



3階 平面図

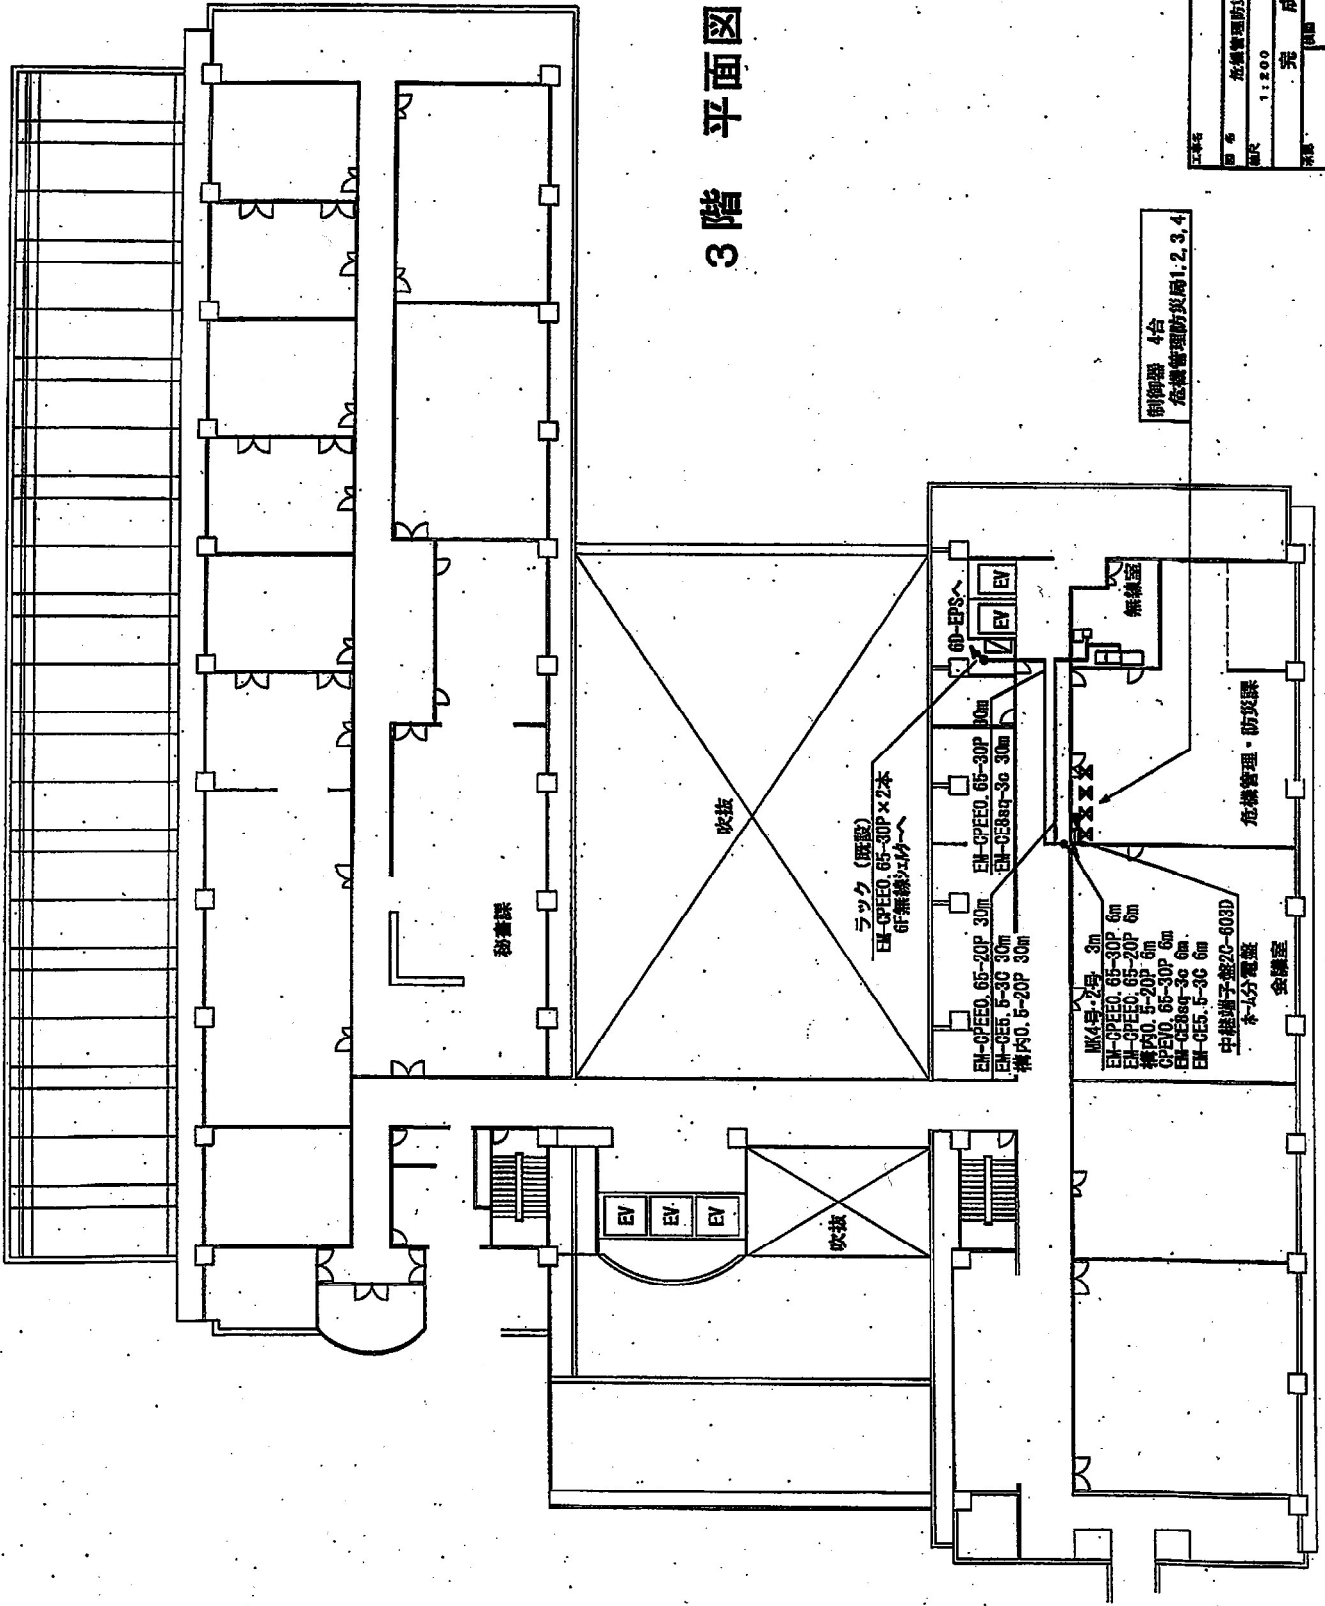


工務局	
図号	危機管理防災課 機内設置・既設図
図尺	1:200
作成	完成
図名	図
図番	

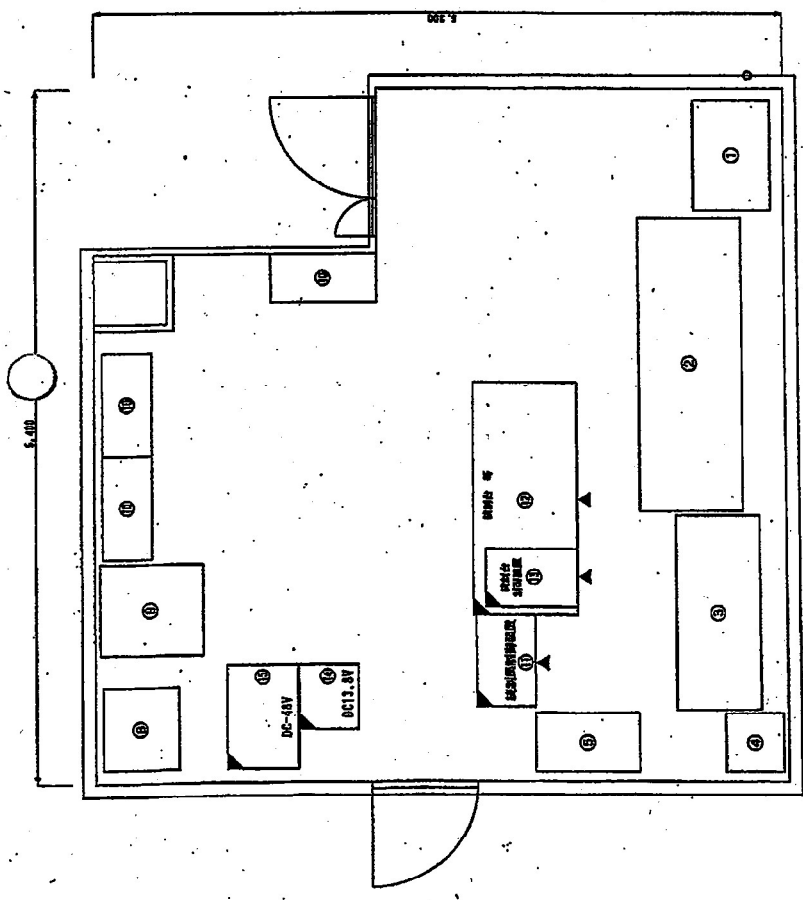


番号	名称
①	電源調整装置 (固定系専用)
②	固定系卓
③	800MHz帯 地域防災無線装置
④	電波調整装置 (800MHz帯 地域防災無線装置用)
⑤	新調整装置系防災無線装置
⑥	カメラ制御装置
⑦	映像製作卓
⑧	本棚
⑨	デジタル地域防災無線装置 制御台前側設置
⑩	デジタル地域防災無線装置 制御台、FAX、遠隔制御機 運用管理装置、自動運用伝送装置、UPS
⑪	デジタル地域防災無線装置 制御台側設置
⑫	デジタル地域防災無線装置 遠流電源装置 (DC13.8V)
⑬	デジタル地域防災無線装置 直流電源装置 (DC-48V)

3階 無線室機器配置図

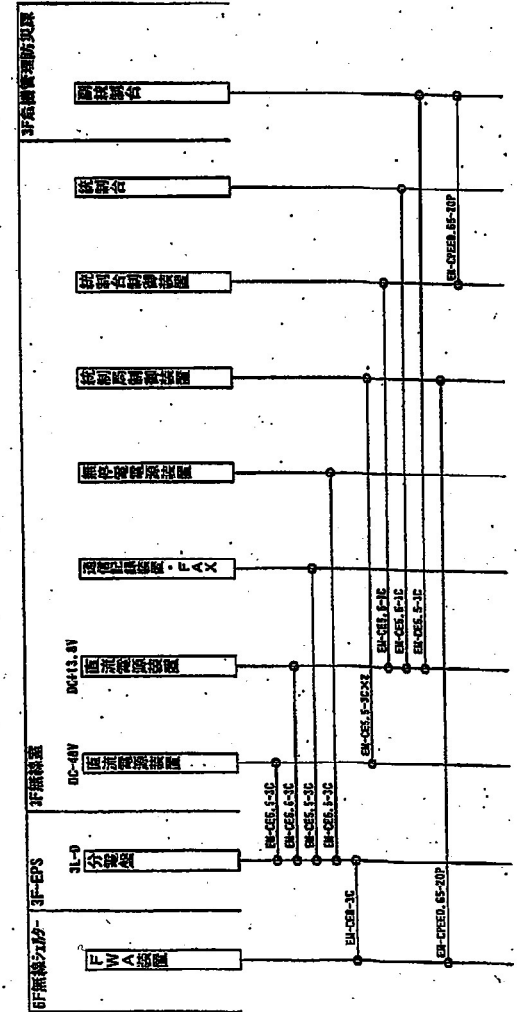

ケーブル系統図

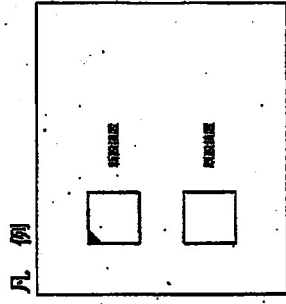

例

工事名 デジタル地域防災無線整備工事

図名 制御局 (無線装置調整装置・ケーブル系統図)


図尺 1:30

図番 C-001


承認 片野 保 関 保 保

作成 片野 保 関 保 保


6階 平面図 1:400

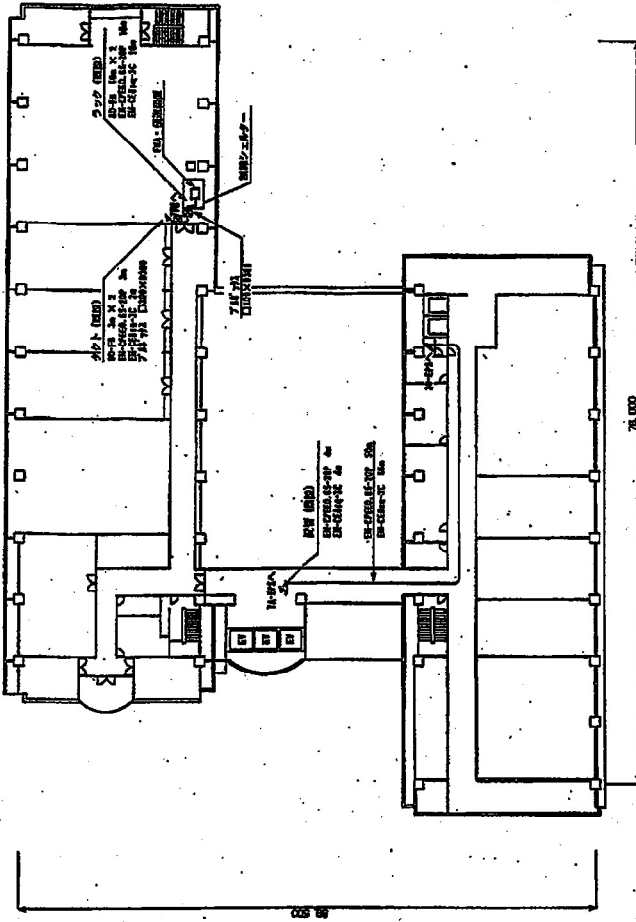

3階 平面図 1:400


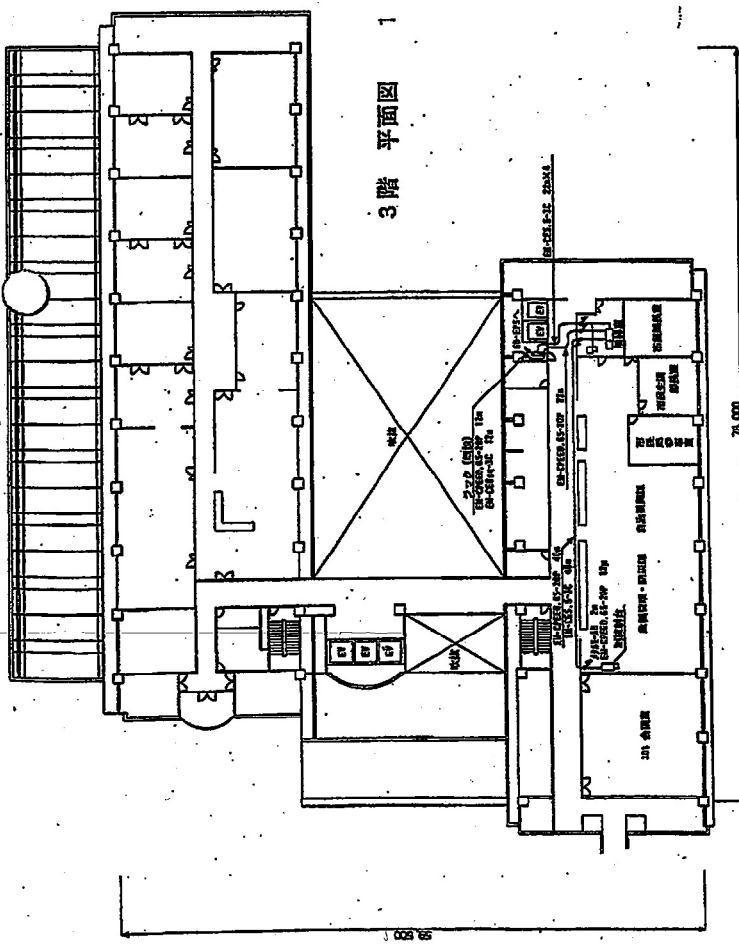


7階 平面図 1:400

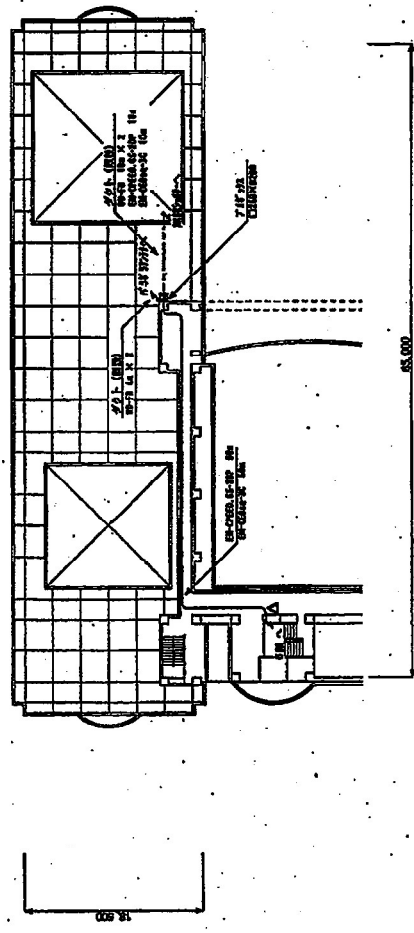


工事名 デジタル地域防災無線整備工事 図名 市役所本館 3, 6, 7階平面図 (鉄筋層)			
縮尺	1:400	図面番号	C-002
作成	片野	校閲	岡田
		図印	依藤
		備考	

屋上階 平面図 (S=1/400)

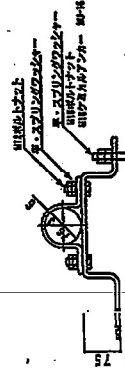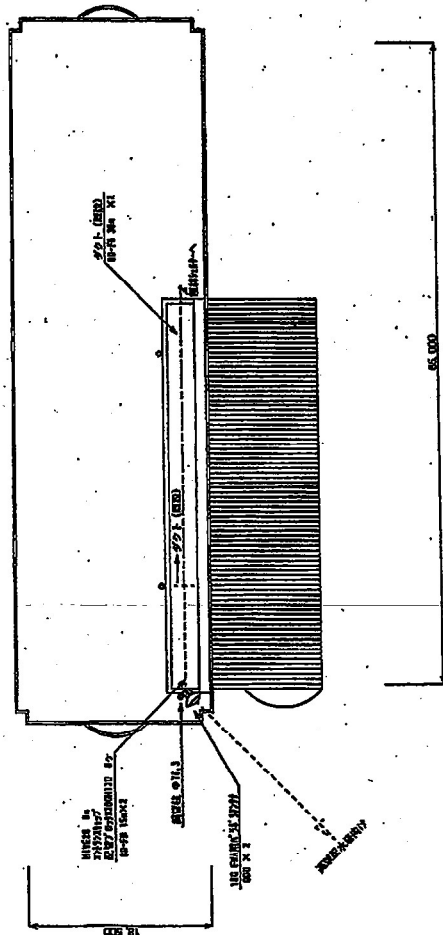

材料	鉄
断面処理	溶融亜鉛メッキ

鋼管柱取付金具詳細図 (S=1/7.5)

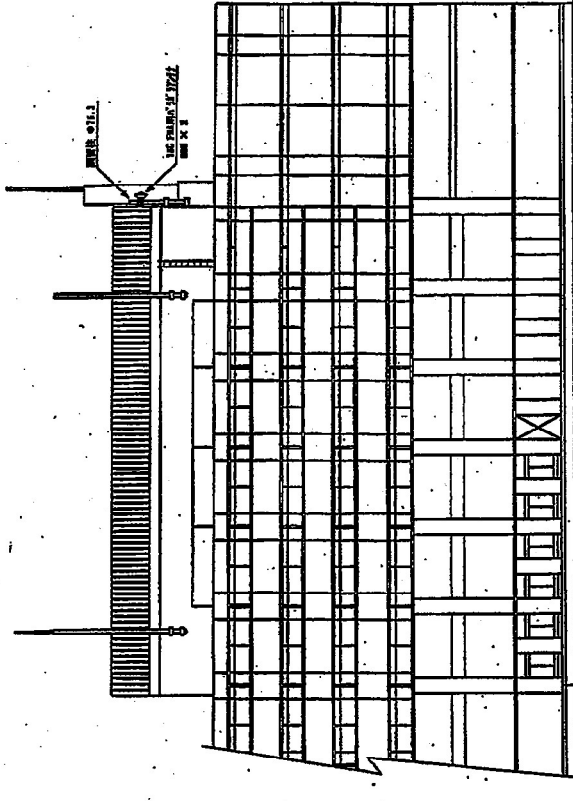

立面図 (S=1/200)

工事名 デジタル地域防災無線整備工事


所在地 市役所本館 屋上階・立面図 (統制図)

図尺 1:7.5, 20, 40 図面番号 C-003

図名 竣工図


作成 片野 図面 阿部 監製 佐藤

図例

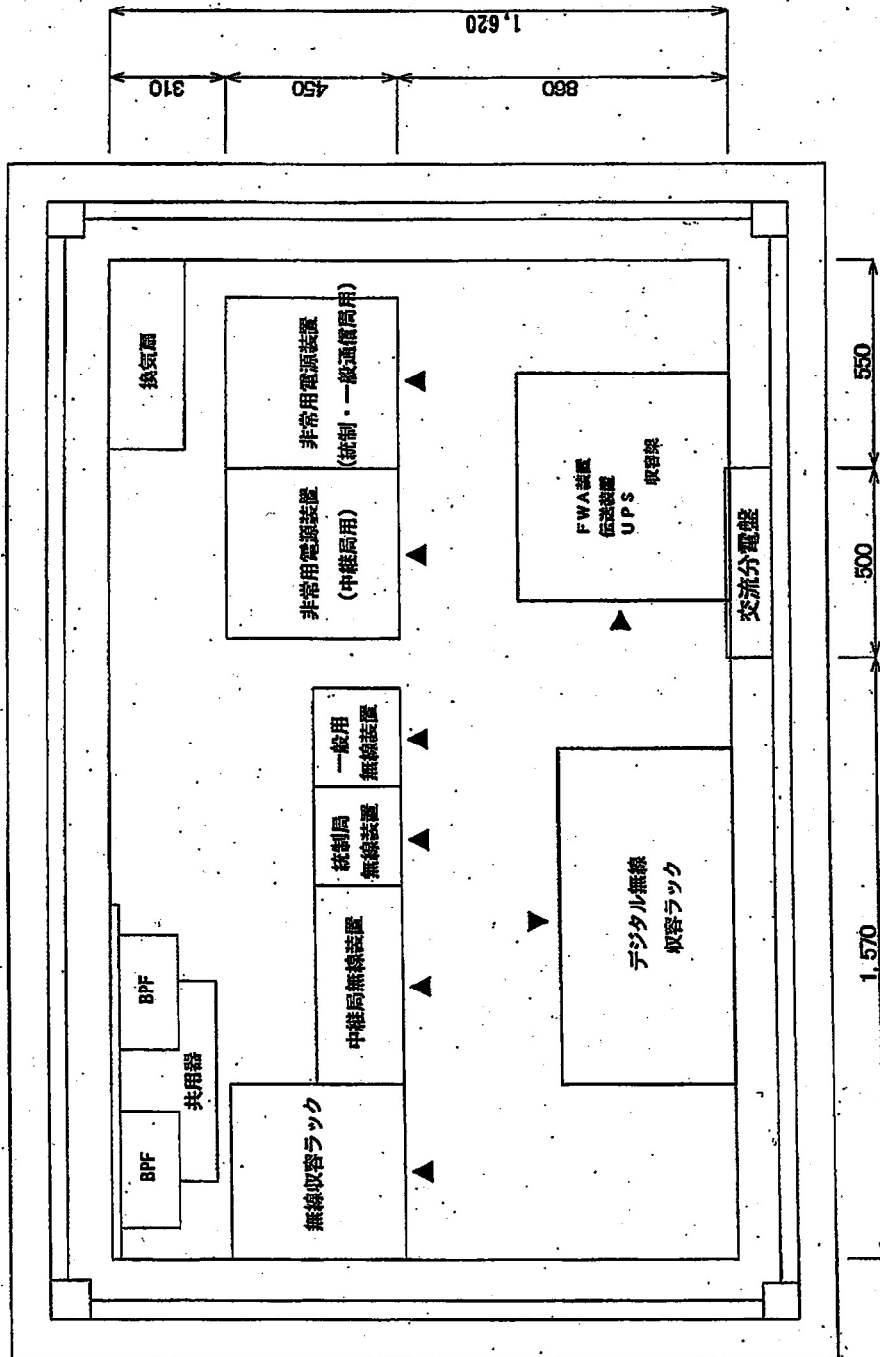


工事名	デジタル地域防災無線整備工事		
図名	制御局設備配置図 (無線ラック) 平面図		
縮尺	1:10	図面番号	C-004
作成	片野	確認	野村
図面	図	位置	位置

工事名	デジタル地域防災無線整備工事		
図名	南瀬川治水塔 高架配水塔 平面・立面図 (中継局)	図番	C-008
図尺	1:7.6・75・150	図番	
作成	片野 阿部	図取	佐藤
図取		図取	

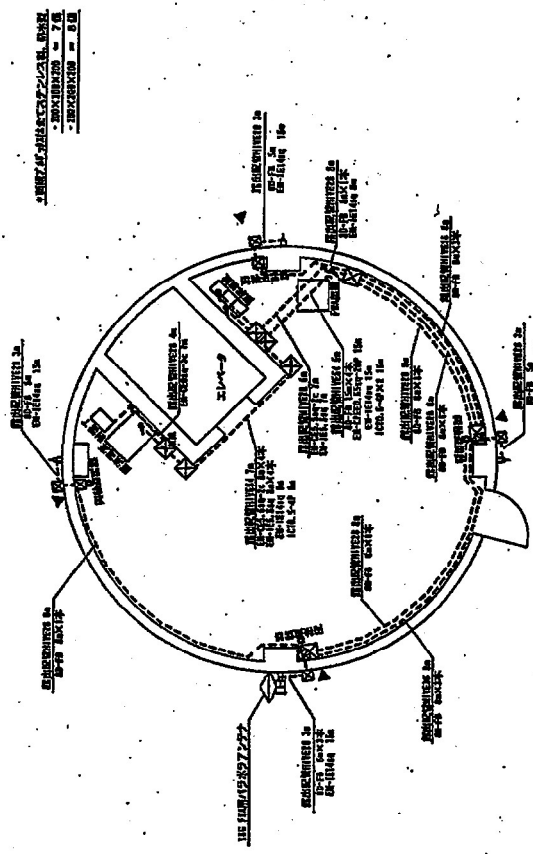


高架配水塔 塔屋平面図 (1/75)

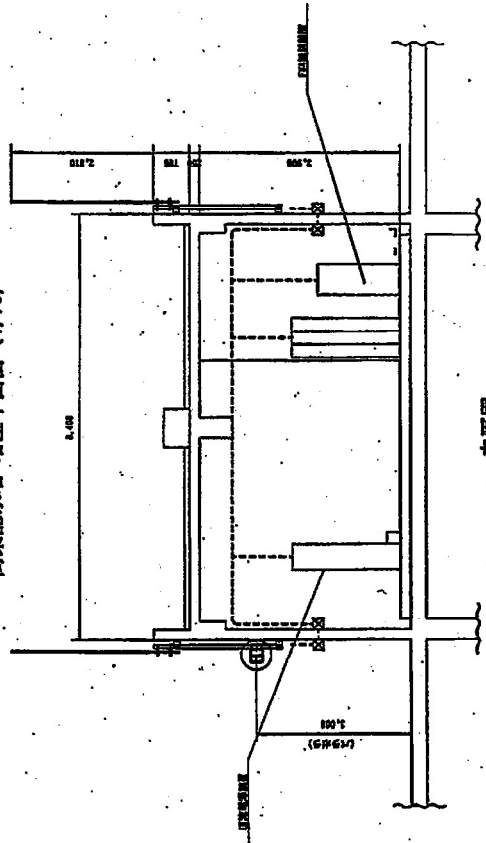


立面図

高架配水塔 塔屋構造配置図 (S=1/75)

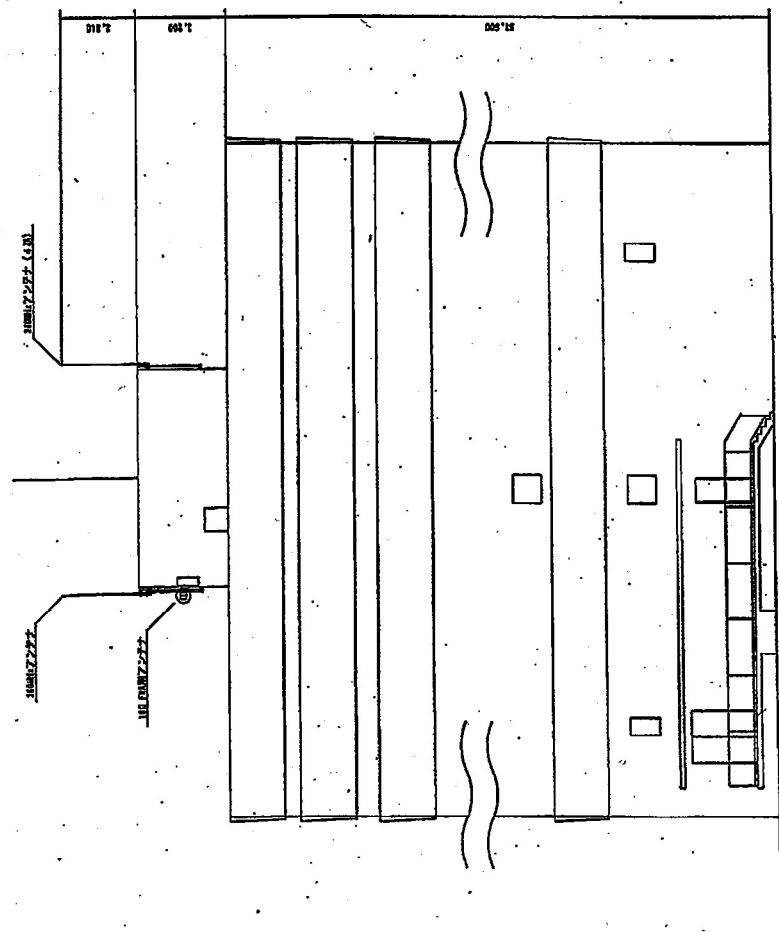

高架配水塔 立面図 (S=1/150)

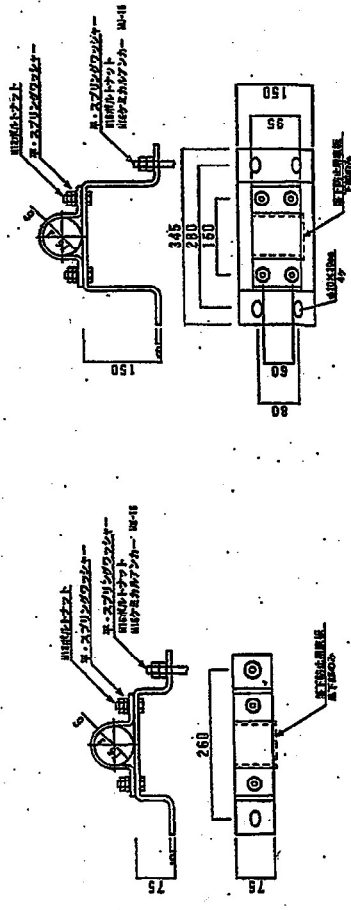



基地局、FWA兼用

基地局用


材料	鉄
表面処理	溶融亜鉛メッキ

鋼管柱取付金具詳細図 (S=1/7.5)

信濃川浄水場

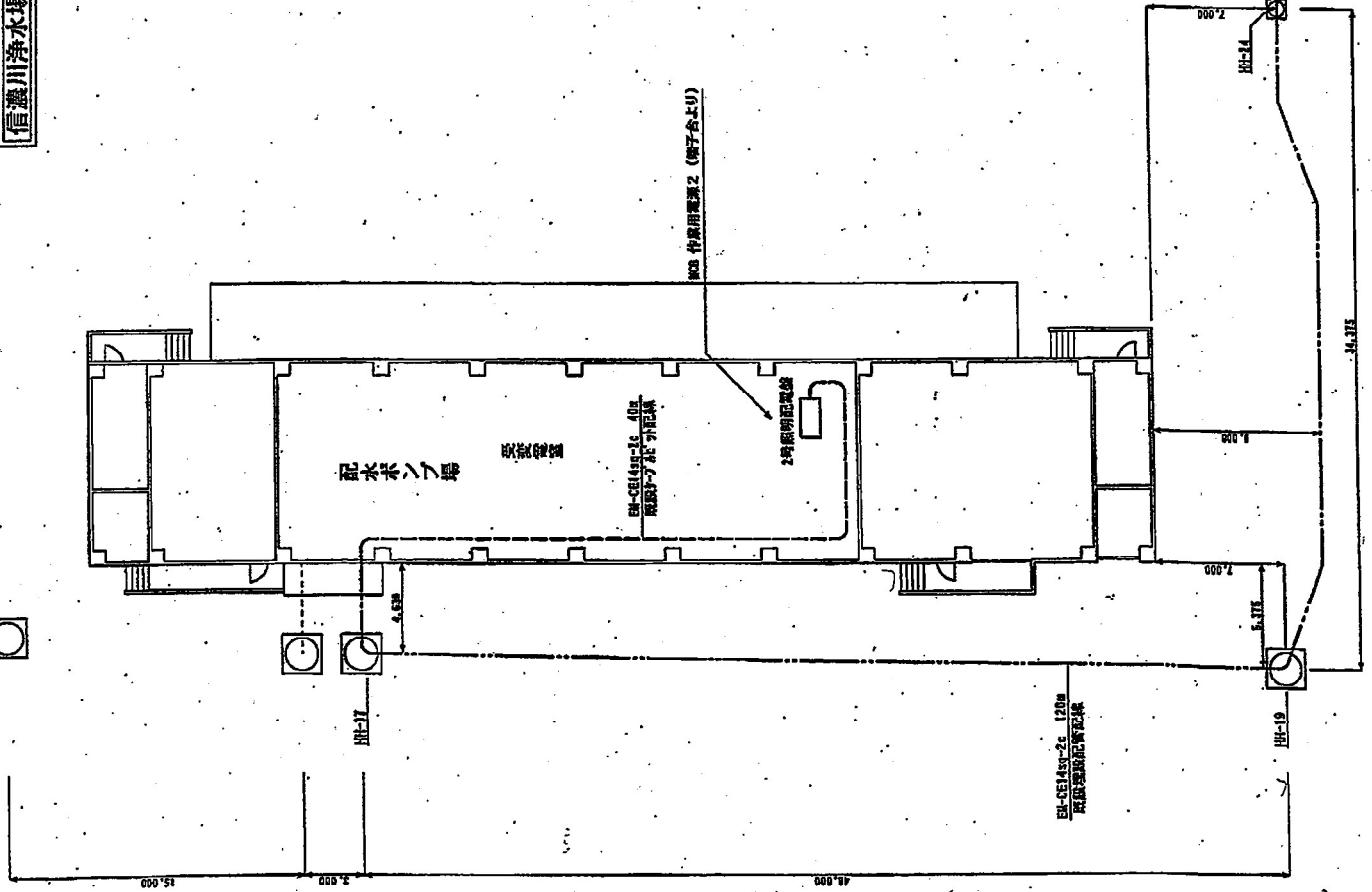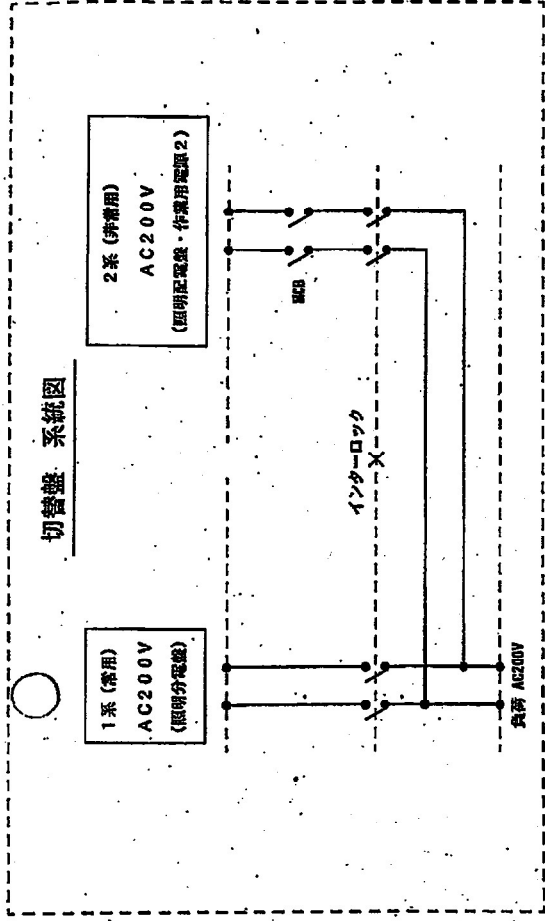

工事名	デジタル地防犯無線整備工事		
図名	中継局 予備電源回路配線図		
図尺	1:1200	図番	C-008
作成	片野 博昭	阿部 和昭	佐藤 信彦
承認			

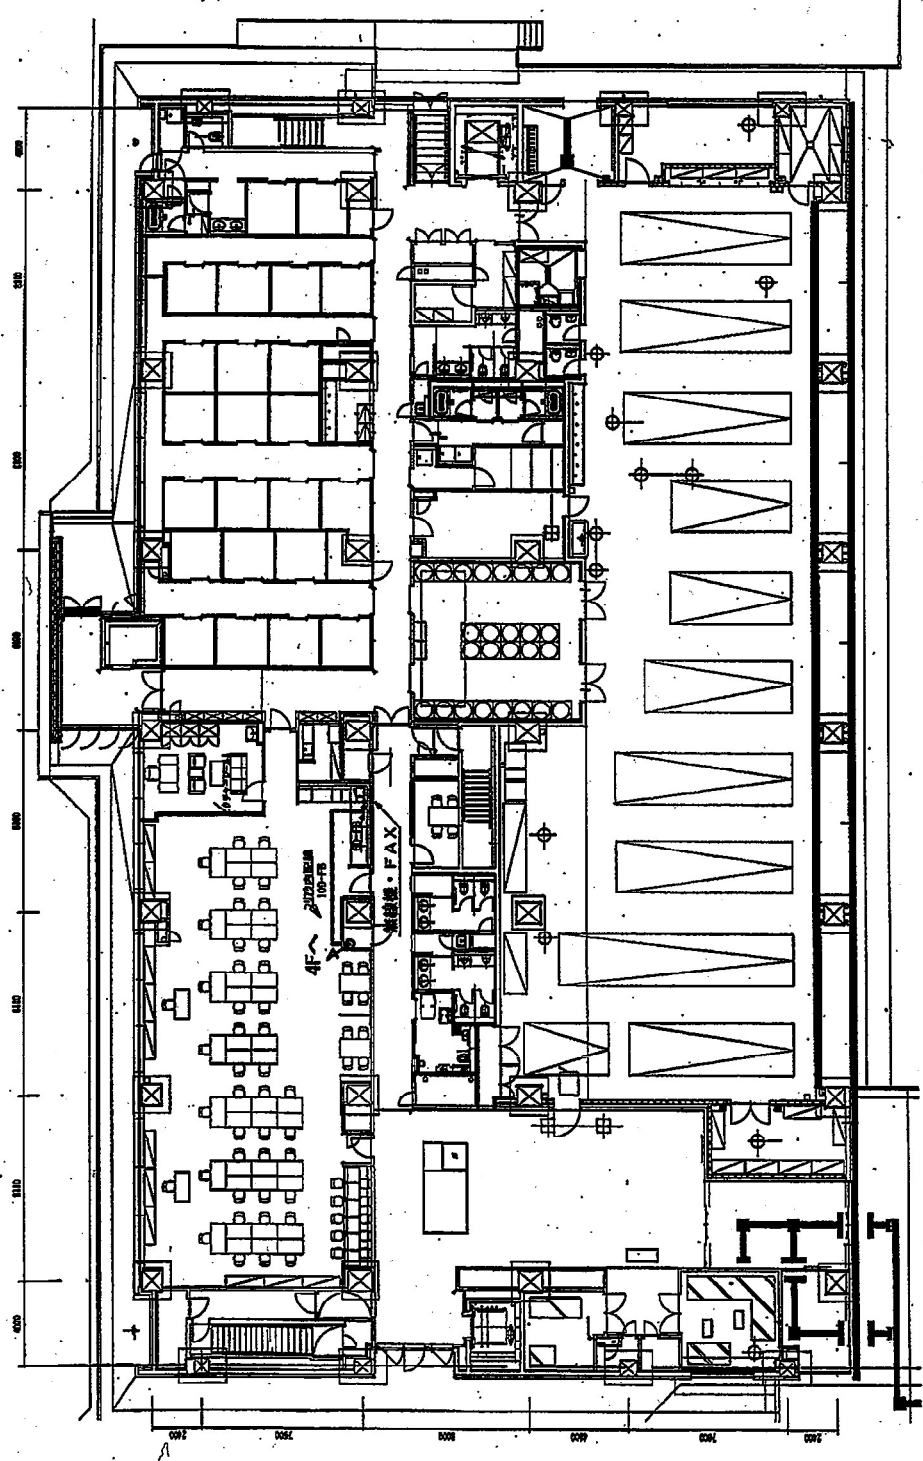

1階 平面図 中央署


縮尺


工事名 新潟市防災無線線移設作業

図名 中央消防署


縮尺 1:300 図面番号

竣工日 平成27年12月 仕様


図例

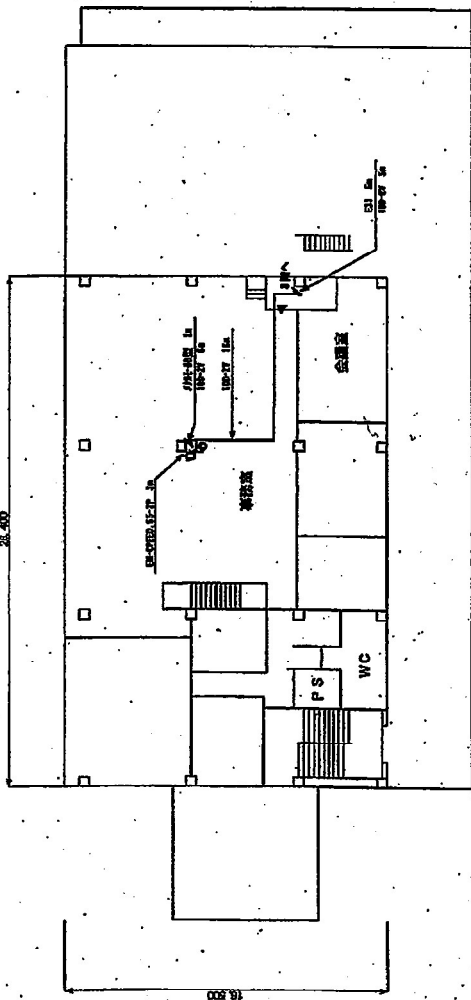


2階 平面図

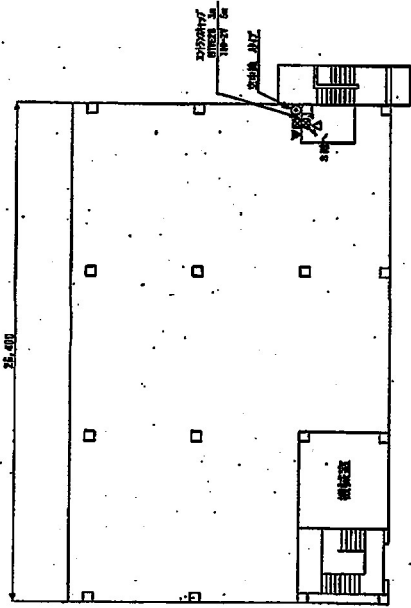

PH 平面図

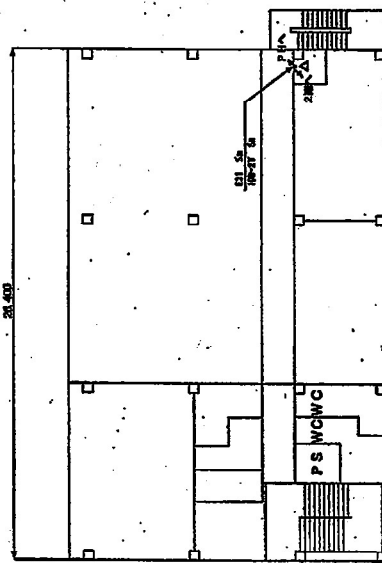


3階 平面図

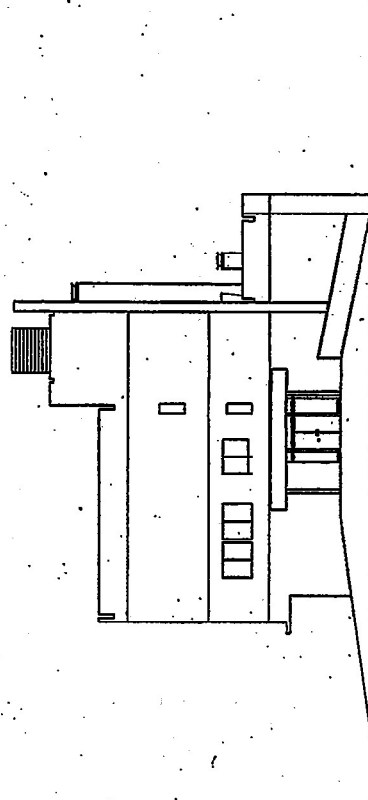


立面図

工事名		デジタル地域防災無線整備工事	
図名	表頭防音 平面図・立面図	図番	21
図尺	1:1200	図種	21
図主	新潟市都市整備局開発建設部営繕課	図所	保良
図日		図者	


工事名	デジタル地域防災無線整備工事		
図名	新津消防署 平面図・立面図	図面番号	26
図尺	1:200	図面枚数	26
図説	新潟市都市整備局研究建設部営繕課	作成	保坂 隆
図		承認	

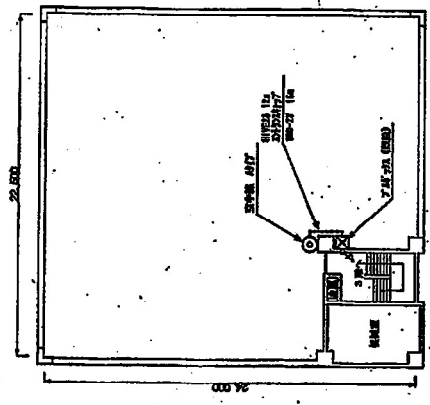


4階平面図

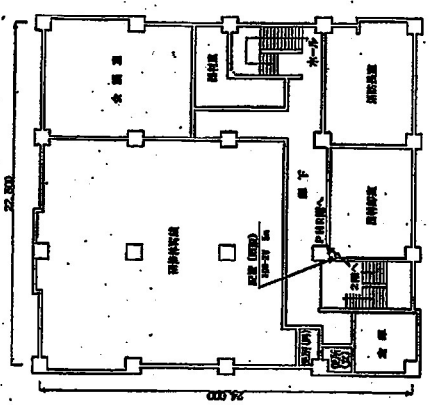


3階平面図

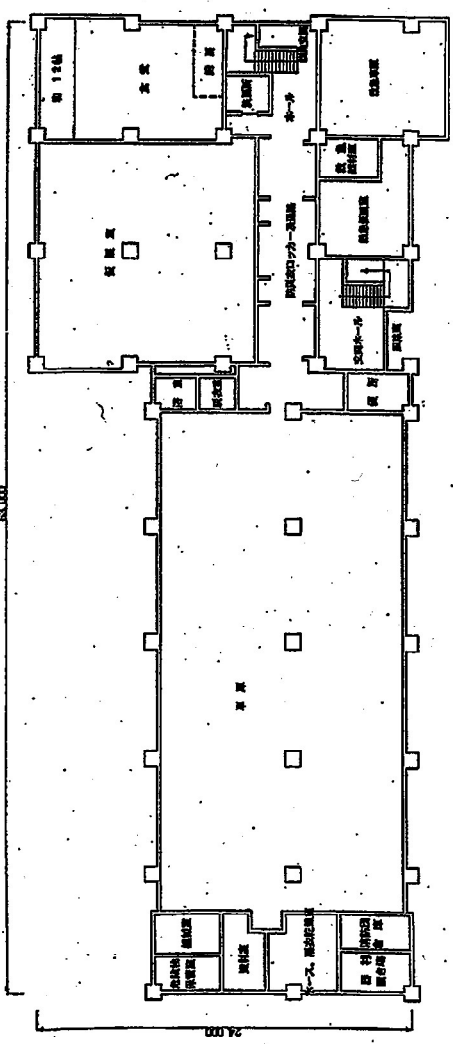

1階平面図

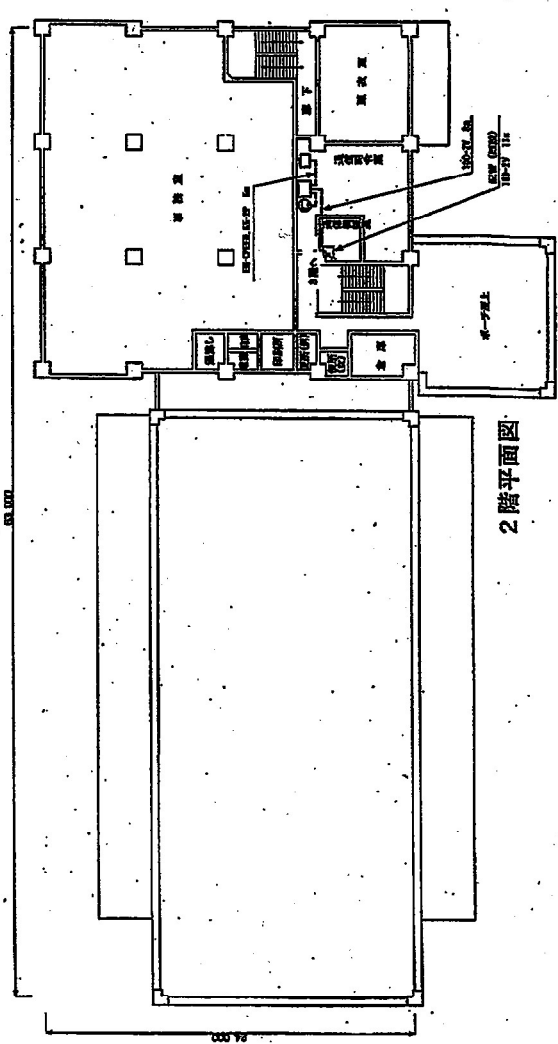


2階平面図

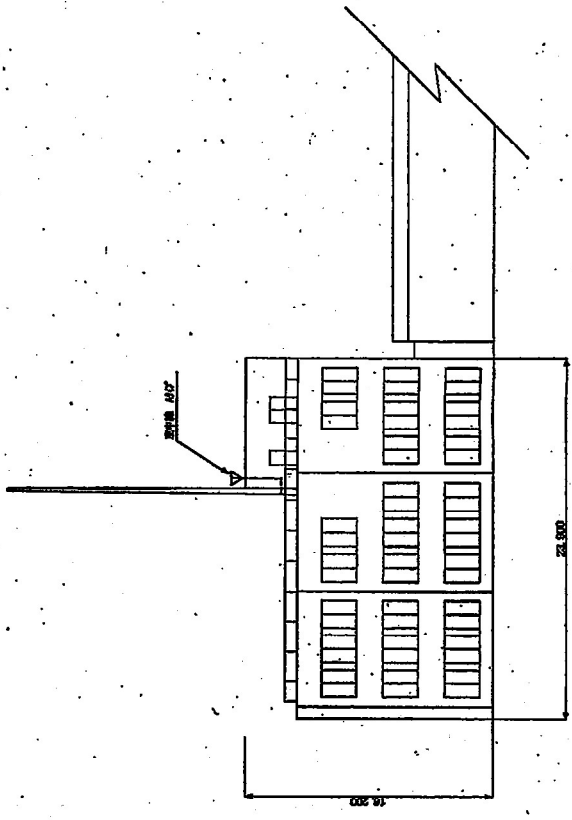


北面立面図


工事名	白根消防署 平面図
図名	白根消防署 平面図
縮尺	1:200
図番	
棟名	竣工 図
採照	採照
階層	階層
備考	

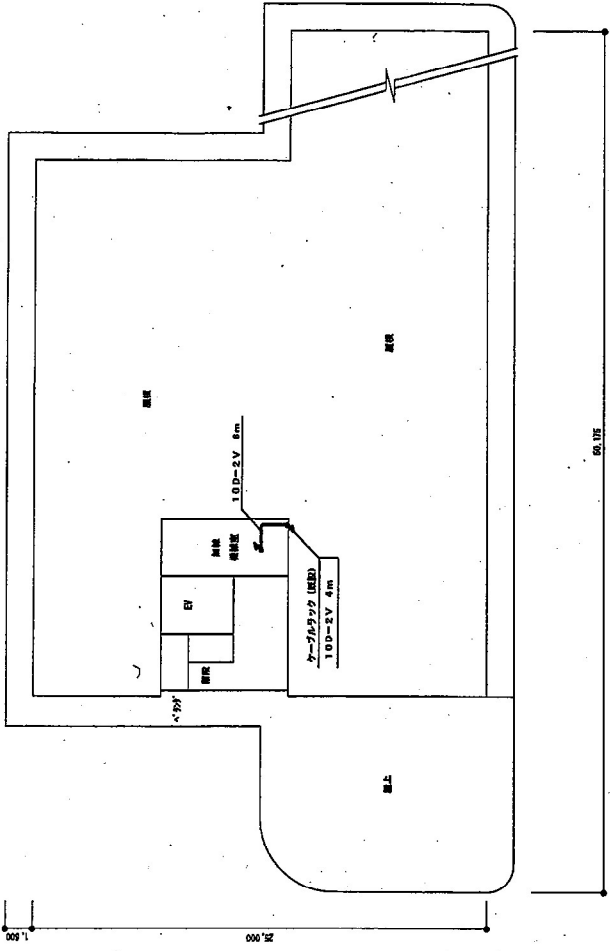


PH階平面図

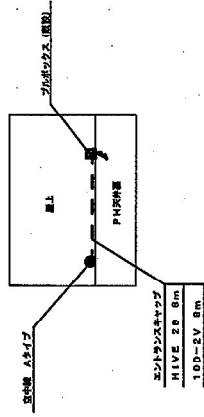


PH階上平面図

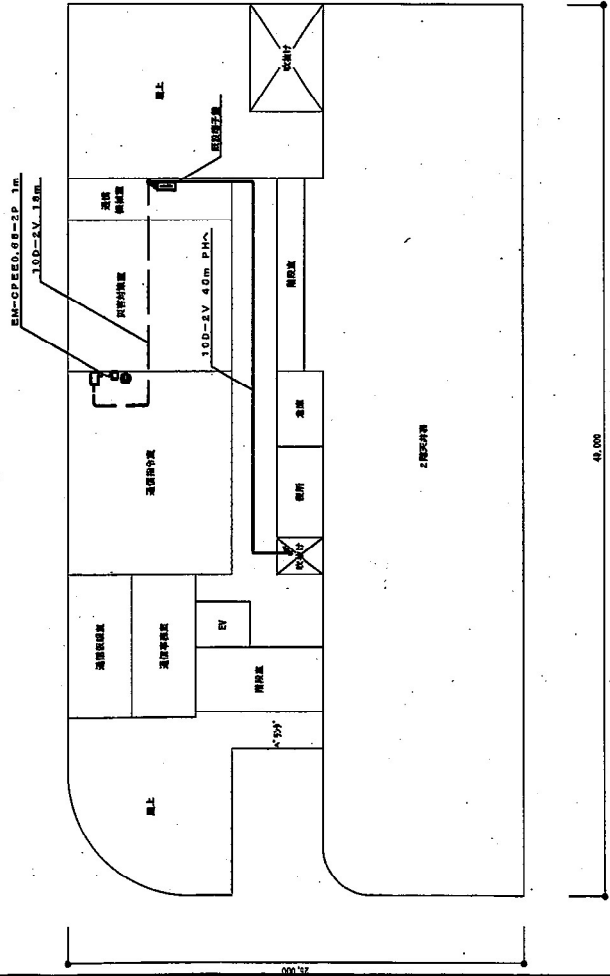


3階平面図

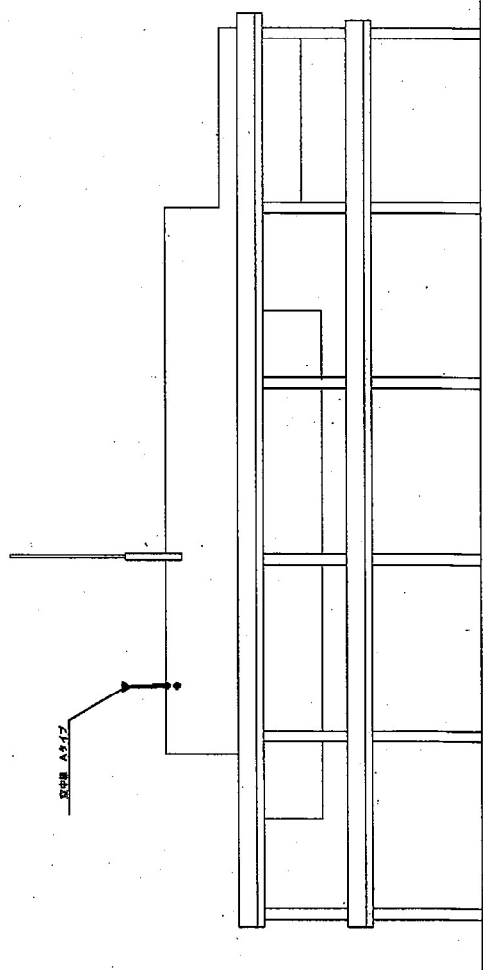


立面図

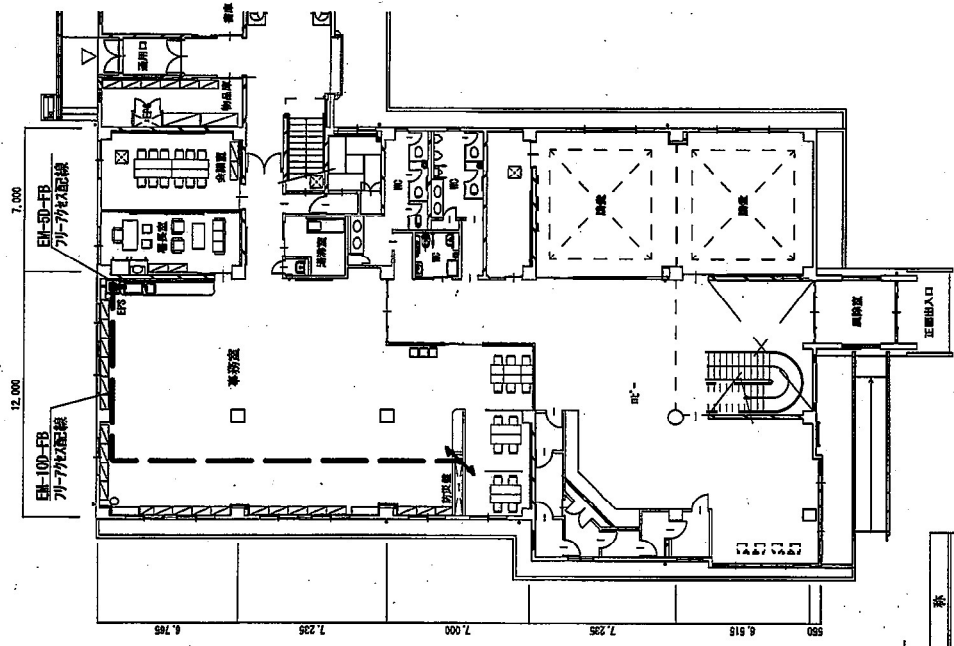

1 F

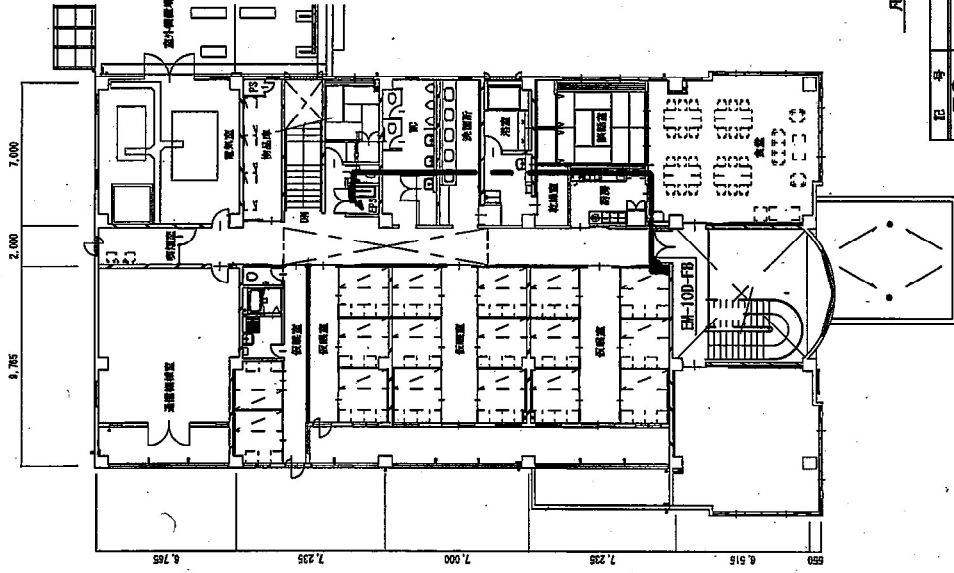

2 F

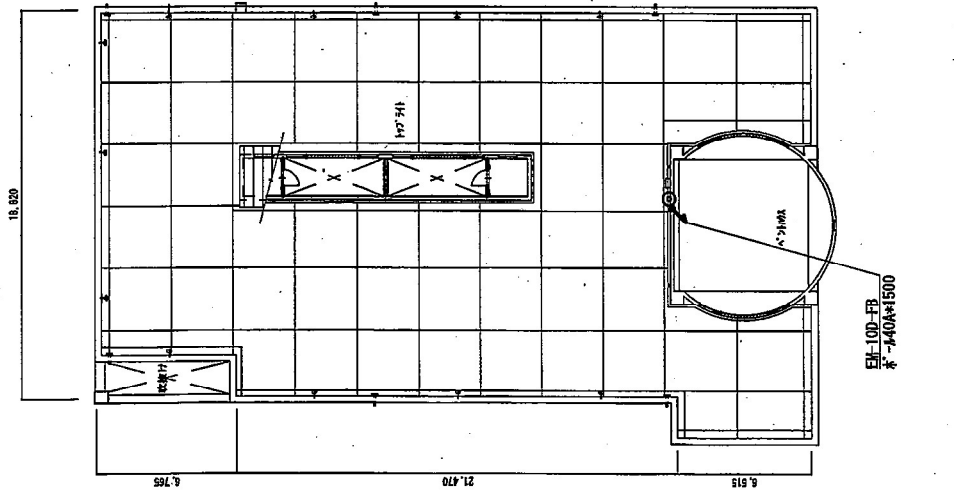



RF

凡 例

記号	名 称
◎	空中機
▽	外機取付
△	明瞭窓
□	FAX
⊠	フルホックス (RECEPTION 2000PHON)
⊡	椅子置
⊢	分電盤
⊣	コンセント (原形)
⊤	コンクリートはつり、コア抜き (標準)
⊥	コンクリートはつり、コア抜き (改良)
⊦	天井こぶし配線
⊧	賣出配管配線
⊨	ラック配線
⊩	床下配線
⊪	フリーアクセス、戻り口内配線
⊫	床下配線
⊬	天井配線配線
⊭	コネクタ埋込配線 (IN 100mm以下)
⊮	立ち上がり・立ち下がり

床下
 天井
 一階
 二階
 三階
 四階
 一階下

工事名	北消防署		
図名	図面番号		
縮尺	1:250	完成	図
年月	平成22年 3月	承認	
請負者			

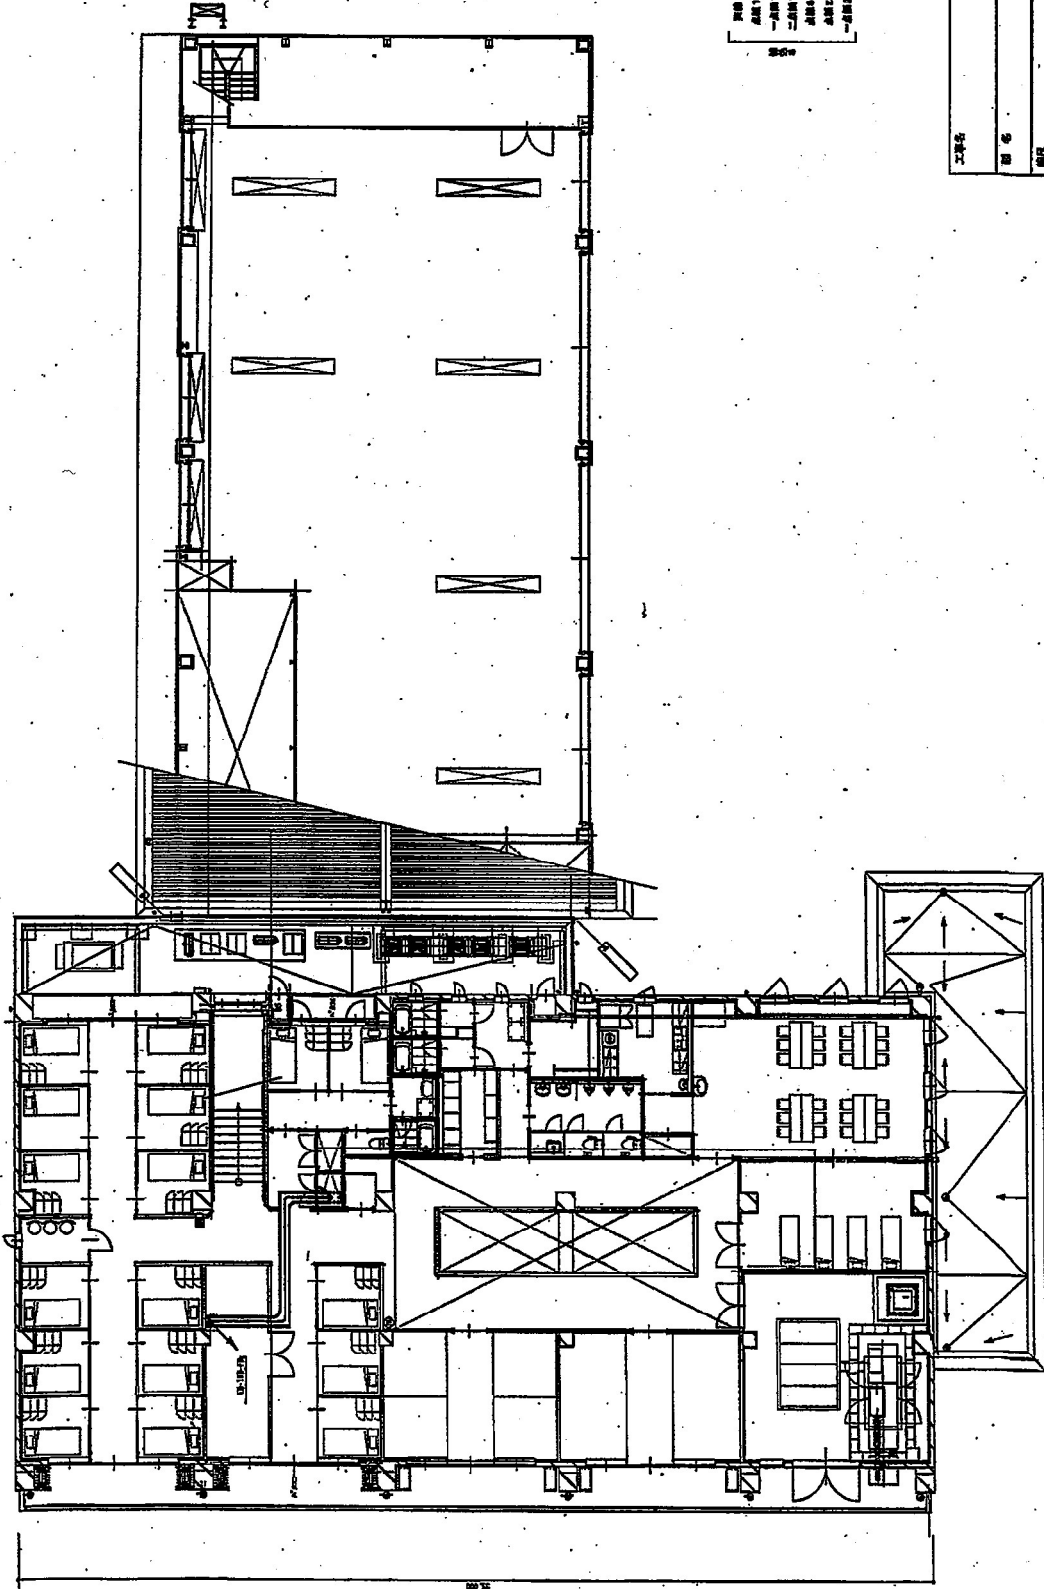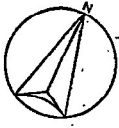


凡例

①	柱	柱
②	梁	梁
⑤	コンクリート (R10)	コンクリート (R10)


備考
A01
A02
A03
A100

工事名	江崎消防署	
図名	階層図	001-2
縮尺	1:100	
年月	平成28年10月	採録
製図者	完成図	

2階平面図 3=1/100

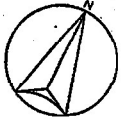

縮尺 1/300

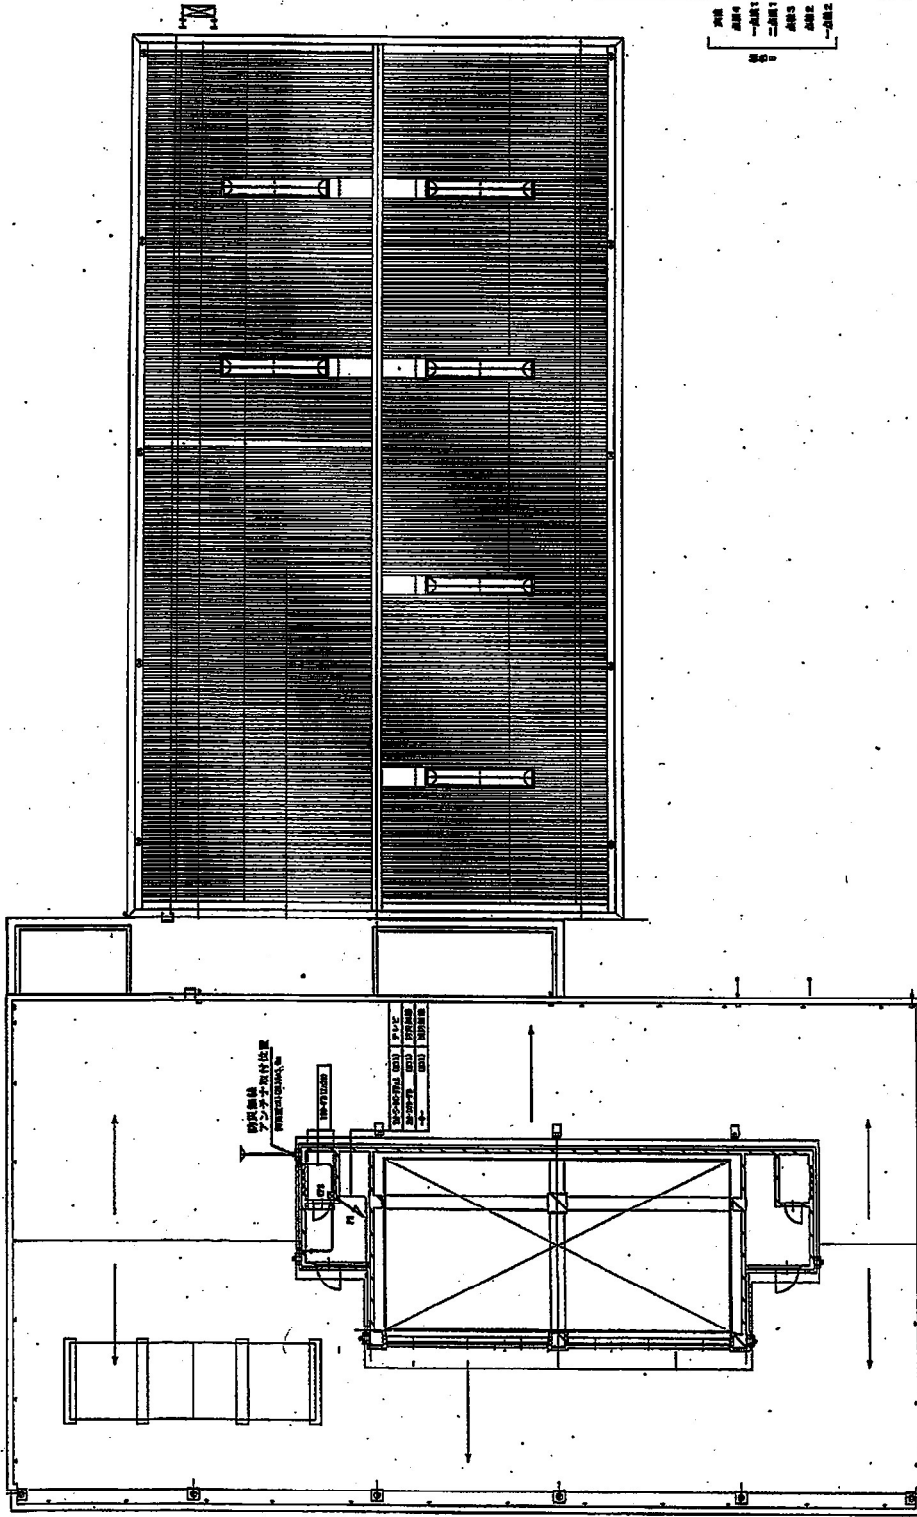

凡例

①	図号	名	番
◎	空中線		
○	中線		
△	断線		
②	分室		
③	コピー機		

備考

大塚局

図名 江崎消防署


縮尺 1:300

図番 001-3


年月 平成26年10月

図案者 完成図

PH標準断面・構造図 3m/100

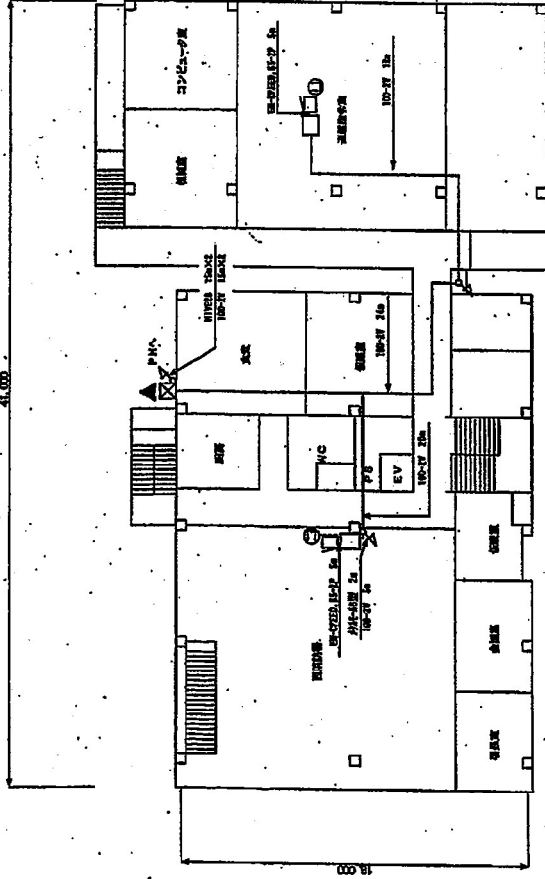


2階 平面図

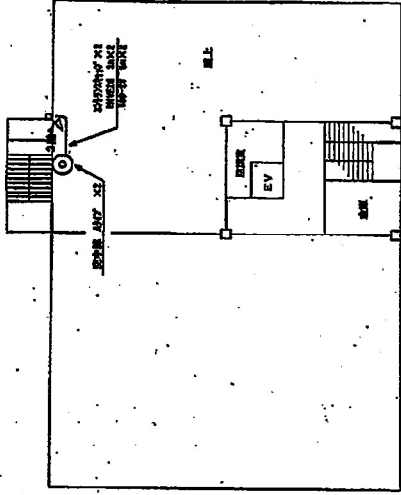


PH 平面図


工事名 デジタル地域防災無線整備工事			
図名	消防局 (消防署) ・ 消防防署 平面図	図番	20
図尺	1:200	図面番号	20
図紙	新潟市都市整備局開発建築部官線	図種	図
図寸			

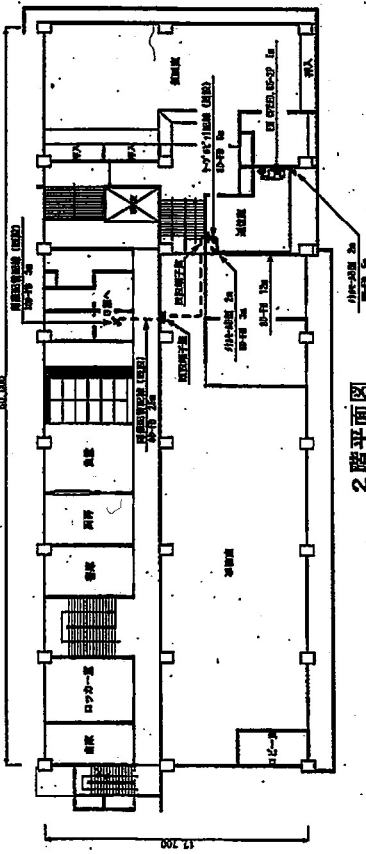


2階平面図

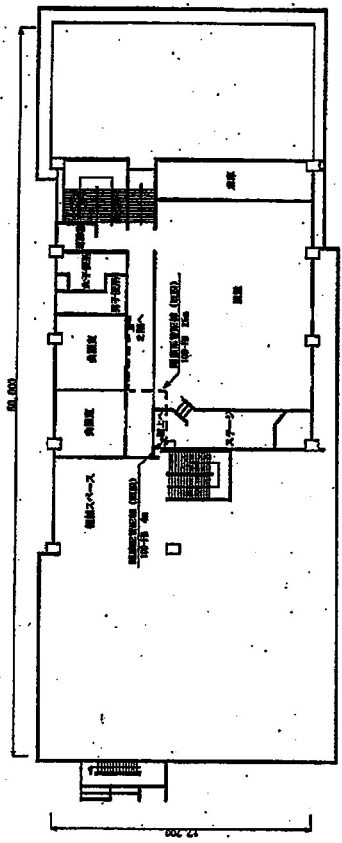

3階平面図


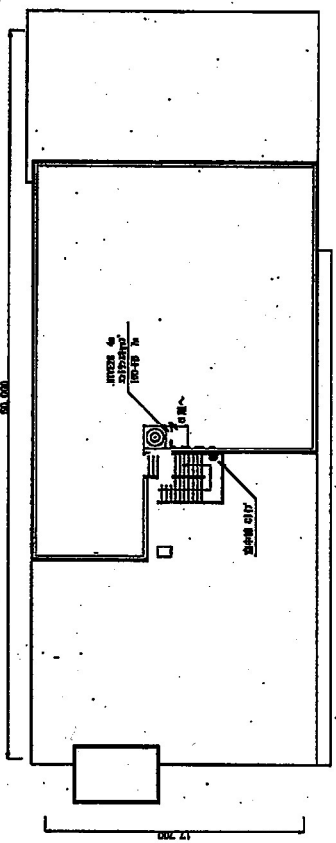


R階平面図

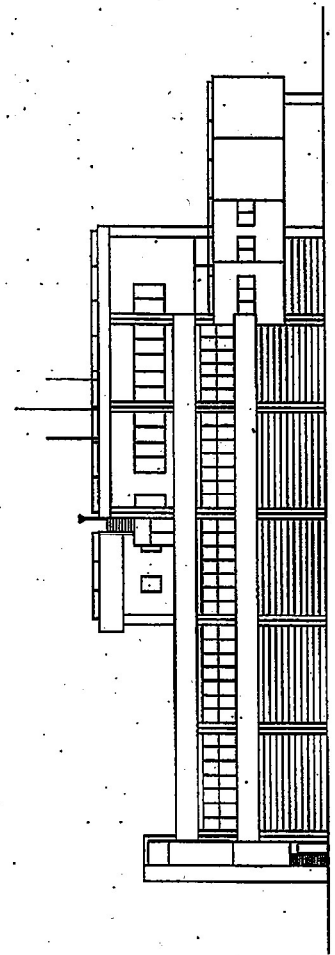

立面図

図名	巻附図書 平面図・立面図
図尺	1:1250
作成	完成図
図番	
備考	

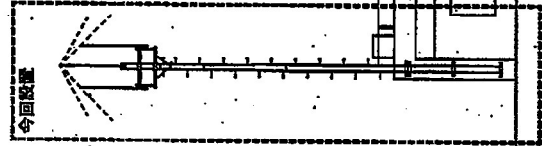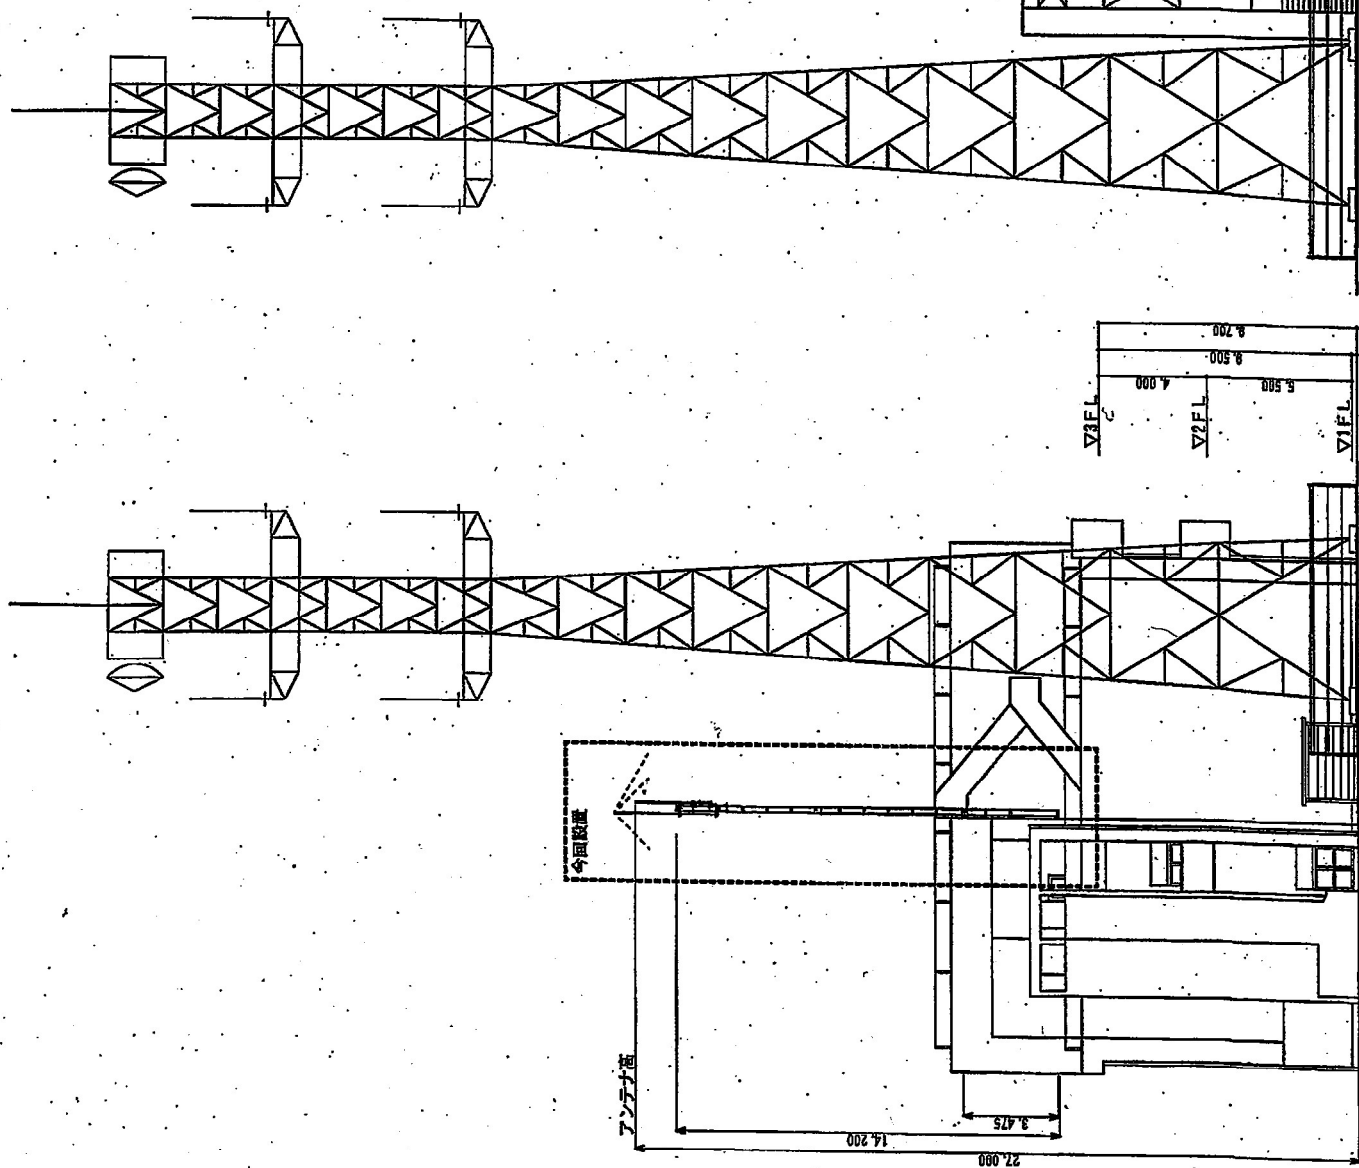

件名 防災新潟市西蒲アンテナ設備設置業務 図名 空中線柱、空中線、敷置図、設置図、立面図、西立面図、 立面図、 縮尺 1:200 図面番号 01	
年月	平成24年9月
承認	藤野
製図者	小宮

南立面図


西立面図

南側

西側

避雷針


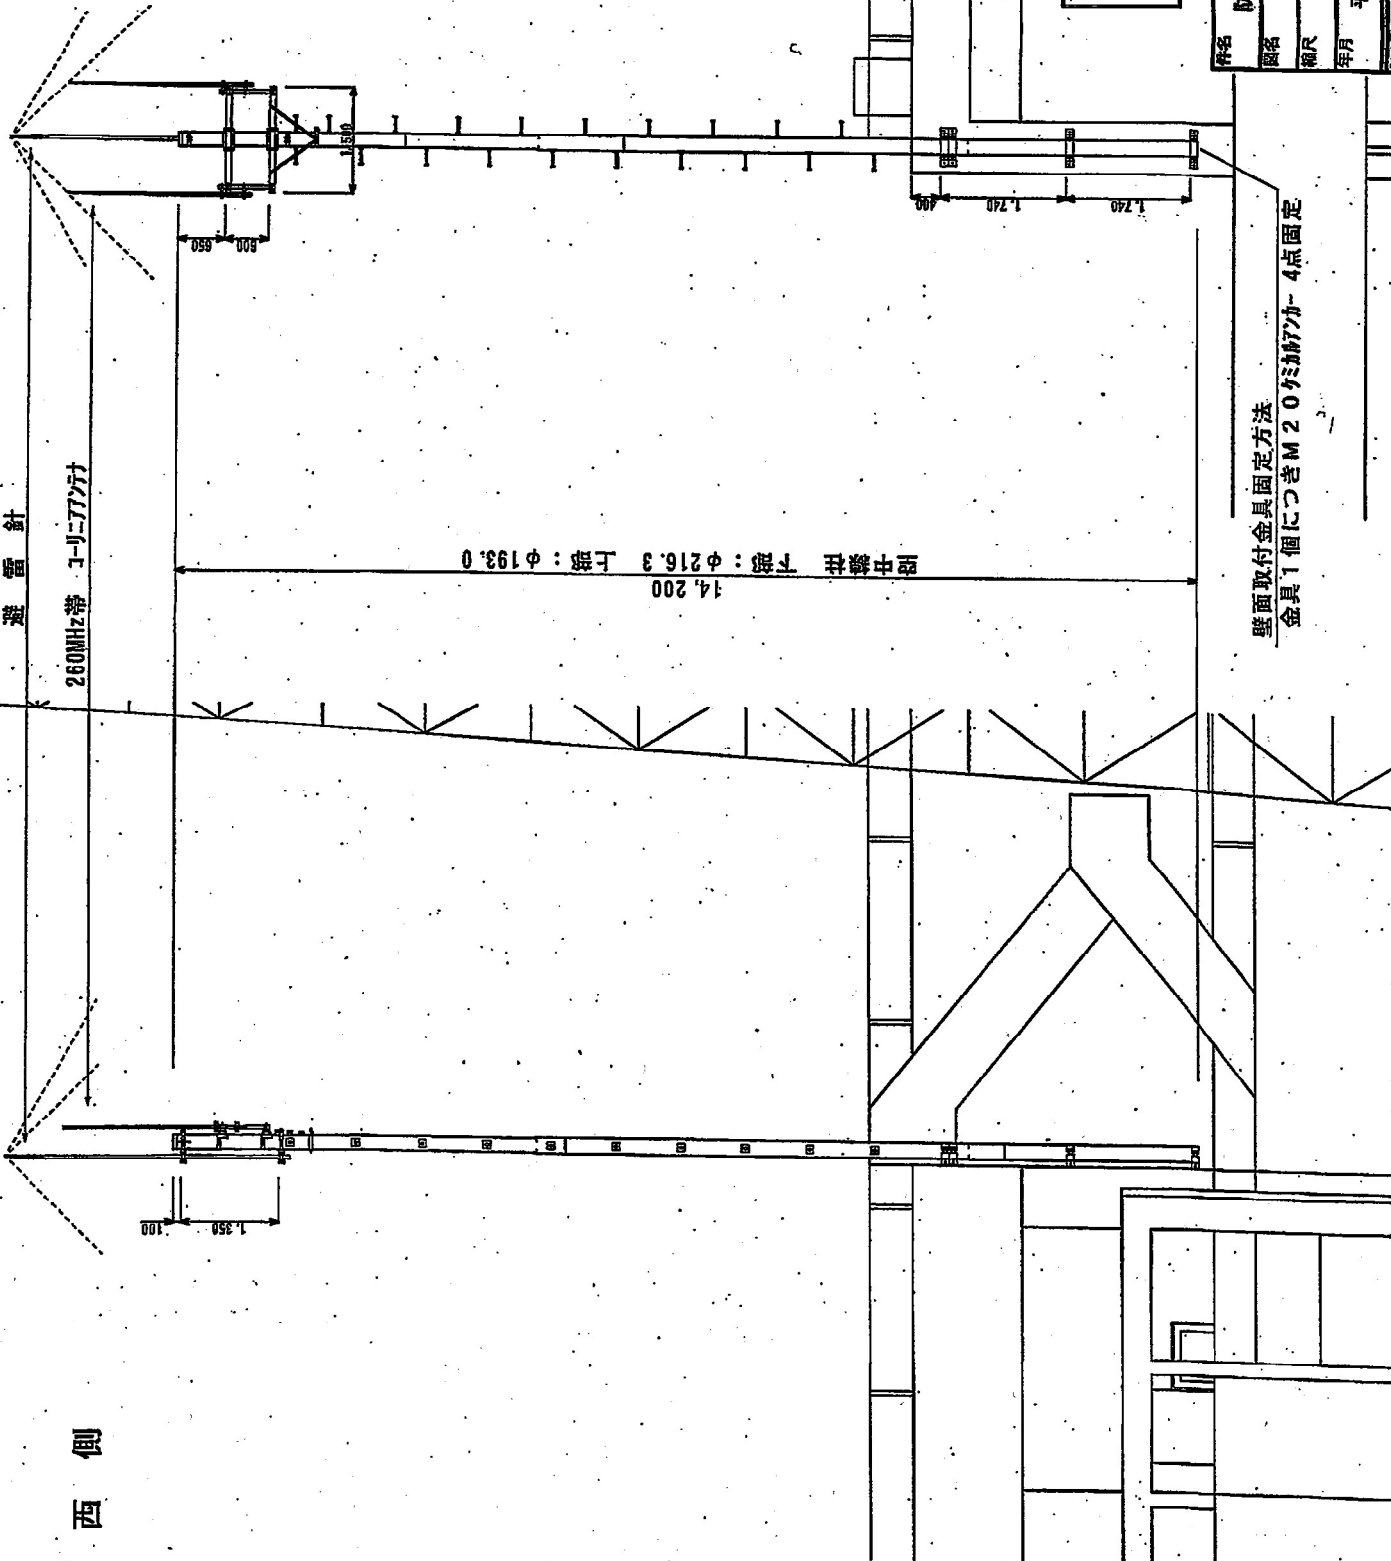

アンテナ仕様
別紙アンテナ仕様図面

アンテナ金具仕様

水平部材 □75軽鋼筋金1.5m
垂直部材 φ48.6mm/t2.3炭素鋼管0.8m

避雷針仕様

質量: 9.94Kg
支持管部 φ38.1mm/t3黄銅管3.5m

避雷針仕様 質量: 9.94Kg
支持管部 φ38.1mm/t3黄銅管3.5m

14,200

1,200

1,350


800

850

1,350

壁面取付金具固定方法
金具1個につきM20のボルト4点固定

件名	防災新潟市西蒲了ンテナ設備設置業務		
図名	空中線柱、空中線 設置詳細図		
縮尺	1:75	図面番号	02
年月	平成24年9月	承認	柳野 小宮
製作者			

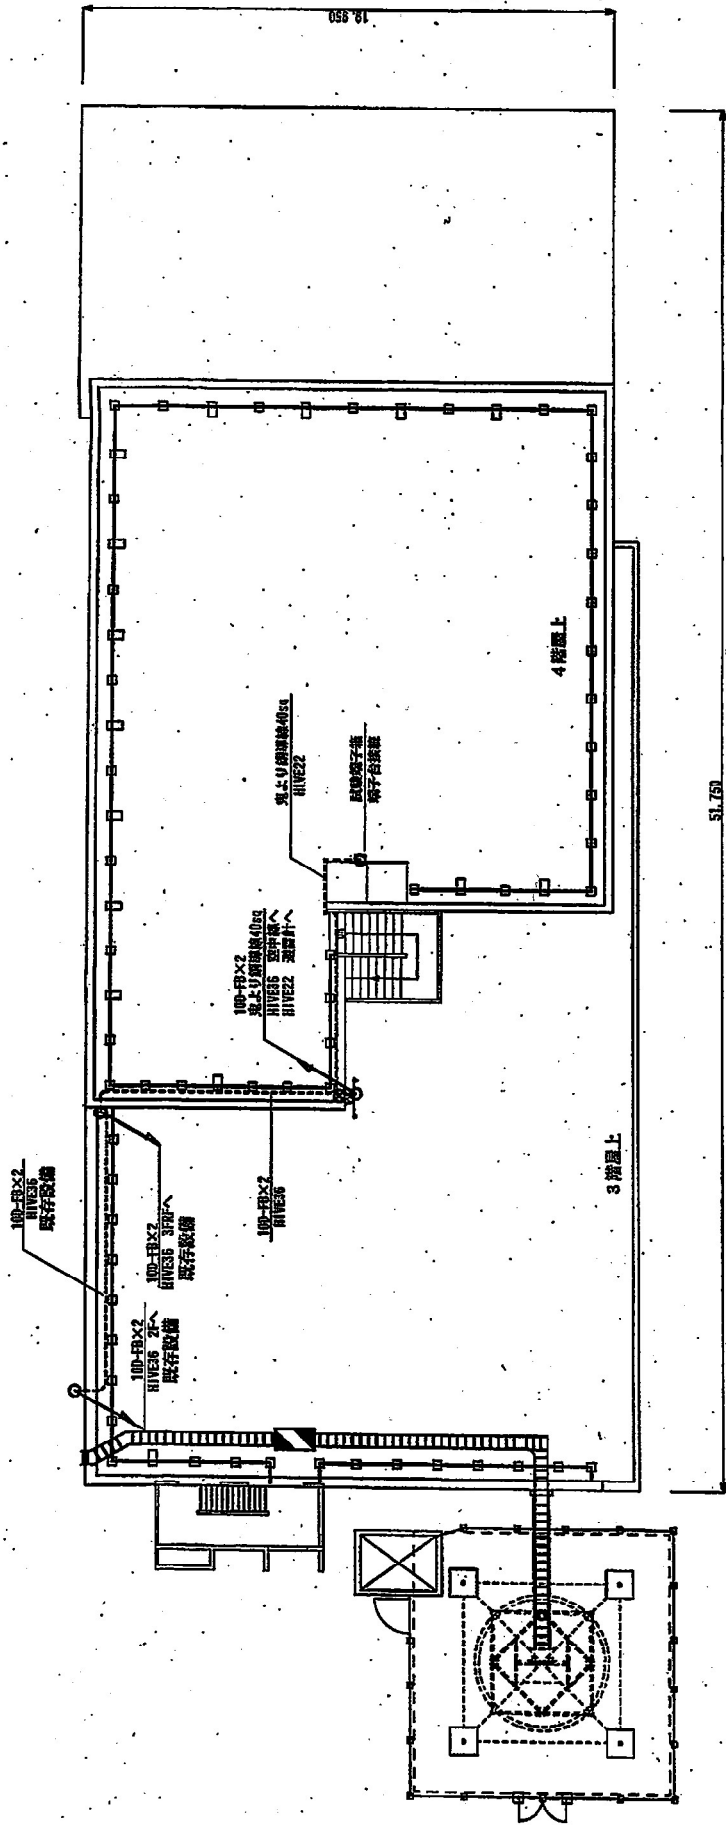


屋上平面図


件名 防災新潟市西蒲アテナ設備設置業務			
図名 屋上 配管・配線図		図面番号 03	
縮尺 1:200	承認 藤野	小室	
年月 平成24年8月	製図者		

工事名 デジタル地防防災無線整備工事			
向名 市役所本館 4階 4F (無線機設置・配線・設備・工事)			
図号	1:1,400	図名	1
作成	片野 隆樹	承認	岡田 俊彦
訂正		備考	


1階平面図

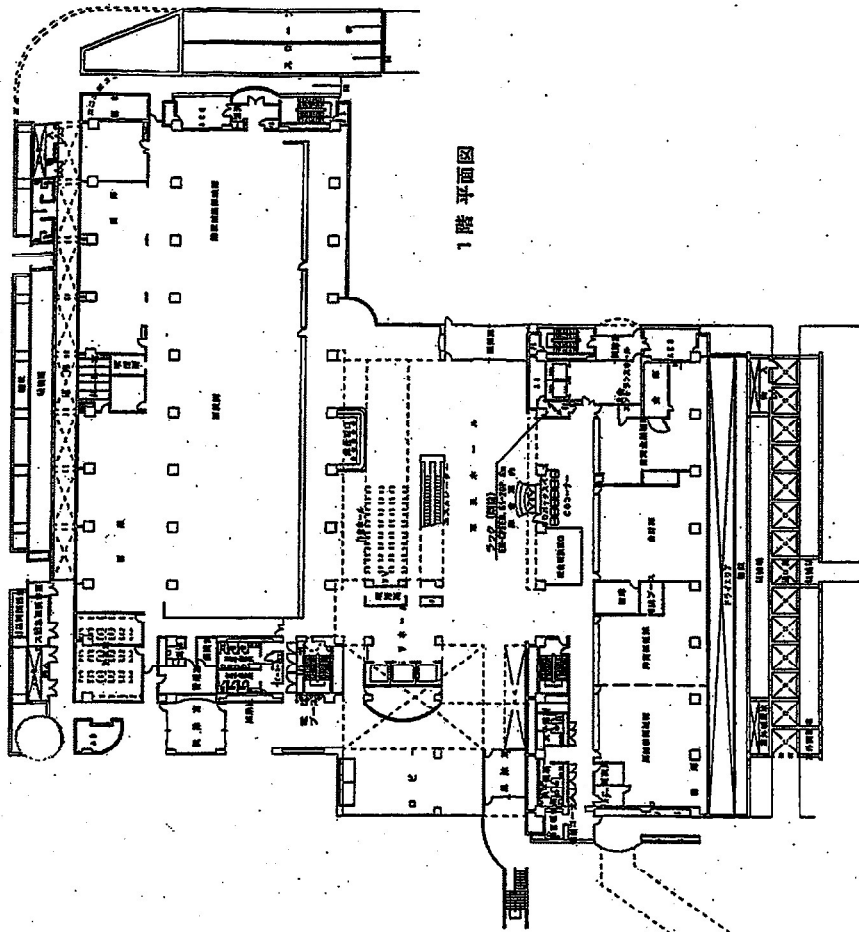


B1階平面図

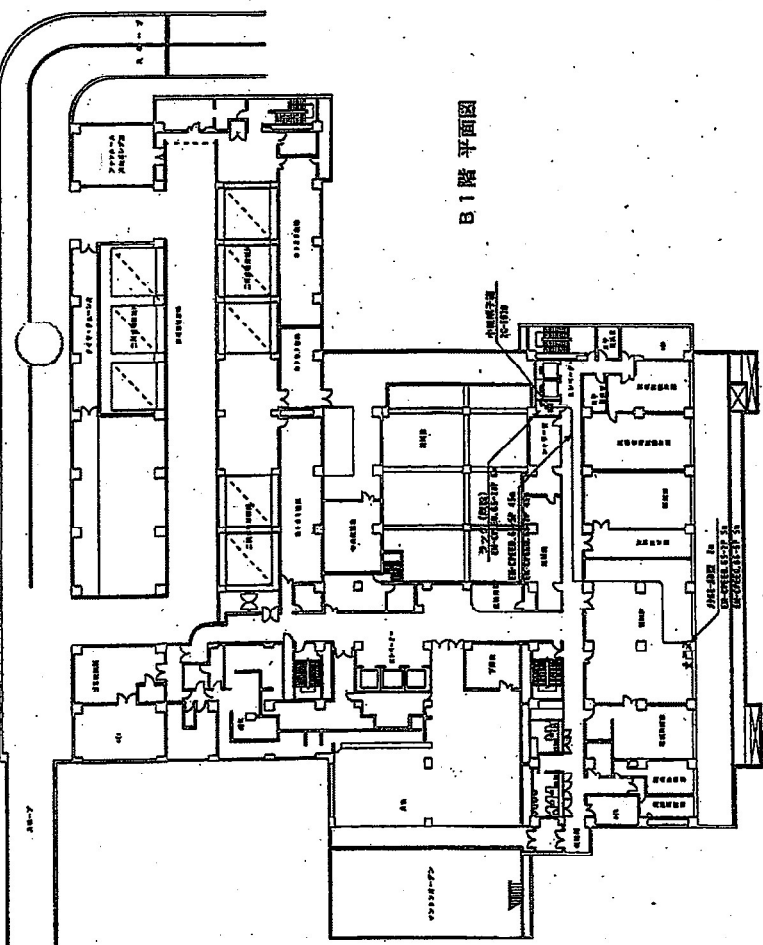


2階平面図

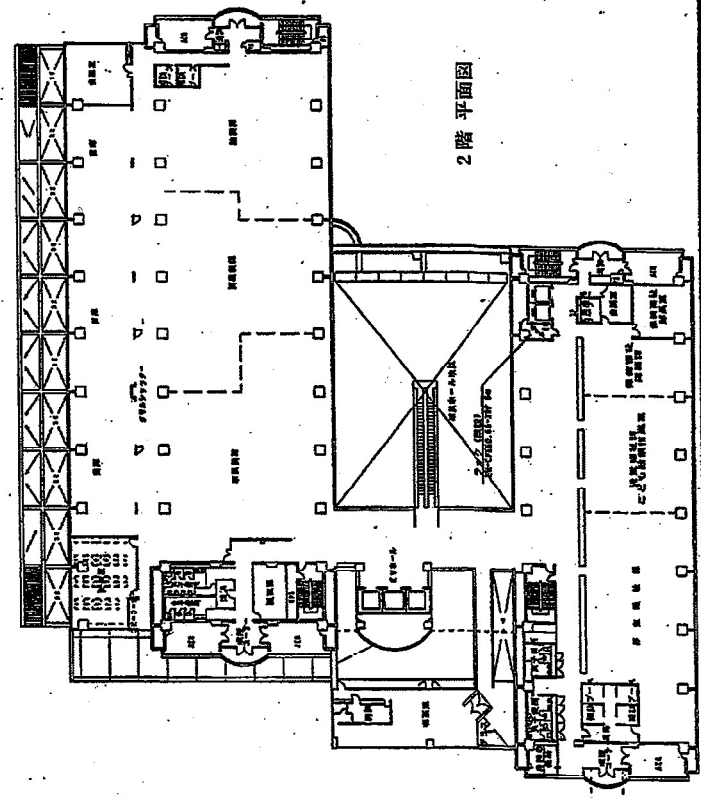


6階 平面図

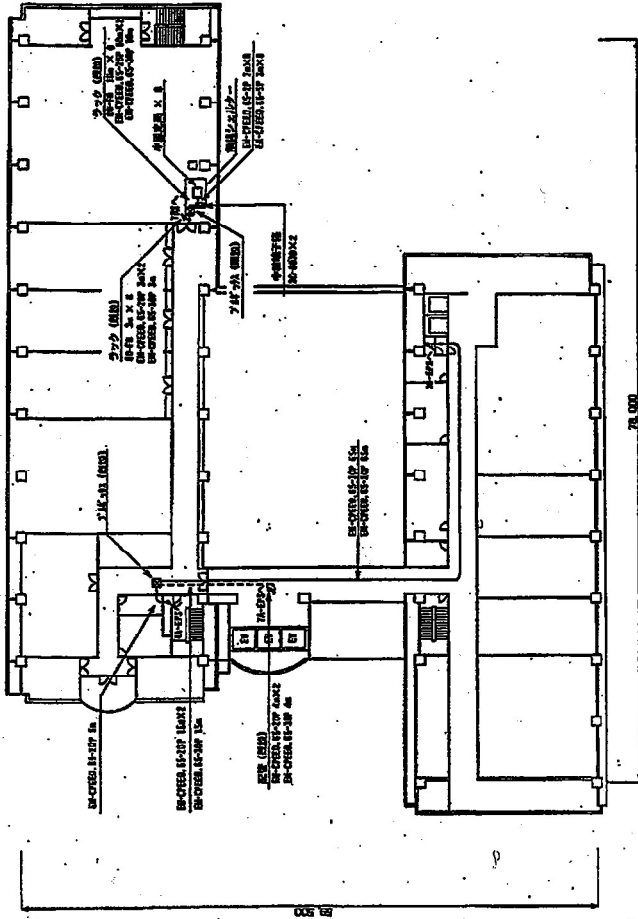


7階 平面図

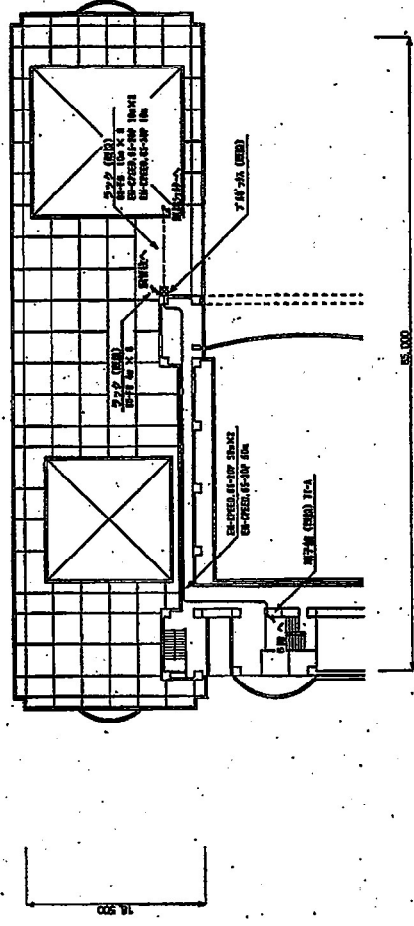

3階 平面図


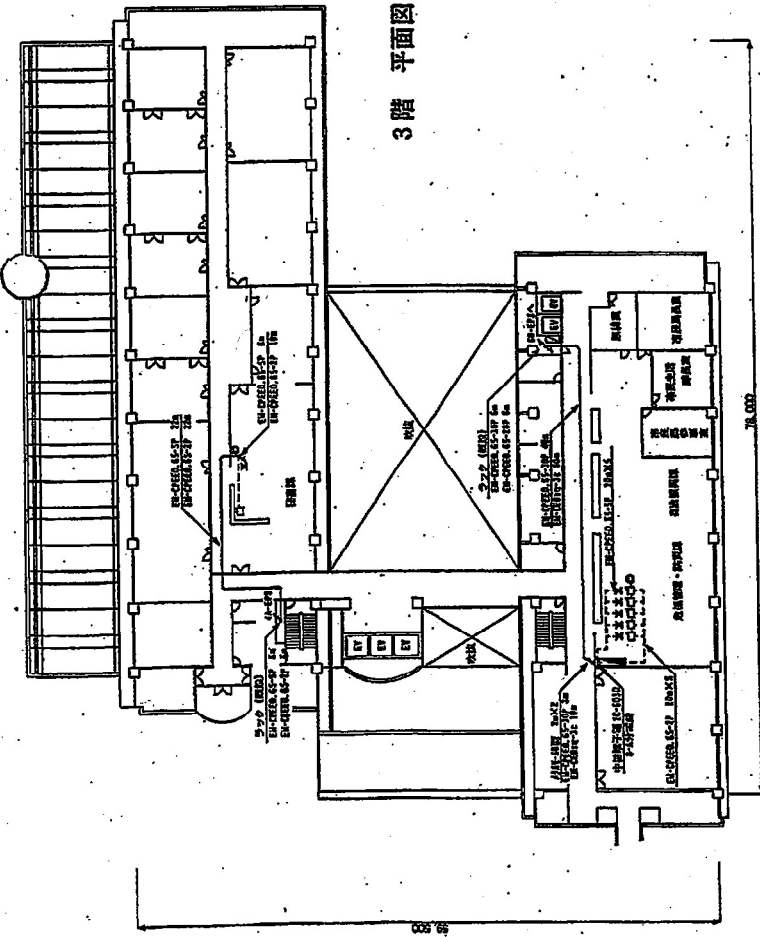


4階 平面図

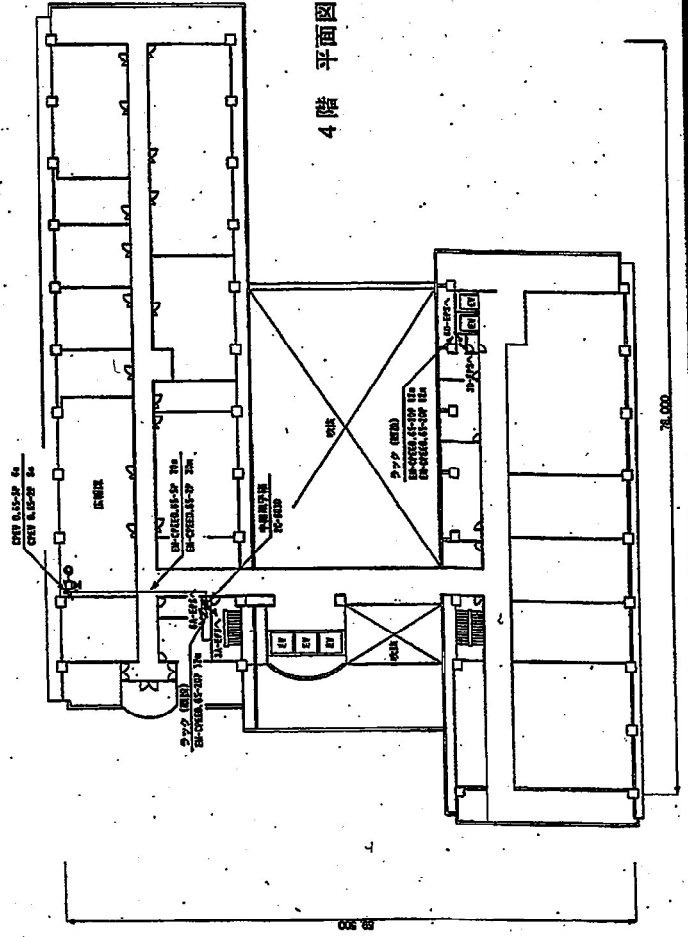


工事名 デジタル地球防災無線整備工事			
図名 各階平面図 平面図2 (位置管理用図面・併用図面・仮図面・資料図)			
図尺	1:1400	図番	2
棟名	片野	階名	7階
位置	西側	位置	左側
製図者			

屋上平面図 (S=1/400)

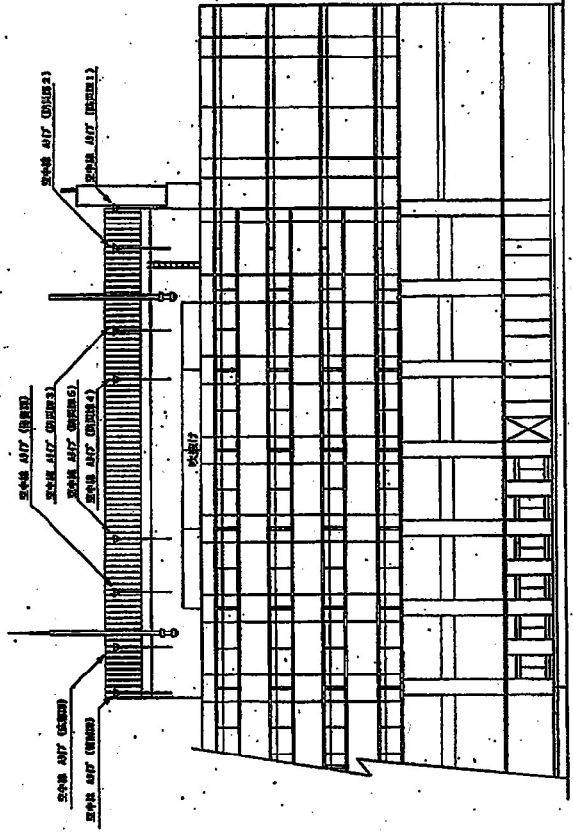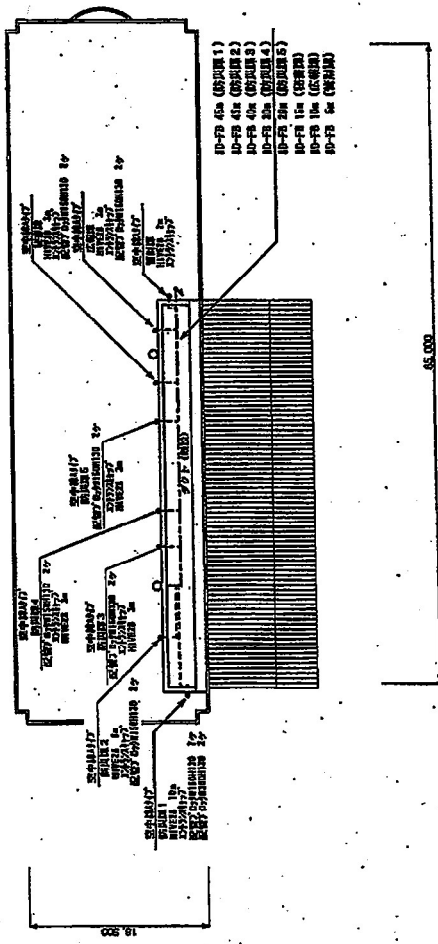

立面図 (S=1/200)

工事名 デジタル地域防災無線整備工事 図名 無線防災用 中継機設置工事 (受信機設置工事・送信機・受信機・中継機)			
図尺 1:200, 400	図番 3		

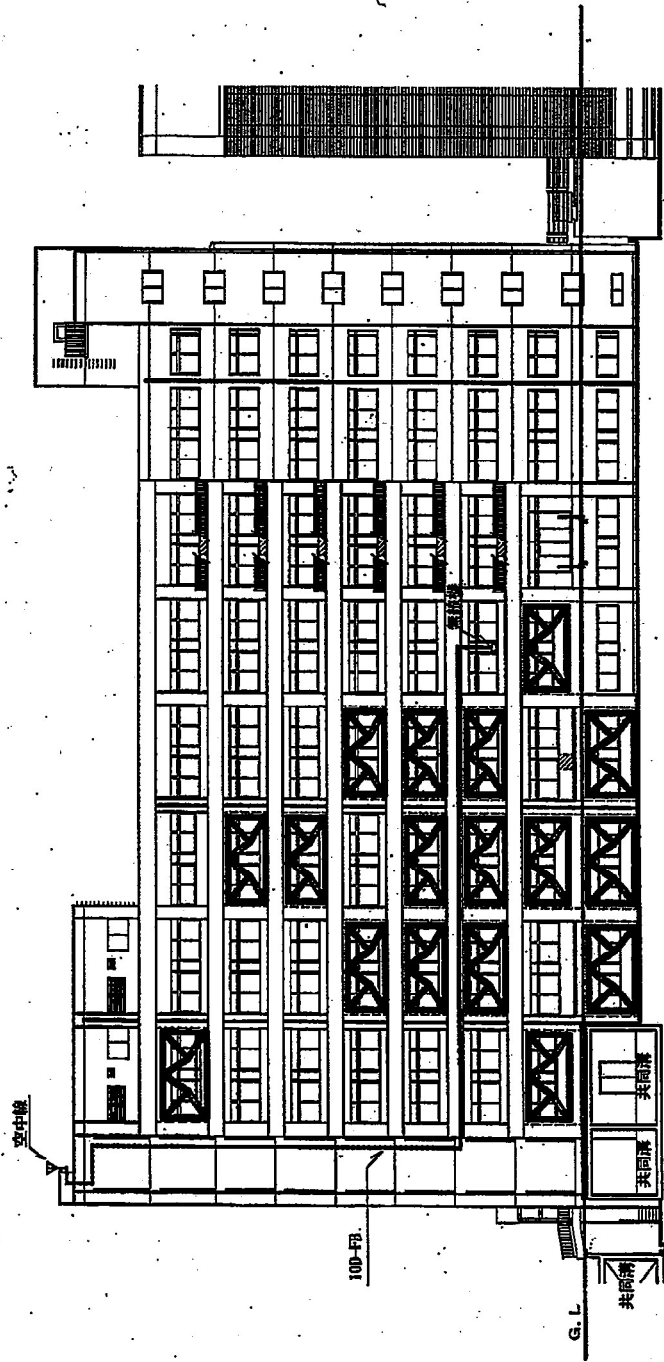

工事名 防災無線移設


縮尺 1:300 図面番号


年月 平成23年11月 家数

職員者

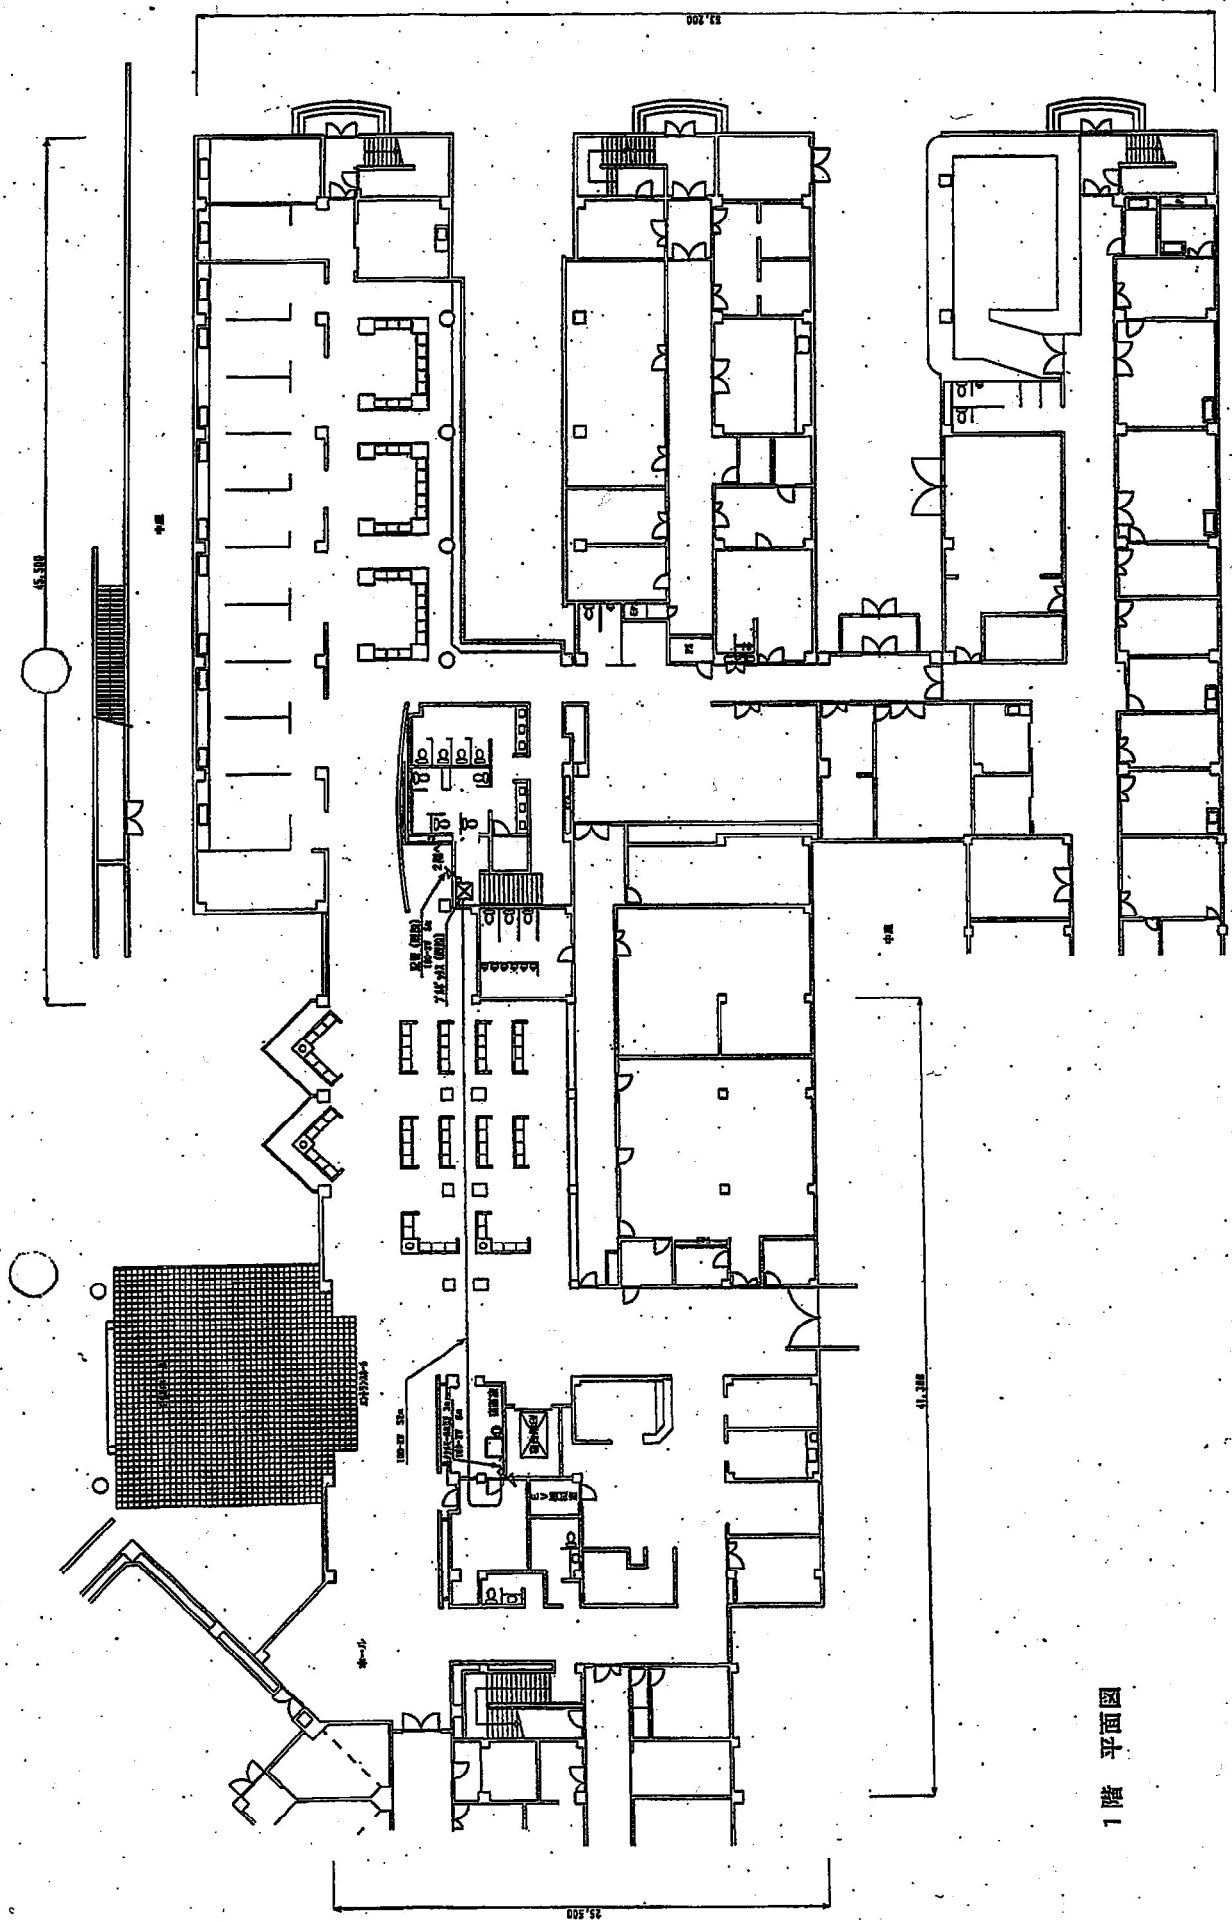


1 階 平面図

工事名 デジタル地球防災無線整備工事			
縮尺	1:200	図面日時	
作成	片野	校工	岡
確認	阿部	図印	佐藤
承認			

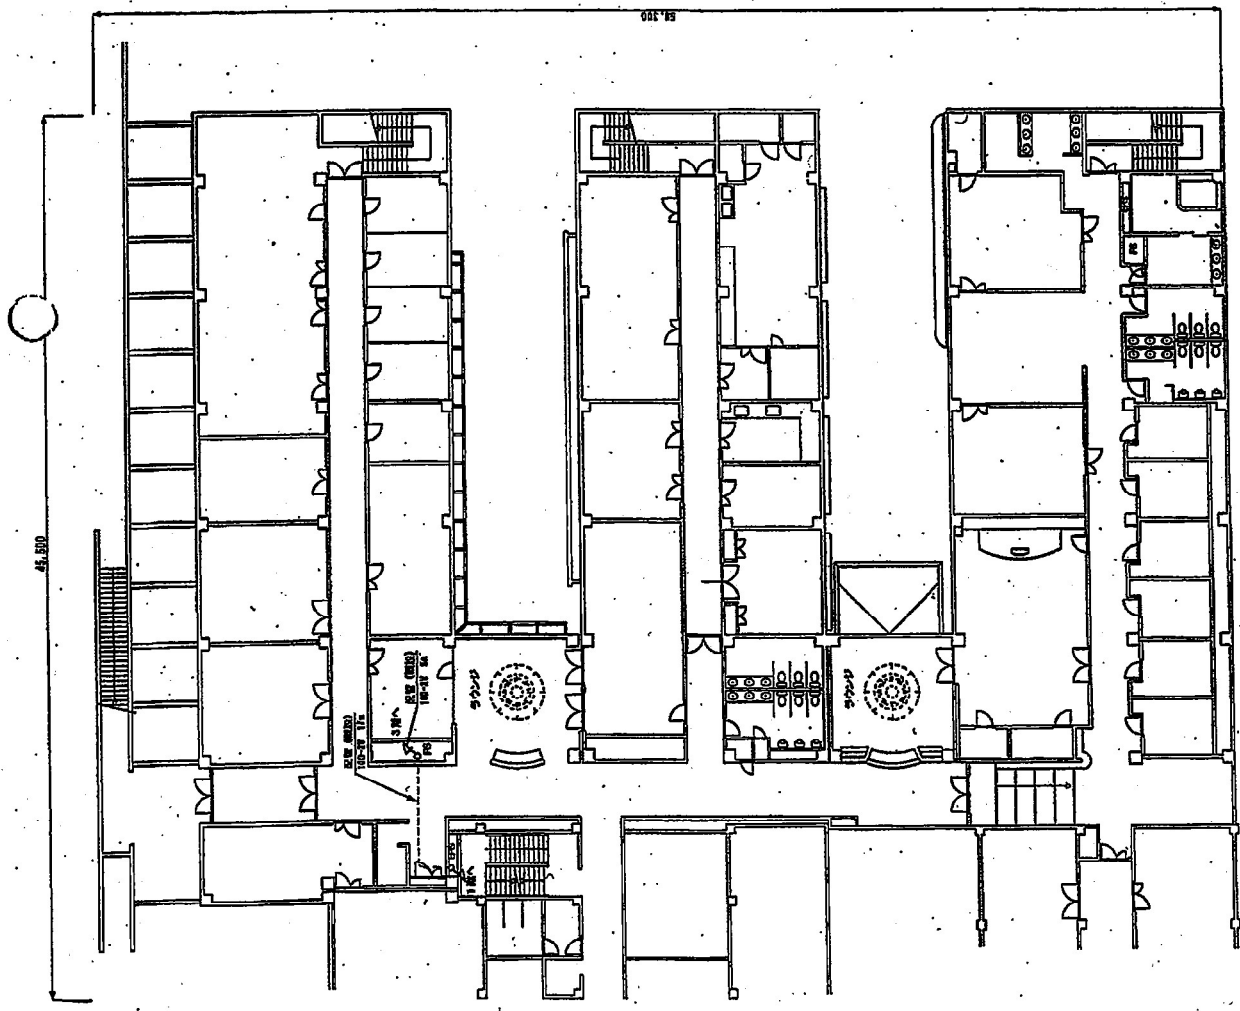


2階 平面図

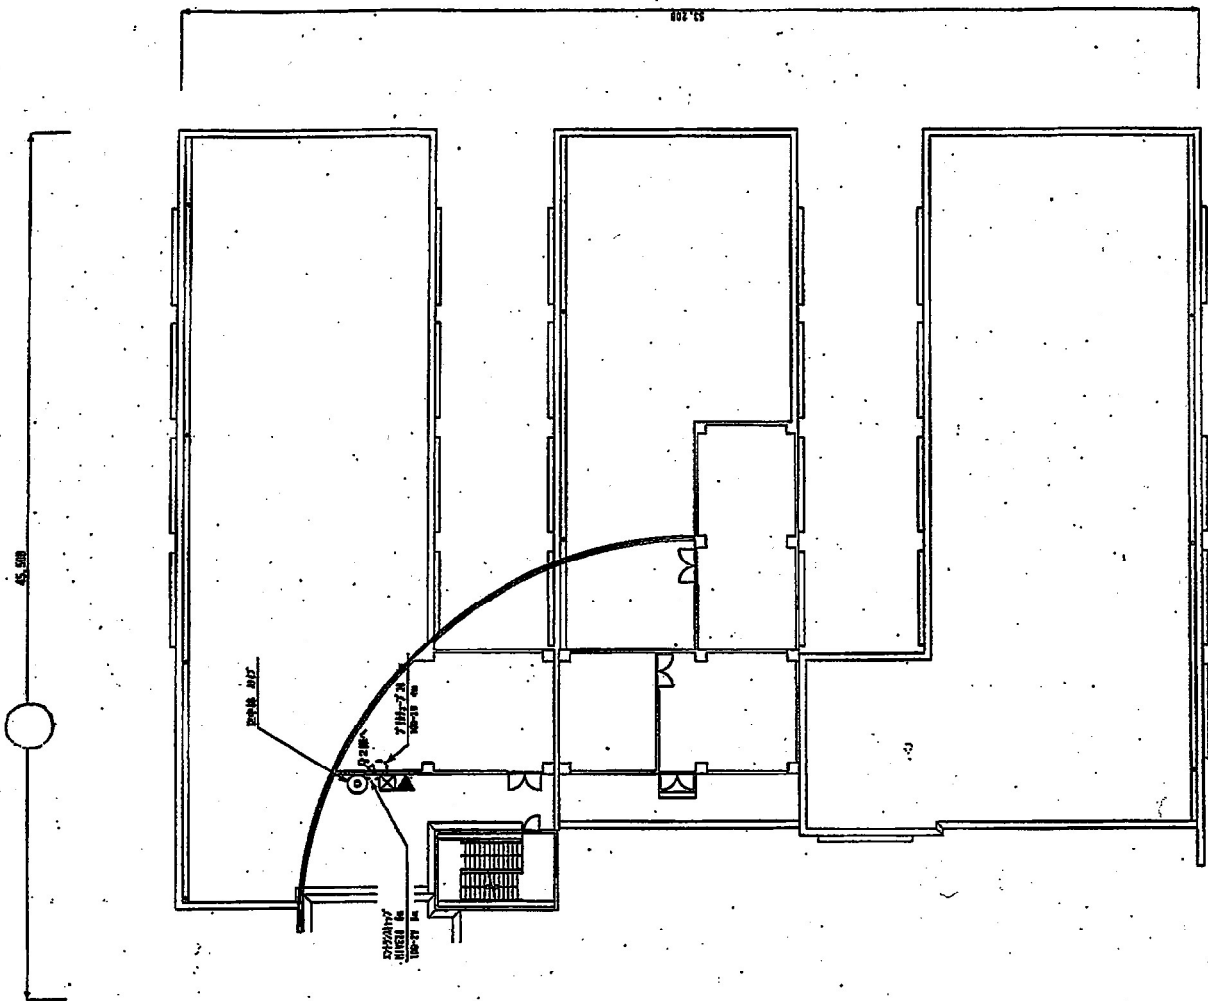


3階 平面図


工事名	デジタル地域防災無線整備工事		
縮尺	1:200	図番	154
作成	片野	校核	阿部
図面	図	設計	佐藤
図例			

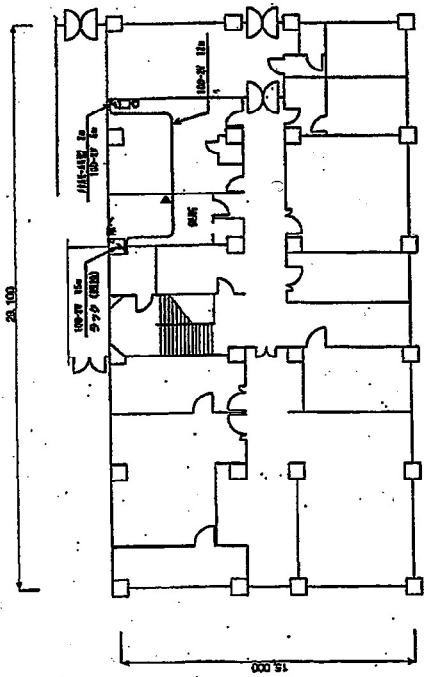

1階平面図

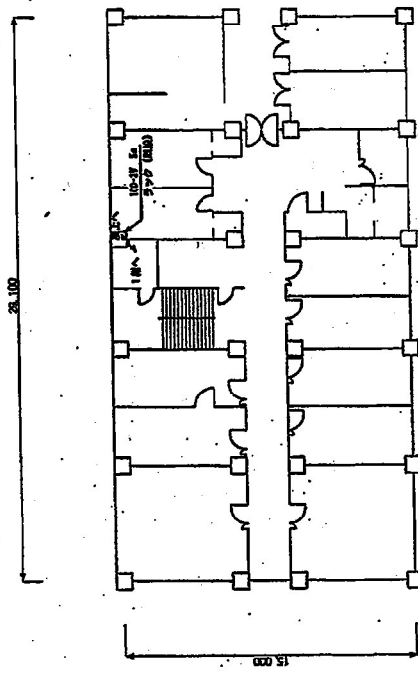


5階平面図

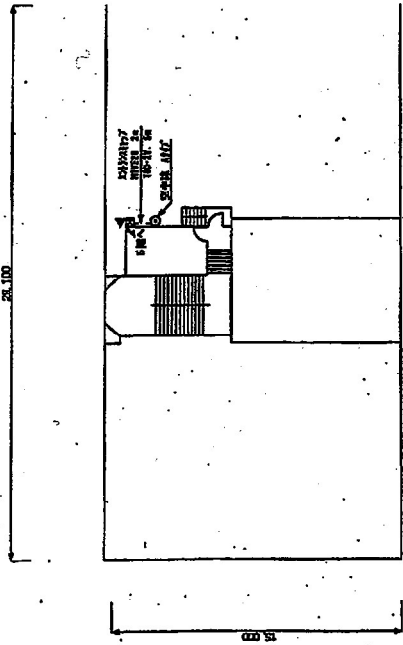


屋上平面図


承認 片野	作成 阿部	図面 阿部	校閲 佐藤
承認者	作成者	図面者	校閲者

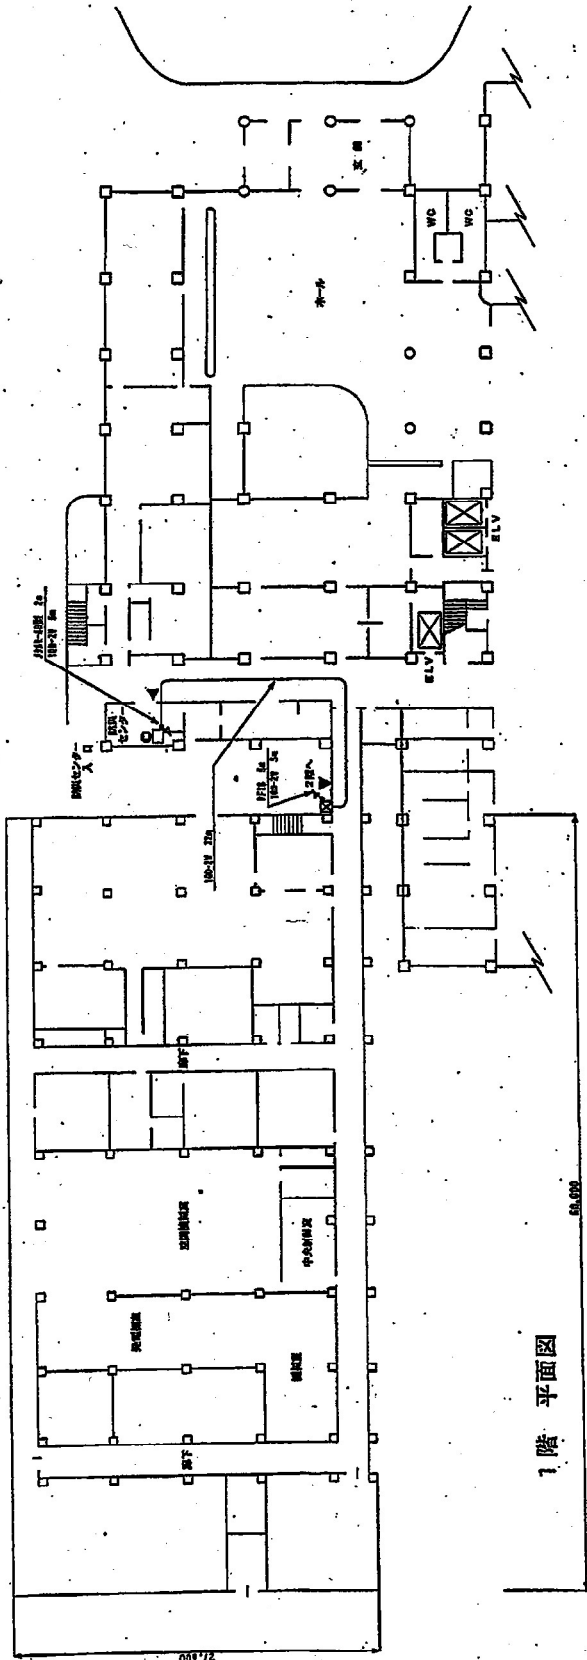

1階 平面図

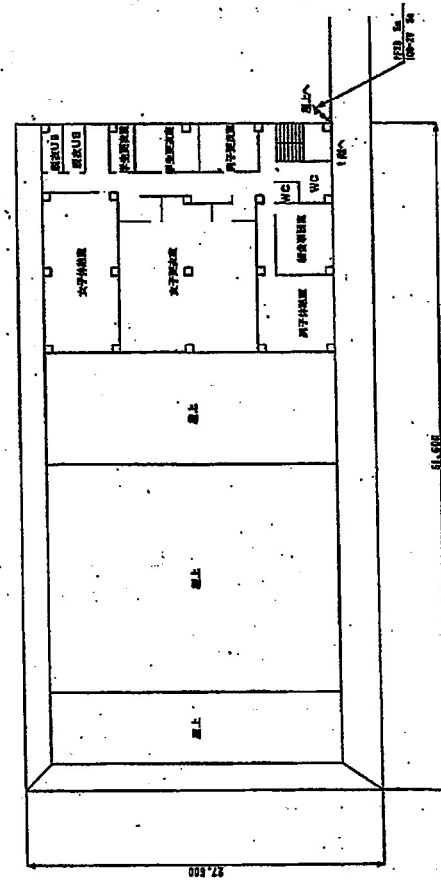


2階 平面図

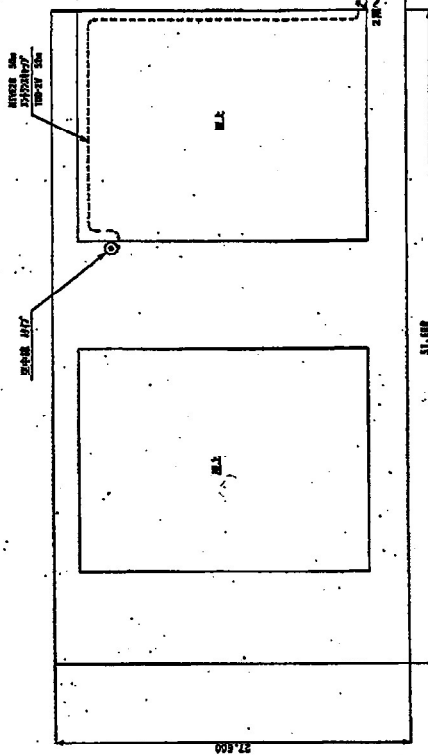


屋上 平面図

工事名 デジタル地域防災無線整備工事			
図名 済生会新潟第二病院 平面図			
図尺 1:300	図面番号 156	竣工図	
承認 片野	作成 河部	図取	位置
日付			


デジタル地球防災無線整備工事			
図尺	1:800	図番	157
作成	片野	校工	岡
図名		図	位置

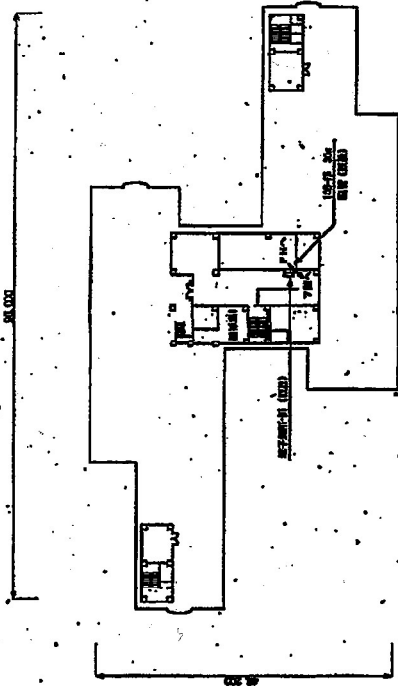


屋上 平面図

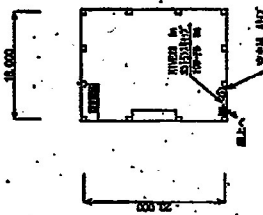

PH 平面図

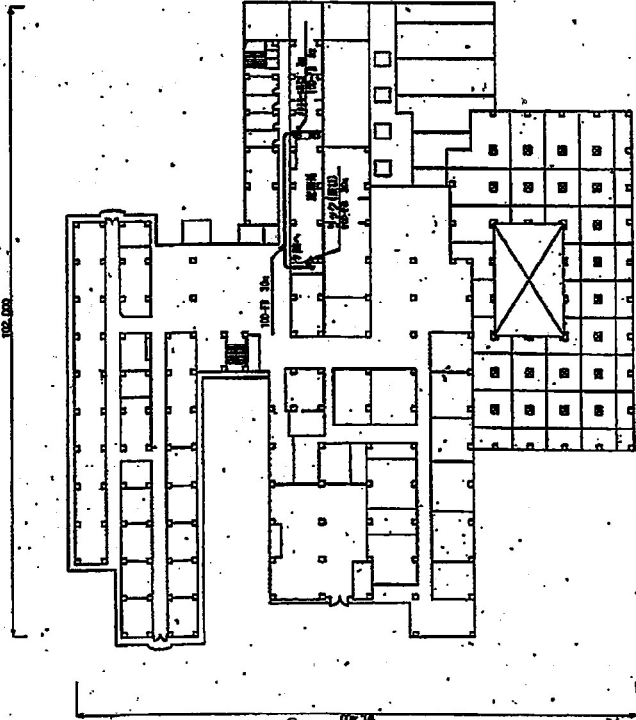

3階 平面図

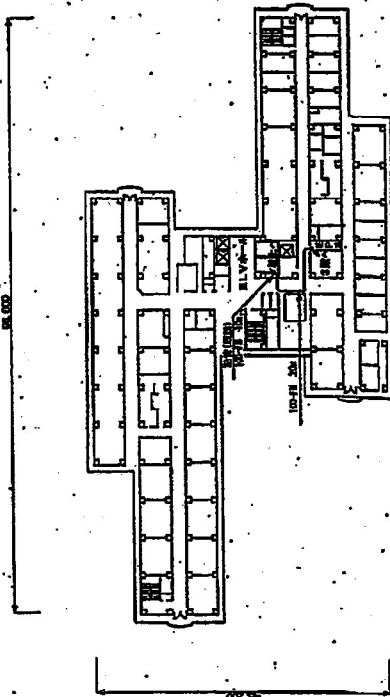

7階 平面図

防犯アンテナ
アンテナマスト設置図 (防犯用印マッキー)
(0A-2.50)

防犯アンテナ
100-70


EPS2

EPS1


EPS7

EPS6

EPS5

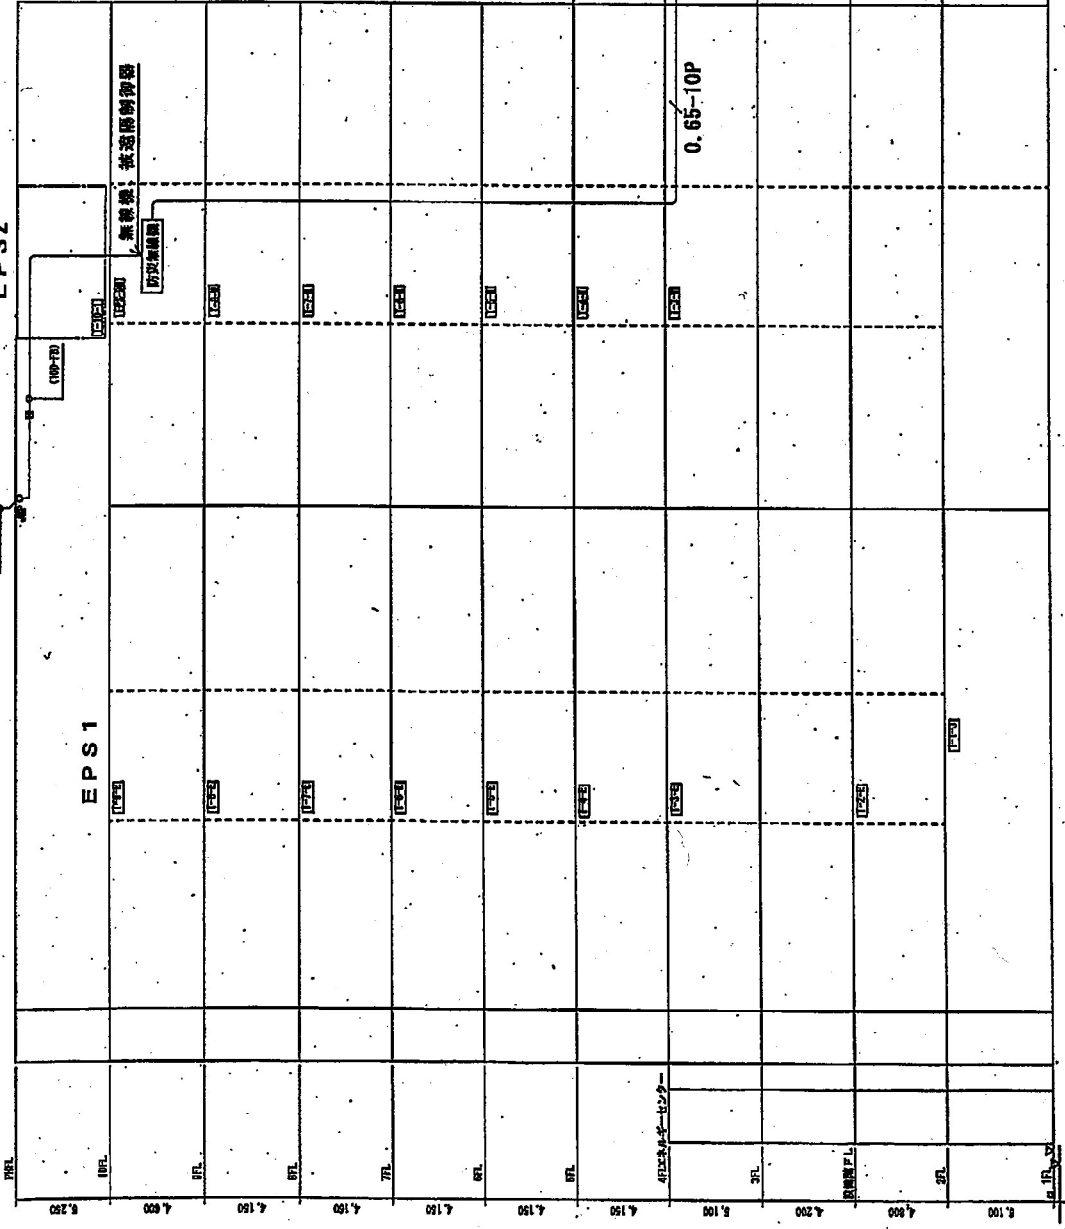


工事名 地域防災無線機移設
 図番 : 図番号 :
 所属 : 施工区 :
 作成 : 日付 :
 備考 :


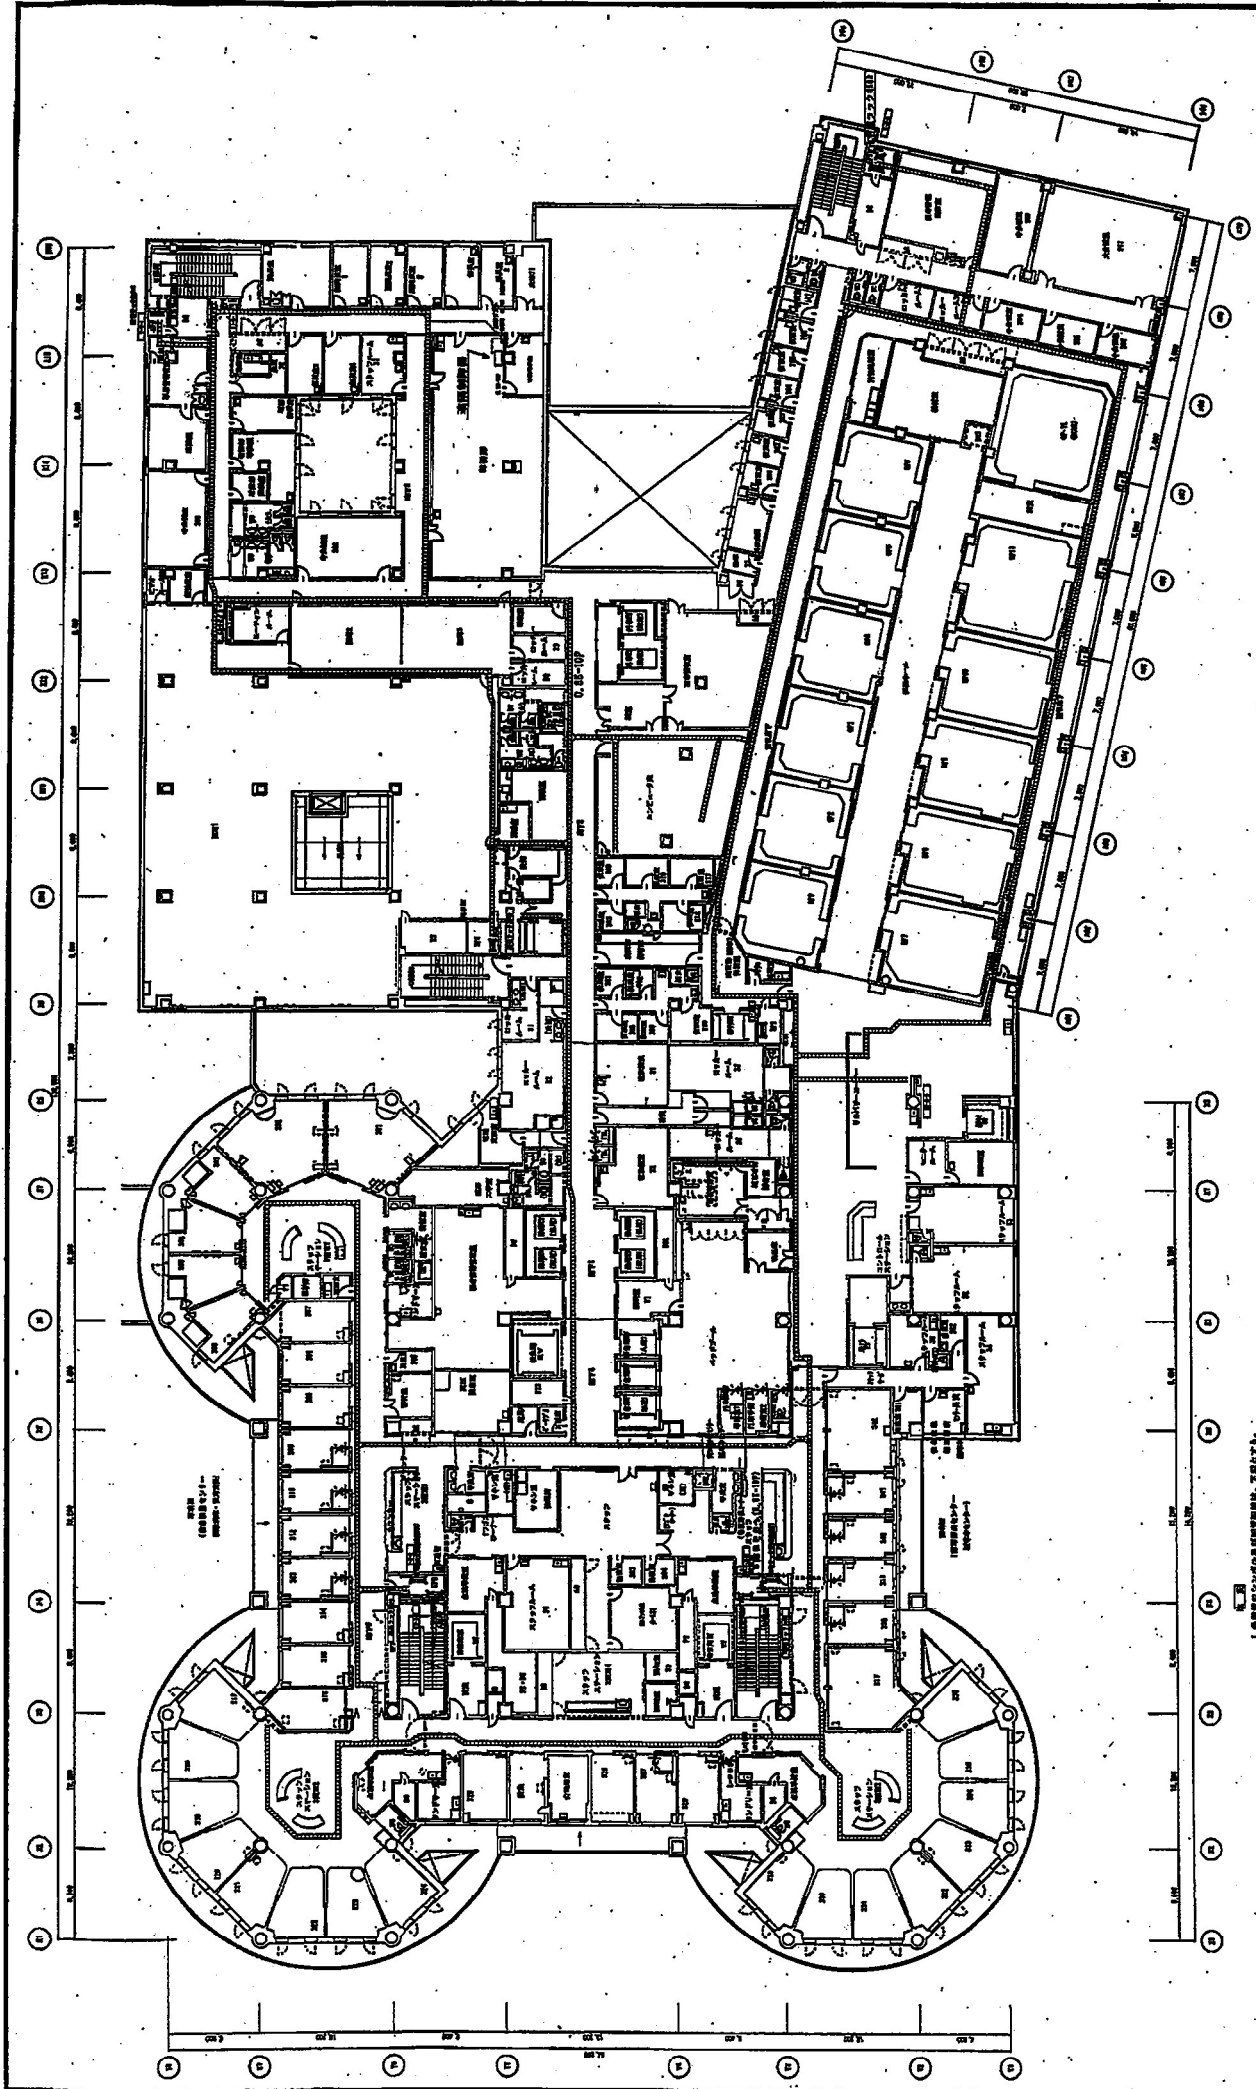


--	--



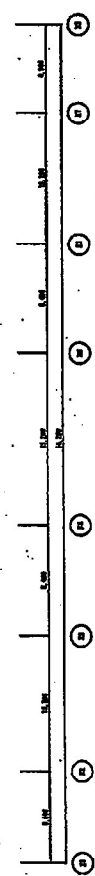



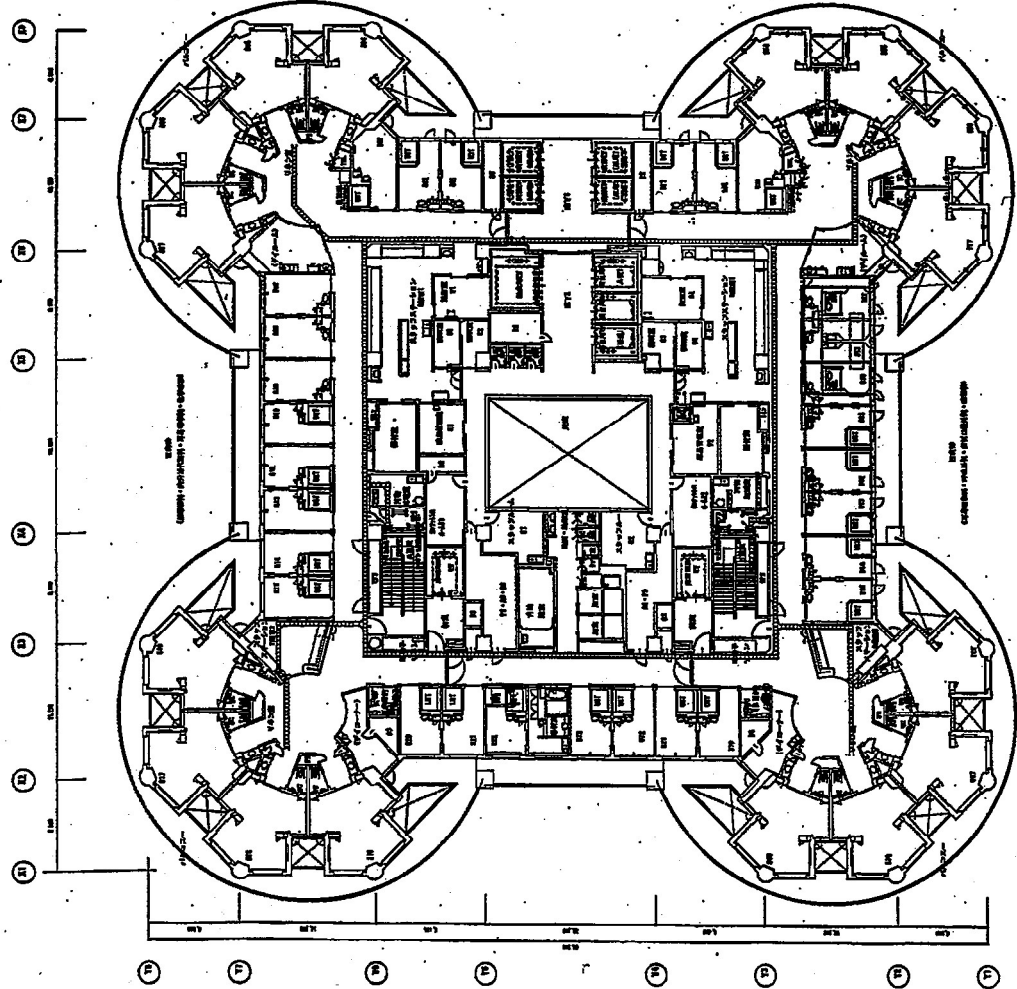
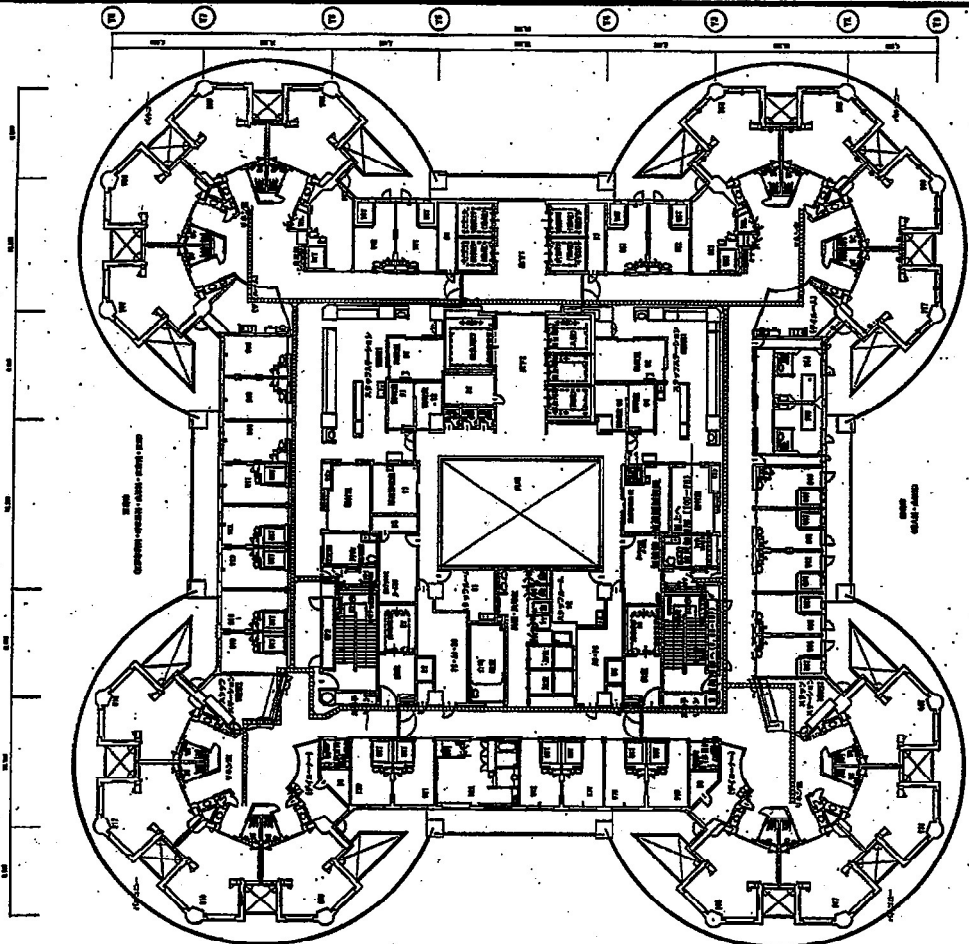




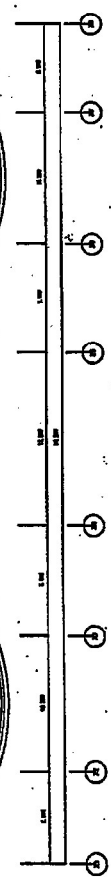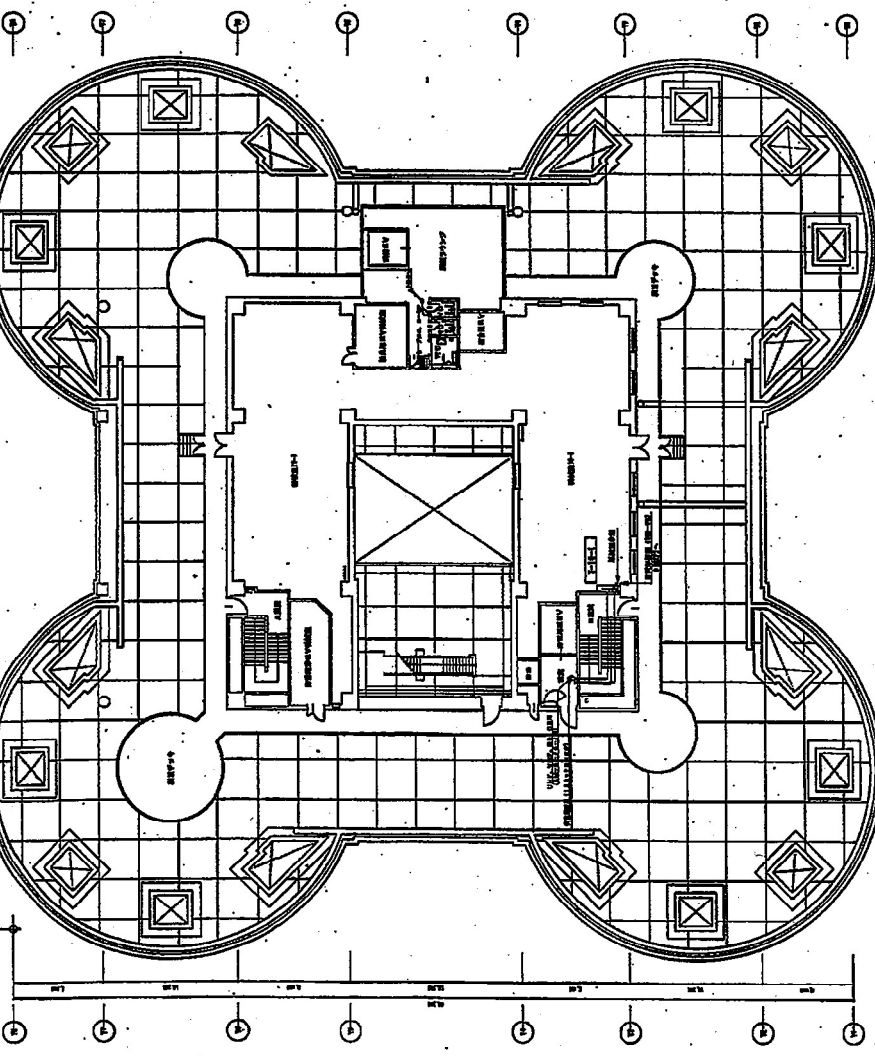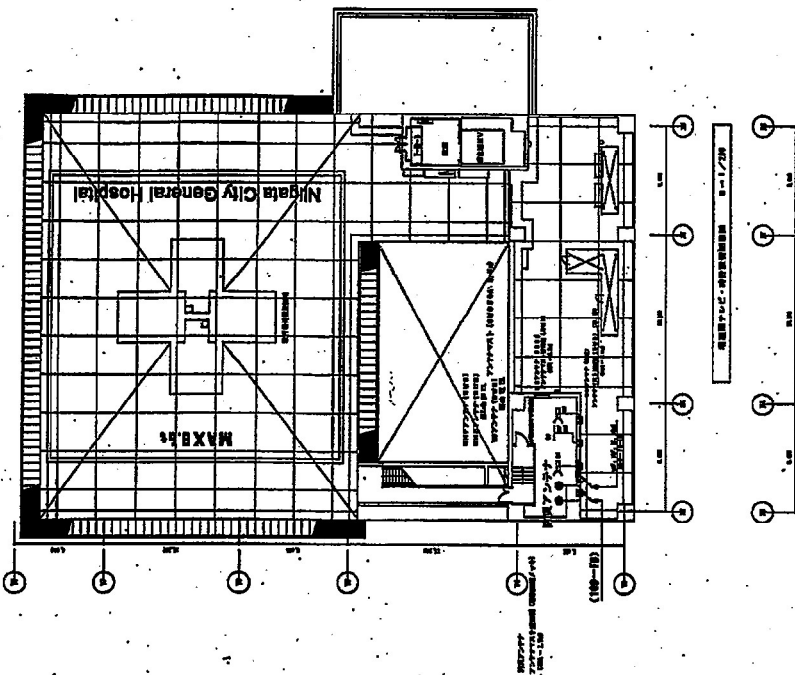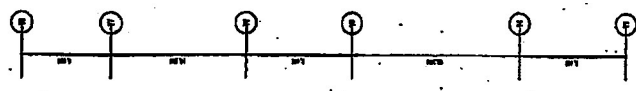





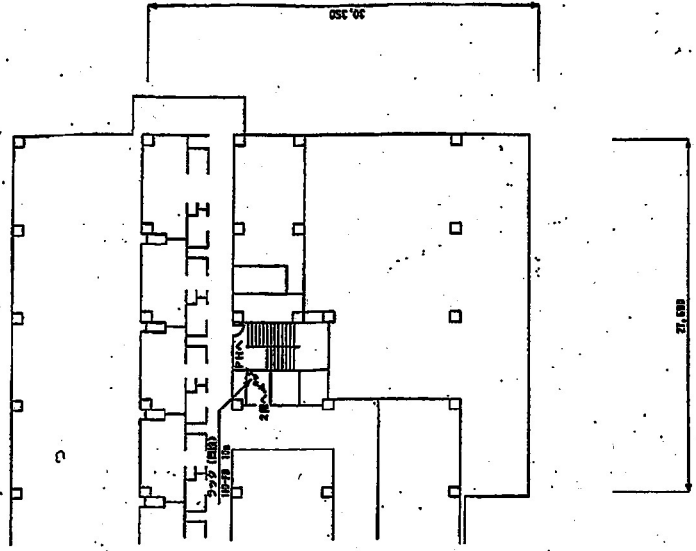


6階平面図

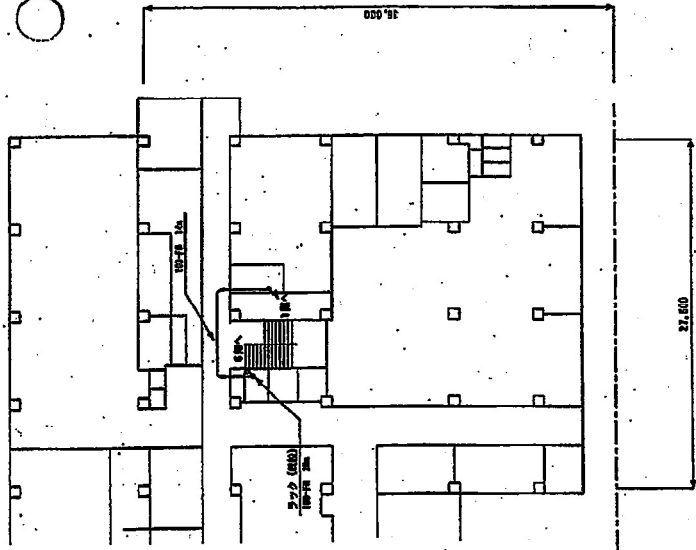


2階平面図

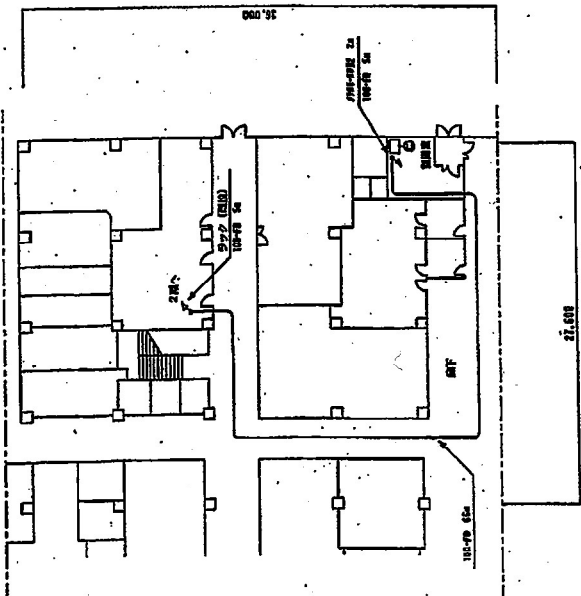

1階平面図

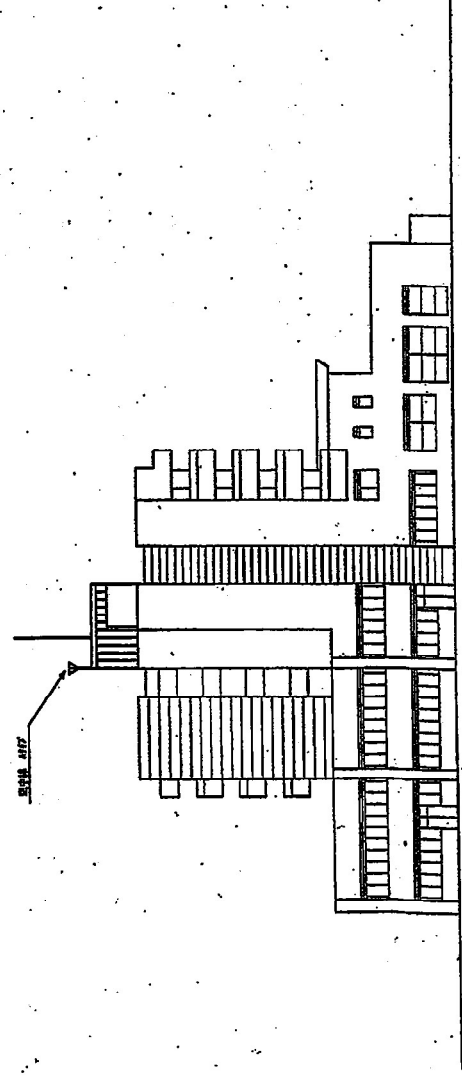


立面図

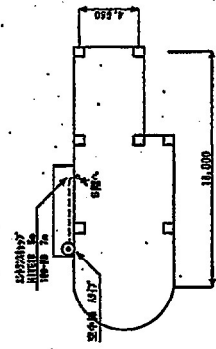


PH平面図


工事名 デジタル地域防災無線設備工事 図名 新潟県港橋台病院 平面図・立面図			
縮尺	1:200	図番	156
棟名	内野	図種	PH
設計	内野	図尺	1/100
作成	内野	図尺	1/100
確認	内野	図尺	1/100

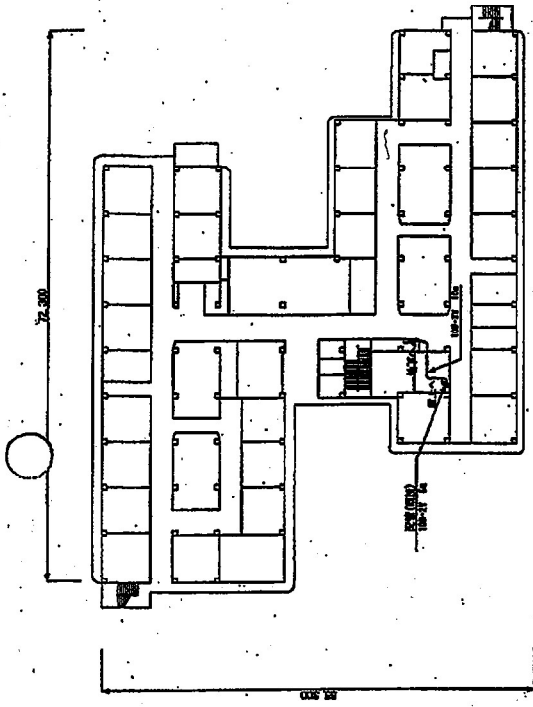


5階 平面図

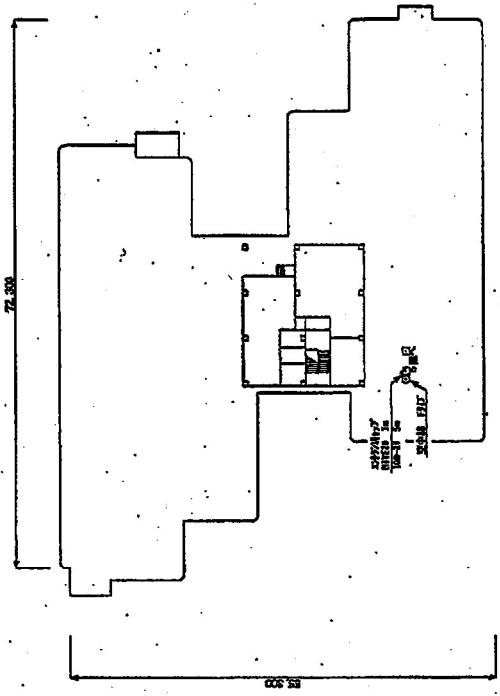

屋上 平面図

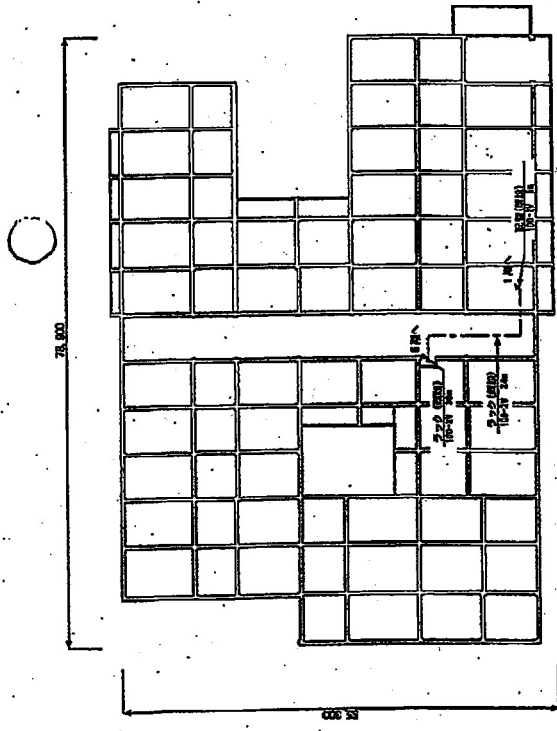

地下 平面図

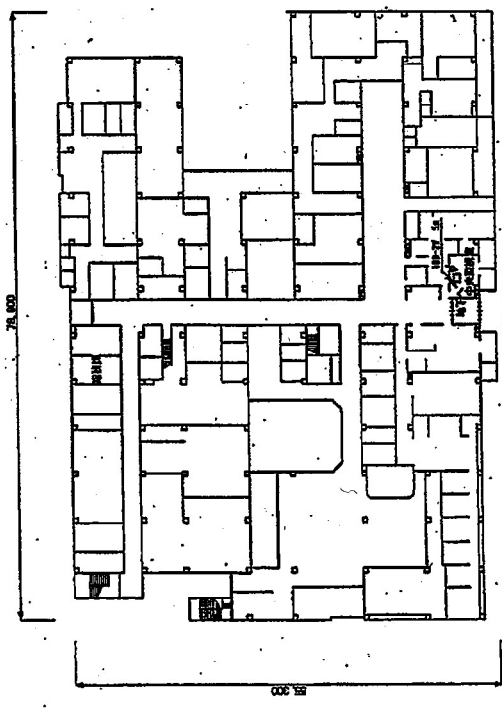

1階 平面図


工事名 デジタル地蔵防災無線整備工事			
図名	機名新築 平面図	図番	168
縮尺	1:400	竣工	図
作成	片野	確認	阿部
図面	片野	承認	佐藤
図主			

凡例

記号	名称	備考
◎	空中線	
△	エレベーター	
×	防煙用	
	FAX	
	電子線	
	分電盤	
	コンセント (標記)	
	コンタクトボックス、ニア接地 (専用線)	
	コンタクトボックス、ニア接地 (共用線)	
	天板に設ける配線設備	
	屋外用配線設備	
	ラック設備	
	防鼠設備	
	フリーアクセス、鉄ビーム内設備	
	配線設備	
	天板埋設型設備	
	二本芯全線埋設型設備 (06 100-200-70)	
	2芯以上0.7・2.5 (T/F)	

図名

1.400

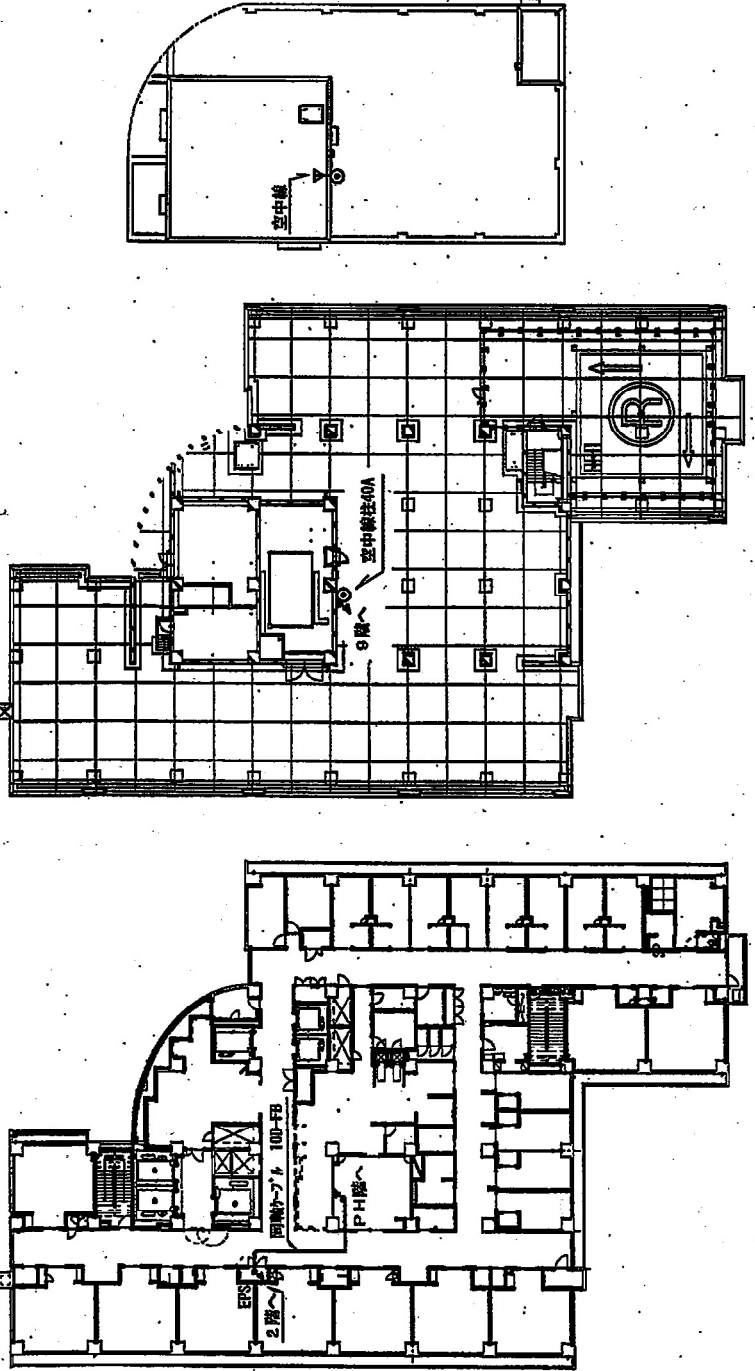

P10階平面図

P11階平面図

9階平面図

工事名 **木戸病院 新築に伴う防災無線移設**


図名 **木戸病院**

縮尺 **1:400** 図面番号 **001-3**


年月 **平成23年 7月** 承認

図作成者


工事名 デジタル地城防災無線整備工事			
図名 新潟中央病院 平面図			
縮尺	1:800	図面番号	101
製図	片野	検工	図
承認	片野	印刷	片野
図面	片野	図面	片野

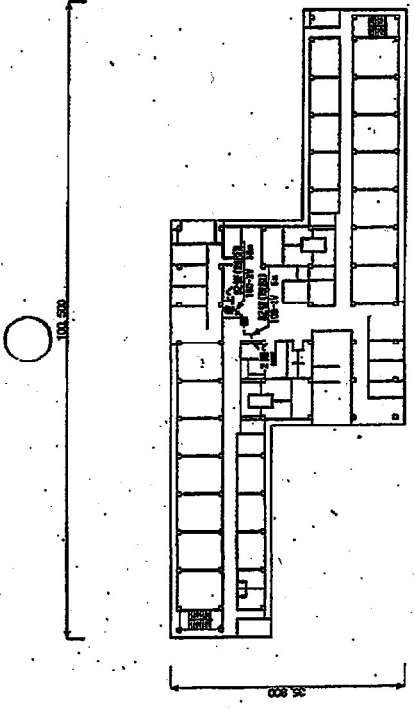


4階 平面図

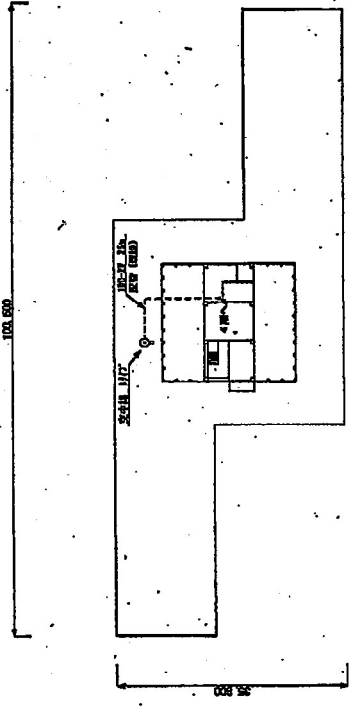


屋上 平面図

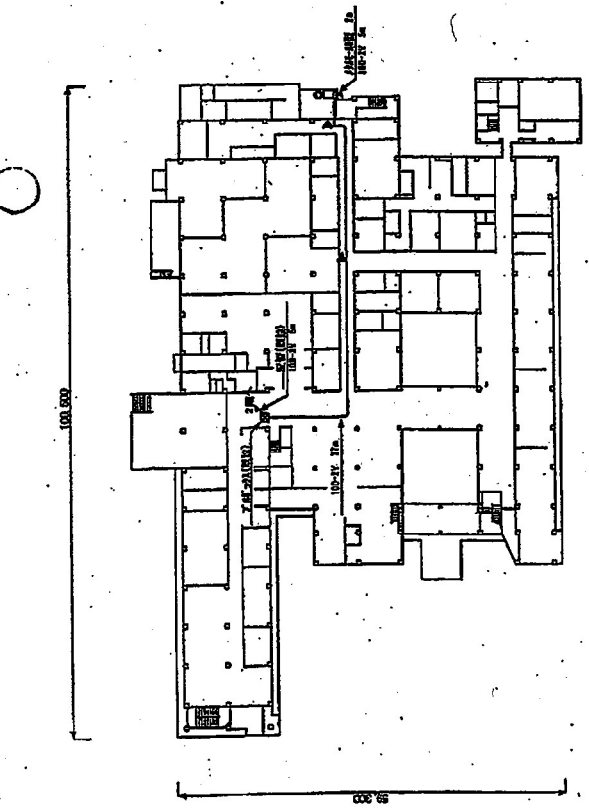

1階 平面図

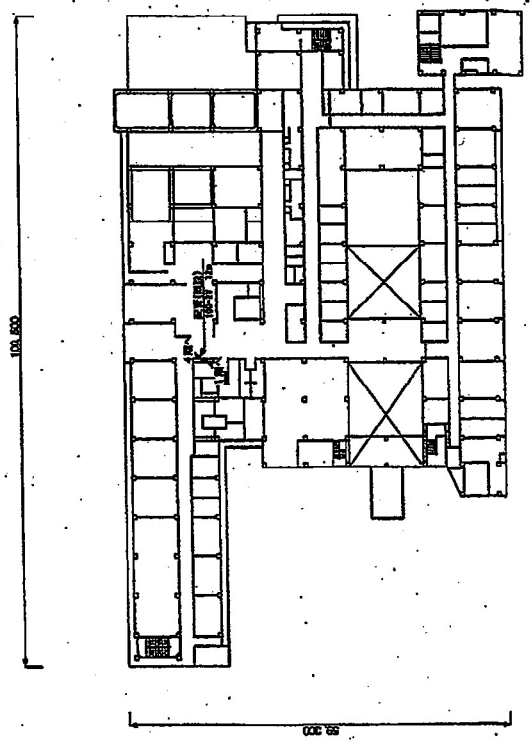

2階 平面図

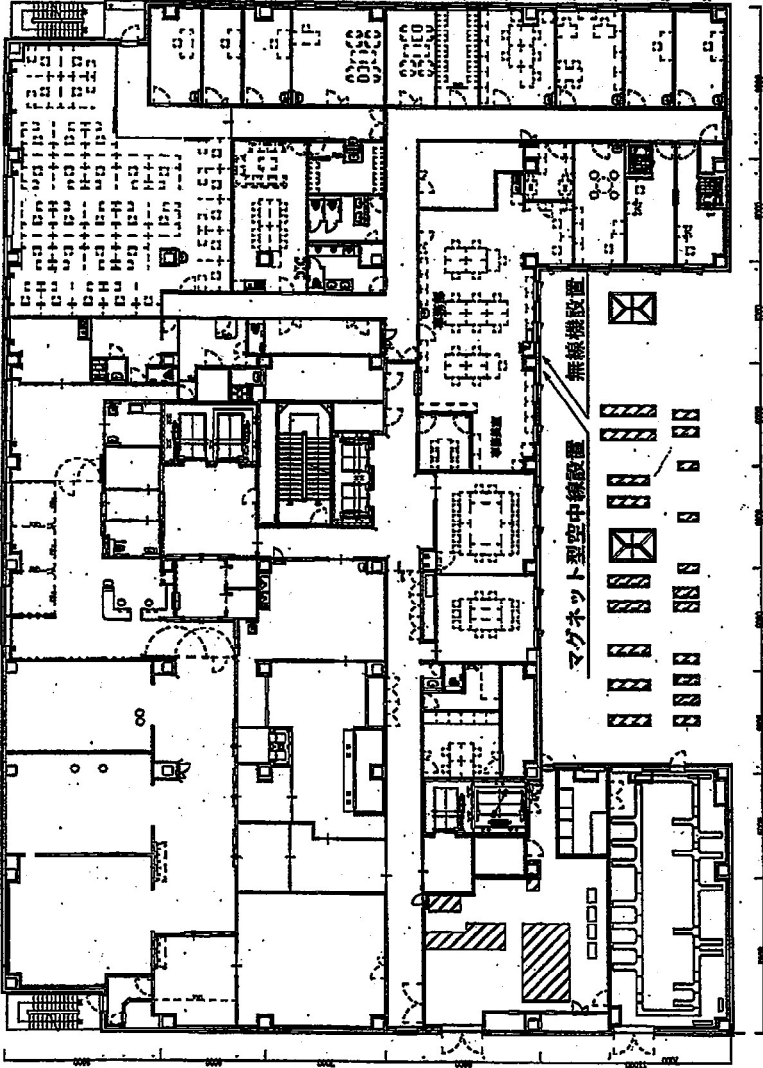

凡 例

図 号	図 名	説 明
①	空中線	
②	無線機	
③	FAX	
④	フロッピーディスク	FLOPPY DISK PROGRAM
⑤	電子機	
⑥	コンセント (固定)	
⑦	コンクリート配線	コンクリート配線、コア管等 (標準)
⑧	コンクリート配線	コンクリート配線、コア管等 (任意)
⑨	配線	配線

図名 3F


工務店 新井建設 3F

縮尺 1:300


完成 図

年月 平成8年11月


図番

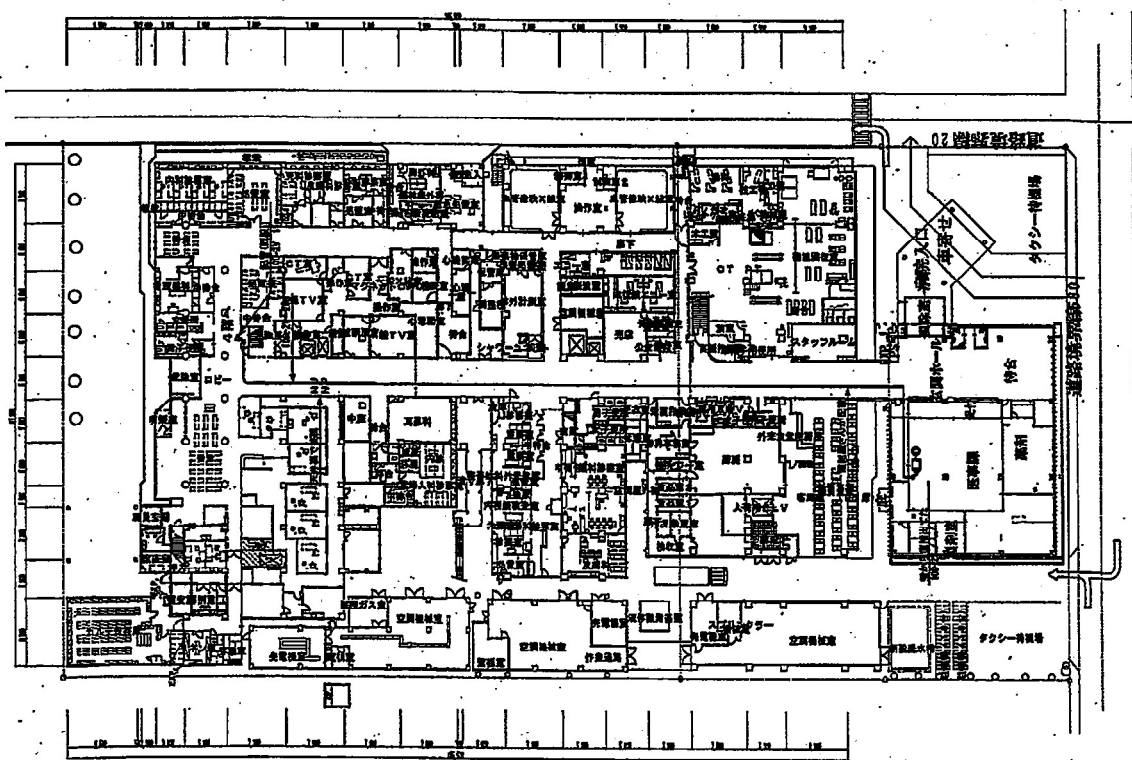

1階 平面図

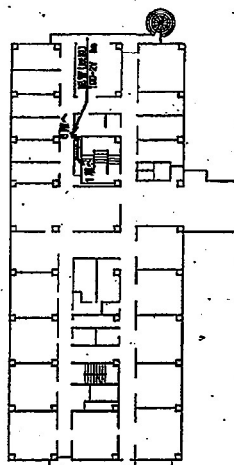


4階 平面図

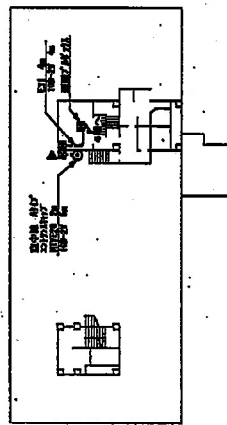


5階 平面図

工号名			
図名	新河医療センター(こばり病院)		
縮尺	1:200	縮尺標準	
作成	作成	承認	承認
作成者		承認者	


デジタル地域防災無線整備工事			
図名	無線機除機 平面図		
図尺	1:300, 200	図面番号	164
承認	片野	検工	因
図番		国	校
図名		校	校

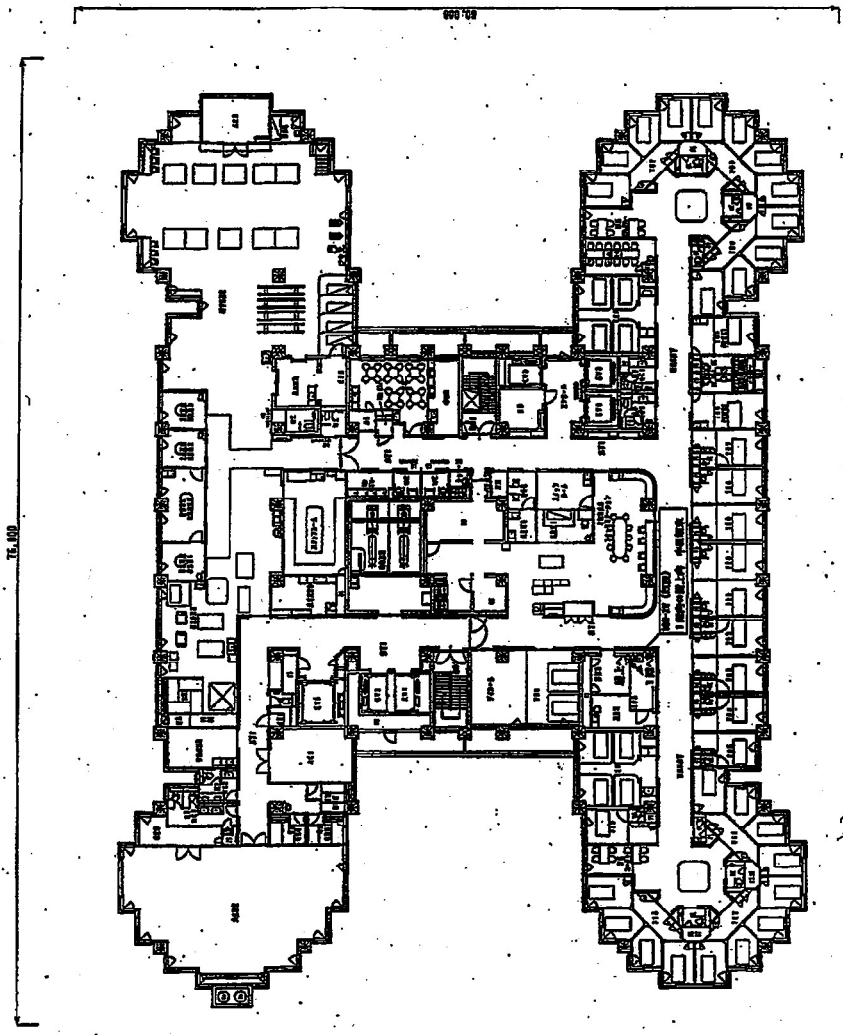


8階平面図 (S=1:300)

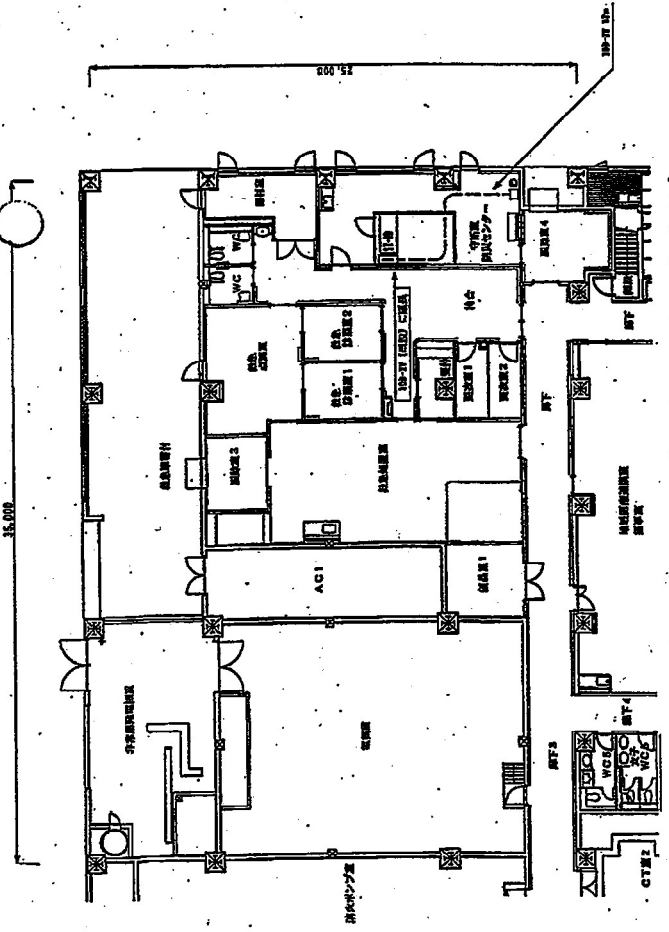


1階平面図 (S=1:200)

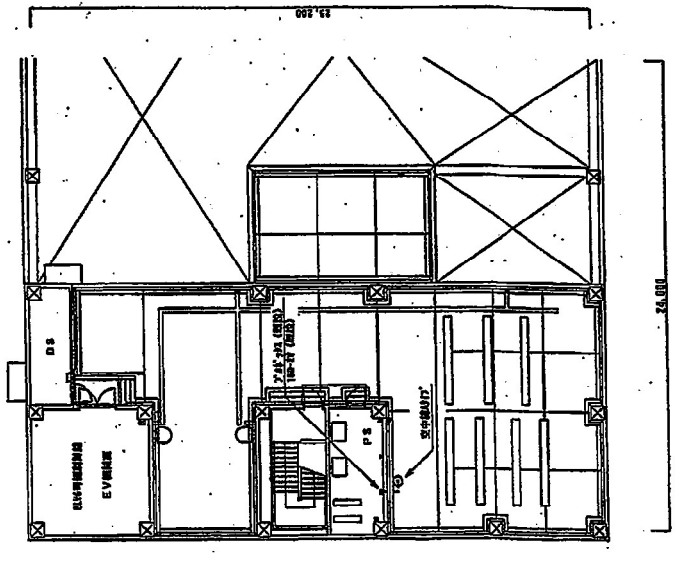


P H平面図 (S=1:200)

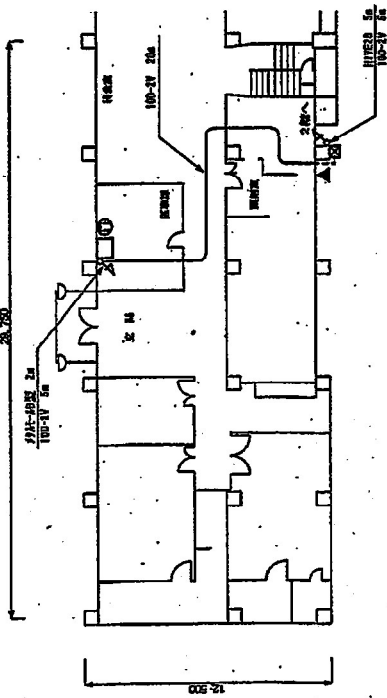


1階 平面図

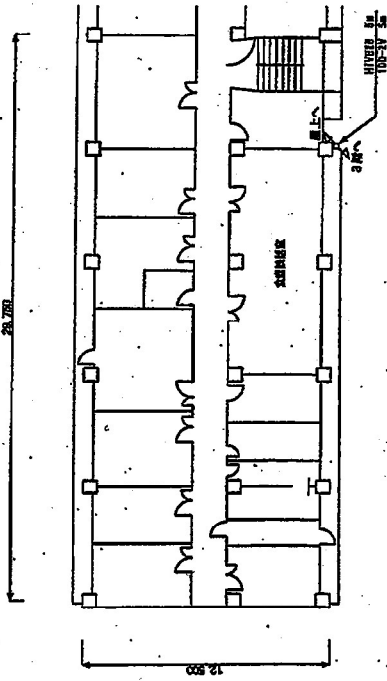


4階 平面図

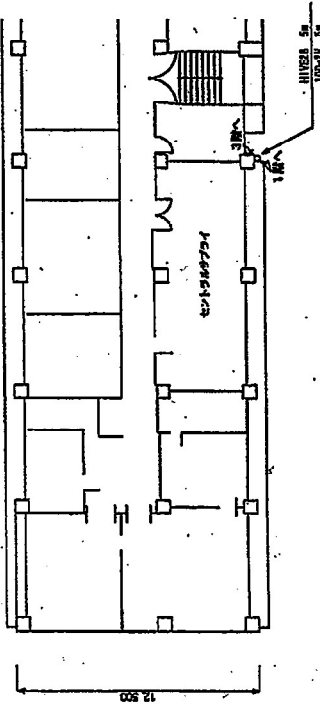

2階 平面図

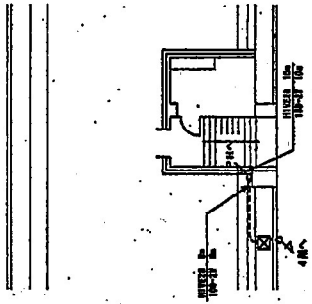


屋上 平面図

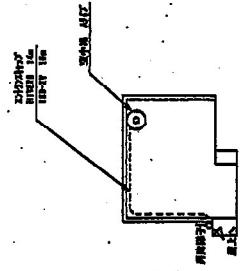

PH 平面図

工事名 デジタル地域防災無線整備工事			
図名	廻廊階段 平面図		
図尺	1:200	図番	105
承認	内野	作成	阿部
		図内	佐藤
		図外	

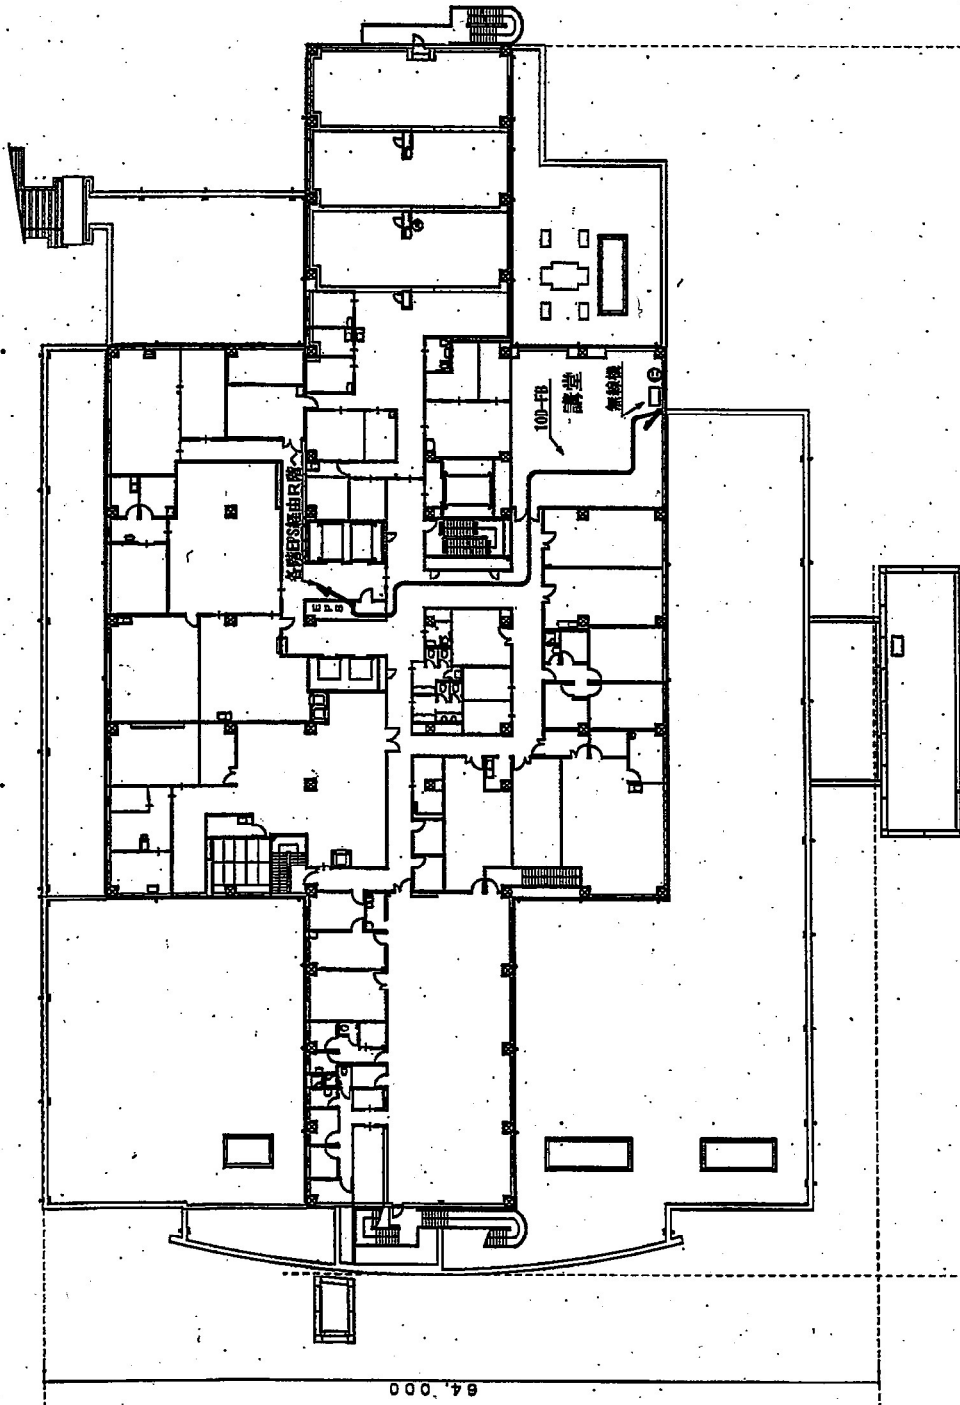



95,000

下越病院2階

凡例


記号	名称	説明
◎	空中機	
○	中継機	
×	FAX	
□	ファクシス (RECEIVER 0260000)	
◎	機台	
◎	コンピュータ (周辺)	
△	コンピュータ・プリンタ、コア機 (周辺)	
△	コンピュータ・プリンタ、コア機 (周辺)	
工事名 防災無線線移設
 図名 下越病院
 縮尺 1:400 図面番号 001-1
 年月 平成24年 7月 承認
 図紙者

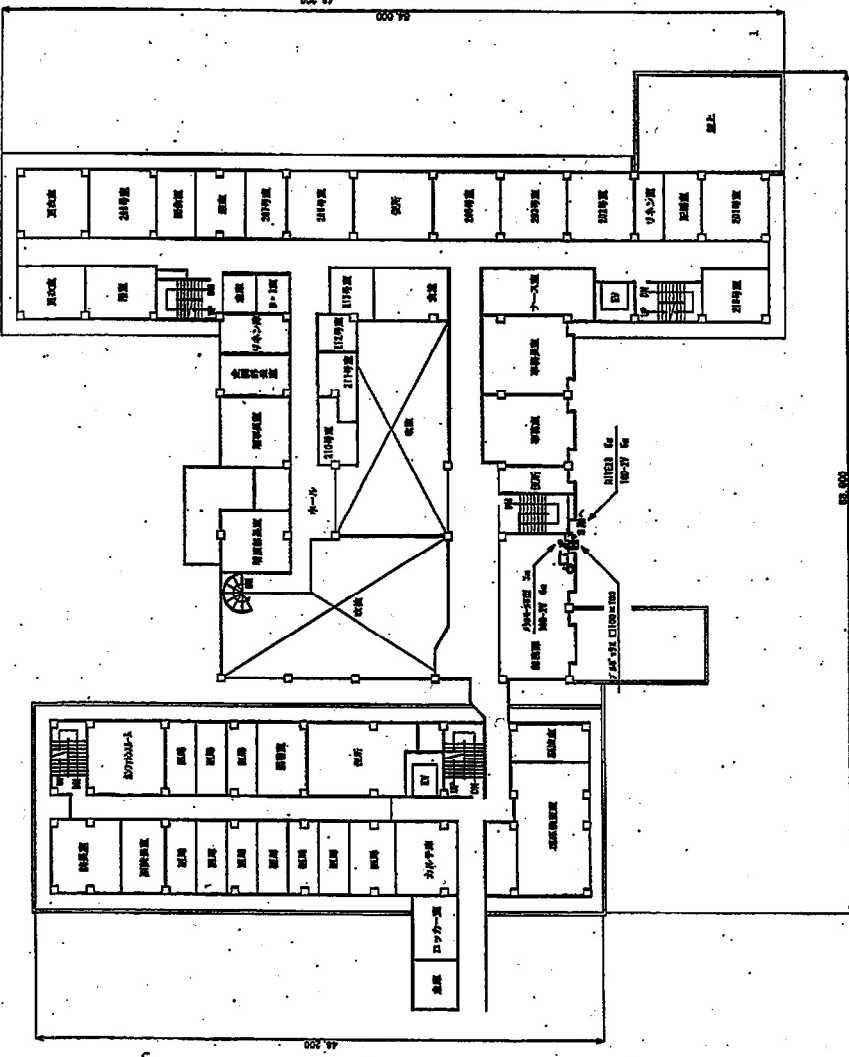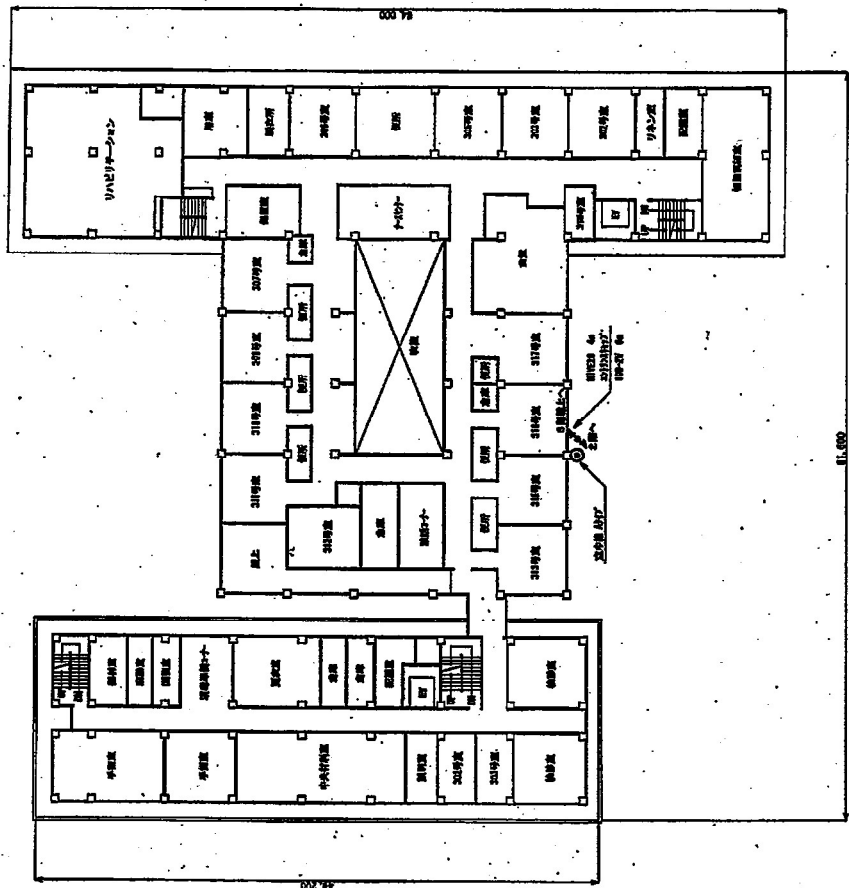


工務名	新渡辺建設センター
図名	新渡辺建設センター 3階 平面図 1
縮尺	1:300
完成	完成
図	図
作成者	新渡辺建設


5階 平面図

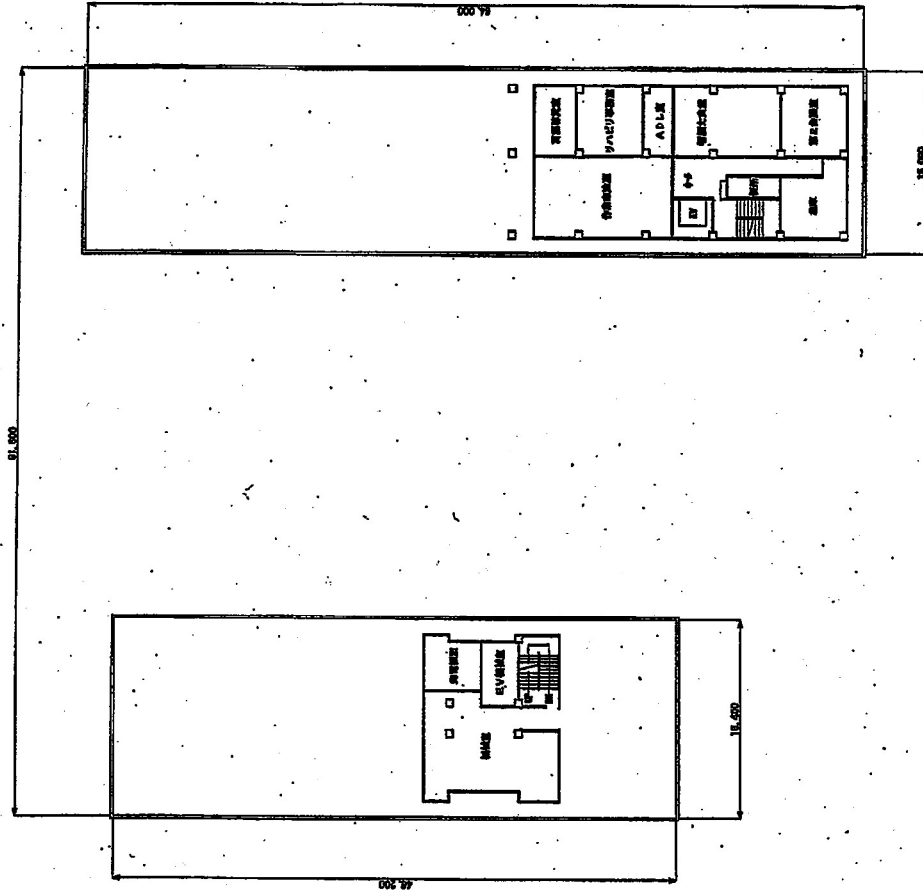


4階 平面図

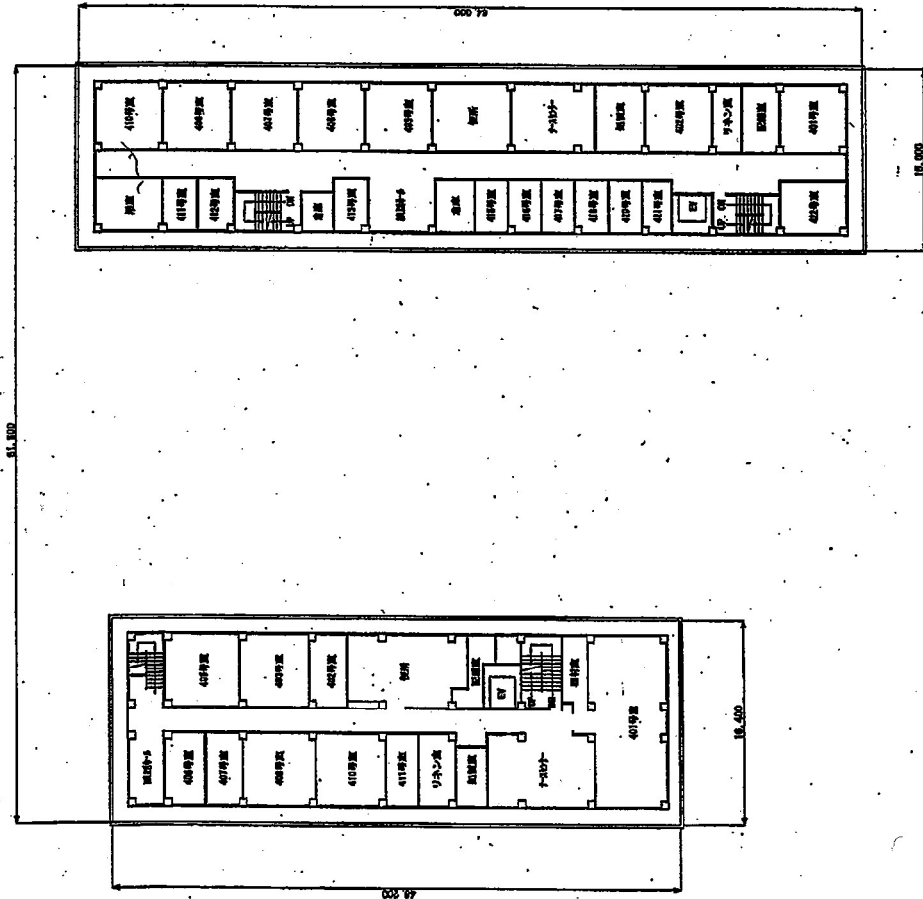

工号名	新津医療センター新築 平面図2		
図名	新津医療センター新築 平面図2	図番	
縮尺	1:300	原図番号	
作成	房	成	図
承認			
図例			
図面			

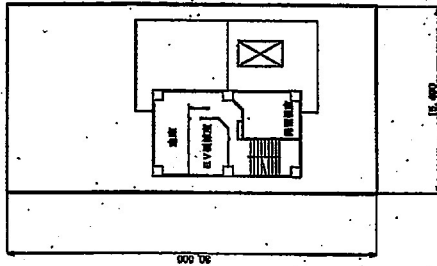


6階 平面図

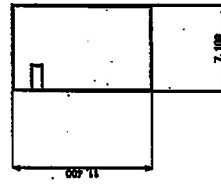


屋上 平面図



図号	11300	図番	
作成	完成	図	
訂正		訂正	
備考			

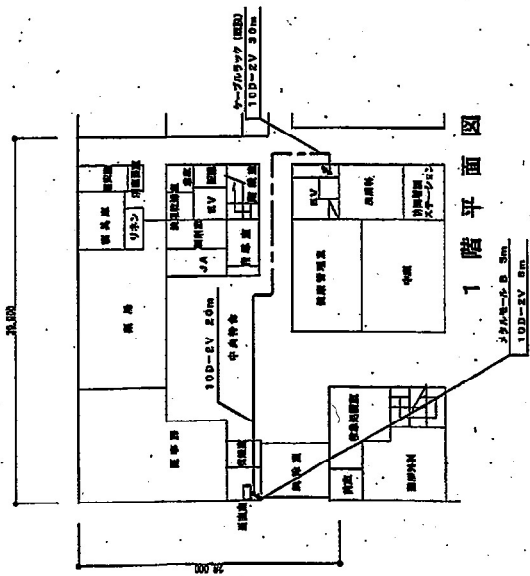


2階平面図

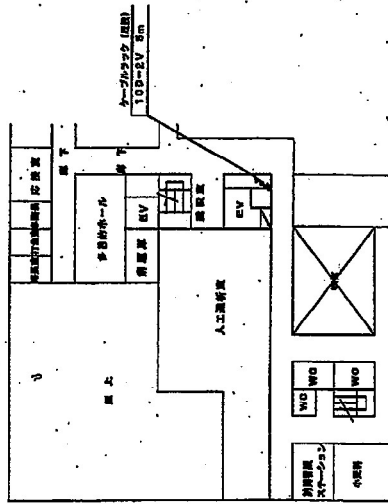



3階平面図

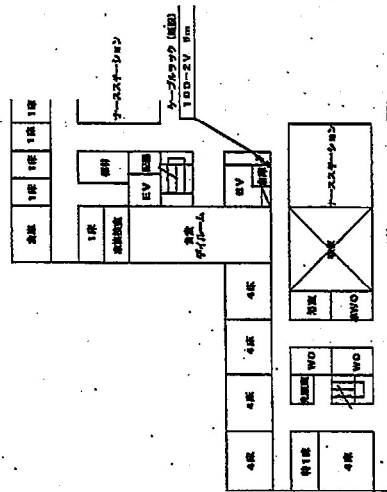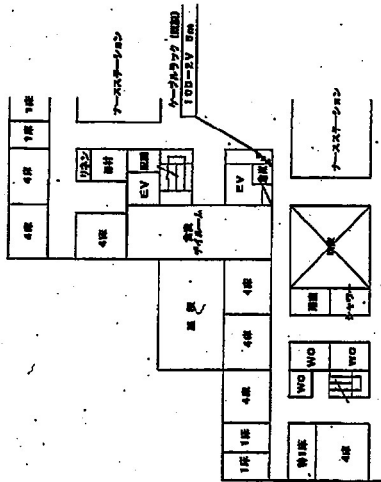



5階平面図

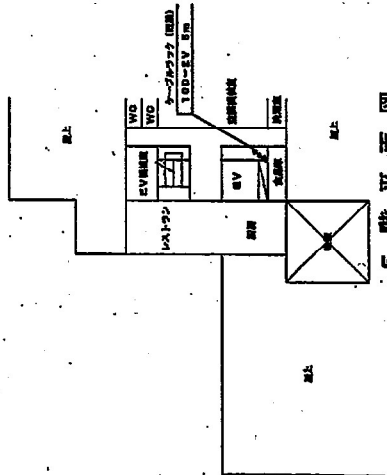


PH階平面図

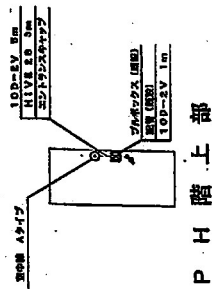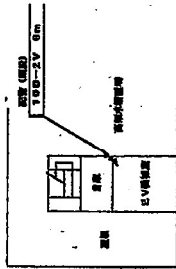


図名	建築計画 平面図	
図尺	1:400	図番
図号	170	図名
作成	設計	図名
校核	設計	図名

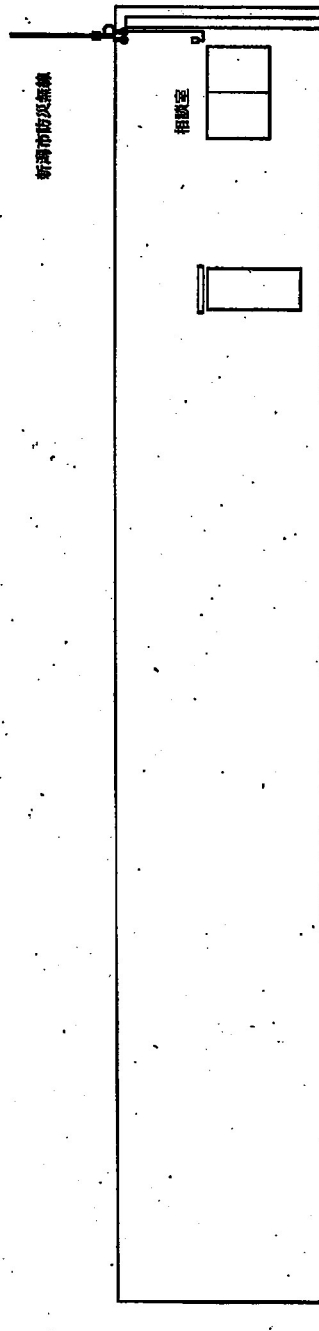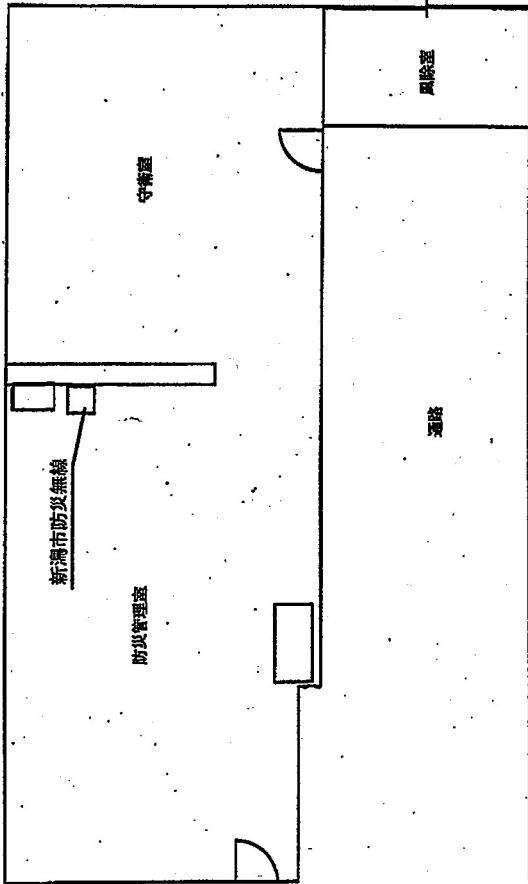


工事名	白根健生病院		
図名	図面番号		
縮尺	1:800	完成図	
年月	平成27年12月	承認	
図製者			

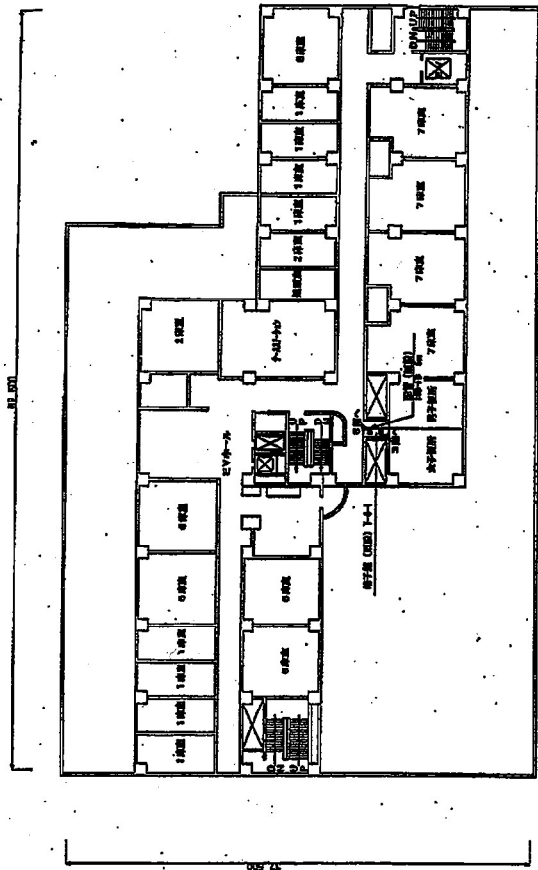


4階平面図

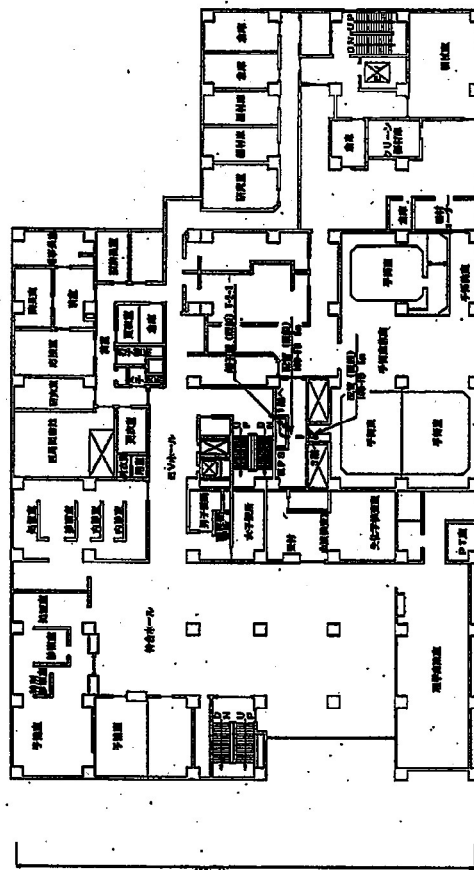

2階平面図

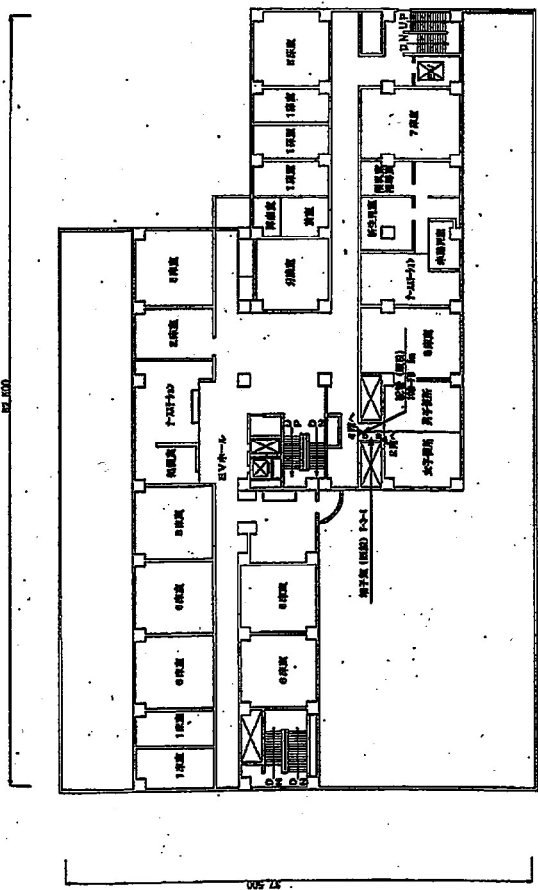


3階平面図

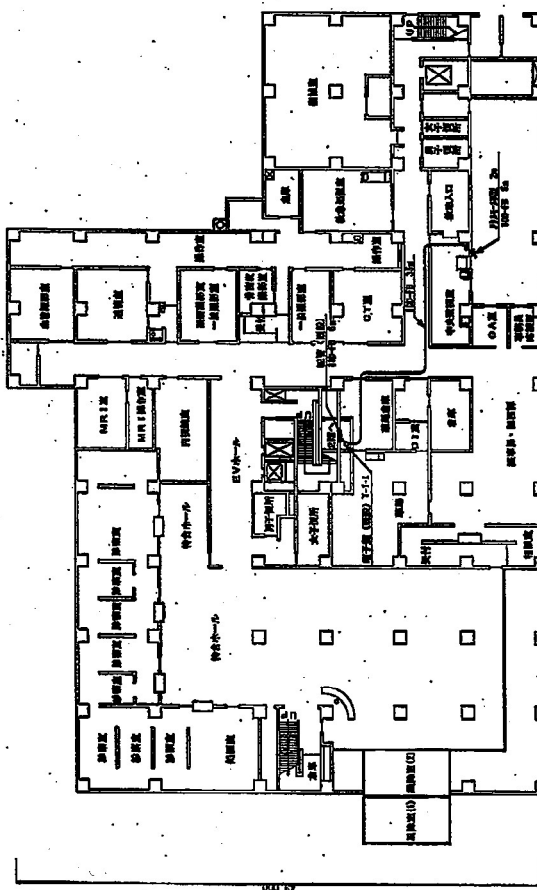


1階平面図

名称	東田第一病院 平面図 1
縮尺	1:500
作成	元 成 図
承認	元 成 図
図面番	

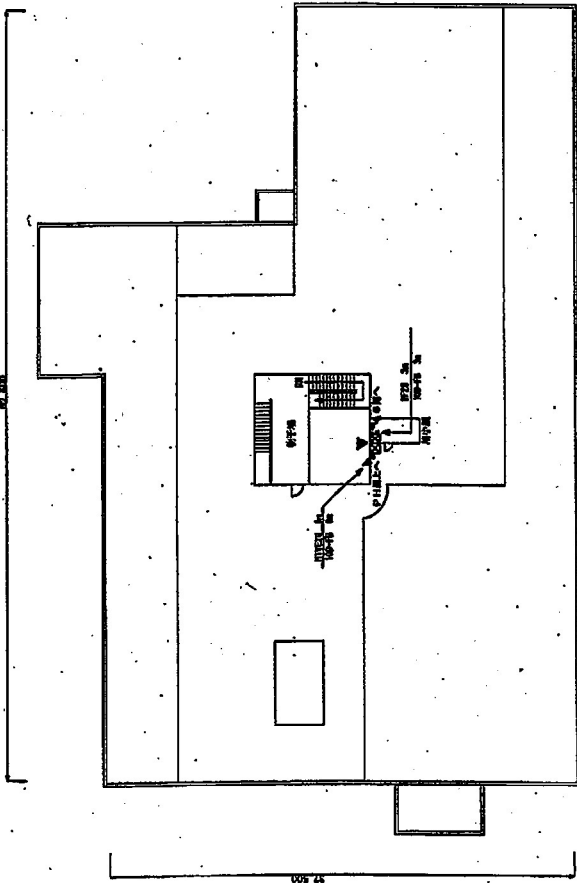


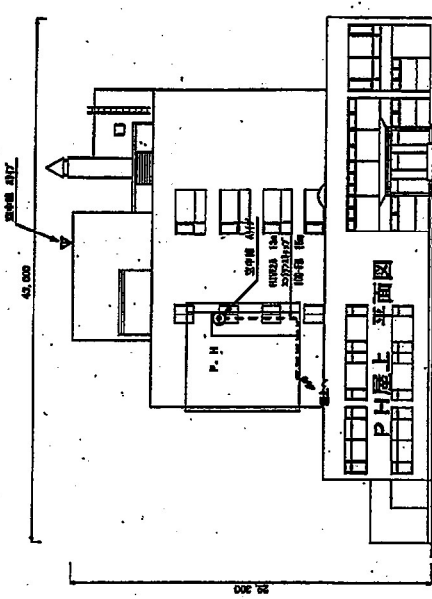
屋上平面図

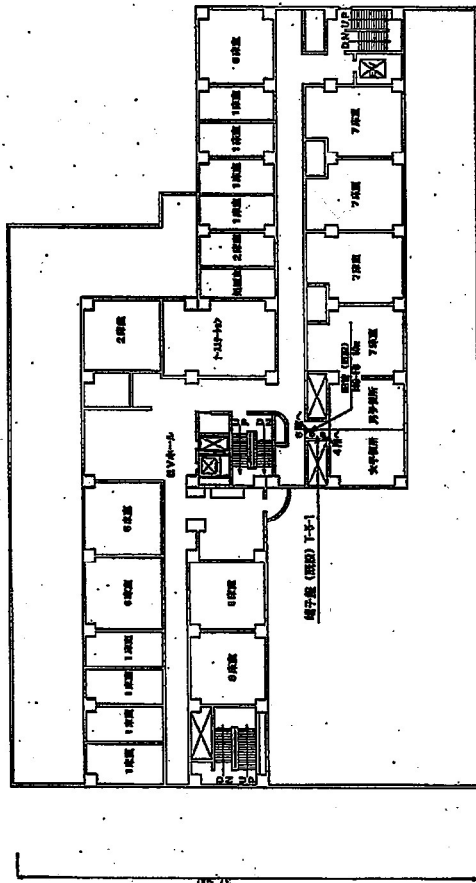


5階平面図

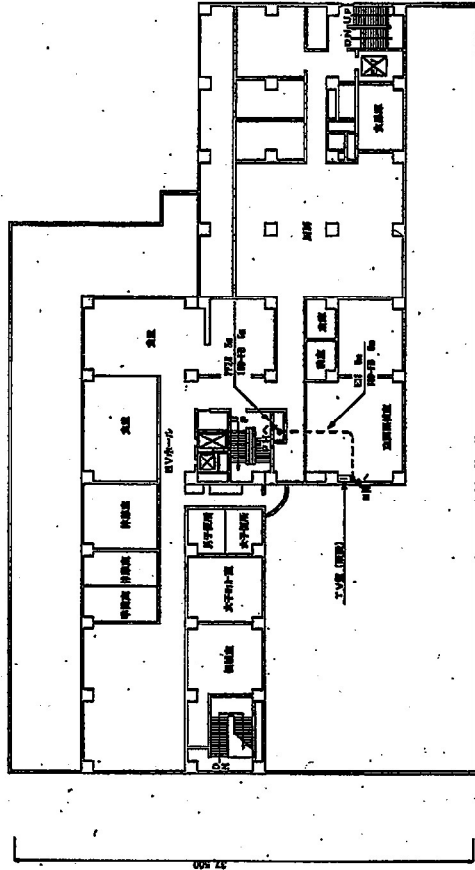


6階平面図



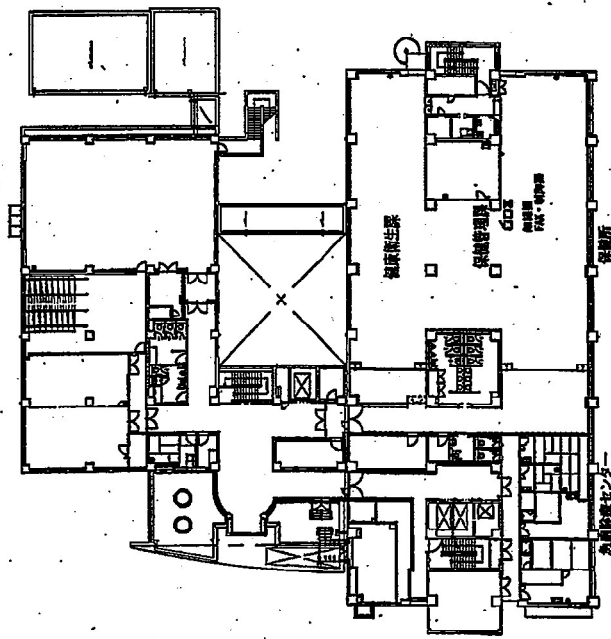

2階 平面図

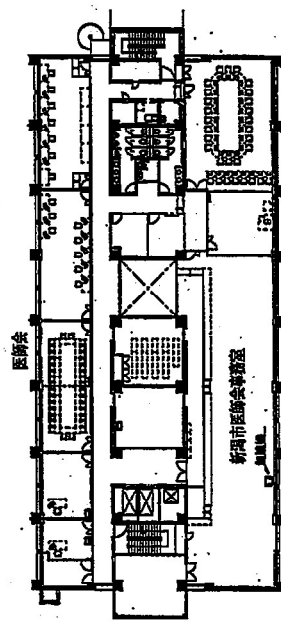

5階 平面図

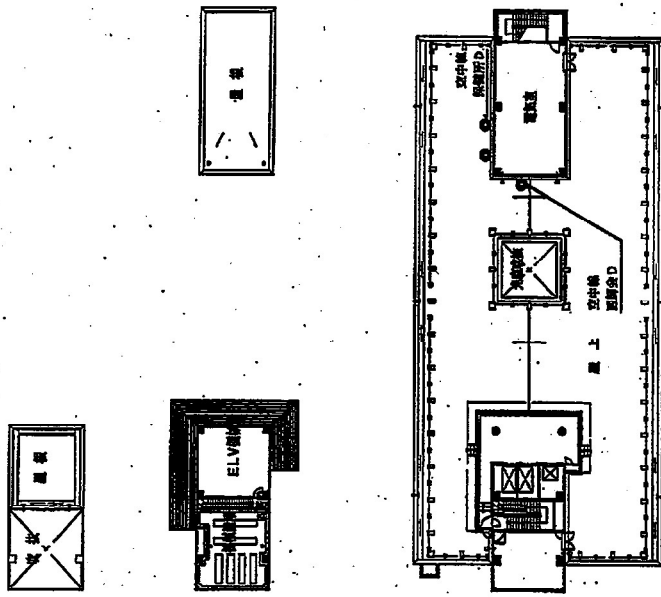


6階 平面図


縮尺	1:400	図面番号	
階		施工図	
作成		承認	
図面番		備考	


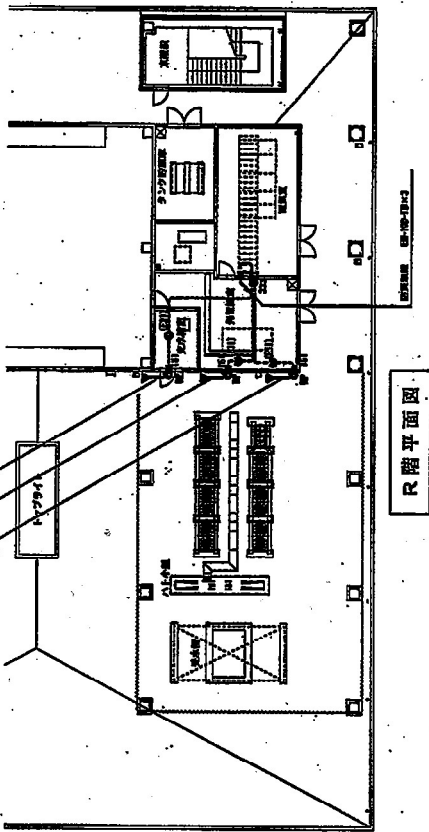

R階平面図

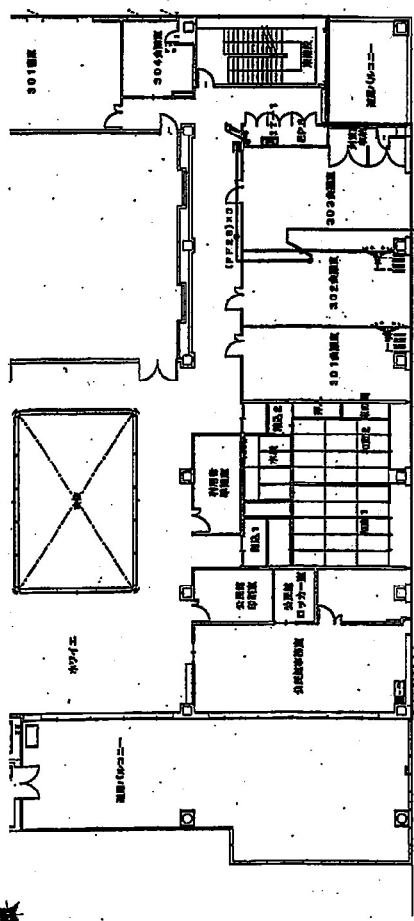


3階平面図

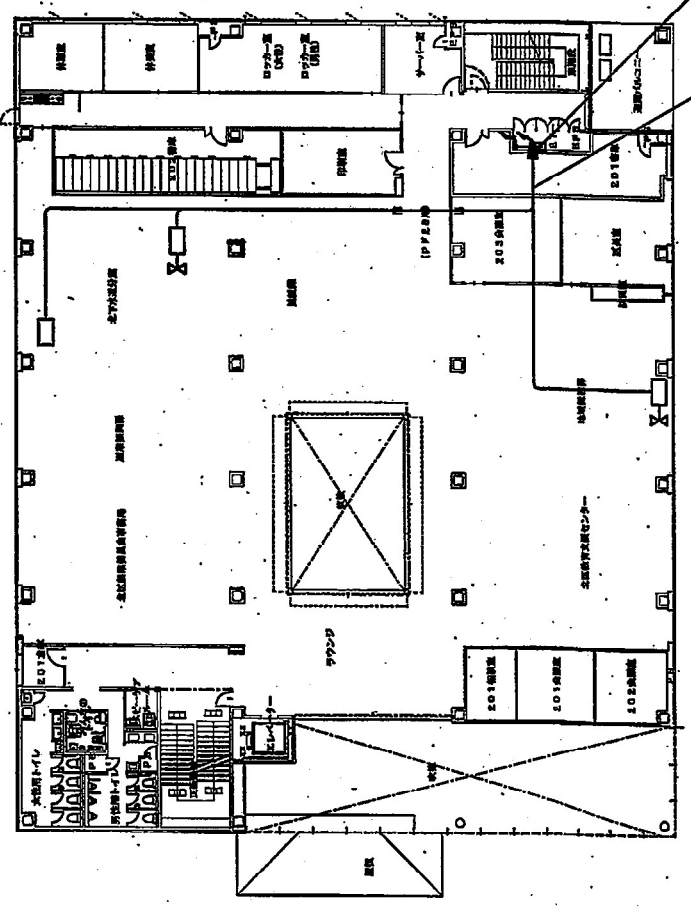


2階平面図





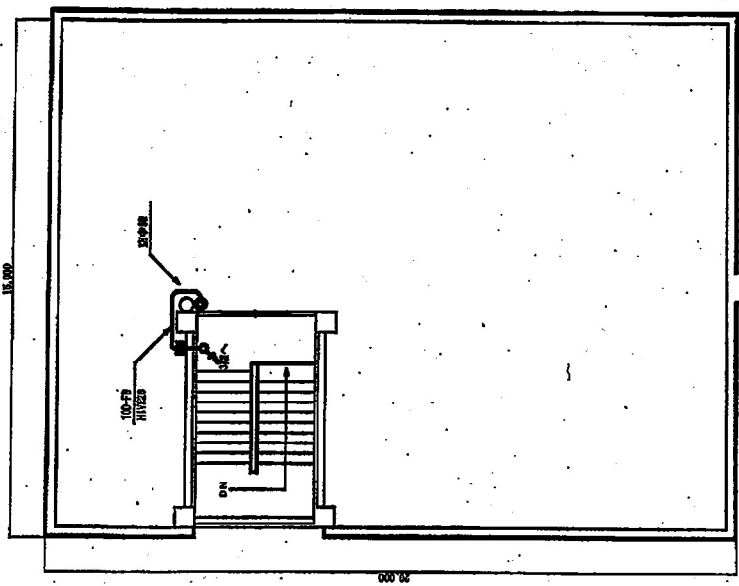


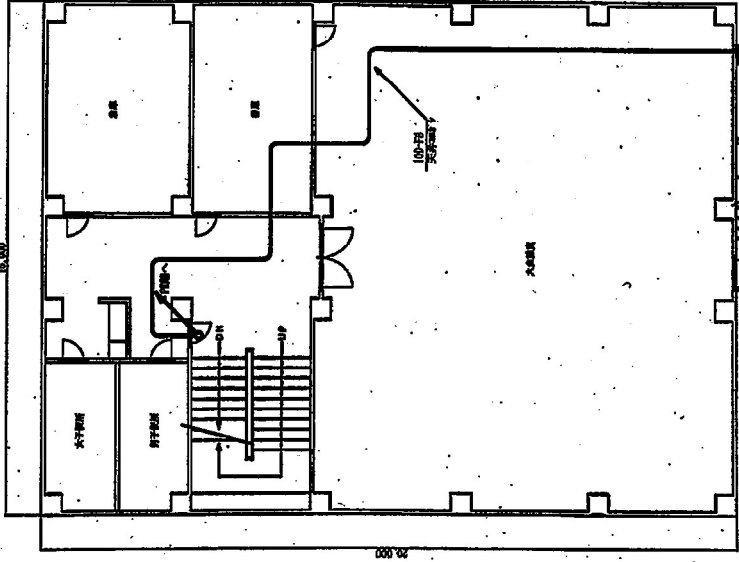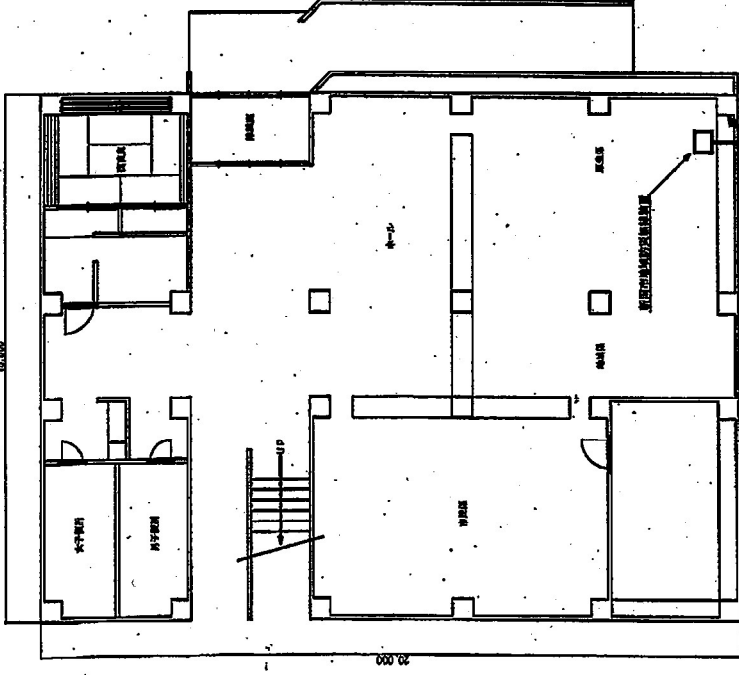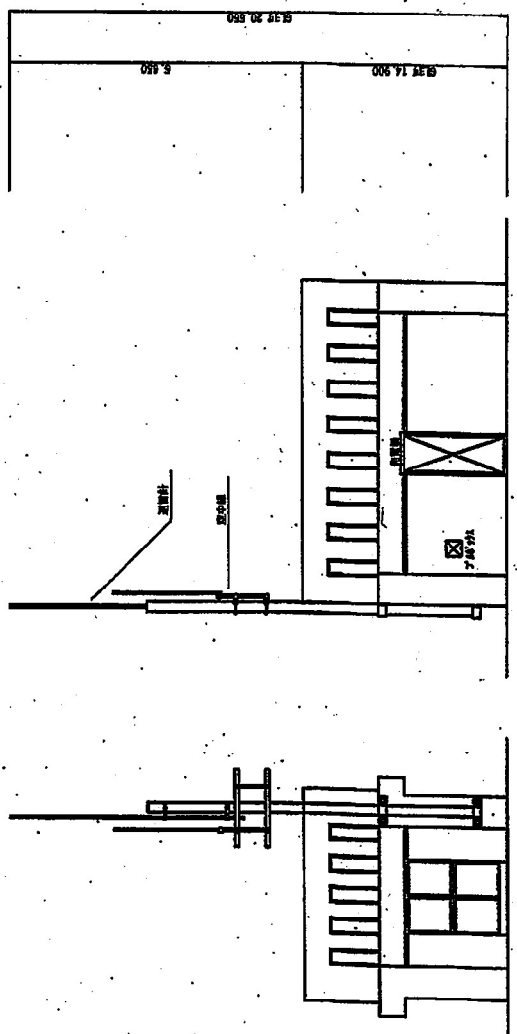
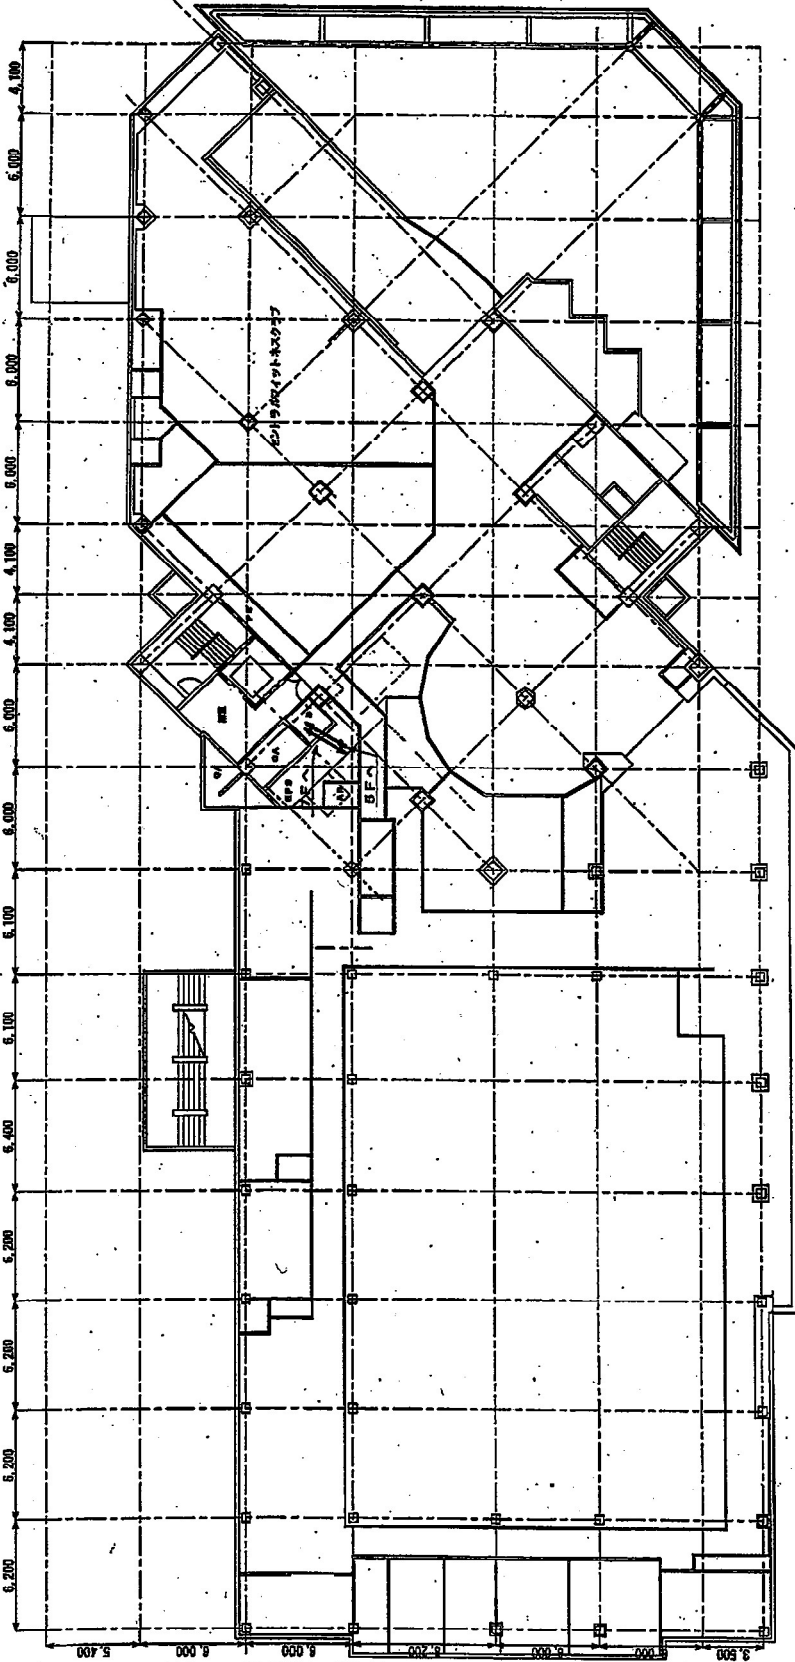



6F 平面図

名称		中央区役所 総務課・議事課
図番	1:300	面積
年月	平成26年 8月	完成図
製図者		