


④	床下収納

7F 平面図

図名	中央区役所 総合課 - 補修課	
縮尺	1:800	階層番号
年月	平成29年 8月	階層
製図者		

1階 1
 2階 1
 3階 1
 4階 2
 5階 2

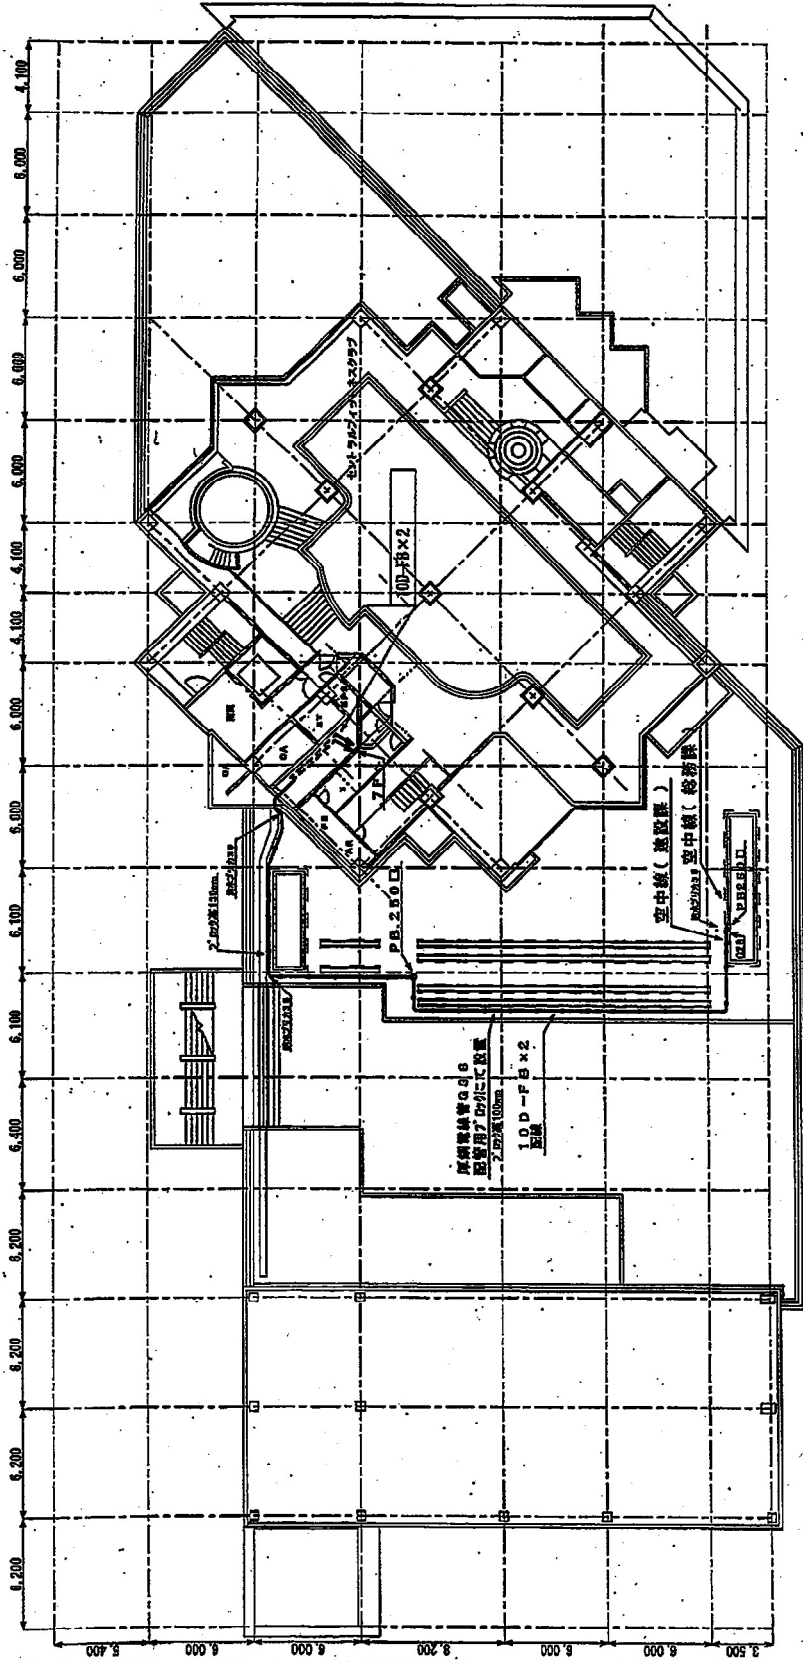


凡 例

記号	名 義
◎	空中線
□	非常口
×	エレベーター
○	FAX
◇	非常エレベーター (ELEVATOR EMERGENCY)
▽	外置機
◇	エレベーター (機庫)

8F 平面図


図名: 中央官庁舎 総務課・無線課
 縮尺: 1:300
 年月: 平成29年 8月
 完成図
 製図者

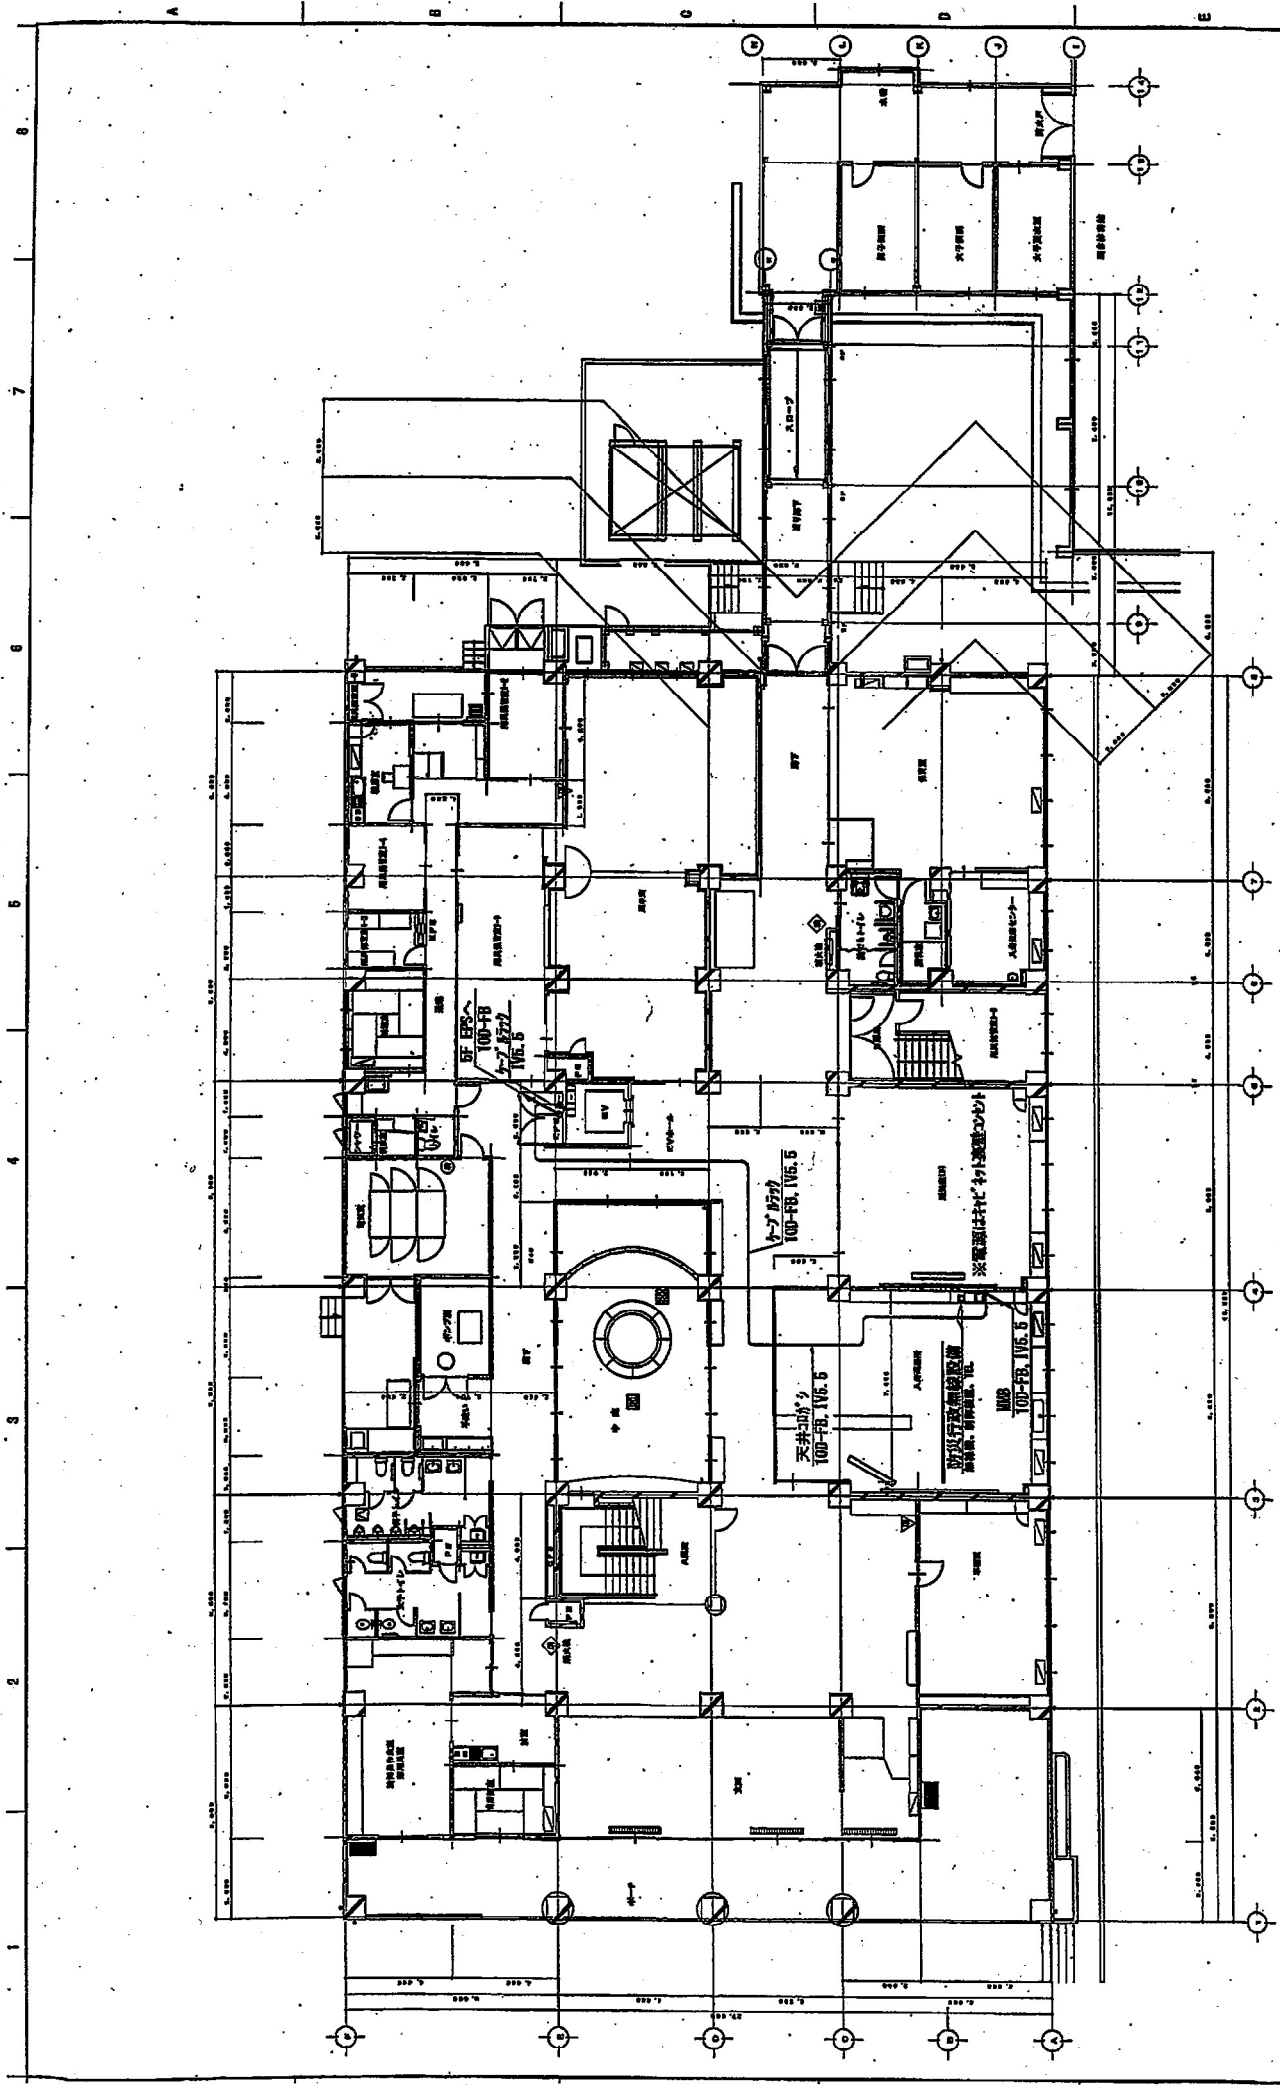

1 1F 配線平面図 1:1/200

版	年月日	訂正記事	承認	発行年月日	2019.06.24	mm	
1	2019.10.31	設置場所見直し		尺法	1/200	単位	
	2018.12.16	完成図として		承認		差聞	担当

1F 配線平面図
入舟連絡所


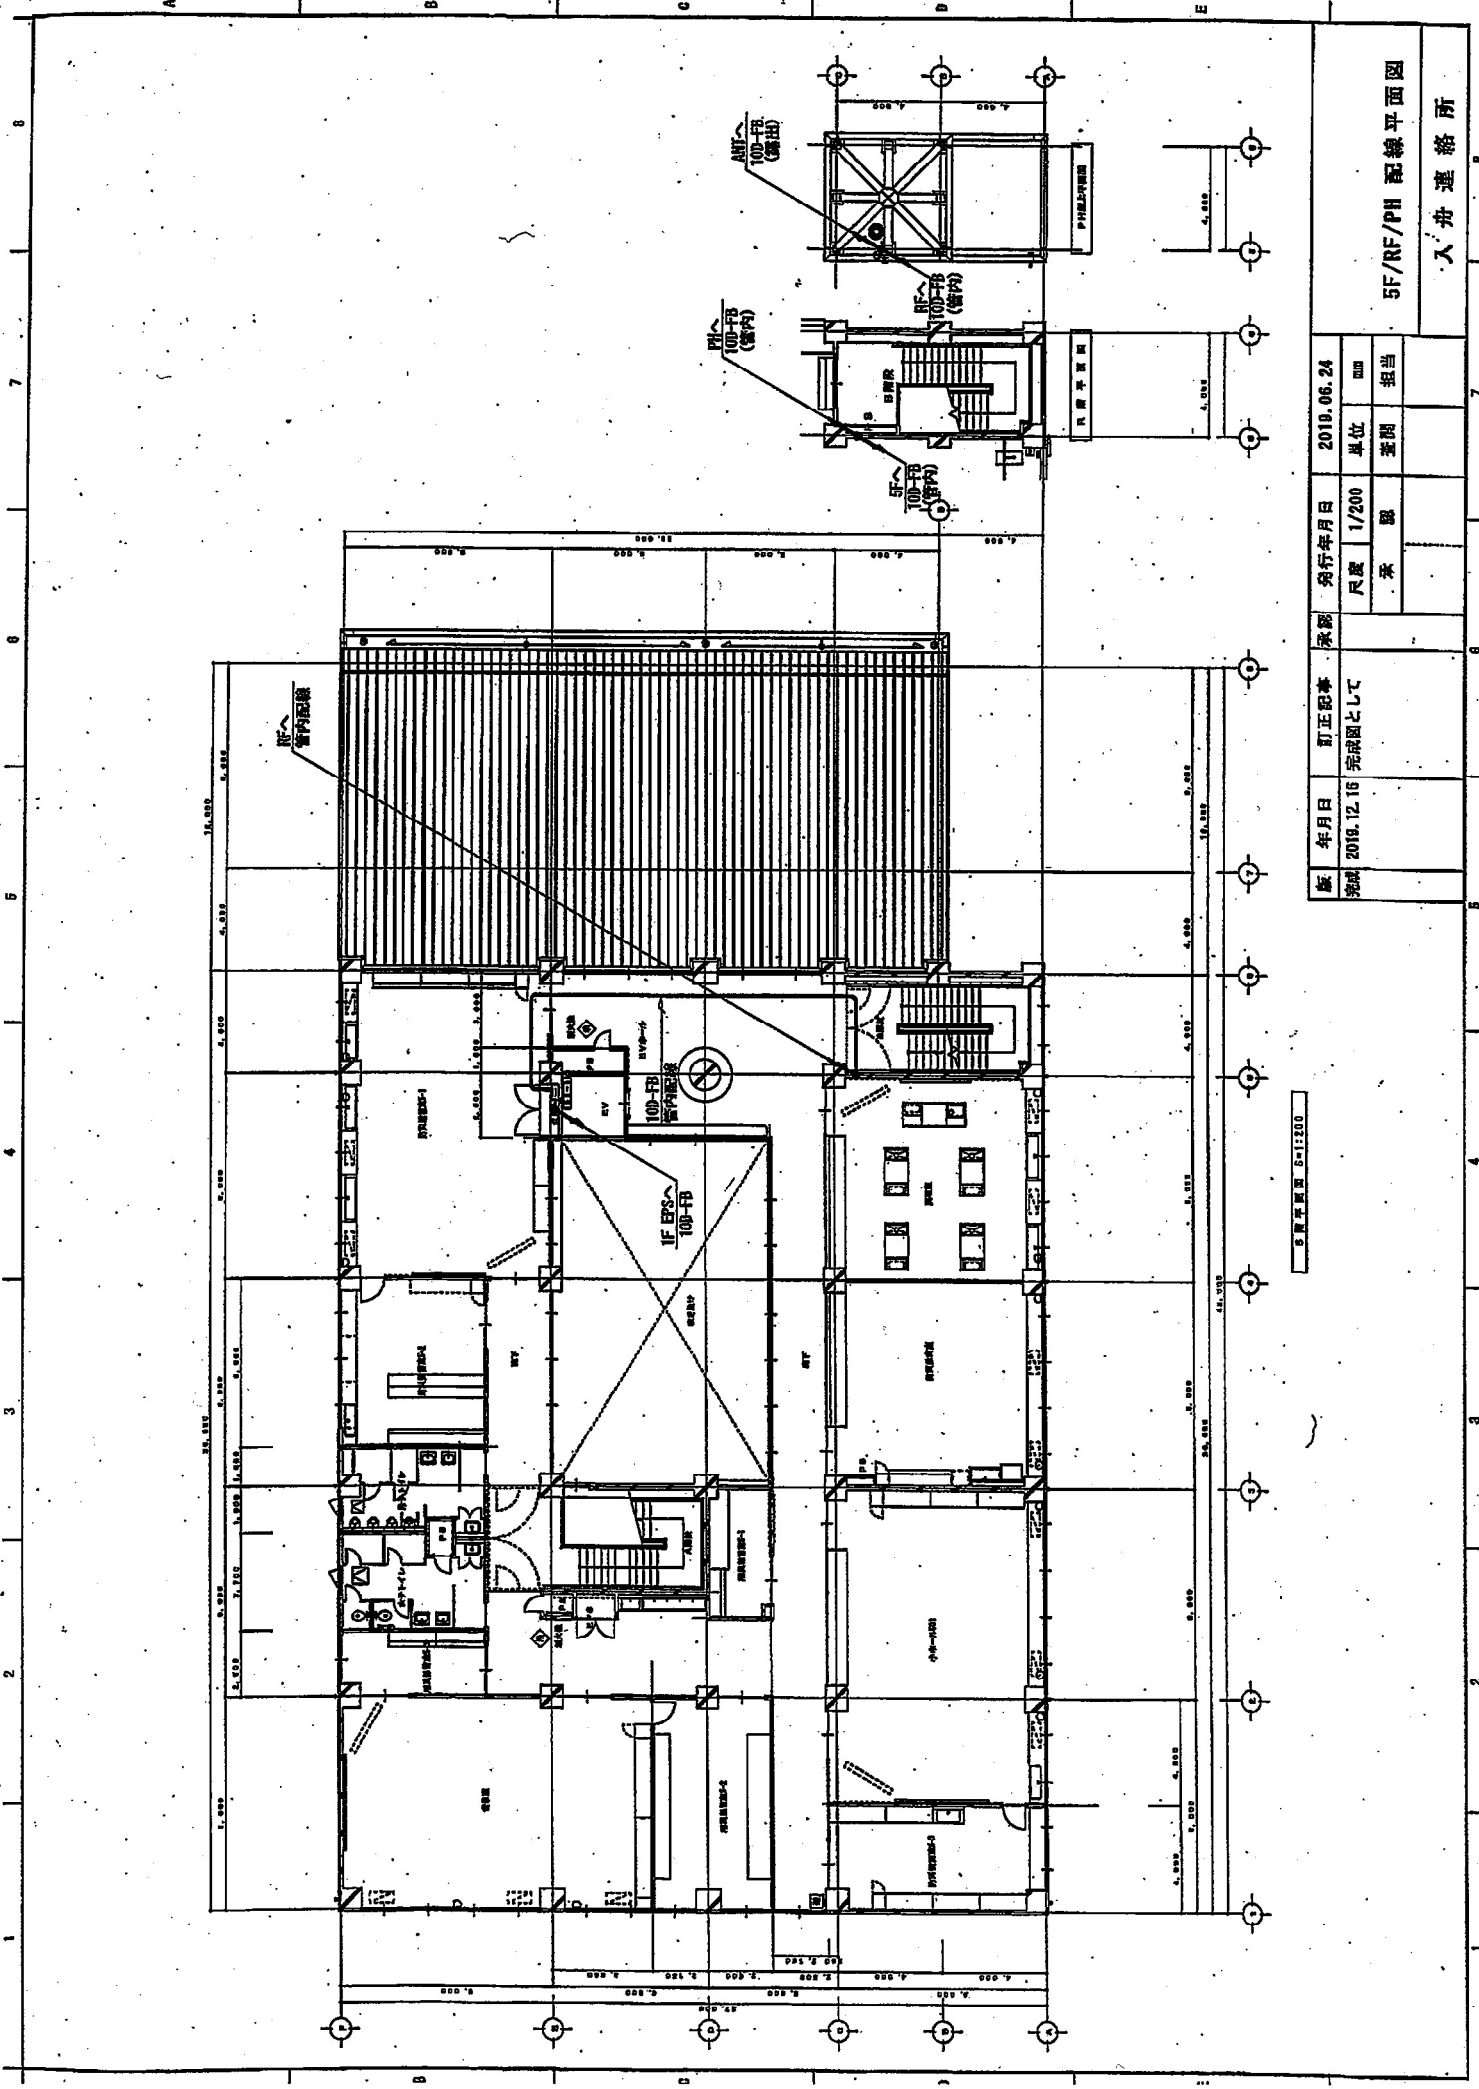


年月日	訂正図書	承認	発行年月日	2019.06.24
完成	2019.12.16	完成図として	尺度	1/200
			単位	mm
			承認	差問
				担当

5F/RF/PH 配線平面図
入舟連絡所

配線平面図 縮尺=1:200

防災無線設備系統図

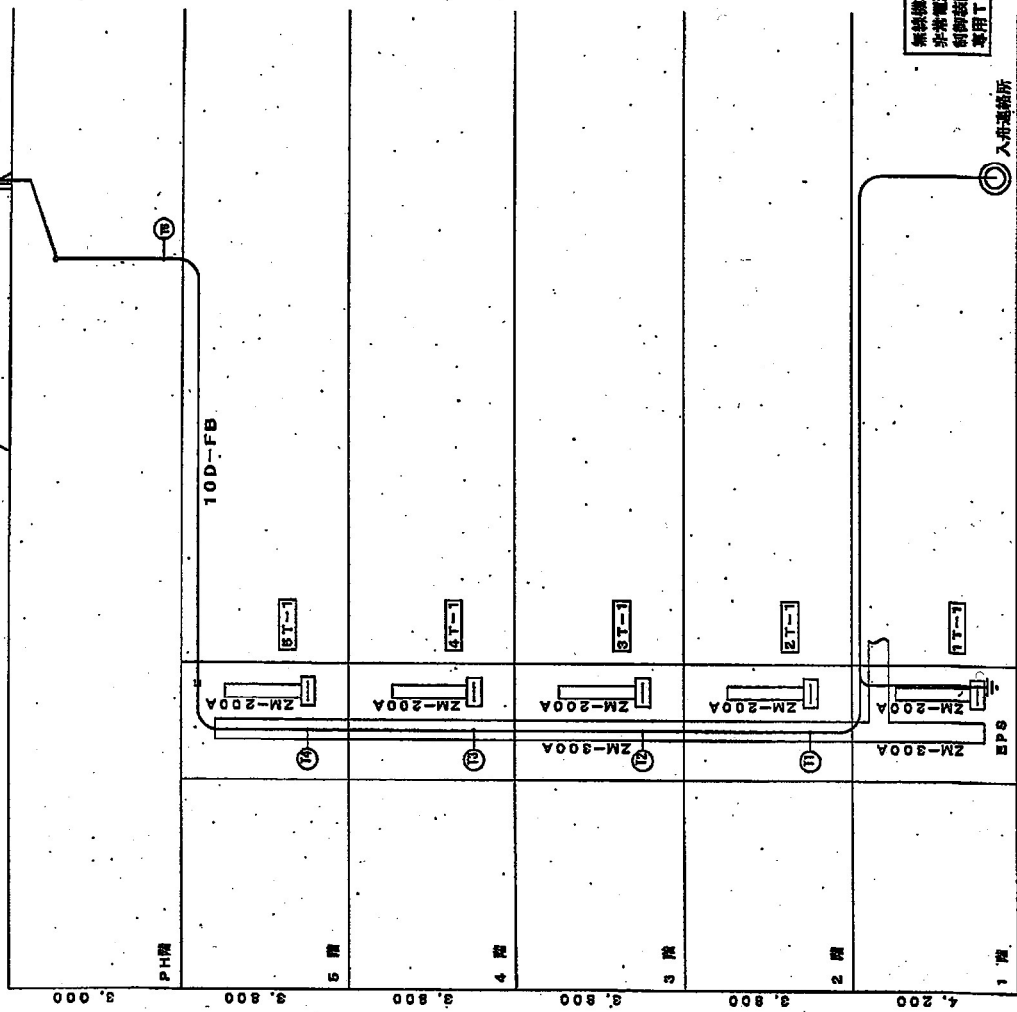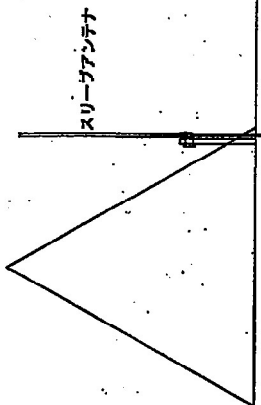


入舟連絡所


- 無線機本体 1台
- 非常電源装置 1台
- 制御装置 1台
- 専用TEL 1台

版	年月日	訂正内容	承認	発行年月日	2019.06.24	単位	00M
完成	2019.12.16	完成図として		尺度	M/S	差図	担当
				承認			


系統図
入舟連絡所

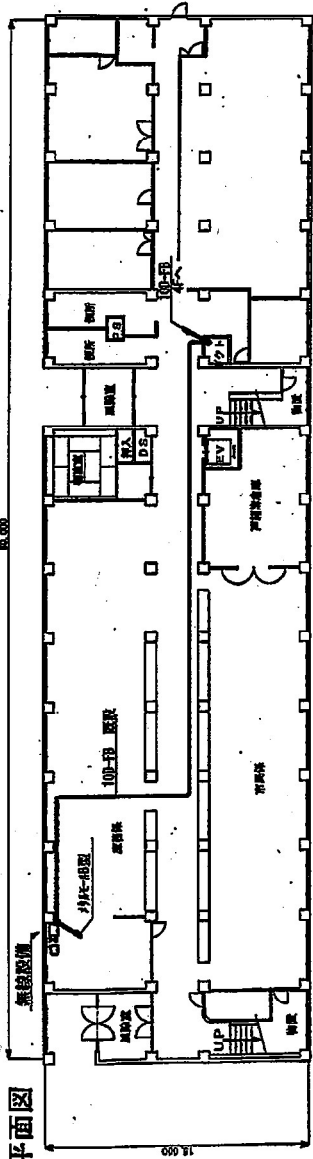


1 F 平面図

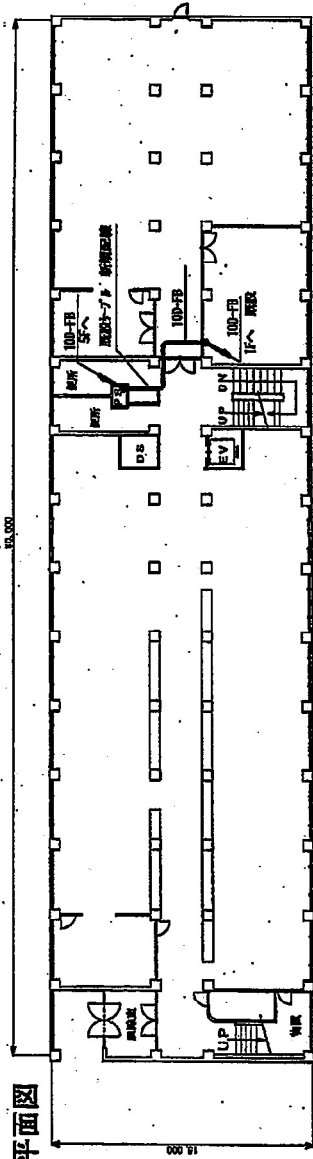


4 F 平面図

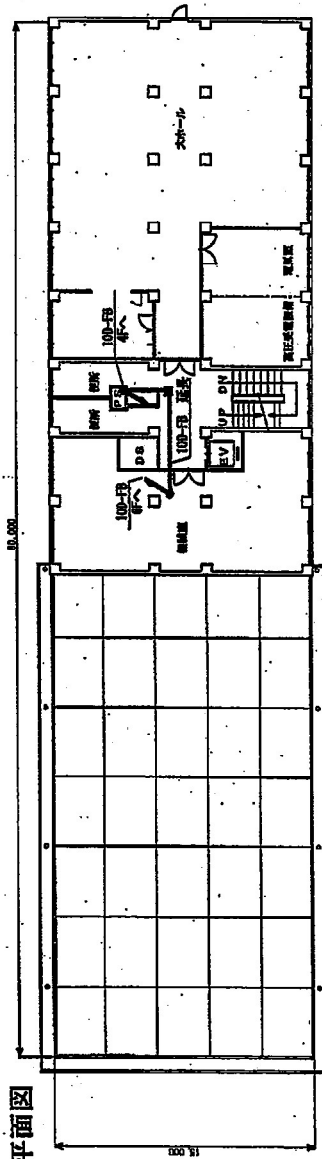


5 F 平面図

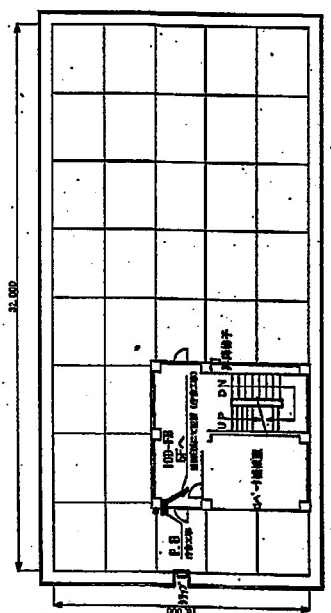

6 F 平面図

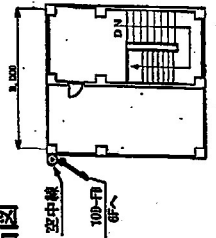

PH 平面図

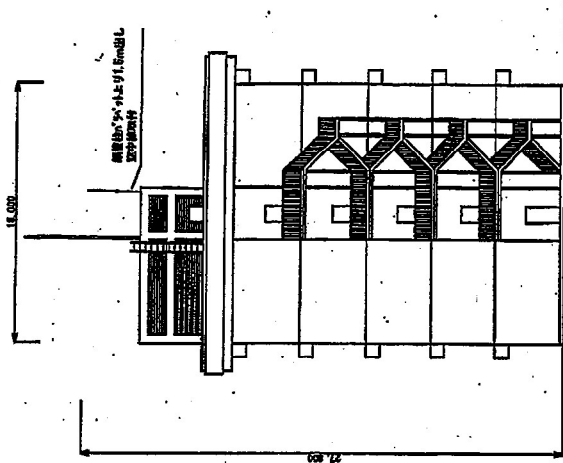


東側 立面図



水機
 1階機1
 2階機1
 3階機
 4階機2


工事名: 防災行政無線移設作業
 図名: 中央区東出張所
 縮尺: 1:300
 年月: 平成27年 9月
 図面番号: _____
 家数: _____
 階数: _____

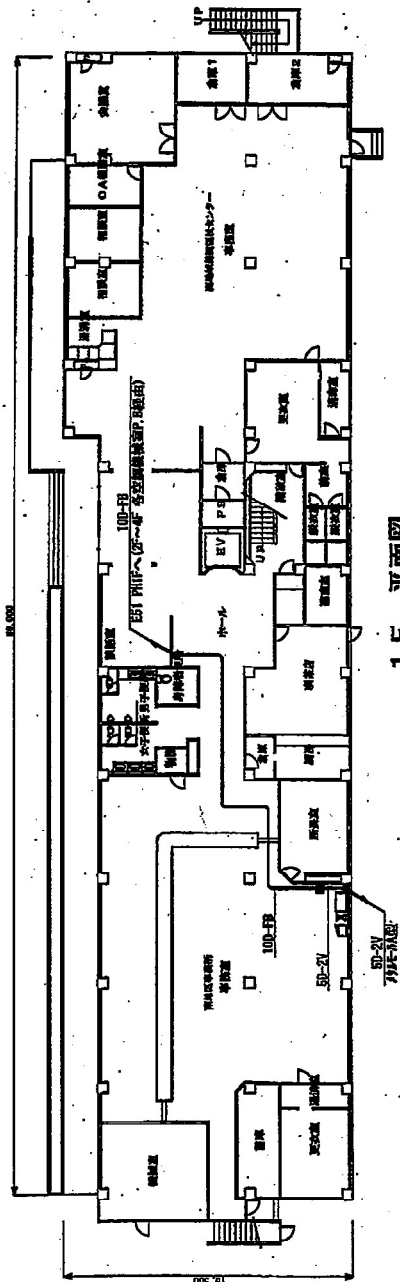

1 F 平面図

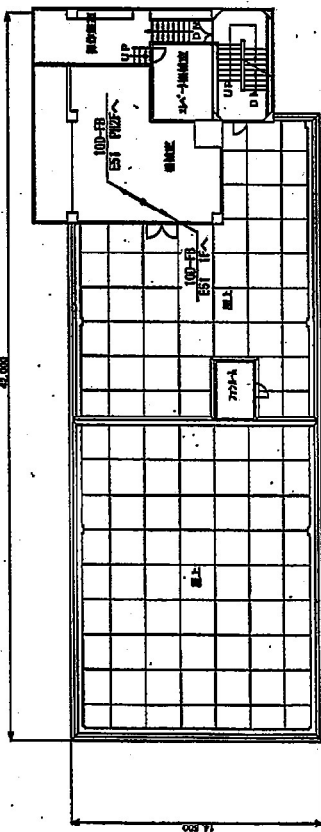


PH1F 平面図

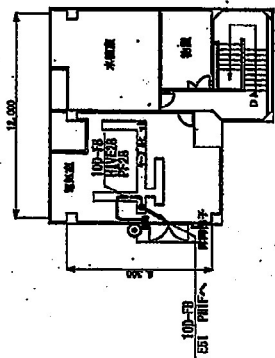

PH2F 平面図

凡 例

記号	名 称	備 考
◎	空中線	
○	無線LAN	
△	郵便受	
X	FAX	
□	コピー機	
■	プリンター	



工事名 中央区南出張所


図名 図面番号

縮尺 1:300


完成図

年月 令和3年9月


図尺者

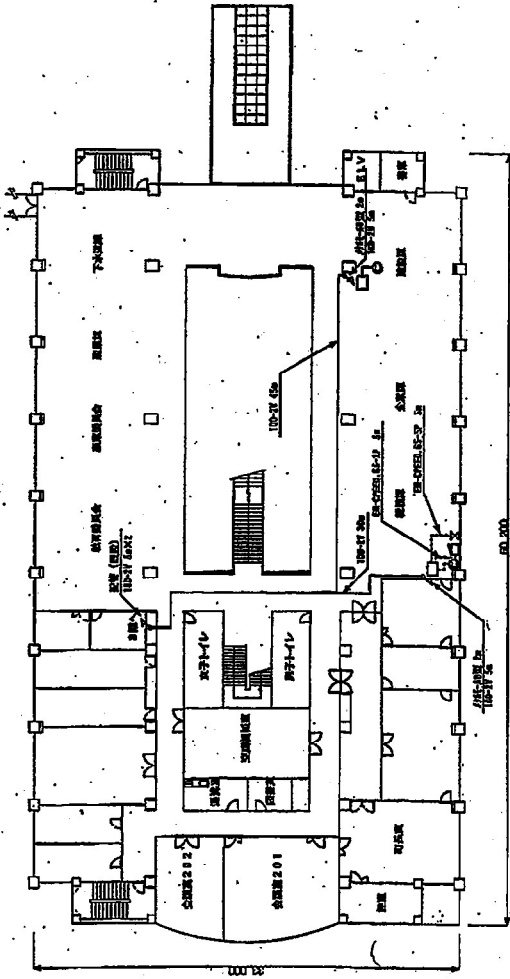


2階平面図

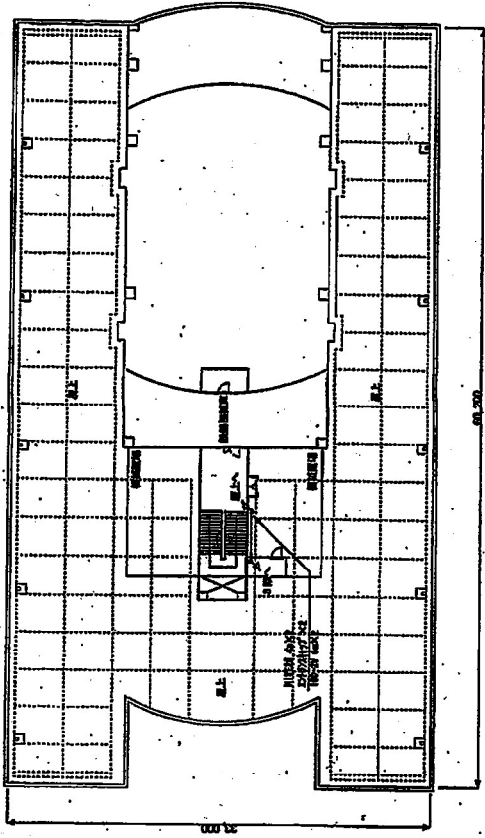

PH 平面図

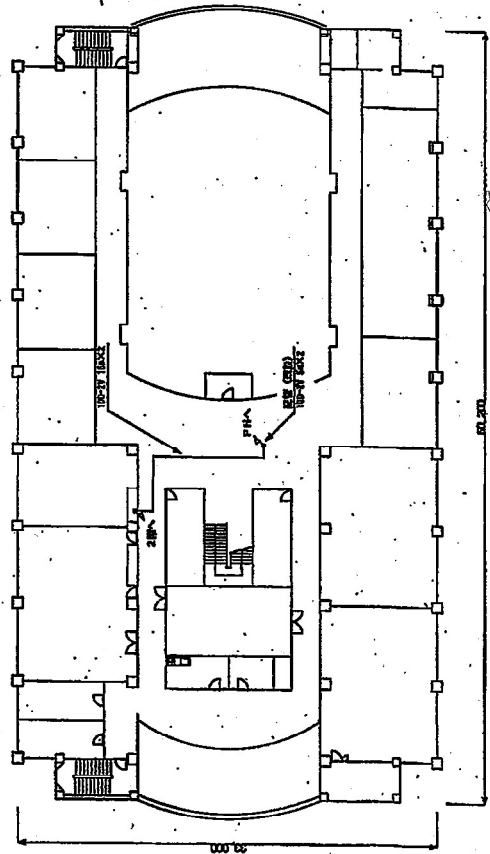


3階平面図

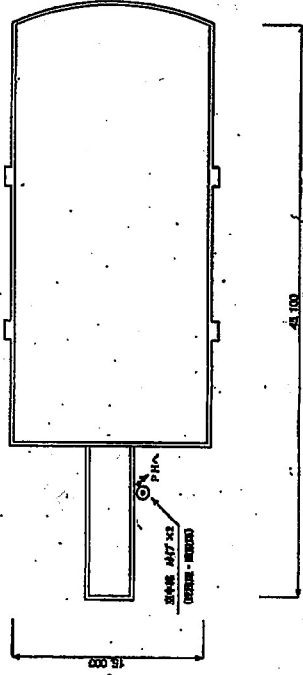


屋上平面図


工事名	デジタル地域防災無線整備工事		
図名	電田北所 平面図 (他階層・他図面)		
縮尺	1/300	図面番号	94
所属	建設部	課	建設課
図番	307		

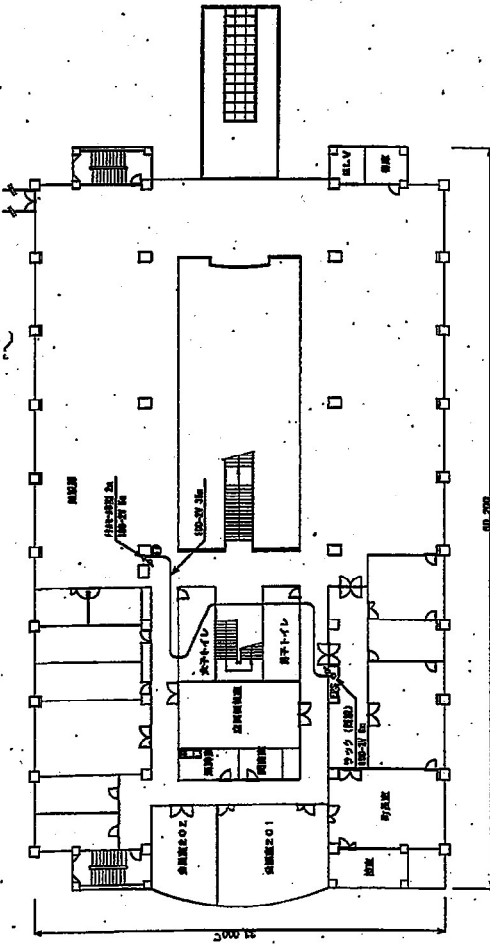


2階 平面図

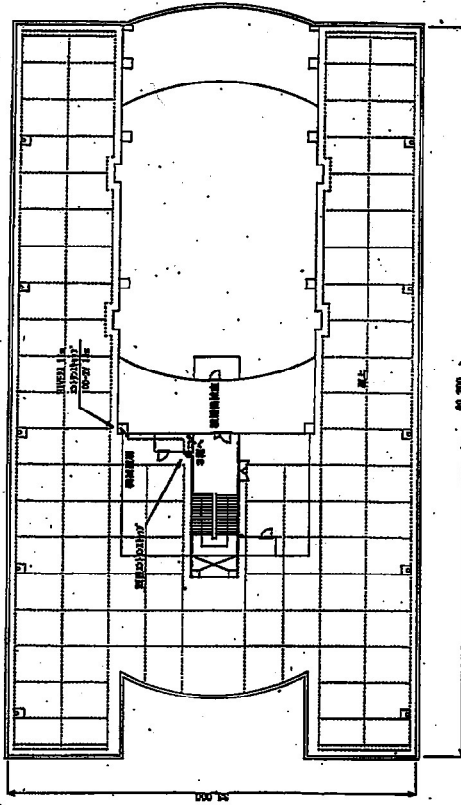

屋上 平面図

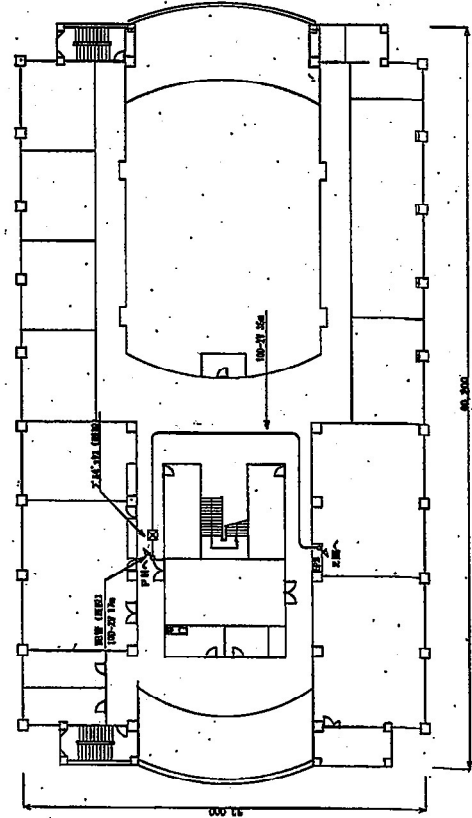


3階 平面図

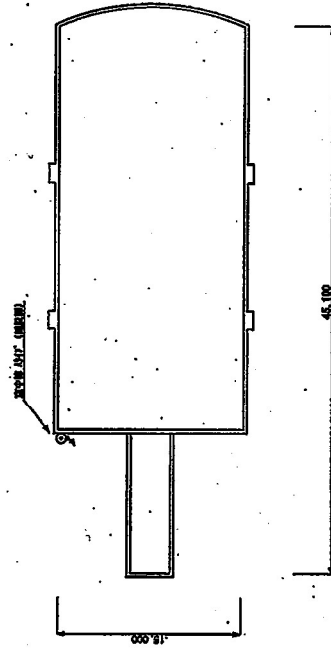


PH 平面図


工事名	新南市地味防炎訓練施設新築		
図名	江南区役所 建設課	施工図	
縮尺	1:300	図番	
所収	施工図		
頁数	1/1		

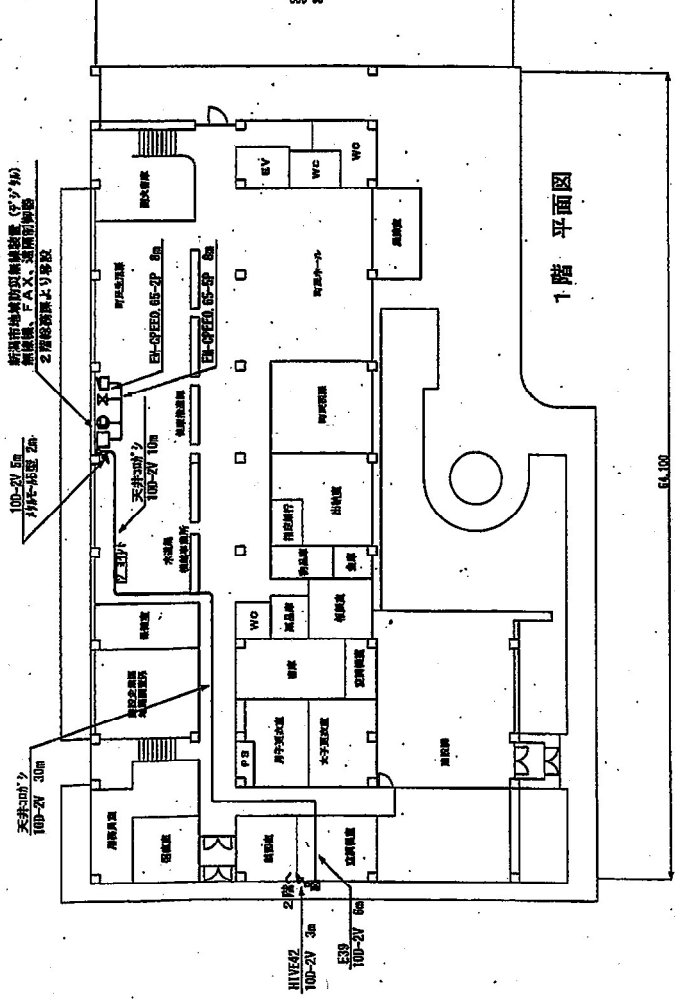


1階 平面図

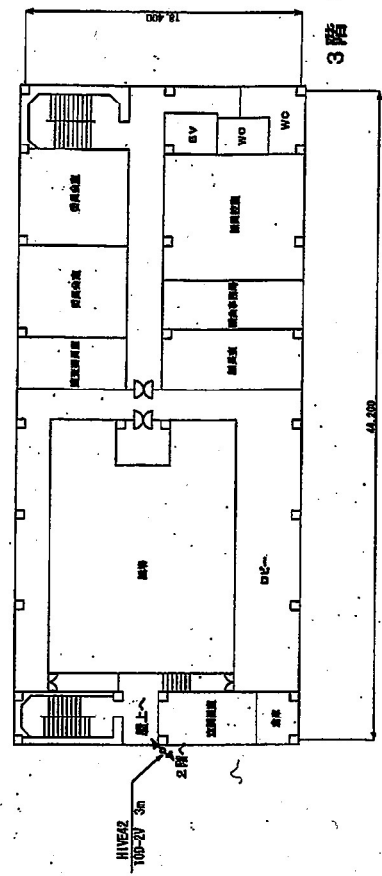


3階 平面図

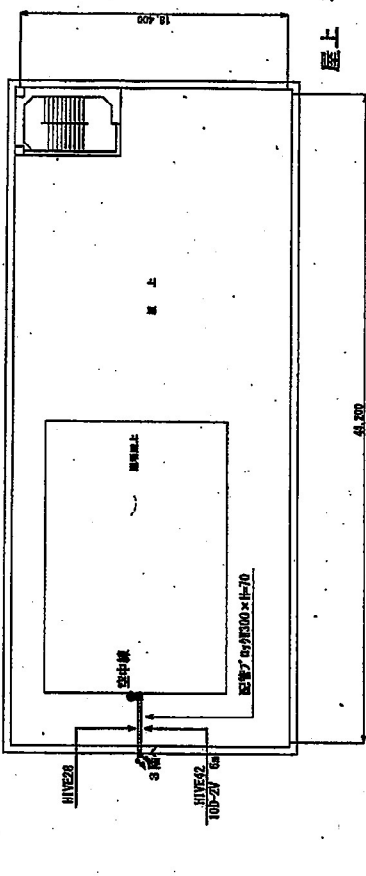

屋上 平面図

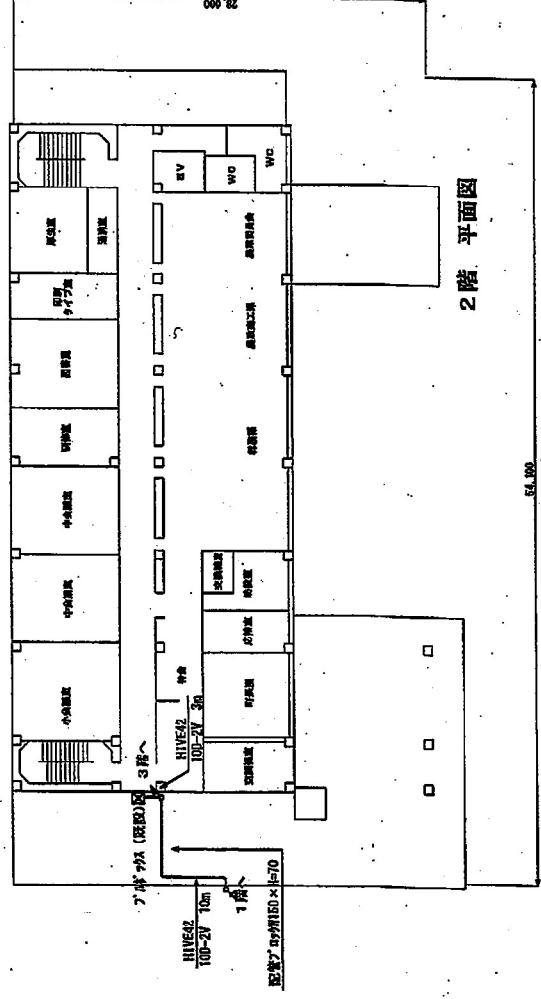

2階 平面図

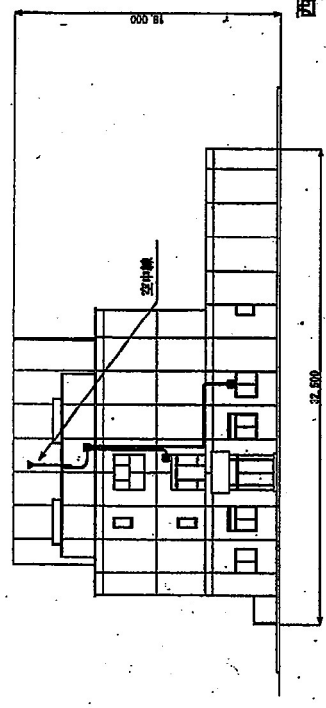

西側 立面図

工事名	新潟市消防局警備設備(地域防犯) 防犯カメラ		
図名	機上り防犯カメラ設置 機上り設置-配線図		
図尺	1:150	縮尺	
作成		図面	
備考			




屋上 平面図

凡 例


記号	名 称	注
▽○	送中機	
▽	空調器	
×	FAX	
⊗	ブルホックス (Reception Stand)	
⊚	備中機	
⊙	分電盤	
◎	コンセント (接続)	

工事名 防災行政無線デジタル化事業
 所在地 江南区豊野木連絡所
 縮尺 1:300 図面番号 出011
 完成 図
 年月 平成23年 9月
 担当者

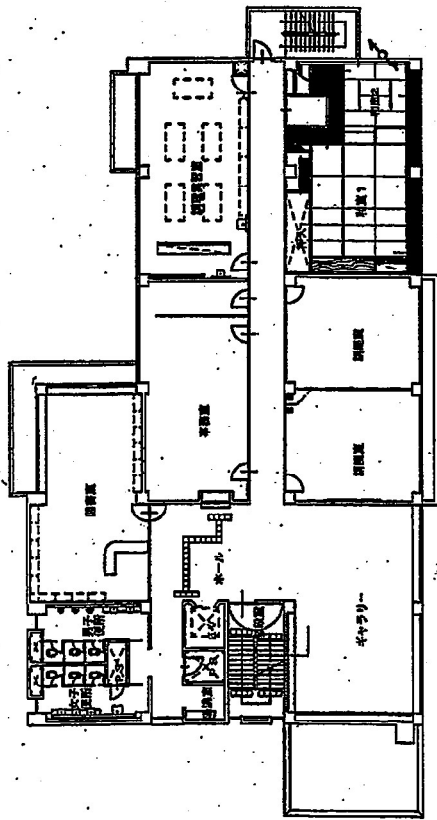


2階 平面図

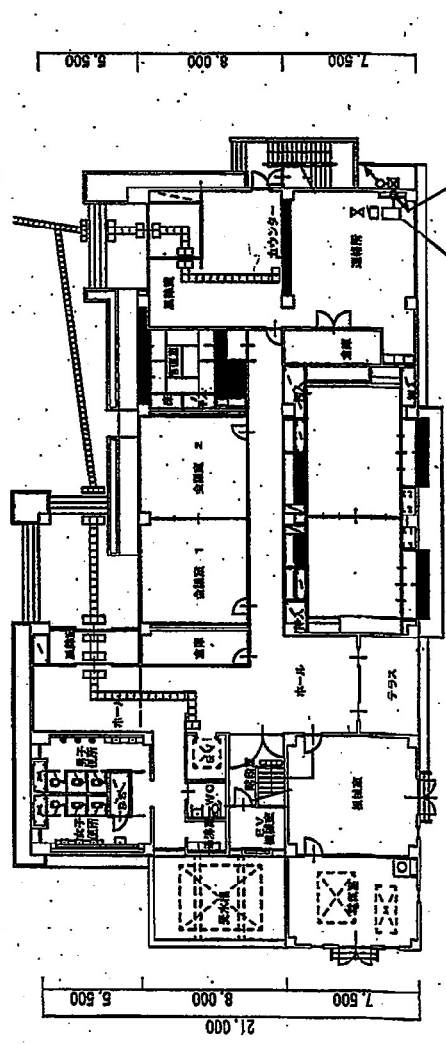


1階 平面図

5F-2F(医療)上階LIS.504
 天井内設備等
 天井内設備等
 FAX

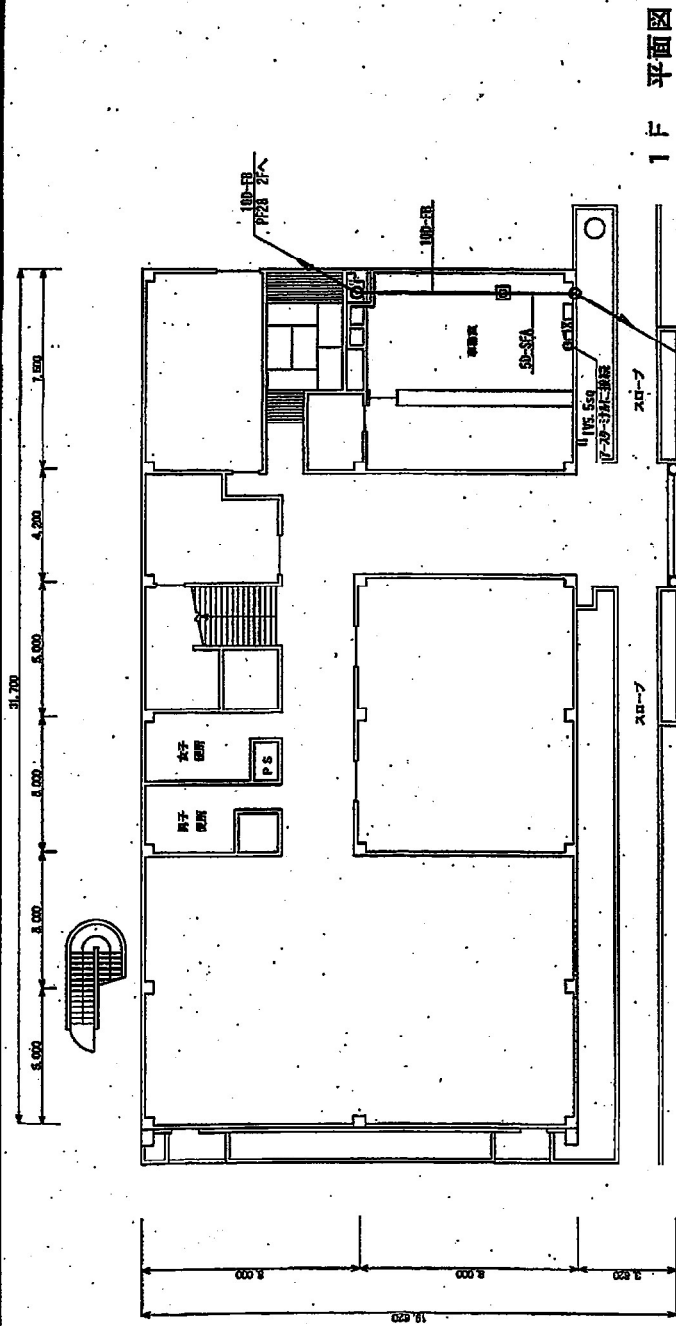

1 F 平面図

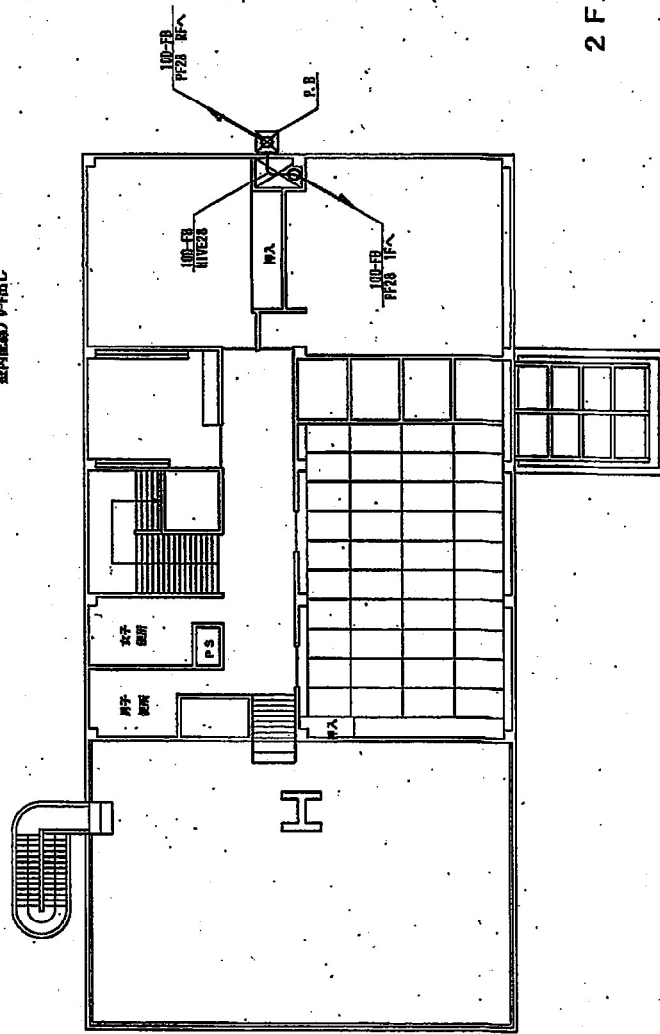


2 F 平面図



工事名 **防災行政無線デジタル化事業**
 図名 **江南区両川連絡所 1F、2F**
 縮尺 **1:200** 図面番号 **出012-1**
 年月 **平成23年 3月** 承認 **[印]**
 製図者 **[印]**

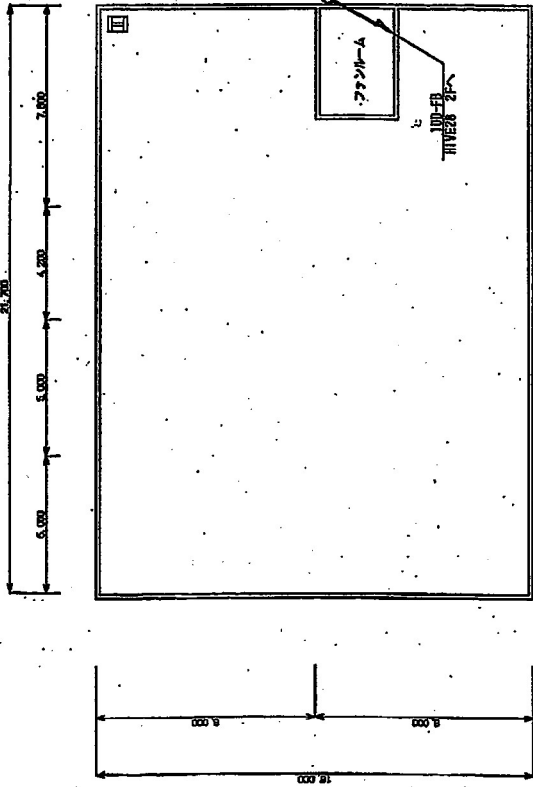

RF 平面図

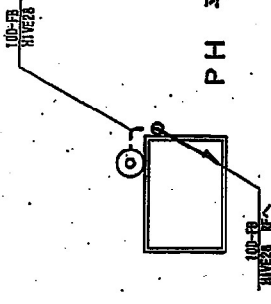

PH 平面図

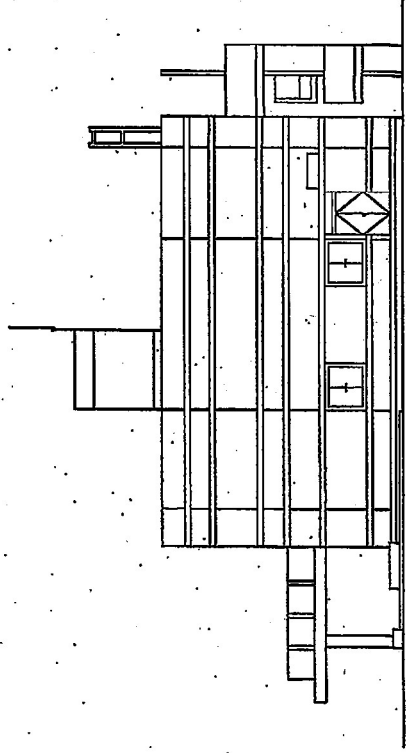

東側立面図


工事名 **防災行政無線デジタル化事業**

図名 **江南区両川連絡所 RF、PH、東側立面**



縮尺 **1:200** 図面番号 **出012-2**

年月 **平成23年 3月** 完成 **図**

所長 **青木**


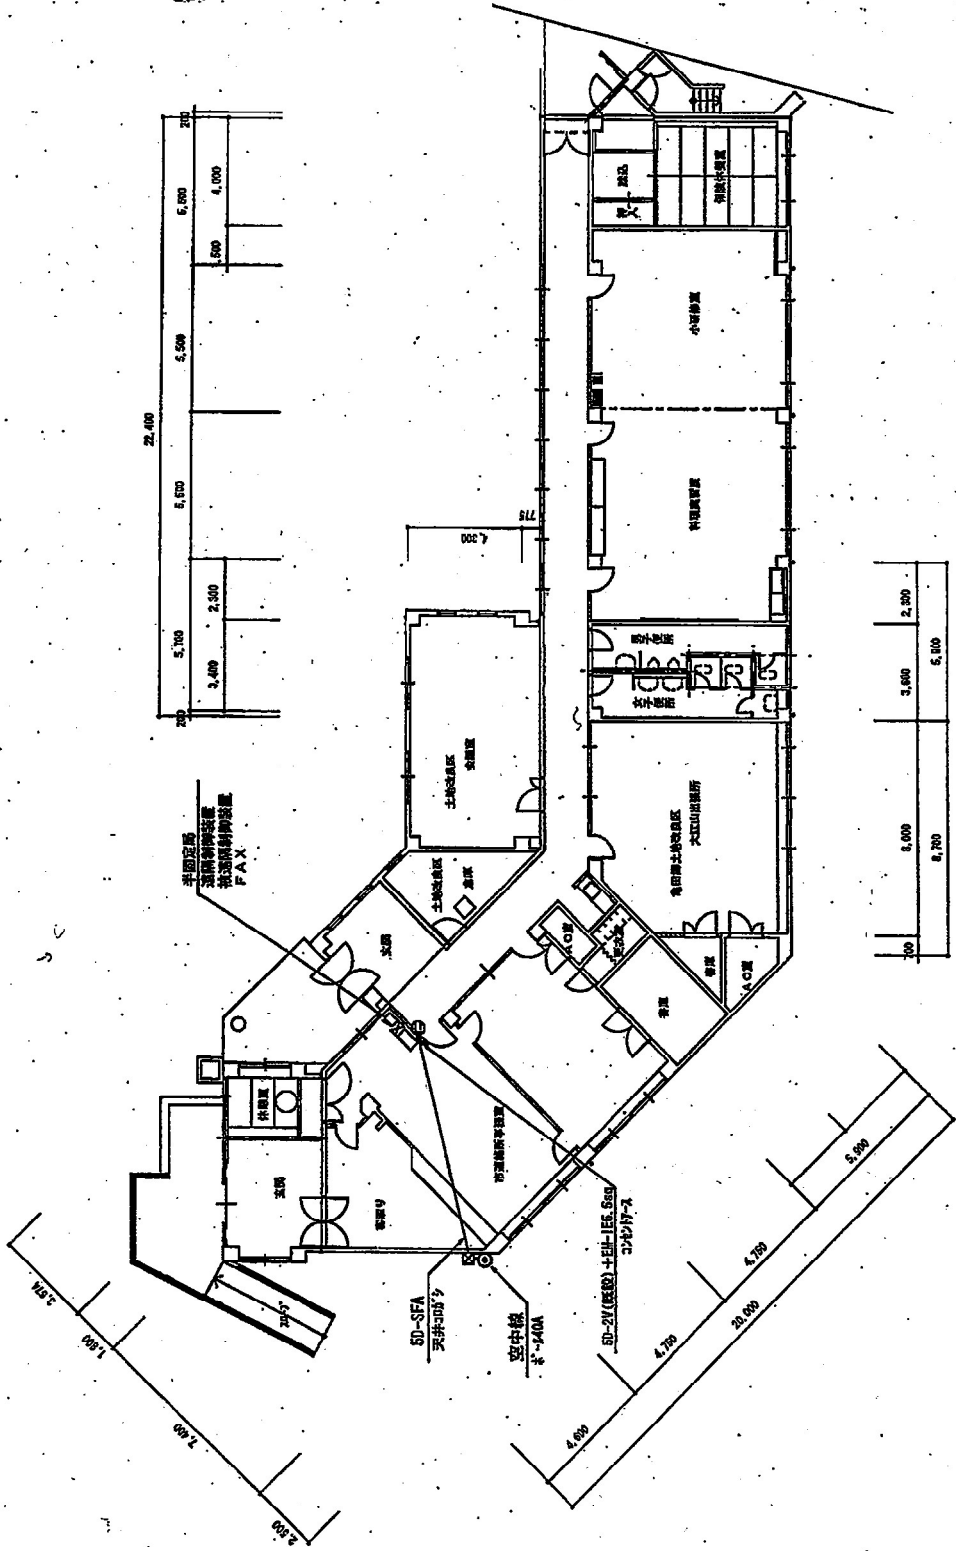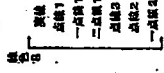


1 F 平面図


工事名 防災行政無線電子デジタル化事業			
図名 江南区大江山連絡所			
縮尺 1:200	図面番号 H013		
完 成 図			
年月 平成23年 3月	承認 (印)		
図面番 			

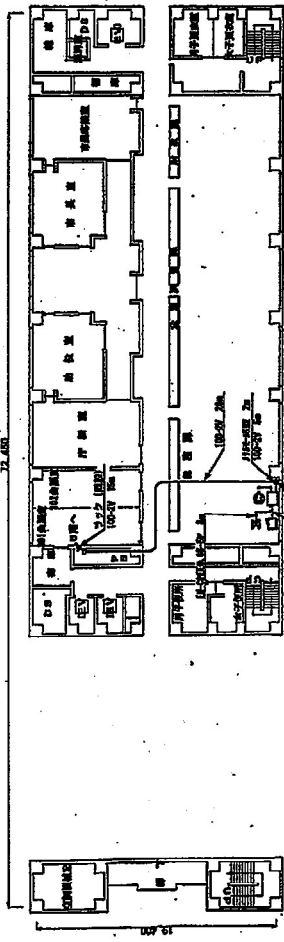


3階平面図

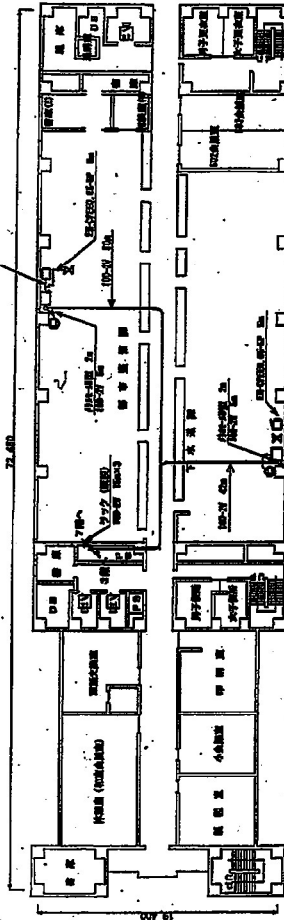


4階平面図

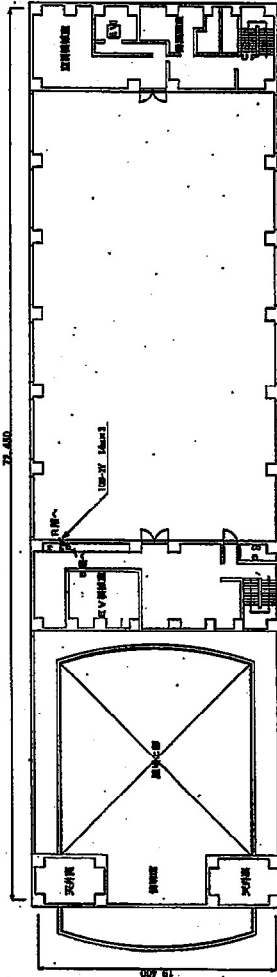

7階平面図




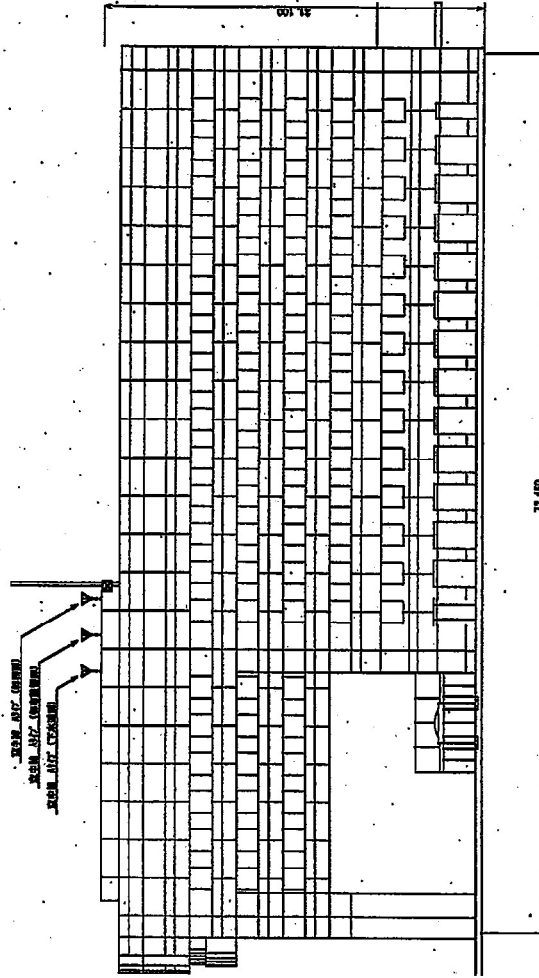


北側立面図

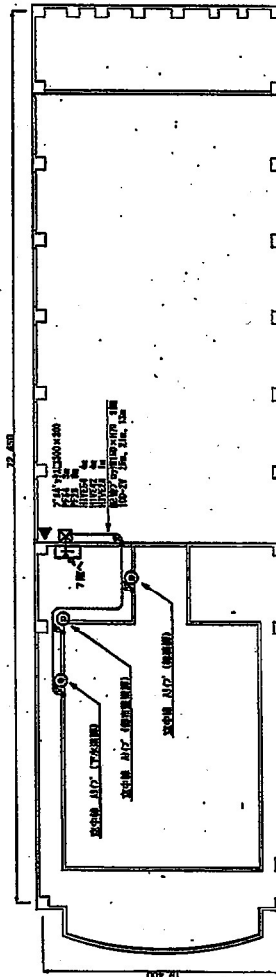

R階平面図


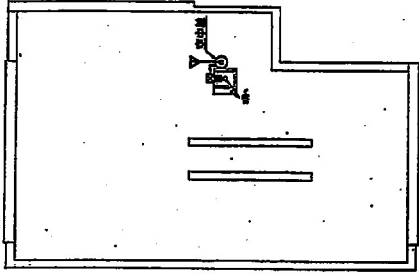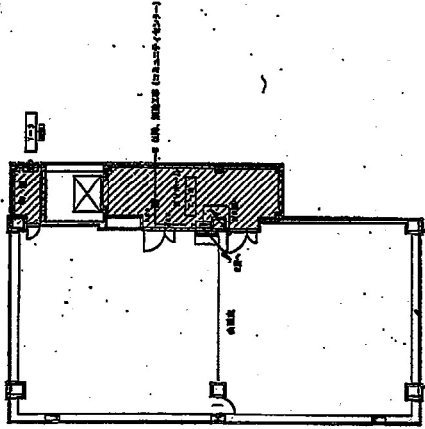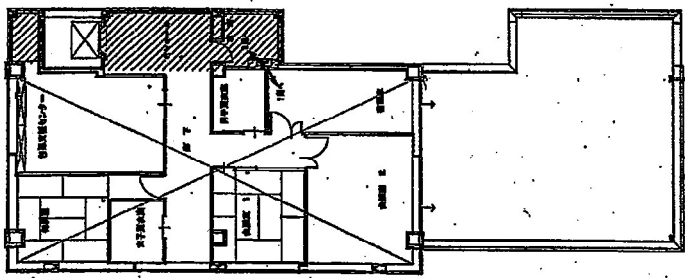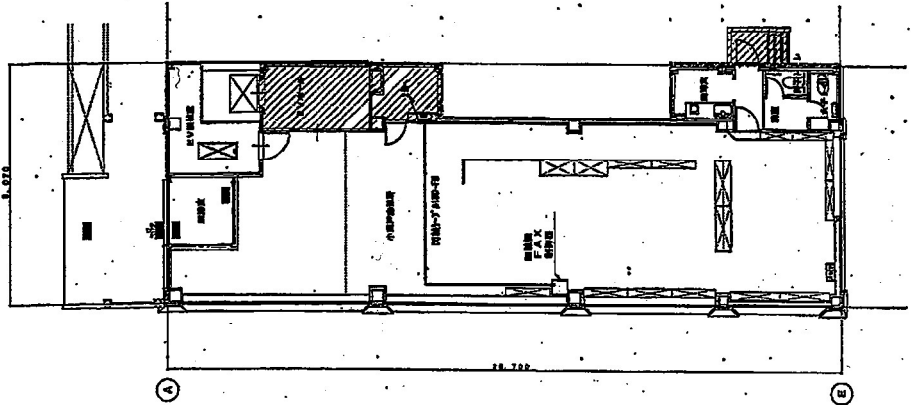


凡例

①	窓	窓


工事名		防災行政無線移設工事	
図名		秋葉区小須戸出張所	
縮尺	1:100	図番	001-1
年月		平成25年 9月	
製図者		先成 図	
検査者			

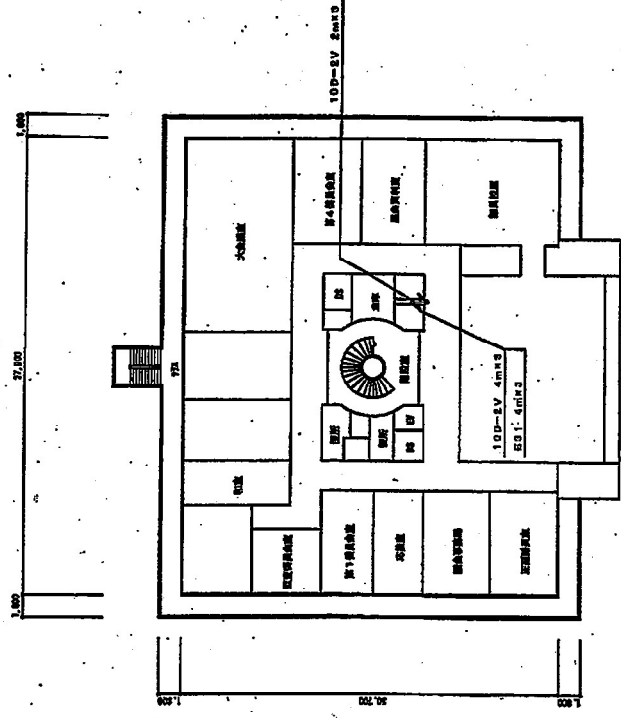


4 階平面図


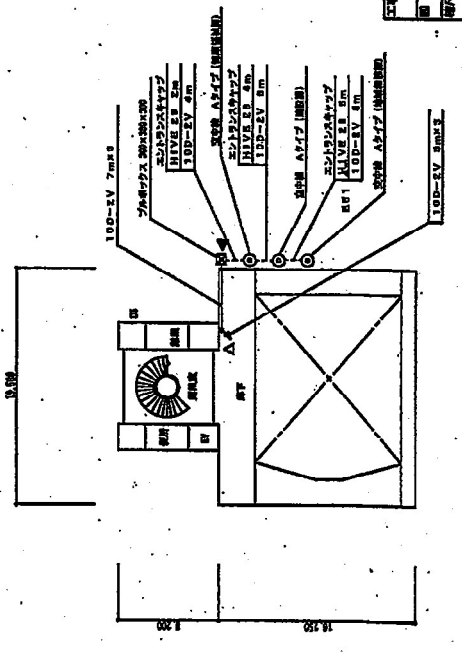


5 階平面図

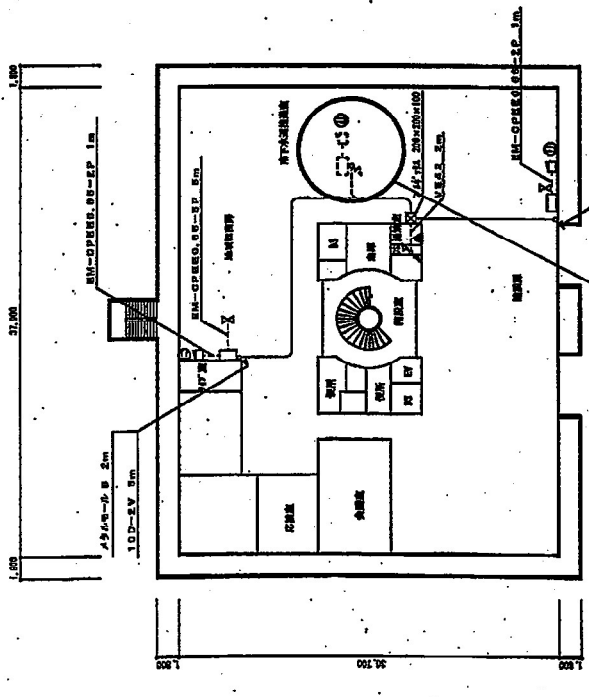


3 階平面図


【移設】

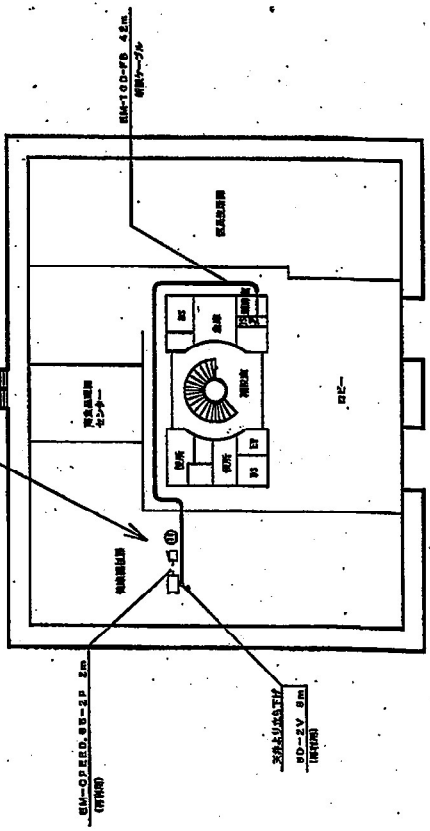


2 階平面図

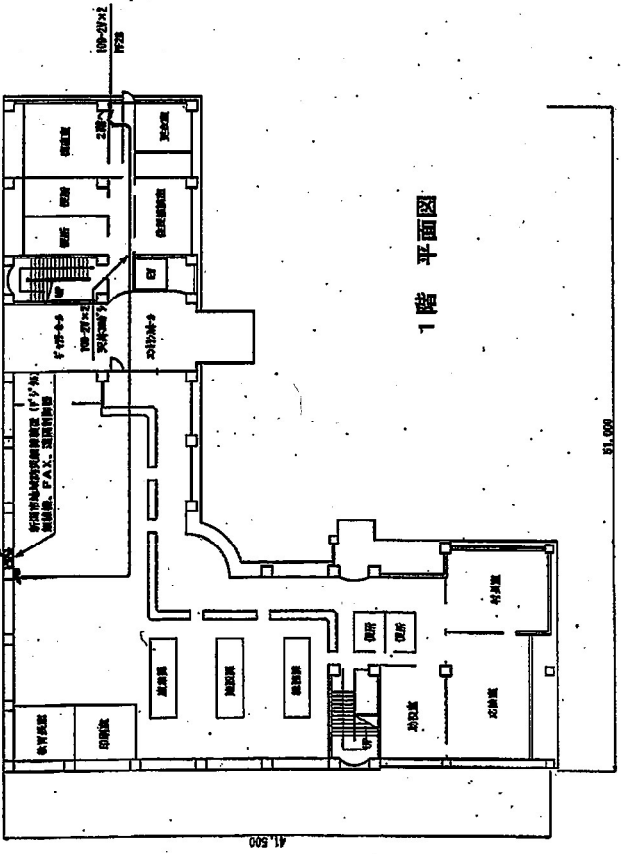


1階平面図

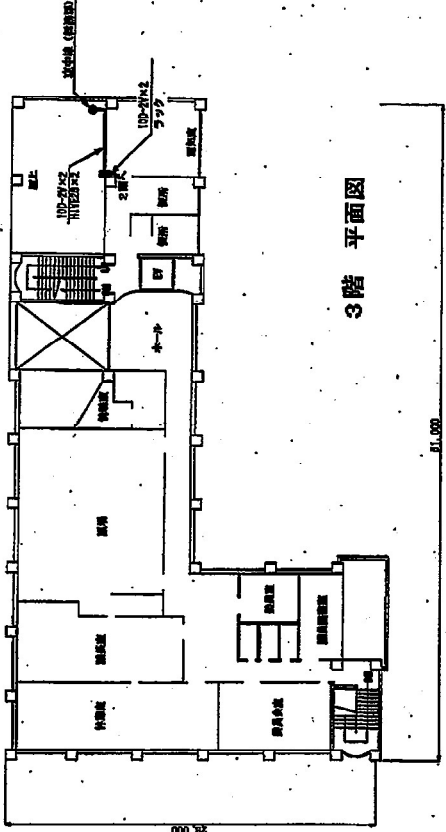

3階平面図

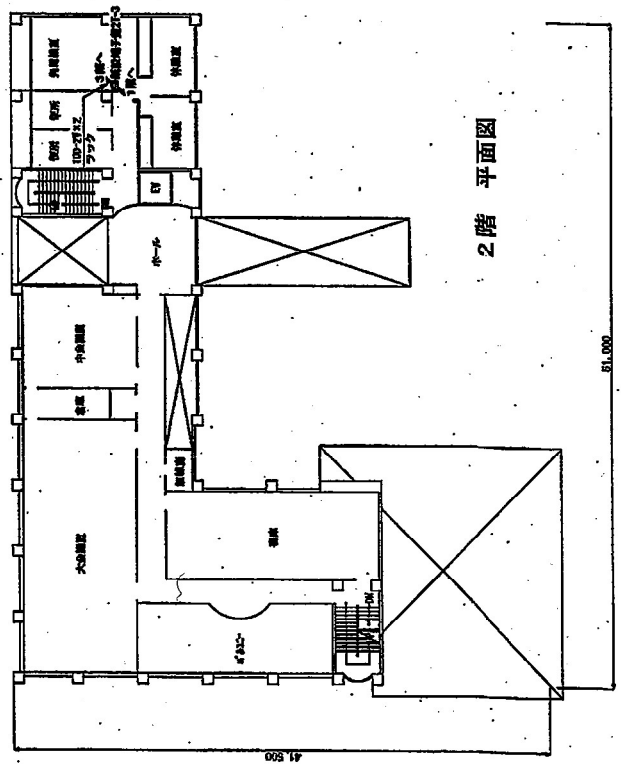


2階平面図

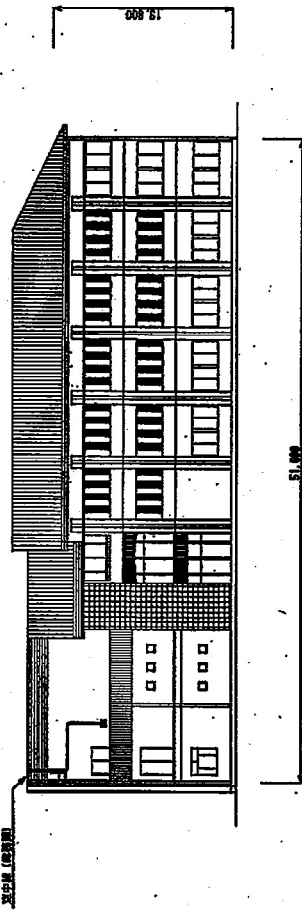


西側立面図


工事名	新潟市行政局職員研修センター (地域防災) 新設業務		
図名	味方支所給湯機、給湯配管、配線図		
縮尺	1:400	図面番号	
承認		設計	
作成者			

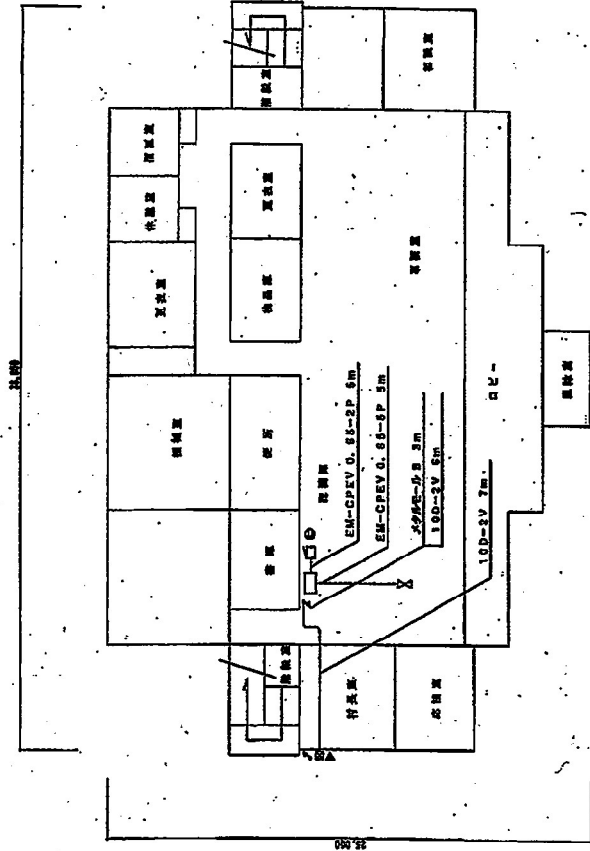


2階平面図

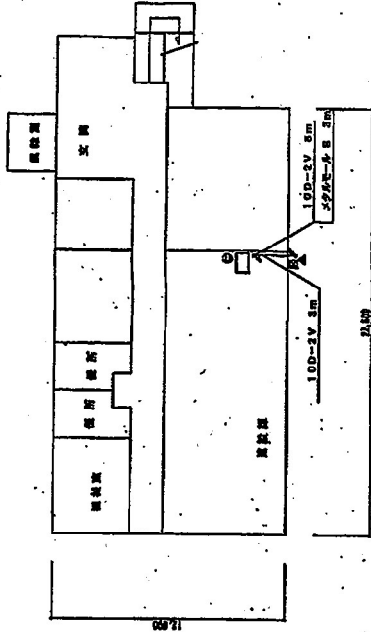



1階平面図

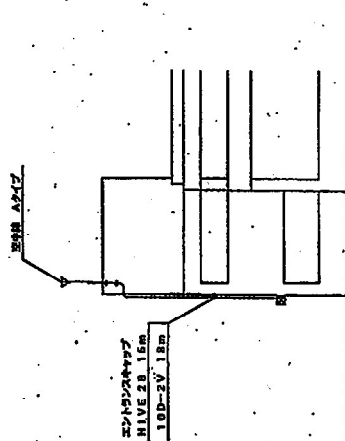

立面図

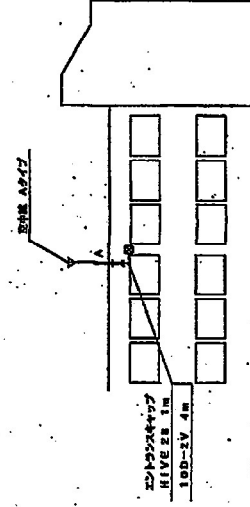

工事名 デジタル地域防災無線整備工事			
図名	月形支所 平面図 (放射機・機設備)		
図尺	1:200	図面番号	130
新潟市都市整備局開発建設部営繕課			
図式	建築	図種	概略
図二			

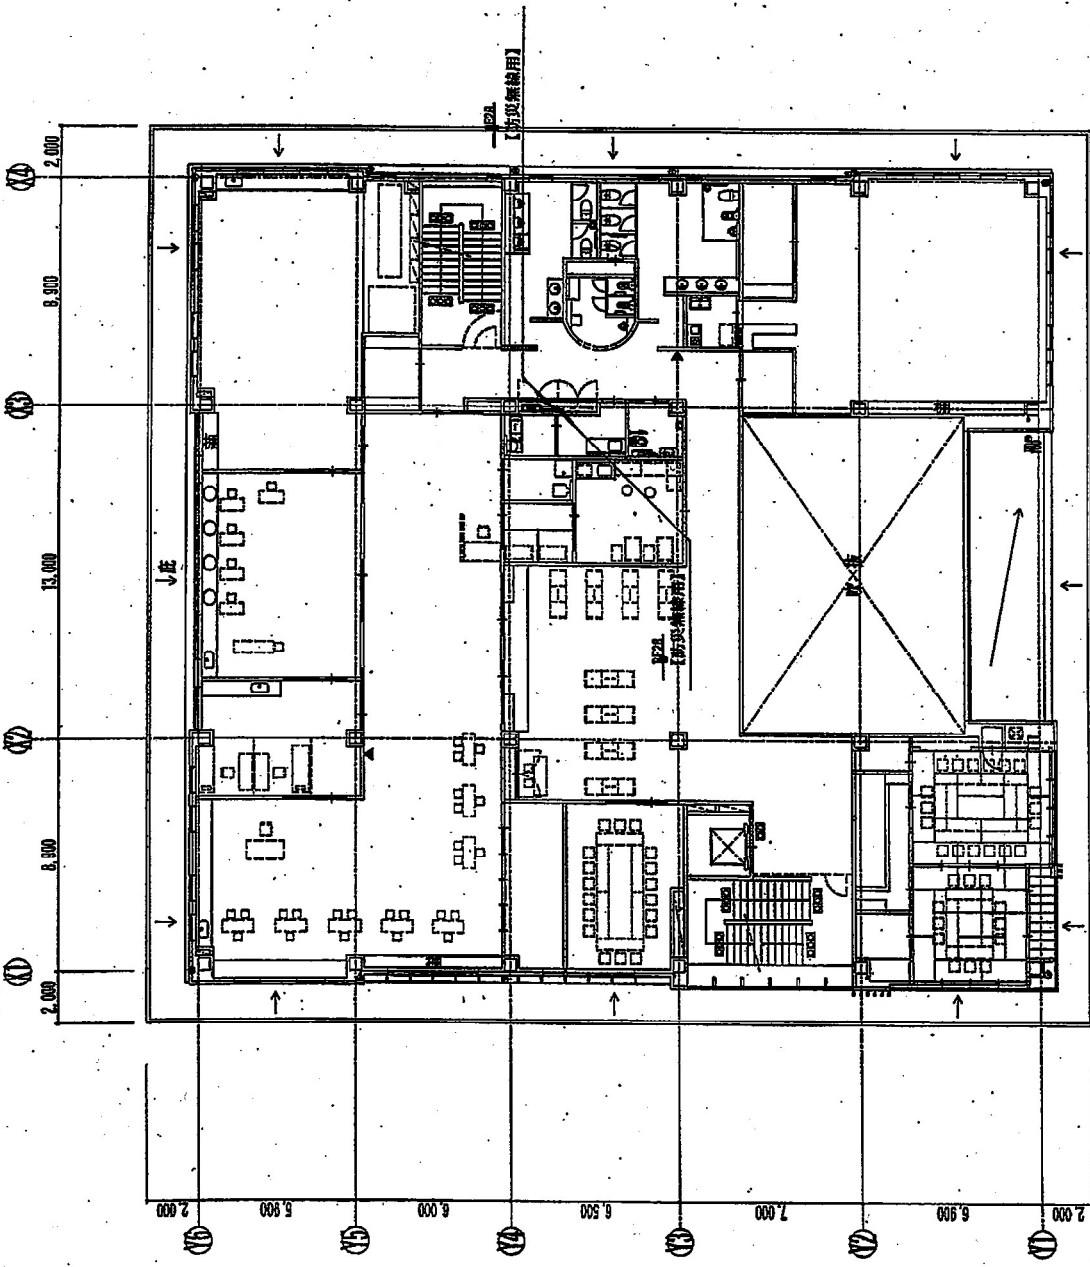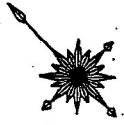


凡例

記号	名称	備考
○	空中機	
▽	無線機	
△	F.A.I.	

工事名 新潟市防犯行政無線移設作業
 番-6 西区西出洋介 2階平面図
 縮尺 1:200 図面番号 001-2
 年月 平成28年10月 種類 施工図
 担当者

2階平面図 S=1/200

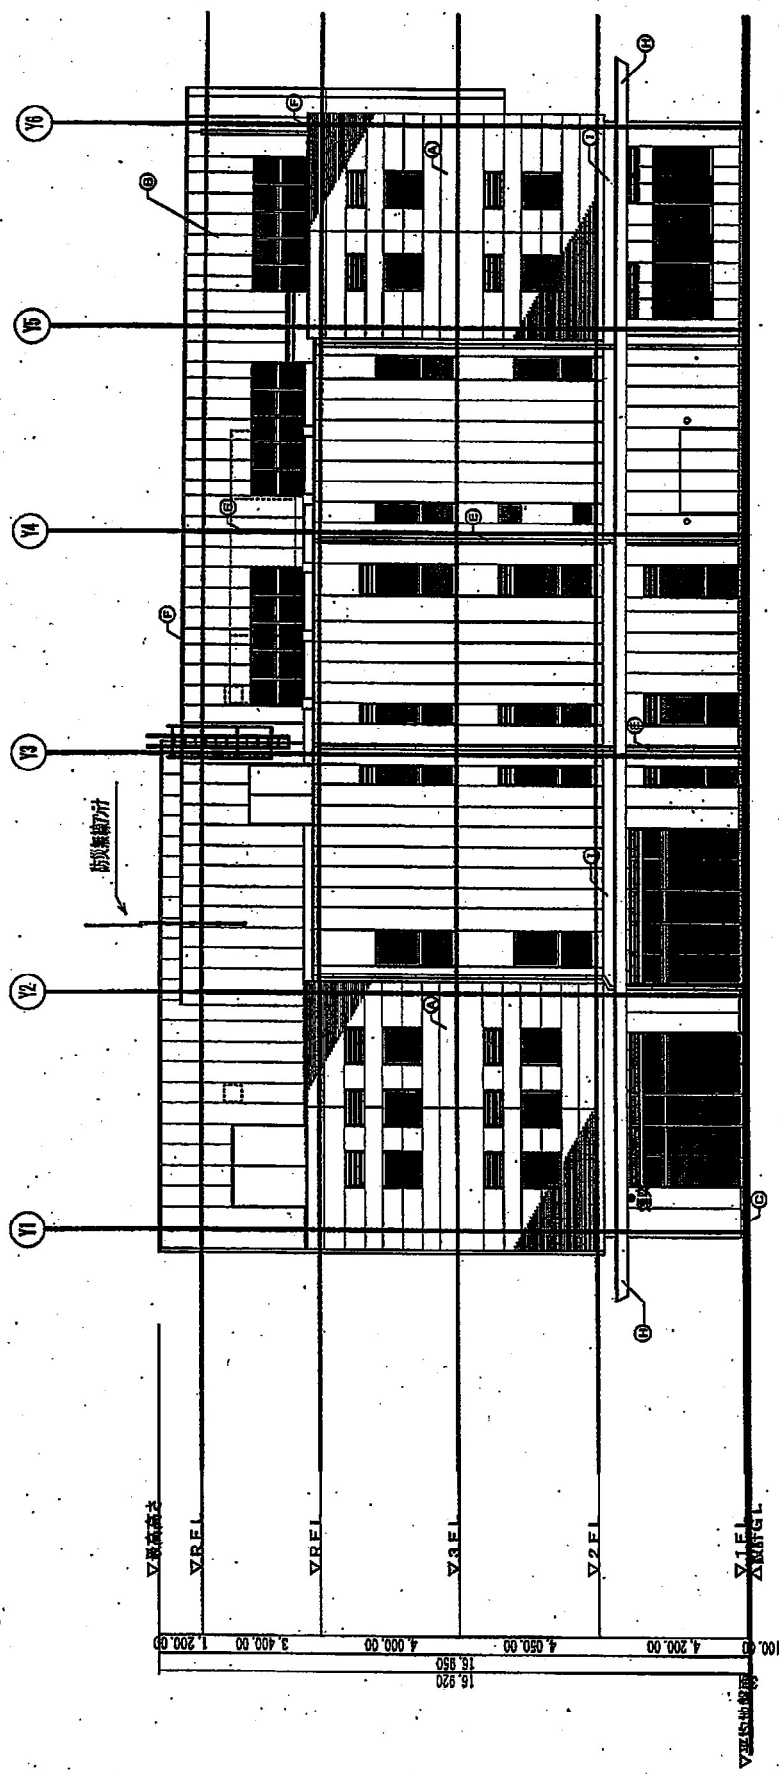





41

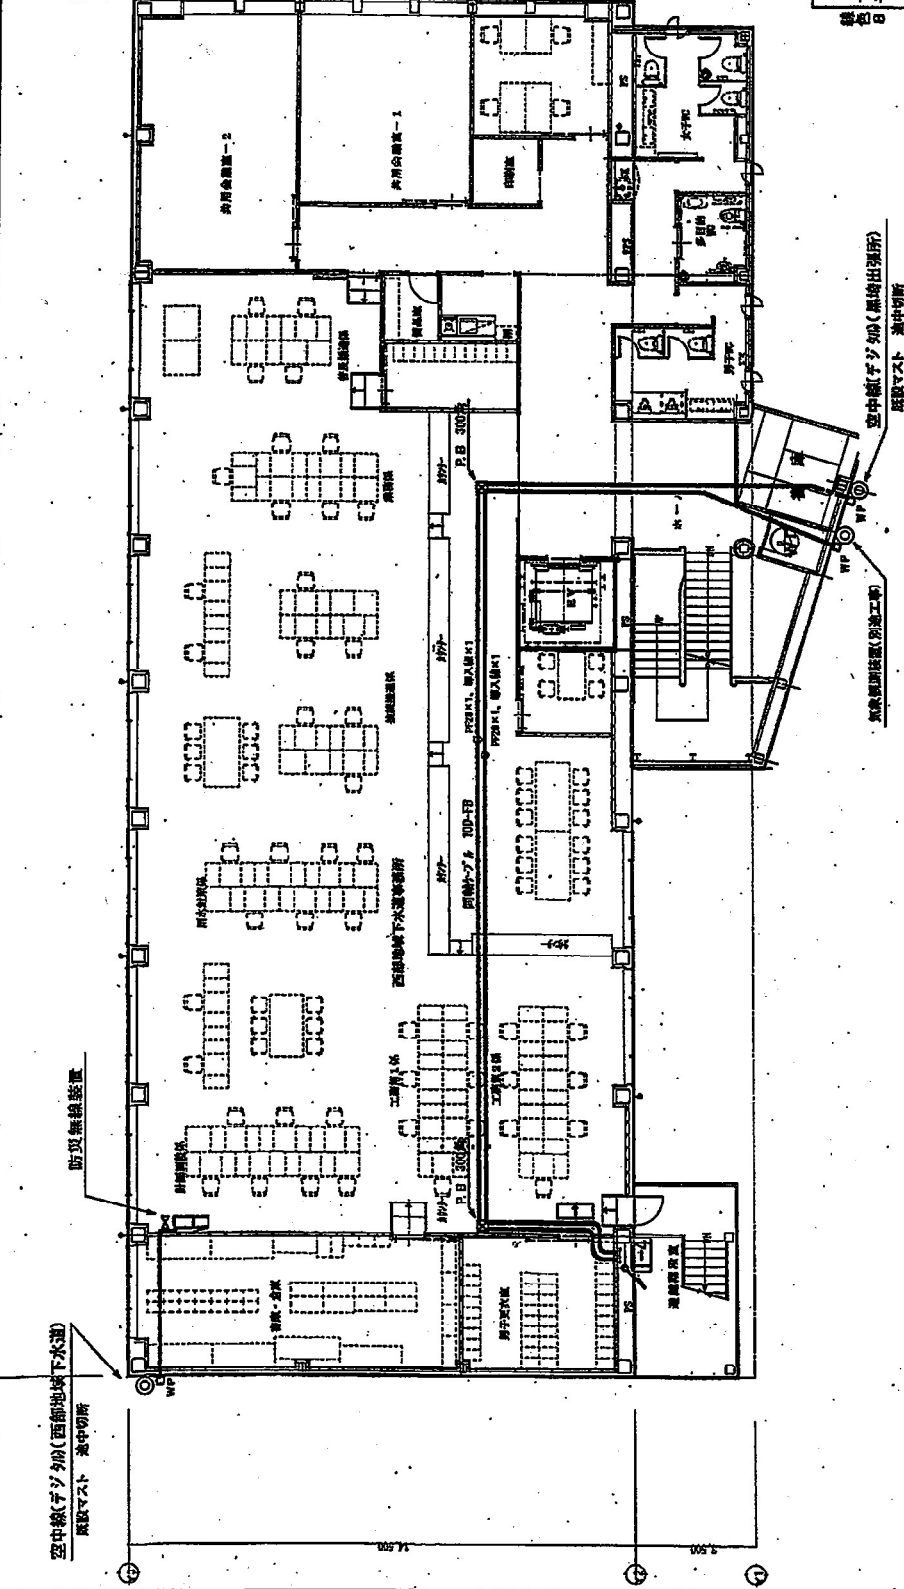

凡 例

記号	名称	備 考
◎	無線機	


新潟市防災行政無線移設作業

黒崎庁舎3F平面図


縮尺 1:150

年月 平成28年10月

黒崎庁舎3階平面図 1/150

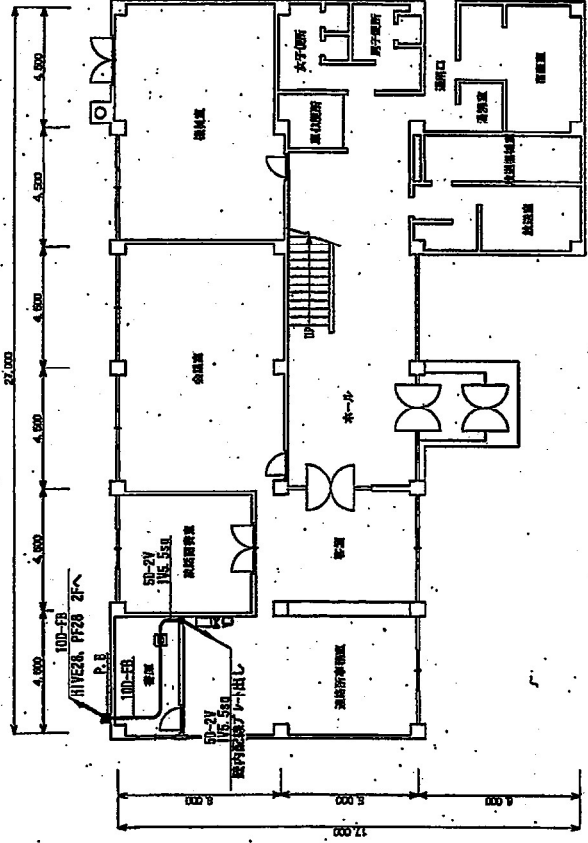

1F 平面図

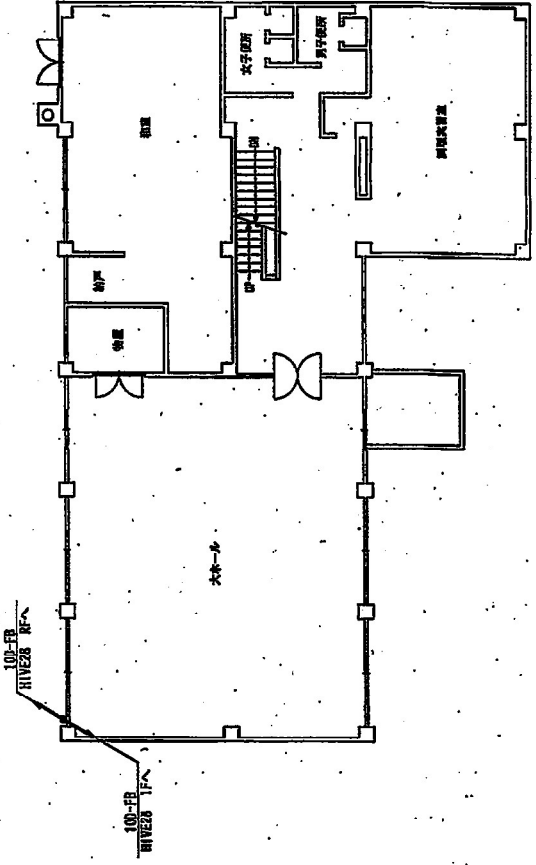


2F 平面図

凡 例

記号	名 称	備 考
▽○	天井裏	
▽	天井裏	
X	新設備	
□	F.A.X	
⊖	男子室	
⊖	女子室	
⊖	コンセント (取付)	
△	コンクリートはつり、コア抜き (構造用)	
△	コンクリートはつり、コア抜き (装飾用)	
△	天井ごろ目心配線	
---	新設設備配線	
---	既存設備	
---	多岐分岐	
---	照明配線	
---	つり・アタセ、吊り下り配線	
---	閉鎖設備	
---	突合設備配線	
---	エネテック設備配線 (Ene-tech)	
---	五毛上げり、五毛下げり	

実測
 全館1
 全館2
 全館3
 全館4

工事名 防災行政無線デジタル化事業 図 名 西区赤塚連絡所 1F、2F 縮尺 1:200 図面番号 出015-1	
年 月	平成23年 3月
承 認 者	有 限 公 司
商 標 号	

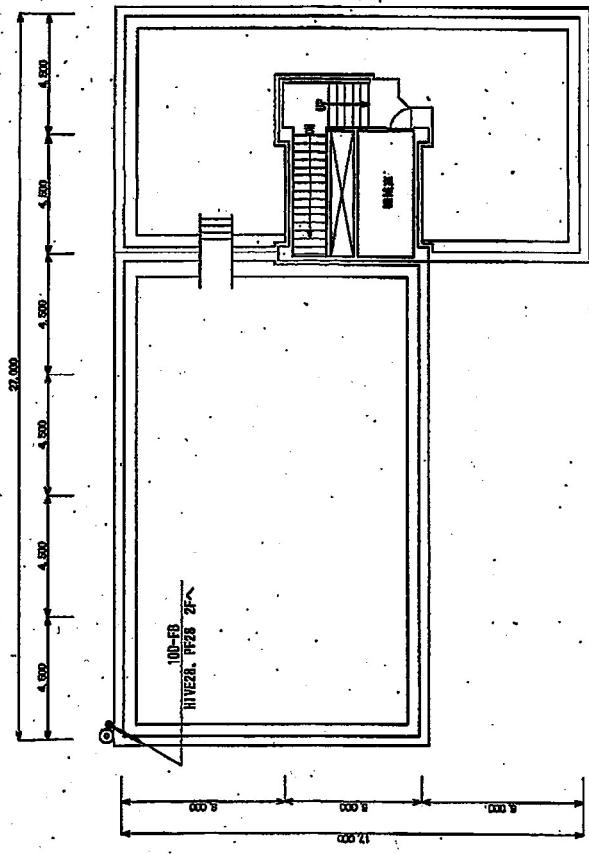

RF 平面図

凡 例

記号	名 称
▽○	空中機
□	無線設備
X	機器
□	FAX
□	テレホンボックス (Telephones booth)
□	待合室
○	分室
△	コネクタ (接続)
△	コネクタポートはコリ、コア機舎 (機舎)
△	コネクタポートはコリ、コア機舎 (機舎)
△	光ファイバー配線
---	配線配管配線
---	ケーブル配線
---	機器配線
---	フリーアクセス、ポット内配線
---	配線配管
---	天井埋込配管配線
---	コネクタ配線 (機舎)
---	立ち上がり・立ち下がり

実線
点線1
点線2
点線3
点線4
点線5

工事名 **防災行政無線デジタル化事業**


図名 **西区赤塚連絡所 RF**

縮尺 **1:200** 図面番号 **出015-2**


年月 **平成23年 3月** 完成 図

設計者 **海野 誠**

担当者

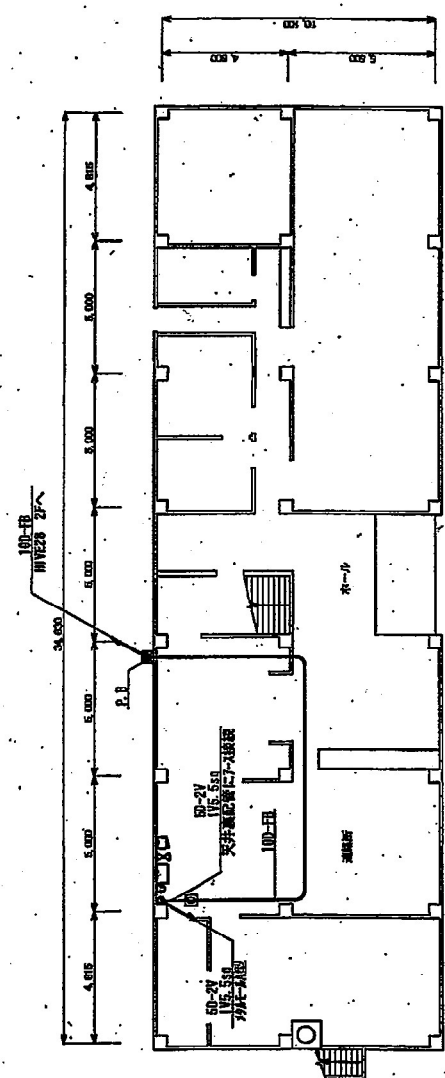

1F 平面図

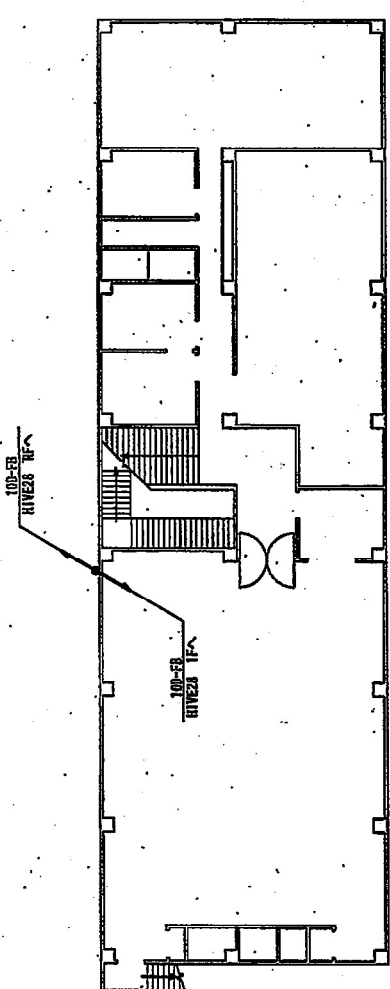


2F 平面図



工事名 **防災行政無線デジタル化事業**
 所在地 **西区中野小屋連絡所 1F、2F**
 縮尺 **1:200** 図面番号 **H016-1**
完 成 図
 年月 **平成23年 3月** 棟番
 請負者

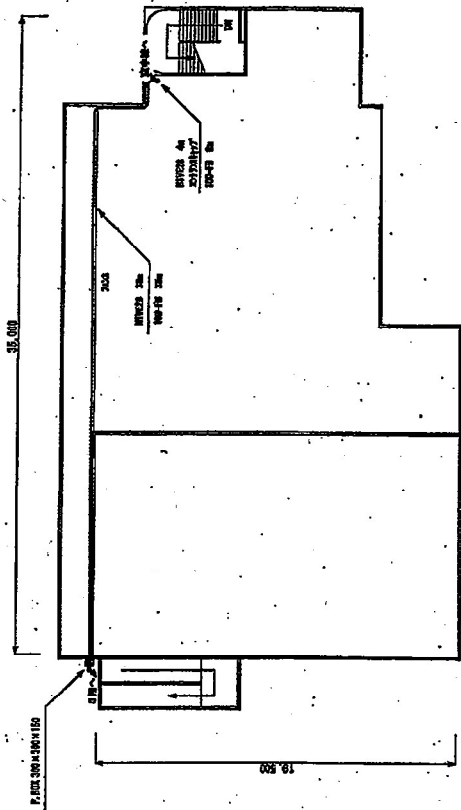


屋上 平面図

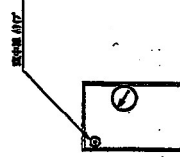

PH屋上 平面図

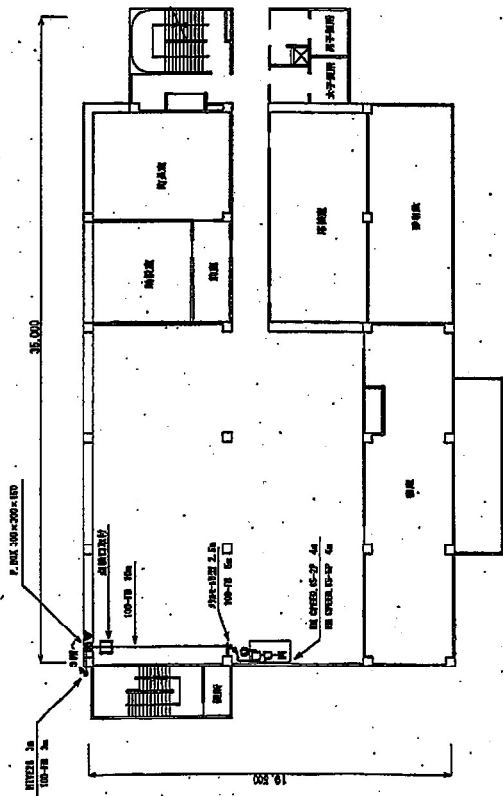


2階 平面図

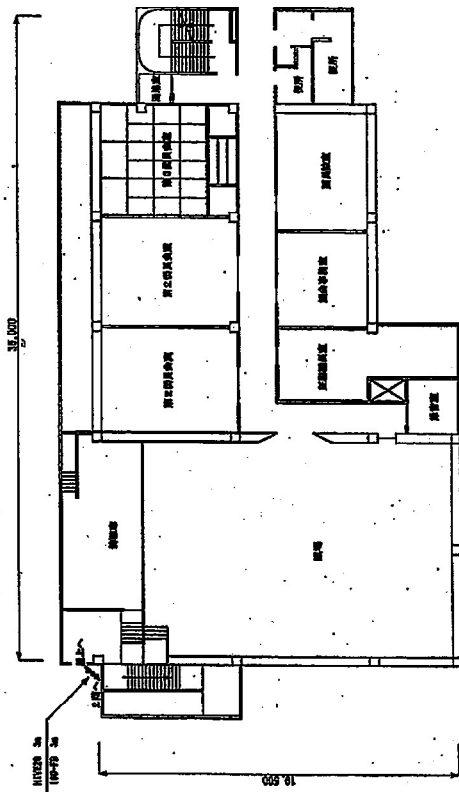


3階 平面図

新潟市防災行政無線移設			
西蒲区役所 移設 平面図			
図号	1:200	図面番号	
作成	竣工	図	欄
承認			
製図者			


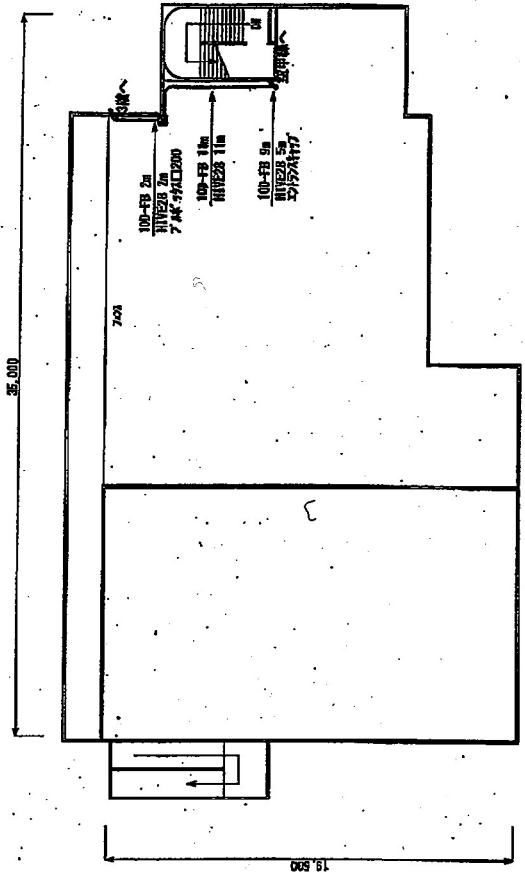


PH屋上平面图

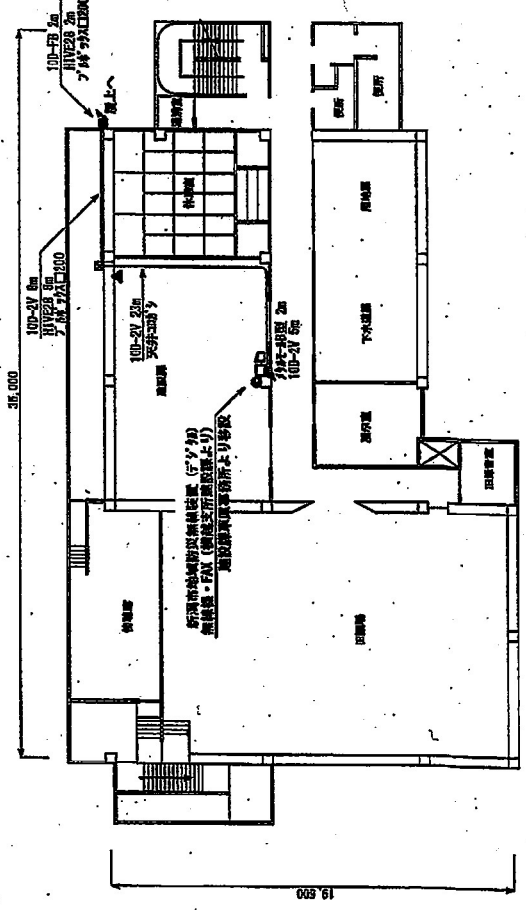

2階平面图

3階平面图

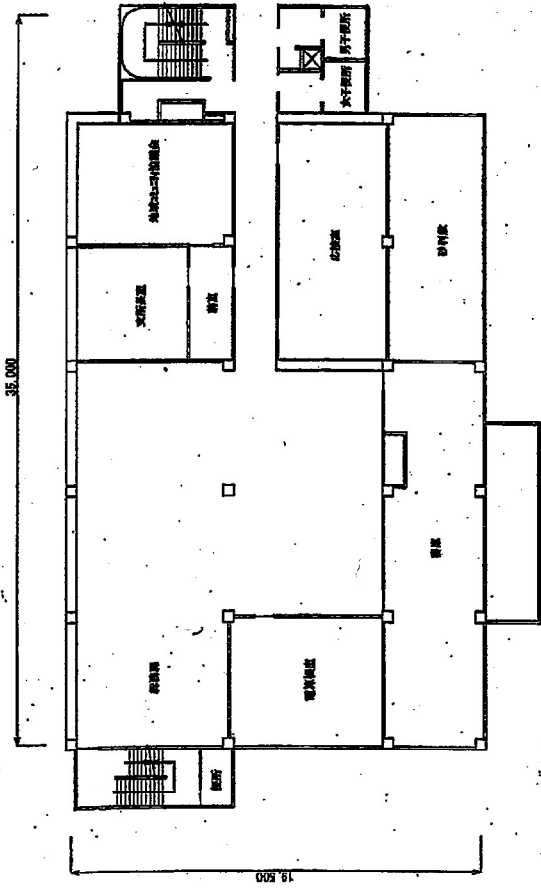

35.000


19.500

35.000


19.500

35.000


19.500

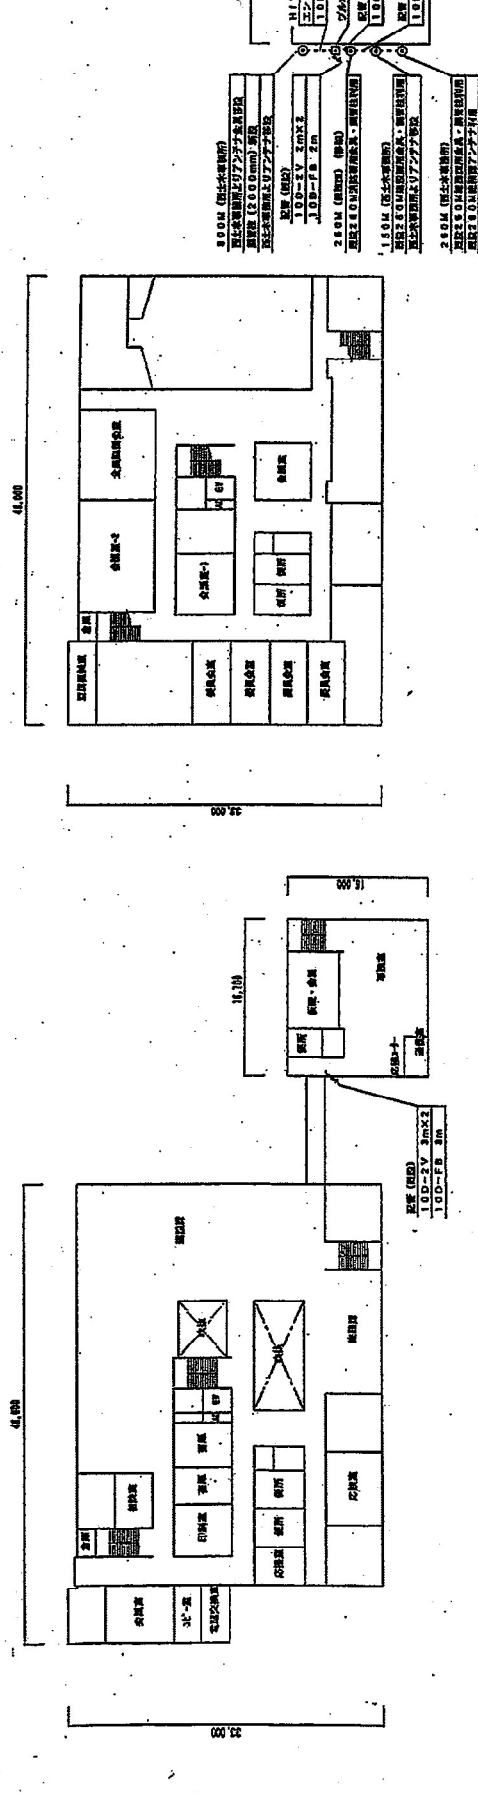

3階平面図

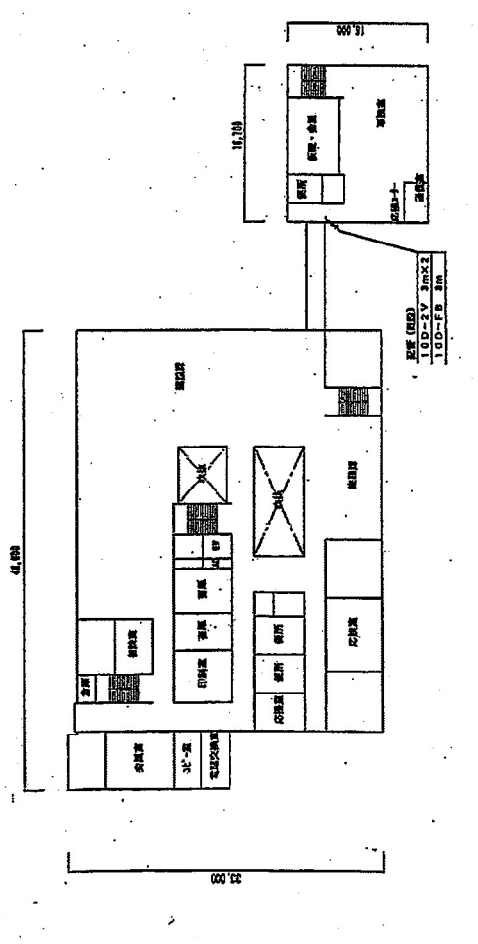


2階平面図

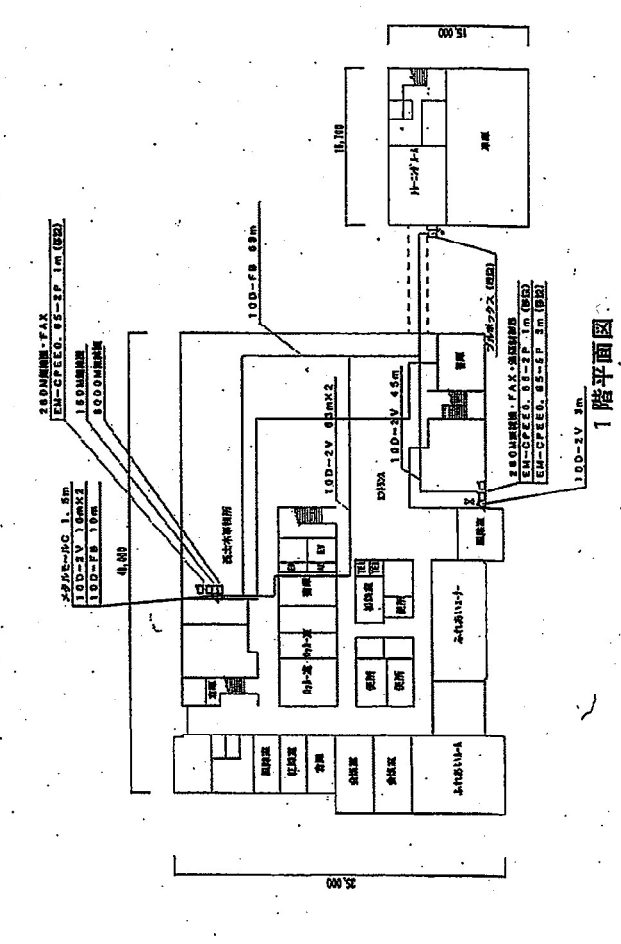


1階平面図


工事名	新潟市行政機関棟構(増設付工事)修繕業務	
司 名	西川誠清 (建築師)・西土木事務所 平面図	
標尺	1:400 図例通り	
測 地	岡野	施 工 図
	片野	中村

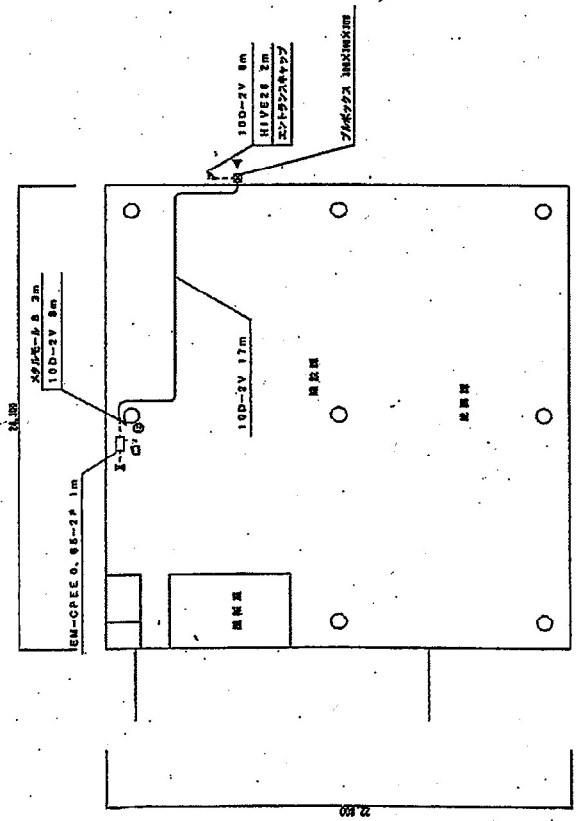

1 階平面図

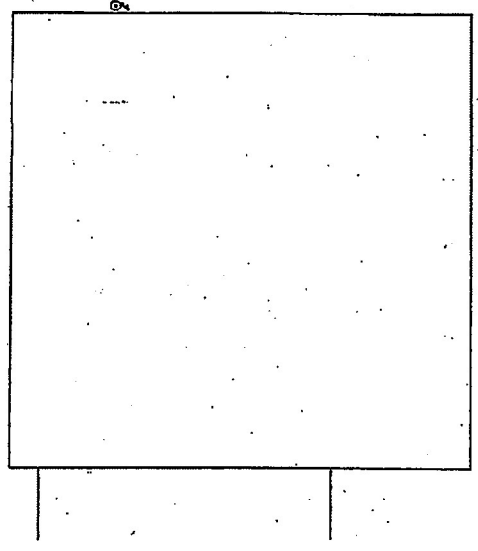


1 階屋上

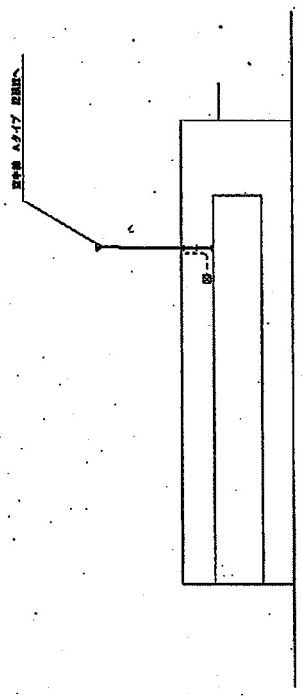


立面図

工事名	新西市の行政再編対応策（他機関共済）移転業務		
図名	中之口支所	平面図・立面図（移転後）	
縮尺	1:200	図番	135-1
種別	屋野	竣工	図
		材料	鋼 片野
		基礎	基礎
			石木

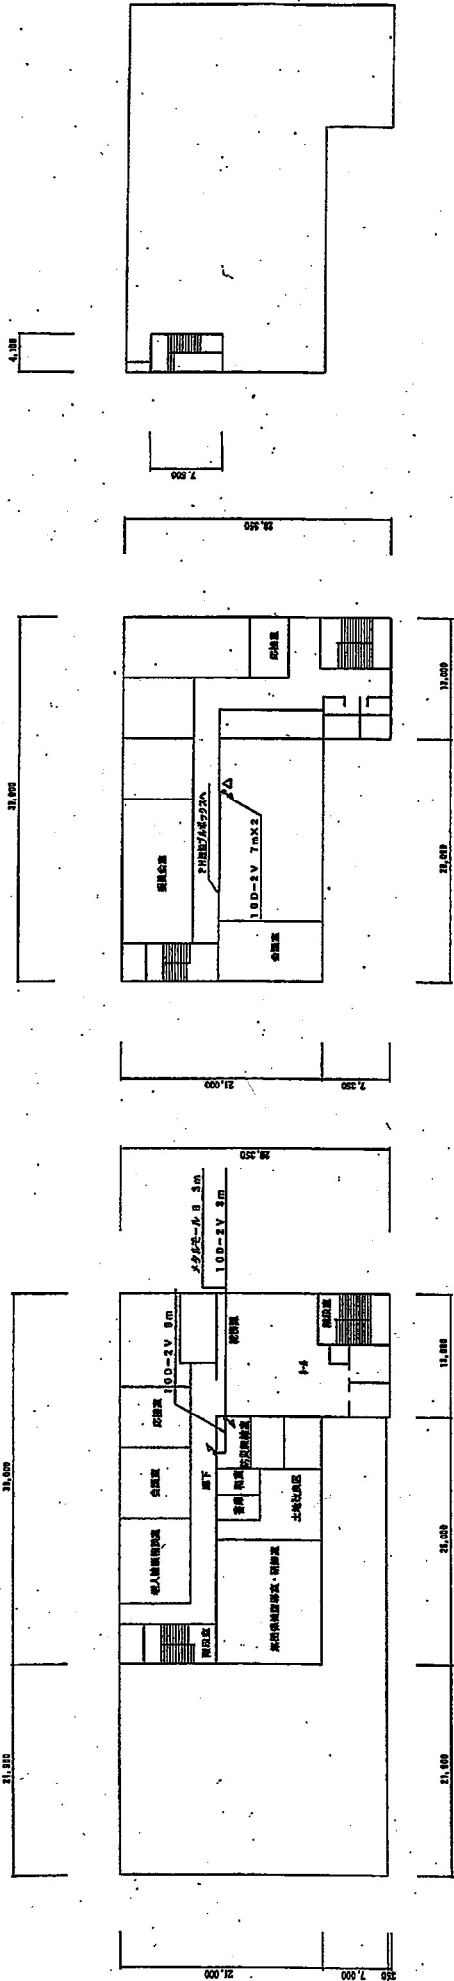


3階平面図

P H階平面図

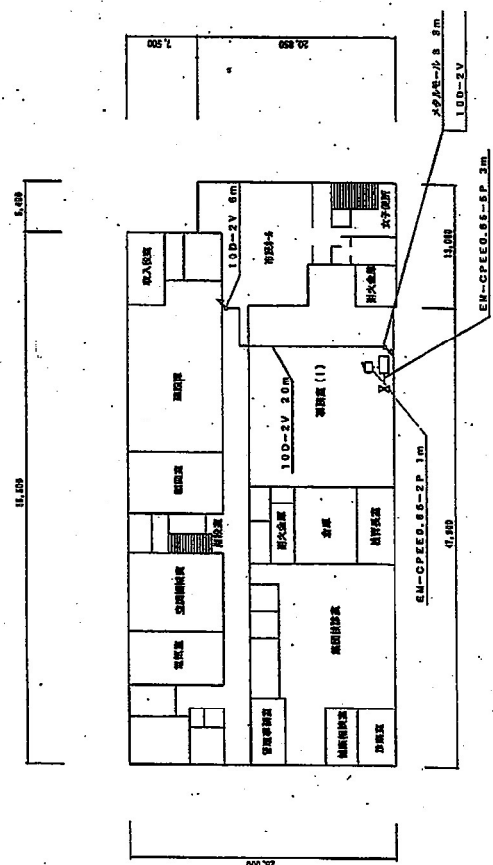


1階平面図

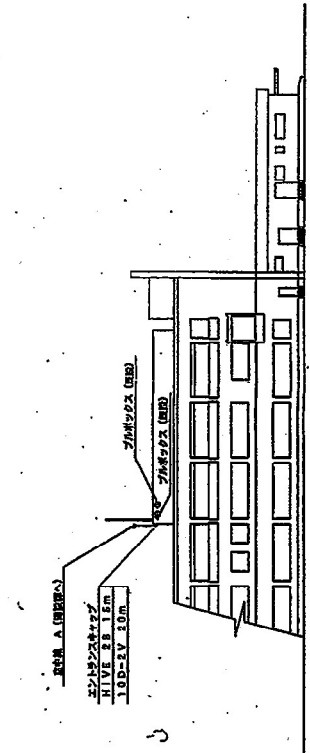


立面図


工事名	新潟市消防行務無線設備(地域防災系)移設工事		
図名	塔屋支所	平面図・立面図(総務課)	
縮尺	1:400	図面番号	106-1
作成	藤野	竣工	園
	藤野	片野	石本
消火			

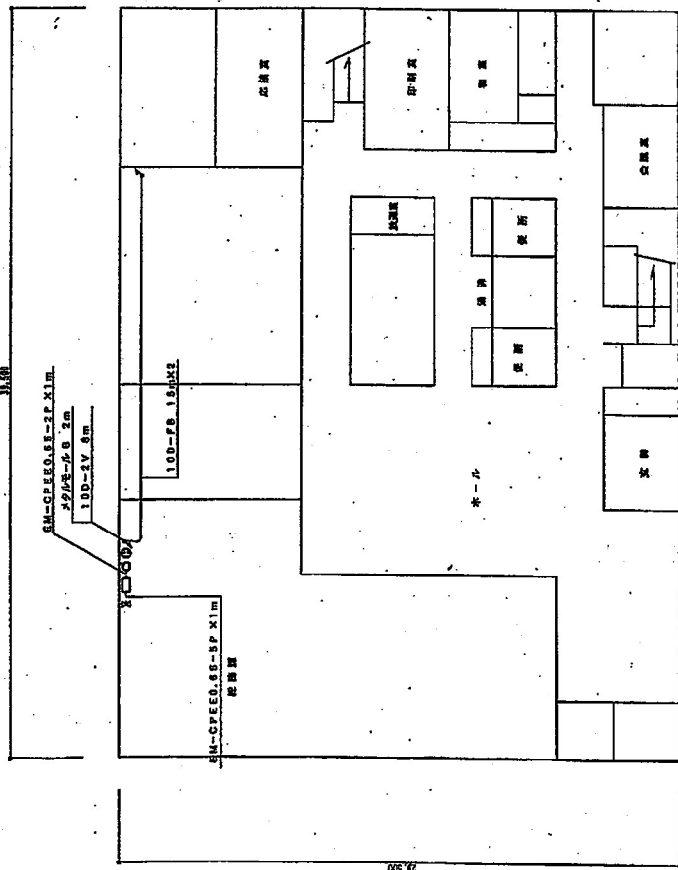


1 階平面図

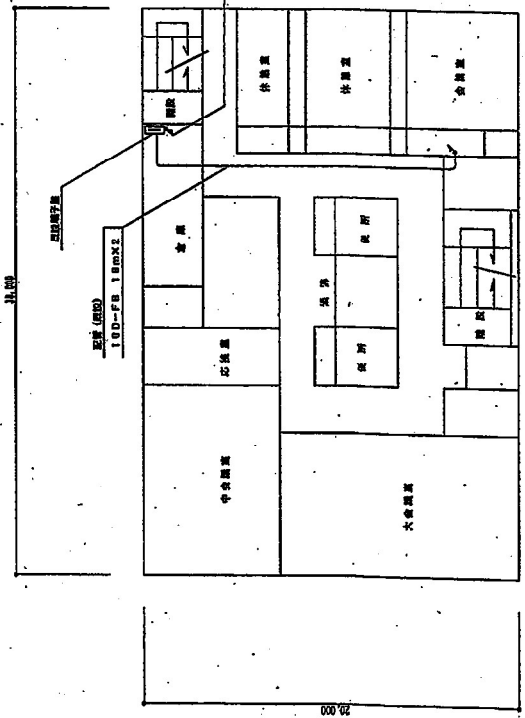


2 階平面図

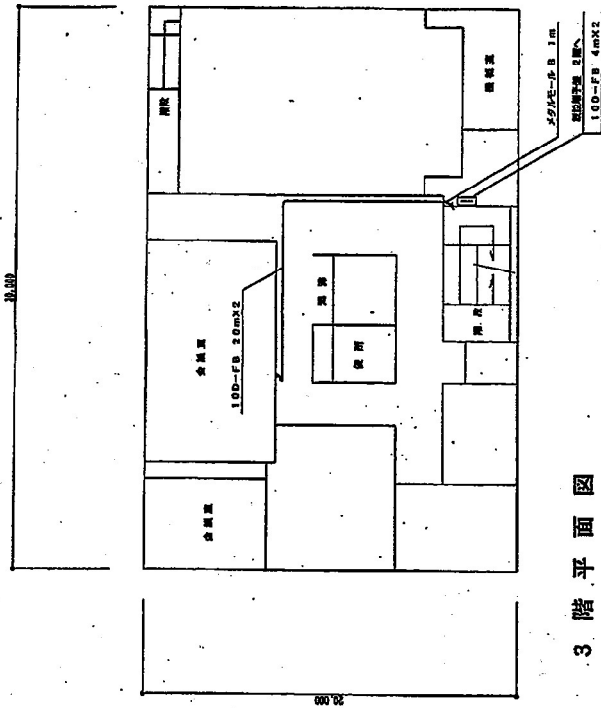

3 階平面図

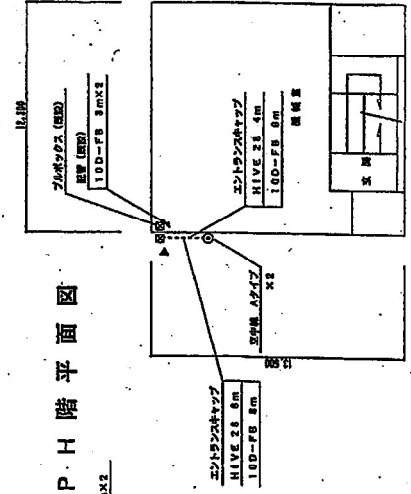


P.H階平面図

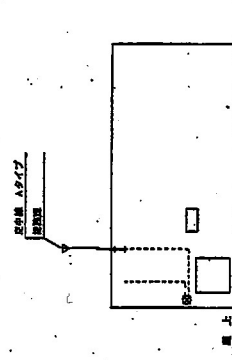

立面図


工事名	新潟県防災行政無線整備 (地域防災系) 移設業務		
図名	消防支所 平面図・立面図 (総括図)		
縮尺	1:200	図面番号	123-1
作成	藤野	校工	片野
訂入		図面	石本

新潟市役所（本館）

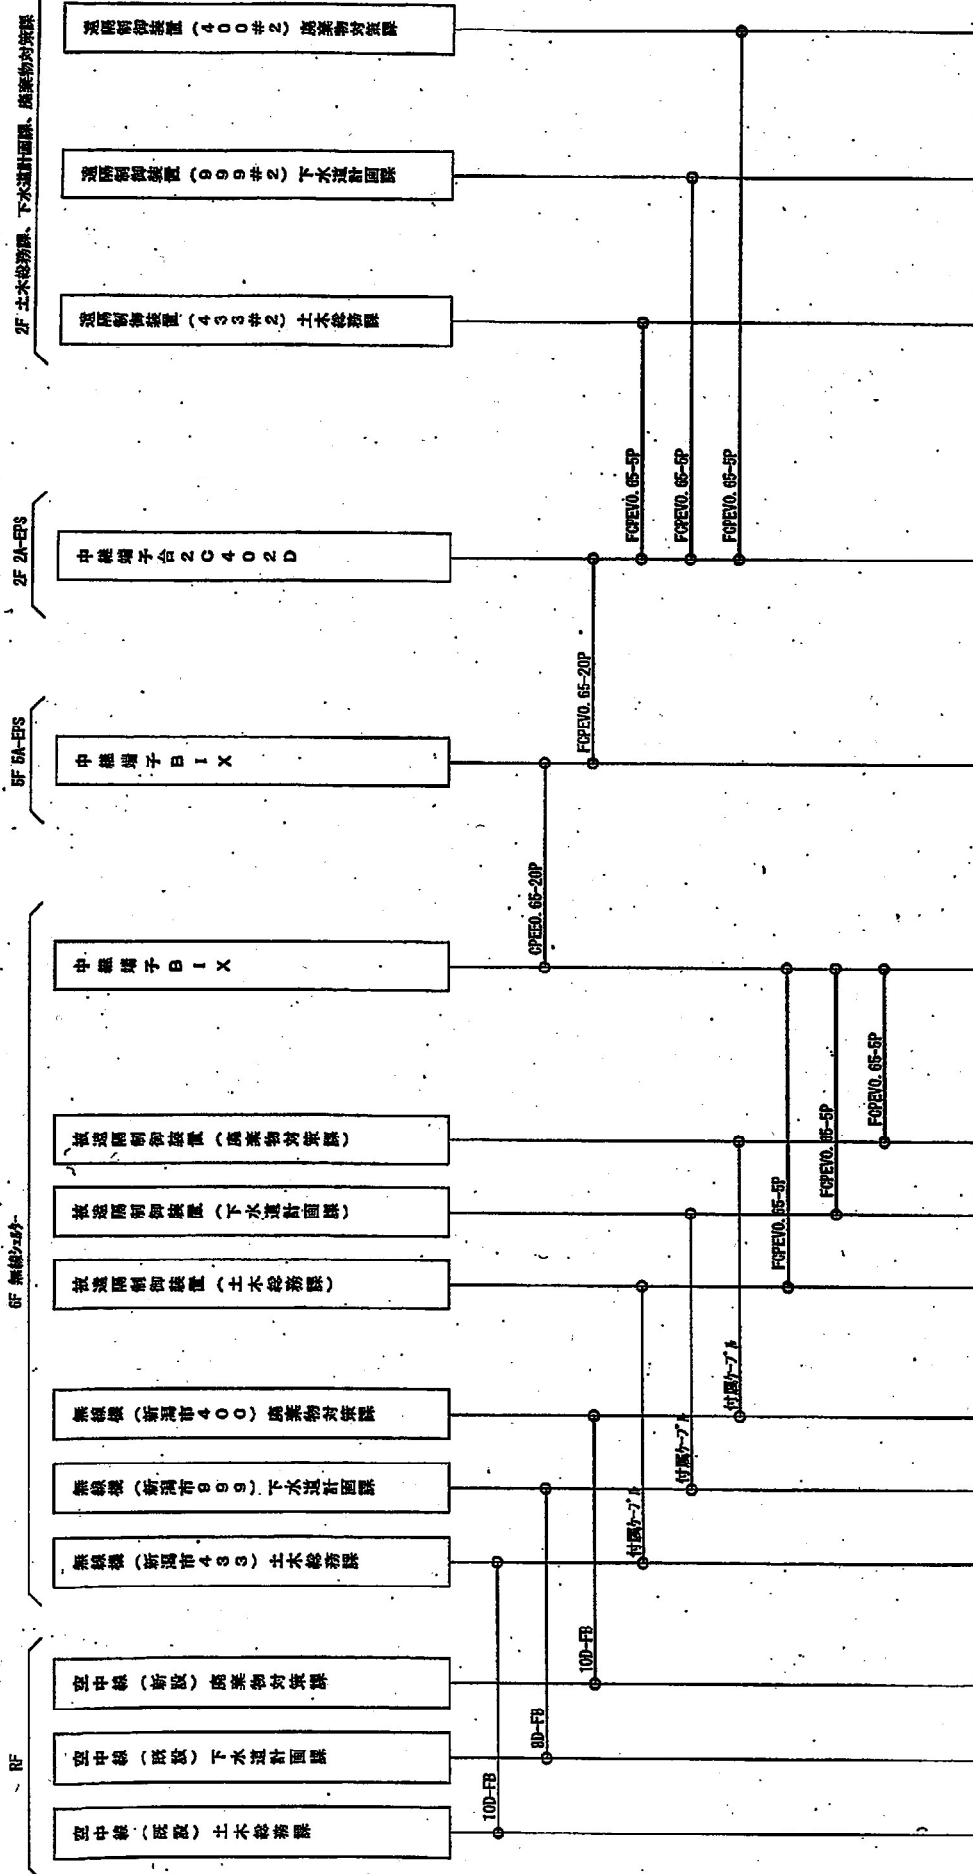

工事名	商業物対策課・下水道計画課・土木総務課		
図名	ケーブル系統図		
縮尺	Free	図面番号	
年月	令和3年1月	承認	
画製者	完成図		


ケーブル系統図

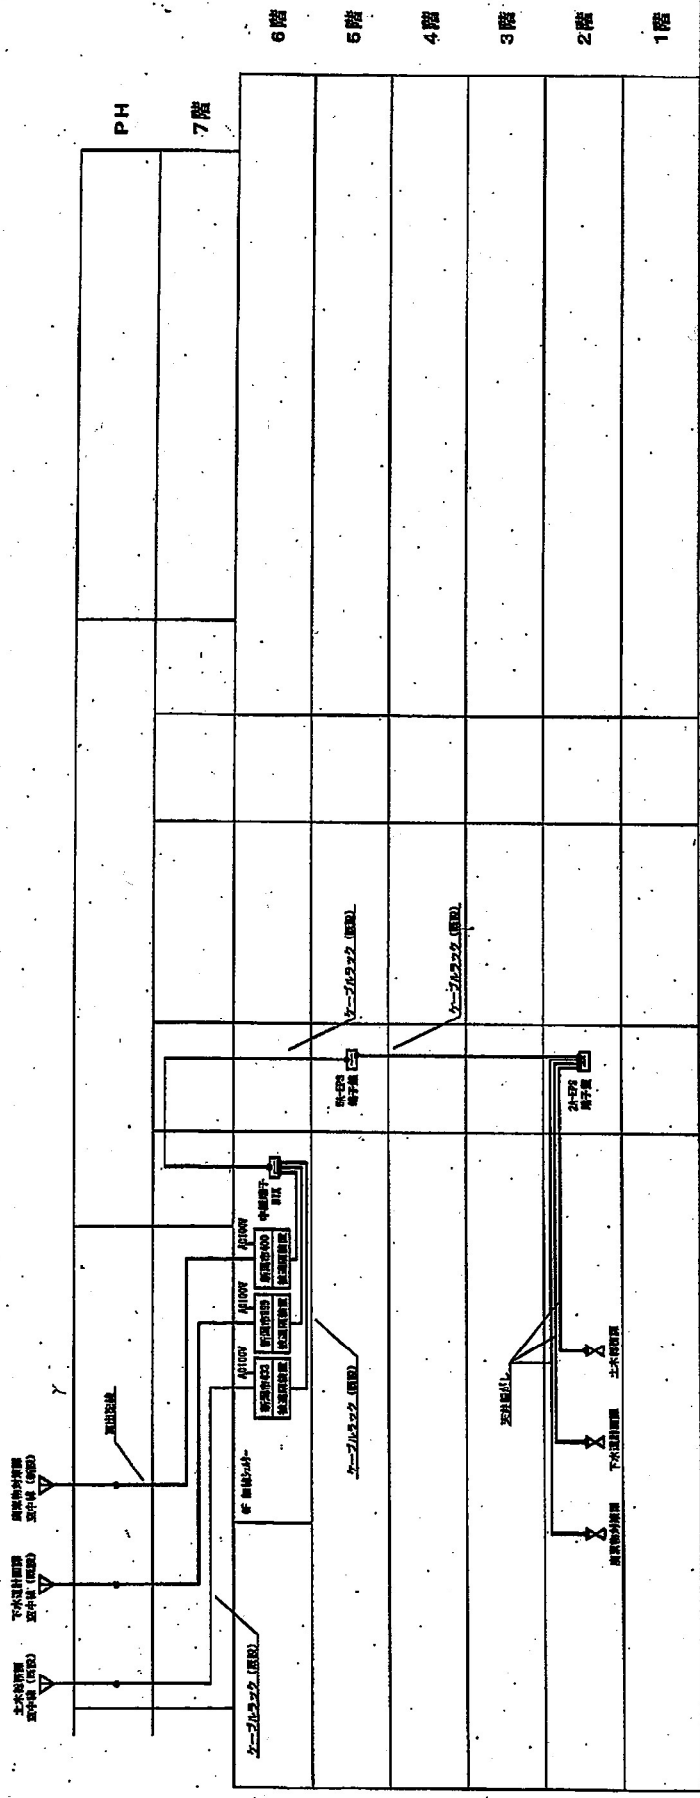

6.L=26.0m

ケーブル配線図

工事名		
図名	商業物件建築・下水設計図書・土木総括図 ケーブル配線図	
縮尺	Free	図面番号
完成図		
年月	令和3年1月	家数
図員名		

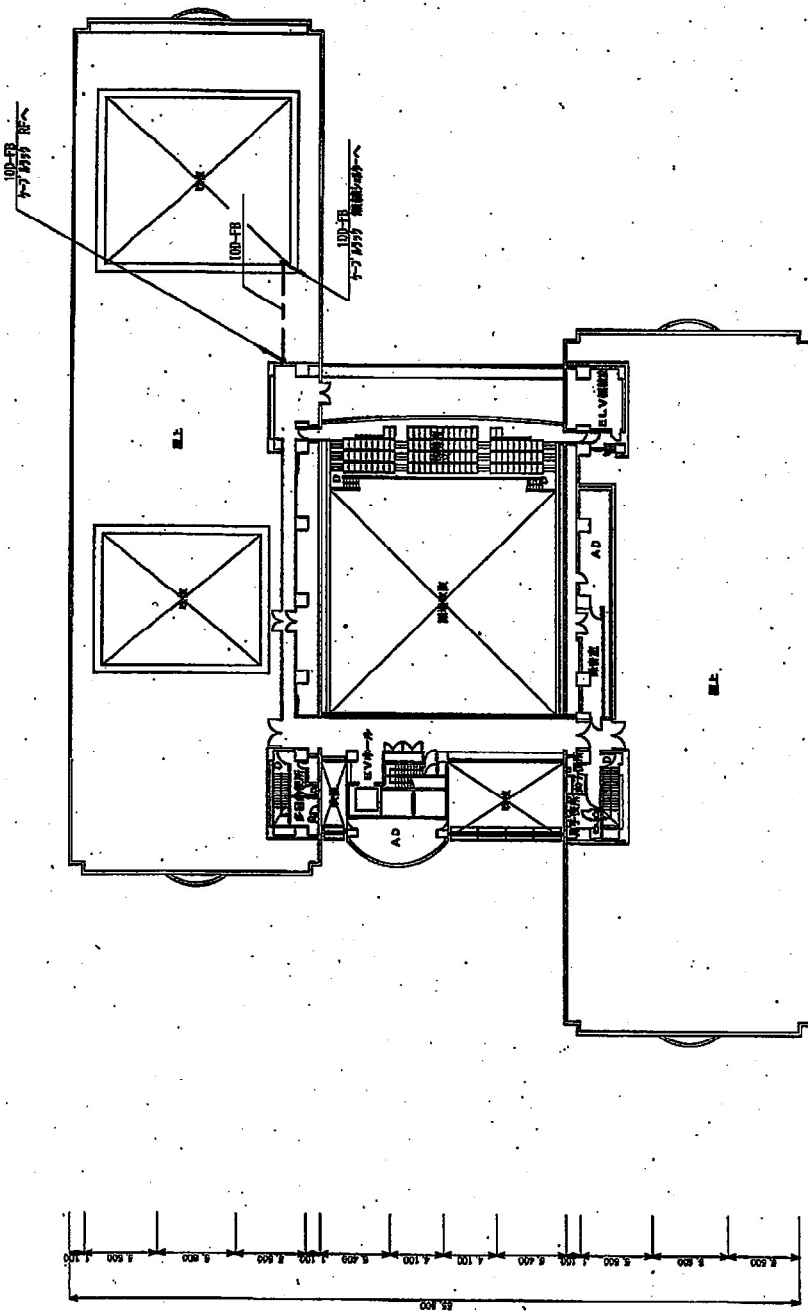

凡 例

記号	名 称	備 考
◎	空中機	
○	非常口	
▽	降梯	
□	FAX	
□	椅子置	
⑤	分電盤	
⑥	コンセント (開閉)	
▲	コンクリートはつり、コア置き (構造用)	
▲	コンクリートはつり、コア置き (電気用)	
▲	天井こぶり口取座	
---	重畳設置用	
---	ラック取組	
---	所轄設置線	
---	フリーアクセス、エレベーター取組	
---	開口取組	
---	天井設置用取組	
---	コアコア用設置取組 (併 100-FB-200)	
---	五毛上吊り・五毛下吊り	
---	取組	

階層
 1階層1
 2階層1
 3階層1
 4階層2
 5階層1

工事名

図 名 胡条物産ビル、下水処理用機・土木事務所
 ケーブル取組図 (本層7F)

縮尺 1:400 図面番号

年月 令和3年1月 承認

図 名 完 成 図


製 図 者

7F 平面図

棟別平面図


国立大学法人等施設実態報告(様式3)

学校番号	0228	学校名	新潟大学	団地番号	0.01	団地名	五十嵐	棟番号	140
------	------	-----	------	------	------	-----	-----	-----	-----

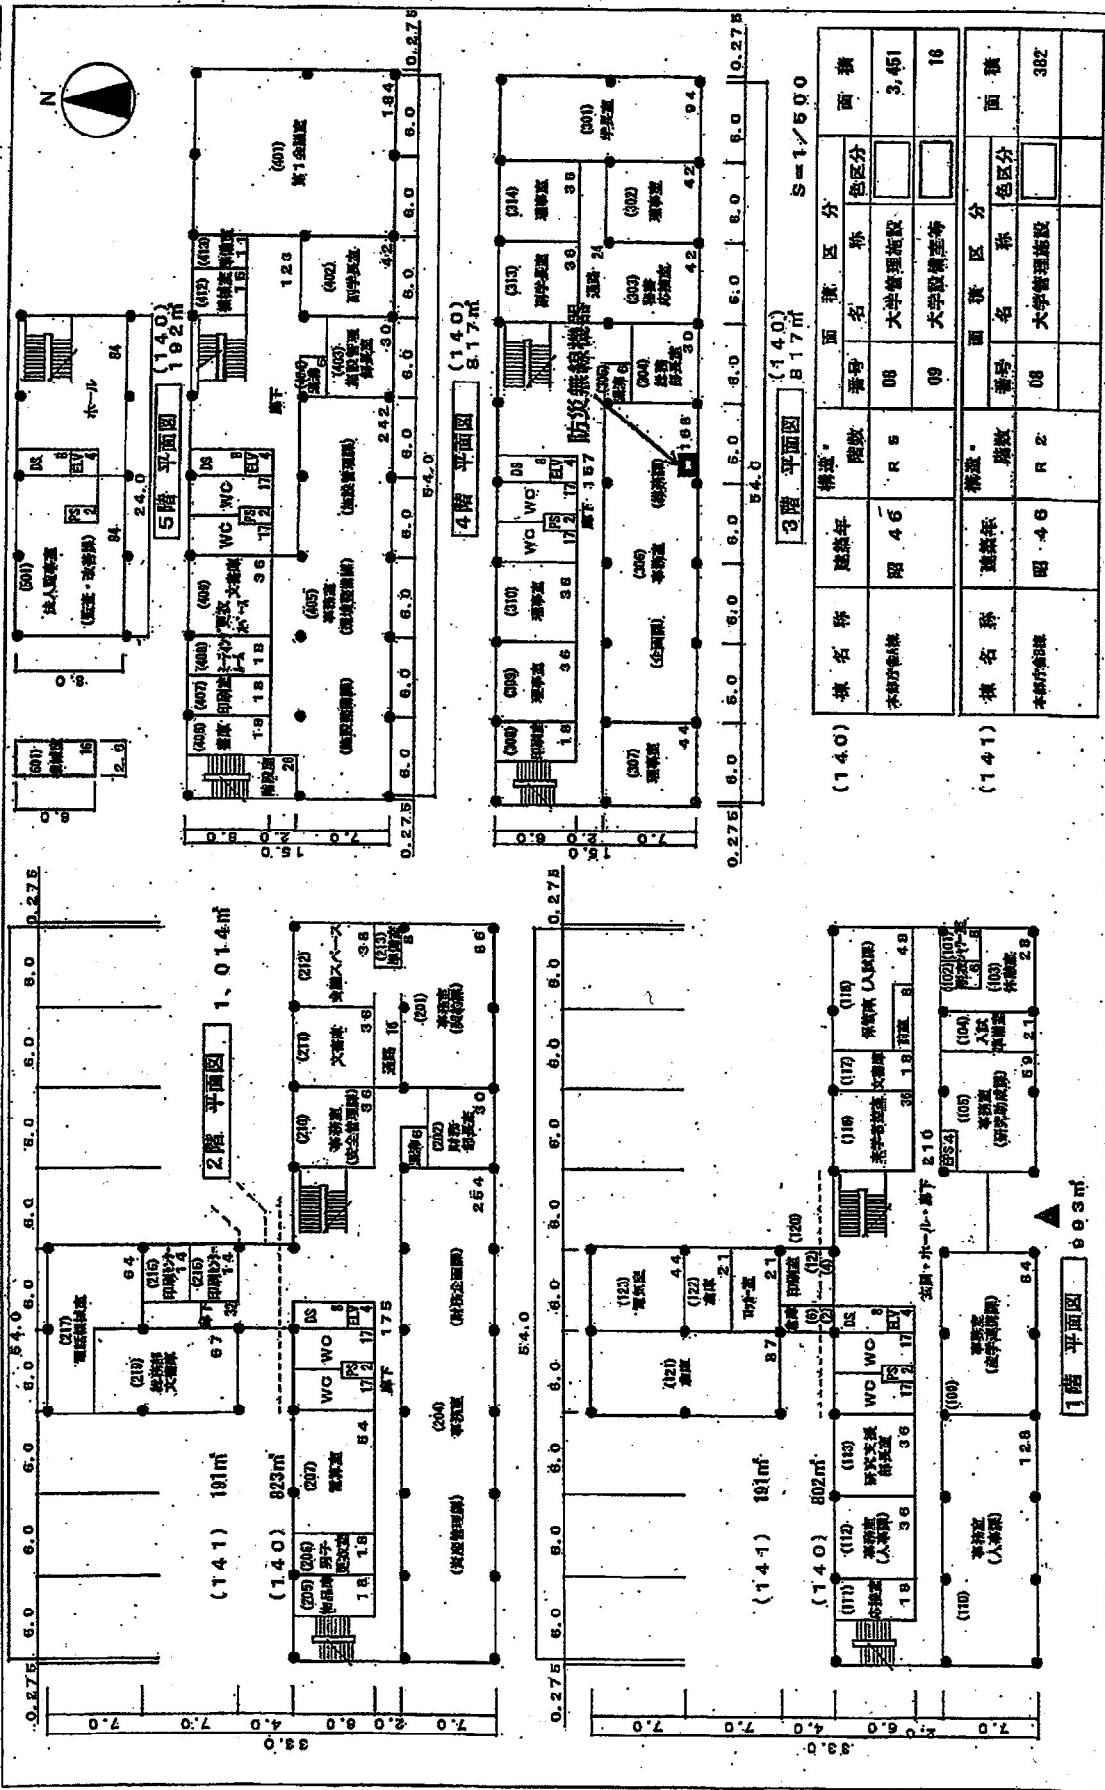


棟名	用途	用途年	用途区分		面積
			種別	区分	
(140) 本館印刷課	R 5	昭 46	大学管理施設		3,451
(141) 本館印刷課	R 2	昭 46	大学管理施設		382


工事名	デジタル地域防災無線整備工事		
図名	面清特化シター - 平面図・立面図		
図尺	1:200	図番	11
作成	新潟市都市整備局 開発建設部 建築課	図主	
設計者		図主	

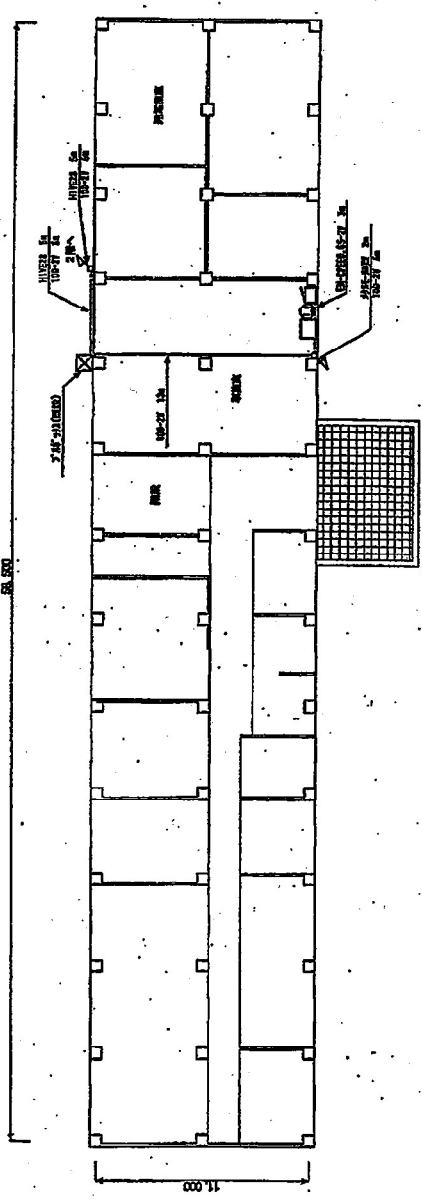


1階 平面図

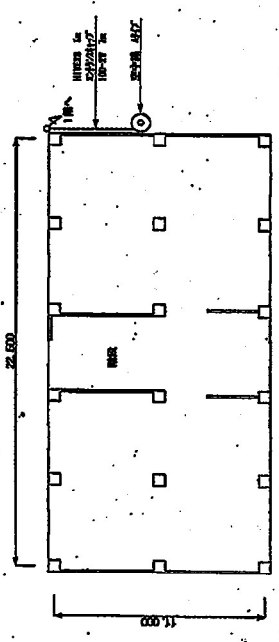

2階 平面図

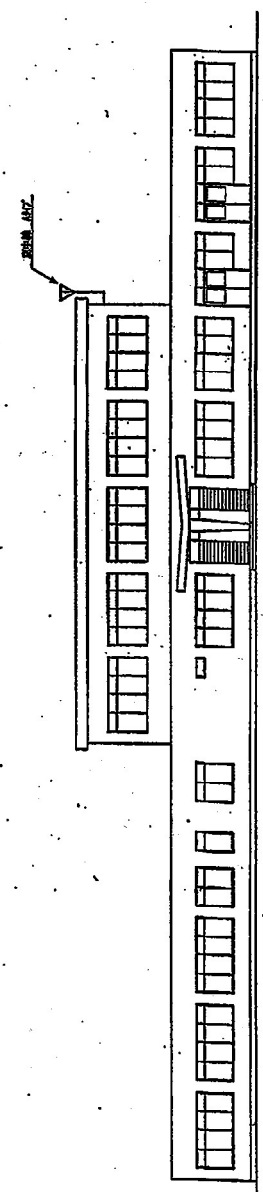

立面図

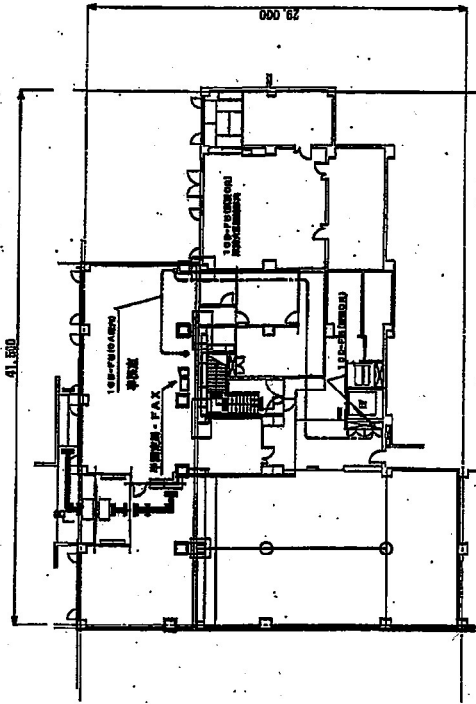


竣功階1F


凡例

記号	名	種
V	空中車	
X	昇降機	
□	FAX	


階層
1階
2階
3階
4階
5階

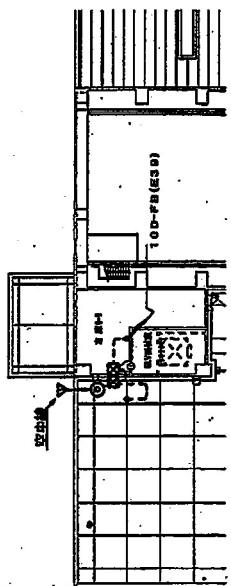

竣功階4F

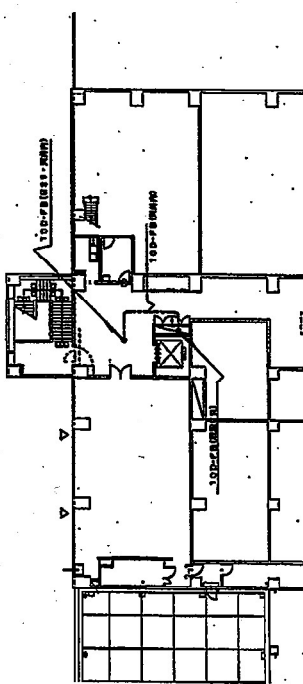

竣功階3F

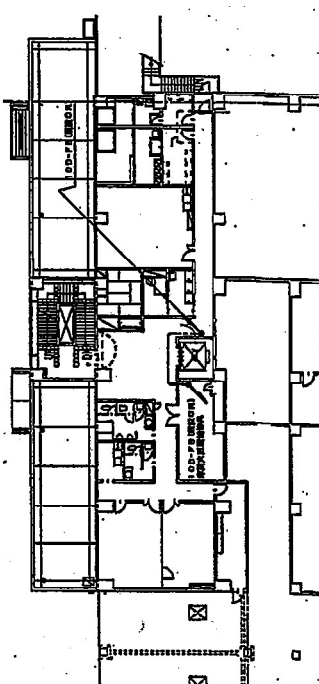

竣功階2F


工事名 防災無線移設
図名 新田滑滑センター

縮尺 1:400 図面番号


年月 平成24年1月 承認

請負者

- *配管・配線は別途工事
- *空中線・受信機は別の設置
- *無線機・FAXの設置

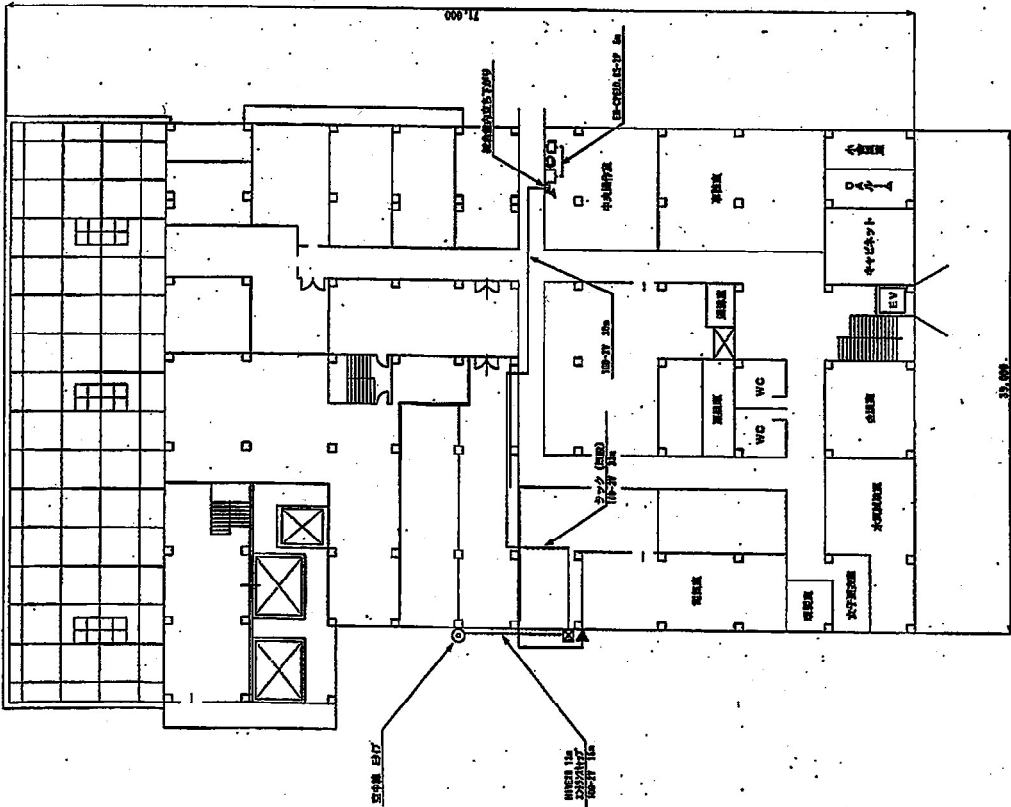


2階 平面図

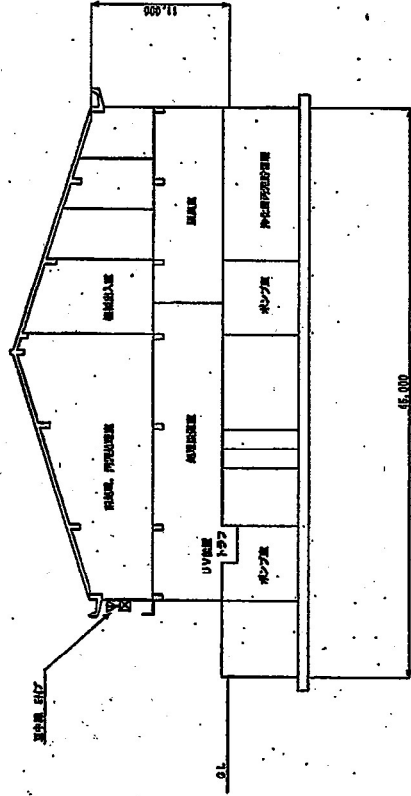


断面図


工号: アジナル地域防災無線整備工事 図名: 新平消防センター 平面図・立面図			
図尺: 1:400	図番: 14		
新潟市都市整備局開発建築部営繕課 図主: 図取		図取	図取
図例: 破線は、仮設設備を示す			

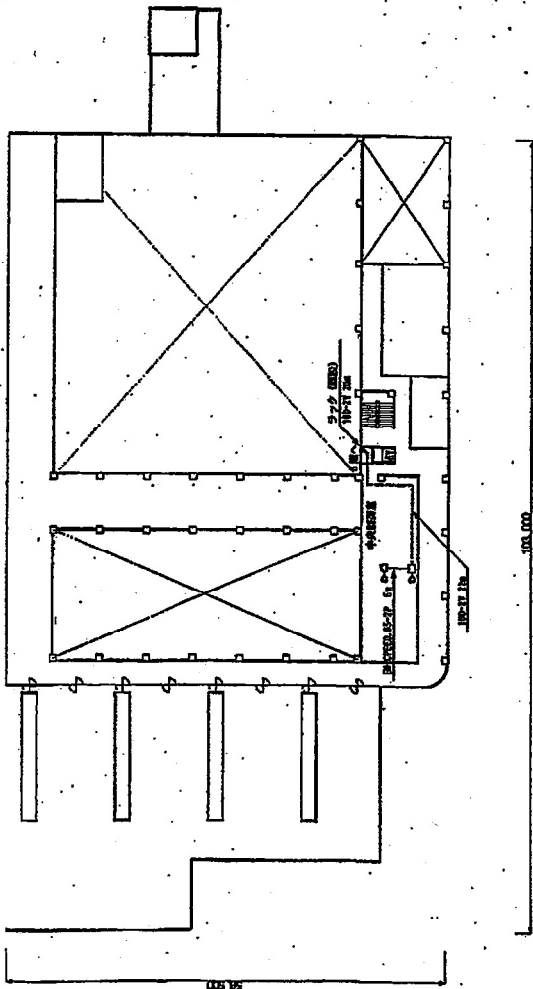


3階 平面図

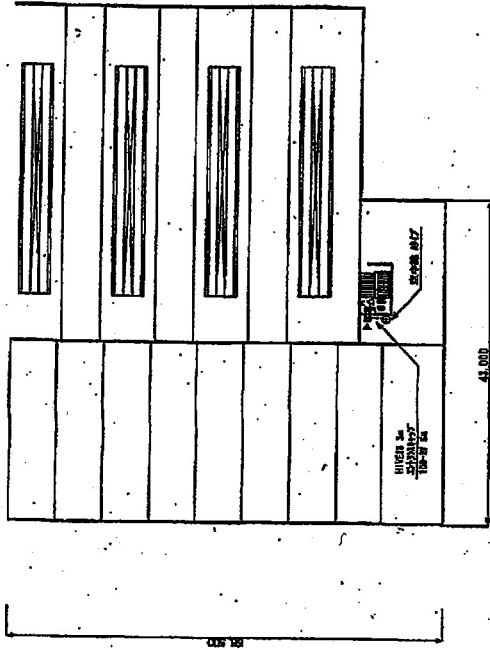


PH階 平面図

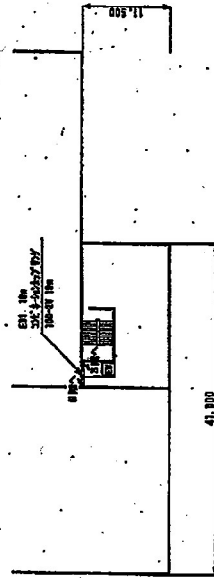

5階 平面図

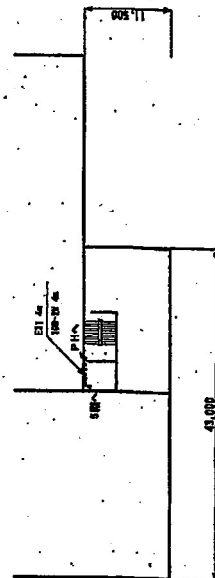


6階 平面図

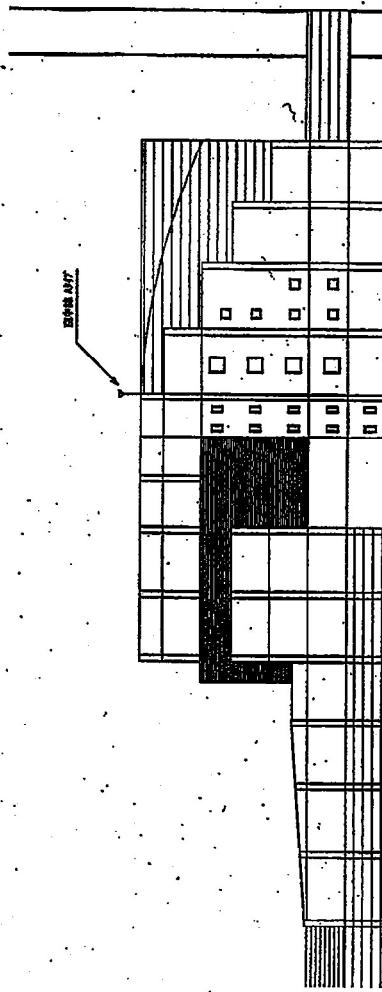


西側 立面図


工事名	デジタル地域防災無線整備工事		
図名	無線設備 平面図 - 立面図	図番	16
縮尺	1:500	図面番号	16
作成者	新潟市都市整備局 開発建設部 営繕課	承認者	
作成日		承認日	
図面番号		図面番号	

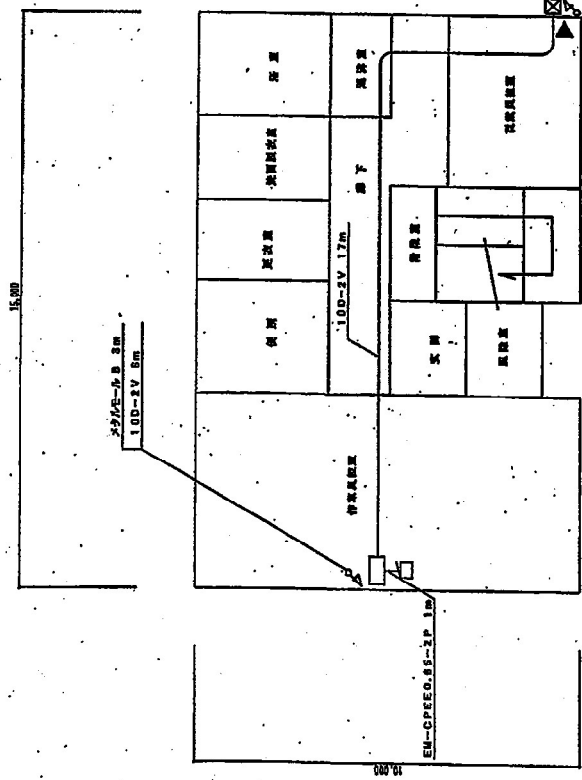

1 階平面図

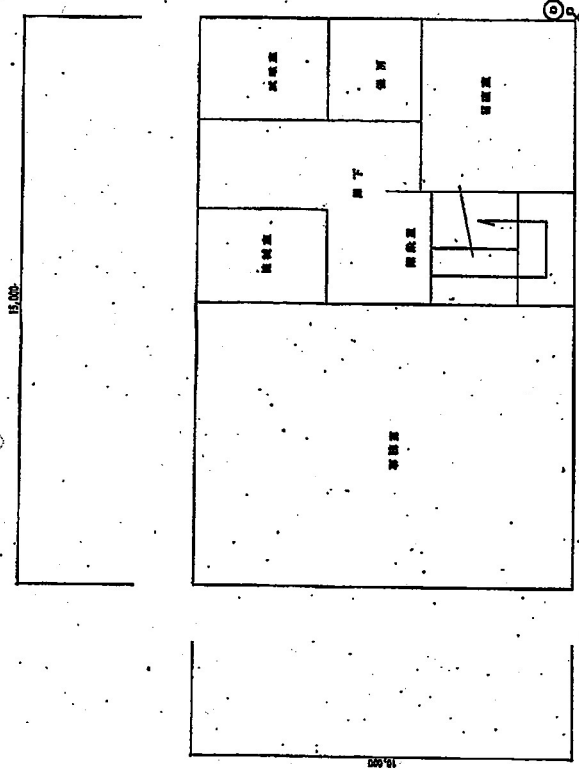


2 階平面図

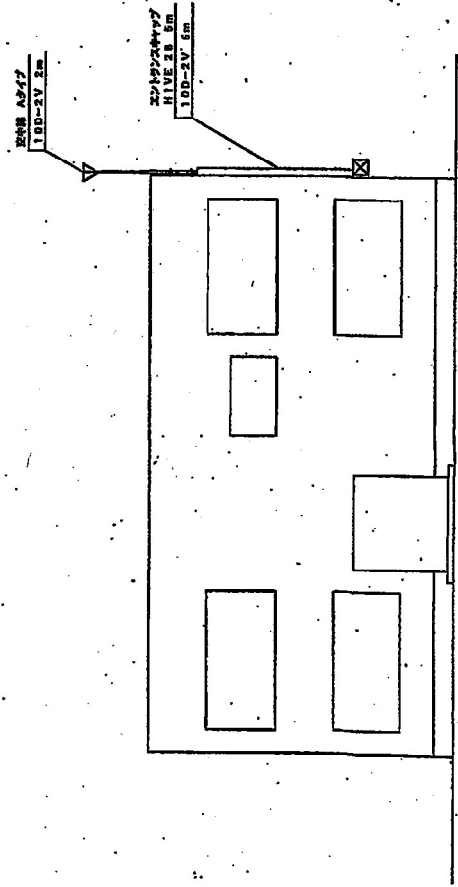


立面図

工事名	デジタル地域防災無線整備工事		
図名	警務課センター 平面図・立面図		
図尺	1:100	図面番号	05
作成	新潟市都市整備局開発建築部営繕課		
図印			

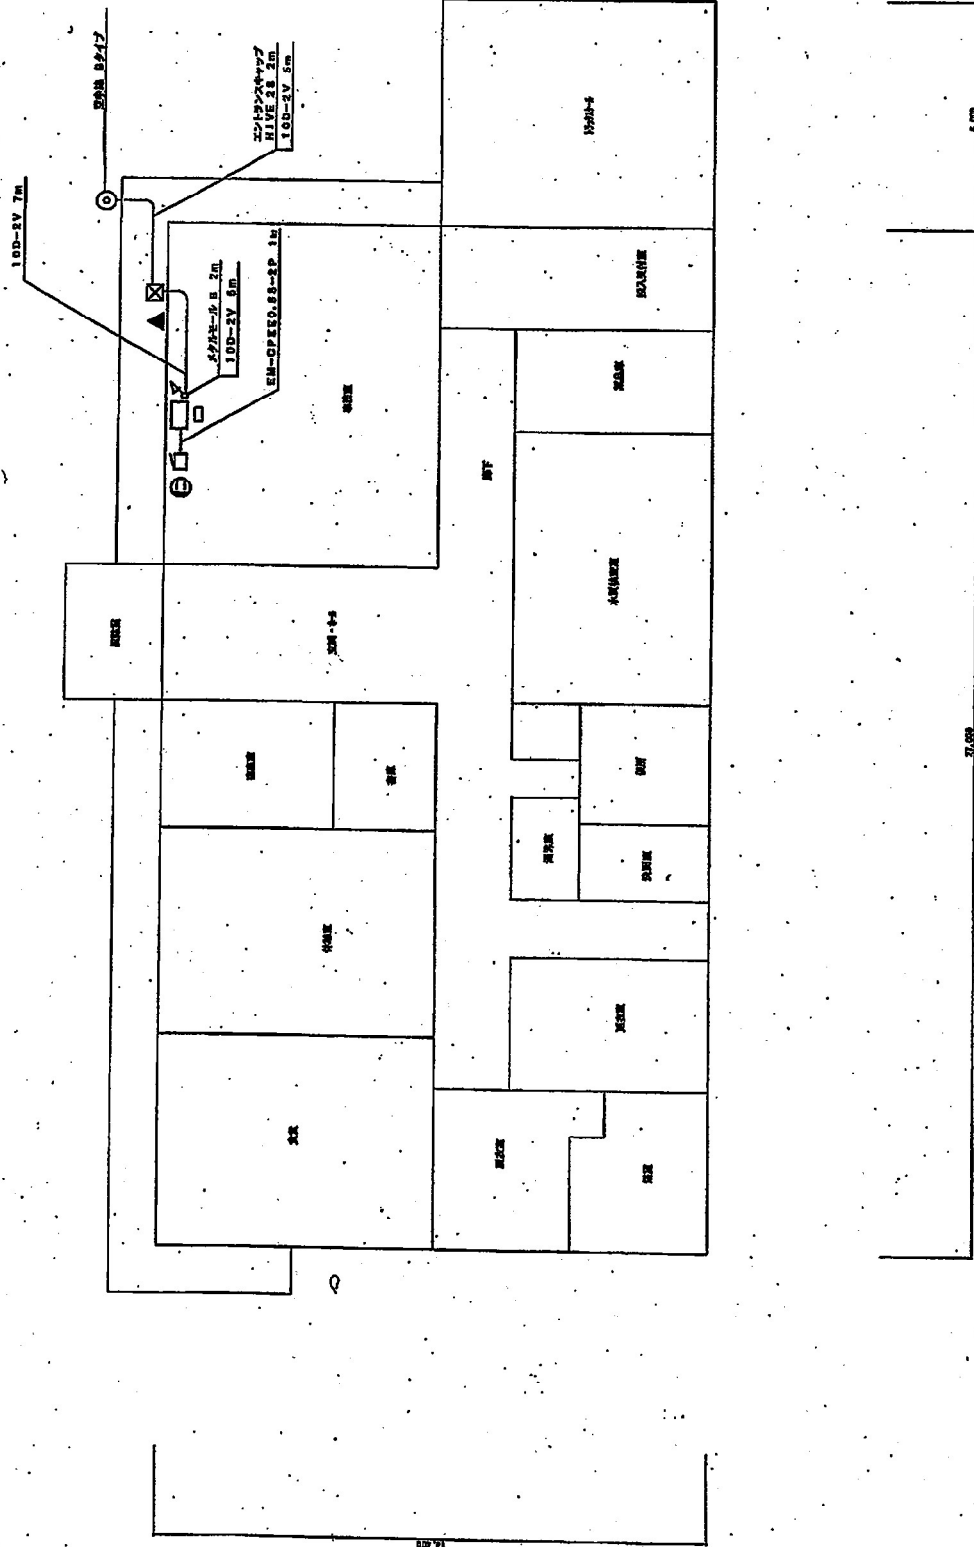


1 階 平 面 図

工事名	デジタル地域防災無線整備工事		
図名	白根防災センター 平面図		
縮尺	1:100	図面番号	47
図主	新潟市都市整備局防災無線整備課	作成	
校核		承認	
発行		備考	


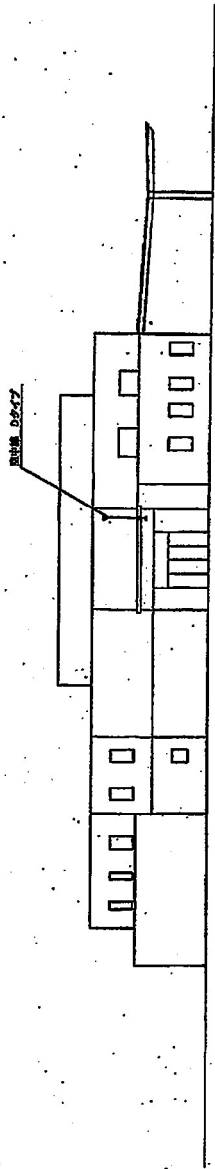


立面図

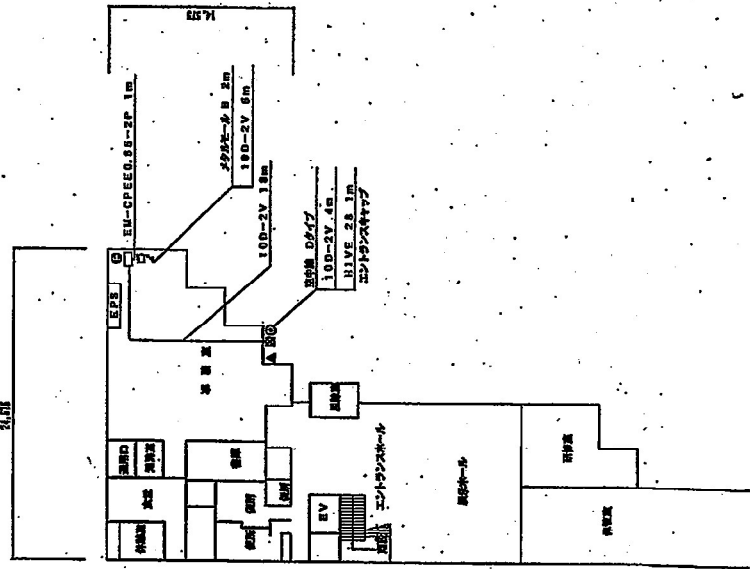

2 階平面図


工事名 デジタル地域防災無線整備工事			
図名	無線クリンセンター 平面図・立面図		
縮尺	1:500	図面番号	124
作成	新潟市都市整備局開発建設部管轄課	承認	
図			

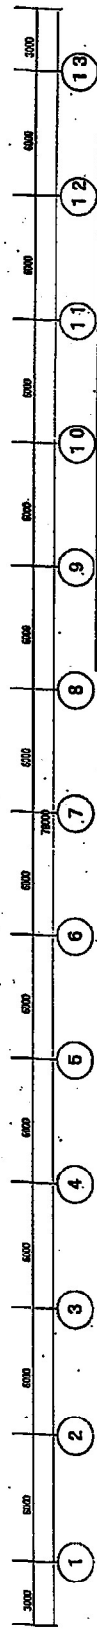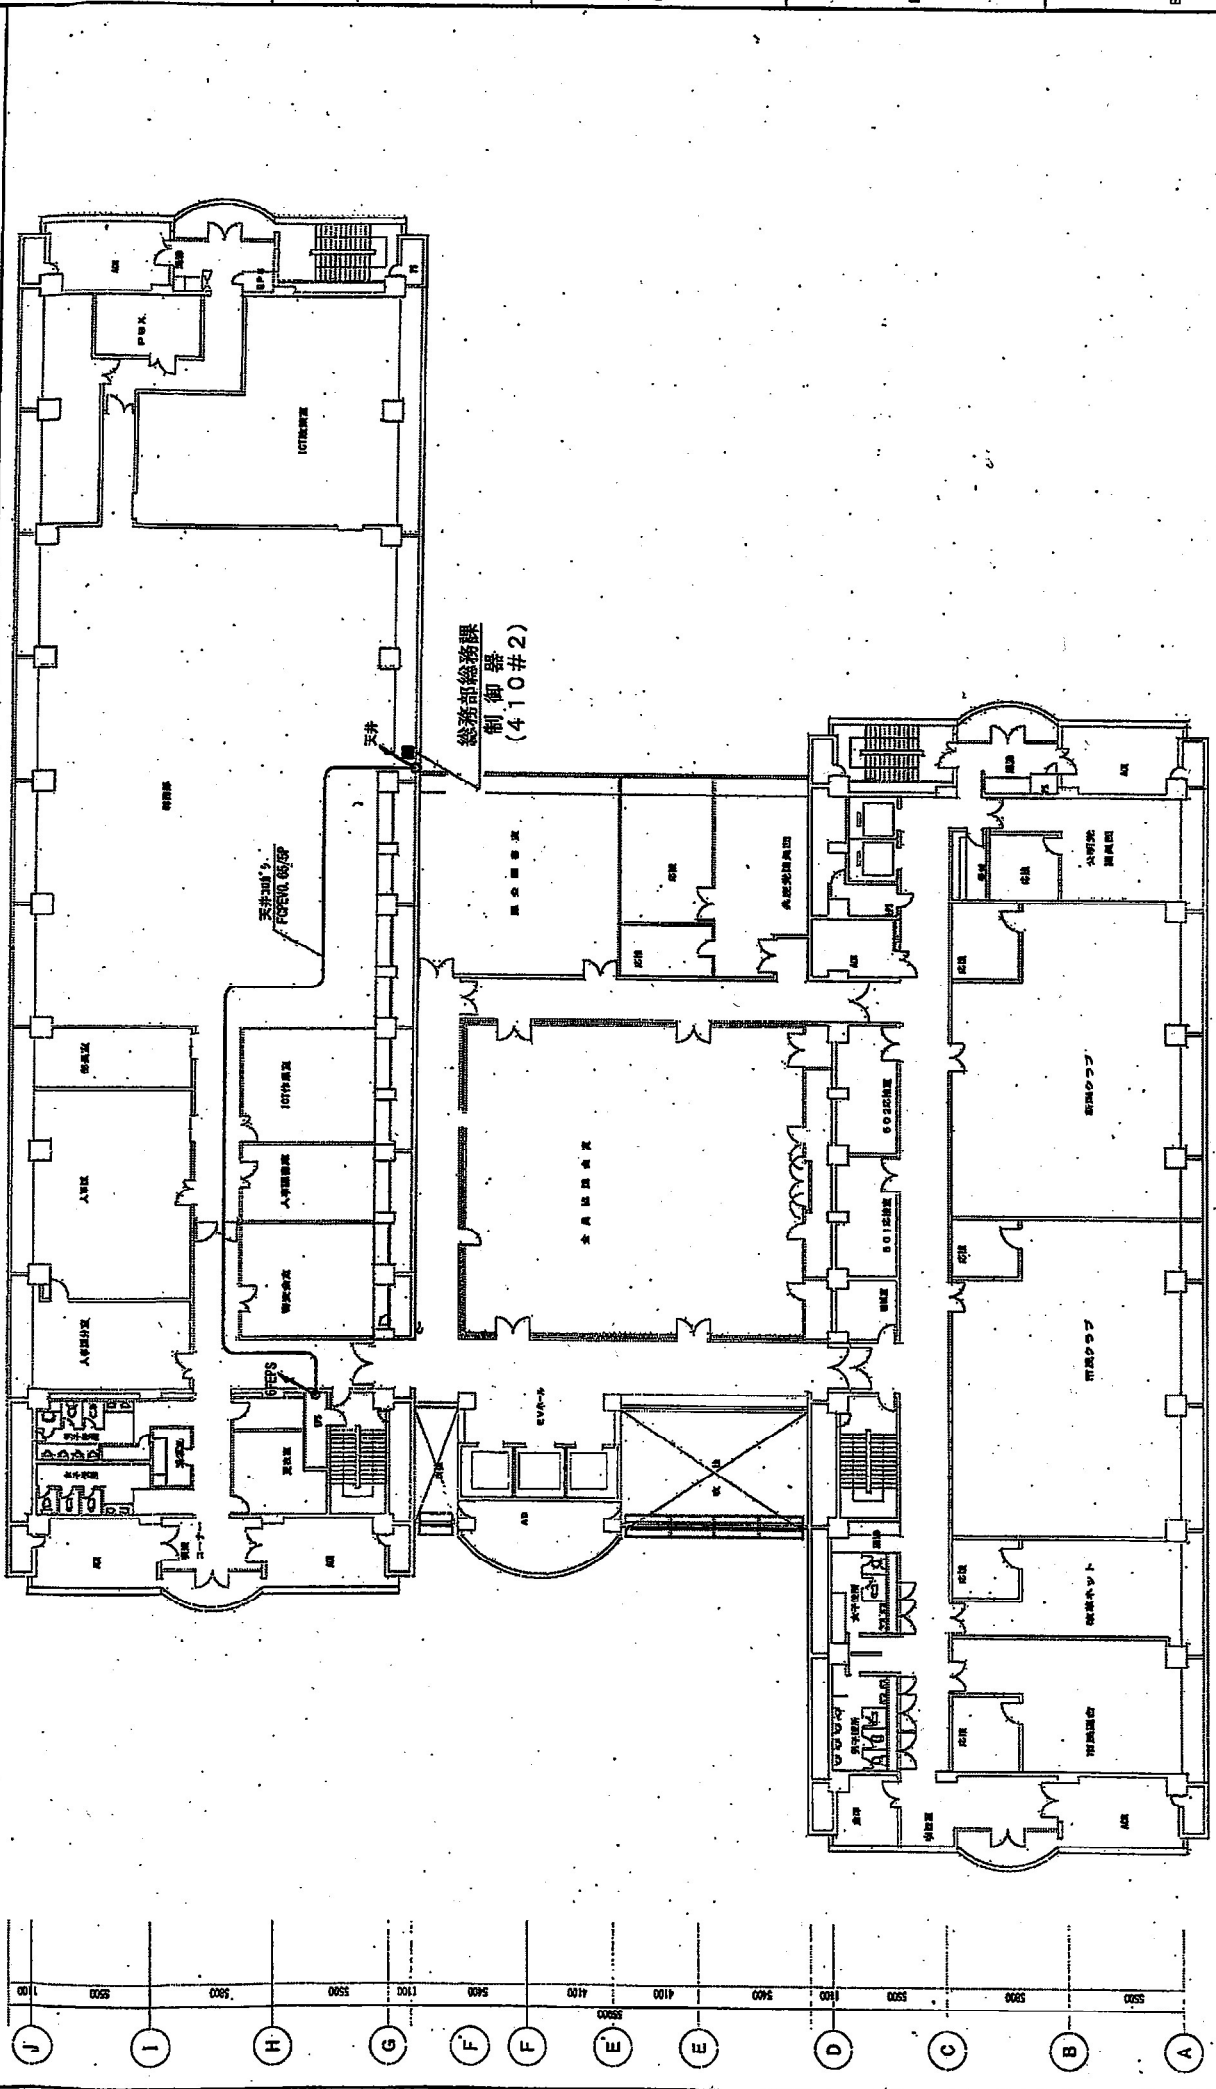

5階平面図



版	年月日	訂正記事	承認	発行年月日	2020/08/14	単位	mm
				尺度	1/250	承認	担当

配線区 (5階平面)
新潟市役所本庁舎

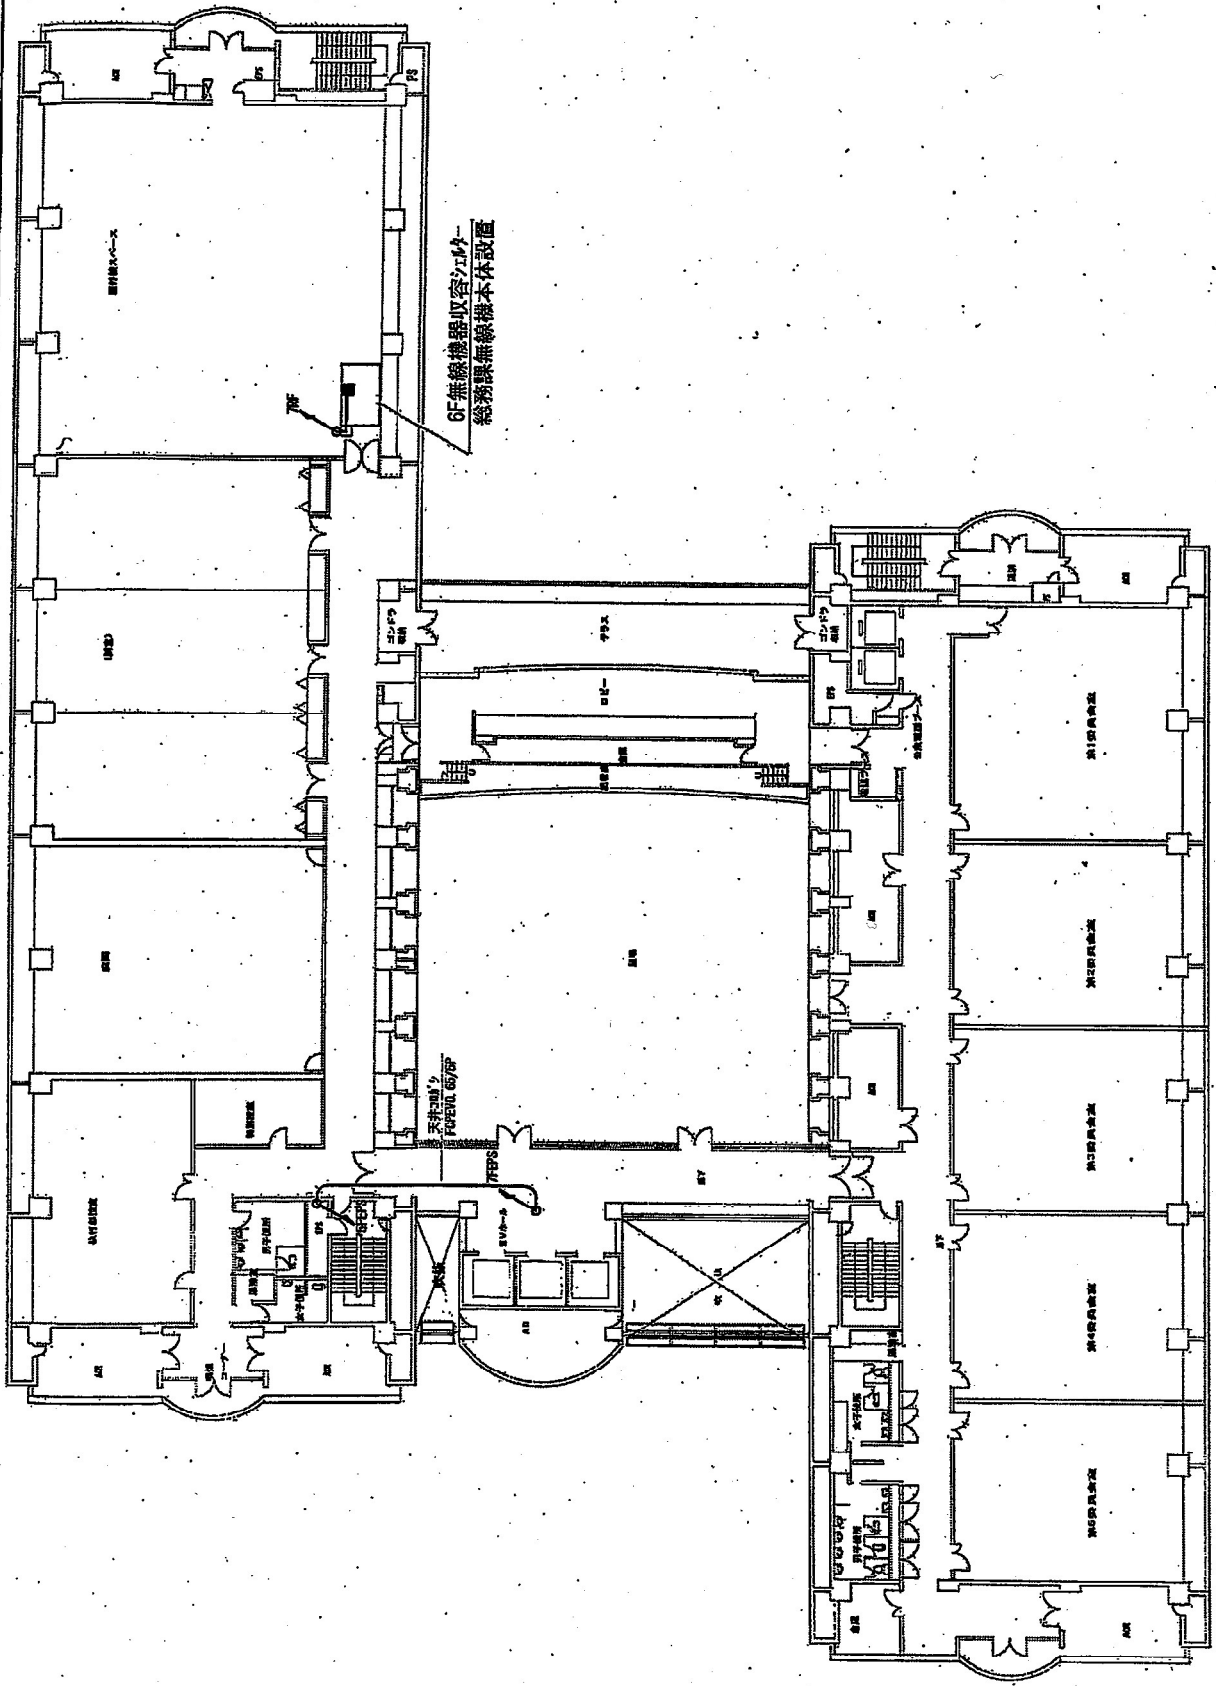

総務課無線機本体設置)



天板下のFIBER 6F/6F

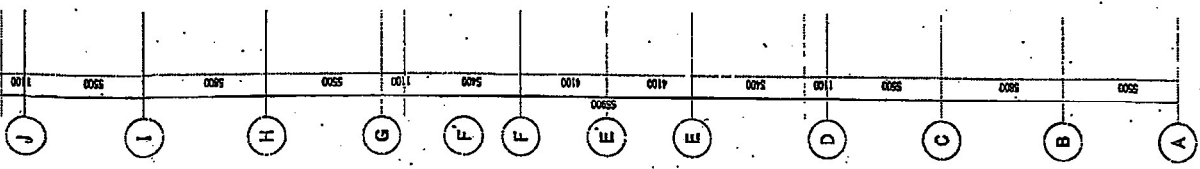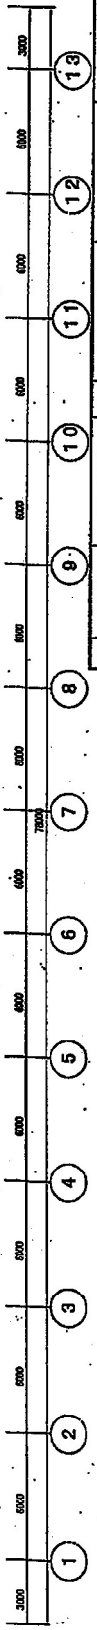

6階平面図

版	年月日	訂正記事	承認	発行年月日	2020/09/14
			尺読	1/250	単位
			承	属	査閱
					担当

配線図(6階平面)
新潟市役所本庁舎

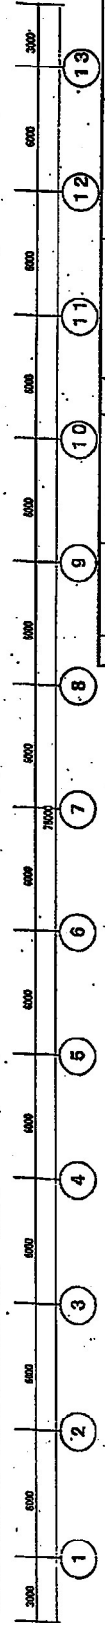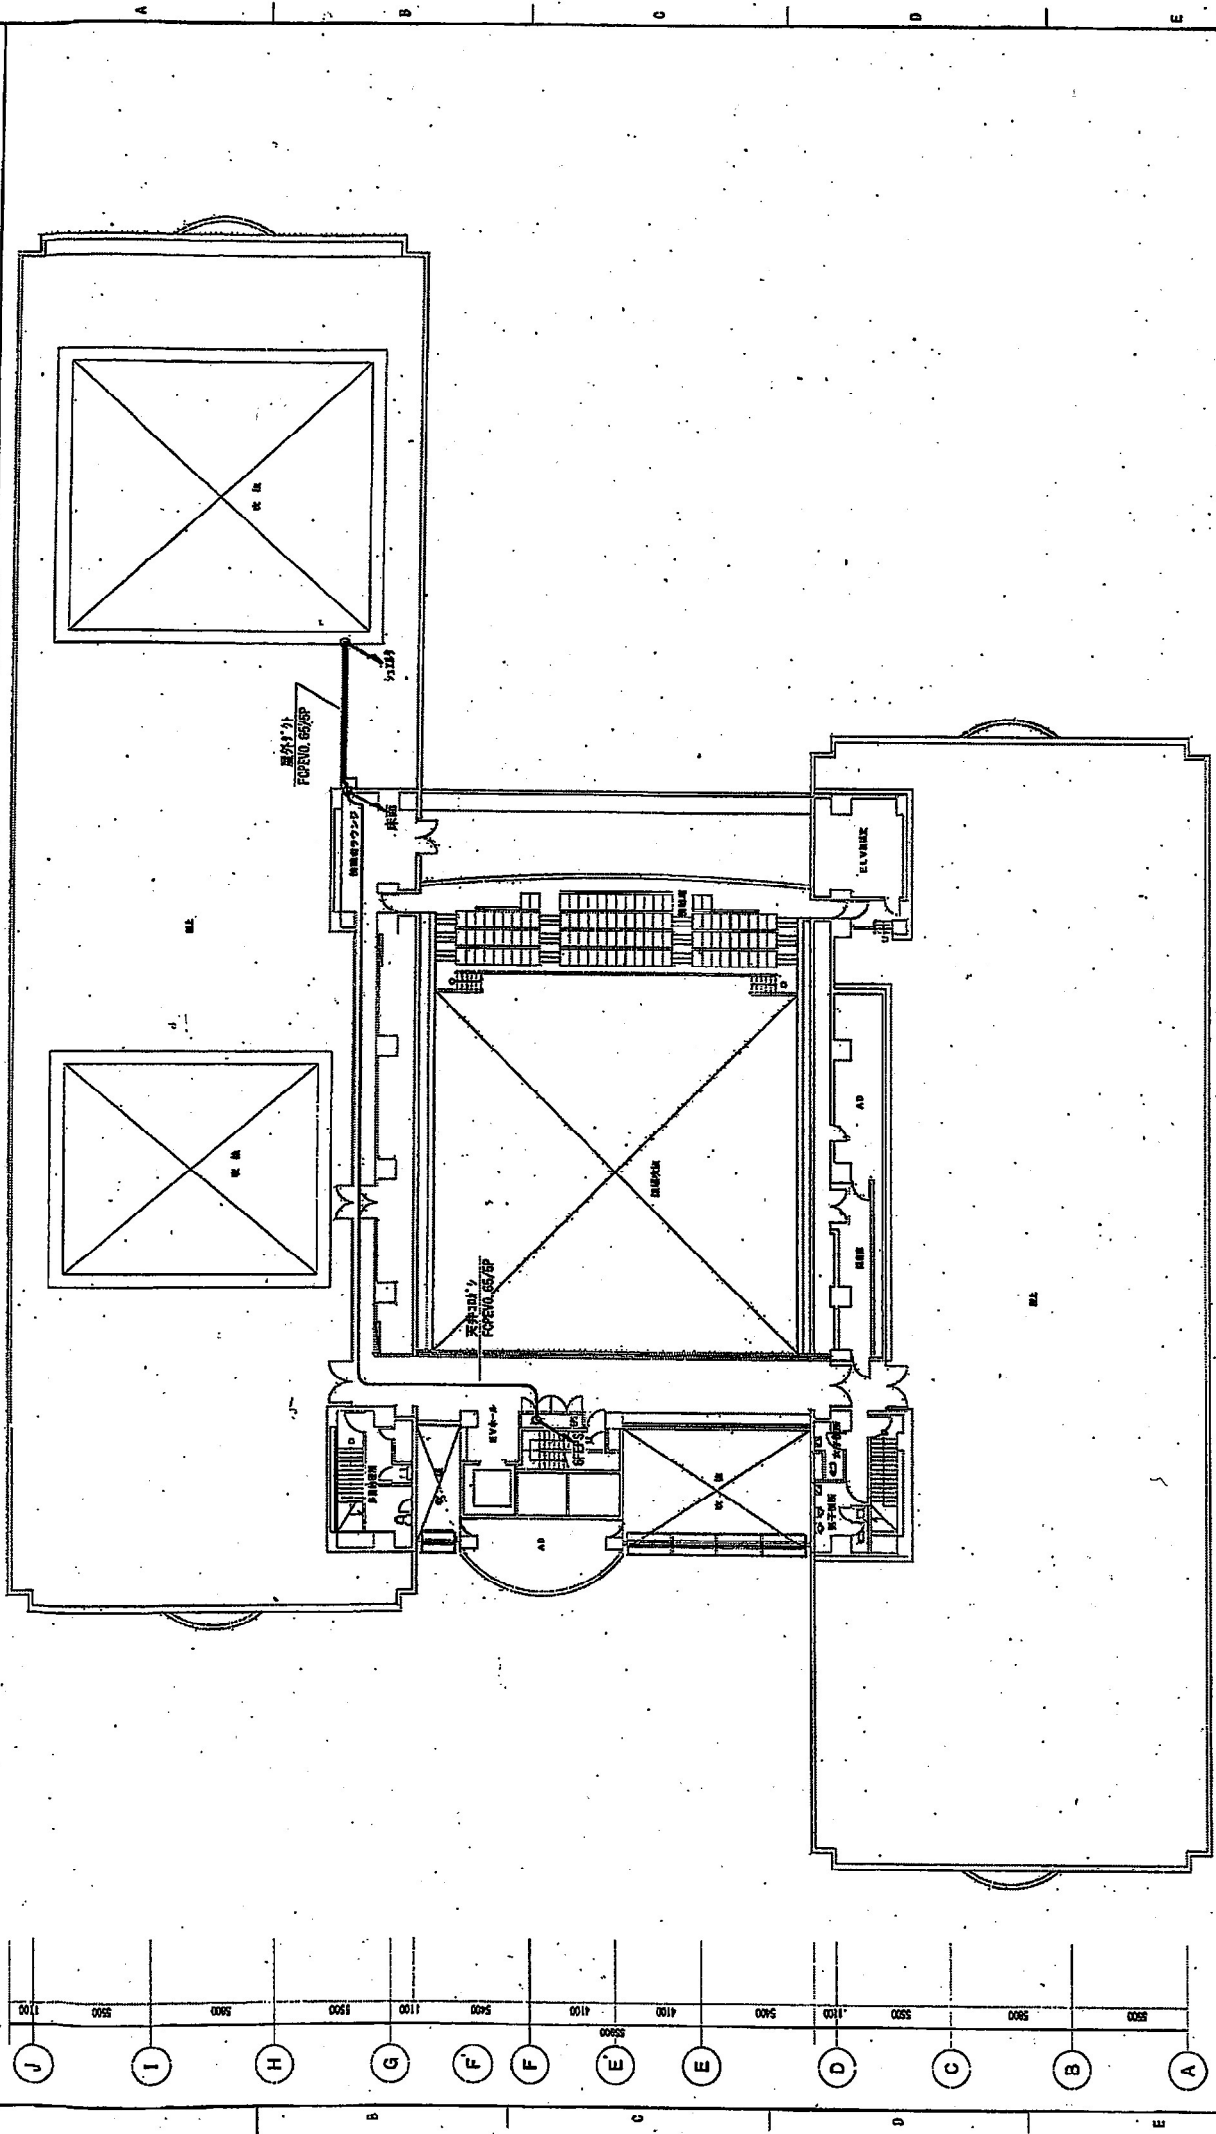



訂正監事

版	年月日	訂正監事	承認	発行年月日	2020/08/14
				尺渡	1/250
				承認	蓋印
				承認	蓋印


7階平面図

配線図(7階平面)
新潟建設新本庁舎

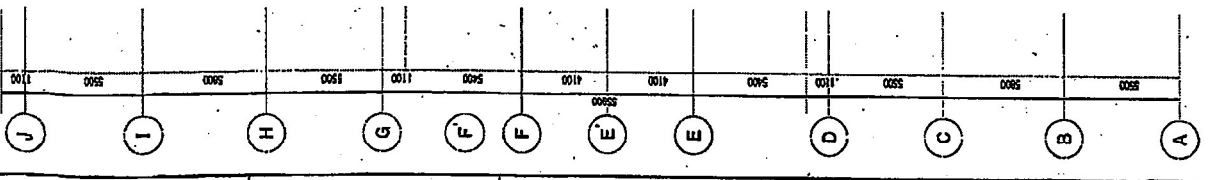


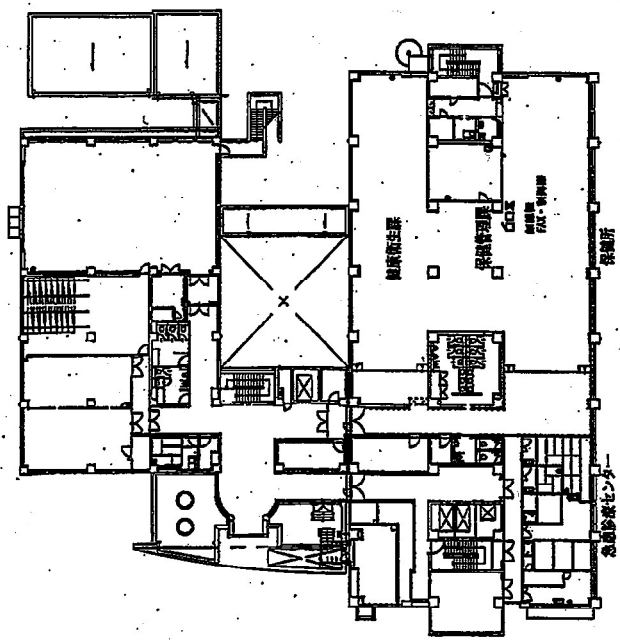

2階 平面図

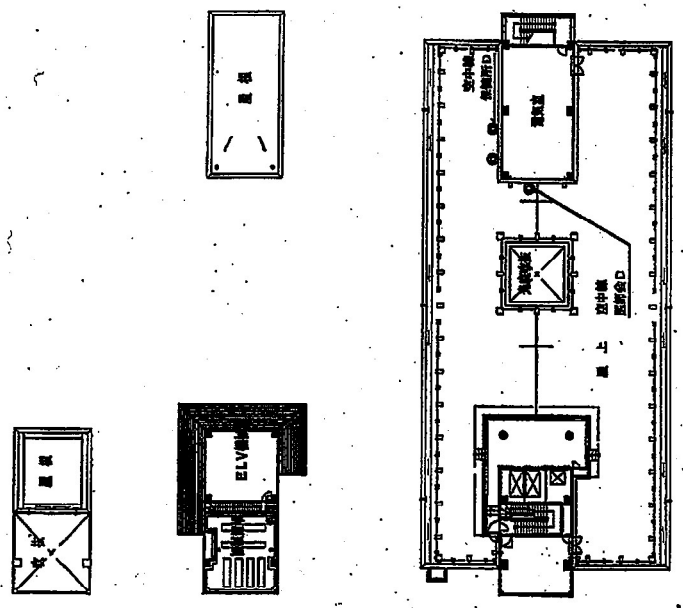

6階 平面図

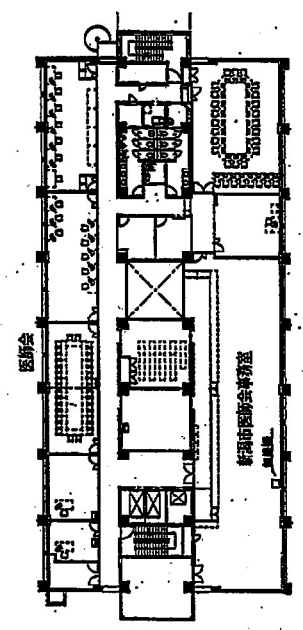

5階 平面図

