
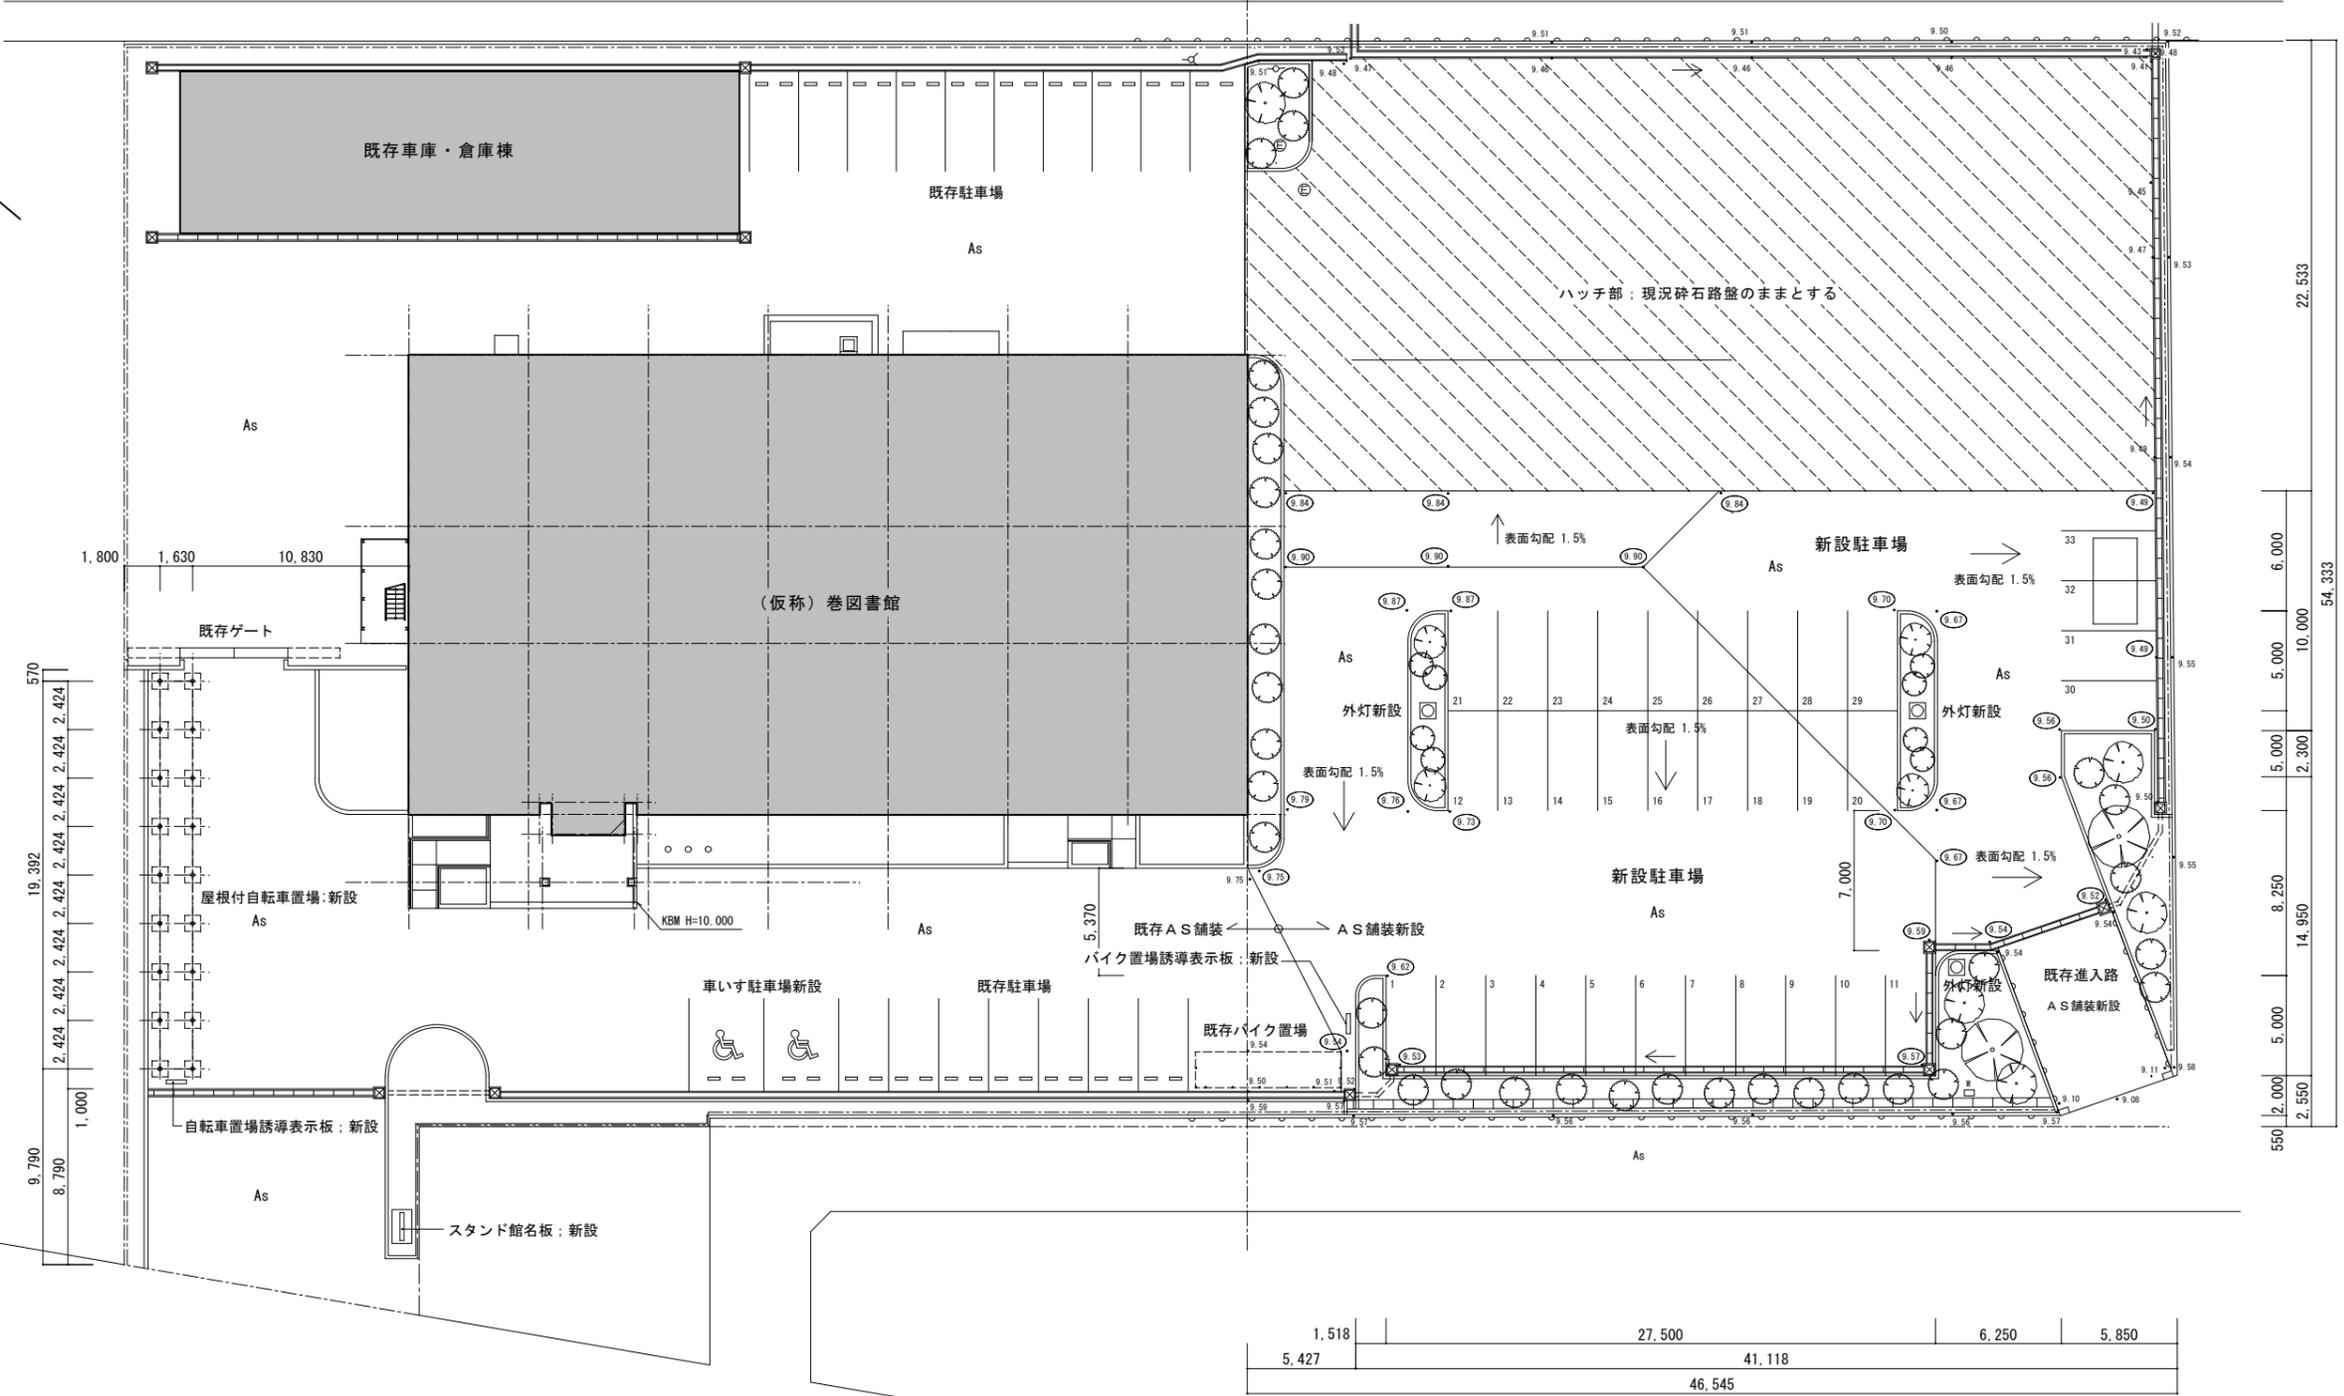


3,245		37,500				5,370	
1,845	6,200	2,000	22,500	2,000	6,200		

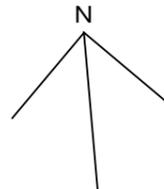

外構工事計画図 S=1:250


**現況図（平成23年、竣工図）**

新潟市建築設計協同組合  
 管理建築士一級建築士第69716号 今井 孝一  
 担当事務所 造建築工房  
 担当事務所管理建築士 高井 尚人

新潟市建築部公共建築第2課

工事名  
 （仮称）巻図書館外構整備 工事


図名  
 外構工事計画図  
 年月日 2011.1 縮尺 S=1:250 図面番号 A-8

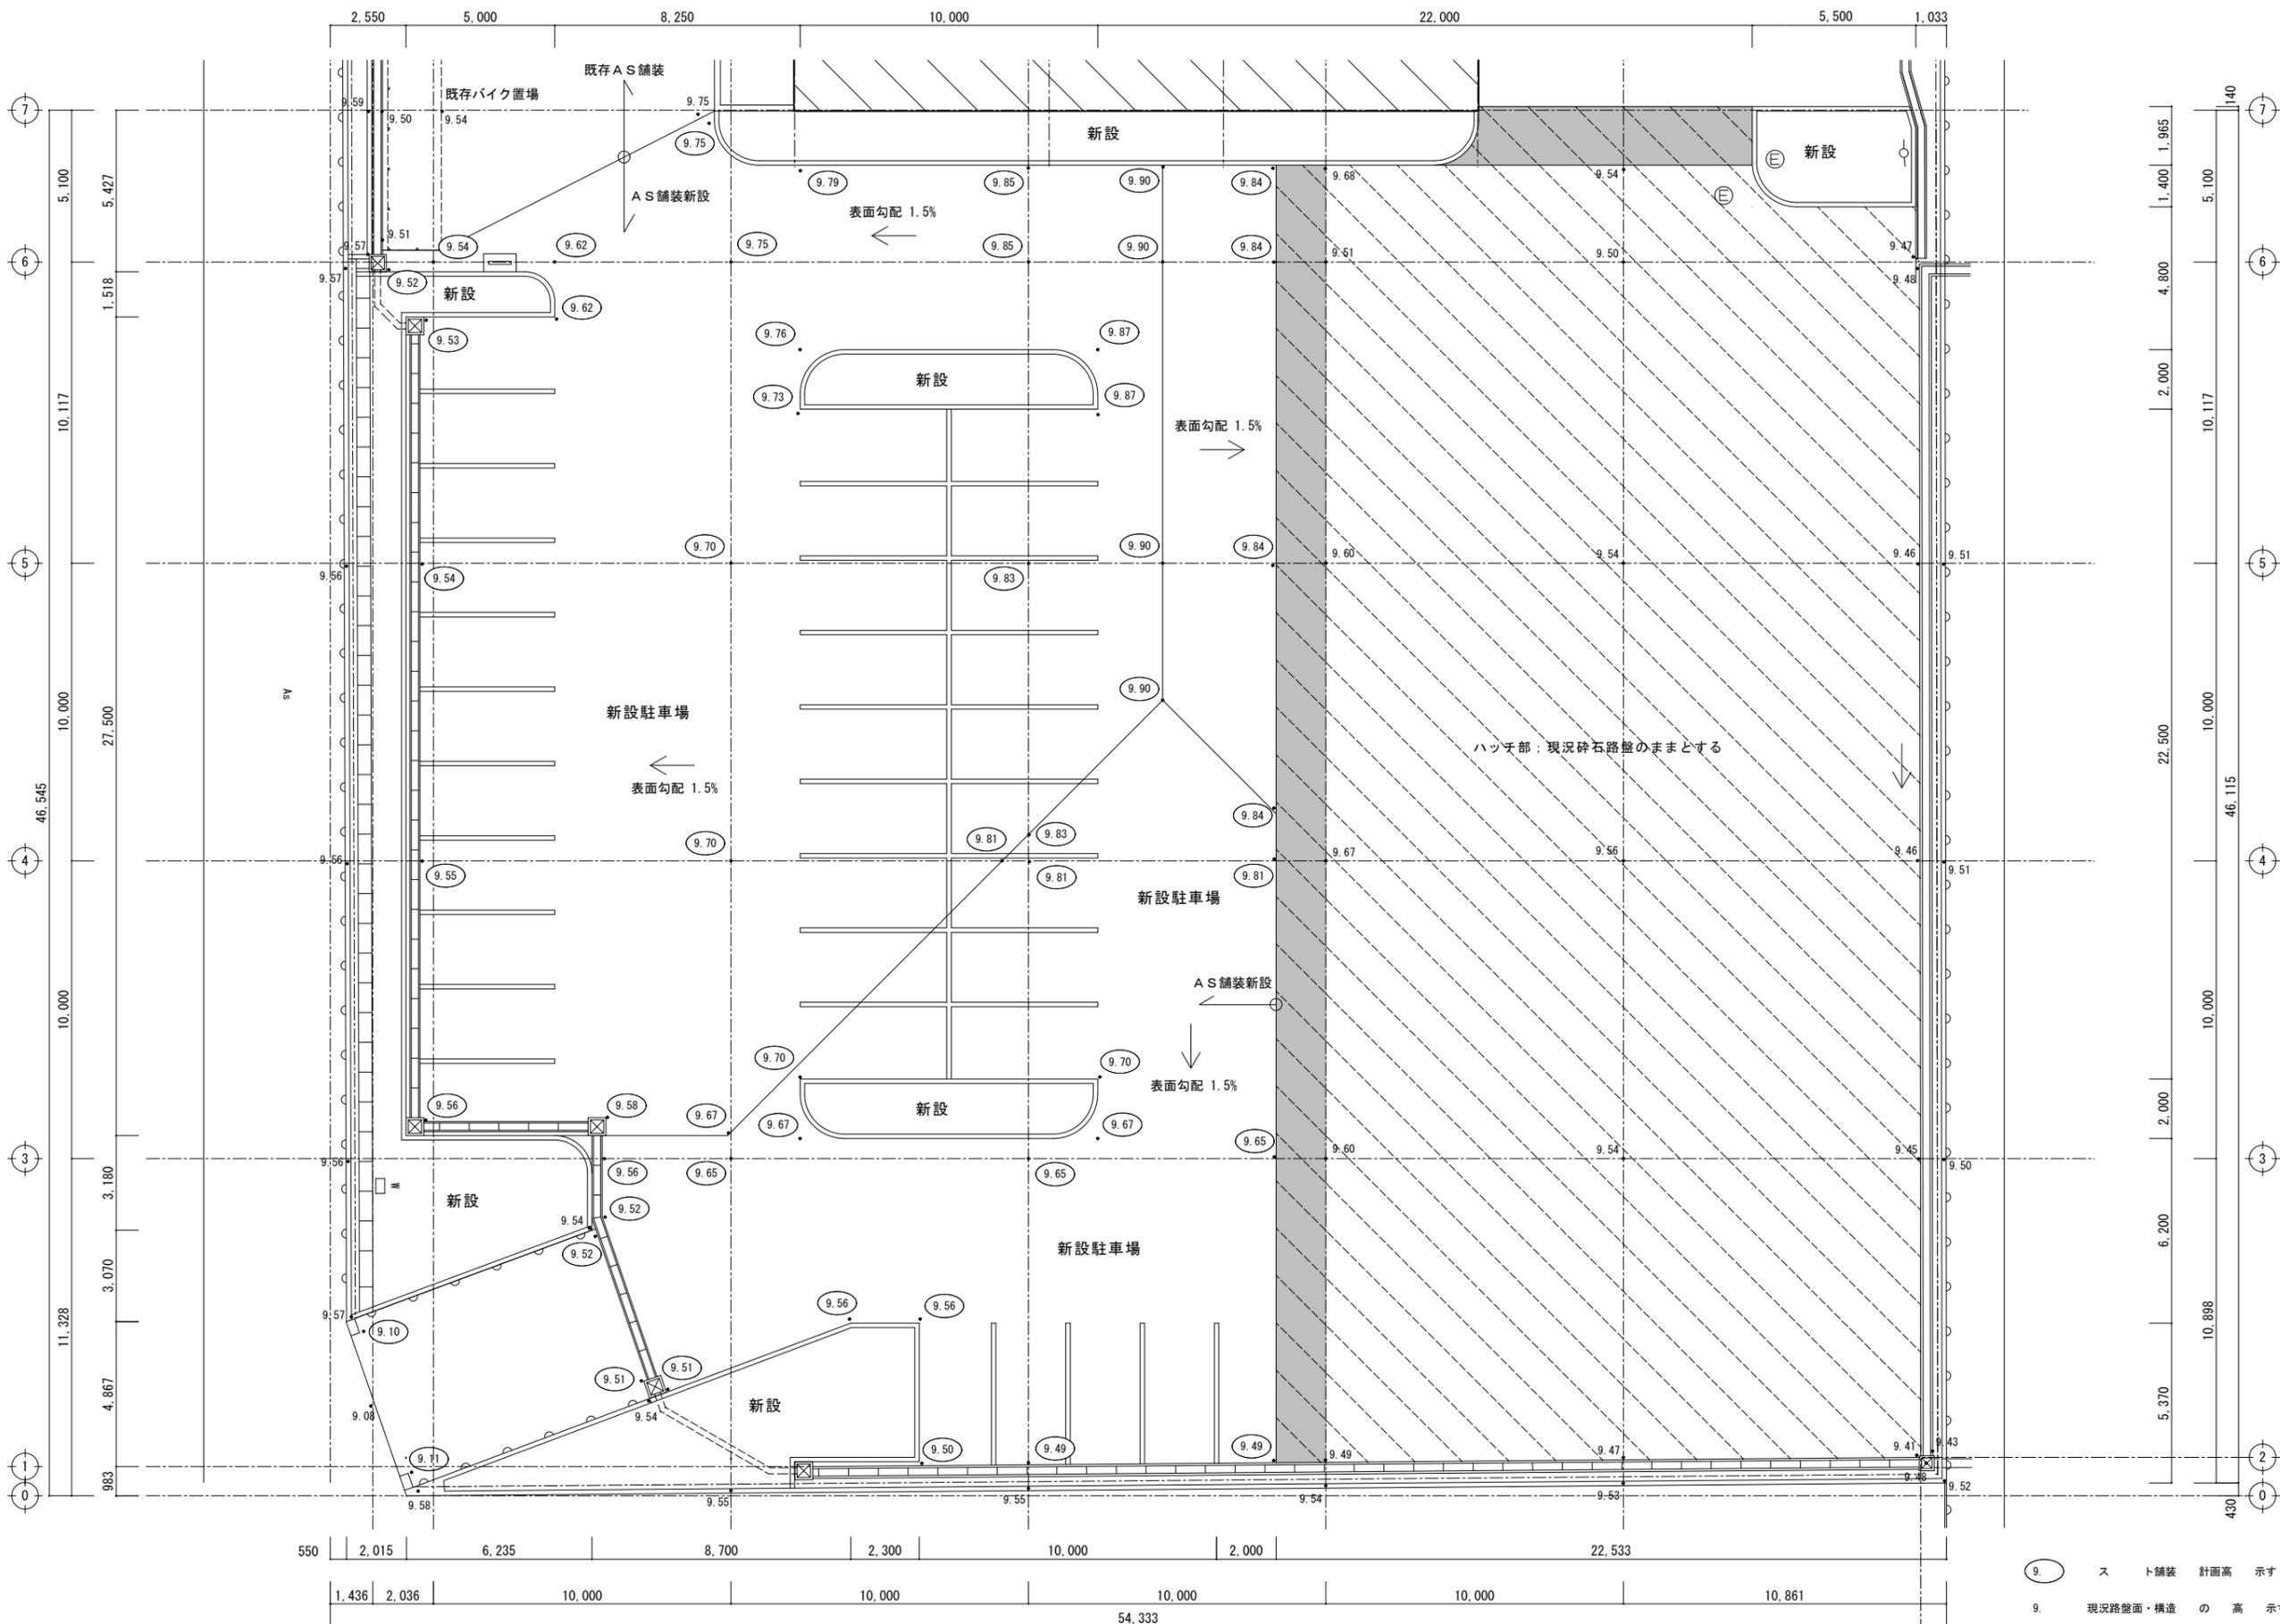

- 9. スト舗装 計画高 示す
- 9. 現況路面・構造 の 高 示す
- 構造 : 舗装面 示す とする

**現況図 (平成23年、竣工図)**

新潟市建築設計協同組合 管理建築士一級建築士第69716号 今井 孝一	担当事務所 造建築工房 担当事務所管理建築士 高井 尚人	新潟市建築部公共建築第2課	工事名 (仮称) 巻図書館外構整備 工事	図名 舗装計画高図
			年月日 2011.1	縮尺 S=1:150
				図面番号 A-10

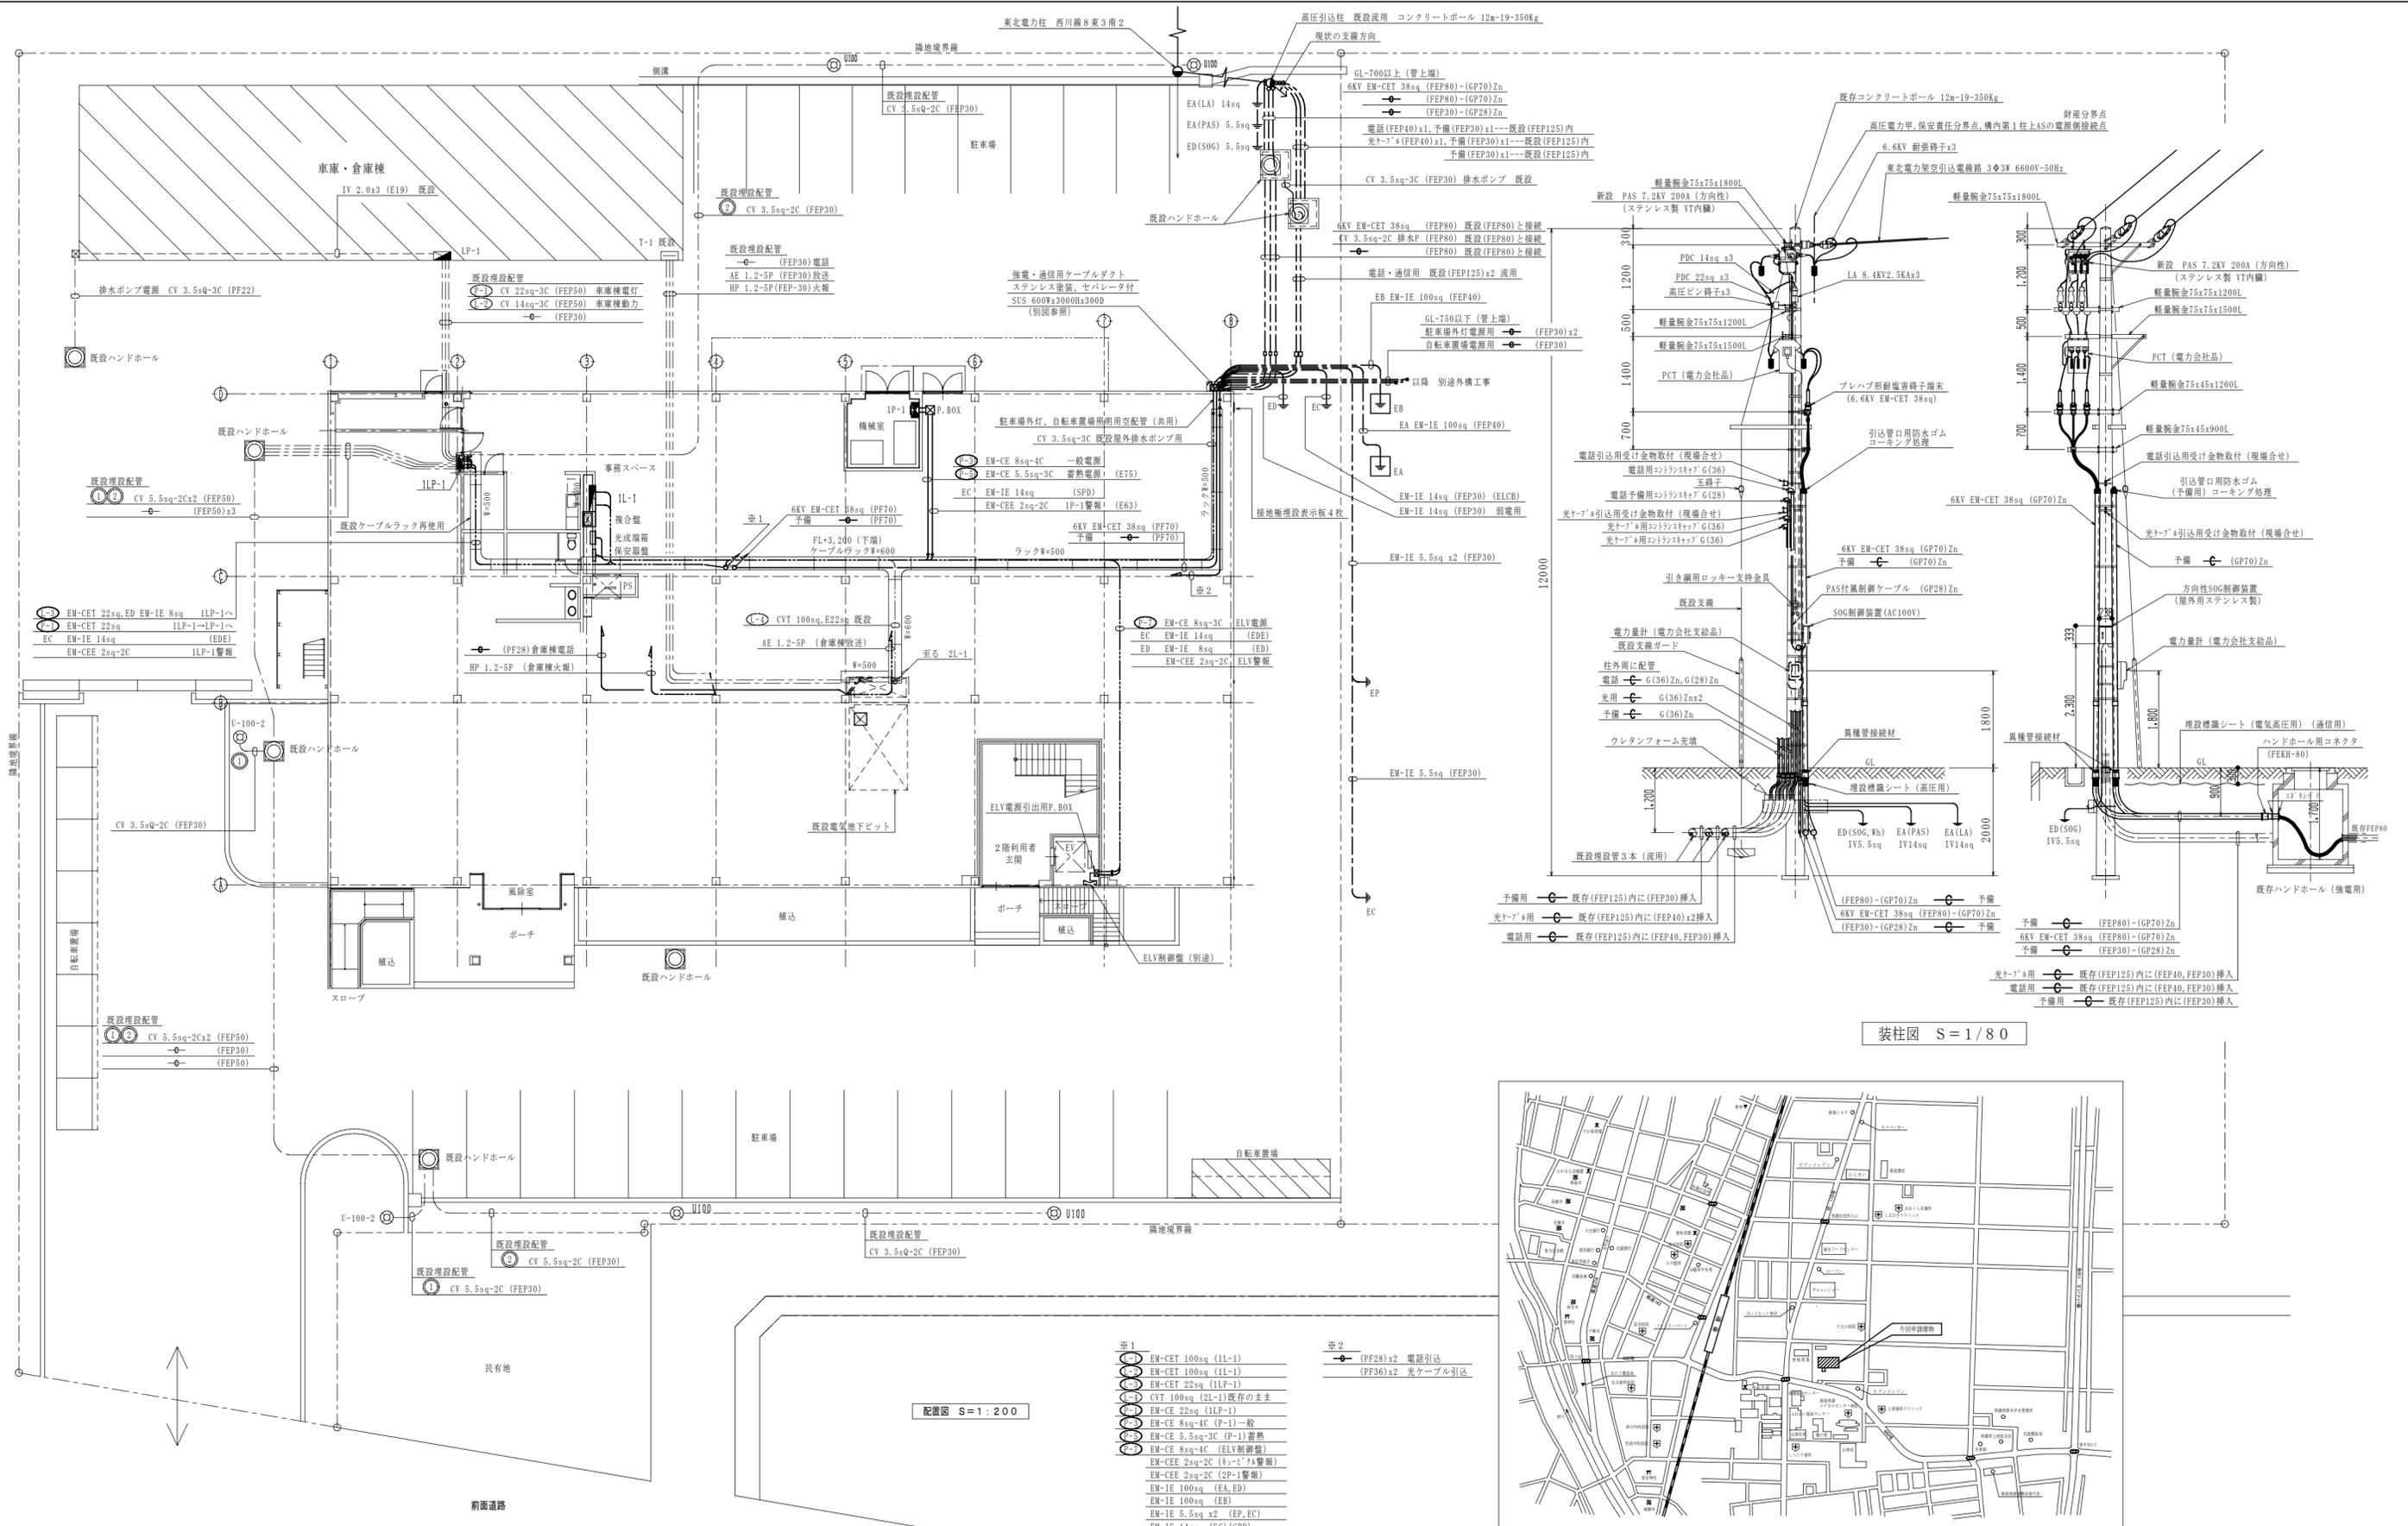

現況図 (平成23年、竣工図)



『承認・承諾』 Approval

『縮尺』 1:200.80

『サイズ』 A2

『工事名称』 Construction (仮称) 巻図書館建設電気設備工事

『連結番号』



『年月日』 H23.06.03

『作図』

『図面名称』 Drawing

配置図・案内図・装柱図

『図面番号』 E-01

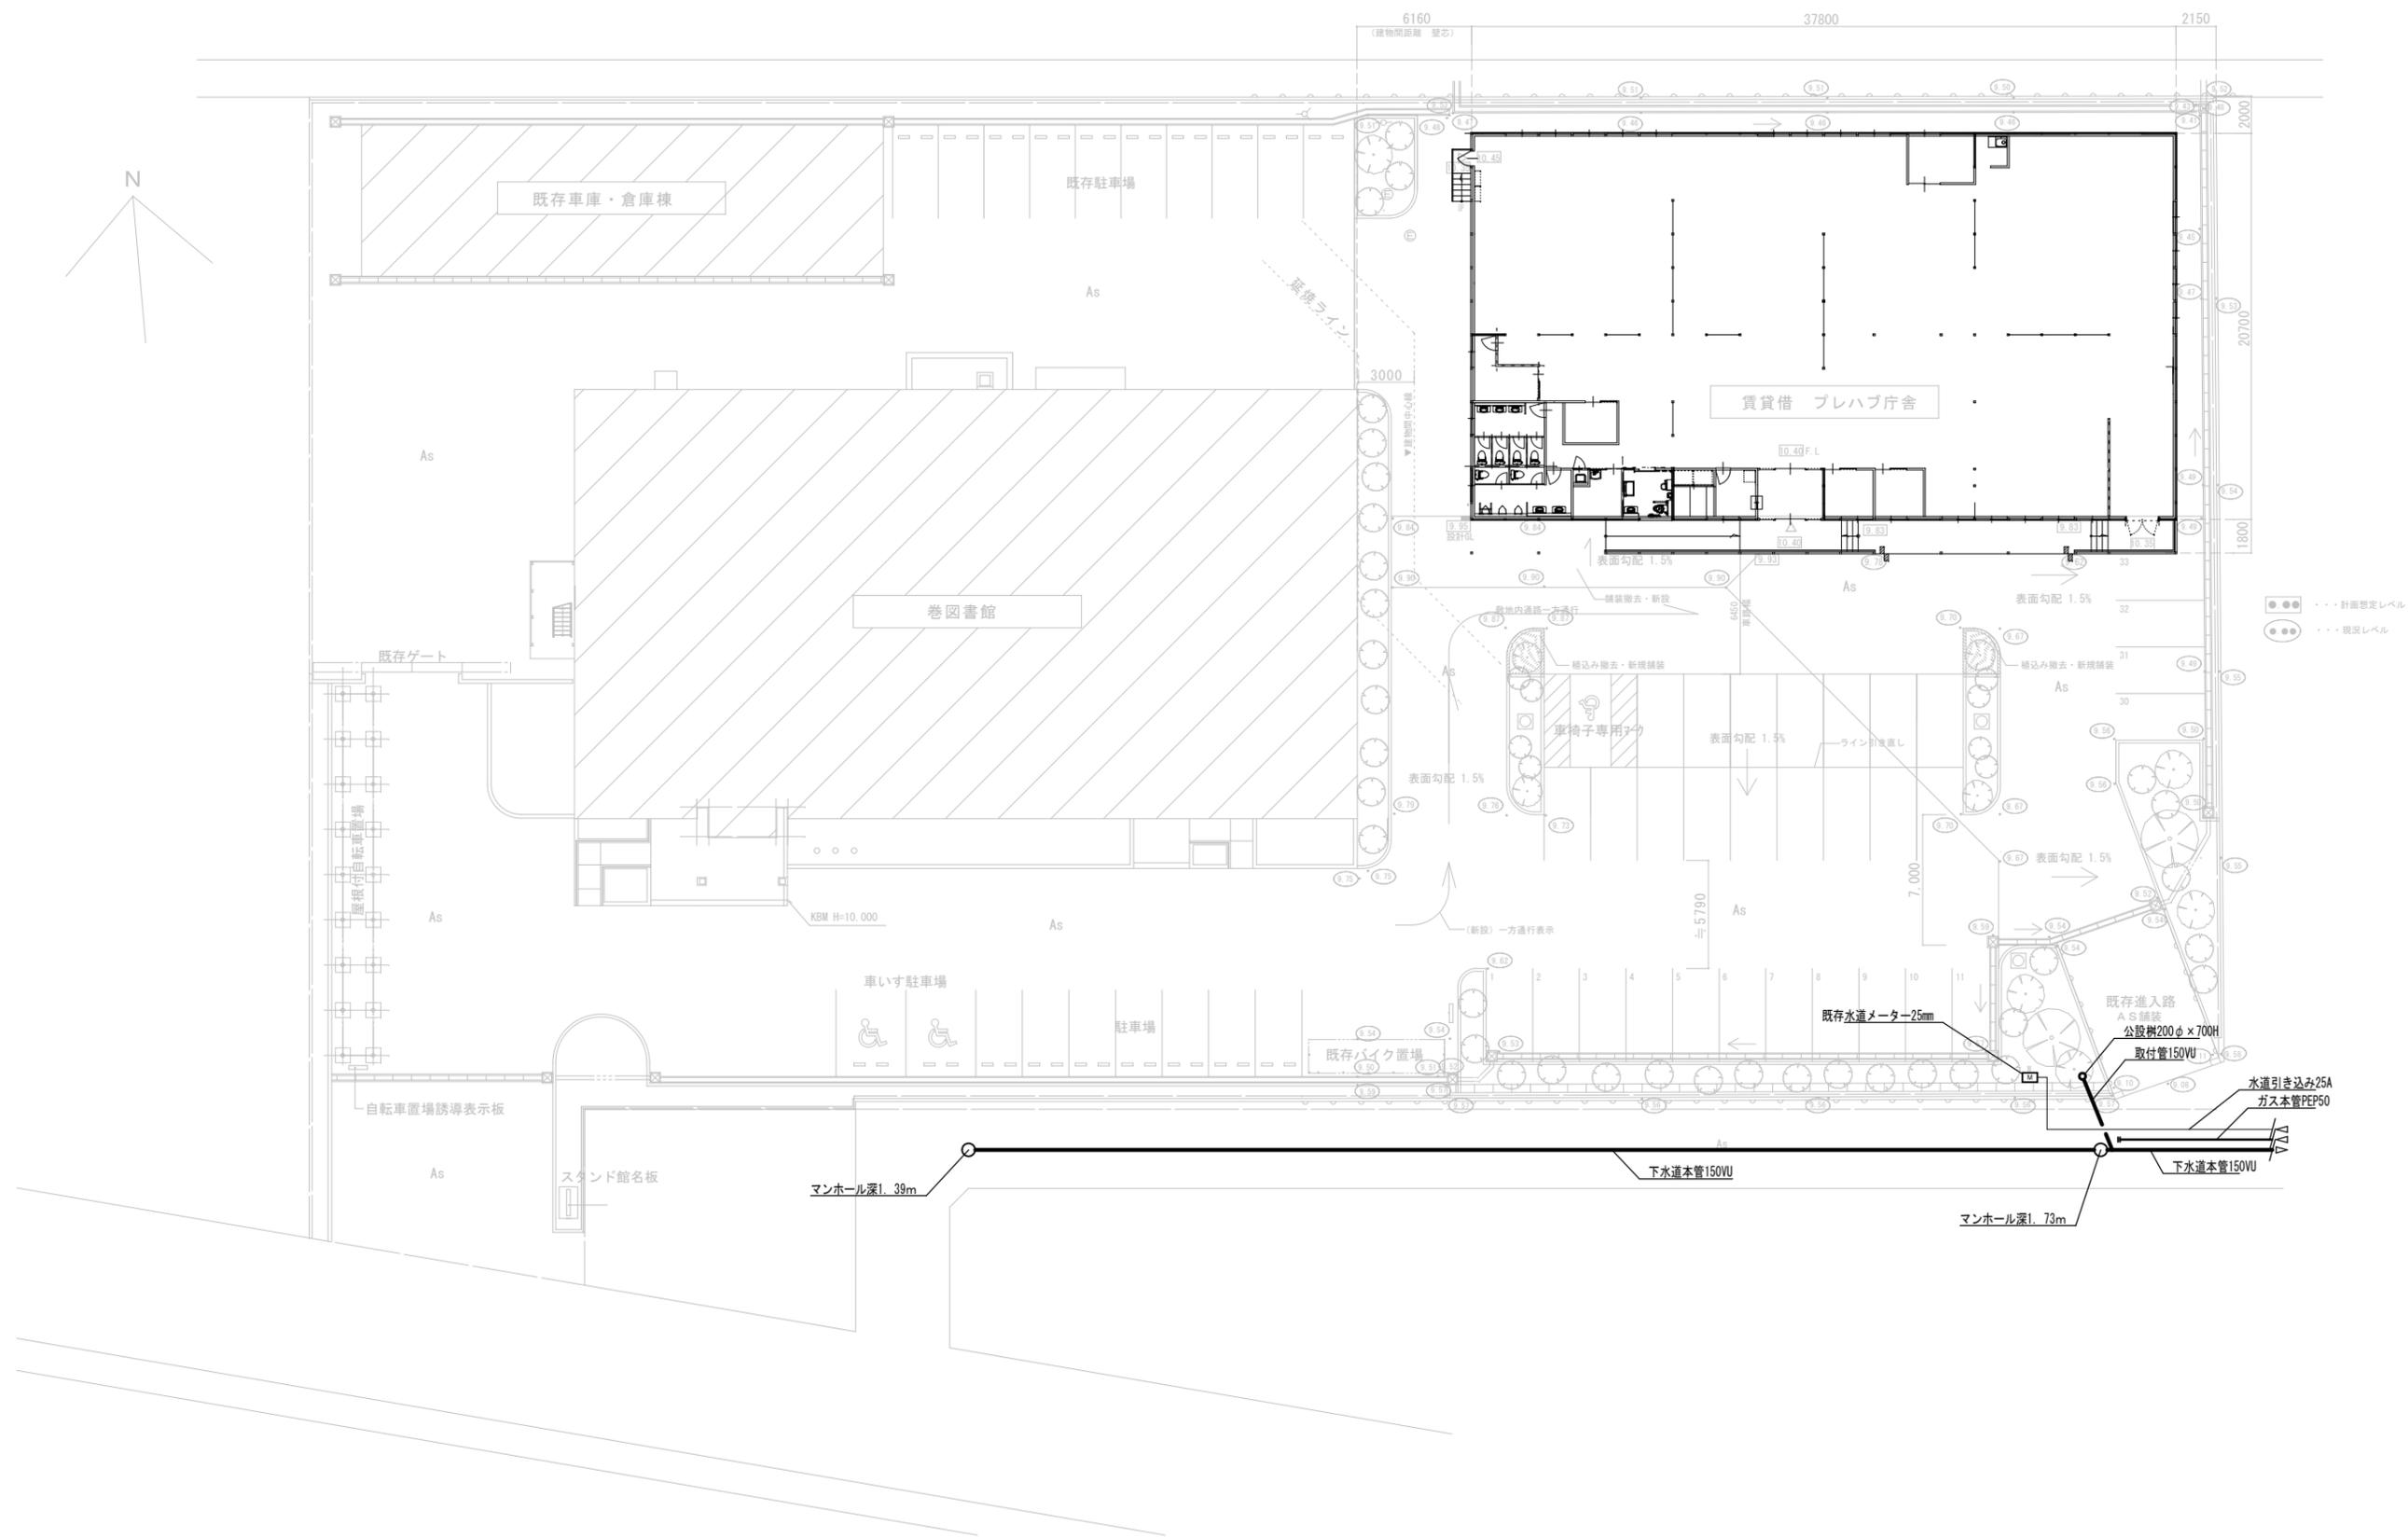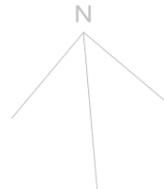

新潟市 西蒲区役所 地域総務課

業務名  
西蒲区役所仮庁舎賃貸借

図名  
プレハブ庁舎インフラ図面  
年月日  
20250707  
縮尺  
1/250  
1/357 (A3出力)  
図面番号  
M-01