





島 字 川 根 湯

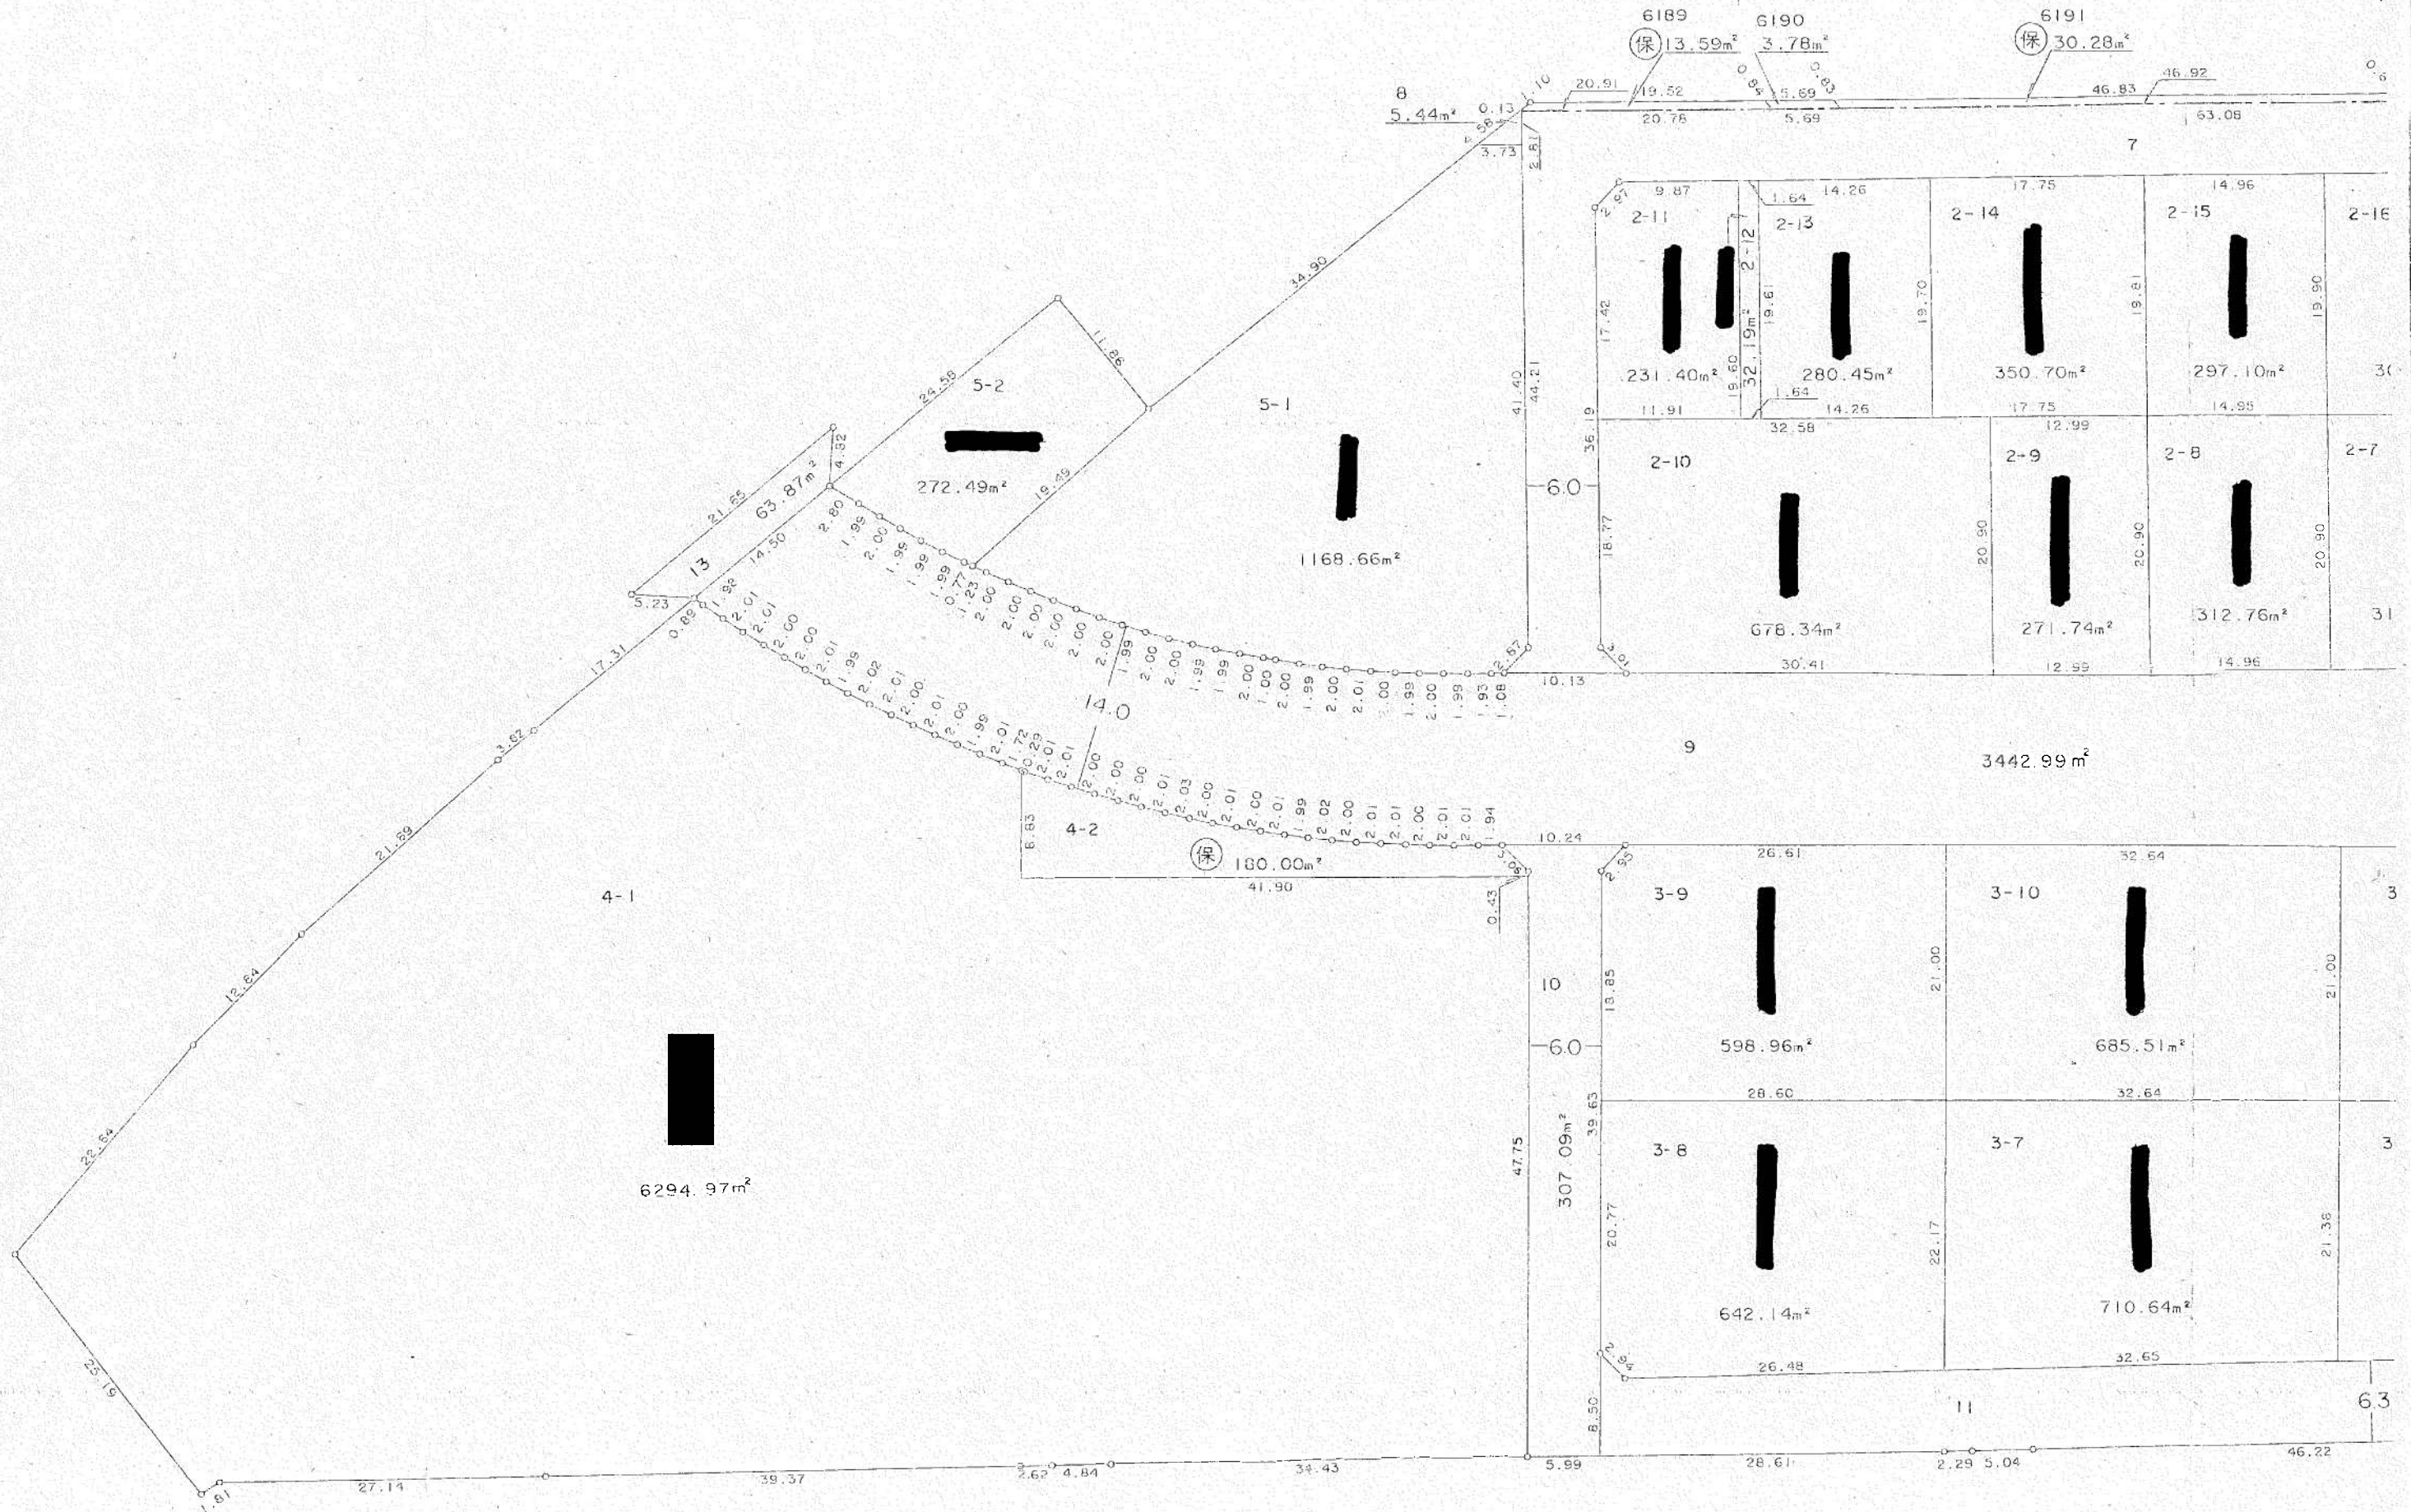

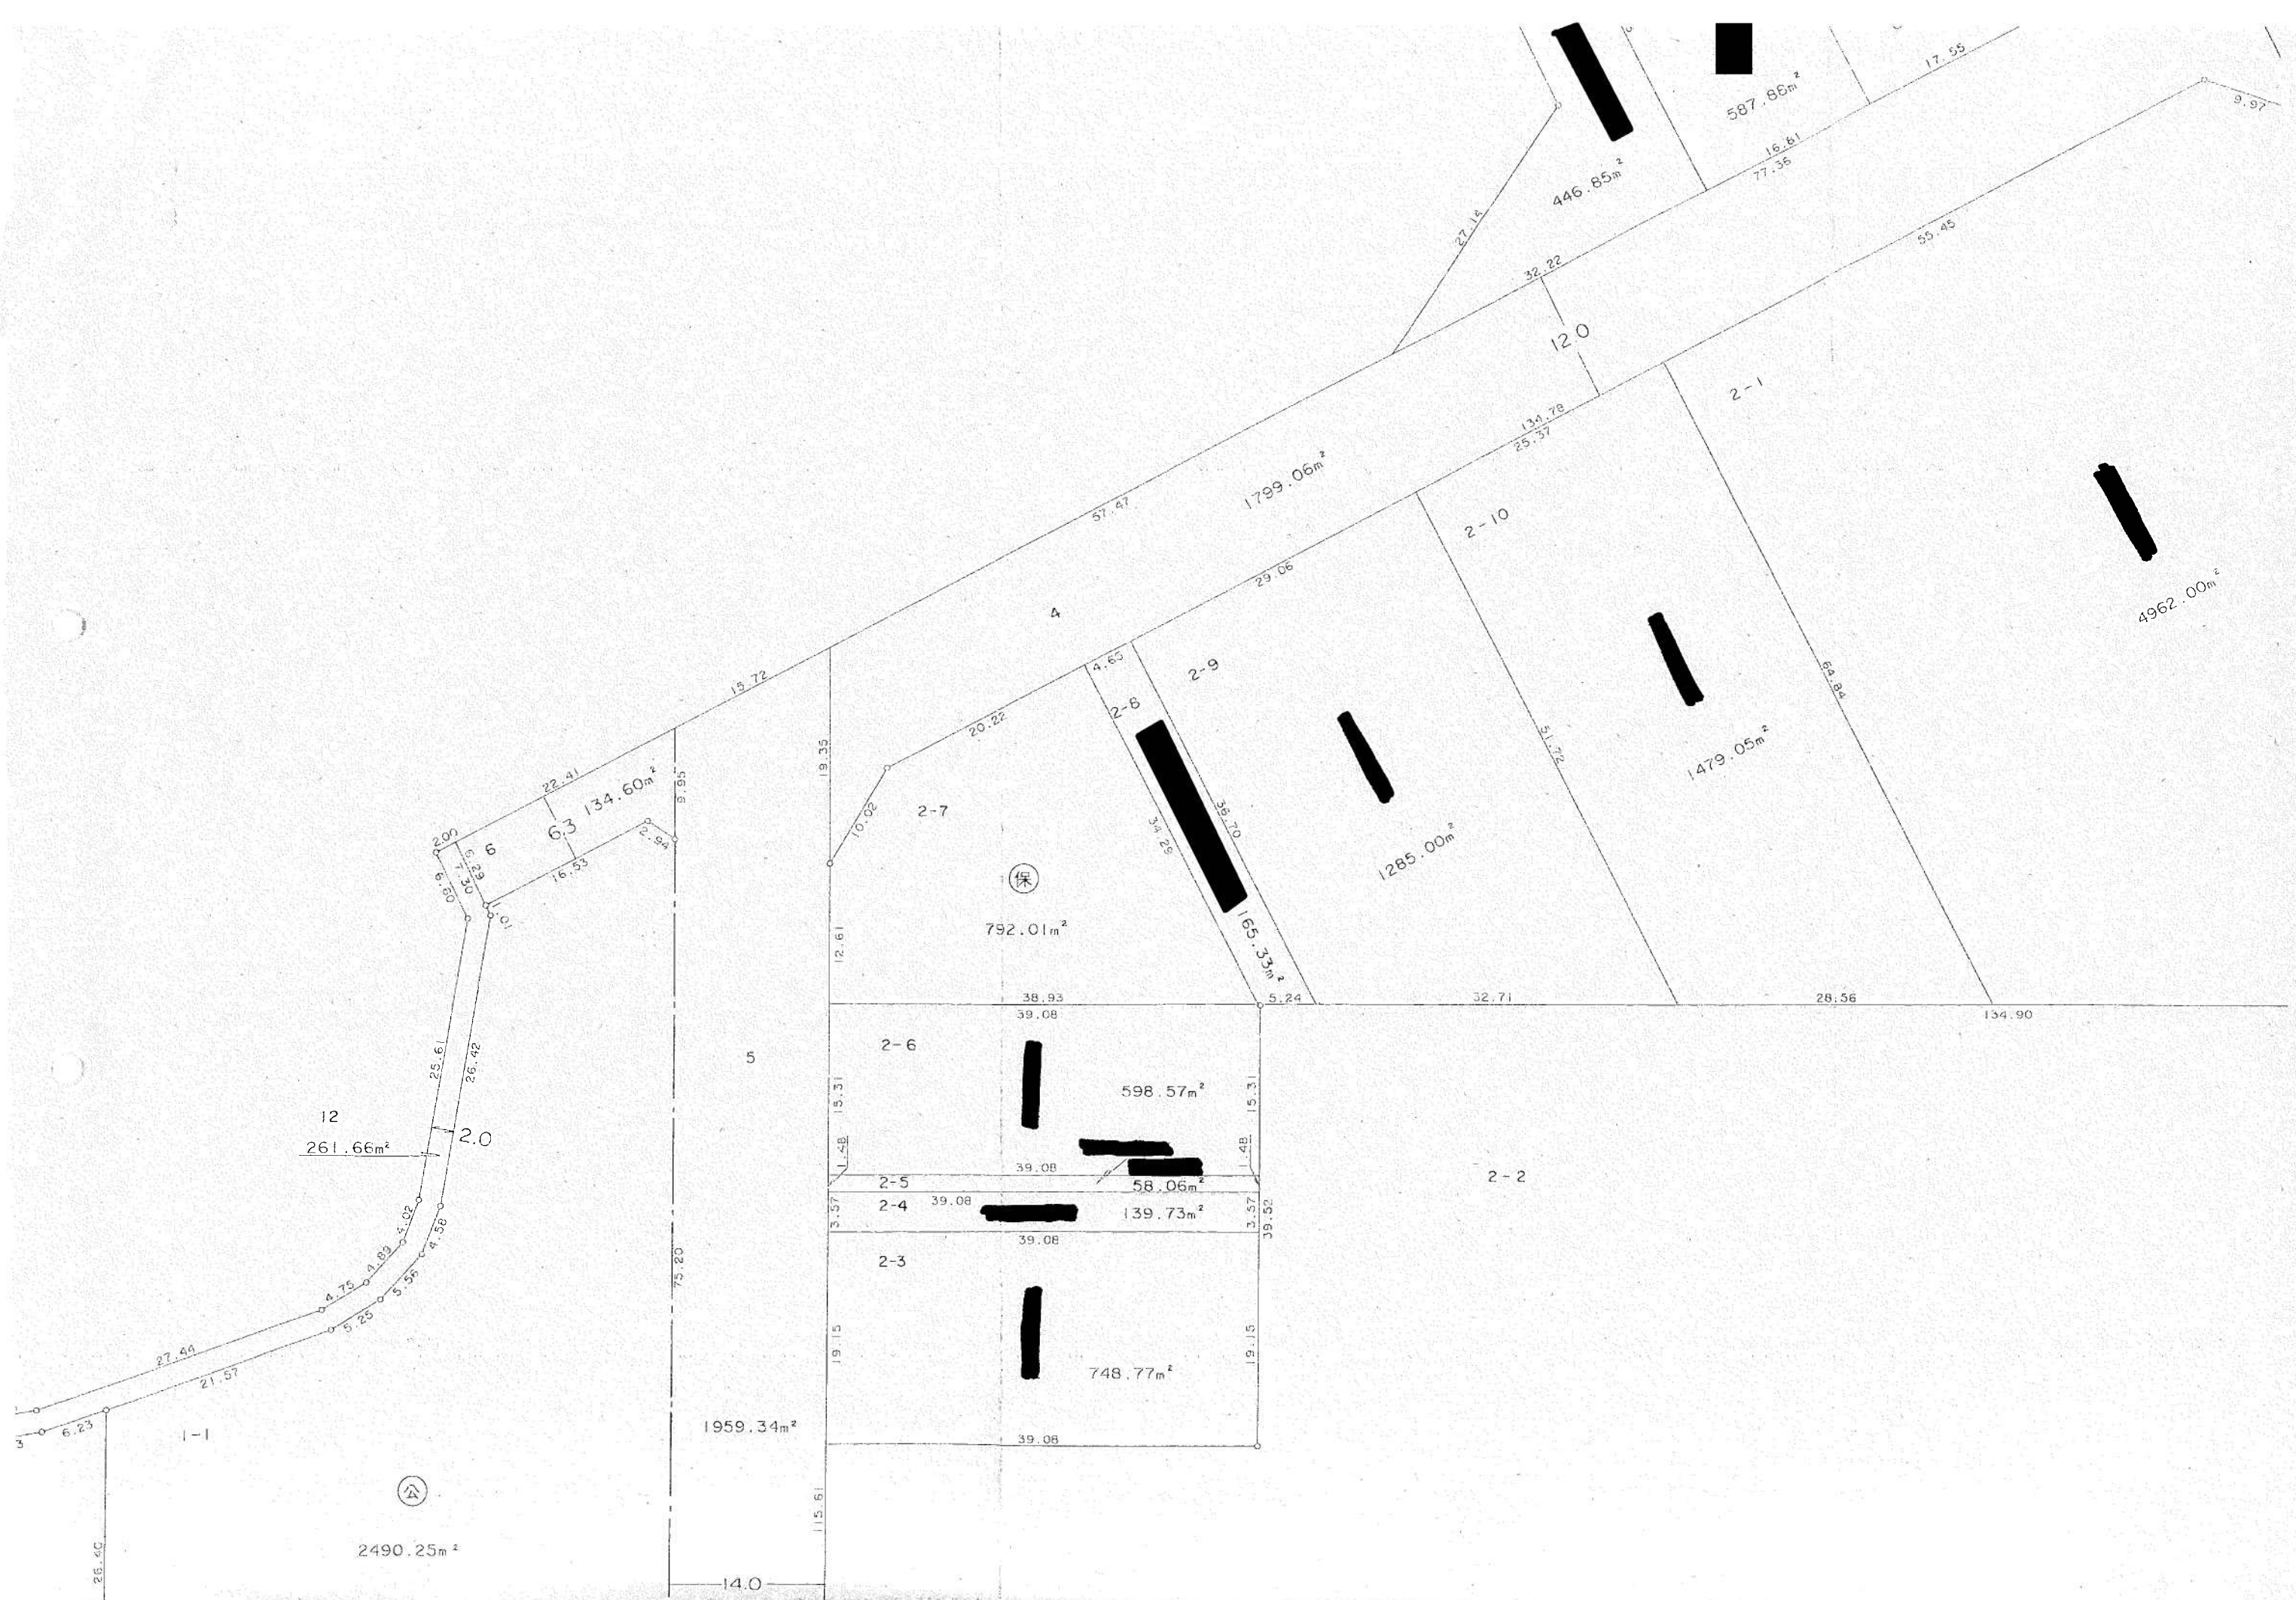

出来形確認測量図

縮尺 五〇〇分之一



