




新潟都市計画 用途地域の変更(新潟市決定)
計画図(豊栄駅北)
縮尺1:2,500

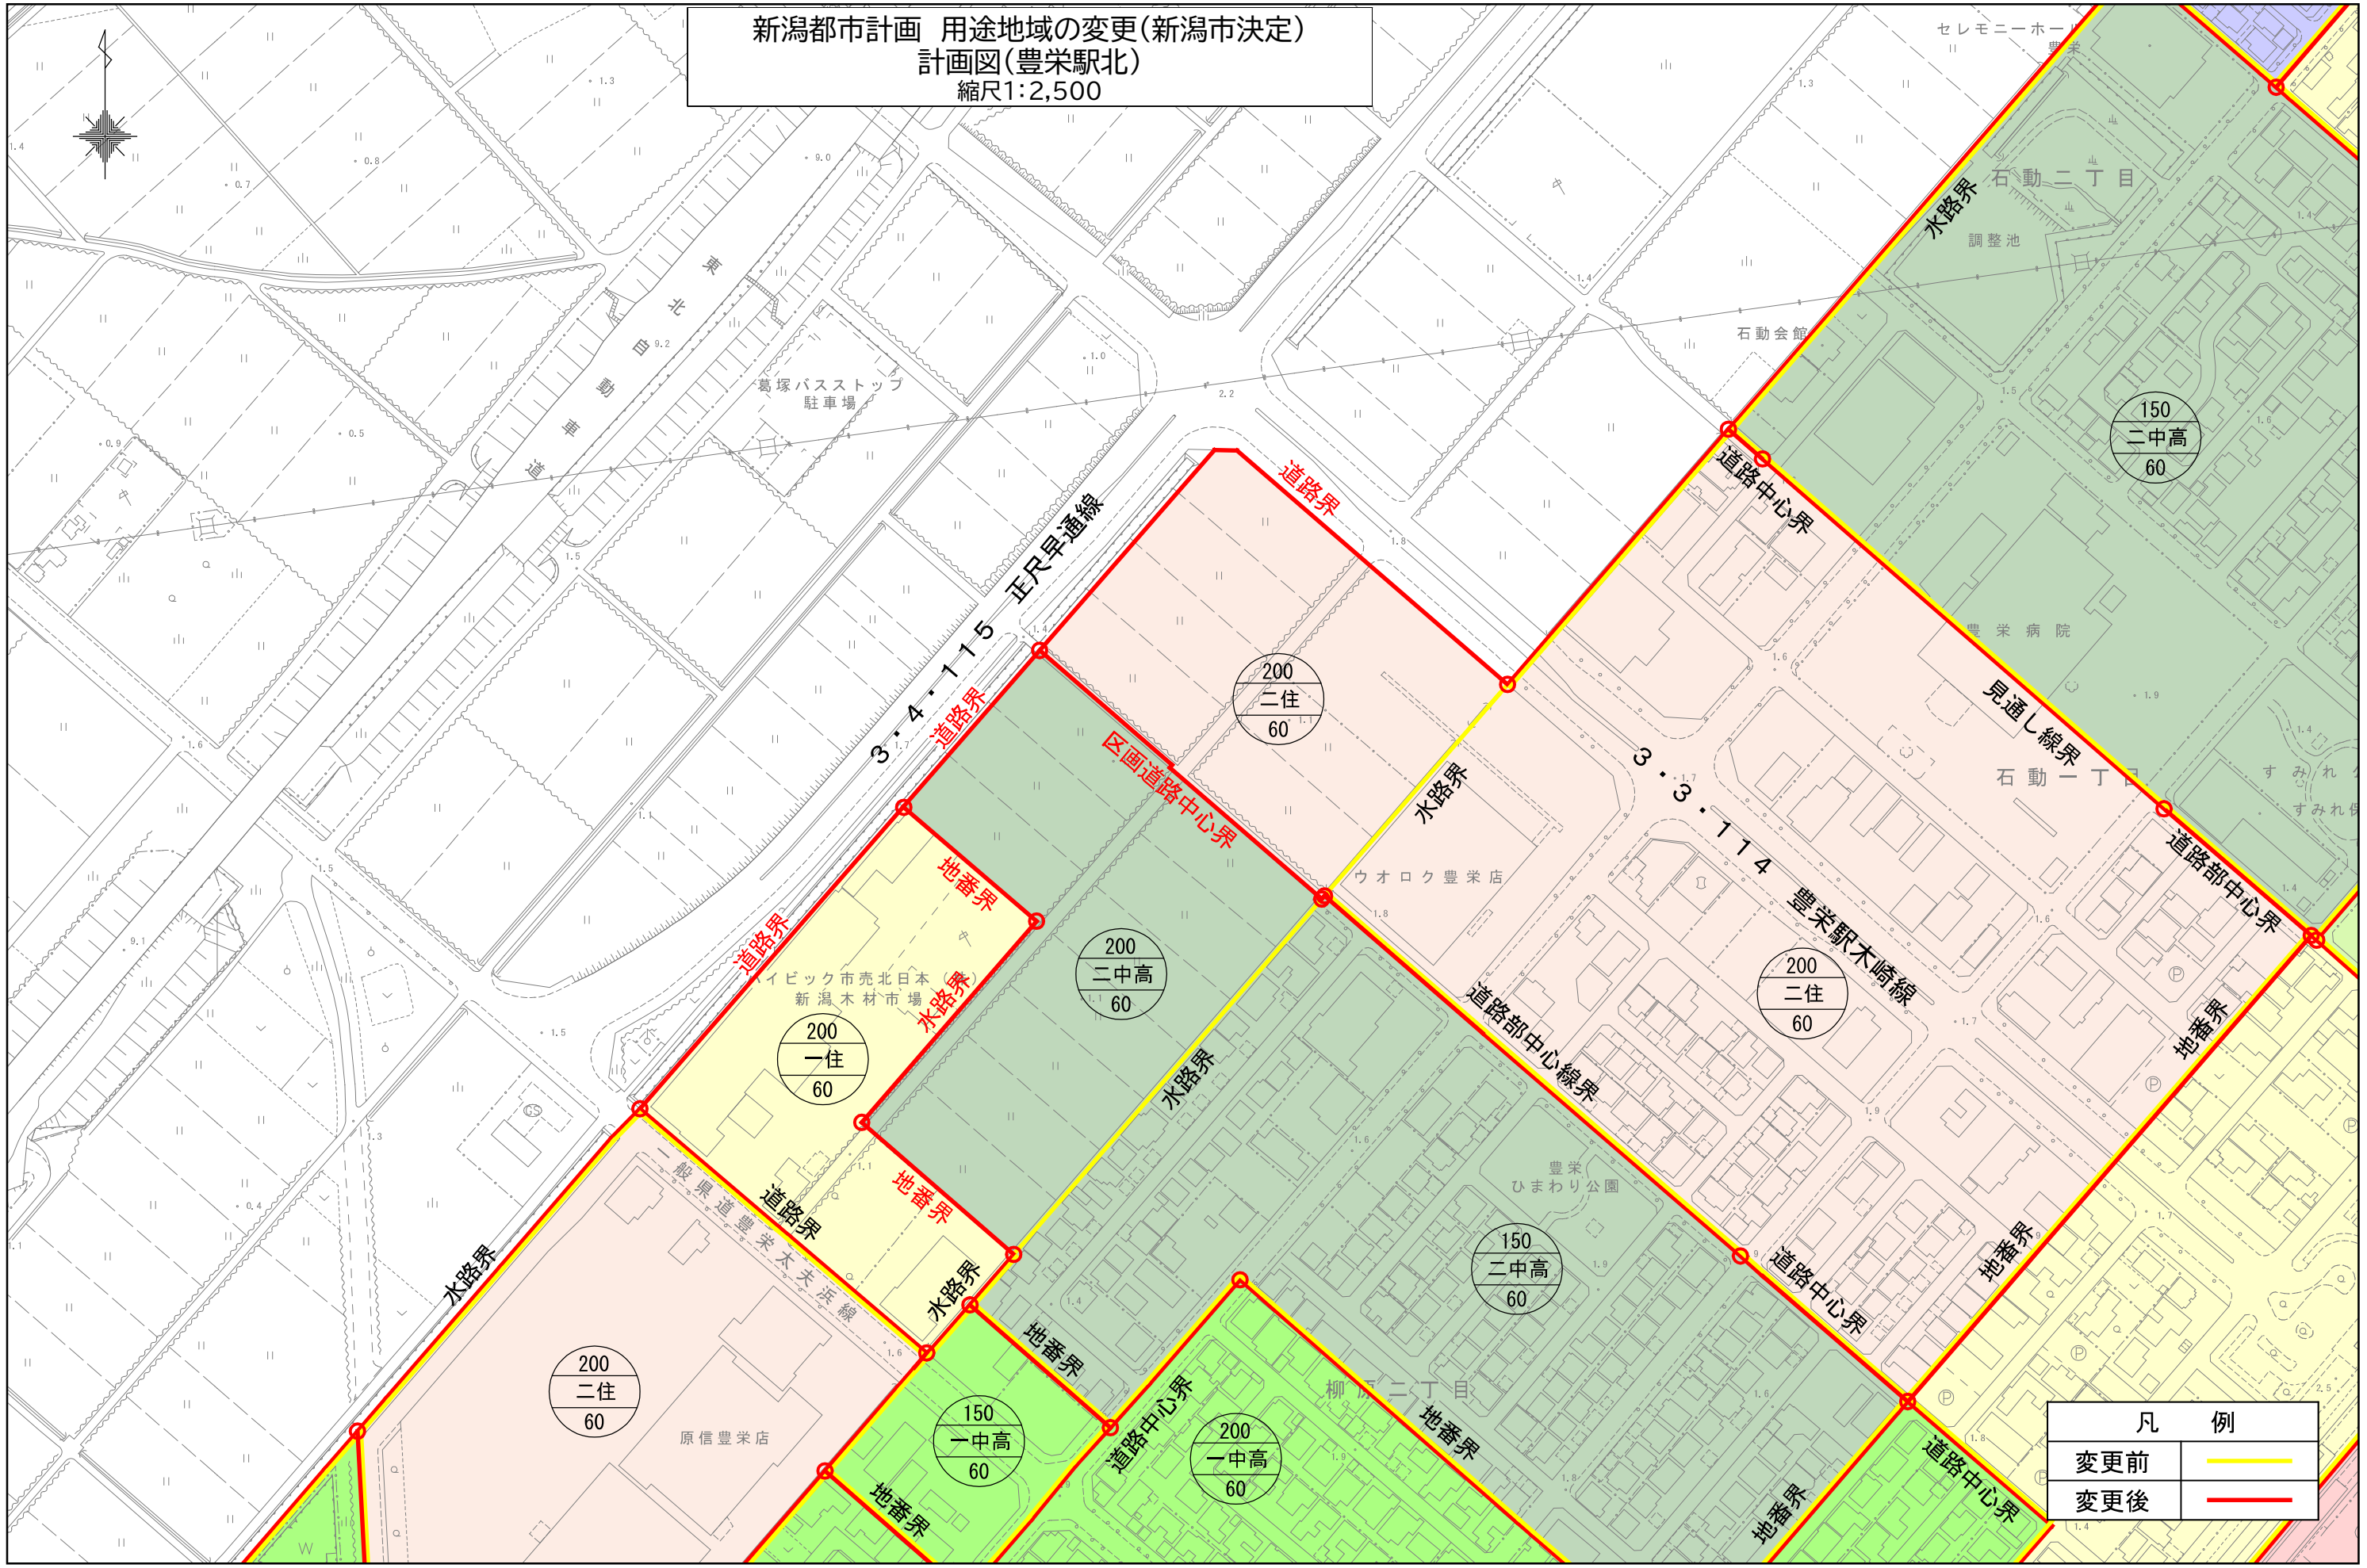

凡 例	
変更前	—
变更后	—

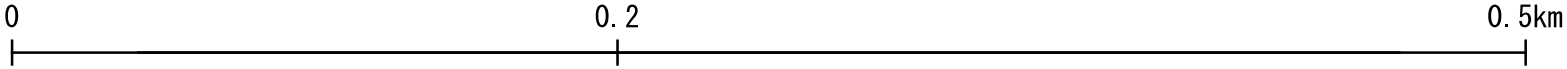


新潟都市計画 用途地域の変更(新潟市決定)
計画図(島見町)
縮尺1:7,000

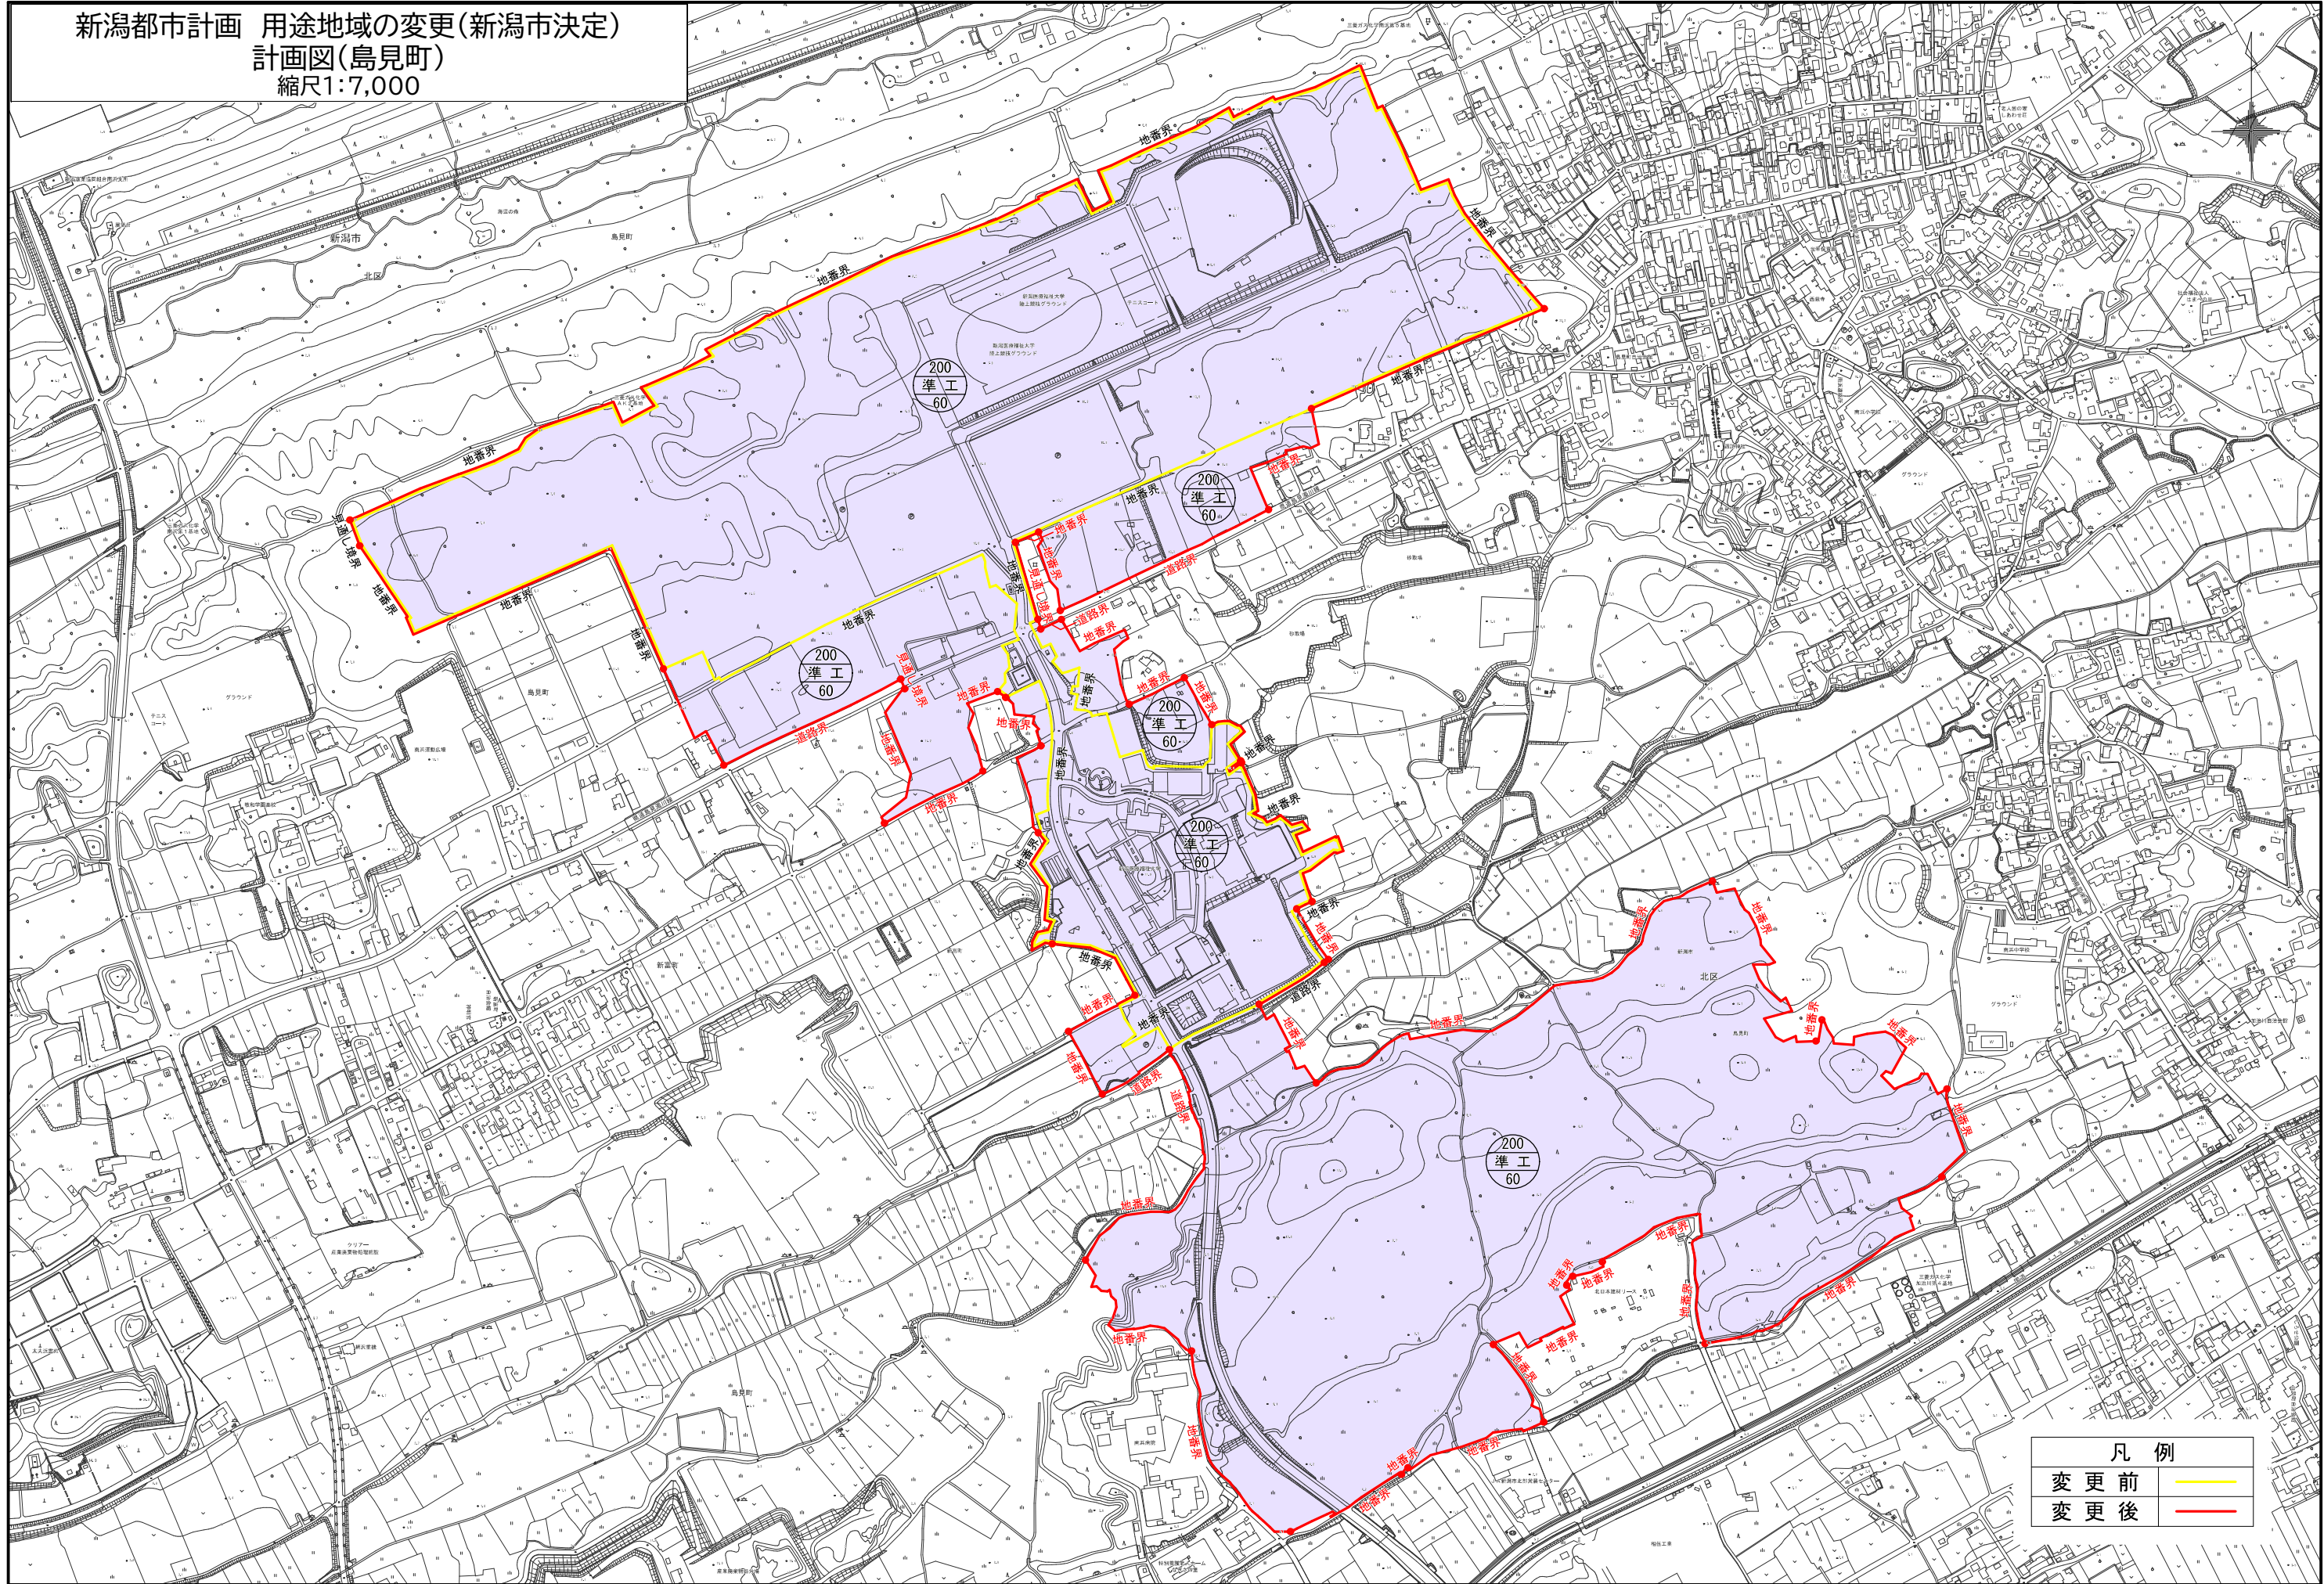


凡 例	
変 更 前	—
変 更 後	—

新潟都市計画 用途地域の変更(新潟市決定)
計画図(島見町1)
縮尺1:2,500

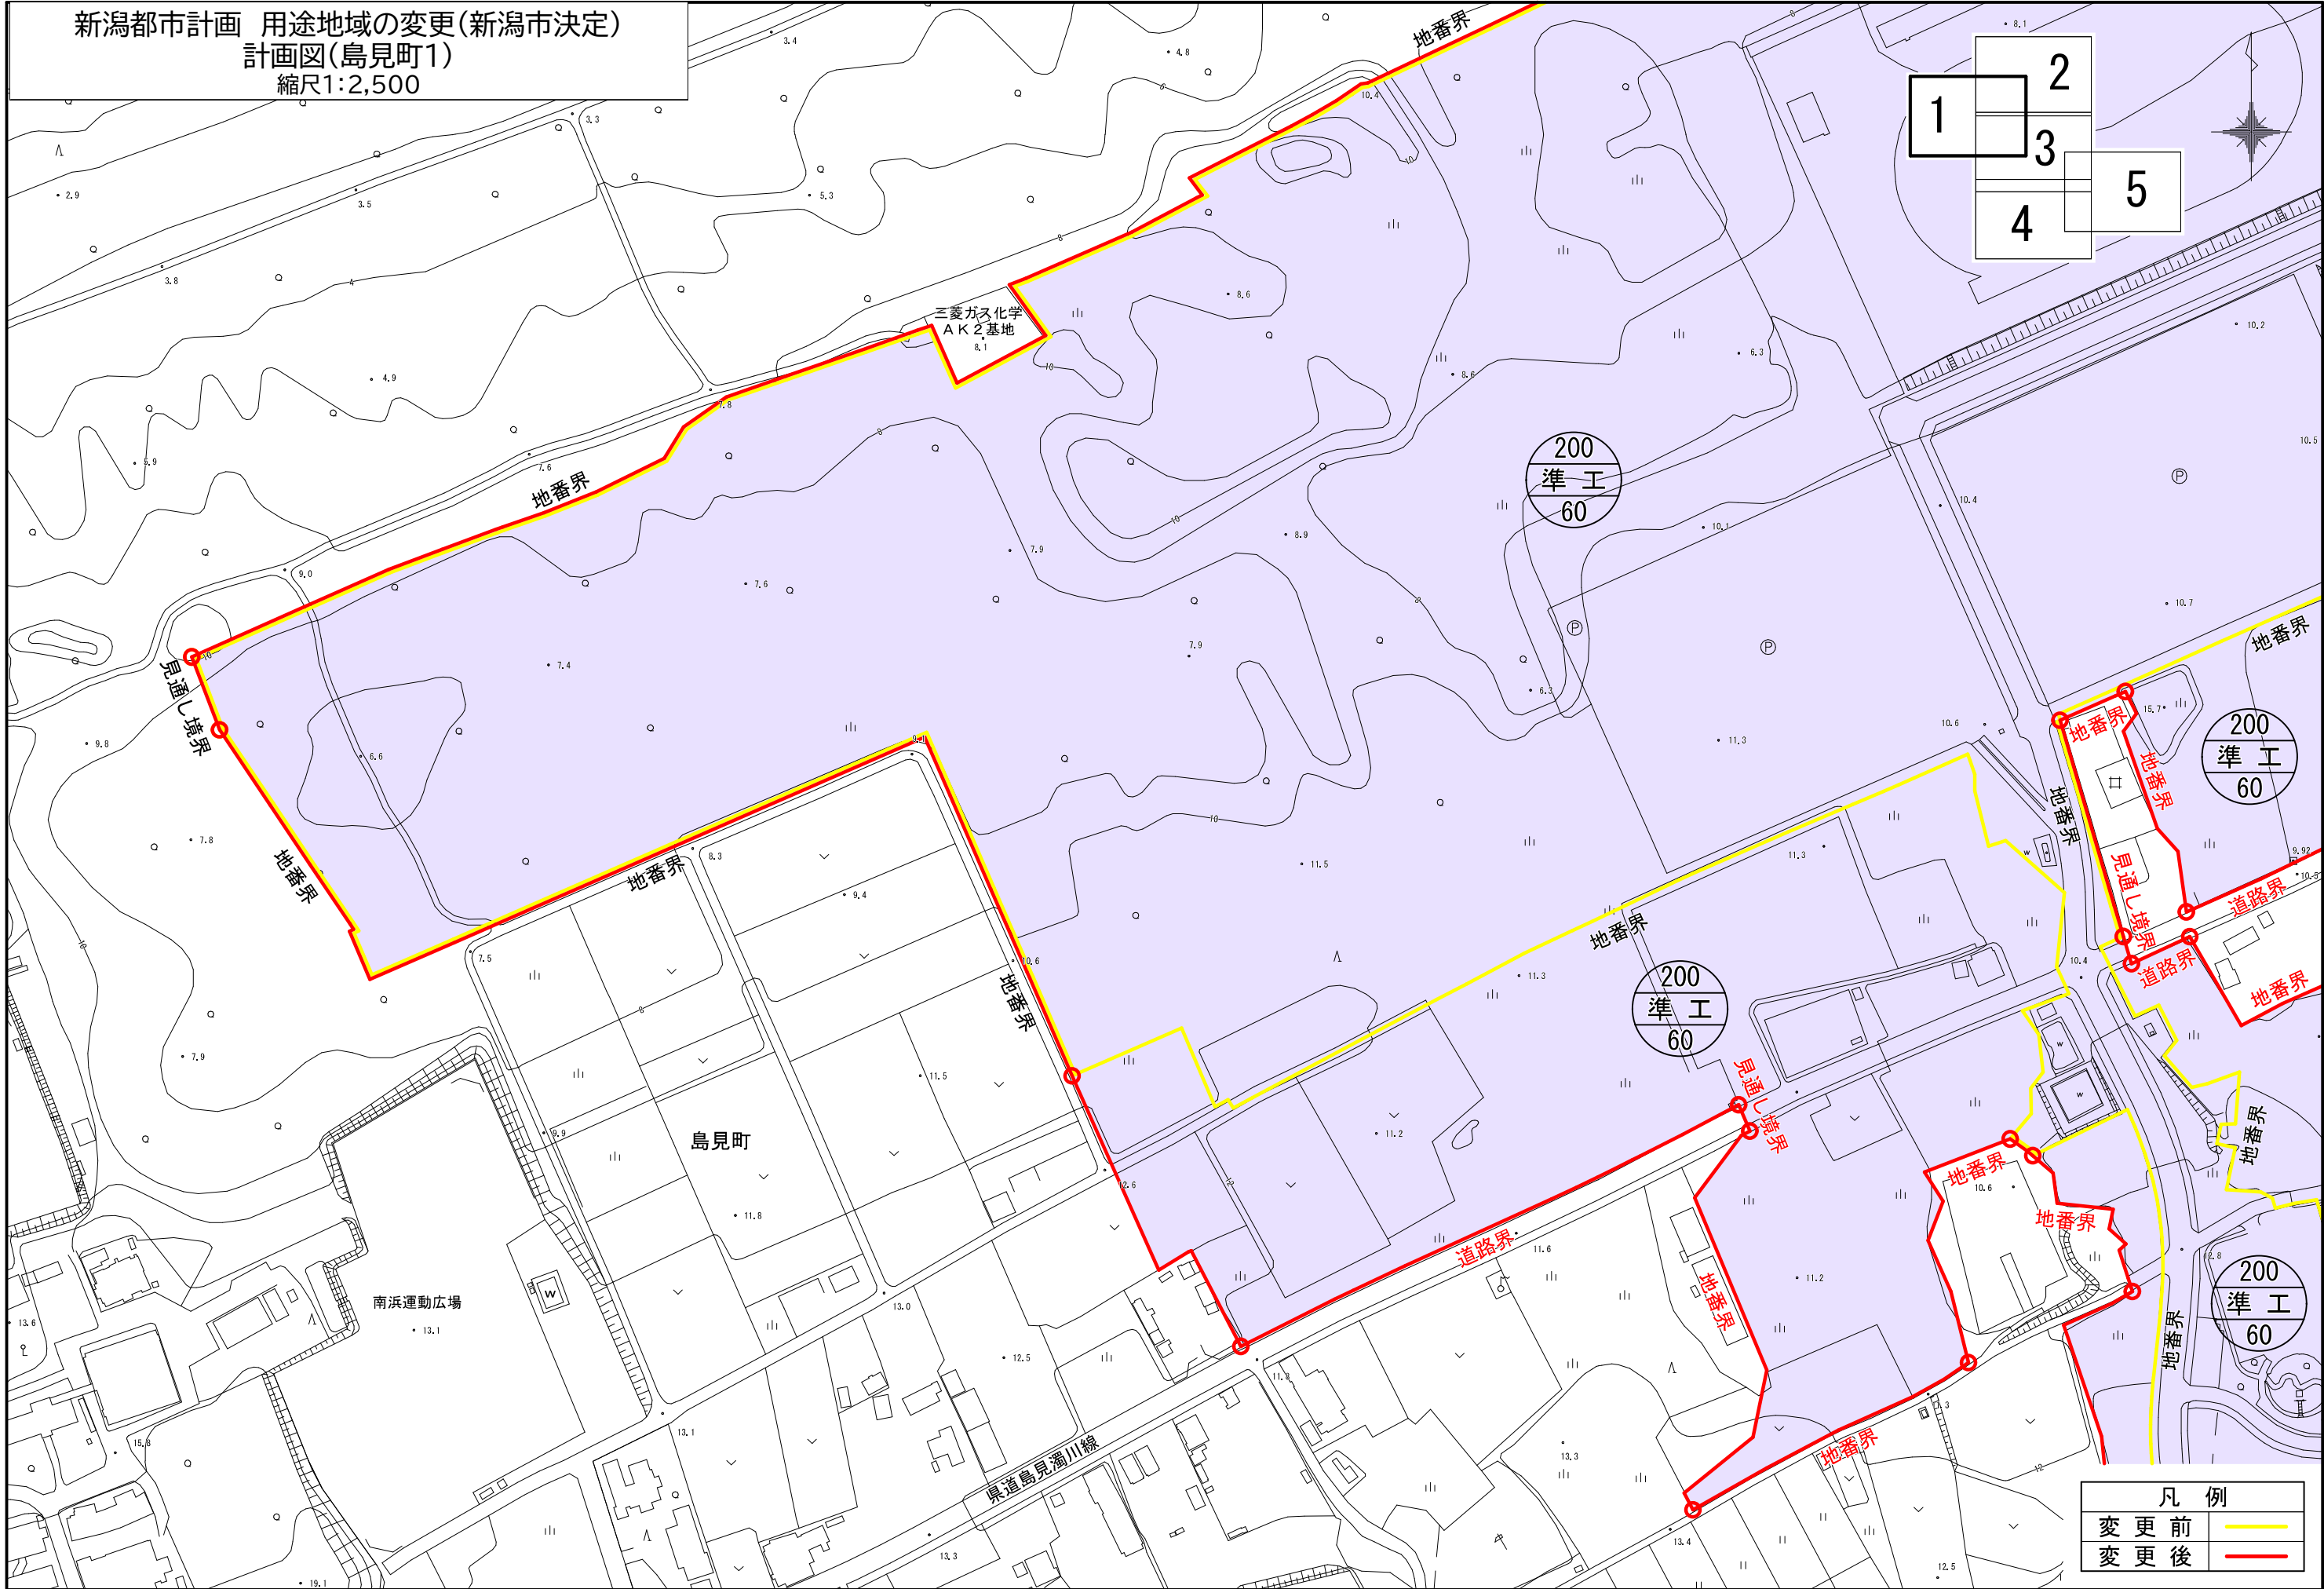


凡 例	
変 更 前	— (Yellow line)
変 更 後	— (Red line)


新潟都市計画 用途地域の変更(新潟市決定)
計画図(島見町2)
縮尺1:2,500

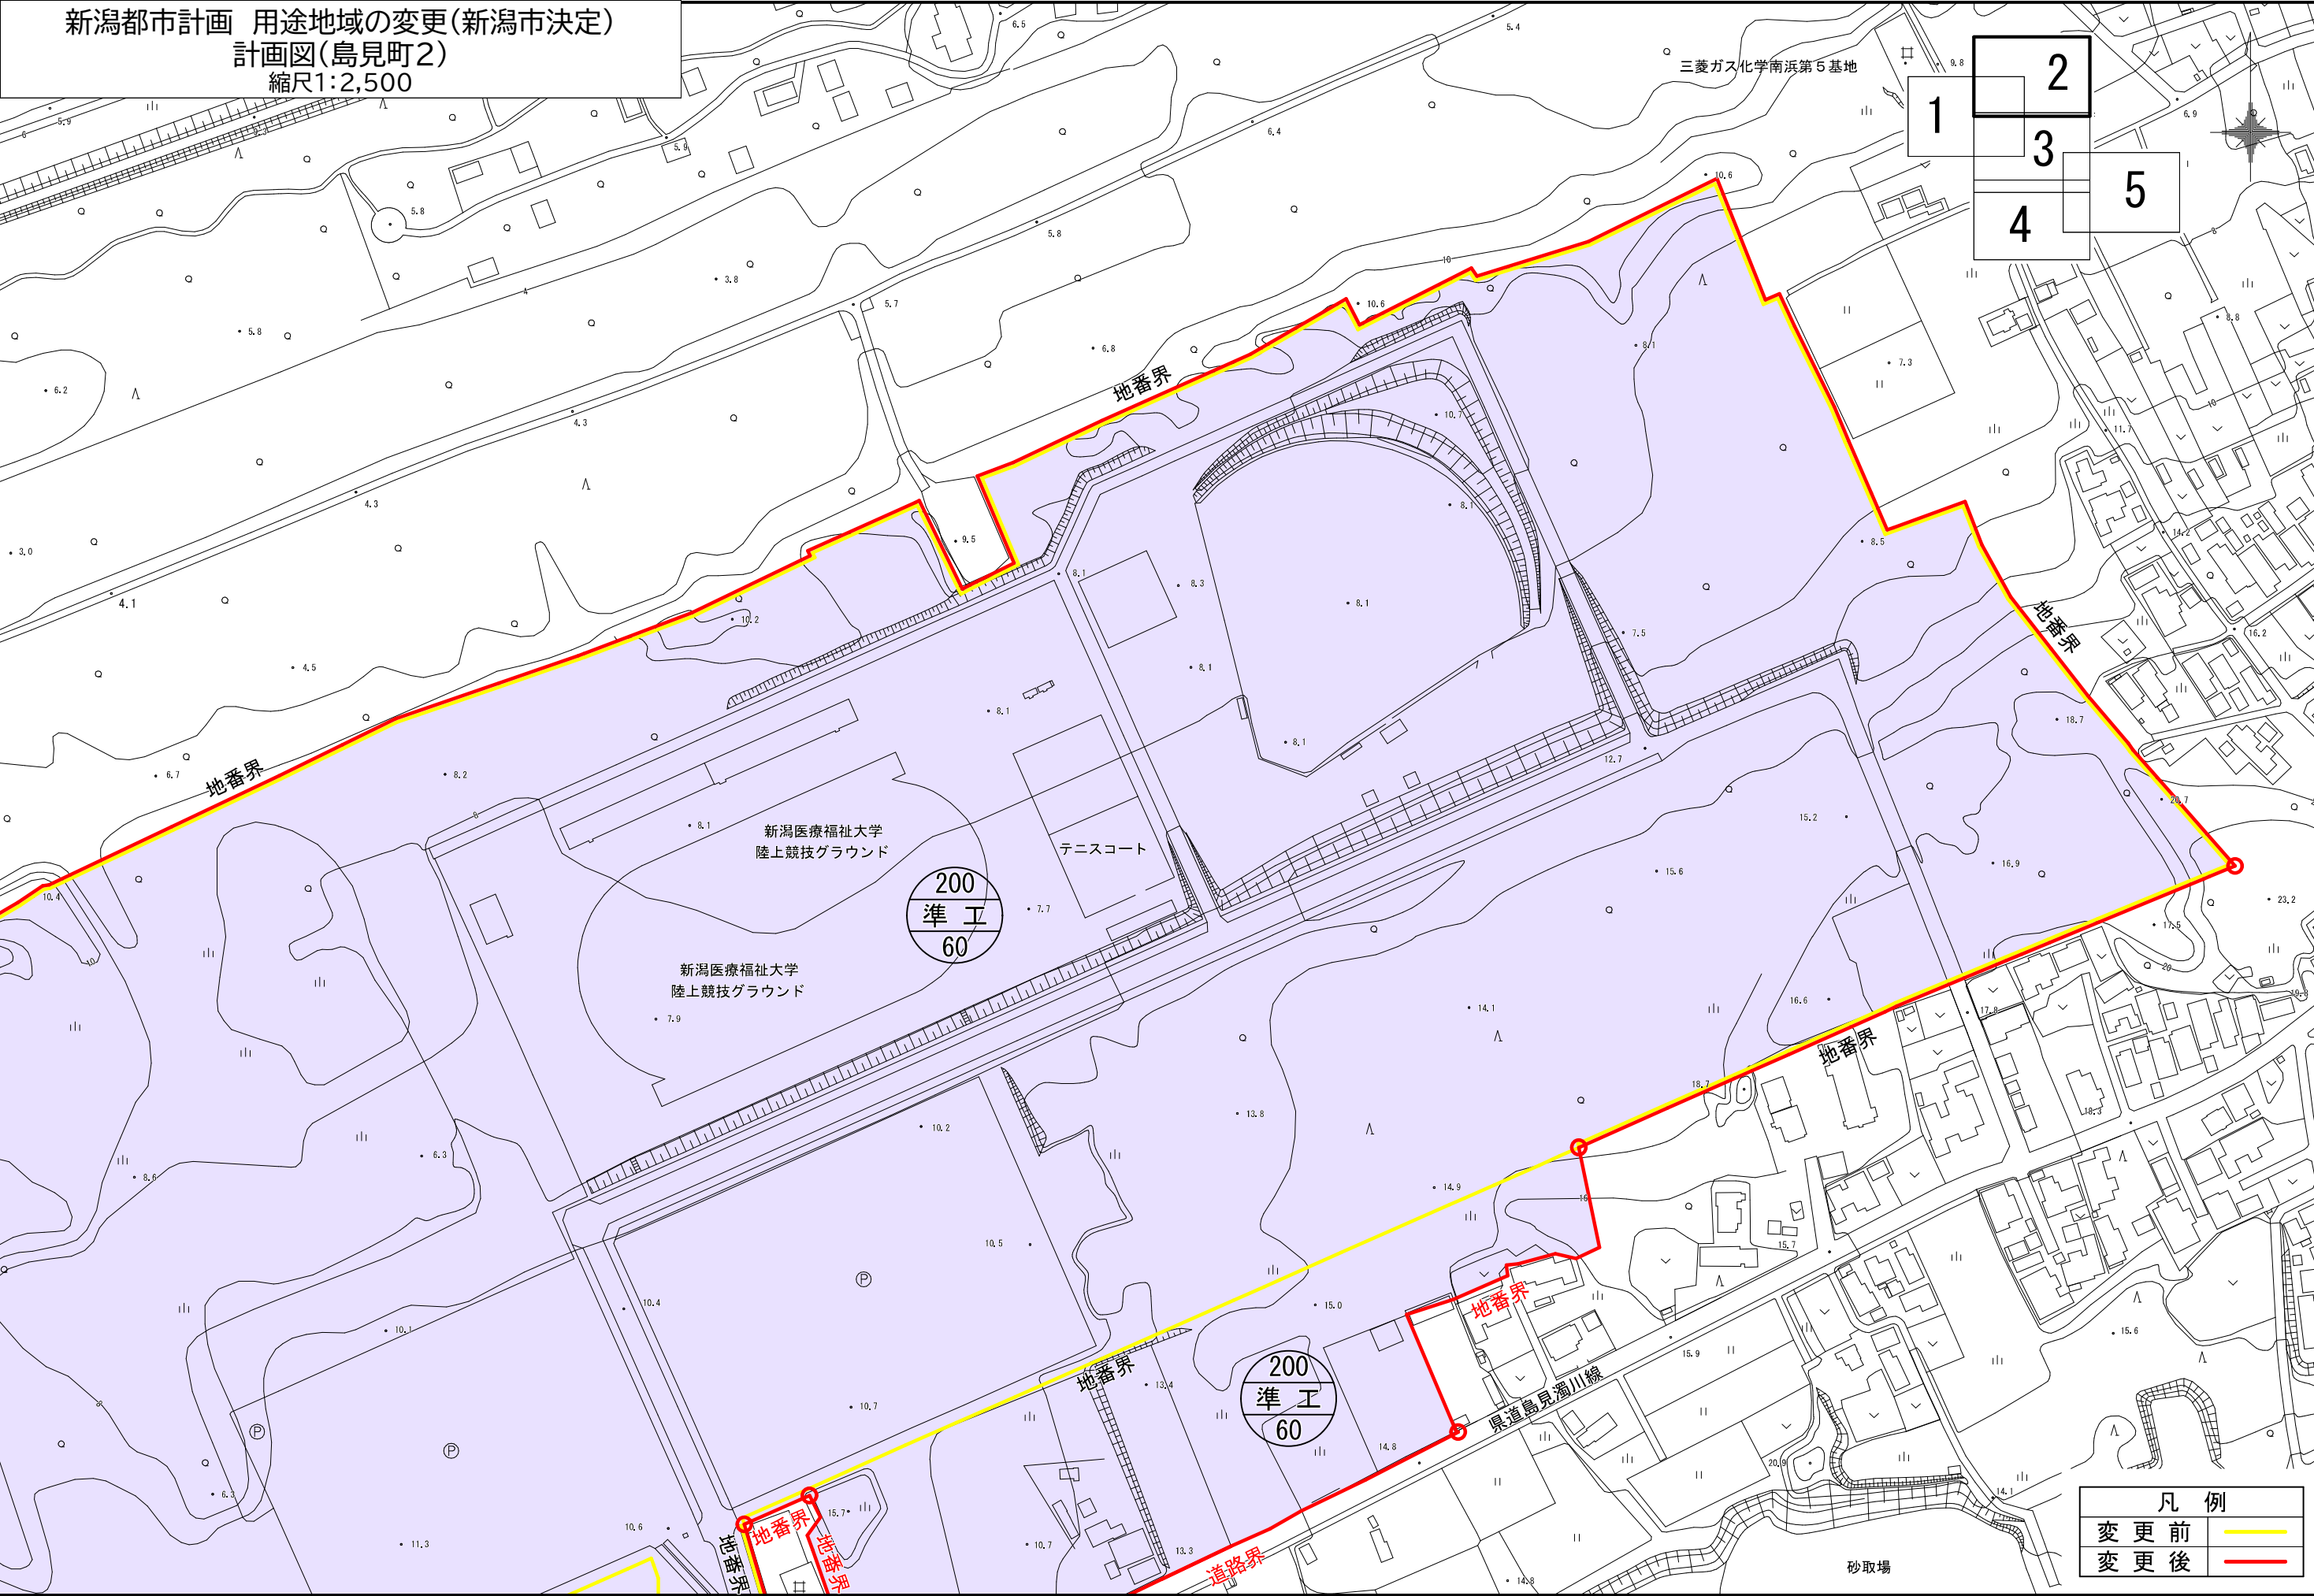


凡 例	
変 更 前	—
変 更 後	—

新潟都市計画 用途地域の変更(新潟市決定)
計画図(島見町3)
縮尺1:2,500

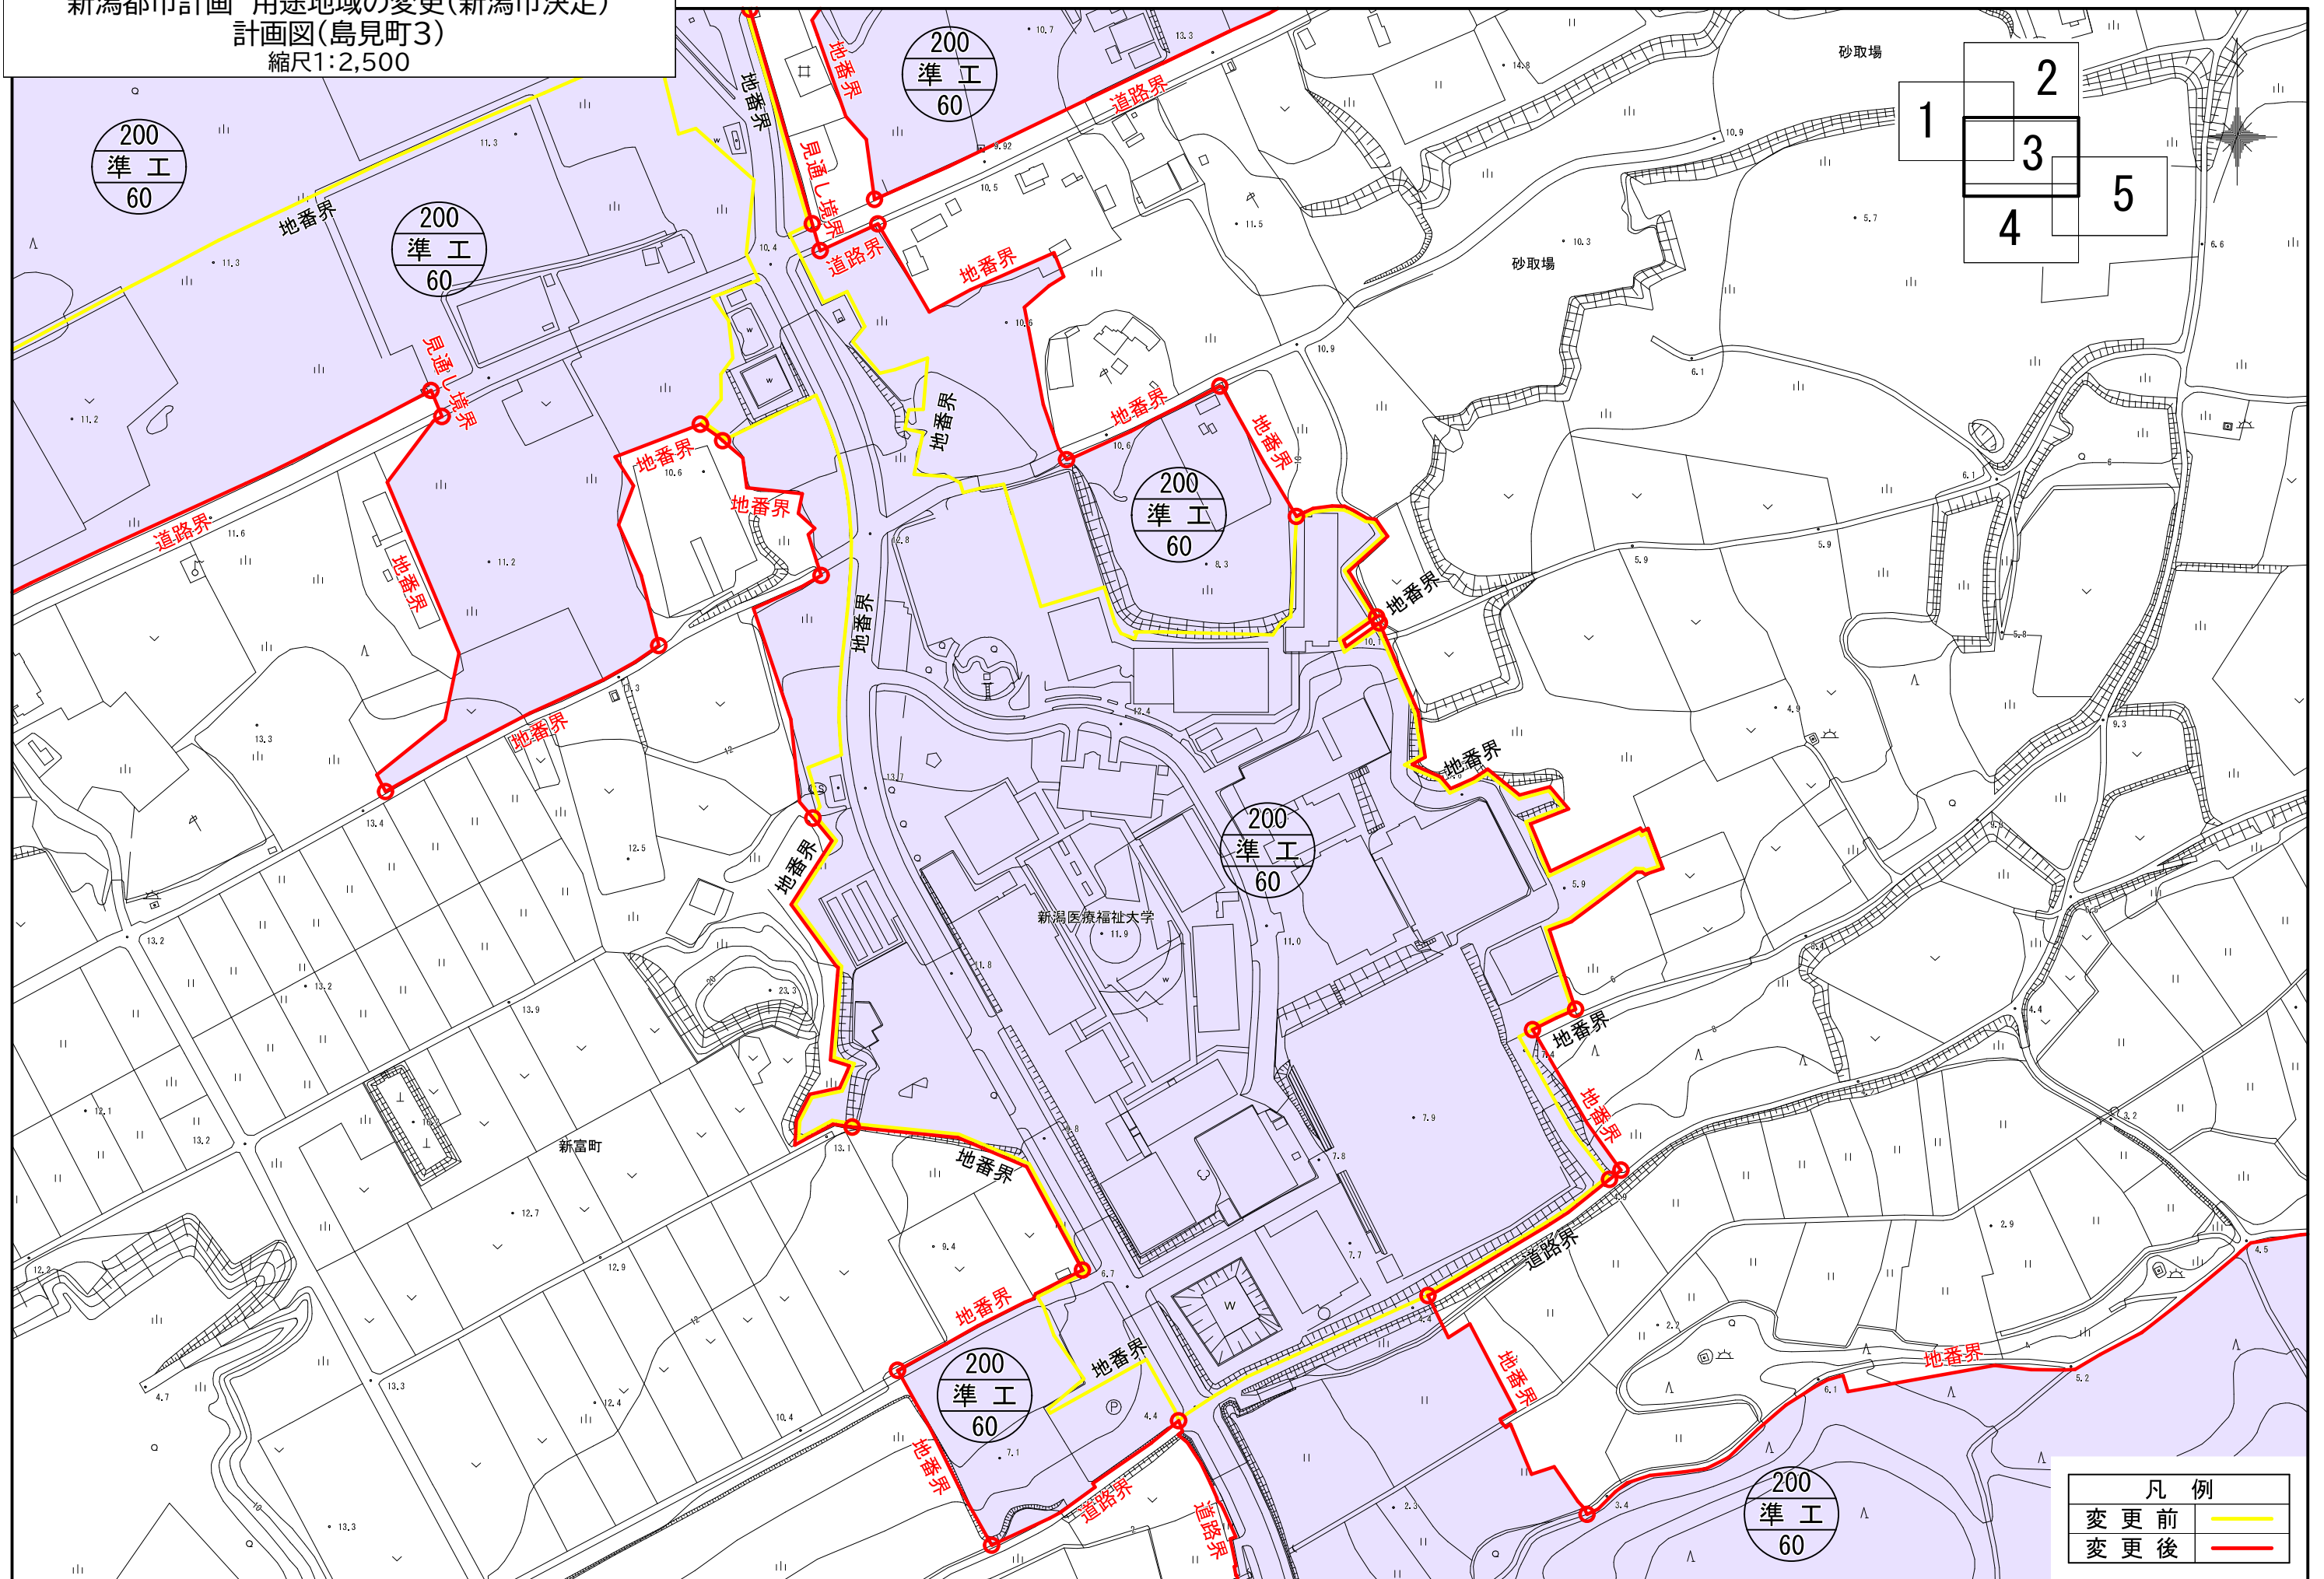


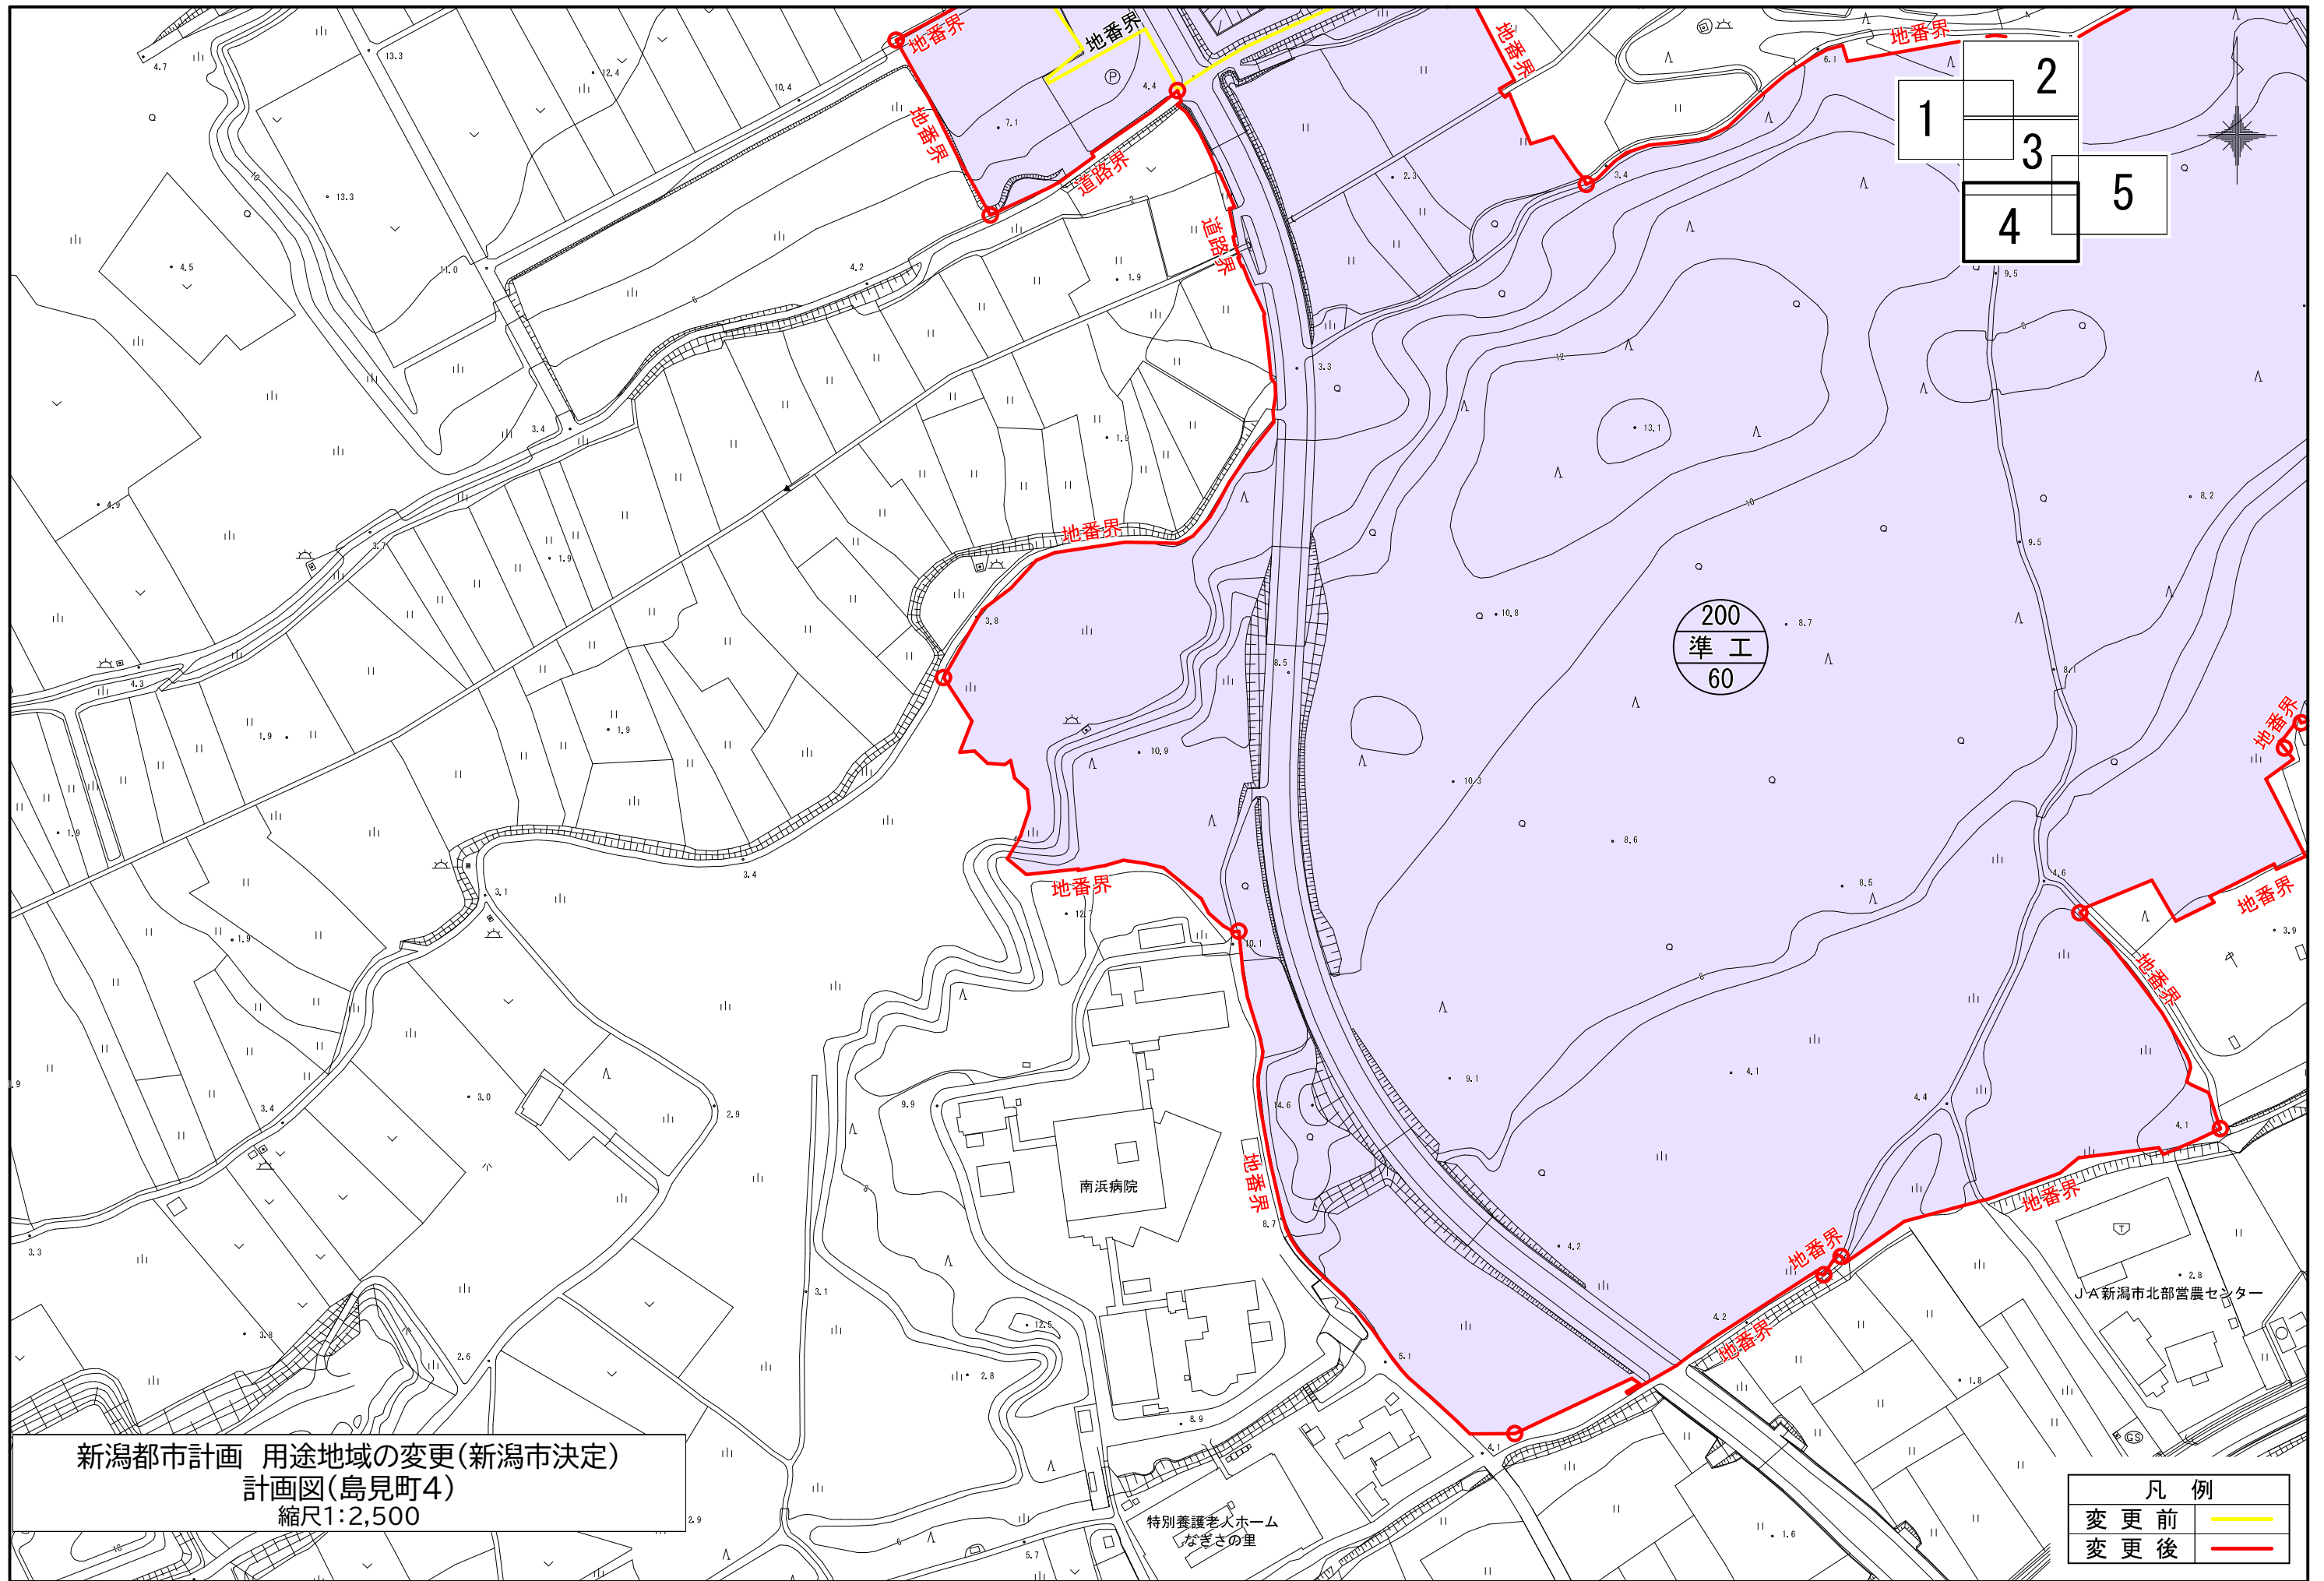



新潟都市計画 用途地域の変更(新潟市決定)
計画図(島見町5)
縮尺1:2,500

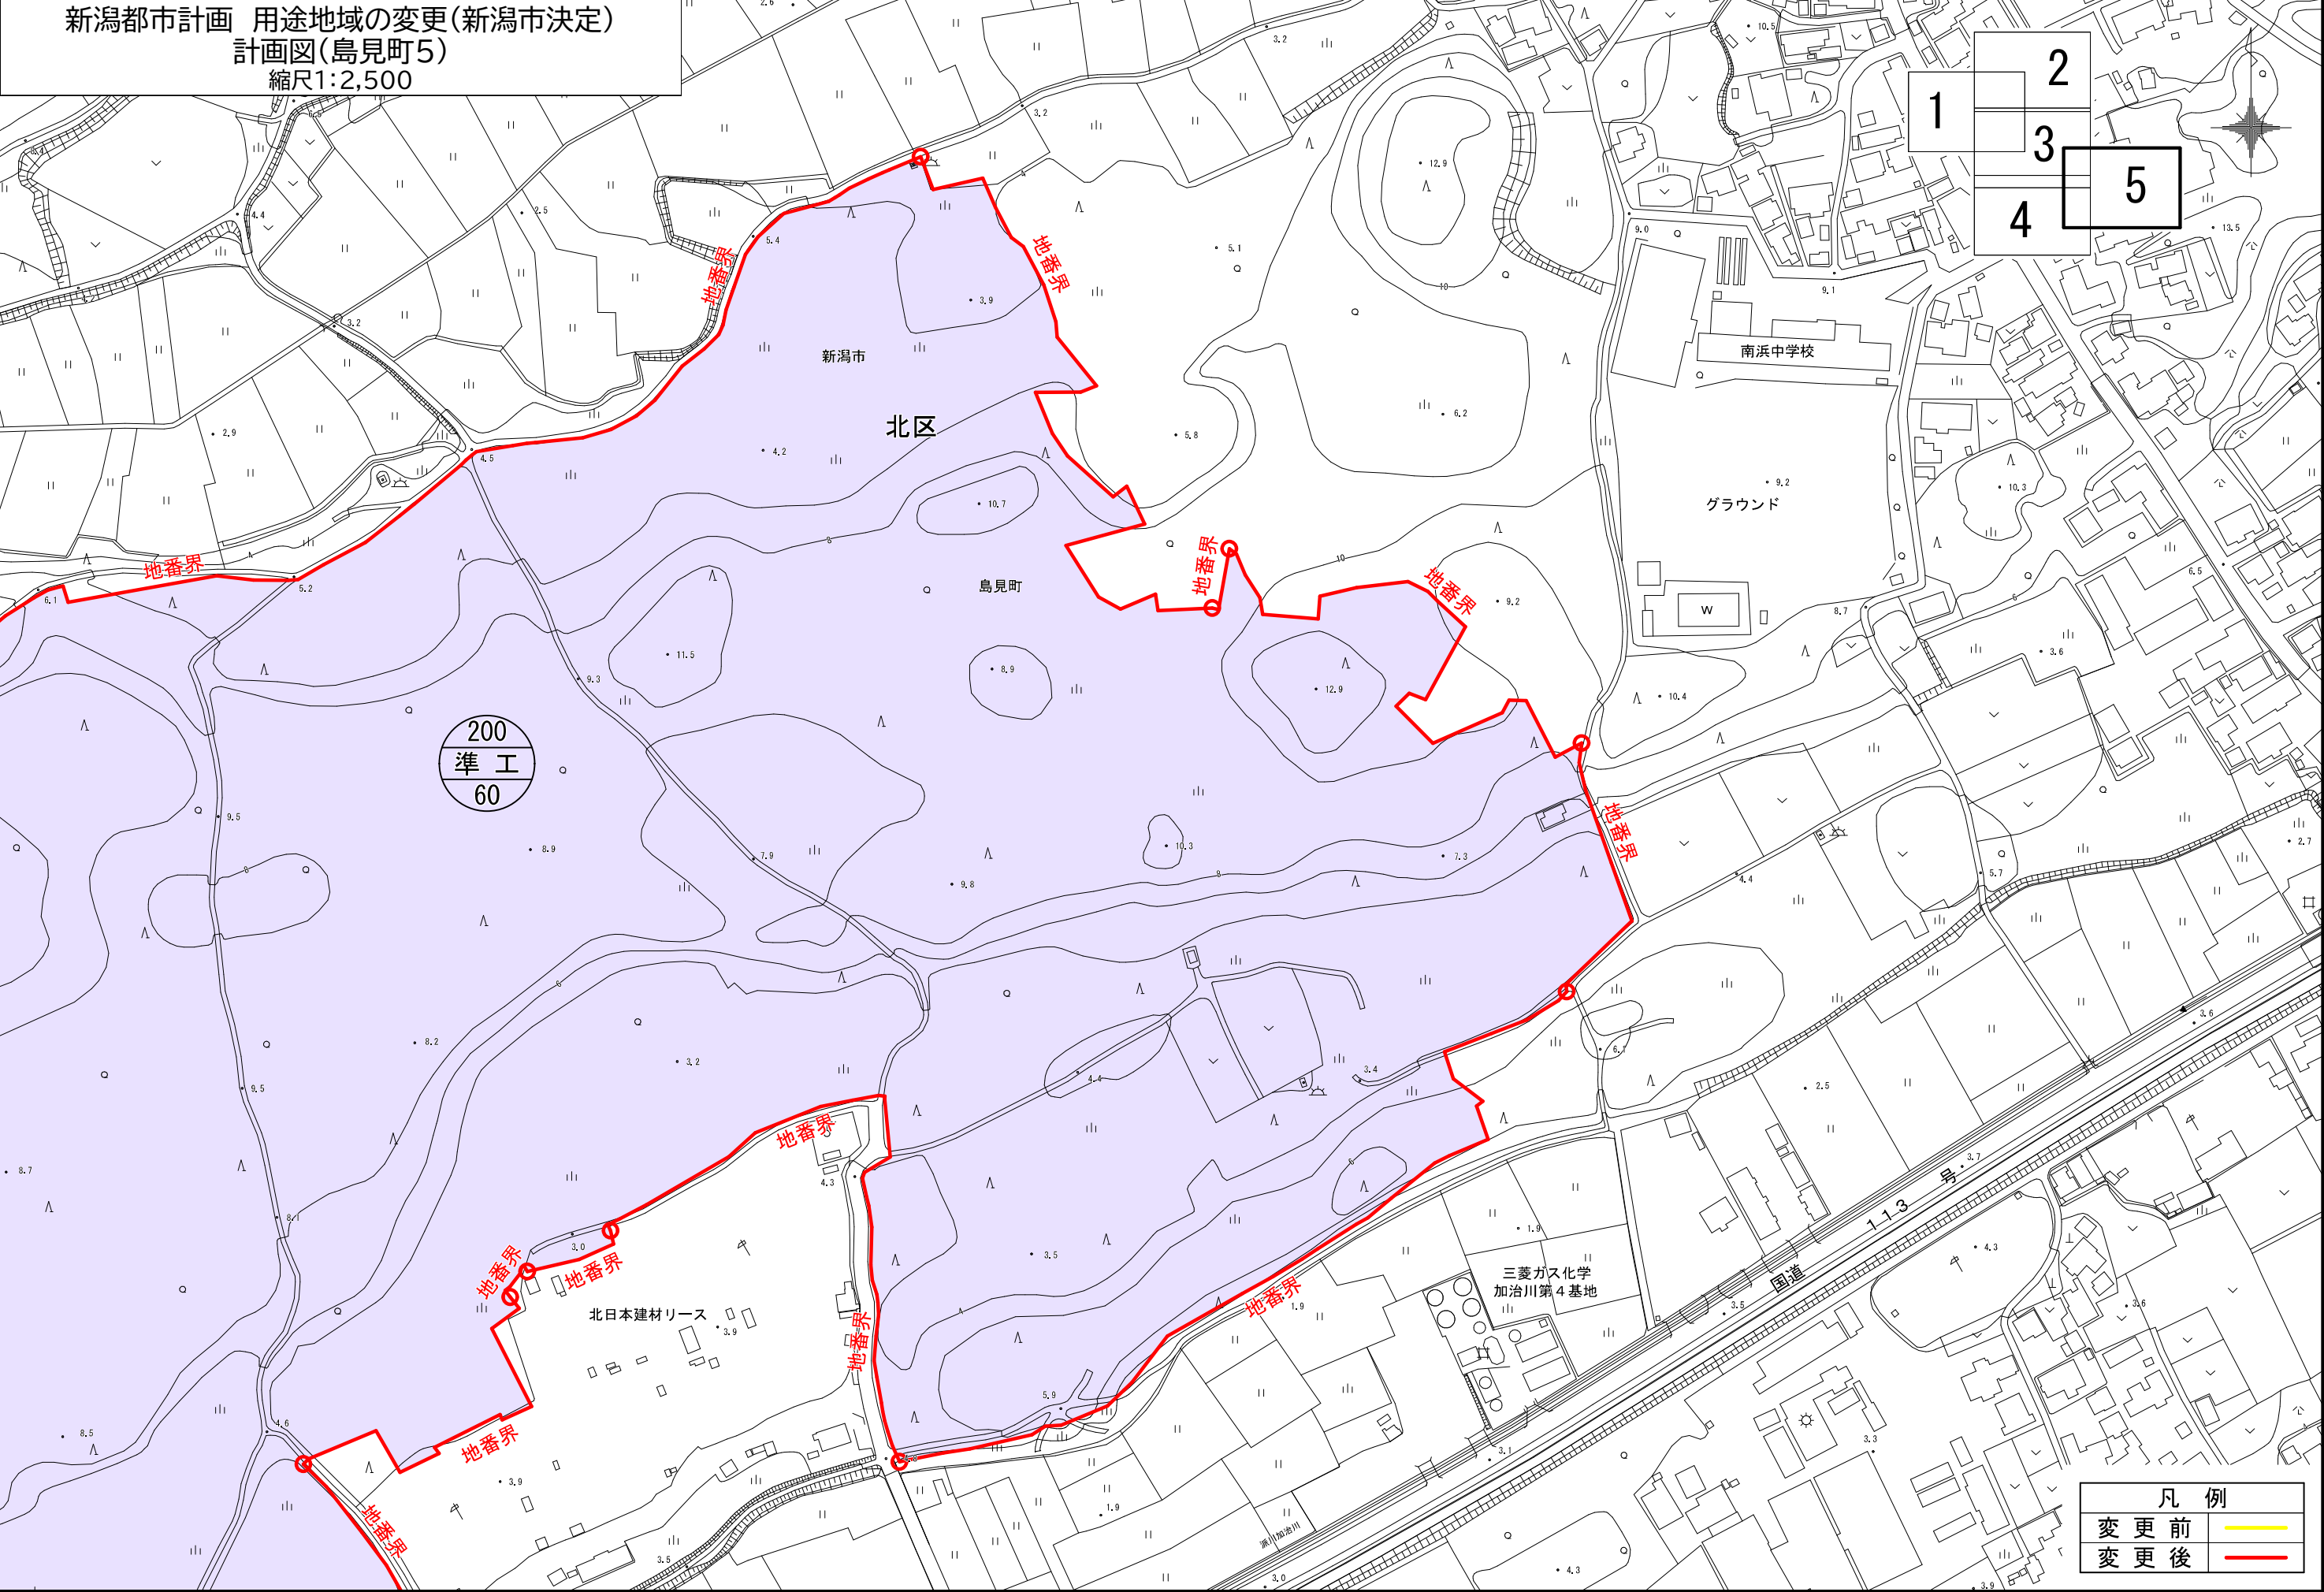

新潟都市計画 用途地域の変更(新潟市決定)
計画図(大形駅北口)
縮尺1:2,500

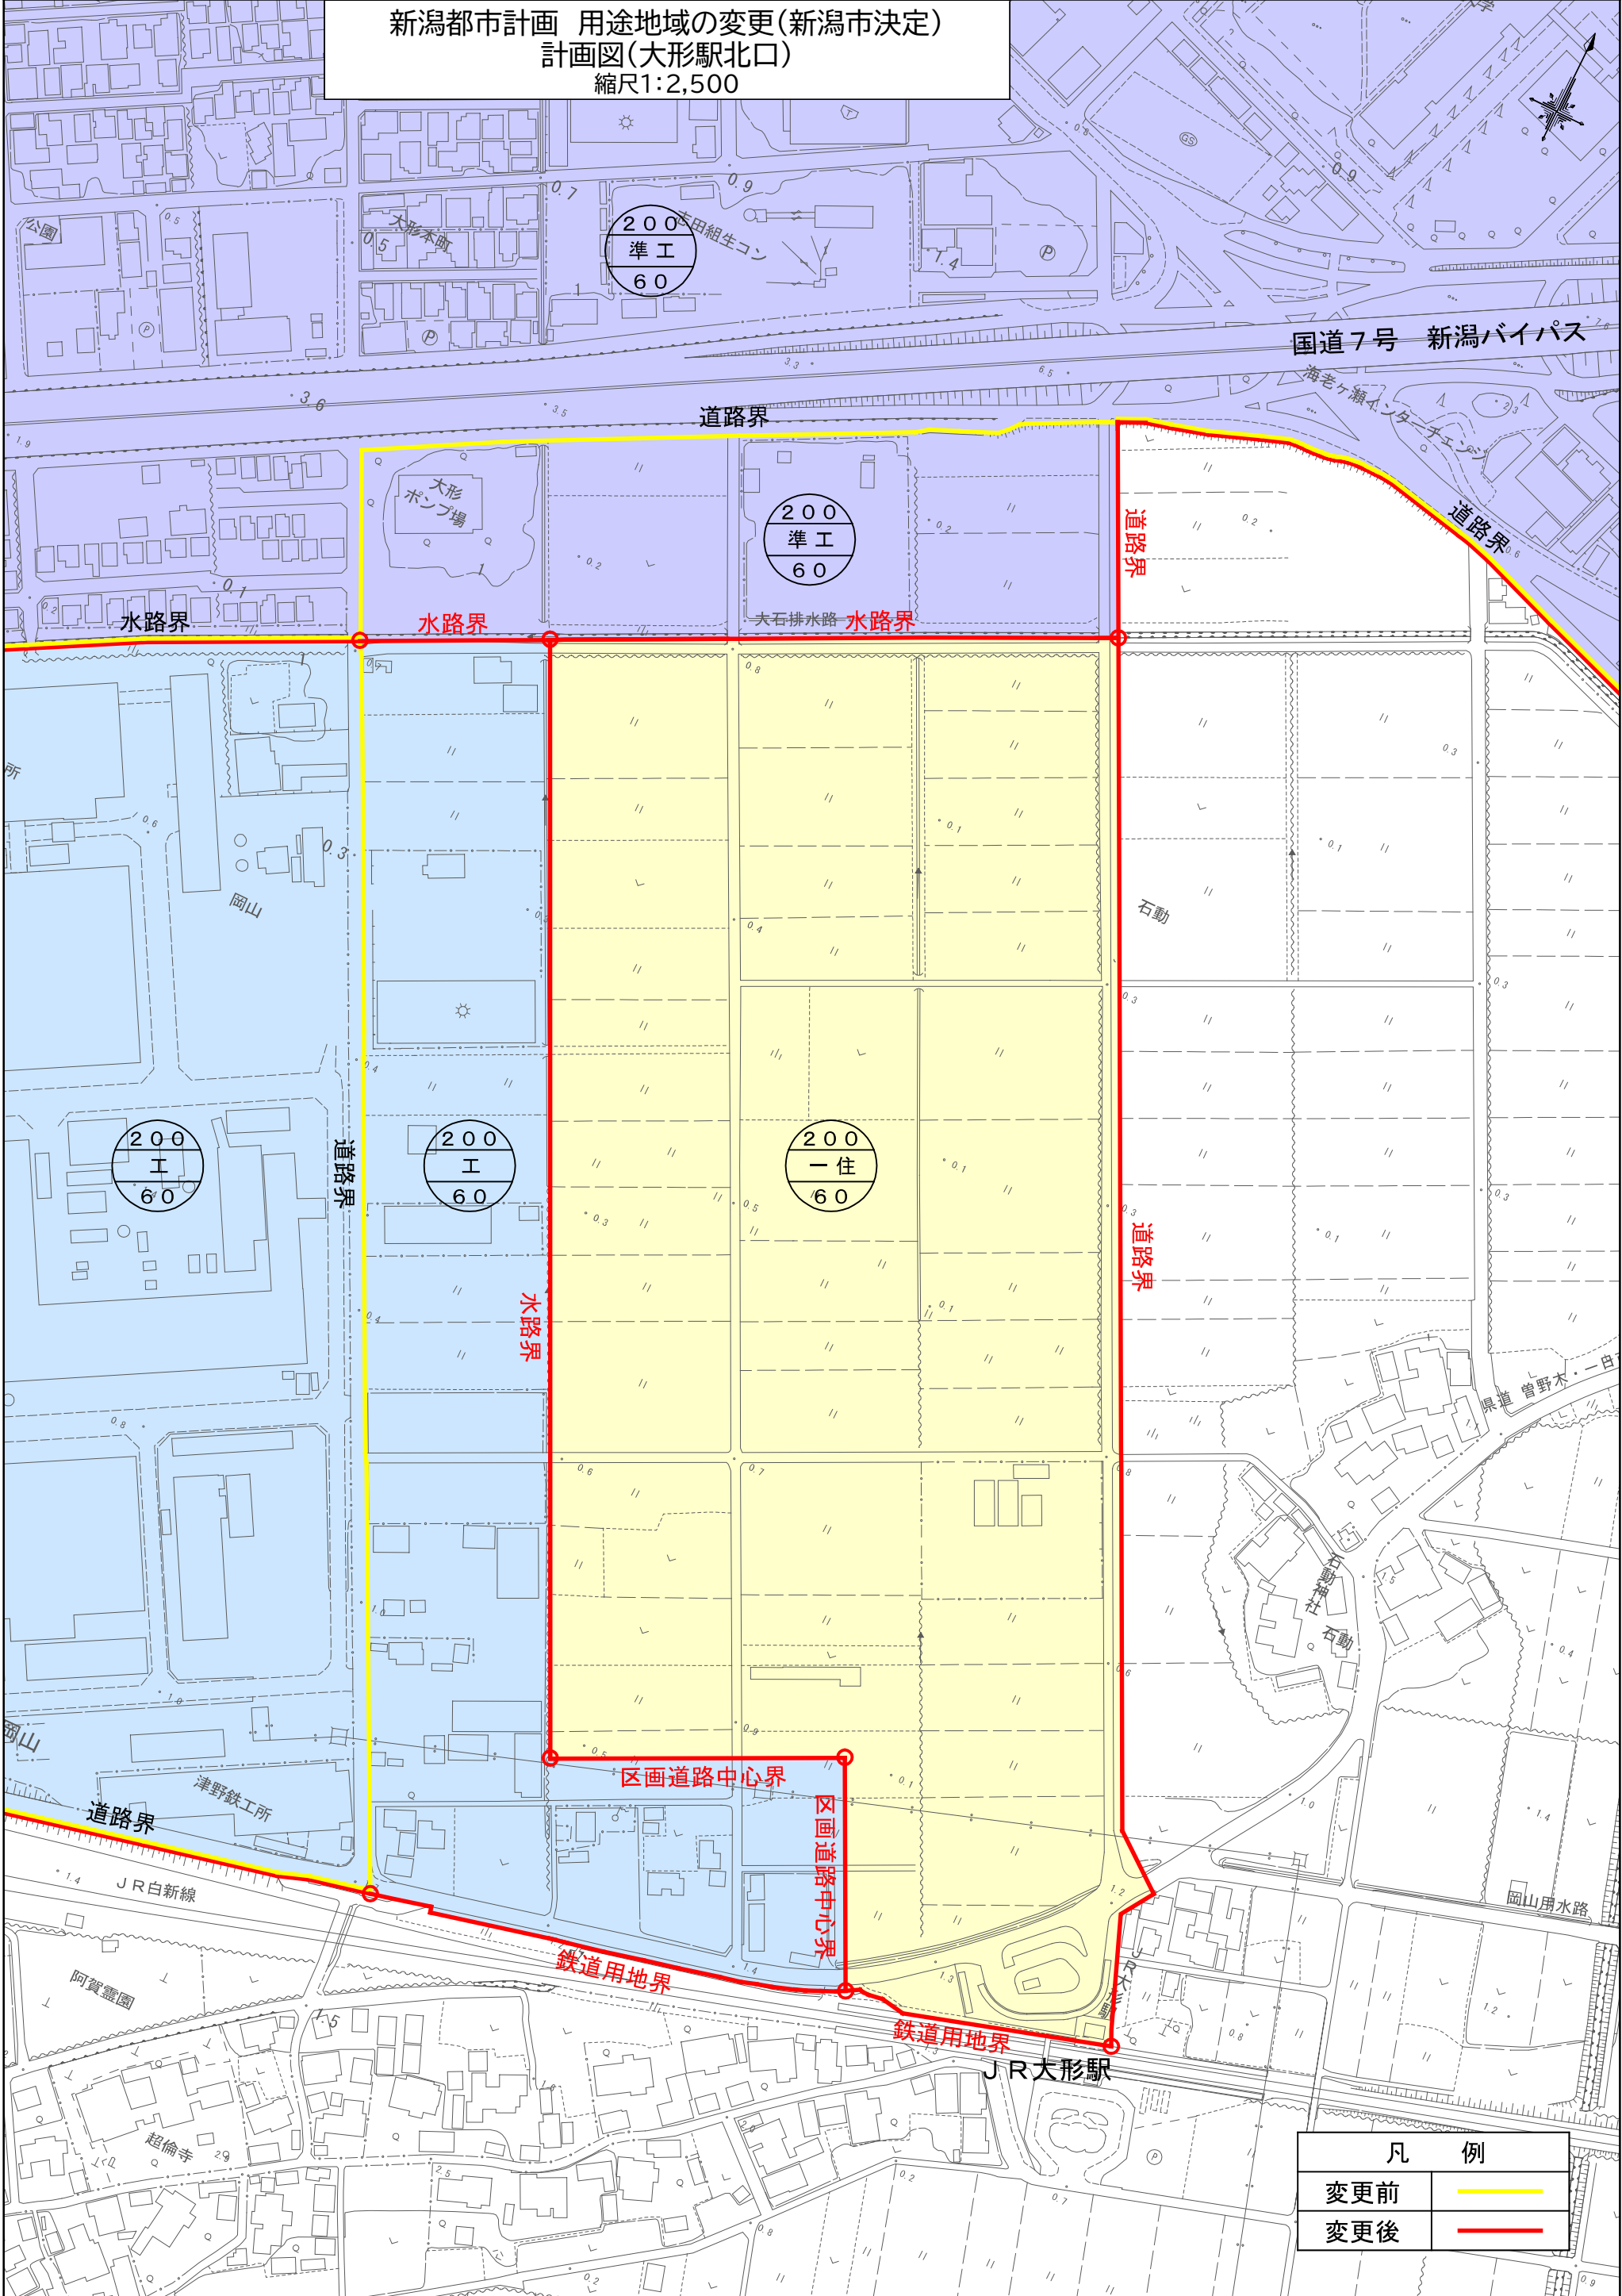


新潟都市計画 用途地域の変更(新潟市決定)
計画図(寺山)
縮尺1:2,500

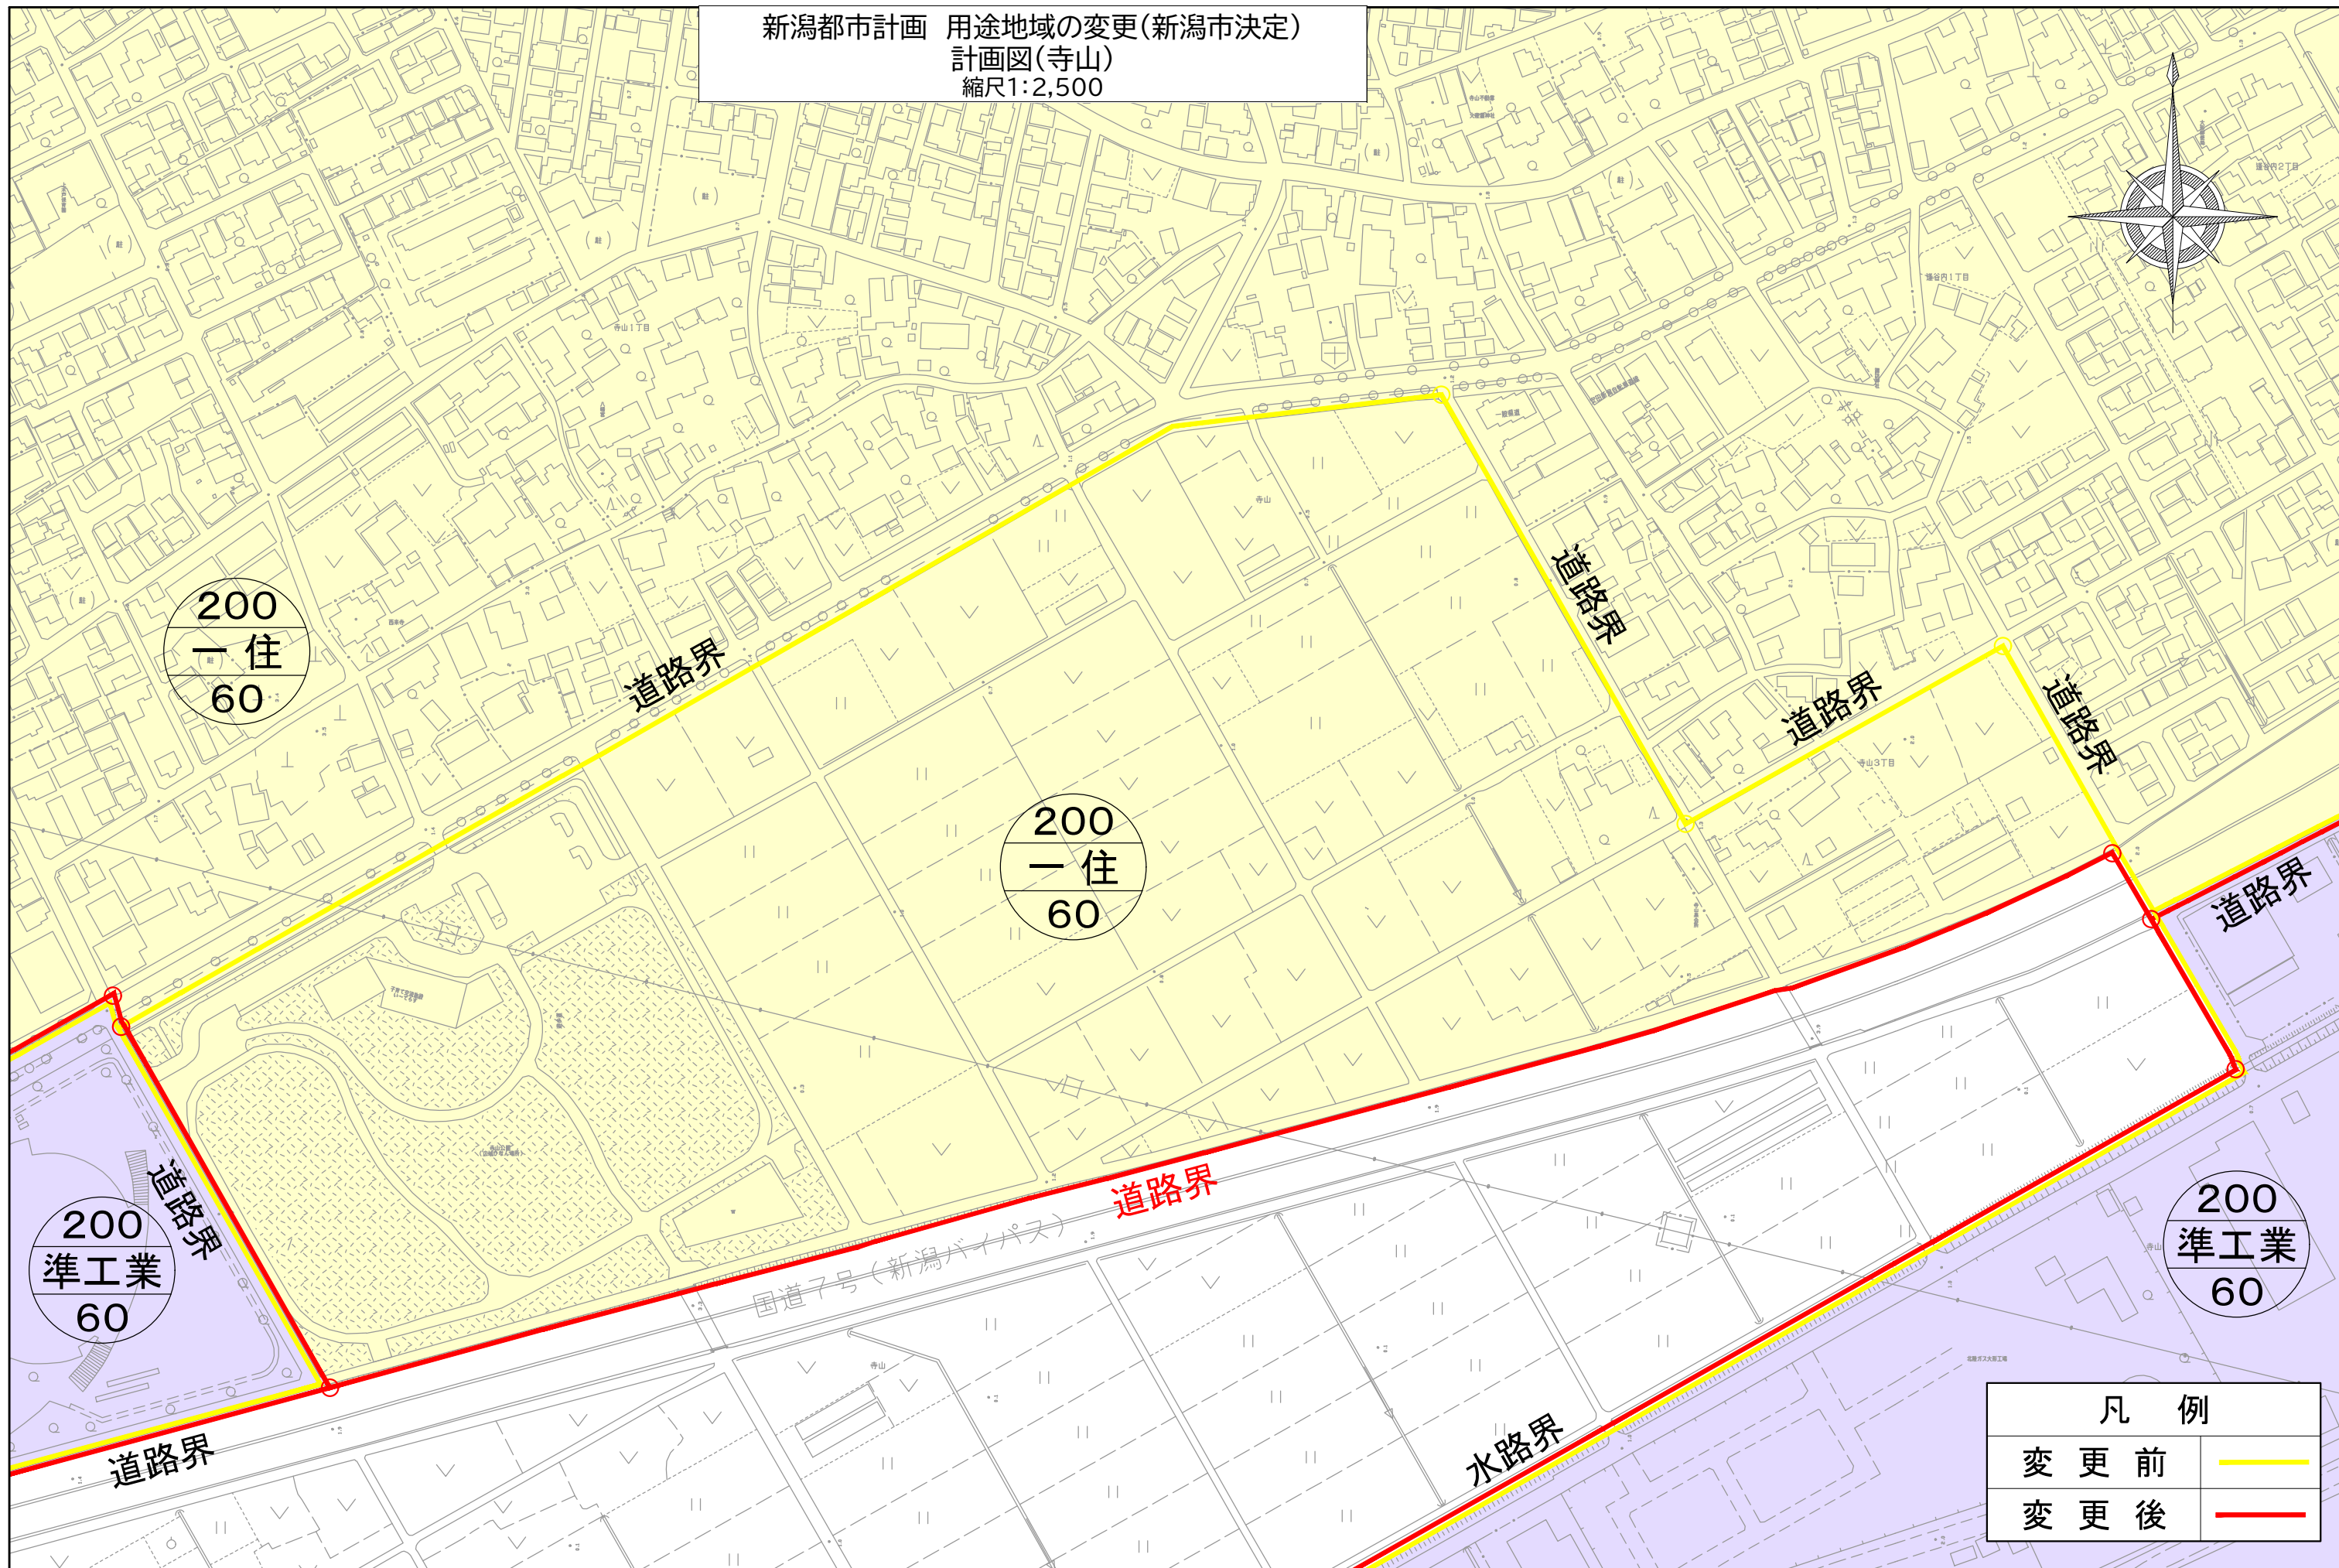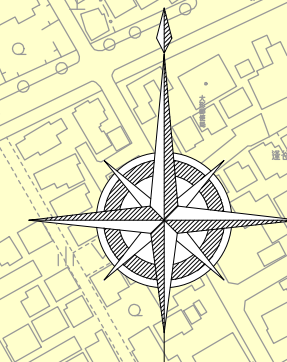


0 50 100 150 200 250m

凡 例	
変 更 前	—
変 更 後	—

新潟都市計画 用途地域の変更(新潟市決定)
計画図(江南区役所周辺)
縮尺1:2,500

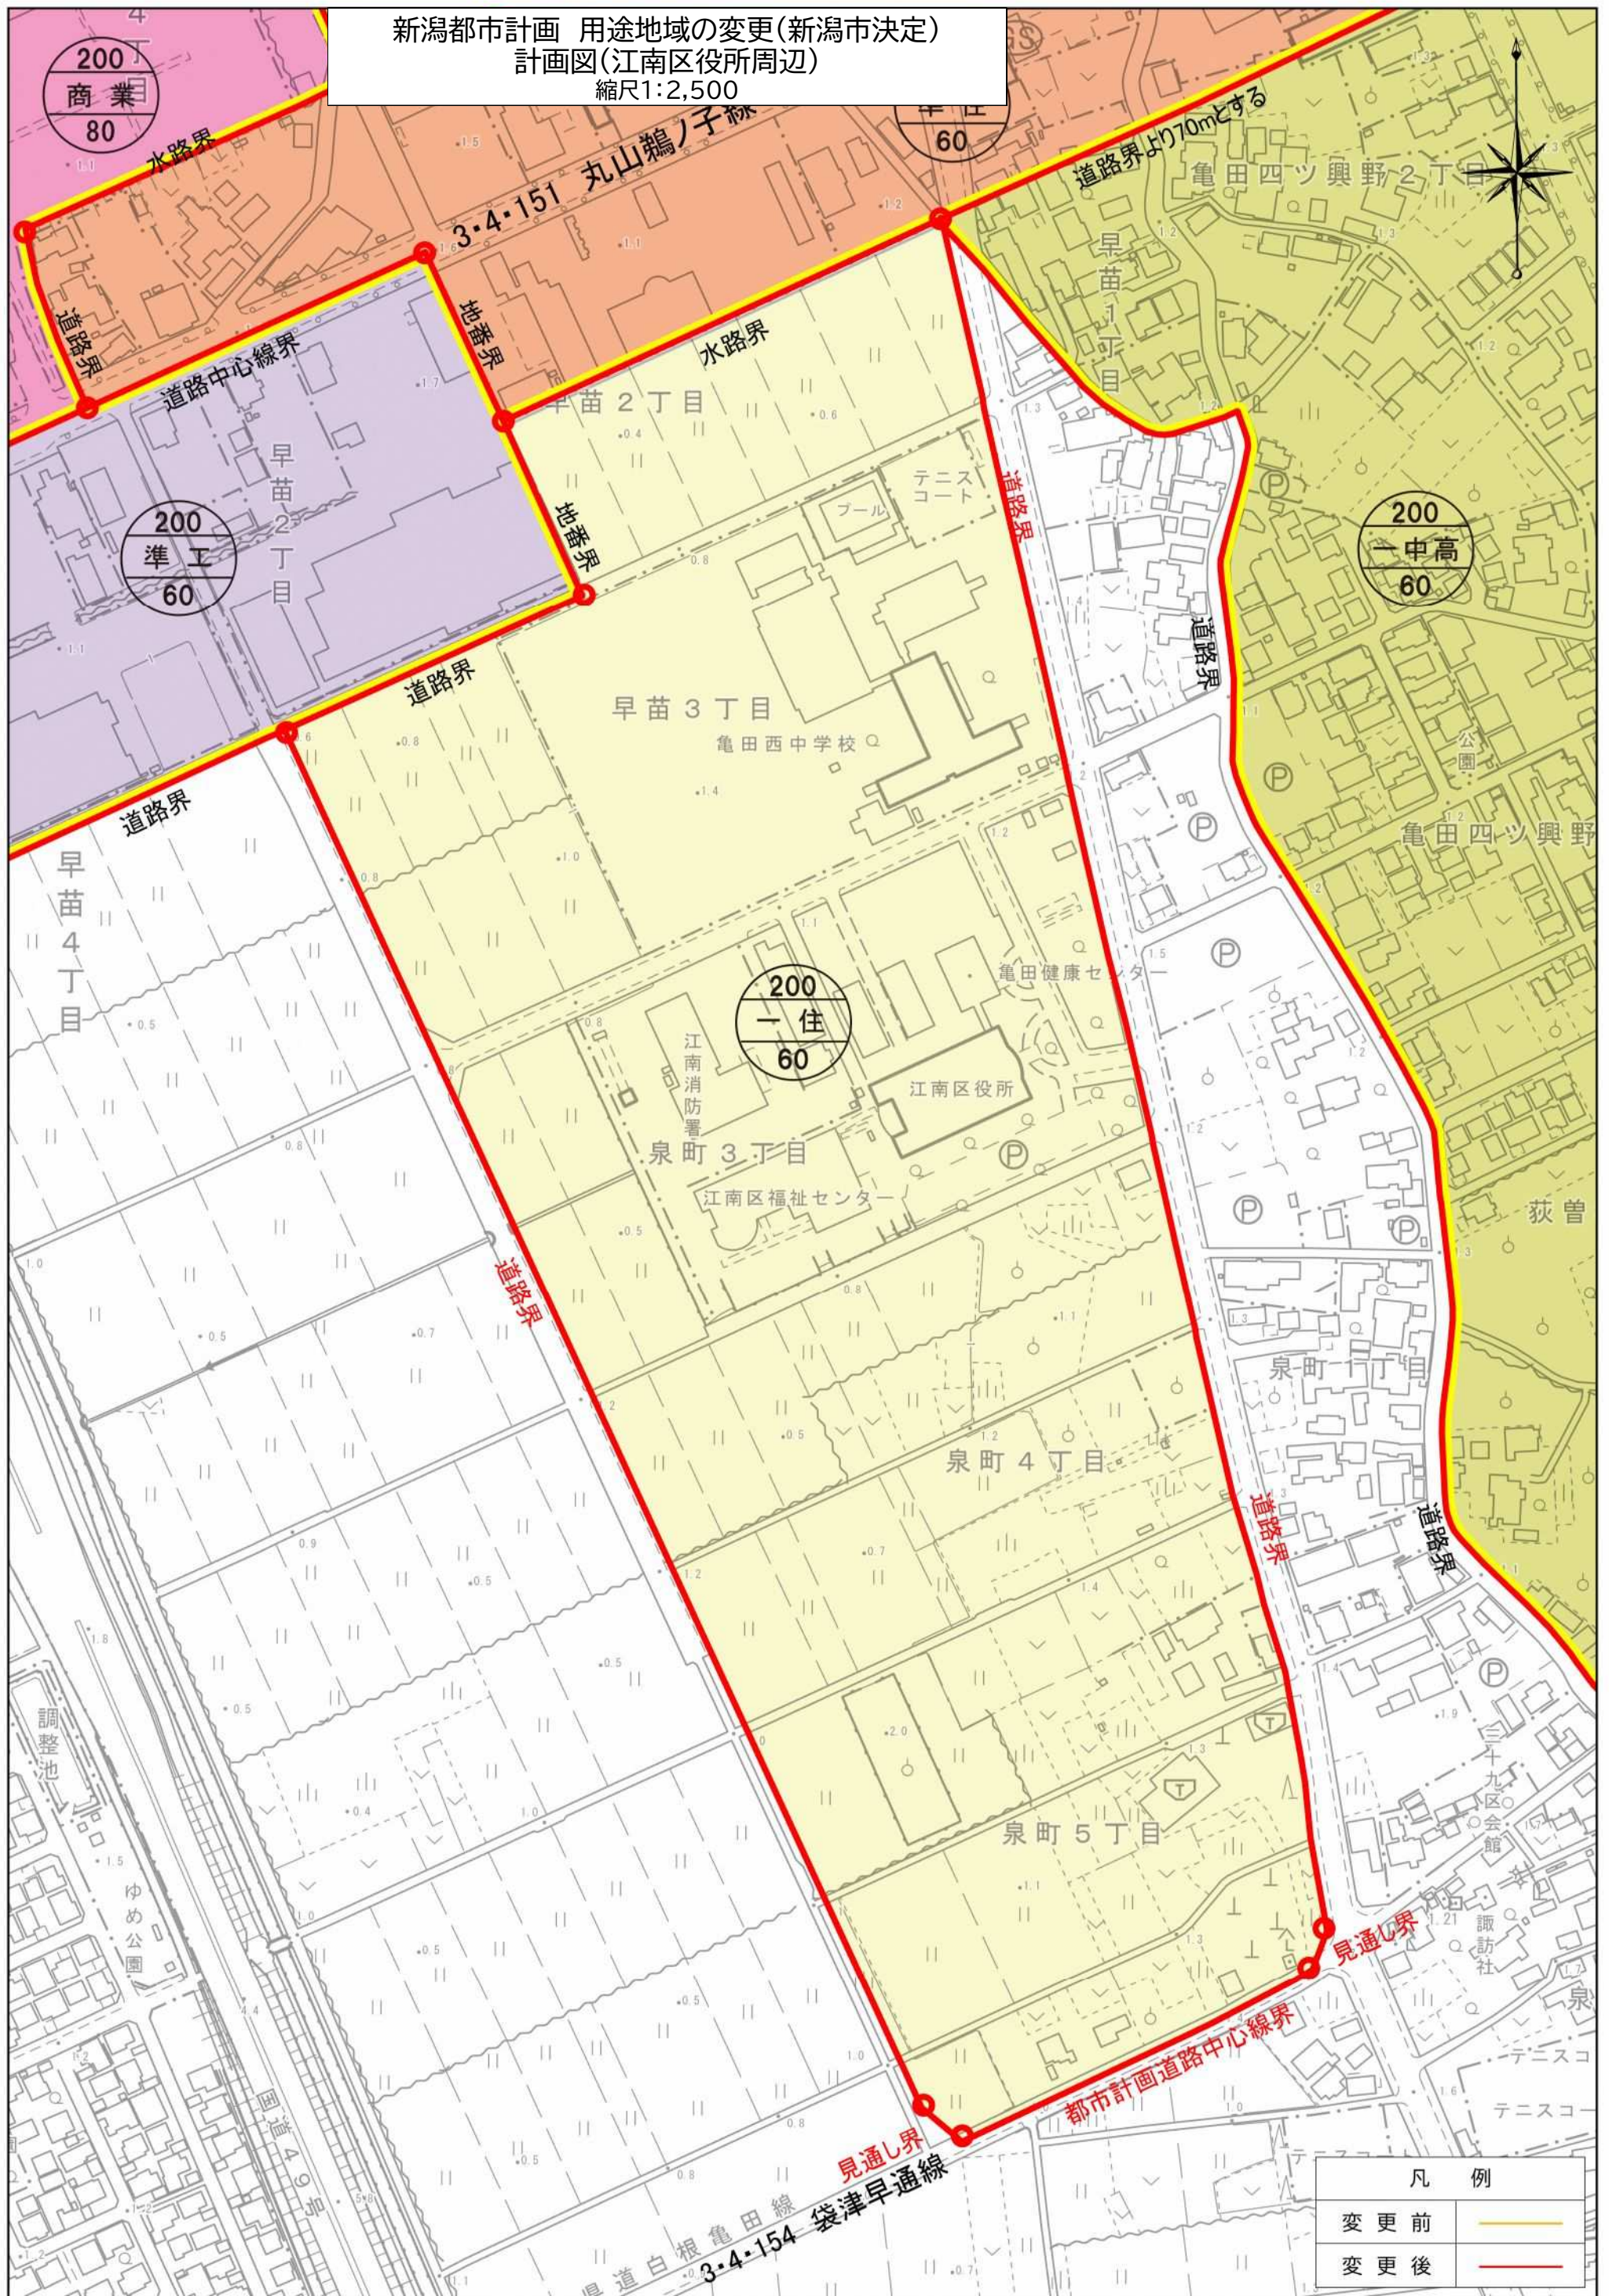


新潟都市計画 用途地域の変更(新潟市決定)
計画図(フォスター亀田早通)
縮尺1:2,500

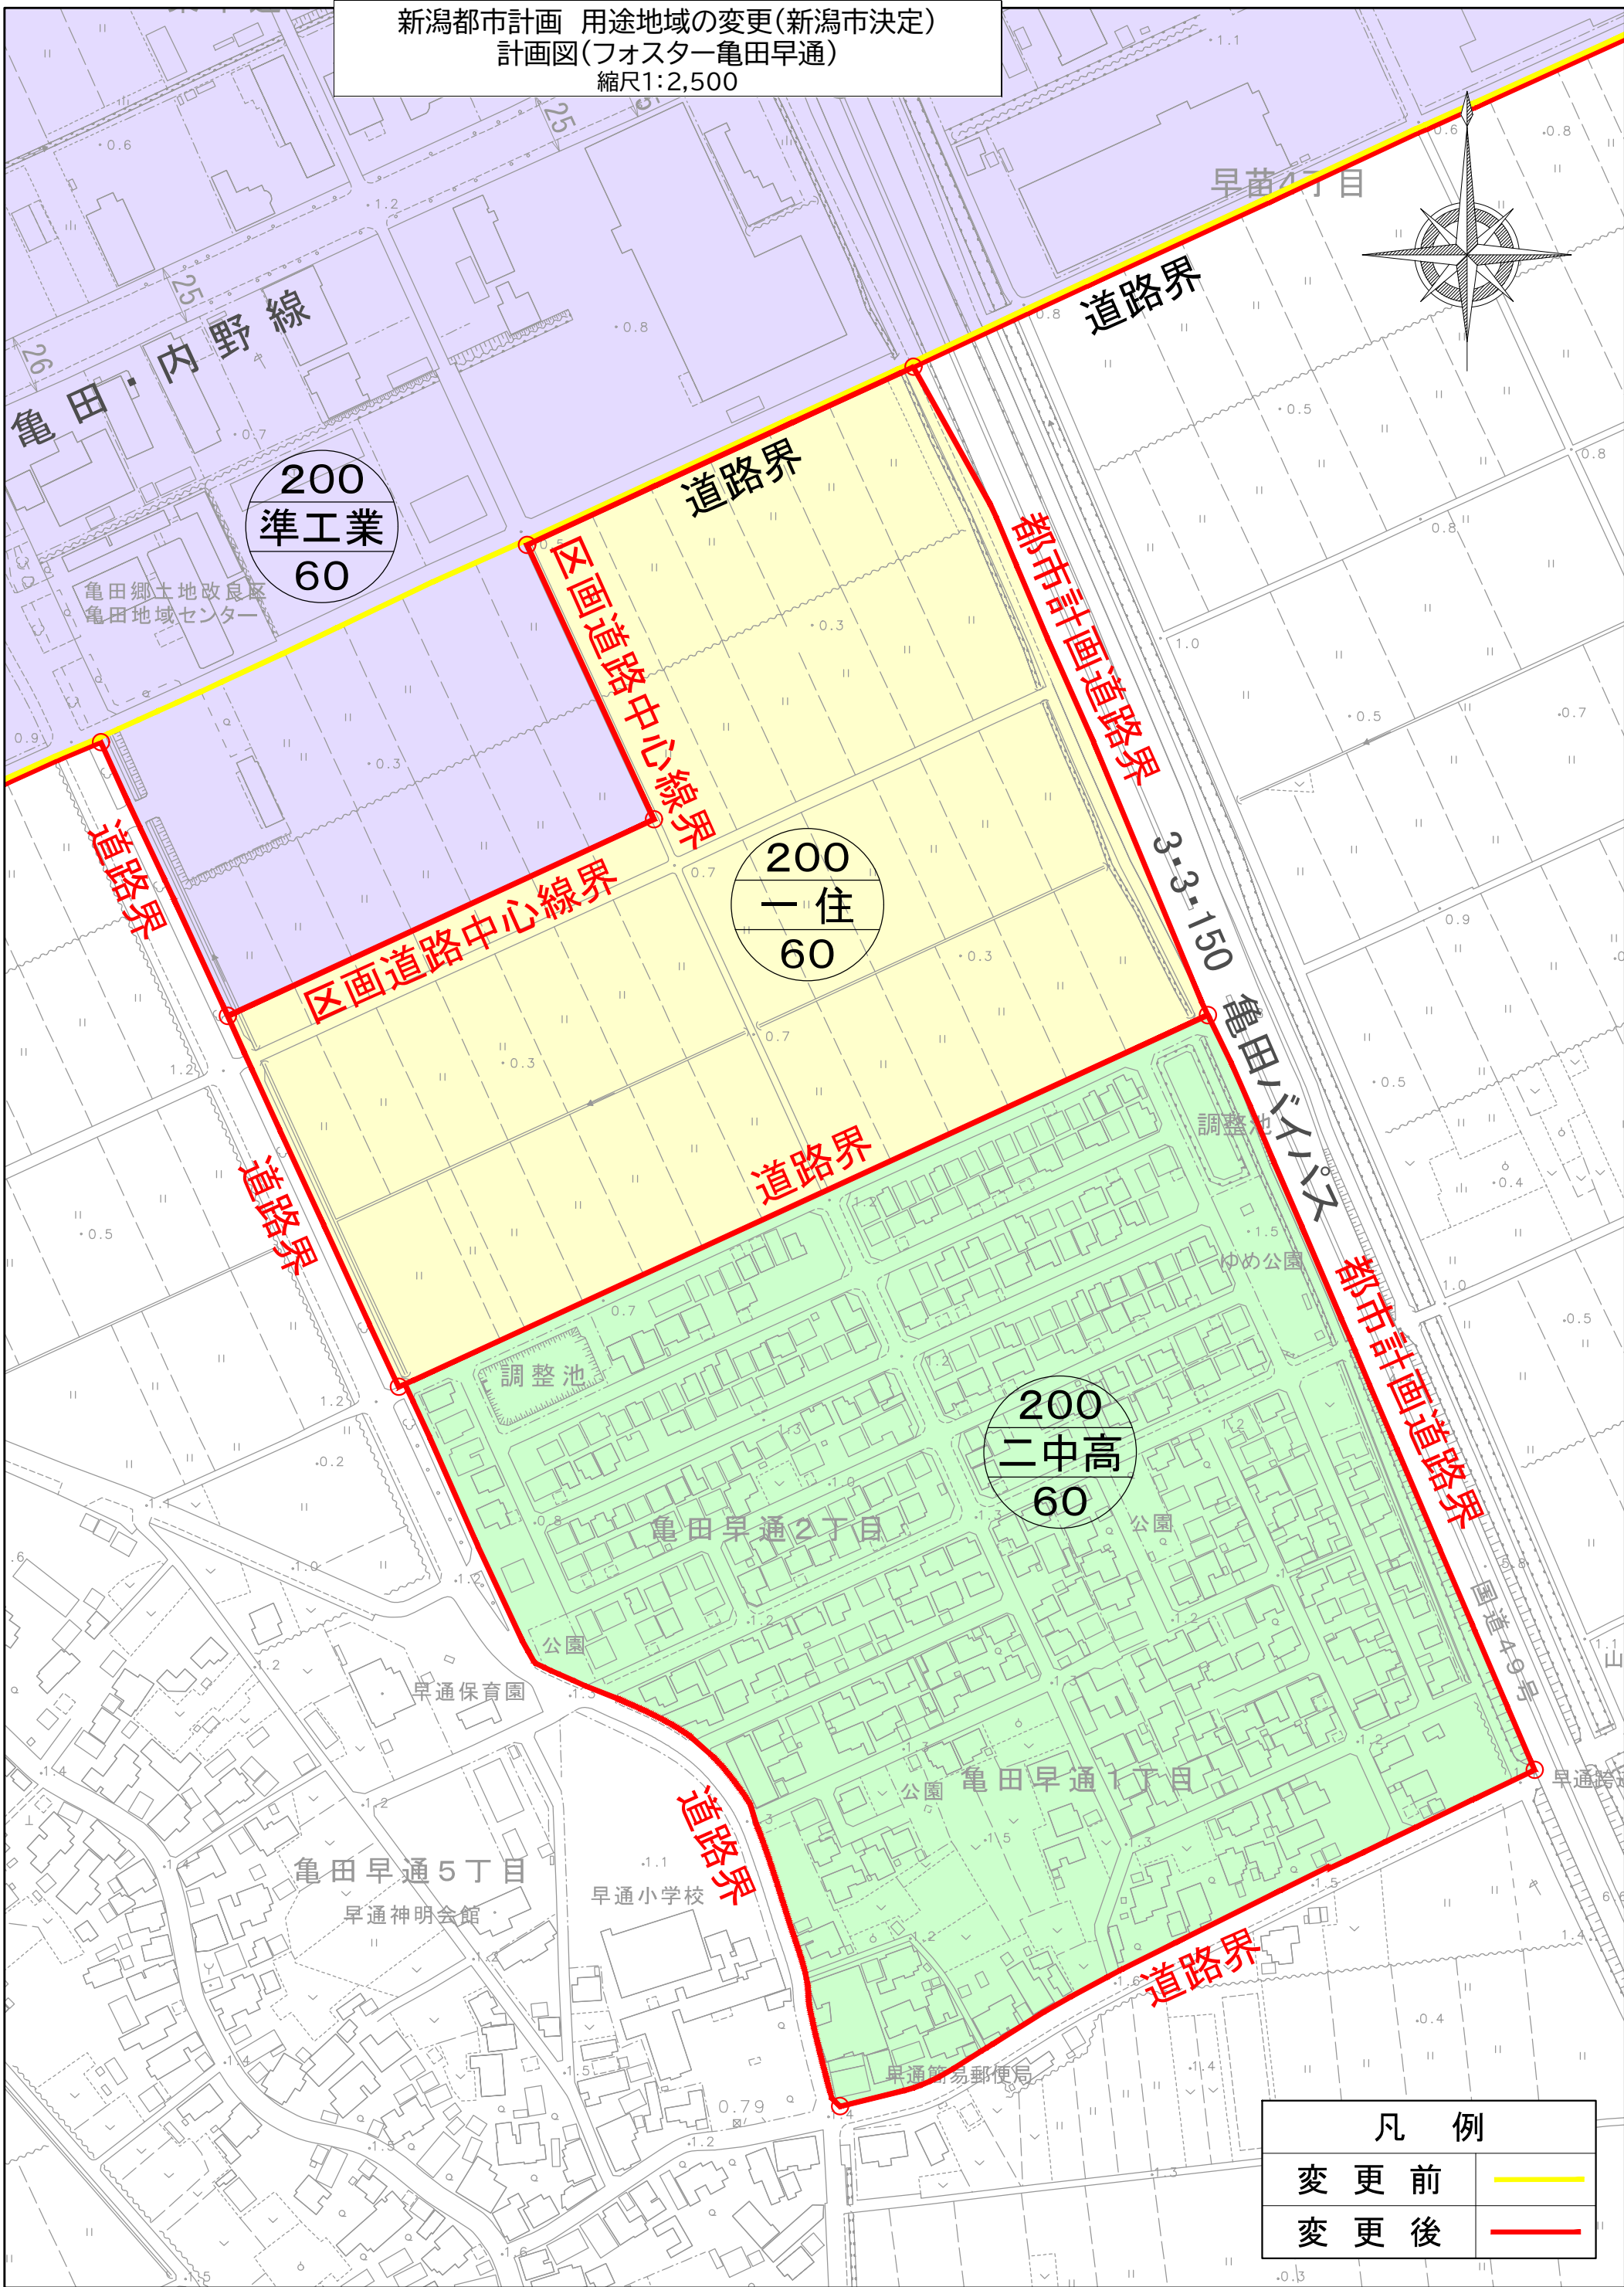


凡 例	
変 更 前	—
変 更 後	—

0 50 100 150 200 250m

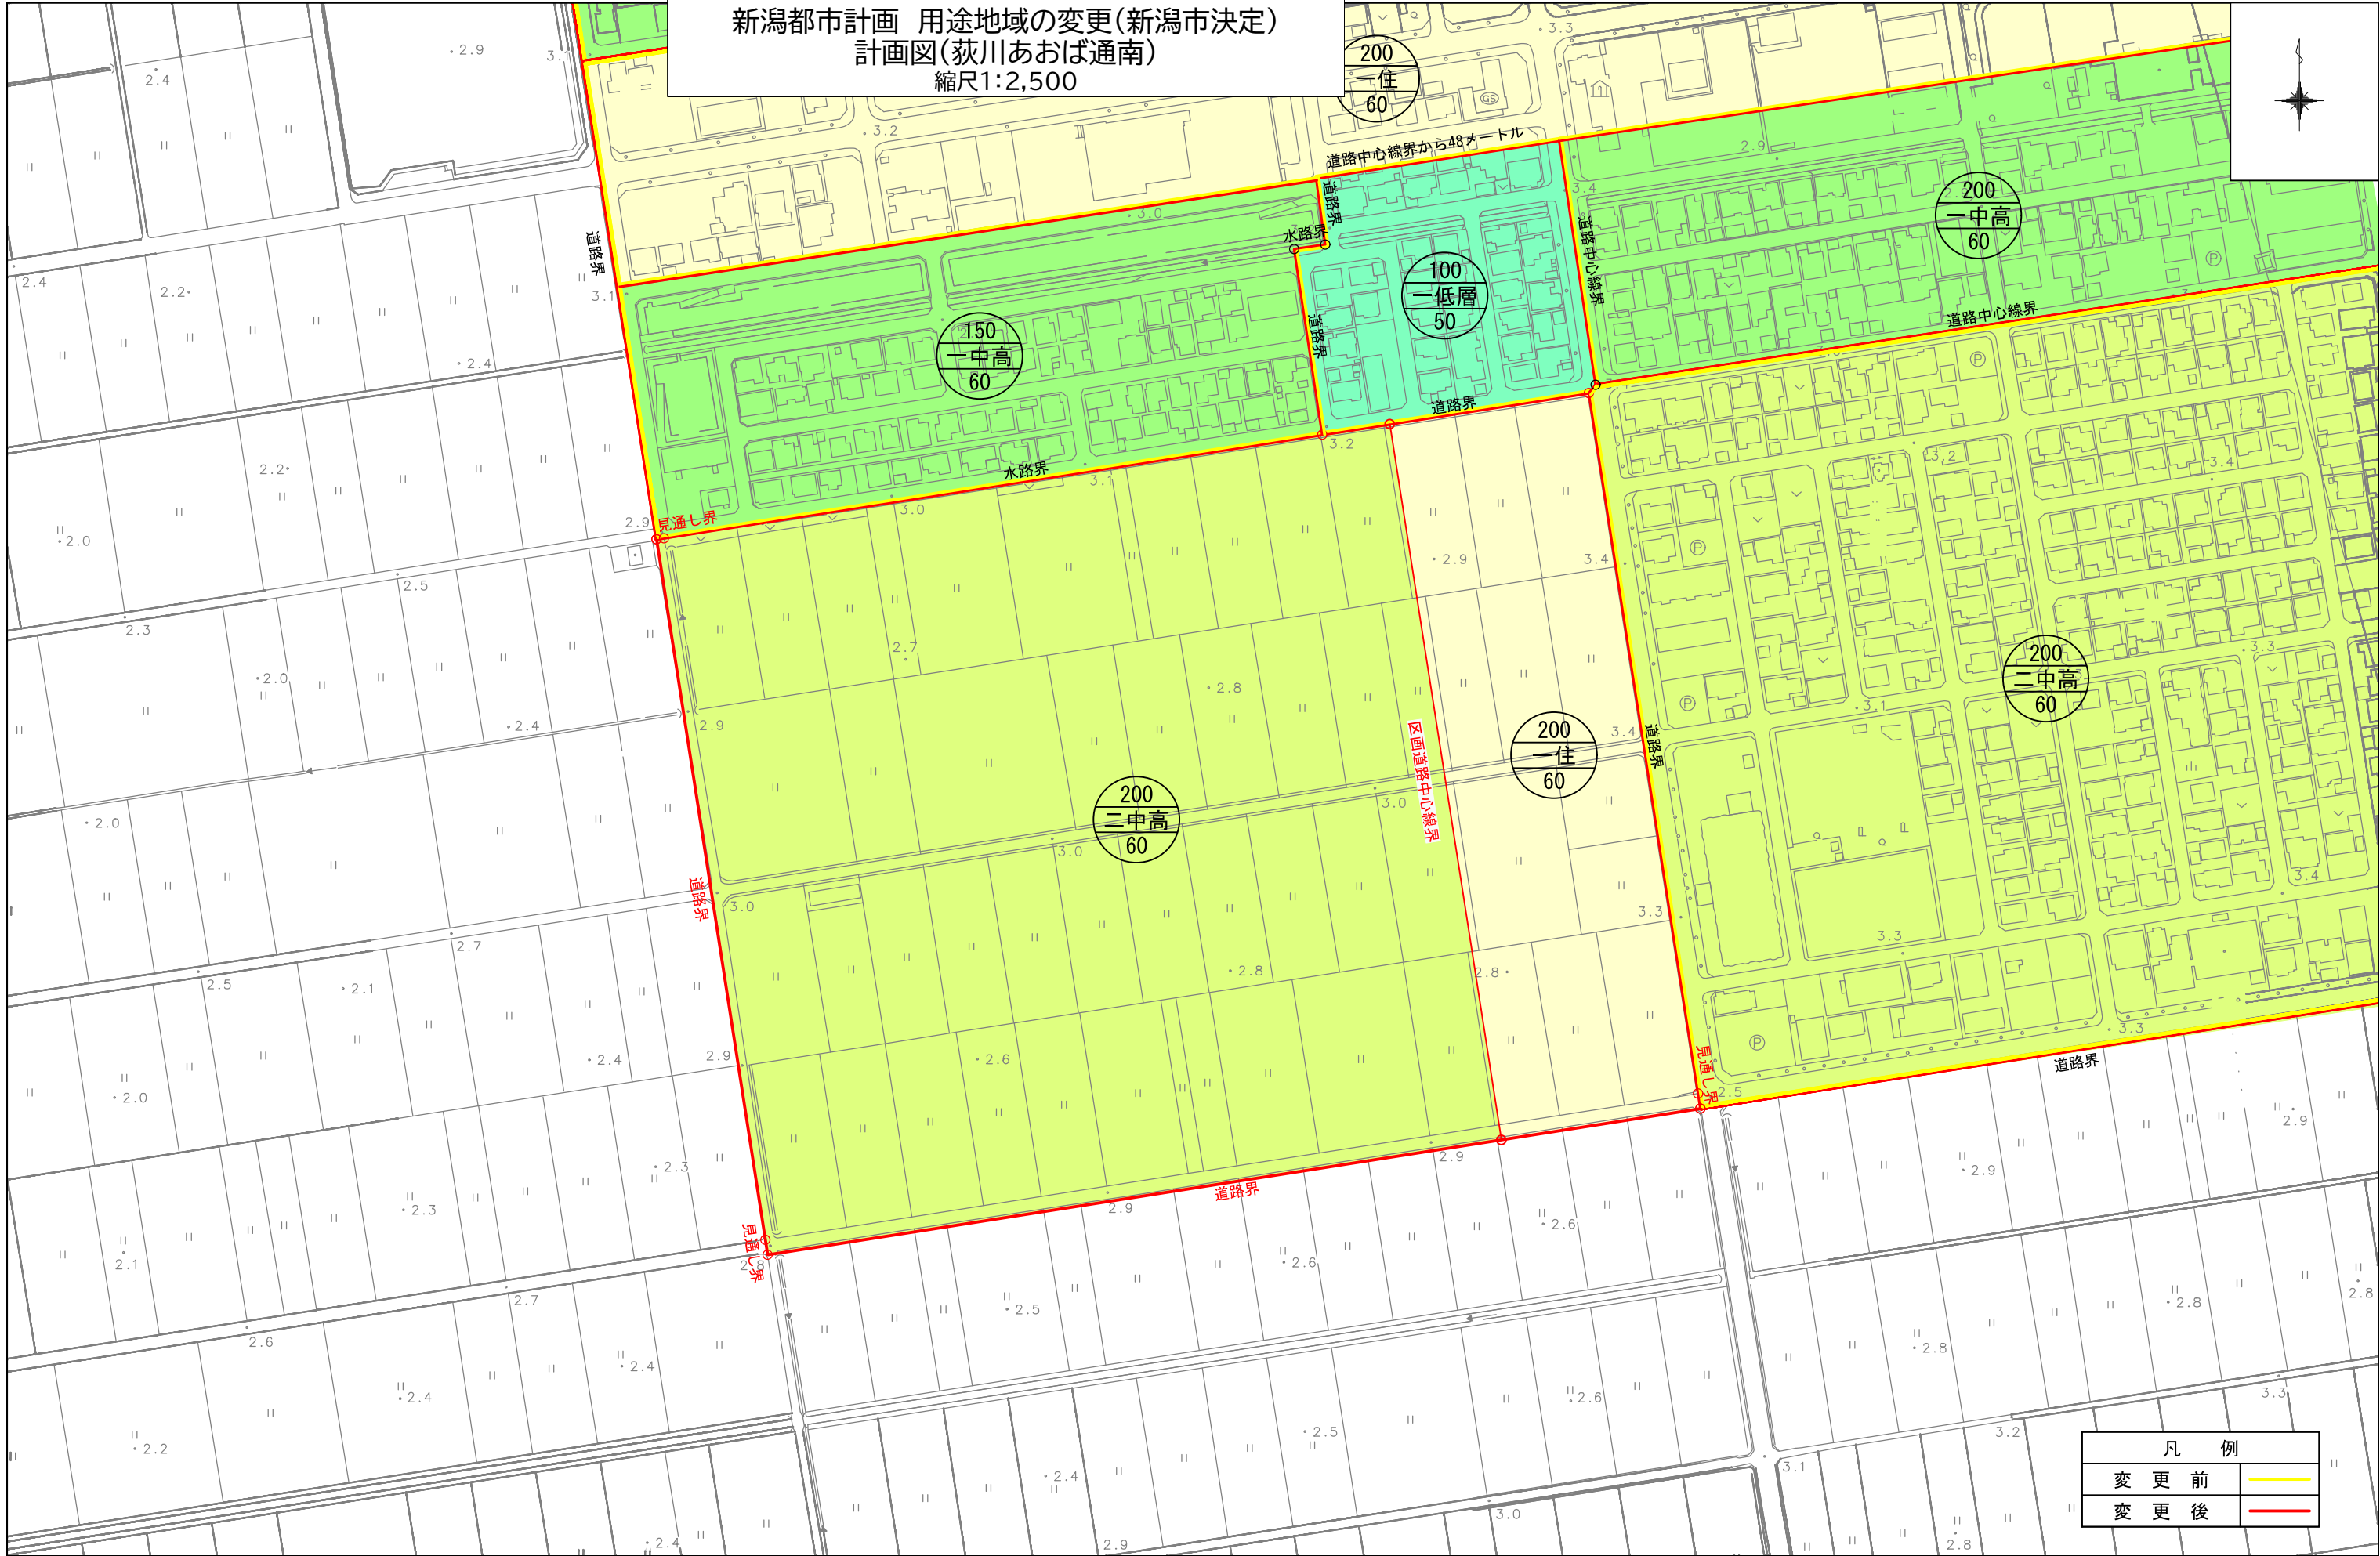


新潟都市計画 用途地域の変更(新潟市決定)
計画図(荻川あおば通南)
縮尺1:2,500

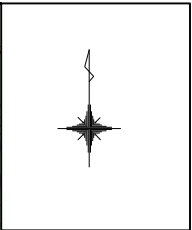


0 0.15 0.3km


凡 例	
変 更 前	—
変 更 後	—

新潟都市計画 用途地域の変更(新潟市決定)
計画図(北上西)
縮尺1:2,500

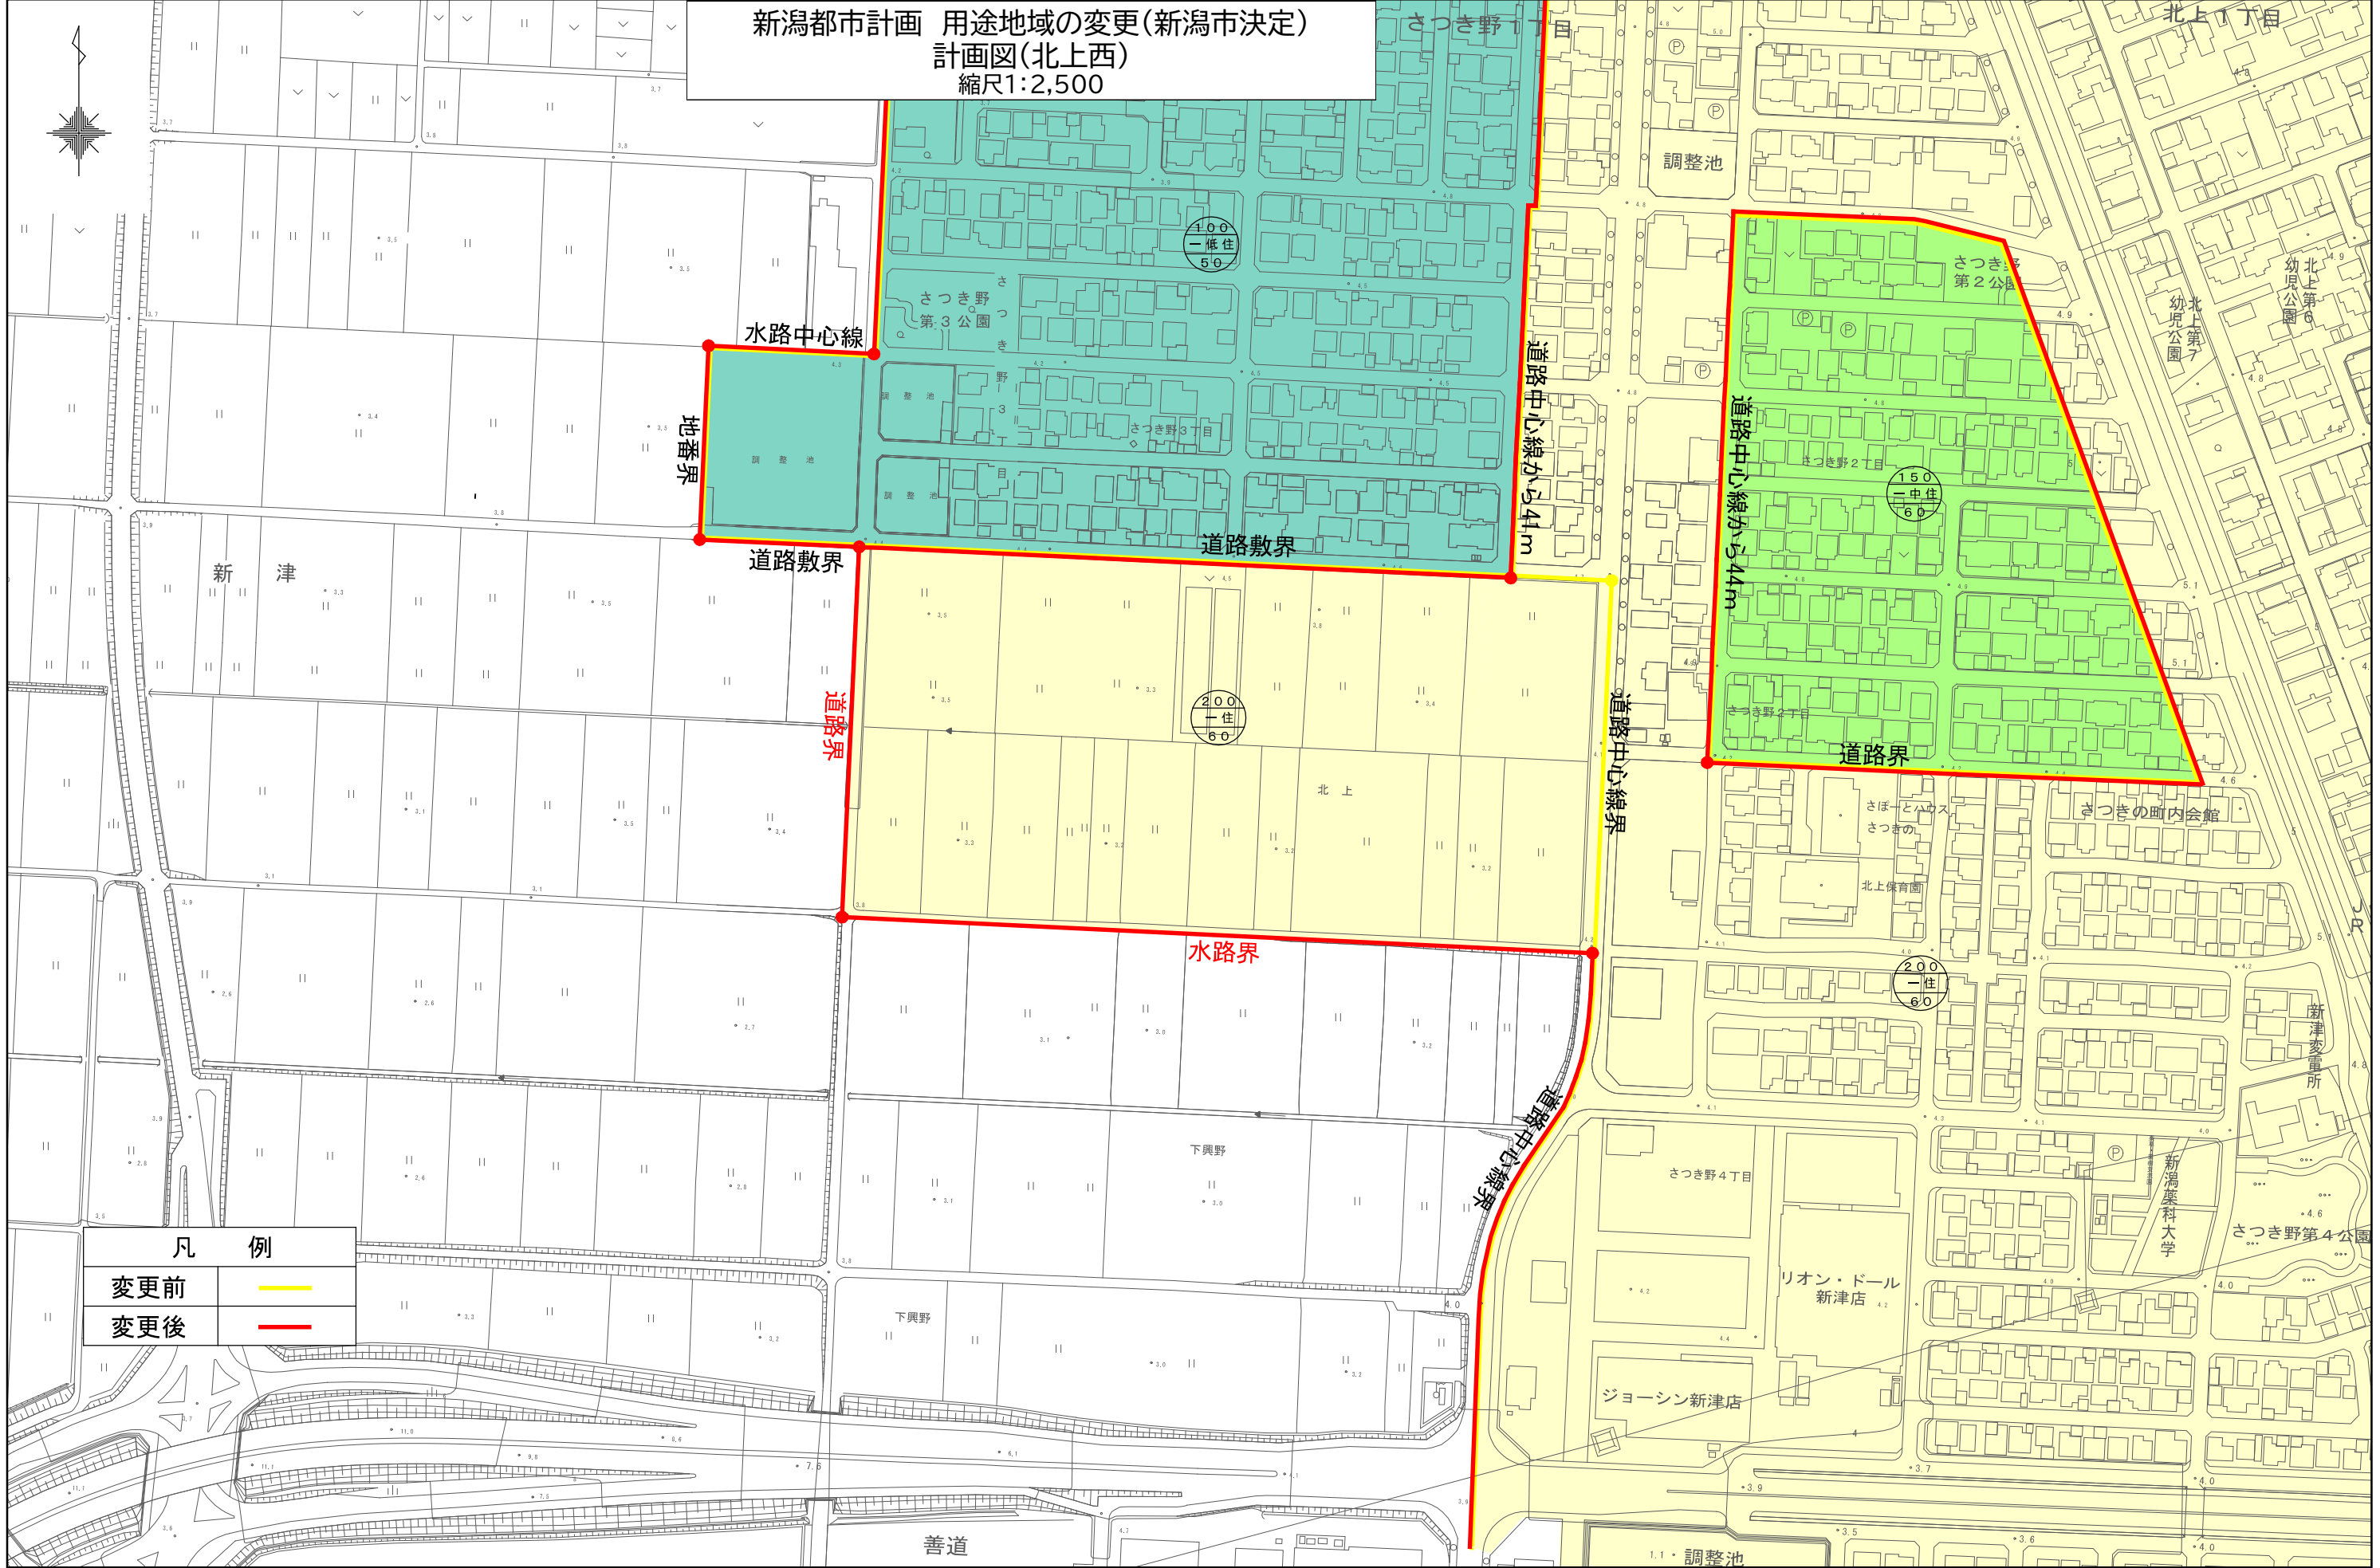

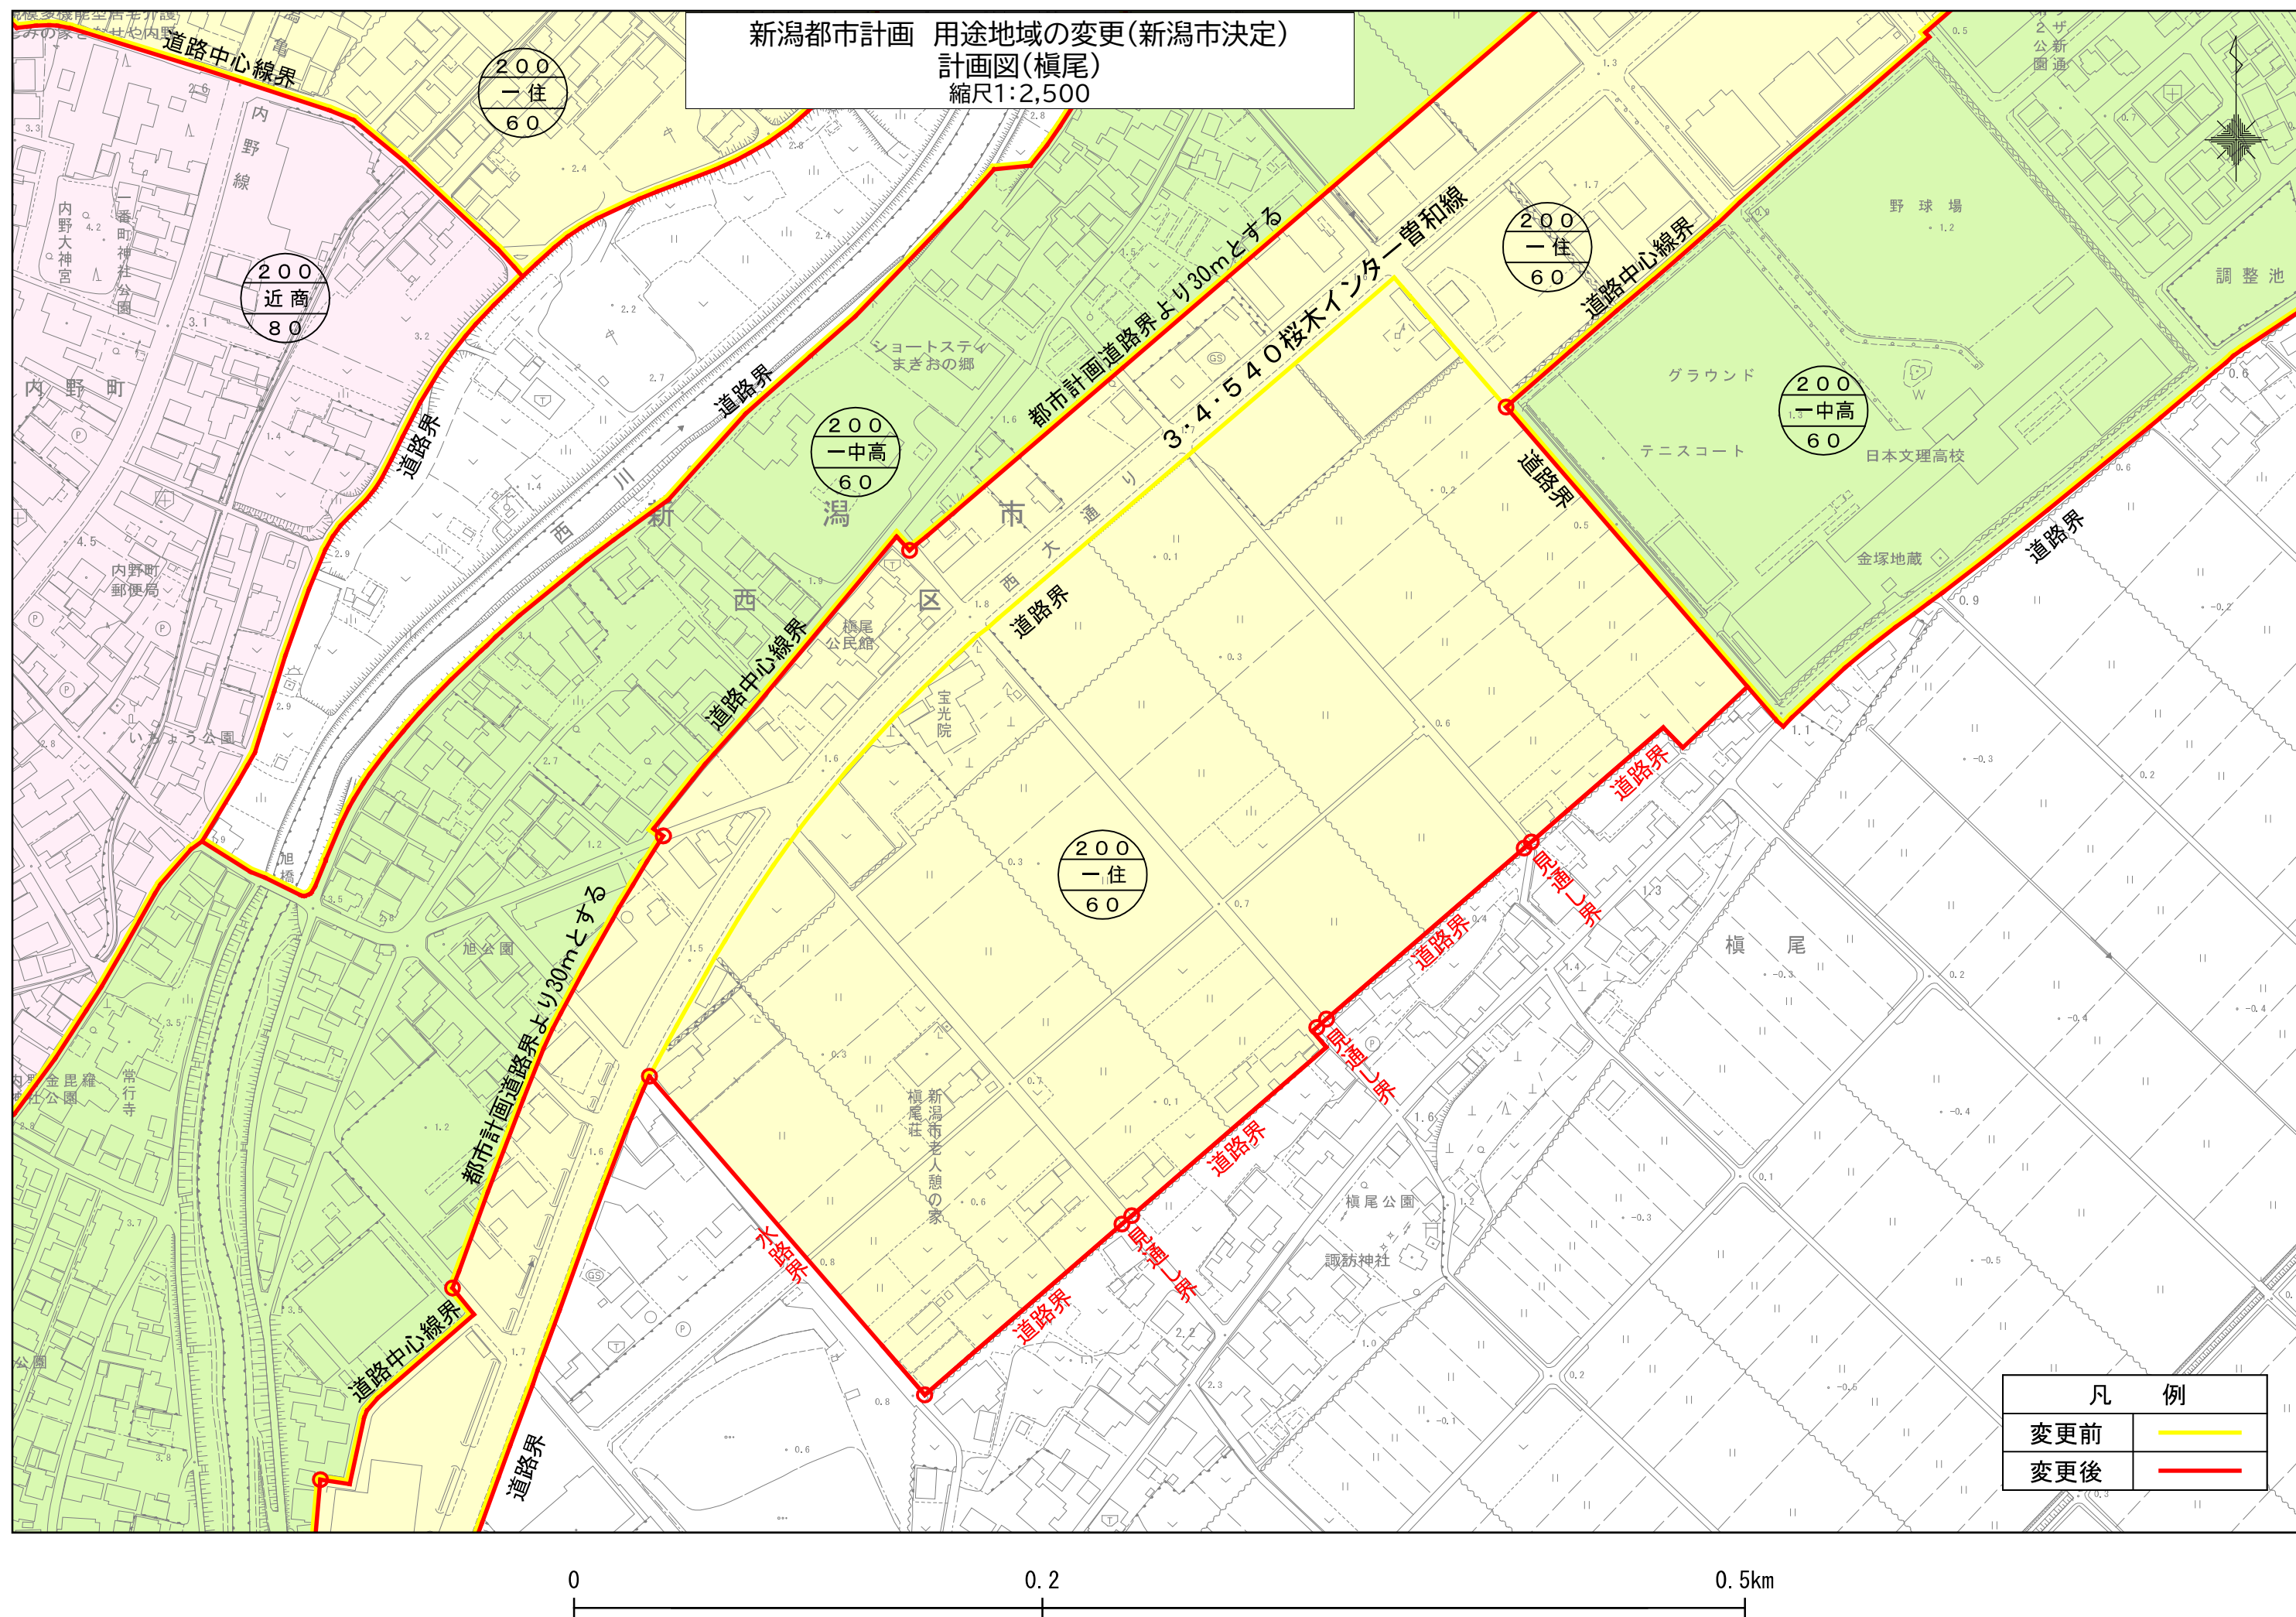

新潟都市計画 用途地域の変更(新潟市決定)
計画図(南長潟)
縮尺1:2,500

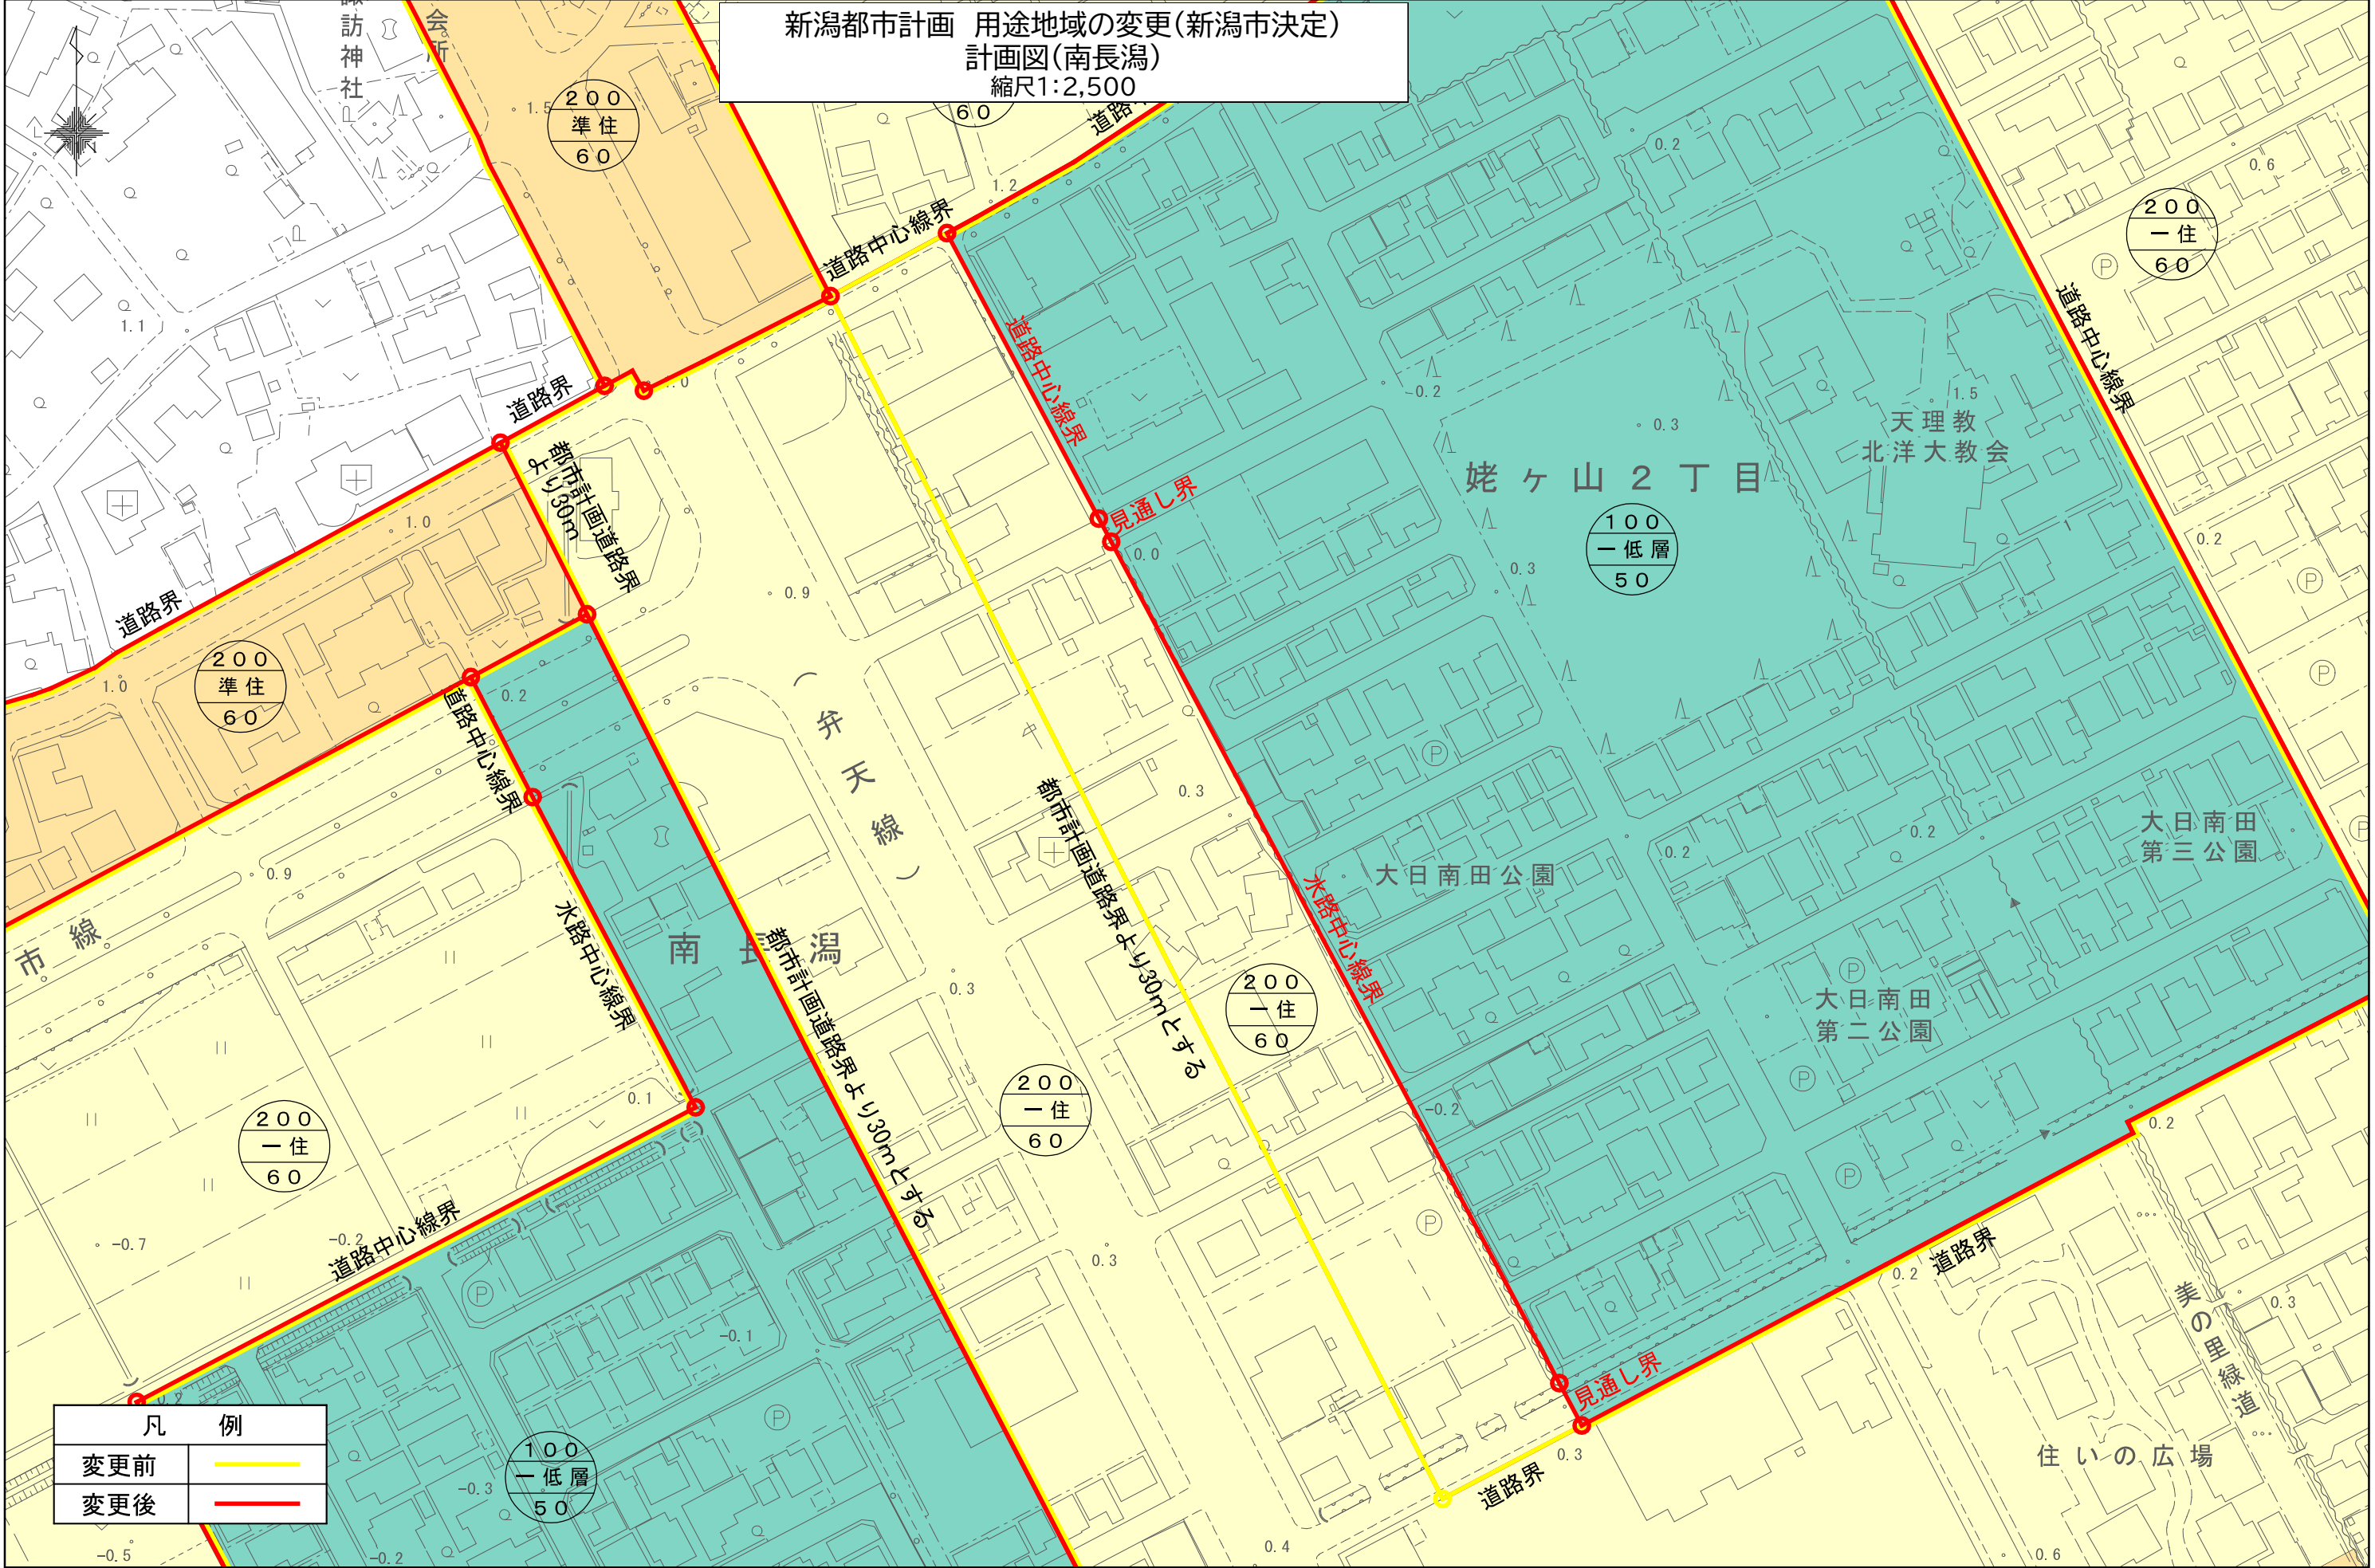

凡 例	
変更前	—
変更後	—

0 0.2 0.5km