



縮尺1:2,500



新潟都市計画 用途地域の変更(新潟市決定)
 計画図
 縮尺1:2,500

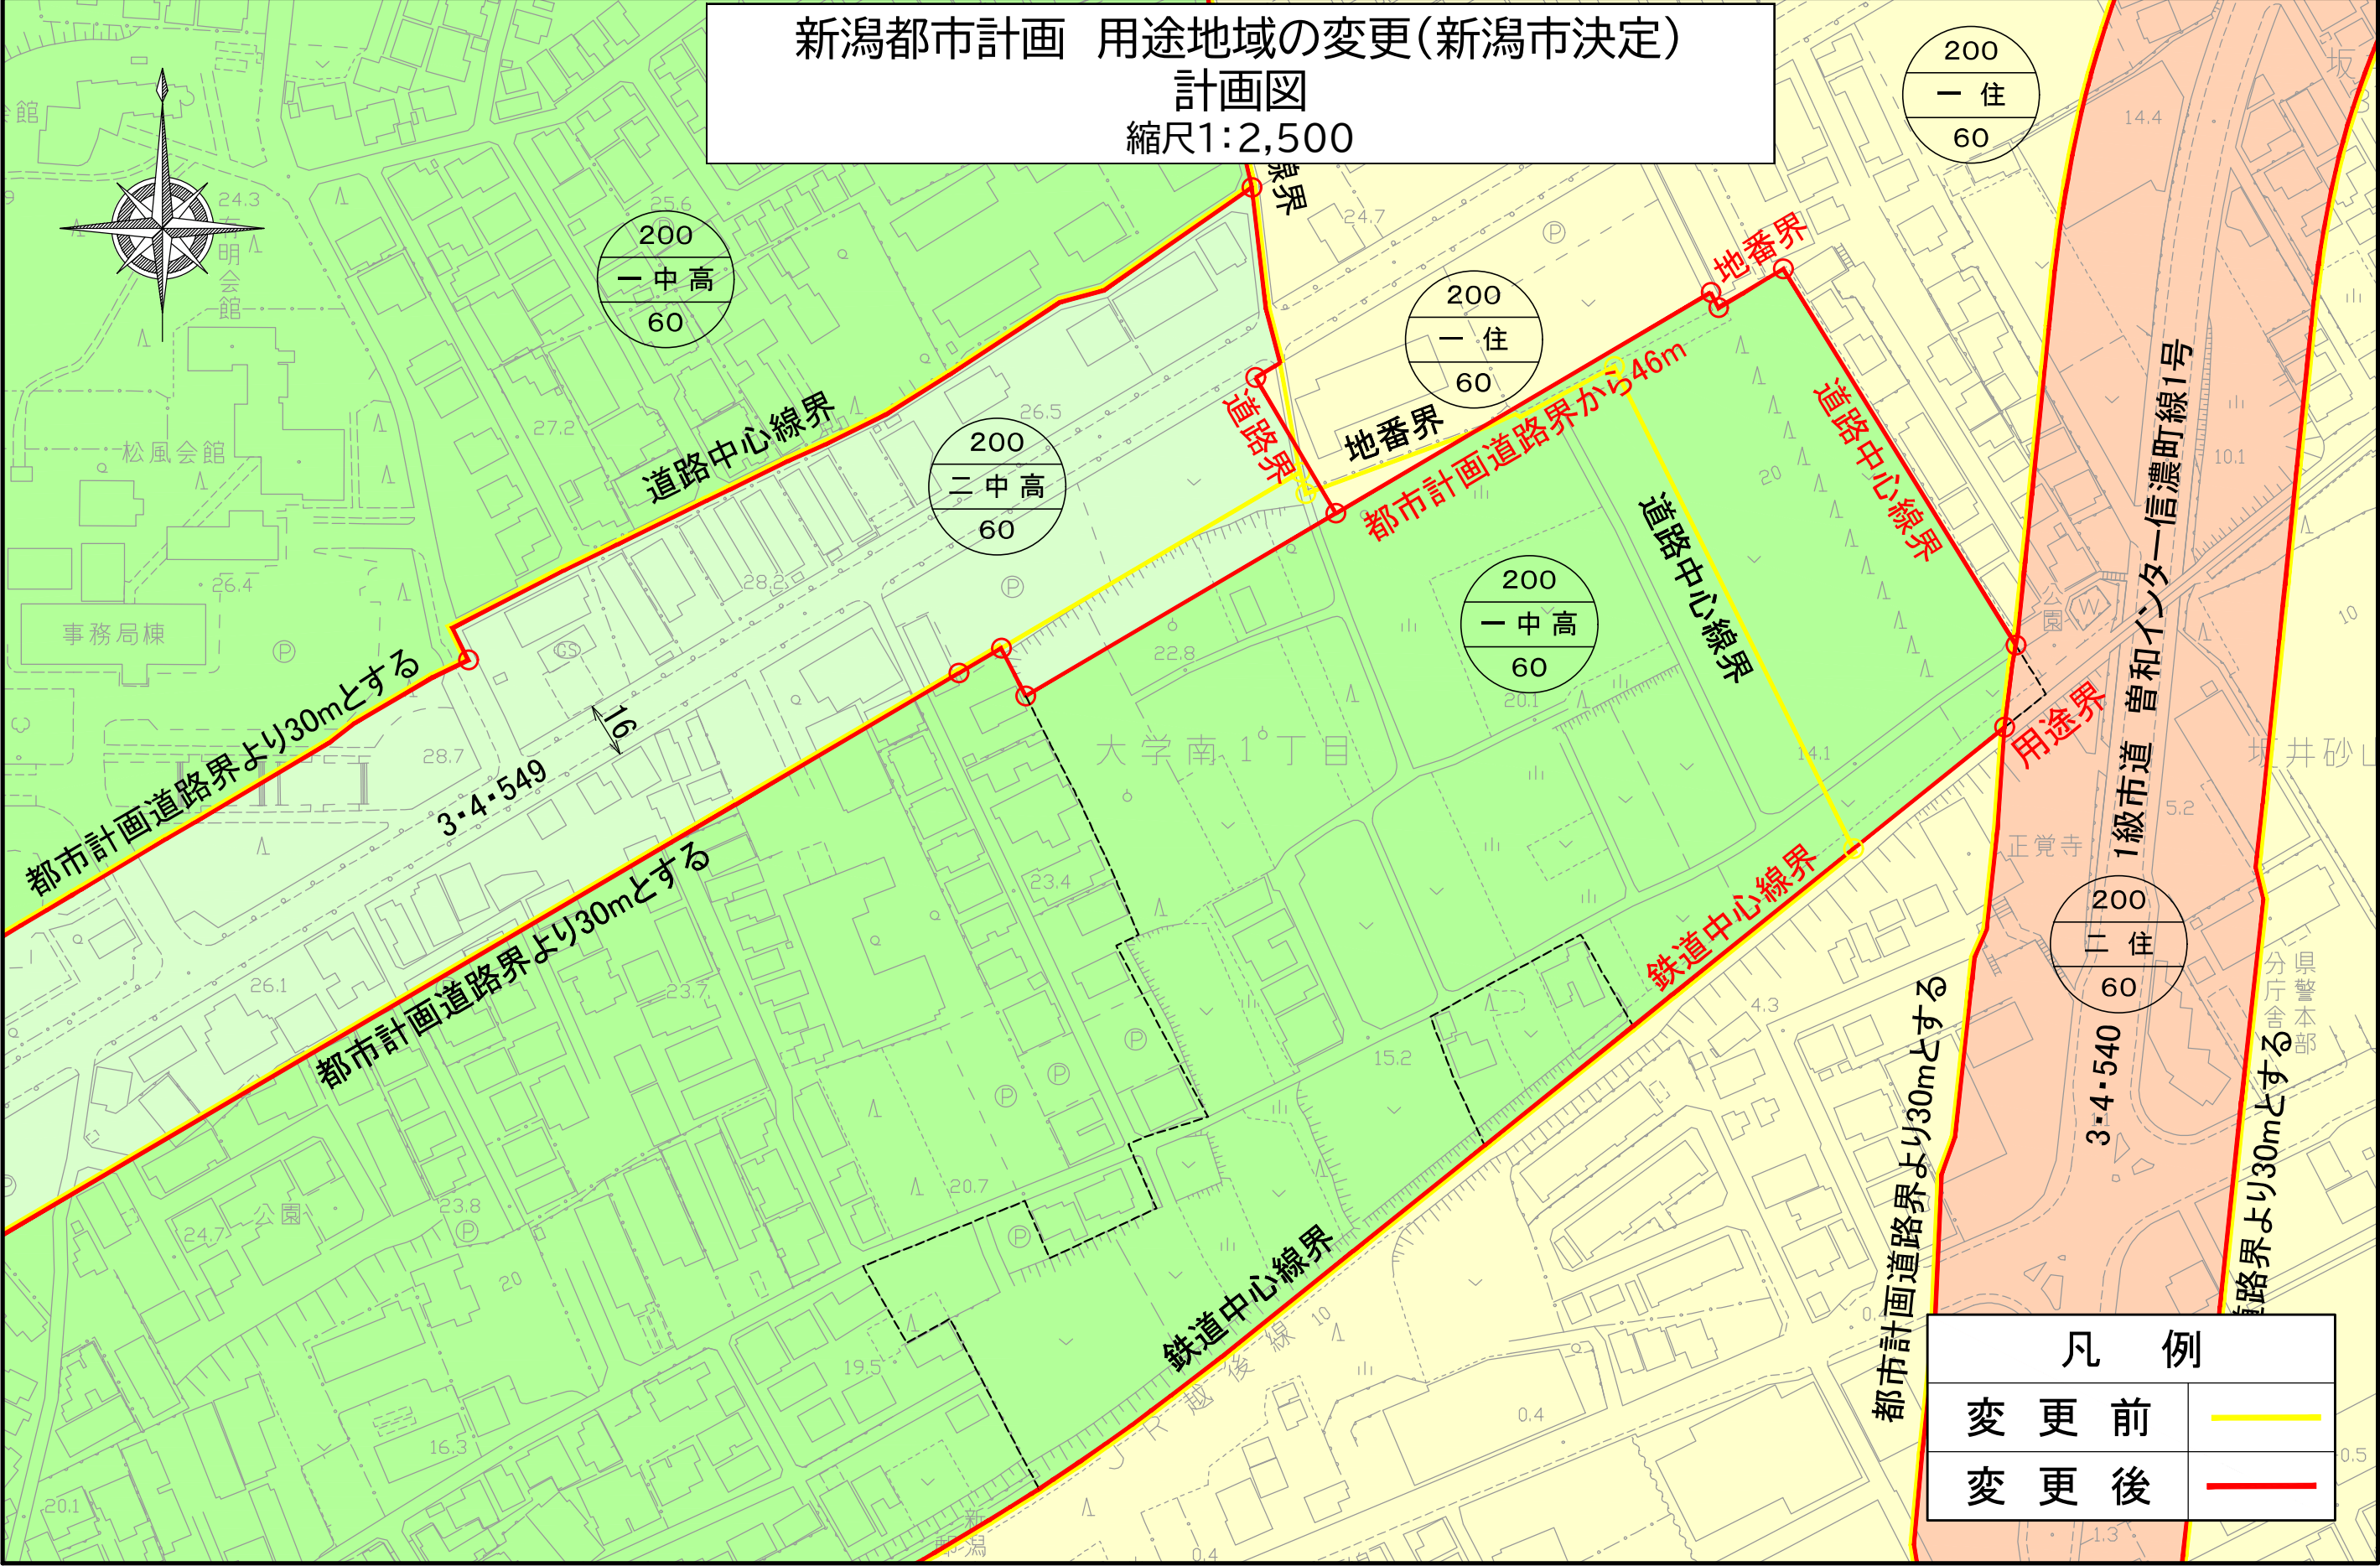

凡 例	
変 更 前	— (yellow line)
変 更 後	— (red line)

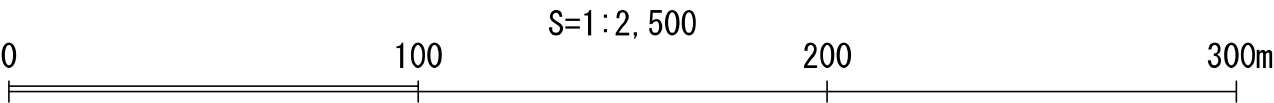

新潟都市計画 用途地域の変更(新潟市決定)
計画図
縮尺1:2,500

