



新潟都市計画 区域区分の変更(新潟市決定)  
 計画図(豊栄駅北)  
 縮尺1:2,500



凡 例	
変更前	— (Yellow line)
变更后	— (Red line)

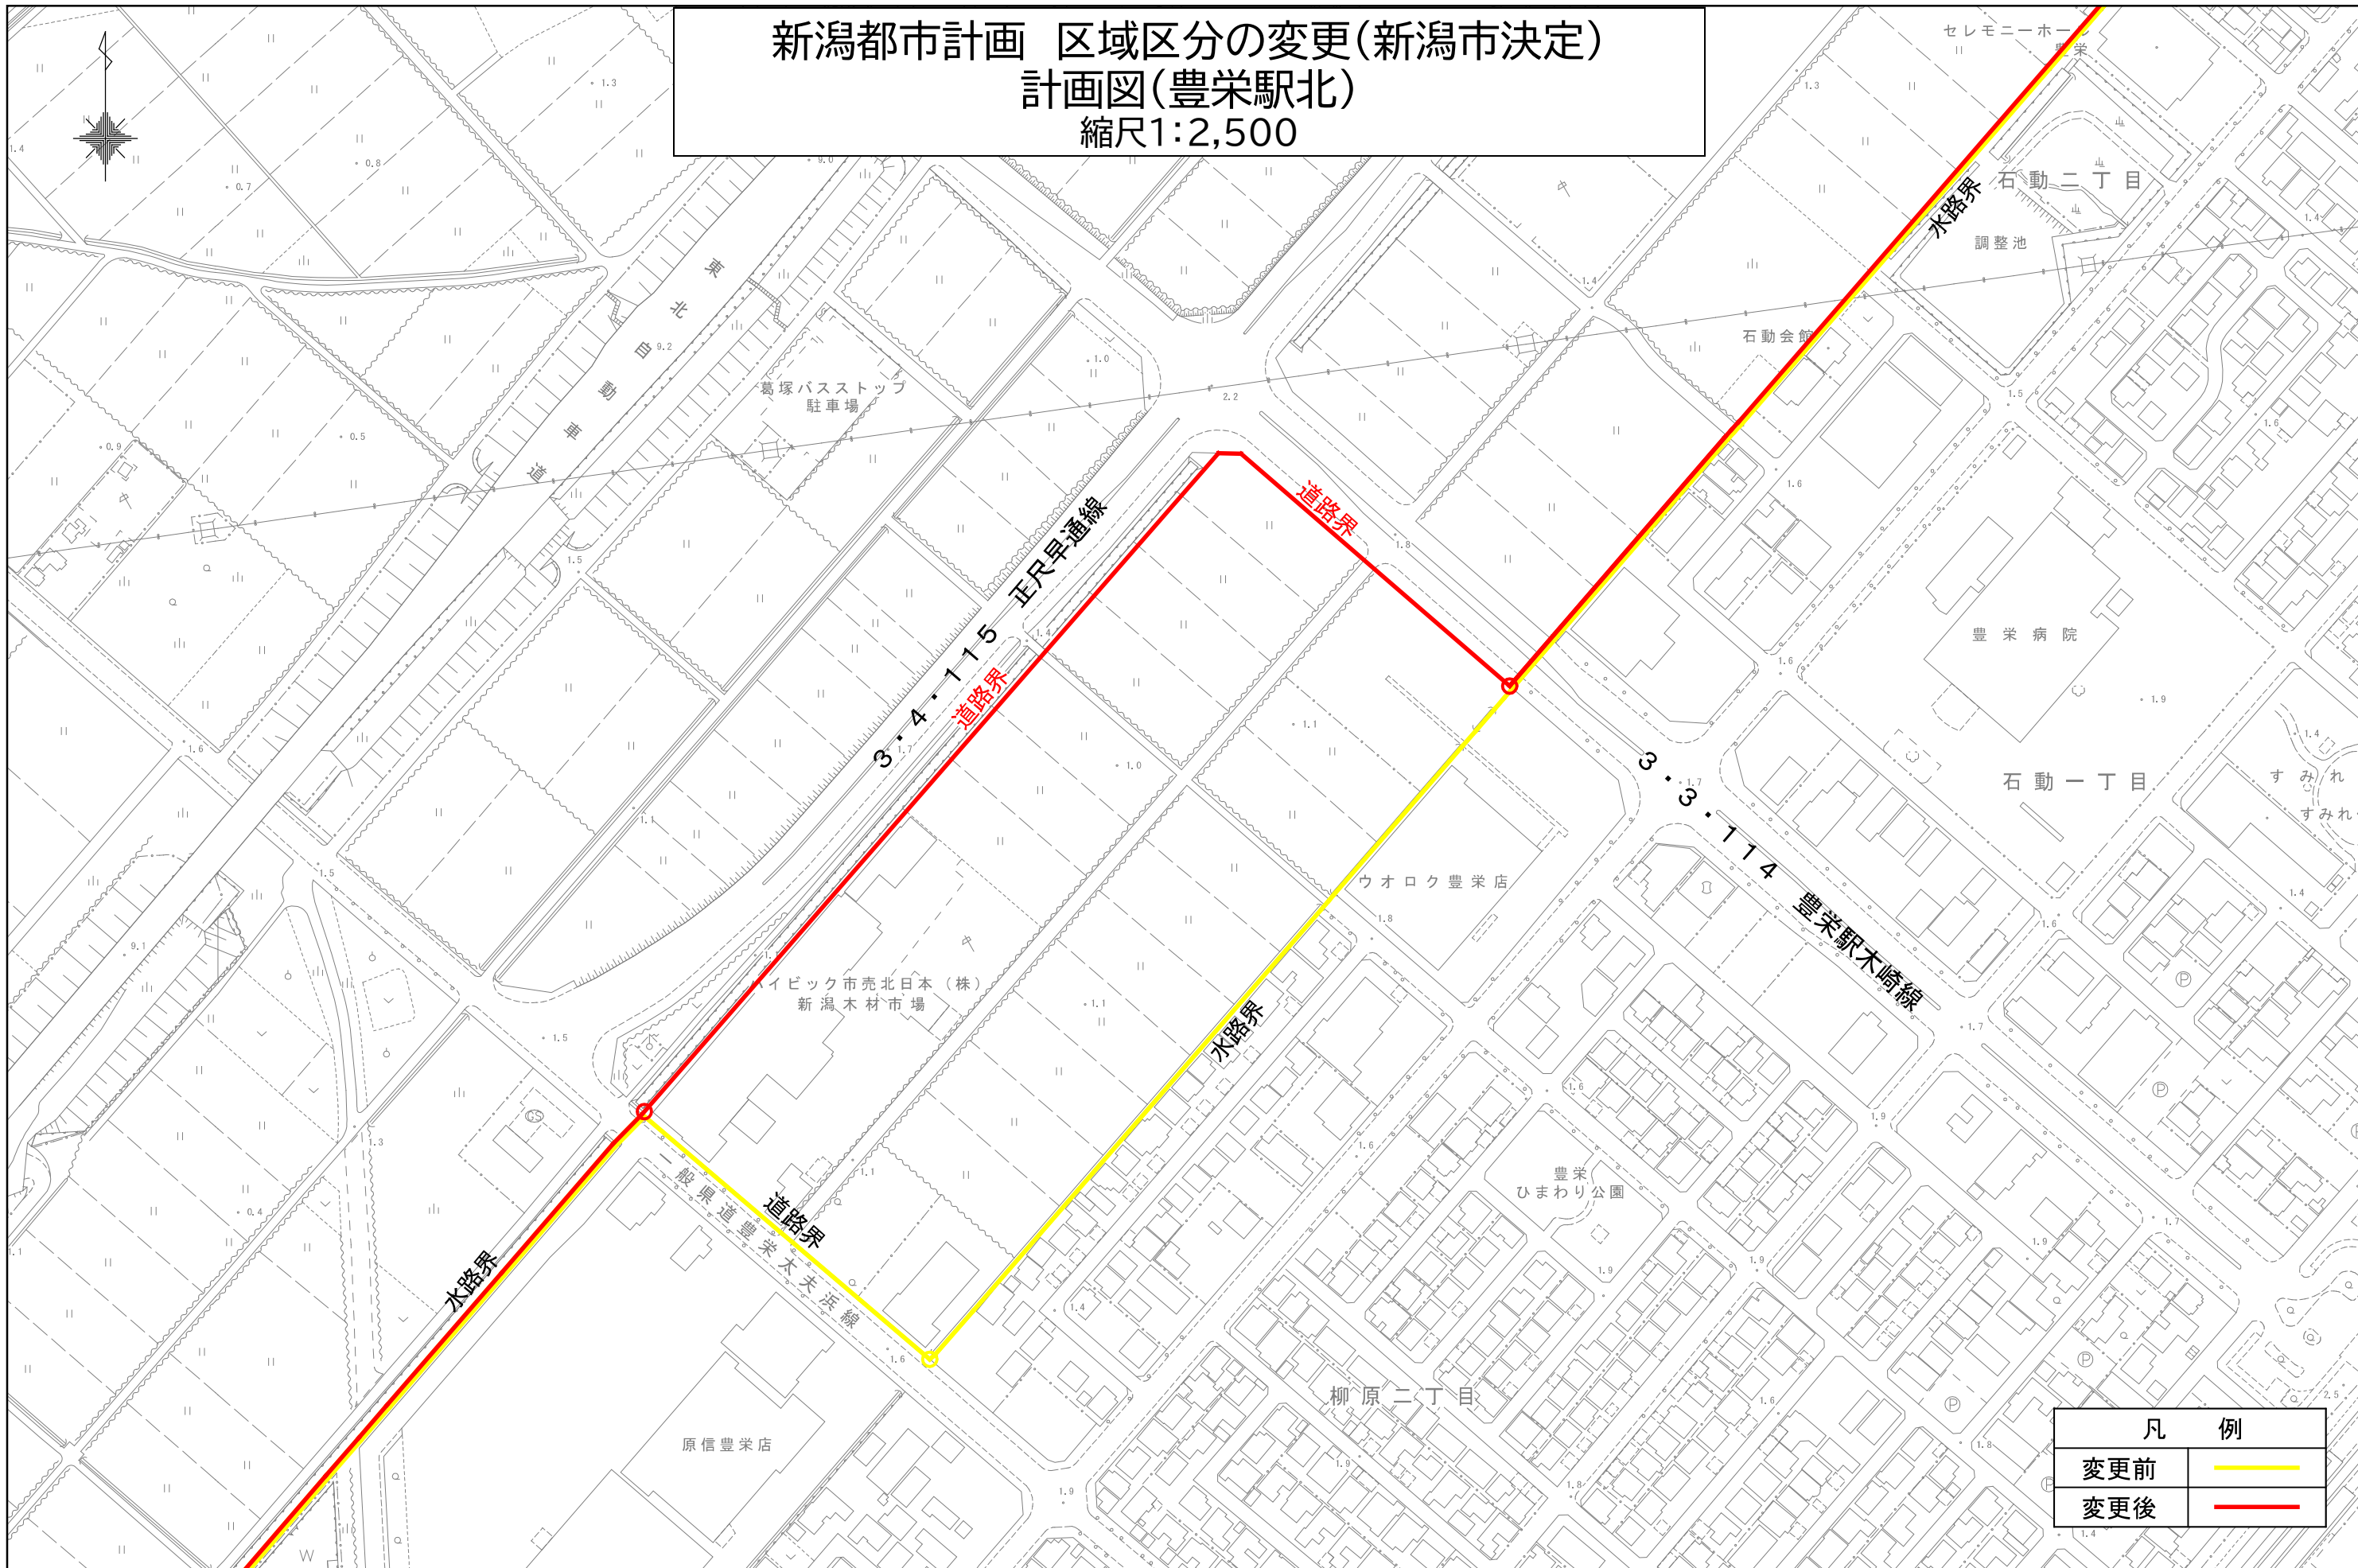



新潟都市計画 区域区分の変更(新潟市決定)  
計画図(島見町)  
縮尺1:7,000

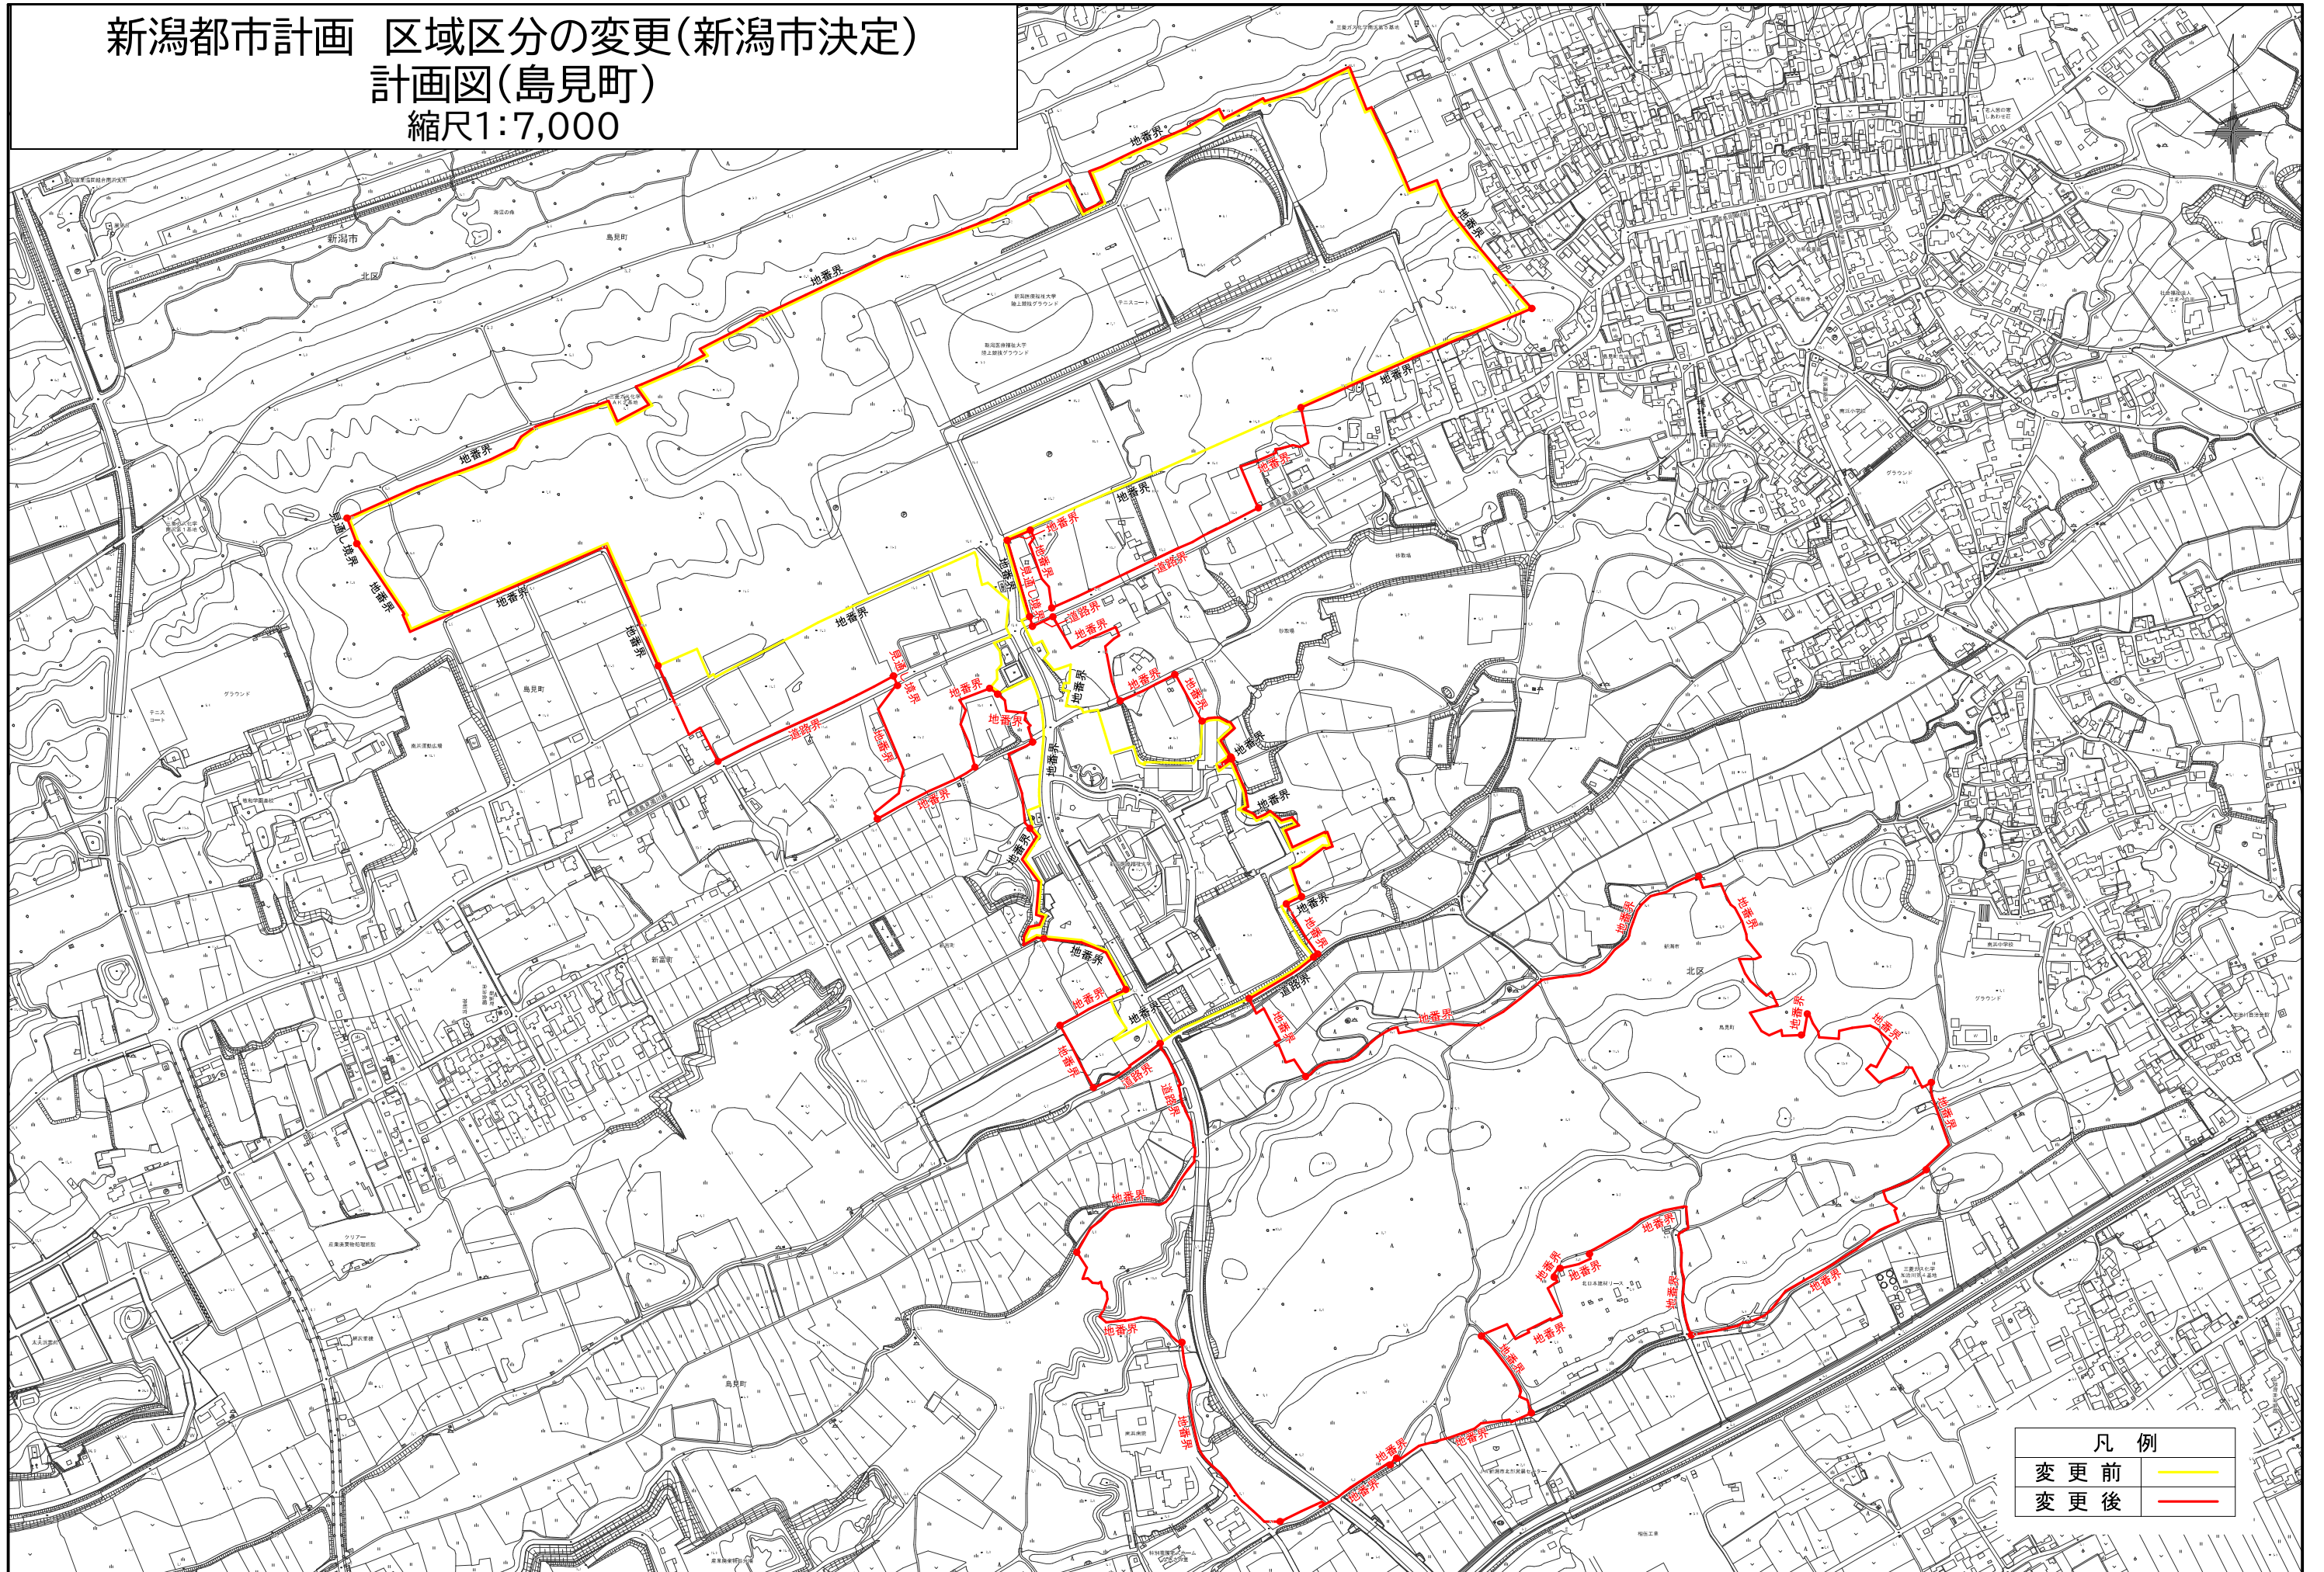


凡例	
変更前	— (Yellow line)
変更後	— (Red line)

0 100 200 300 400 500 1000m  
S=1/7,000


新潟都市計画 区域区分の変更(新潟市決定)  
計画図(島見町1)  
縮尺1:2,500

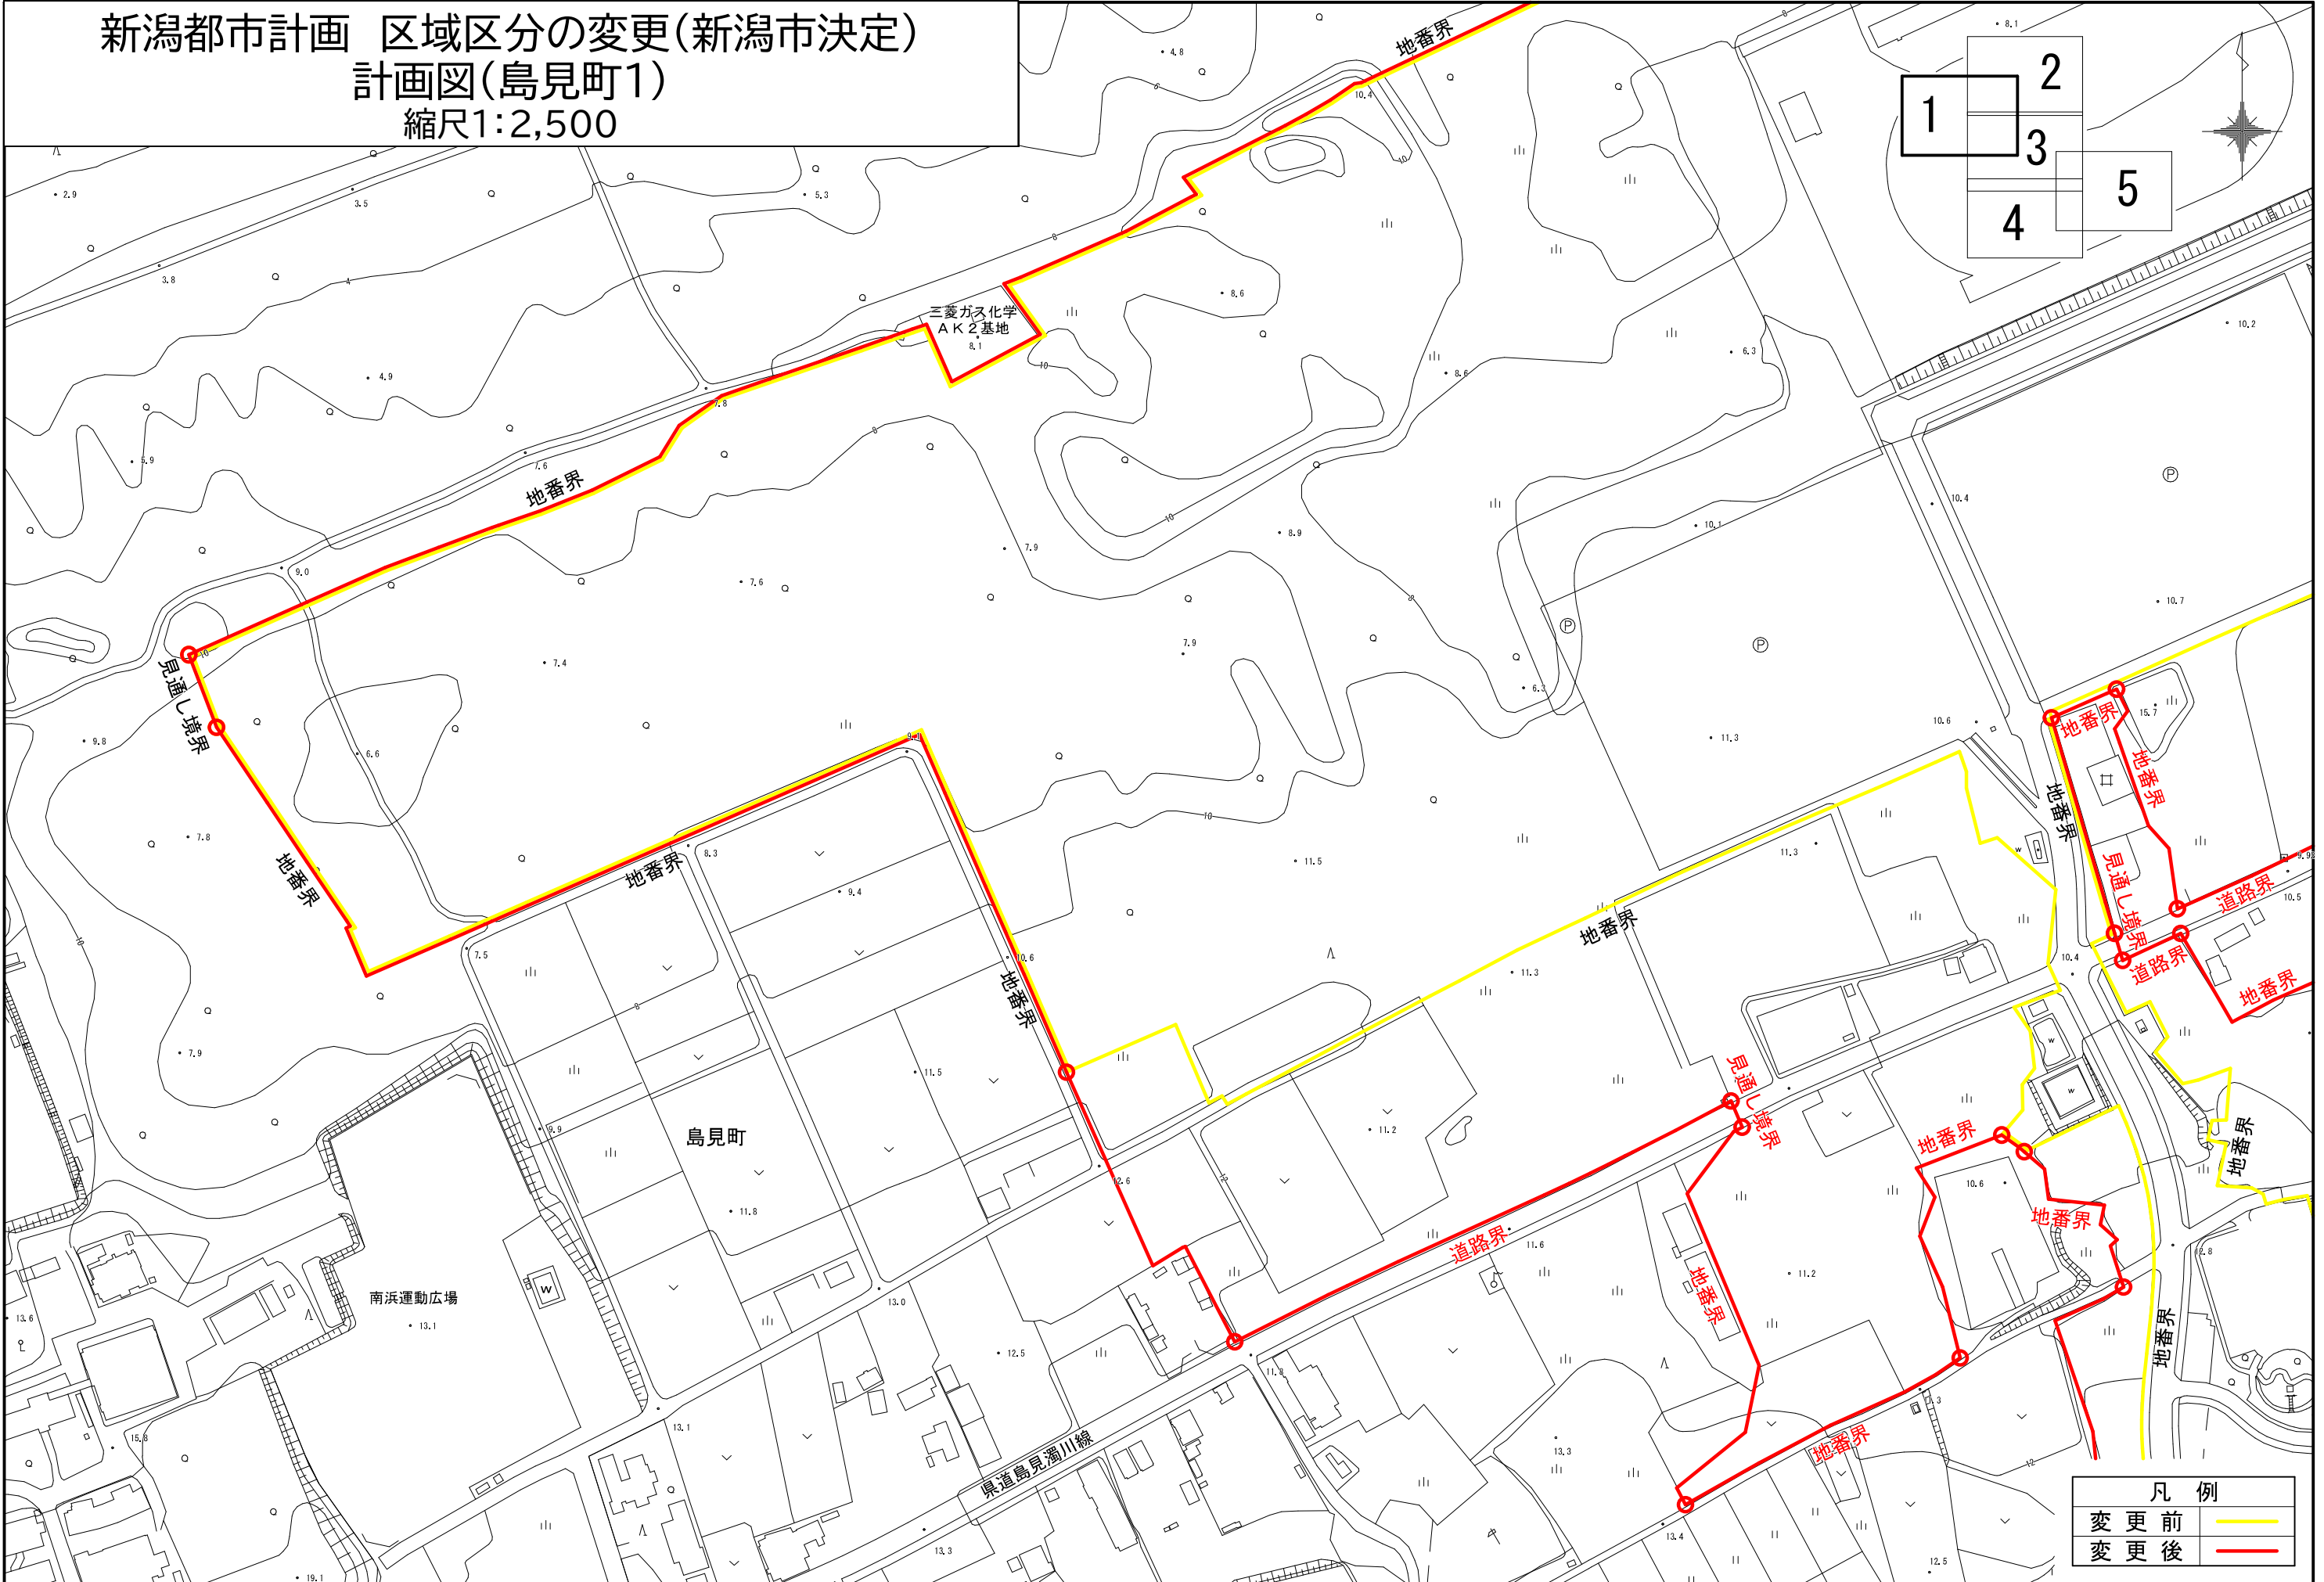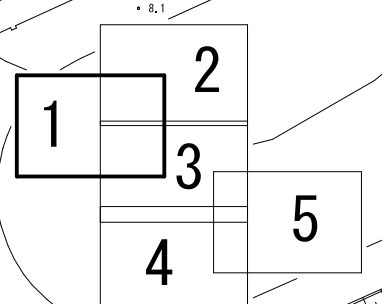


凡例	
変更前	— (Yellow line)
変更後	— (Red line)

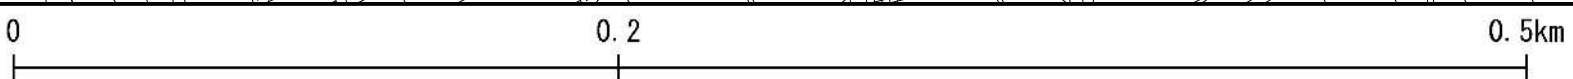


新潟都市計画 区域区分の変更(新潟市決定)  
 計画図(島見町2)  
 縮尺1:2,500

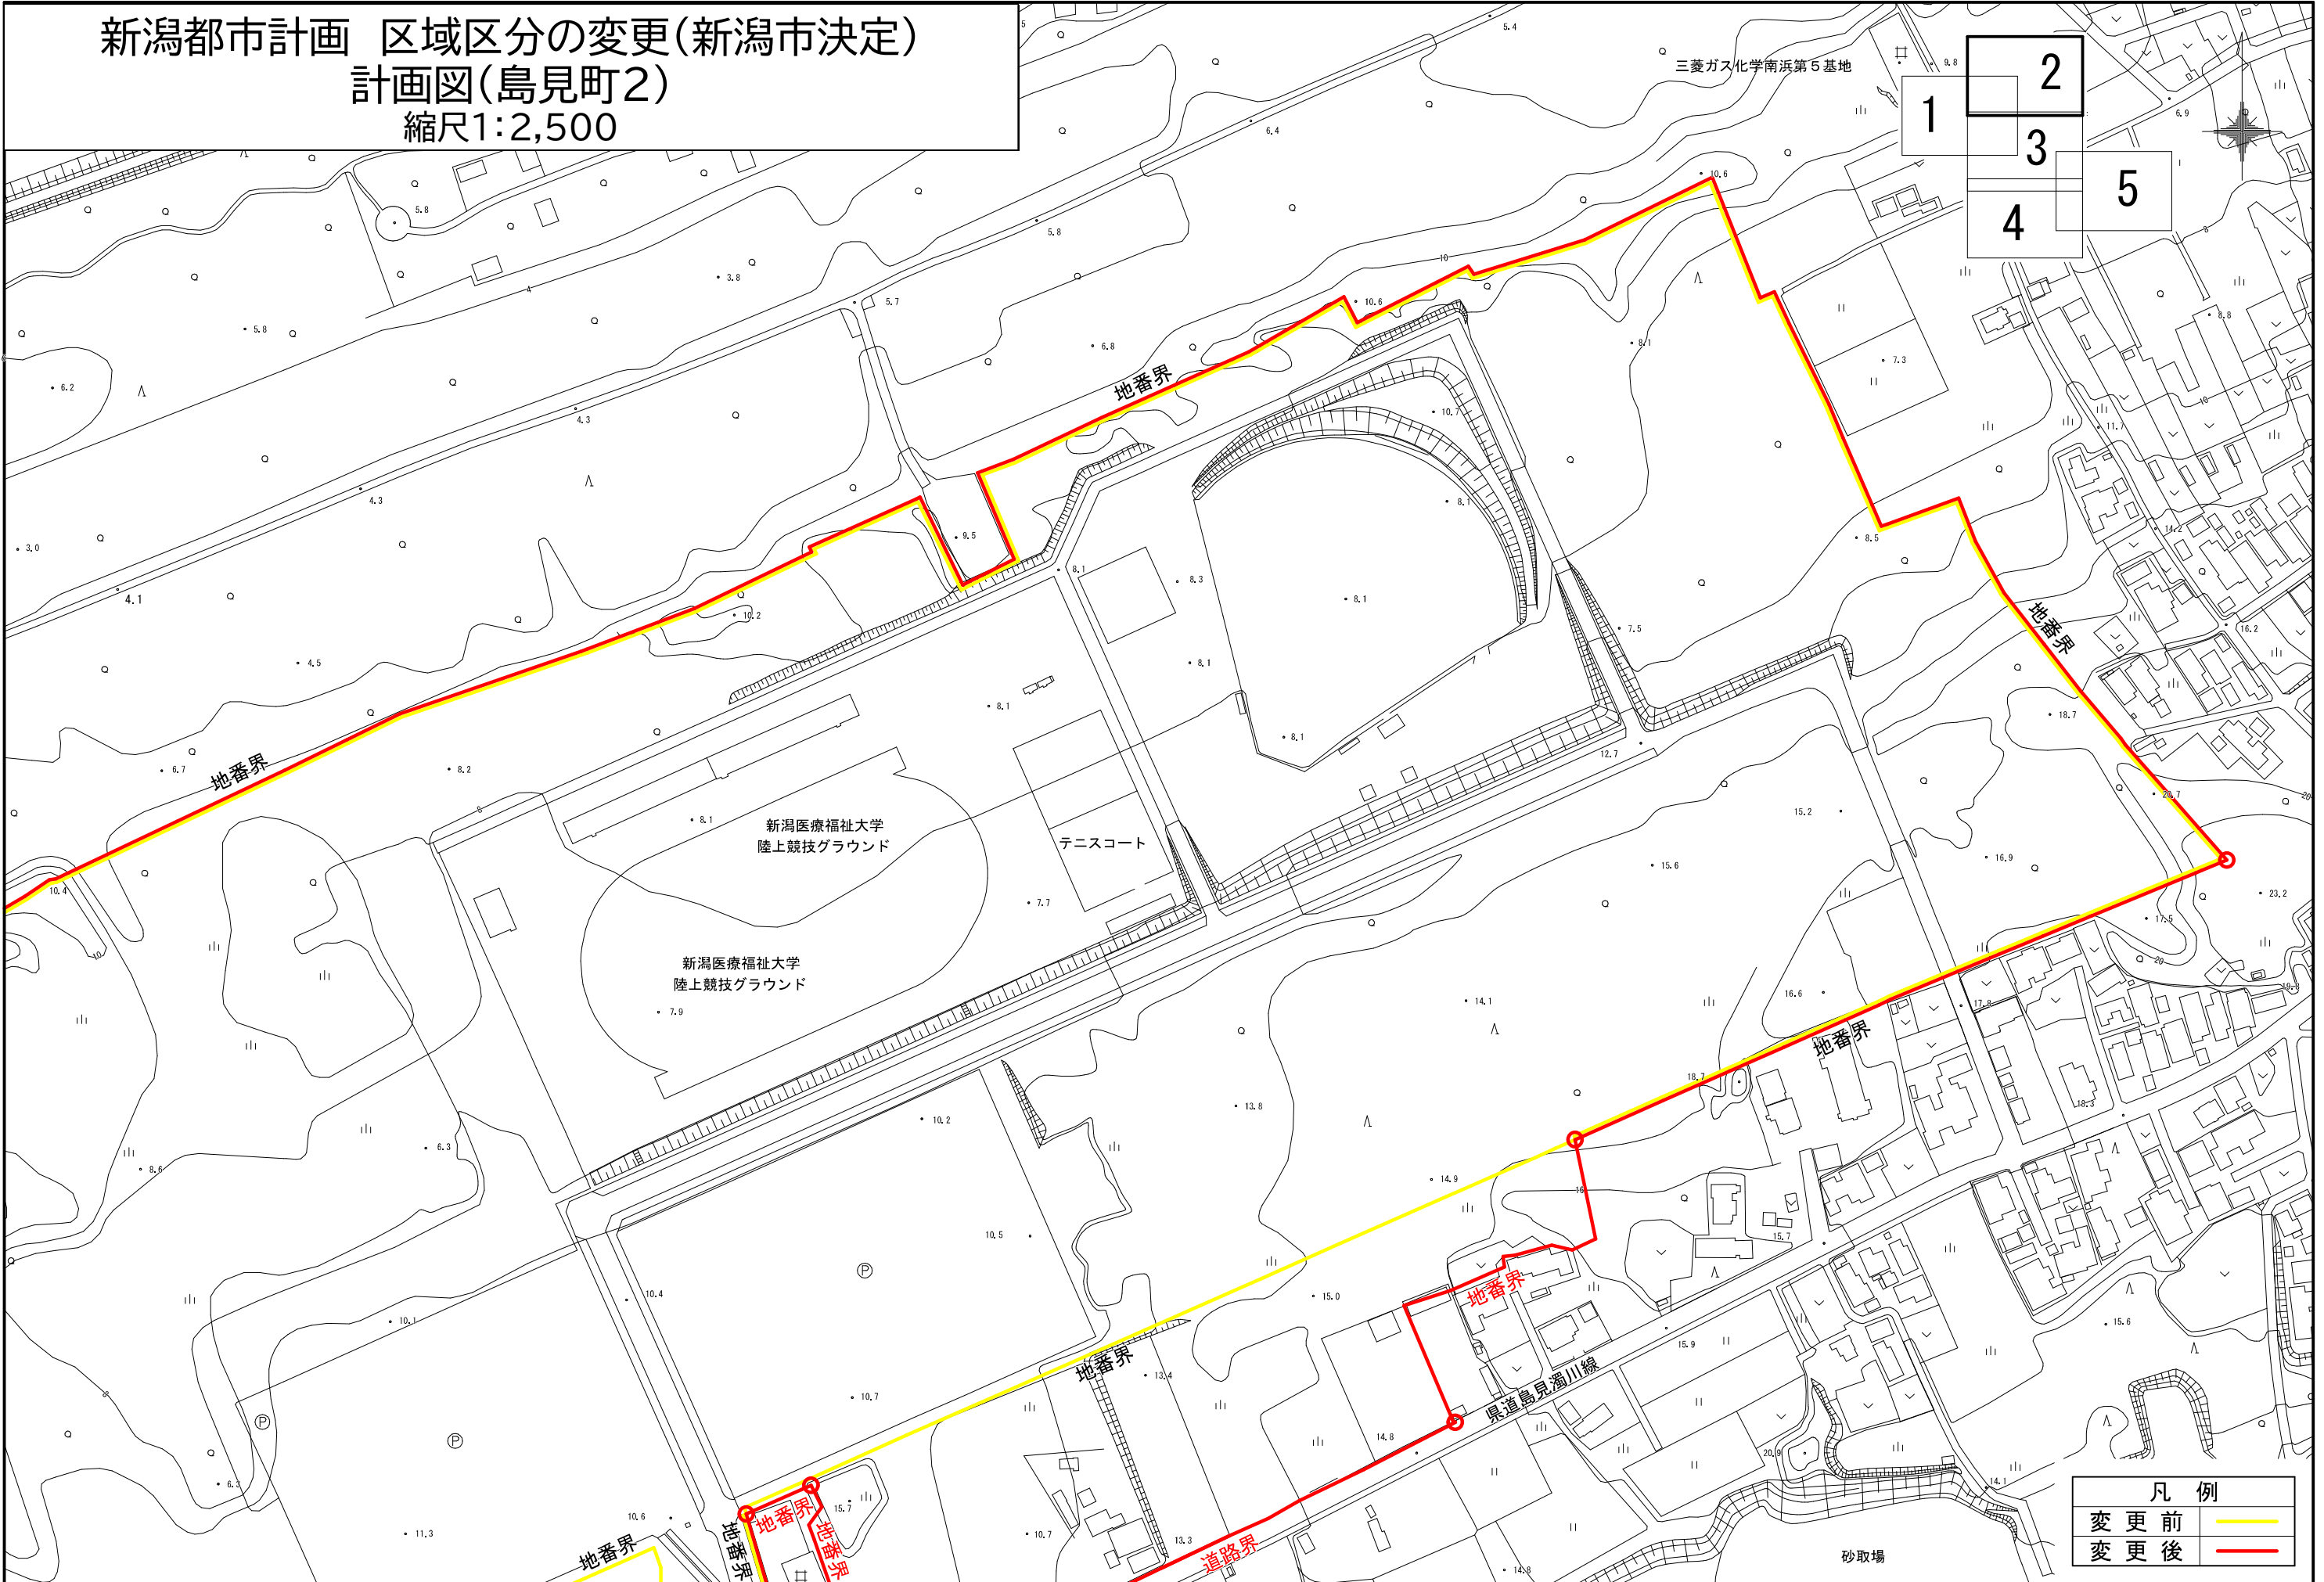


凡例	
変更前	— (Yellow line)
変更後	— (Red line)

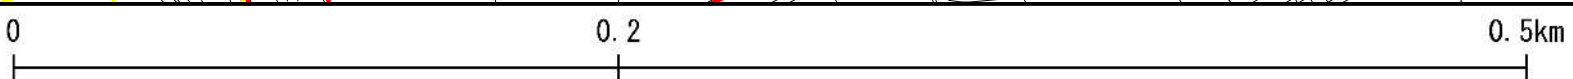


新潟都市計画 区域区分の変更(新潟市決定)  
 計画図(島見町3)  
 縮尺1:2,500

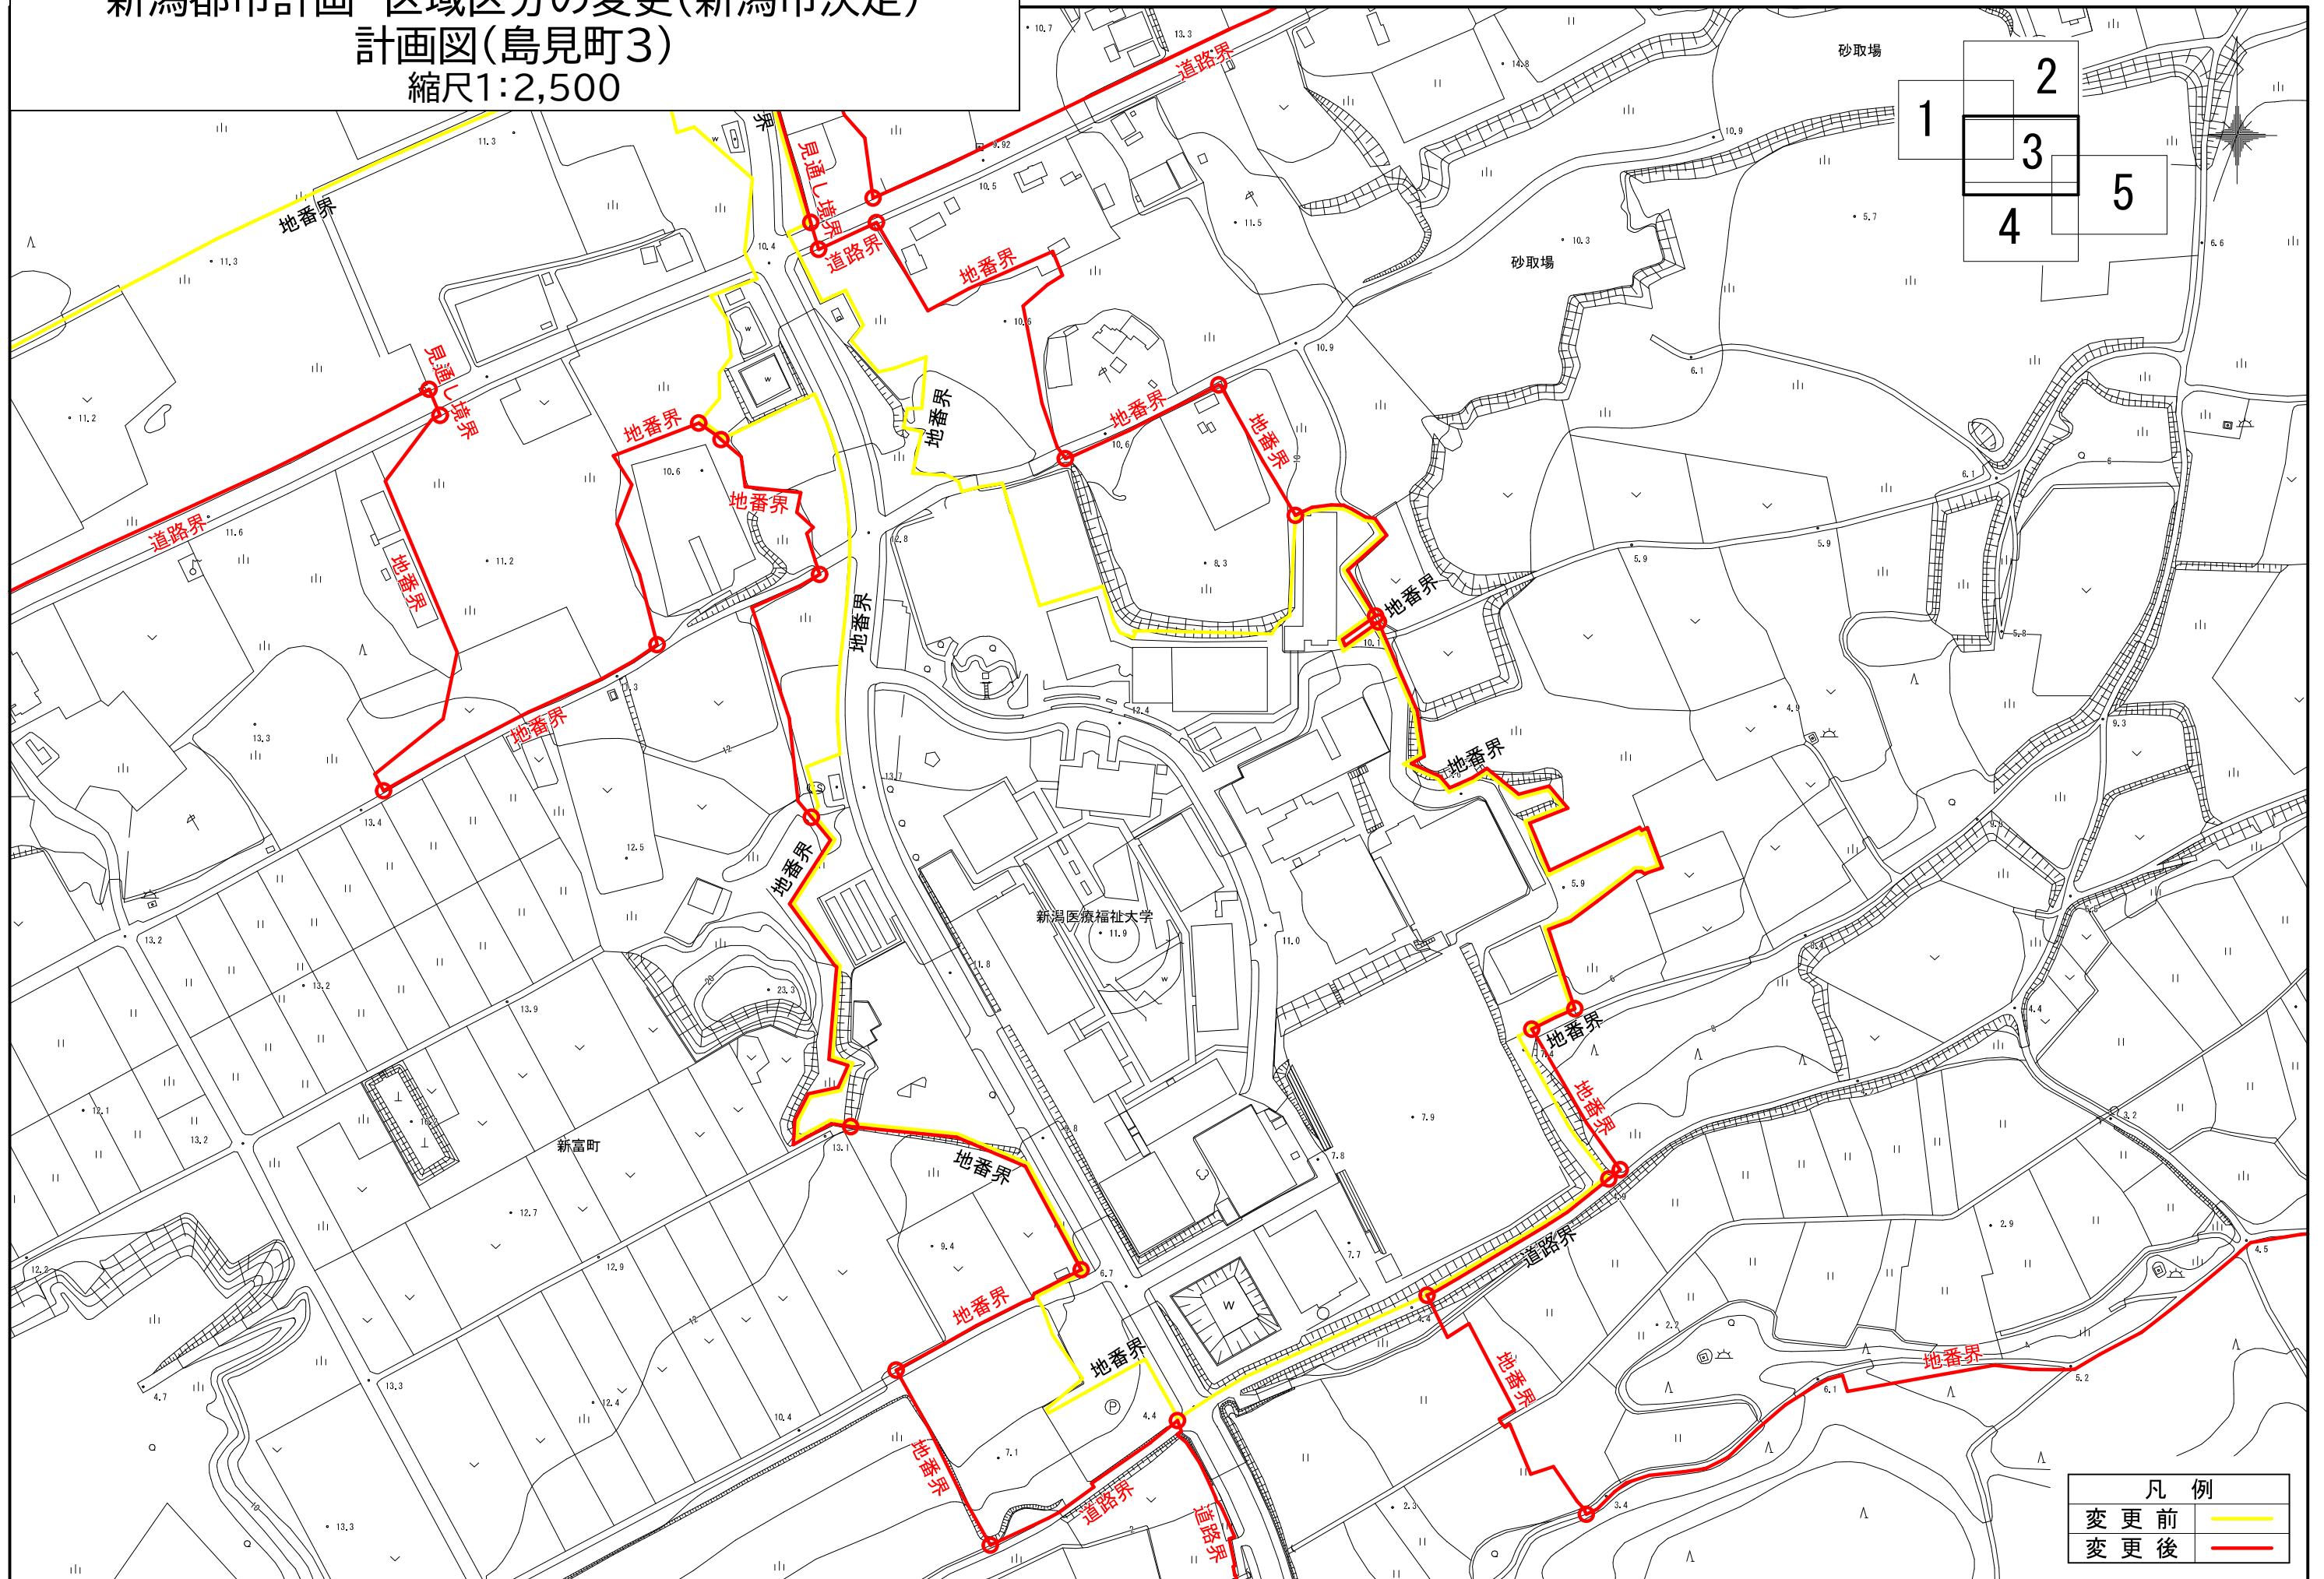


凡例	
変更前	— (Yellow line)
変更後	— (Red line)

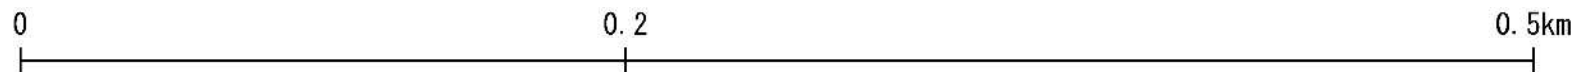

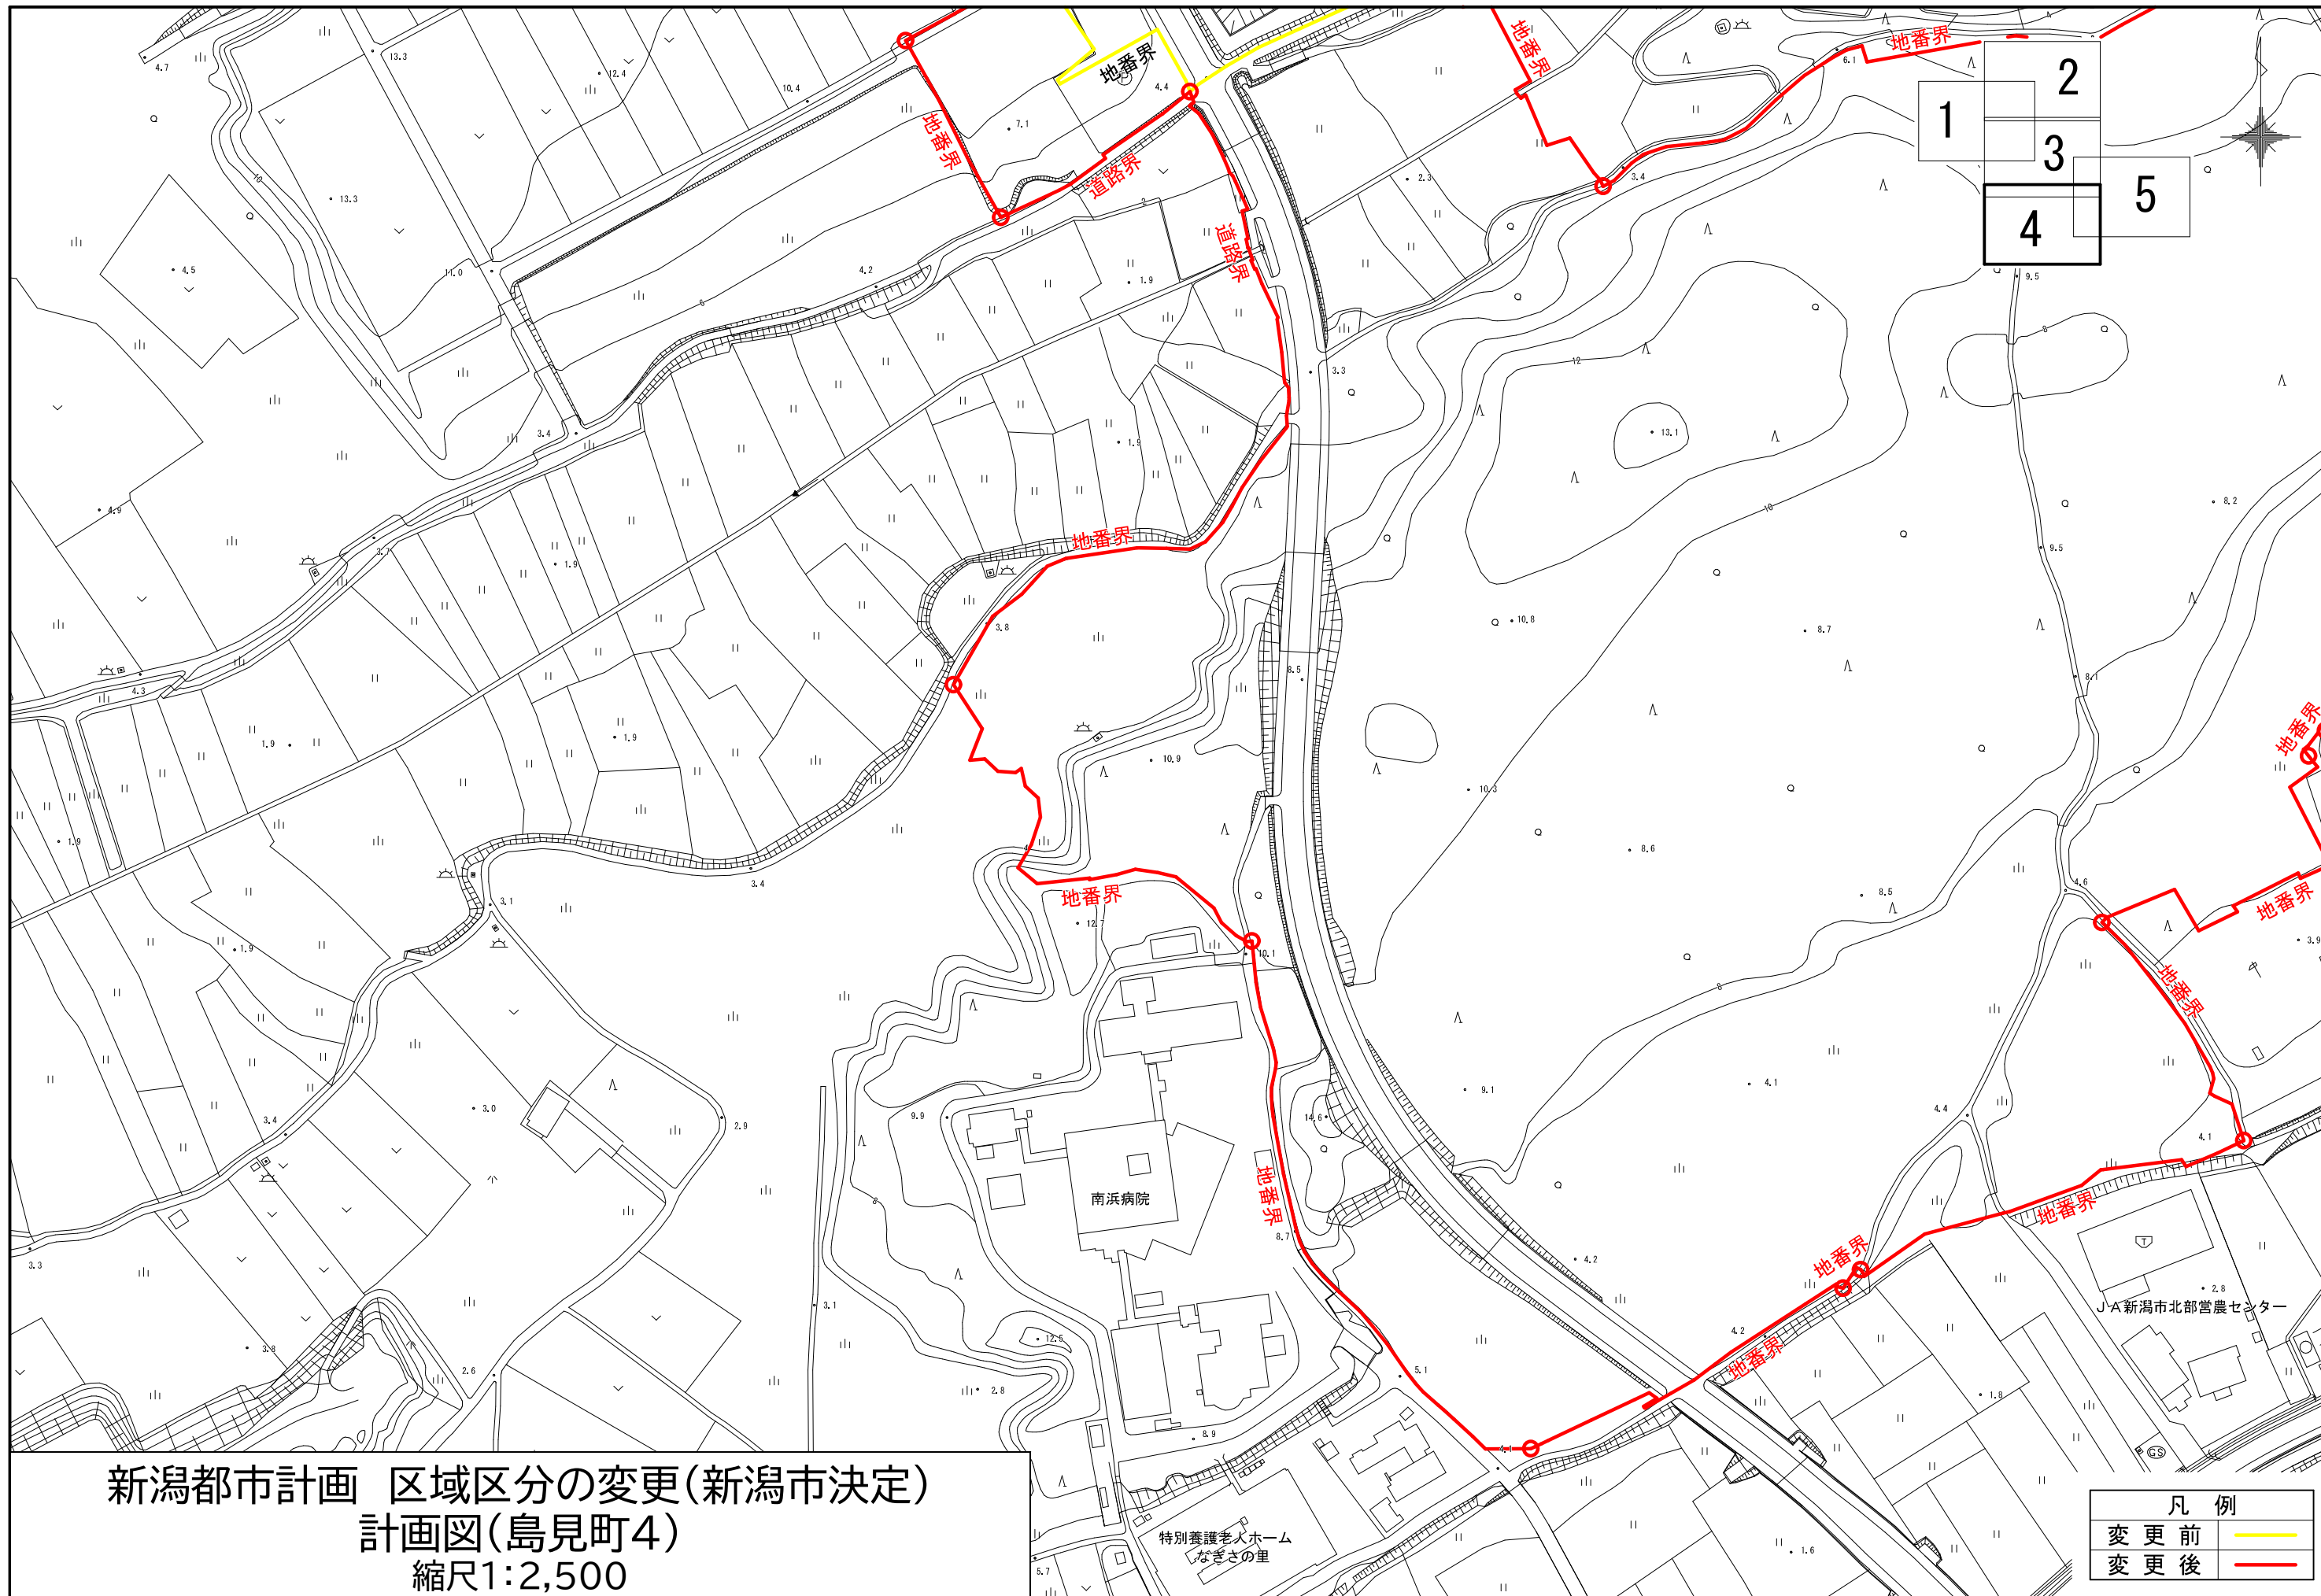


新潟都市計画 区域区分の変更(新潟市決定)  
 計画図(島見町4)  
 縮尺1:2,500

凡例	
変更前	— (Yellow line)
变更后	— (Red line)

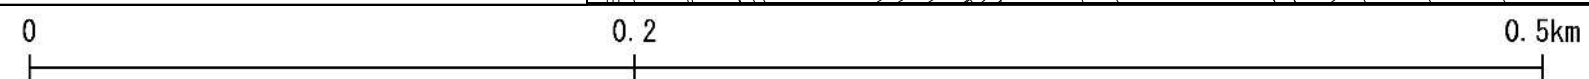

新潟都市計画 区域区分の変更(新潟市決定)  
計画図(島見町5)  
縮尺1:2,500

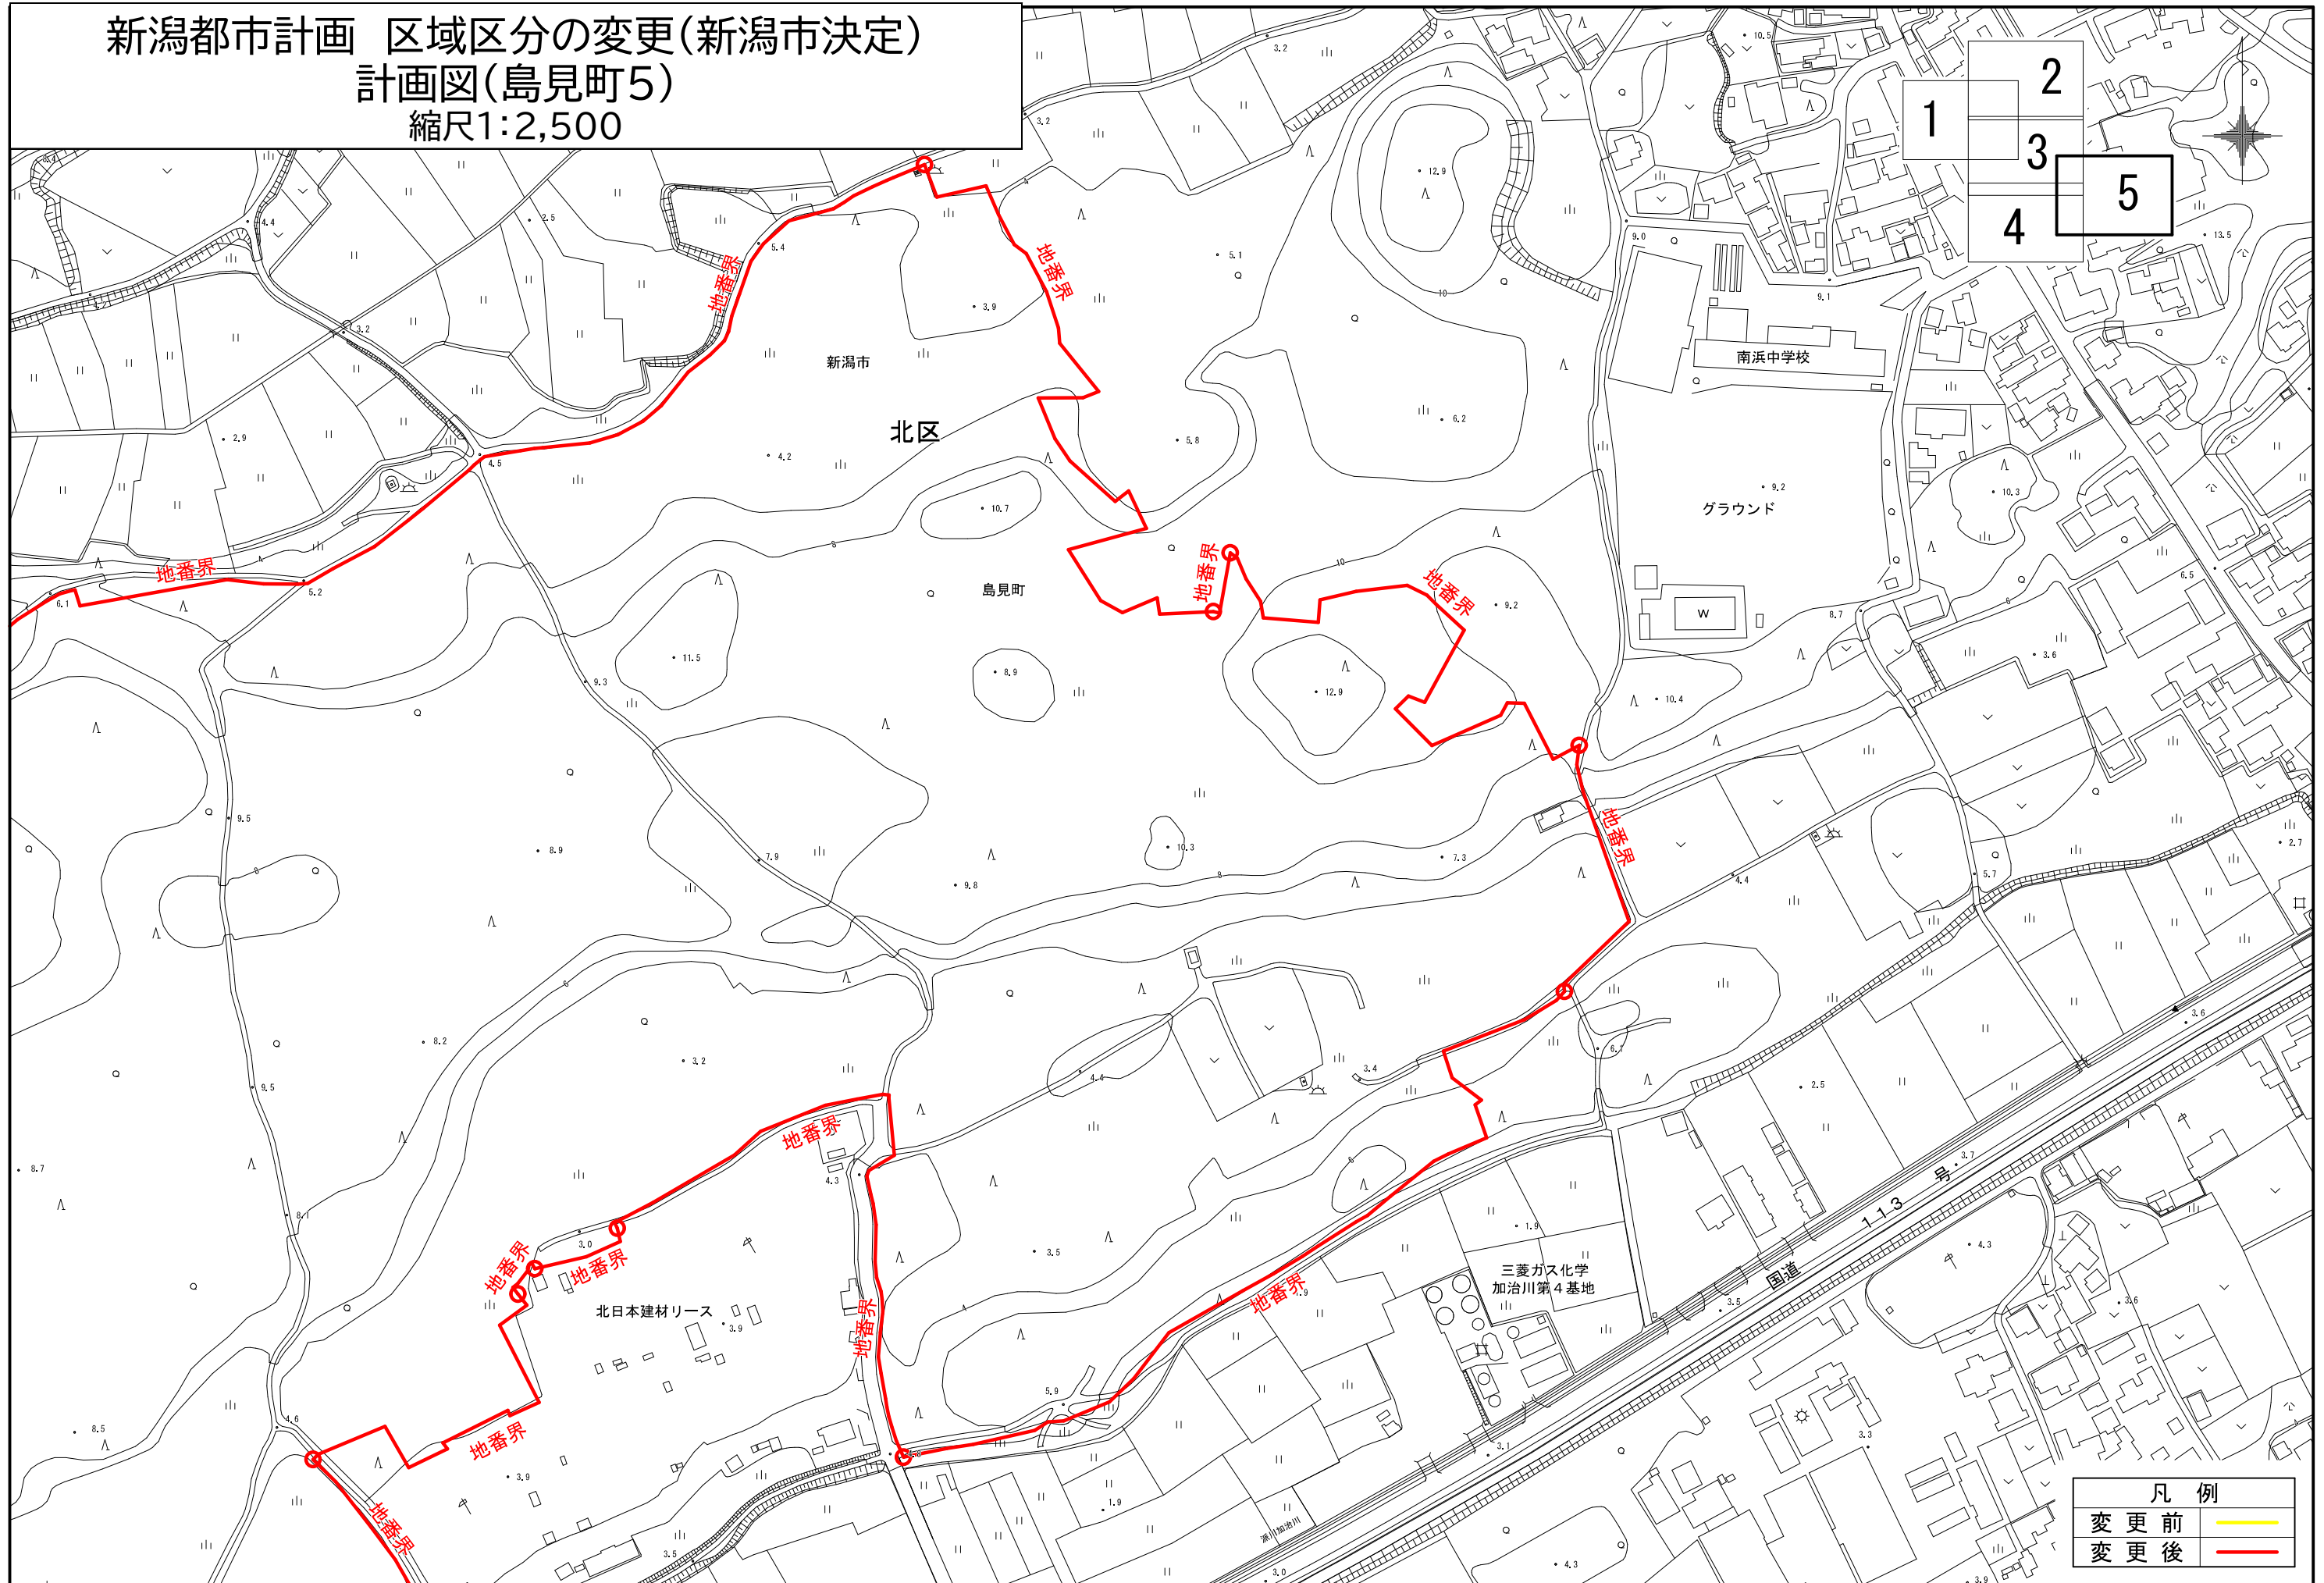



凡例

変更前	— (Yellow line)
変更後	— (Red line)






新潟都市計画 区域区分の変更(新潟市決定)  
計画図(寺山)  
縮尺1:2,500

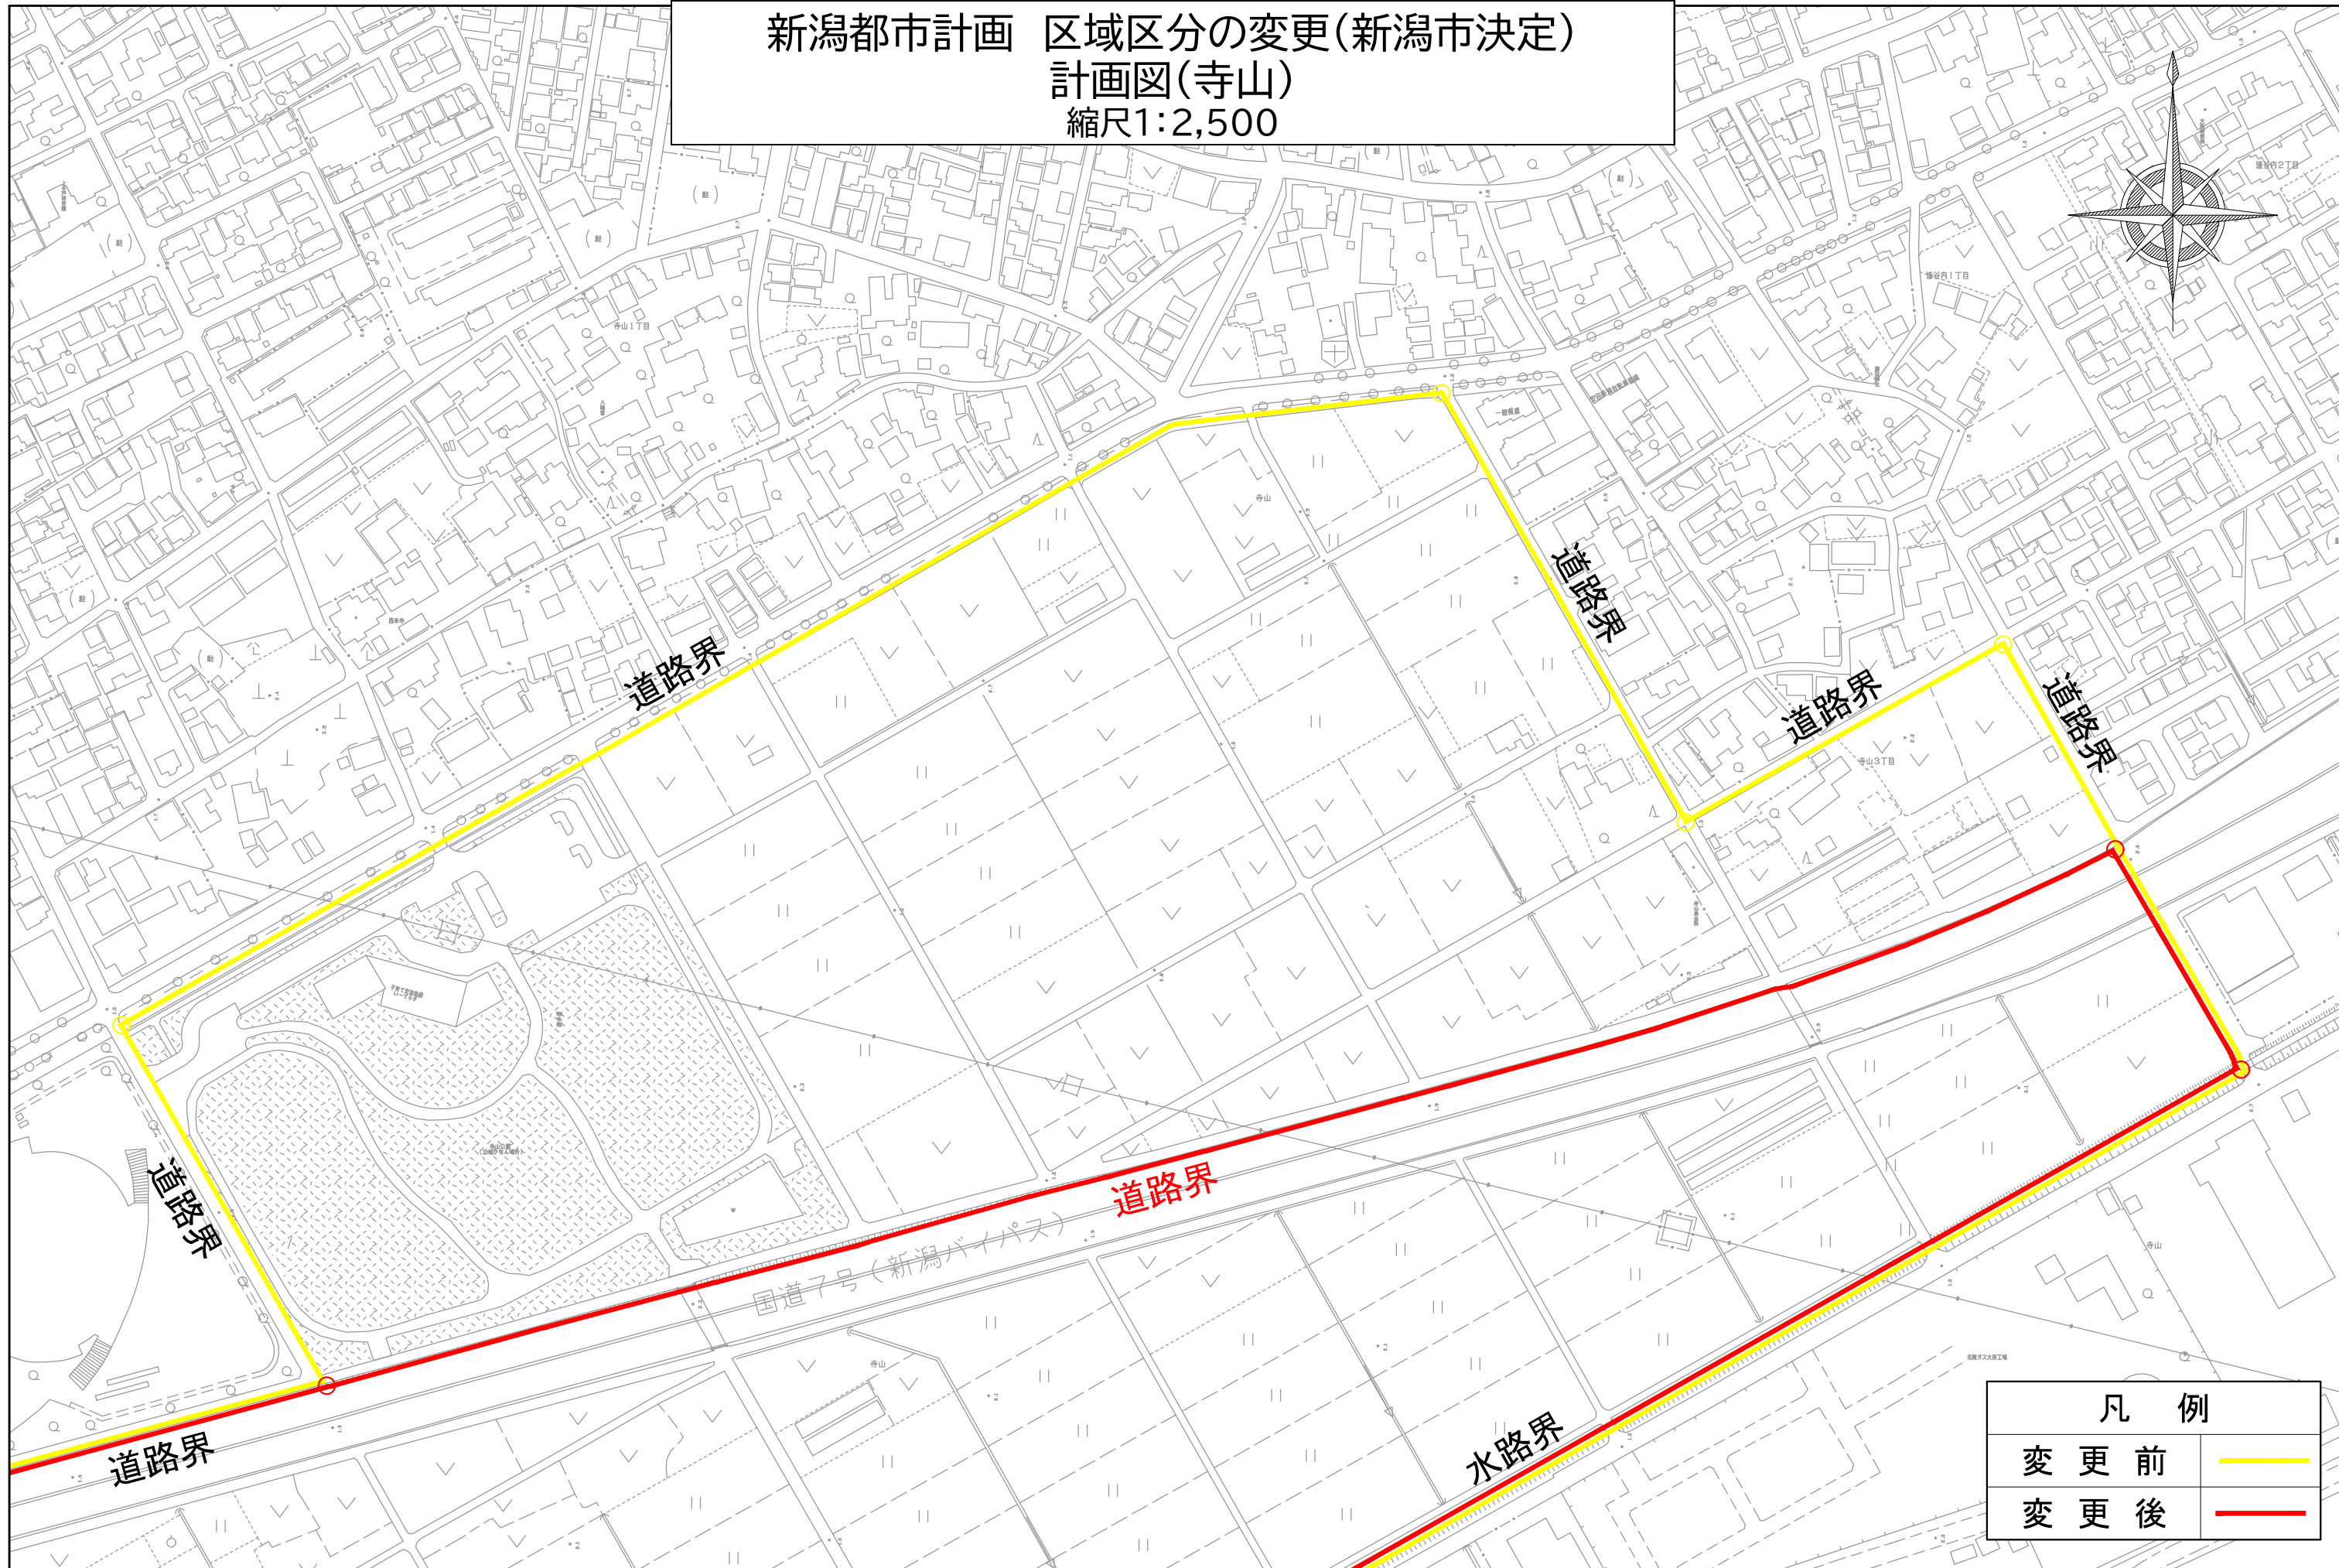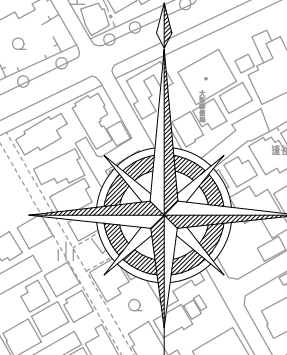


凡 例	
変更前	— (Yellow line)
変更後	— (Red line)

0 50 100 150 200 250m

新潟都市計画 区域区分の変更(新潟市決定)  
 計画図(江南区役所周辺)  
 縮尺1:2,500

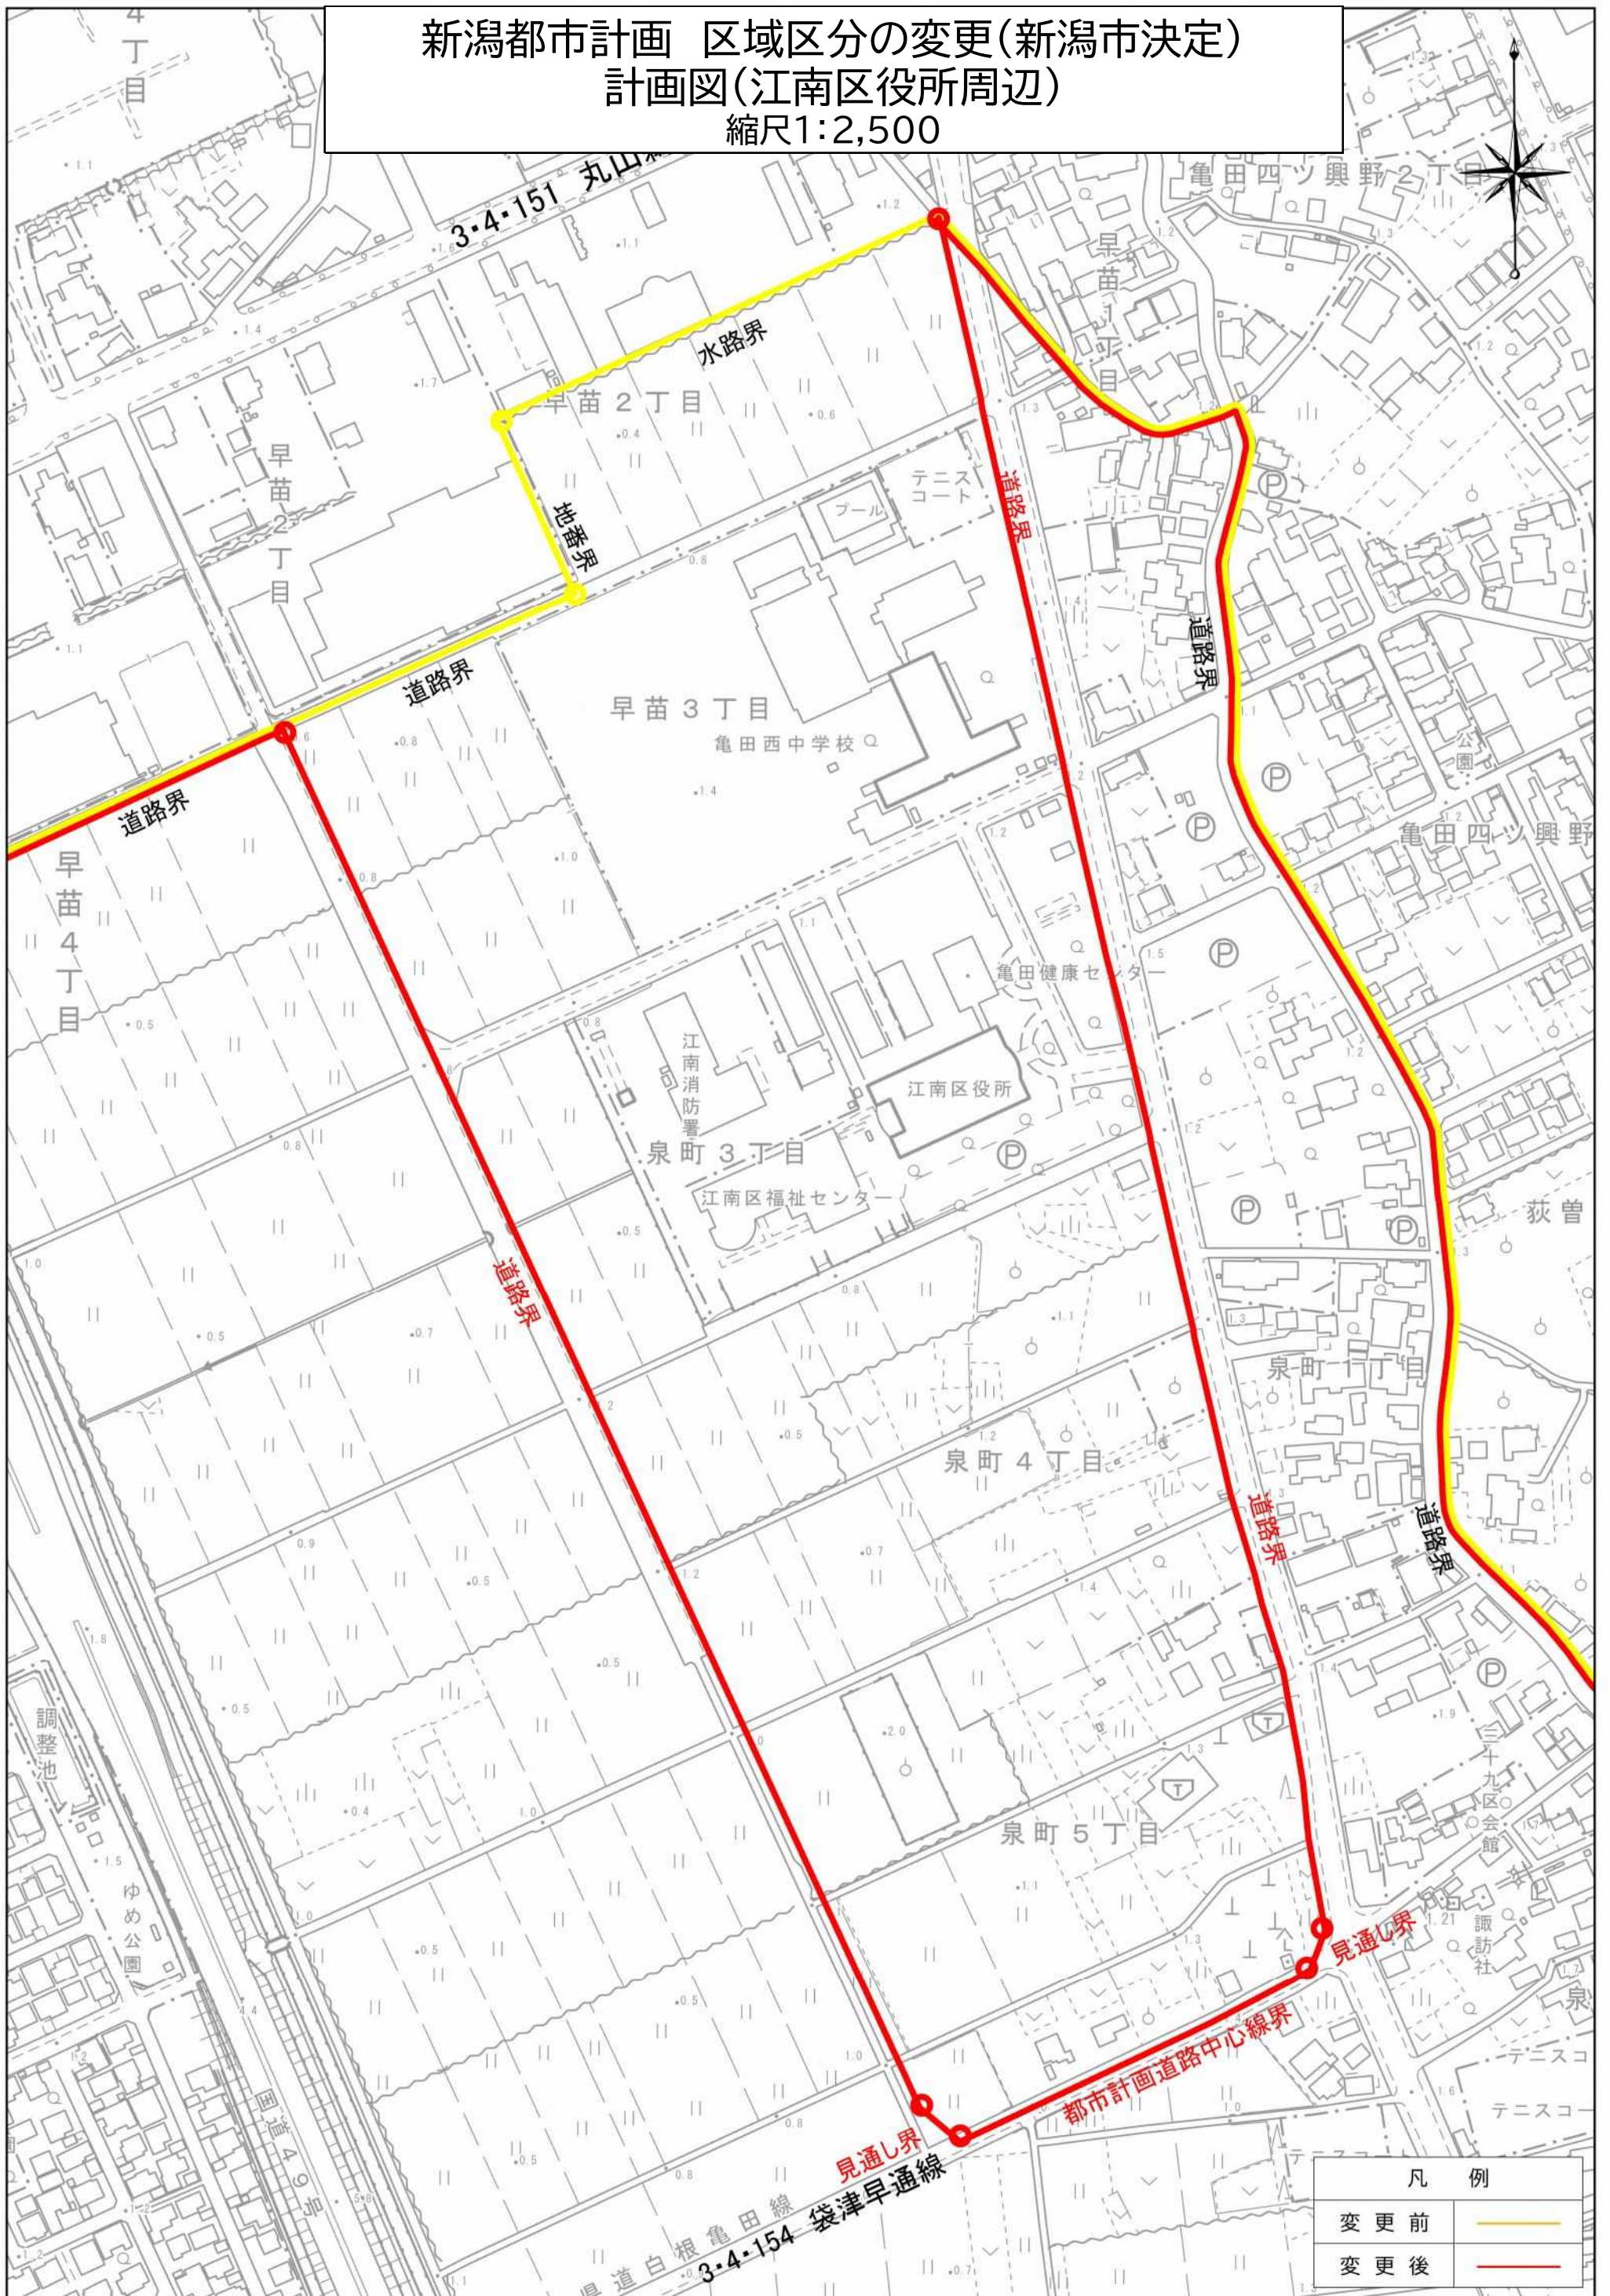


凡 例	
変更前	— (Yellow line)
変更後	— (Red line)

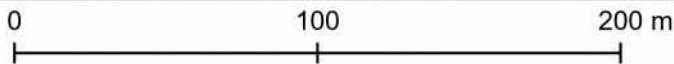





新潟都市計画 区域区分の変更(新潟市決定)  
 計画図(荻川あおば通南)  
 縮尺1:2,500

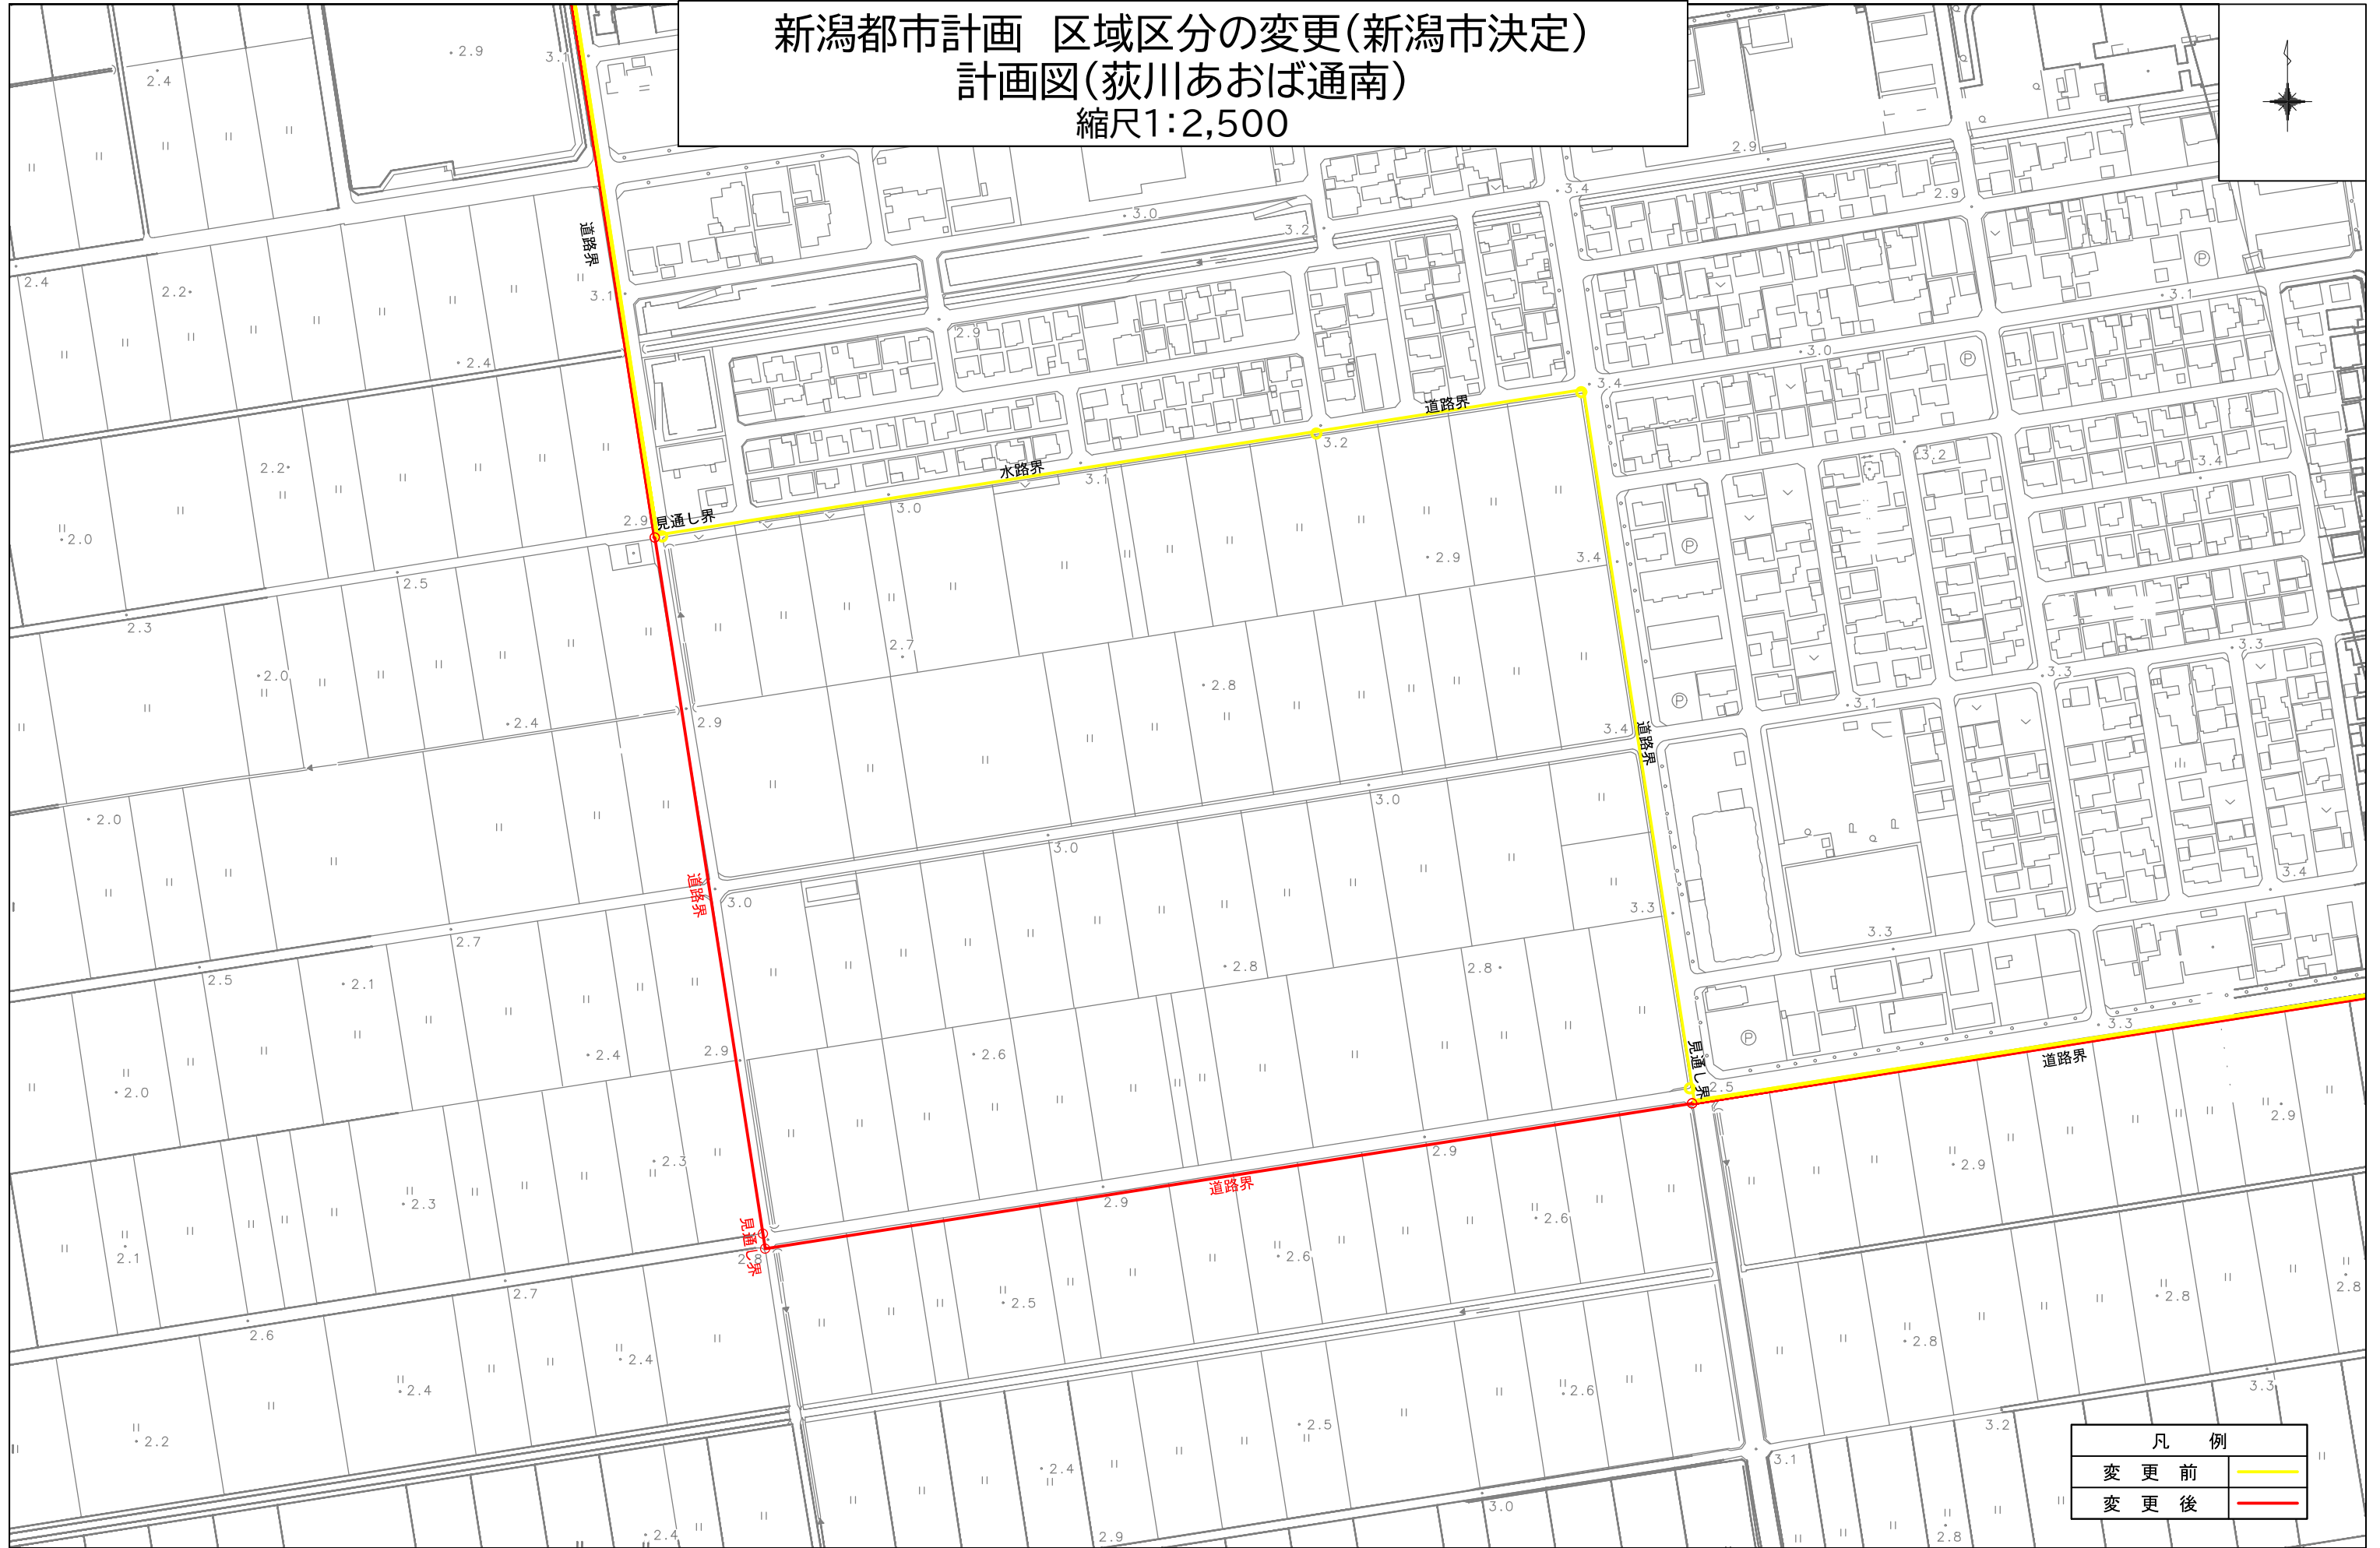

凡 例	
変更前	— (Yellow line)
変更後	— (Red line)

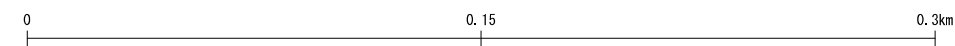


新潟都市計画 区域区分の変更(新潟市決定)  
 計画図(北上西)  
 縮尺1:2,500

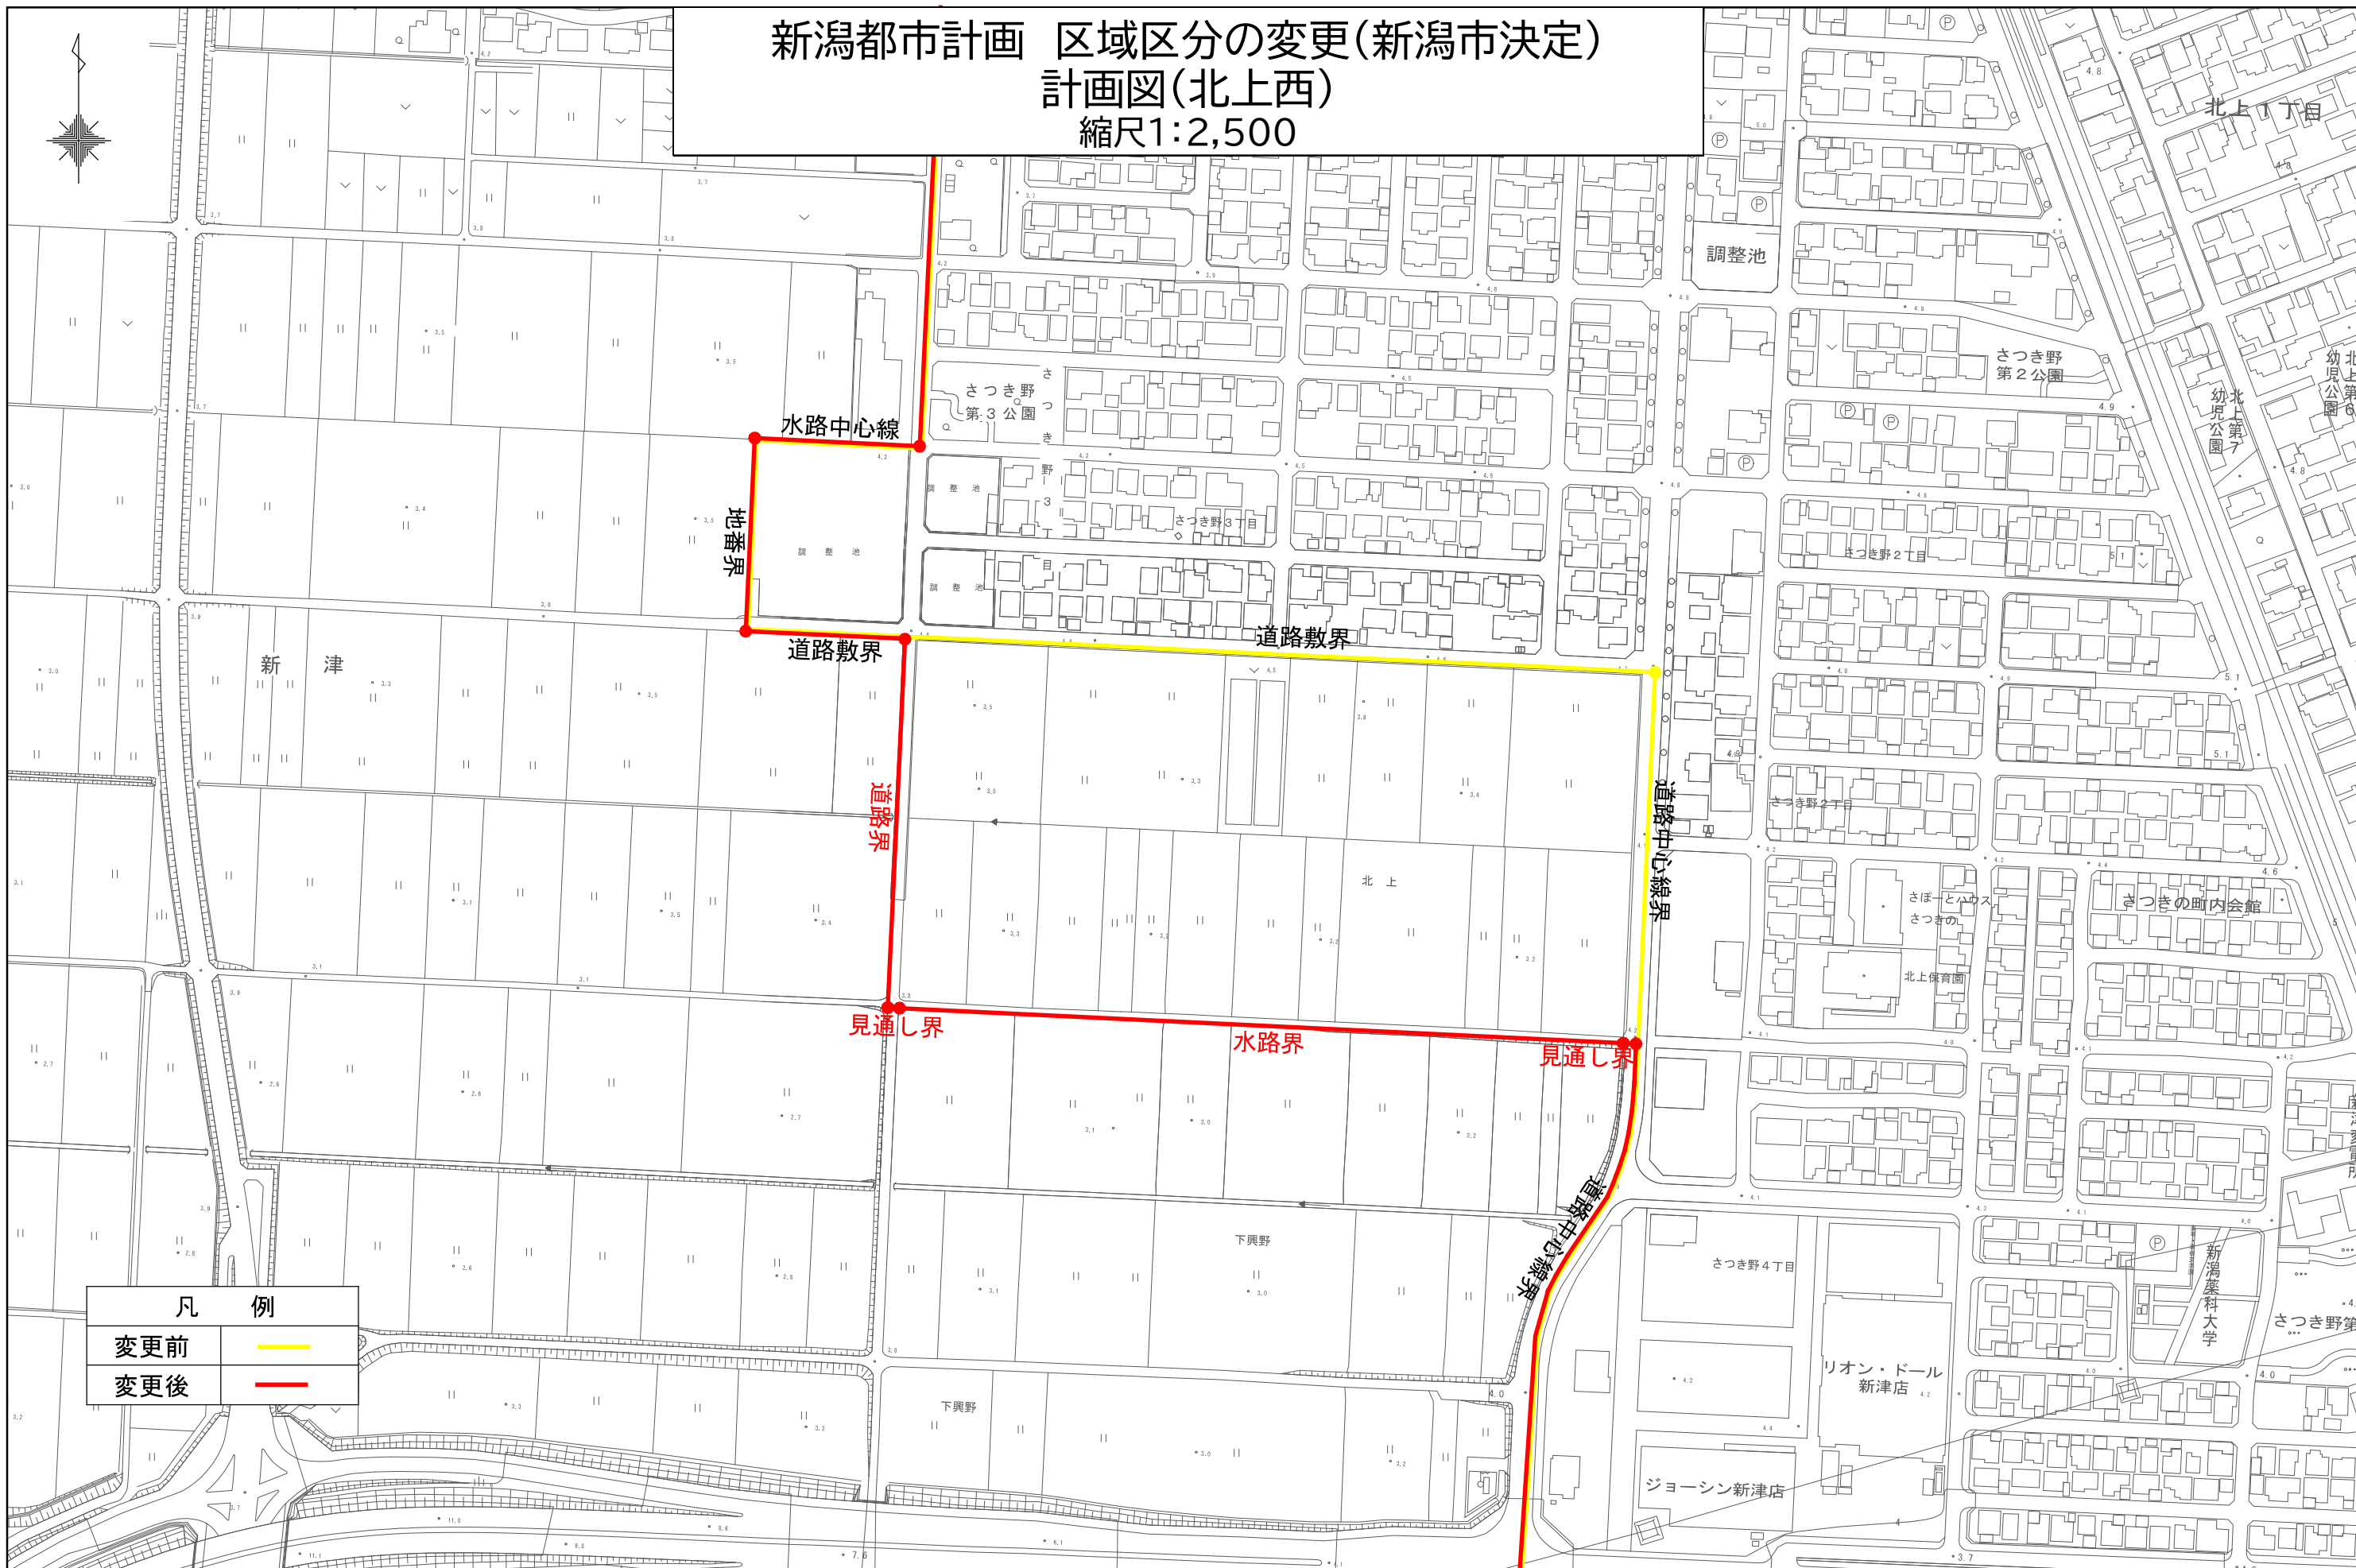

凡 例	
変更前	— (Yellow line)
変更後	— (Red line)



新潟都市計画 区域区分の変更(新潟市決定)  
 計画図(榎尾)  
 縮尺1:2,500

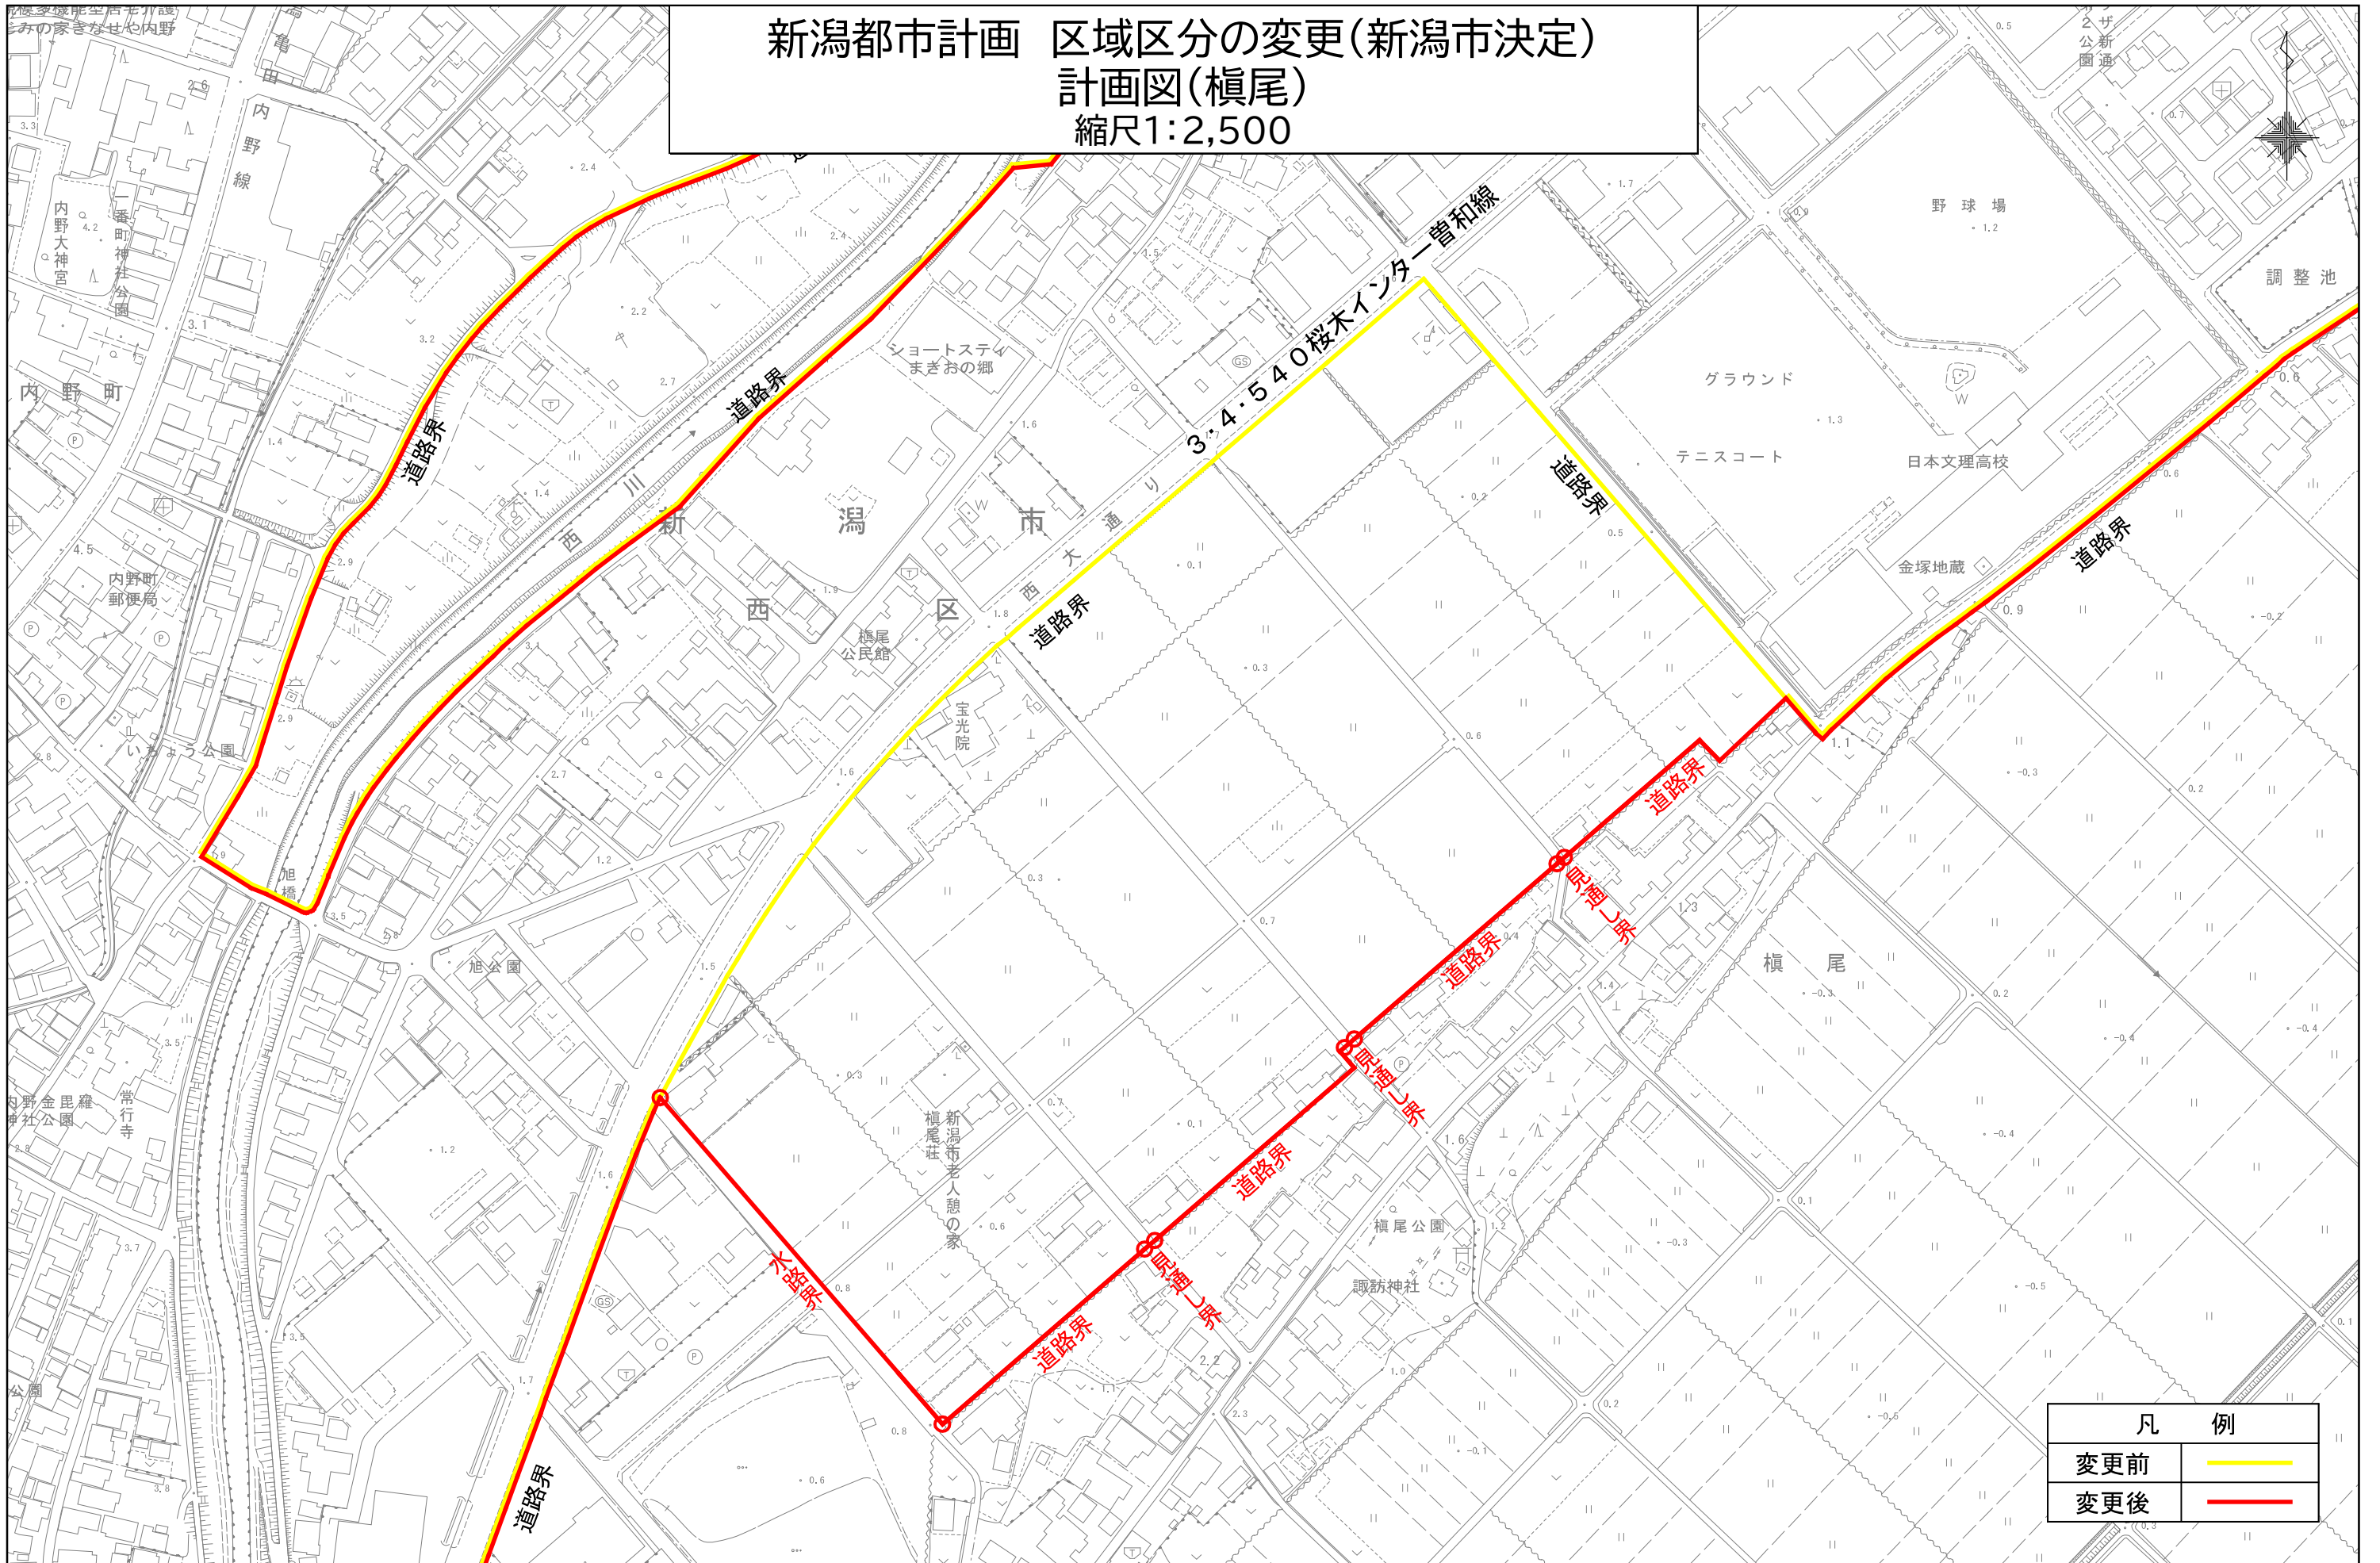

凡 例	
変更前	— (Yellow line)
変更後	— (Red line)

