



新潟都市計画 用途地域の変更(新潟市決定)  
 計画図(豊栄駅北)  
 縮尺1:2,500



凡 例	
変更前	— (Yellow line)
変更後	— (Red line)

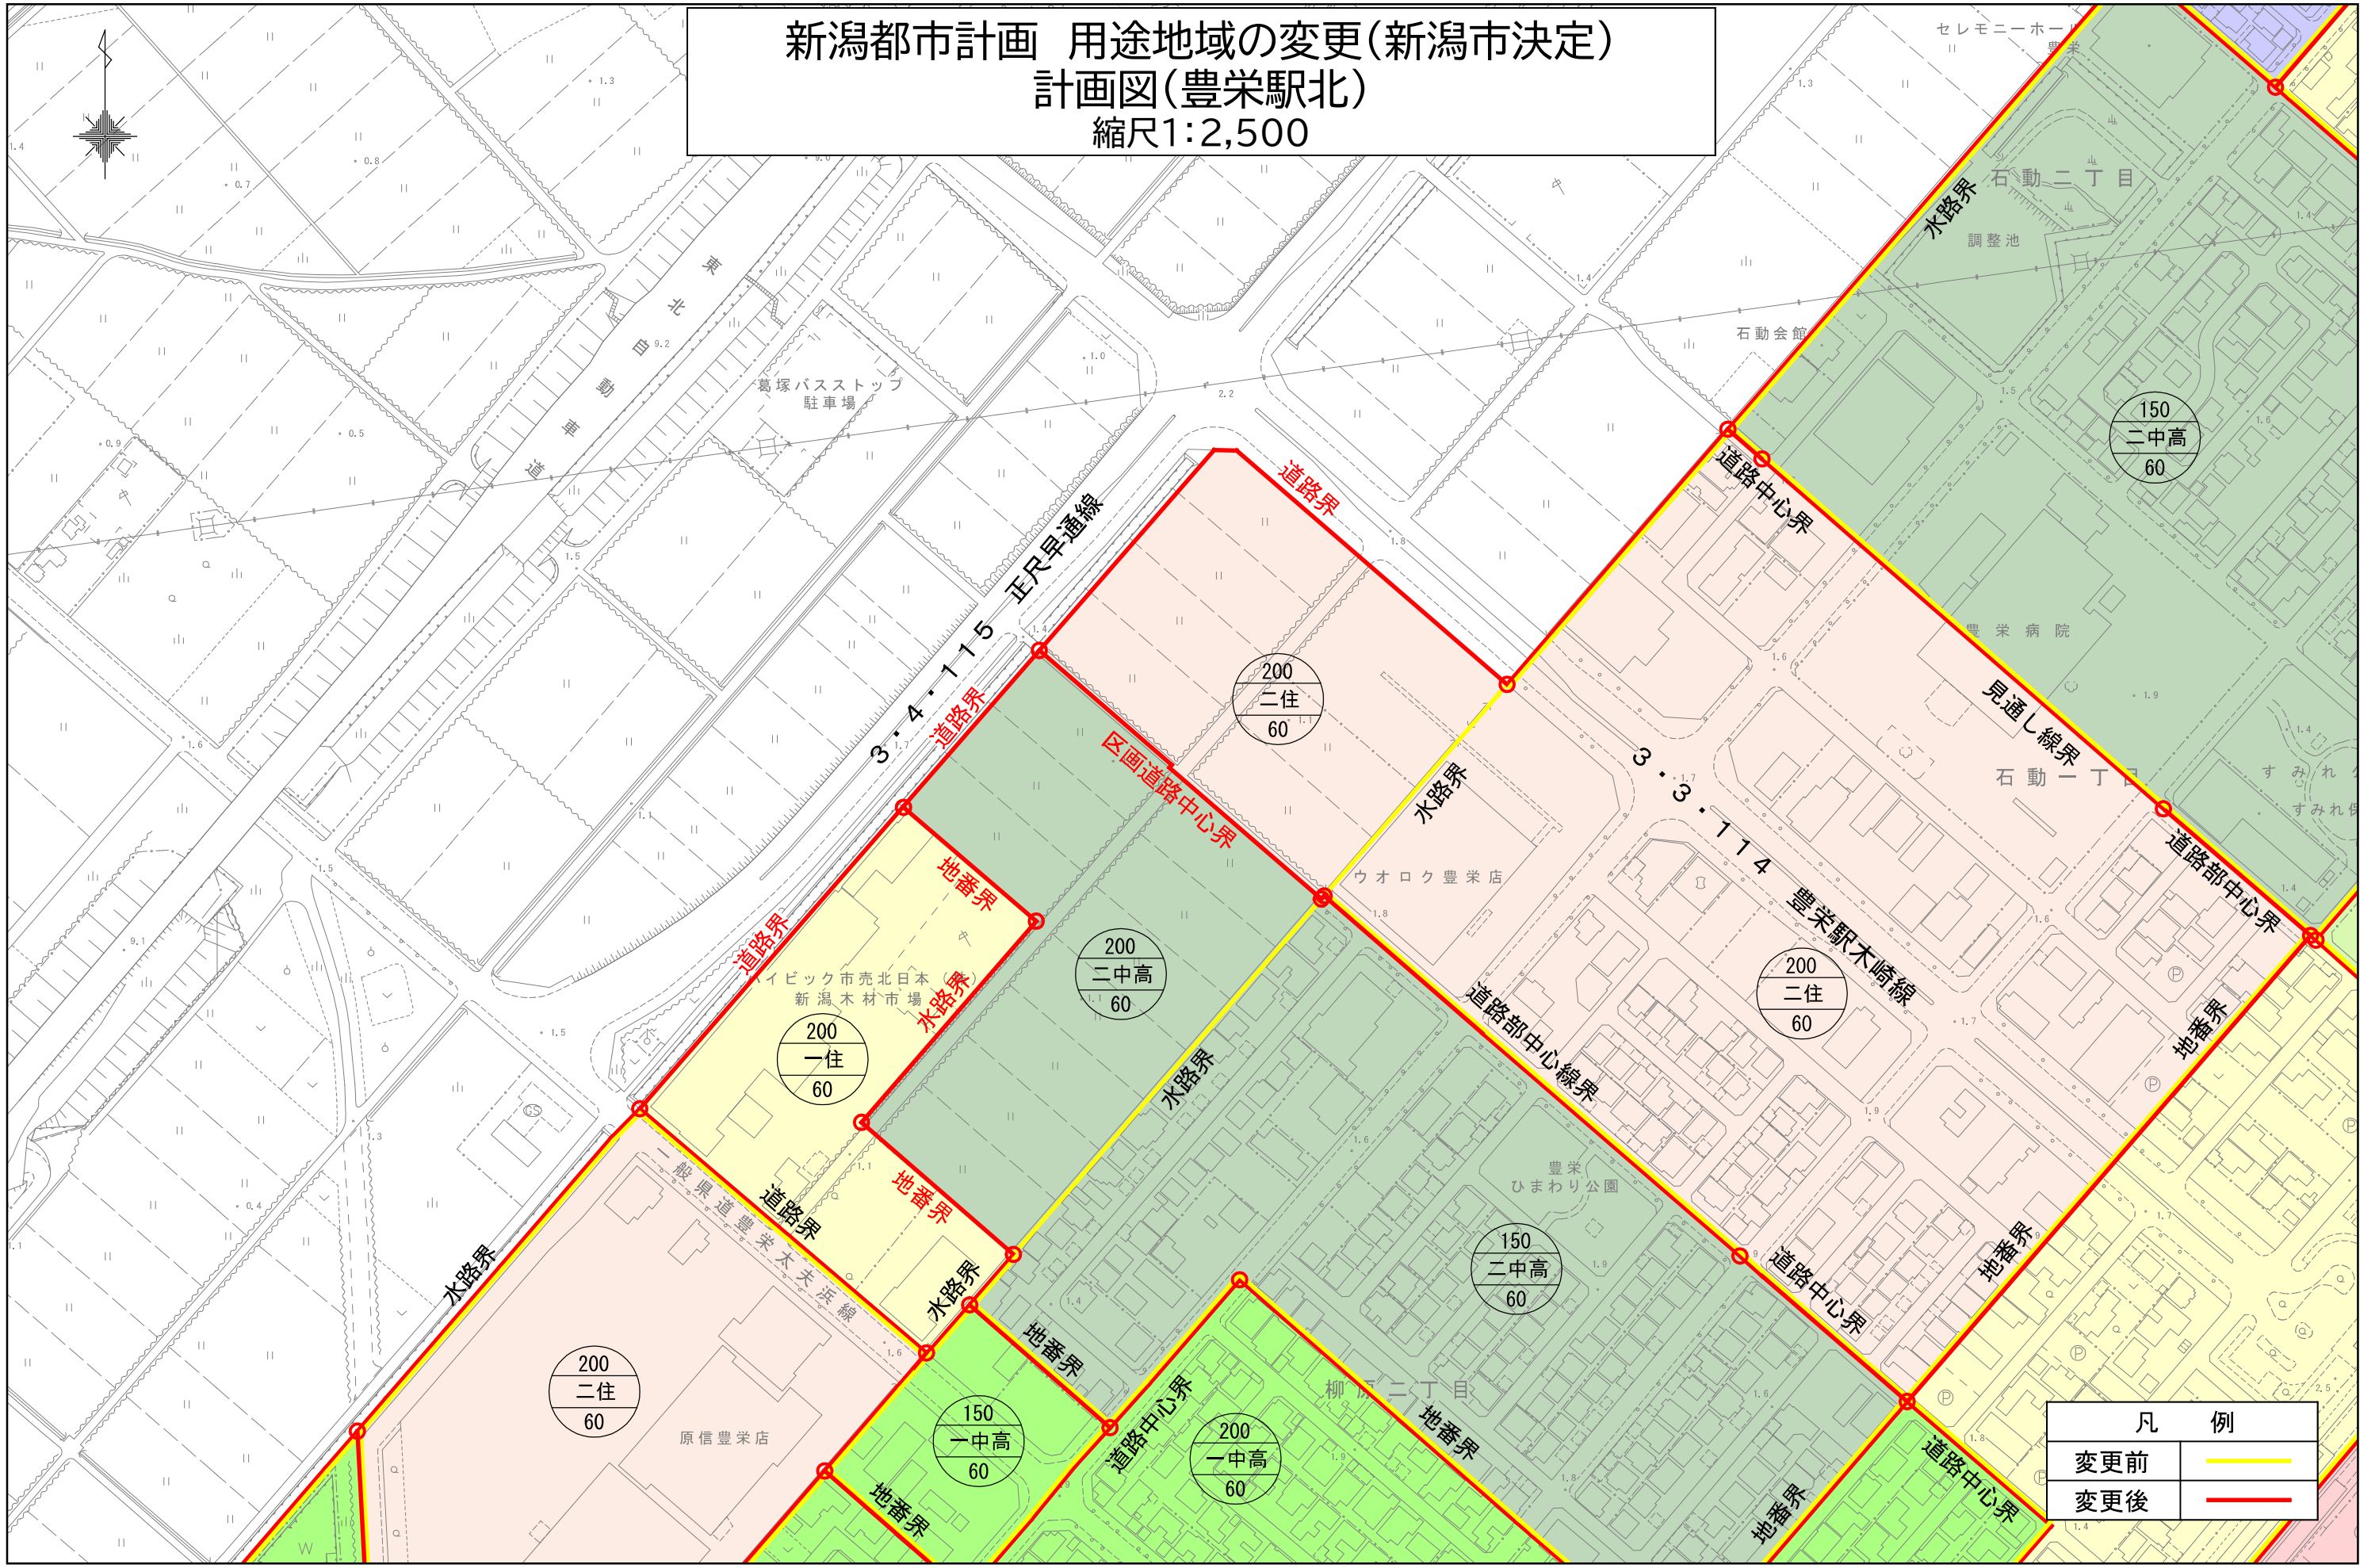


新潟都市計画 用途地域の変更(新潟市決定)  
計画図(島見町)  
縮尺1:7,000

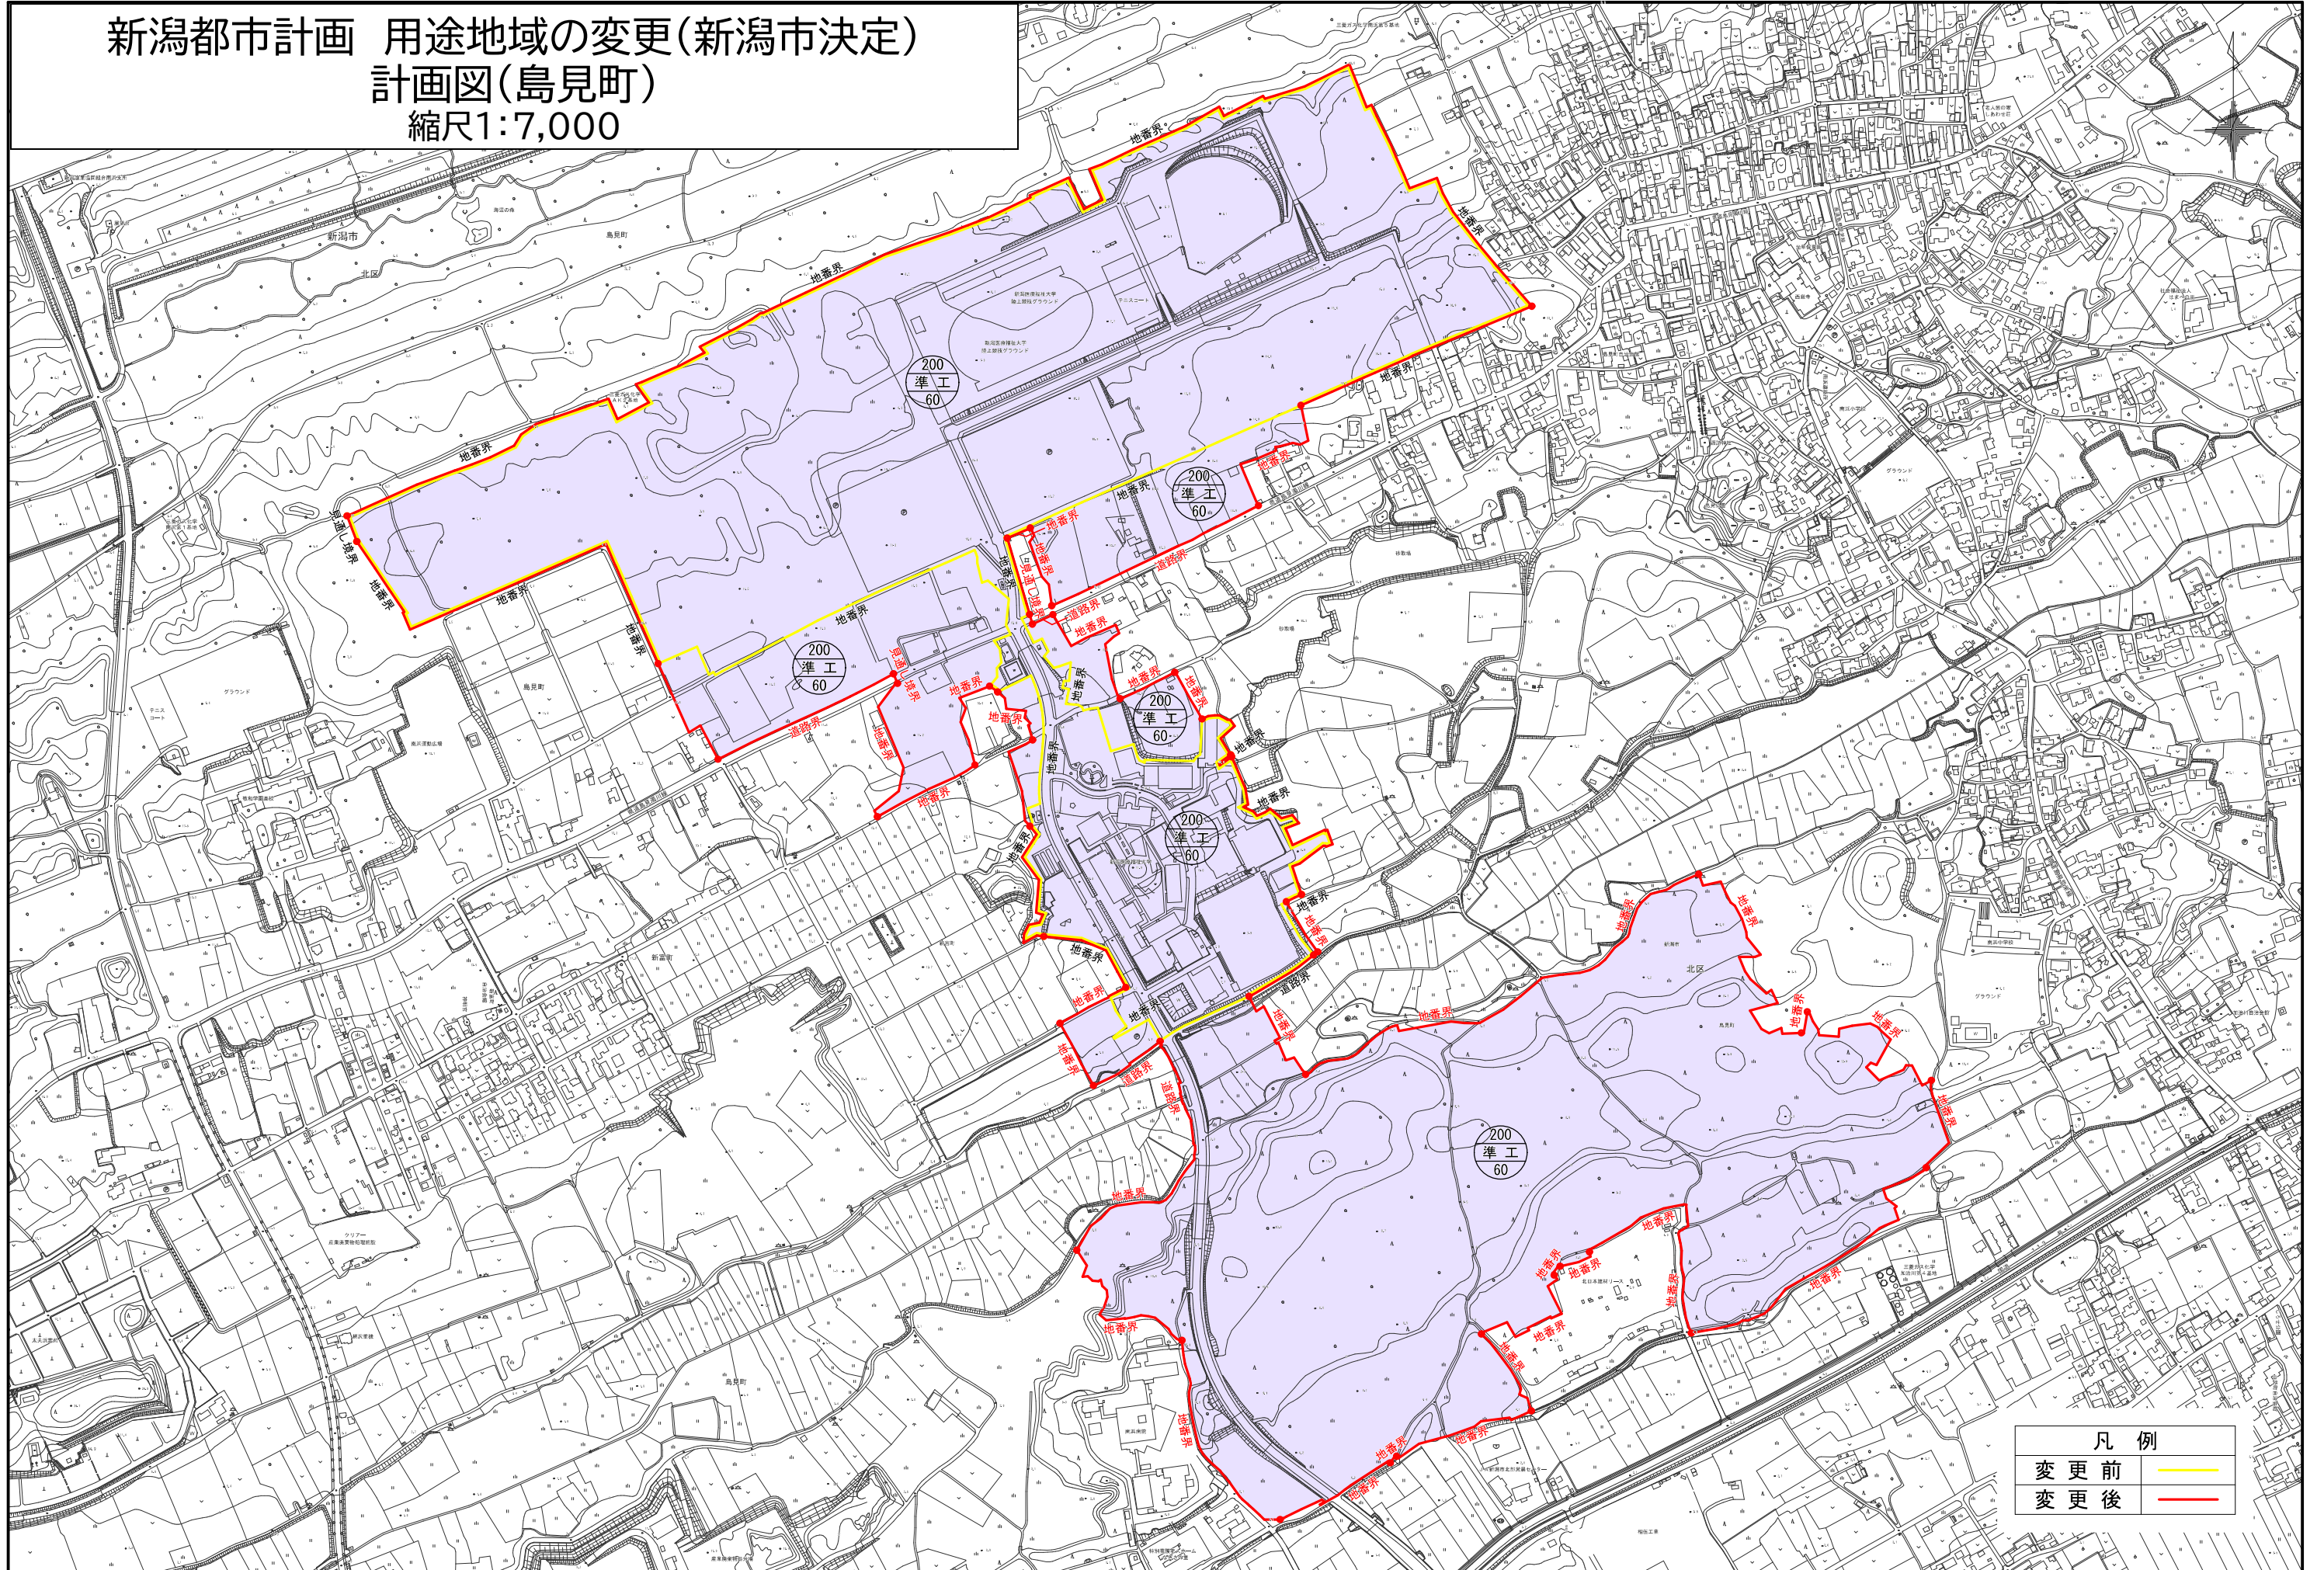

凡例	
変更前	— (Yellow line)
変更後	— (Red line)

0 100 200 300 400 500 1000m  
S-1/7,000



新潟都市計画 用途地域の変更(新潟市決定)  
 計画図(島見町1)  
 縮尺1:2,500

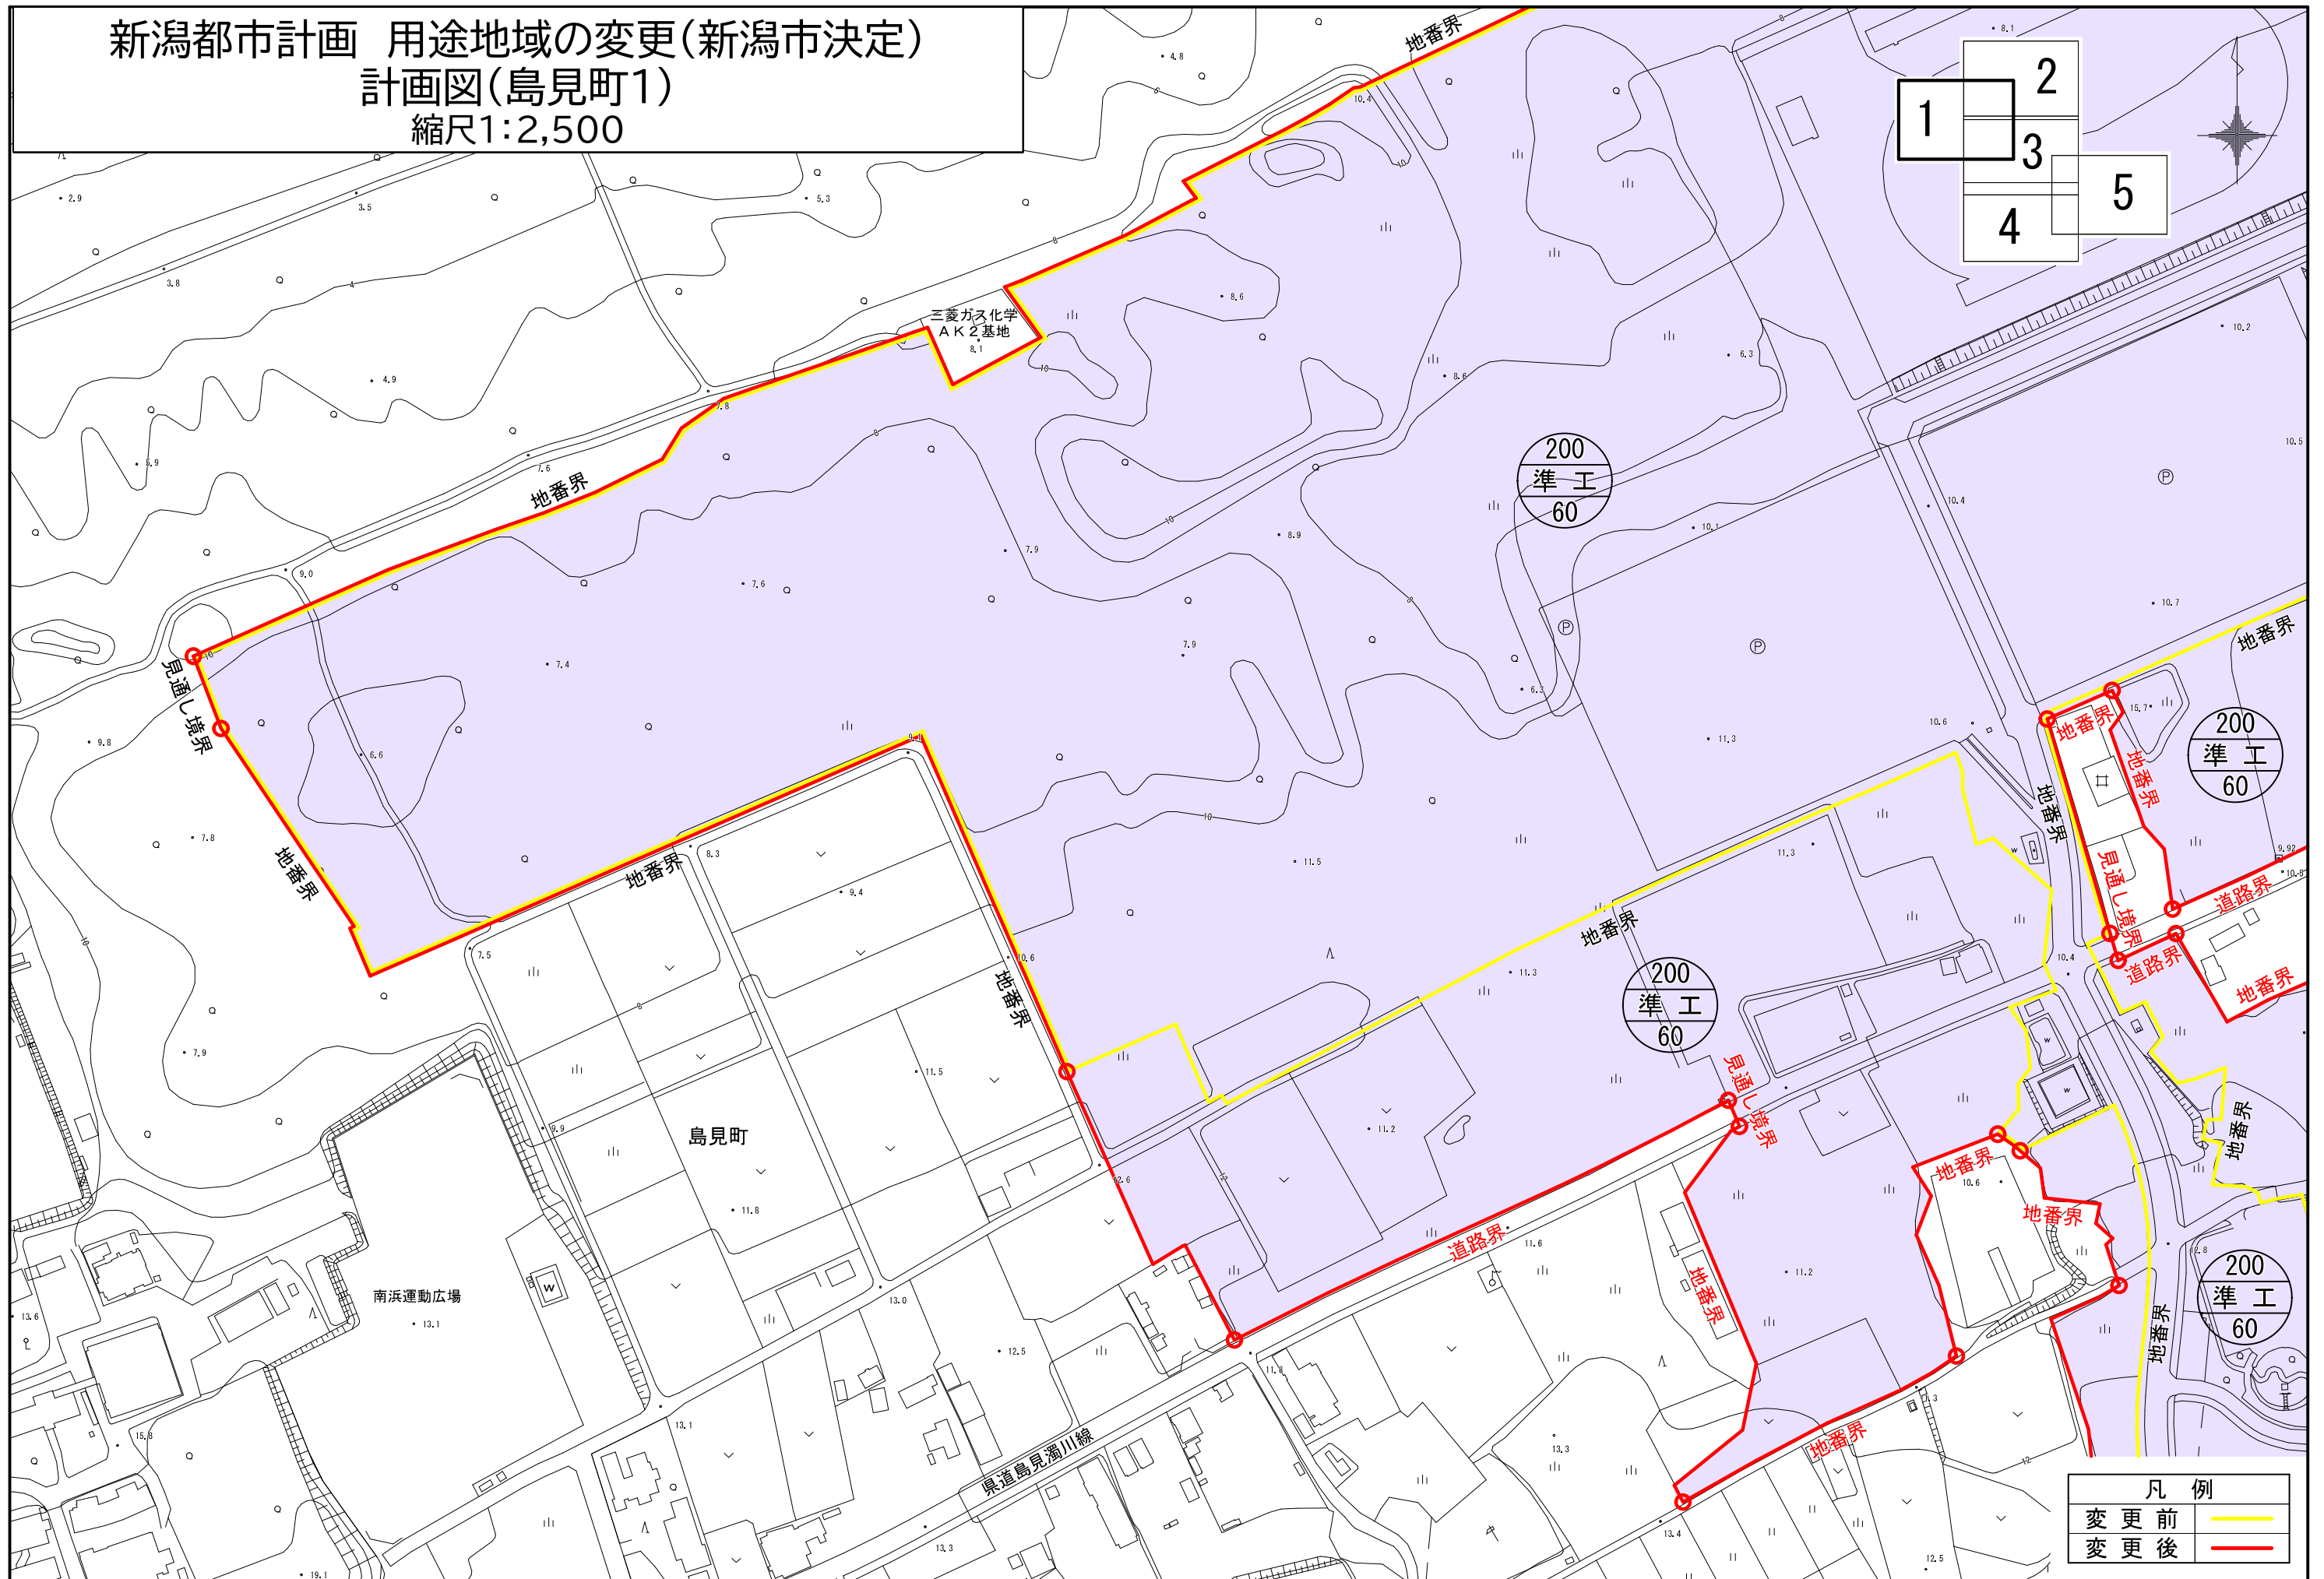


凡例	
変更前	— (Yellow line)
変更後	— (Red line)

0 0.2 0.5km


新潟都市計画 用途地域の変更(新潟市決定)  
 計画図(島見町2)  
 縮尺1:2,500

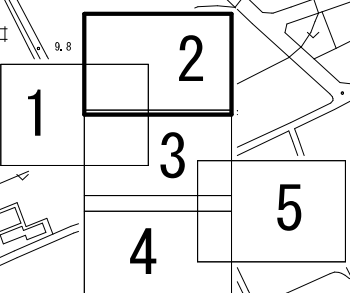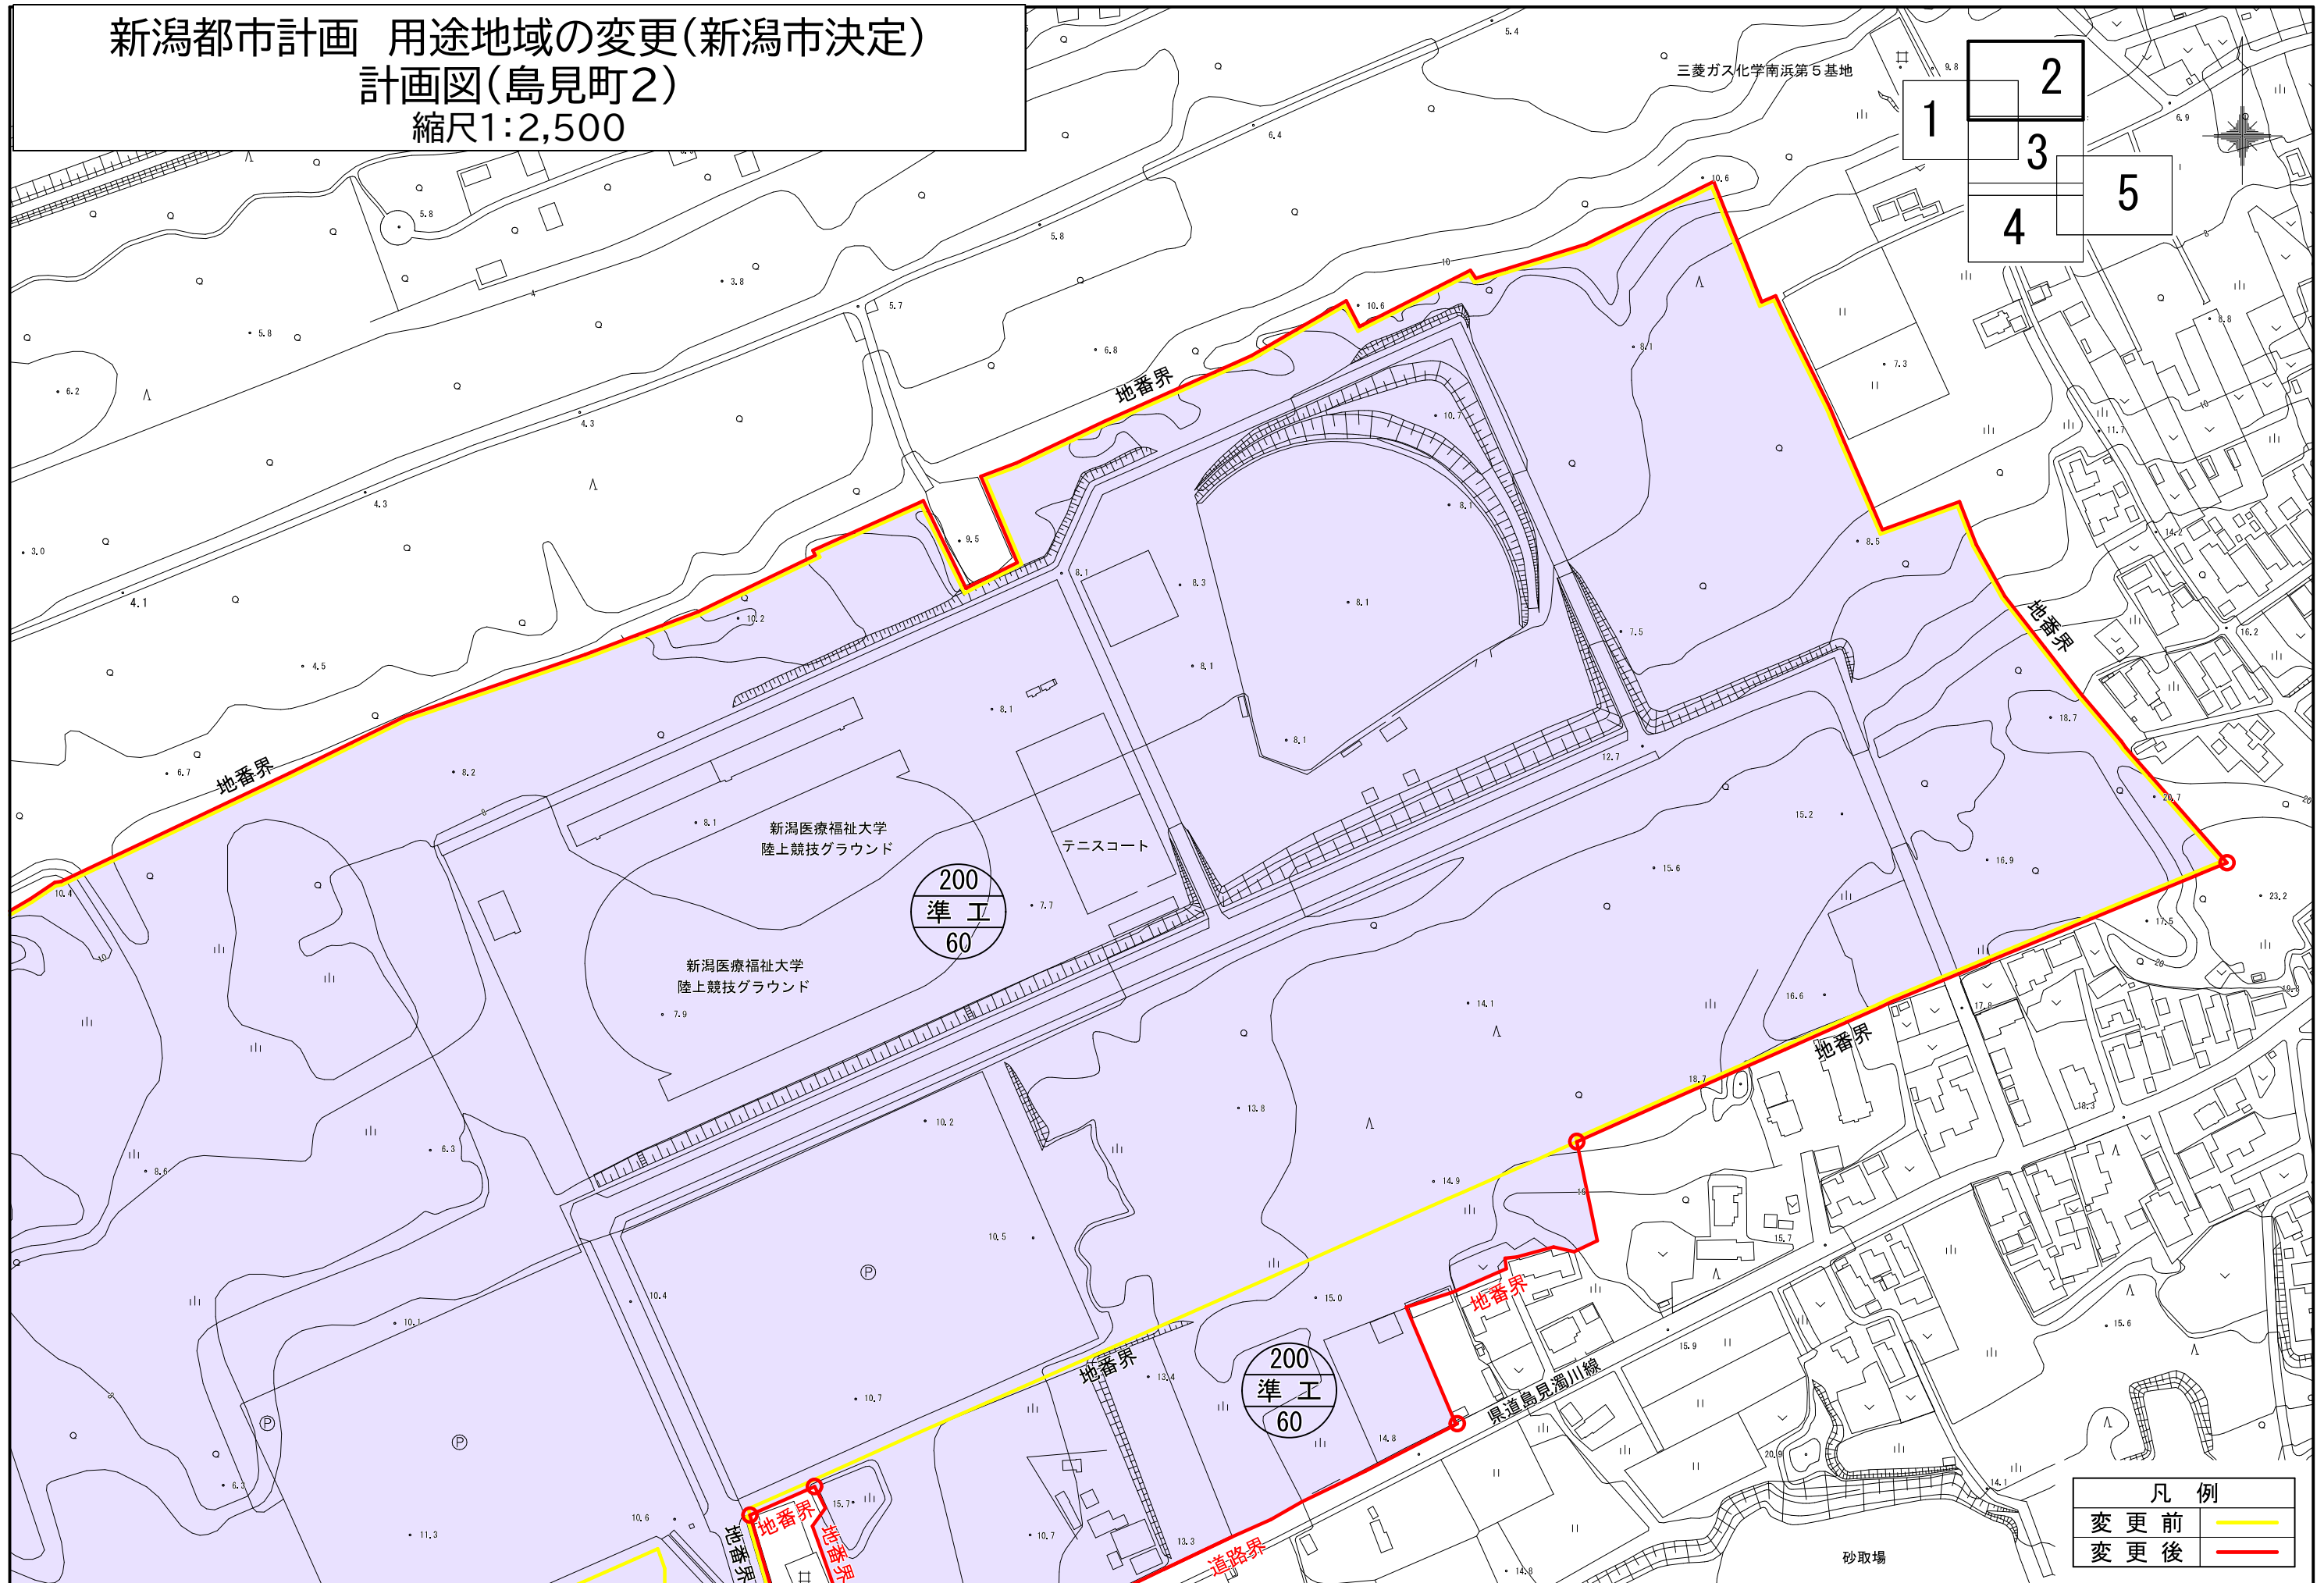

凡例	
変更前	— (Yellow line)
変更後	— (Red line)

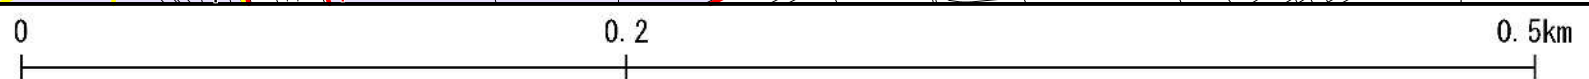


新潟都市計画 用途地域の変更(新潟市決定)  
 計画図(島見町3)  
 縮尺1:2,500

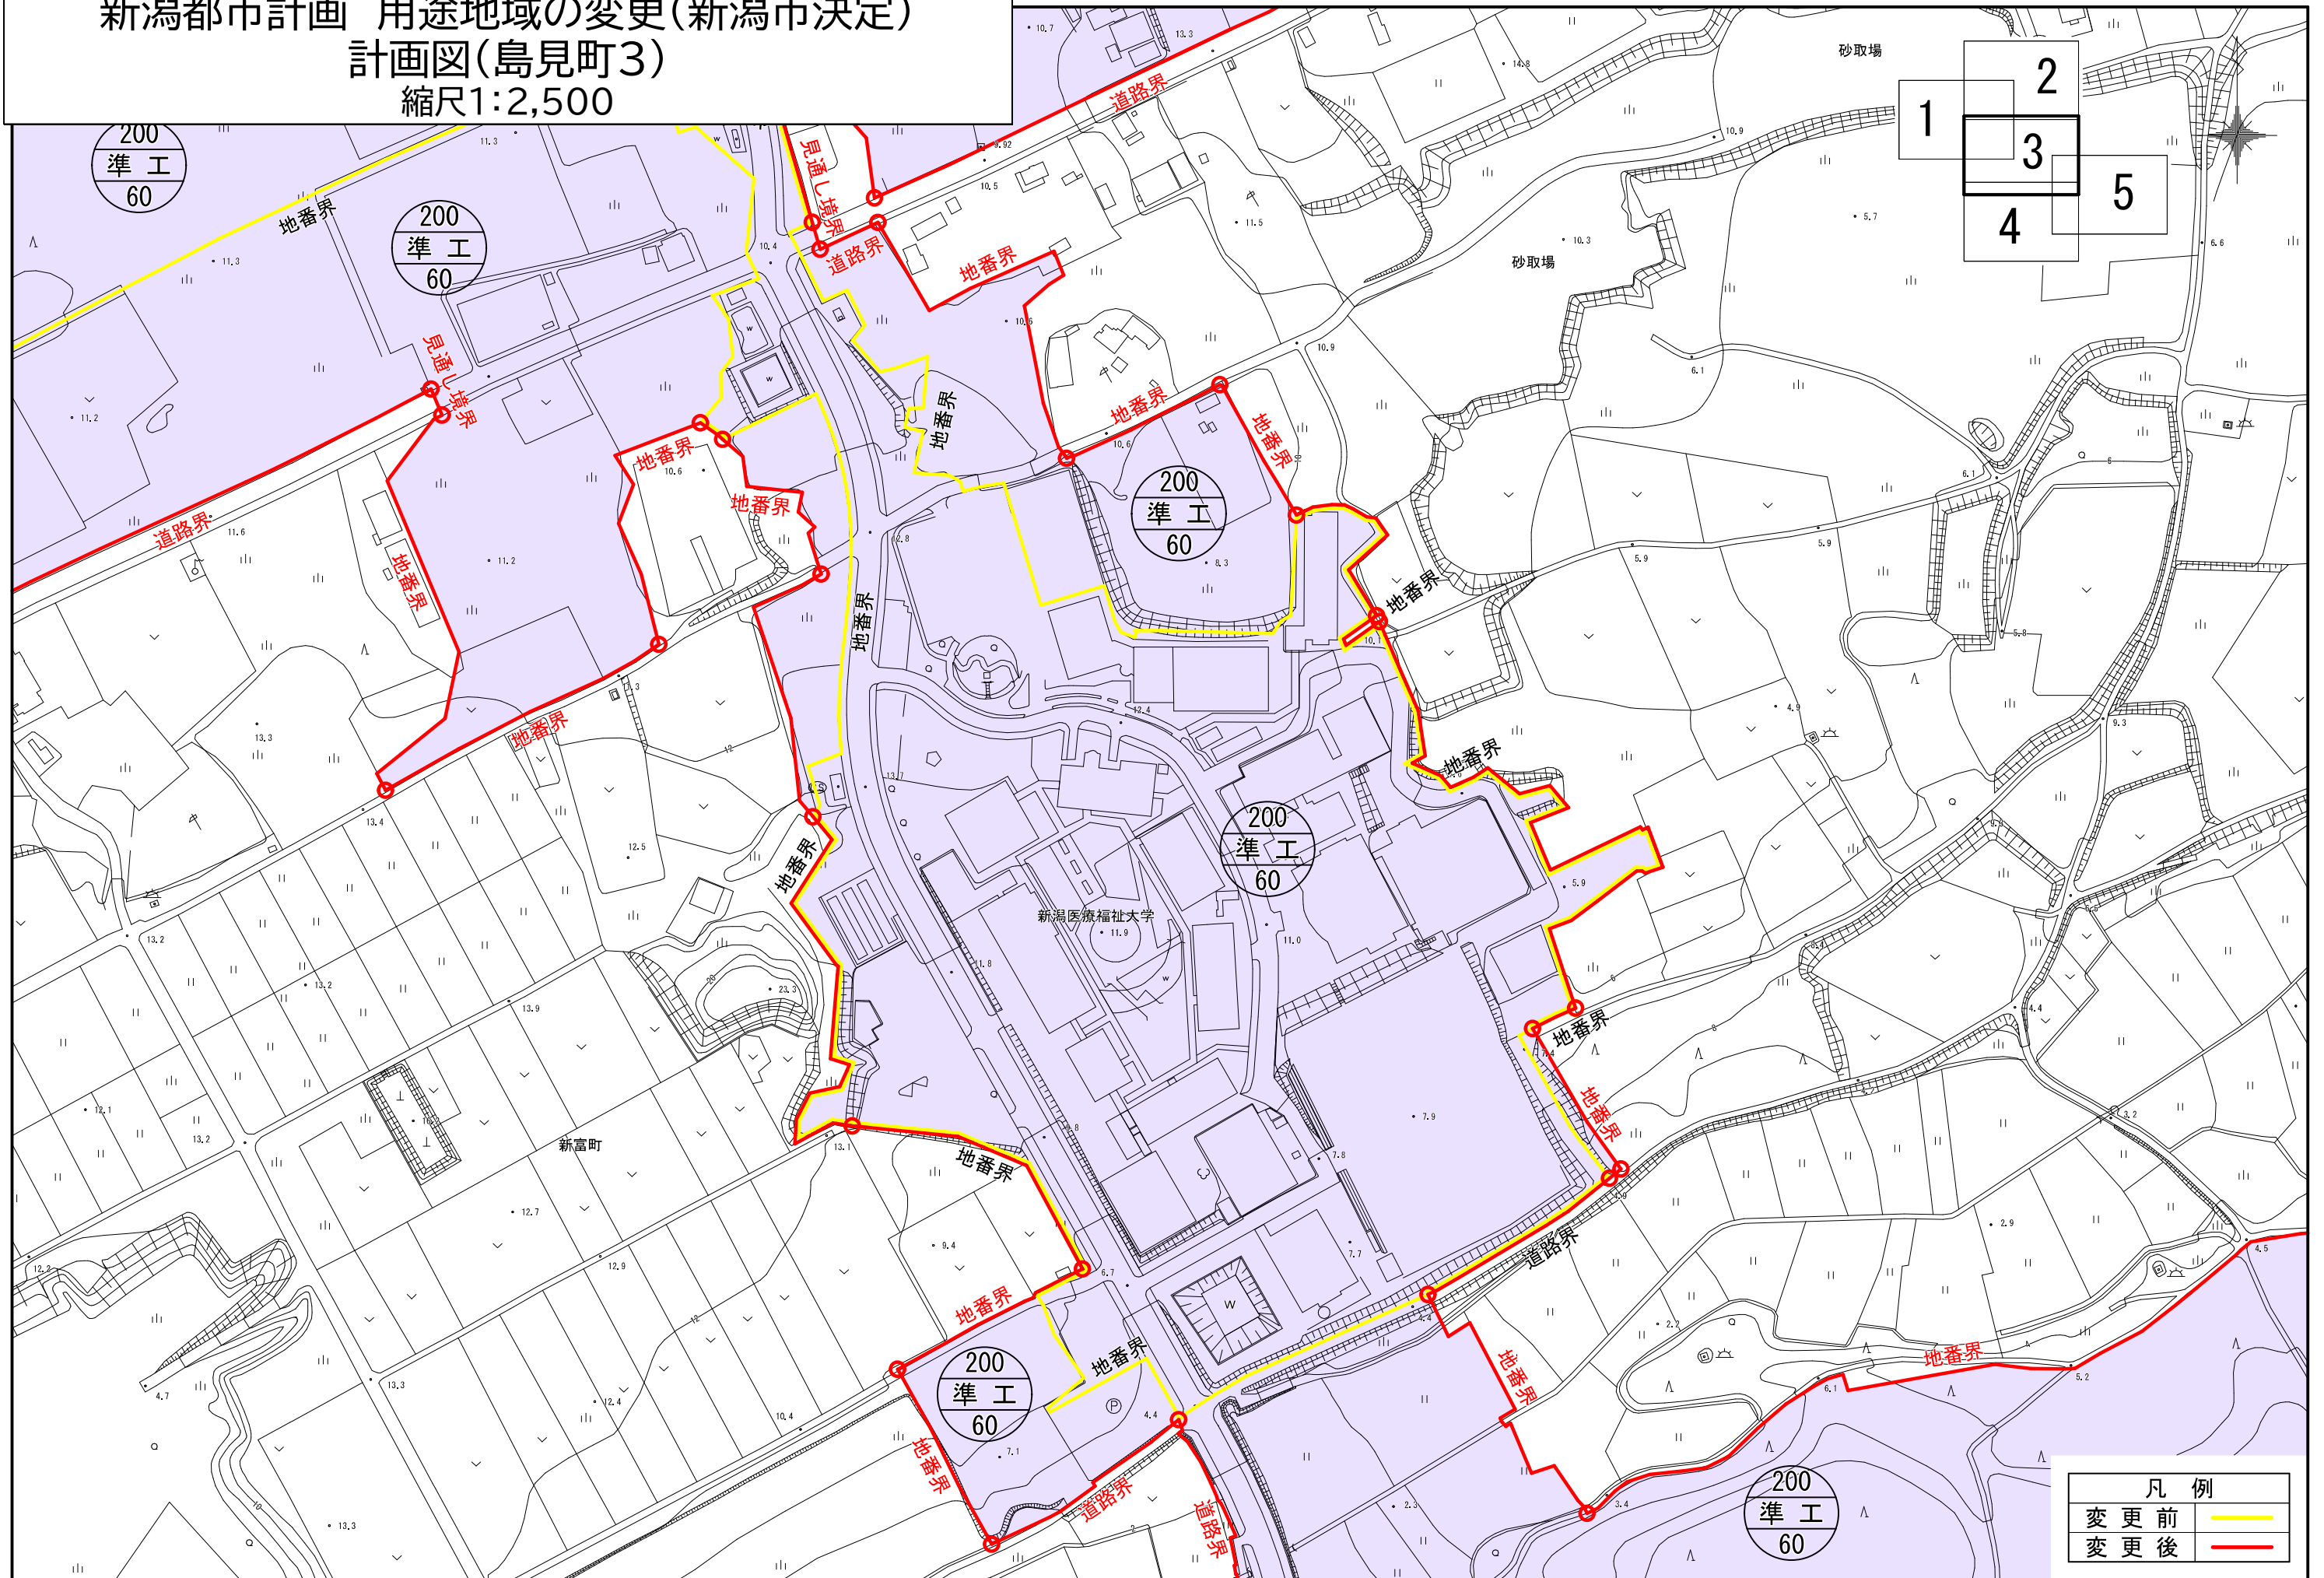

凡例	
変更前	— (Yellow line)
変更後	— (Red line)

0                      0.2                      0.5km


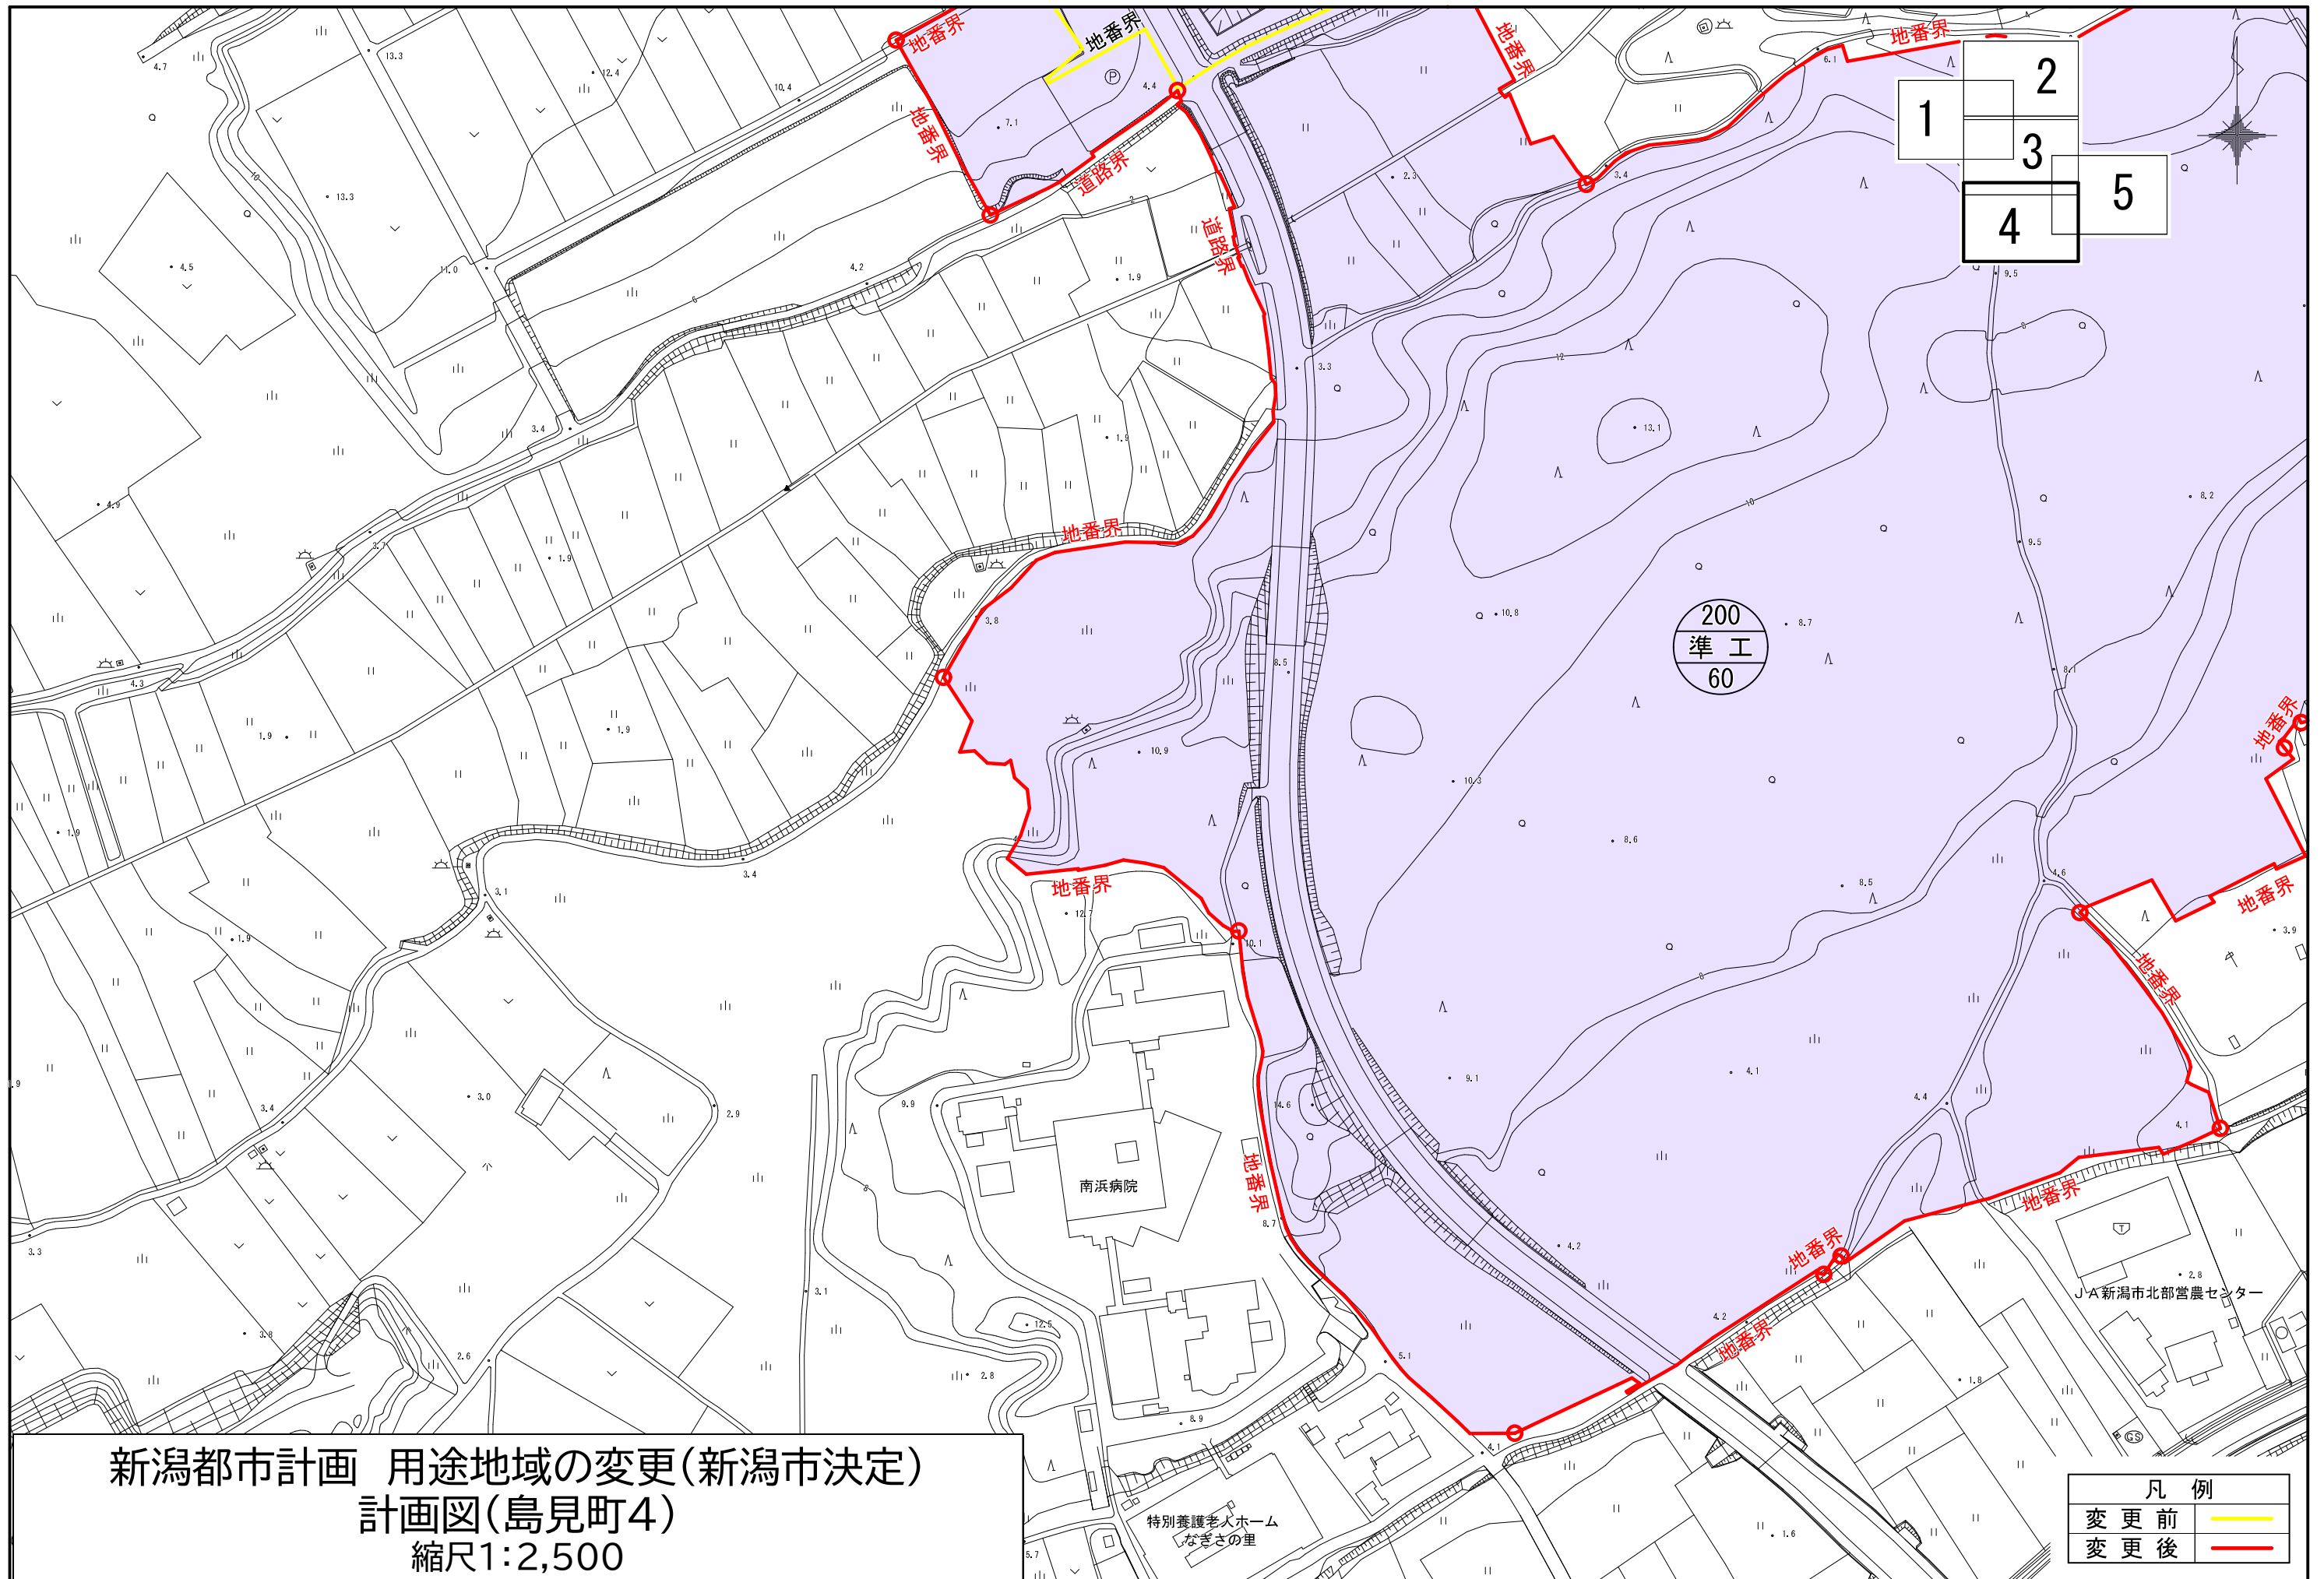


新潟都市計画 用途地域の変更(新潟市決定)  
 計画図(島見町4)  
 縮尺1:2,500

凡例	
変更前	— (Yellow line)
変更後	— (Red line)


0 0.2 0.5km

新潟都市計画 用途地域の変更(新潟市決定)  
計画図(島見町5)  
縮尺1:2,500

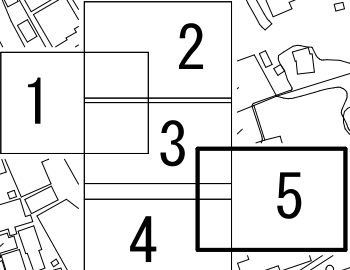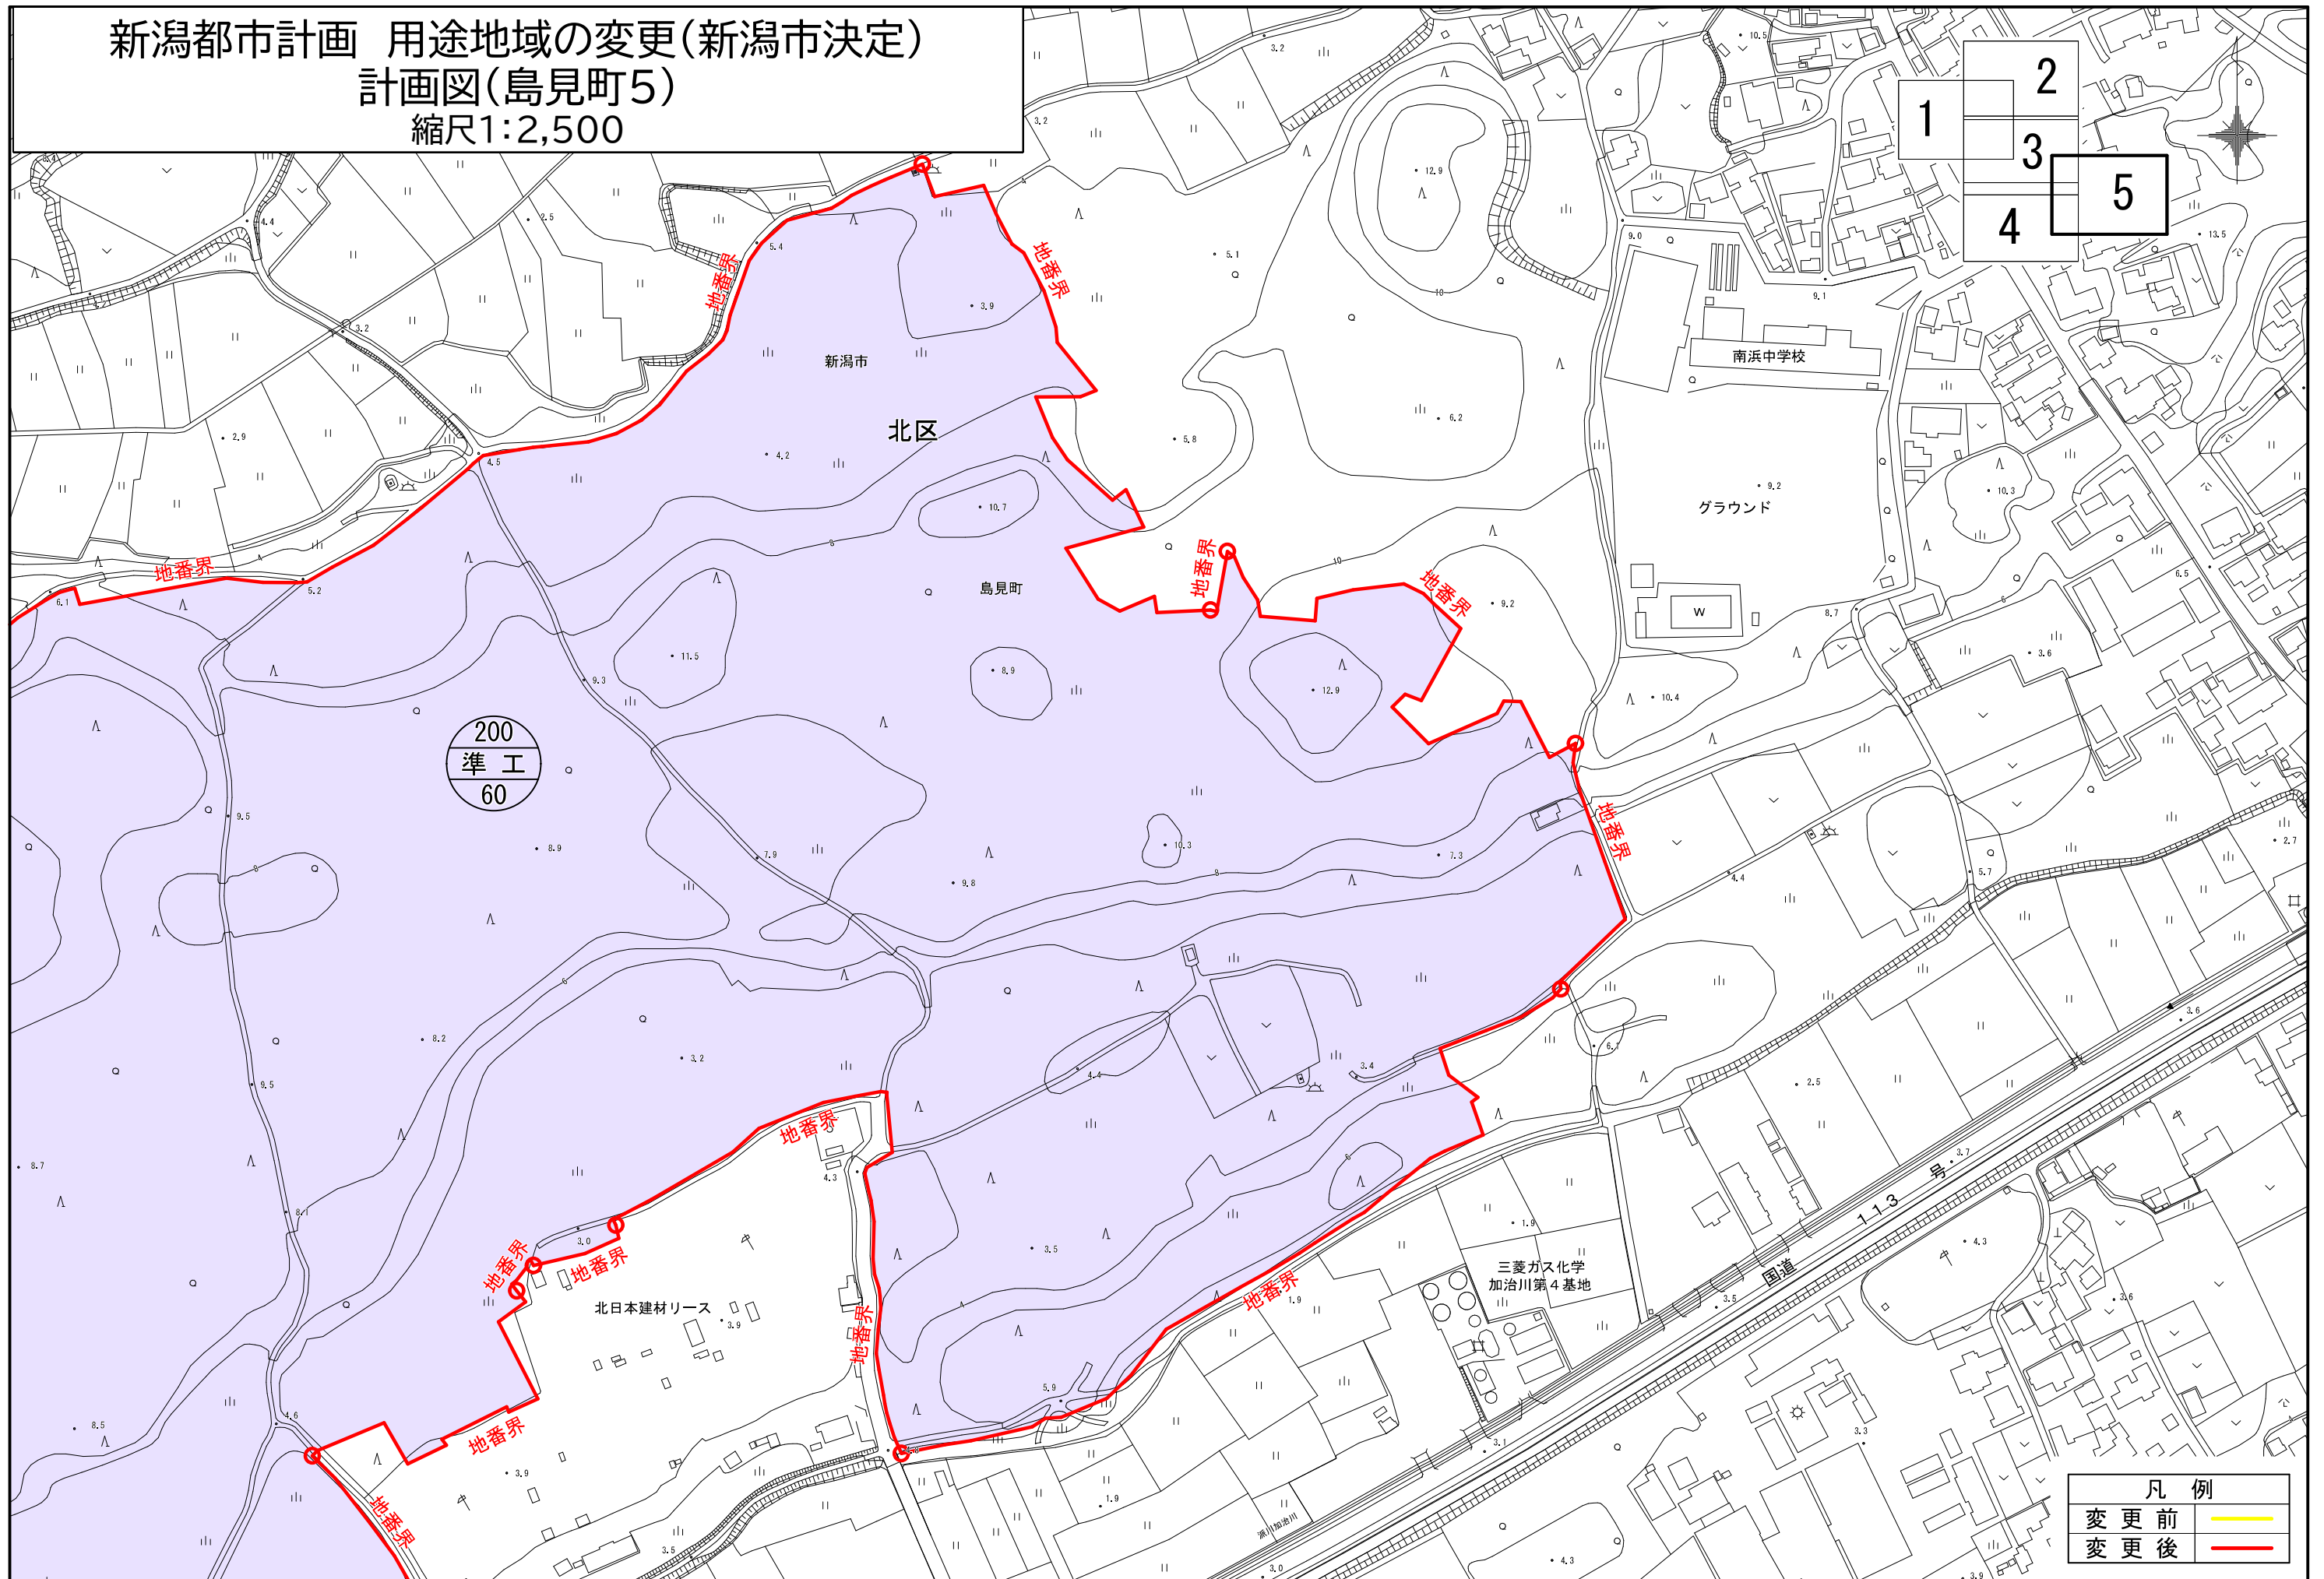


200  
準工  
60


凡例	
変更前	— (Yellow line)
変更後	— (Red line)

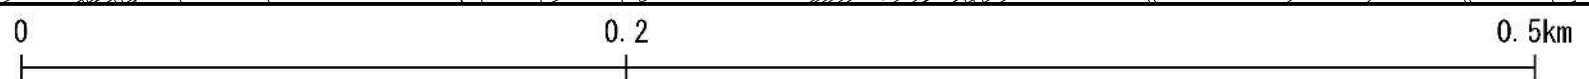



# 新潟都市計画 用途地域の変更(新潟市決定) 計画図(大形駅北口) 縮尺1:2,500

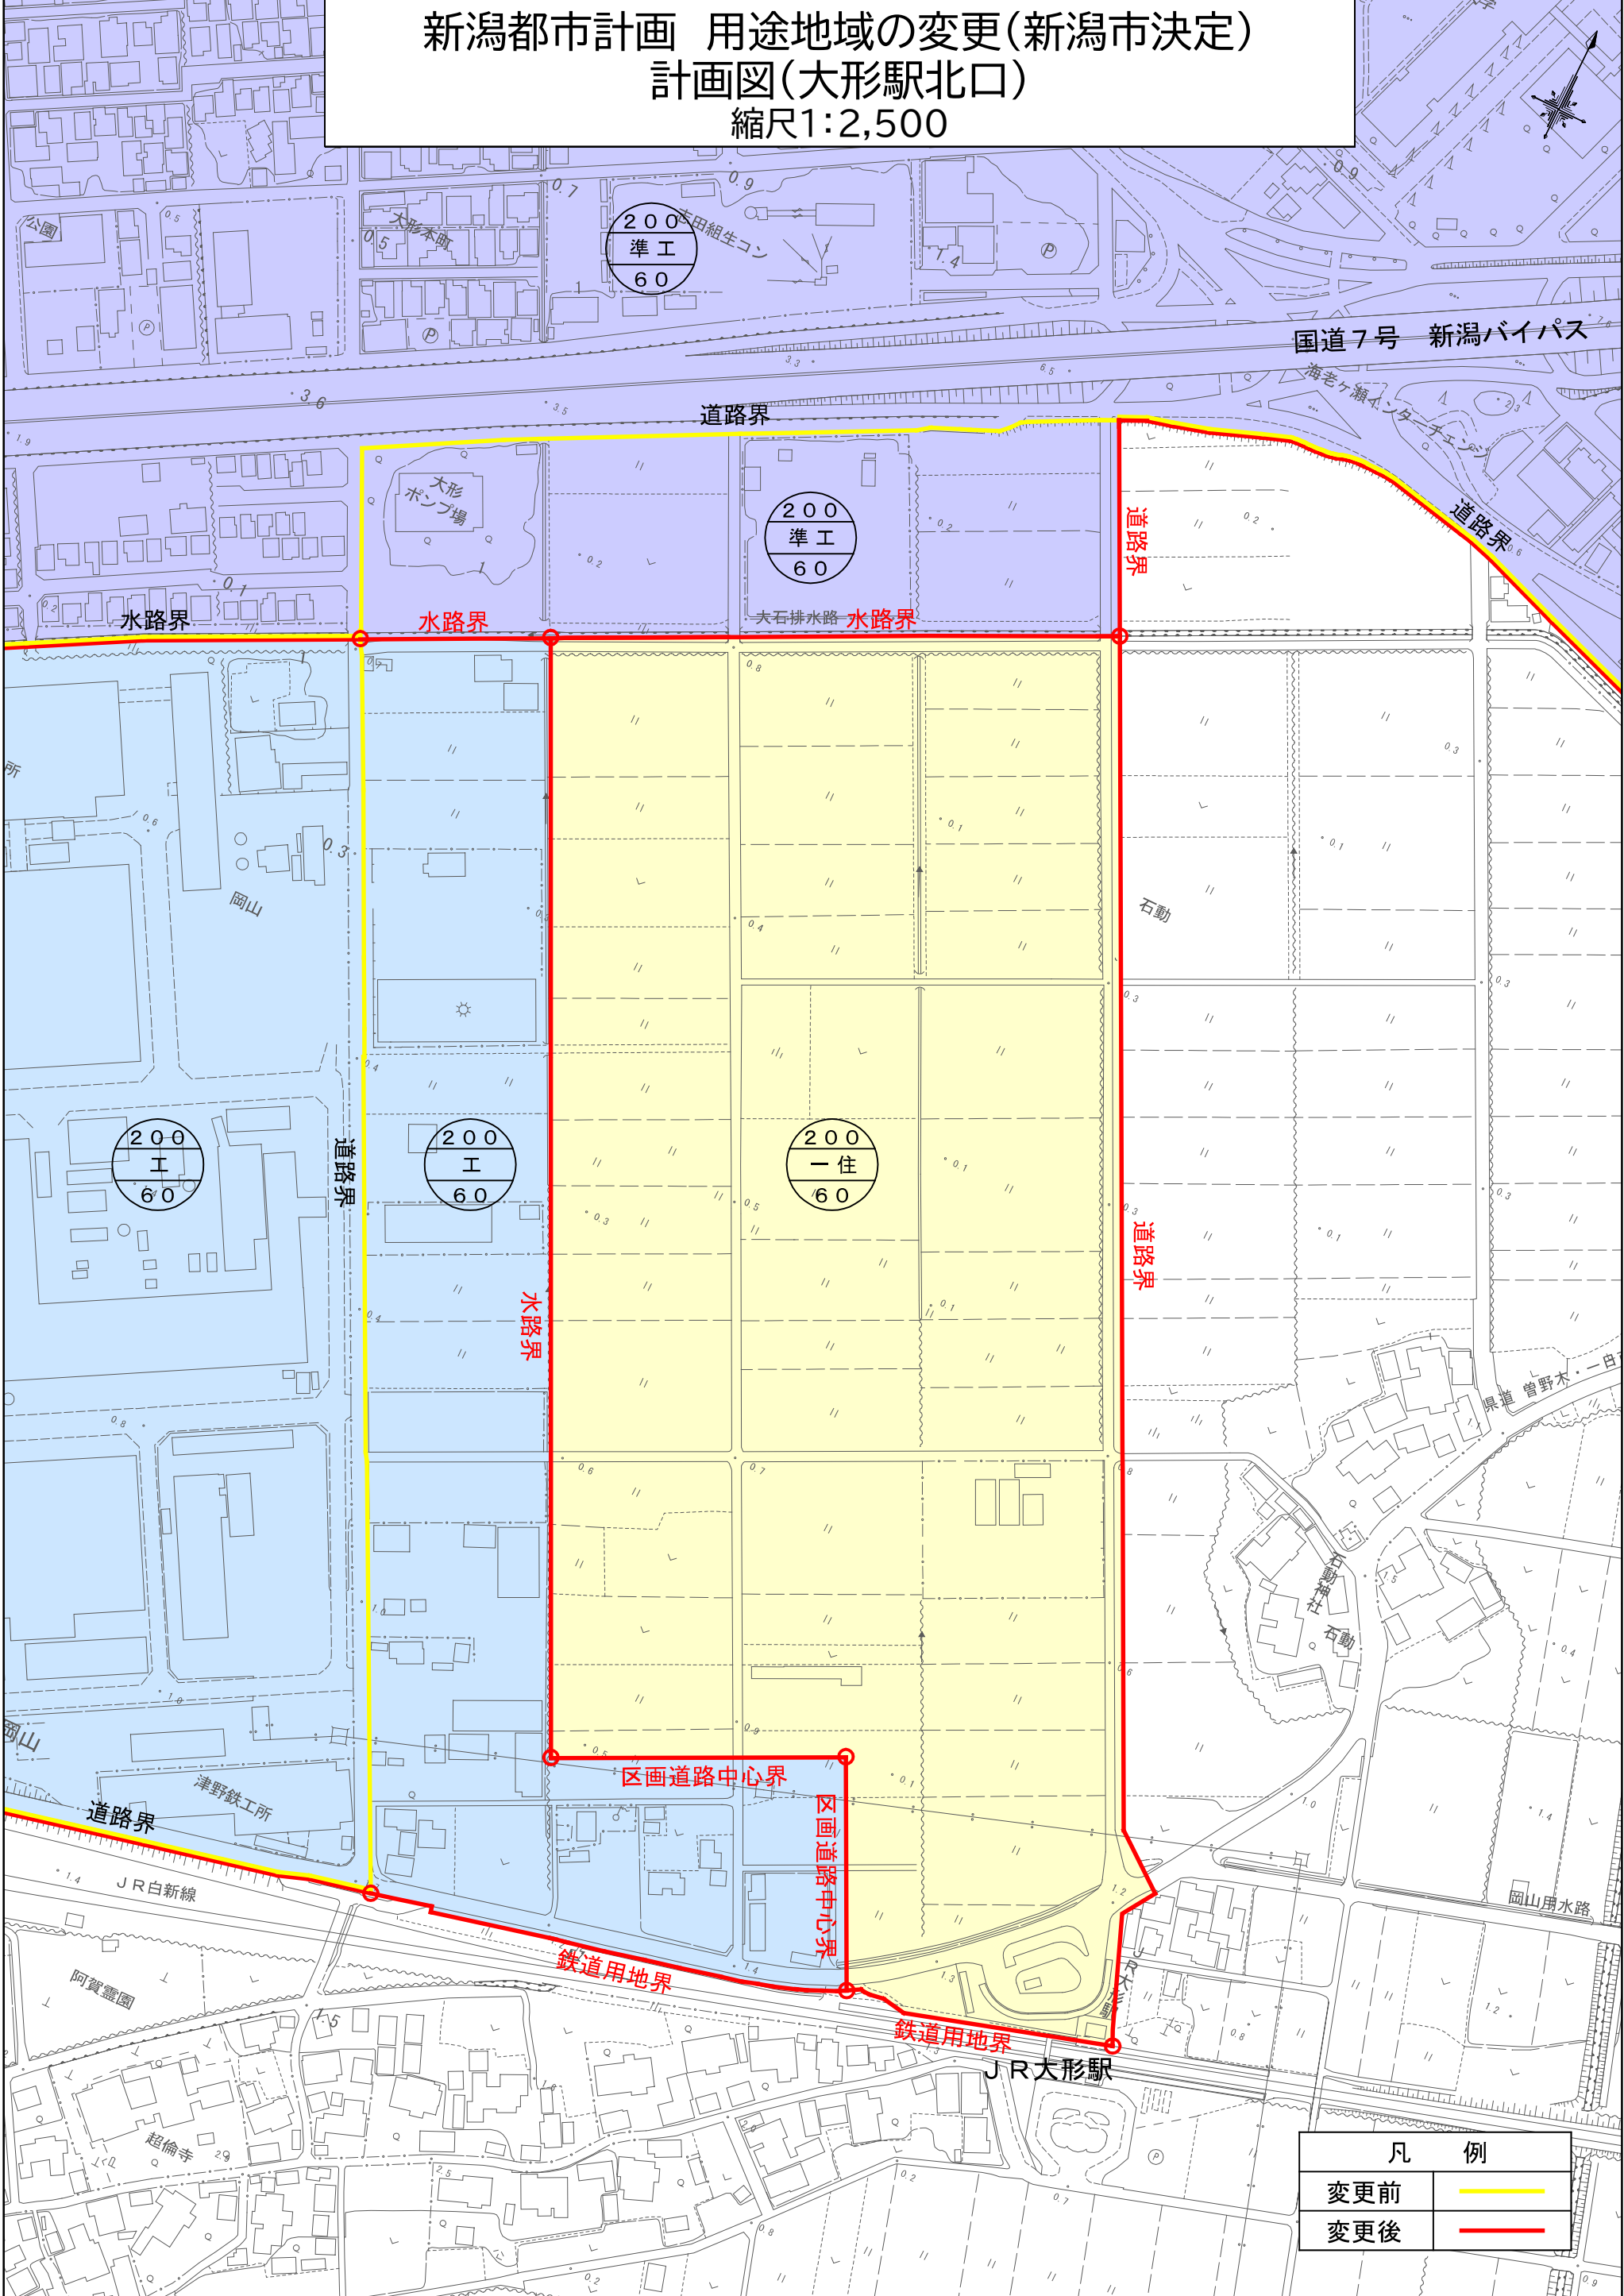

凡 例	
変更前	— (Yellow line)
変更後	— (Red line)

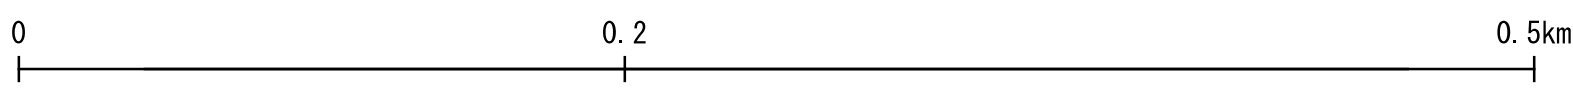


新潟都市計画 用途地域の変更(新潟市決定)  
計画図(寺山)  
縮尺1:2,500

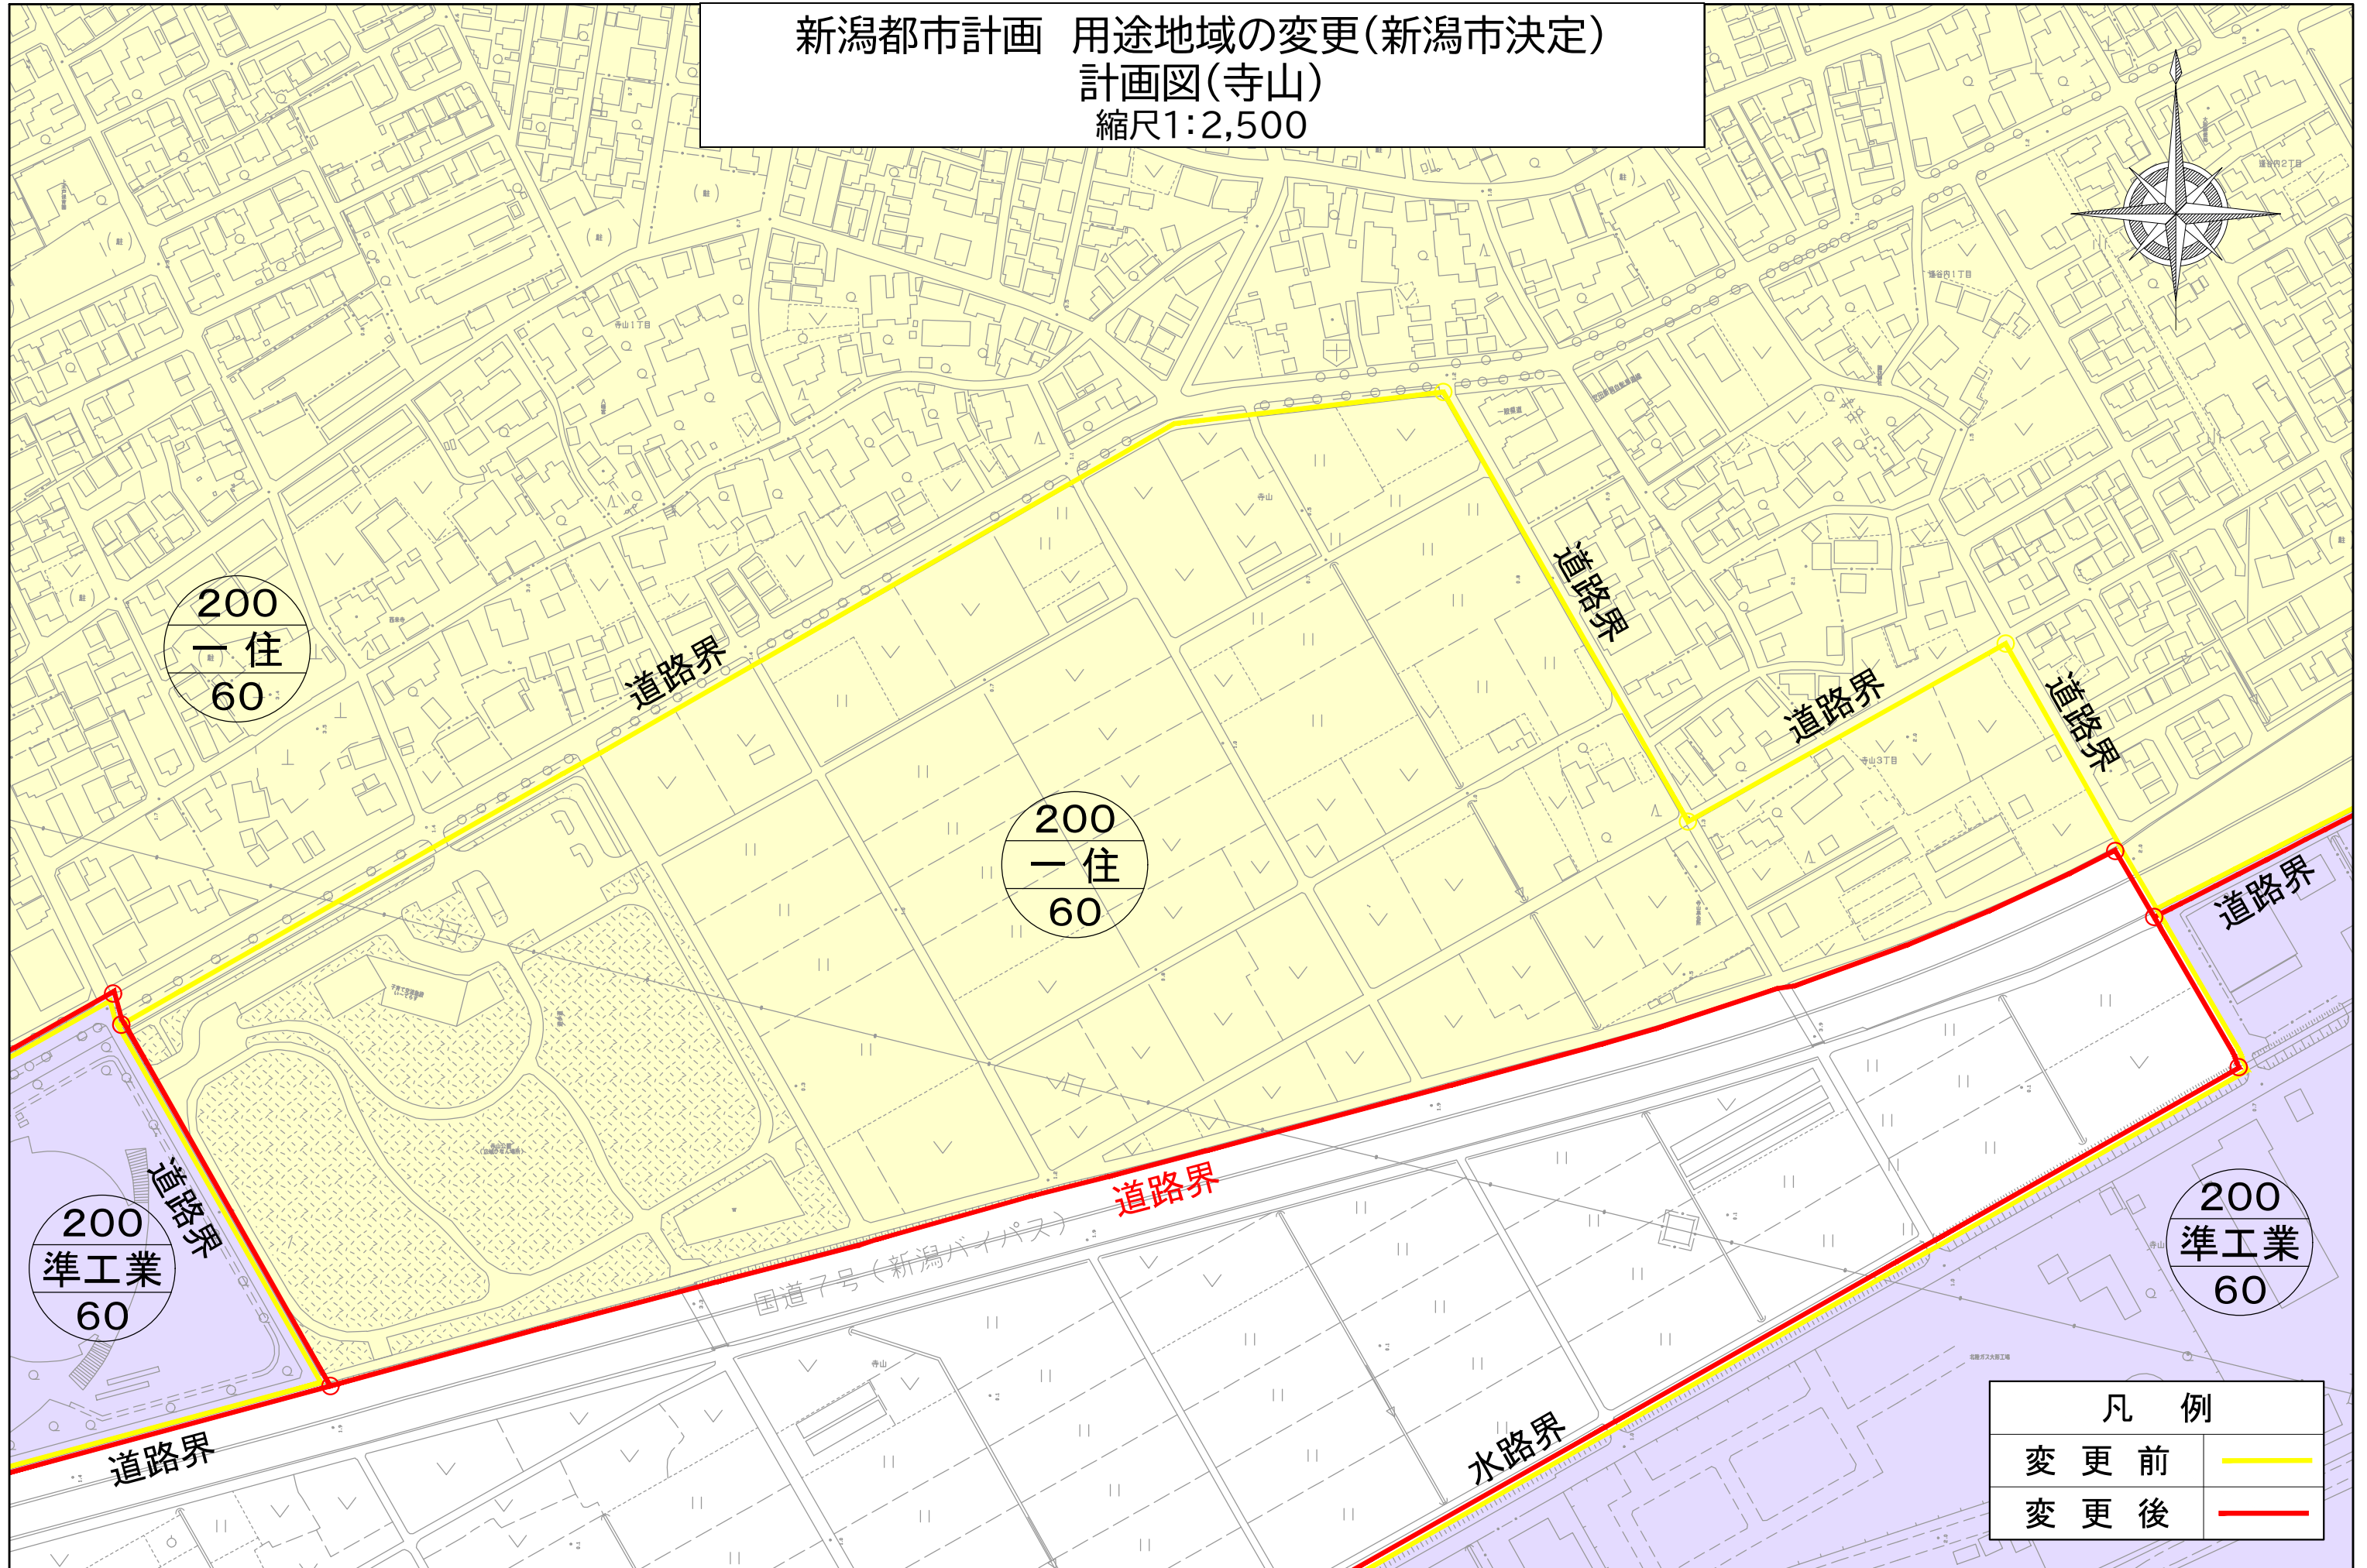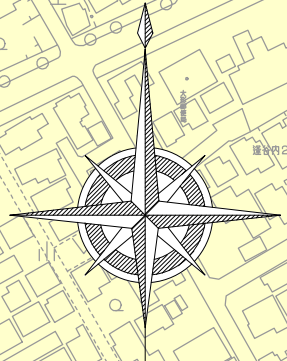

凡 例	
変更前	— (Yellow line)
変更後	— (Red line)

0 50 100 150 200 250m



新潟都市計画 用途地域の変更(新潟市決定)  
 計画図(江南区役所周辺)  
 縮尺1:2,500

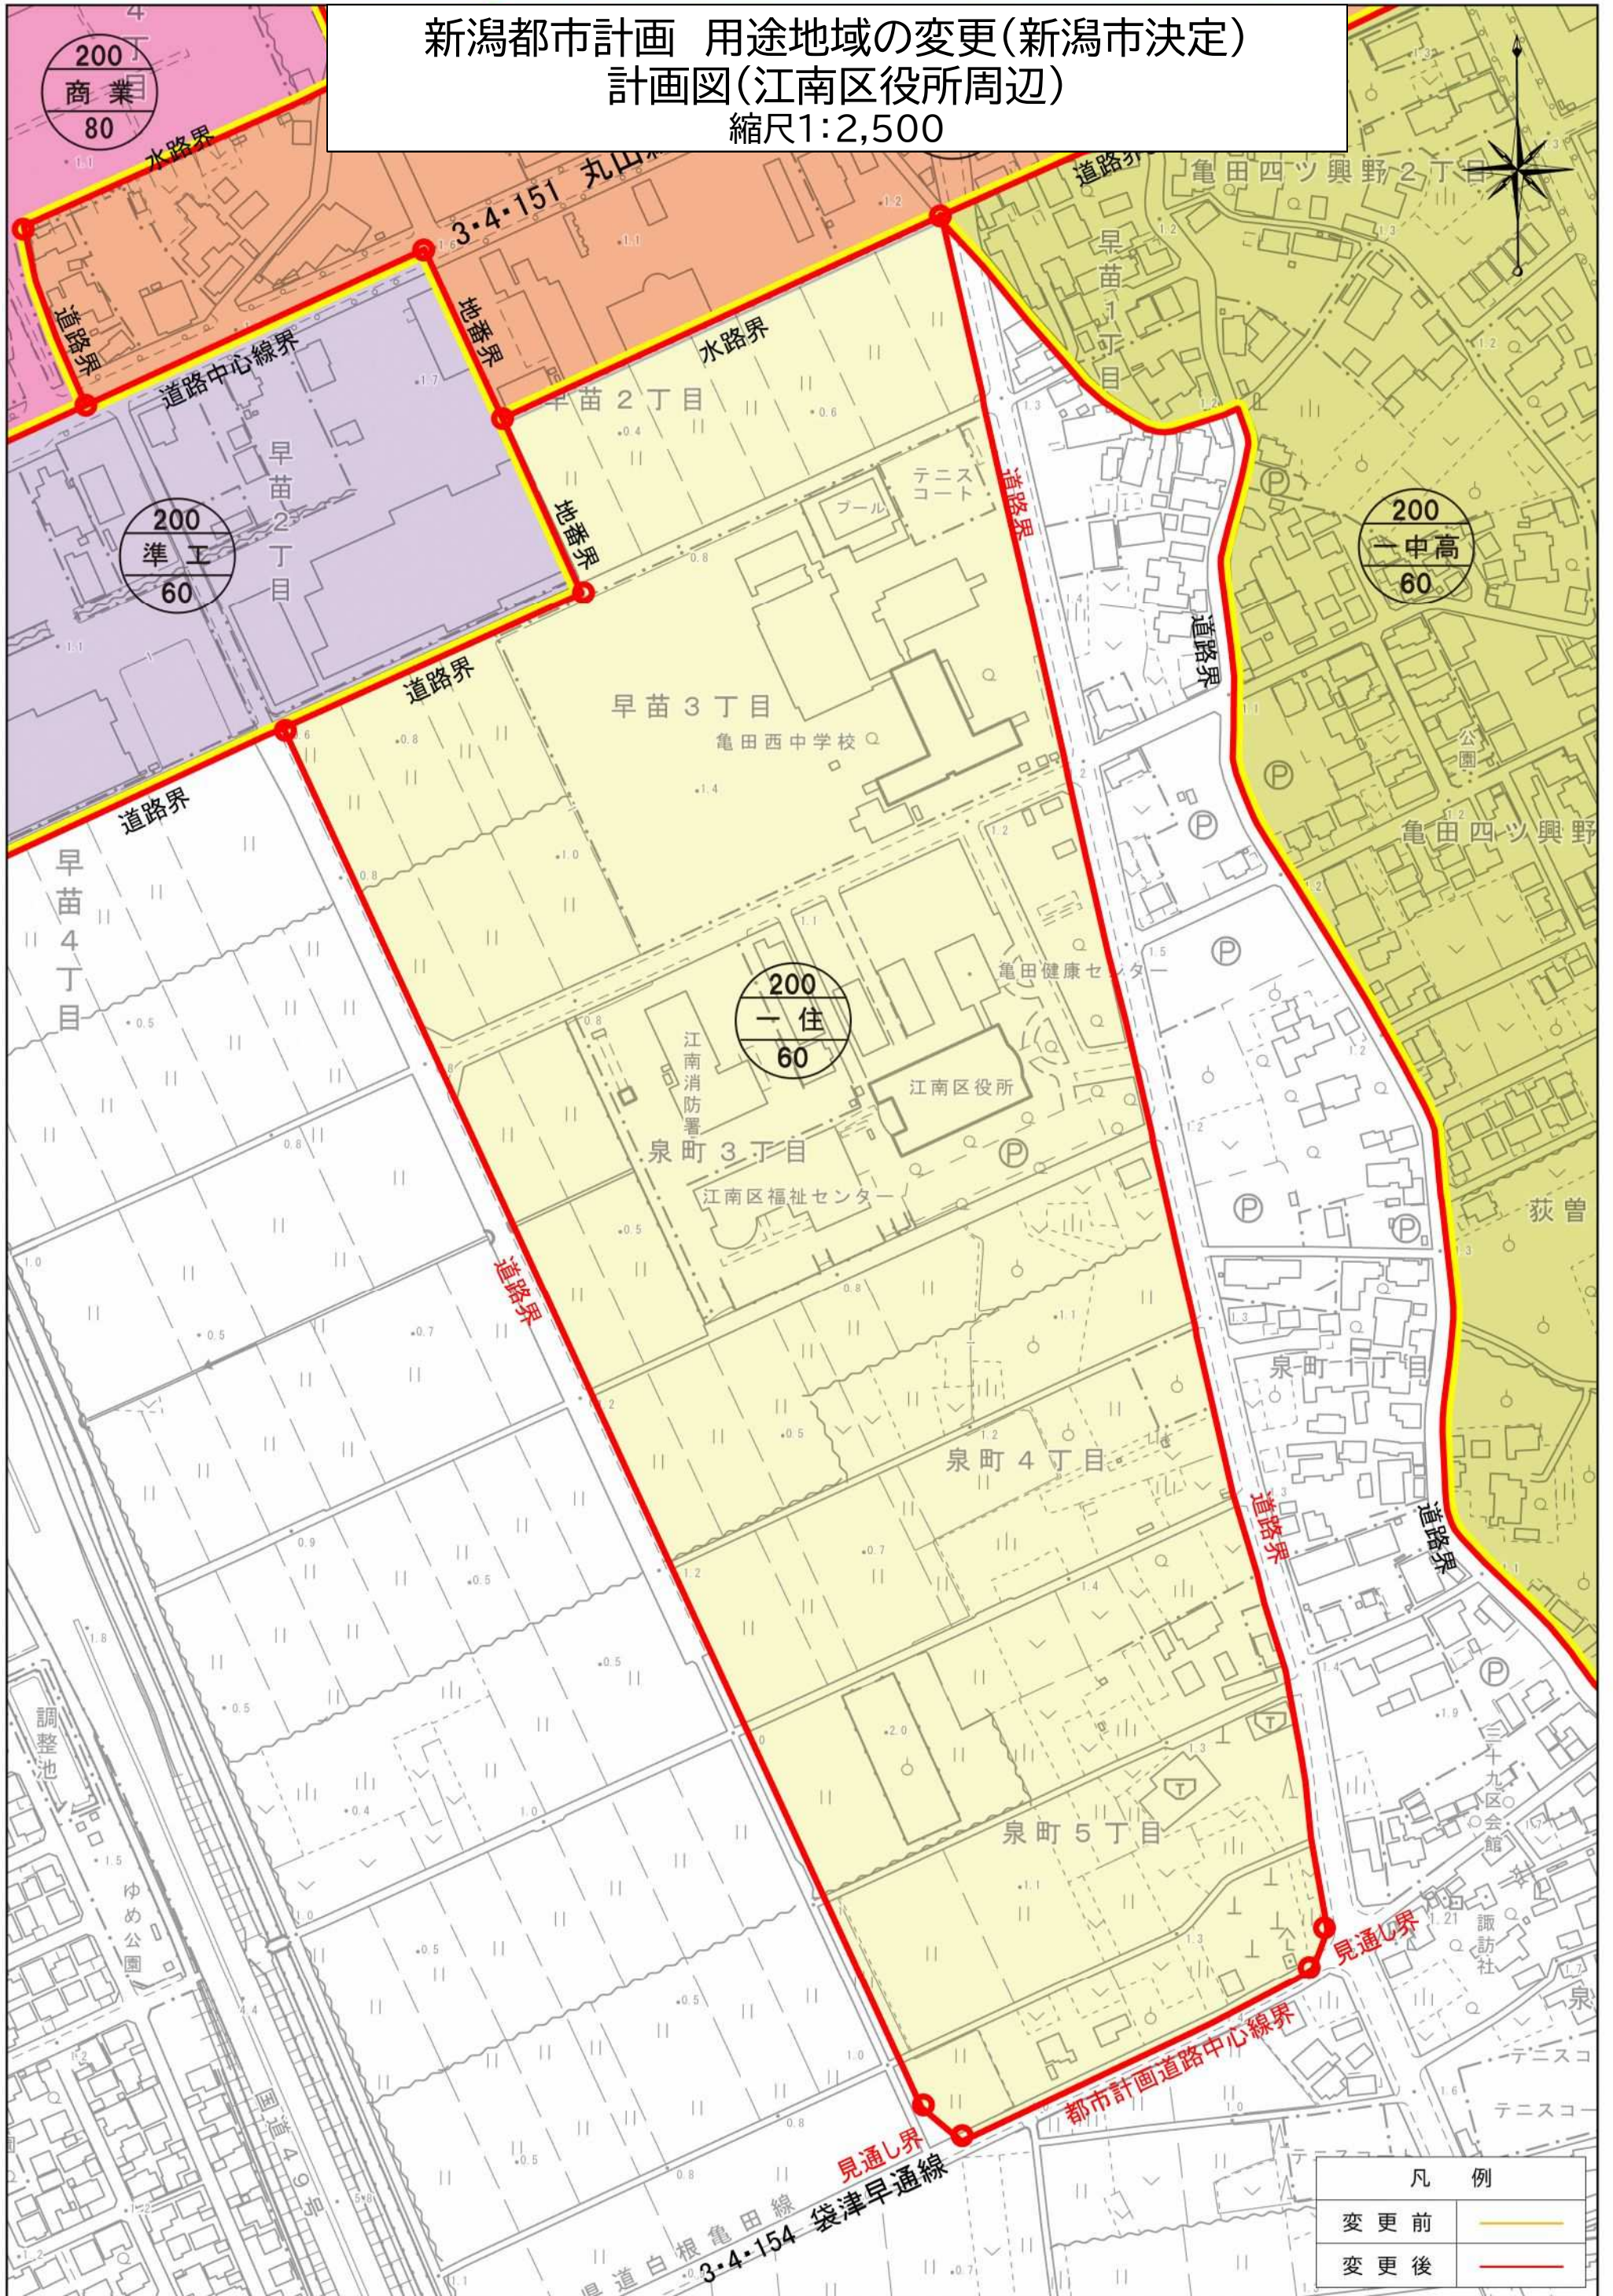

凡 例	
変更前	— (Yellow line)
変更後	— (Red line)

0 100 200 m


新潟都市計画 用途地域の変更(新潟市決定)  
 計画図(フォスター亀田早通)  
 縮尺1:2,500

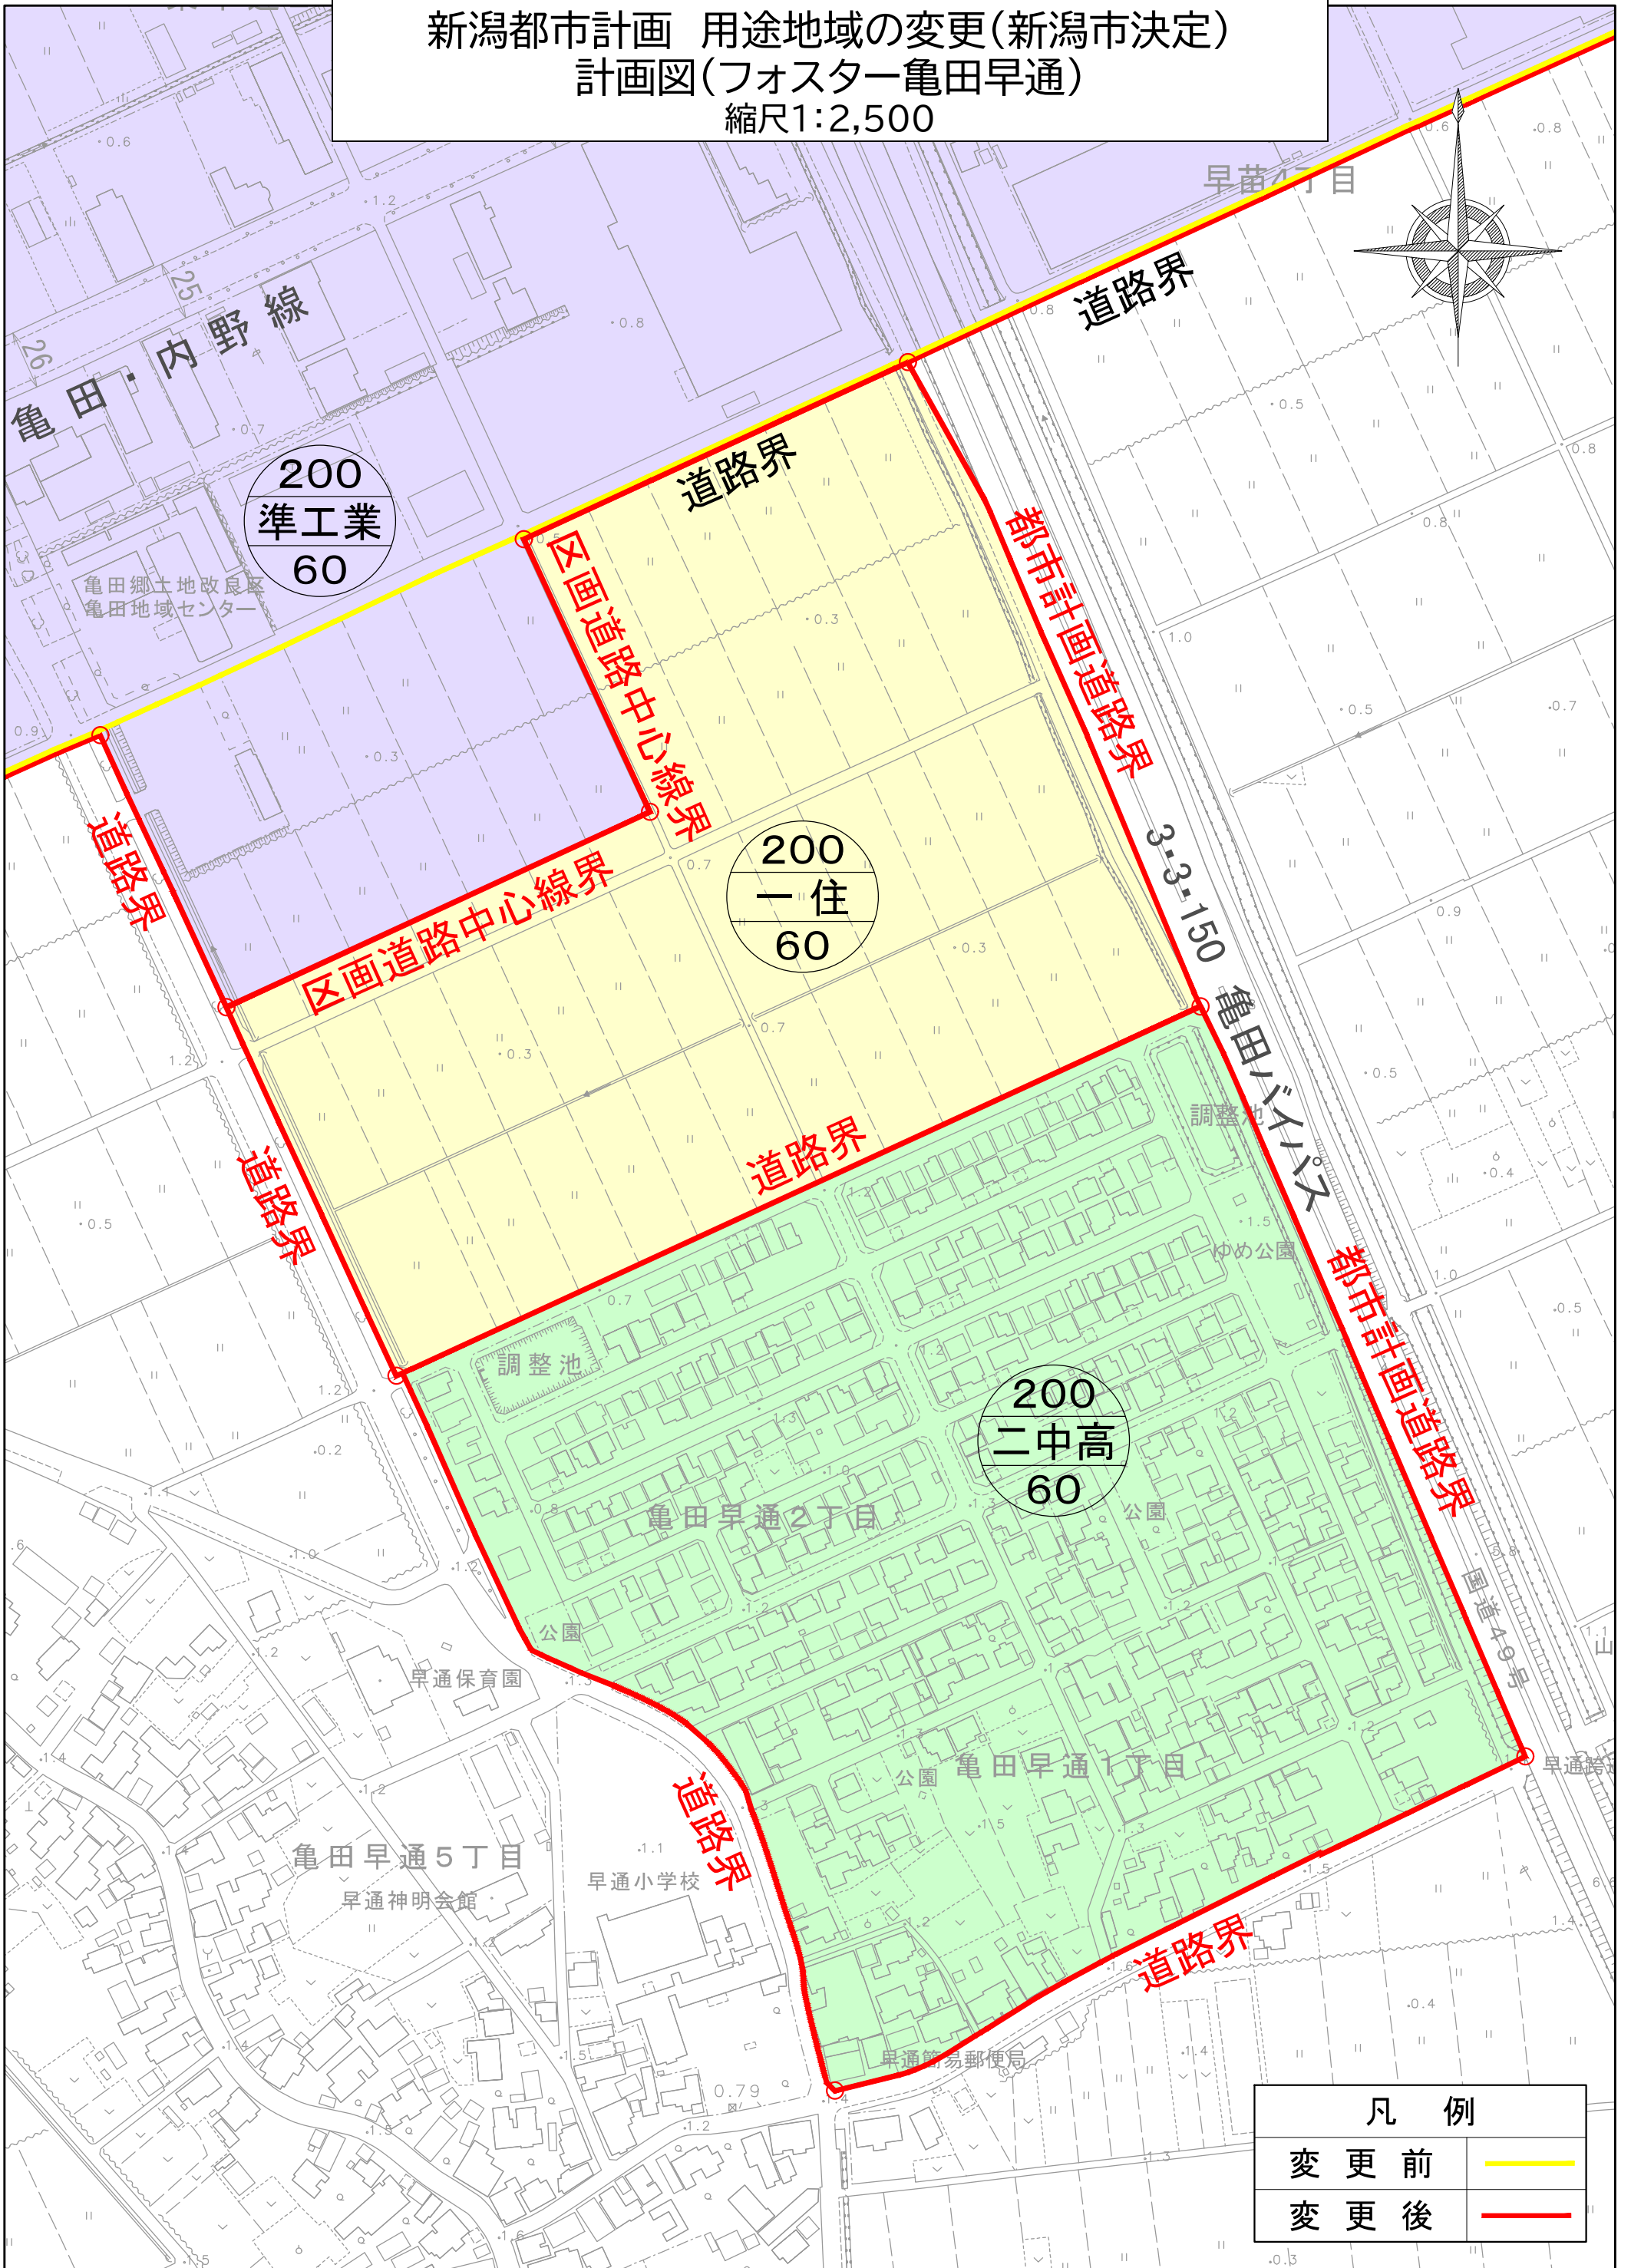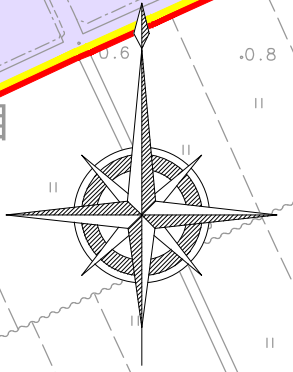


凡例	
変更前	<span style="color: yellow;">—</span>
変更後	<span style="color: red;">—</span>

0 50 100 150 200 250m


新潟都市計画 用途地域の変更(新潟市決定)  
 計画図(荻川あおば通南)  
 縮尺1:2,500

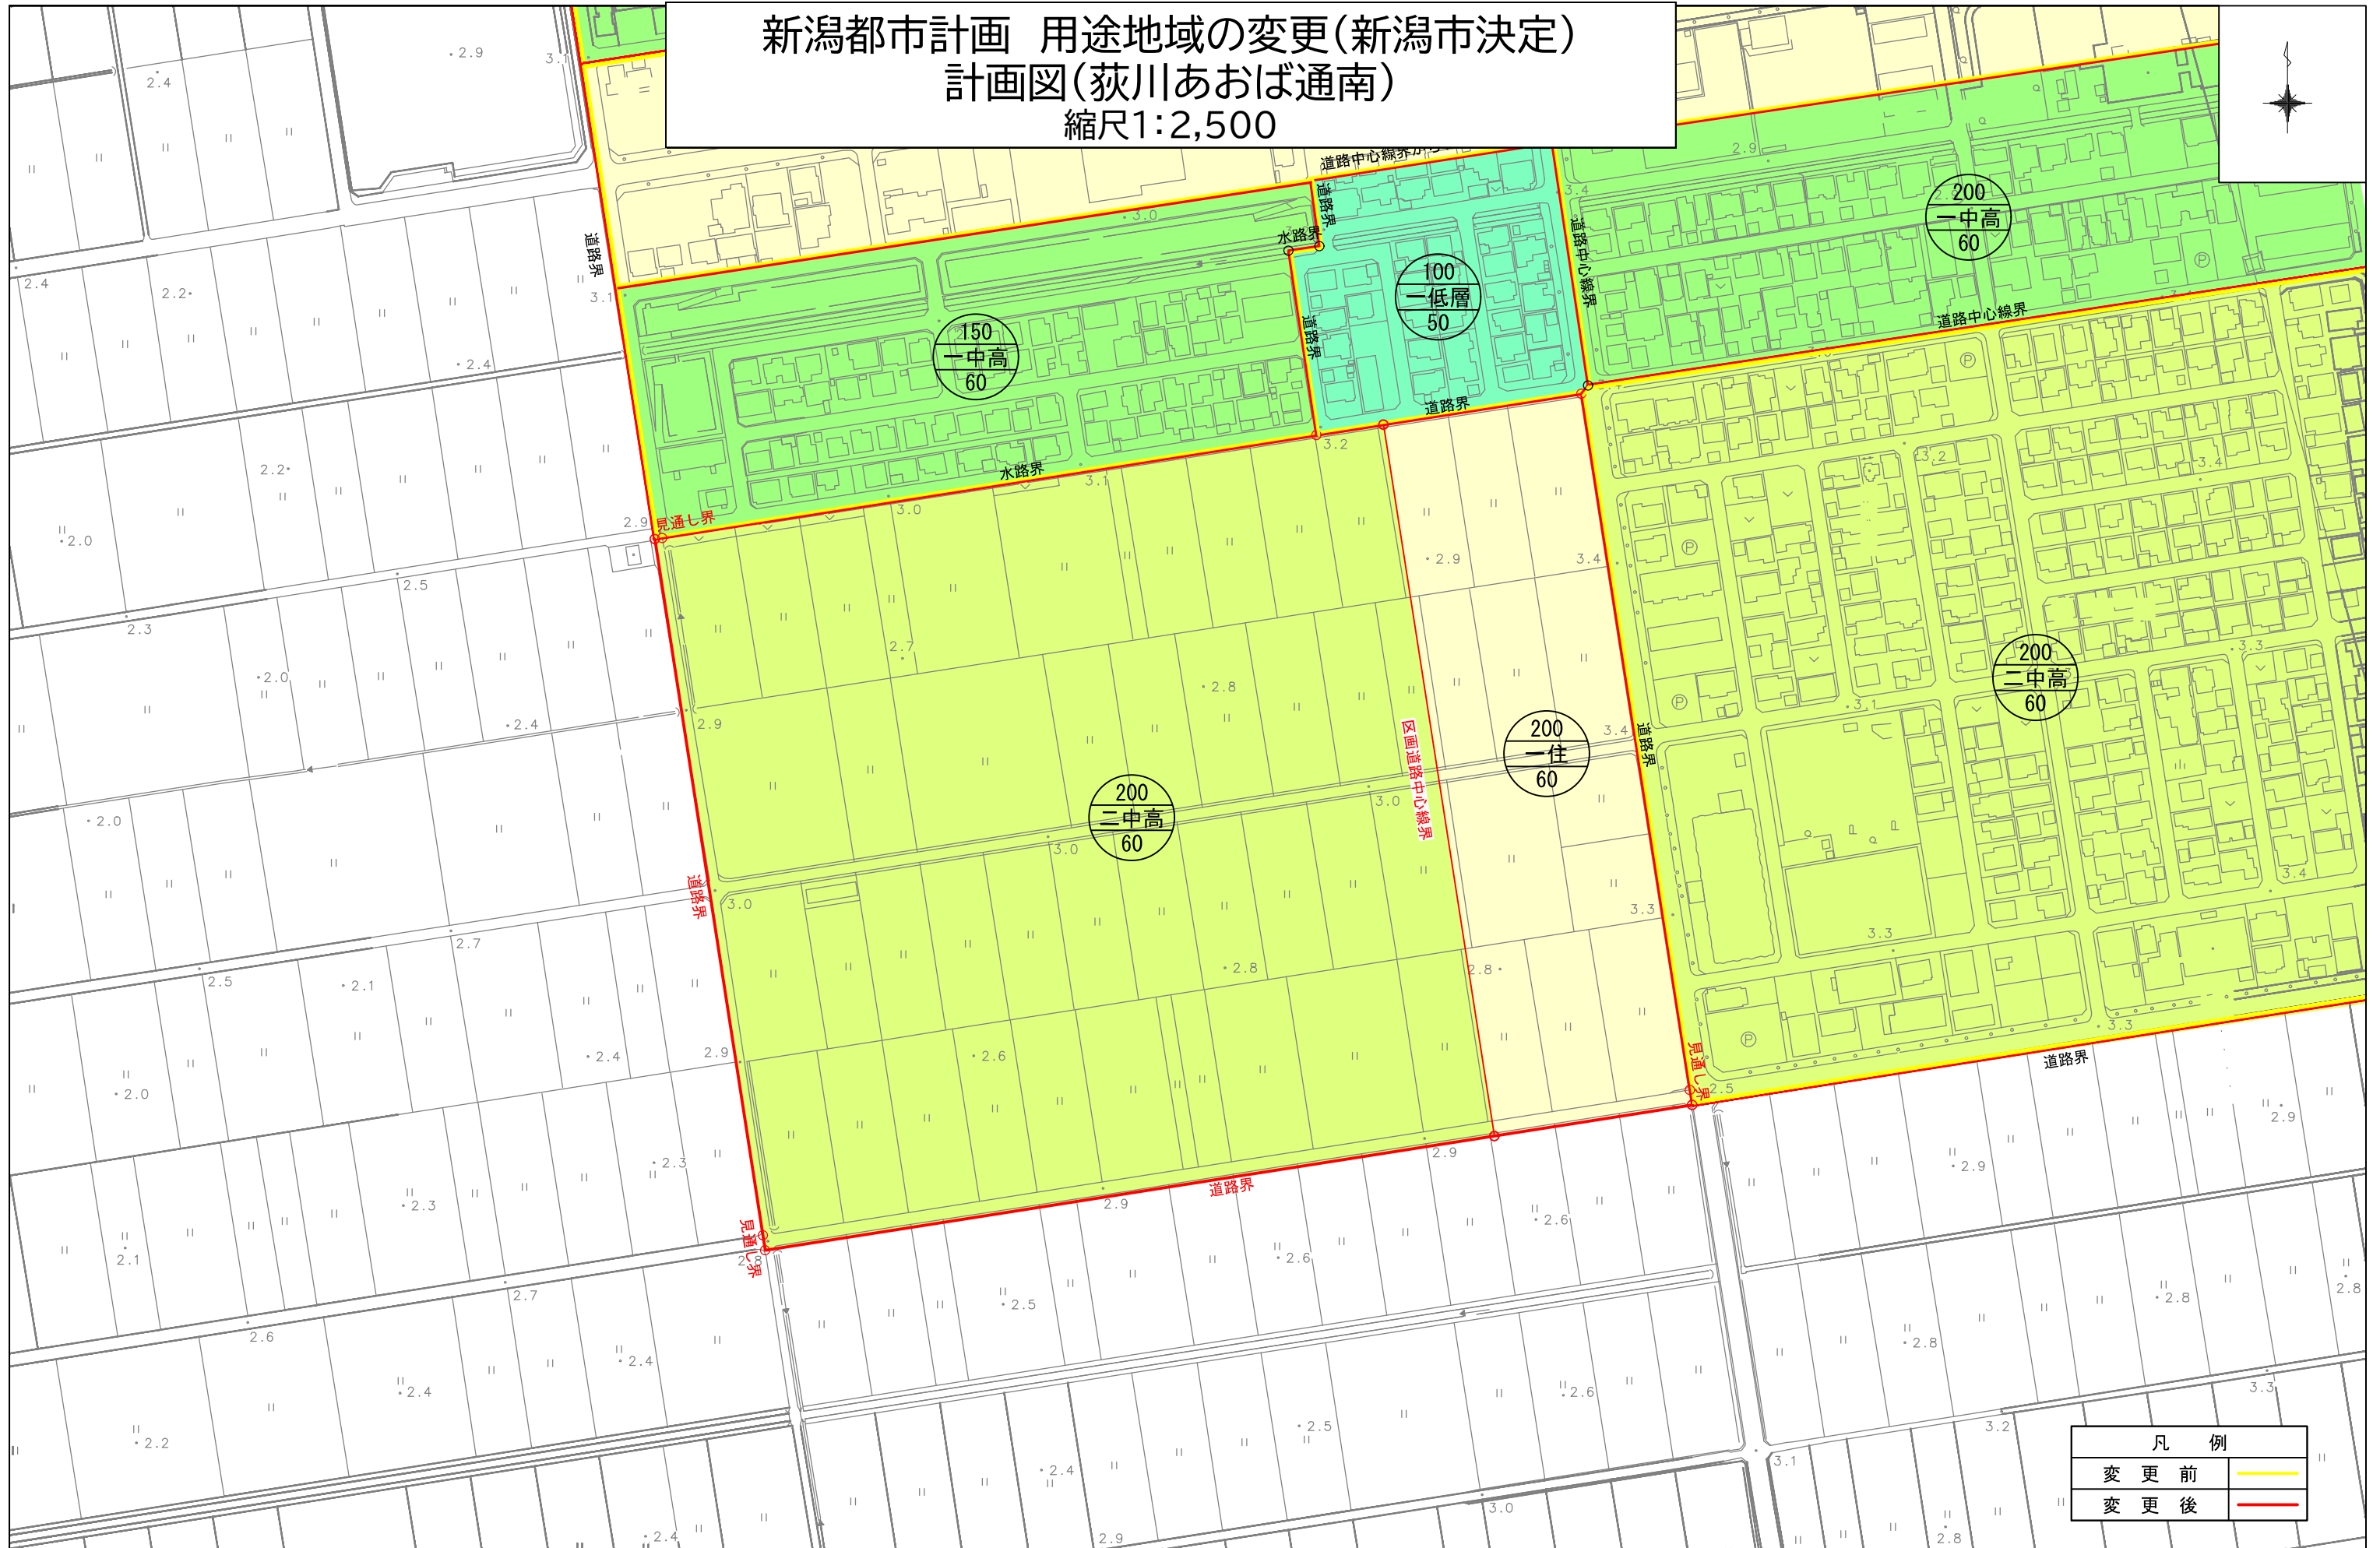


凡 例	
変更前	— (Yellow line)
変更後	— (Red line)

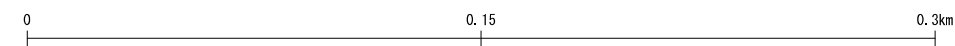


# 新潟都市計画 用途地域の変更(新潟市決定) 計画図(北上西) 縮尺1:2,500

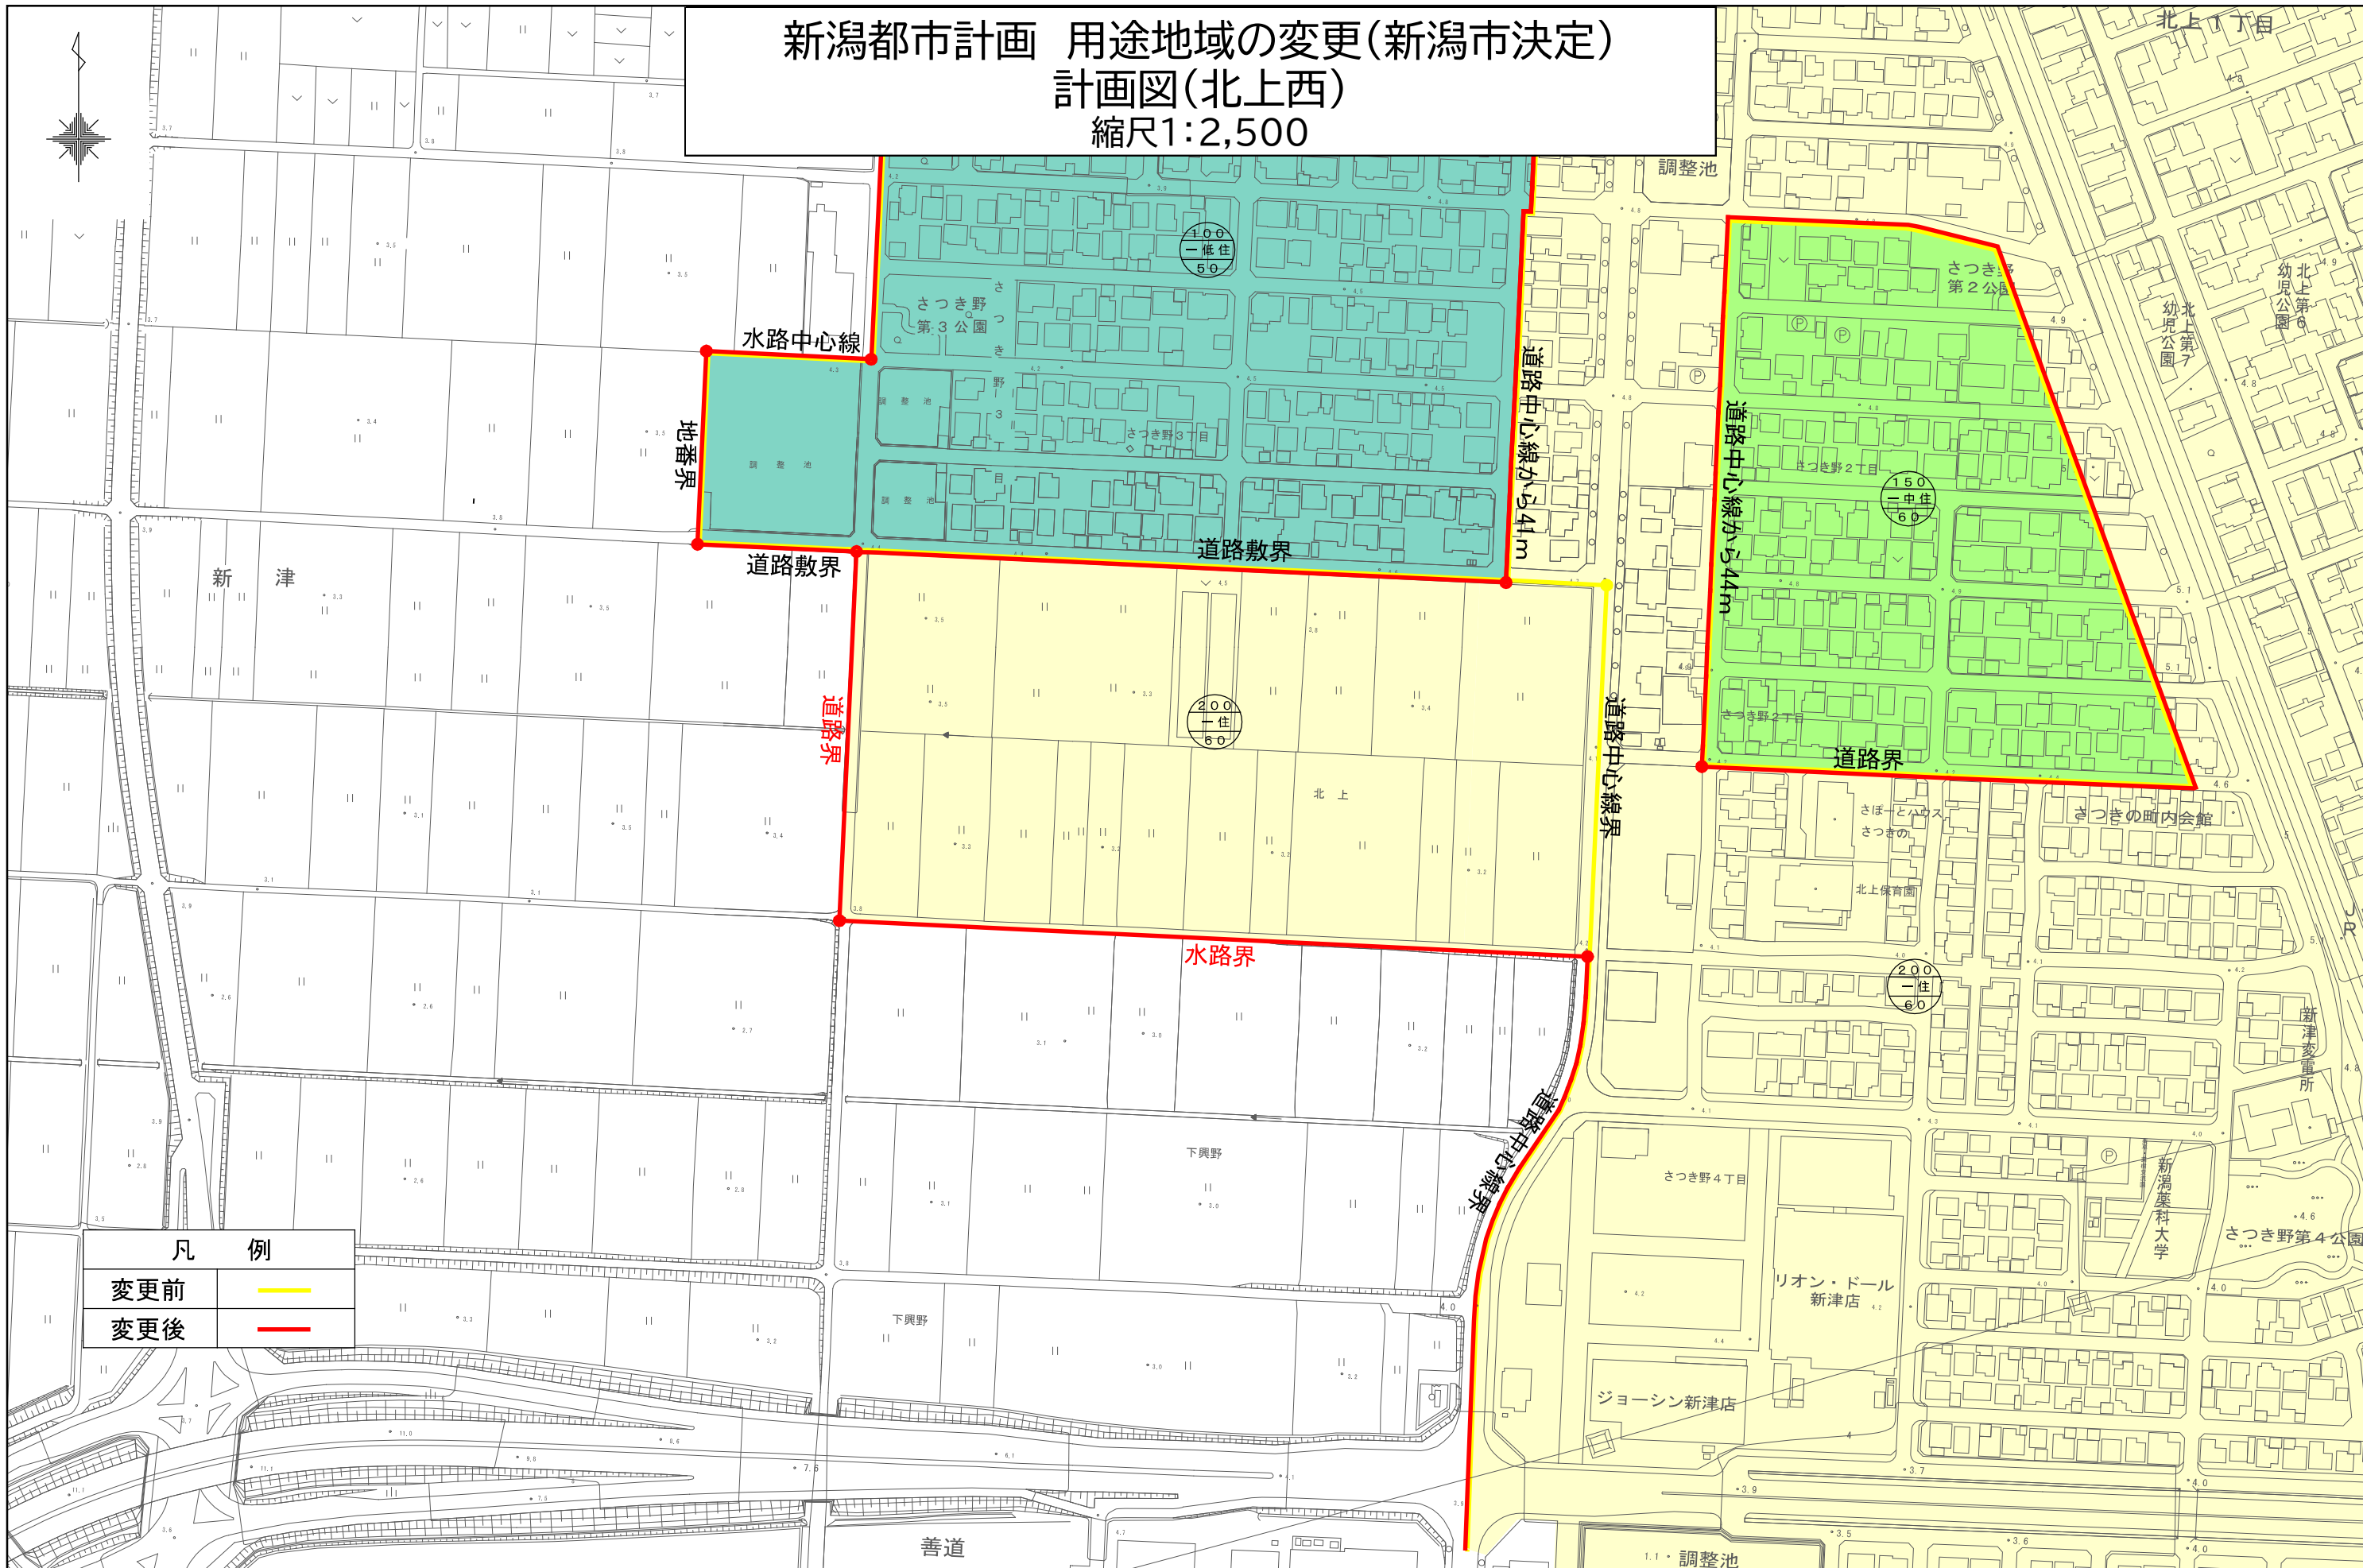

凡 例	
変更前	— (Yellow line)
変更後	— (Red line)

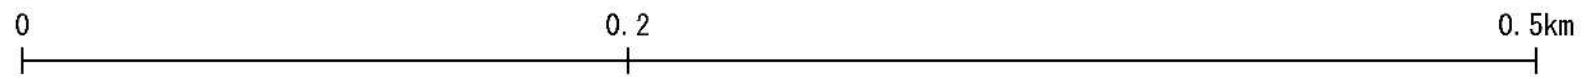


新潟都市計画 用途地域の変更(新潟市決定)  
 計画図(榎尾)  
 縮尺1:2,500

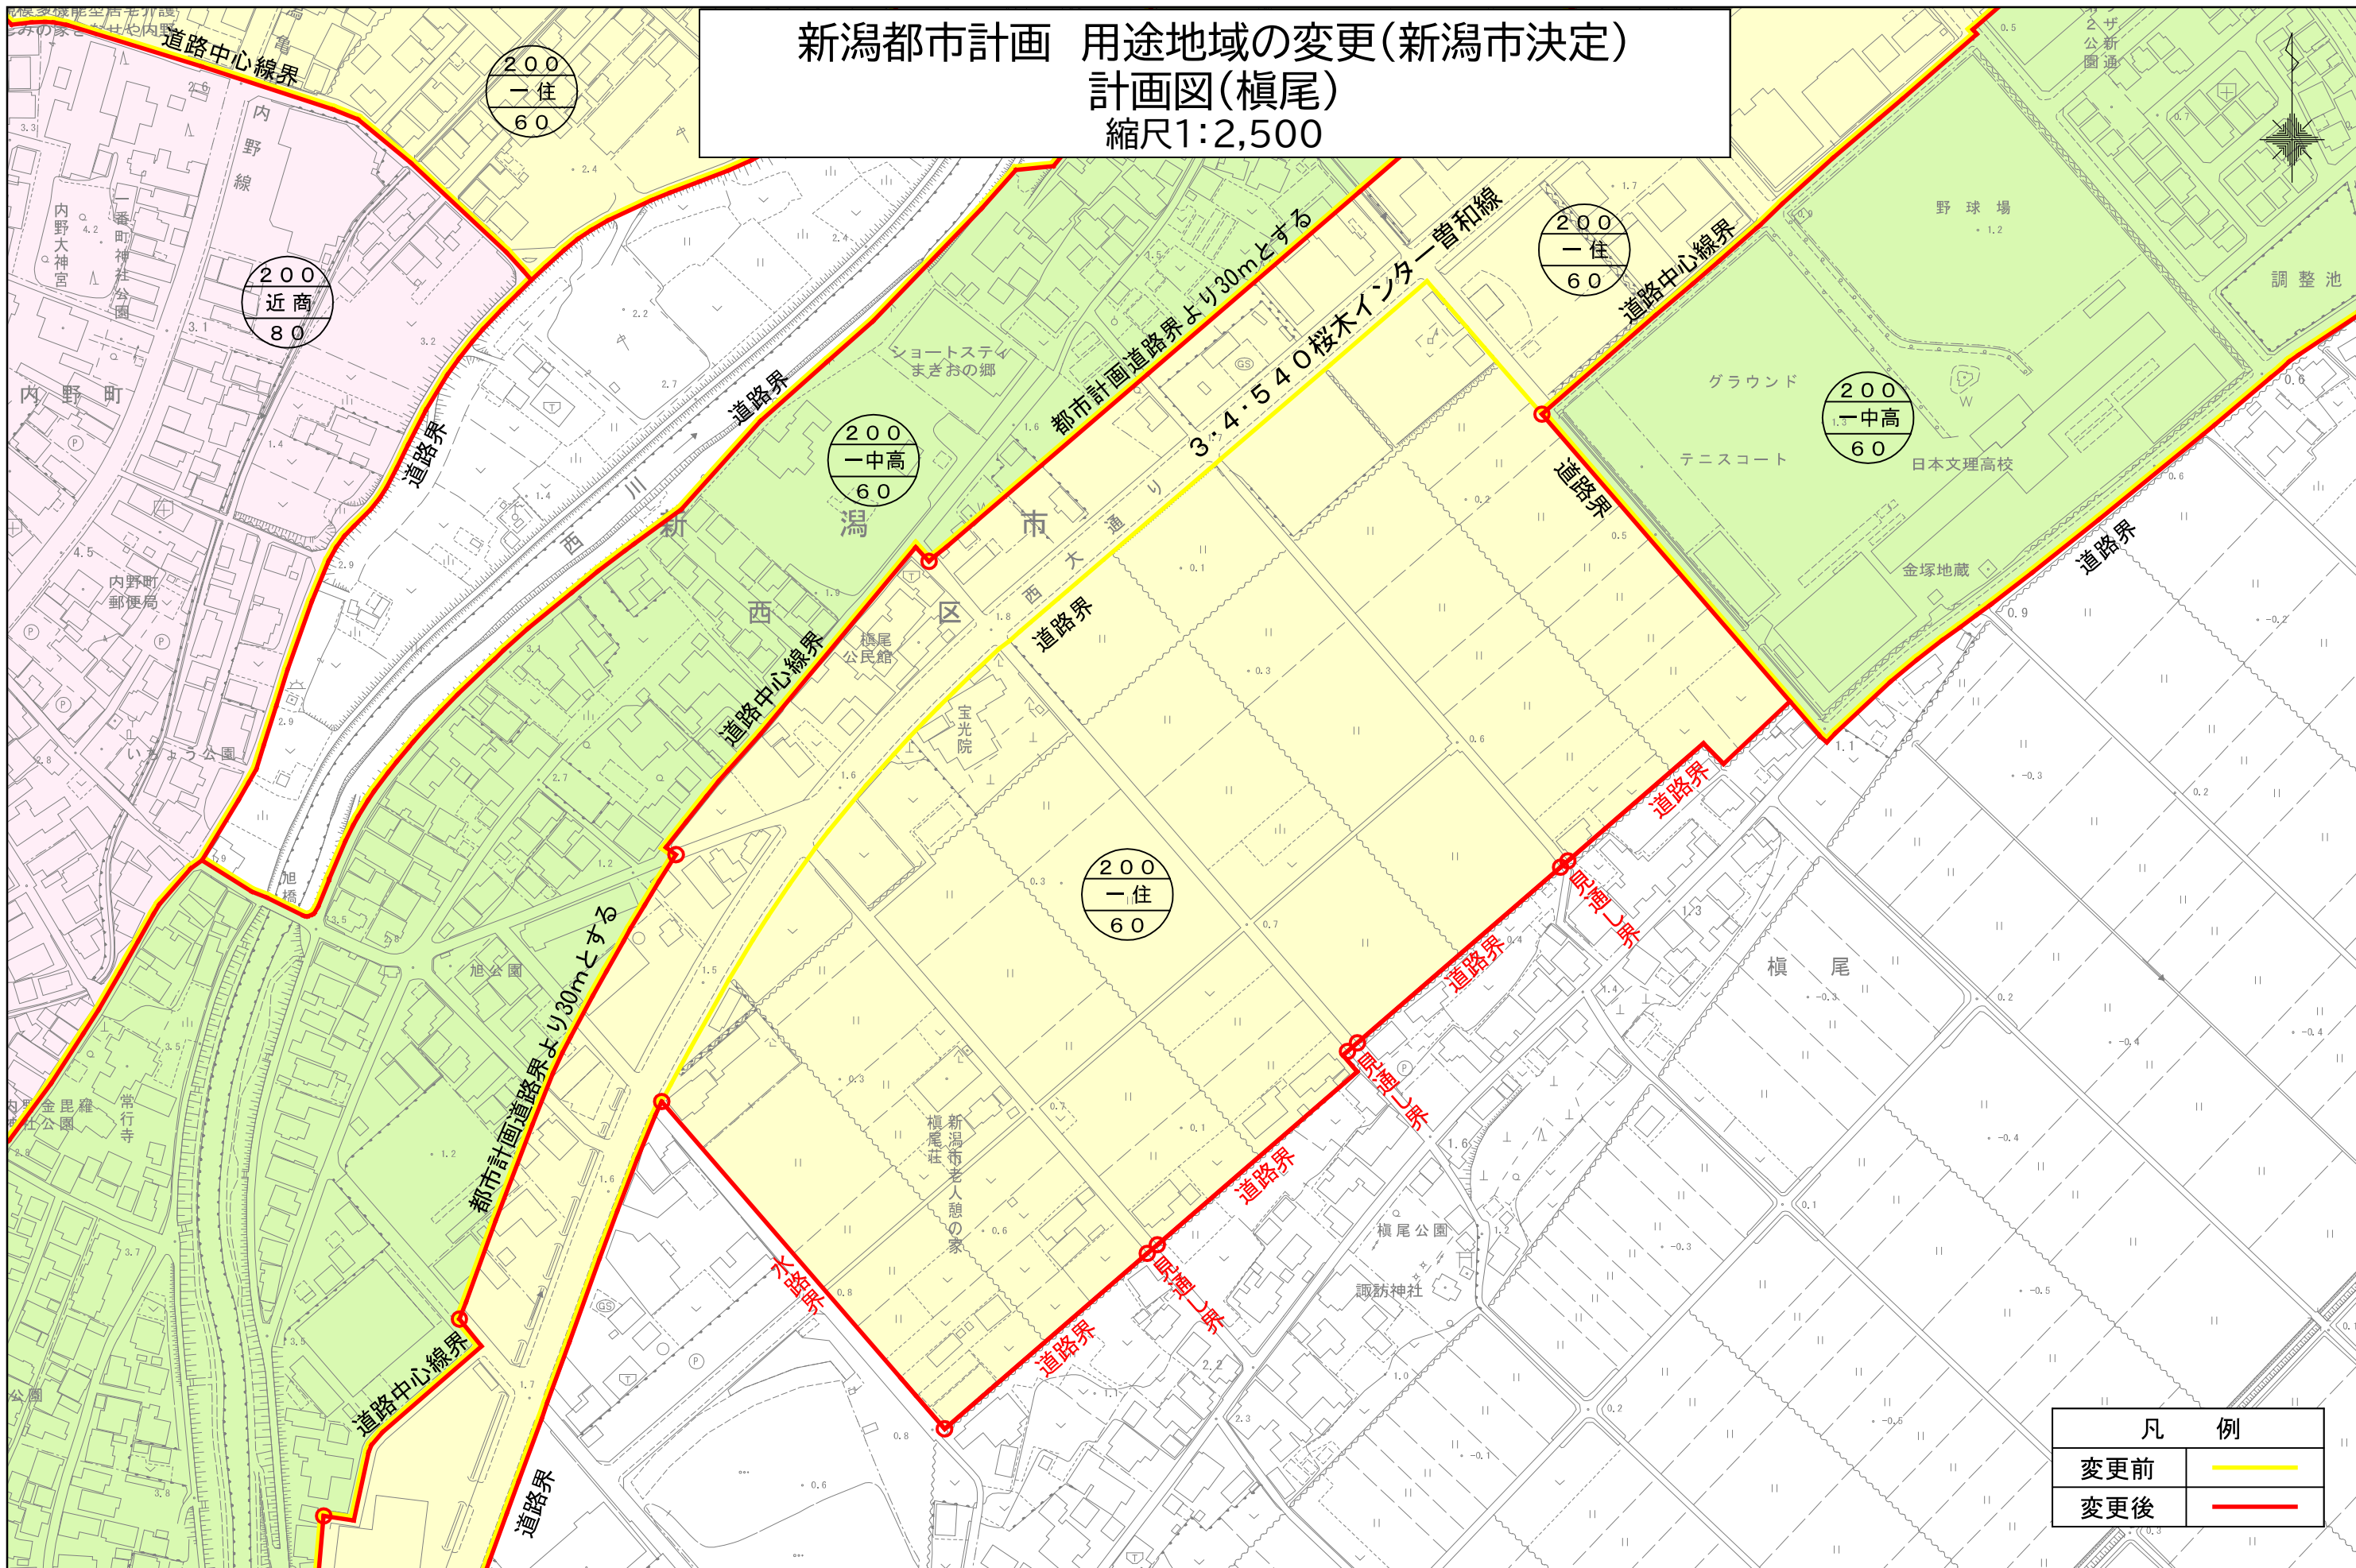

凡 例	
変更前	— (yellow line)
変更後	— (red line)



新潟都市計画 用途地域の変更(新潟市決定)  
 計画図(南長潟)  
 縮尺1:2,500

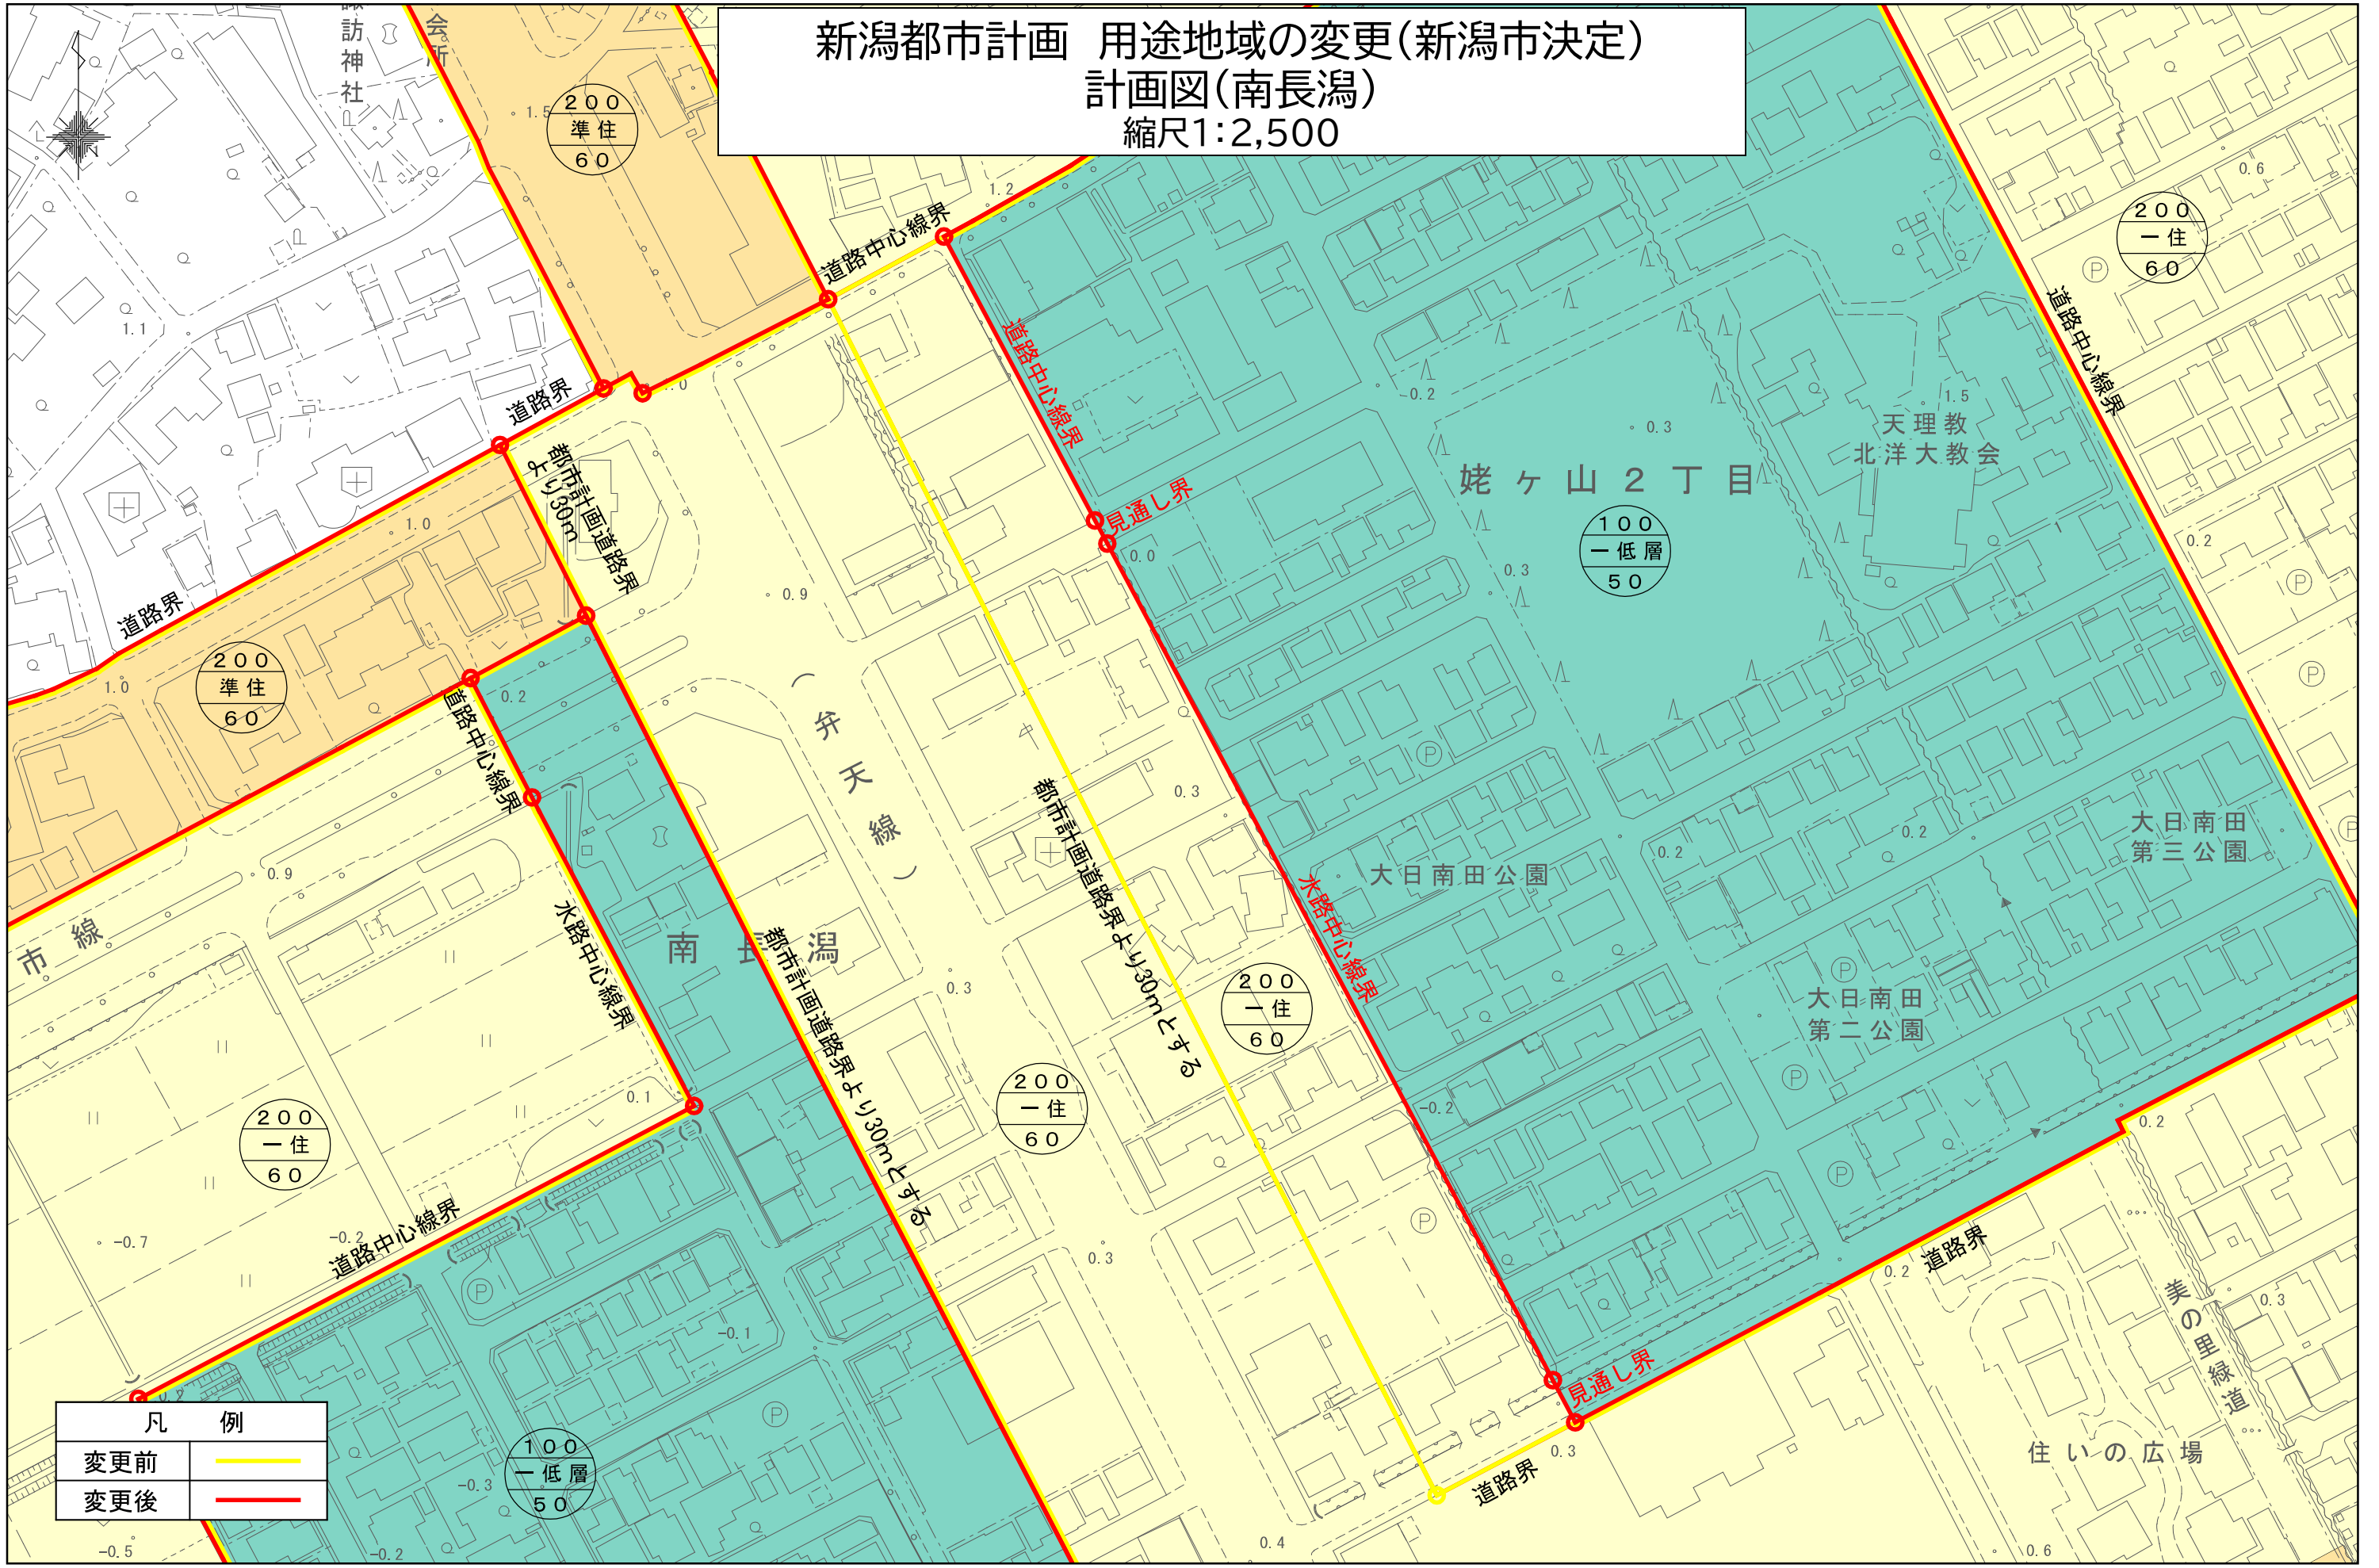

凡 例	
変更前	<span style="color: yellow;">—</span>
変更後	<span style="color: red;">—</span>

