




３Ｆ　平面図

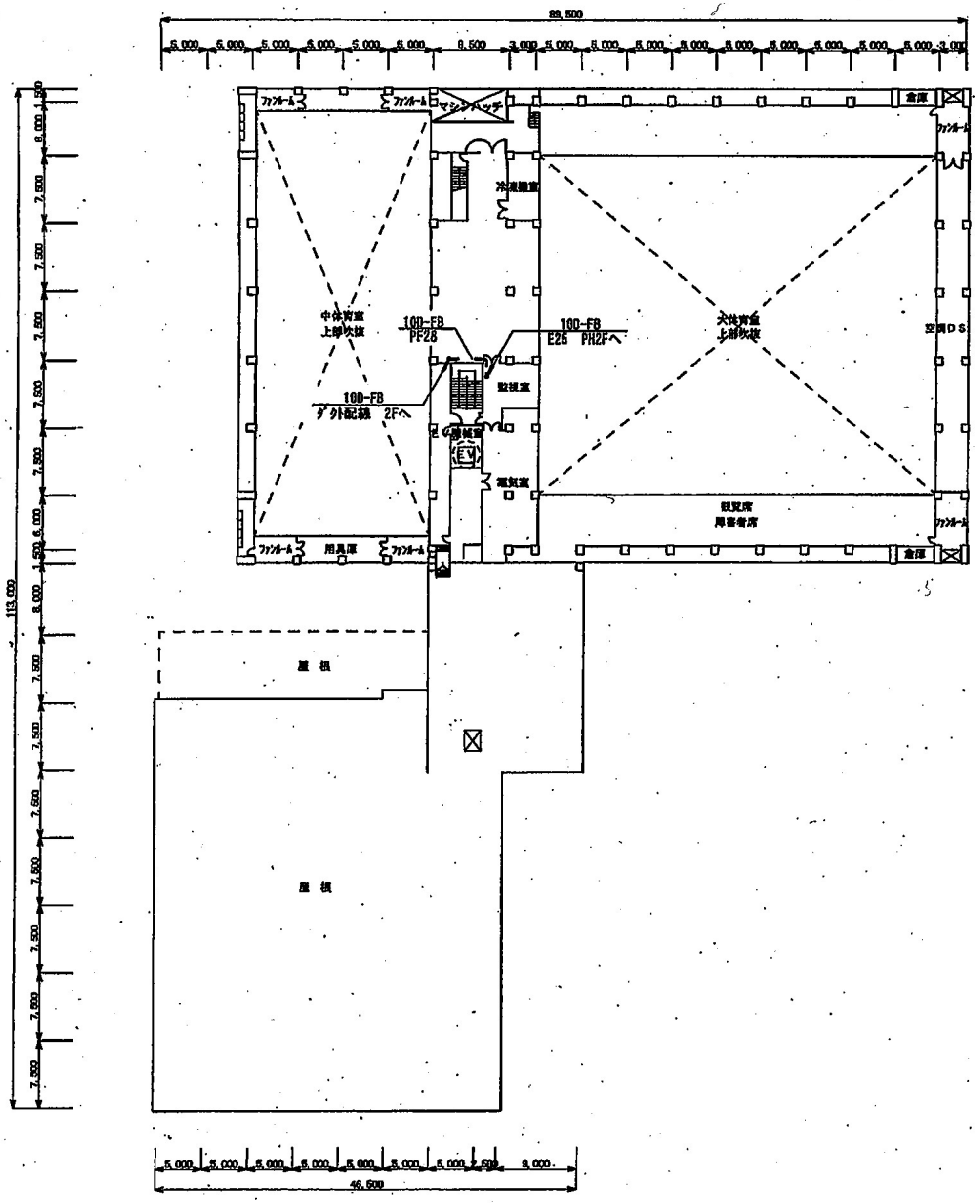


ＰＨ１Ｆ　平面図

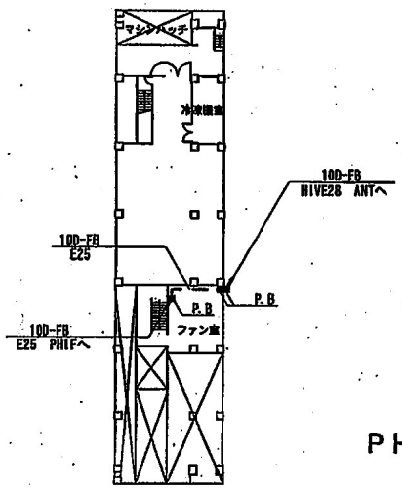



ＰＨ２Ｆ　平面図

凡　例

| 記号 | 名称 |
|---|---|
| | 空中線 |
| | 平面定局 |
| | 制御器 |
| | ＦＡＸ |
| | プルボックス・（底足のないものは 250×250×250） |
| | 格子盤 |
| | 分電盤 |
| | コンセント（既設） |
| | コンクリートはつり、コア抜き（壁貫通） |
| | コンクリートはつり、コア抜き（床貫通） |
| 実線 | 天井ころがし配線 |
| 点線１ | 露出配管配線 |
| 一点鎖１ | ラック配線 |
| 二点鎖１ | 床隠蔽配線 |
| 点線３ | フリーアクセス、床ピット内配線 |
| 点線２ | 架空配線 |
| 一点鎖２ | 天井隠蔽配管配線 |
| | |
| | コネクタ接続配線部（例 100-FB10-F2-F2） |
| | 立ち上がり・立ち下がり |
| | |

線色Ｓ

| | |
|---|---|
| 工事名 | 防災行政無線デジタル化事業 |
| 図名 | 鳥屋野総合体育館　３Ｆ、ＰＨ１Ｆ、ＰＨ２Ｆ |
| 縮尺 | 1：600 |
| 図面番号 | 関００９－３ |
| | 完　成　図 |
| 年月 | 平成２３年　３月 |
| 承認 | 青島 |
| 請負者 | |

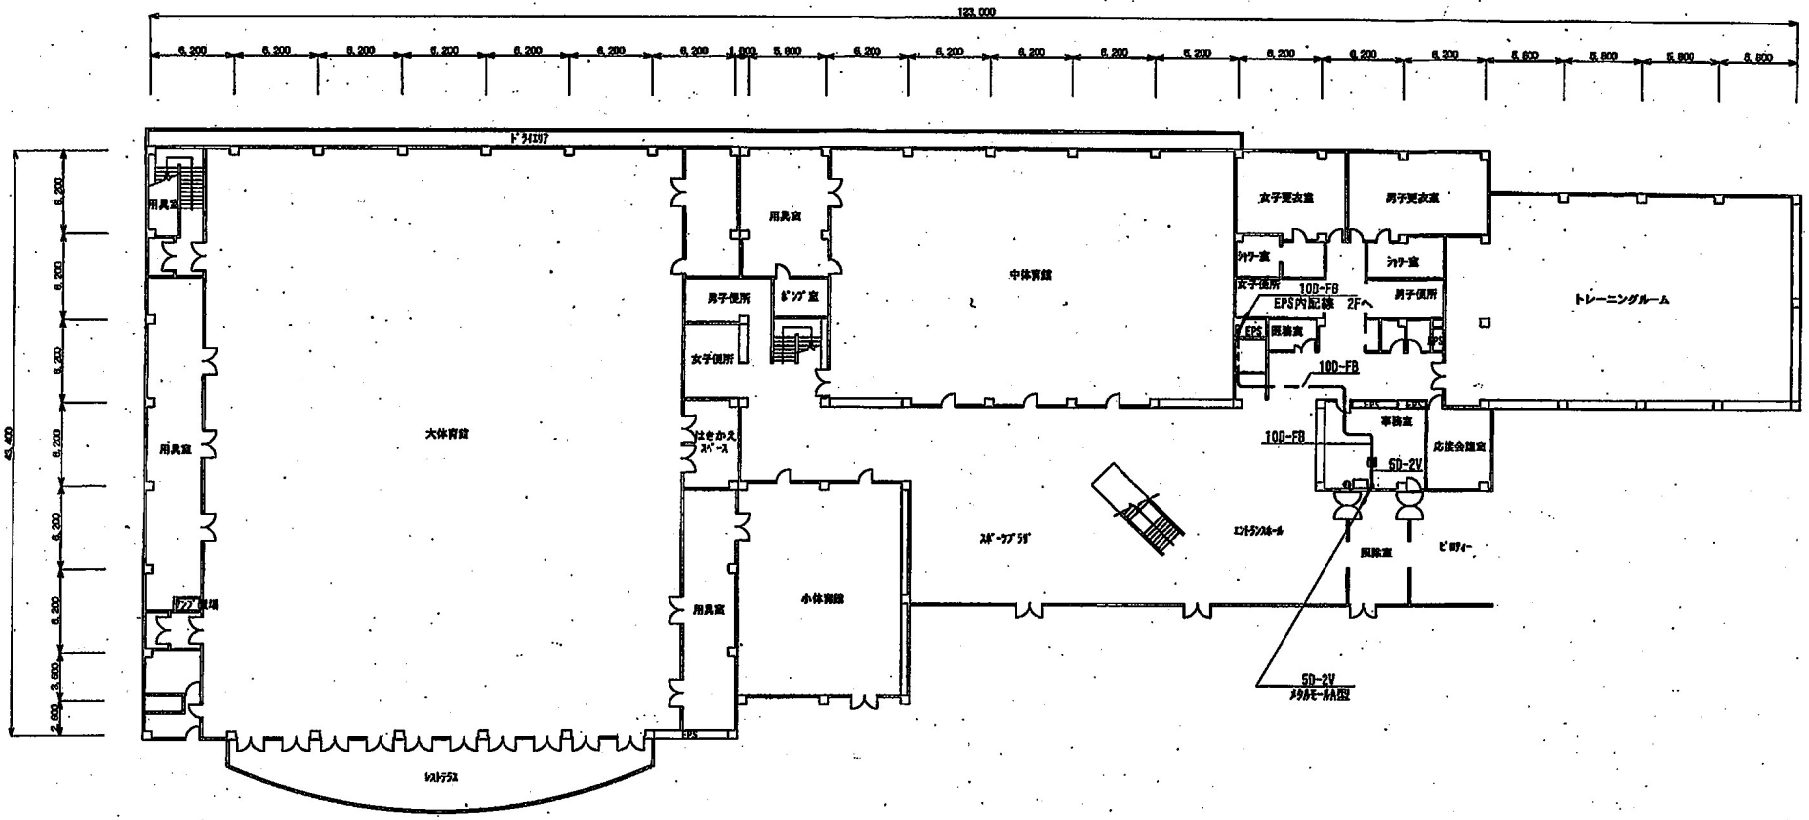



1Ｆ　平面図

凡　例

| 記号 | 名称 |
|---|---|
| | 空中線 |
| | 半固定局 |
| | 制御器 |
| | FAX |
| | プルボックス　（記号のないものは 216×82×71H） |
| | 端子盤 |
| | 分電盤 |
| | コンセント（壁設） |
| | コンクリートはつり、コア抜き（壁貫通） |
| | コンクリートはつり、コア抜き（床貫通） |
| 実線 | 天井ころがし配線 |
| 点線1 | 露出配管配線 |
| 一点線1 | ラック配線 |
| 二点線1 | 床埋設配線 |
| 点線3 | フリーアクセス、床ピット内配線 |
| 点線2 | 架空配線 |
| 一点線2 | 天井隠蔽配管配線 |
| | |
| | コネクタ接続変換部（例 100-FB⇔50-FB） |
| | 立ち上がり・立ち下がり |
| | |

線色3

| | |
|---|---|
| 工事名 | 防災行政無線デジタル化事業 |
| 図名 | 西総合スポーツセンター　１Ｆ |
| 縮尺 | 1：400 |
| 図面番号 | 関010－1 |
| | 完　成　図 |
| 年月 | 平成２３年　３月 |
| 承認 | |
| 調負者 | |

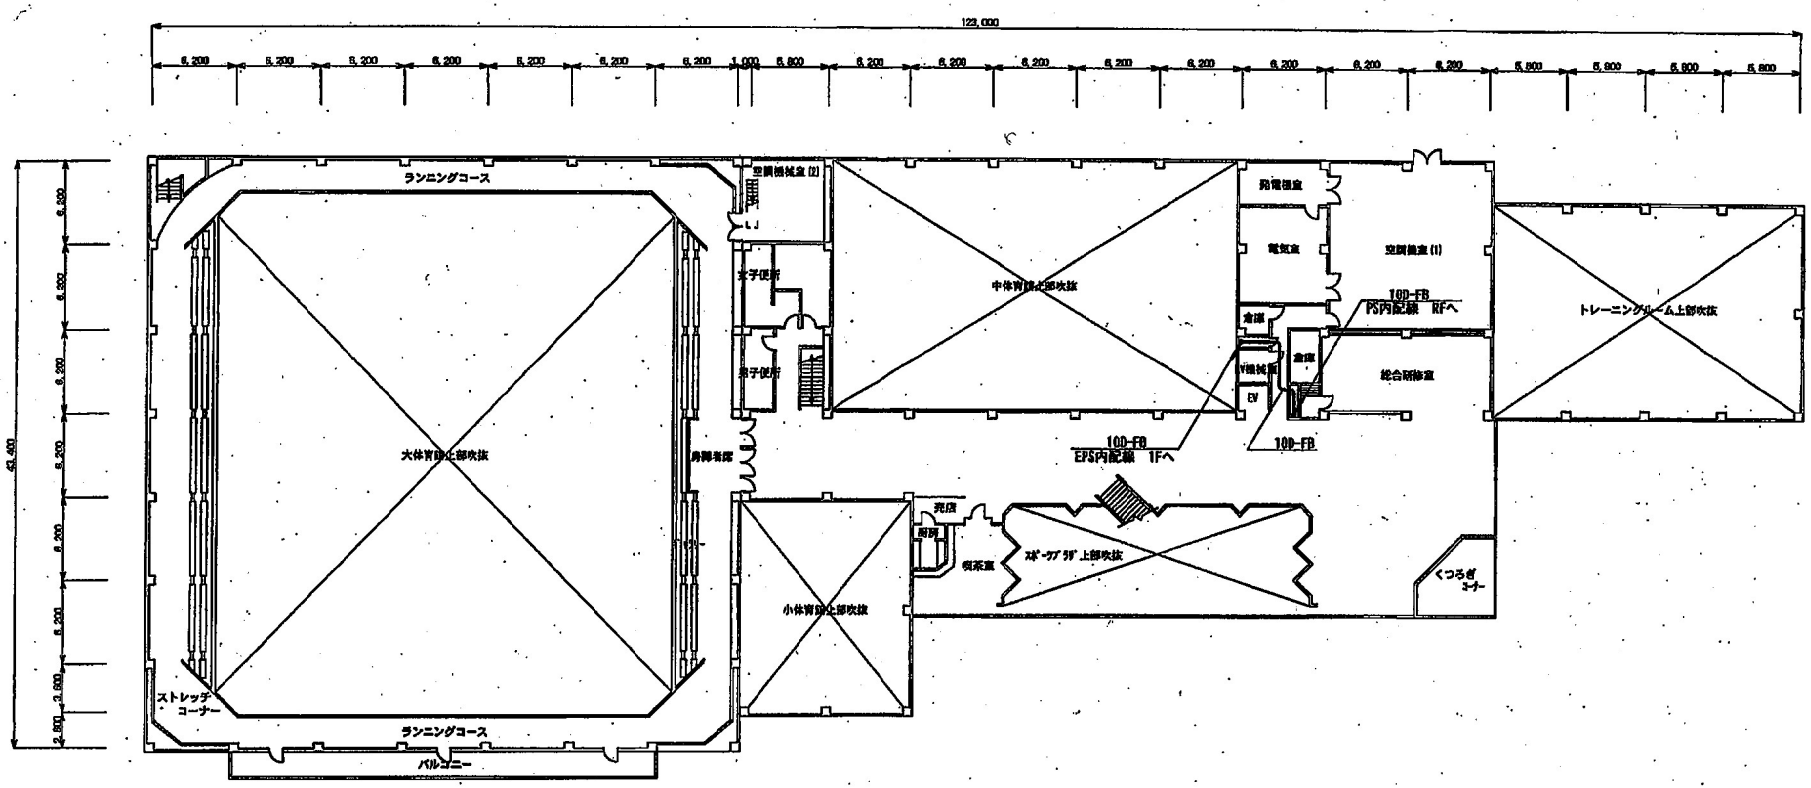



## ２Ｆ　平面図

凡　例

| 記号 | 名称 |
|---|---|
| | 空中線 |
| | 半固定局 |
| | 制御器 |
| | FAX |
| | プルボックス　（指記のないものは 200x200x200） |
| | 端子盤 |
| | 分電盤 |
| | コンセント（既設） |
| | コンクリートはつり、コア抜き（壁貫通） |
| | コンクリートはつり、コア抜き（床貫通） |
| 実線 | 天井ころがし配線 |
| 点線1 | 露出配管配線 |
| 一点鎖1 | ラック配線 |
| 二点鎖1 | 床隠蔽配線 |
| 点鎖3 | フリーアクセス、床ピット内配線 |
| 点鎖2 | 架空配線 |
| 一点鎖2 | 天井裏敷配管配線 |
| | |
| | コネクタ接続変換部（例 1N-11=3J-7D） |
| | 立ち上がり・立ち下がり |

| | |
|---|---|
| 工事名 | 防災行政無線デジタル化事業 |
| 図名 | 西総合スポーツセンター　２Ｆ |
| 縮尺 | 1：400 |
| 図面番号 | 関010－2 |
| | 完　成　図 |
| 年月 | 平成２３年　３月 |
| 承認 | 青 |
| 請負者 | |

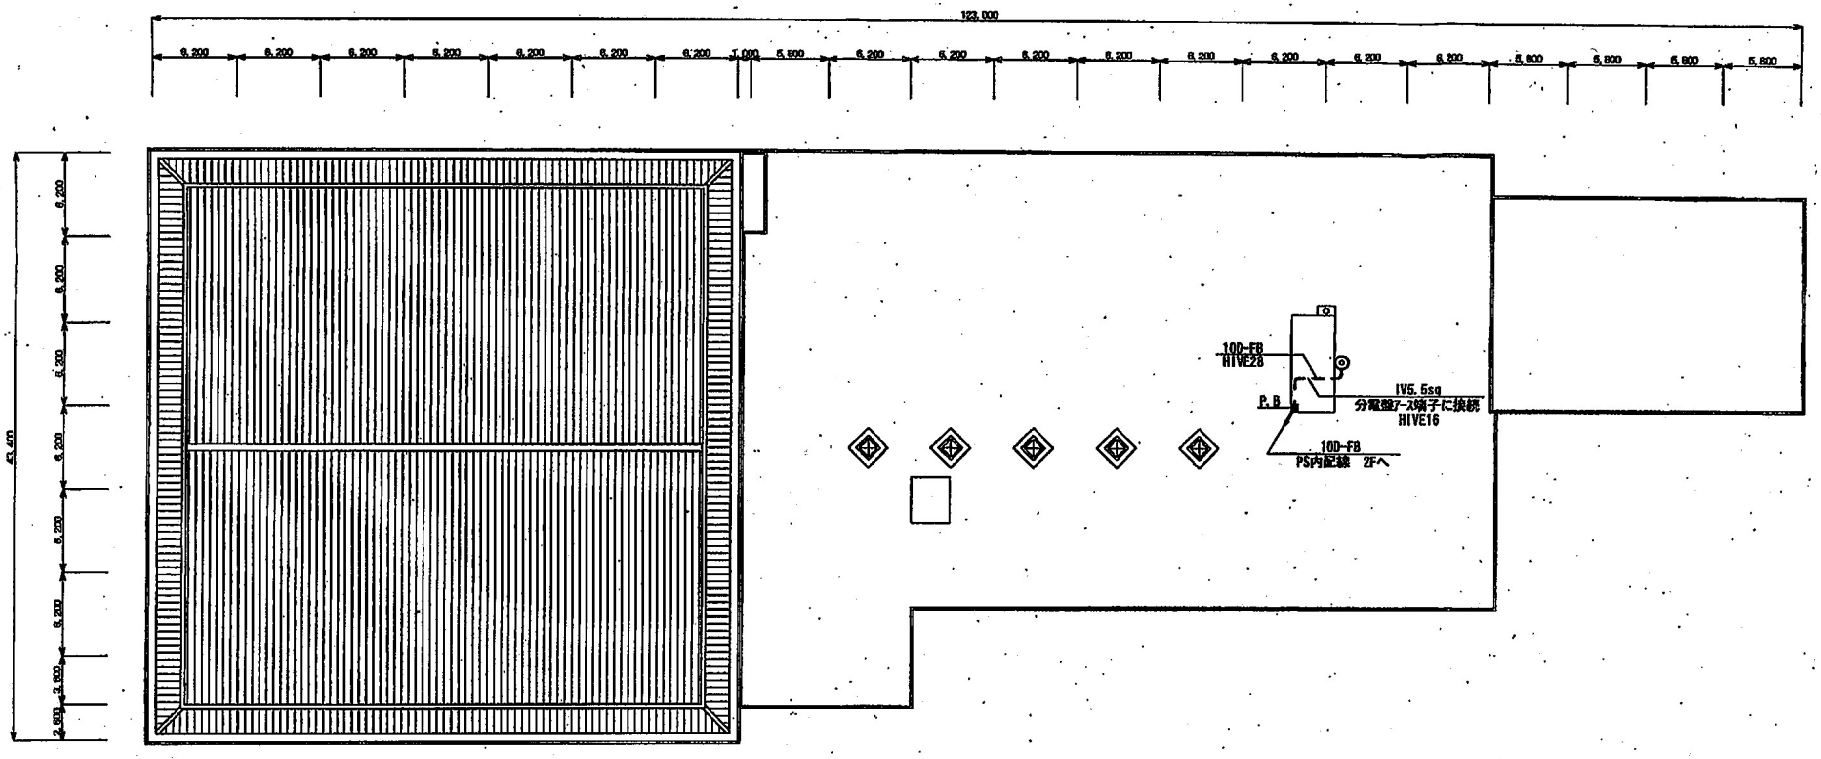



ＲＦ 平面図

凡 例


| 記号 | 名称 |
|---|---|
| | 空中線 |
| | 半固定局 |
| | 制御器 |
| | ＦＡＸ |
| | プルボックス |
| | 端子盤 |
| | 分電盤 |
| | コンセント（既設） |
| | コンクリートはつり、コア抜き（壁貫通） |
| | コンクリートはつり、コア抜き（床貫通） |
| 実線 | 天井ころがし配線 |
| 点線1 | 露出配管配線 |
| 一点鎖1 | ラック配線 |
| 二点鎖1 | 床埋設配線 |
| 点線3 | フリーアクセス、床ピット内配線 |
| 点線2 | 架空配線 |
| 一点鎖2 | 天井既設配管配線 |
| | |
| | コネクタ接続変換部 |
| | 立ち上がり・立ち下がり |
| | |

線色5


| | |
|---|---|
| 工事名 | 防災行政無線デジタル化事業 |
| 図名 | 西総合スポーツセンター ＲＦ |
| 縮尺 | 1：400 |
| 図面番号 | 関01'0－3 |
| | 完 成 図 |
| 年月 | 平成２３年 3月 |
| 承認 | 青島 |
| 請負者 | |

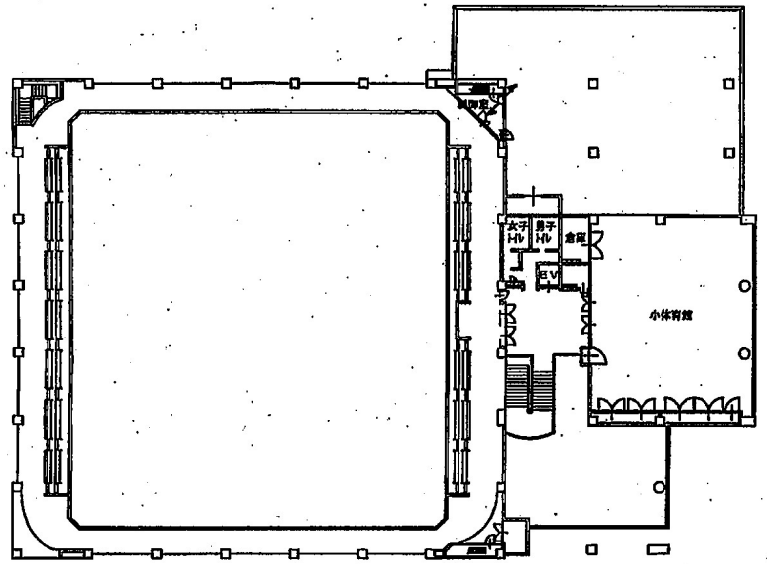


2階　平面図

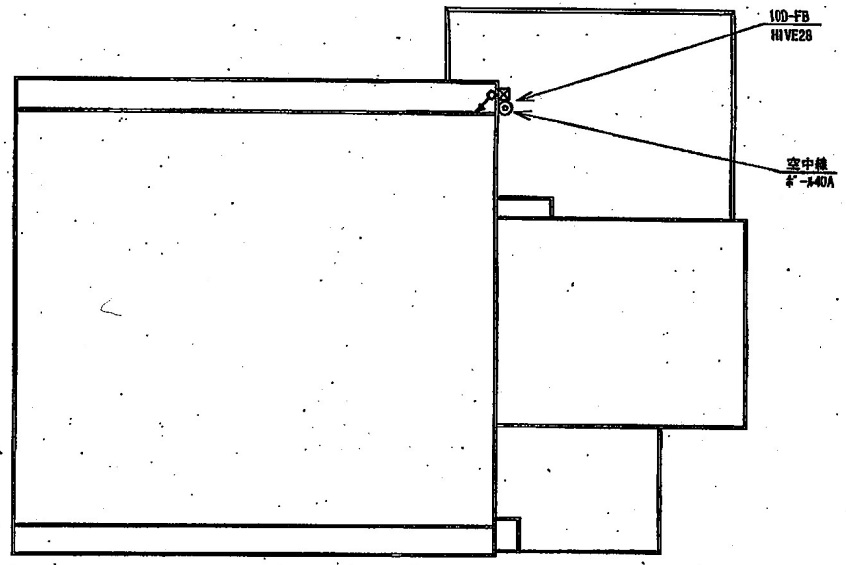


屋上　平面図

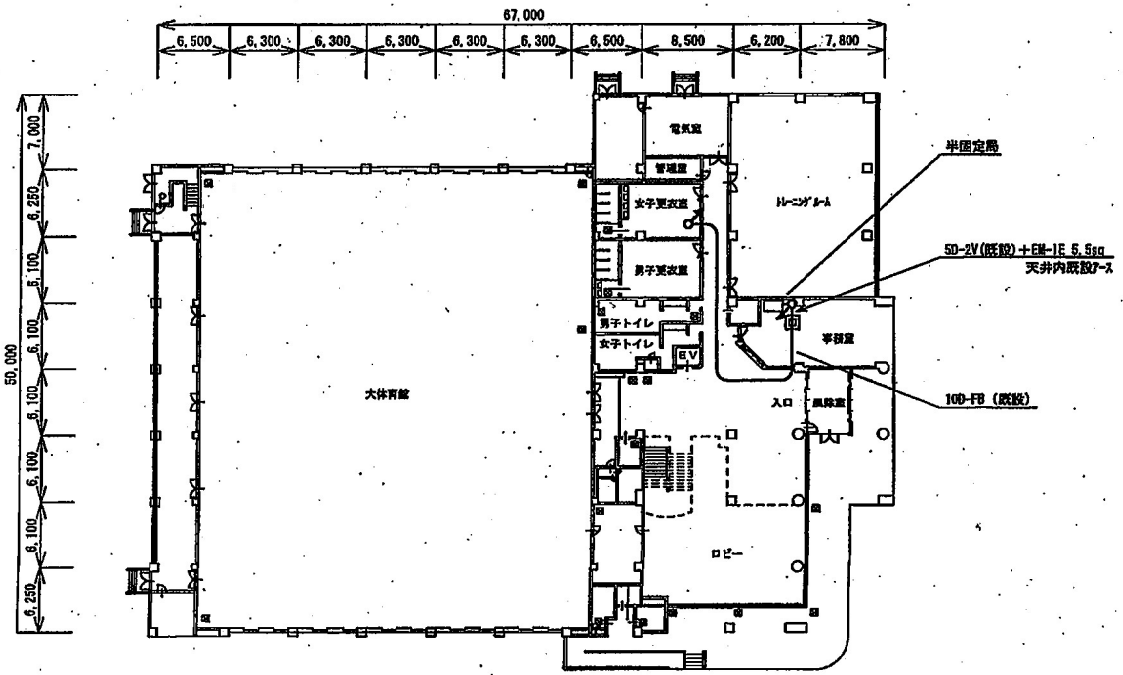



1階　平面図


凡　例

| 記　号 | 名　称 |
|---|---|
| | 空中線 |
| | 半固定局 |
| | 制御部 |
| | FAX |
| | プルボックス　（記号のないものは 200×200×200） |
| | 端子盤 |
| | 分電盤 |
| | コンセント（既設） |
| | コンクリートはつり、コア抜き（壁貫通） |
| | コンクリートはつり、コア抜き（床貫通） |
| 線色B 実線 | 天井ころがし配線 |
| 線色B 点線1 | 露出配管配線 |
| 線色B 一点線1 | ラック配線 |
| 線色B 二点線1 | 埋設配線 |
| 線色B 点線3 | フリーアクセス、床ピット内配線 |
| 線色B 点線2 | 架空配線 |
| 線色B 一点線2 | 天井既設配管配線 |
| | |
| | コネクタ接続変換部　（例 10D-FB⇒50-FB） |
| | 立ち上がり・立ち下がり |
| | |


| | |
|---|---|
| 工事名 | 防災行政無線デジタル化事業 |
| 図　名 | 北地区スポーツセンター |
| 縮尺 | 1：500 |
| 図面番号 | 関011 |
| | 完　成　図 |
| 年月 | 平成２３年　３月 |
| 承認 | 青島 |
| 請負者 | |

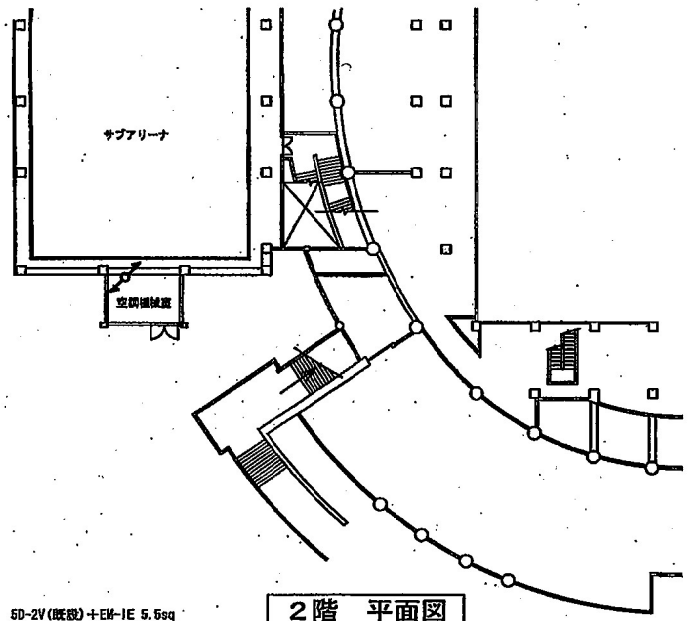


2階　平面図

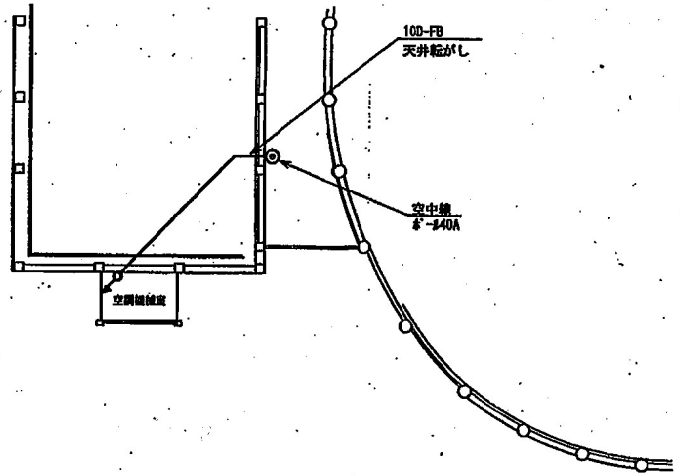


屋根　平面図

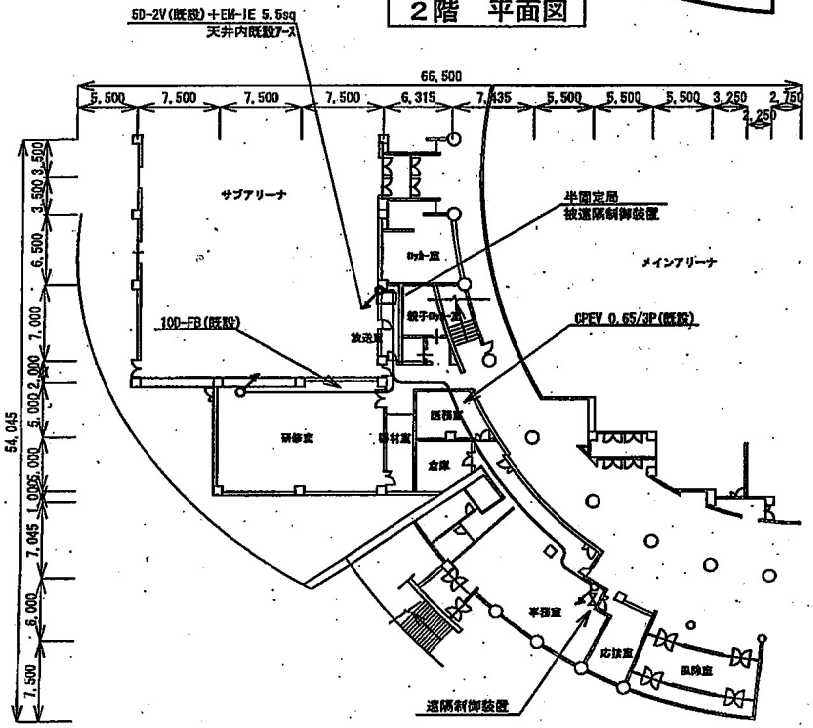



1階　平面図


凡　例

| 記号 | 名称 |
|---|---|
| | 空中線 |
| | 半固定局 |
| | 制御器 |
| | FAX |
| | プルボックス　(記載のないものは 200×200×200) |
| | 端子盤 |
| | 分電盤 |
| | コンセント（既設） |
| | コンクリートはつり、コア抜き（壁貫通） |
| | コンクリートはつり、コア抜き（床貫通） |
| 線色 実線 | 天井ころがし配線 |
| 線色 点線1 | 露出配管配線 |
| 線色 一点鎖1 | ラック配線 |
| 線色 二点鎖1 | 床面配線 |
| 線色 点線3 | フリーアクセス、ピット内配線 |
| 線色 点線2 | 架空配線 |
| 線色 一点鎖2 | 天井既設配管配線 |
| | |
| | コネクタ接続変換器　(例 10-F8→5D-F8) |
| | 立ち上がり・立ち下がり |
| | |


| | |
|---|---|
| 工事名 | 防災行政無線デジタル化事業 |
| 図名 | 東総合スポーツセンター |
| 縮尺 | 1：500 |
| 図面番号 | 関012 |
| | 完　成　図 |
| 年月 | 平成23年　3月 |
| 承認 | |
| 請負者 | |

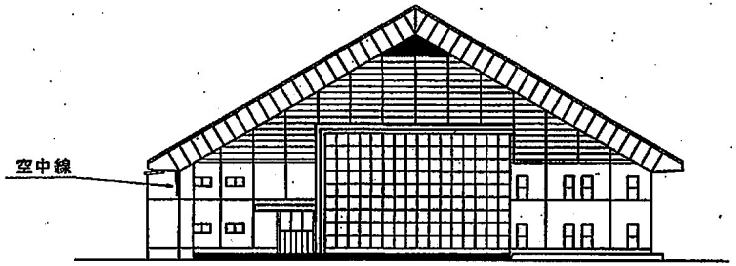



南側立面図

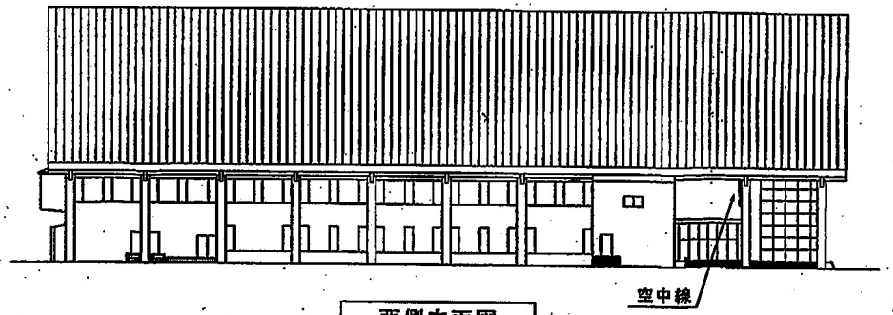


西側立面図

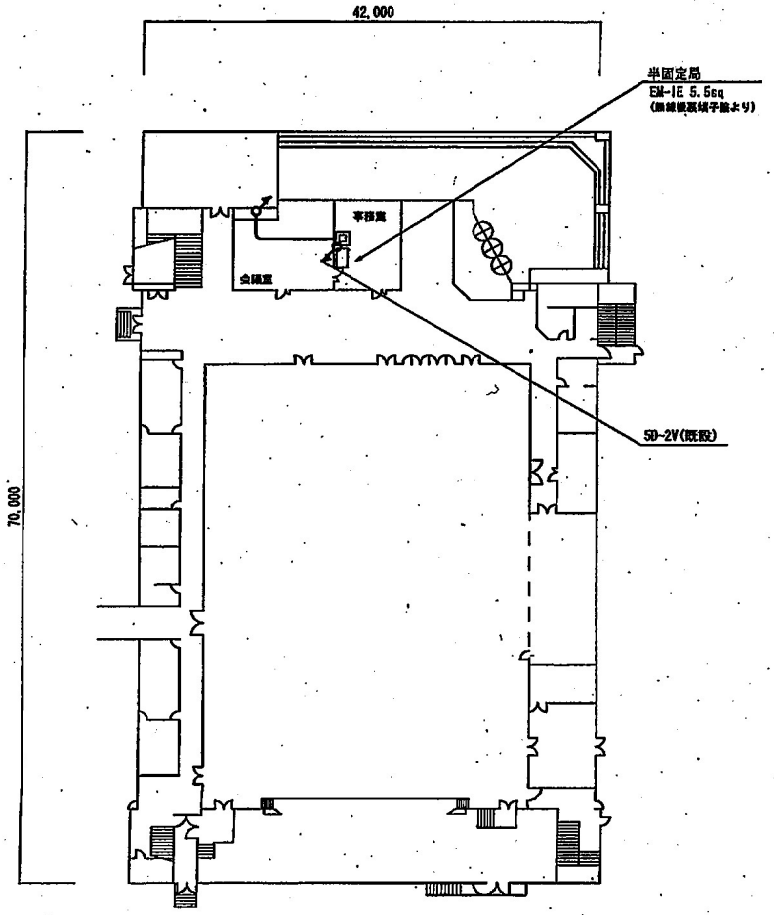


1階　平面図

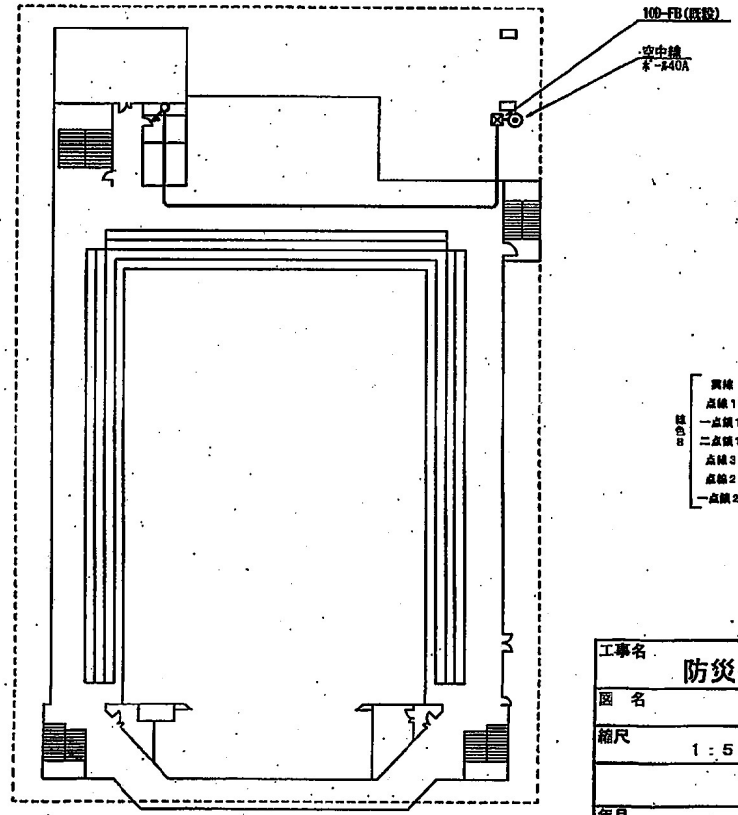



2階　平面図


凡　例

| 記号 | 名称 |
|---|---|
| | 空中線 |
| | 半固定局 |
| | 制御器 |
| | FAX |
| | プルボックス (既設のないもの) |
| | 端子盤 |
| | 分電盤 |
| | コンセント (既設) |
| | コンクリートはつり、コア抜き (壁貫通) |
| | コンクリートはつり、コア抜き (床貫通) |
| 結合B 実線 | 天井ころがし配線 |
| 結合B 点線1 | 露出配管配線 |
| 結合B 一点鎖1 | ラック配線 |
| 結合B 二点鎖1 | 床隠蔽配線 |
| 結合B 点線3 | フリーアクセス、床ピット内配線 |
| 結合B 点線2 | 架空配線 |
| 結合B 一点鎖2 | 天井隠蔽配管配線 |
| | |
| | コネクタ接続変換器 (例 100-FB⇒50-FB) |
| | 立ち上がり・立ち下がり |
| | |


| | |
|---|---|
| 工事名 | 防災行政無線デジタル化事業 |
| 図名 | 黒埼地区総合体育館 |
| 縮尺 | 1:500 |
| 図面番号 | 関013 |
| | 完　成　図 |
| 年月 | 平成23年　3月 |
| 承認 | |
| 請負者 | |

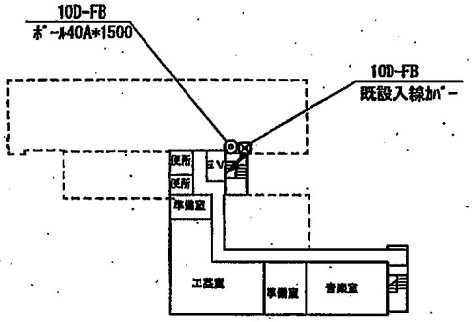



6 F

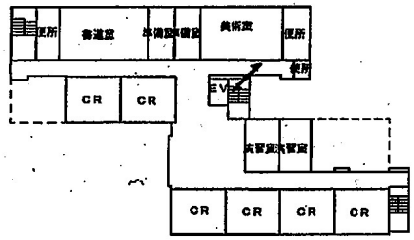


5 F

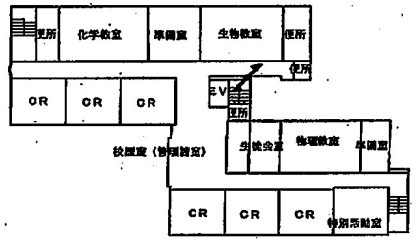



4 F

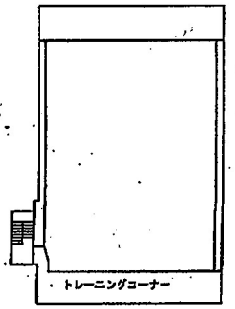


凡　例

| 記号 | 名称 |
|---|---|
| | 空中線 |
| | 半球定局 |
| | 制御部 |
| | FAX |
| | プルボックス（既設のないもの） |
| | 端子盤 |
| | 分電盤 |
| | コンセント（既設） |
| | コンクリートはつり、コア抜き（壁貫通） |
| | コンクリートはつり、コア抜き（床貫通） |
| 線色5 実線 | 天井ころがし配線 |
| 線色5 点線1 | 露出配管配線 |
| 線色5 一点鎖1 | ラック配線 |
| 線色5 二点鎖1 | 床隠蔽配線 |
| 線色5 点線3 | フリーアクセス、床ピット内配線 |
| 線色5 点線2 | 壁埋配線 |
| 線色5 一点鎖2 | 天井既設配管配線 |
| | |
| | コネクタ接続変換部（例 10-FB⇒SD-FB） |
| | 立ち上がり・立ち下がり |
| | |

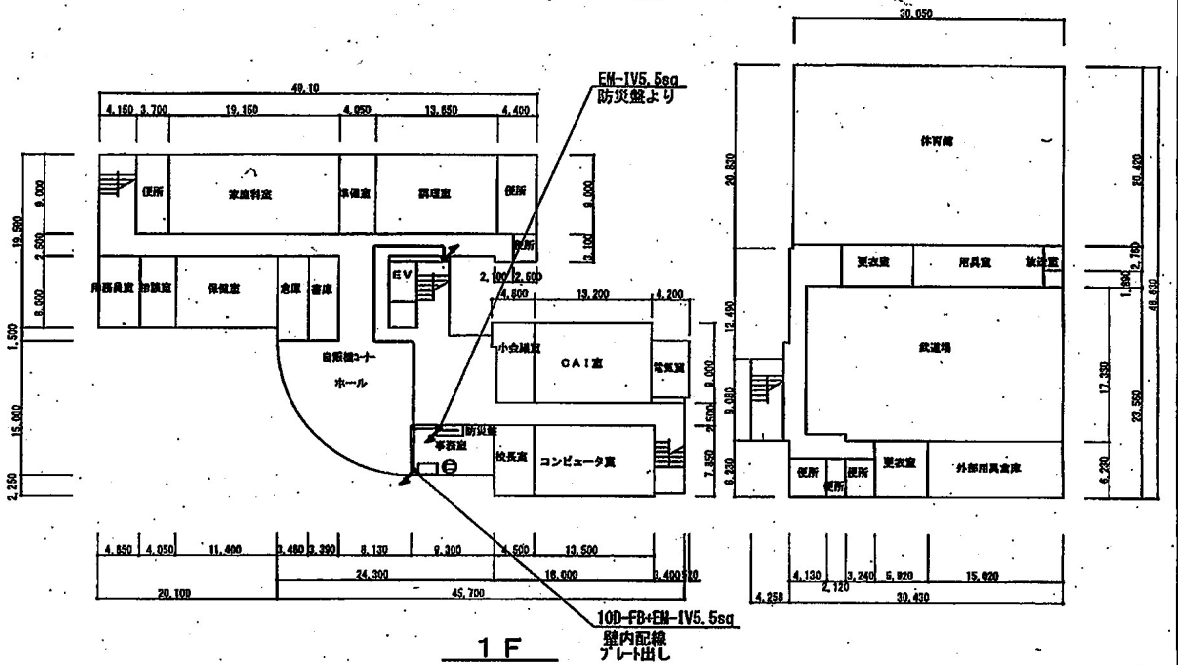



1 F


| | |
|---|---|
| 工事名 | 防災行政無線デジタル化事業 |
| 図名 | 万代高等学校 |
| 縮尺 | 1：600 |
| 図面番号 | 065 |
| | 完　成　図 |
| 年月 | 平成２２年　３月 |
| 承認 | |
| 請負者 | |

凡　例


| 記　号 | 名　称 |
|---|---|
| | 空中線 |
| | 半固定局 |
| | 制御器 |
| | FAX |
| | プルボックス |
| | 端子盤 |
| | 分電盤 |
| | コンセント（既設） |
| | コンクリートはつり、コア抜き（壁貫通） |
| | コンクリートはつり、コア抜き（床貫通） |
| 実線 | 天井ころがし配線 |
| 点線1 | 露出配管配線 |
| 一点鎖1 | ラック配線 |
| 二点鎖1 | 床露出配線 |
| 点線3 | フリーアクセス、床ピット内配線 |
| 点線2 | 単独配線 |
| 一点鎖2 | 天井裏配管配線 |
| | |
| | コネクタ接続変換器 |
| | 立ち上がり・立ち下がり |
| | |

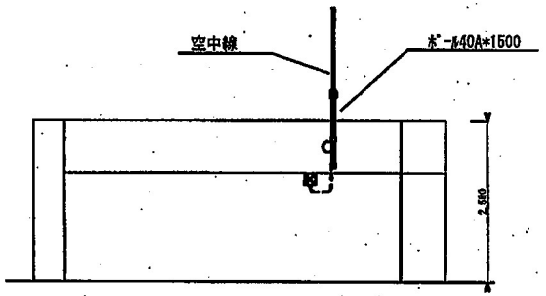



屋上立面図

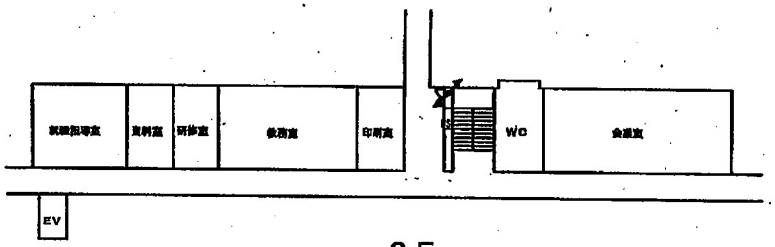



2 F

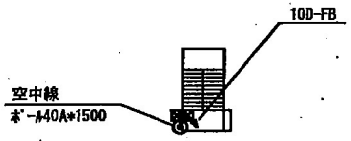



P H

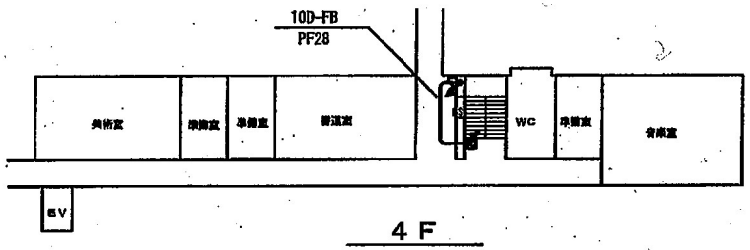


4 F

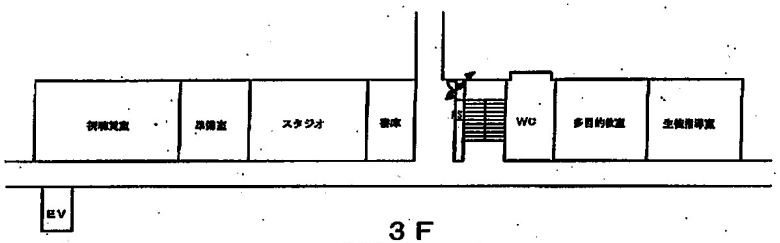



3 F

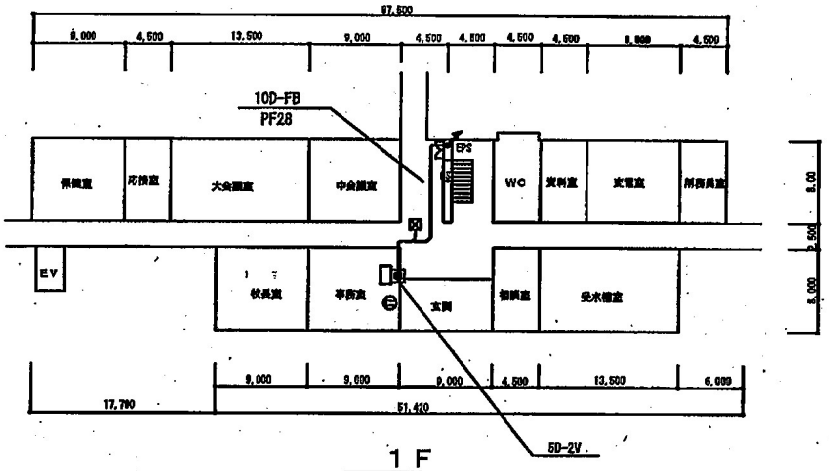



1 F


| | |
|---|---|
| 工事名 | |
| 図　名 | 高志中等教育学校 |
| 縮尺 | 1：500　1：100 |
| 図面番号 | |
| | 無線機・空中線　完成図 |
| 年月 | 平成２５年　7月 |
| 承認 | |
| 請負者 | |

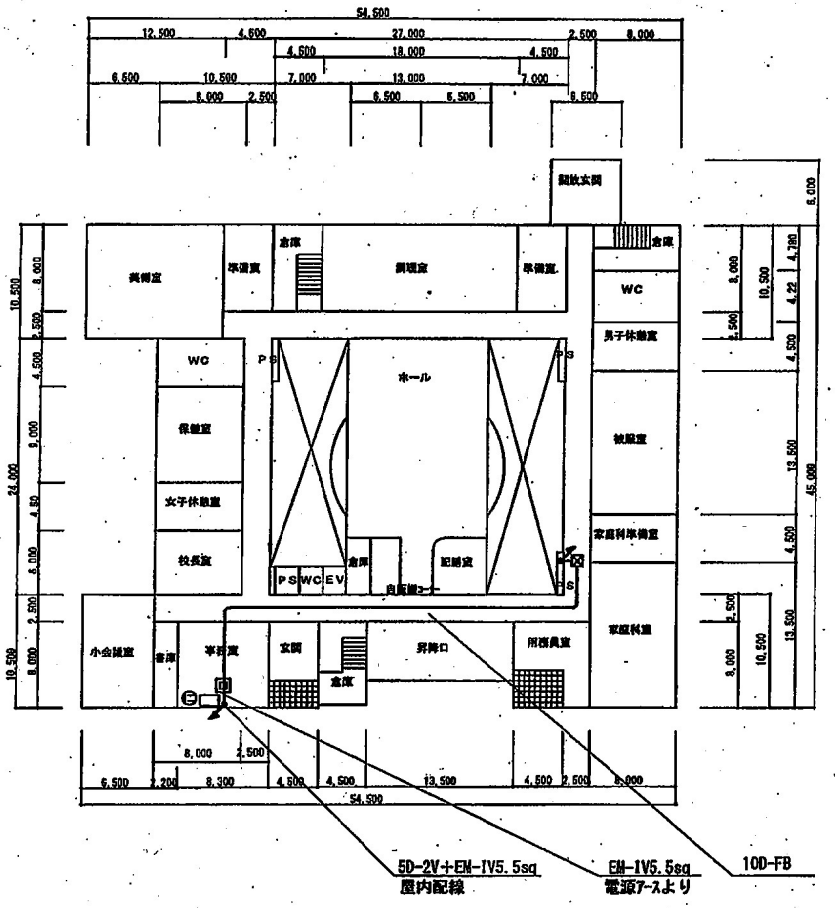


1 F

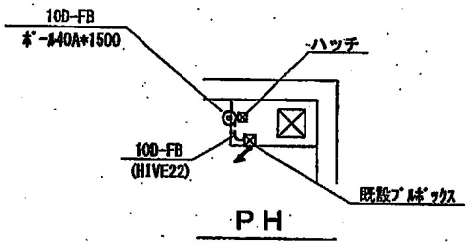


PH

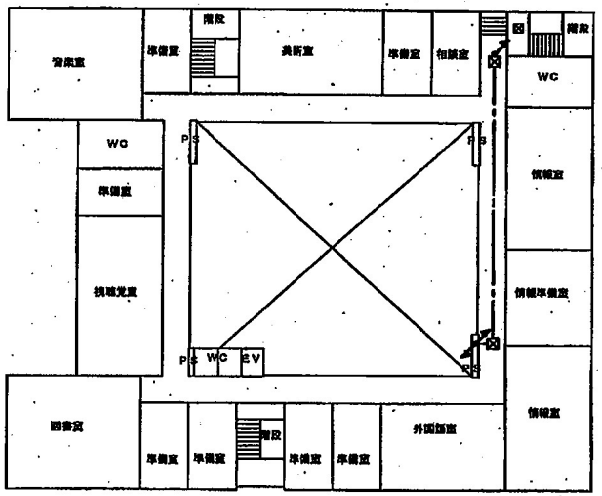



4 F


凡　例

| 記号 | 名称 |
|---|---|
| | 空中線 |
| | 半固定局 |
| | 制御器 |
| | FAX |
| | プルボックス　(表記のないものは 300x300x200) |
| | 端子盤 |
| | 分電盤 |
| | コンセント（既設） |
| | コンクリートはつり、コア抜き（壁貫通） |
| | コンクリートはつり、コア抜き（床貫通） |
| 実線 | 天井ころがし配線 |
| 点線1 | 露出配管配線 |
| 一点鎖1 | ラック配線 |
| 二点鎖1 | 床隠蔽配線 |
| 点線3 | フリーアクセス、床ピット内配線 |
| 点線2 | 架空配線 |
| 一点鎖2 | 天井既設配管配線 |
| | |
| | コネクタ接続変換部　(例 10D-FB+5D-FB) |
| | 立ち上がり・立ち下がり |
| | |


| | |
|---|---|
| 工事名 | 防災行政無線デジタル化事業 |
| 図名 | 明鏡高等学校 |
| 縮尺 | 1：500 |
| 図面番号 | 067 |
| | 完　成　図 |
| 年月 | 平成２２年　３月 |
| 承認 | 教 |
| 請負者 | |

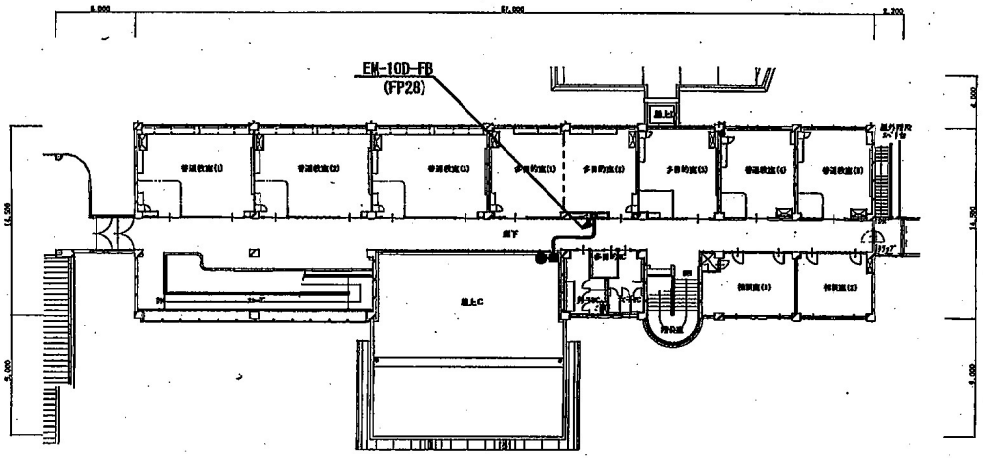


管理棟 2階平面図

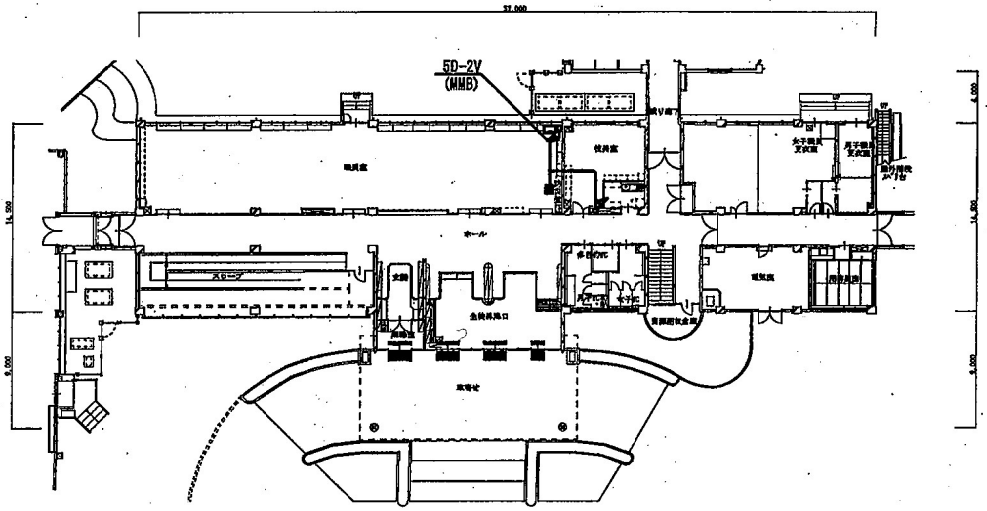


管理棟 1階平面図

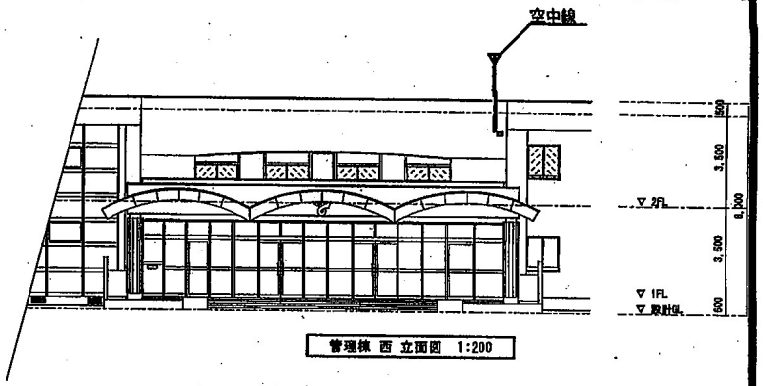



管理棟 西 立面図 1:200

凡 例

| 記号 | 名称 |
|---|---|
| | 空中線 |
| | 半鐘点検 |
| | 制御盤 |
| | F A V |
| | プルボックス（使用のないものは 200x200x200） |
| | 電子錠 |
| | 分電盤 |
| | コンセント（埋込） |
| | コンクリートはつり、コア抜き（壁貫通） |
| | コンクリートはつり、コア抜き（床貫通） |
| | 天井ころがし配線 |
| 凡例 点検1 | 屋内設守配線 |
| 一点鎖1 | ラック配線 |
| 二点鎖1 | 避難誘導線 |
| 点検2 | フリーアクセス、床ピット内配線 |
| 点検2 | 弱電配線 |
| 一点鎖2 | 天井露出配管配線 |
| | コネクタ接続変換箱（例 10D-FB⇒5D-2V） |
| | 立ち上がり・立ち下がり |

図名　東特別支援学校

| | | |
|---|---|---|
| 工事名 | | |
| 縮尺 1：400 | 図面番号 | |
| 完　成　図 | | |
| 年月 令和 4年 11月 | 承認 | 作図 |
| 請負者 | | |

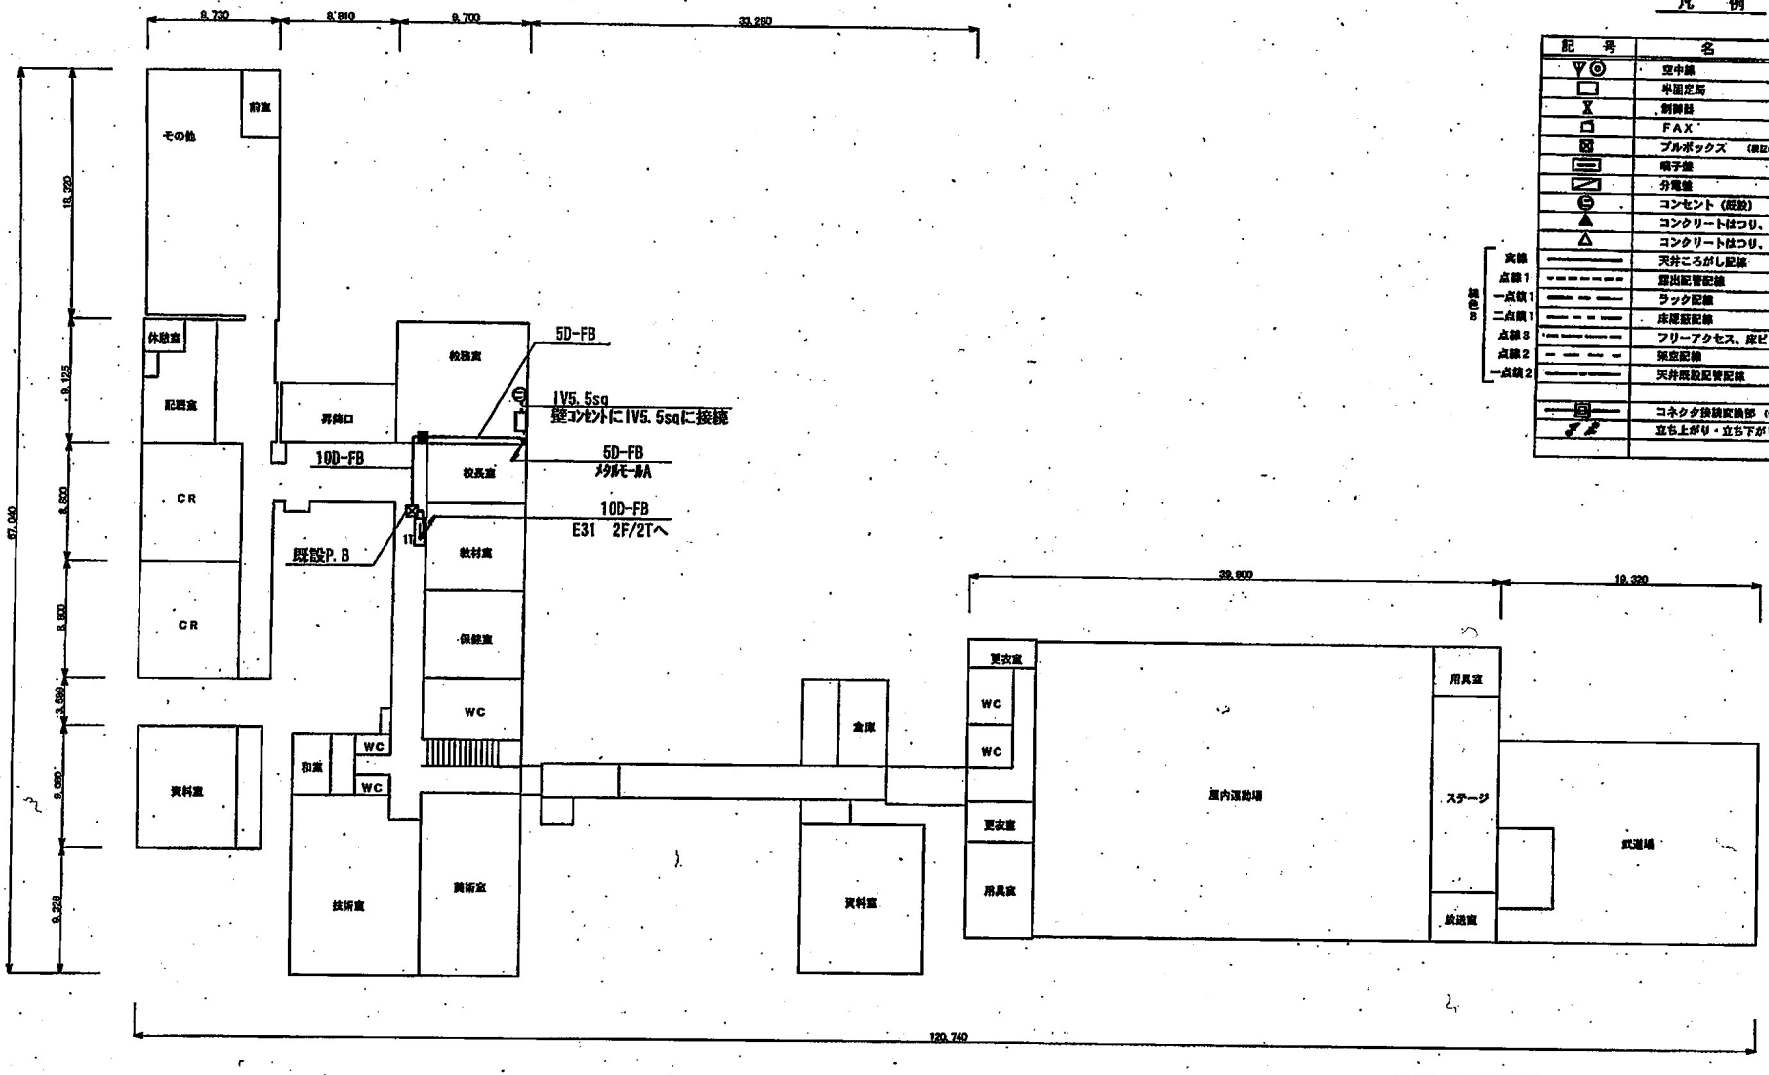



1F 平面図


凡例

| 記号 | 名称 |
|---|---|
| | 空中線 |
| | 半固定局 |
| | 制御器 |
| | FAX |
| | プルボックス (表記のないものは 200x200x150) |
| | 端子盤 |
| | 分電盤 |
| | コンセント (接設) |
| | コンクリートはつり、コア抜き (壁貫通) |
| | コンクリートはつり、コア抜き (床貫通) |
| 線色8 実線 | 天井ころがし配線 |
| 線色8 点線1 | 露出配管配線 |
| 線色8 一点鎖1 | ラック配線 |
| 線色8 二点鎖1 | 床埋設配線 |
| 線色8 点鎖3 | フリーアクセス、床ピット内配線 |
| 線色8 点鎖2 | 架空配線 |
| 線色8 一点鎖2 | 天井隠蔽配管配線 |
| | |
| | コネクタ接続変換部 (例 100-150=50-50) |
| | 立ち上がり・立ち下がり |
| | |


| | |
|---|---|
| 工事名 | 防災行政無線デジタル化事業 |
| 図名 | 中野小屋中学校 1F |
| 縮尺 | 1:400 |
| 図面番号 | 055-1 |
| | 完成図 |
| 年月 | 平成22年 3月 |
| 承認 | |
| 調角 | |

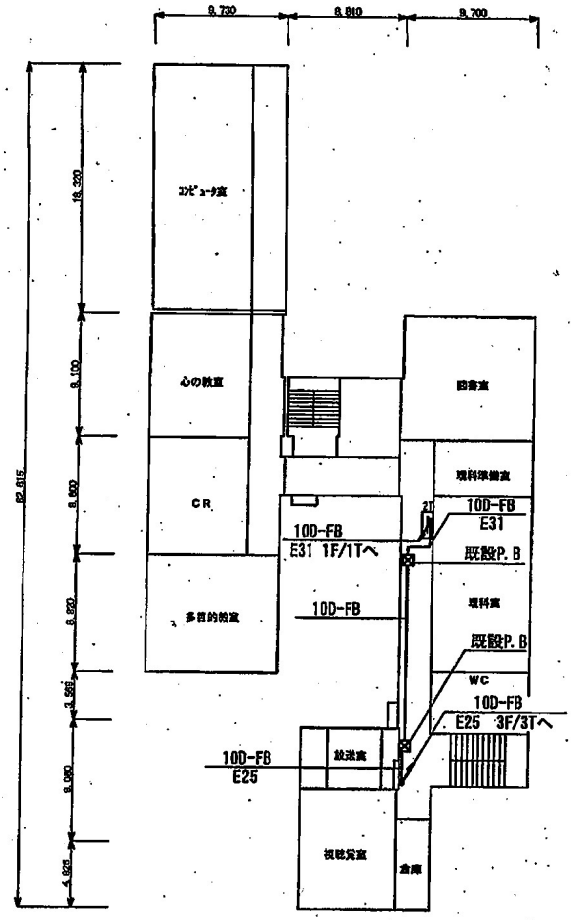


2F 平面図

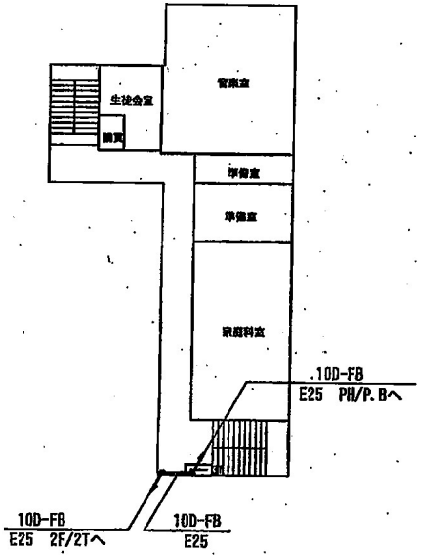


3F 平面図

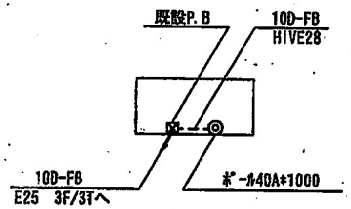



PH 平面図


## 凡例

| 記号 | 名称 |
|---|---|
| | 空中線 |
| | 半固定局 |
| | 制御器 |
| | FAX |
| | プルボックス (既設のおいものは 200×200×200) |
| | 端子盤 |
| | 分電盤 |
| | コンセント (既設) |
| | コンクリートはつり，コア抜き (壁貫通) |
| | コンクリートはつり，コア抜き (床貫通) |
| 線色 実線 | 天井ころがし配線 |
| 線色 点線1 | 露出配管配線 |
| 線色 一点鎖1 | ラック配線 |
| 線色 二点鎖1 | 床隠蔽配線 |
| 線色 点線3 | フリーアクセス，床ピット内配線 |
| 線色 点線2 | 架空配線 |
| 線色 一点鎖2 | 天井隠蔽配管配線 |
| | |
| | コネクタ接続変換部 (例 10D-FB⇔3D-FB) |
| | 立ち上がり・立ち下がり |
| | |


| | |
|---|---|
| 工事名 | 防災行政無線デジタル化事業 |
| 図名 | 中野小屋中学校 2F・3F・PH |
| 縮尺 | 1:400 |
| 図面番号 | 055−2 |
| | 完成図 |
| 年月 | 平成22年 3月 |
| 承認 | |
| 請負者 | |

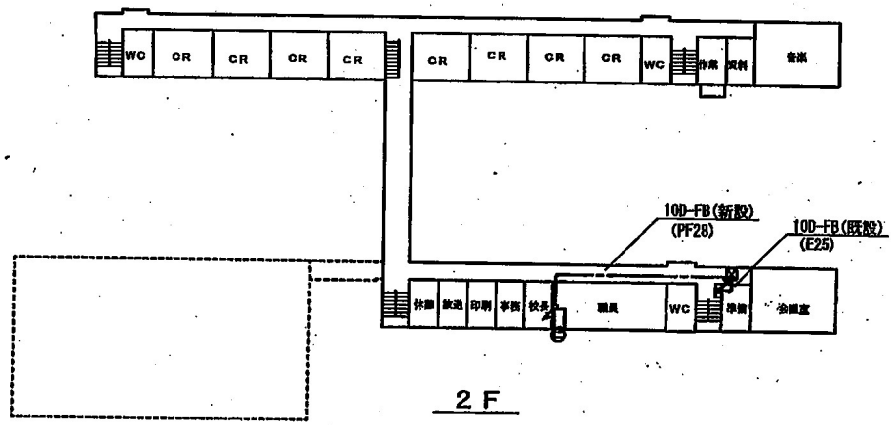



2 F

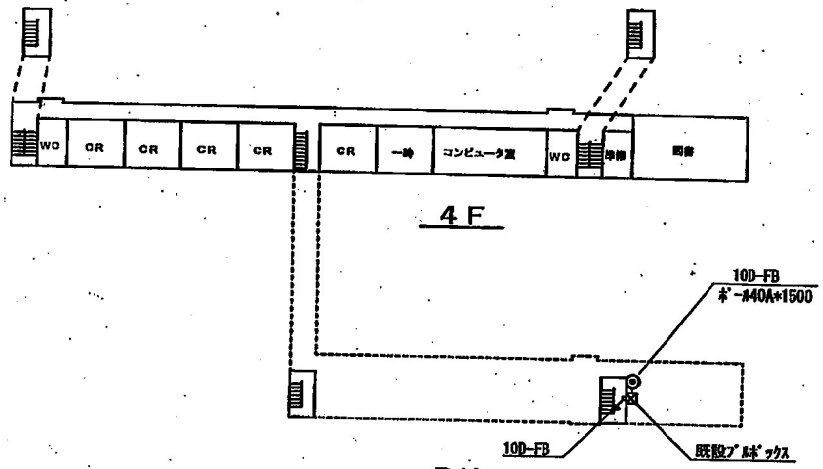


4 F　　P H

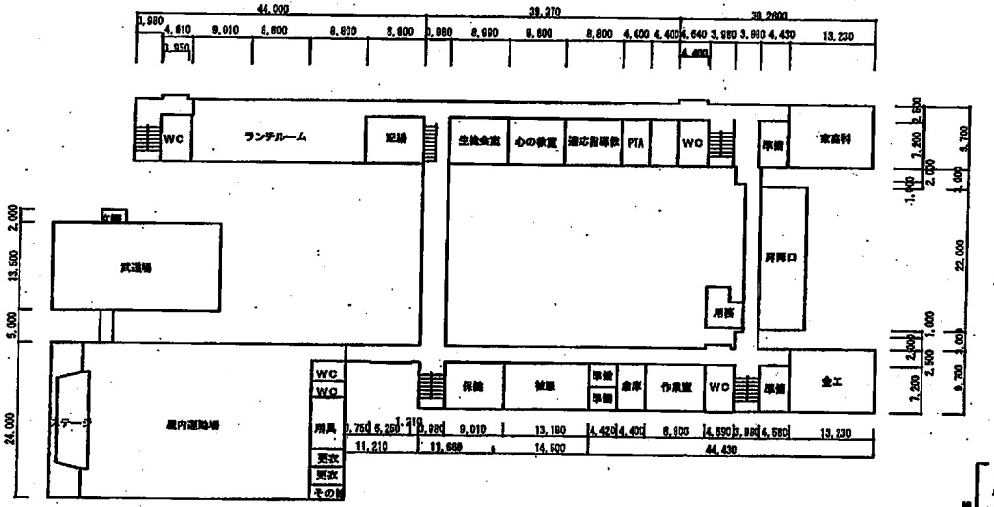


1 F

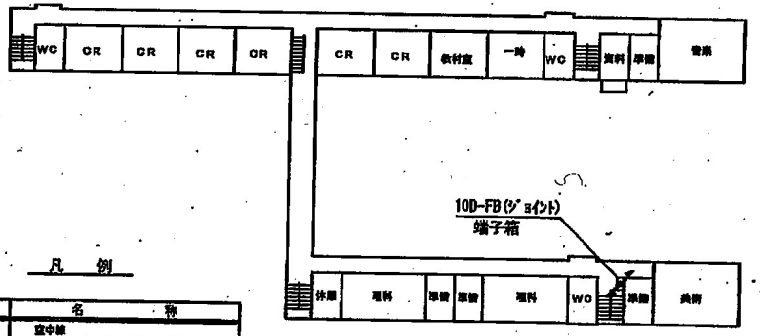



3 F


凡　例

| 記号 | 名称 |
|---|---|
| | 空中線 |
| | 半固定用 |
| | 制御器 |
| | FAX |
| | プルボックス |
| | 端子盤 |
| | 分電盤 |
| | コンセント（既設） |
| | コンクリートはつり、コア抜き（壁貫通） |
| | コンクリートはつり、コア抜き（床貫通） |
| 実線 | 天井ころがし配線 |
| 点線1 | 露出配管配線 |
| 一点鎖1 | ラック配線 |
| 二点鎖1 | 床隠蔽配線 |
| 点線3 | フリーアクセス、床ピット内配線 |
| 点線2 | 埋設配線 |
| 一点鎖2 | 天井隠蔽配管配線 |
| | |
| | コネクタ接続変換部（例：RS-FB-SB-FB） |
| | 立ち上がり・立ち下がり |
| | |

| | |
|---|---|
| 工事名 | |
| 図名 | 木戸中学校 |
| 縮尺 | 1：800 |
| 図面番号 | |
| | 完成図 |
| 年月 | 令和 1年 8月 |
| 承認 | |
| 作図 | |
| 請負者 | |

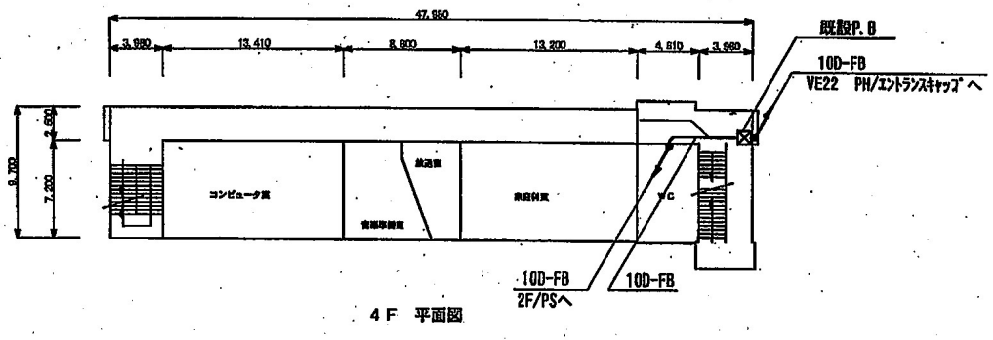


4 F 平面図

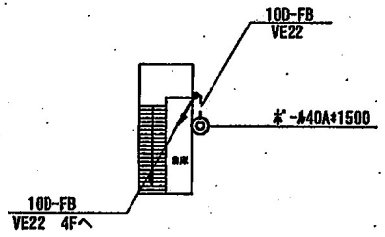



PH 平面図

凡 例

| 記号 | 名称 |
|---|---|
| | 空中線 |
| | 半固定局 |
| | 制御器 |
| | FAX |
| | プルボックス |
| | 端子盤 |
| | 分電盤 |
| | コンセント（個設） |
| | コンクリートはつり、コア抜き（躯貫通） |
| | コンクリートはつり、コア抜き（床貫通） |
| 実線 | 天井ころがし配線 |
| 点線1 | 露出配管配線 |
| 一点鎖1 | ラック配線 |
| 二点鎖1 | 床隠蔽配線 |
| 点鎖3 | フリーアクセス、床ピット内配線 |
| 点鎖2 | 架空配線 |
| 一点鎖2 | 天井既設配管配線 |
| | |
| | コネクタ接続配線部 |
| | 立ち上がり・立ち下がり |
| | |

線色5

| | |
|---|---|
| 工事名 | 防災行政無線デジタル化事業 |
| 図名 | 小針中学校 4F・PH |
| 縮尺 | 1:400 |
| 図面番号 | 057−2 |
| | 完成図 |
| 年月 | 平成22年 3月 |
| 承認 | |
| 請負者 | |

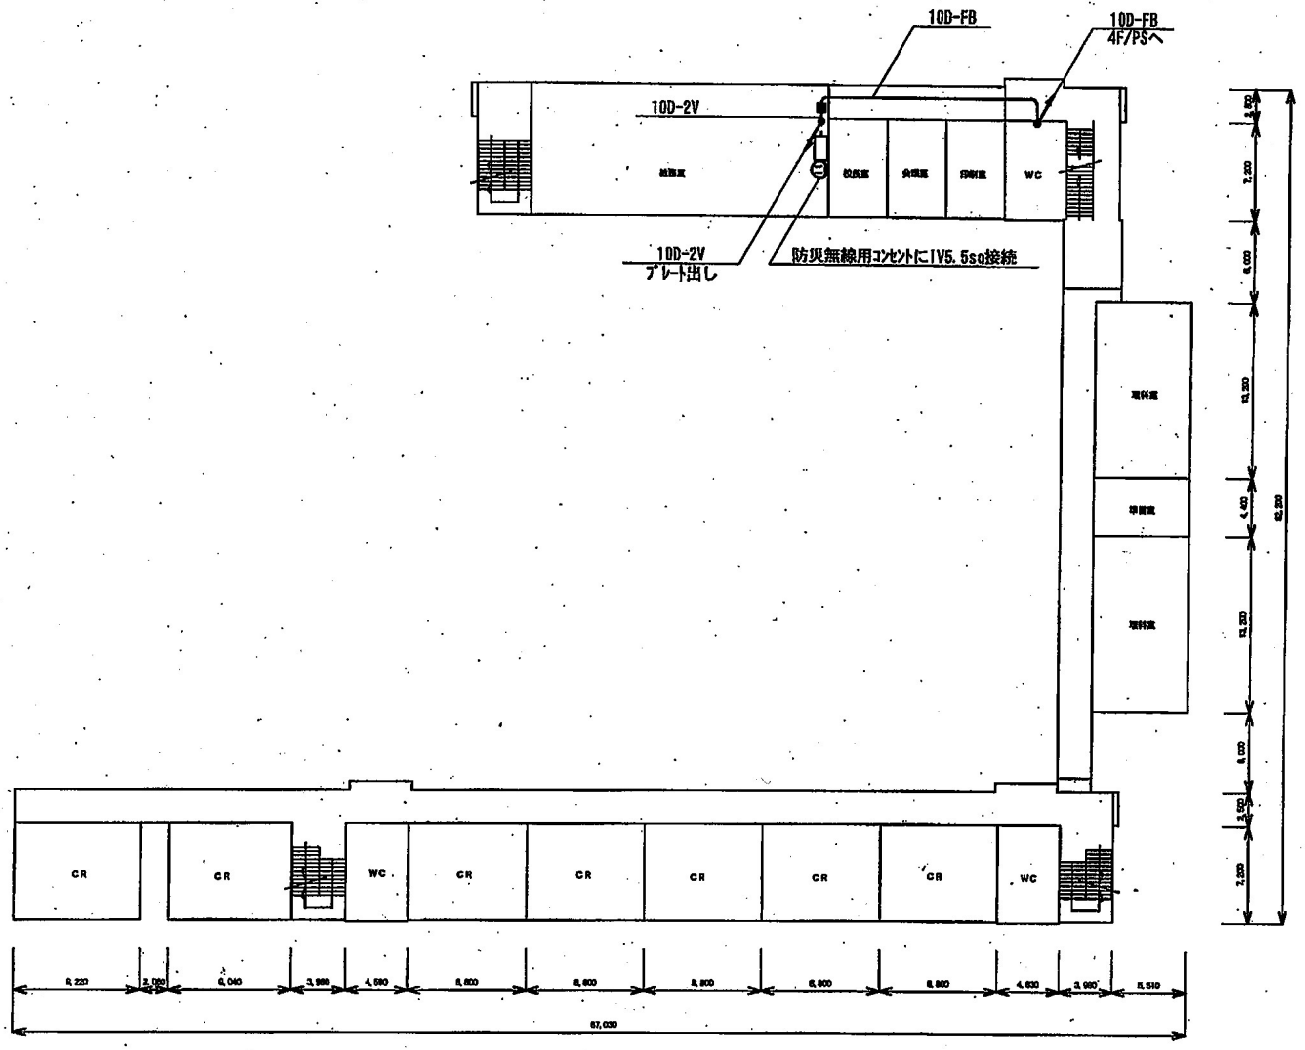



2Ｆ　平面図

凡　例

| 記　号 | 名　称 |
|---|---|
| | 空中線 |
| | 半固定局 |
| | 制御器 |
| | ＦＡＸ |
| | プルボックス　（記号のないものは　22h×22d×8H） |
| | 端子盤 |
| | 分電盤 |
| | コンセント（既設） |
| | コンクリートはつり、コア抜き（壁貫通） |
| | コンクリートはつり、コア抜き（床貫通） |
| 線色 実線 | 天井ころがし配線 |
| 線色 点線１ | 露出配管配線 |
| 線色 一点鎖１ | ラック配線 |
| 線色 二点鎖１ | 床面配線 |
| 線色 点線３ | フリーアクセス、床ピット内配線 |
| 線色 点線２ | 架空配線 |
| 線色 一点鎖２ | 天井隠蔽配管配線 |
| | |
| | コネクタ接続変換部　（例　HD-F6→D-F2） |
| | 立ち上がり・立ち下がり |
| | |

| | |
|---|---|
| 工事名 | 防災行政無線デジタル化事業 |
| 図　名 | 小針中学校　２Ｆ |
| 縮尺 | １：４００ |
| 図面番号 | ０５７－１ |
| | 完　成　図 |
| 年月 | 平成２２年　３月 |
| 承認 | |
| 請負者 | |

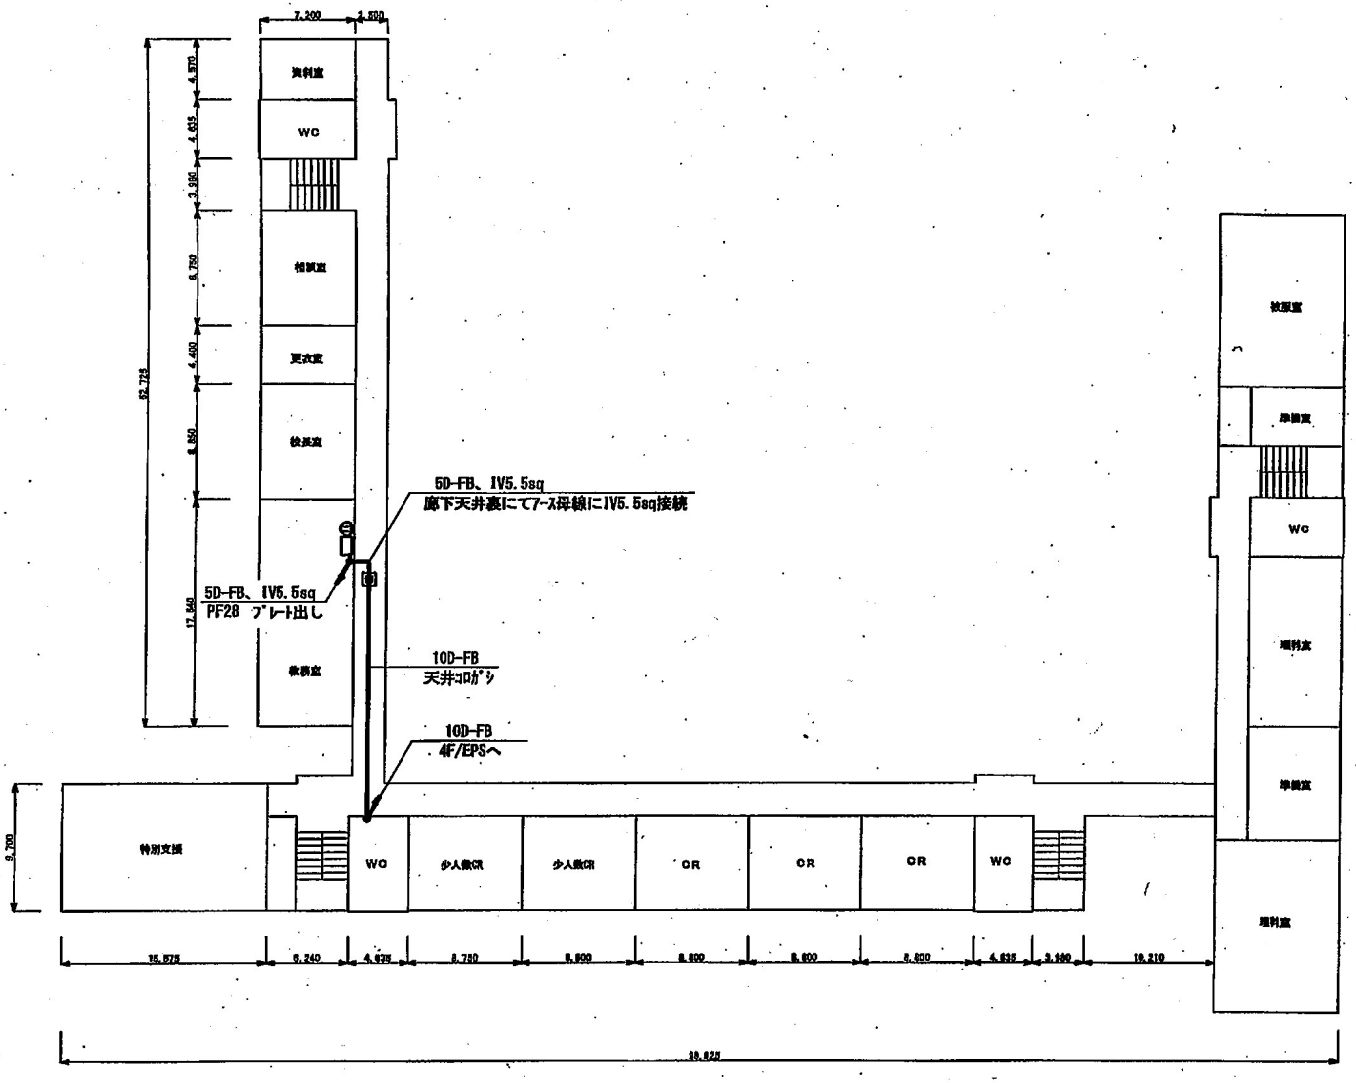



2Ｆ　平面図


凡　例

| 記　号 | 名　　称 |
|---|---|
| | 放中線 |
| | 半面座間 |
| | 制御線 |
| | FAX |
| | プルボックス |
| | 端子盤 |
| | 分電盤 |
| | コンセント（既設） |
| | コンクリートはつり、コア抜き（壁貫通） |
| | コンクリートはつり、コア抜き（床貫通） |
| 実線 | 天井ころがし配線 |
| 点線１ | 露出配管配線 |
| 一点鎖１ | ラック配線 |
| 二点鎖１ | 床隠蔽配線 |
| 点線３ | フリーアクセス、床ピット内配線 |
| 点線２ | 隠蔽配線 |
| 一点鎖２ | 天井裏隠蔽配管配線 |
| | |
| | コネクタ接続変換部 |
| | 立ち上がり・立ち下がり |
| | |

| | |
|---|---|
| 工事名 | 防災無線仮設・本設業務委託 |
| 図　名 | 五十嵐中学校　２Ｆ |
| 縮尺 | 1：400 |
| 図面番号 | |
| | 竣　工　図 |
| 年月 | 平成２３年　９月 |
| 承認 | |
| 請負者 | |

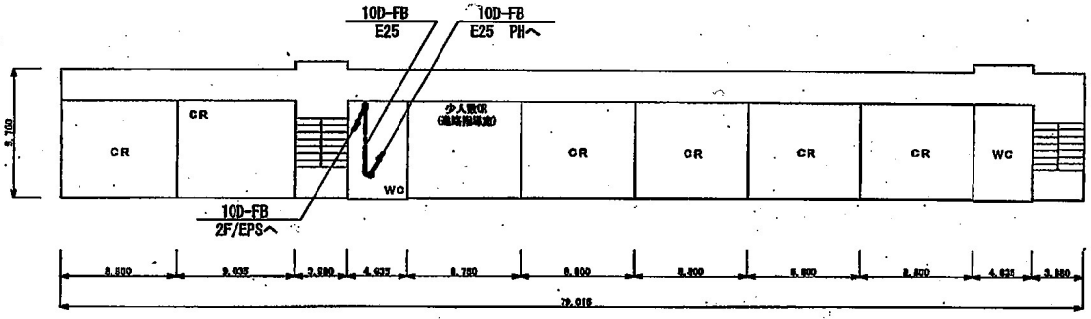


４Ｆ　平面図

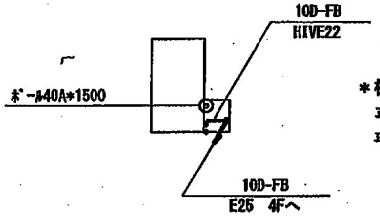



＊校舎耐震工事の為
平成２３年７月　空中線仮設
平成２３年９月　空中線本設
（ＰＨ上　移動、空中線金具変更）

ＰＨ　平面図


凡　例

| 記　号 | 名　称 |
|---|---|
| | 空中線 |
| | 半固定局 |
| | 制御器 |
| | FAX |
| | プルボックス　（標記のないものは 300×300×200） |
| | 端子盤 |
| | 分電盤 |
| | コンセント（両設） |
| | コンクリートはつり、コア抜き（壁貫通） |
| | コンクリートはつり、コア抜き（床貫通） |
| 実線 | 天井ころがし配線 |
| 点線１ | 露出配管配線 |
| 一点鎖１ | ラック配線 |
| 二点鎖１ | 床隠蔽配線 |
| 点線３ | フリーアクセス、床ピット内配線 |
| 点線２ | 架空配線 |
| 一点鎖２ | 天井裏設配管配線 |
| | |
| | コネクタ接続変換器　（例　10D-FB→5D-FB） |
| | 立ち上がり・立ち下がり |
| | |

| | |
|---|---|
| 工事名 | 防災無線仮設・本設業務委託 |
| 図　名 | 五十嵐中学校　４Ｆ・ＰＨ |
| 縮尺 | １：４００ |
| 図面番号 | |
| | 竣　工　図 |
| 年月 | 平成２３年　９月 |
| 承認 | |
| 請負者 | |

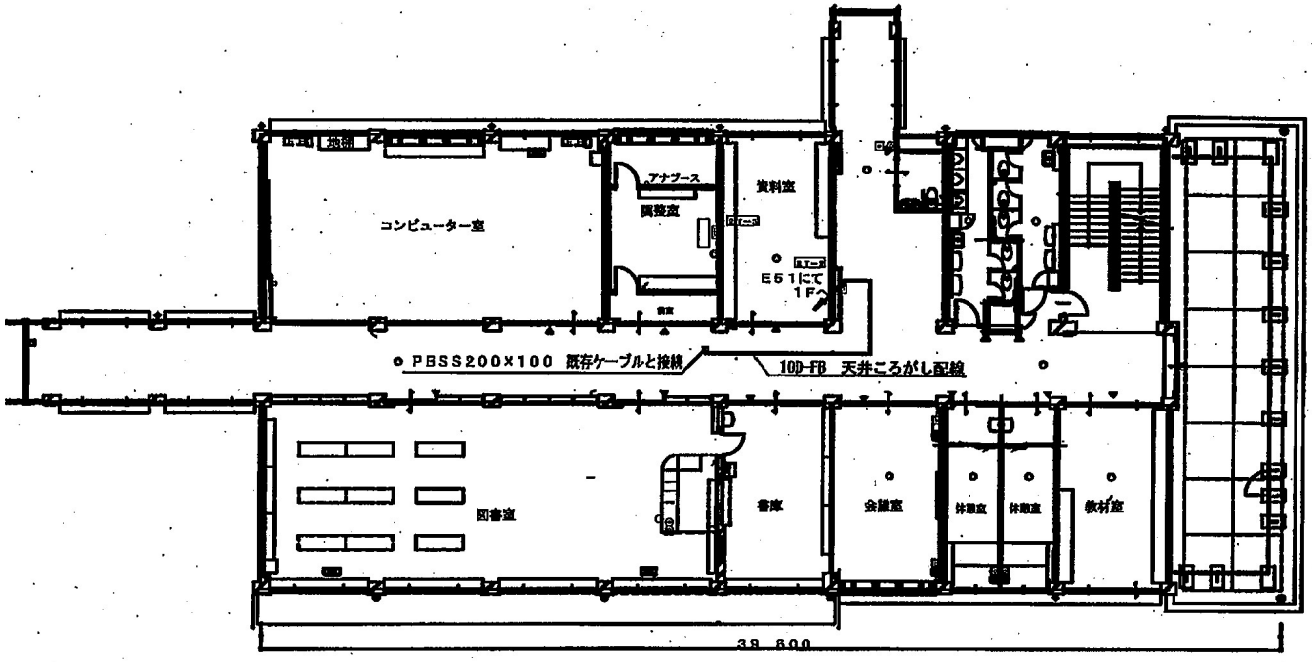


2階平面図（改修後）

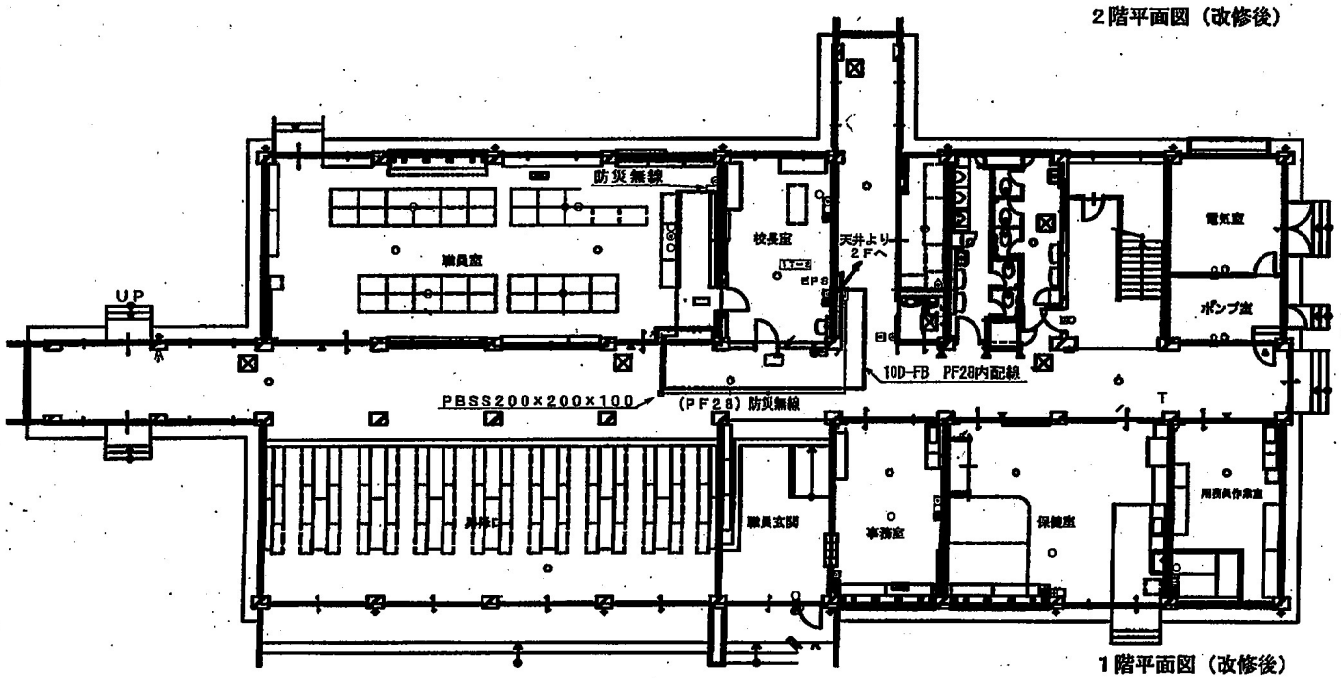



1階平面図（改修後）


凡　例

| 記号 | 名称 |
|---|---|
| | 放中線 |
| | 平面定周 |
| | 制御盤 |
| | FAX |
| | プルボックス |
| | 端子盤 |
| | 分電盤 |
| | コンセント（埋設） |
| | コンクリートはつり、コア抜き（壁貫通） |
| | コンクリートはつり、コア抜き（床貫通） |
| 露出 | 天井ころがし配線 |
| 露出 | 露出配管配線 |
| 露出 | ラック配線 |
| 露出 | 床隠蔽配線 |
| 露出 | フリーアクセス、床ピット内配線 |
| 露出 | 壁立配線 |
| 露出 | 天井隠蔽配管配線 |
| | |
| | コネクタ接続変換部 |
| | 立ち上がり・立ち下がり |
| | |


| | |
|---|---|
| 工事名 | 防　災　無　線　移　設 |
| 図名 | 上　山　中　学　校 |
| 縮尺 | 1：200 |
| 図面番号 | |
| | 完　成　図 |
| 年月 | 平成２４年　８月 |
| 承認 | |
| 請負者 | |

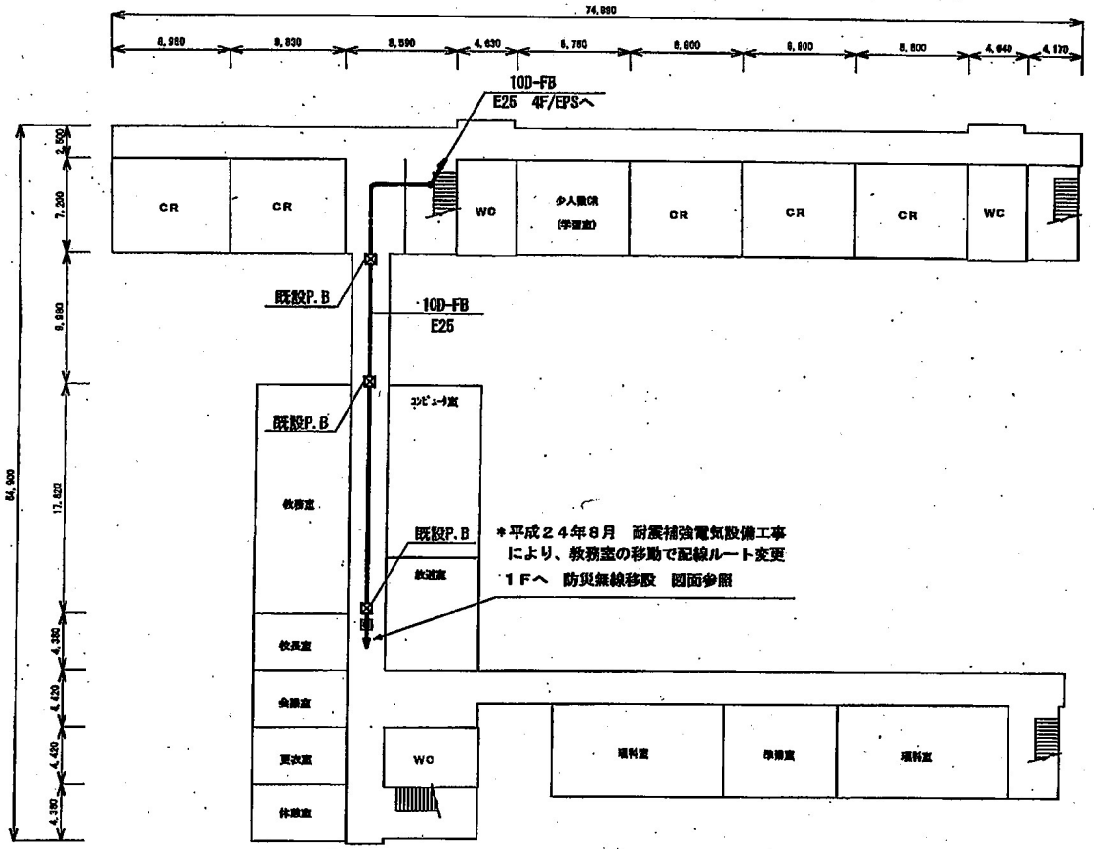


２Ｆ 平面図

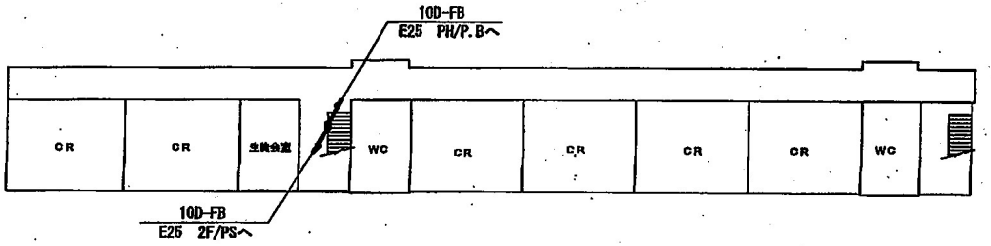


４Ｆ 平面図

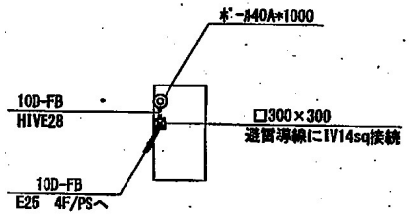


ＰＨ 平面図


凡 例

| 記号 | 名称 |
|---|---|
| | 立中線 |
| | 平面定尋 |
| | 制御盤 |
| | FAX |
| | プルボックス |
| | 端子盤 |
| | 分電盤 |
| | コンセント（埋設） |
| | コンクリートはつり、コア抜き（貫通） |
| | コンクリートはつり、コア抜き（未貫通） |
| 実線 | 天井ころがし配線 |
| 点線1 | 露出配管配線 |
| 一点鎖1 | ラック配線 |
| 二点鎖1 | 床隠蔽配線 |
| 点線3 | フリーアクセス、床ピット内配線 |
| 点線2 | 架空配線 |
| 一点鎖2 | 天井隠蔽配管配線 |
| | |
| | コネクタ接続支持部 |
| | 立ち上がり・立ち下がり |
| | |


| | |
|---|---|
| 工事名 | |
| 図名 | 上山中学校 |
| 縮尺 | 1：400 |
| 図面番号 | |
| | 完 成 図 |
| 年月 | 平成２４年 ８月 |
| 承認 | |
| 請負者 | |


凡　例

| 記　号 | 名　称 |
|---|---|
| | 空中線 |
| | 半間実馬 |
| | 制御器 |
| | FAX |
| | プルボックス　（特記のないものは 150x150x100） |
| | 端子箱 |
| | 分電盤 |
| | コンセント（既設） |
| | コンクリートはつり、コア抜き（壁貫通） |
| | コンクリートはつり、コア抜き（床貫通） |
| 実線 | 天井ころがし配線 |
| 点線1 | 露出配管配線 |
| 一点鎖1 | ラック配線 |
| 二点鎖1 | 床隠蔽配線 |
| 点線3 | フリーアクセス、床ピット内配線 |
| 点線2 | 架空配線 |
| 一点鎖2 | 天井既設配管配線 |
| | コネクタ接続変換部　（例 10D-FB⇔5D-FB） |
| | 立ち上がり・立ち下がり |

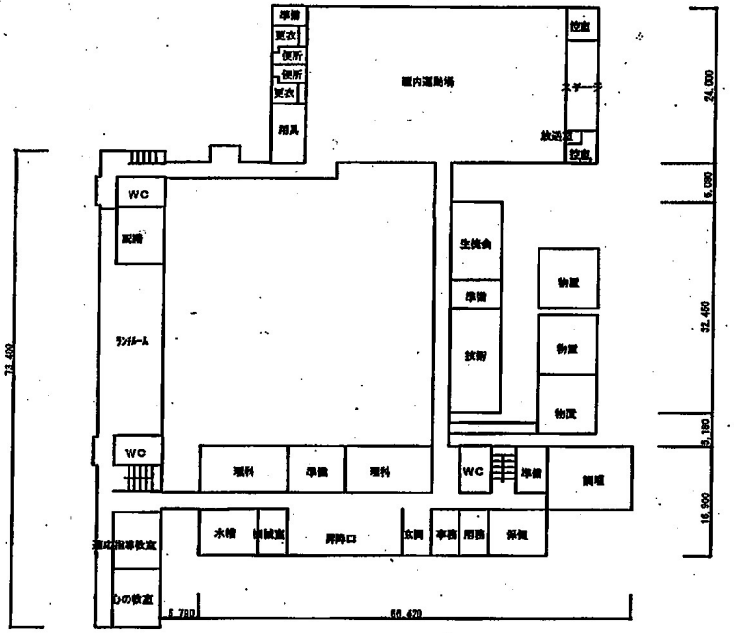



1Ｆ

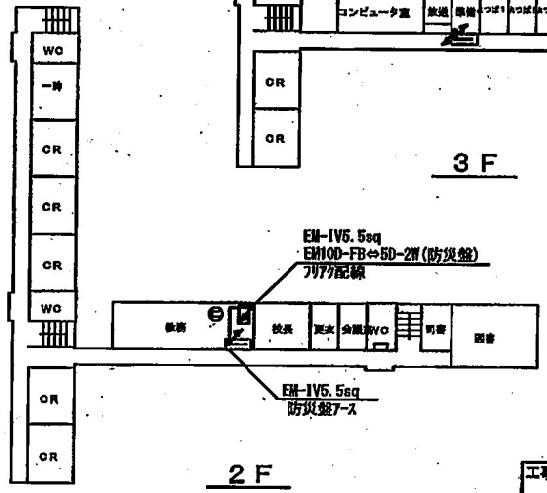
WC
一時
CR
CR
CR

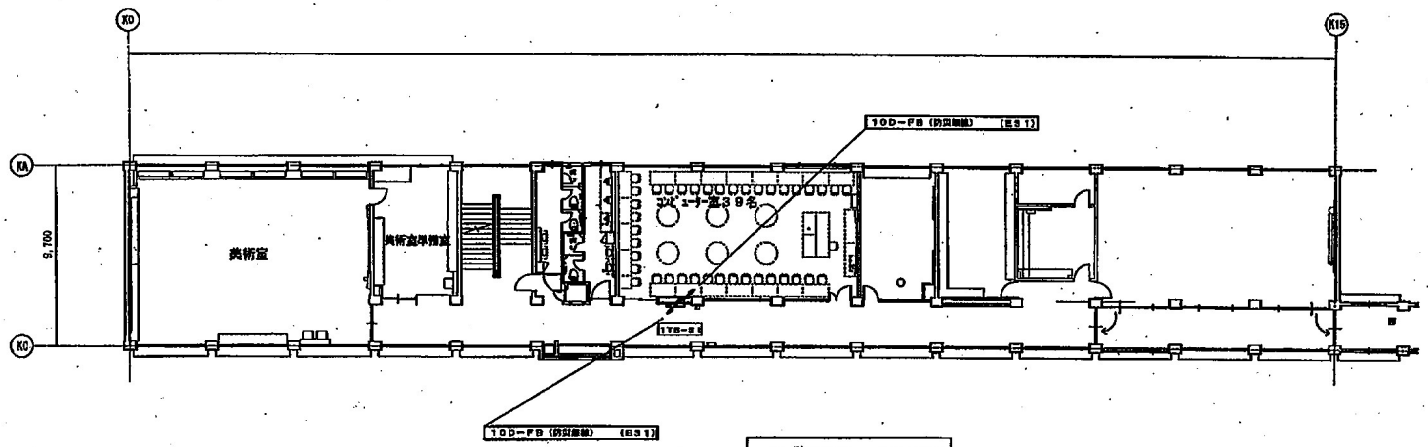


3 階平面図 S=1/200

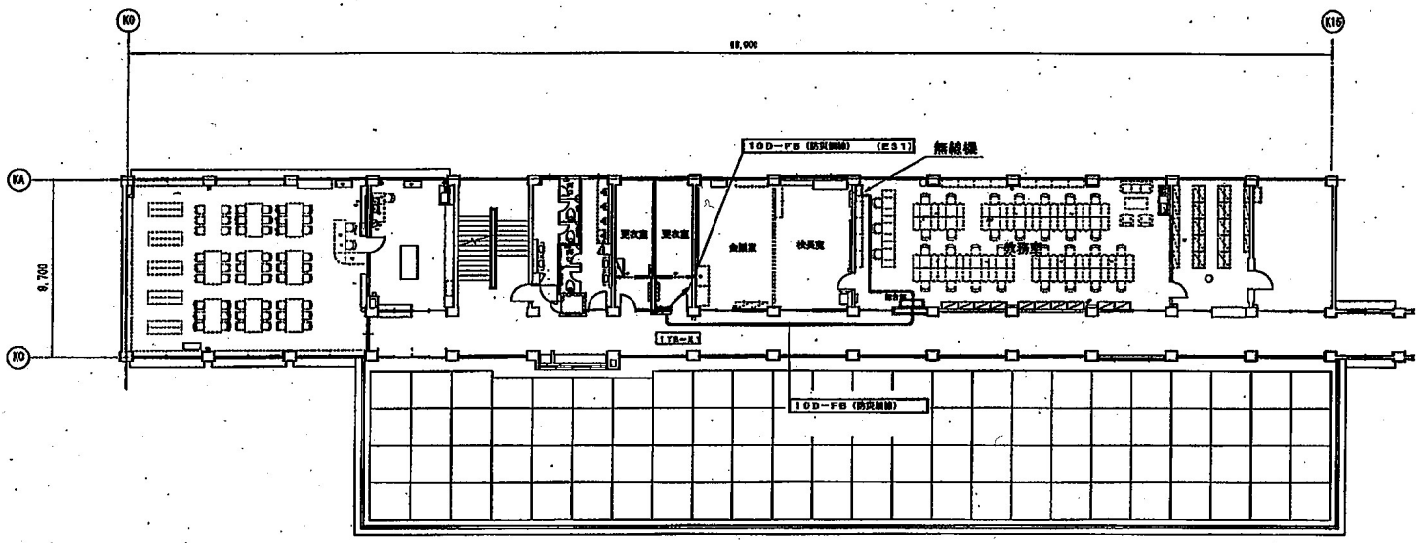



2 階平面図 S=1/200


凡 例

| 記号 | 名称 |
|---|---|
| | 室中継 |
| | 平面充所 |
| | 制御盤 |
| | PAK |
| | プルボックス (保護のC114.0×2 200×200×200) |
| | 端子盤 |
| | 分電盤 |
| | コンセント (防災) |
| | コンクリートはつり、コア抜き (壁貫通) |
| | コンクリートはつり、コア抜き (床貫通) |
| 幹線 | 天井ころがし配線 |
| 点線1 | 露出配管配線 |
| 一点鎖1 | ラック配線 |
| 二点鎖1 | 床隠蔽配線 |
| 点線3 | フリーアクセス、ボビット内配線 |
| 点線2 | 露出配線 |
| 一点鎖2 | 天井隠蔽配管配線 |
| | |
| | コネクタ接続変換器 (例 10D-FB→2D-FB) |
| | 立ち上がり・立ち下がり |


| | |
|---|---|
| 工事名 | 新潟市防災無線移設工事 |
| 図名 | 小新中学校 |
| 縮尺 | 1:200 |
| 図面番号 | 001-2 |
| | 完 成 図 |
| 年月 | 平成26年11月 |
| 承認 | |
| 設負者 | |

PH 階平面図 S=1/200

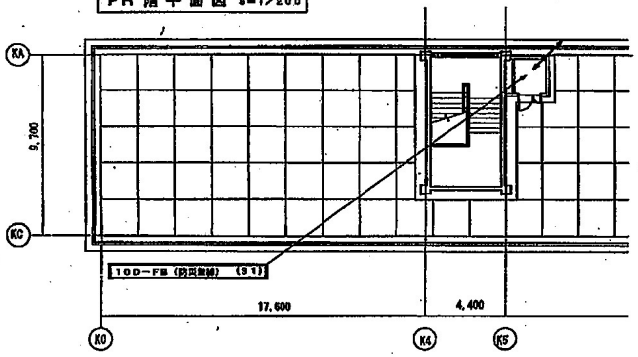

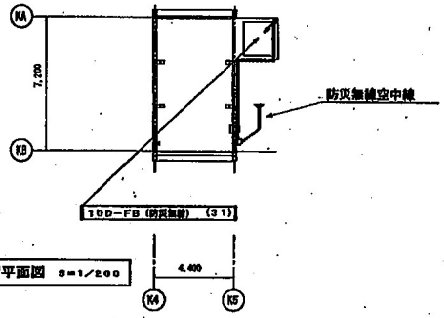
PHR 階平面図 S=1/200

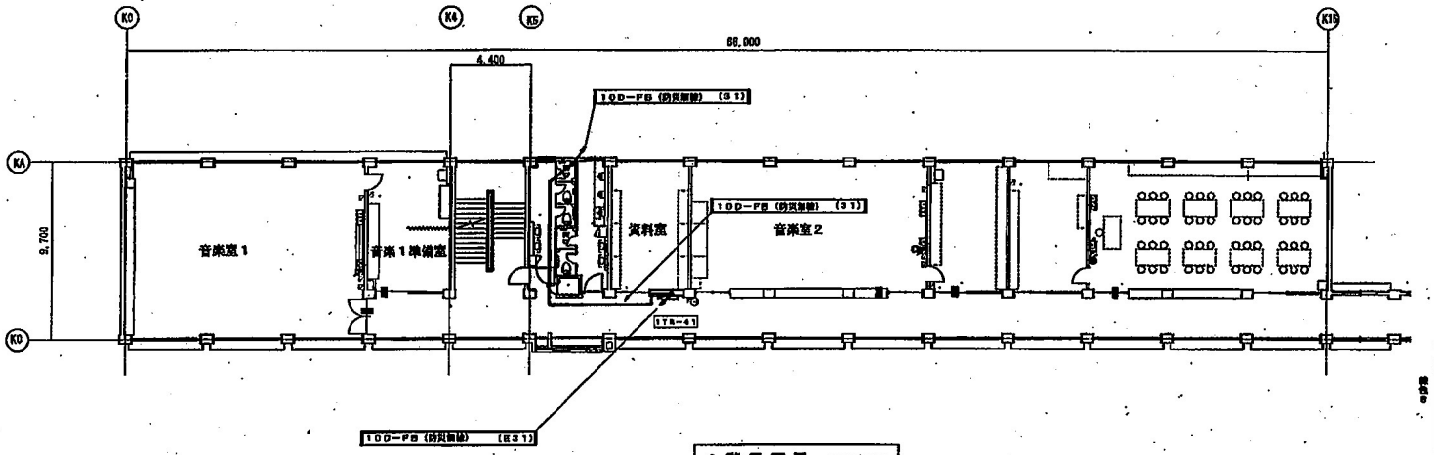



4 階平面図 S=1/200


凡 例

| 記号 | 名称 |
|---|---|
| | 空中線 |
| | 半固定局 |
| | 制御器 |
| | FAX |
| | プルボックス (W250×H250×D150 250x250x150) |
| | 端子盤 |
| | 分電盤 |
| | コンセント (防災) |
| | コンクリート壁つり、コア抜き (建築工事) |
| | コンクリート壁つり、コア抜き (防災工事) |
| | 天井ころがし配線 |
| | 露出配管配線 |
| | ラック配線 |
| | 床隠蔽配線 |
| | フリーアクセス、ピット内配線 |
| | 新設配線 |
| | 天井隠蔽配管配線 |
| | |
| | コネクタ接続変換器 (例 10-F3-R-H) |
| | 立ち上がり・立ち下がり |
| | |


| | |
|---|---|
| 工事名 | 新潟市防災無線移設工事 |
| 図名 | 小新中学校 |
| 縮尺 | 1：200 |
| 図面番号 | |
| 年月 | 平成26年11月 |
| 承認 | |
| 図面者 | |

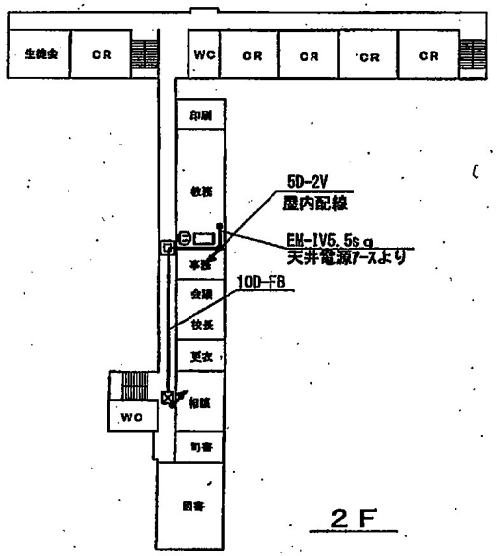


2F

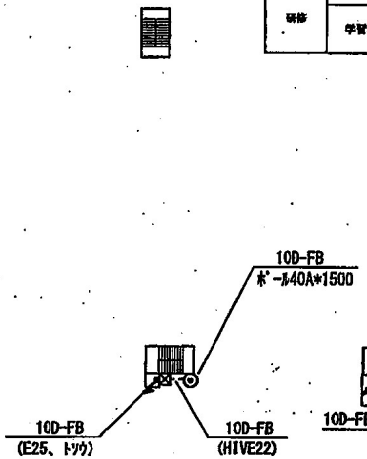



PH

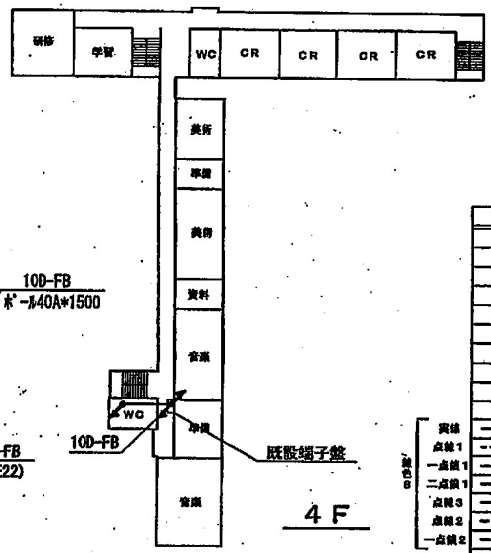



4F

凡　例

| 記号 | 名称 |
|---|---|
| ▽◎ | 空中線 |
| □ | 半固定局 |
| ⧖ | 制御部 |
| □ | FAX |
| ⊠ | プルボックス　（寸法のないものは 200×200×250） |
| ▭ | 端子盤 |
| ▨ | 分電盤 |
| ⊖ | コンセント（既設） |
| ▲ | コンクリートはつり、コア抜き（壁貫通） |
| △ | コンクリートはつり、コア抜き（床貫通） |
| 実線 | 天井ころがし配線 |
| 点線1 | 露出配管配線 |
| 一点鎖1 | ラック配線 |
| 二点鎖1 | 床隠蔽配線 |
| 点線3 | フリーアクセス、床ピット内配線 |
| 点線2 | 架空配線 |
| 一点鎖2 | 天井隠蔽配管配線 |
| | |
| | コネクタ接続変換部　（例　10D-FB⇒5D-FB） |
| | 立ち上がり・立ち下がり |
| | |

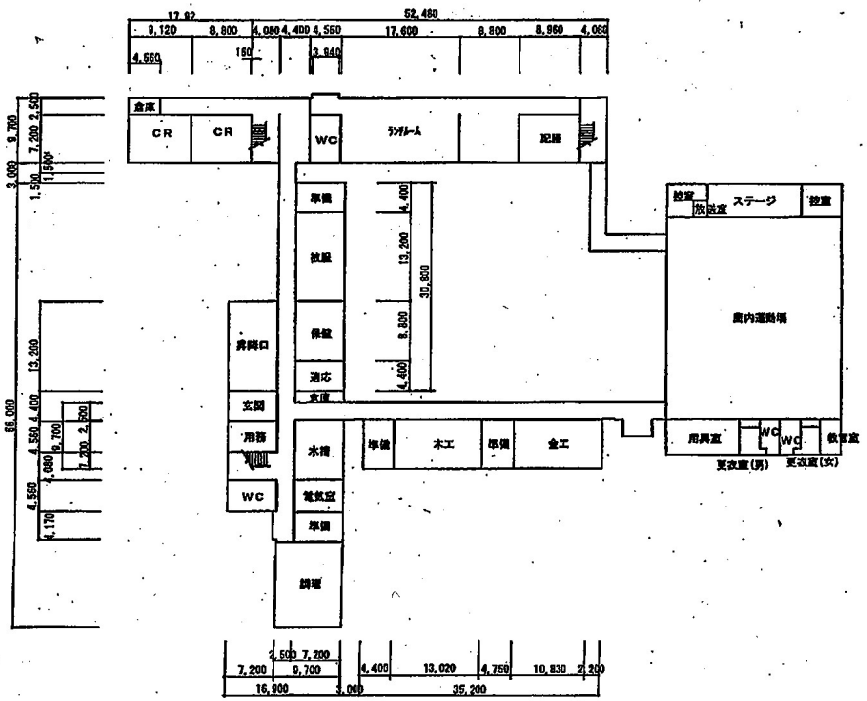




1F

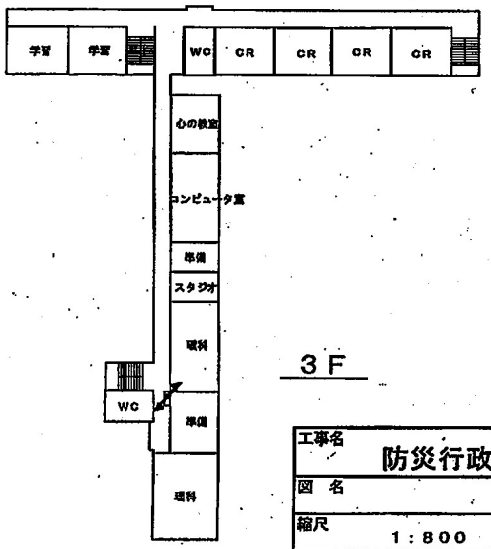


3F


| | |
|---|---|
| 工事名 | 防災行政無線デジタル化事業 |
| 図名 | 山潟中学校 |
| 縮尺 | 1：800 |
| 図面番号 | 062 |
| | 完　成　図 |
| 年月 | 平成22年 3月 |
| 承認 | 教 |
| 請負者 | |

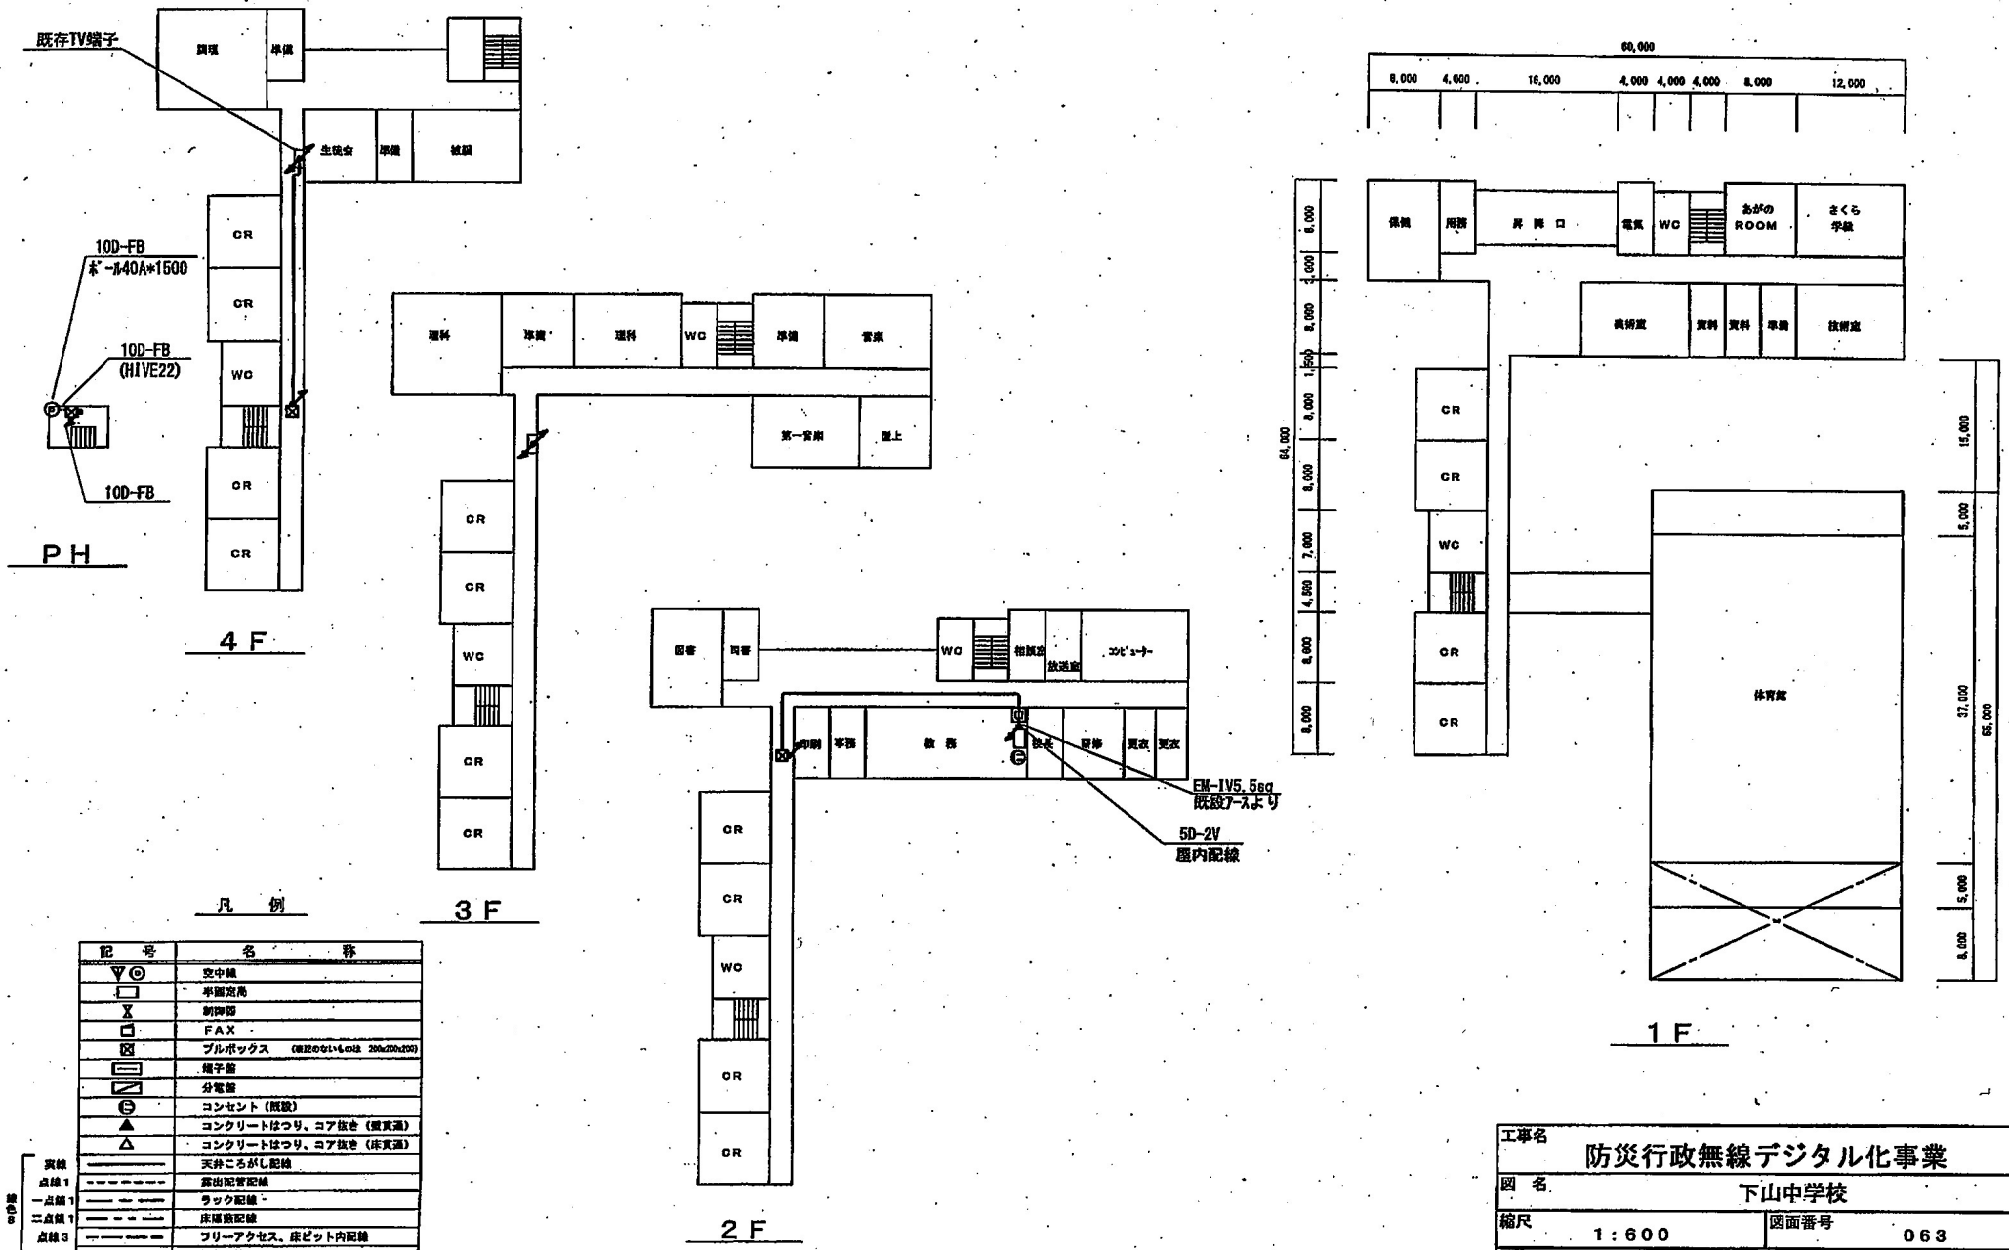

既存TV端子
調理
準備
生徒会
準備
被服
CR
CR
WC
CR
CR
10D-FB
ポ-ル40A*1500
10D-FB
(HIVE22)
10D-FB
PH
4 F
理科
準備
理科
WC
準備
音楽
第一音楽
屋上
CR
CR
WC
CR
CR
3 F
図書
閲覧
WC
相談室
放送室
コンピューター
印刷
準備
教務
校長
屋移
更衣
更衣
CR
CR
WC
CR
CR
EM-IV5.5sq
既設アースより
5D-2V
屋内配線
2 F
60,000
8,000
4,000
16,000
4,000
4,000
4,000
8,000
12,000
64,000
保健
用務
昇降口
電気
WC
あがの
ROOM
さくら
学級
視聴覚
資料
資料
準備
技術室
CR
CR
WC
CR
CR
体育館
15,000
5,000
37,000
5,000
8,000
65,000
1 F
凡 例
記号
名称
空中線
半固定局
制御器
FAX
プルボックス
端子盤
分電盤
コンセント（既設）
コンクリートはつり、コア抜き（壁貫通）
コンクリートはつり、コア抜き（床貫通）
線色名
実線
天井ころがし配線
点線1
露出配管配線
一点鎖1
ラック配線
二点鎖1
床隠蔽配線
点線3
フリーアクセス、床ピット内配線
点線2
段差配線
一点鎖2
天井既設配管配線
コネクタ接続変換部
立ち上がり・立ち下がり
工事名
防災行政無線デジタル化事業
図名
下山中学校
縮尺
1：600
図面番号
063
完 成 図
年月
平成２２年 3月
承認
請負者

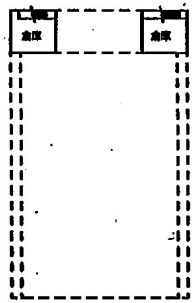



## 凡　例

| 記　号 | 名　　称 |
|---|---|
| | 放中線 |
| | 平面定規 |
| | 制御器 |
| | FAX |
| | プルボックス　（記号のないものは 20x20x20） |
| | 端子盤 |
| | 分電盤 |
| | コンセント（既設） |
| | コンクリートはつり、コア抜き（貫通） |
| | コンクリートはつり、コア抜き（非貫通） |
| 実線 | 天井ころがし配線 |
| 点線1 | 露出配管配線 |
| 一点鎖1 | ラック配線 |
| 二点鎖1 | 床隠蔽配線 |
| 点線3 | フリーアクセス、床ピット内配線 |
| 点線2 | 埋設配線 |
| 一点鎖2 | 天井既設配管活用 |
| | コネクタ接続変換部　（例　10-FB⇒50-FB） |
| | 立ち上がり・立ち下がり |

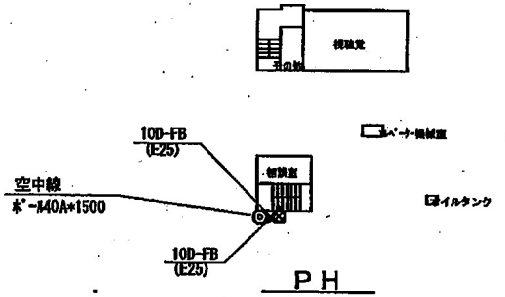


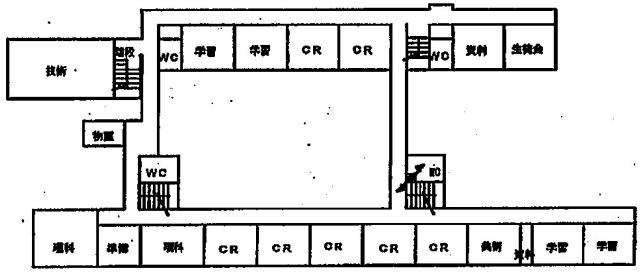
２Ｆ

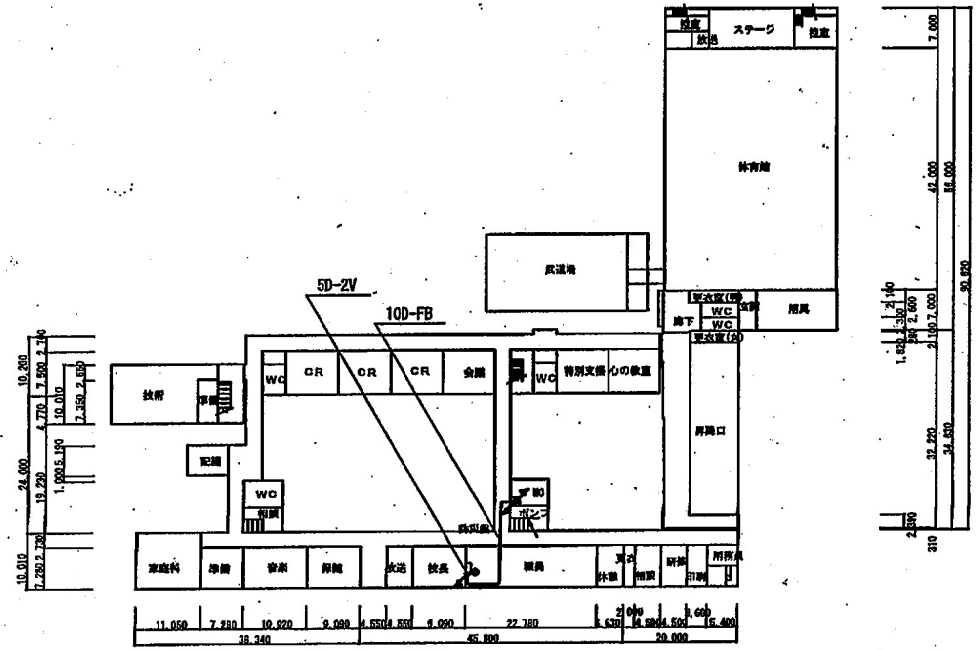



１Ｆ

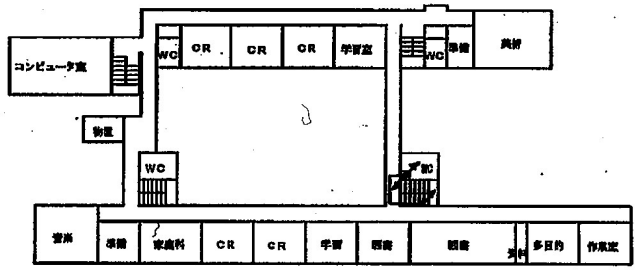



３Ｆ

| | |
|---|---|
| 工事名 | |
| 図　名 | 黒埼中学校 |
| 縮尺 | 1：600 |
| 図面番号 | |
| 竣　工　図 | |
| 年月 | 平成２４年１０月 |
| 承認 | |
| 請負者 | |

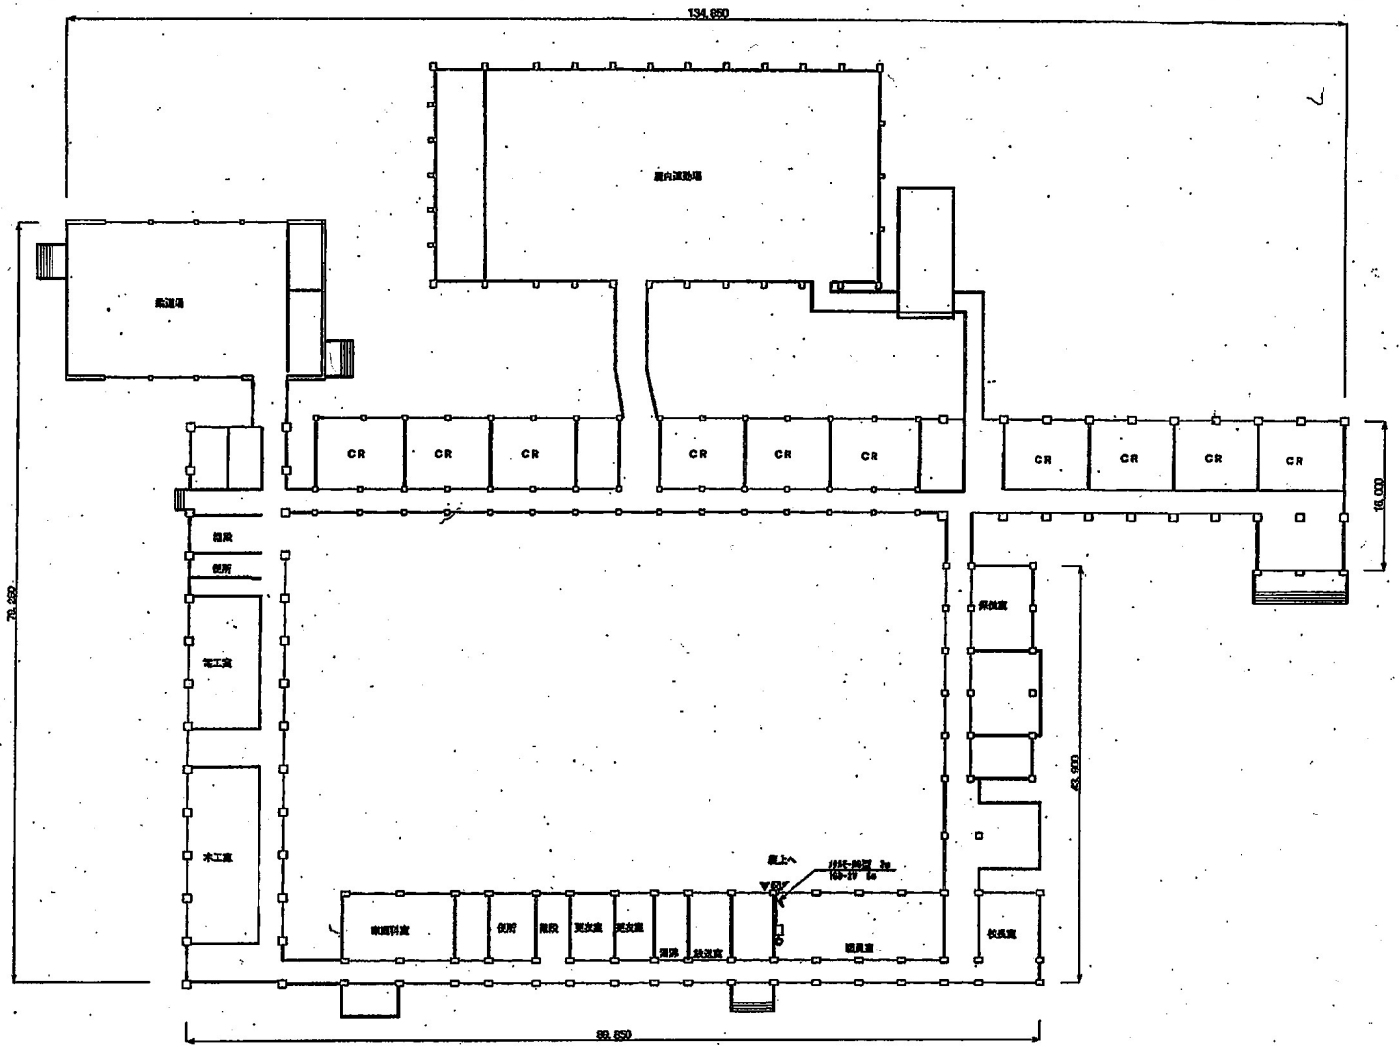



1階　平面図

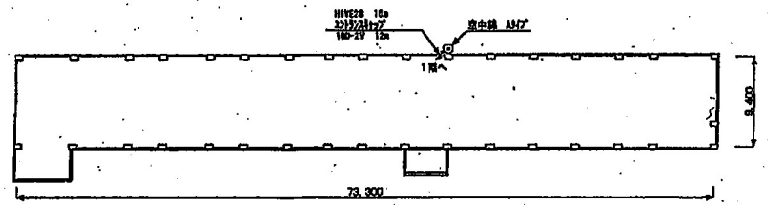


屋上　平面図

| | |
|---|---|
| 工事名 | デジタル地域防災無線整備工事 |
| 図名 | 新津第一中学校 平面図 |
| 縮尺 | 1:400 |
| 図面番号 | 27 |
| 新潟市都市整備局開発建築部営繕課 | |
| 課長 | 補佐 / 係長 / 係 |
| 設計者 | |

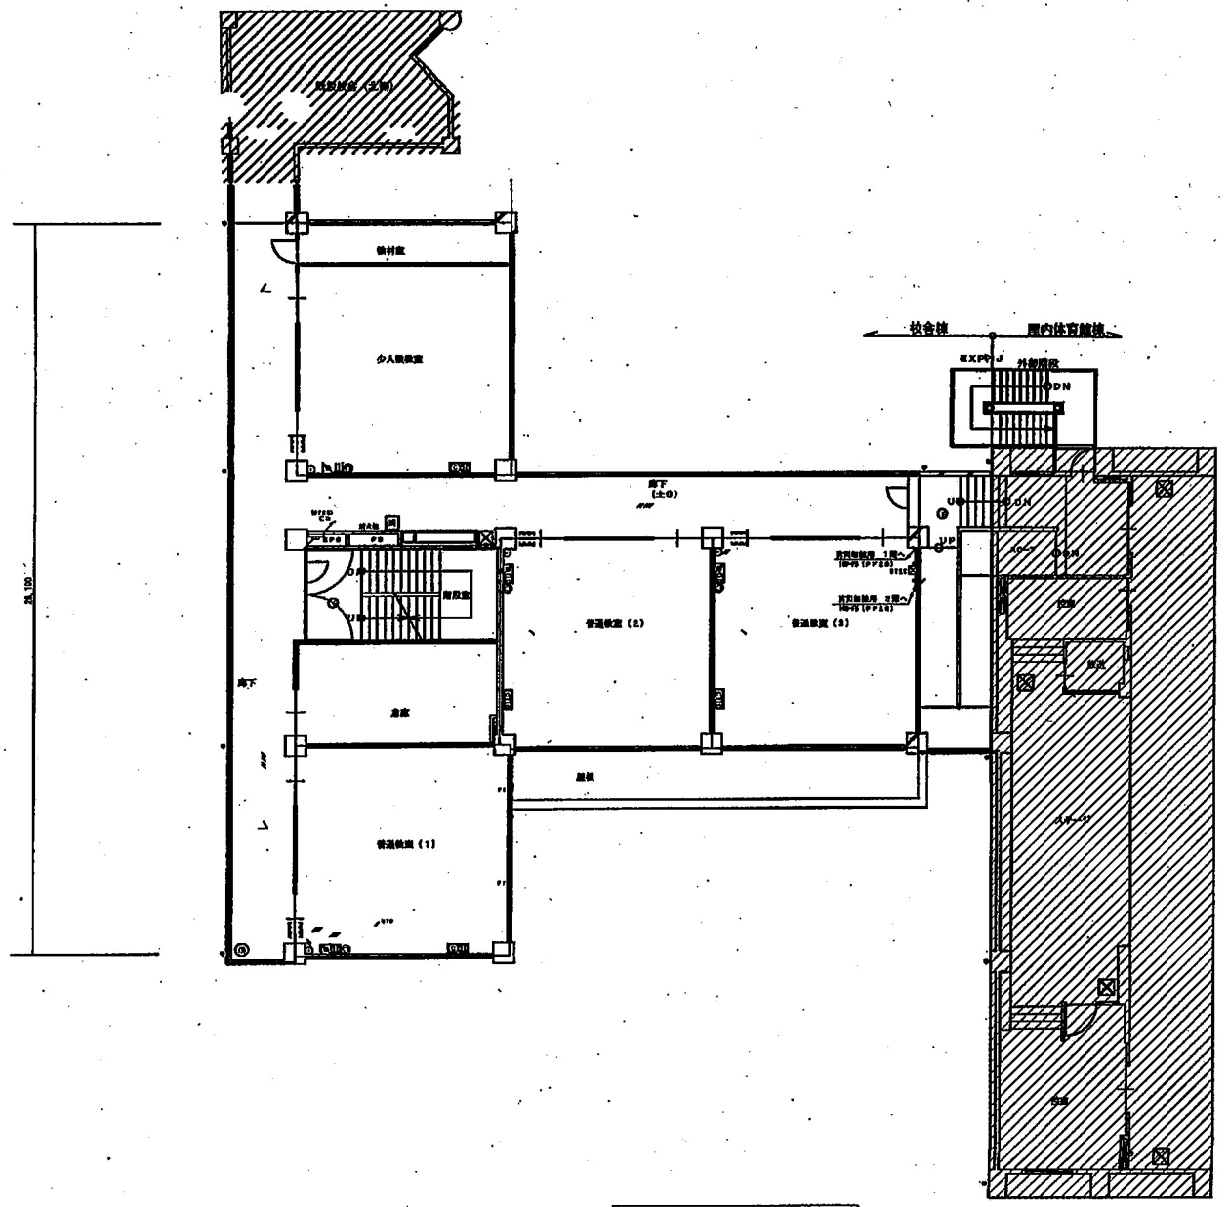



校舎棟　2階平面図　S=1：100

N

凡　例

| 記　号 | 名　称 |
|---|---|
| | 室中線 |
| | 半間走馬 |
| | 制御盤 |
| | FAX |
| | ・プルボックス　（寸法の入らないものは　250x200x100） |
| | 端子盤 |
| | 分電盤 |
| | コンセント（既設） |
| | コンクリートはつり、コア抜き（壁貫通） |
| | コンクリートはつり、コア抜き（床貫通） |
| 実線 | 天井ころがし配線 |
| 点線1 | 露出配管配線 |
| 一点鎖線1 | ラック配線 |
| 二点鎖線1 | 床隠蔽配線 |
| 点線2 | フリーアクセス、床ピット内配線 |
| 点線3 | 隠蔽配線 |
| 一点鎖線2 | 天井隠蔽配管配線 |
| | |
| | コネクタ接続変換部　（例　10-P5→5P-10） |
| | 立ち上がり・立ち下がり |

| | |
|---|---|
| 工事名 | 新津第二中学校改築に伴う新潟市地域防災無線移設工事 |
| 図名 | 新津第二中学校 |
| 縮尺 | 1：100 |
| 図面番号 | 001−2 |
| | 竣　工　図 |
| 年月 | 平成２６年　３月 |
| 年部 | |
| 関係者 | |

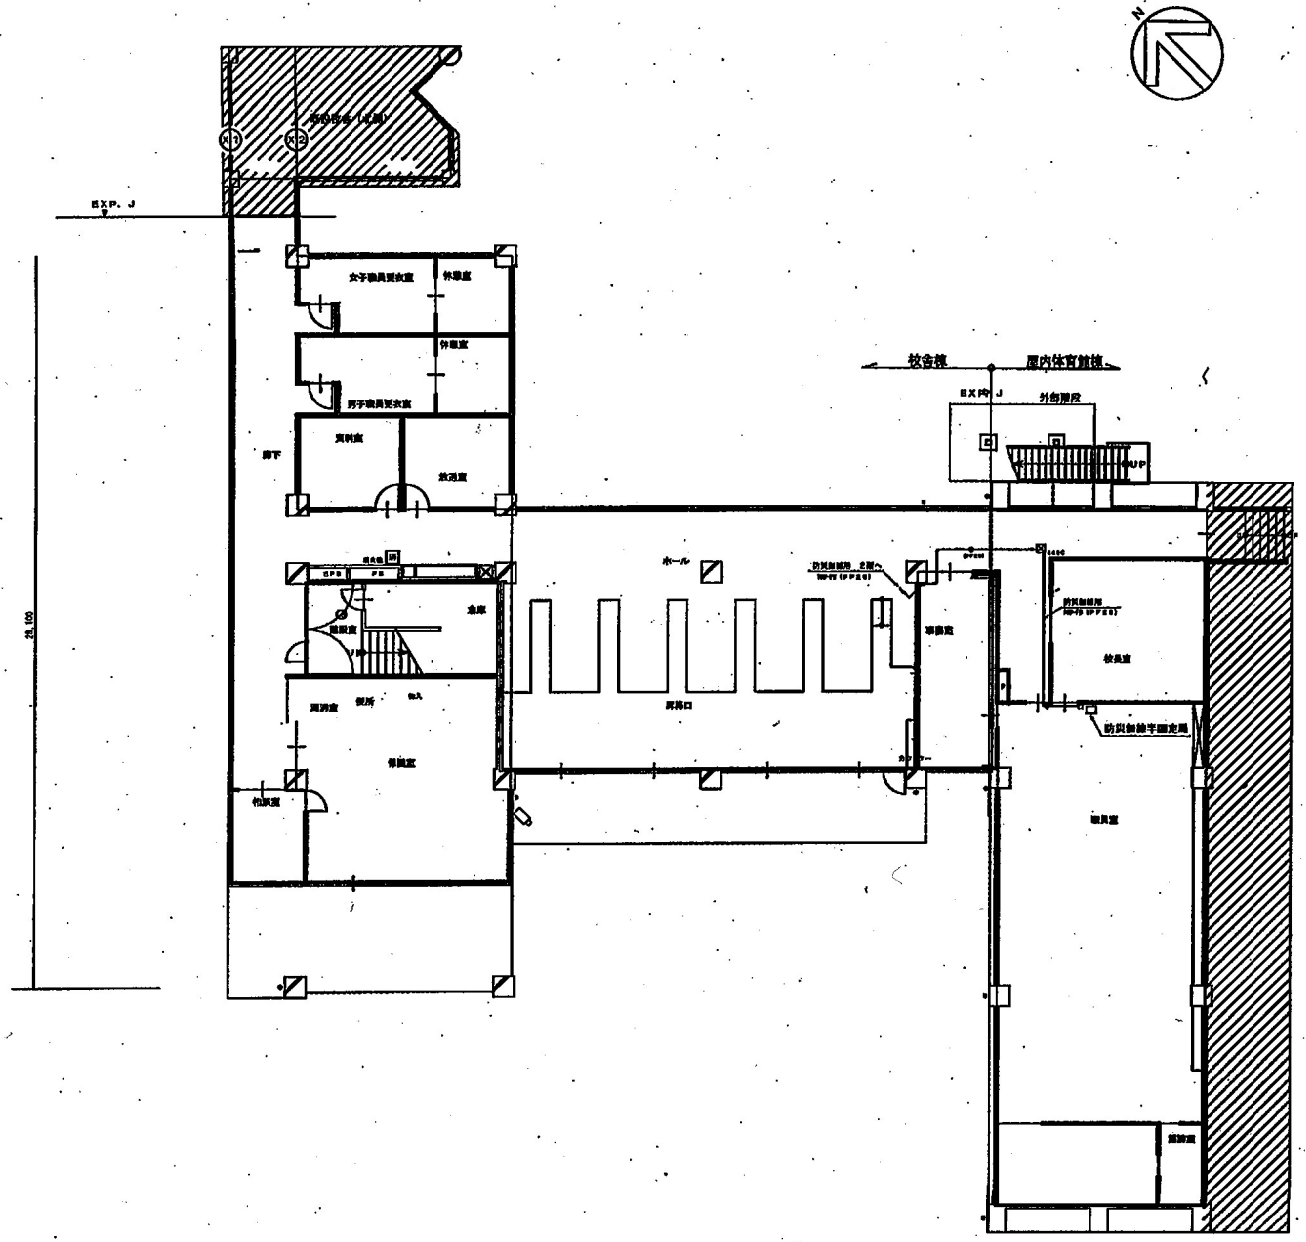



校舎棟　1階平面図　S=1：100

＊同軸ケーブル敷設概算
水平距離　23．2m
垂直距離　17m
合計　40．2m
敷設長は曲がり部分の余長を
考慮し図面上の1．1倍とする。
40.2×1.1≒44.22≒45mとする

凡　例

| 記号 | 名称 |
|---|---|
| | 立中継 |
| | 平面走用 |
| | 斜面用 |
| | FAX |
| | プルボックス　（自記のないものは 200x200x200） |
| | 端子盤 |
| | 分電盤 |
| | コンセント（既設） |
| | コンクリートはつり、コア抜き（壁貫通） |
| | コンクリートはつり、コア抜き（床貫通） |
| 配線 | 天井ころがし配線 |
| 点線1 | 露出配管配線 |
| 一点鎖1 | ラック配線 |
| 二点鎖1 | 床隠蔽配線 |
| 点線3 | フリーアクセス、ピット内配線 |
| 点線2 | 架空配線 |
| 一点鎖2 | 天井隠蔽配管配線 |
| | |
| | コネクタ接続変換部　（例 HD-FI⇔HD-FD） |
| | 立ち上がり・立ち下がり |
| | |

| | |
|---|---|
| 工事名 | 新津第二中学校改築に伴う新潟市地域防災無線移設工事 |
| 図名 | 新津第二中学校 |
| 縮尺 | 1：100 |
| 図面番号 | 001－1 |
| | 竣　工　図 |
| 年月 | 平成26年　3月 |
| 承認 | |
| 設計者 | |

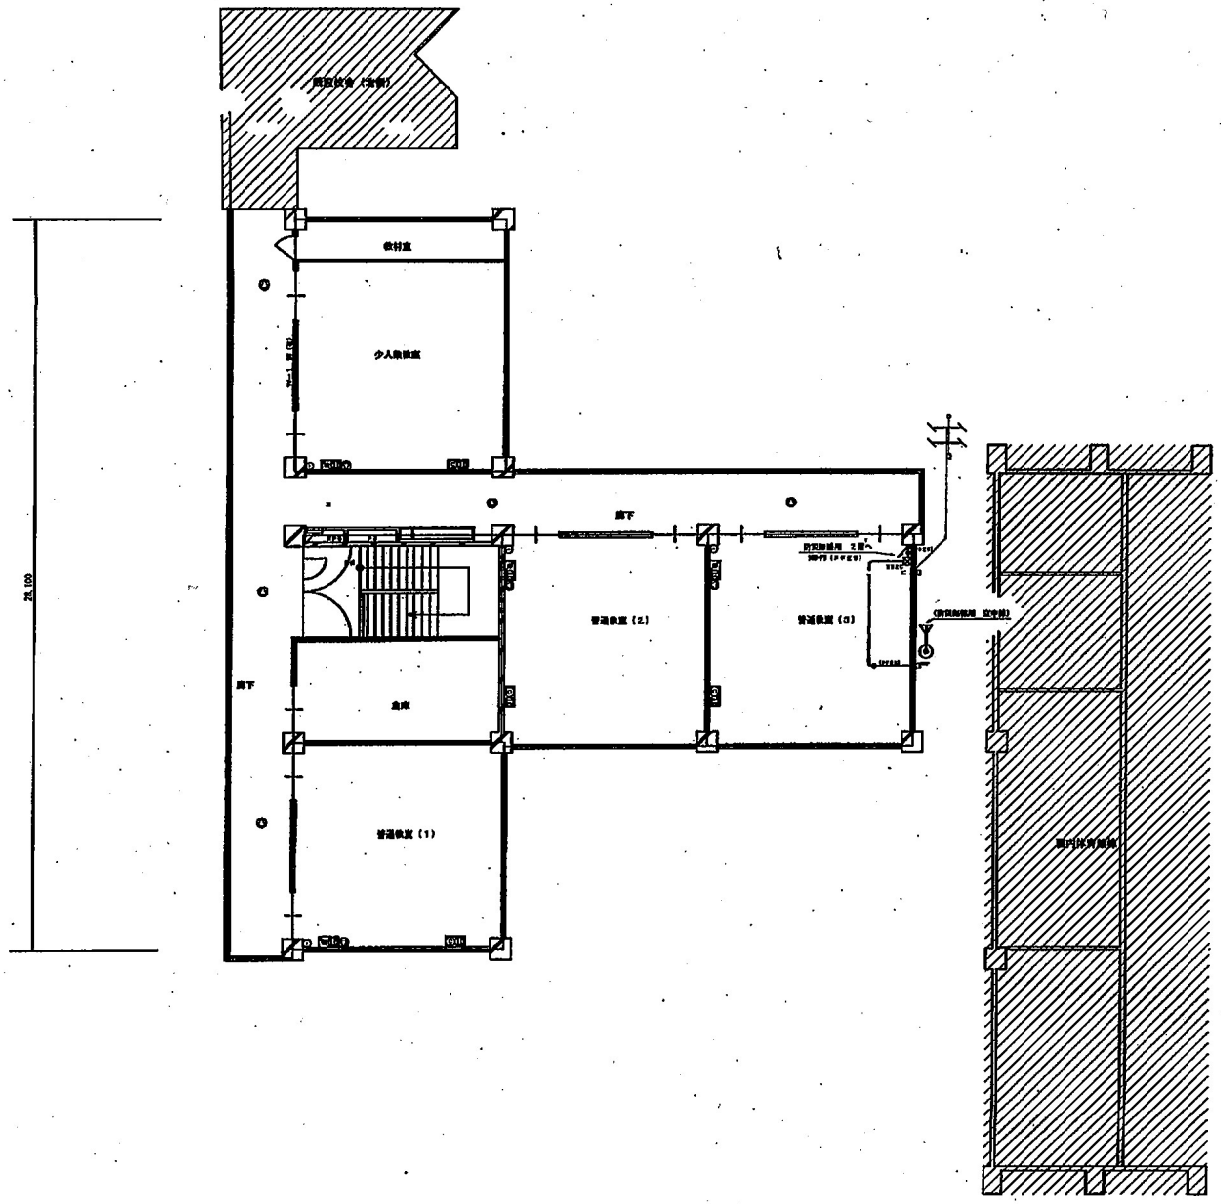



校舎棟　3階平面図　S=1：100


凡　例

| 記号 | 名称 |
|---|---|
| | 空中線 |
| | 平面光端 |
| | 制御部 |
| | FAX |
| | プルボックス　（表記のないものは 150x150x100） |
| | 端子箱 |
| | 分岐箱 |
| | コンセント（新設） |
| | コンクリートはつり、コア抜き（壁貫通） |
| | コンクリートはつり、コア抜き（床貫通） |
| 新設 | 天井こもがし配線 |
| 点線1 | 露出配管配線 |
| 一点鎖1 | ラック配線 |
| 二点鎖1 | 床隠蔽配線 |
| 点線3 | フリーアクセス、床ピット内配線 |
| 点線2 | 架空配線 |
| 一点鎖2 | 天井裏設配管配線 |
| | |
| | コネクタ接続変換部　（例 100-124+ED-FP） |
| | 立ち上がり・立ちてがり |
| | |


| | |
|---|---|
| 工事名 | 新津第二中学校改築に伴う新潟市地域防災無線移設工事 |
| 図名 | 新津第二中学校 |
| 縮尺 | 1：100 |
| 図面番号 | 001－3 |
| | 竣　工　図 |
| 年月 | 平成２６年　３月 |
| 承認 | |
| 図面者 | |

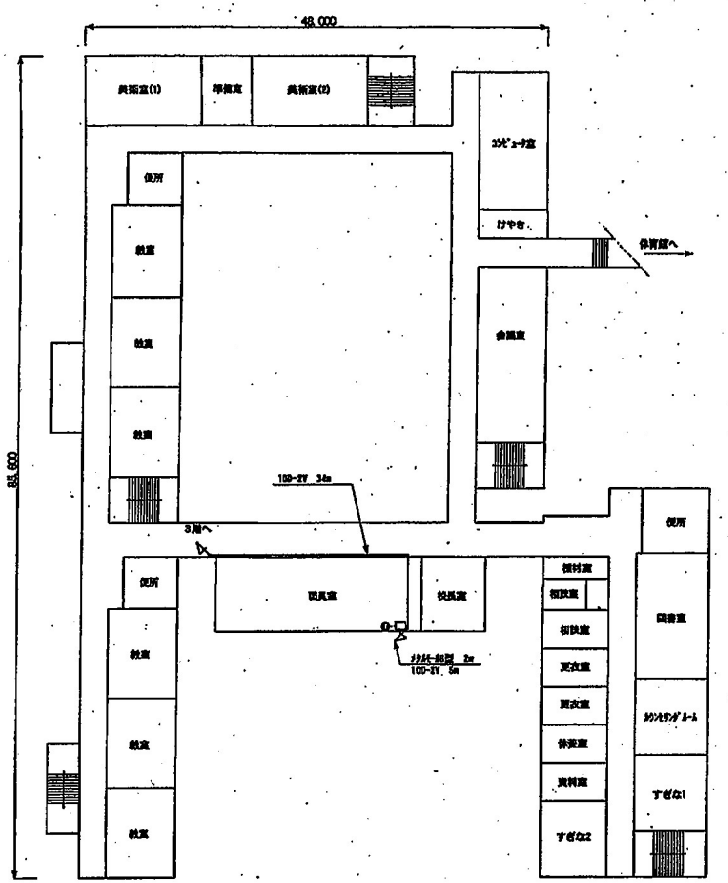


2階　平面図

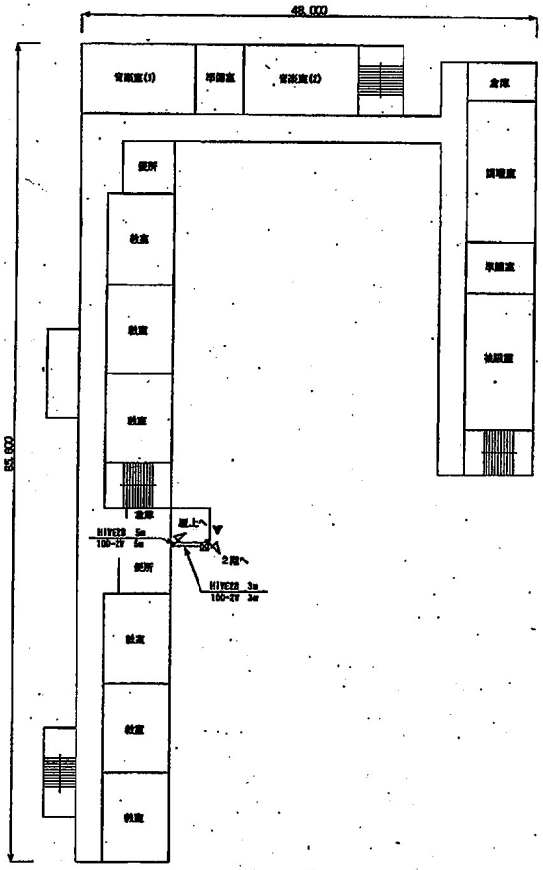



3階　平面図

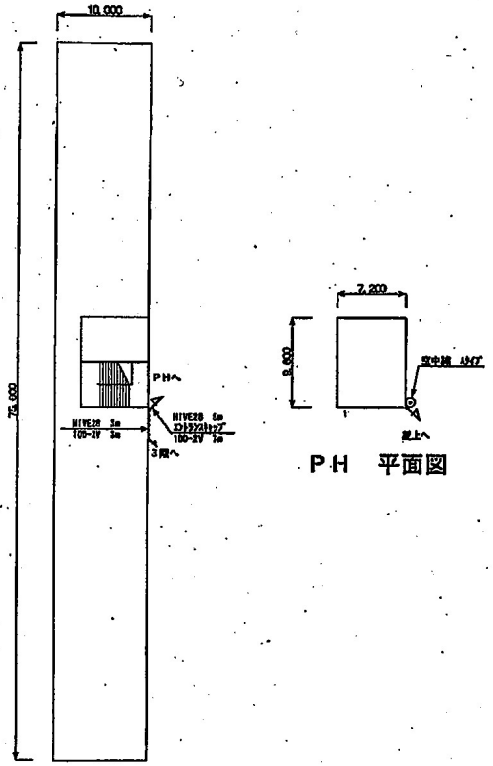



屋上　平面図

PH　平面図


| | | | |
|---|---|---|---|
| 工事名 | デジタル地域防災無線整備工事 | | |
| 図名 | 新津第五中学校 平面図 | | |
| 縮尺 | 1:400 | 図面番号 | 29 |
| 新潟市都市整備局開発建築部営繕課 | | | |
| 課長 | 係長 | 係 | |
| 設計者 | | | |

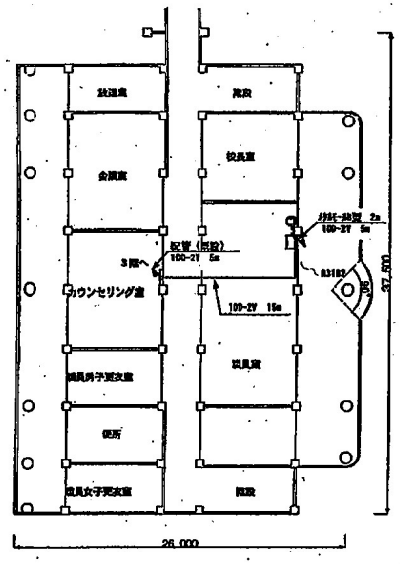


2階　平面図

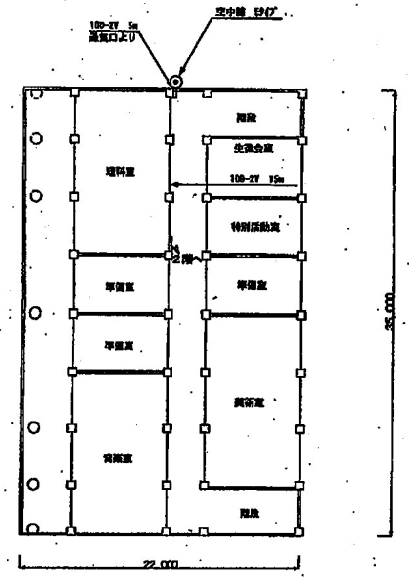



3階　平面図

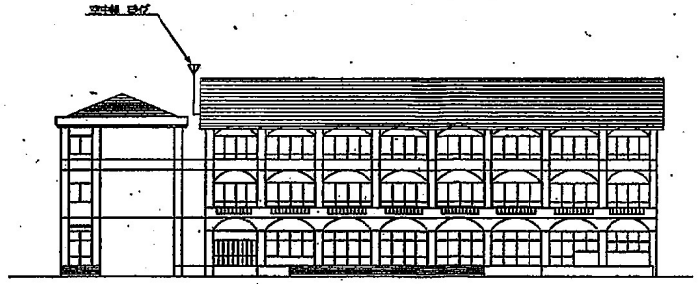


立　面　図


| | | | |
|---|---|---|---|
| 工事名 | デジタル地域防災無線整備工事 | | |
| 図名 | 金津中学校 平面図・立面図 | | |
| 縮尺 | 1:300 | 図面番号 | 30 |
| 新潟市都市整備局開発建築部営繕課 | | | |
| 課長 | 補佐 | 係長 | 係 |
| 設計者 | | | |

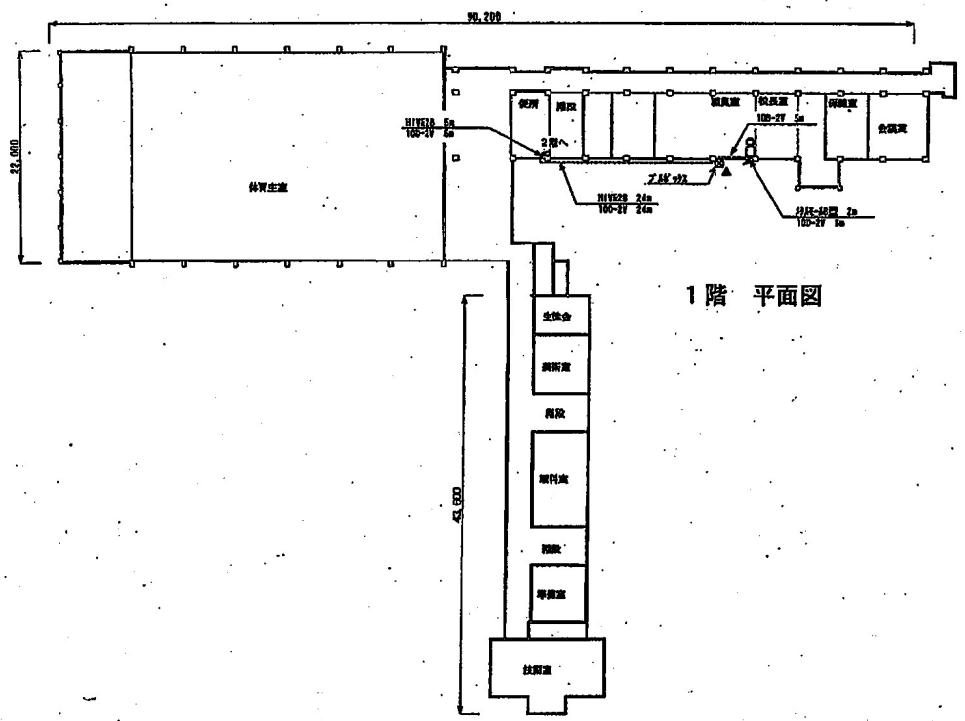



1階　平面図

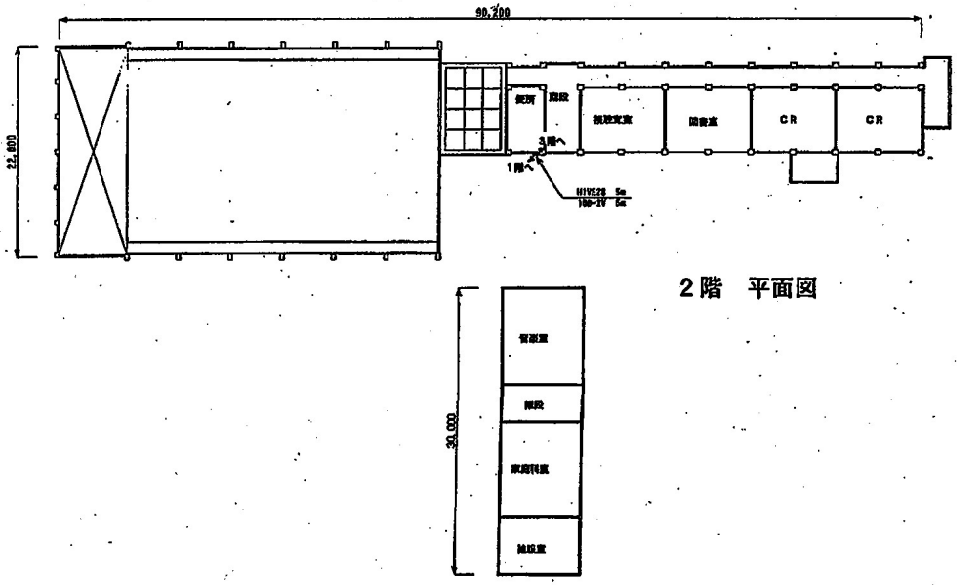


2階　平面図

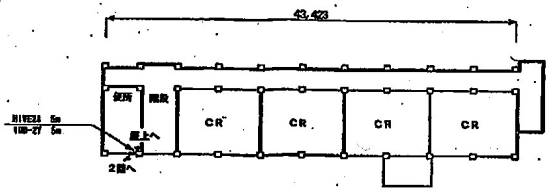



3階　平面図

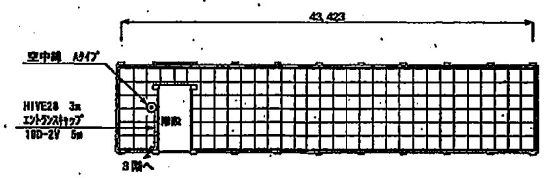



屋上階　平面図


| | | | |
|---|---|---|---|
| 工事名 | デジタル地域防災無線整備工事 | | |
| 図名 | 小合中学校 平面図 | | |
| 縮尺 | 1:400 | 図面番号 | 31 |
| 新潟市都市整備局開発建築部営繕課 | | | |
| 課長 | 補佐 | 係長 | 係 |
| 設計者 | | | |

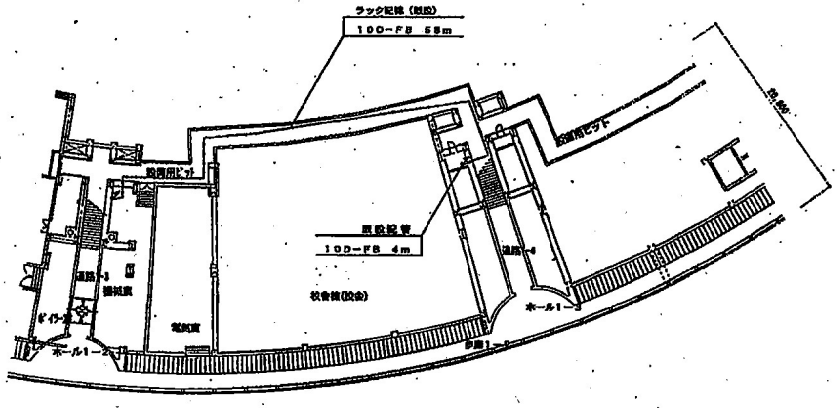


1 階 平 面 図

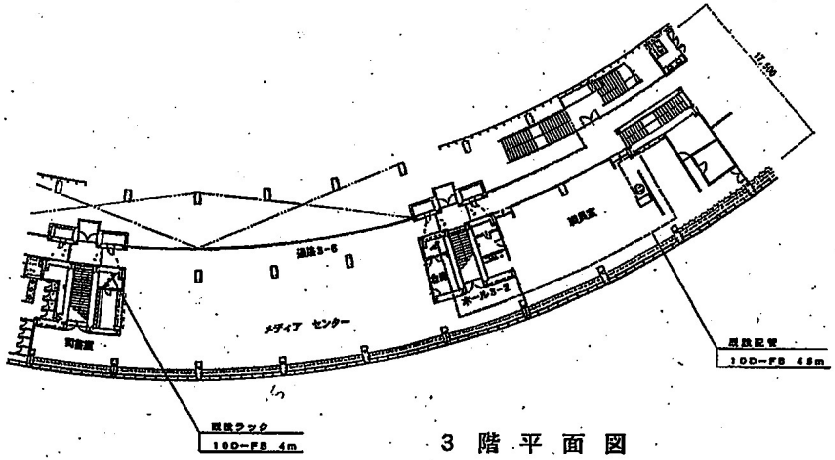


3 階 平 面 図

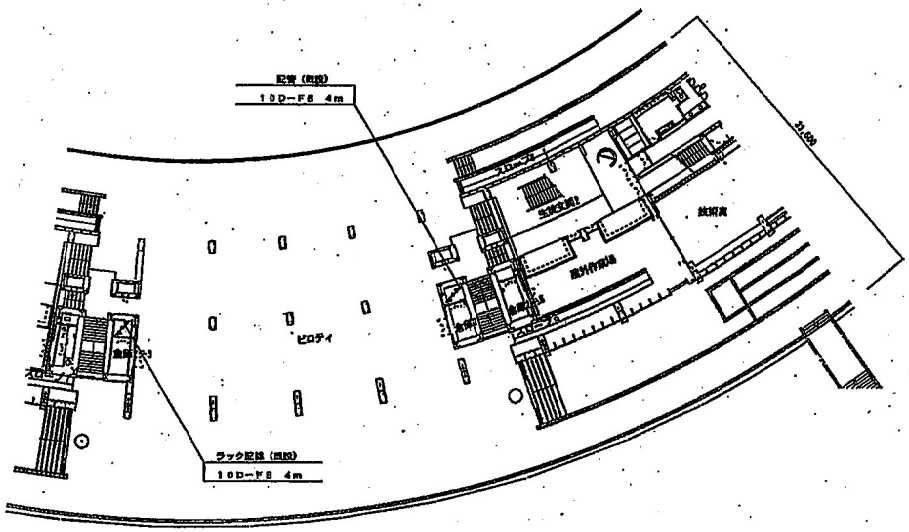


2 階 平 面 図

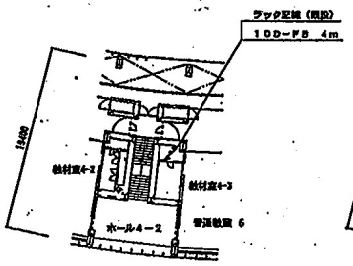

4 階 平 面 図

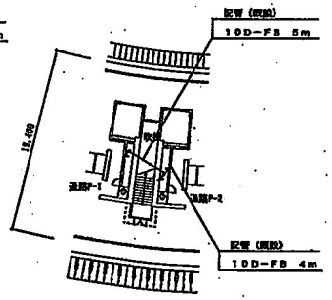


屋 階 平 面 図

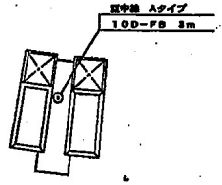


屋 上 平 面 図


| | | | |
|---|---|---|---|
| 工事名 | デジタル地域防災無線整備工事 | | |
| 図 名 | 高塚中学校 平面図 | | |
| 縮尺 | 1:400 | 図面番号 | 66 |
| 新潟市都市整備局開発建築部営繕課 | | | |
| 課長 | 補佐 | 係長 | 係 |
| | | | |
| 設計者 | | | |

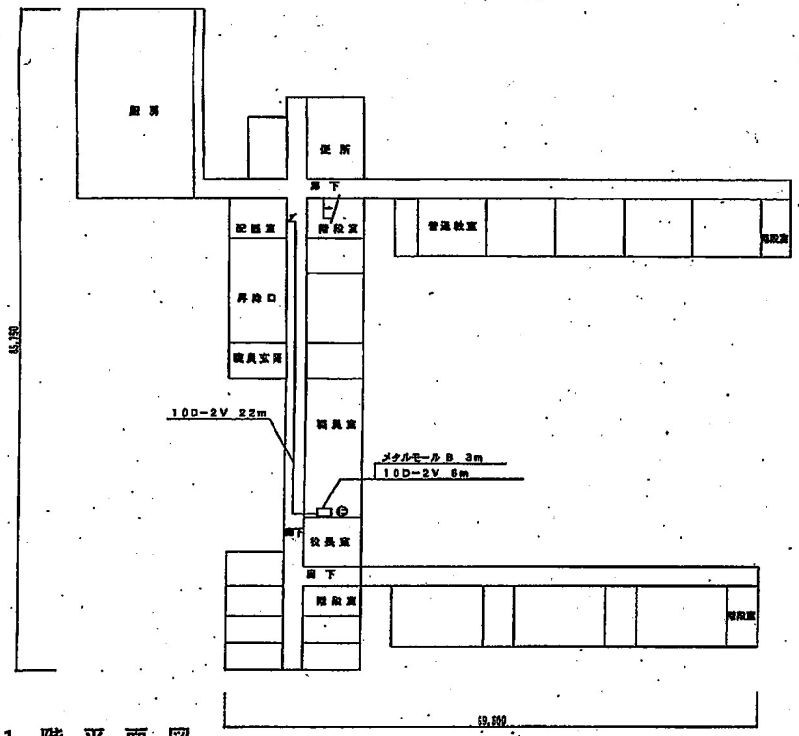



1 階 平 面 図

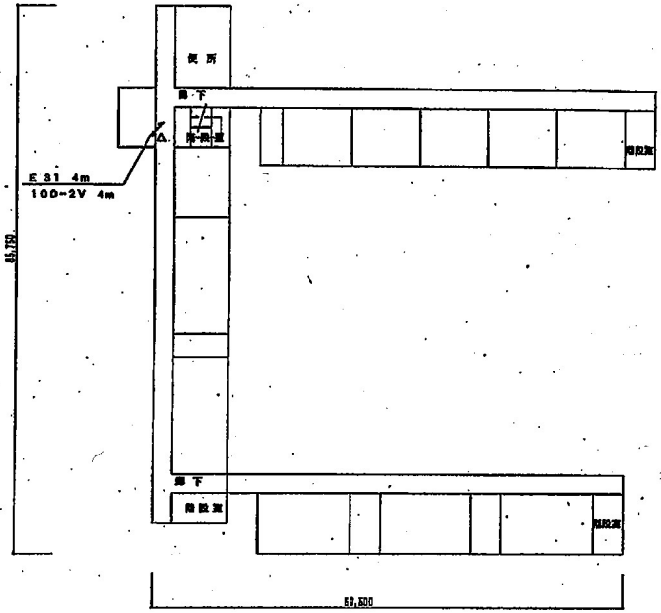



2 階 平 面 図

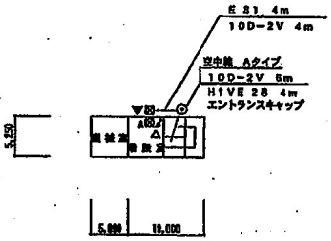


P H 階 平 面 図

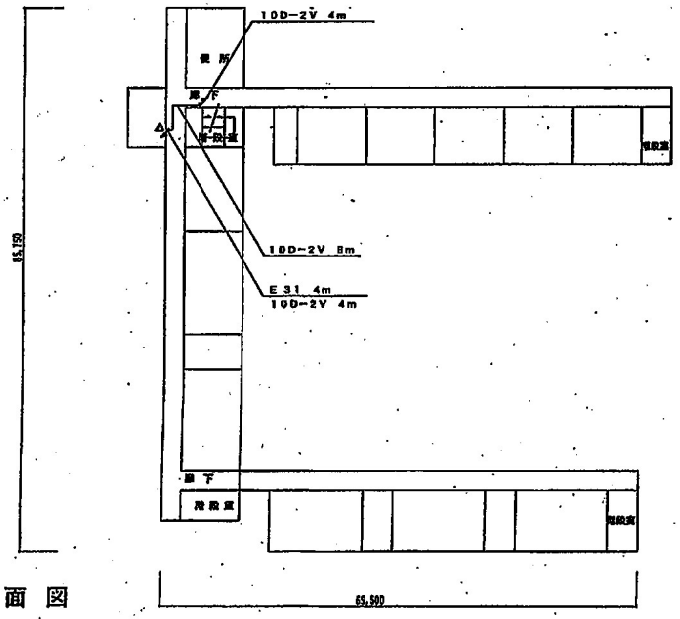



3 階 平 面 図

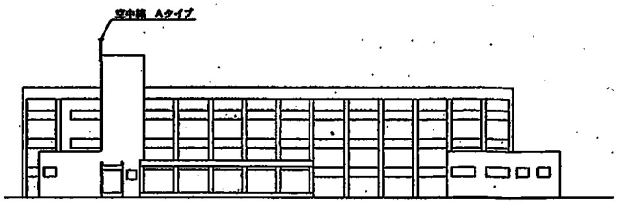



立 面 図


| | |
|---|---|
| 工事名 | デジタル地域防災無線整備工事 |
| 図 名 | 光晴中学校 平面図・立面図 |
| 縮尺 | 1:500 |
| 図面番号 | 69 |
| 新潟市都市整備局開発建築部営繕課 | |
| 課長 / 補佐 / 係長 / 係 | |
| 設計者 | |

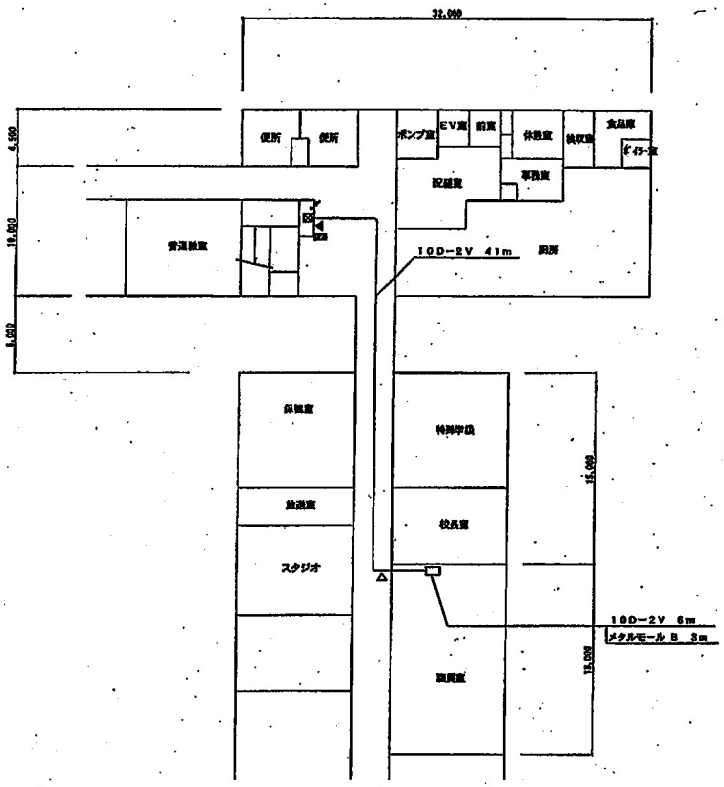



1 階 平 面 図

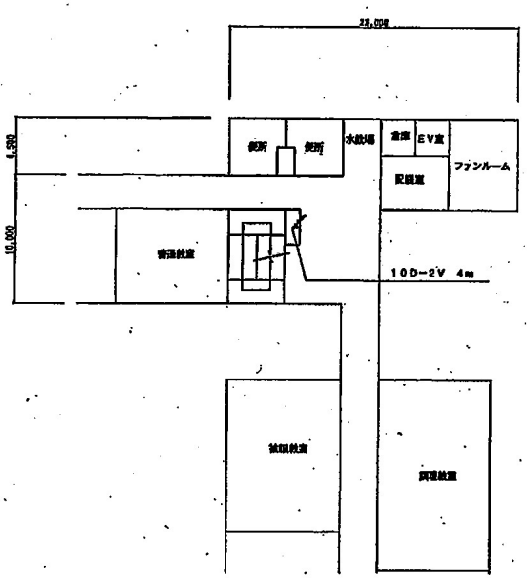


2 階 平 面 図

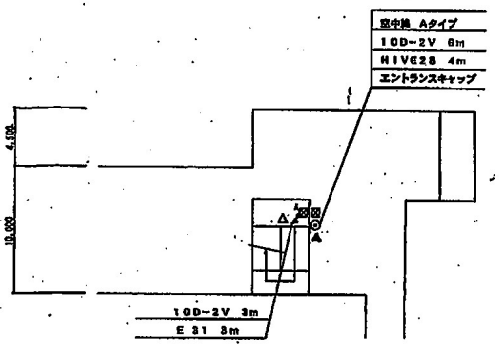



P H 階 平 面 図

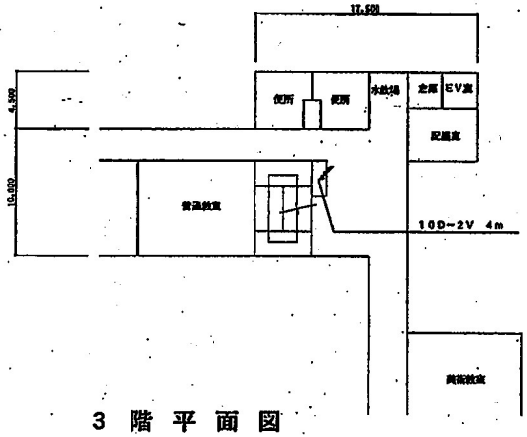



3 階 平 面 図


| | |
|---|---|
| 工事名 | デジタル地域防災無線整備工事 |
| 図 名 | 豊栄早通中学校 平面図 |
| 1:300 | 図面番号 70 |
| 新潟市都市整備局開発建築部営繕課 | |
| 課長 / 補佐 / 係長 / 係 | |
| 設計者 | |

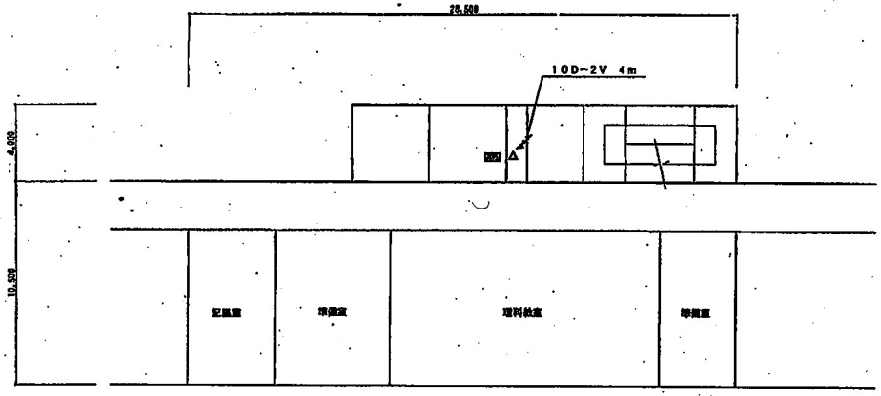



2 階 平 面 図

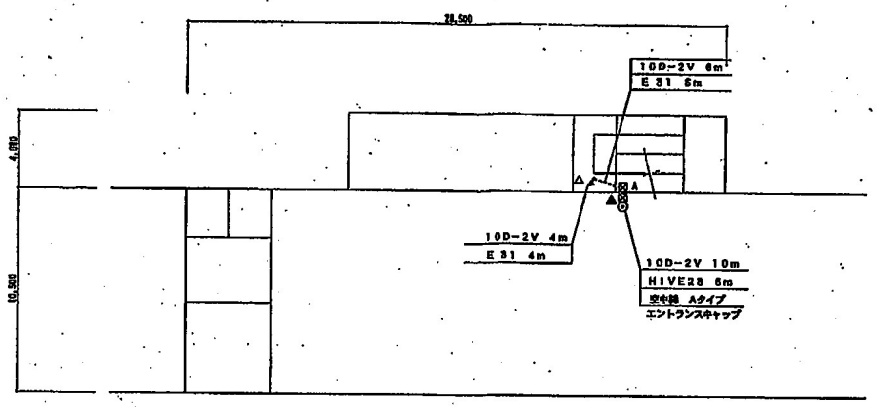



P H 階 平 面 図

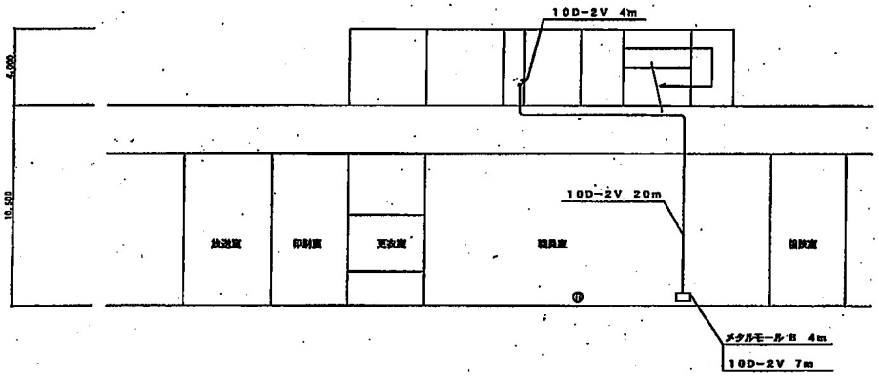


1 階 平 面 図

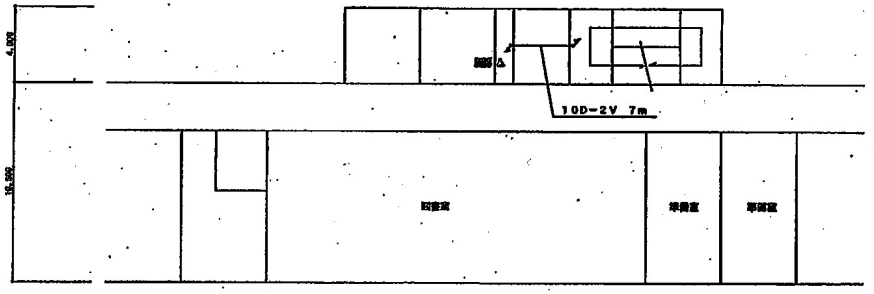



3 階 平 面 図

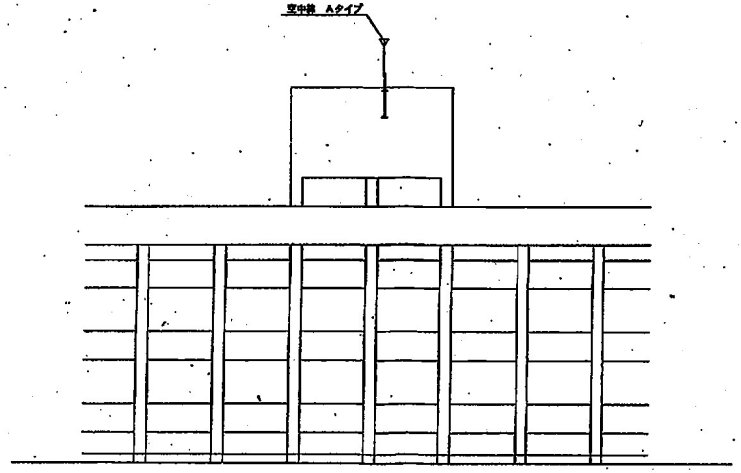



立 面 図


| | |
|---|---|
| 工事名 | デジタル地域防災無線整備工事 |
| 図 名 | 木崎中学校 平面図・立面図 |
| 縮尺 | 1:200 |
| 図面番号 | 71 |
| 新潟市都市整備局開発建築部営繕課 | |
| 課長 / 補佐 / 係長 / 係 | |
| 設計者 | |

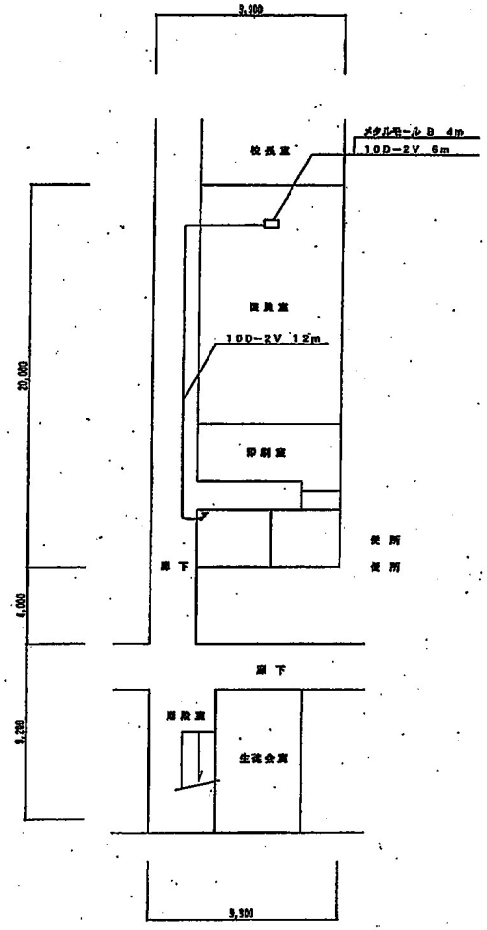


1 階 平 面 図

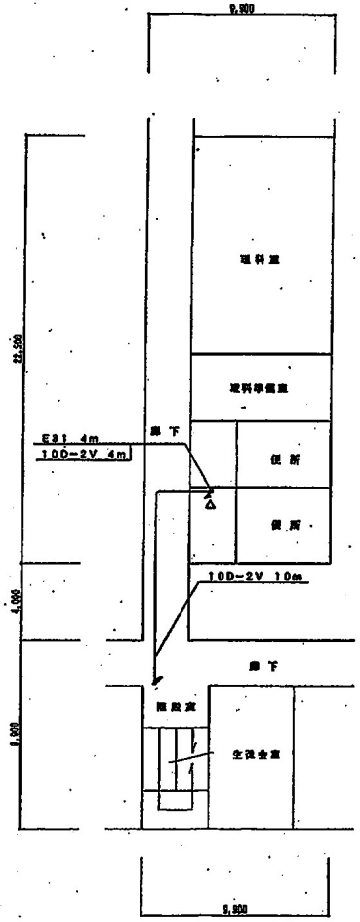



2 階 平 面 図

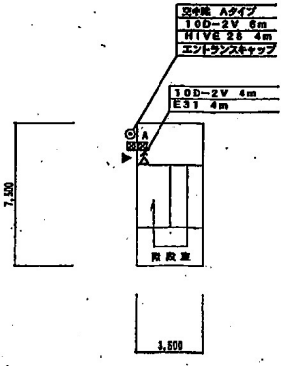



P H 階 平 面 図


| | |
|---|---|
| 工事名 | デジタル地域防災無線整備工事 |
| 図名 | 岡方中学校 平面図 |
| 縮尺 | 1:200 |
| 図面番号 | 72 |
| 新潟市都市整備局開発建築部営繕課 | |
| 課長 / 補佐 / 係長 / 係 | |
| 設計者 | |

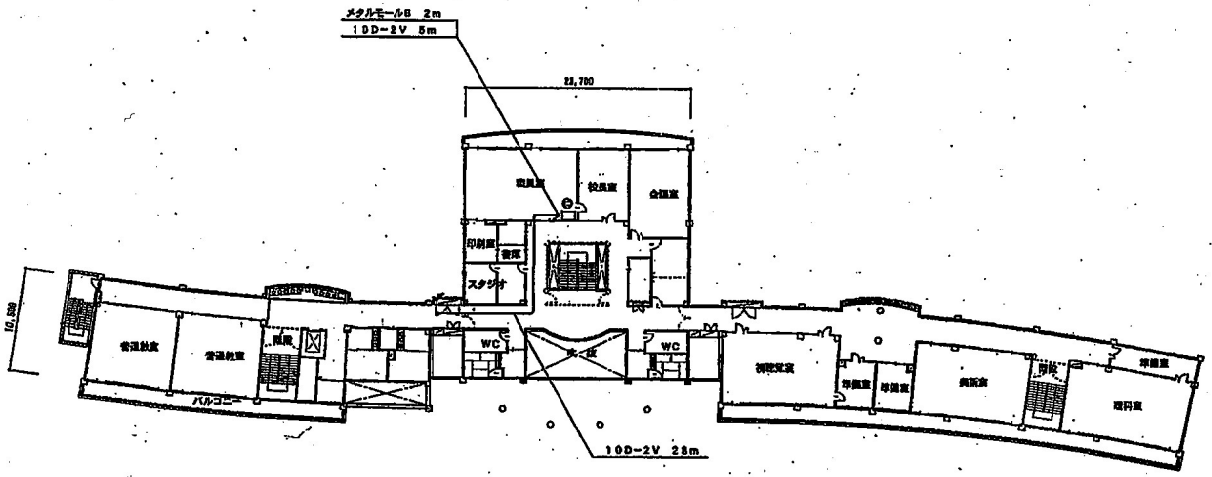



2 階 平 面 図

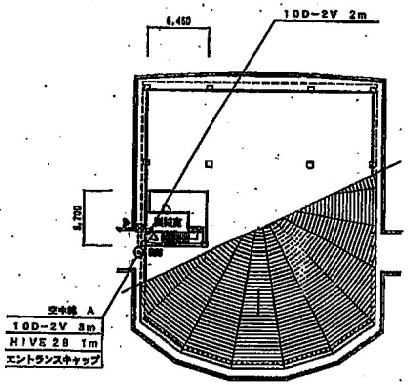


P H 階 平 面 図

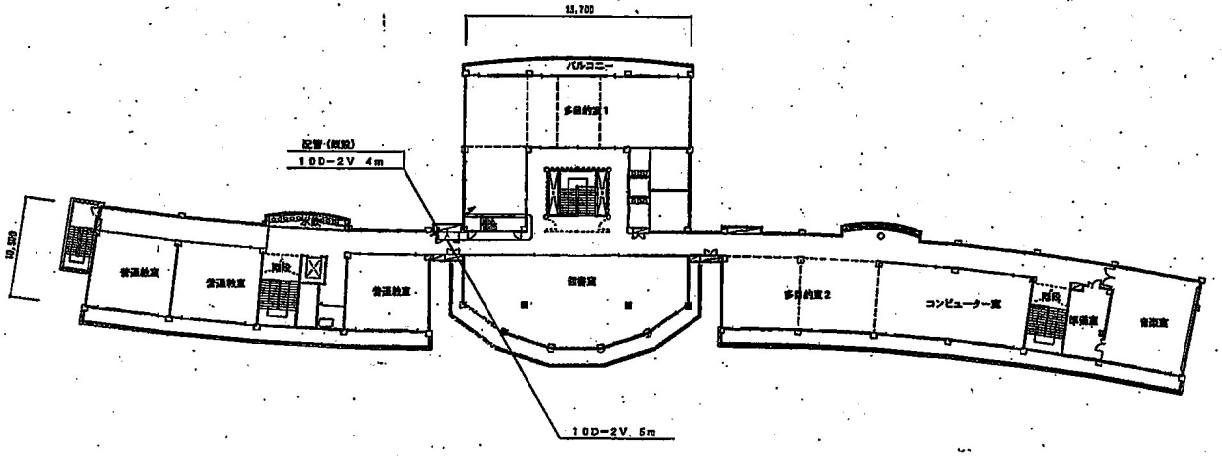



3 階 平 面 図

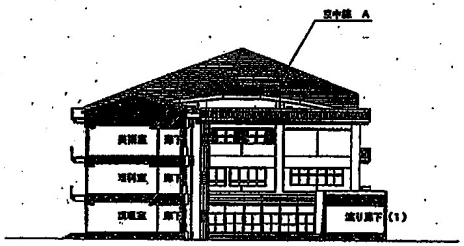



立 面 図


| | | | |
|---|---|---|---|
| 工事名 | デジタル地域防災無線整備工事 | | |
| 図 名 | 白南中学校平面・立面図 | | |
| 縮尺 | 1:400 | 図面番号 | 50 |
| 新潟市都市整備局開発建築部営繕課 | | | |
| 課長 | 補佐 | 係長 | 係 |
| | | | |
| 設計者 | | | |

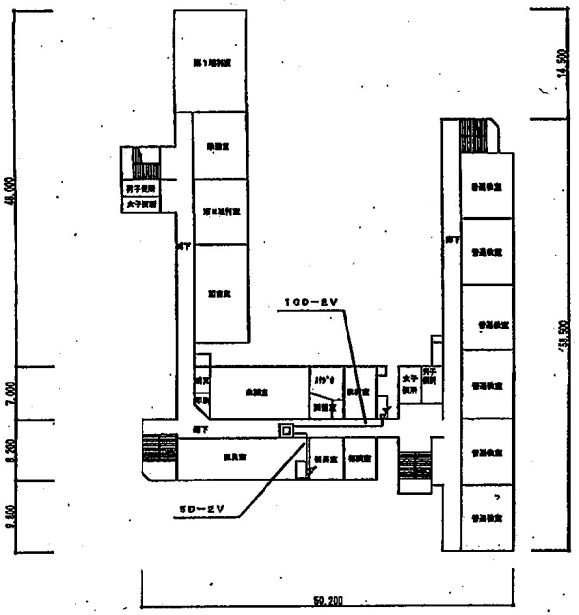



2 階 平 面 図

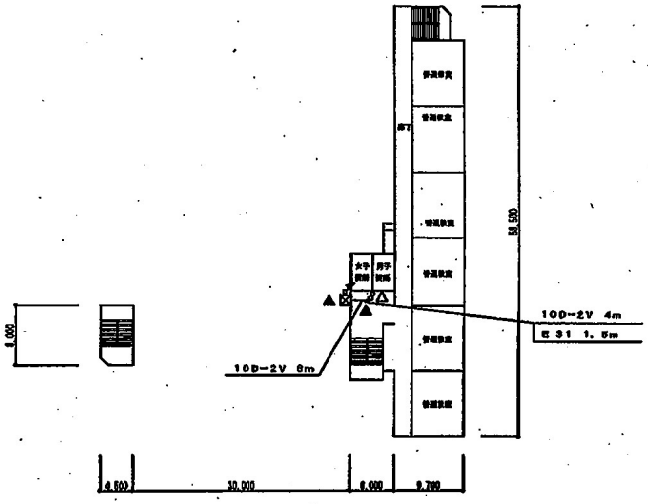



4 階 平 面 図

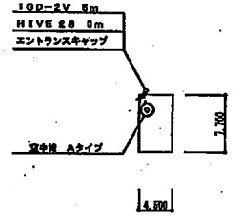



P H 階 屋 上 平 面 図

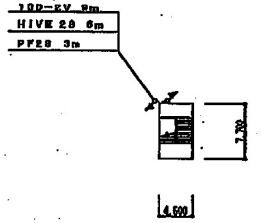


P H 階 平 面 図

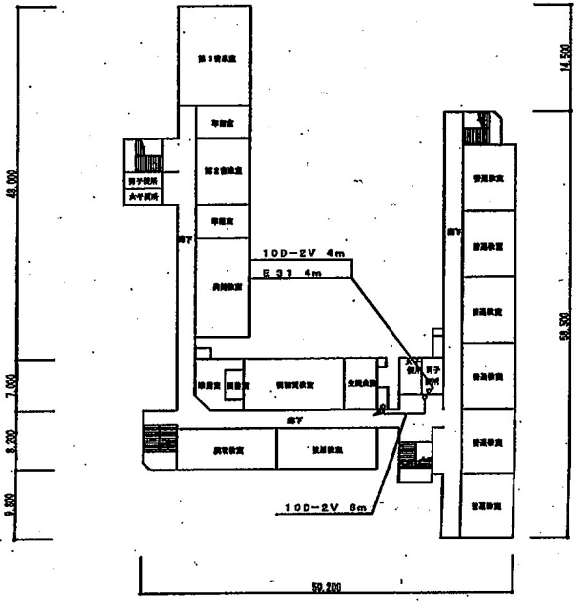


3 階 平 面 図

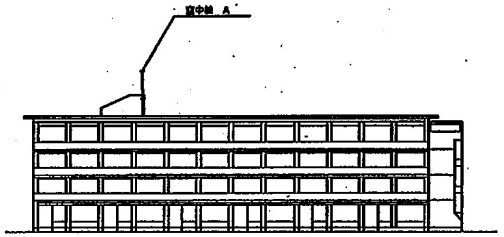



立 面 図


凡 例

| 図 号 | 名 称 |
|---|---|
| | 室中線 |
| | 平面表示 |
| | 時刻計 |
| | FAX |
| | プルボックス |
| | 電子錠 |
| | 分電盤 |
| | コンセント（両口） |
| | コンクリートはつり、ロア抜き（壁面用） |
| | コンクリートはつり、ロア抜き（床面用） |
| | 天井ころがし配線 |
| | 露出配管配線 |
| | ラック配線 |
| | 架空配線 |
| | フリーアクセス、ボビット内配線 |
| | 埋設配線 |
| | 天井裏隠ぺい配線 |
| | |
| | コネクタ接続変換器 |
| | 立ち上げ・立ち下げ |

| | |
|---|---|
| 工事名 | |
| 図 名 | 白根第一中学校 平面図・立面図 |
| 縮尺 | 1：500 |
| 図面番号 | |
| | 防災無線移設完成図 |
| 年月 | 平成24年8月 |
| 承認 | |
| 設計者 | |

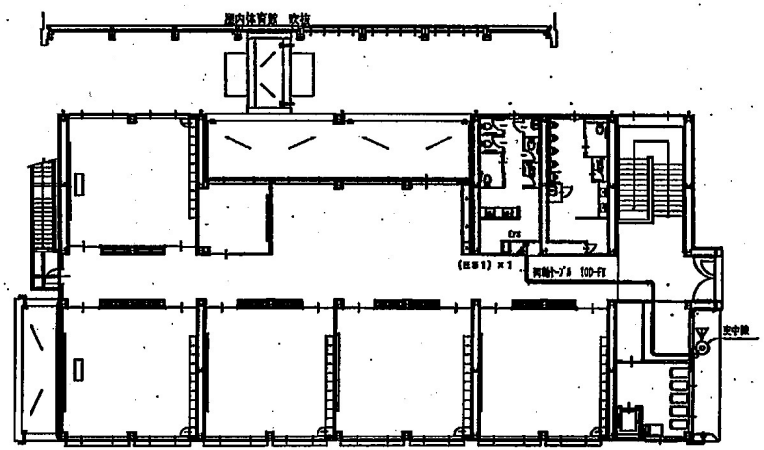


2階平面図

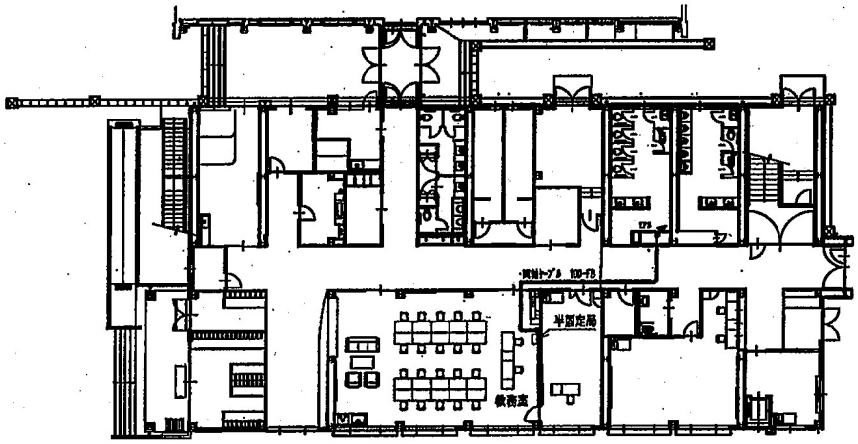



1階平面図


凡　例

| 記号 | 名称 |
|---|---|
| | 空中線 |
| | 半固定局 |
| | 制御線 |
| | FAX |
| | プルボックス　(既設のないものは　250×250×200) |
| | 端子盤 |
| | 分電盤 |
| | コンセント（両設） |
| | コンクリートはつり、コア抜き（壁貫通） |
| | コンクリートはつり、コア抜き（床貫通） |
| 線色8 実線 | 天井ころがし配線 |
| 線色8 点線1 | 露出配管配線 |
| 線色8 一点鎖1 | ラック配線 |
| 線色8 二点鎖1 | 床隠蔽配線 |
| 線色8 点線3 | フリーアクセス、ピット内配線 |
| 線色8 点線2 | 架空配線 |
| 線色8 一点鎖2 | 天井既設配管配線 |
| | |
| | コネクタ接続変換器　(例　10D-FB⇒5D-FB) |
| | 立ち上がり・立ち下がり |
| | |


| | |
|---|---|
| 工事名 | 臼井中学校校舎改築に伴う防災無線移設 |
| 図名 | 臼井中学校 |
| 縮尺 | 1：300 |
| 図面番号 | |
| 完成図 | |
| 年月 | 平成２３年　６月 |
| 承認 | |
| 請負者 | |

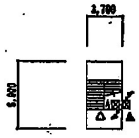



P H 階 平 面 図

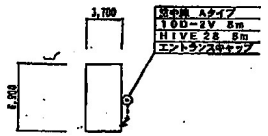



P H 屋 上 平 面 図

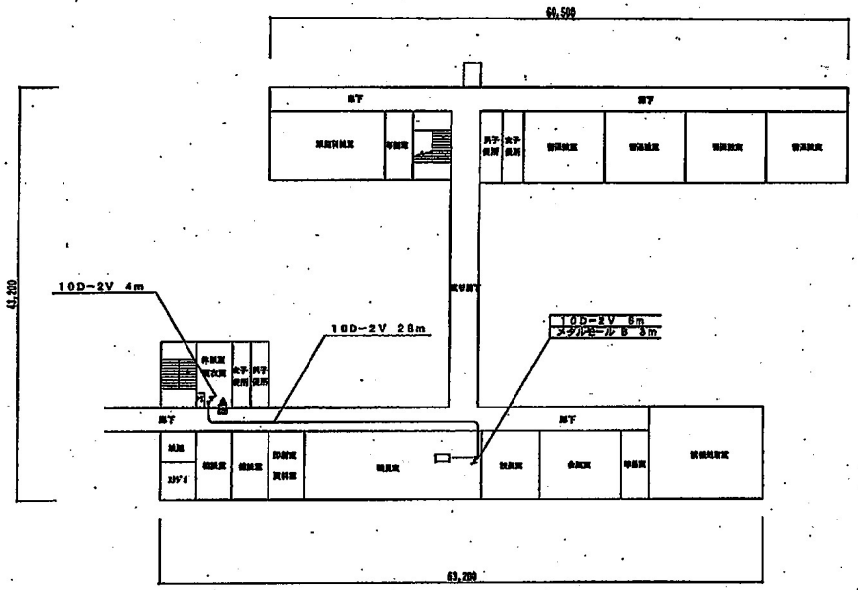


2 階 平 面 図

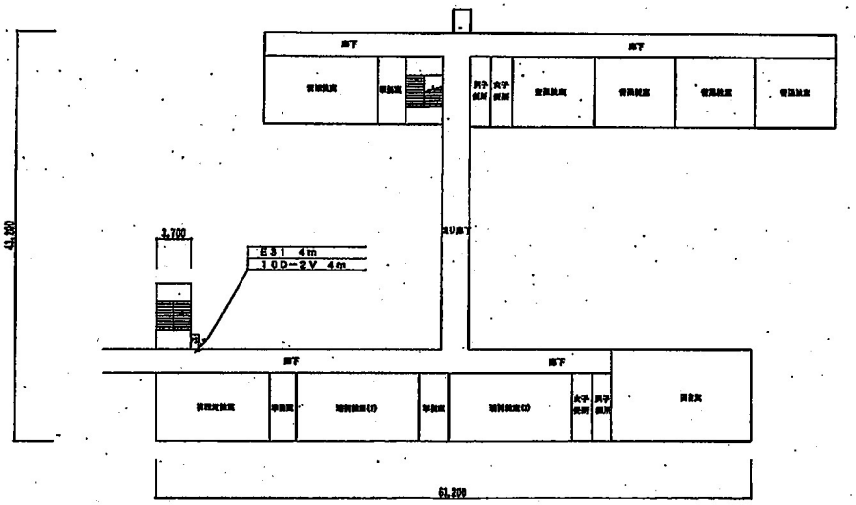



3 階 平 面 図

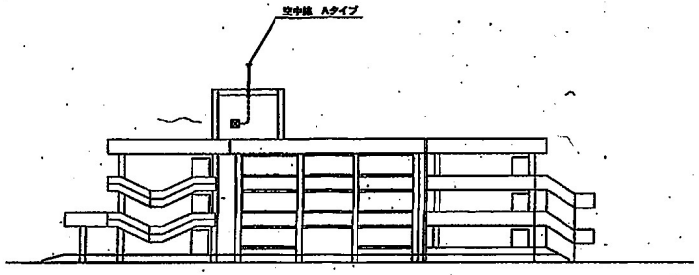


立 面 図

| | | | |
|---|---|---|---|
| 工事名 | デジタル地域防災無線整備工事 | | |
| 図名 | 白根北中学校 平面図・立面図 | | |
| 縮尺 | 1:400 | 図面番号 | 53 |
| 新潟市都市整備局開発建築部営繕課 | | | |
| 課長 | 補佐 | 係長 | 係 |
| 設計者 | | | |

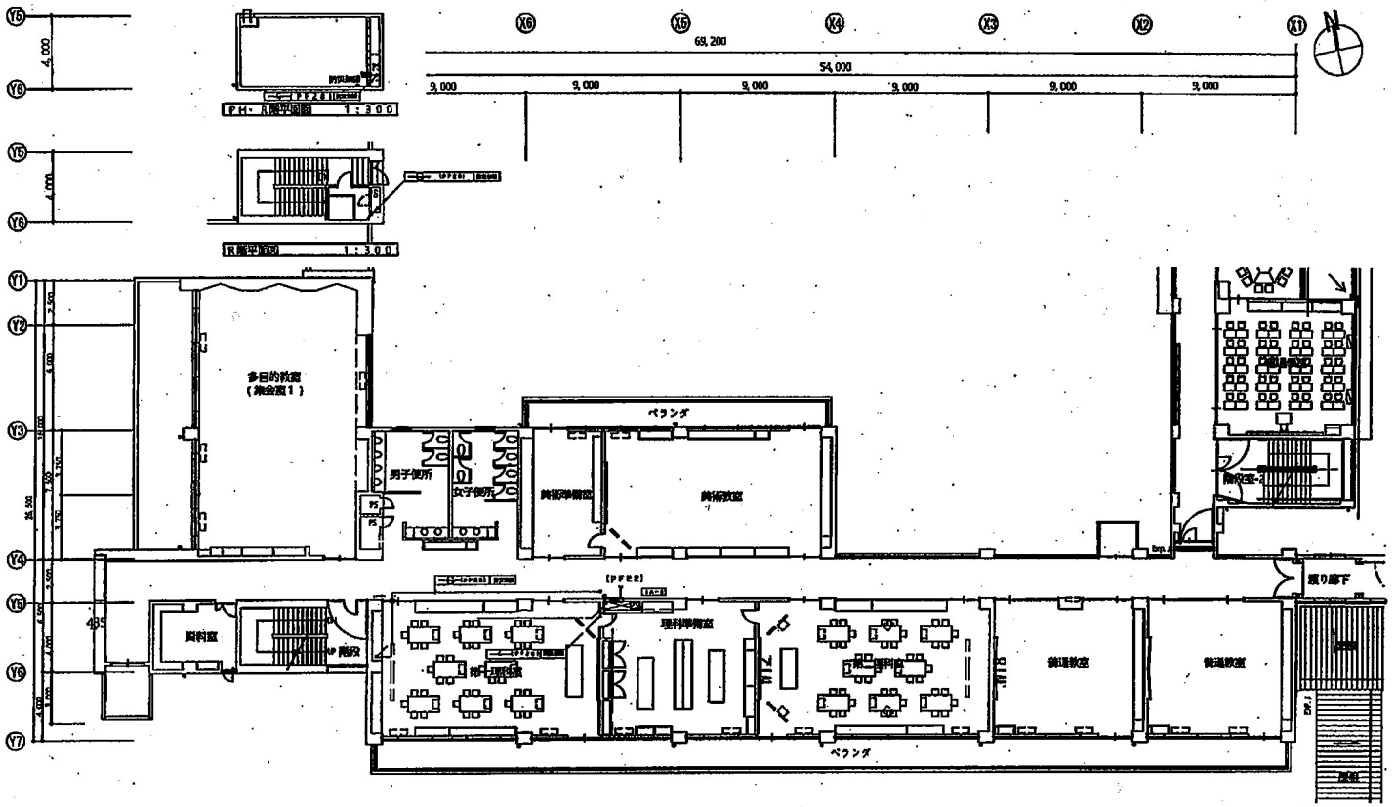



2階平面図　1:300


## 凡　例

| 記　号 | 名　称 |
|---|---|
| | 立中線 |
| | 平面定規 |
| | 制御盤 |
| | FAX |
| | プルボックス　（埋設のないものは 250x250x200） |
| | 端子盤 |
| | 分電盤 |
| | コンセント（埋設） |
| | コンクリートはつり、コア抜き（貫通） |
| | コンクリートはつり、コア抜き（非貫通） |
| 線色2 実線 | 天井ころがし配線 |
| 点線1 | 露出配管配線 |
| 一点鎖1 | ラック配線 |
| 二点鎖1 | 床埋設配線 |
| 点鎖3 | フリーアクセス、床ピット内配線 |
| 点鎖2 | 架空配線 |
| 一点鎖2 | 天井隠蔽配管配線 |
| | |
| | コネクタ接続変換盤　（例 100-F8⇔50-F8） |
| | 立ち上がり・立ち下がり |
| | |


| | |
|---|---|
| 工事名 | |
| 図名 | 亀田中学校 |
| 縮尺 | 1:300 |
| 図面番号 | |
| | 完　成　図 |
| 年月 | 令和　2年　11月 |
| 承認 | |
| 製図者 | |

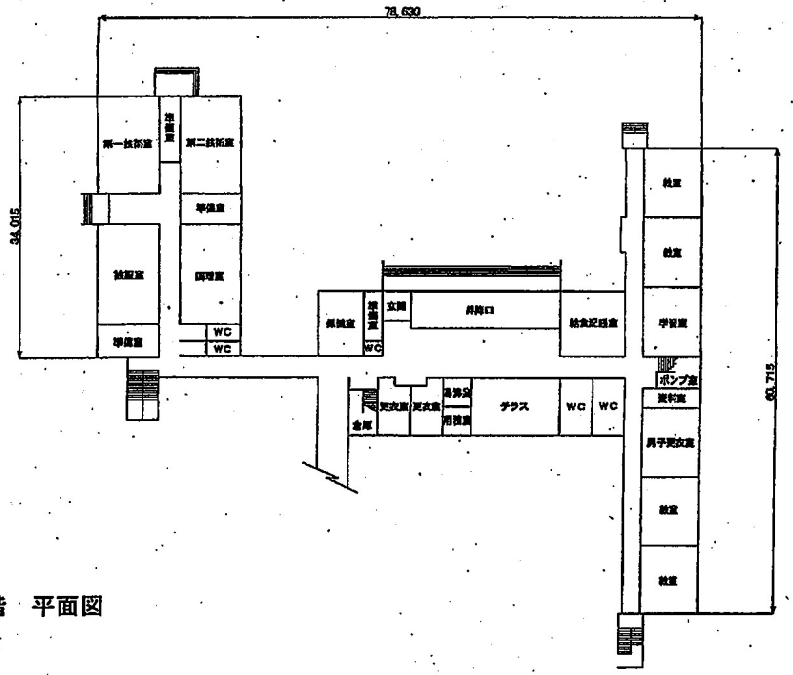



1階　平面図

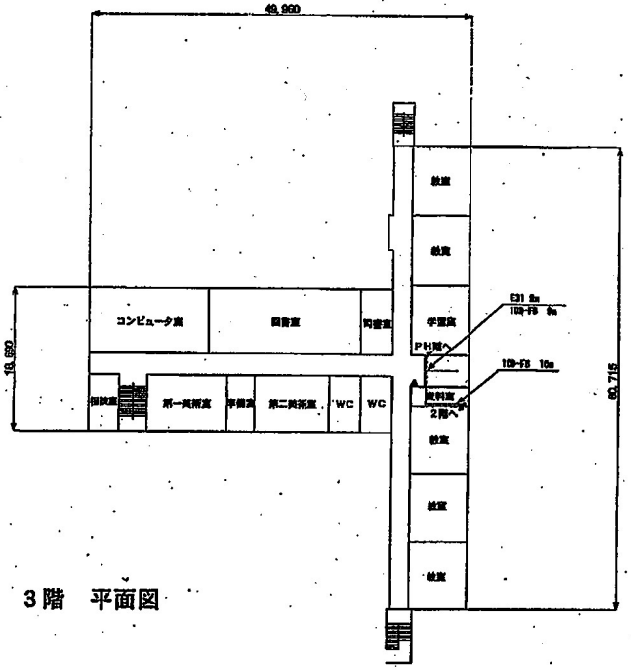


3階　平面図

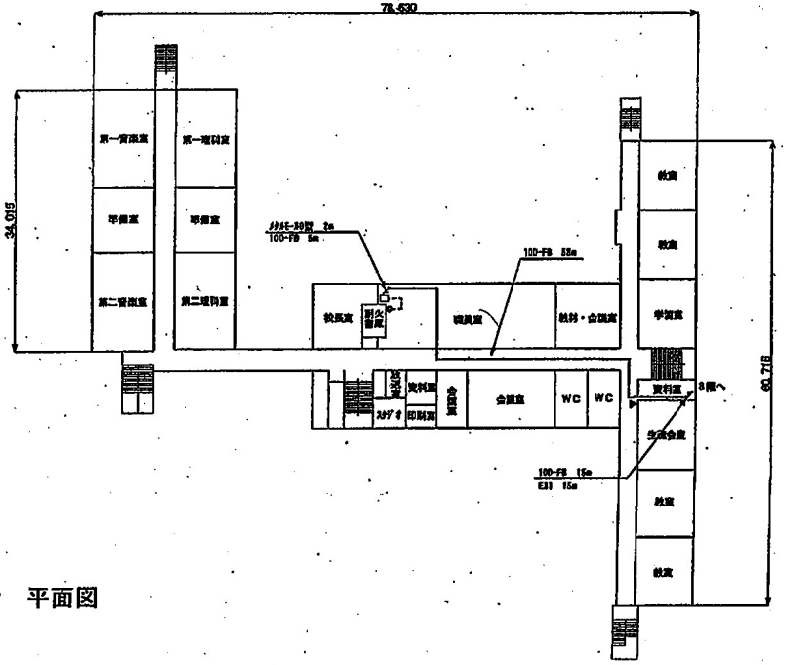



2階　平面図

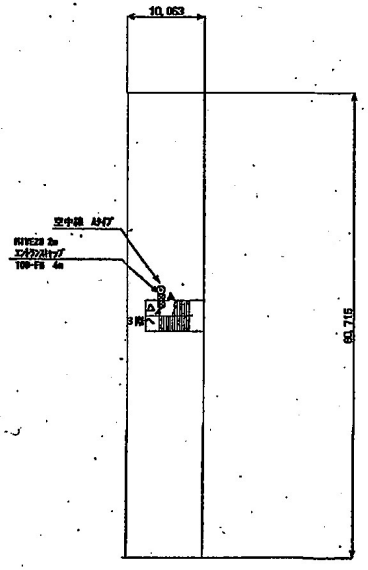



PH階　平面図


| | |
|---|---|
| 工事名 | デジタル地域防災無線整備工事 |
| 図名 | 亀田西中学校 平面図 |
| 縮尺 | 1:500 |
| 図面番号 | 100 |
| 新潟市都市整備局開発建築部営繕課 | |
| 課長 / 補佐 / 係長 / 係 | |
| 設計 | |

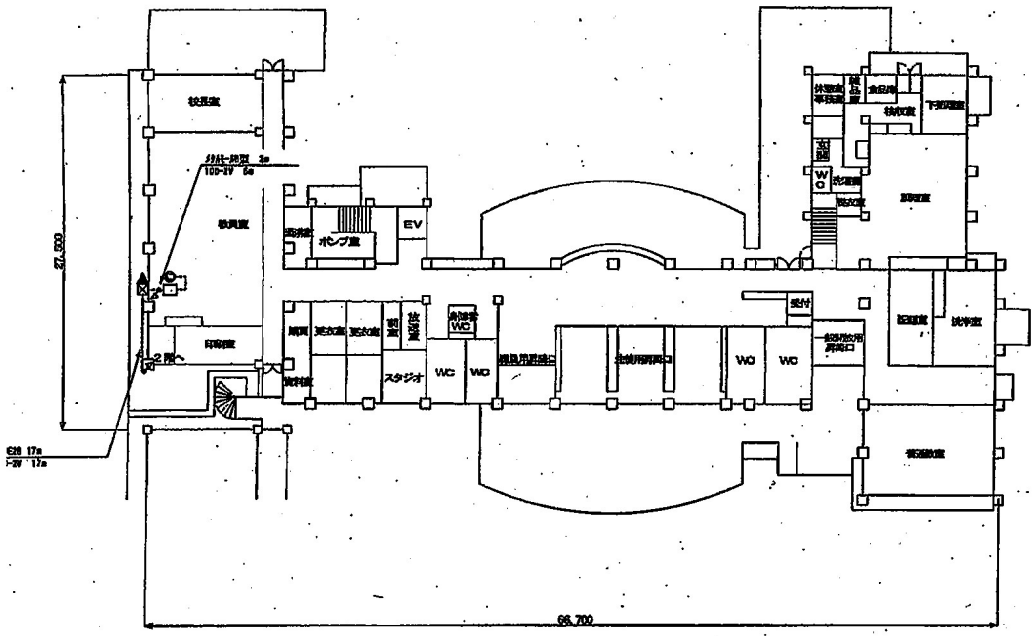



1階　平面図

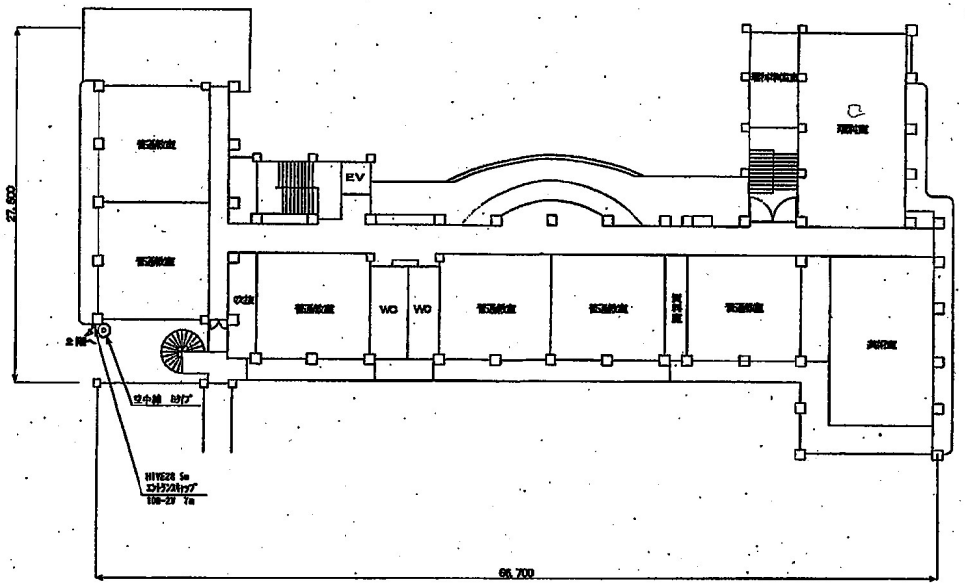


3階　平面図

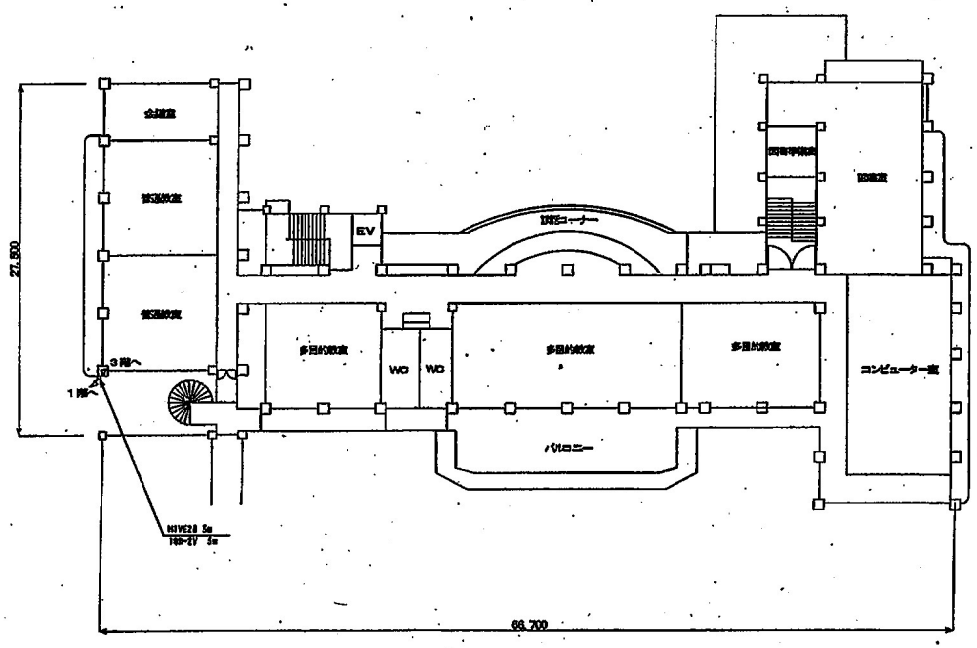



2階　平面図

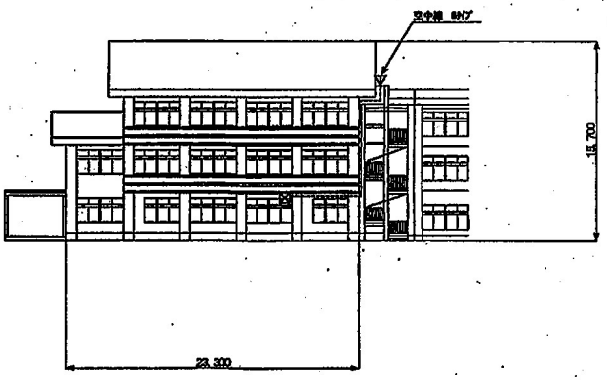



南面　立面図


| | | | |
|---|---|---|---|
| 工事名 | デジタル地域防災無線整備工事 | | |
| 図名 | 横越中学校 平面図・立面図 | | |
| 縮尺 | 1:300 | 図面番号 | 02 |
| 新潟市都市整備局開発建築部営繕課 | | | |
| 課長 | 補佐 | 係長 | 係 |
| 設計者 | | | |

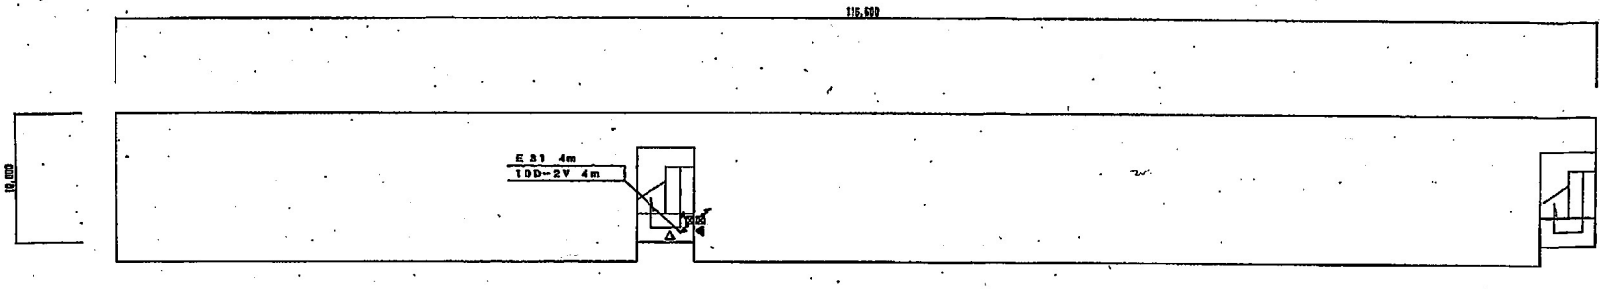



P H 階 平 面 図

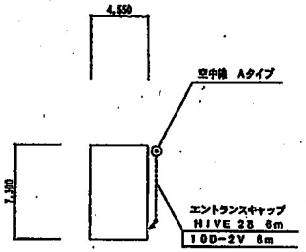



P H 階 平 面 図

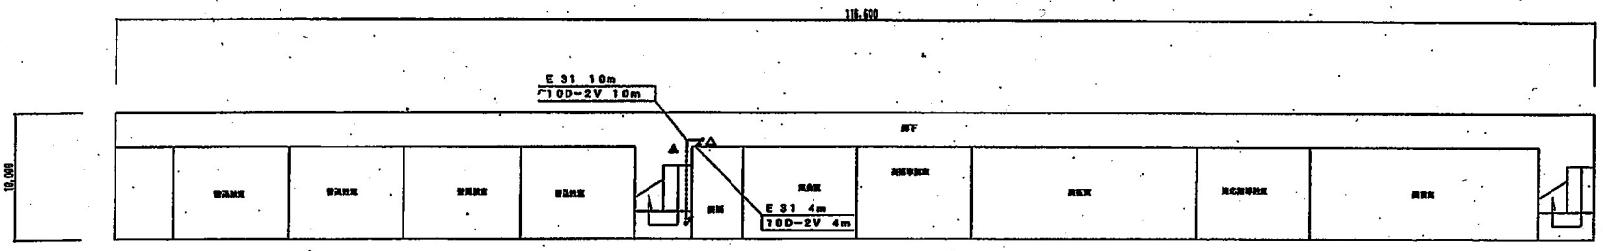


3 階 平 面 図

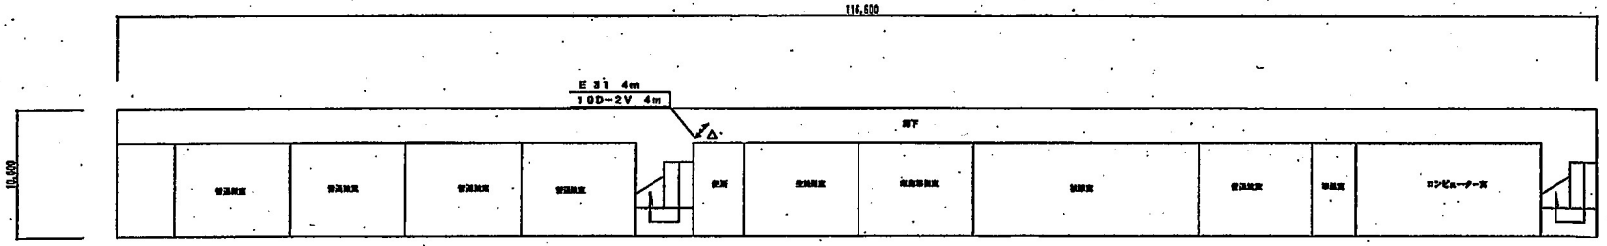



2 階 平 面 図

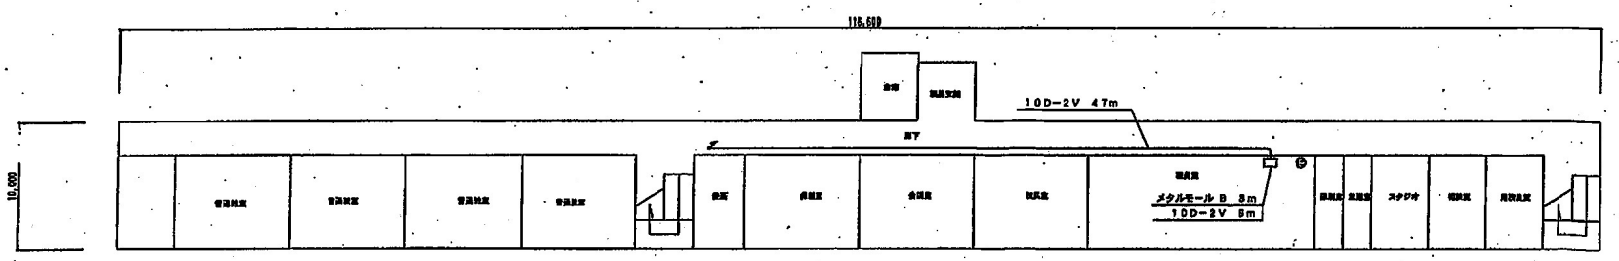


1 階 平 面 図

| | |
|---|---|
| 工事名 | デジタル地域防災無線整備工事 |
| 図名 | 小須戸中学校 平面図 |
| 縮尺 | 1:300 |
| 図面番号 | 86 |
| 新潟市都市整備局開発建築部営繕課 | |
| 課長 | 補佐 / 係長 / 係 |
| 設計者 | |

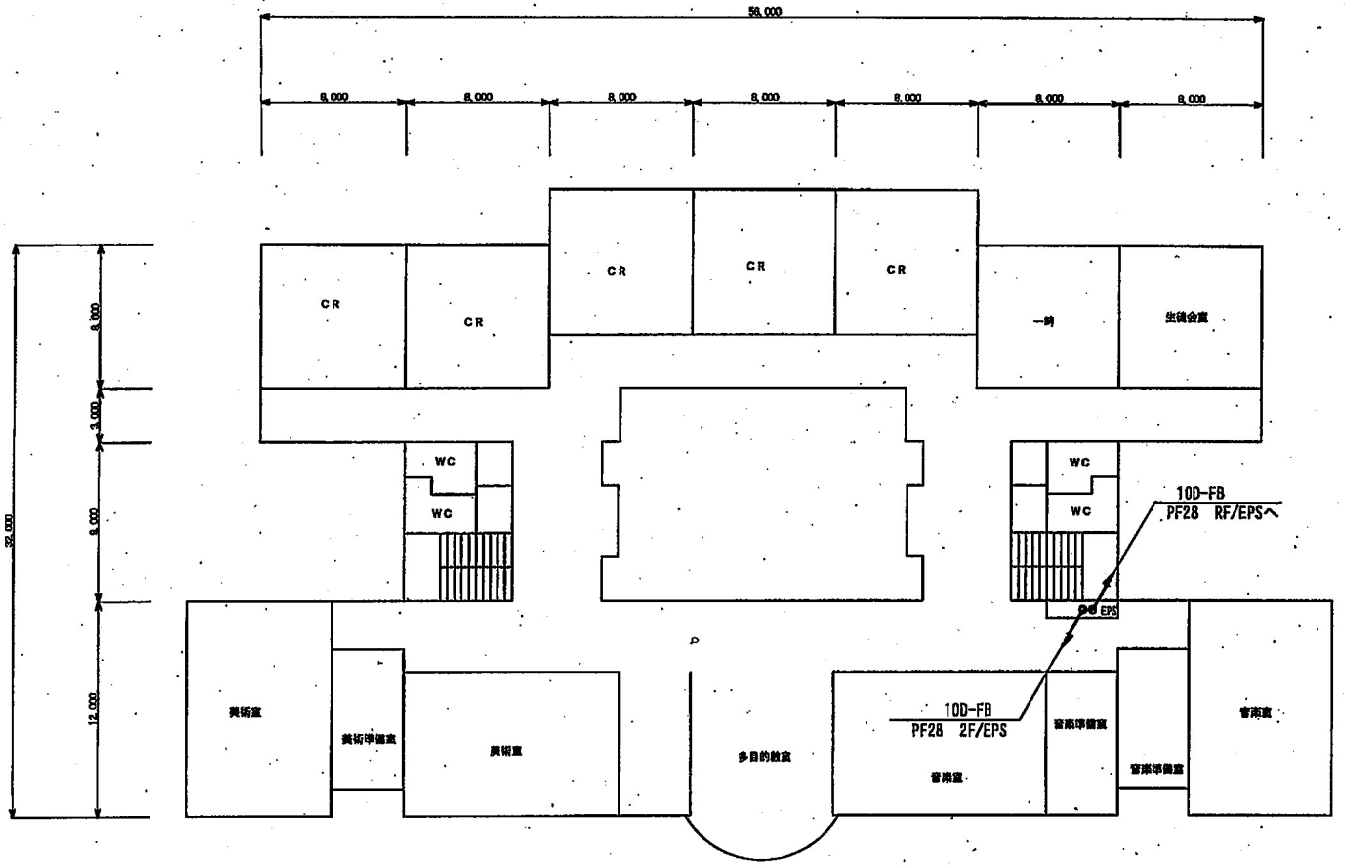



4F 平面図

凡 例

| 記号 | 名称 |
|---|---|
| | 空中線 |
| | 半固定局 |
| | 制御局 |
| | FAX |
| | プルボックス (図記のないものは 250×250×100) |
| | 端子盤 |
| | 分電盤 |
| | コンセント (壁設) |
| | コンクリートはつり、コア抜き (壁貫通) |
| | コンクリートはつり、コア抜き (床貫通) |
| 実線 | 天井ころがし配線 |
| 点線1 | 露出配管配線 |
| 一点鎖1 | ラック配線 |
| 二点鎖1 | 床隠蔽配線 |
| 点線3 | フリーアクセス、床ピット内配線 |
| 点線2 | 架空配線 |
| 一点鎖2 | 天井隠蔽配管配線 |
| | |
| | コネクタ接続変換部 (例 10D-FB⇔5D-FB) |
| | 立ち上がり・立ち下がり |

| | |
|---|---|
| 工事名 | 防災行政無線デジタル化事業 |
| 図名 | 宮浦中学校 4F |
| 縮尺 | 1:300 |
| 図面番号 | 040−2 |
| | 完成図 |
| 年月 | 平成22年 3月 |
| 承認 | |
| 請負者 | |

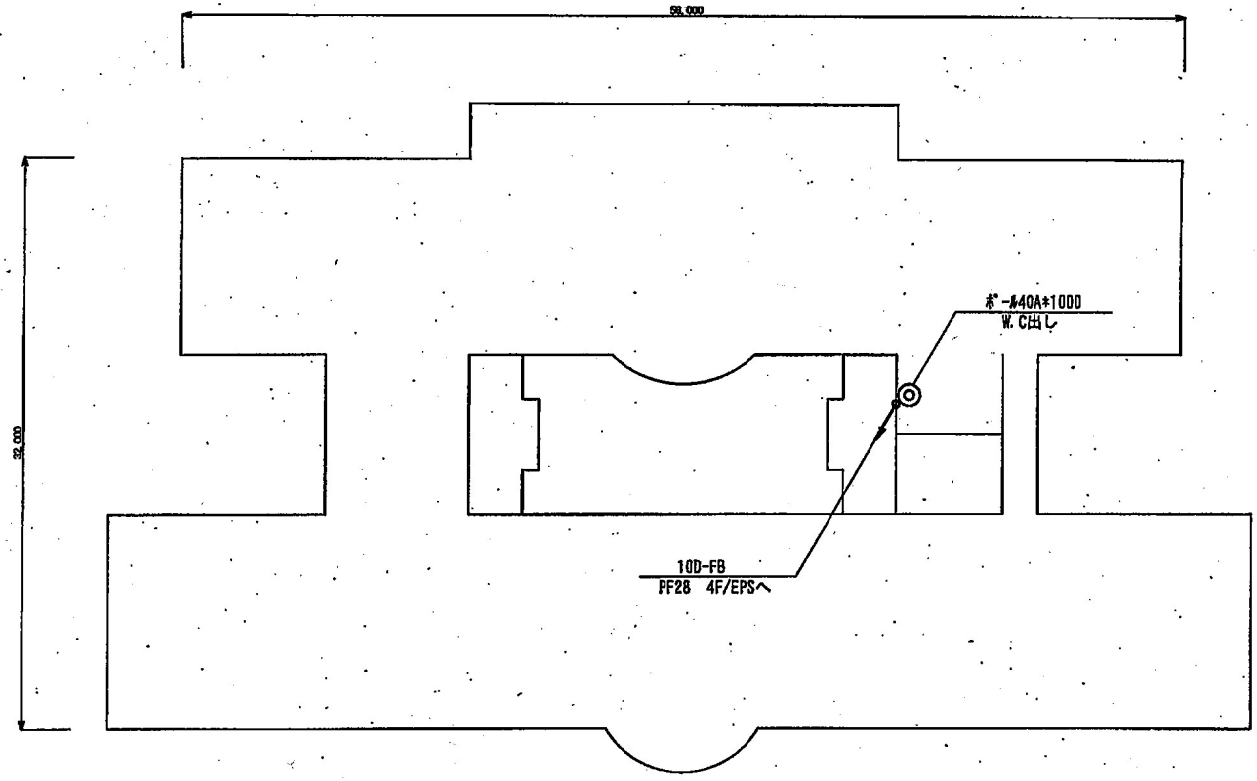


RF 平面図


凡 例

| 記号 | 名称 |
|---|---|
| | 空中線 |
| | 半鐘定局 |
| | 制御器 |
| | FAX |
| | プルボックス (特記のないものは 200×100×200) |
| | 端子盤 |
| | 分電盤 |
| | コンセント (床設) |
| | コンクリートはつり、コア抜き (壁貫通) |
| | コンクリートはつり、コア抜き (床貫通) |
| 線色5 実線 | 天井ころがし配線 |
| 線色5 点線1 | 露出配管配線 |
| 線色5 一点鎖1 | ラック配線 |
| 線色5 二点鎖1 | 床隠蔽配線 |
| 線色5 点線3 | フリーアクセス、床ピット内配線 |
| 線色5 点線2 | 架空配線 |
| 線色5 一点鎖2 | 天井隠蔽配管配線 |
| | |
| | コネクタ接続変換部 (例 10D-FB⇔5D-FB) |
| | 立ち上がり・立ち下がり |
| | |


| | |
|---|---|
| 工事名 | 防災行政無線デジタル化事業 |
| 図名 | 宮浦中学校 RF |
| 縮尺 | 1:300 |
| 図面番号 | 040−3 |
| | 完成図 |
| 年月 | 平成22年 3月 |
| 承認 | |
| 請負者 | |

凡　例


| 記　号 | 名　称 |
|---|---|
| | 空中線 |
| | 半固定局 |
| | 制御部 |
| | FAX |
| | プルボックス　（図記のないものは 200×200×200） |
| | 端子盤 |
| | 分電盤 |
| | コンセント（既設） |
| | コンクリートはつり、コア抜き（壁貫通） |
| | コンクリートはつり、コア抜き（床貫通） |
| 線の種類 実線 | 天井ころがし配線 |
| 線の種類 点線1 | 露出配管配線 |
| 線の種類 一点鎖1 | ラック配線 |
| 線の種類 二点鎖1 | 床隠蔽配線 |
| 線の種類 点線3 | フリーアクセス、床ピット内配線 |
| 線の種類 点線2 | 露出配線 |
| 線の種類 一点鎖2 | 天井隠蔽配管配線 |
| | コネクタ接続変換部（例 10D-FB→EM-IV） |
| | 立ち上がり・立ち下がり |

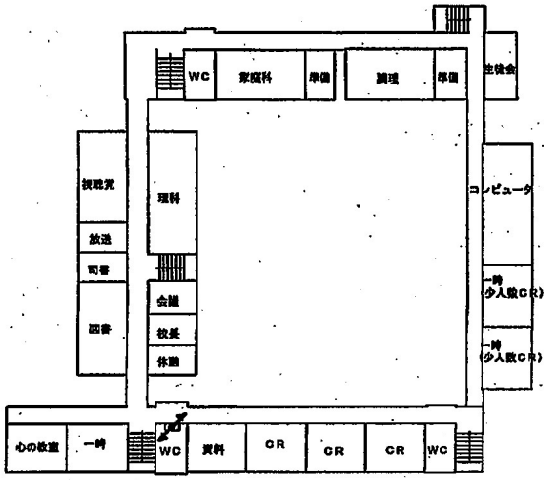



2 F

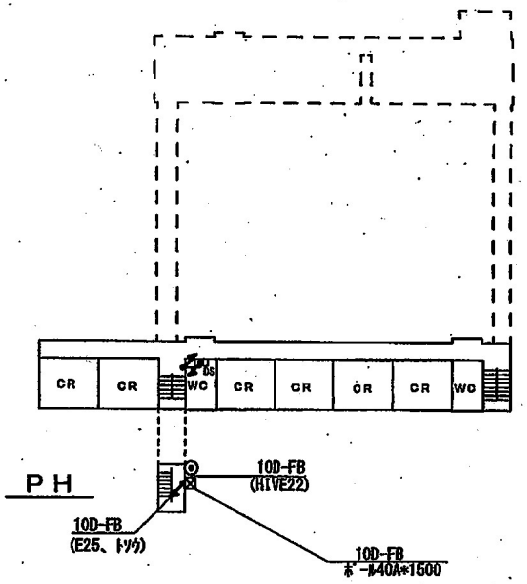


4 F

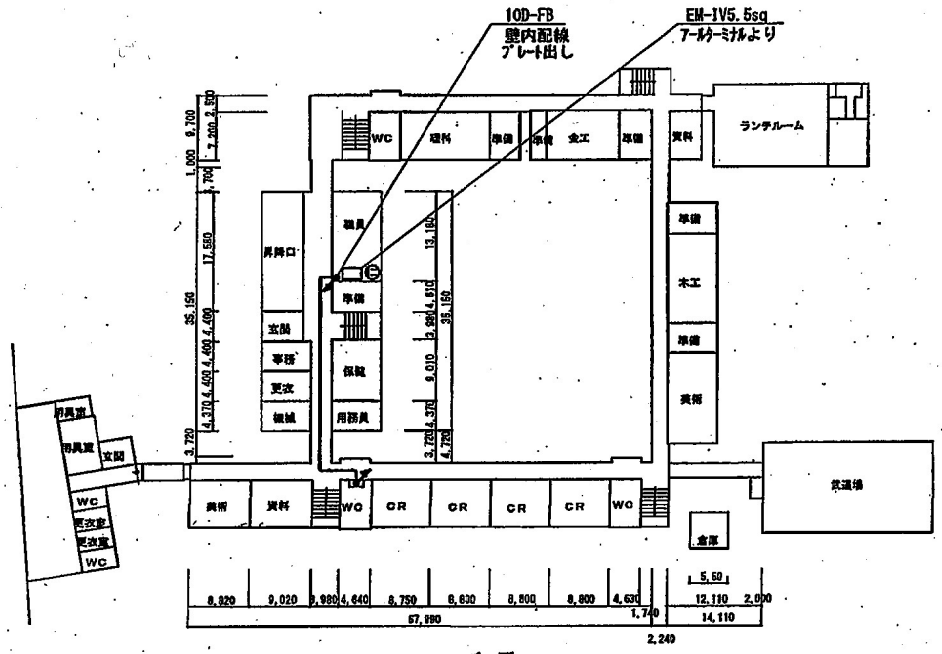



1 F

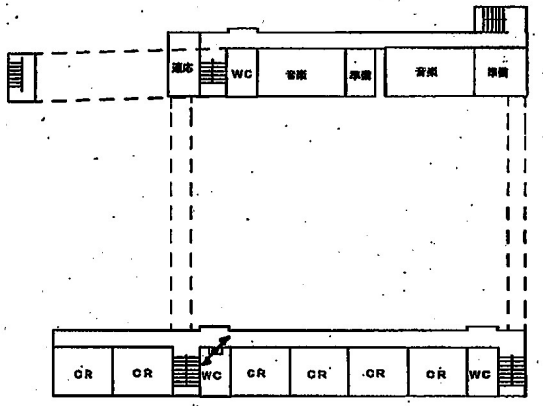



3 F


| | |
|---|---|
| 工事名 | 防災行政無線デジタル化事業 |
| 図　名 | 東新潟中学校 |
| 縮尺 | 1：800 |
| 図面番号 | 041 |
| | 完　成　図 |
| 年月 | 平成２２年　３月 |
| 承認 | |
| 請負者 | |

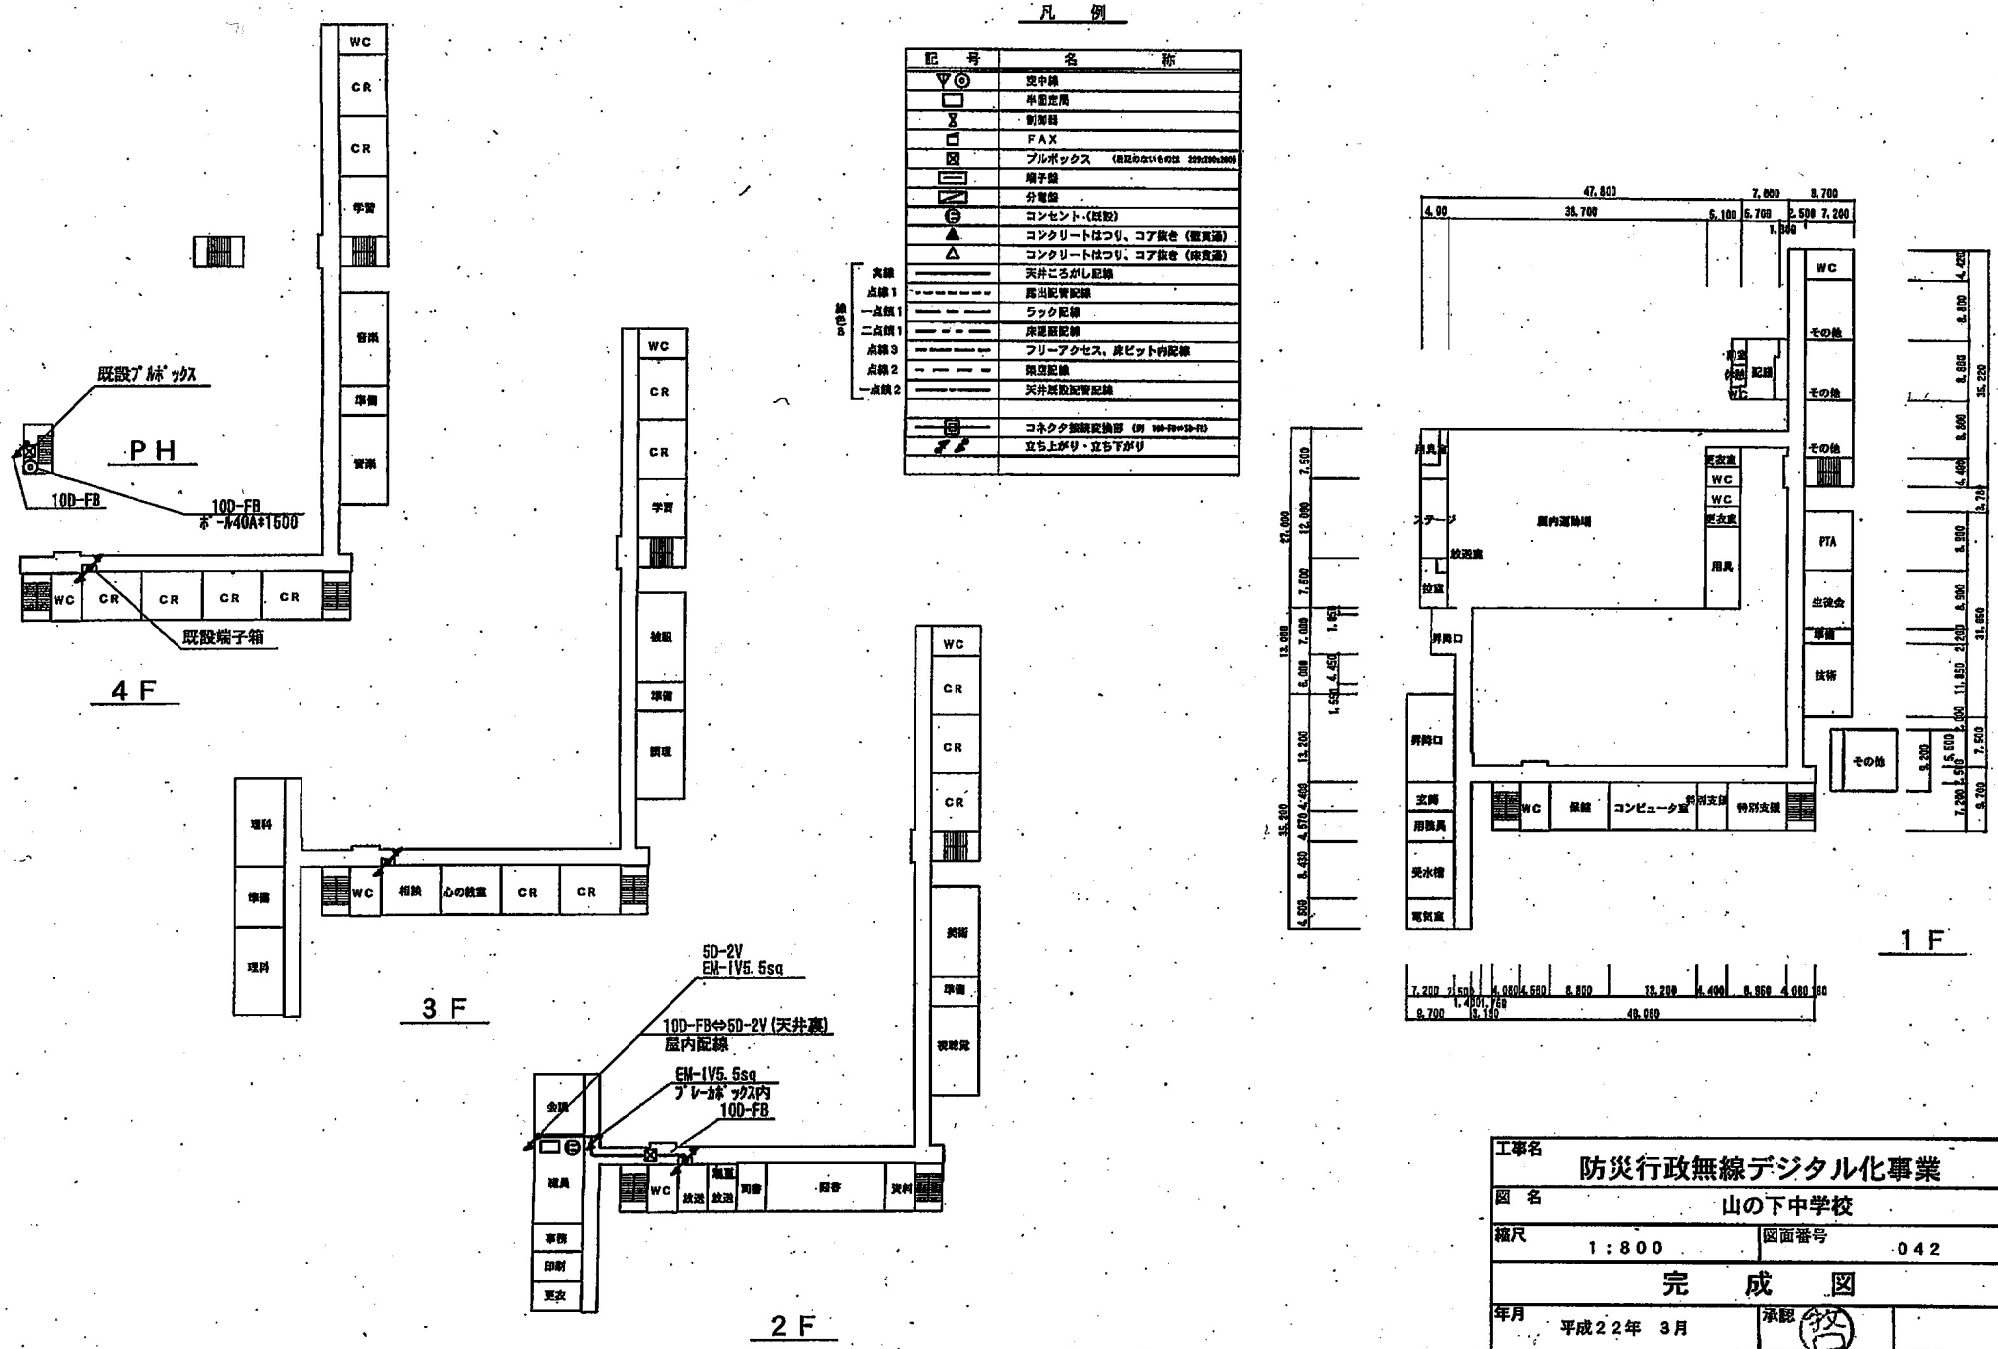


| | |
|---|---|
| 工事名 | 防災行政無線デジタル化事業 |
| 図　名 | 山の下中学校 |
| 縮尺 | 1：800 |
| 図面番号 | 042 |
| | 完　成　図 |
| 年月 | 平成２２年　３月 |
| 承認 | |
| 請負 | |

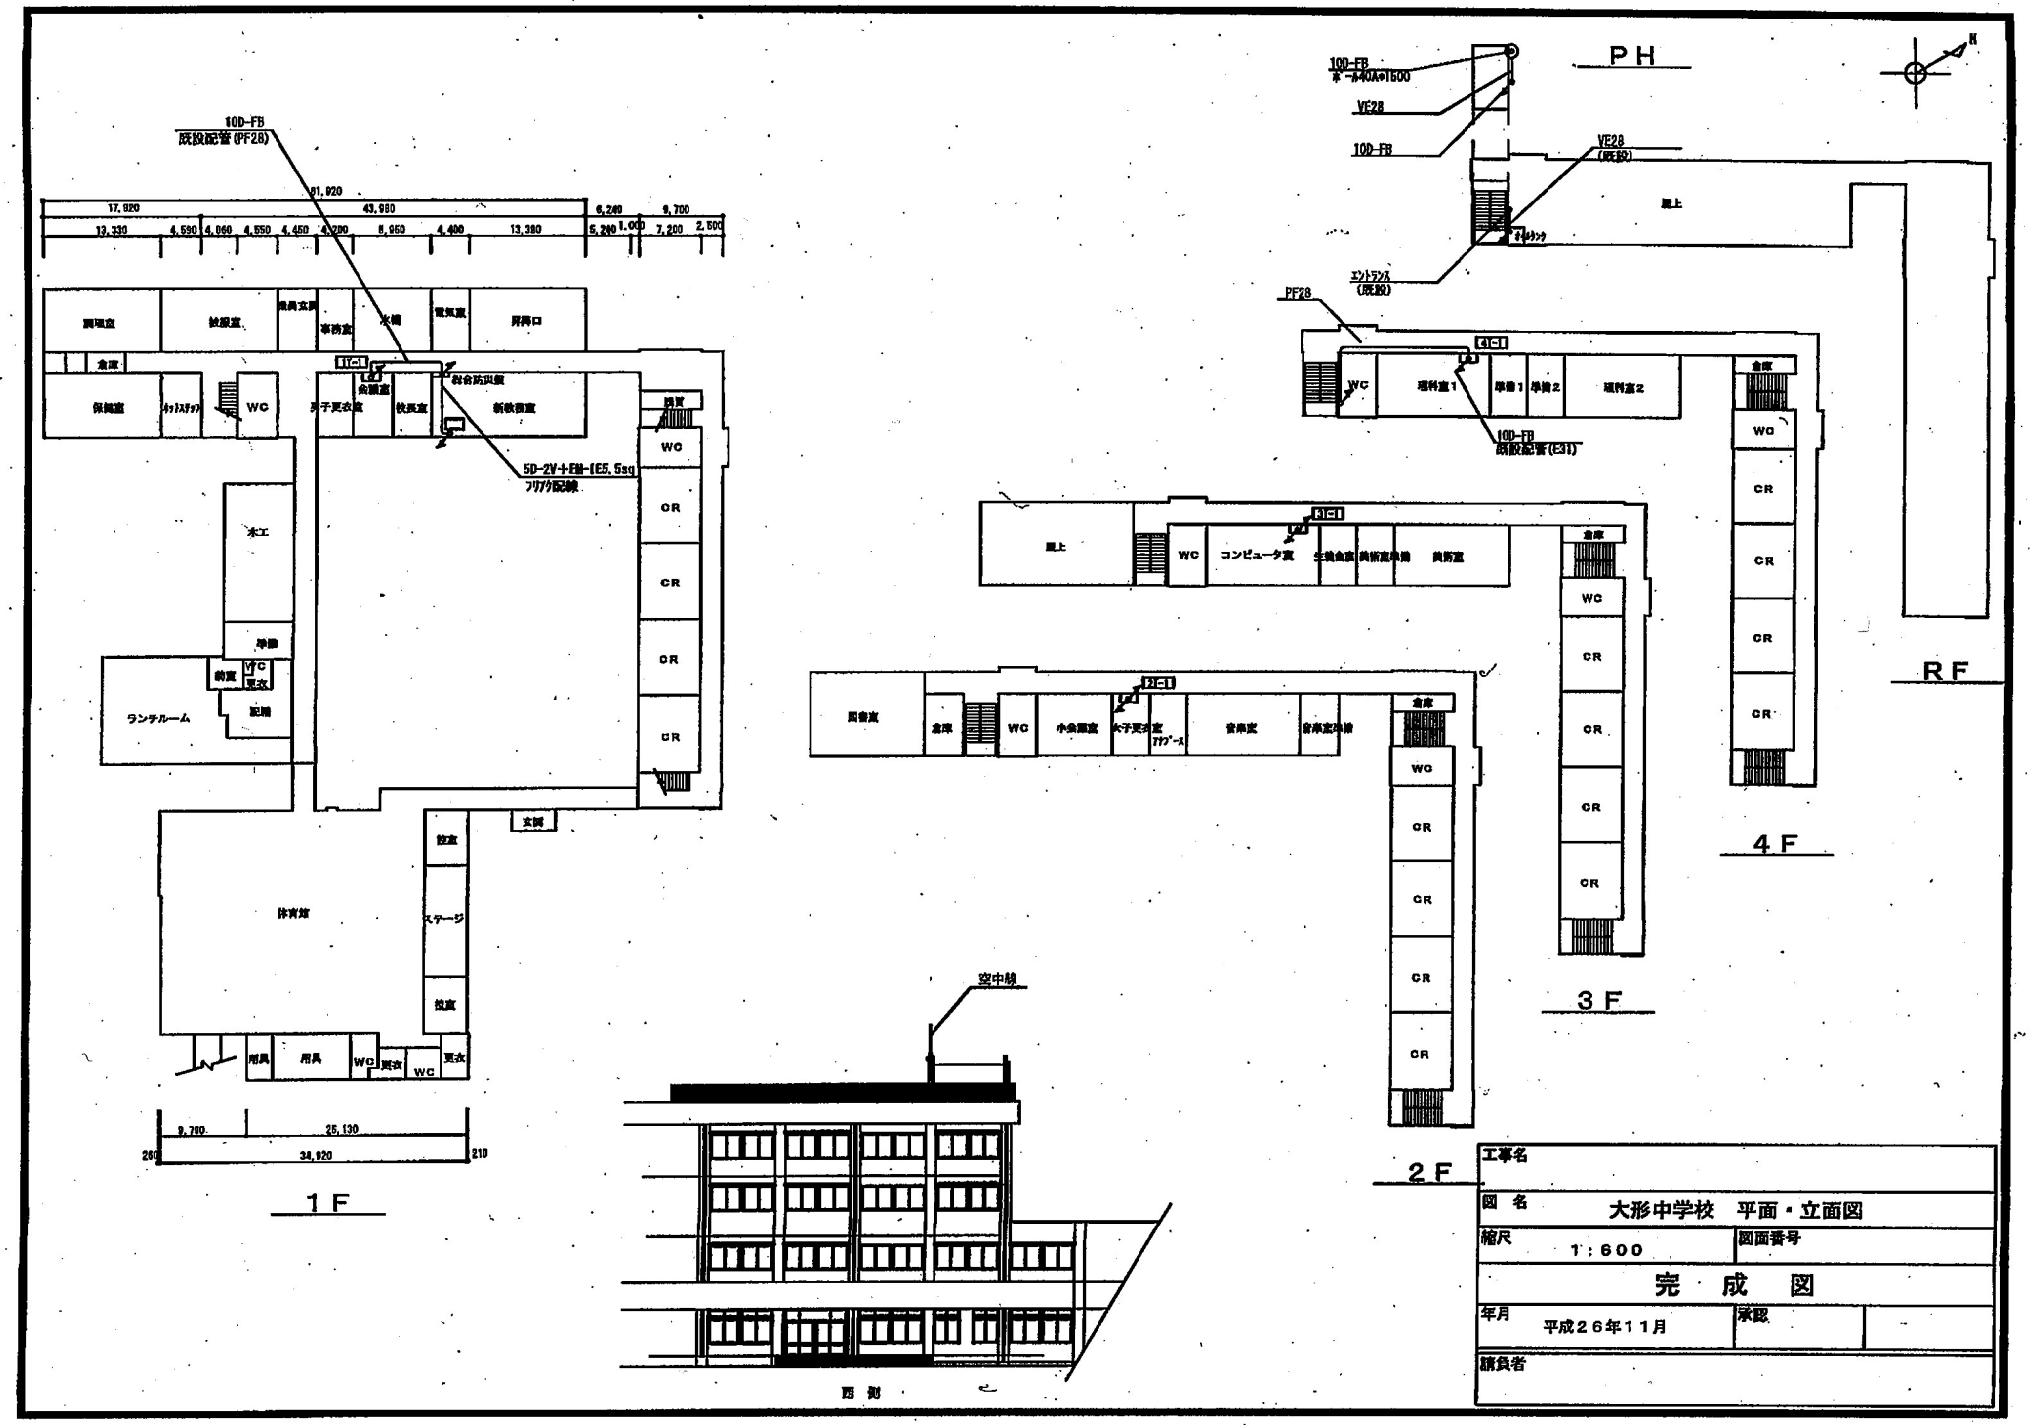



| | |
|---|---|
| 工事名 | |
| 図名 | 大形中学校　平面・立面図 |
| 縮尺 | 1：600 |
| 図面番号 | |
| 完成図 | |
| 年月 | 平成２６年１１月 |
| 承認 | |
| 請負者 | |

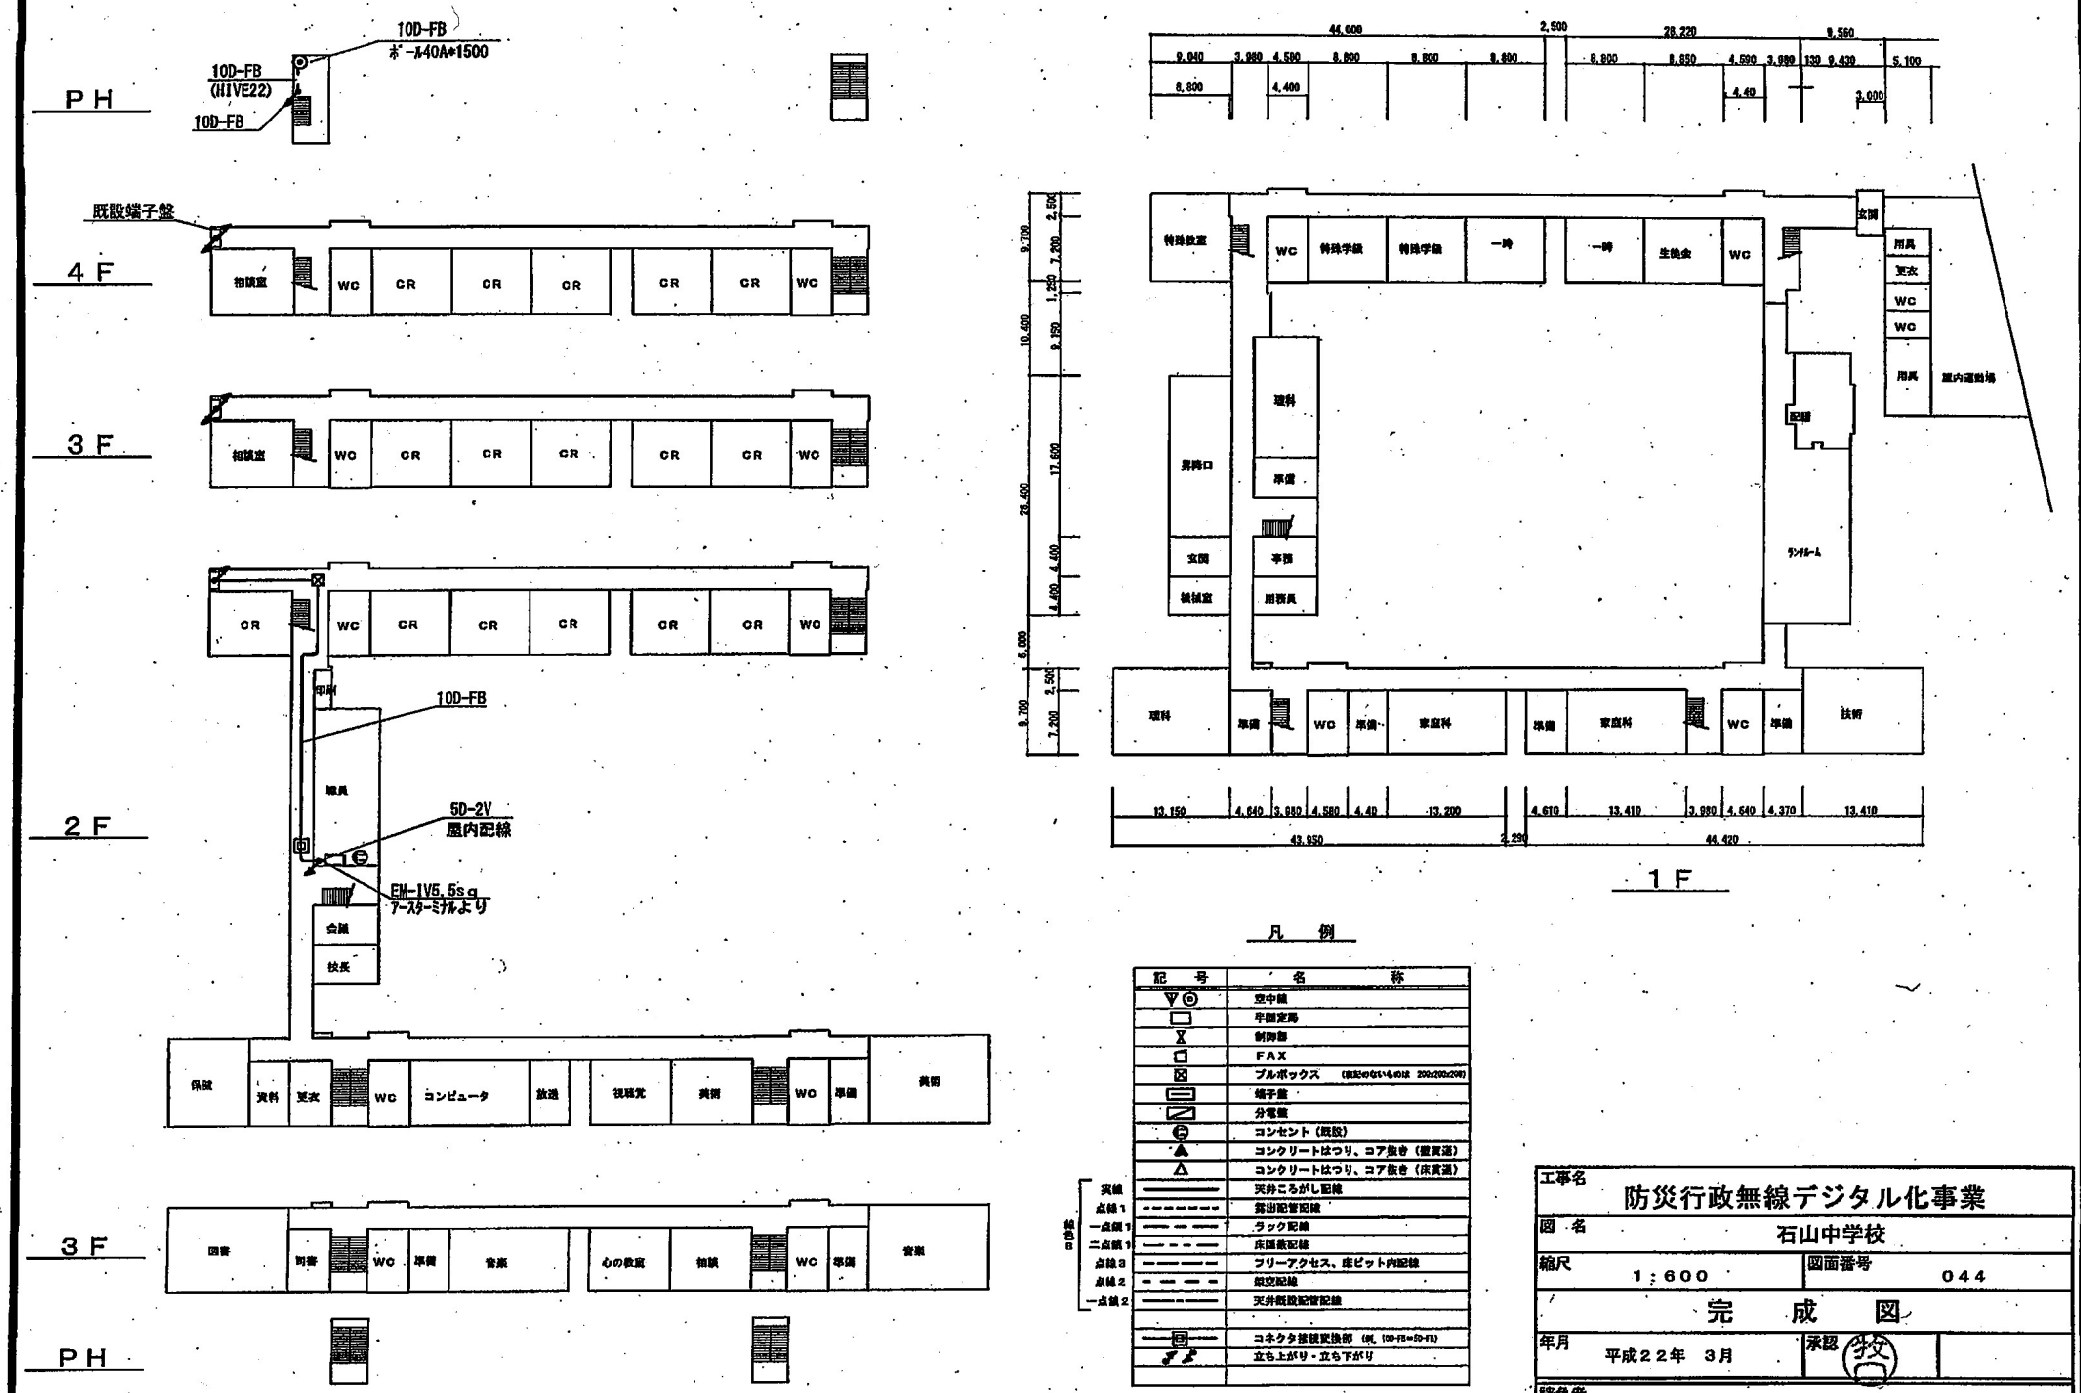



## 凡　例

| 記　号 | 名　称 |
|---|---|
| | 空中線 |
| | 半固定局 |
| | 制御部 |
| | FAX |
| | プルボックス　(記号のない4.0は 200×200×200) |
| | 端子盤 |
| | 分電盤 |
| | コンセント（既設） |
| | コンクリートはつり、コア抜き（壁貫通） |
| | コンクリートはつり、コア抜き（床貫通） |
| 実線 | 天井ころがし配線 |
| 点線1 | 露出配管配線 |
| 一点鎖1 | ラック配線 |
| 二点鎖1 | 床埋設配線 |
| 点線3 | フリーアクセス、ピット内配線 |
| 点線2 | 架空配線 |
| 一点鎖2 | 天井既設配管配線 |
| | |
| | コネクタ接続変換部　(例、10-F8⇒5D-F1) |
| | 立ち上がり・立ち下がり |


| | |
|---|---|
| 工事名 | 防災行政無線デジタル化事業 |
| 図　名 | 石山中学校 |
| 縮尺 | 1：600 |
| 図面番号 | 044 |
| | 完　成　図 |
| 年月 | 平成２２年　３月 |
| 承認 | 教 |
| 請負者 | |

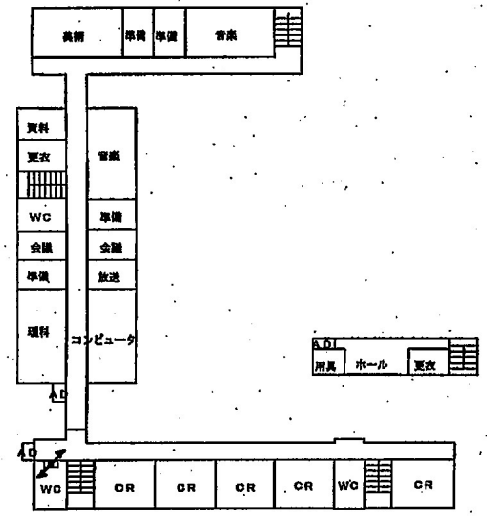



2 F

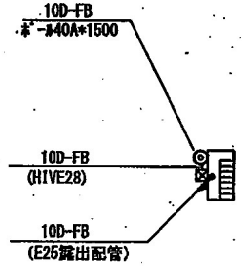



PH

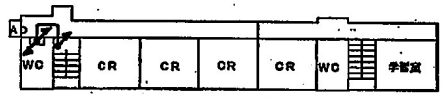


4 F

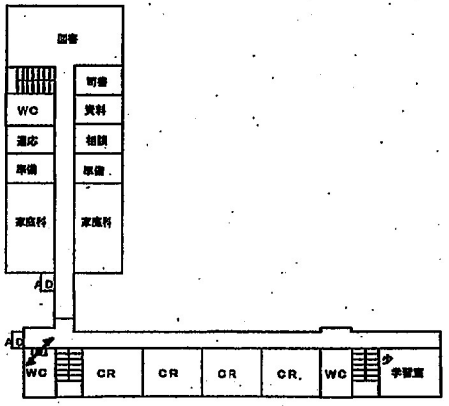


3 F

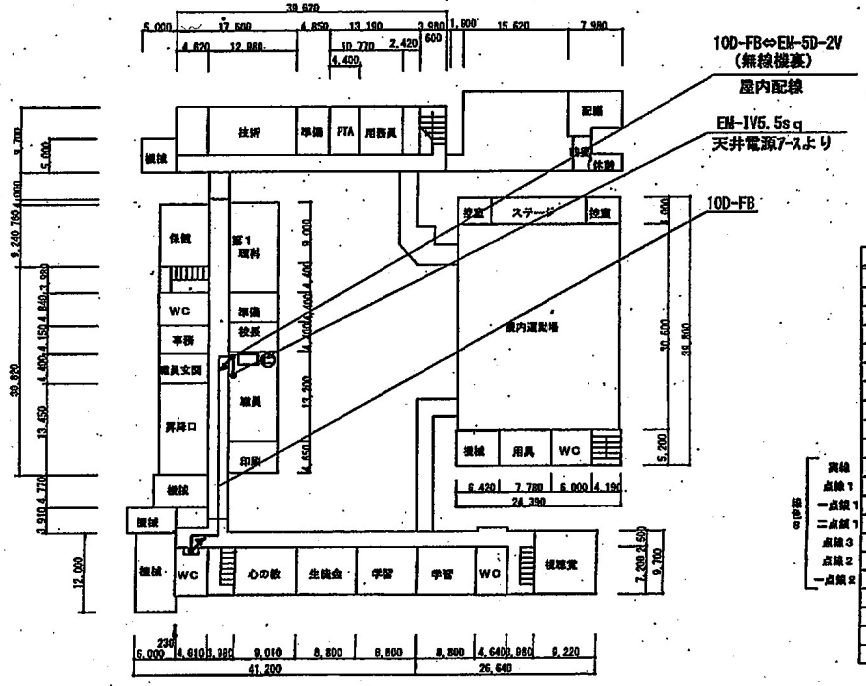




1 F

凡　例


| 記号 | 名称 |
|---|---|
| | 放中線 |
| | 半個定時 |
| | 制御器 |
| | FAX |
| | プルボックス　(記記のないものは 200x200x200) |
| | 端子盤 |
| | 分電盤 |
| | コンセント（既設） |
| | コンクリートはつり、コア抜き（壁貫通） |
| | コンクリートはつり、コア抜き（床貫通） |
| | 天井ころがし配線 |
| | 露出配管配線 |
| | ラック配線 |
| | 床隠蔽配線 |
| | フリーアクセス、床ピット内配線 |
| | 架空配線 |
| | 天井既設配管配線 |
| | |
| | コネクタ接続変換部　(例) 10D-FB⇔5D-FB |
| | 立ち上がり・立ち下がり |

| | |
|---|---|
| 工事名 | 防災行政無線デジタル化事業 |
| 図名 | 松浜中学校 |
| 縮尺 | 1：800 |
| 図面番号 | 045 |
| | 完成図 |
| 年月 | 平成２２年　３月 |
| 承認 | 教 |
| 請負者 | |

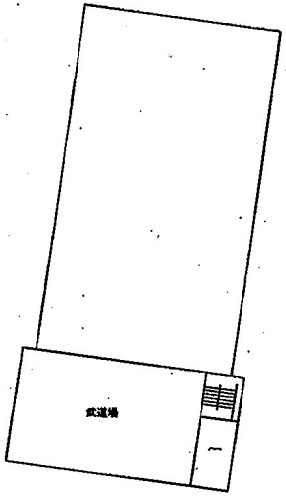


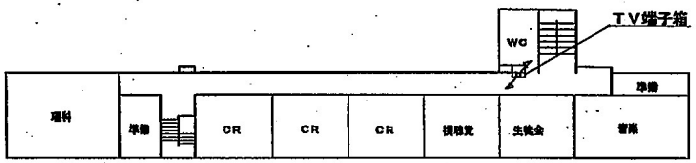
3 F

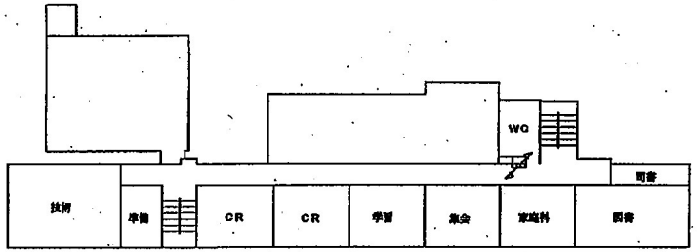




2 F

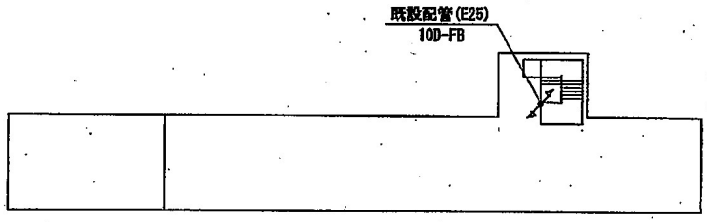


PH

PH屋上

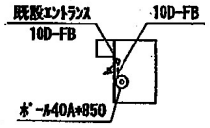

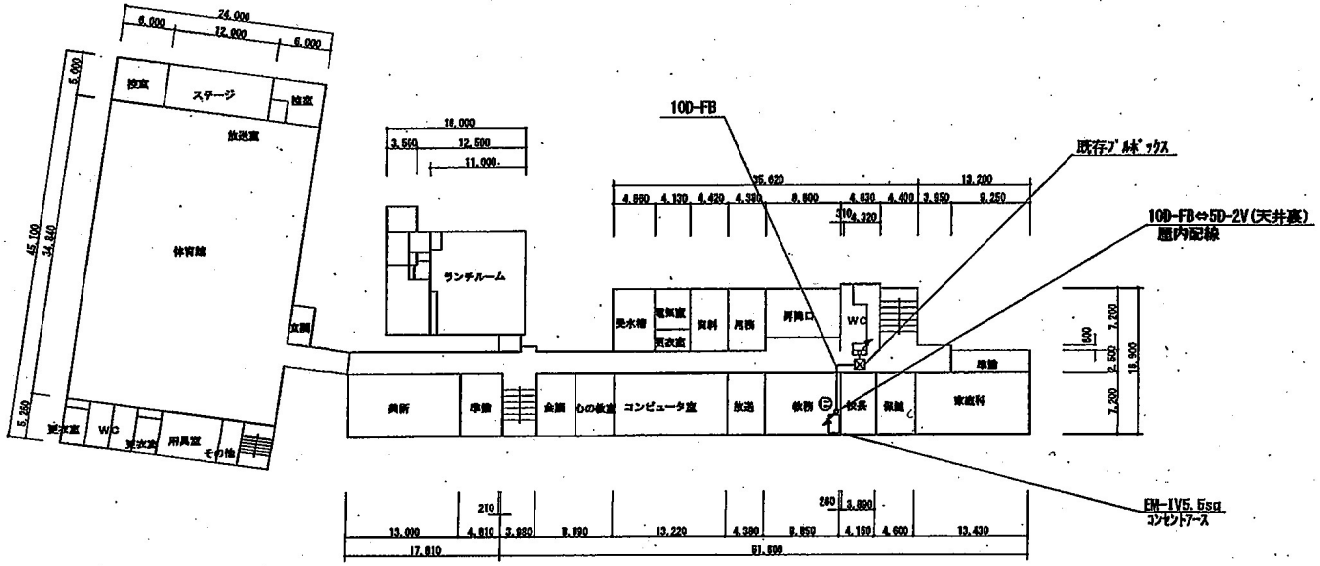
1 F

凡　例

| 記号 | 名称 |
|---|---|
| | 空中線 |
| | 学園放送 |
| | 制御盤 |
| | FAX |
| | プルボックス |
| | 端子盤 |
| | 分電盤 |
| | コンセント（既設） |
| | コンクリートはつり、コア抜き（鉄筋避） |
| | コンクリートはつり、コア抜き（床貫通） |
| 資料 | 天井ころがし配線 |
| 点線1 | 露出配管配線 |
| 一点鎖1 | ラック配線 |
| 二点鎖1 | 床隠蔽配線 |
| 点線3 | フリーアクセス、保ピット内配線 |
| 点線2 | 架空配線 |
| 一点鎖2 | 天井隠蔽配管配線 |
| | コネクタ接続変換箱 |
| | 立ち上がり・立ち下がり |


＊校舎耐震工事（PH上部撤去）の為
平成２３年７月、空中線仮設
平成２３年９月、空中線本設
＊無線機位置変更無し、空中線位置変更

| | | |
|---|---|---|
| 工事名 | | |
| 図名 | 南浜中学校 | |
| 縮尺 | 1：600 | 図面番号 |
| 完成図 | | |
| 年月 | 平成２３年 ９月 | 承認 |
| 請負者 | | |


凡　例

| 記　号 | 名　称 |
|---|---|
| | 空中線 |
| | 中間定局 |
| | 制御器 |
| | FAX |
| | プルボックス　（※記号のないものは　200x200x200） |
| | 端子箱 |
| | 分電盤 |
| | コンセント（両設） |
| | コンクリートはつり、コア抜き（壁貫通） |
| | コンクリートはつり、コア抜き（床貫通） |
| 実線 | 天井ころがし配線 |
| 点線1 | 露出配管配線 |
| 一点鎖1 | ラック配線 |
| 二点鎖1 | 床隠蔽配線 |
| 点線3 | フリーアクセス、床ピット内配線 |
| 点線2 | 架空配線 |
| 一点鎖2 | 天井露設配管配線 |
| | |
| | コネクタ接続変換部　（例　10D-FB⇒5D-FB） |
| | 立ち上がり・立ち下がり |
| | |


線色：

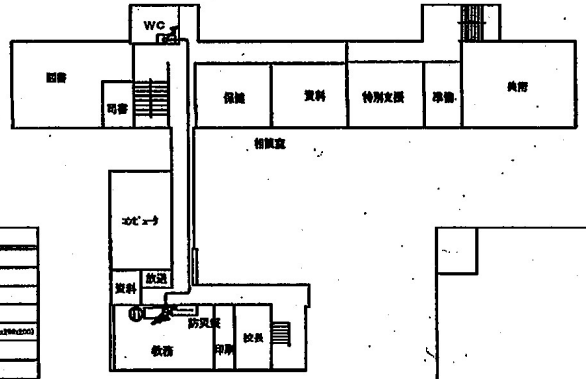



2 F

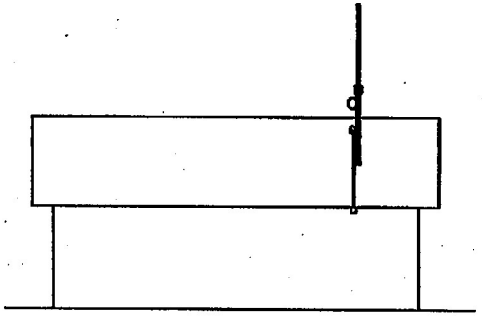


屋上立面図
（移設後）　（1：100）

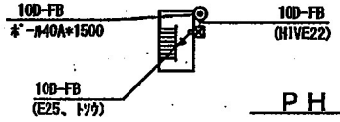



PH

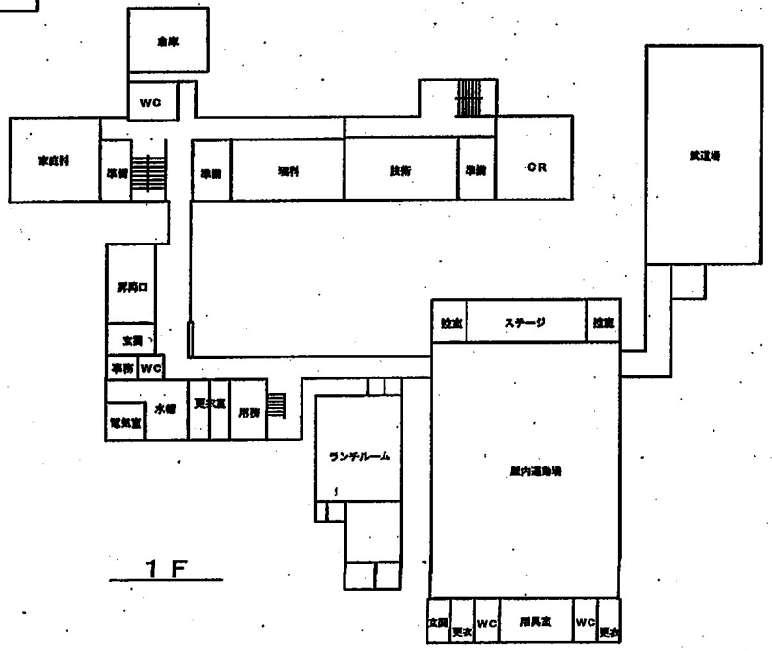


1 F

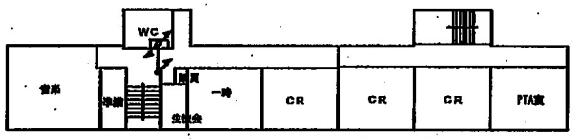



4 F

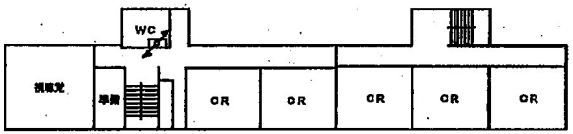


3 F

| | |
|---|---|
| 工事名 | |
| 図　名 | 濁川中学校 |
| 縮尺 | 1：600　1：100 |
| 図面番号 | |
| 空中線移設図　完成図 | |
| 年月 | 平成２５年１０月 |
| 承認 | |
| 請負者 | |

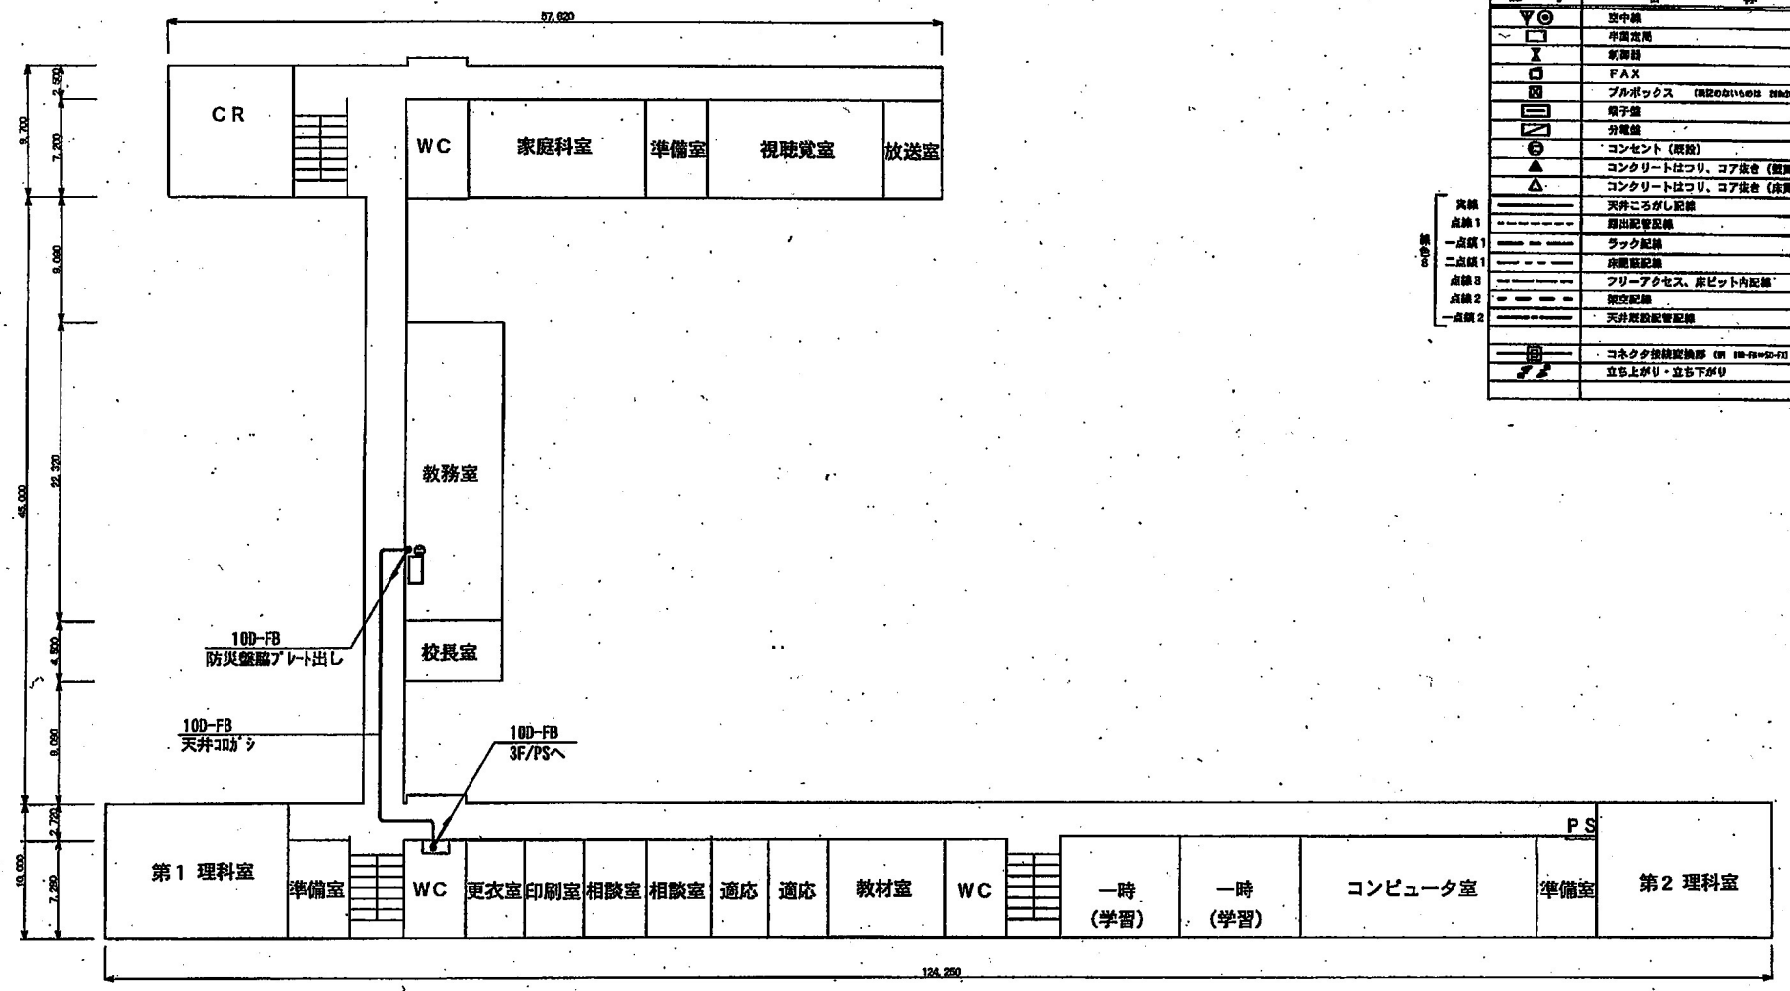



2 F

凡　例

| 記　号 | 名　称 |
|---|---|
| | 空中線 |
| | 中間端局 |
| | 制御器 |
| | FAX |
| | プルボックス　（表記のないものは 250×200×200） |
| | 端子盤 |
| | 分電盤 |
| | コンセント（埋設） |
| | コンクリートはつり、コア抜き（壁貫通） |
| | コンクリートはつり、コア抜き（床貫通） |
| 実線 | 天井ころがし配線 |
| 点線1 | 露出配管配線 |
| 一点鎖1 | ラック配線 |
| 二点鎖1 | 床埋設配線 |
| 点線3 | フリーアクセス、床ピット内配線 |
| 点線2 | 架空配線 |
| 一点鎖2 | 天井隠蔽配管配線 |
| | |
| | コネクタ接続箱接続部（例 HR-FA-20-F3） |
| | 立ち上がり・立ち下がり |
| | |

線色3


| | |
|---|---|
| 工事名 | 防災行政無線デジタル化事業 |
| 図　名 | 坂井輪中学校　２Ｆ |
| 縮尺 | 1：400 |
| 図面番号 | 048－1 |
| | 完　成　図 |
| 年月 | 平成２２年　３月 |
| 承認 | |
| 請負者 | |

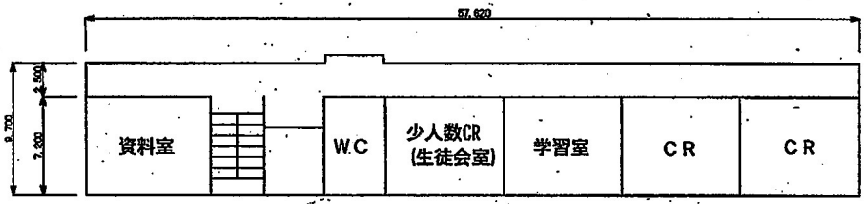


凡　例


| 記　号 | 名　称 |
|---|---|
| | 空中線 |
| | 半固定局 |
| | 制御局 |
| | FAX |
| | プルボックス　（記述のないものは　□□×□□×□□） |
| | 端子盤 |
| | 分電盤 |
| | コンセント（床置） |
| | コンクリートはつり、コア抜き（壁貫通） |
| | コンクリートはつり、コア抜き（床貫通） |
| 実線 | 天井ころがし配線 |
| 点線1 | 露出配管配線 |
| 一点鎖1 | ラック配線 |
| 二点鎖1 | 床隠蔽配線 |
| 点線3 | フリーアクセス、床ピット内配線 |
| 点線2 | 架空配線 |
| 一点鎖2 | 天井隠蔽配管配線 |
| | |
| | コネクタ接続変換部　（例　10-F9→25-F5） |
| | 立ち上がり・立ち下がり |
| | |

線種6

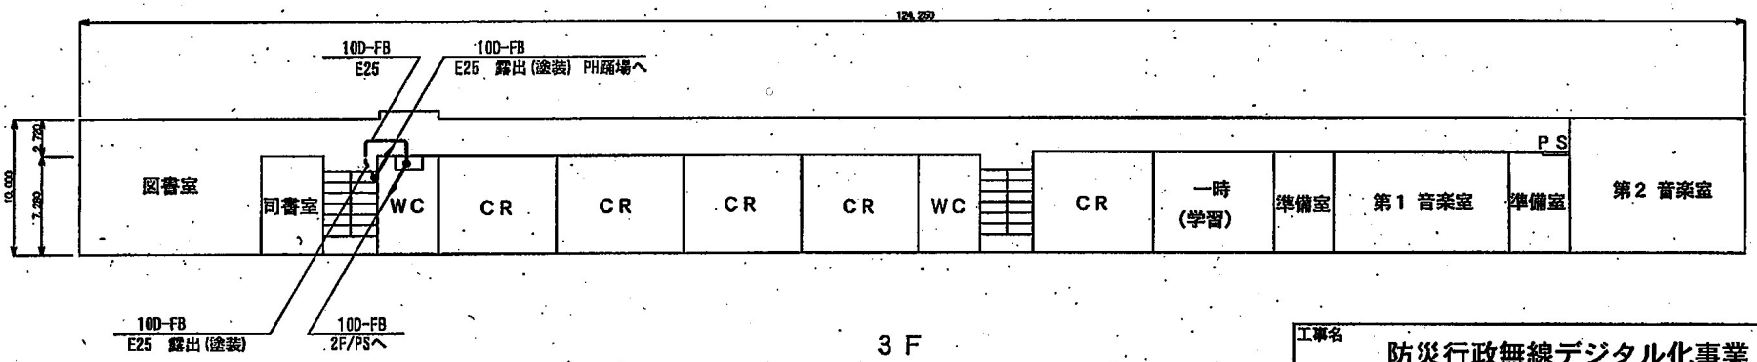


3 F


| | |
|---|---|
| 工事名 | 防災行政無線デジタル化事業 |
| 図　名 | 坂井輪中学校　3 F |
| 縮尺 | 1：400 |
| 図面番号 | 048－2 |
| | 完　成　図 |
| 年月 | 平成22年　3月 |
| 承認 | |
| 請負者 | |

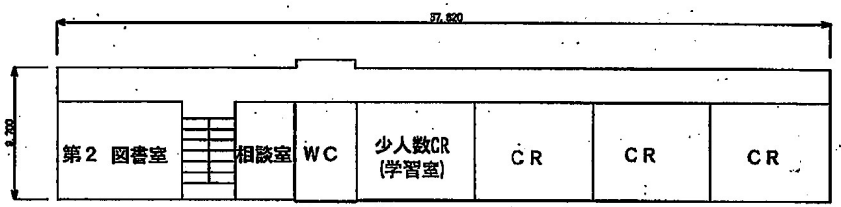



4 F

凡 例

| 記号 | 名称 |
|---|---|
| | 空中線 |
| | 半固定用 |
| | 制御器 |
| | FAX |
| | プルボックス (接続のないもの) 250×250×250 |
| | 端子盤 |
| | 分電盤 |
| | コンセント (現設) |
| | コンクリートはつり、コア抜き (壁貫通) |
| | コンクリートはつり、コア抜き (床貫通) |
| 線の色 実線 | 天井ころがし配線 |
| 点線1 | 露出配管配線 |
| 一点鎖1 | ラック配線 |
| 二点鎖1 | 床隠蔽配線 |
| 点線3 | フリーアクセス、床ピット内配線 |
| 点線2 | 隠空配線 |
| 一点鎖2 | 天井吸設配管配線 |
| | コネクタ接続配線箇 (例 10-F8⇔20-F8) |
| | 立ち上がり・立ち下がり |

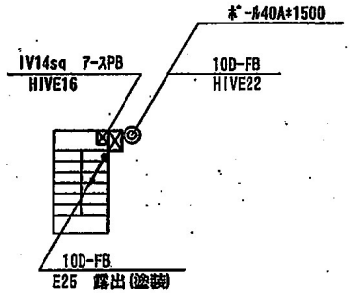


PH

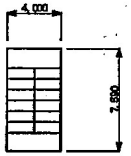



PH


| | |
|---|---|
| 工事名 | 防災行政無線デジタル化事業 |
| 図・名 | 坂井輪中学校 4F・PH |
| 縮尺 | 1:400 |
| 図面番号 | 048-3 |
| | 完 成 図 |
| 年月 | 平成22年 3月 |
| 承認 | |
| 請負者 | |

## 凡　例


| 記　号 | 名　　称 |
|---|---|
| | 空中線 |
| | 半固定局 |
| | 制御器 |
| | FAX |
| | プルボックス　（数記のないものは 200x200x200） |
| | 端子盤 |
| | 分電盤 |
| | コンセント（既設） |
| | コンクリートはつり、コア抜き（壁貫通） |
| | コンクリートはつり、コア抜き（床貫通） |
| 線種 実線 | 天井ころがし配線 |
| 線種 点線1 | 露出配管配線 |
| 線種 一点鎖1 | ラック配線 |
| 線種 二点鎖1 | 床隠蔽配線 |
| 線種 点線3 | フリーアクセス、床ピット内配線 |
| 線種 点線2 | 架空配線 |
| 線種 一点鎖2 | 天井既設配管配線 |
| | |
| | コネクタ接続変換部　（例 10D-FB⇒5D-FB） |
| | 立ち上がり・立ち下がり |
| | |

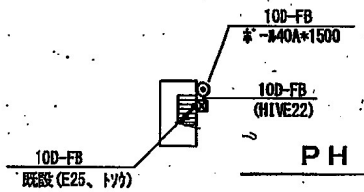



PH

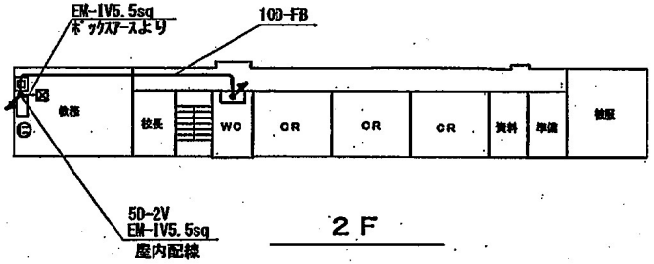



2F

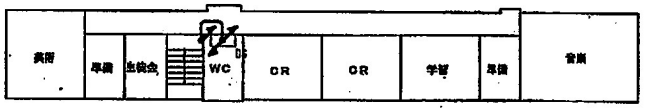


4F

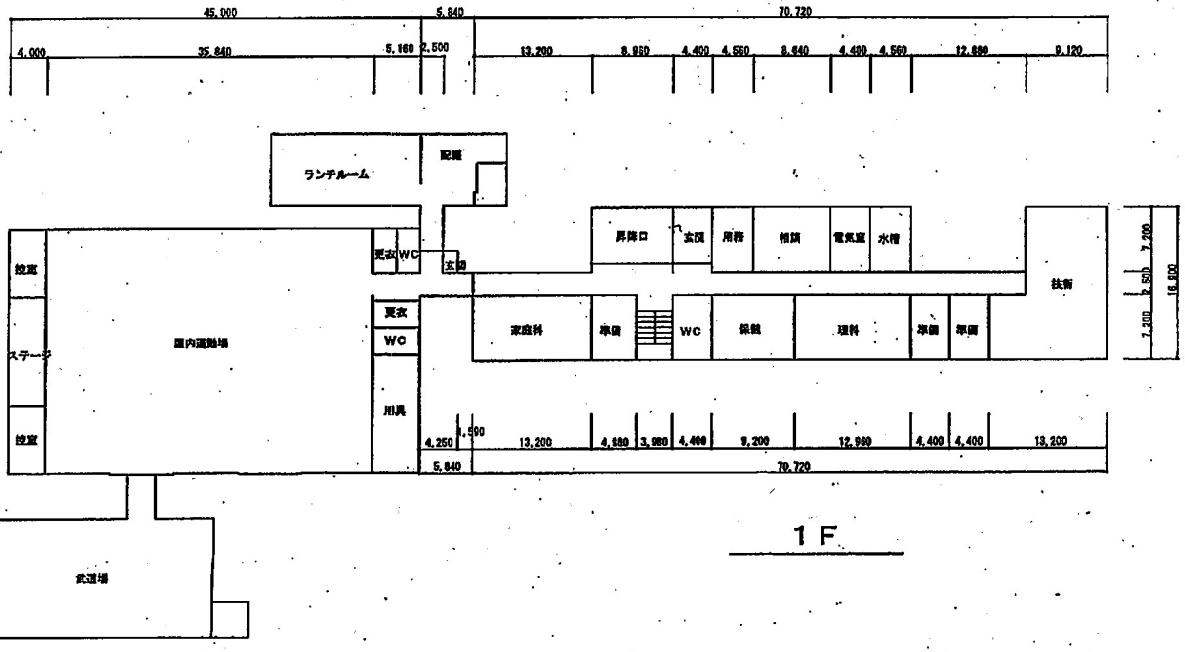



1F

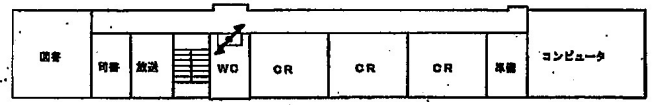


3F


| | |
|---|---|
| 工事名 | 防災行政無線デジタル化事業 |
| 図　名 | 大江山中学校 |
| 縮尺 | 1：600 |
| 図面番号 | 049 |
| | 完　成　図 |
| 年月 | 平成22年　3月 |
| 承認 | |
| 請負者 | |

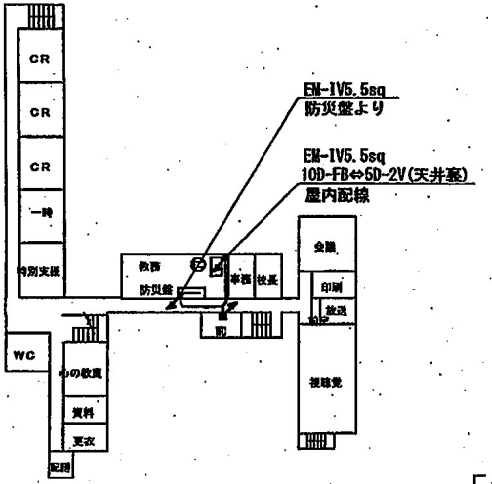



2 F

凡　例


| 記　号 | 名　称 |
|---|---|
| | 空中線 |
| | 半固定局 |
| | 制御器 |
| | FAX |
| | プルボックス　（既設のないもの 200×200×200） |
| | 端子盤 |
| | 分電盤 |
| | コンセント（既設） |
| | コンクリートはつり、コア抜き（壁貫通） |
| | コンクリートはつり、コア抜き（床貫通） |
| 実線 | 天井ころがし配線 |
| 点線1 | 露出配管配線 |
| 一点鎖1 | ラック配線 |
| 二点鎖1 | 床隠蔽配線 |
| 点線3 | フリーアクセス、床ピット内配線 |
| 点線2 | 新設配線 |
| 一点鎖2 | 天井既設配管配線 |
| | |
| | コネクタ接続変換部（例 10D-FB⇔5D-FB） |
| | 立ち上がり・立ち下がり |

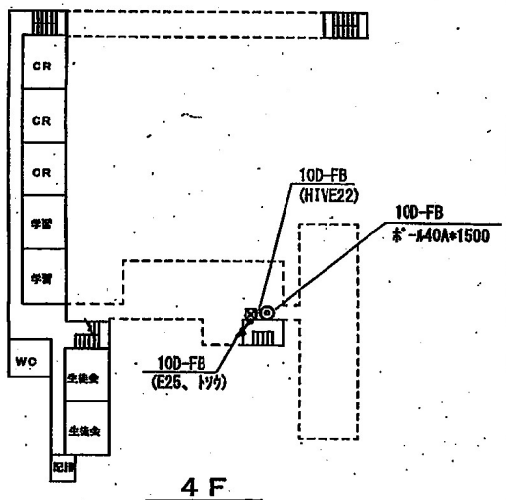


4 F

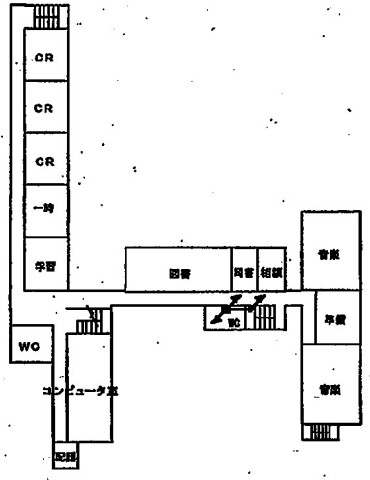




3 F

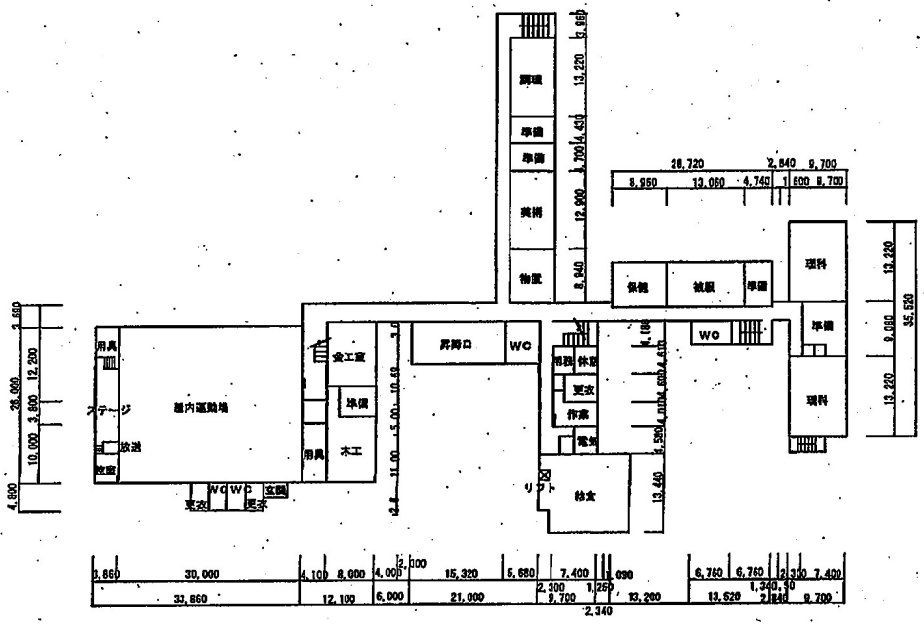



1 F

| 工事名 | 防災行政無線デジタル化事業 | |
|---|---|---|
| 図　名 | 曽野木中学校 | |
| 縮尺 | 1：600 | 図面番号　050 |
| 完　成　図 | | |
| 年月 | 平成２２年　３月 | 承認 |
| 請負者 | | |

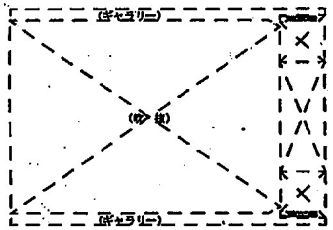


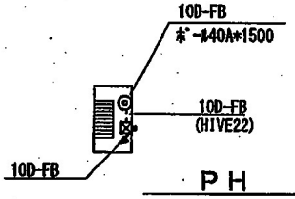

PH

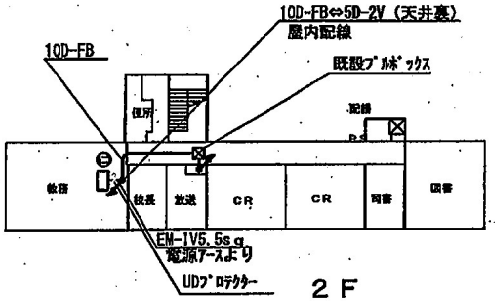



2 F

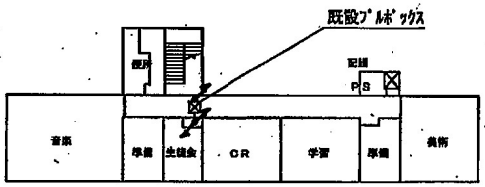


4 F

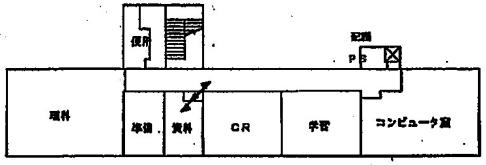


3 F

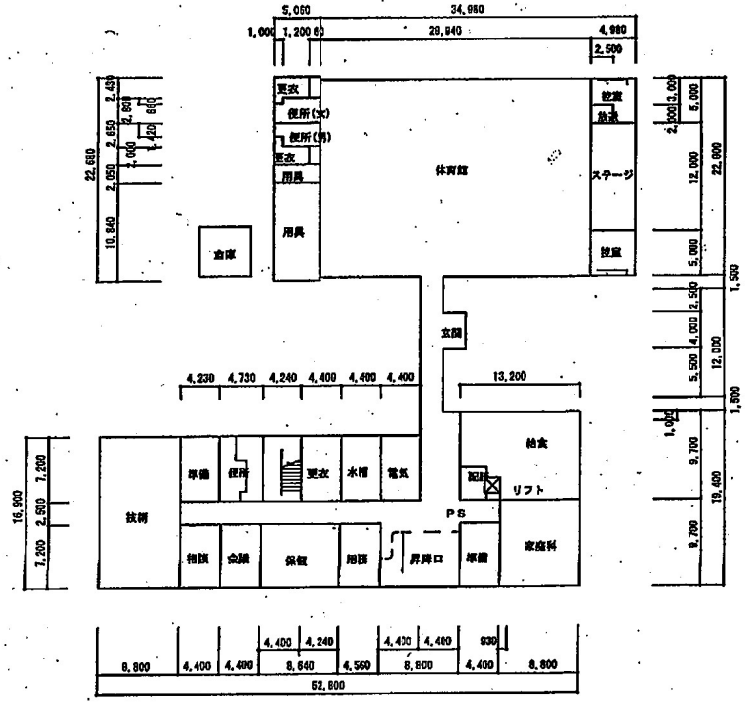



1 F

凡　例

| 記号 | 名称 |
|---|---|
| | 空中線 |
| | 半固定局 |
| | 制御部 |
| | FAX |
| | プルボックス　（数字のないものは 200×200×200） |
| | 端子盤 |
| | 分電盤 |
| | コンセント（既設） |
| | コンクリートはつり、コア抜き（壁貫通） |
| | コンクリートはつり、コア抜き（床貫通） |
| 実線 | 天井ころがし配線 |
| 点線1 | 露出配管配線 |
| 一点鎖1 | ラック配線 |
| 二点鎖1 | 床隠蔽配線 |
| 点線3 | フリーアクセス、床ピット内配線 |
| 点線2 | 架空配線 |
| 一点鎖2 | 天井既設配管配線 |
| | コネクタ接続変換部　(例 10D-FB⇔5D-FB) |
| | 立ち上がり・立ち下がり |

| | |
|---|---|
| 工事名 | 防災行政無線デジタル化事業 |
| 図名 | 両川中学校 |
| 縮尺 | 1：600 |
| 図面番号 | 051 |
| | 完　成　図 |
| 年月 | 平成２２年　３月 |
| 承認 | |
| 請負者 | |

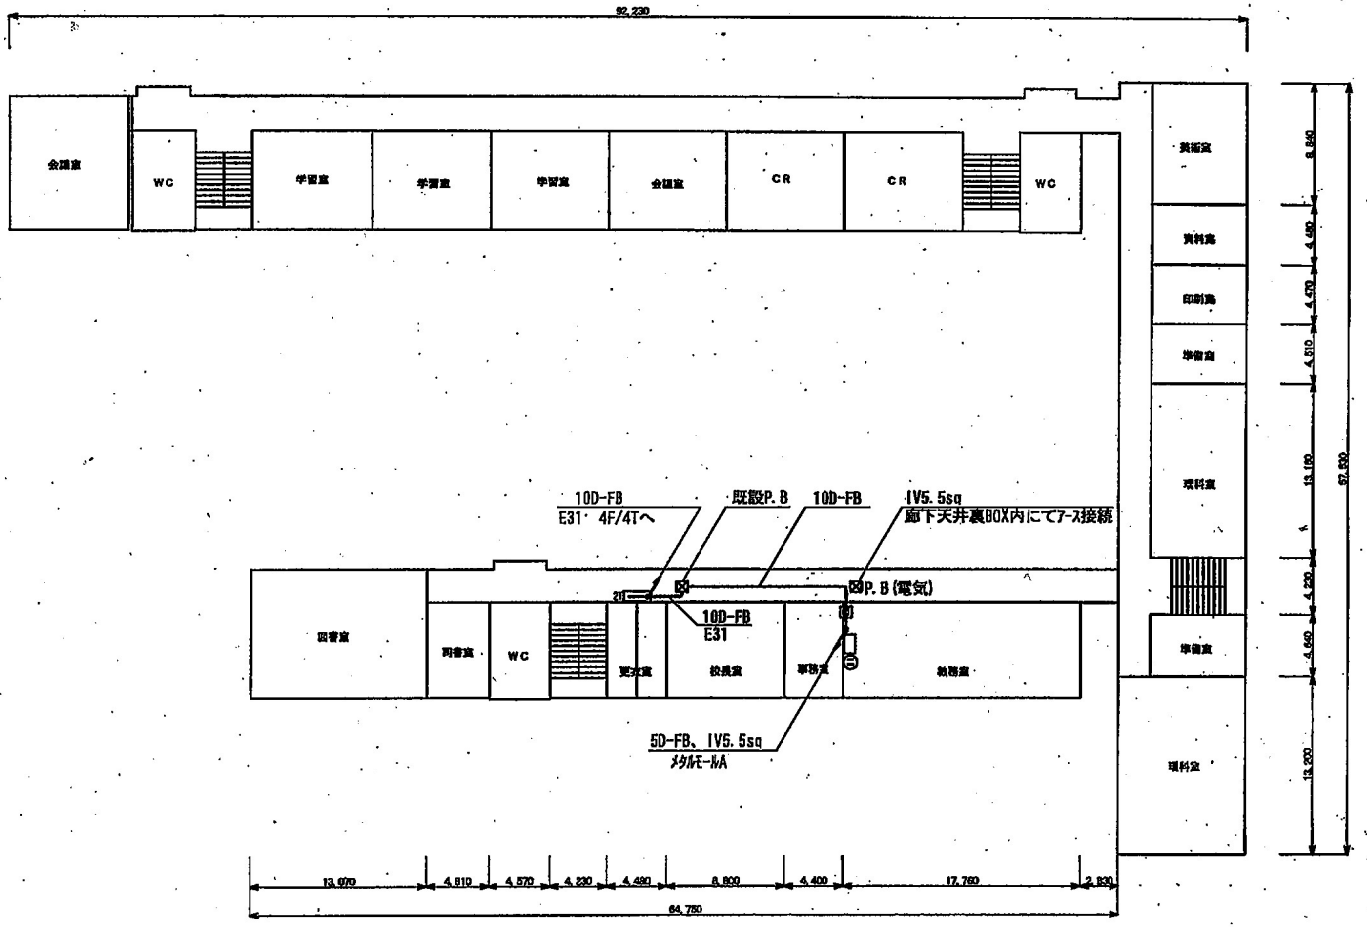



２Ｆ　平面図


凡　例

| 記号 | 名称 |
|---|---|
| | 空中線 |
| | 半固定局 |
| | 制御器 |
| | FAX |
| | プルボックス |
| | 端子盤 |
| | 分電盤 |
| | コンセント（既設） |
| | コンクリートはつり、コア抜き（壁貫通） |
| | コンクリートはつり、コア抜き（床貫通） |
| 実線 | 天井ころがし配線 |
| 点線1 | 露出配管配線 |
| 一点鎖1 | ラック配線 |
| 二点鎖1 | 床隠蔽配線 |
| 点線3 | フリーアクセス、床ピット内配線 |
| 点線2 | 架空配線 |
| 一点鎖2 | 天井既設配管配線 |
| | |
| | コネクタ接続変換部（例 10D-FB⇒2D-FB） |
| | 立ち上がり・立ち下がり |
| | |

| | |
|---|---|
| 工事名 | 防災行政無線デジタル化事業 |
| 図名 | 内野中学校　２Ｆ |
| 縮尺 | １：４００ |
| 図面番号 | ０５２－１ |
| | 完　成　図 |
| 年月 | 平成２２年　３月 |
| 承認 | |
| 請負者 | |

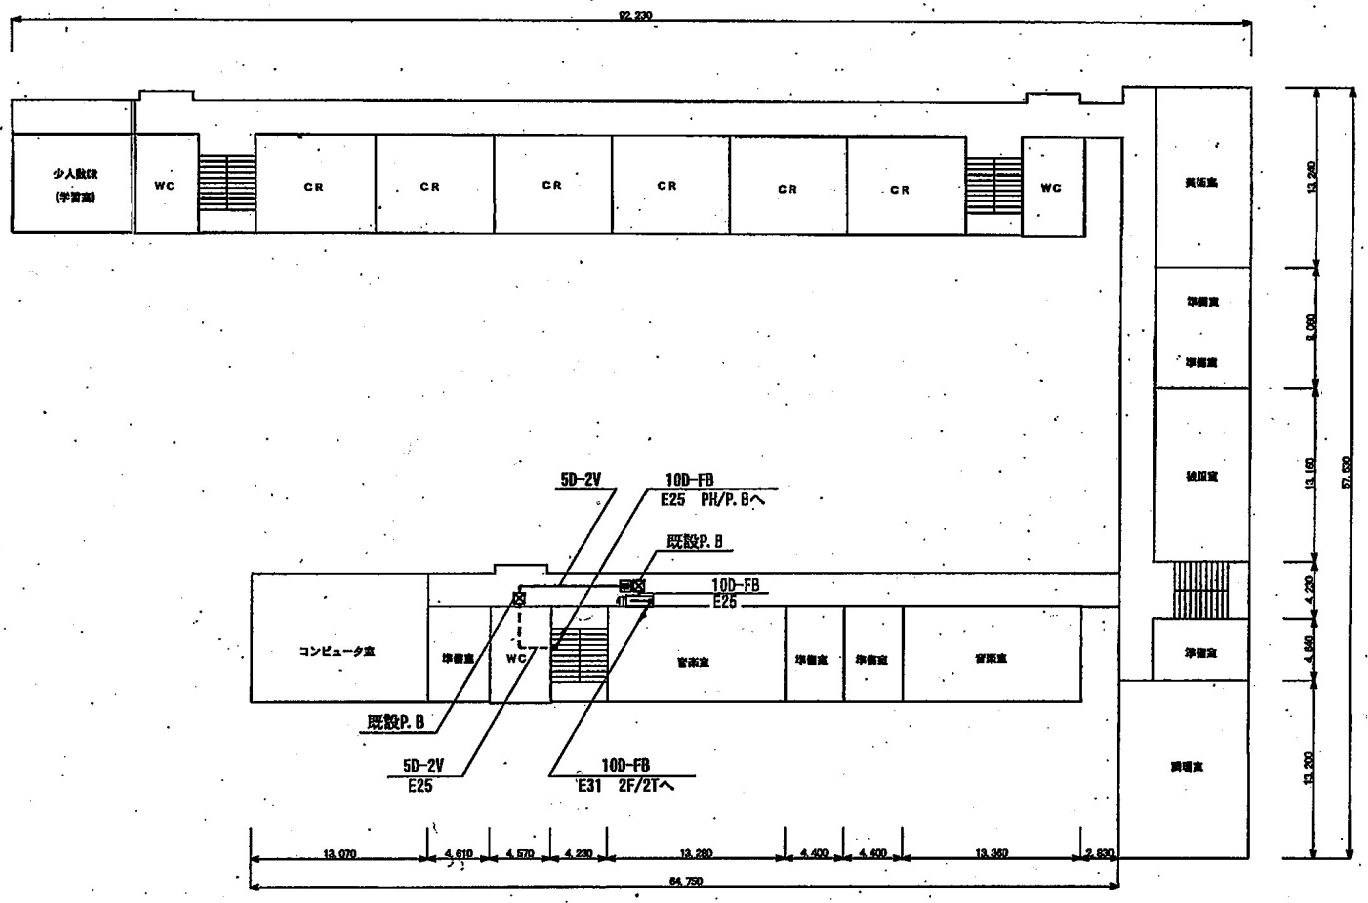


3F 平面図

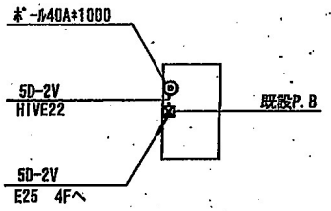



PH 平面図


凡 例

| 記号 | 名称 |
|---|---|
| | 空中線 |
| | 半固定局 |
| | 制御器 |
| | FAX |
| | プルボックス (図記のないものは 100x100x100) |
| | 端子盤 |
| | 分電盤 |
| | コンセント (既設) |
| | コンクリートはつり、コア抜き (壁貫通) |
| | コンクリートはつり、コア抜き (床貫通) |
| 実線 | 天井ころがし配線 |
| 点線1 | 露出配管配線 |
| 一点鎖1 | ラック配線 |
| 二点鎖1 | 床埋設配線 |
| 点線3 | フリーアクセス、床ピット内配線 |
| 点線2 | 架空配線 |
| 一点鎖2 | 天井埋設配管配線 |
| | |
| | コネクタ接続変換部 (例 10D-FB⇔5D-FB) |
| | 立ち上がり・立ち下がり |
| | |

| | |
|---|---|
| 工事名 | 防災行政無線デジタル化事業 |
| 図名 | 内野中学校 3F・PH |
| 縮尺 | 1:400 |
| 図面番号 | 052−2 |
| | 完成図 |
| 年月 | 平成22年 3月 |
| 承認 | |
| 請負者 | |

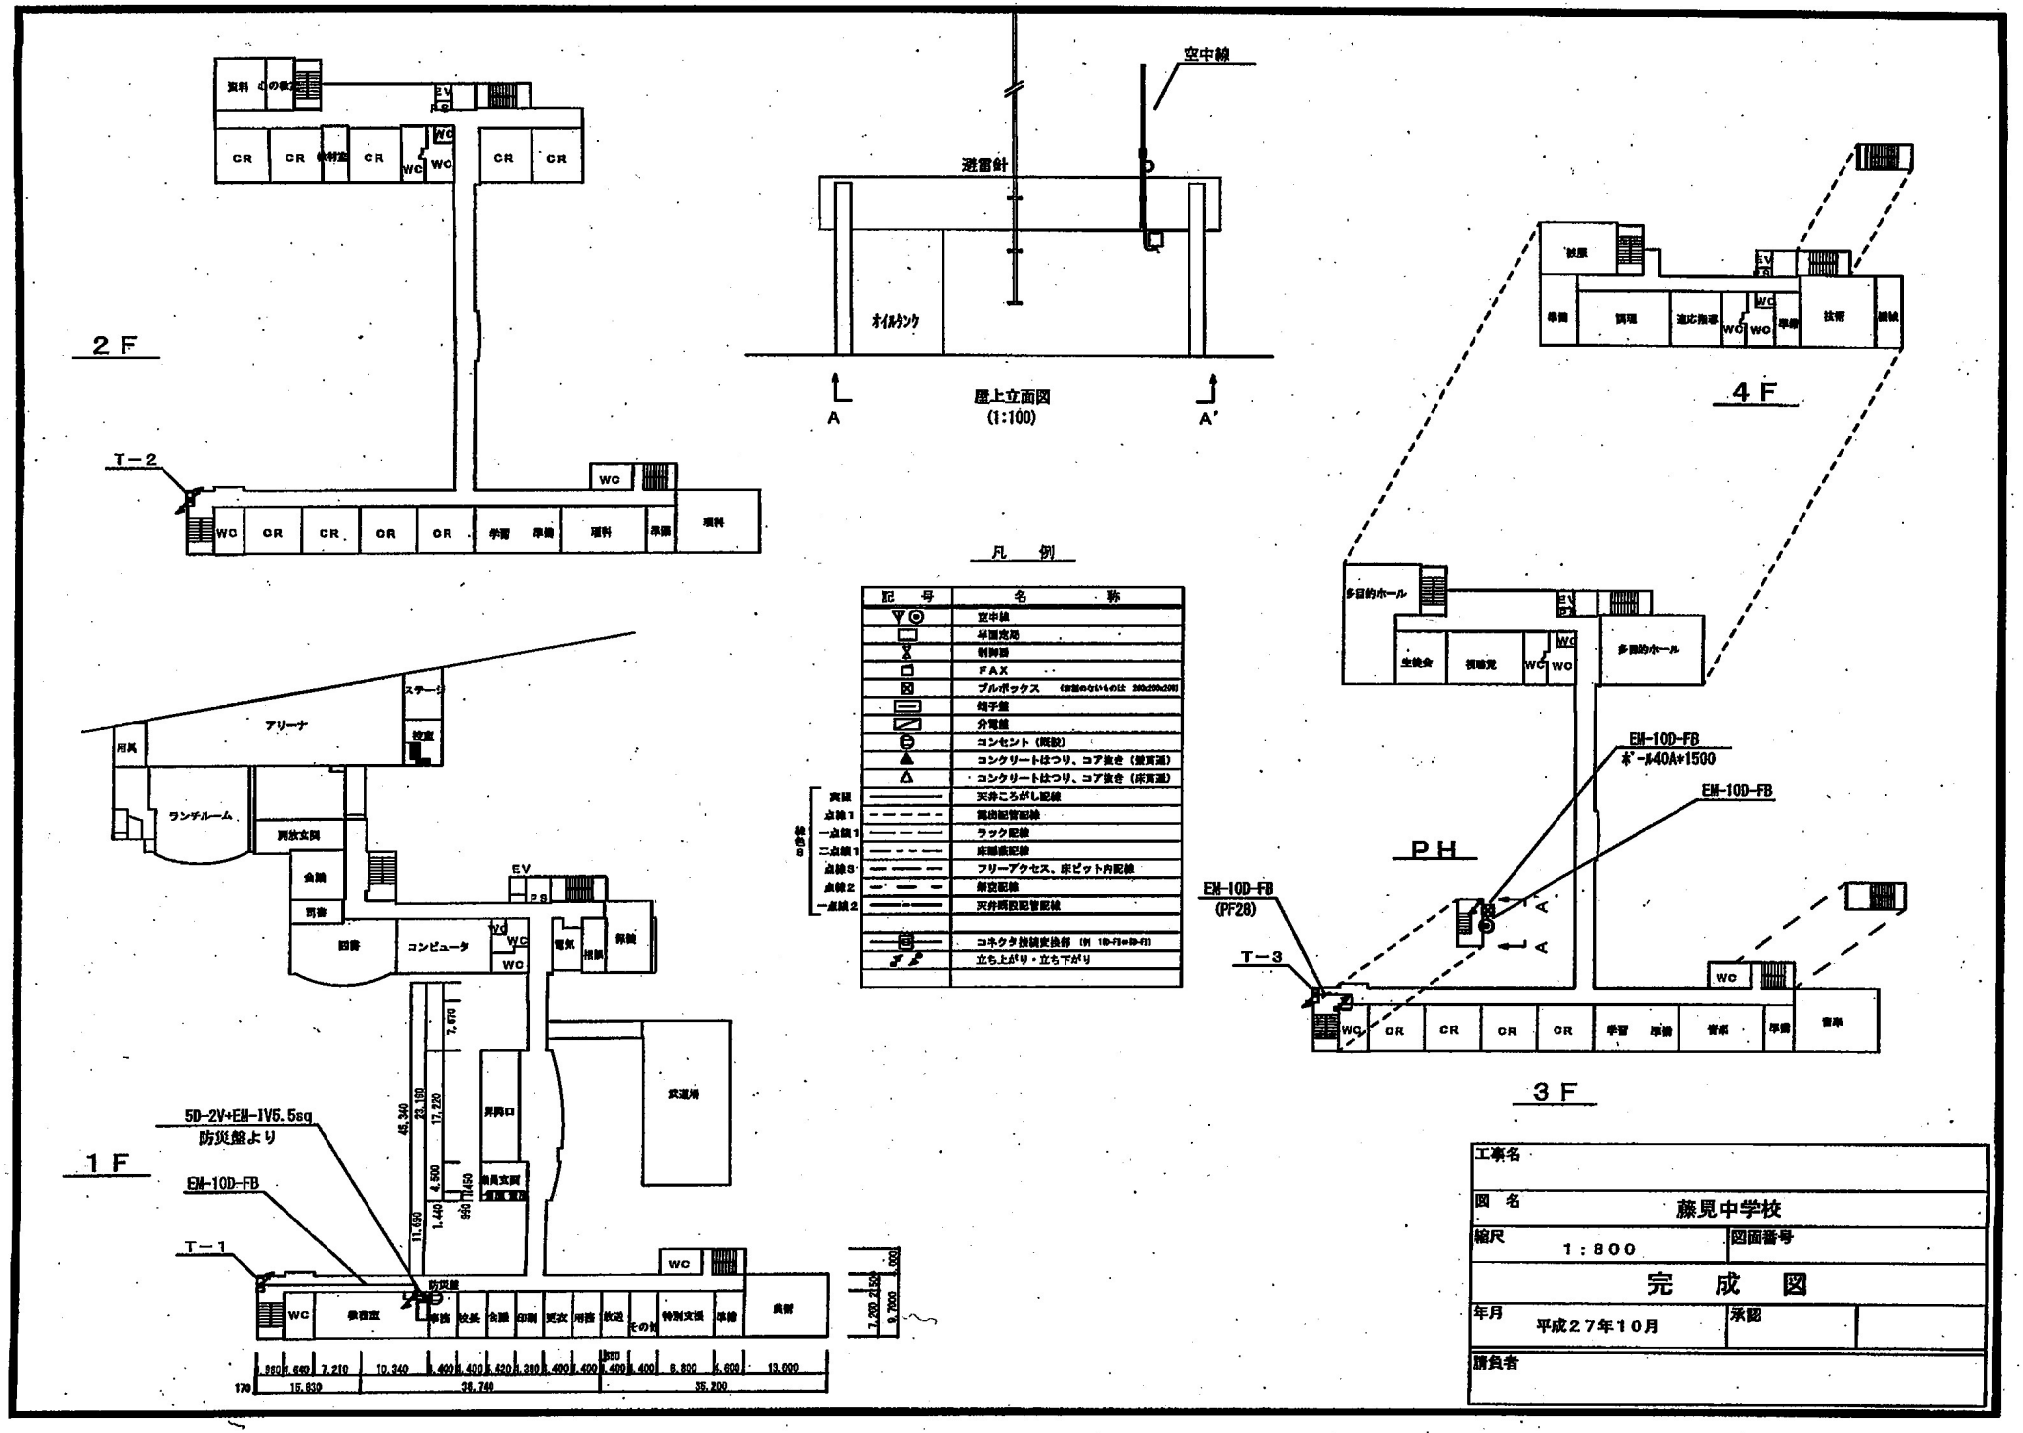



| | |
|---|---|
| 工事名 | |
| 図　名 | 藤見中学校 |
| 縮尺 | 1：800 |
| 図面番号 | |
| | 完　成　図 |
| 年月 | 平成２７年１０月 |
| 承認 | |
| 請負者 | |

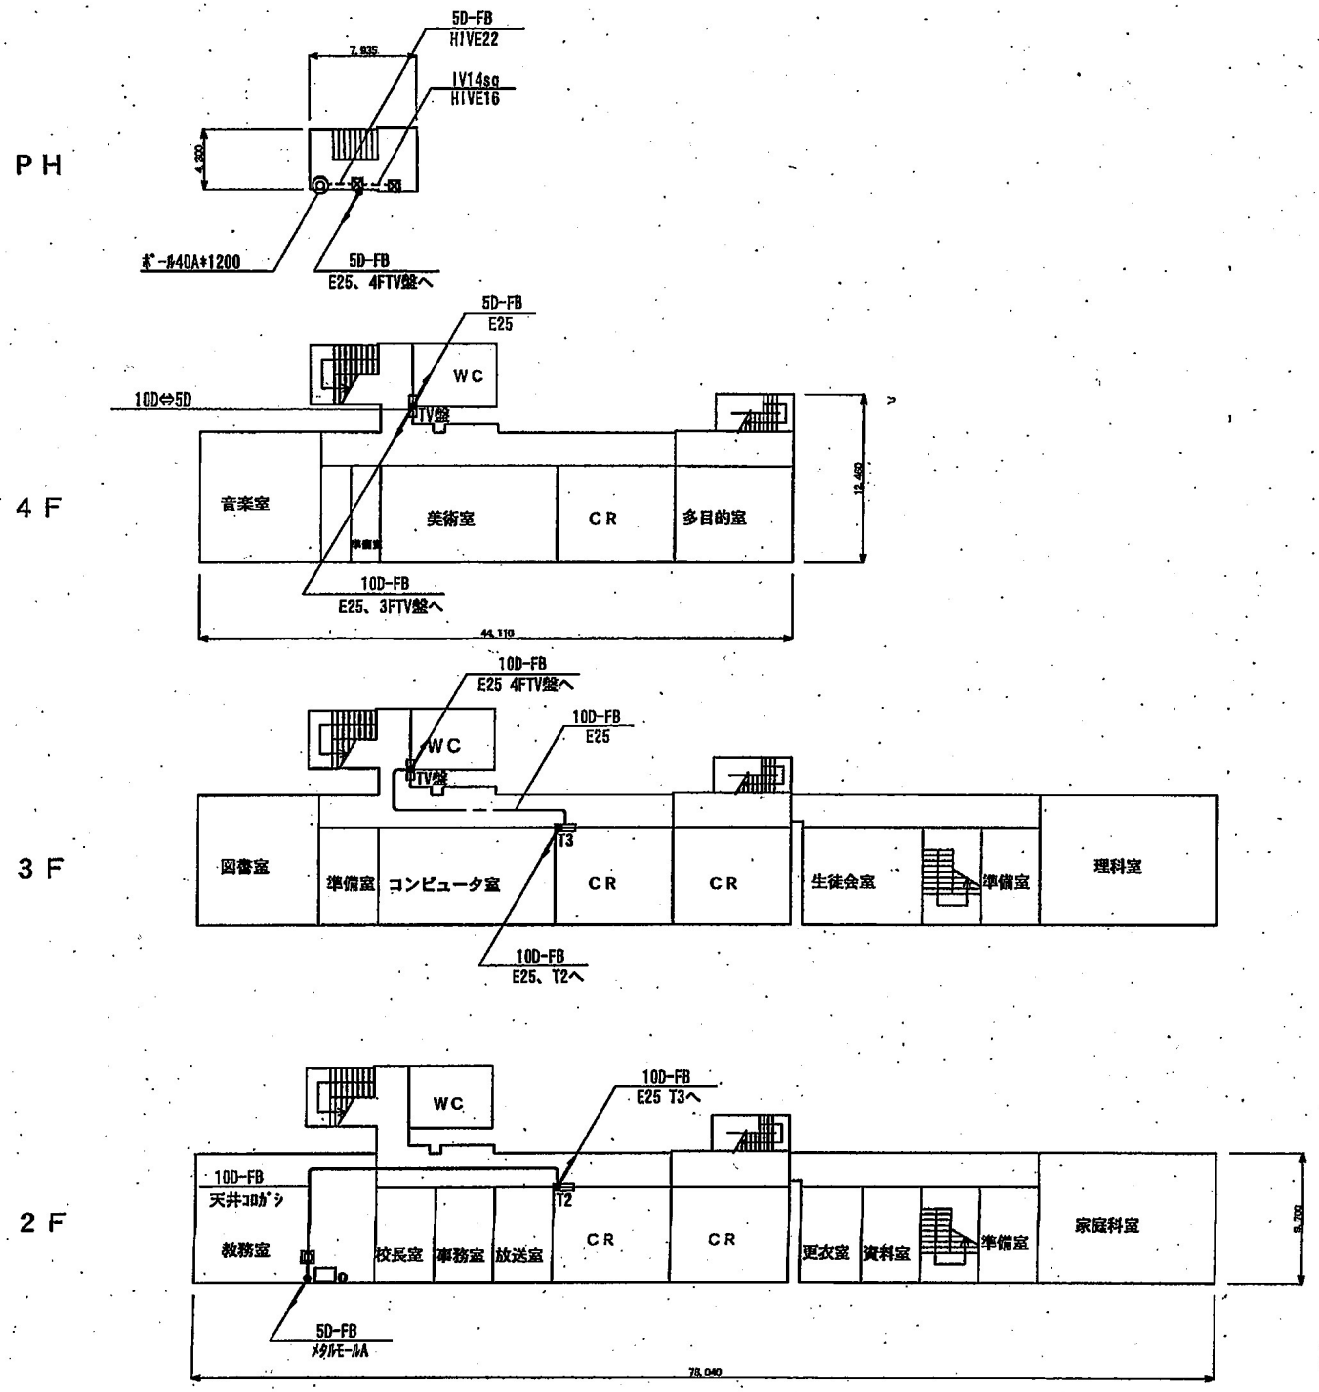



凡　例

| 記号 | 名称 |
|---|---|
| | 空中線 |
| | 半固定局 |
| | 制御器 |
| | FAX |
| | プルボックス（指定のないものは 200x200x200） |
| | 端子盤 |
| | 分電盤 |
| | コンセント（既設） |
| | コンクリートはつり、コア抜き（壁貫通） |
| | コンクリートはつり、コア抜き（床貫通） |
| 実線 | 天井ころがし配線 |
| 点線1 | 露出配管配線 |
| 一点鎖1 | ラック配線 |
| 二点鎖1 | 床隠蔽配線 |
| 点線3 | フリーアクセス、床ピット内配線 |
| 点線2 | 架空配線 |
| 一点鎖2 | 天井吊設配管配線 |
| | |
| | コネクタ接続変換部（例 100-FO⇔50-FO） |
| | 立ち上がり、立ち下がり |
| | |

| | |
|---|---|
| 工事名 | 防災行政無線デジタル化事業 |
| 図名 | 赤塚中学校 |
| 縮尺 | 1：400 |
| 図面番号 | 054 |
| | 完　成　図 |
| 年月 | 平成２２年　３月 |
| 承認 | 教 |
| 請負者 | |

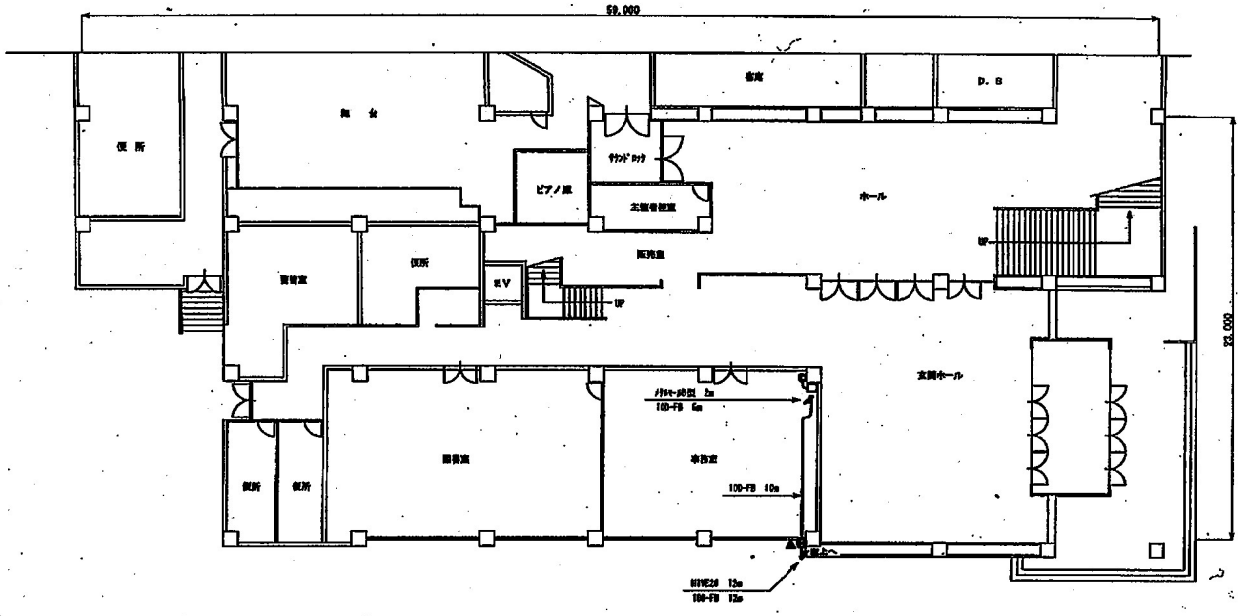



1階　平面図

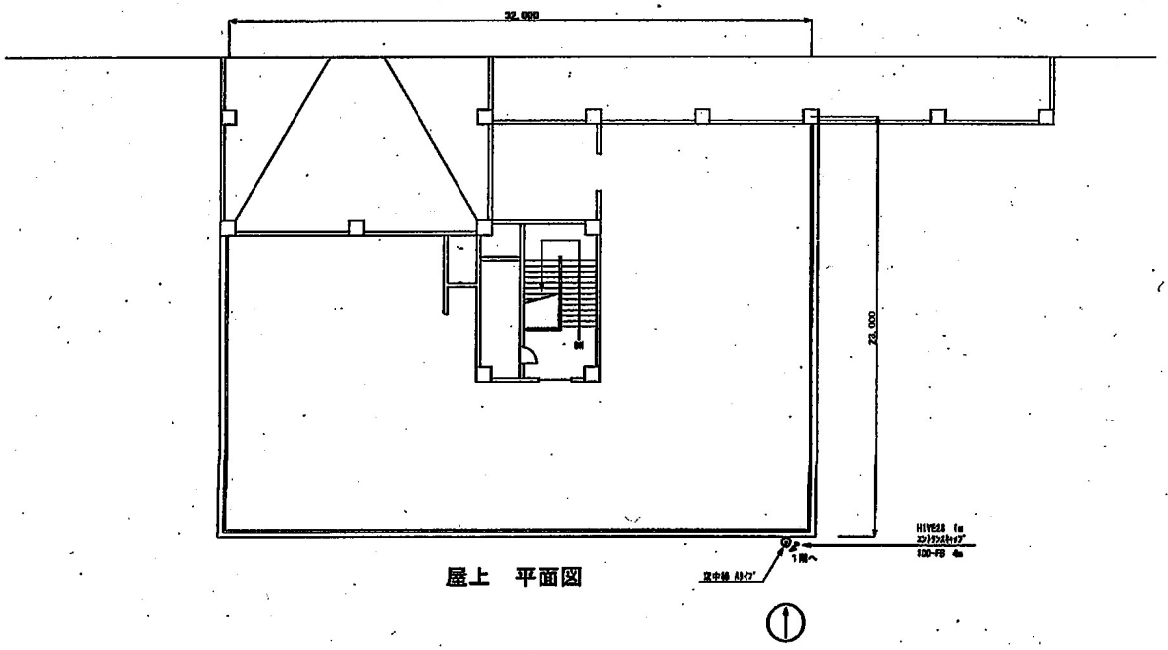


屋上　平面図

| | |
|---|---|
| 工事名 | |
| 図名 | 学文化会館　平面図 |
| 縮尺 | 1：200 |
| 図面番号 | |
| 完成図 | |
| 承認 | 検図 |
| 原図 | |
| 調査者 | |

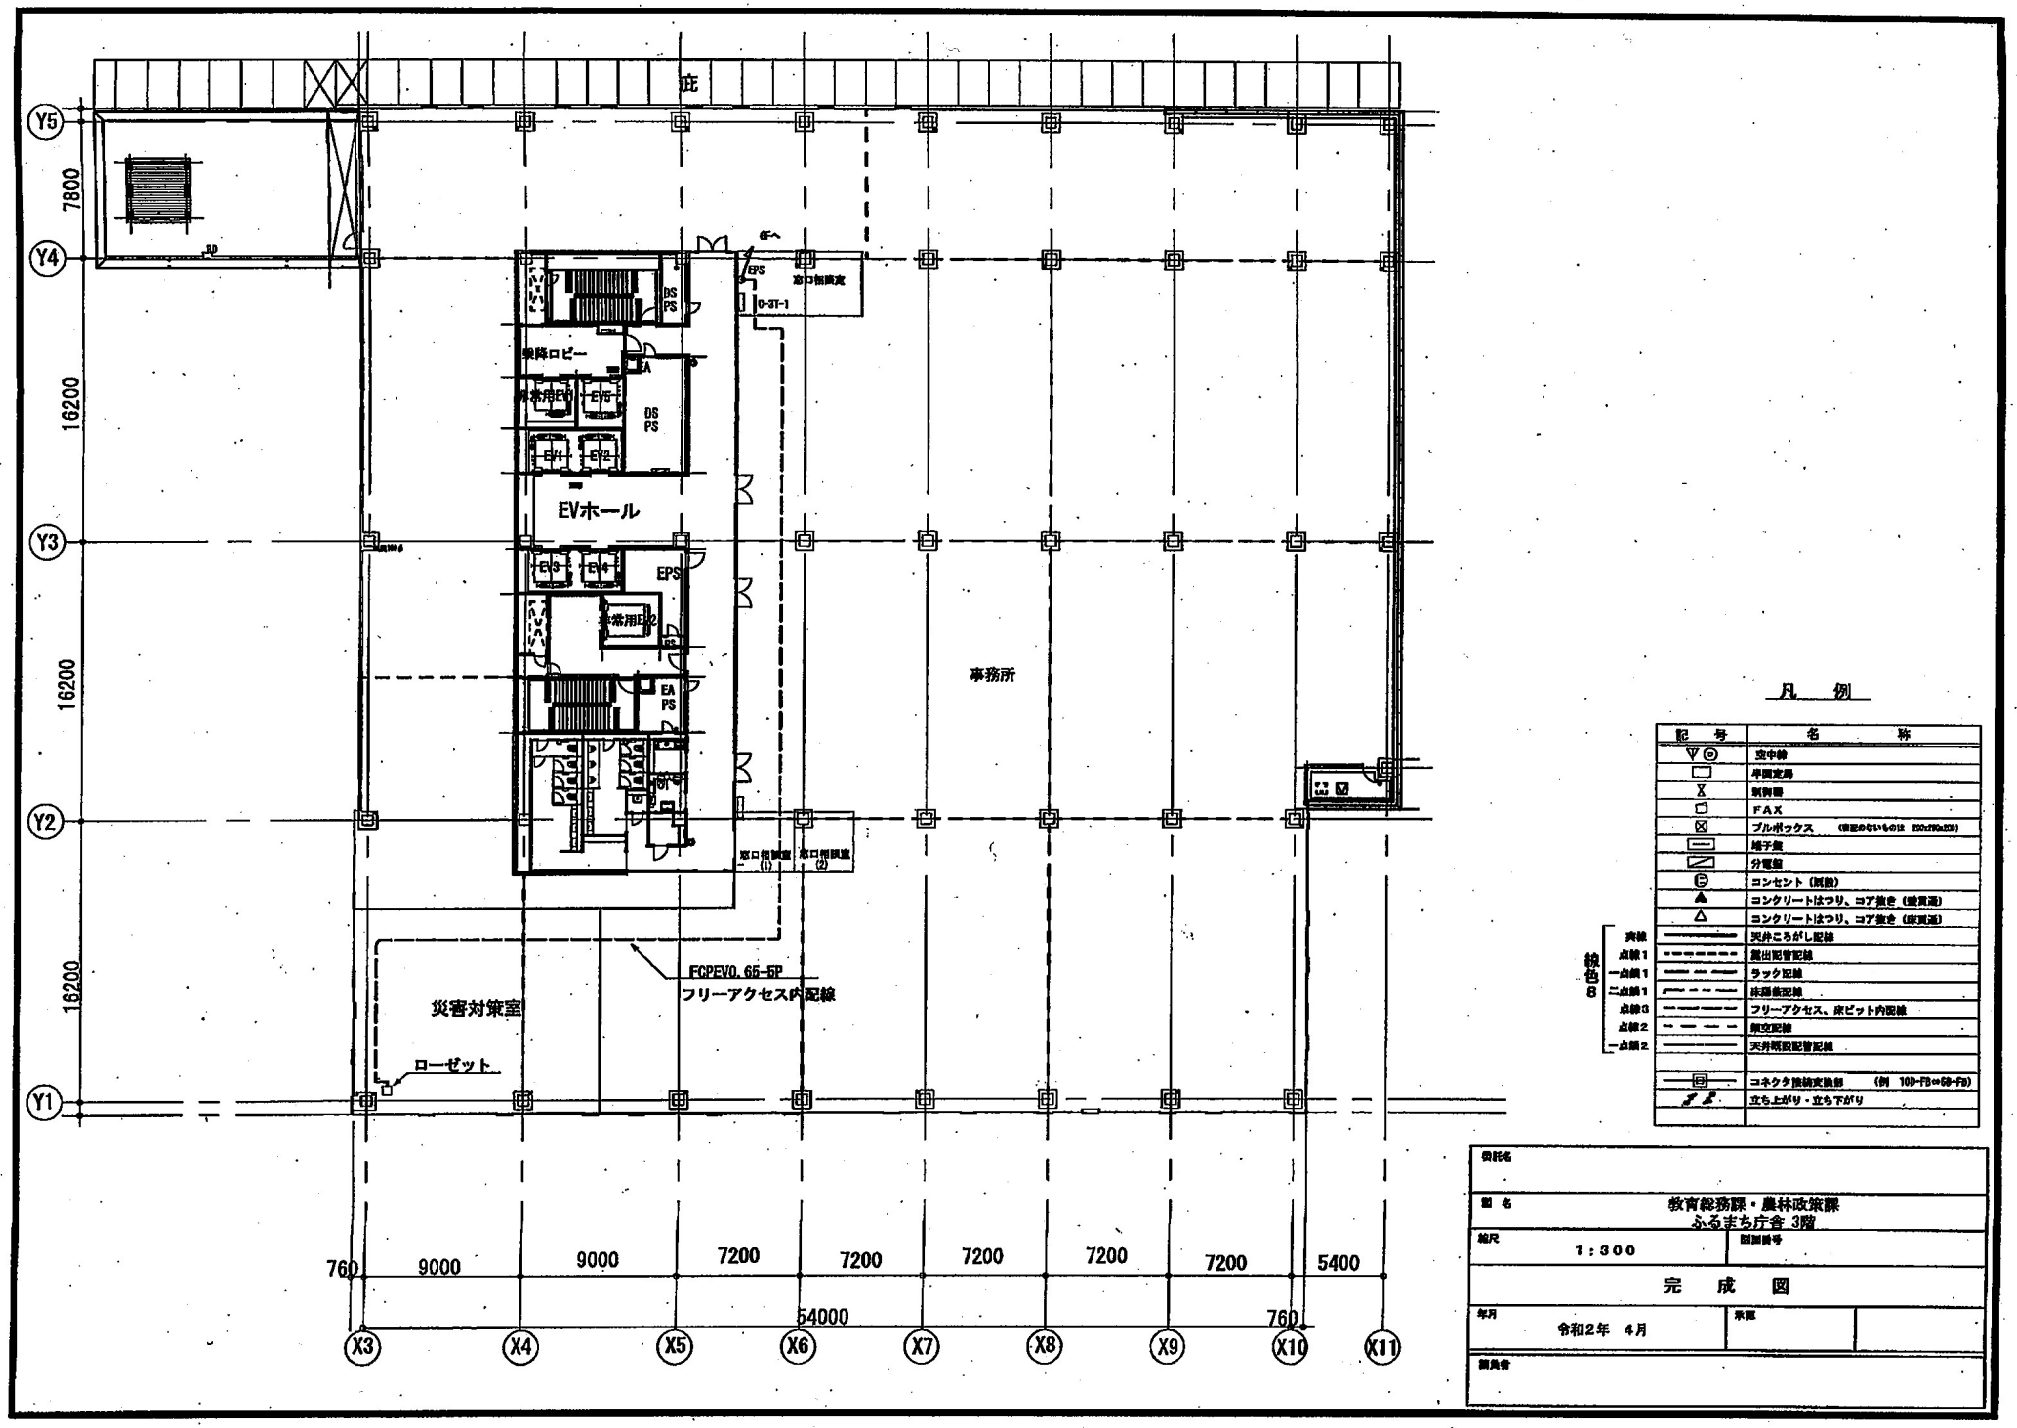



凡　例

| 記号 | 名称 |
|---|---|
| | 空中線 |
| | 半固定局 |
| | 制御器 |
| | FAX |
| | プルボックス（特記のないものは 150×150×100） |
| | 端子盤 |
| | 分電盤 |
| | コンセント（3口） |
| | コンクリートはつり、コア抜き（壁貫通） |
| | コンクリートはつり、コア抜き（床貫通） |
| 実線 | 天井ころがし配線 |
| 点線1 | 露出配管配線 |
| 一点鎖線1 | ラック配線 |
| 二点鎖線1 | 床隠蔽配線 |
| 点線3 | フリーアクセス、床ピット内配線 |
| 点線2 | 架空配線 |
| 一点鎖線2 | 天井隠蔽配管配線 |
| | |
| | コネクタ接続変換部　（例 10)-FB⇔50-FB) |
| | 立ち上がり・立ち下がり |
| | |

線色8


| | |
|---|---|
| 設計名 | |
| 図名 | 教育総務課・農林政策課<br>ふるまち庁舎 3階 |
| 縮尺 | 1：300 |
| 図面番号 | |
| | 完　成　図 |
| 年月 | 令和2年　4月 |
| 承認 | |
| 図面者 | |

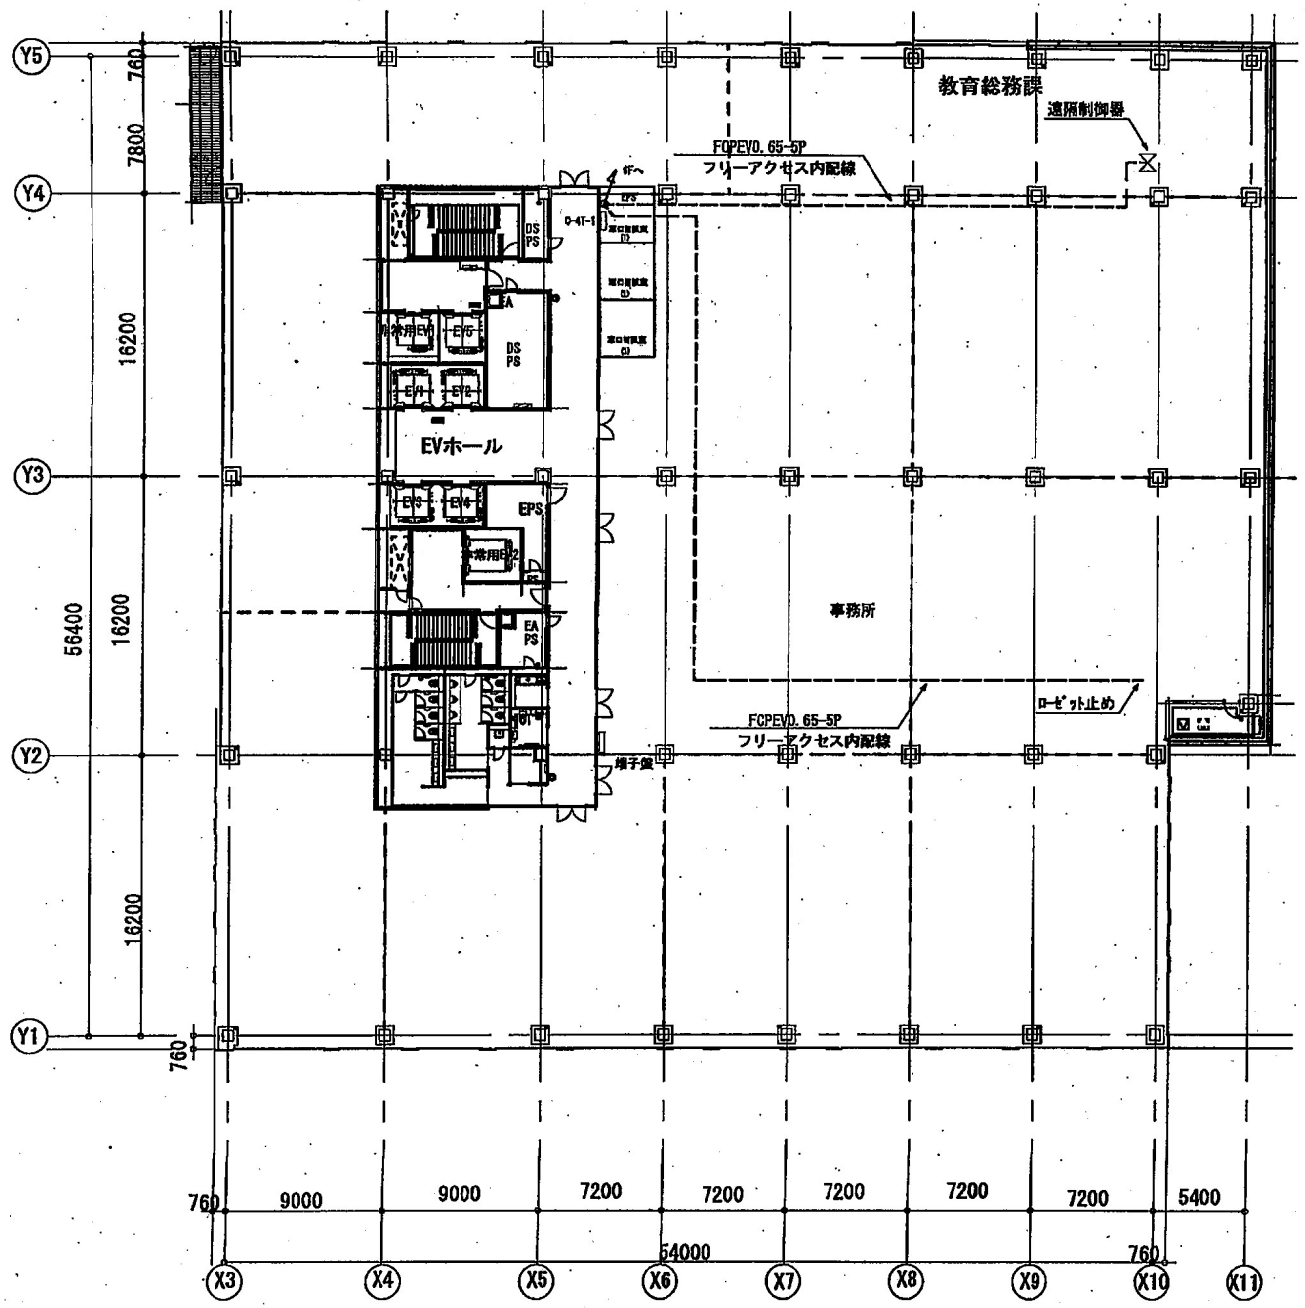


凡　例

| 記号 | 名称 |
|---|---|
| | 空中線 |
| | 半固定局 |
| | 制御器 |
| | FAX |
| | プルボックス |
| | 端子盤 |
| | 分電盤 |
| | コンセント（既設） |
| | コンクリートはつり、コア抜き（壁貫通） |
| | コンクリートはつり、コア抜き（床貫通） |
| 線色8 実線 | 天井ころがし配線 |
| 線色8 点線1 | 露出配管配線 |
| 線色8 一点鎖1 | ラック配線 |
| 線色8 二点鎖1 | 床隠蔽配線 |
| 線色8 点線3 | フリーアクセス、床ピット内配線 |
| 線色8 点線2 | 架空配線 |
| 線色8 一点鎖2 | 天井隠蔽配管配線 |
| | |
| | コネクタ接続変換部　（例　TCD-FB(+5)-FB） |
| | 立ち上がり・立ち下がり |
| | |

| | |
|---|---|
| 設計名 | |
| 図名 | 教育総務課・農林政策課<br>ふるまち庁舎 4階 |
| 縮尺 | 1：300 |
| 図面番号 | |
| | 完　成　図 |
| 年月 | 令和2年　4月 |
| 版図 | |
| 関係者 | |

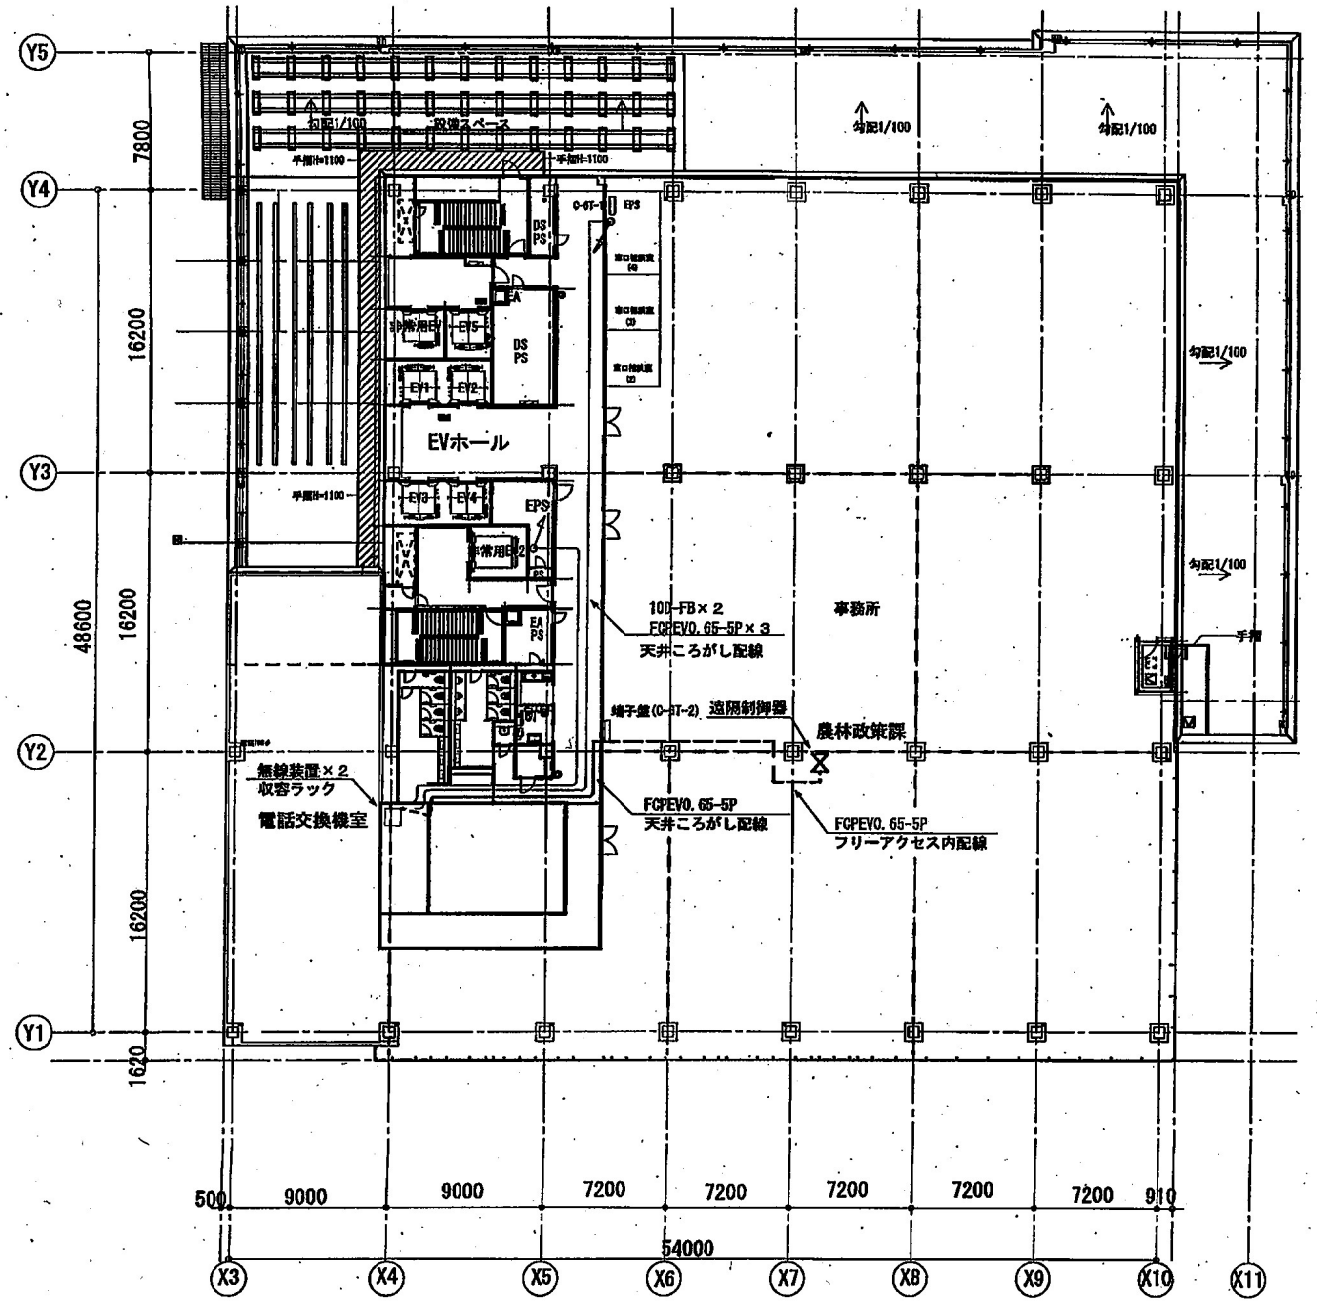



凡　例

| 記　号 | 名　称 |
|---|---|
| | 空中線 |
| | 半固定局 |
| | 制御局 |
| | FAX |
| | プルボックス　(寸法のないものは 250x250x250) |
| | 端子盤 |
| | 分電盤 |
| | コンセント（既設） |
| | コンクリートはつり、コア抜き（壁貫通） |
| | コンクリートはつり、コア抜き（床貫通） |
| | 天井ころがし配線 |
| | 屋内配管配線 |
| | ラック配線 |
| | 床隠蔽配線 |
| | フリーアクセス、床ピット内配線 |
| | 架空配線 |
| | 天井隠蔽配管配線 |
| | |
| | コネクタ接続変換部　(例　100-FB⇔100-FB) |
| | 立ち上がり・立ち下がり |
| | |

線色8

| | |
|---|---|
| 実線 | |
| 点線1 | |
| 一点鎖1 | |
| 二点鎖1 | |
| 点線3 | |
| 点線2 | |
| 一点鎖2 | |


| | |
|---|---|
| 委託名 | |
| 図　名 | 教育総務課・農林政策課<br>ふるまち庁舎　6階 |
| 縮尺 | 1：300 |
| 図面番号 | |
| 完　成　図 | |
| 年月 | 令和4年　3月 |
| 承認 | |
| 調査者 | |

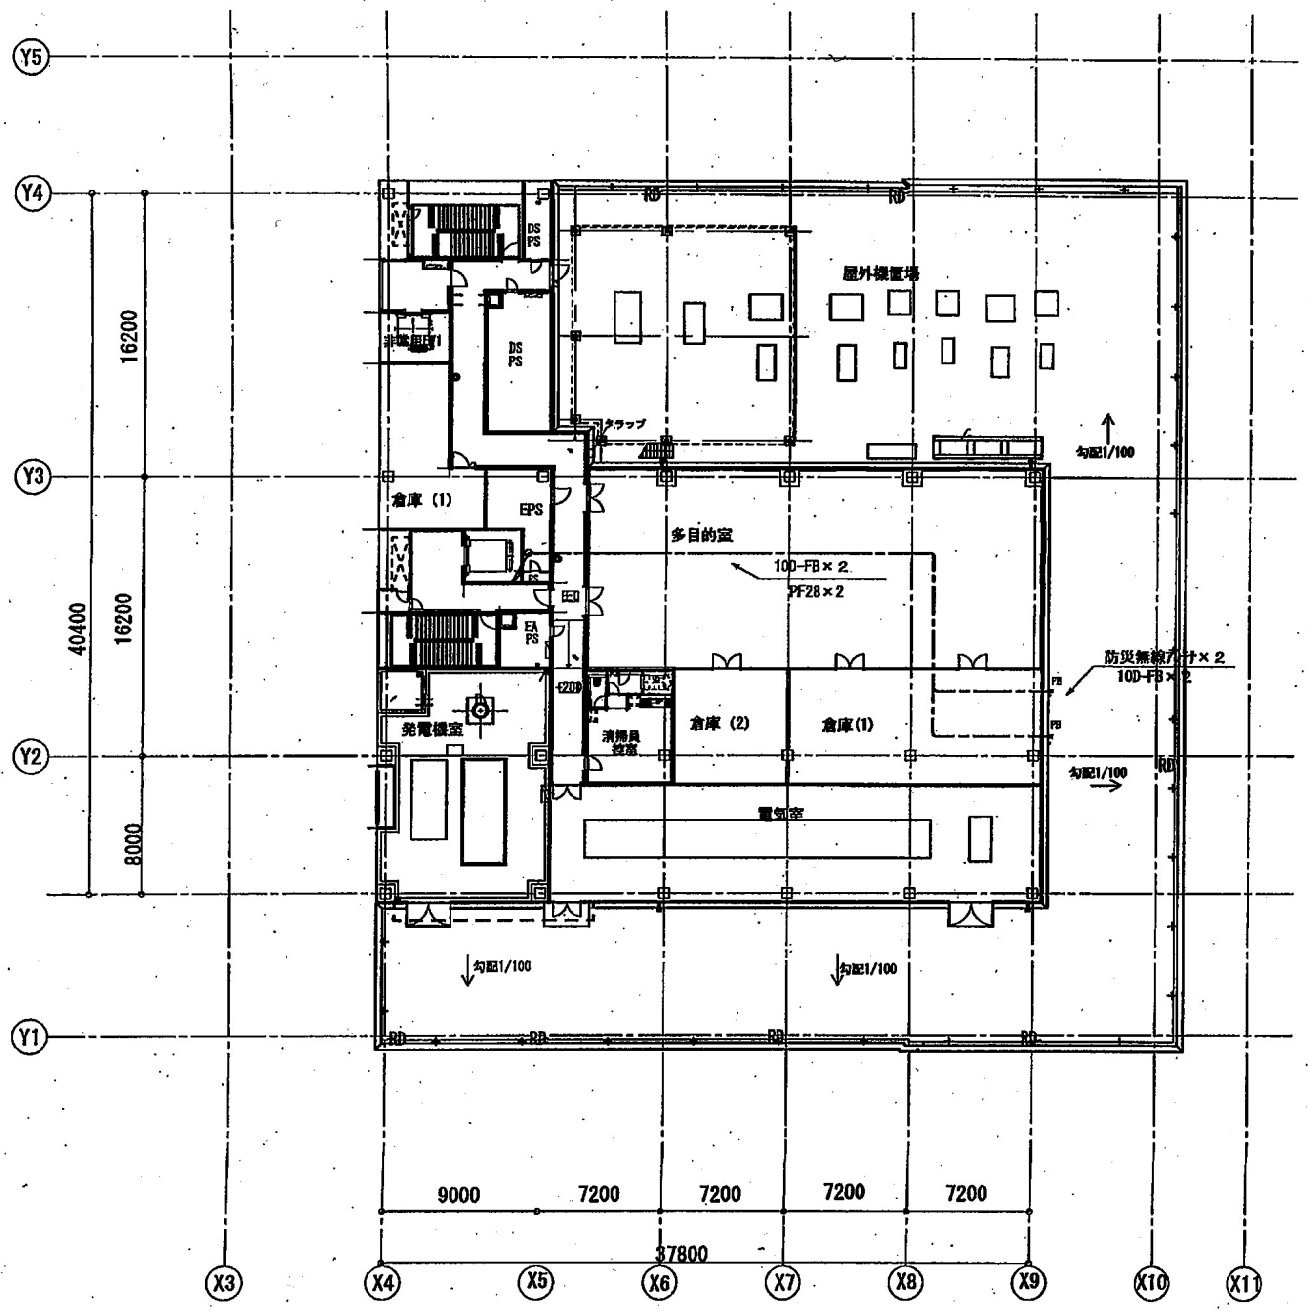


## 凡　例

| 記　号 | 名　称 |
|---|---|
| | 立中線 |
| | 半固定局 |
| | 制御器 |
| | FAX |
| | プルボックス　（埋設のないものは 250×250×250） |
| | 端子盤 |
| | 分電盤 |
| | コンセント（床設） |
| | コンクリートはつり、コア抜き（壁貫通） |
| | コンクリートはつり、コア抜き（床貫通） |
| 線色S 実線 | 天井ころがし配線 |
| 線色S 点線1 | 露出配管配線 |
| 線色S 一点鎖1 | ラック配線 |
| 線色S 二点鎖1 | 床面露配線 |
| 線色S 点線3 | フリーアクセス、床ピット内配線 |
| 線色S 点線2 | 埋設配線 |
| 線色S 一点鎖2 | 天井裏設配管配線 |
| | |
| | コネクタ接続変換部　（例 10D-FB⇔5D-FB） |
| | 立ち上がり・立ち下がり |
| | |


| | |
|---|---|
| 設計名 | |
| 図名 | 教育総務課・農林政策課<br>ふるまち庁舎 12階 |
| 縮尺 | 1：300 |
| 図面番号 | |
| | 完　成　図 |
| 年月 | 令和2年　4月 |
| 承認 | |
| 関係者 | |

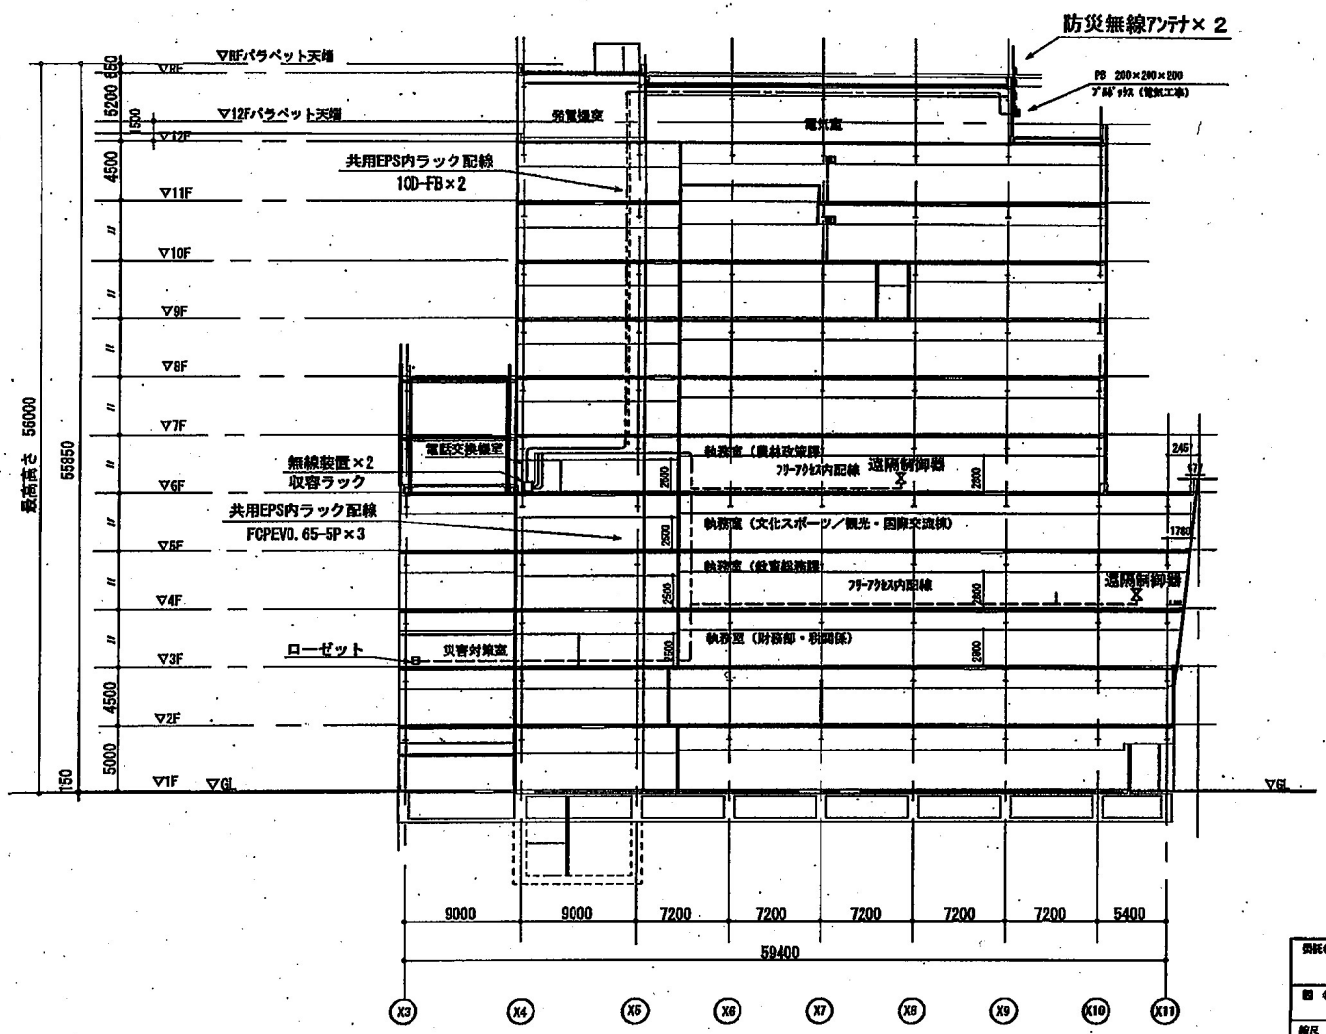


## 凡　例

| 記　号 | 名　称 |
|---|---|
| ▽◎ | 空中線 |
| □ | 半埋束箱 |
| ⧖ | 制御器 |
| □ | FAX |
| ⊠ | プルボックス　（特記のないものは 250×250×250） |
| ▭ | 端子盤 |
| ▨ | 分電盤 |
| ⊖ | コンセント（埋設） |
| ▲ | コンクリートはつり、コア抜き（壁貫通） |
| △ | コンクリートはつり、コア抜き（床貫通） |
| 線色 実線 | 天井ころがし配線 |
| 線色 点線1 | 露出配管配線 |
| 線色 一点鎖1 | ラック配線 |
| 線色 二点鎖1 | 床隠蔽配線 |
| 線色 点線3 | フリーアクセス、床ピット内配線 |
| 線色 点線2 | 架空配線 |
| 線色 一点鎖2 | 天井隠蔽配管配線 |
| | |
| ⊟ | コネクタ接続変換部　（例　10D-FB⇔5D-FB） |
| ↗ ↘ | 立ち上がり・立ち下がり |
| | |


| | |
|---|---|
| 受託名 | |
| 図名 | 農林政策課・教育総務課<br>ふるまち庁舎（断面図　南北） |
| 縮尺 | 1：400 |
| 図面番号 | |
| 完　成　図 | |
| 年月 | 令和４年　３月 |
| 承認 | |
| 調査者 | |

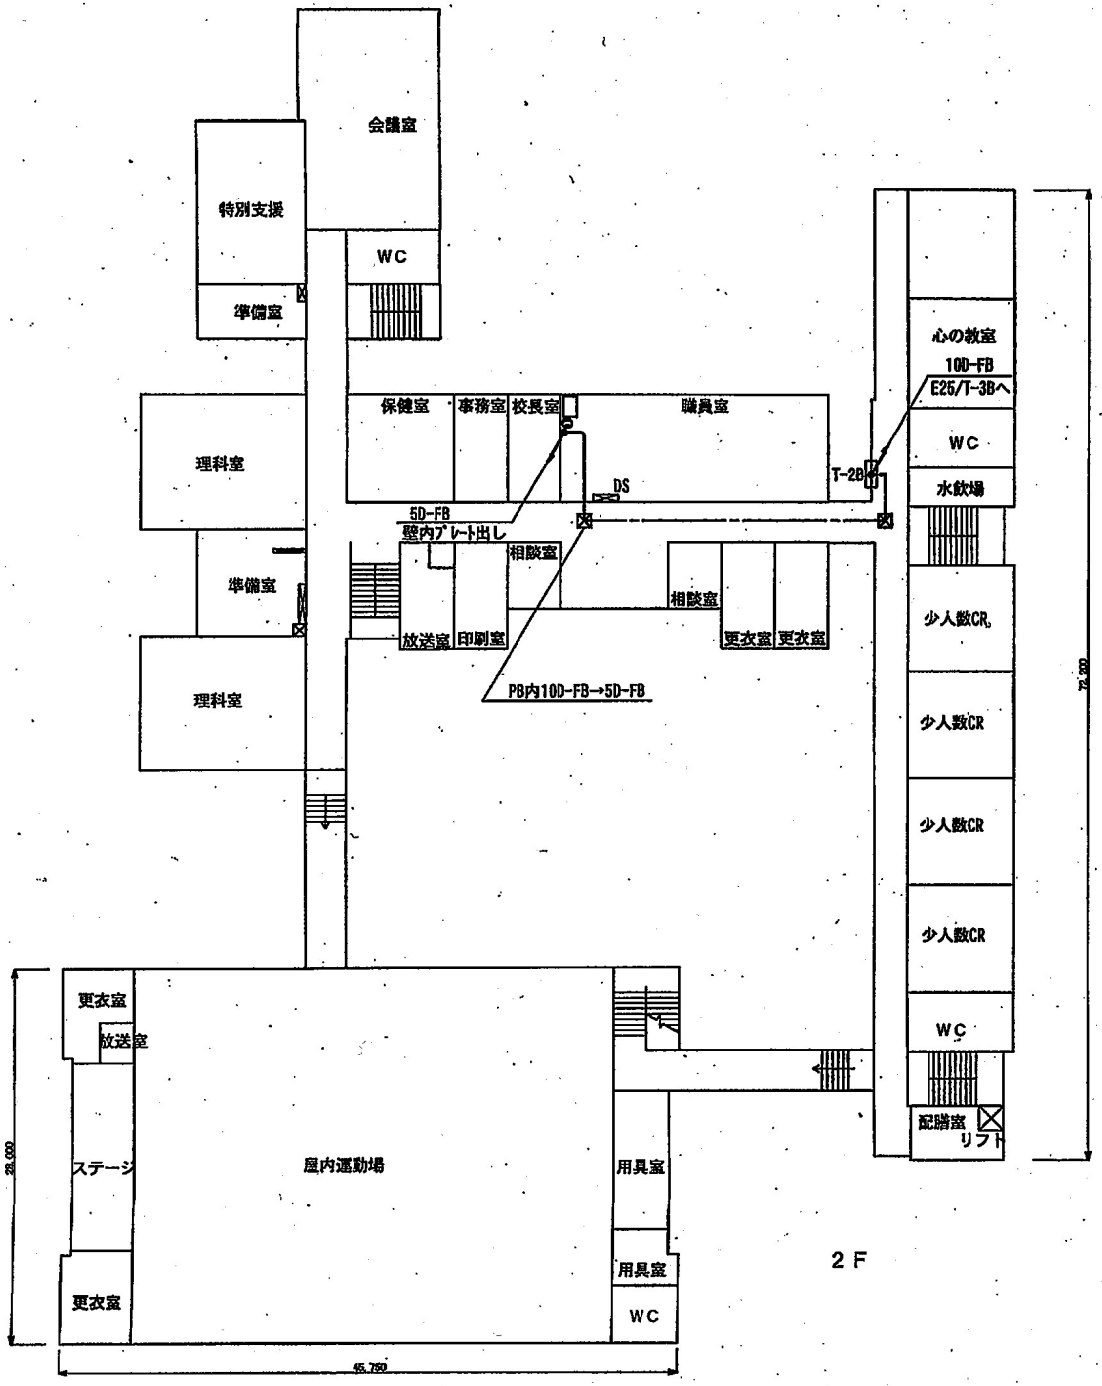


凡　例

| 記号 | 名称 |
|---|---|
| | 空中線 |
| | 平板定局 |
| | 制御器 |
| | FAX |
| | プルボックス　（特記のないものは 216x216x150） |
| | 端子盤 |
| | 分電盤 |
| | コンセント（既設） |
| | コンクリートはつり、コア抜き（壁貫通） |
| | コンクリートはつり、コア抜き（床貫通） |
| 線色3 実線 | 天井ころがし配線 |
| 線色3 点線1 | 露出配管配線 |
| 線色3 一点鎖1 | ラック配線 |
| 線色3 二点鎖1 | 床埋設配線 |
| 線色3 点線3 | フリーアクセス、床ピット内配線 |
| 線色3 点線2 | 架空配線 |
| 線色3 一点鎖2 | 天井隠蔽配管配線 |
| | |
| | コネクタ接続変換部（例 10D-FB→5D-FB） |
| | 立ち上がり・立ち下がり |
| | |

| | |
|---|---|
| 工事名 | 防災行政無線デジタル化事業 |
| 図名 | 関屋中学校　２Ｆ |
| 縮尺 | 1：400 |
| 図面番号 | 034－1 |
| | 完　成　図 |
| 年月 | 平成２２年　３月 |
| 承認 | 教 |
| 請負者 | |

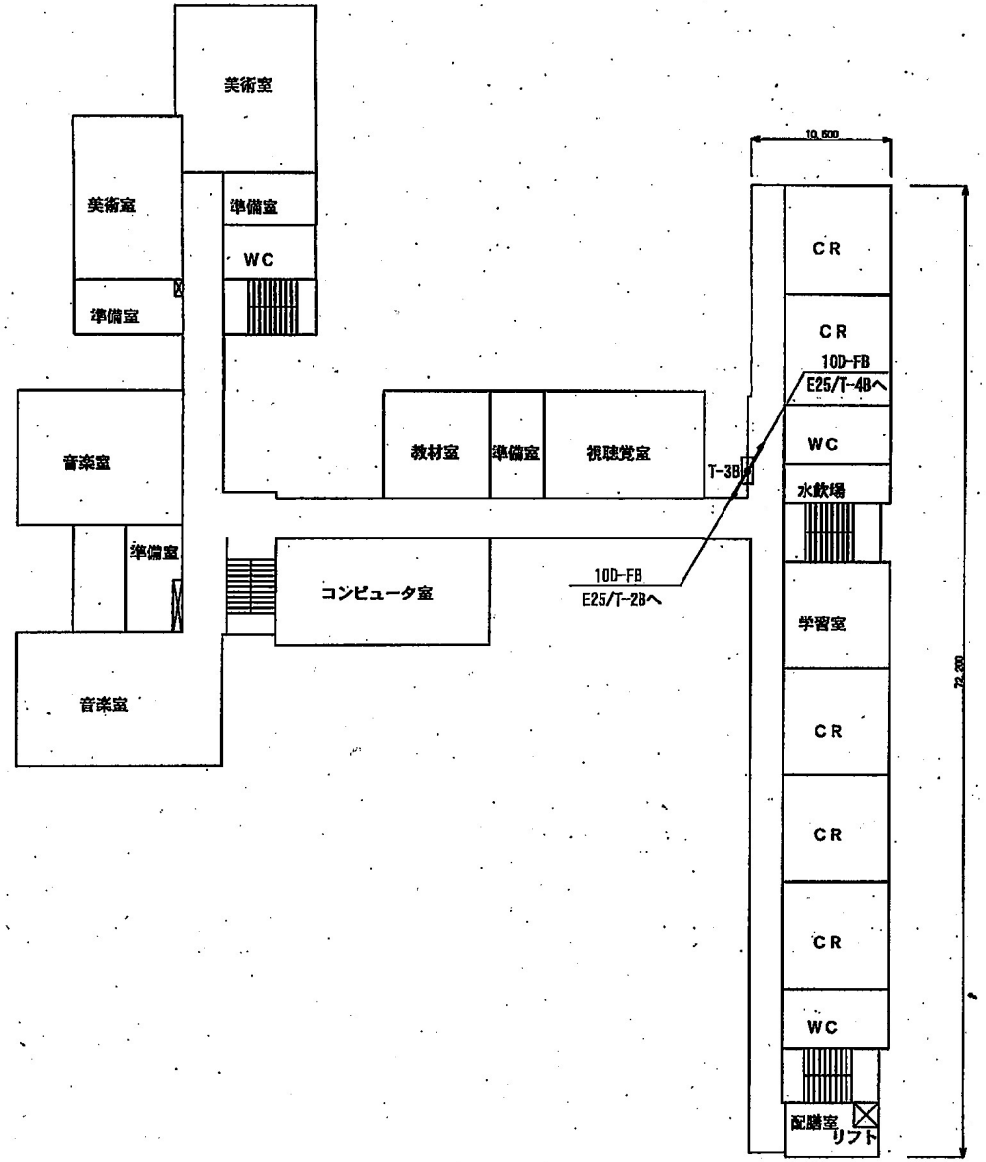



3 F


凡　例

| 記　号 | 名　称 |
|---|---|
| | 空中線 |
| | 半固定用 |
| | 制御回 |
| | FAX |
| | プルボックス |
| | 端子盤 |
| | 分電盤 |
| | コンセント（既設） |
| | コンクリートはつり、コア抜き（壁貫通） |
| | コンクリートはつり、コア抜き（床貫通） |
| 実線 | 天井ころがし配線 |
| 点線1 | 露出配管配線 |
| 一点線1 | ラック配線 |
| 二点線1 | 床面露配線 |
| 点線3 | フリーアクセス、床ピット内配線 |
| 点線2 | 隠ぺい配線 |
| 一点線2 | 天井板設配管配線 |
| | |
| | コネクタ接続変換部 |
| | 立ち上がり・立ち下がり |
| | |

| | |
|---|---|
| 工事名 | 防災行政無線デジタル化事業 |
| 図　名 | 関屋中学校　３Ｆ |
| 縮尺 | 1：400 |
| 図面番号 | 034－2 |
| | 完　成　図 |
| 年月 | 平成２２年　３月 |
| 承認 | 教育 |
| 請負者 | |

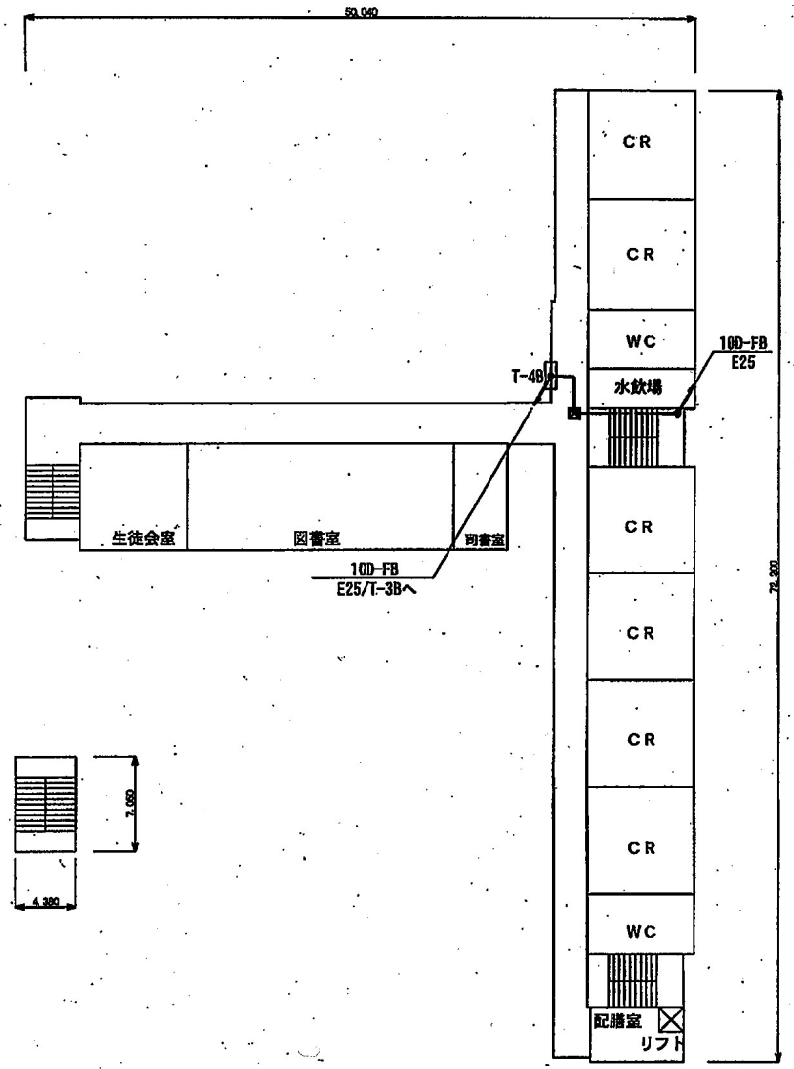


4F

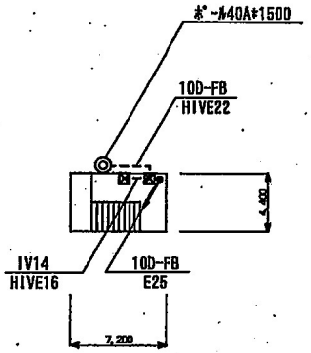



PH

凡　例

| 記　号 | 名　称 |
|---|---|
| | 空中線 |
| | 半固定局 |
| | 制御器 |
| | FAX |
| | プルボックス（指定のないものは 300×300×150） |
| | 端子盤 |
| | 分電盤 |
| | コンセント（既設） |
| | コンクリートはつり、コア抜き（壁貫通） |
| | コンクリートはつり、コア抜き（床貫通） |
| 実線 | 天井ころがし配線 |
| 点線1 | 露出配管配線 |
| 一点鎖1 | ラック配線 |
| 二点鎖1 | 床隠蔽配線 |
| 点線3 | フリーアクセス、床ピット内配線 |
| 点線2 | 架空配線 |
| 一点鎖2 | 天井隠蔽配管配線 |
| | |
| | コネクタ接続盤接続部（例 10D-FB×3D-FB） |
| | 立ち上がり・立ち下がり |
| | |

| | |
|---|---|
| 工事名 | 防災行政無線デジタル化事業 |
| 図　名 | 関屋中学校　4F・PH |
| 縮尺 | 1：400 |
| 図面番号 | 034－3 |
| | 完　成　図 |
| 年月 | 平成22年　3月 |
| 承認 | |
| 請負者 | |

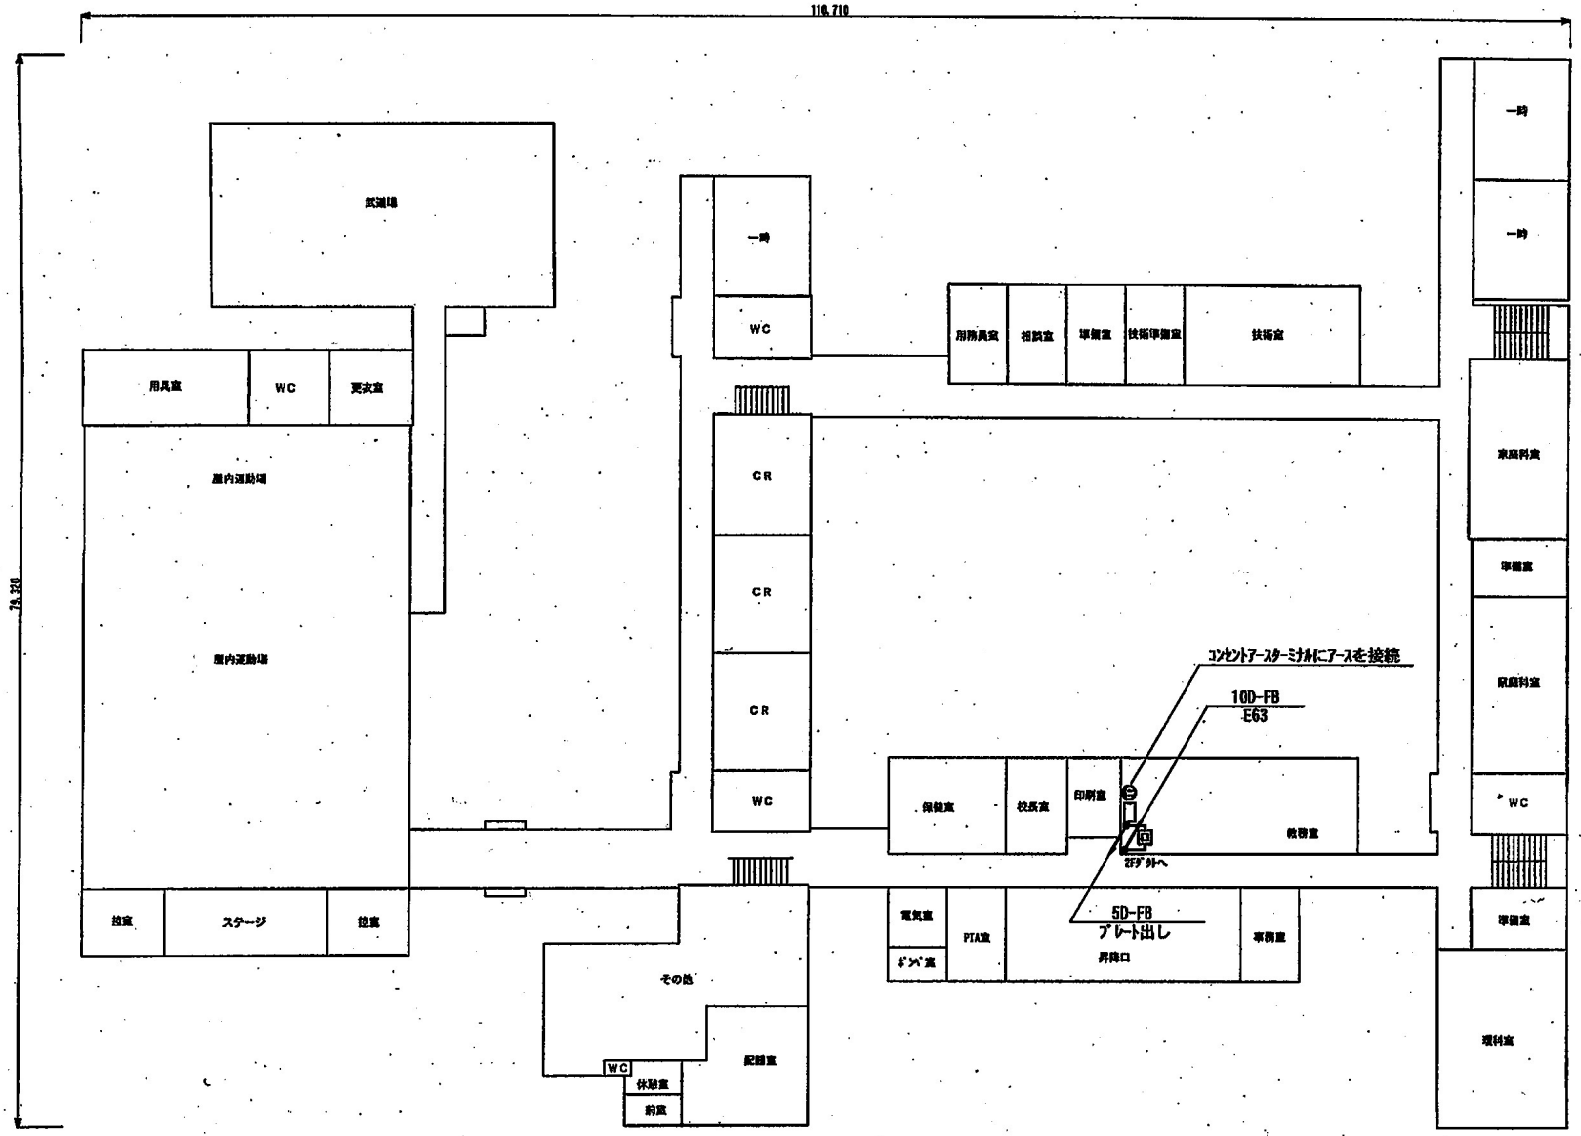



1 F

凡　例

| 記　号 | 名　称 |
|---|---|
| | 空中線 |
| | 半固定局 |
| | 制御器 |
| | FAX |
| | プルボックス |
| | 端子盤 |
| | 分電盤 |
| | コンセント（既設） |
| | コンクリートはつり、コア抜き（壁貫通） |
| | コンクリートはつり、コア抜き（床貫通） |
| 実線 | 天井ころがし配線 |
| 点線1 | 露出配管配線 |
| 一点鎖1 | ラック配線 |
| 二点鎖1 | 床隠蔽配線 |
| 点線3 | フリーアクセス、床ピット内配線 |
| 点線2 | 架空配線 |
| 一点鎖2 | 天井隠蔽配管配線 |
| | コネクタ接続変換部（例 10D-FB⇒5D-FB） |
| | 立ち上がり・立ち下がり |

線色は任意

| | |
|---|---|
| 工事名 | 防災行政無線デジタル化事業 |
| 図　名 | 鳥屋野中学校　１Ｆ |
| 縮尺 | １：４００ |
| 図面番号 | ０３５－１ |
| | 完　成　図 |
| 年月 | 平成２２年　３月 |
| 承認 | |
| 請負者 | |

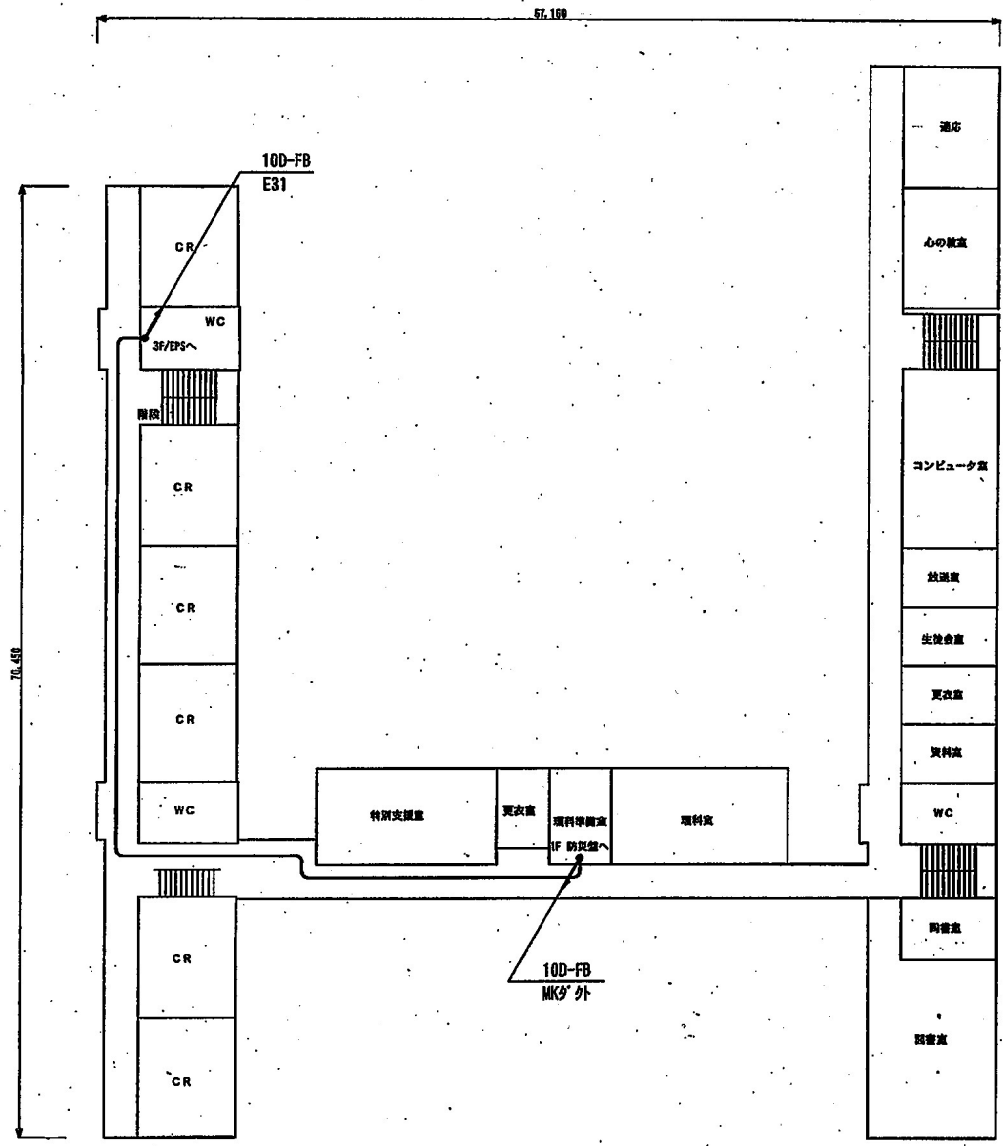



2 F


凡　例

| 記　号 | 名　称 |
|---|---|
| | 空中線 |
| | 半面定局 |
| | 制御部 |
| | FAX |
| | プルボックス　（寸法のないものは 200x200x100） |
| | 端子盤 |
| | 分電盤 |
| | コンセント（既設） |
| | コンクリートはつり、コア抜き（壁貫通） |
| | コンクリートはつり、コア抜き（床貫通） |
| 線色 実線 | 天井ころがし配線 |
| 線色 点線1 | 露出配管配線 |
| 線色 一点鎖1 | ラック配線 |
| 線色 二点鎖1 | 床埋設配線 |
| 線色 点線3 | フリーアクセス、床ピット内配線 |
| 線色 点線2 | 架空配線 |
| 線色 一点鎖2 | 天井既設配管配線 |
| | |
| | コネクタ接続変換部（例 10D-FB⇒E31-FB） |
| | 立ち上がり・立ち下がり |
| | |

| | |
|---|---|
| 工事名 | 防災行政無線デジタル化事業 |
| 図　名 | 鳥屋野中学校　２Ｆ |
| 縮尺 | 1：400 |
| 図面番号 | 035－2 |
| | 完　成　図 |
| 年月 | 平成２２年　３月 |
| 承認 | 教 |
| 請負者 | |

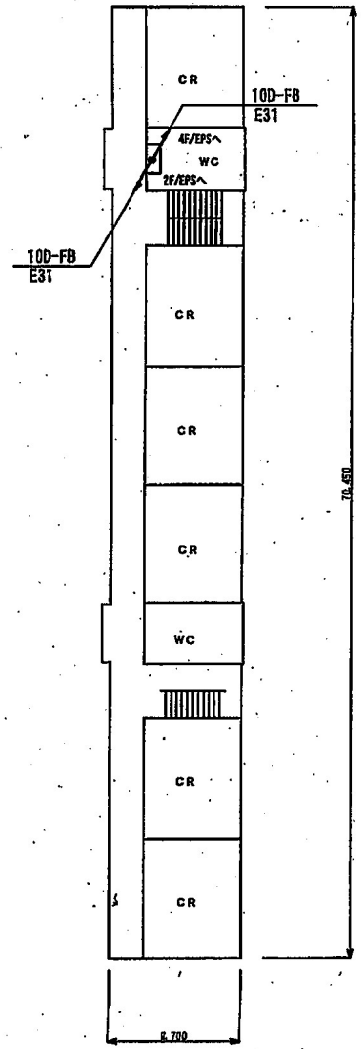



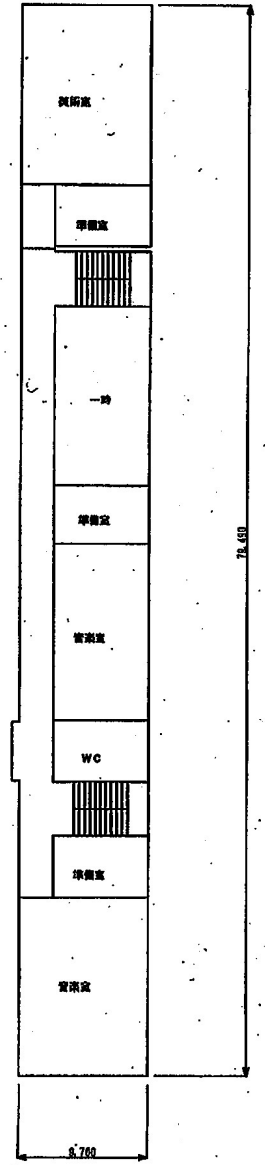




3 F


凡　例

| 記号 | 名称 |
|---|---|
| | 空中線 |
| | 半固定局 |
| | 制御器 |
| | FAX |
| | プルボックス　（埋込の立ち上がり寸法 200×200×200） |
| | 端子盤 |
| | 分電盤 |
| | コンセント（既設） |
| | コンクリートはつり、コア抜き（壁貫通） |
| | コンクリートはつり、コア抜き（床貫通） |
| 線色 実線 | 天井ころがし配線 |
| 線色 点線1 | 露出配管配線 |
| 線色 一点鎖1 | ラック配線 |
| 線色 二点鎖1 | 床隠蔽配線 |
| 線色 点線3 | フリーアクセス、床ピット内配線 |
| 線色 点線2 | 架空配線 |
| 線色 一点鎖2 | 天井隠蔽配管配線 |
| | |
| | コネクタ接続変換部　(例) 100-FB40-FB |
| | 立ち上がり・立ち下がり |
| | |
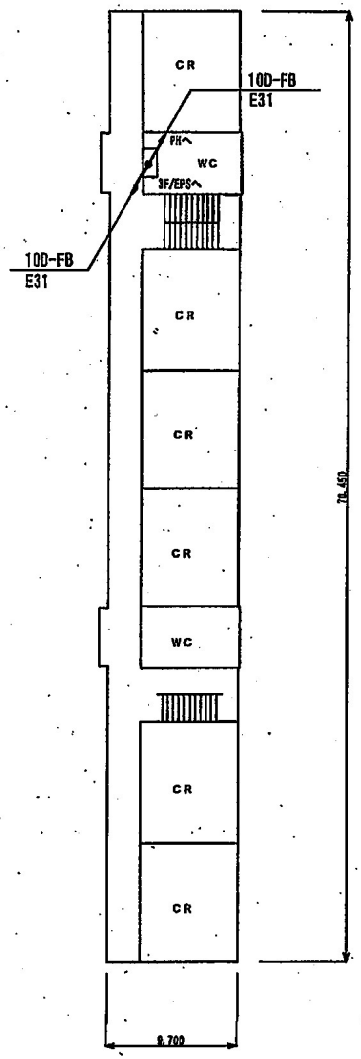
| | |
|---|---|
| 工事名 | 防災行政無線デジタル化事業 |
| 図名 | 鳥屋野中学校　３Ｆ |
| 縮尺 | 1：400 |
| 図面番号 | 035－3 |
| | 完　成　図 |
| 年月 | 平成２２年　３月 |
| 承認 | 教 |
| 請負者 | |




4 F

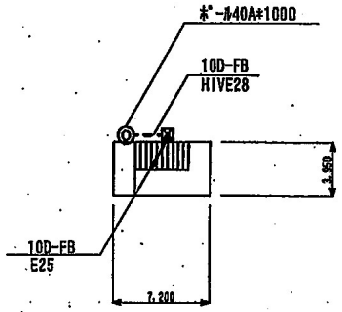



P H

凡　例

| 記　号 | 名　称 |
|---|---|
| | 空中線 |
| | 半固定器 |
| | 制御器 |
| | FAX |
| | プルボックス　（表記のないものは　250x100x100） |
| | 端子盤 |
| | 分電盤 |
| | コンセント（既設） |
| | コンクリートはつり、コア抜き（壁貫通） |
| | コンクリートはつり、コア抜き（床貫通） |
| 線色8 実線 | 天井ころがし配線 |
| 線色8 点線1 | 露出配管配線 |
| 線色8 一点鎖1 | ラック配線 |
| 線色8 二点鎖1 | 床埋設配線 |
| 線色8 点鎖3 | フリーアクセス、床ピット内配線 |
| 線色8 点線2 | 架空配線 |
| 線色8 一点鎖2 | 天井隠蔽配管配線 |
| | |
| | コネクタ接続変換部　（例　HD-F8→SB-F8） |
| | 立ち上がり・立ち下がり |
| | |

| | |
|---|---|
| 工事名 | 防災行政無線デジタル化事業 |
| 図　名 | 鳥屋野中学校　４Ｆ・ＰＨ |
| 縮尺 | １：４００ |
| 図面番号 | ０３５－４ |
| | 完　成　図 |
| 年月 | 平成２２年　３月 |
| 承認 | 教 |
| 請負者 | |

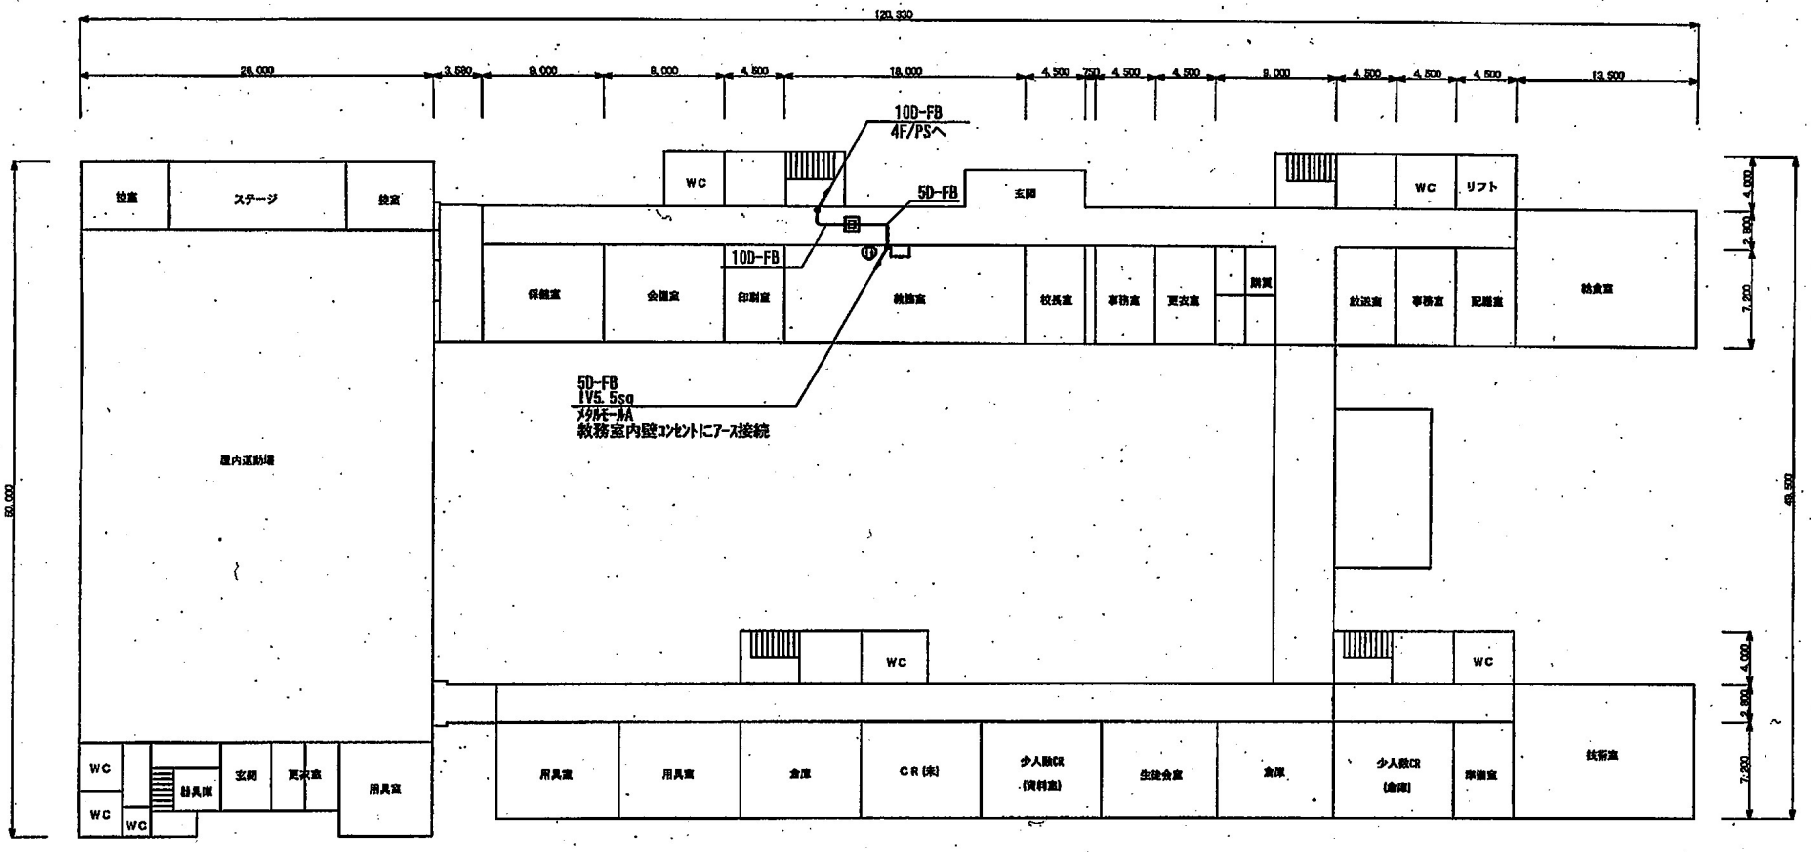



1F 平面図

凡 例


| 記号 | 名称 |
|---|---|
| | 空中線 |
| | 半固定局 |
| | 制御器 |
| | FAX |
| | プルボックス (特記のないものは 216×216×216) |
| | 端子盤 |
| | 分電盤 |
| | コンセント (既設) |
| | コンクリートはつり、コア抜き (壁貫通) |
| | コンクリートはつり、コア抜き (床貫通) |
| 実線 | 天井ころがし配線 |
| 点線1 | 露出配管配線 |
| 一点鎖1 | ラック配線 |
| 二点鎖1 | 床隠蔽配線 |
| 点線3 | フリーアクセス、床ピット内配線 |
| 点線2 | 架空配線 |
| 一点鎖2 | 天井隠蔽配管配線 |
| | |
| | コネクタ接続変換部 (例 10D-FB⇒5D-FB) |
| | 立ち上がり・立ち下がり |

線色3

| | |
|---|---|
| 工事名 | 防災行政無線デジタル化事業 |
| 図名 | 白新中学校 1F |
| 縮尺 | 1:400 |
| 図面番号 | 036-1 |
| | 完成図 |
| 年月 | 平成22年 3月 |
| 承認 | 教 |
| 請負者 | |

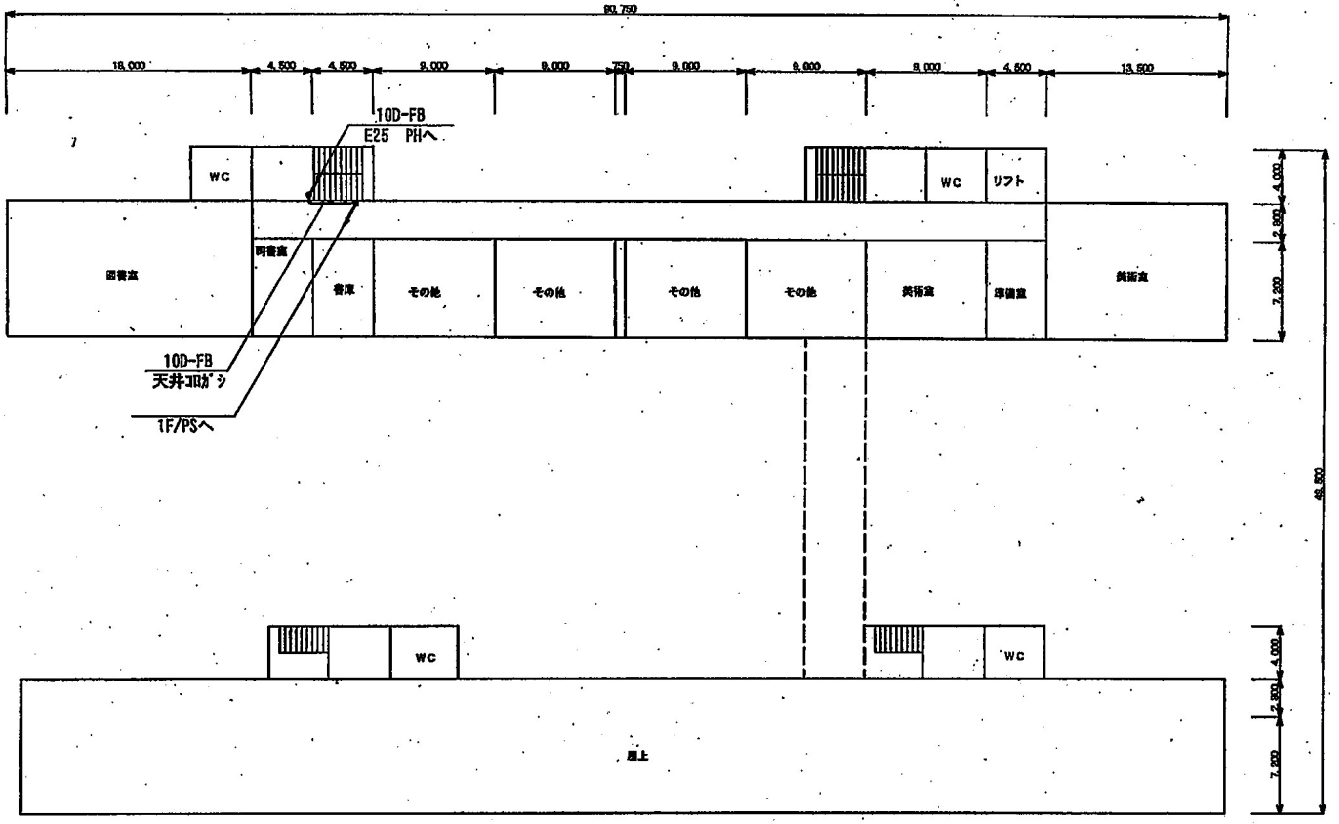


4F 平面図

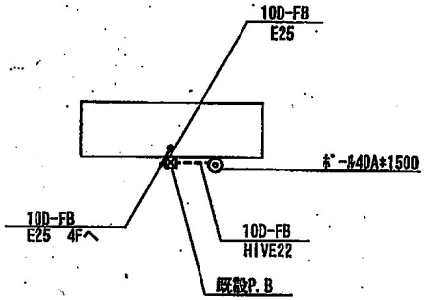



PH 平面図

凡 例

| 記号 | 名称 |
|---|---|
| | 空中線 |
| | 半固定局 |
| | 制御卓 |
| | FAX |
| | プルボックス （既定のないものは 200×200×200） |
| | 端子盤 |
| | 分電盤 |
| | コンセント（既設） |
| | コンクリートはつり、コア抜き（壁貫通） |
| | コンクリートはつり、コア抜き（床貫通） |
| 実線 | 天井ころがし配線 |
| 点線1 | 露出配管配線 |
| 一点鎖線1 | ラック配線 |
| 二点鎖線1 | 床開口配線 |
| 点線3 | フリーアクセス、床ピット内配線 |
| 点線2 | 架空配線 |
| 一点鎖線2 | 天井既設配管配線 |
| | 立ち上がり・立ち下がり |

| | |
|---|---|
| 工事名 | 防災行政無線デジタル化事業 |
| 図名 | 白新中学校 4F・PH |
| 縮尺 | 1:400 |
| 図面番号 | 036−2 |
| | 完成図 |
| 年月 | 平成22年 3月 |
| 承認 | |
| 請負者 | |

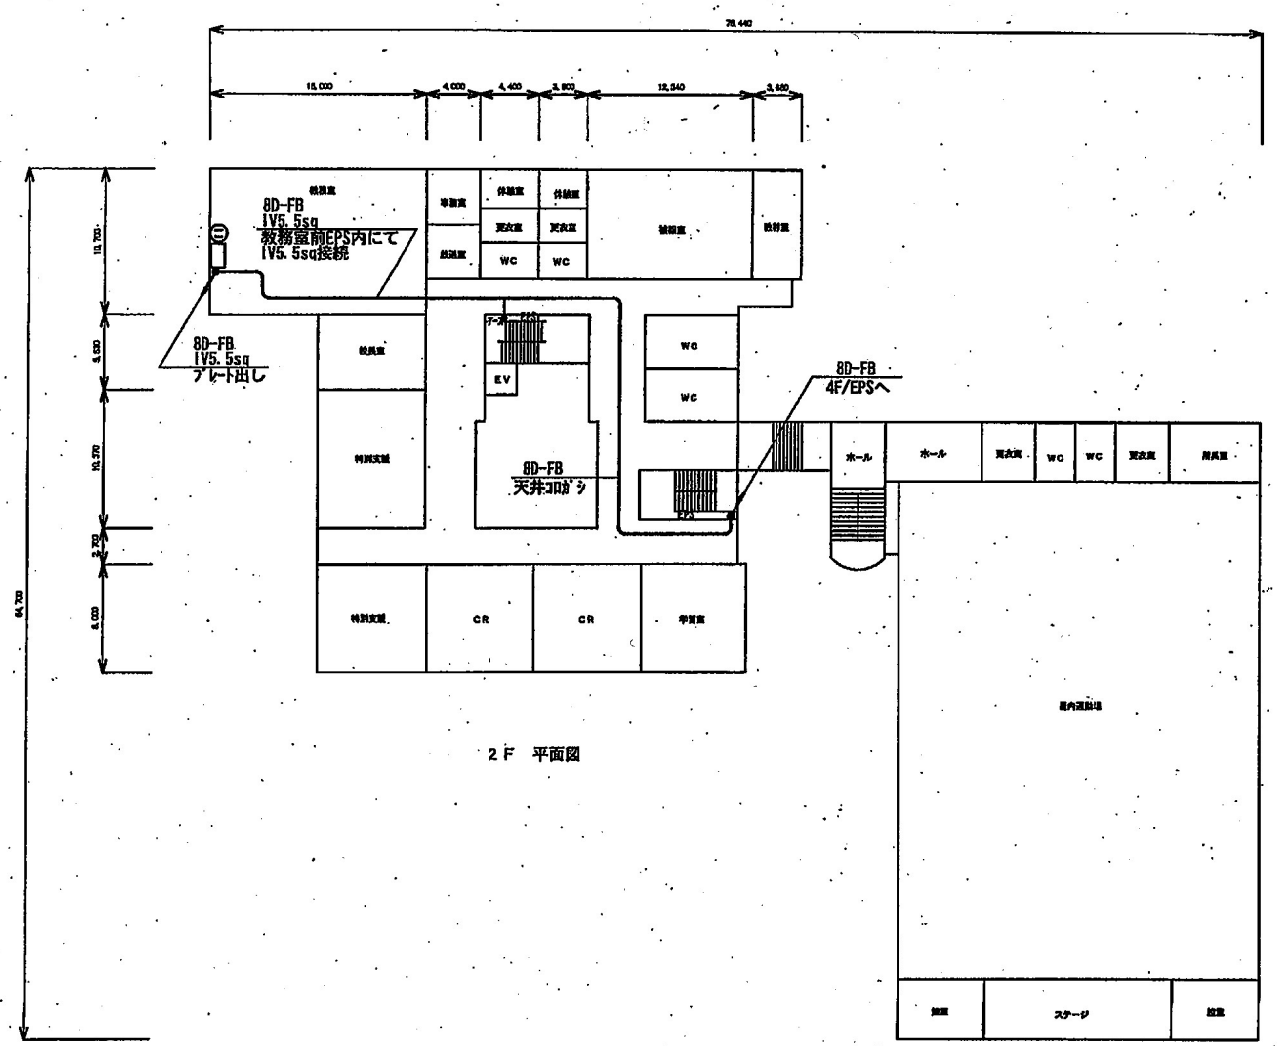



2Ｆ　平面図

凡　例

| 記号 | 名称 |
|---|---|
| | 空中線 |
| | 半固定局 |
| | 制御器 |
| | ＦＡＸ |
| | プルボックス　（記述のないものは　300x150x200） |
| | 端子盤 |
| | 分電盤 |
| | コンセント（既設） |
| | コンクリートはつり、コア抜き（壁貫通） |
| | コンクリートはつり、コア抜き（床貫通） |
| 実線 | 天井ころがし配線 |
| 点線１ | 露出配管配線 |
| 一点鎖１ | ラック配線 |
| 二点鎖１ | 床埋設配線 |
| 点線３ | フリーアクセス、床ピット内配線 |
| 点線２ | 架空配線 |
| 一点鎖２ | 天井既設配管配線 |
| | 立ち上がり・立ち下がり |

線の種別

| | |
|---|---|
| 工事名 | 防災行政無線デジタル化事業 |
| 図名 | 寄居中学校　２Ｆ |
| 縮尺 | １：４００ |
| 図面番号 | ０３７－１ |
| | 完　成　図 |
| 年月 | 平成２２年　３月 |
| 承認 | |
| 請負者 | |

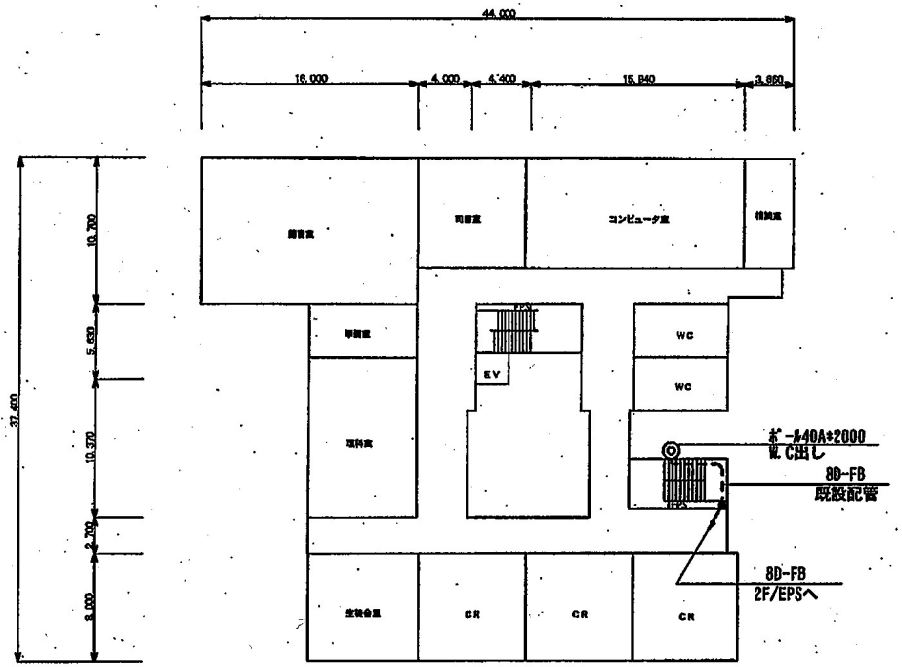



4Ｆ　平面図


凡　例

| 記号 | 名称 |
|---|---|
| | 空中線 |
| | 半固定局 |
| | 制御器 |
| | ＦＡＸ |
| | プルボックス　（括弧の左いちの注　200×200×200） |
| | 端子盤 |
| | 分電盤 |
| | コンセント（既設） |
| | コンクリートはつり、コア抜き（貫通） |
| | コンクリートはつり、コア抜き（床貫通） |
| 線色5 実線 | 天井ころがし配線 |
| 線色5 点線1 | 露出配管配線 |
| 線色5 一点鎖1 | ラック配線 |
| 線色5 二点鎖1 | 床隠蔽配線 |
| 線色5 点線3 | フリーアクセス，床ピット内配線 |
| 線色5 点線2 | 架空配線 |
| 線色5 一点鎖2 | 天井既設配管配線 |
| | |
| | 立ち上がり・立ち下がり |


| | |
|---|---|
| 工事名 | 防災行政無線デジタル化事業 |
| 図名 | 寄居中学校　４Ｆ |
| 縮尺 | 1：400 |
| 図面番号 | 037－2 |
| | 完　成　図 |
| 年月 | 平成２２年　３月 |
| 承認 | |
| 請負者 | |

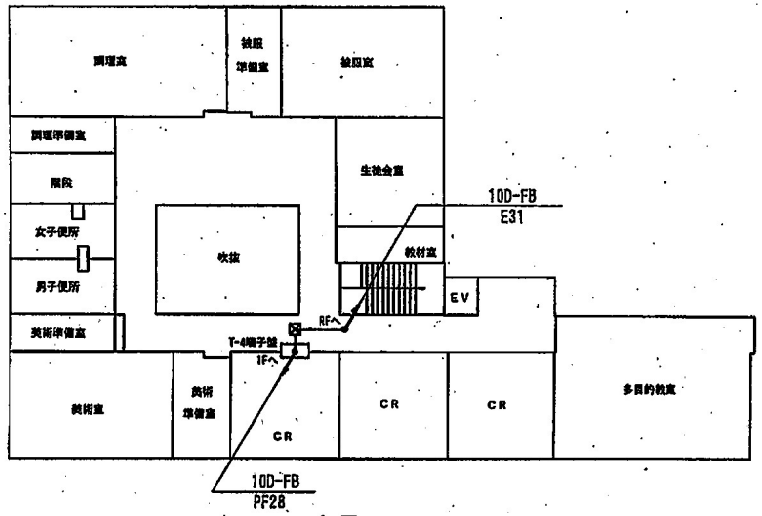


4 F

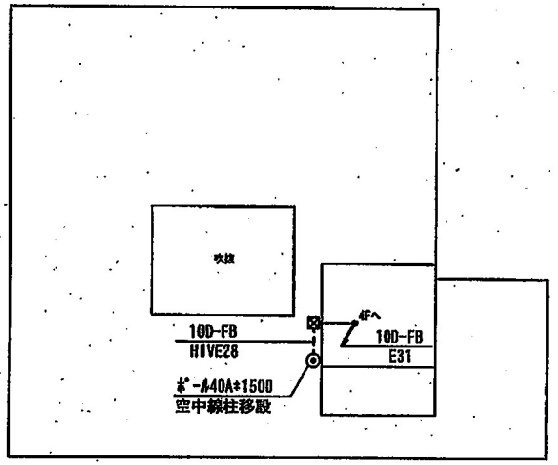


R F

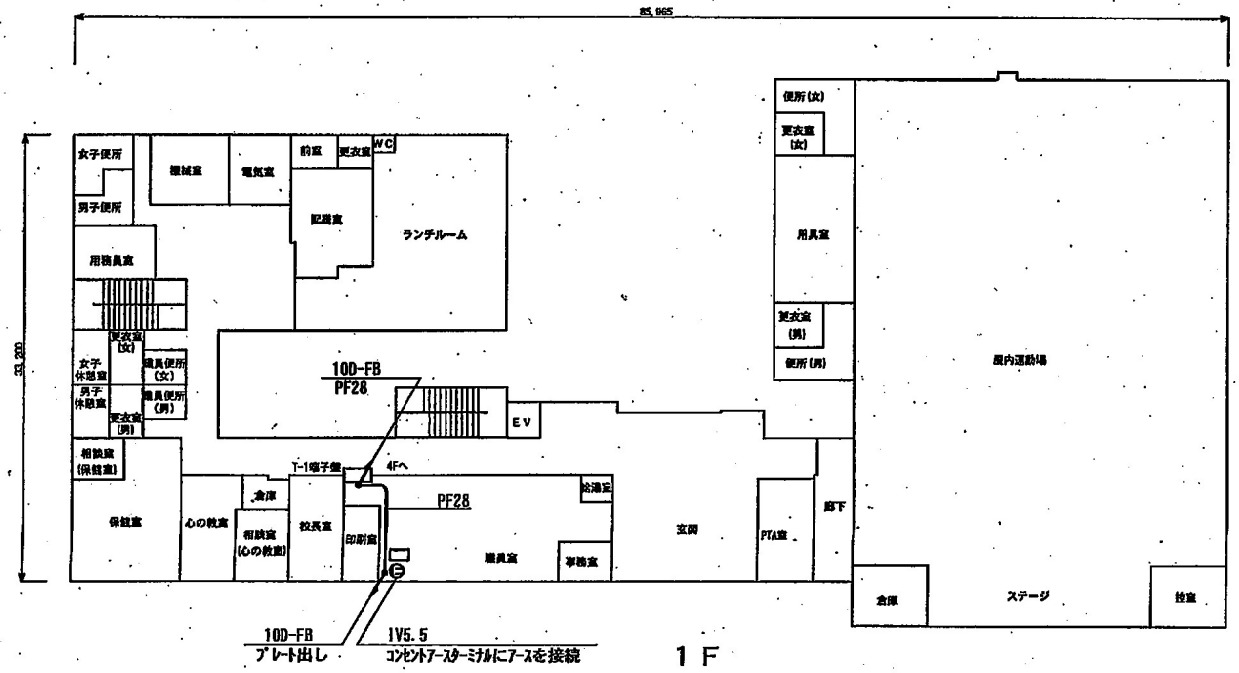



1 F

凡　例

| 記号 | 名称 |
|---|---|
| | 空中線 |
| | 半固定局 |
| | 制御卓 |
| | FAX |
| | プルボックス　(線記のないものは 200x200x100) |
| | 端子盤 |
| | 分電盤 |
| | コンセント（床設） |
| | コンクリートはつり、コア抜き（壁貫通） |
| | コンクリートはつり、コア抜き（床貫通） |
| 線色8 実線 | 天井ころがし配線 |
| 線色8 点線1 | 露出配管配線 |
| 線色8 一点鎖1 | ラック配線 |
| 線色8 二点鎖1 | 床隠蔽配線 |
| 線色8 点線3 | フリーアクセス、床ピット内配線 |
| 線色8 点線2 | 架空配線 |
| 線色8 一点鎖2 | 天井吊設配管配線 |
| | |
| | コネクタ接続変換部　(例 10D-FB⇒5D-FB) |
| | 立ち上がり・立ち下がり |
| | |

| | |
|---|---|
| 工事名 | 防災行政無線デジタル化事業 |
| 図名 | 舟栄中学校 |
| 縮尺 | 1：400 |
| 図面番号 | 039 |
| | 完　成　図 |
| 年月 | 平成２２年　３月 |
| 承認 | 教 |
| 請負者 | |

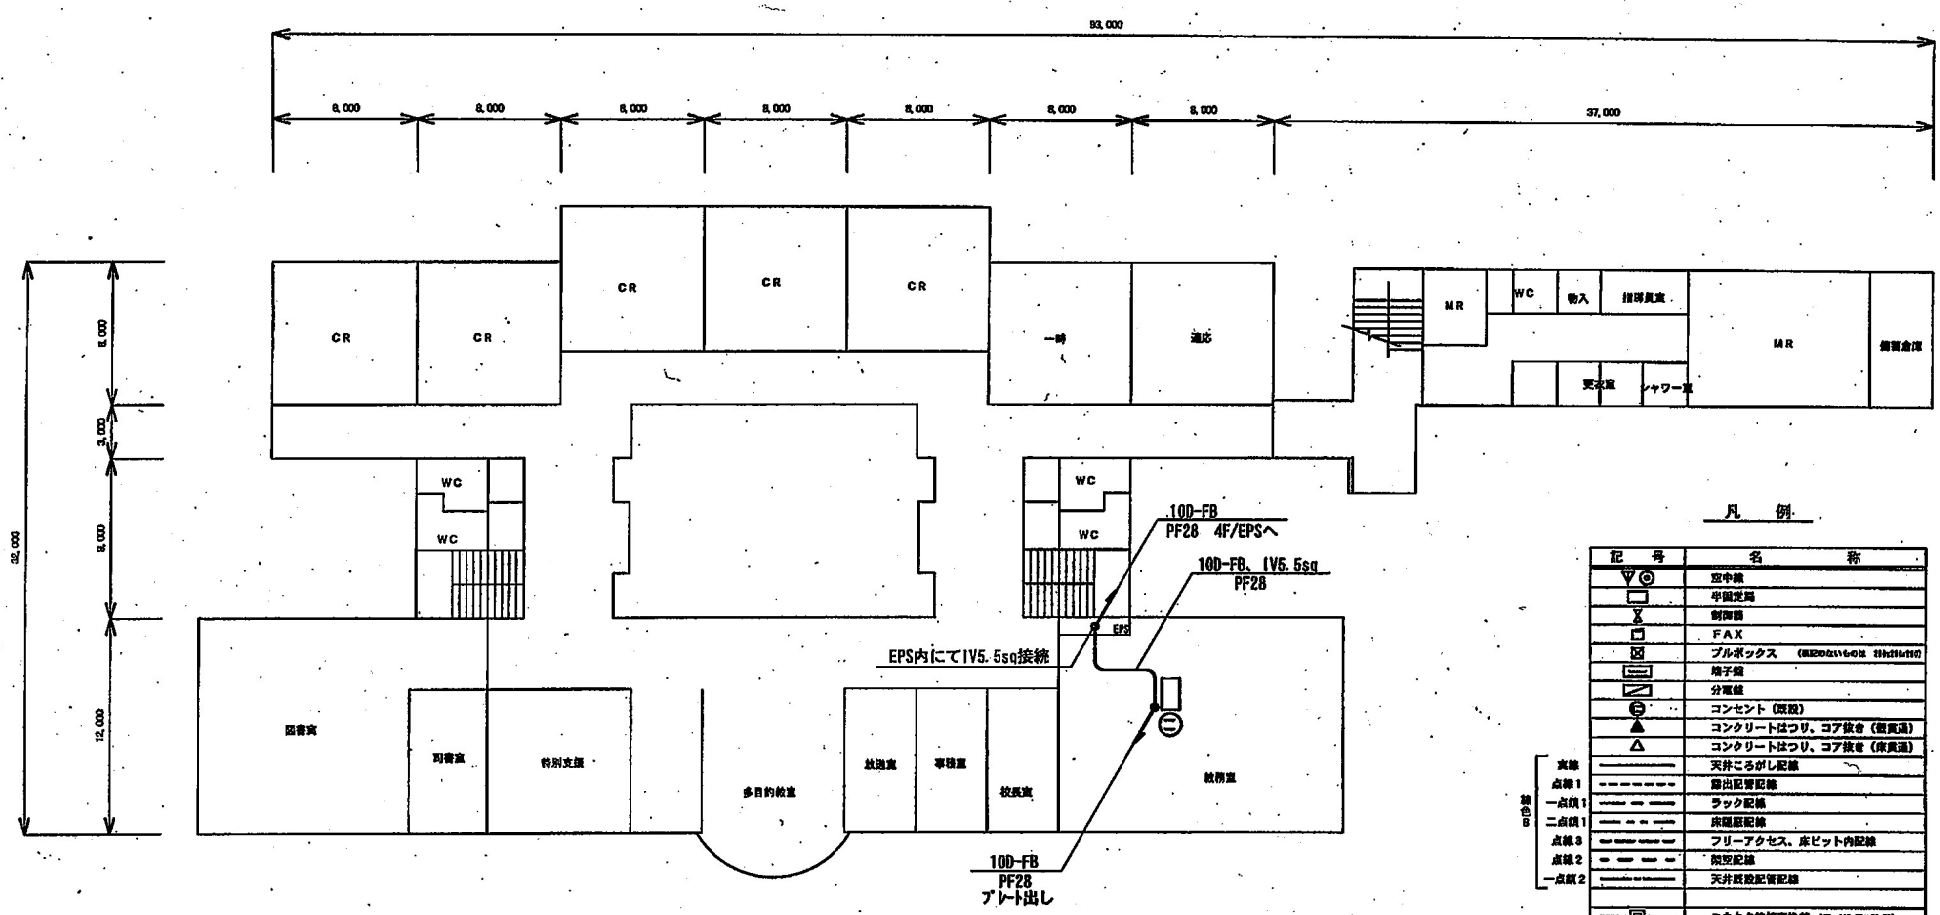



2F. 平面図


凡　例

| 記号 | 名称 |
|---|---|
| | 空中線 |
| | 半固定局 |
| | 制御器 |
| | FAX |
| | 端子盤 |
| | 分電盤 |
| | コンセント（既設） |
| | コンクリートはつり、コア抜き（貫通） |
| | コンクリートはつり、コア抜き（床貫通） |
| 実線 | 天井ころがし配線 |
| 点線1 | 露出配管配線 |
| 一点鎖1 | ラック配線 |
| 二点鎖1 | 床隠蔽配線 |
| 点線3 | フリーアクセス、床ピット内配線 |
| 点線2 | 架空配線 |
| 一点鎖2 | 天井隠蔽配管配線 |
| | コネクタ接続変換部（例 10D-FB⇔5D-FB） |
| | 立ち上がり・立ち下がり |

| | |
|---|---|
| 工事名 | 防災行政無線デジタル化事業 |
| 図名 | 宮浦中学校　2F |
| 縮尺 | 1：300 |
| 図面番号 | 040－1 |
| | 完　成　図 |
| 年月 | 平成22年　3月 |
| 承認 | 教 |
| 請負者 | |

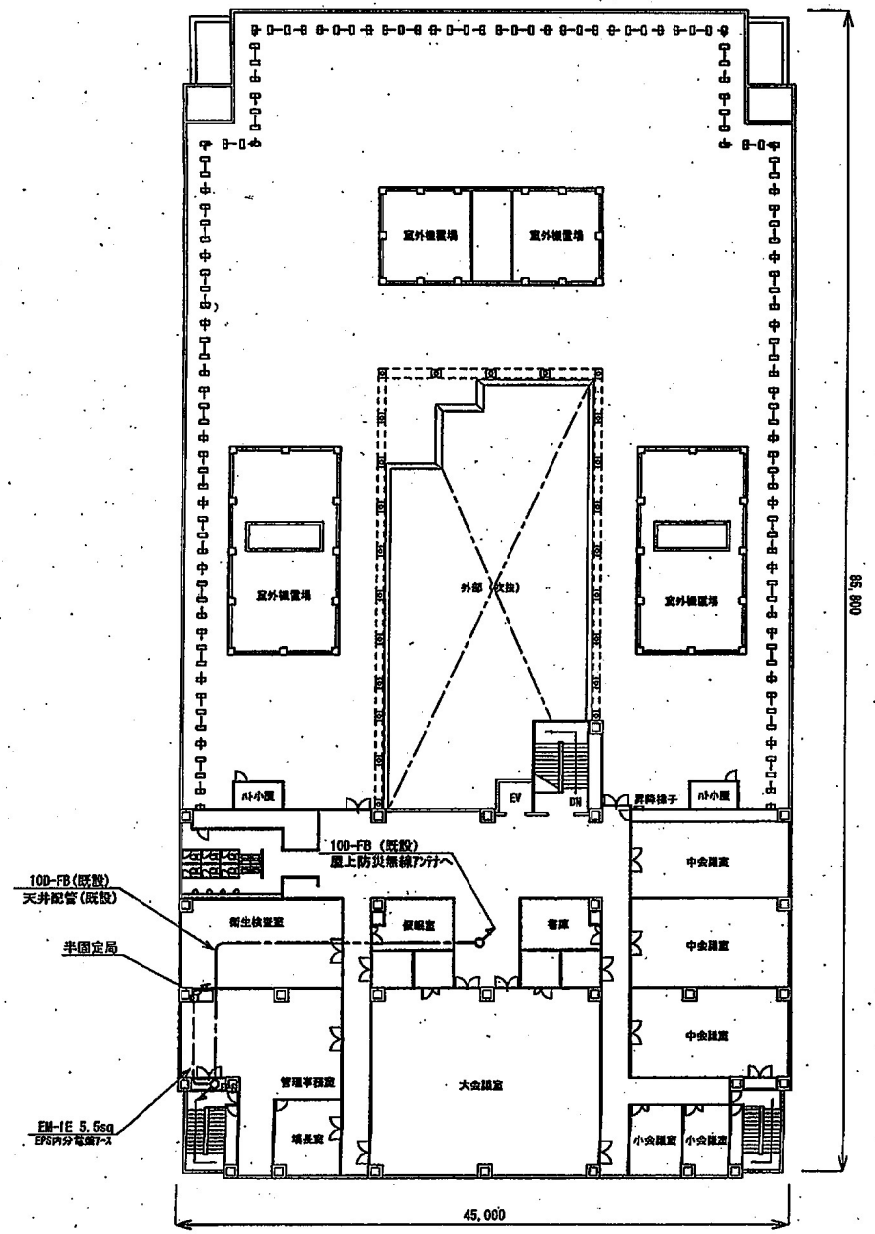


4階　平面図

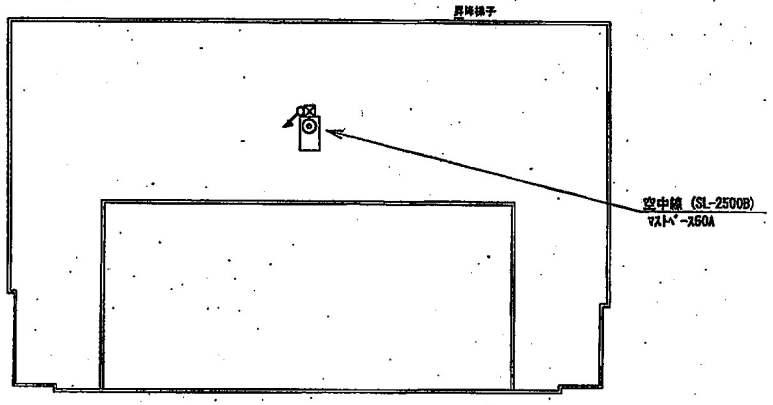



屋上　平面図


凡　例

| 記号 | 名称 |
|---|---|
| | 空中線 |
| | 半固定局 |
| | 制御器 |
| | FAX |
| | プルボックス　（指定のないものは 200x200x200） |
| | 端子盤 |
| | 分電盤 |
| | コンセント（既設） |
| | コンクリートはつり、コア抜き（壁貫通） |
| | コンクリートはつり、コア抜き（床貫通） |
| 線色5 実線 | 天井ころがし配線 |
| 線色5 点線1 | 露出配管配線 |
| 線色5 一点鎖1 | ラック配線 |
| 線色5 二点鎖1 | 床隠蔽配線 |
| 線色5 点線3 | フリーアクセス、ピット内配線 |
| 線色5 点線2 | 架空配線 |
| 線色5 一点鎖2 | 天井既設配管配線 |
| | |
| | コネクタ接続変換部　（例 10D-FB⇒5D-FB） |
| | 立ち上がり・立ち下がり |
| | |


| | |
|---|---|
| 工事名 | 防災行政無線デジタル化事業 |
| 図名 | 新潟市中央卸売市場 |
| 縮尺 | 1：400 |
| 図面番号 | 関006 |
| | 完　成　図 |
| 年月 | 平成23年　3月 |
| 承認 | |
| 請負者 | |

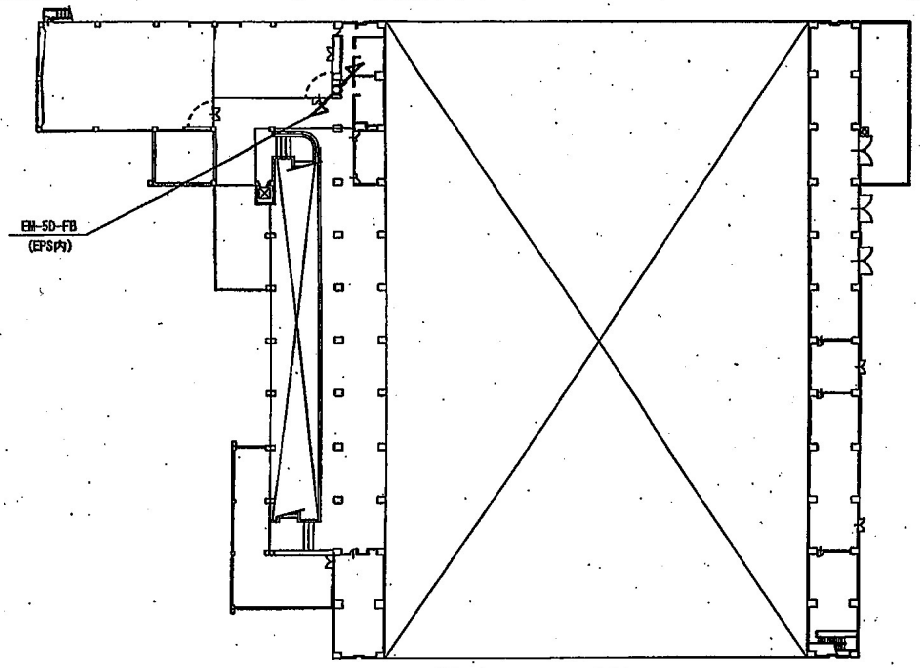


２階　平面図

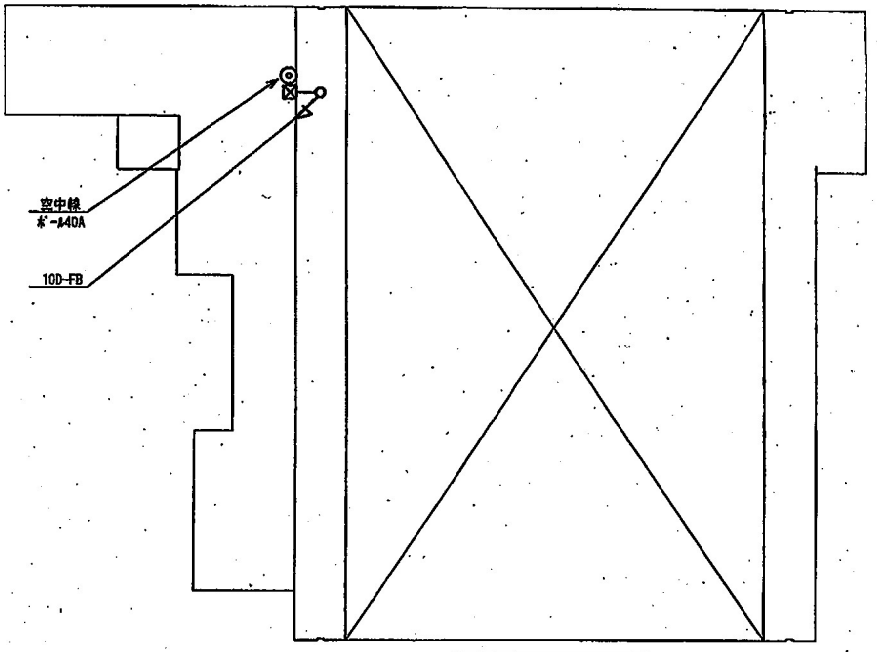


屋上　平面図

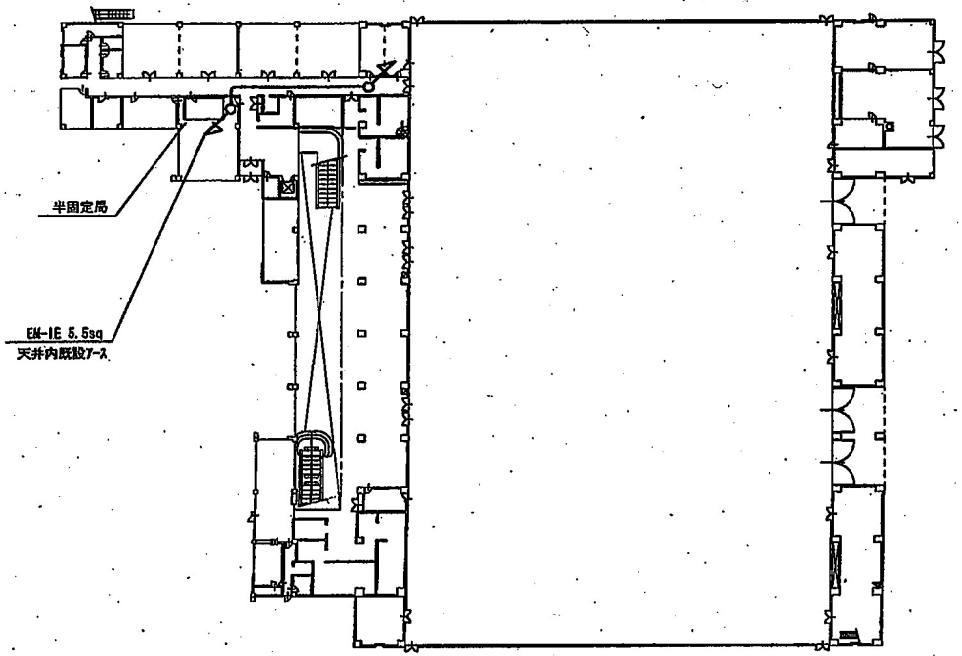



１階　平面図


凡　例

| 記　号 | 名　　称 |
|---|---|
| | 空中線 |
| | 半固定局 |
| | 制御部 |
| | ＦＡＸ |
| | プルボックス　（表記のないものは 200×200×200） |
| | 端子盤 |
| | 分電盤 |
| | コンセント（既設） |
| | コンクリートはつり、コア抜き（壁貫通） |
| | コンクリートはつり、コア抜き（床貫通） |
| 実線 | 天井ころがし配線 |
| 点線1 | 露出配管配線 |
| 一点鎖1 | ラック配線 |
| 二点鎖1 | 床隠蔽配線 |
| 点線3 | フリーアクセス、床ピット内配線 |
| 点線2 | 架空配線 |
| 一点鎖2 | 天井既設配管配線 |
| | |
| | コネクタ接続変換部　（例　10D-FB-5D-FB） |
| | 立ち上がり・立ち下がり |


線色：

| | |
|---|---|
| 工事名 | 防災行政無線デジタル化事業 |
| 図　名 | 新潟市産業振興センター |
| 縮尺 | 1：700 |
| 図面番号 | 関007 |
| | 完　成　図 |
| 年月 | 平成２３年　３月 |
| 承認 | |
| 請負者 | |

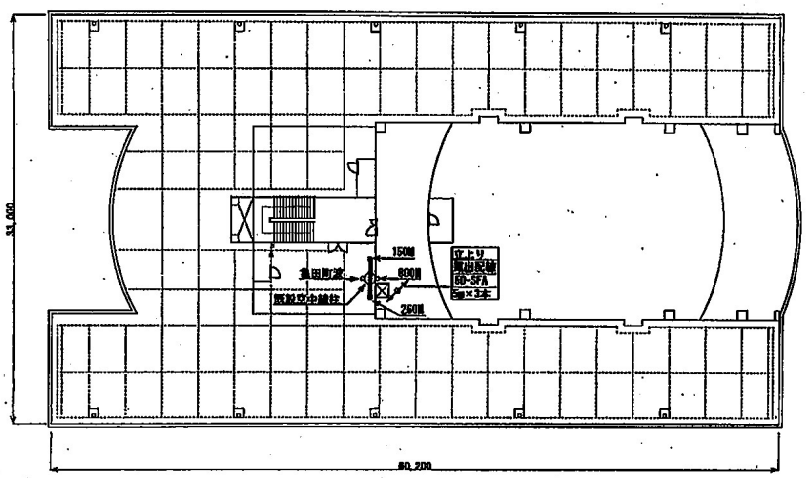


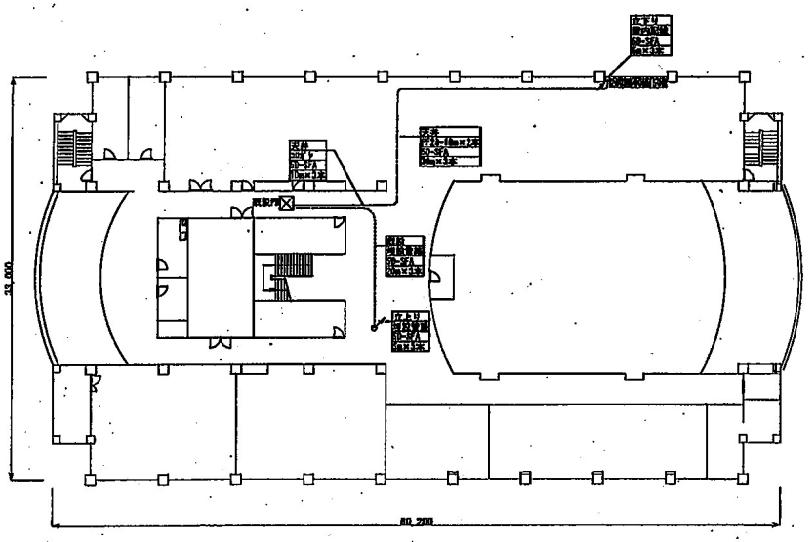

| | |
|---|---|
| 工事名 | 新潟市地域防災無線移設業務 |
| 図名 | 東部地域土木事務所　施工図 |
| 縮尺 | 1：300 |
| 図面番号 | |
| 施工図 | |
| 承認 | 検図 / 製図 |
| 調査者 | |

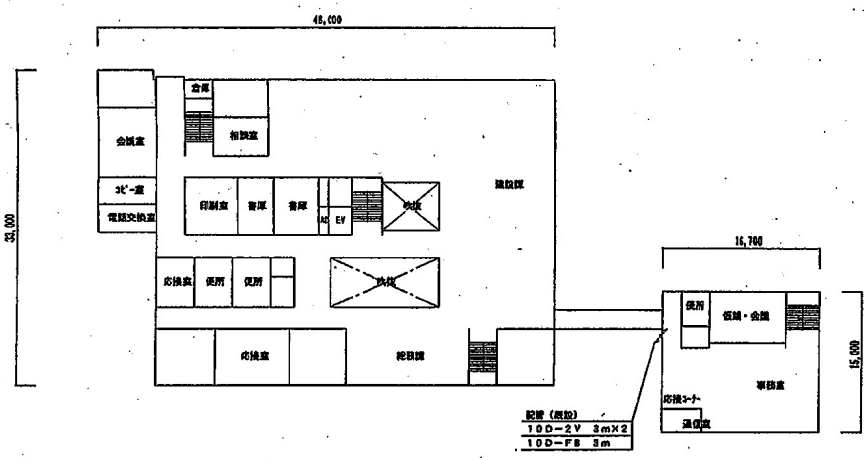


2階平面図

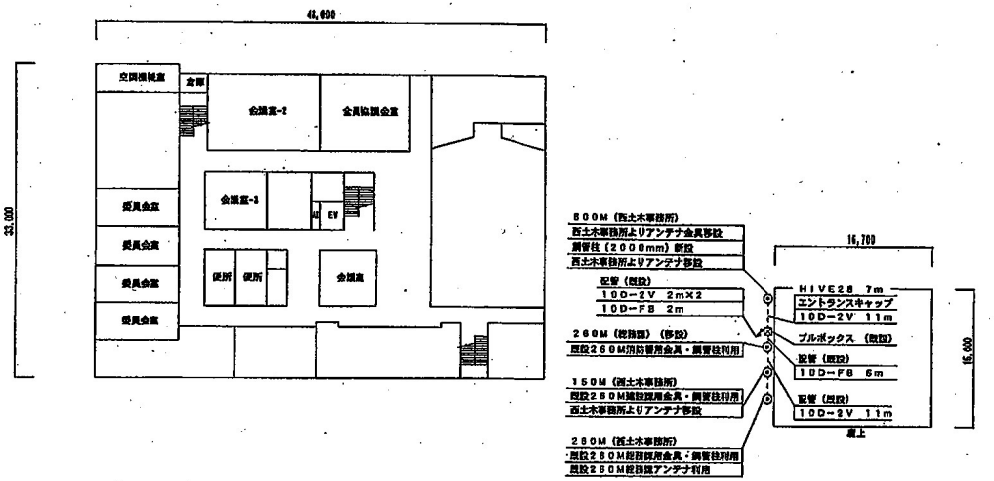



3階平面図

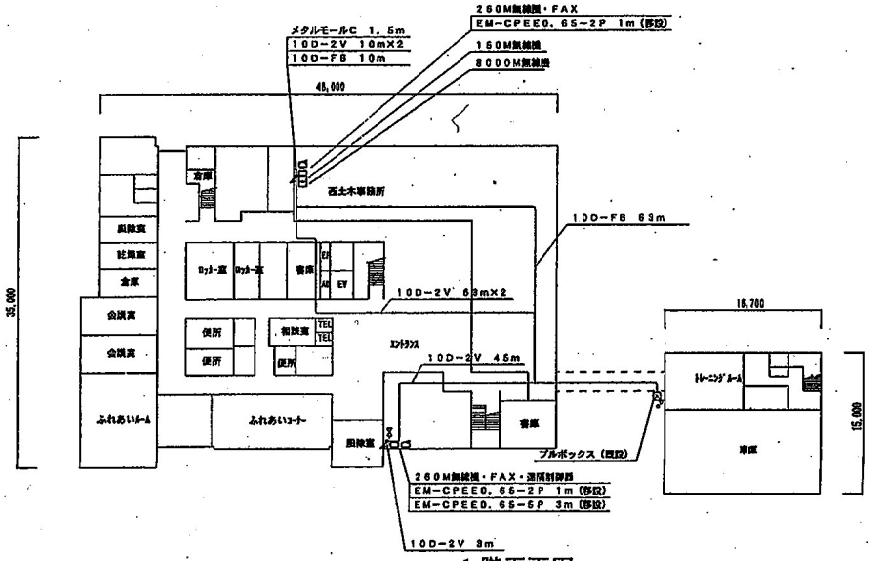



1階平面図


| | | | |
|---|---|---|---|
| 工事名 | 新潟市防災行政無線設備（地域防災系）移設業務 | | |
| 図名 | 西川支所（総務課）・西土木事務所 平面図 | | |
| 縮尺 | 1:400 | 図面番号 | |
| 施工図 | | | |
| 承認 | 藤野 | 検図 | 片野 |
| 製図 | 中村 | | |
| 請負者 | | | |

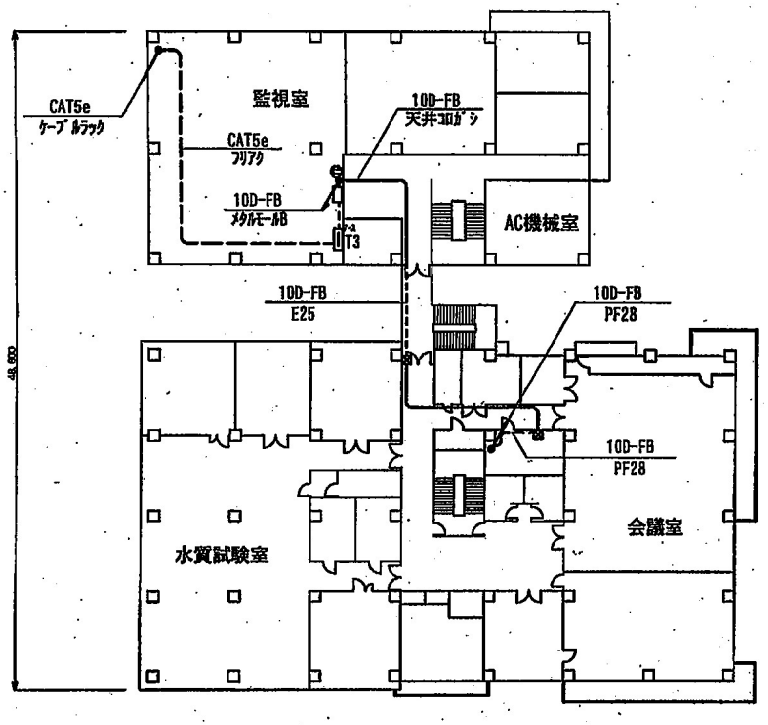


3 F

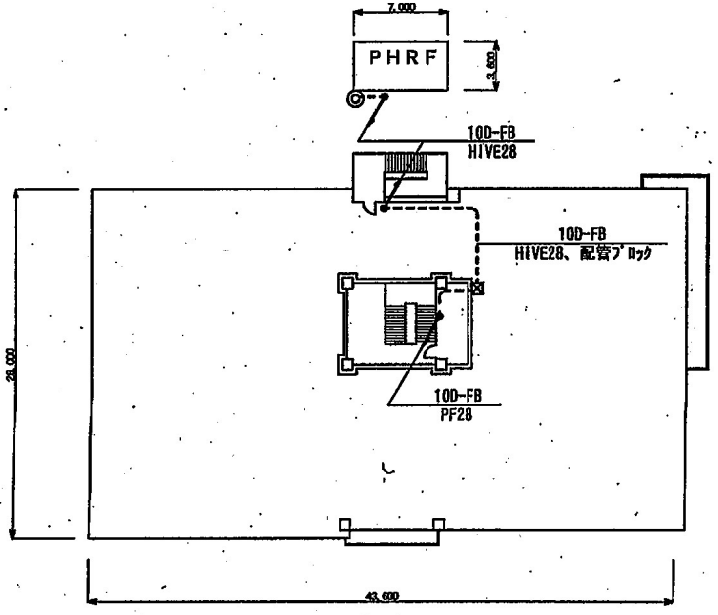


R F

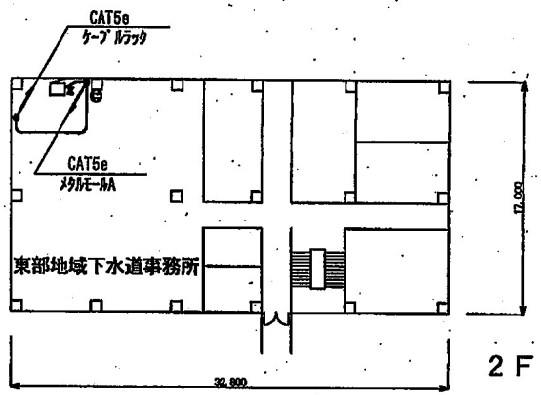



2 F

凡　例

| 記号 | 名称 |
|---|---|
| | 空中線 |
| | 半固定局 |
| | 制御器 |
| | FAX |
| | プルボックス |
| | 端子盤 |
| | 分電盤 |
| | コンセント（既設） |
| | コンクリートはつり、コア抜き（壁貫通） |
| | コンクリートはつり、コア抜き（床貫通） |
| 線色8 実線 | 天井ころがし配線 |
| 線色8 点線1 | 露出配管配線 |
| 線色8 一点鎖1 | ラック配線 |
| 線色8 二点鎖1 | 床隠蔽配線 |
| 線色8 点線3 | フリーアクセス、床ピット内配線 |
| 線色8 点線2 | 架空配線 |
| 線色8 一点鎖2 | 天井既設配管配線 |
| | |
| | コネクタ接続配線部 |
| | 立ち上がり・立ち下がり |
| | |

| | |
|---|---|
| 工事名 | 防災行政無線デジタル化事業 |
| 図名 | 東部地域下水道事務所 |
| 縮尺 | 1：400 |
| 図面番号 | 004 |
| | 完　成　図 |
| 年月 | 平成２２年　３月 |
| 承認 | 我 |
| 調負者 | |

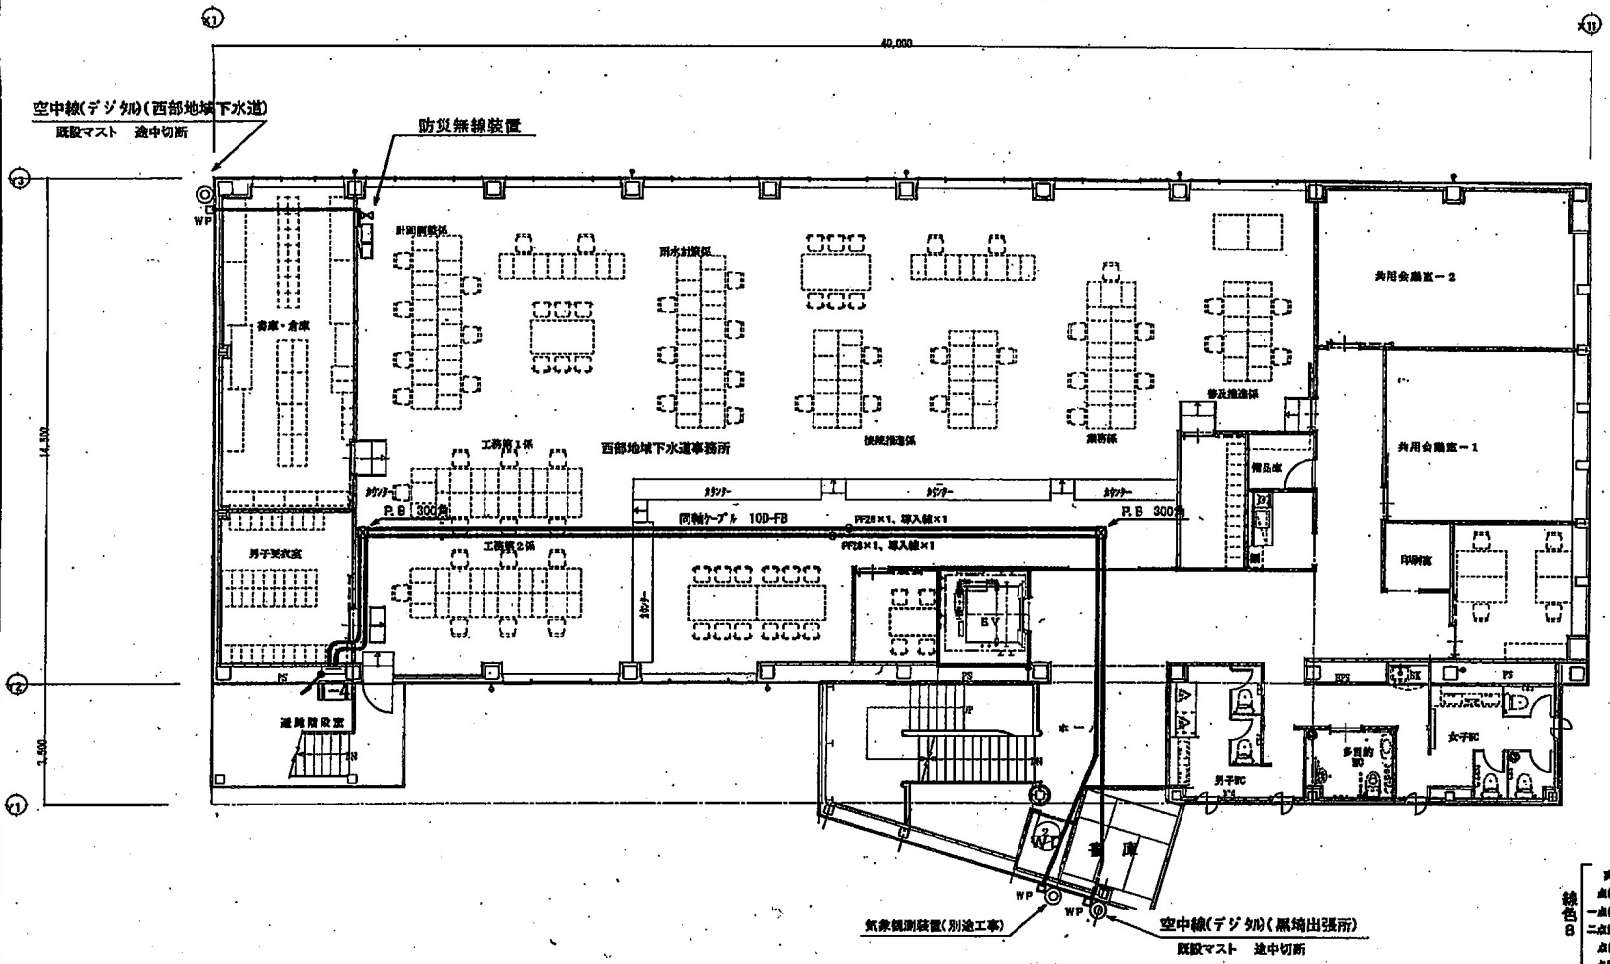



## 凡　例


| 記　号 | 名　称 |
|---|---|
| | 空中線 |
| | 半固定用 |
| | 制御部 |
| | FAX |
| | プルボックス　（指定のないもの は 100x100x100） |
| | 端子盤 |
| | 分電盤 |
| | コンセント（既設） |
| | コンクリートはつり、コア抜き（壁貫通） |
| | コンクリートはつり、コア抜き（床貫通） |
| 線色8 実線 | 天井ころがし配線 |
| 点線1 | 露出配管配線 |
| 一点鎖1 | ラック配線 |
| 二点鎖1 | 床隠蔽配線 |
| 点線3 | フリーアクセス、床ピット内配線 |
| 点線2 | 架空配線 |
| 一点鎖2 | 天井既設配管配線 |
| | コネクタ接続点検部　（例 10D-FB⇔SB-FB） |
| | 立ち上がり・立ち下がり |

# 黒埼庁舎３階平面図　1/150


| | |
|---|---|
| 工事名 | 新潟市防災行政無線移設作業 |
| 図名 | 黒埼庁舎３Ｆ平面図 |
| 縮尺 | 1：150 |
| 図面番号 | |
| 年月 | 平成２８年１０月 |
| 承認 | |
| 施工者 | |

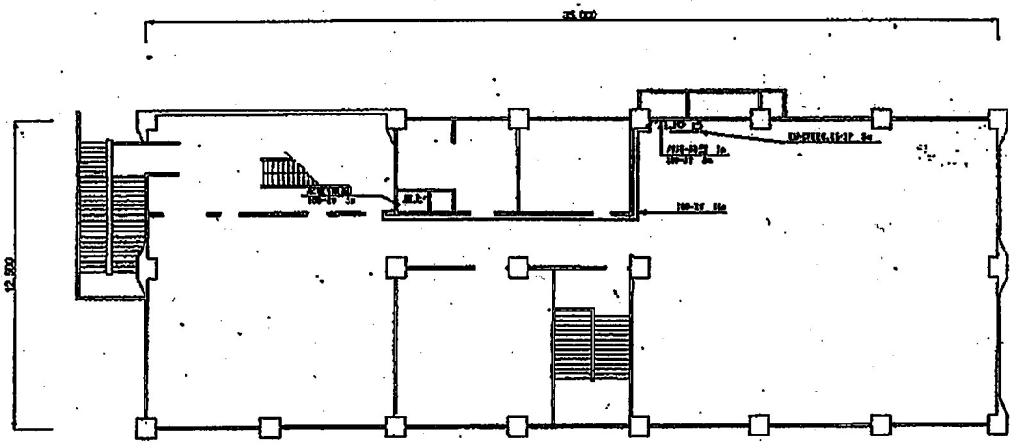

3 階 平 面 図

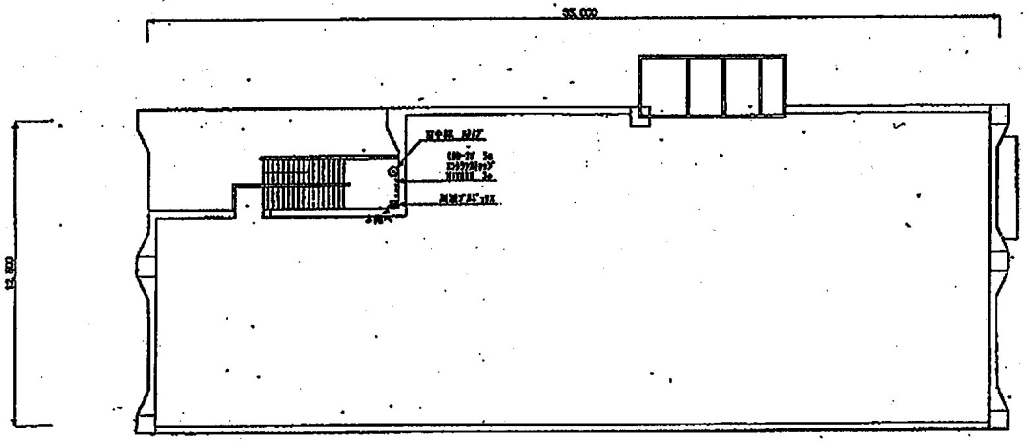


屋 上 階 平 面 図

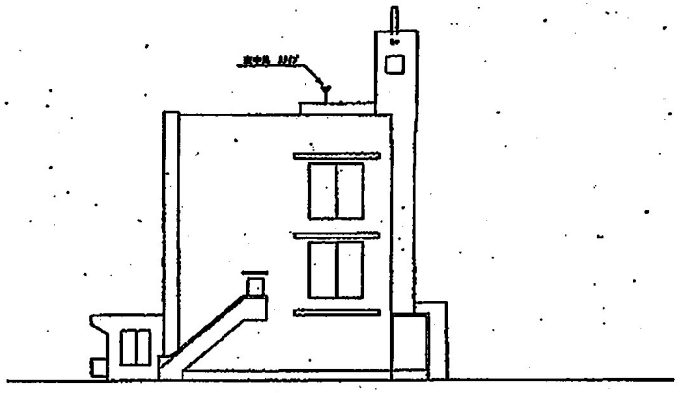


西 側 立 面 図

| | |
|---|---|
| 工事名 | デジタル地域防災無線整備工事 |
| 図名 | 越見下水処理場 平面図・立面図 |
| 縮尺 | 1:100 |
| 図面番号 | 18 |
| 新潟市都市整備局開発建設部営繕課 | |
| 課長 | 係長 / 技術 / 技術 / 主 |

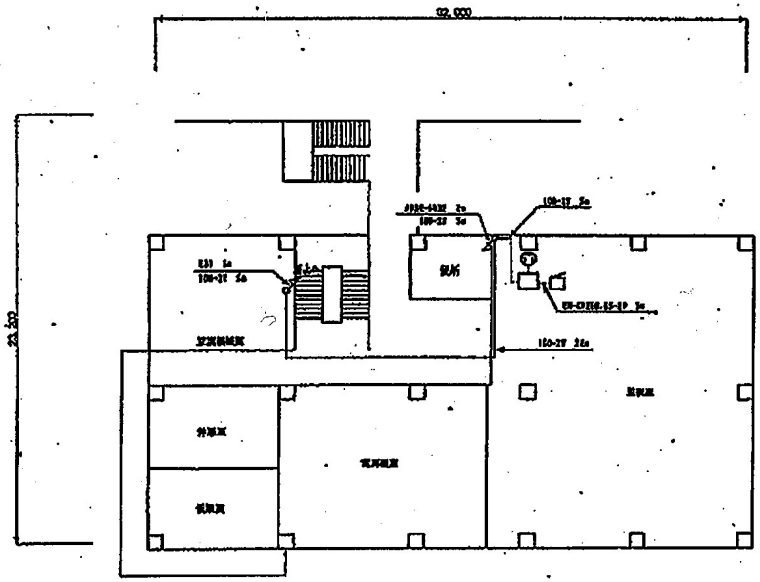


ポンプ場管理棟３階　平面図

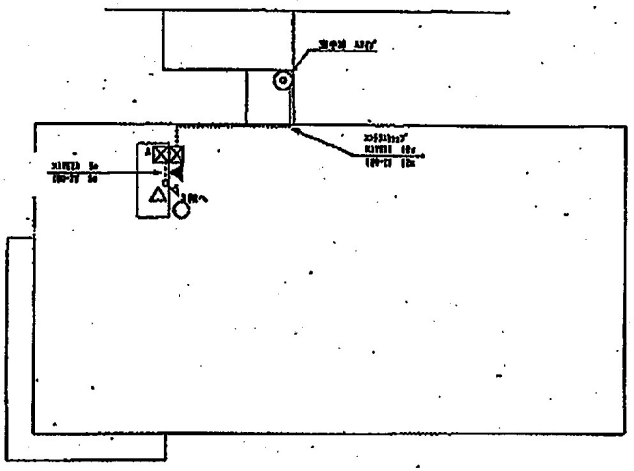


ポンプ場管理棟屋上　平面図


| | |
|---|---|
| 工事名 | デジタル地域防災無線整備工事 |
| 図名 | 下水道管理センター 平面図 |
| 縮尺 | 1:200 |
| 図面番号 | 1 |
| 新潟市都市整備局開発建築部営繕課 | |
| 課長 | 係長 | 係 |
| 設計 | |

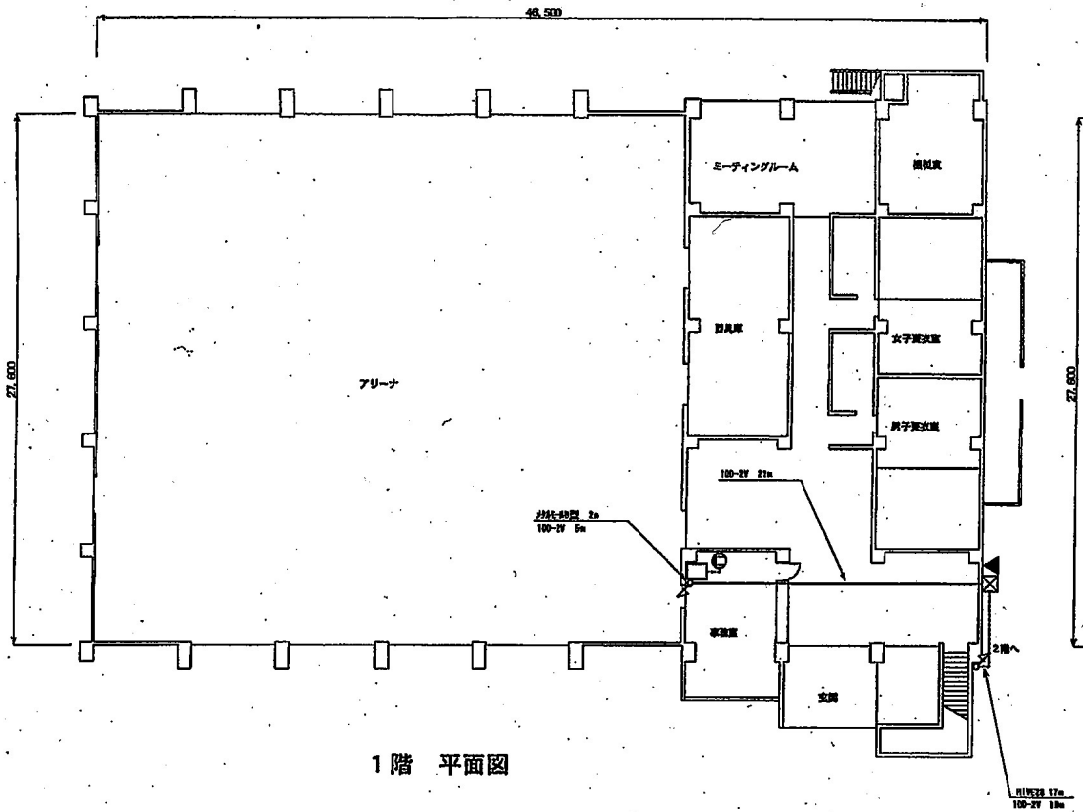


1階　平面図

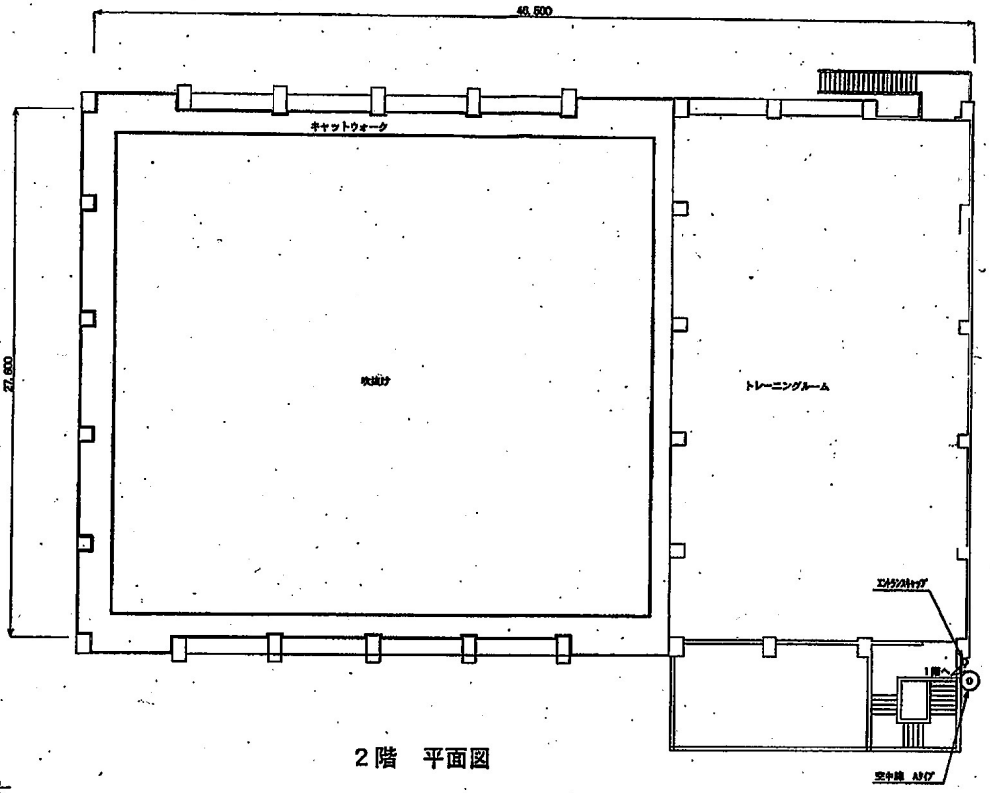



2階　平面図

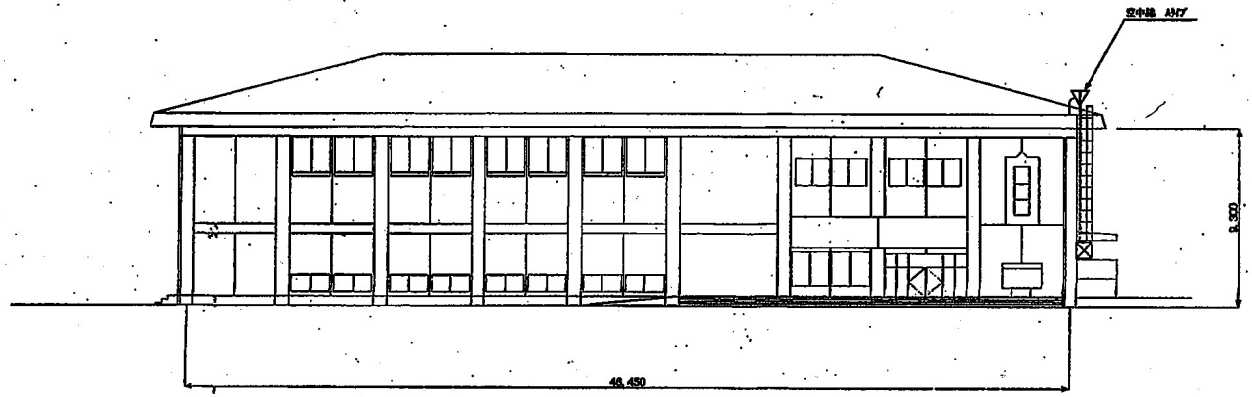



立面図


| | | | |
|---|---|---|---|
| 工事名 | デジタル地域防災無線整備工事 | | |
| 図名 | B&C海洋センター体育館 平面図・立面図 | | |
| 縮尺 | 1:200 | 図面番号 | 26 |
| 新潟市都市整備局開発建築部営繕課 | | | |
| 課長 | 補佐 | 係長 | 係 |
| 設計者 | | | |

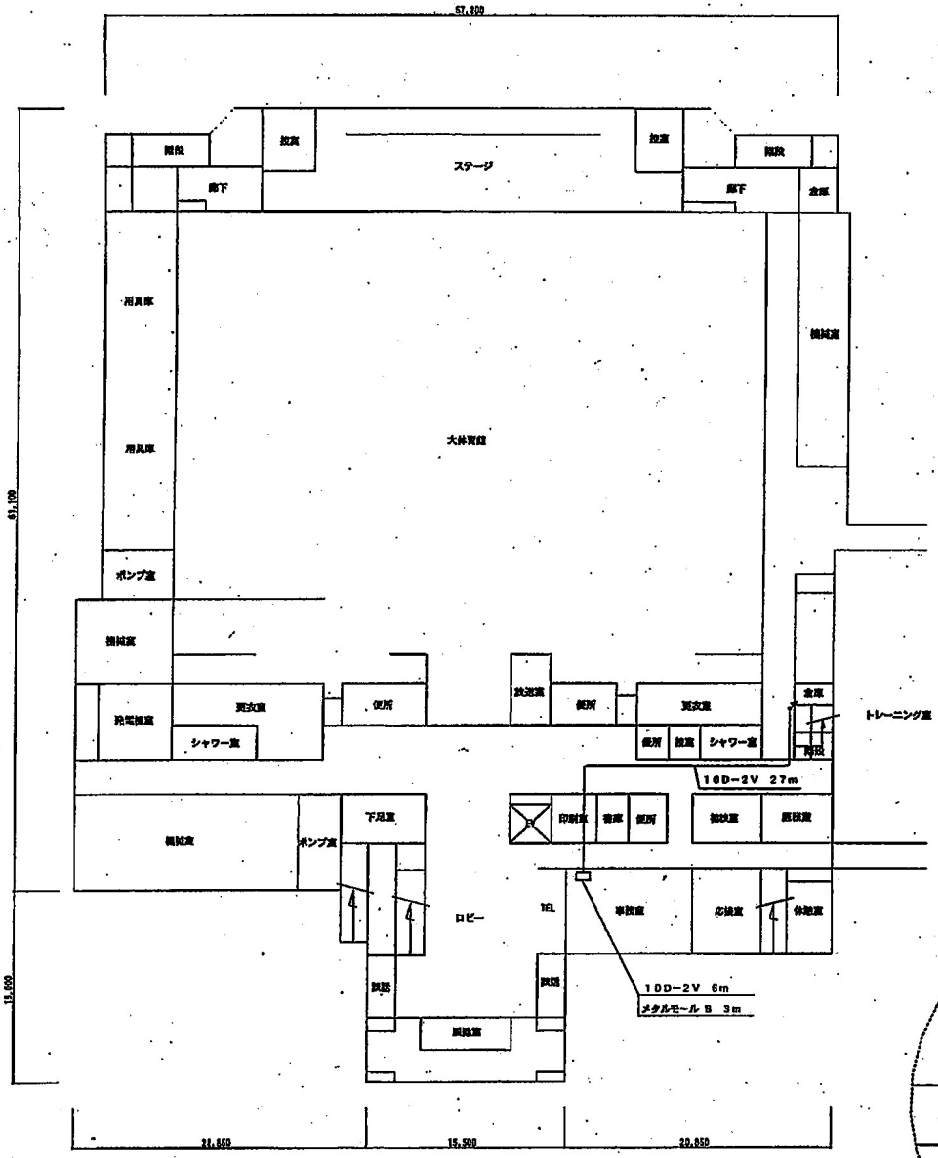


1 階 平 面 図

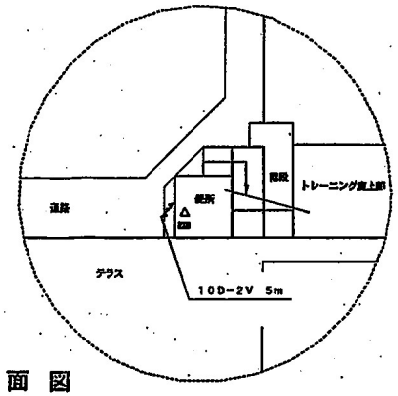



2 階 平 面 図

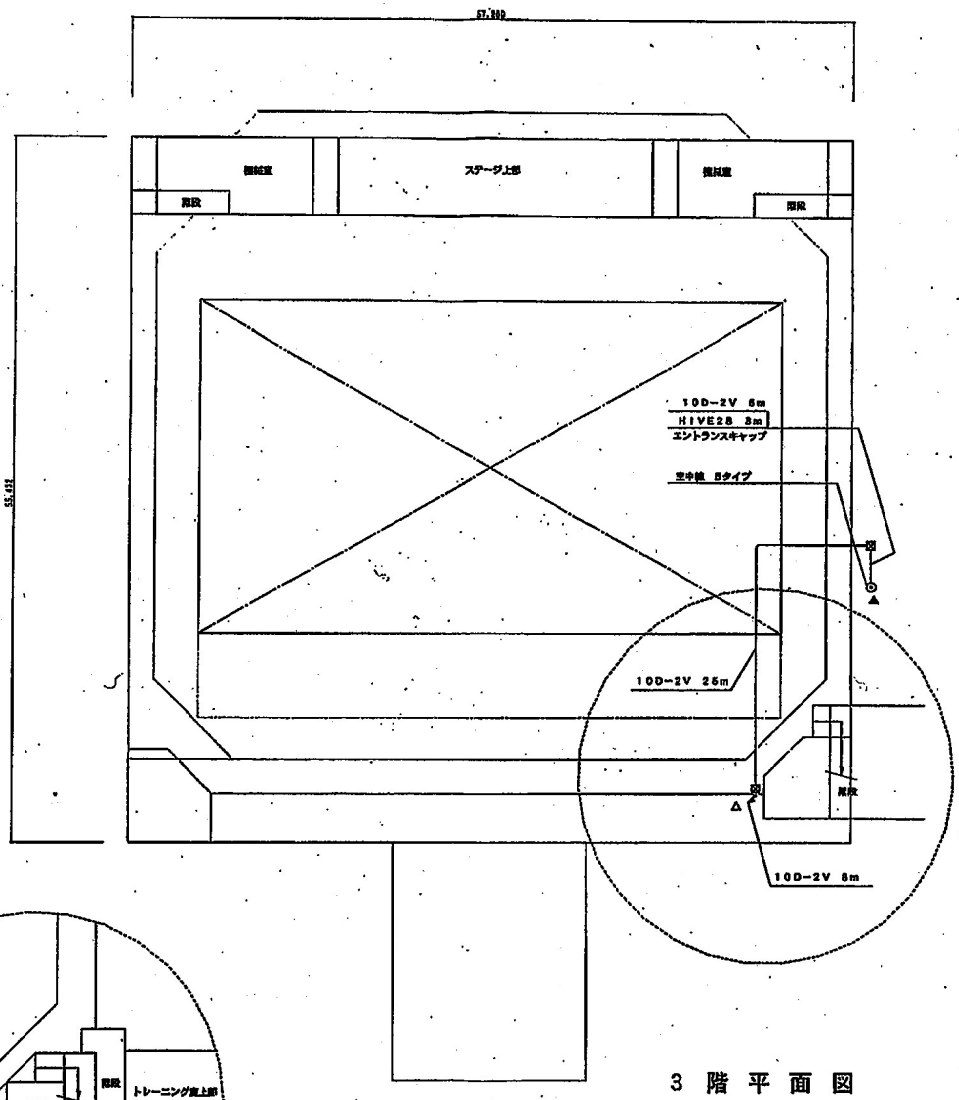



3 階 平 面 図


| | | | |
|---|---|---|---|
| 工事名 | デジタル地域防災無線整備工事 | | |
| 図名 | 豊栄総合体育館 平面図 | | |
| 1:300 | | 図面番号 | 67 |
| 新潟市都市整備局開発建築部営繕課 | | | |
| 課長 | 補佐 | 係長 | 係 |
| 設計 | | | |

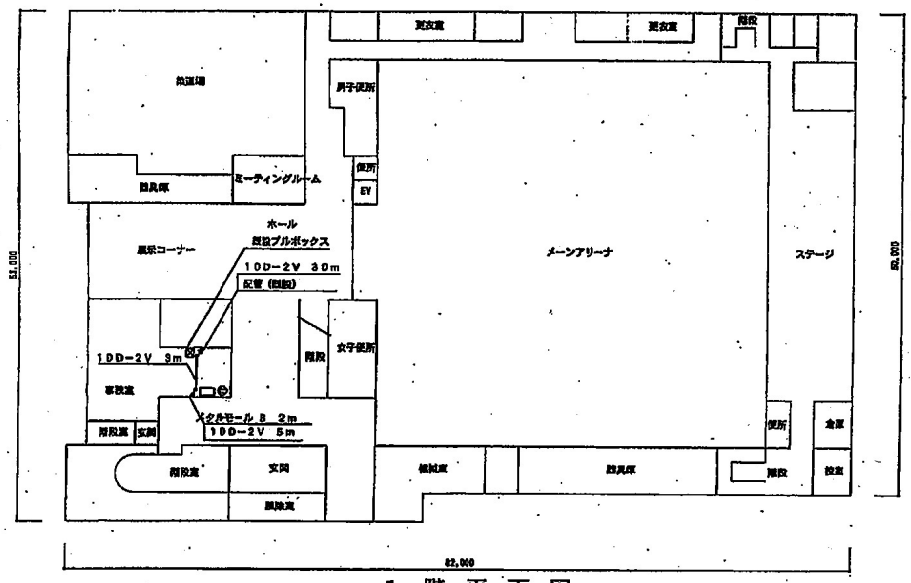



1 階 平 面 図

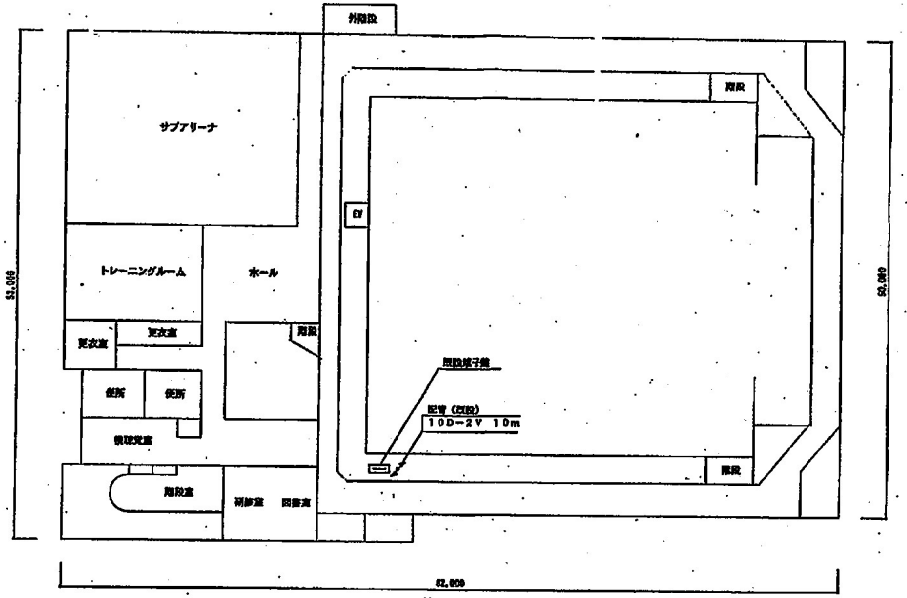


2 階 平 面 図

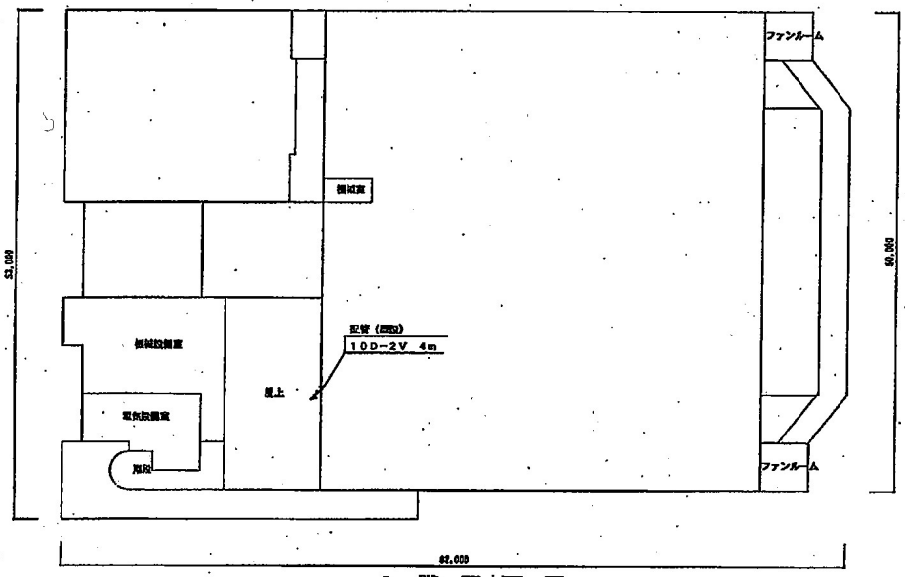



3 階 平 面 図

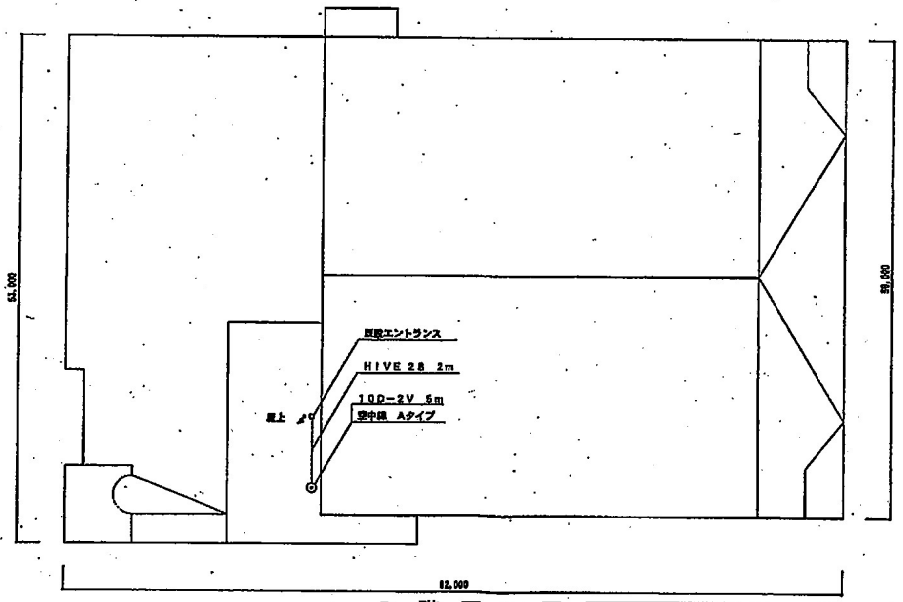


R 階 平 面 図


| | | | |
|---|---|---|---|
| 工事名 | デジタル地域防災無線整備工事 | | |
| 図名 | カルチャーセンター 平面図 | | |
| 縮尺 | 1：400 | 図面番号 | 49 |
| 新潟市都市整備局開発建築部営繕課 | | | |
| 課長 | 補佐 | 係長 | 係 |
| | | | |
| 設計者 | | | |

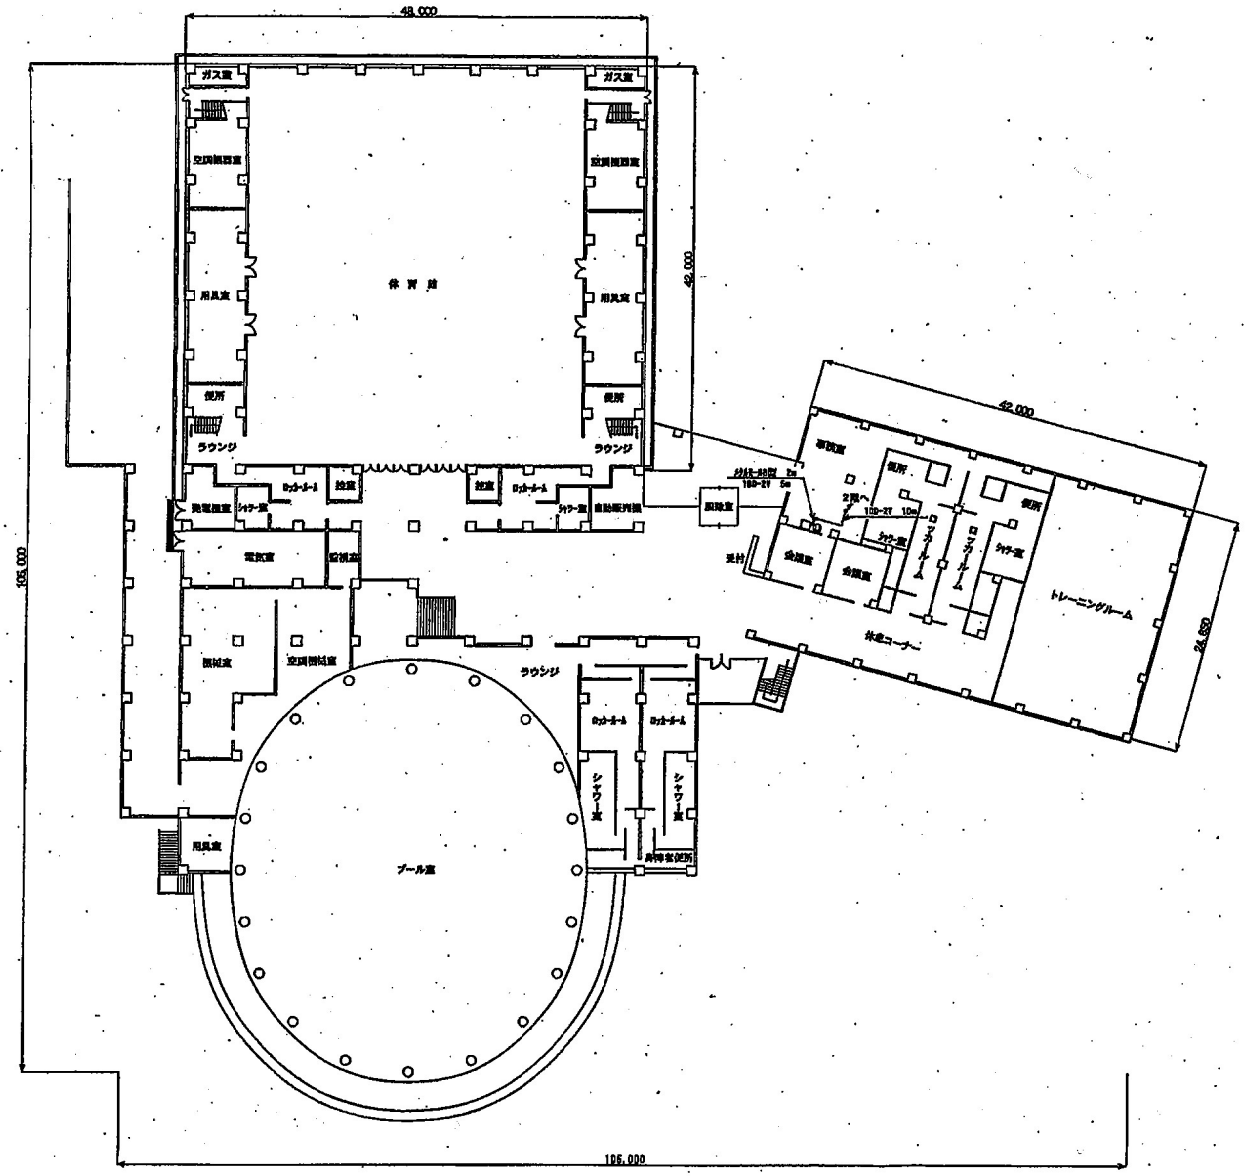



1階　平面図

2階　平面図

| | | | |
|---|---|---|---|
| 工事名 | デジタル地域防災無線整備工事 | | |
| 図名 | 亀田総合体育館 平面図1 | | |
| 縮尺 | 1:400 | 図面番号 | 07 |
| 新潟市都市整備局開発建築部営繕課 | | | |
| 課長 | 補佐 | 係長 | 係 |
| 設計者 | | | |

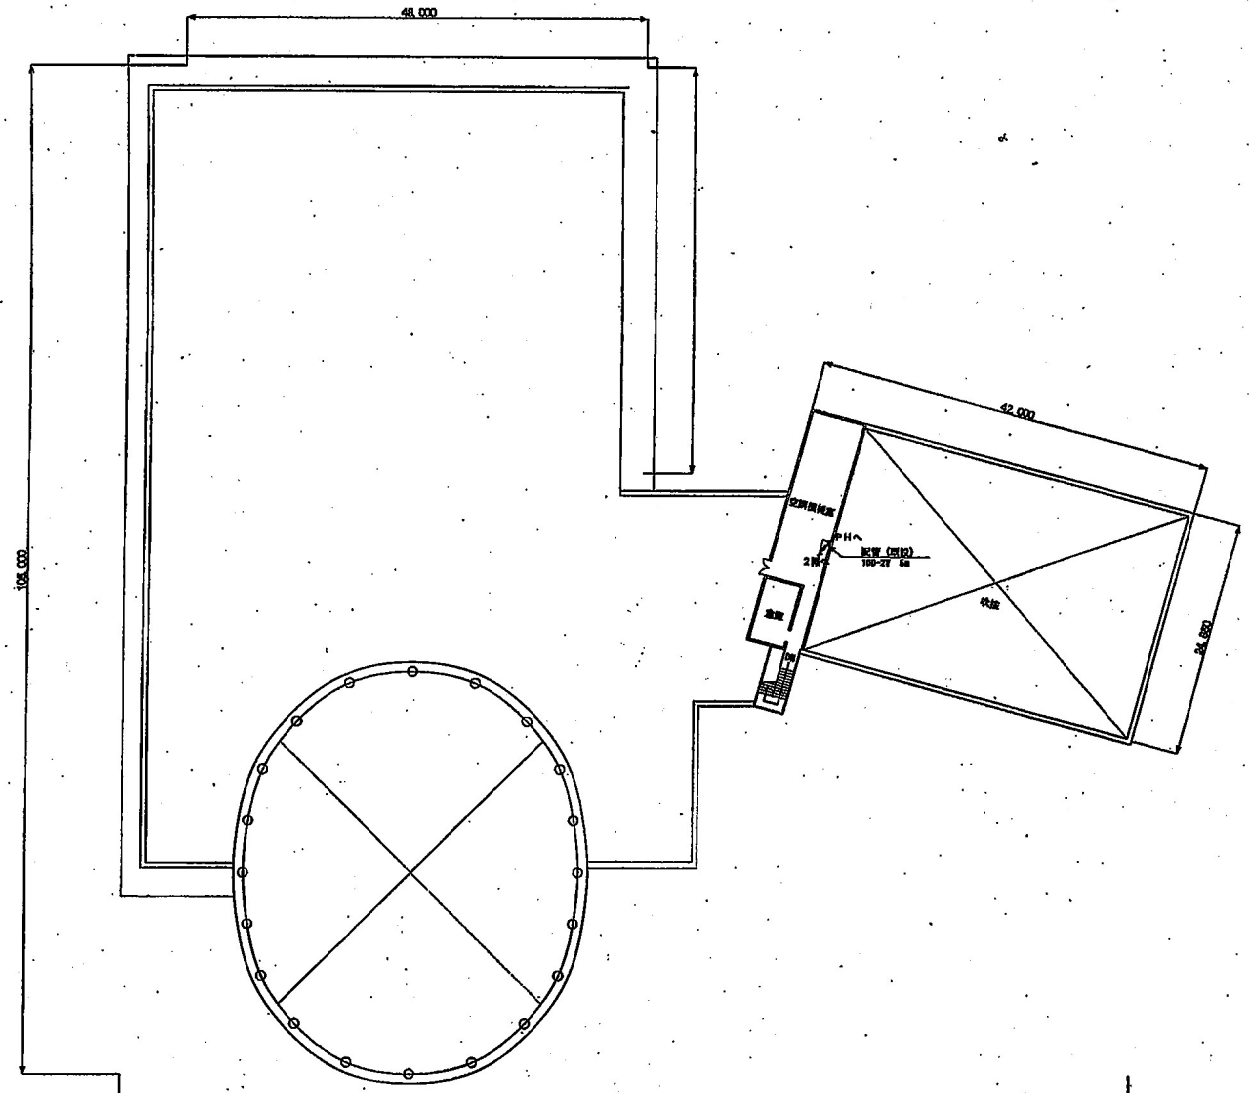



3階　平面図

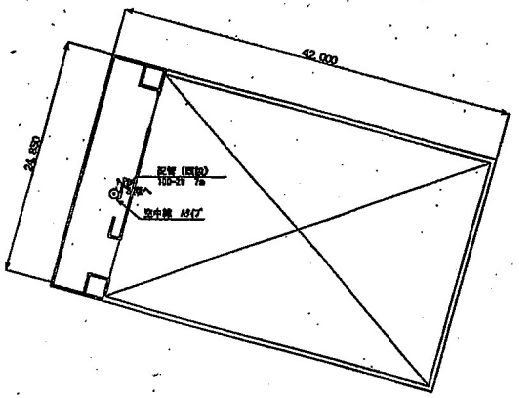



ＰＨ平面図


| | |
|---|---|
| 工事名 | デジタル地域防災無線整備工事 |
| 図名 | 亀田総合体育館 平面図２ |
| 縮尺 | 1:400 |
| 図面番号 | 98 |
| 新潟市都市整備局開発建築部営繕課 | |
| 課長 | 補佐 / 係長 / 係 |
| 設計者 | |

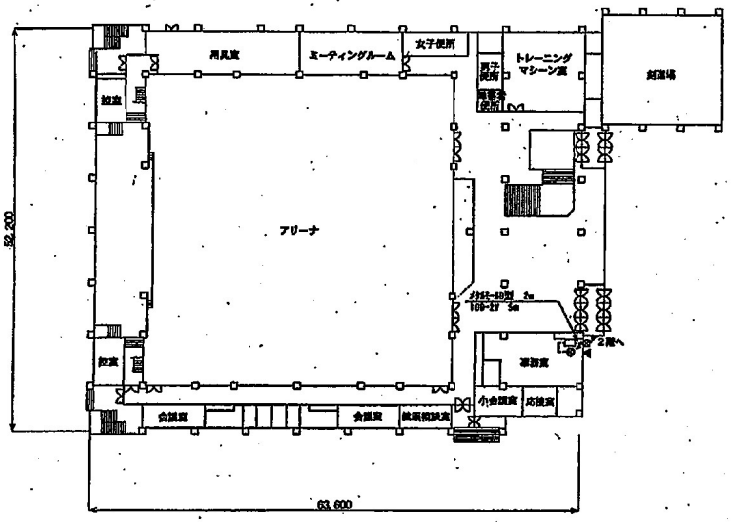


1階　平面図

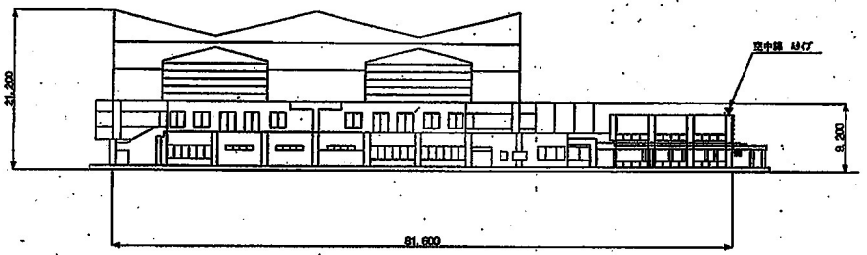



北西側　立面図

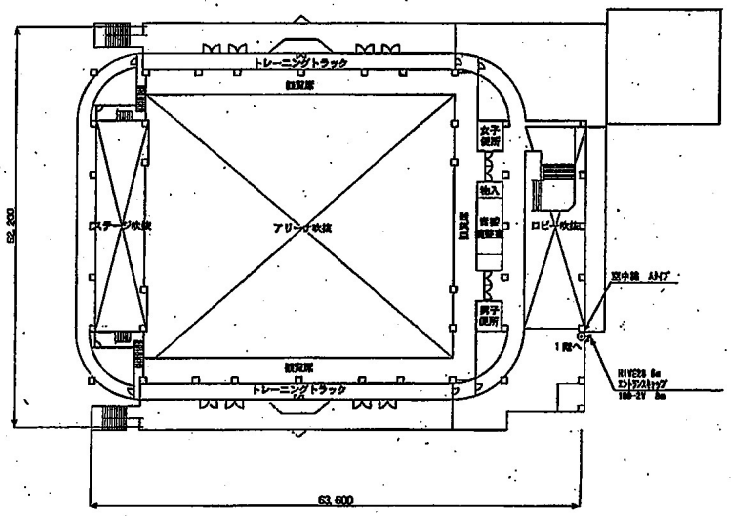



2階　平面図


| | |
|---|---|
| 工事名 | デジタル地域防災無線整備工事 |
| 図名 | 横越総合体育館 平面図・立面図 |
| 縮尺 | 1:500 |
| 図面番号 | 91 |
| 新潟市都市整備局開発建築部営繕課 | |
| 課長 / 補佐 / 係長 / 係 | |
| 設計者 | |

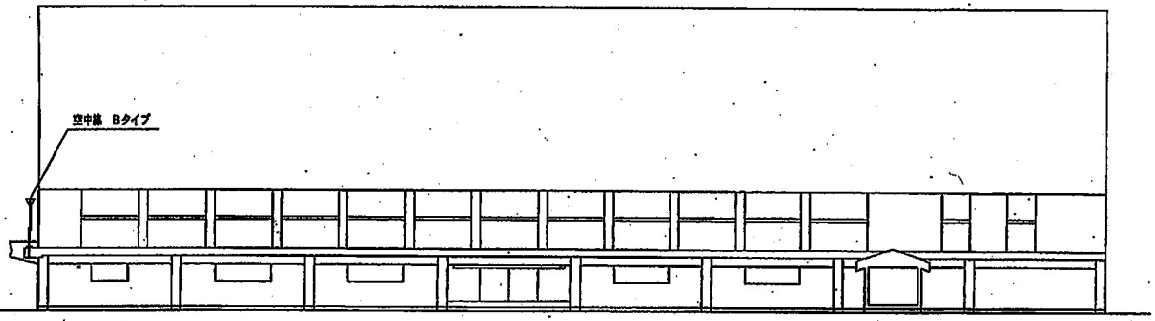


立　面　図

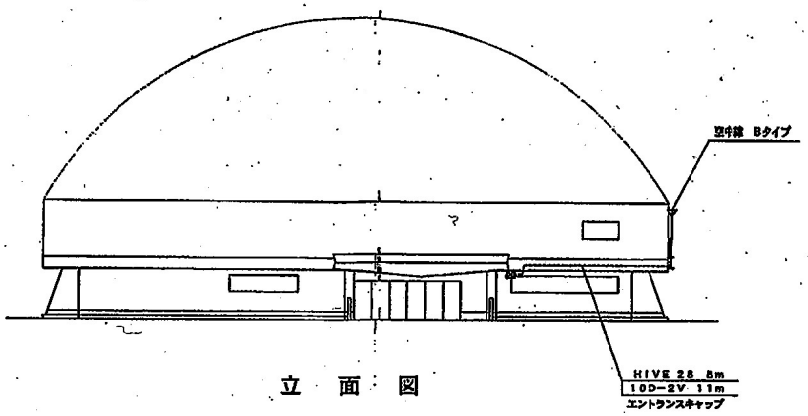



立　面　図

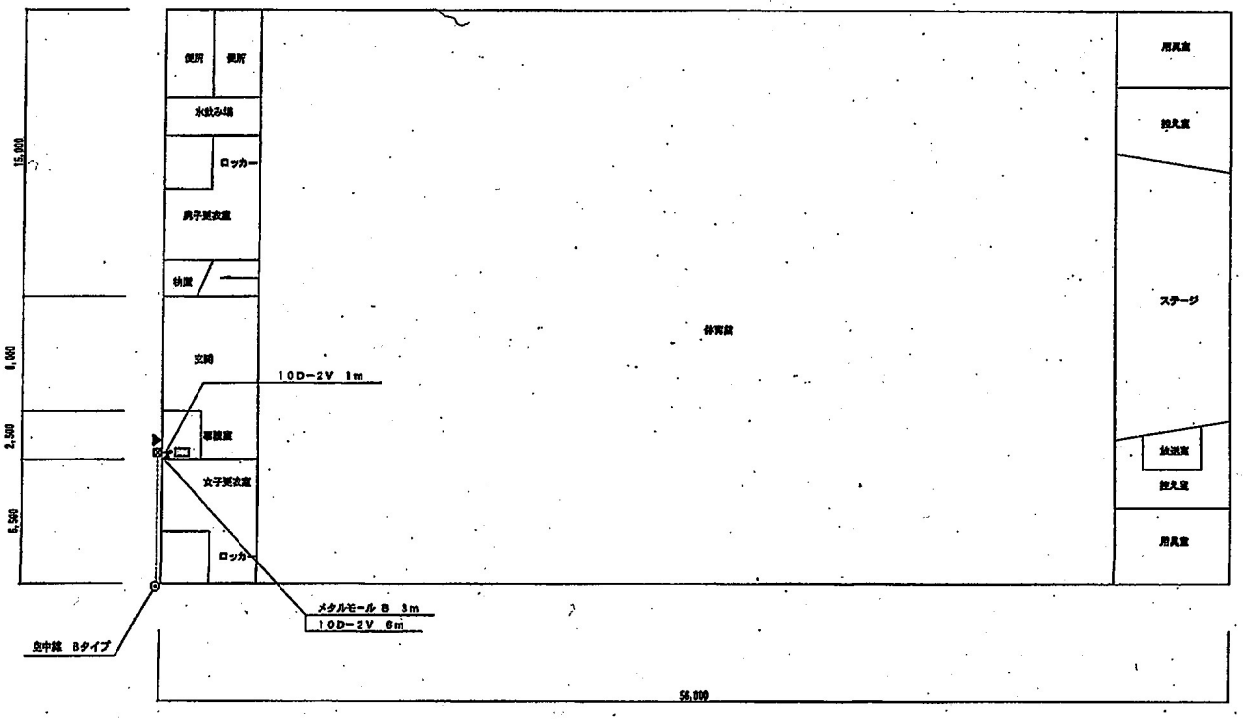



1 階 平 面 図

| | |
|---|---|
| 工事名 | デジタル地域防災無線整備工事 |
| 図名 | 小須戸体育館 平面図・立面図 |
| 縮尺 | 1：200 |
| 図面番号 | 85 |
| 新潟市都市整備局開発建築部営繕課 | |
| 課長 | 補佐 / 係長 / 係 |
| 設計 | |

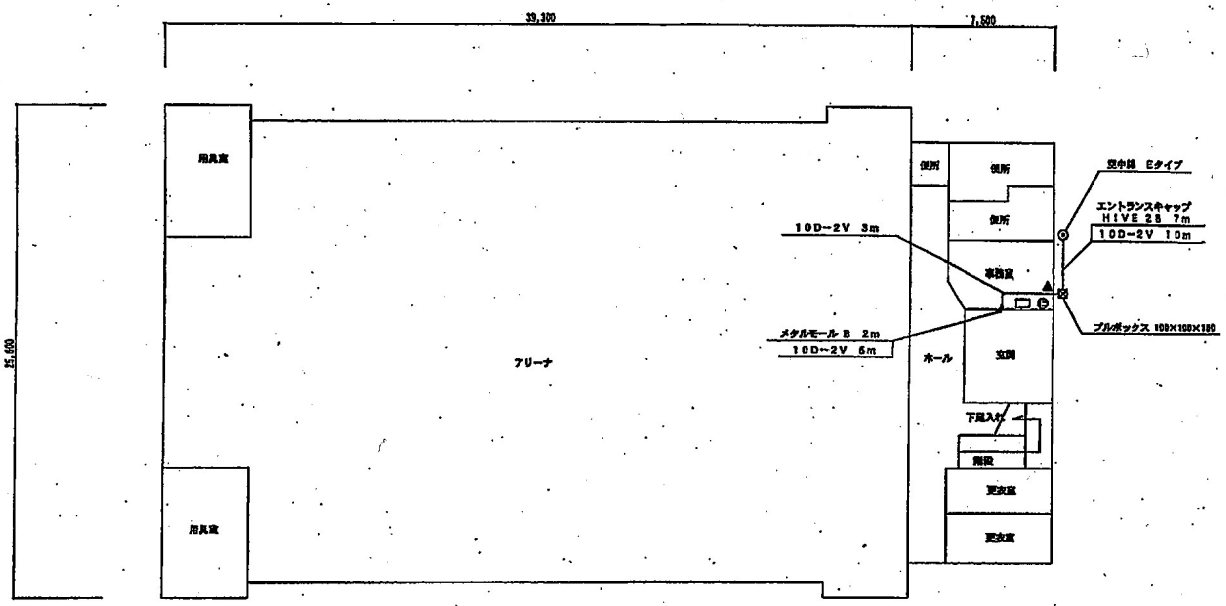



1 階 平 面 図

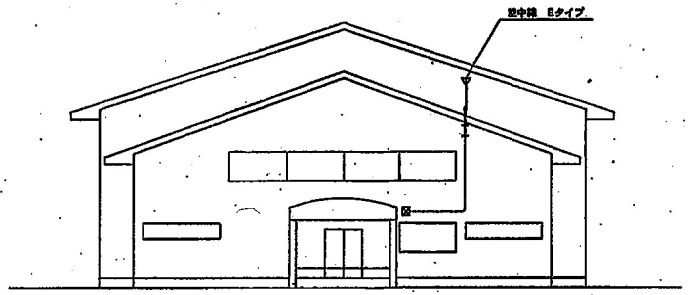



立 面 図


| | |
|---|---|
| 工事名 | デジタル地域防災無線整備工事 |
| 図 名 | 西川体育センター 平面図・立面図 |
| 縮尺 | 1:200 |
| 図面番号 | 114 |
| 新潟市都市整備局開発建築部営繕課 | |
| 課長 | 補佐 / 係長 / 係 |
| 設計 | |

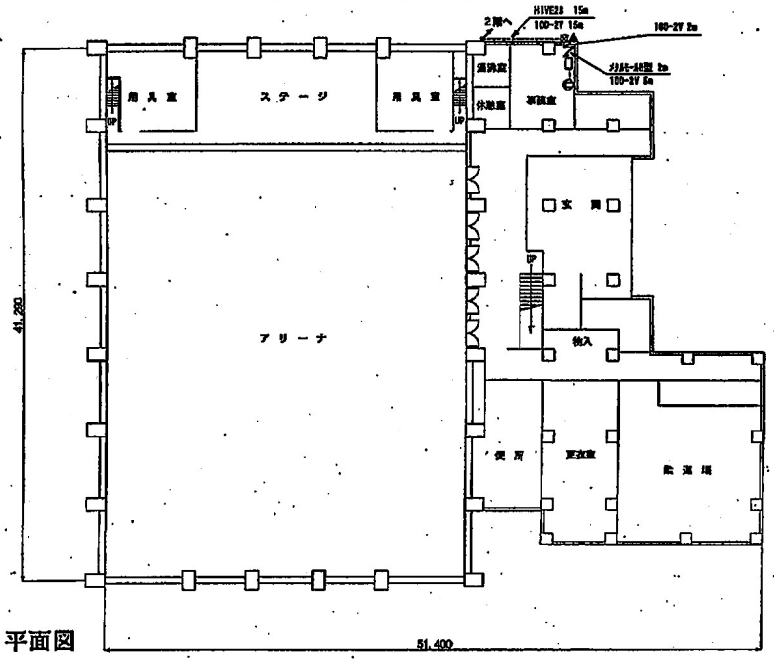



1階　平面図

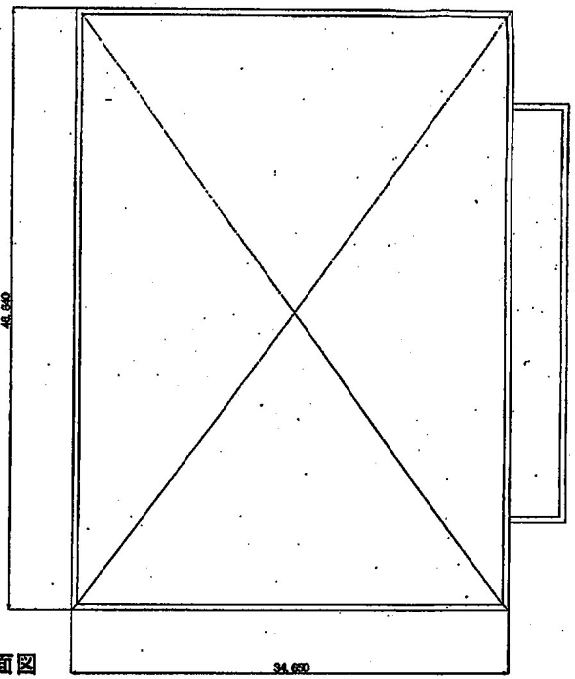


屋上　平面図

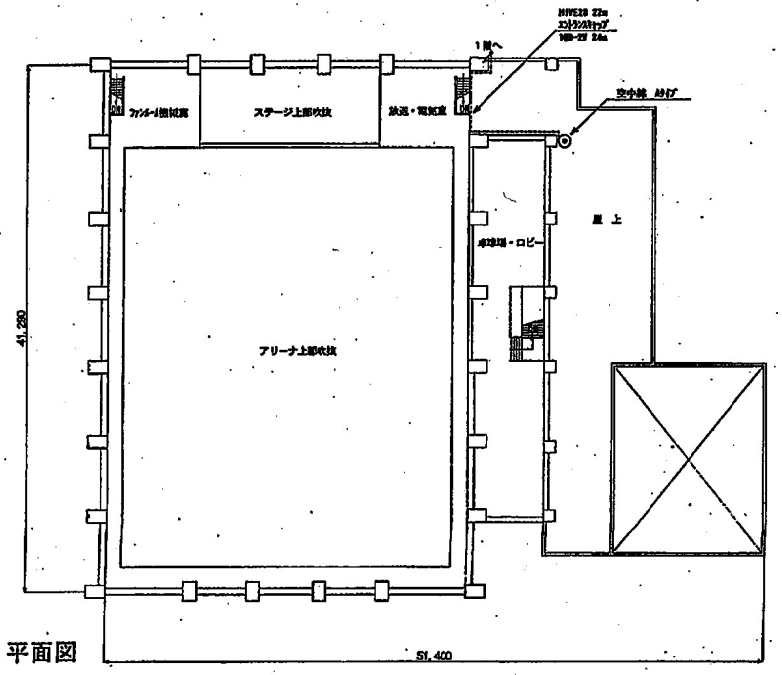



2F　平面図

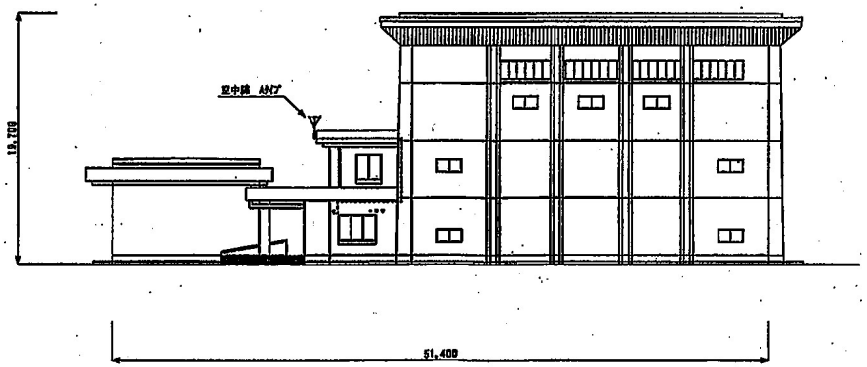



北側　立面図

| | | | |
|---|---|---|---|
| 工事名 | デジタル地域防災無線整備工事 | | |
| 図名 | 味方体育館 平面図・立面図 | | |
| 縮尺 | 1:300 | 図面番号 | 120 |
| 新潟市都市整備局開発建築部営繕課 | | | |
| 課長 | 補佐 | 係長 | 係 |
| 設計 | | | |

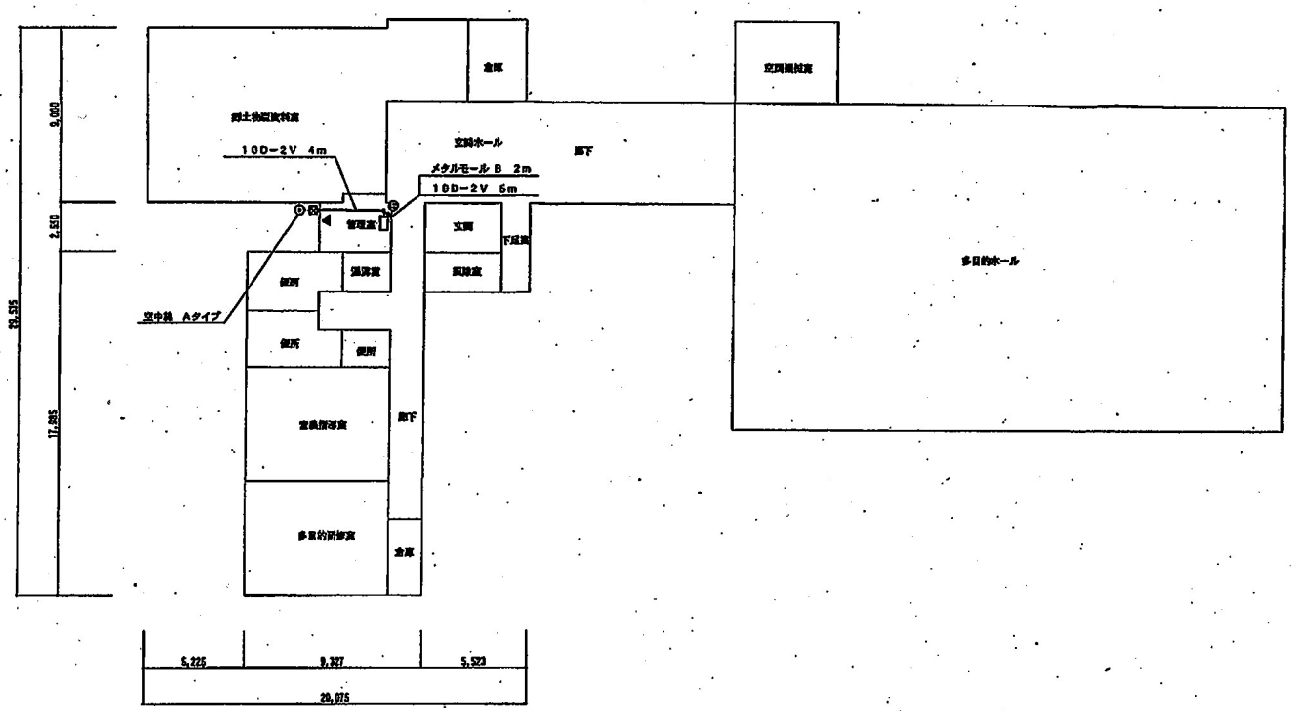



1 階 平 面 図

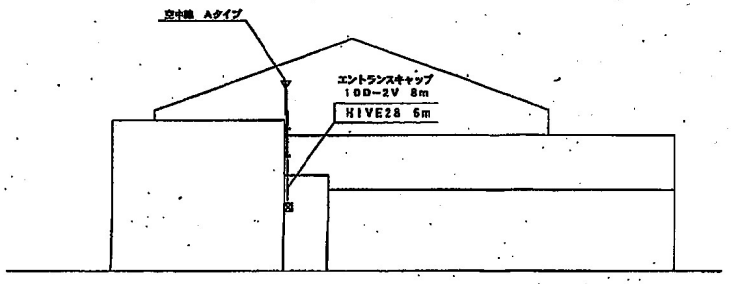



立 面 図

| | |
|---|---|
| 工事名 | デジタル地域防災無線整備工事 |
| 図 名 | 月潟農村環境改善センター 平面図 |
| 縮尺 | 1:200 |
| 図面番号 | 132 |
| 新潟市都市整備局開発建築部営繕課 | |
| 課長 | 補佐 / 係長 / 係 |
| 設計 | |

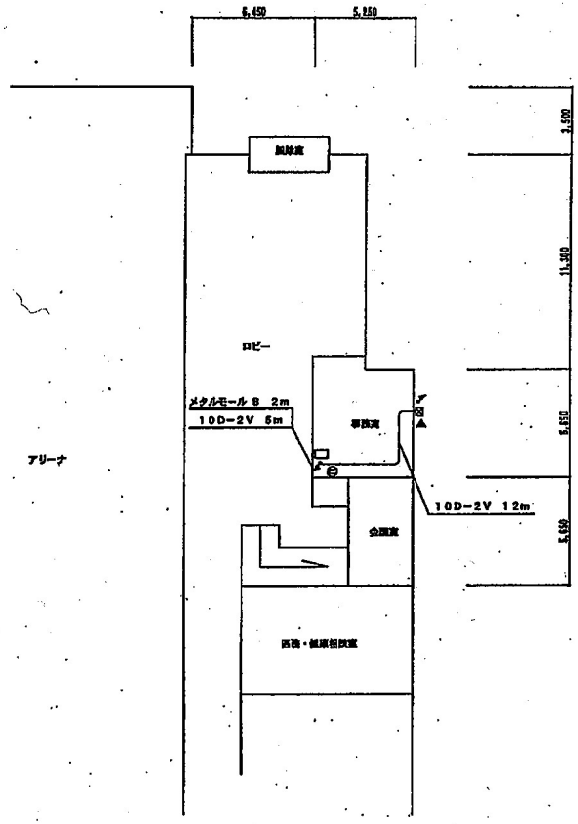



1 階 平 面 図

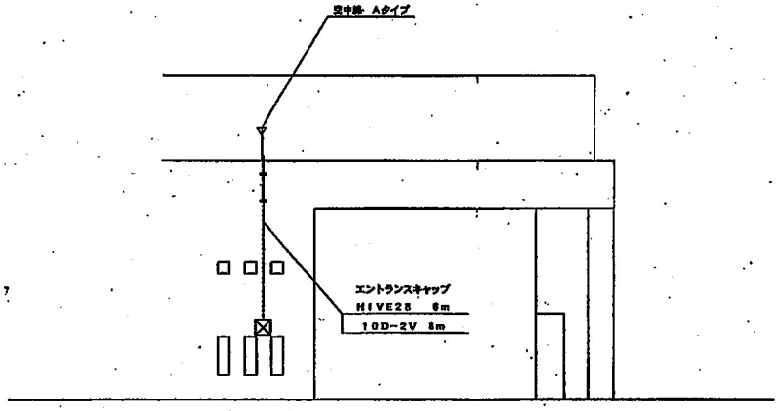



立 面 図


| | | | |
|---|---|---|---|
| 工事名 | デジタル地域防災無線整備工事 | | |
| 図 名 | 中之口体育館 平面図・立面図 | | |
| 縮尺 | 1:200 | 図面番号 | 137 |
| 新潟市都市整備局開発建築部営繕課 | | | |
| 課長 | 補佐 | 係長 | 係 |
| 設計者 | | | |

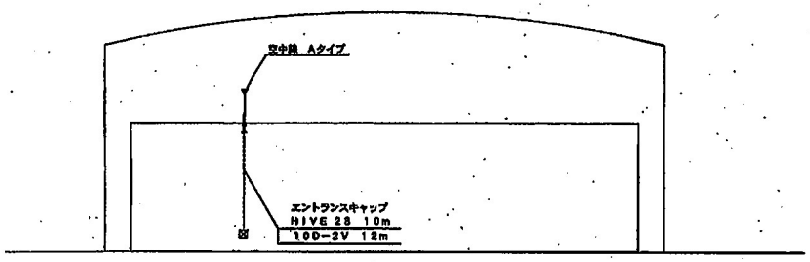


立　面　図

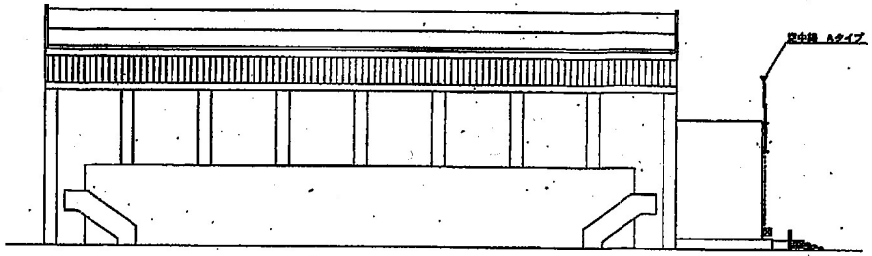



立　面　図

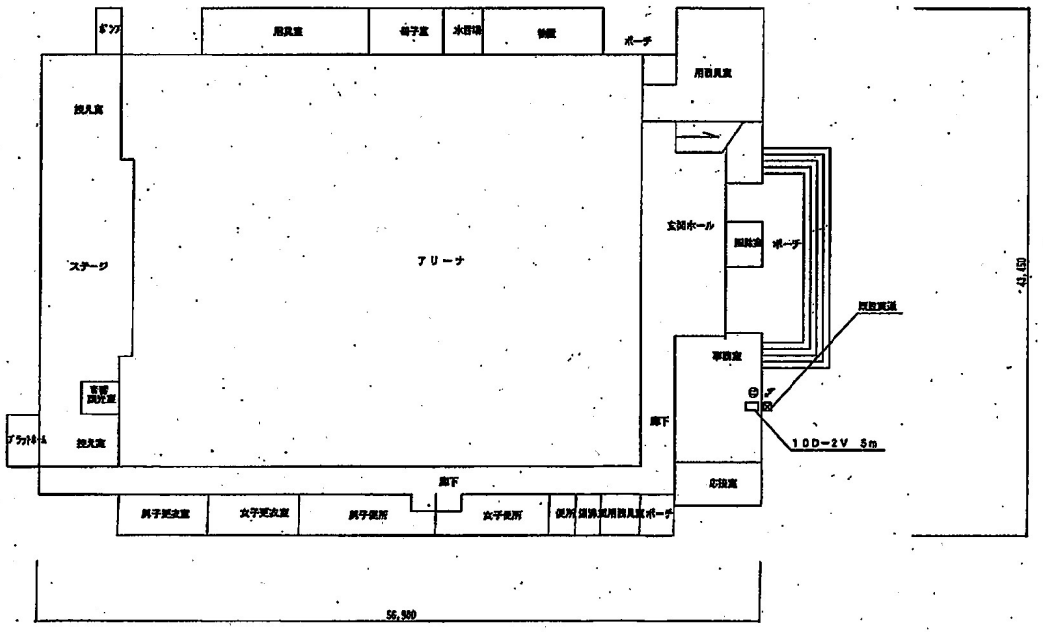



1 階 平 面 図


| | | | |
|---|---|---|---|
| 工事名 | デジタル地域防災無線整備工事 | | |
| 図名 | 潟東体育館 平面図・立面図 | | |
| 縮尺 | 1:300 | 図面番号 | 125 |
| 新潟市都市整備局開発建築部営繕課 | | | |
| 課長 | 補佐 | 係長 | 係 |
| | | | |
| 設計者 | | | |

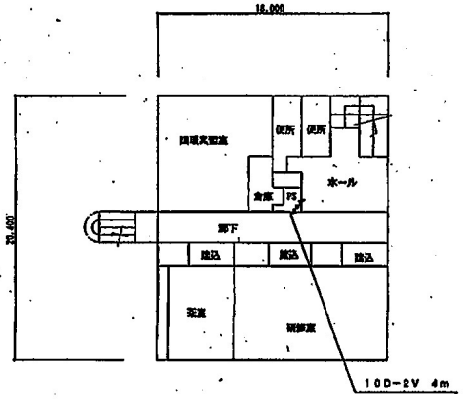



2 階 平 面 図

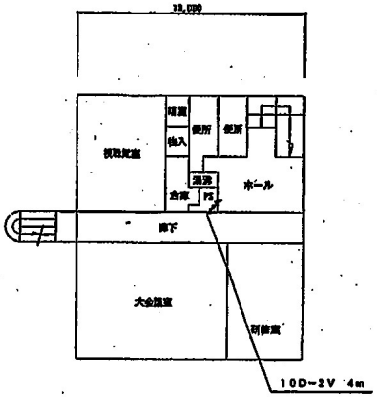



3 階 平 面 図

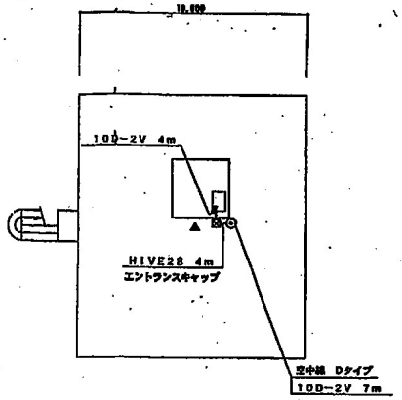


R 階 平 面 図

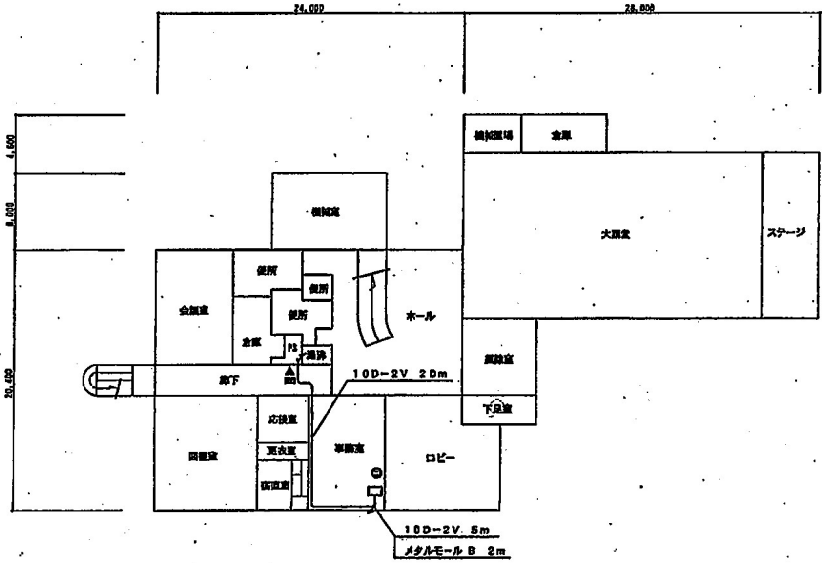



1 階 平 面 図

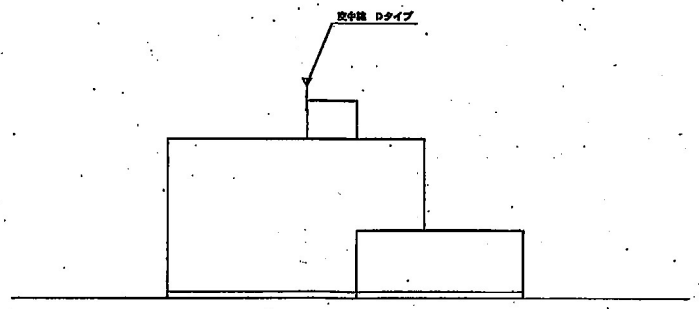



立 面 図

| | |
|---|---|
| 工事名 | デジタル地域防災無線整備工事 |
| 図名 | 岩室体育館 平面図・立面図 |
| 縮尺 | 1:300 |
| 図面番号 | 103 |
| | 新潟市都市整備局開発建築部営繕課 |
| 課長 | 補佐 / 係長 / 係 |
| 設計者 | |

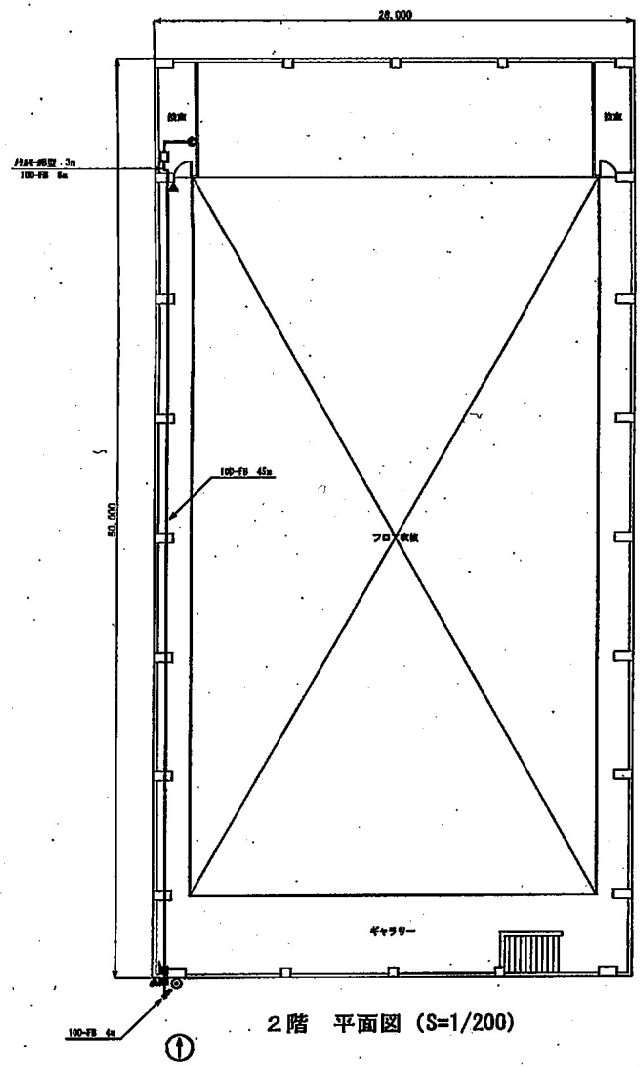



2階　平面図（S=1/200）

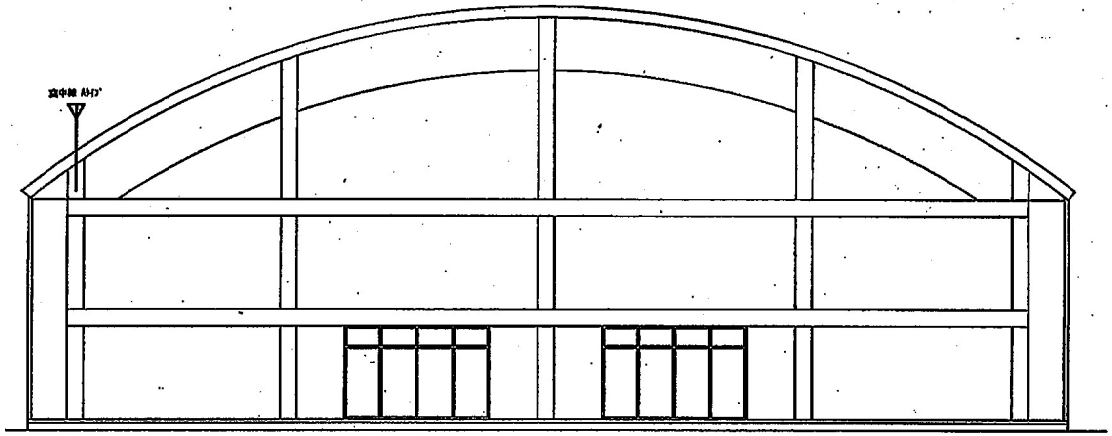


正面　立面図（S=1/100）


| | | |
|---|---|---|
| 工事名 | | |
| 図名 | 巻体育館　平面図・立面図 | |
| 縮尺 | 1：100／1：200 | 図面番号 |
| 完成図 | | |
| 承認 | 検図 | 製図 |
| 担当者 | | |

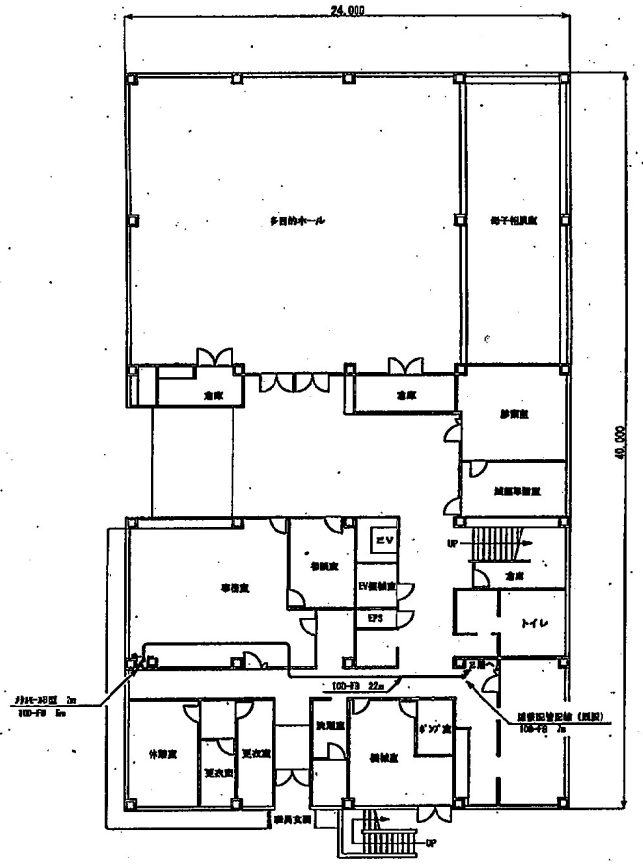



1階　平面図

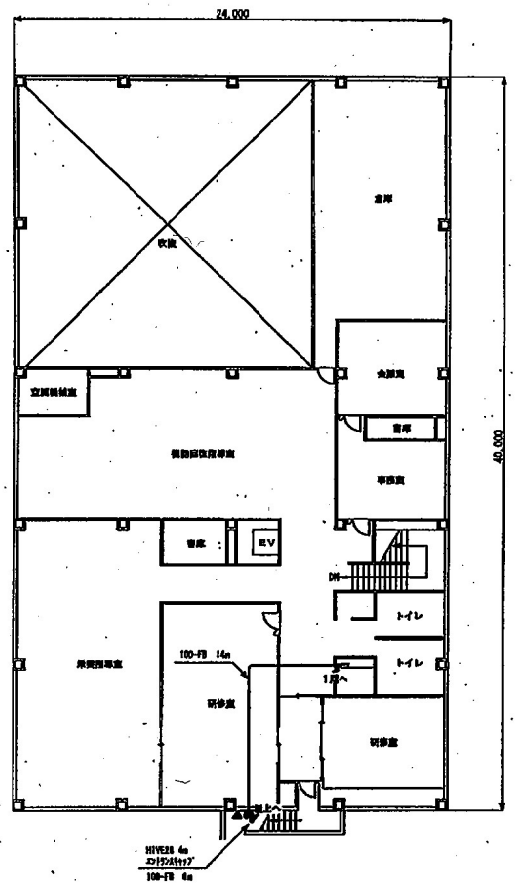


2階　平面図

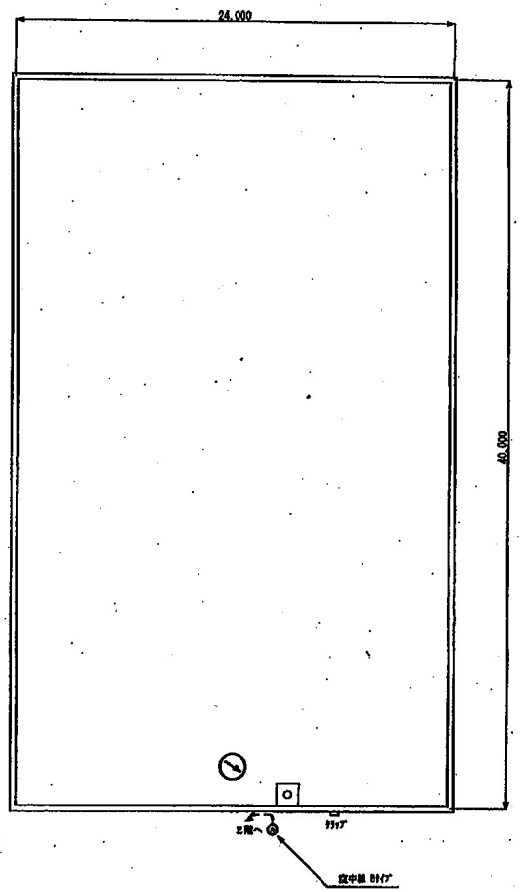



屋上階　平面図

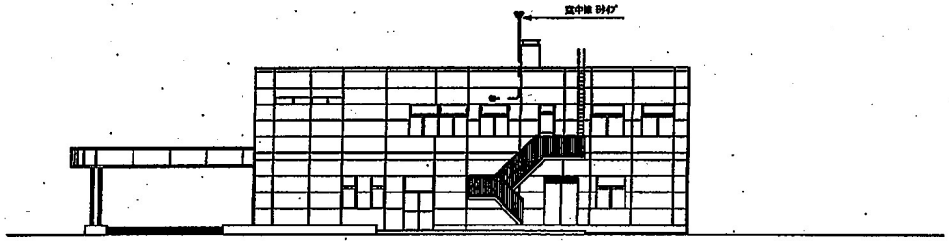


西側　立面図

| | | |
|---|---|---|
| 工事名 | | |
| 図名 | 巻地域保健センター　平面図・立面図 | |
| 縮尺 | 1:200 | 図面番号 |
| 完成図 | | |
| 承認 | 検図 | 製図 |
| 建築者 | | |

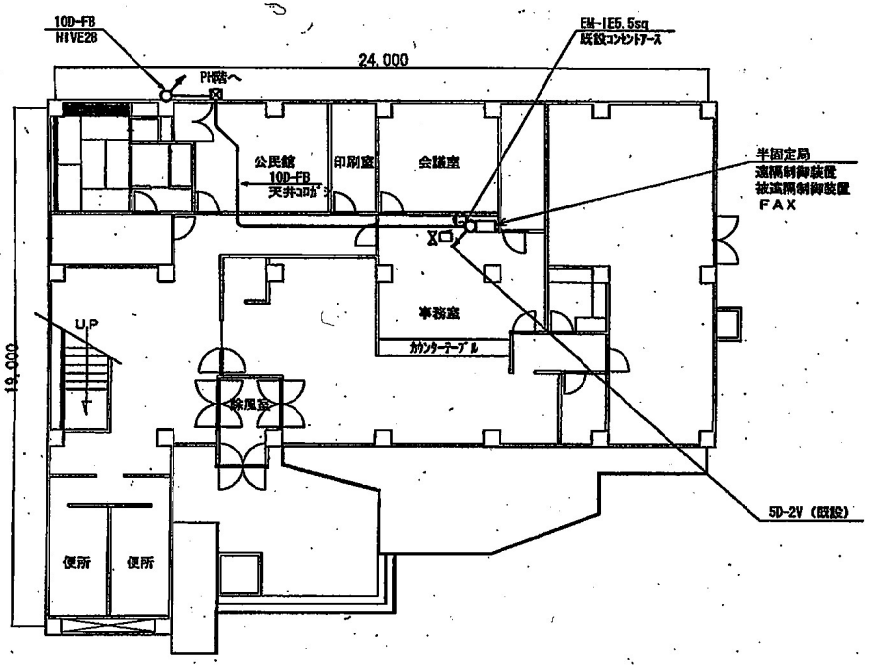



1階　平面図

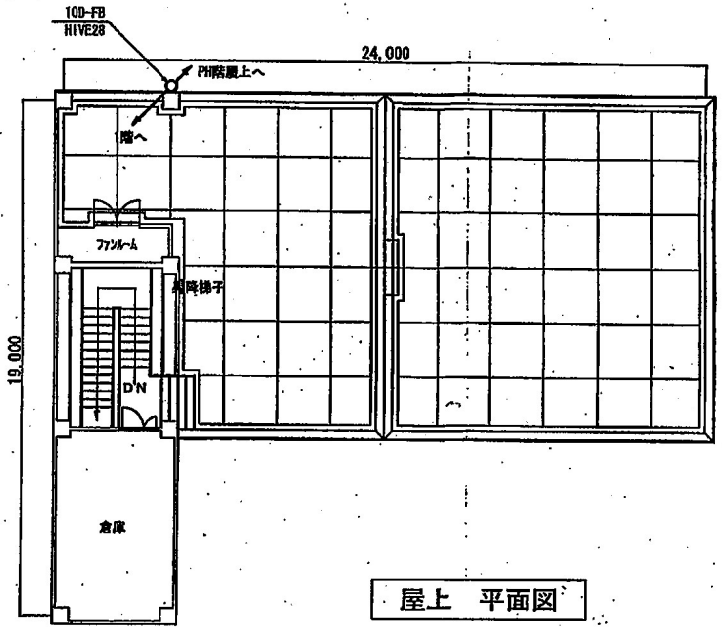


屋上　平面図


凡　例

| 記号 | 名称 |
|---|---|
| | 空中線 |
| | 半固定局 |
| | 制御部 |
| | FAX |
| | プルボックス　（記載のないものは 250x200x200） |
| | 端子盤 |
| | 分電盤 |
| | コンセント（既設） |
| | コンクリートはつり、コア抜き（壁貫通） |
| | コンクリートはつり、コア抜き（床貫通） |
| 線色8 実線 | 天井ころがし配線 |
| 線色8 点線1 | 露出配管配線 |
| 線色8 一点鎖1 | ラック配線 |
| 線色8 二点鎖1 | 床隠蔽配線 |
| 線色8 点線3 | フリーアクセス、床ピット内配線 |
| 線色8 点線2 | 架設配線 |
| 線色8 一点鎖2 | 天井既設配管配線 |
| | |
| | コネクタ接続変換部　（例　10-F2W-5D-2V） |
| | 立ち上がり・立ち下がり |
| | |

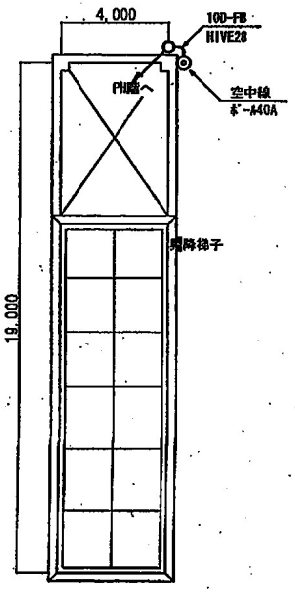



PH階　平面図


| | |
|---|---|
| 工事名 | 防災行政無線デジタル化事業 |
| 図名 | 北区南浜連絡所 |
| 縮尺 | 1：200 |
| 図面番号 | 出002 |
| | 完成図 |
| 年月 | 平成23年　3月 |
| 承認 | |
| 請負者 | |

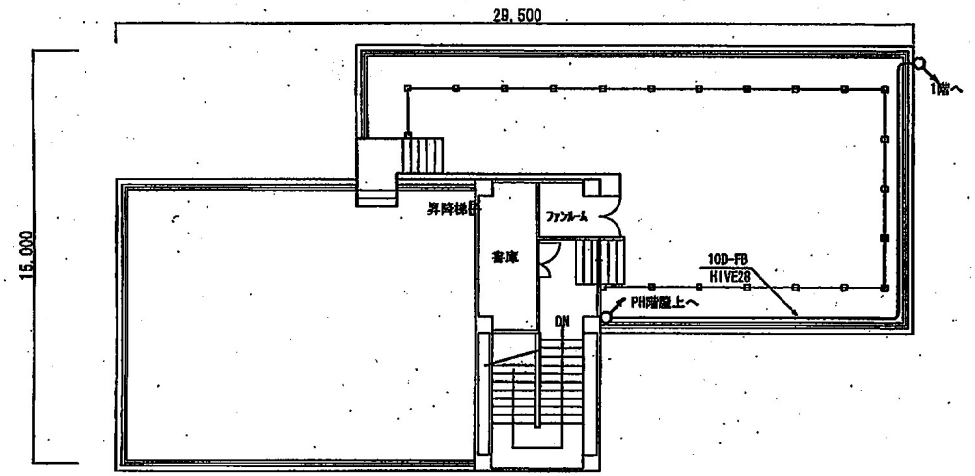


ＰＨ階　平面図

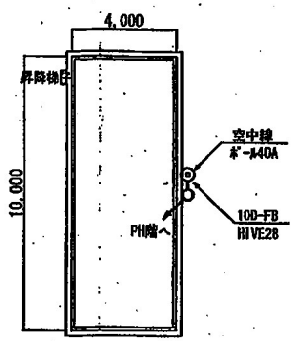


ＰＨ階屋上　平面図

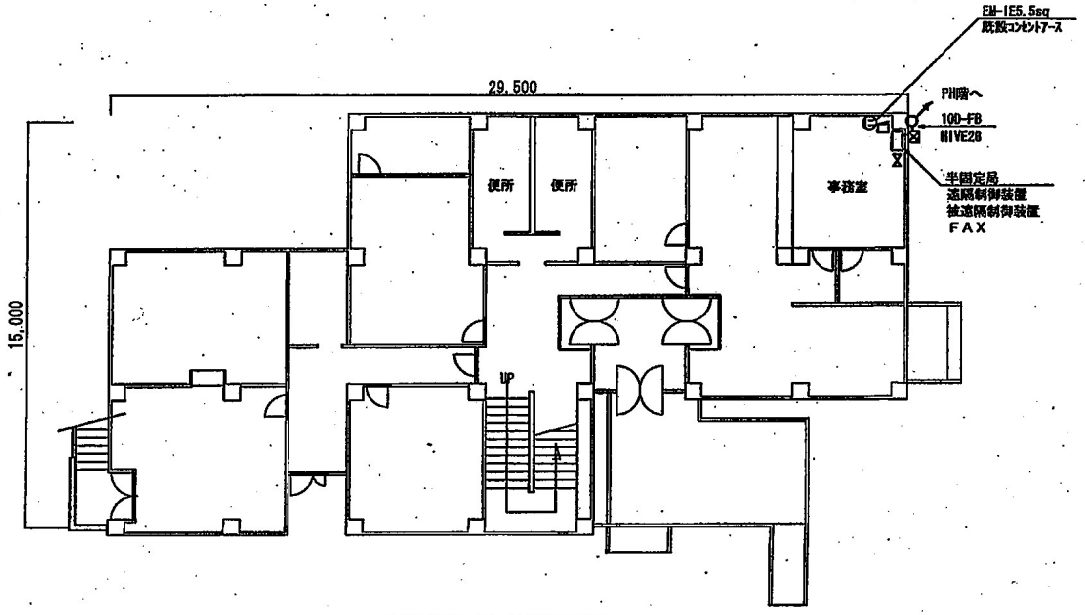



１階　平面図

凡　例


| 記号 | 名称 |
|---|---|
| | 空中線 |
| | 半固定局 |
| | 制御器 |
| | ＦＡＸ |
| | プルボックス　（図記のないものは　200x200x200） |
| | 端子盤 |
| | 分電盤 |
| | コンセント（既設） |
| | コンクリートはつり、コア抜き（壁貫通） |
| | コンクリートはつり、コア抜き（床貫通） |
| 実線 | 天井ころがし配線 |
| 点線1 | 露出配管配線 |
| 一点鎖1 | ラック配線 |
| 二点鎖1 | 床隠蔽配線 |
| 点線3 | フリーアクセス、床ピット内配線 |
| 点線2 | 架空配線 |
| 一点鎖2 | 天井既設配管配線 |
| | |
| | コネクタ接続変換部　（例　10D-FB⇒8D-FB） |
| | 立ち上がり・立ち下がり |
| | |

| | |
|---|---|
| 工事名 | 防災行政無線デジタル化事業 |
| 図名 | 北区濁川連絡所 |
| 縮尺 | 1：200 |
| 図面番号 | 出003 |
| | 完　成　図 |
| 年月 | 平成２３年　３月 |
| 承認 | |
| 請負者 | |

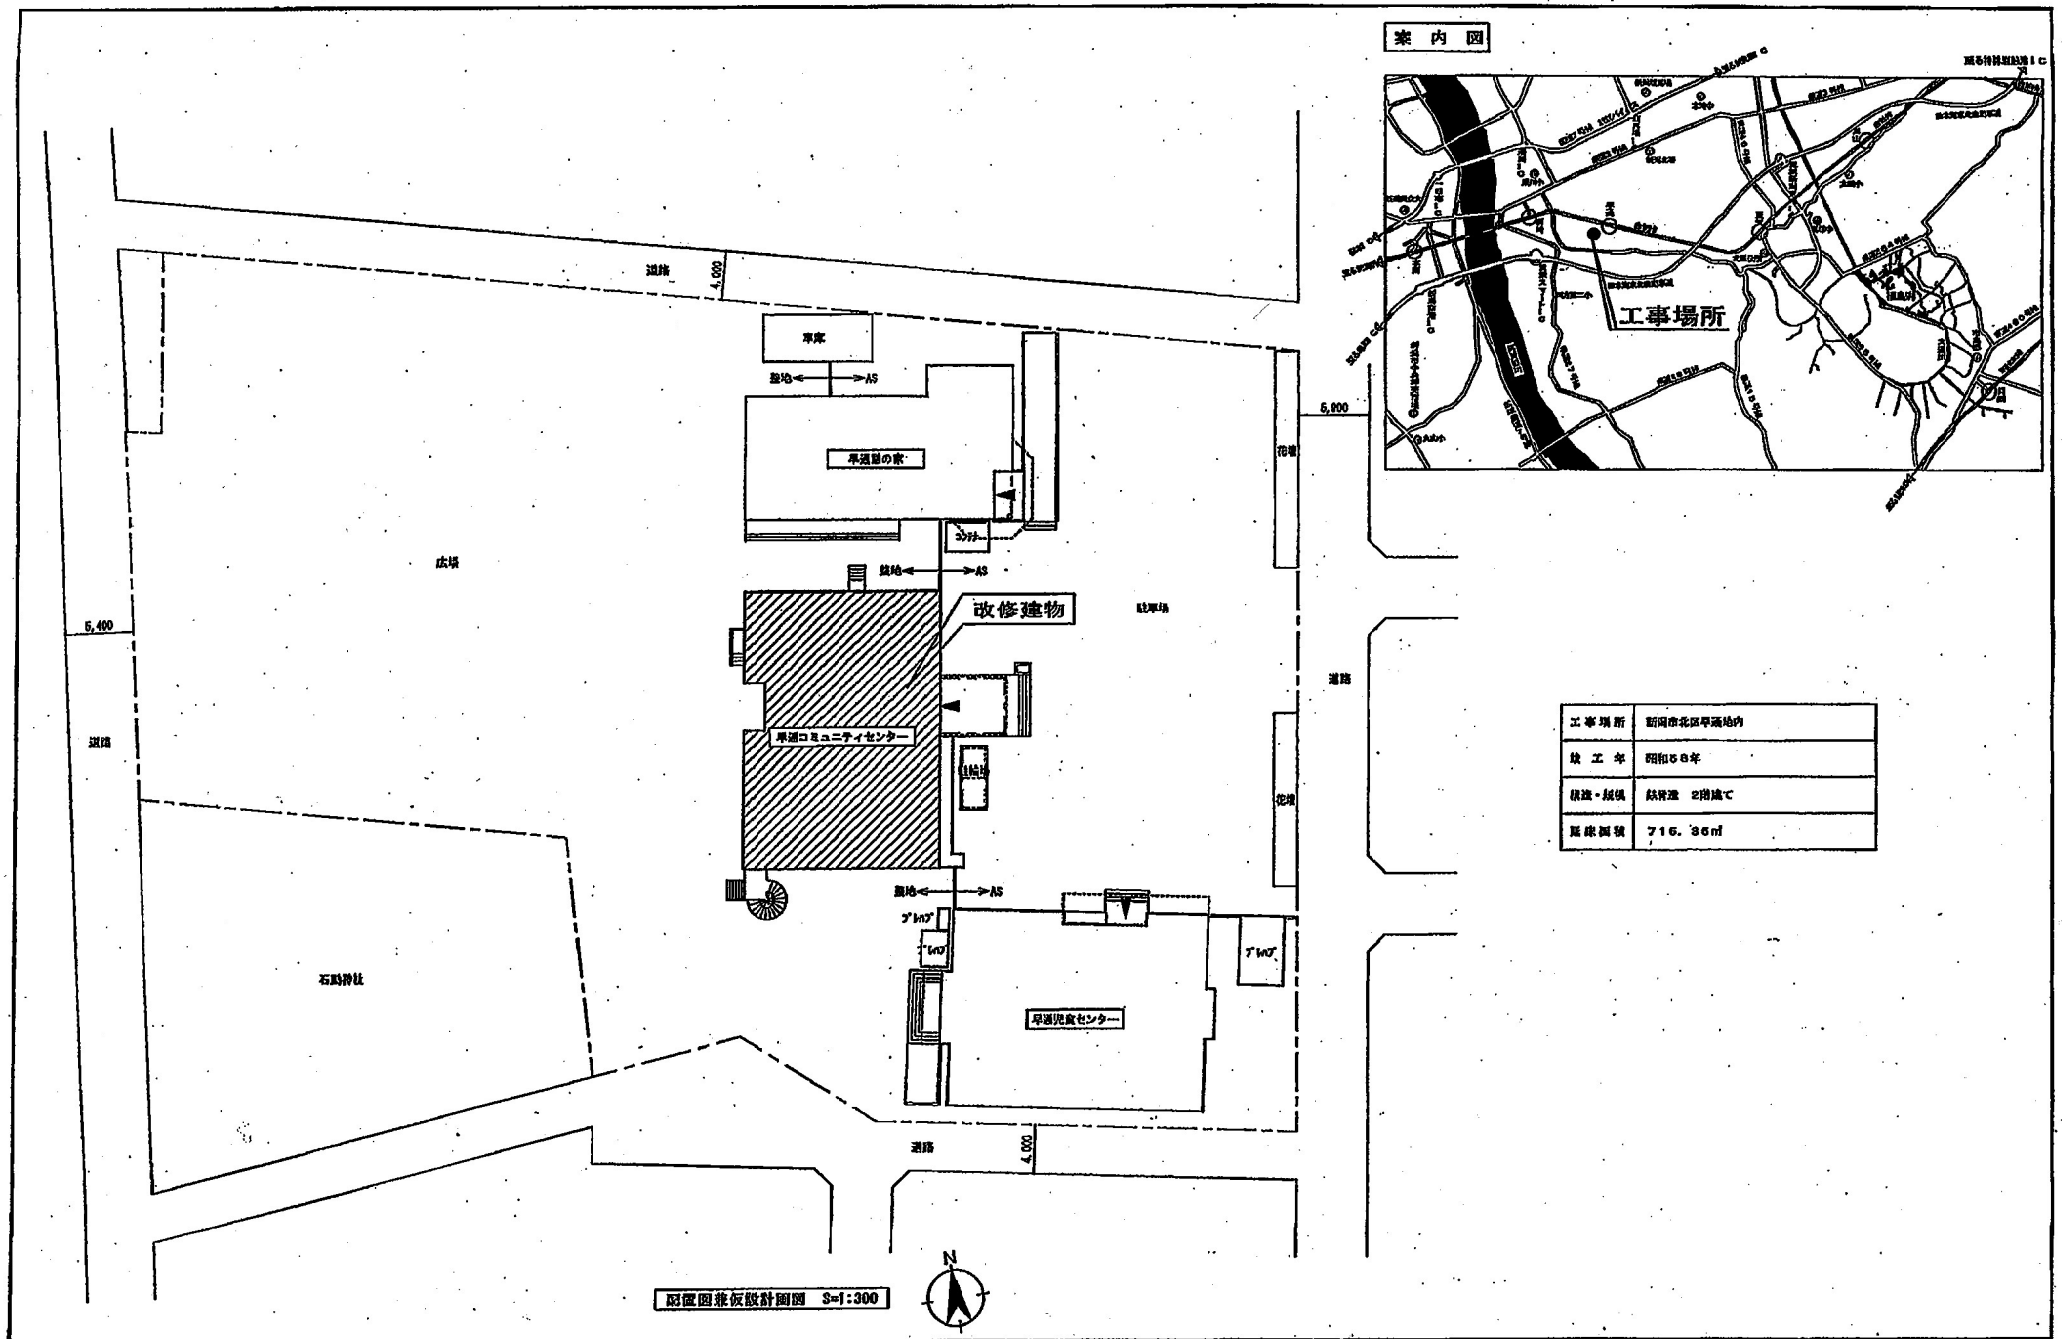



| | |
|---|---|
| 竣工年 | 昭和58年 |
| 構造・規模 | 鉄骨造 2階建て |
| 延床面積 | 716.36㎡ |



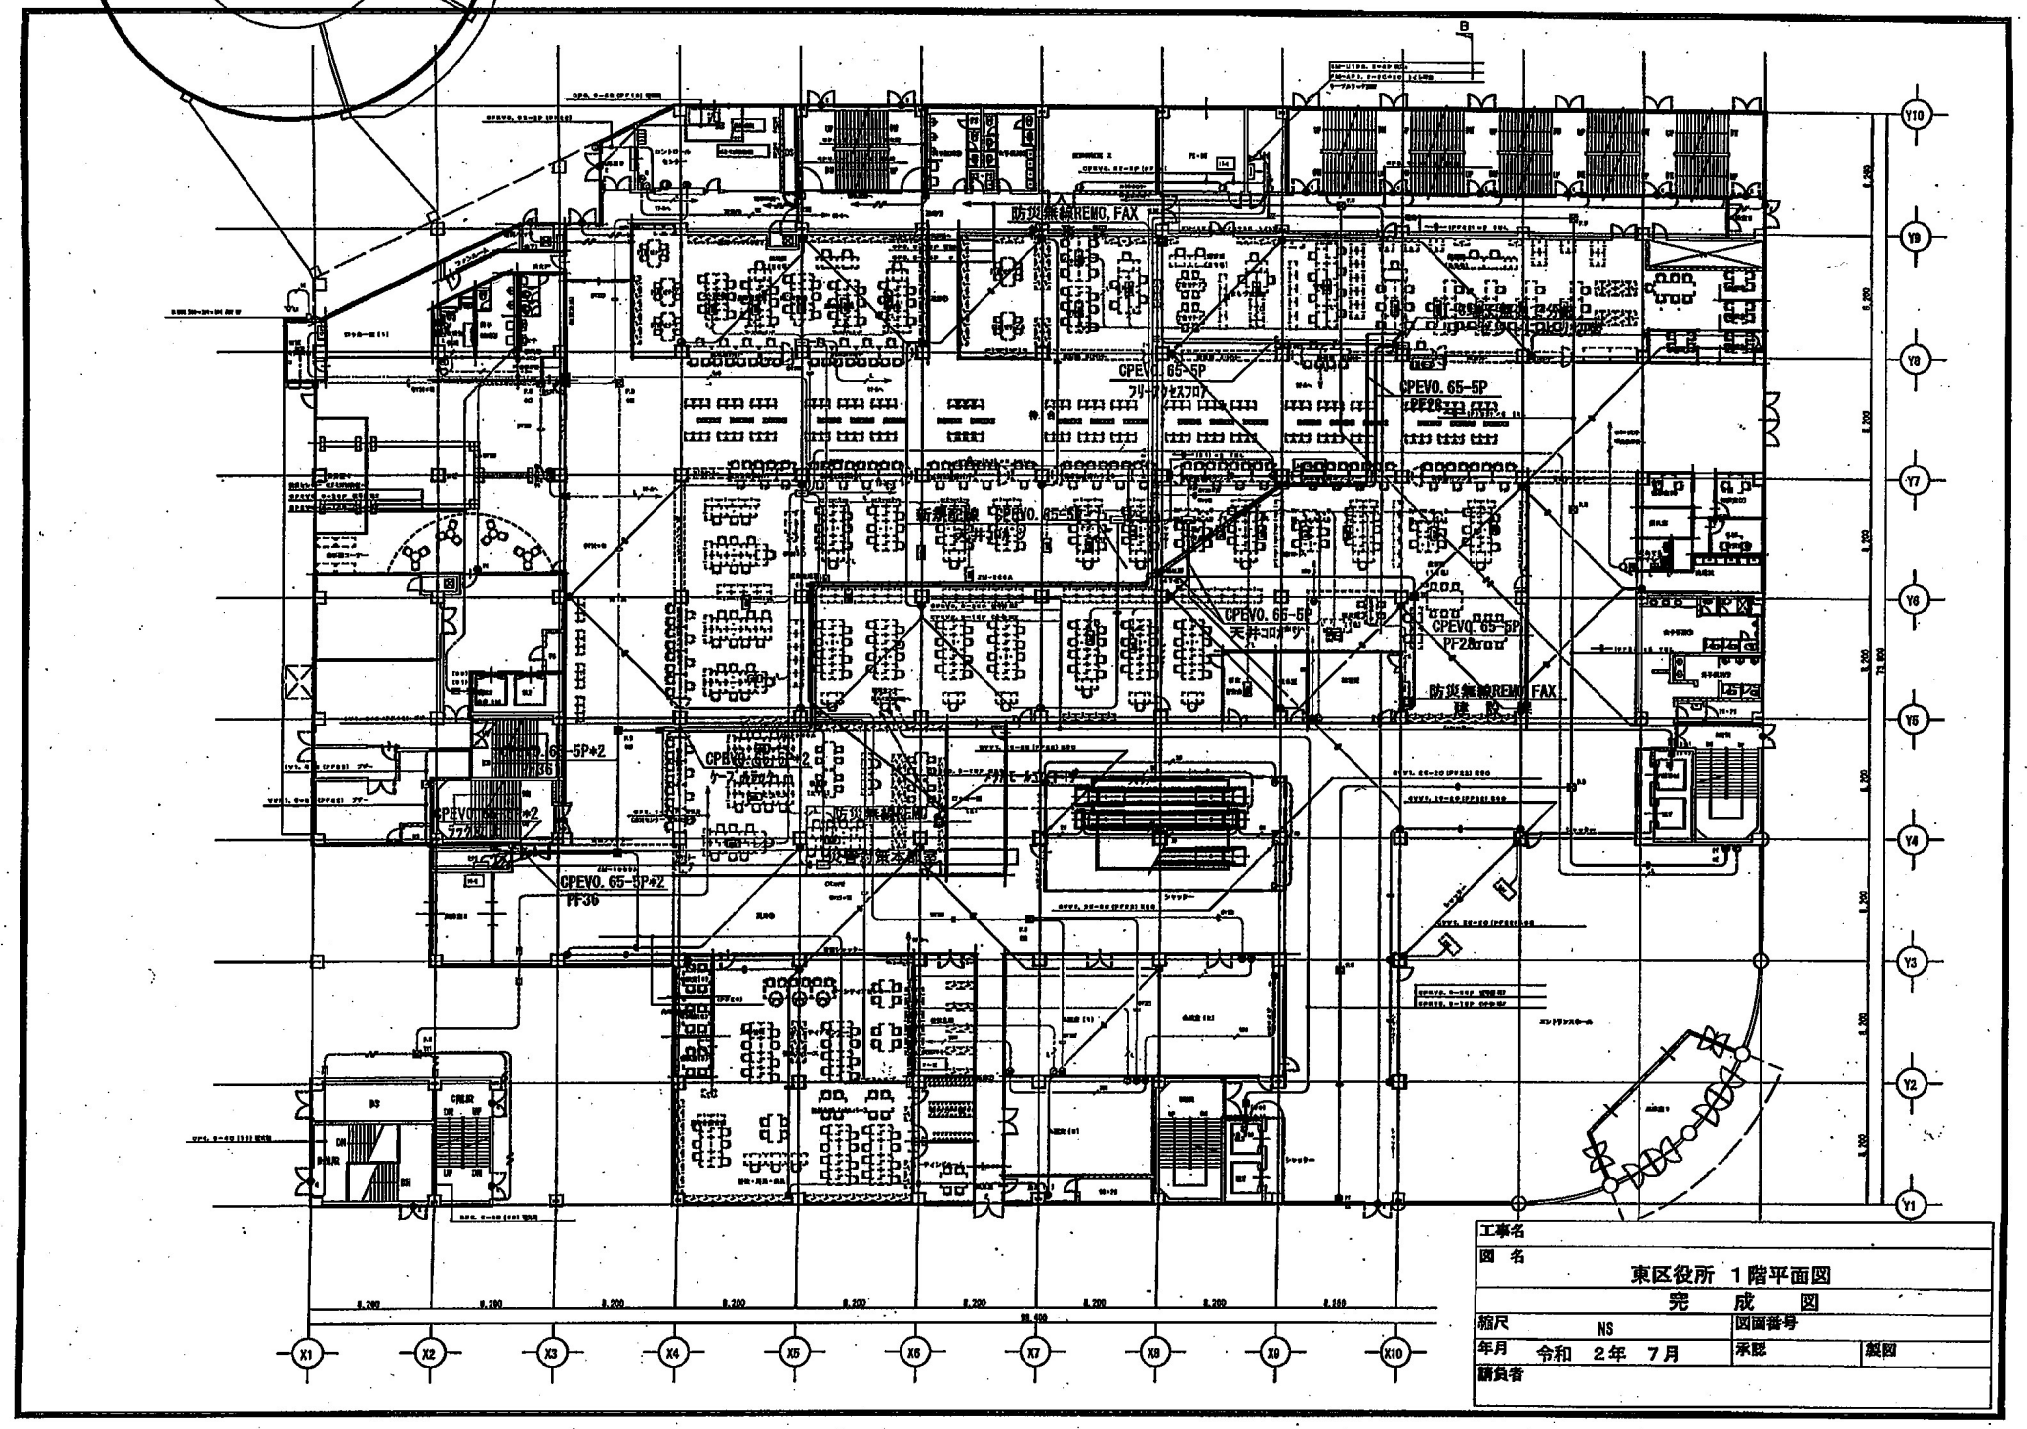



| | | | |
|---|---|---|---|
| 工事名 | | | |
| 図名 | 東区役所 1階平面図<br>完成図 | | |
| 縮尺 | NS | 図面番号 | |
| 年月 | 令和 2年 7月 | 承認 | 製図 |
| 請負者 | | | |

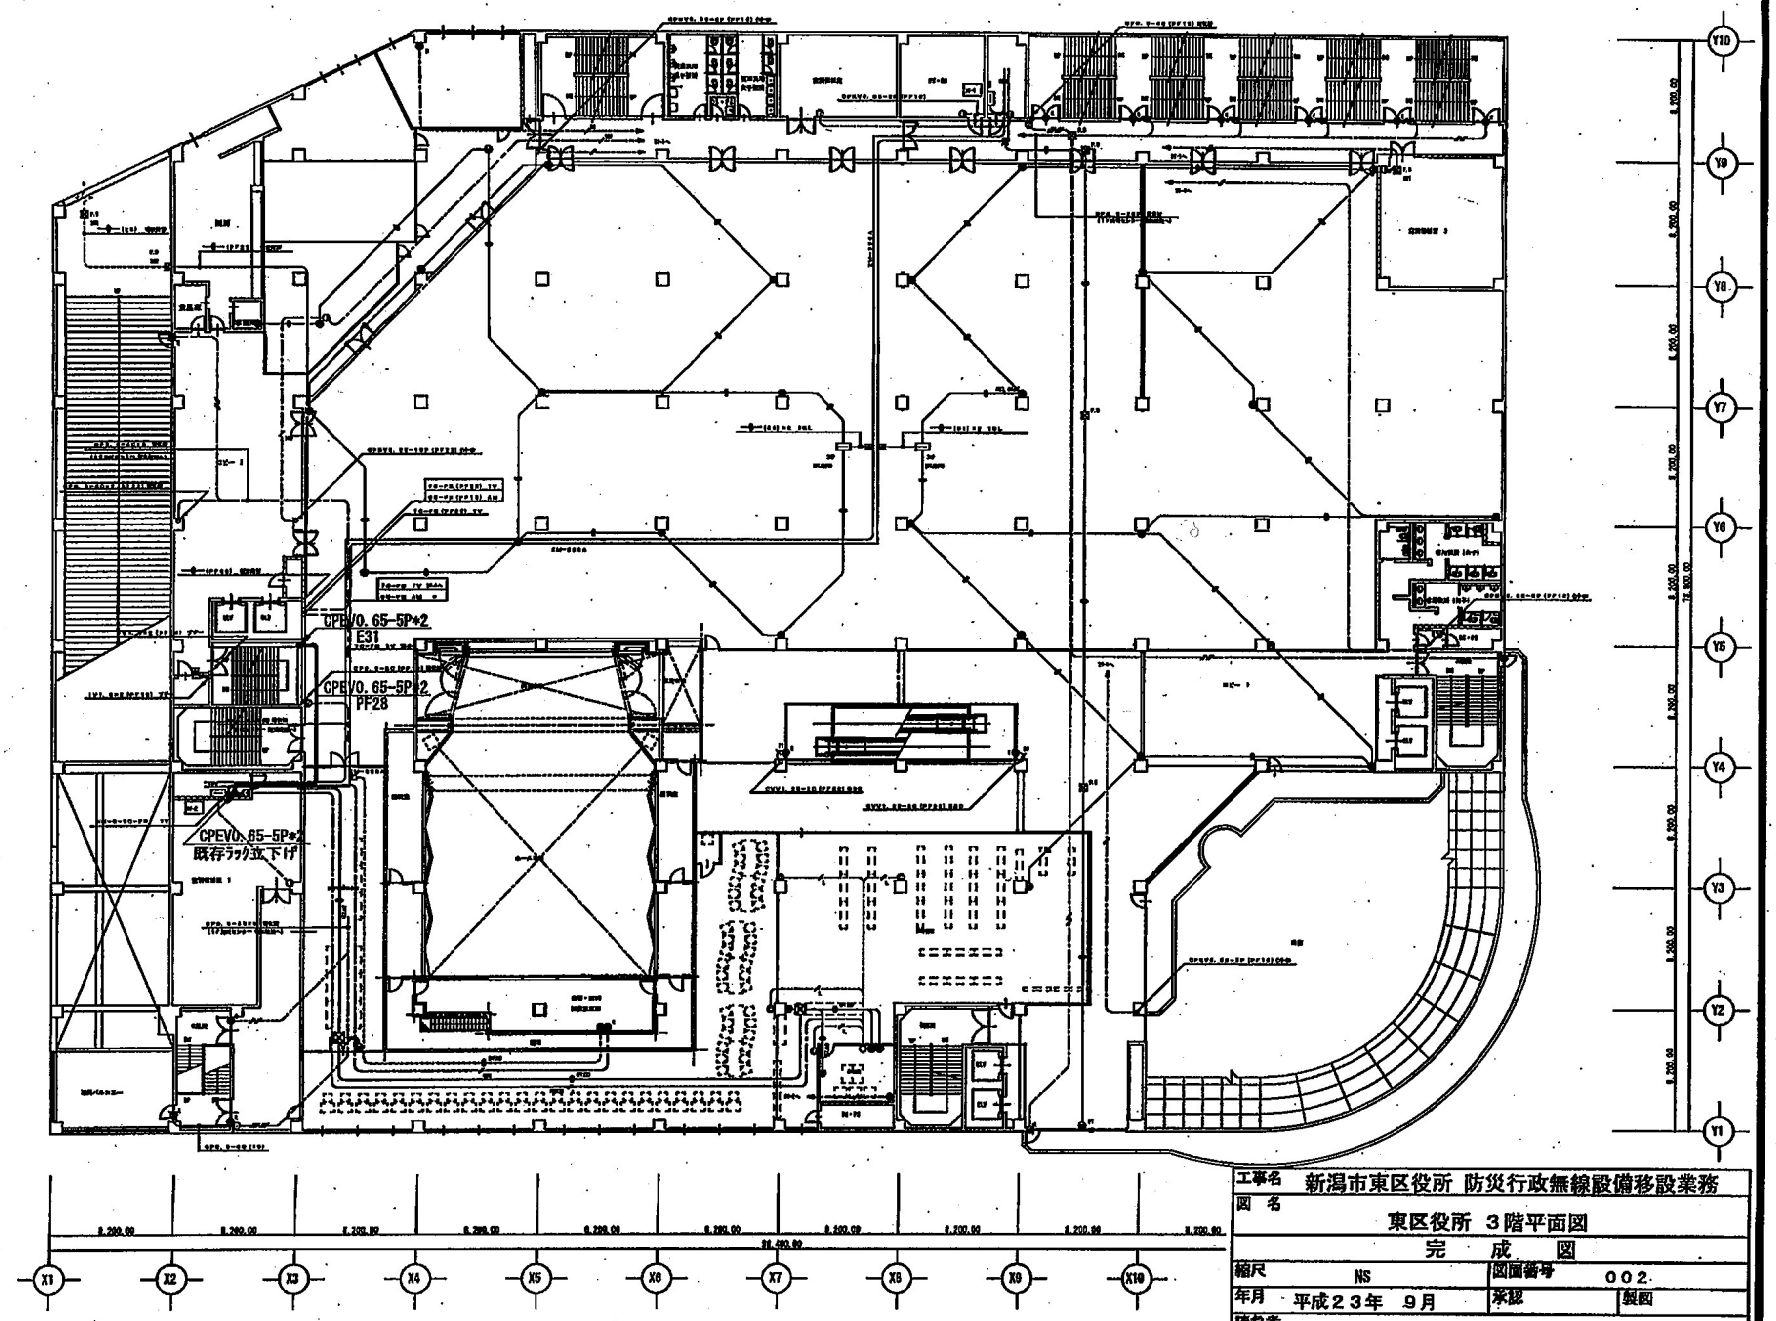



| | |
|---|---|
| 工事名 | 新潟市東区役所 防災行政無線設備移設業務 |
| 図名 | 東区役所 3階平面図<br>完成図 |
| 縮尺 | NS |
| 図面番号 | 002 |
| 年月 | 平成23年 9月 |
| 承認 | |
| 製図 | |
| 請負者 | |

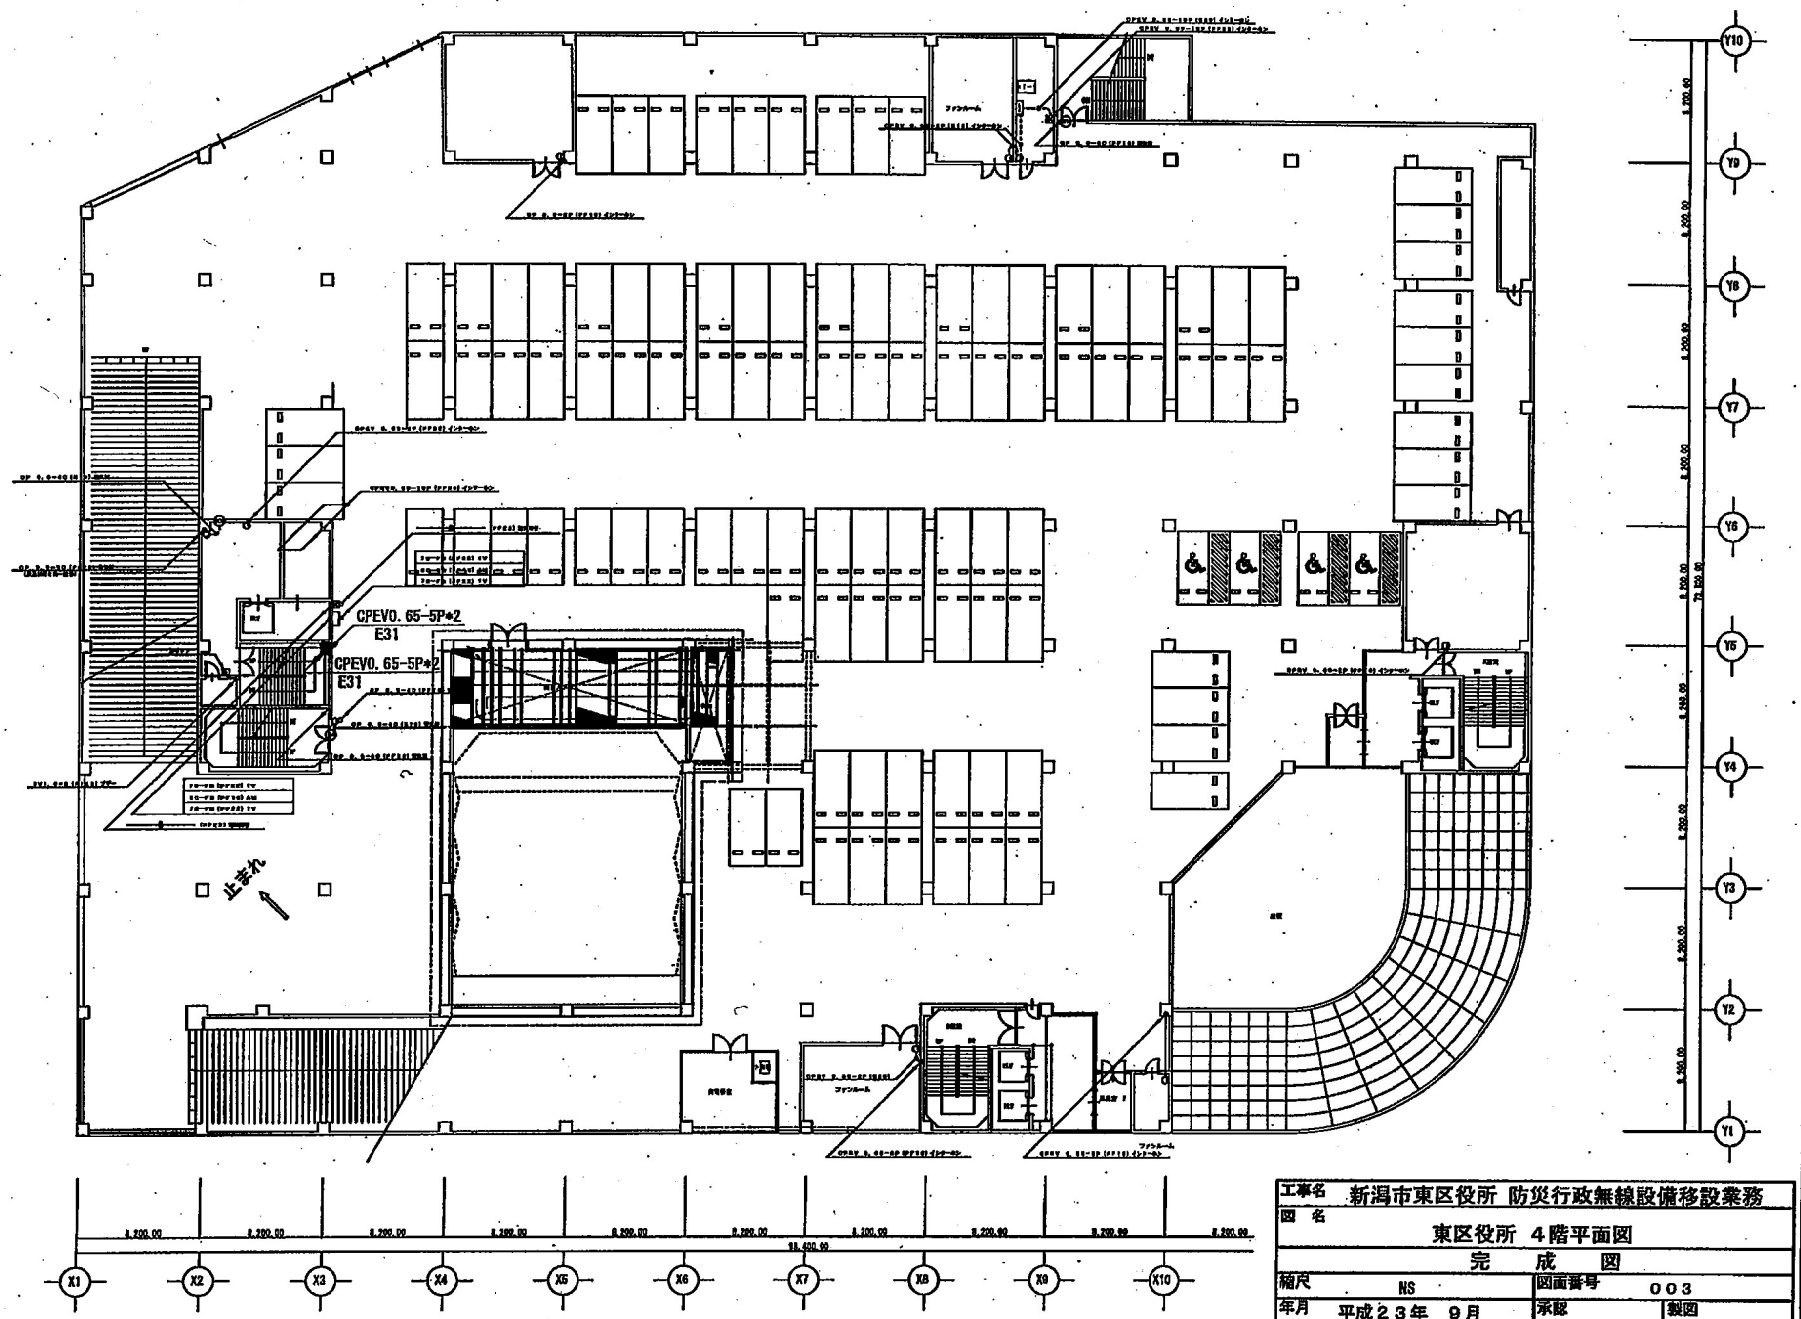



| | | | |
|---|---|---|---|
| 工事名 | 新潟市東区役所 防災行政無線設備移設業務 | | |
| 図名 | 東区役所 4階平面図<br>完成図 | | |
| 縮尺 | NS | 図面番号 | 003 |
| 年月 | 平成23年 9月 | 承認 | 製図 |
| 請負者 | | | |

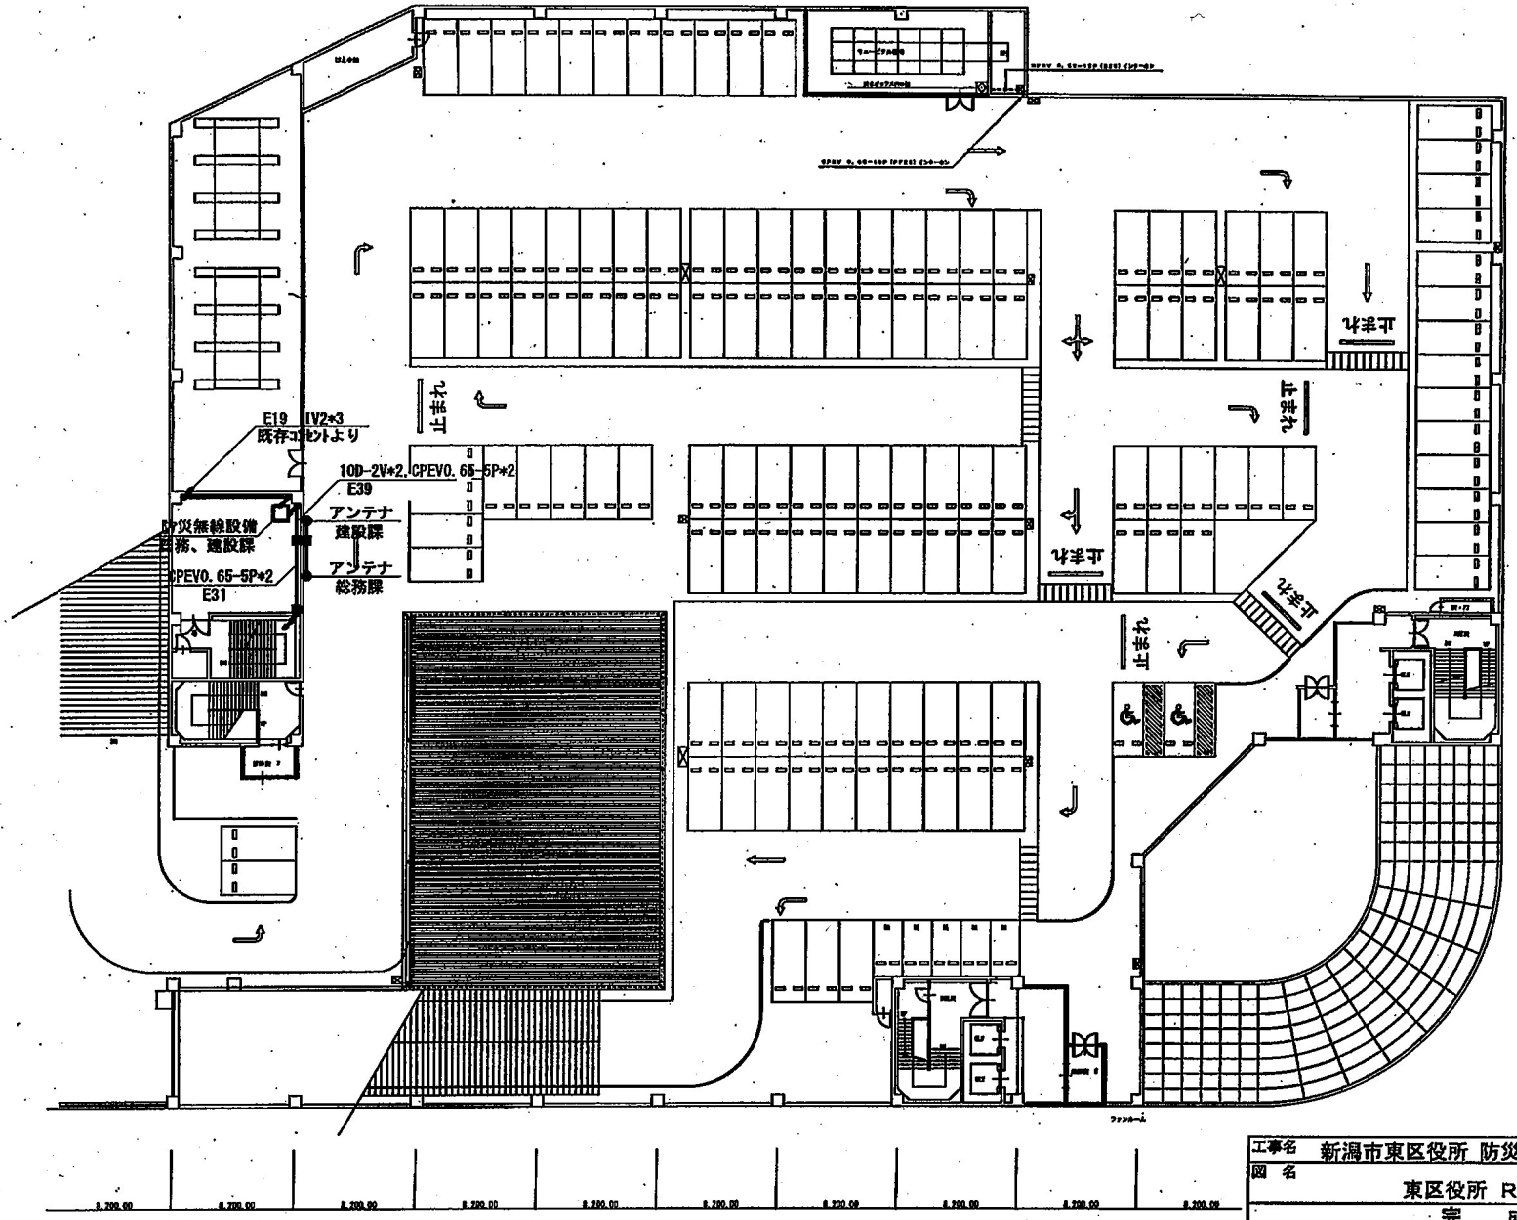



| | |
|---|---|
| 工事名 | 新潟市東区役所 防災行政無線設備移設業務 |
| 図 名 | 東区役所 R階平面図<br>完 成 図 |
| 縮尺 | NS |
| 図面番号 | 004 |
| 年月 | 平成２３年 ９月 |
| 承認 | 製図 |
| 請負者 | |

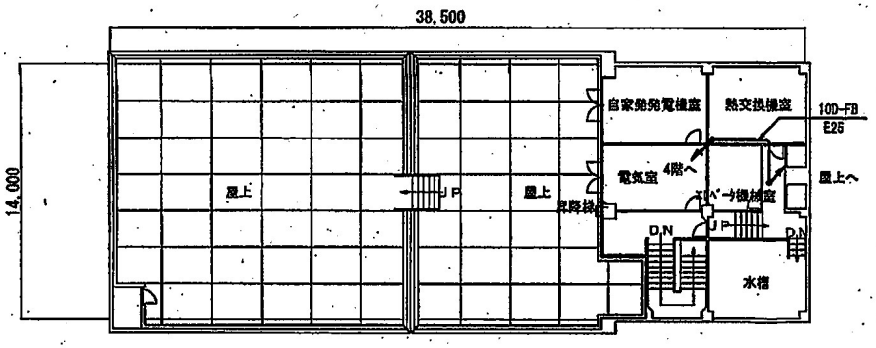


ＰＨ階　平面図

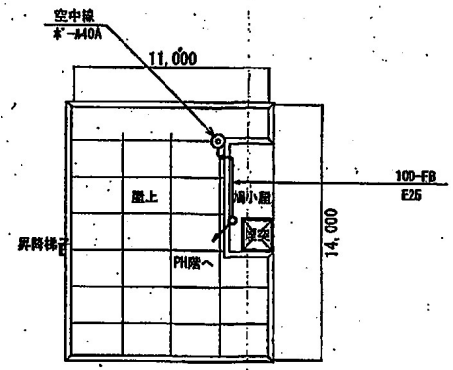



ＰＨ階屋上　平面図

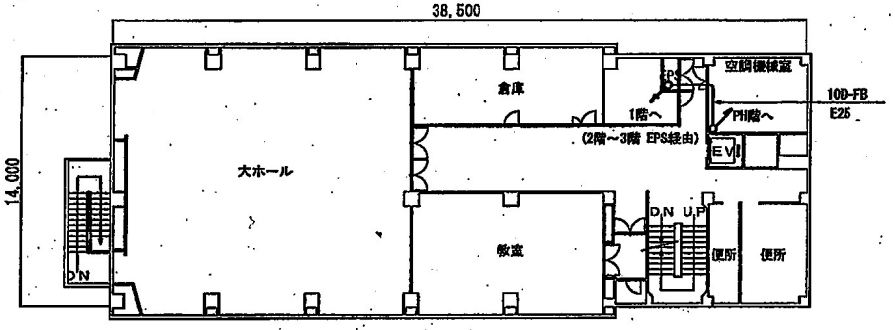


４階　平面図


凡　例

| 記号 | 名称 |
|---|---|
| ▽◎ | 空中線 |
| □ | 半固定局 |
| ⧗ | 制御部 |
| □ | ＦＡＸ |
| 図 | プルボックス　（記述のないものは 200x200x85） |
| ▭ | 端子盤 |
| ▨ | 分電盤 |
| ⊖ | コンセント（埋込） |
| ▲ | コンクリートはつり、コア抜き（貫通） |
| △ | コンクリートはつり、コア抜き（床貫通） |
| 実線 | 天井ころがし配線 |
| 点線1 | 露出配管配線 |
| 一点鎖1 | ラック配線 |
| 二点鎖1 | 床隠蔽配線 |
| 点線3 | フリーアクセス、床ピット内配線 |
| 点線2 | 壁面配線 |
| 一点鎖2 | 天井既設配管配線 |
| | |
| | コネクタ接続変換部　（例 10D-FB⇒5D-FB） |
| | 立ち上がり・立ち下がり |
| | |

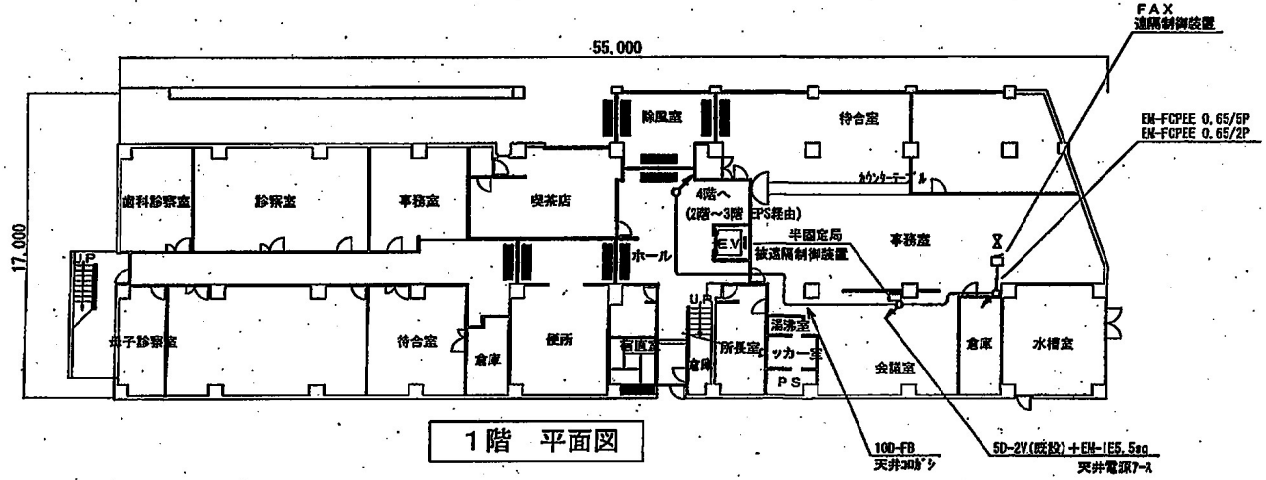



１階　平面図


| | |
|---|---|
| 工事名 | 防災行政無線デジタル化事業 |
| 図名 | 東区石山出張所 |
| 縮尺 | 1：300 |
| 図面番号 | 出005 |
| | 完　成　図 |
| 年月 | 平成２３年　３月 |
| 承認 | |
| 請負者 | |

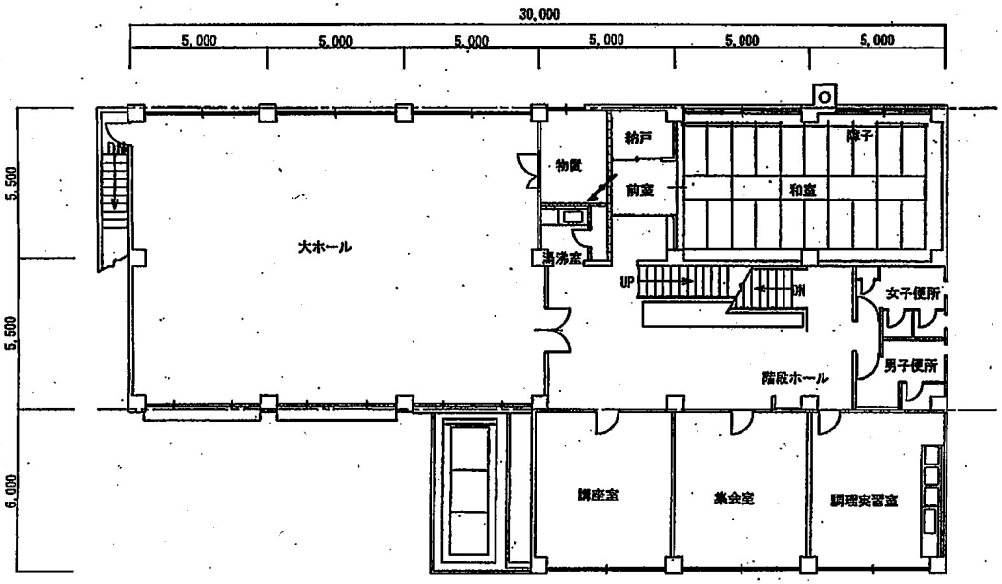


2階　平面図

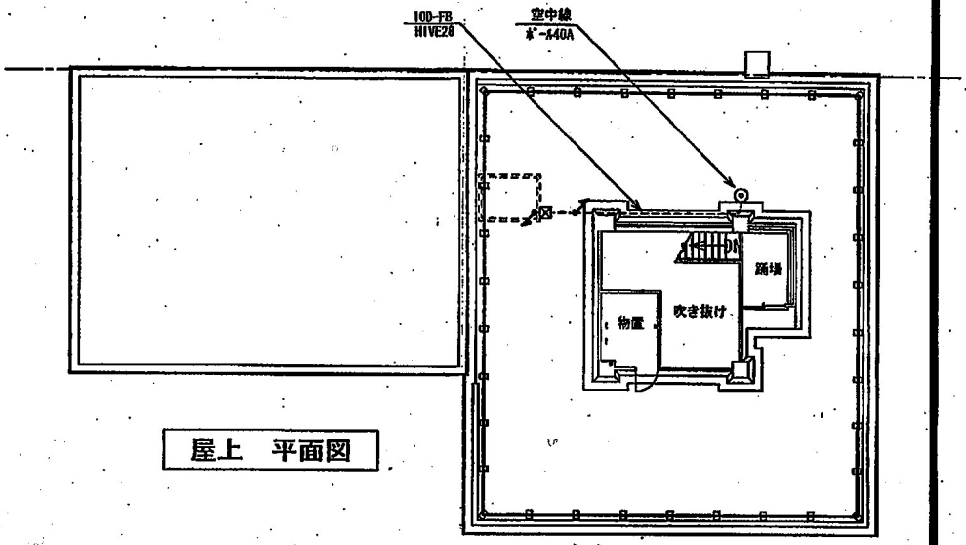


屋上　平面図

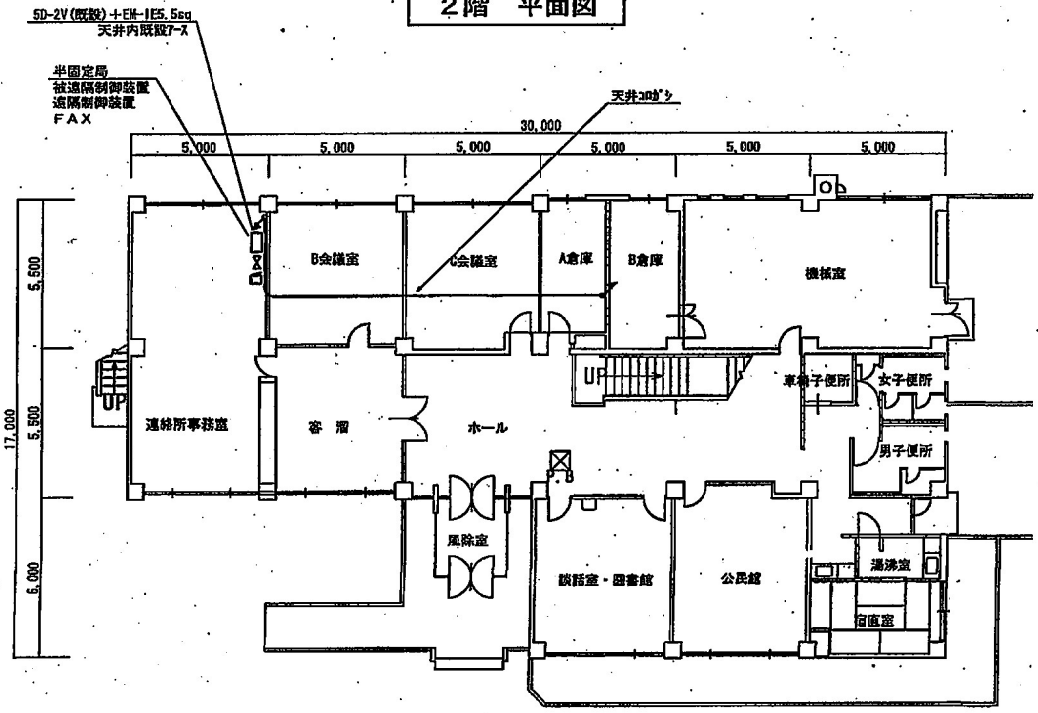


1階　平面図

凡　例

| 記号 | 名称 |
|---|---|
| | 空中線 |
| | 半固定局 |
| | 制御部 |
| | FAX |
| | プルボックス　(横12のないものは 200x200x100) |
| | 端子盤 |
| | 分電盤 |
| | コンセント（既設） |
| | コンクリートはつり、コア抜き（壁貫通） |
| | コンクリートはつり、コア抜き（床貫通） |
| 実線 | 天井ころがし配線 |
| 点線1 | 露出配管配線 |
| 一点鎖1 | ラック配線 |
| 二点鎖1 | 床隠蔽配線 |
| 点線3 | フリーアクセス、床ピット内配線 |
| 点線2 | 架空配線 |
| 一点鎖2 | 天井既設配管配線 |
| | |
| | コネクタ接続変換部　(例 100-FB⇔5D-FB) |
| | 立ち上がり・立ち下がり |
| | |

線色&種

| | |
|---|---|
| 工事名 | 防災行政無線デジタル化事業 |
| 図名 | 東区大形連絡所 |
| 縮尺 | 1:200 |
| 図面番号 | 出006 |
| | 完成図 |
| 年月 | 平成23年　3月 |
| 承認 | |
| 請負者 | |