
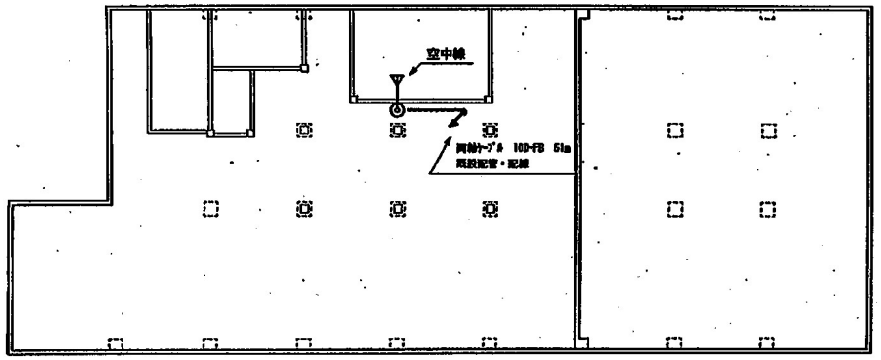



美咲合同庁舎ＲＦ階

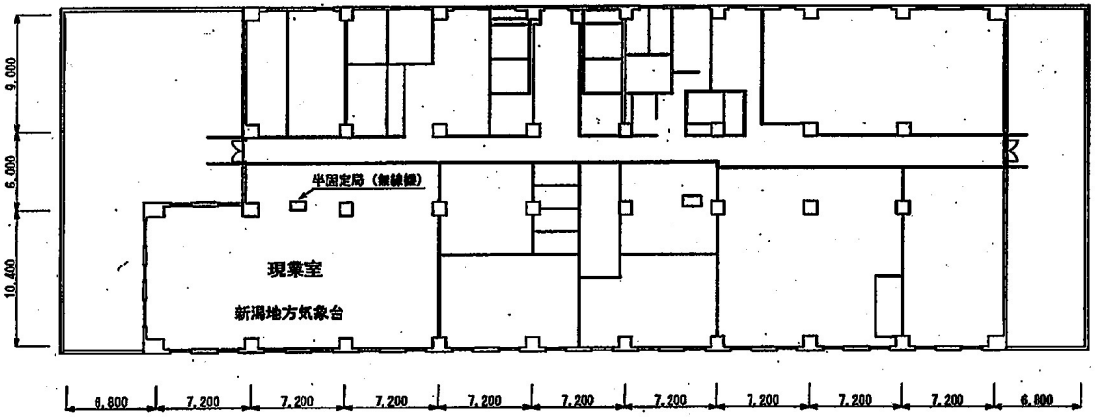



美咲合同庁舎１０階


凡　例

| 記　号 | 名　称 |
|---|---|
| | 空中線 |
| | 半固定局 |
| | 制御器 |
| | FAX |
| | プルボックス　（内径D＜Dいちのとき　250x150x150） |
| | 端子盤 |
| | 分電盤 |
| | コンセント（既設） |
| | コンクリートはつり、コア抜き（壁貫通） |
| | コンクリートはつり、コア抜き（床貫通） |
| 実線 | 天井ころがし配線 |
| 点線１ | 露出配管配線 |
| 一点鎖１ | ラック配線 |
| 二点鎖１ | 床間直配線 |
| 点線３ | フリーアクセス、床ピット内配線 |
| 点線２ | 架空配線 |
| 一点鎖２ | 天井既設配管配線 |
| | コネクタ接続変換部（例　10D-FB→5D-FB） |
| | 立ち上がり・立ち下がり |


| | |
|---|---|
| 工事名 | 新潟市防災無線移設 |
| 図名 | 新潟地方気象台 |
| 縮尺 | 1：400 |
| 図面番号 | 001 |
| | 完成図 |
| 年月 | 平成２４年　６月 |
| 承認 | |
| 請負者 | |

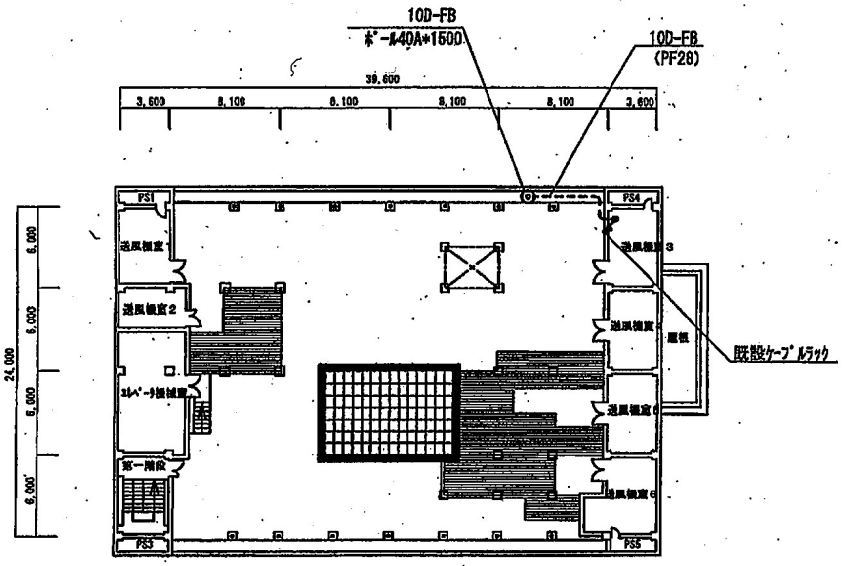


屋上平面図

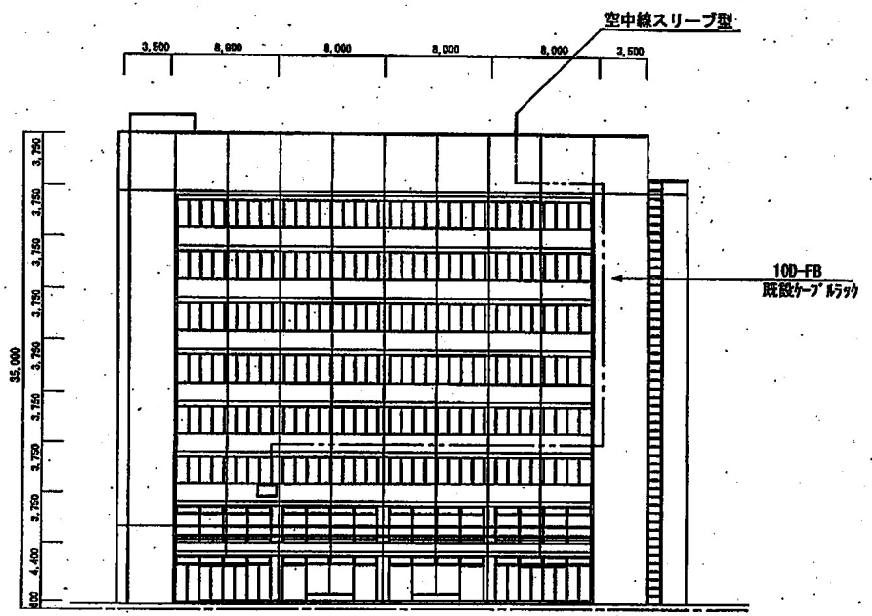


立面図

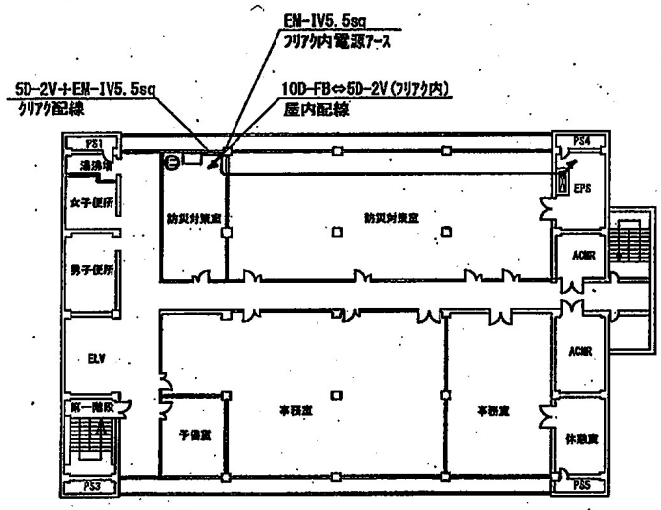



3階平面図


凡　例

| 記　号 | 名　称 |
|---|---|
| | 空中線 |
| | 平面定局 |
| | 制御盤 |
| | FAX |
| | プルボックス　(銘記のないものは 200x200x200) |
| | 端子盤 |
| | 分電盤 |
| | コンセント（既設） |
| | コンクリートはつり、コア抜き（壁貫通） |
| | コンクリートはつり、コア抜き（床貫通） |
| 実線 | 天井ころがし配線 |
| 点線1 | 露出配管配線 |
| 一点鎖線1 | ラック配線 |
| 二点鎖線1 | 床開口配線 |
| 点線3 | フリーアクセス、ピット内配線 |
| 点線2 | 架空配線 |
| 一点鎖線2 | 天井既設配管配線 |
| | |
| | コネクタ接続変換部　(例 10D-FB⇔5D-FB) |
| | 立ち上がり・立ち下がり |
| | |


| | |
|---|---|
| 工事名 | 防災行政無線デジタル化事業 |
| 図　名 | ＮＴＴ東日本新潟支店 |
| 縮尺 | 1：400 |
| 図面番号 | 015 |
| | 完　成　図 |
| 年月 | 平成２２年　３月 |
| 承認 | |
| 請負者 | |

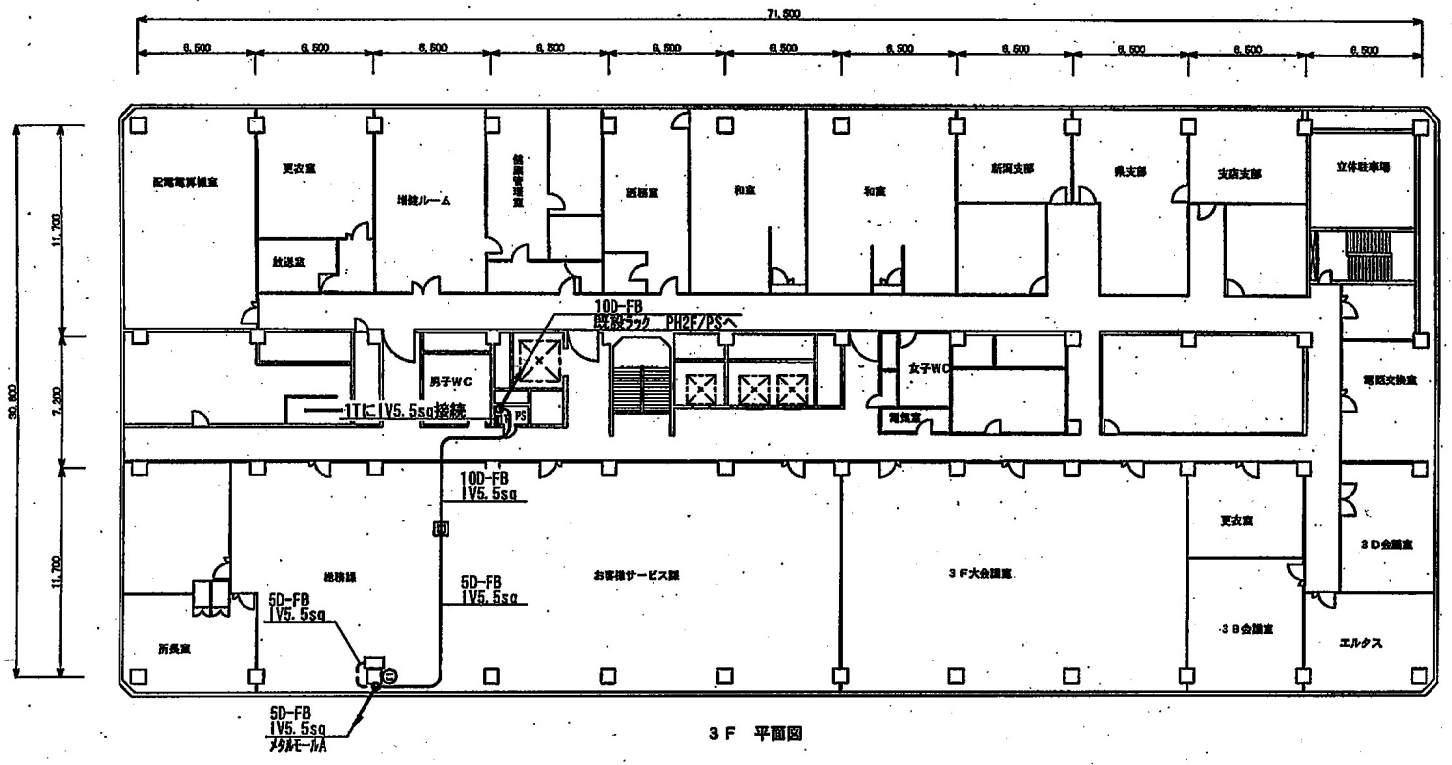


３Ｆ　平面図

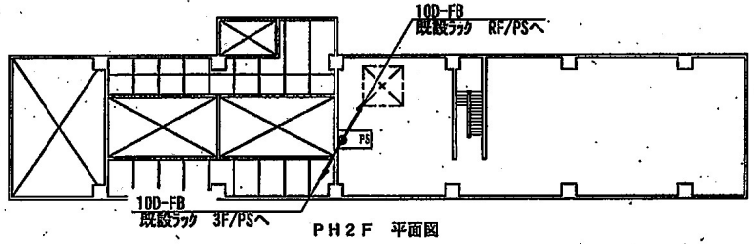


ＰＨ２Ｆ　平面図

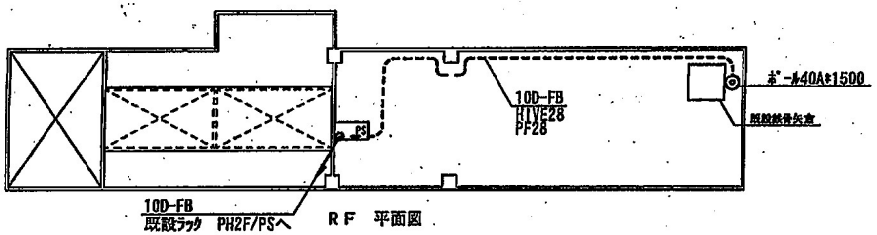



ＲＦ　平面図


凡　例

| 記号 | 名称 |
|---|---|
| | 空中線 |
| | 半固定局 |
| | 制御部 |
| | ＦＡＸ |
| | プルボックス　（図示のないものは 200x200x200） |
| | 端子盤 |
| | 分電盤 |
| | コンセント（低設） |
| | コンクリートはつり、コア抜き（壁貫通） |
| | コンクリートはつり、コア抜き（床貫通） |
| 実線 | 天井ころがし配線 |
| 点線1 | 露出配管配線 |
| 一点鎖1 | ラック配線 |
| 二点鎖1 | 床隠蔽配線 |
| 点線3 | フリーアクセス、床ピット内配線 |
| 点線2 | 架空配線 |
| 一点鎖2 | 天井既設配管配線 |
| | |
| | コネクタ接続変換部（例 10D-FB+5D-FB） |
| | 立ち上がり・立ち下がり |
| | |


| | |
|---|---|
| 工事名 | 防災行政無線デジタル化事業 |
| 図名 | 東北電力株式会社　新潟営業所 |
| 縮尺 | 1：300 |
| 図面番号 | 016 |
| | 完　成　図 |
| 年月 | 平成２２年　３月 |
| 承認 | |
| 請負者 | |

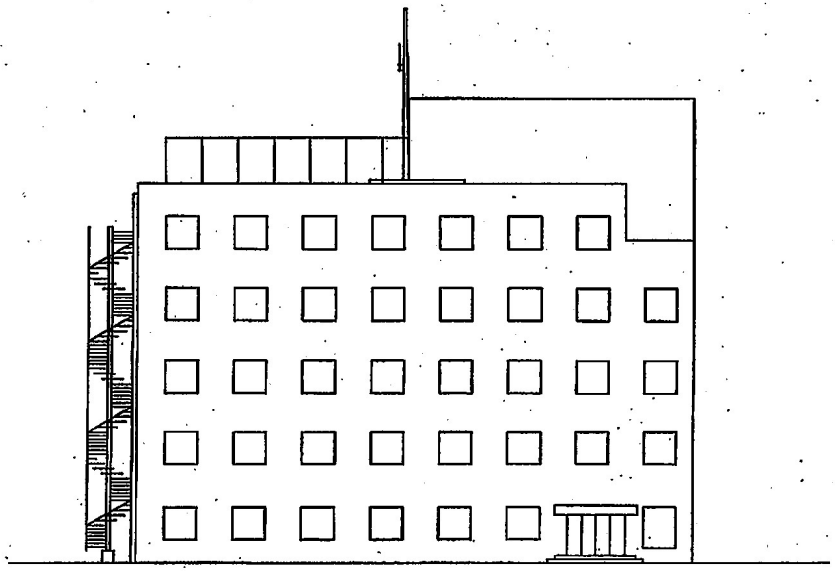

立面図

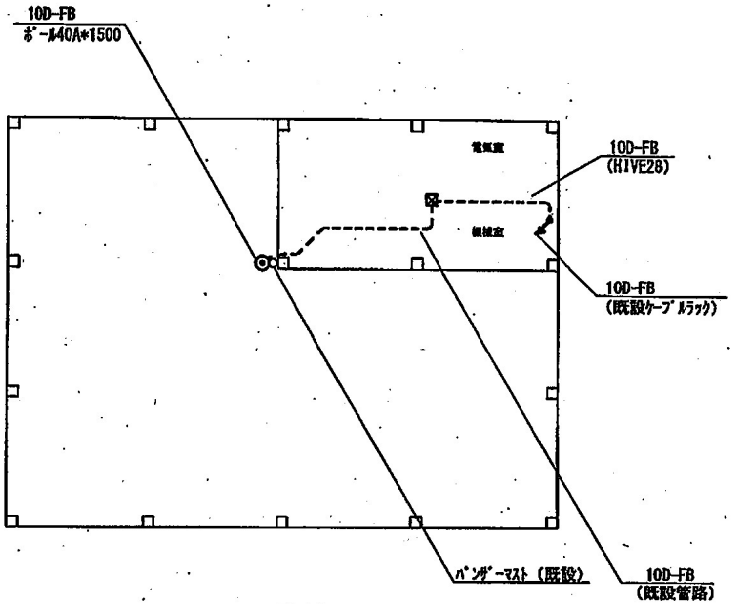


PH

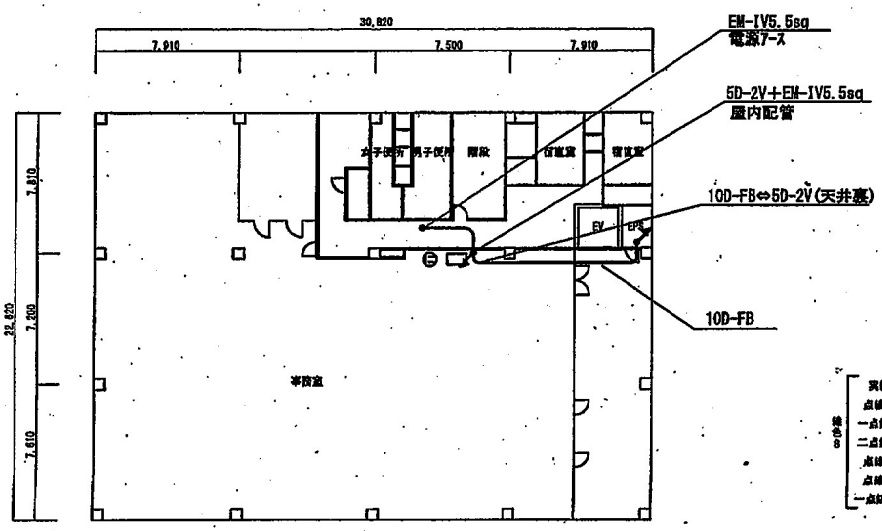




3 F


凡　例

| 記　号 | 名　　称 |
|---|---|
| | 室中線 |
| | 半固定局 |
| | 制御部 |
| | FAX |
| | プルボックス　（既設のないもの）150×200×100 |
| | 端子盤 |
| | 分電盤 |
| | コンセント（既設） |
| | コンクリートはつり、コア抜き（壁貫通） |
| | コンクリートはつり、コア抜き（床貫通） |
| 線色 実線 | 天井ころがし配線 |
| 線色 点線1 | 屋内配管配線 |
| 線色 一点鎖1 | ラック配線 |
| 線色 二点鎖1 | 床隠蔽配線 |
| 線色 点線3 | フリーアクセス、床ピット内配線 |
| 線色 点線2 | 架空配線 |
| 線色 一点鎖2 | 天井既設配管配線 |
| | |
| | コネクタ接続実施部（例 10D-FB⇔5D-FB） |
| | 立ち上がり・立ち下がり |
| | |

| | |
|---|---|
| 工事名 | 防災行政無線デジタル化事業 |
| 図　名 | 北陸ガス株式会社　新潟支社 |
| 縮尺 | 1：300 |
| 図面番号 | 017 |
| | 完　成　図 |
| 年月 | 平成２２年　３月 |
| 承認 | |
| 請負者 | |

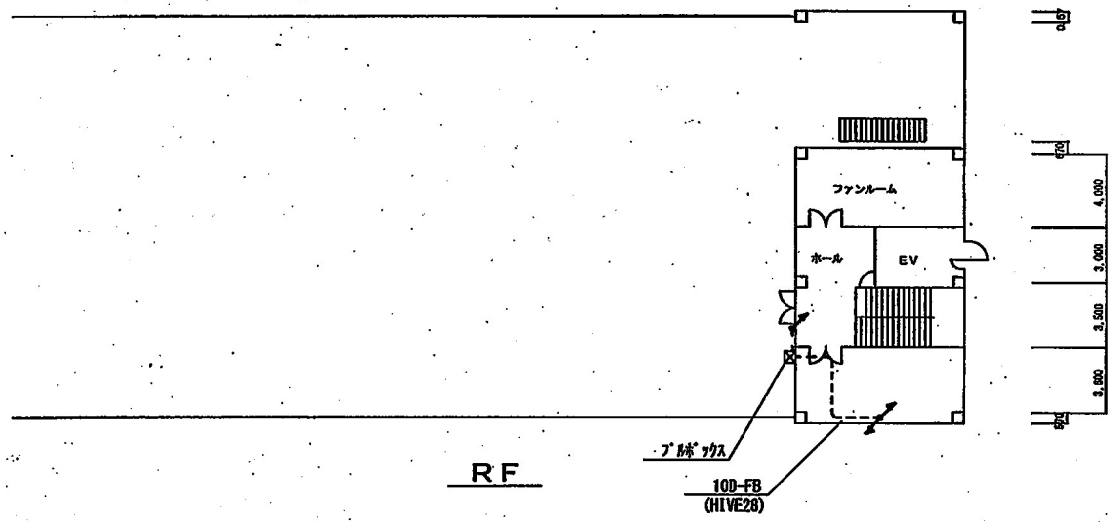

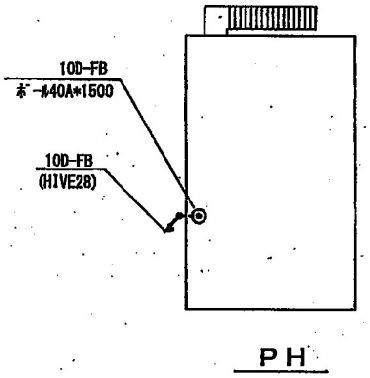


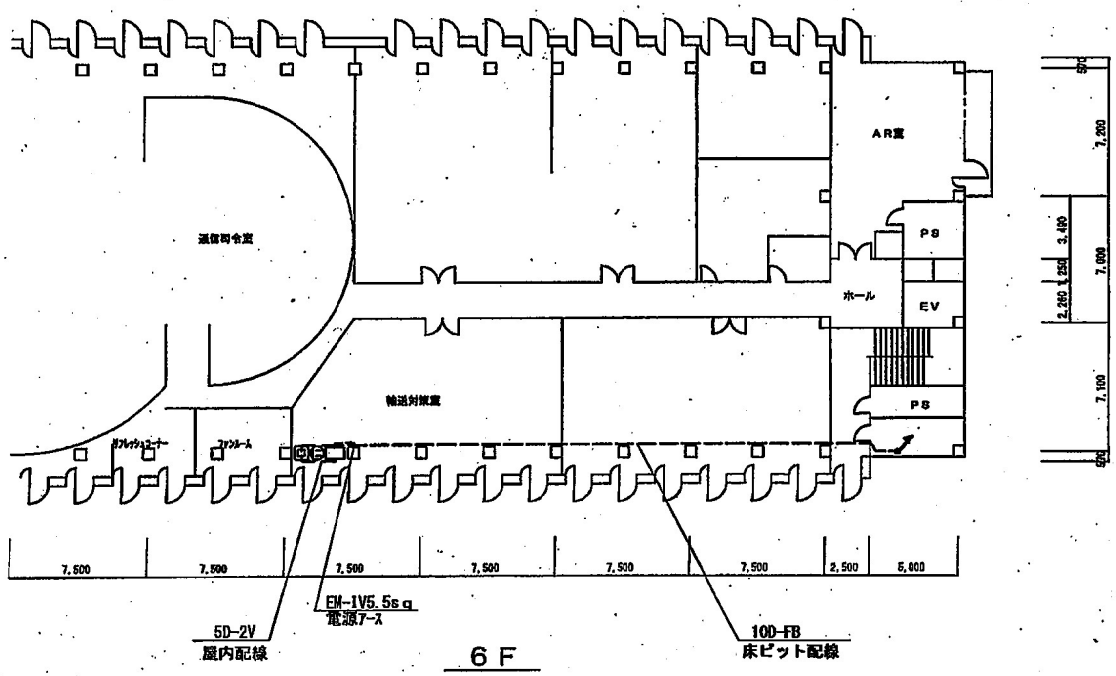
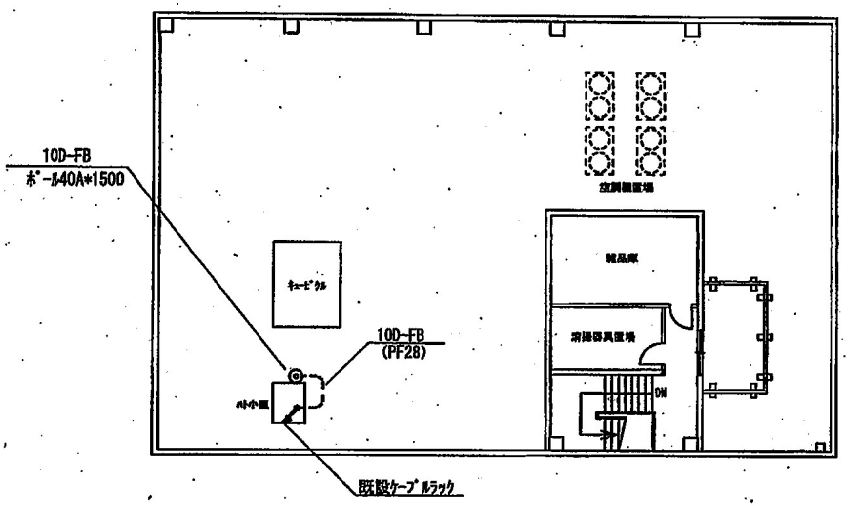




凡　例


| 記号 | 名称 |
|---|---|
| | 空中線 |
| | 半固定局 |
| | 制御器 |
| | FAX |
| | プルボックス　（図記のないものは 200×200×200） |
| | 端子盤 |
| | 分電盤 |
| | コンセント（埋設） |
| | コンクリートはつり、コア抜き（壁貫通） |
| | コンクリートはつり、コア抜き（床貫通） |
| 実線 | 天井ころがし配線 |
| 点線1 | 露出配管配線 |
| 一点鎖1 | ラック配線 |
| 二点鎖1 | 床隠蔽配線 |
| 点線3 | フリーアクセス、床ピット内配線 |
| 点線2 | 隠蔽配線 |
| 一点鎖2 | 天井隠蔽配管配線 |
| | コネクタ接続変換部　（例　10D-FB×5D-FB） |
| | 立ち上がり・立ち下がり |
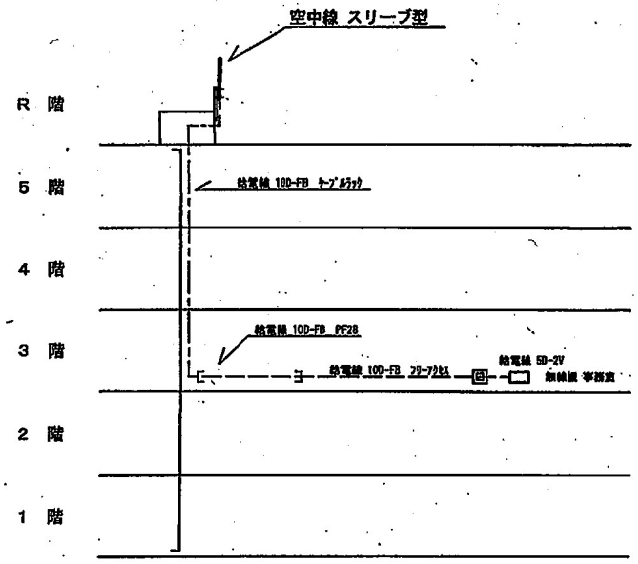
| | | |
|---|---|---|
| 工事名 | 防災行政無線デジタル化事業 | |
| 図名 | 東日本旅客鉄道株式会社　新潟支社 | |
| 縮尺 | 1：300 | 図面番号　018 |
| 完成図 | | |
| 年月 | 平成２２年　３月 | 承認 |
| 請負者 | | |




RF

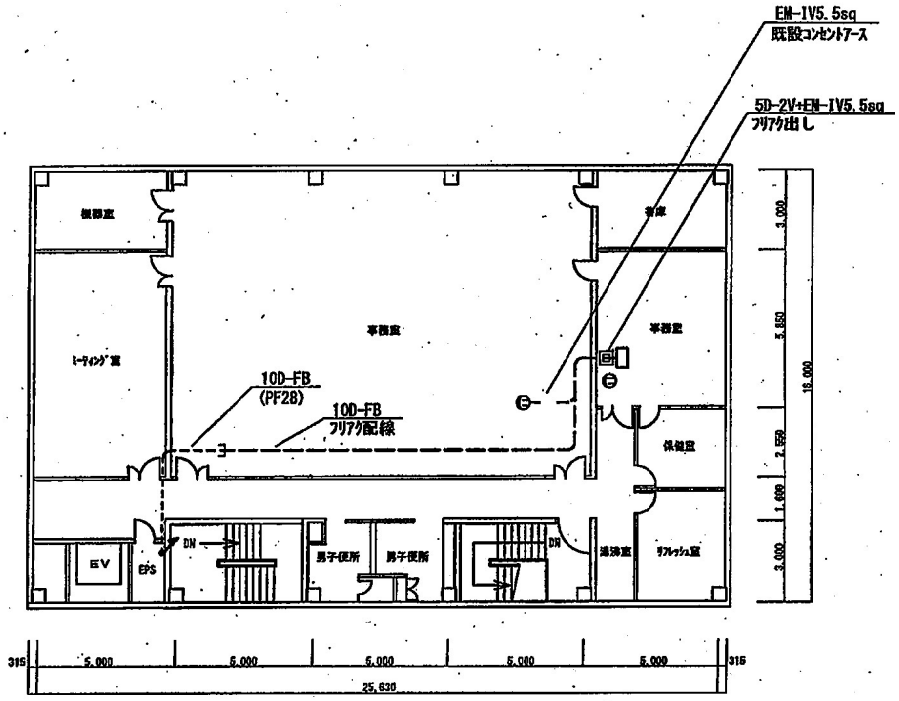




3 F


凡 例


| 記号 | 名称 |
|---|---|
| | 立中線 |
| | 平面定局 |
| | 制御部 |
| | FAX |
| | プルボックス (記号のないものは 200×200×200) |
| | 端子盤 |
| | 分電盤 |
| | コンセント (既設) |
| | コンクリートはつり、コア抜き (壁貫通) |
| | コンクリートはつり、コア抜き (床貫通) |
| 実線 | 天井ころがし配線 |
| 点線1 | 露出配管配線 |
| 一点鎖1 | ラック配線 |
| 二点鎖1 | 床埋線配線 |
| 点線3 | フリーアクセス、床ピット内配線 |
| 点線2 | 架空配線 |
| 一点鎖2 | 天井既設配管配線 |
| | |
| | コネクタ接続変換部 (例 10D-FB-5D-FB) |
| | 立ち上がり・立ち下がり |
| | |

| | |
|---|---|
| 工事名 | 防災行政無線デジタル化事業 |
| 図名 | 日本通運株式会社 新潟支店 |
| 縮尺 | 1：200 |
| 図面番号 | 021 |
| | 完 成 図 |
| 年月 | 平成22年 3月 |
| 承認 | 教 |
| 請負者 | |

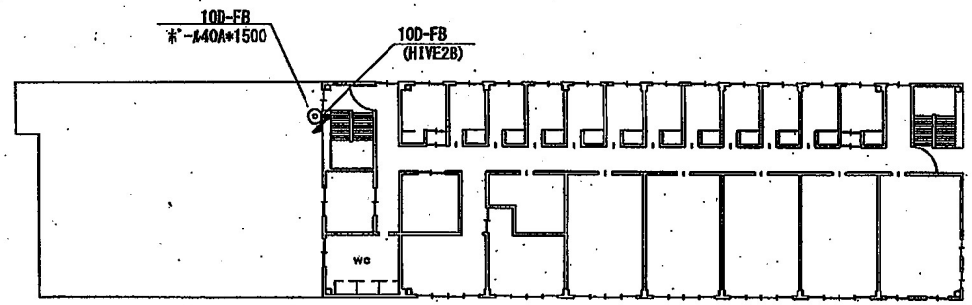

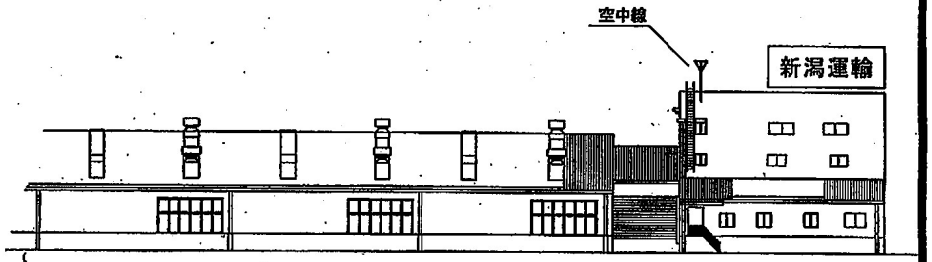


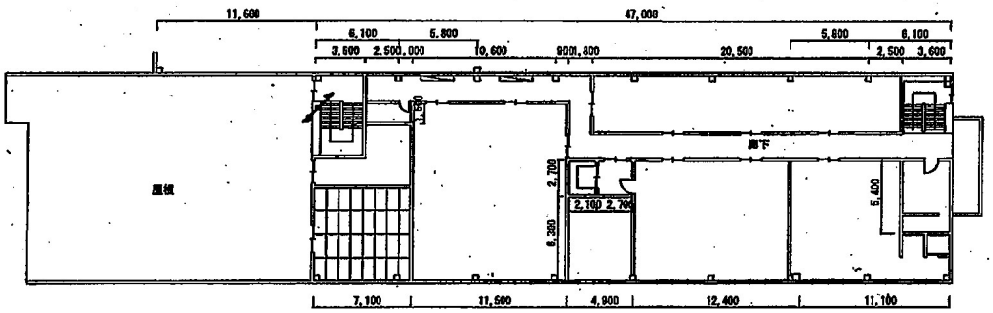
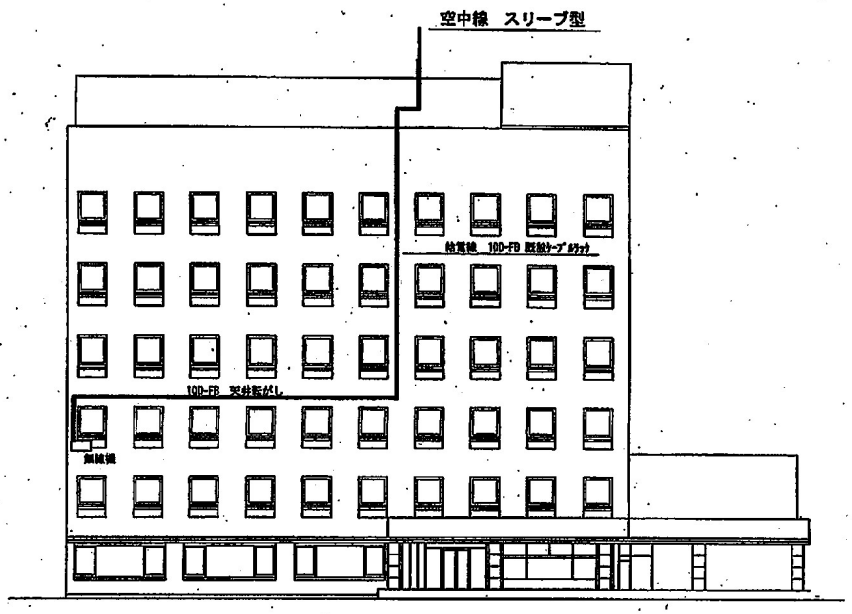

凡　例
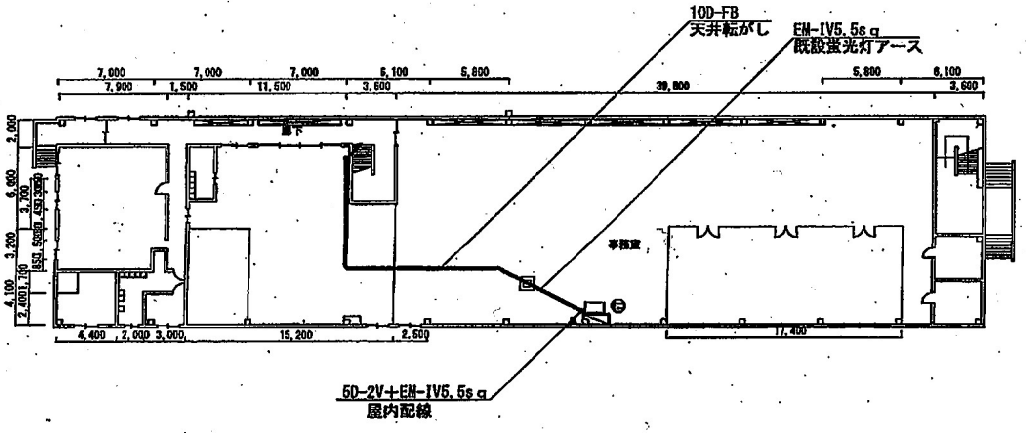
| 記号 | 名称 |
|---|---|
| | 空中線 |
| | 半固定局 |
| | 制御部 |
| | FAX |
| | プルボックス　(箱図のないものは 200x200x200) |
| | 端子盤 |
| | 分電盤 |
| | コンセント（既設） |
| | コンクリートはつり、コア抜き（壁貫通） |
| | コンクリートはつり、コア抜き（床貫通） |
| 実線 | 天井ころがし配線 |
| 点線1 | 露出配管配線 |
| 一点鎖1 | ラック配線 |
| 二点鎖1 | 床隠蔽配線 |
| 点線3 | フリーアクセス、床ピット内配線 |
| 点線2 | 架空配線 |
| 一点鎖2 | 天井既設配管配線 |
| | |
| | コネクタ接続変換部　(例 10-FB→5D-FB) |
| | 立ち上がり・立ち下がり |
| | |


| | |
|---|---|
| 工事名 | 防災行政無線デジタル化事業 |
| 図名 | 新潟運輸株式会社　新潟支店 |
| 縮尺 | 1：400 |
| 図面番号 | 022 |
| | 完　成　図 |
| 年月 | 平成２２年　３月 |
| 承認 | 救 |
| 請負者 | |

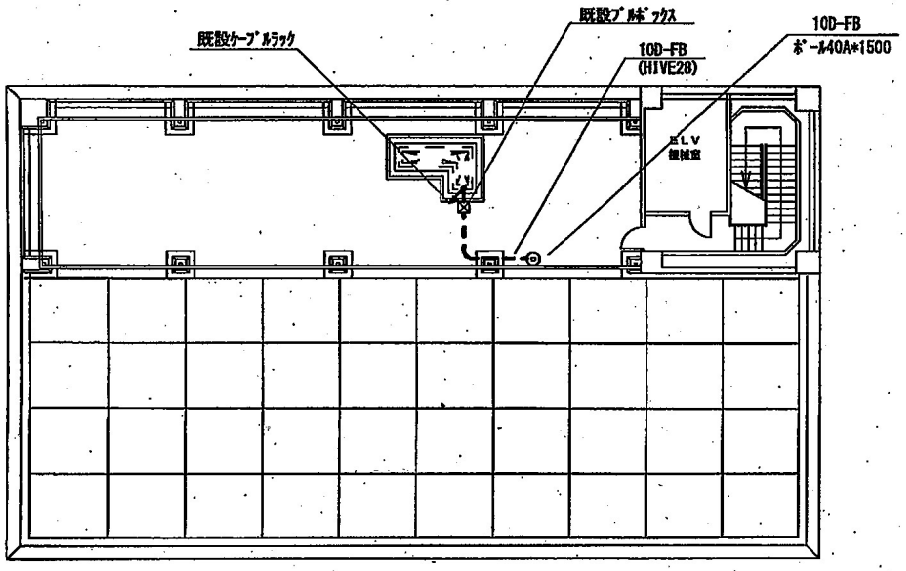


RF




立面図

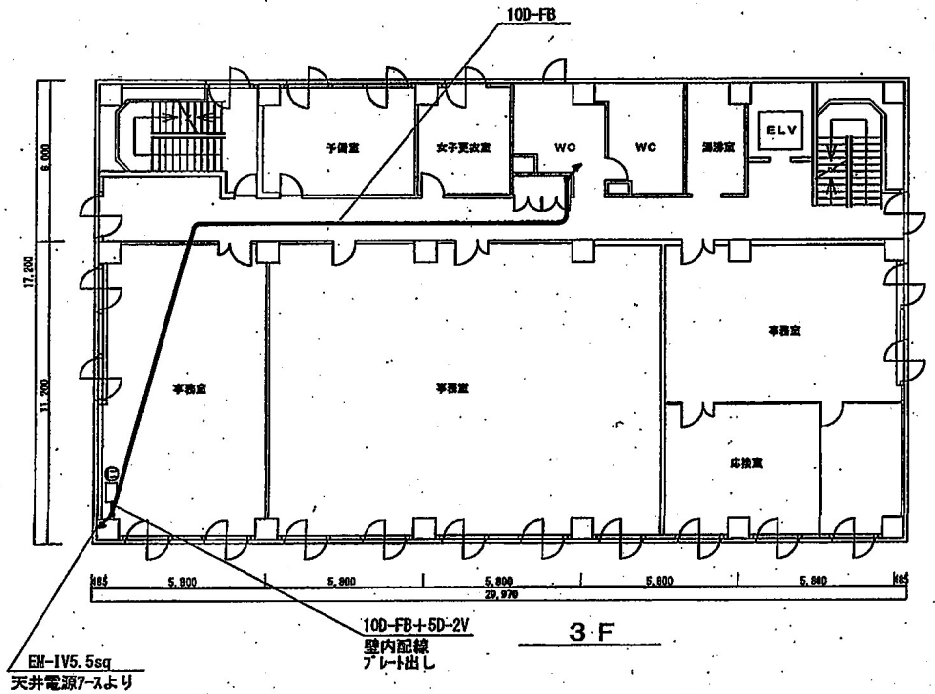



3 F

凡 例


| 記号 | 名称 |
|---|---|
| | 空中線 |
| | 半固定局 |
| | 制御線 |
| | FAX |
| | プルボックス (指定のないものは 200×200×200) |
| | 端子盤 |
| | 分電盤 |
| | コンセント (既設) |
| | コンクリートはつり、コア抜き (壁貫通) |
| | コンクリートはつり、コア抜き (床貫通) |
| 実線 | 天井ころがし配線 |
| 点線1 | 露出配管配線 |
| 一点鎖1 | ラック配線 |
| 二点鎖1 | 床隠蔽配線 |
| 点線3 | フリーアクセス、床ピット内配線 |
| 点線2 | 架空配線 |
| 一点鎖2 | 天井既設配管配線 |
| | |
| | コネクタ接続変換部 (例 10D-FB+5D-FB) |
| | 立ち上がり・立ち下がり |
| | |

線色8

| | |
|---|---|
| 工事名 | 防災行政無線デジタル化事業 |
| 図名 | 新潟県トラック協会 新潟支部 |
| 縮尺 | 1：200 |
| 図面番号 | 023 |
| | 完 成 図 |
| 年月 | 平成22年 3月 |
| 承認 | 牧 |
| 請負者 | |

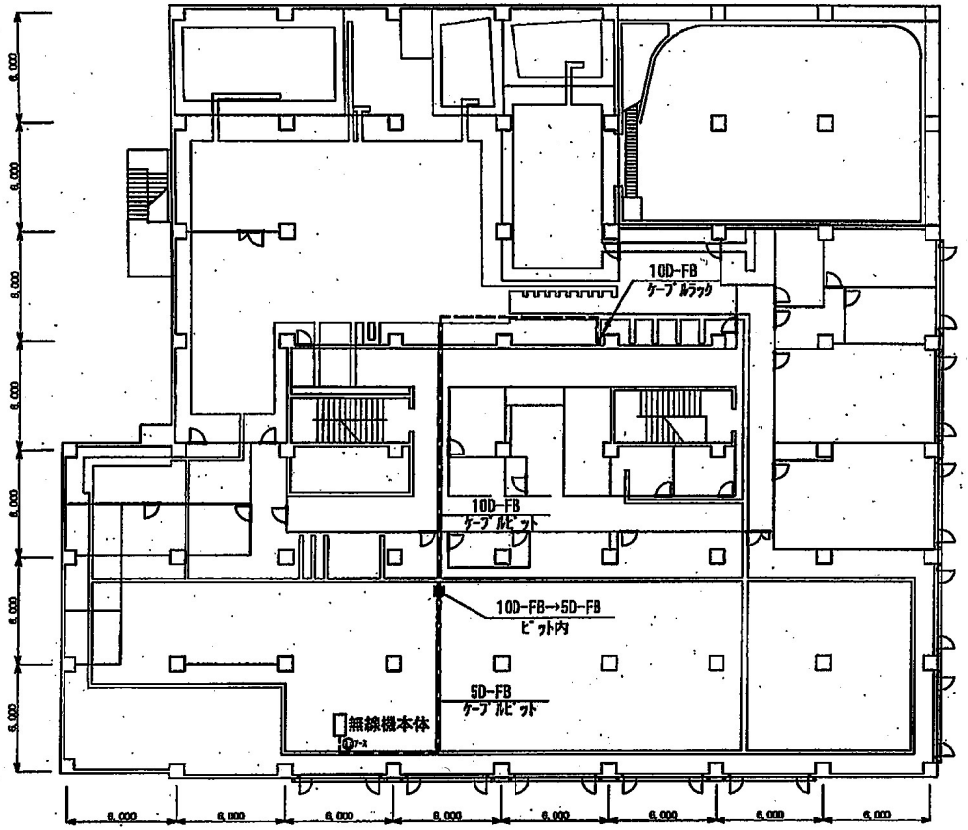


2 F

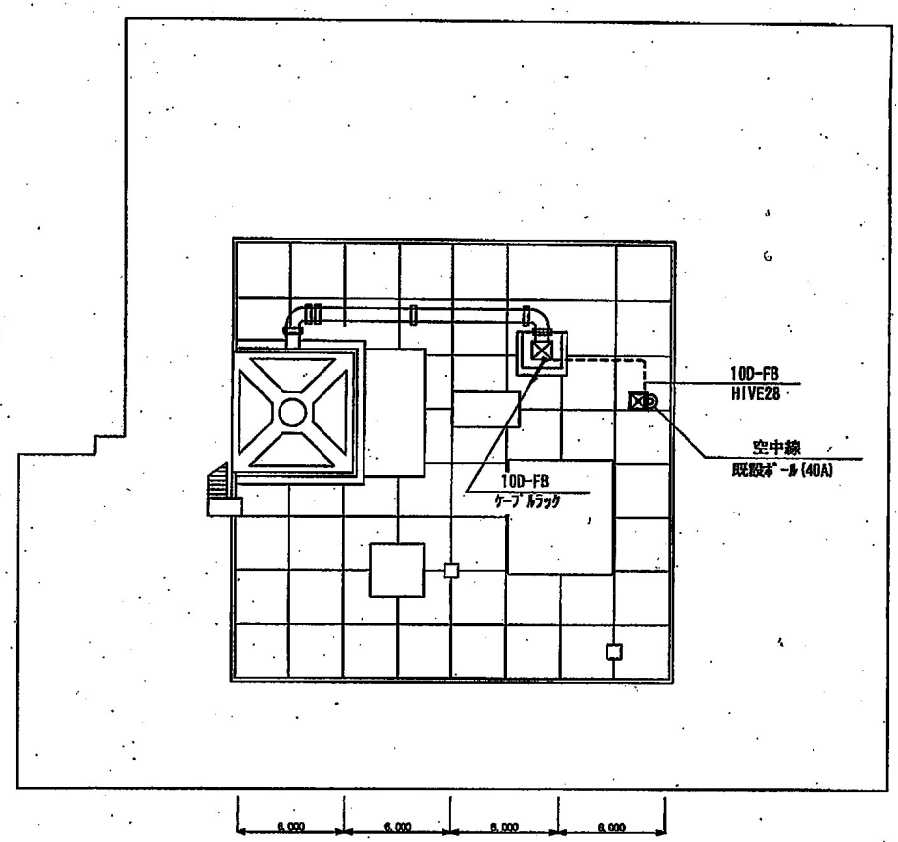



R F


凡 例

| 記号 | 名称 |
|---|---|
| | 空中線 |
| | 半固定局 |
| | 制御器 |
| | FAX |
| | プルボックス (但記のないものは 300×300×200) |
| | 端子盤 |
| | 分電盤 |
| | コンセント (既設) |
| | コンクリートはつり、コア抜き (貫通) |
| | コンクリートはつり、コア抜き (床貫通) |
| 線色8 実線 | 天井ころがし配線 |
| 線色8 点線1 | 露出配管配線 |
| 線色8 一点鎖1 | ラック配線 |
| 線色8 二点鎖1 | 床隠蔽配線 |
| 線色8 点線3 | フリーアクセス、床ピット内配線 |
| 線色8 点線2 | 架空配線 |
| 線色8 一点鎖2 | 天井隠蔽配管配線 |
| | |
| | コネクタ接続変換部 (例 10-FB⇔5D-FB) |
| | 立ち上がり・立ち下がり |
| | |


| | |
|---|---|
| 工事名 | 防災行政無線デジタル化事業 |
| 図名 | 日本放送協会 新潟放送局 (NHK) |
| 縮尺 | 1:300 |
| 図面番号 | 025 |
| | 完成図 |
| 年月 | 平成22年 3月 |
| 承認 | |
| 請負者 | |

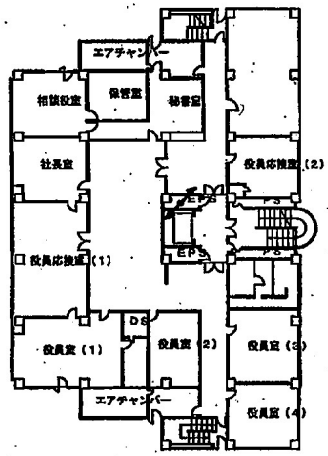


6 F

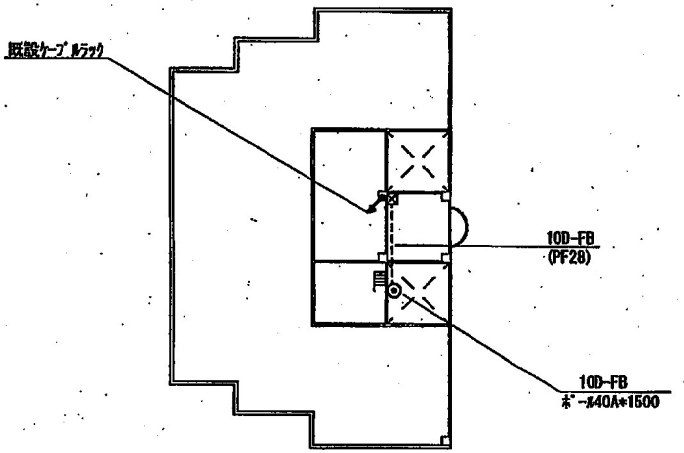



PH2

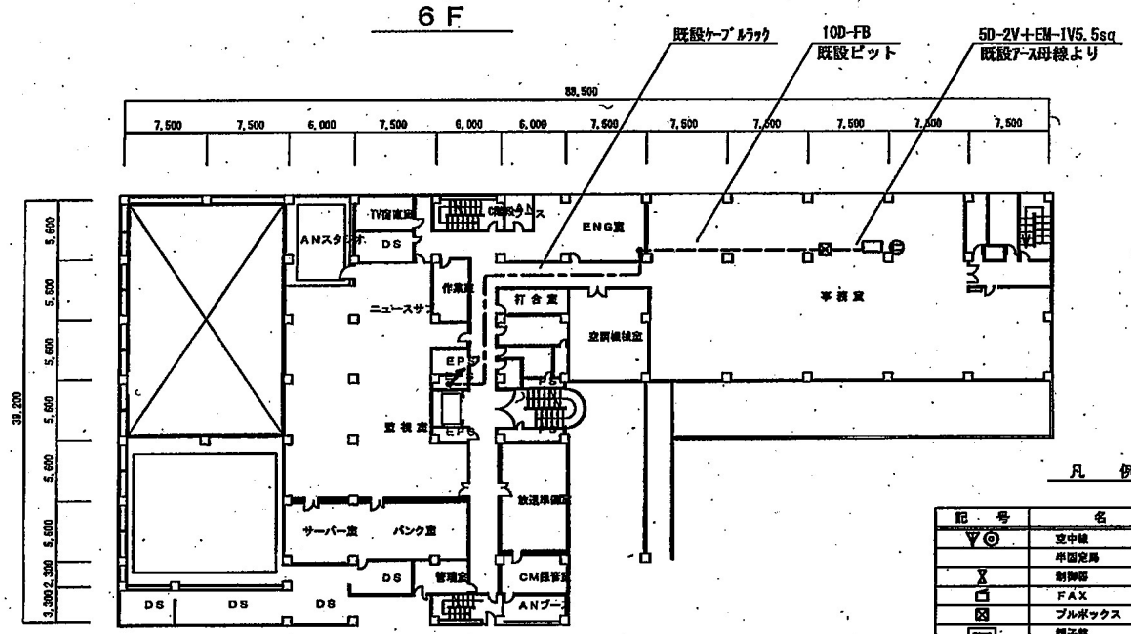


3 F


凡　例

| 記　号 | 名　称 |
|---|---|
| | 空中線 |
| | 半固定局 |
| | 制御部 |
| | FAX |
| | プルボックス　（図記のないものは　200x200x200） |
| | 端子盤 |
| | 分電盤 |
| | コンセント（既設） |
| | コンクリートはつり、コア抜き（貫通） |
| | コンクリートはつり、コア抜き（床貫通） |
| 実線 | 天井ころがし配線 |
| 点線1 | 露出配管配線 |
| 一点鎖線1 | ラック配線 |
| 二点鎖線1 | 床隠蔽配線 |
| 点線3 | フリーアクセス、床ピット内配線 |
| 点線2 | 鉄塔配線 |
| 一点鎖線2 | 天井隠蔽配管配線 |
| | |
| | コネクタ接続変換部（例　10D-FB⇒5D-FB） |
| | 立ち上がり・立ち下がり |
| | |

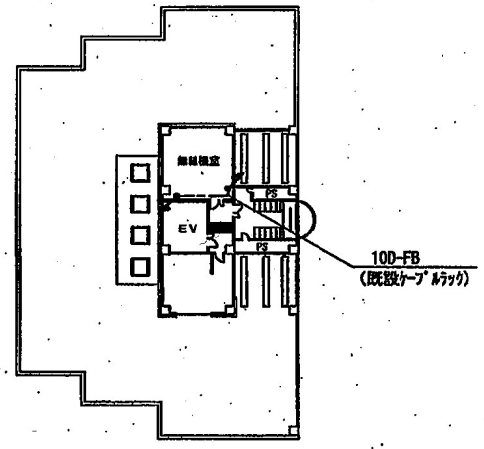



PH1


| | |
|---|---|
| 工事名 | 防災行政無線デジタル化事業 |
| 図　名 | 株式会社新潟放送（ＢＳＮ） |
| 縮尺 | 1：500 |
| 図面番号 | 026 |
| | 完　成　図 |
| 年月 | 平成２２年　３月 |
| 承認 | 教 |
| 請負者 | |

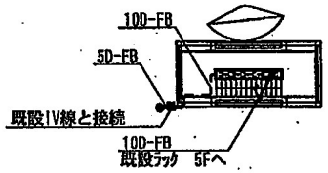


中間ステージ 平面図 (1/200)

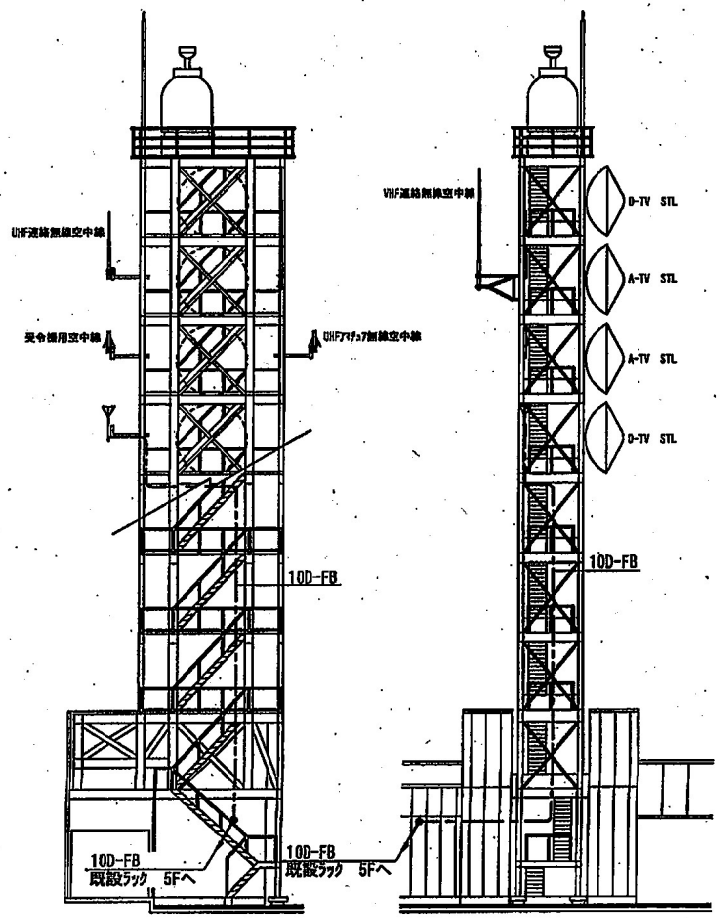


鉄塔 立面図 (1/200)

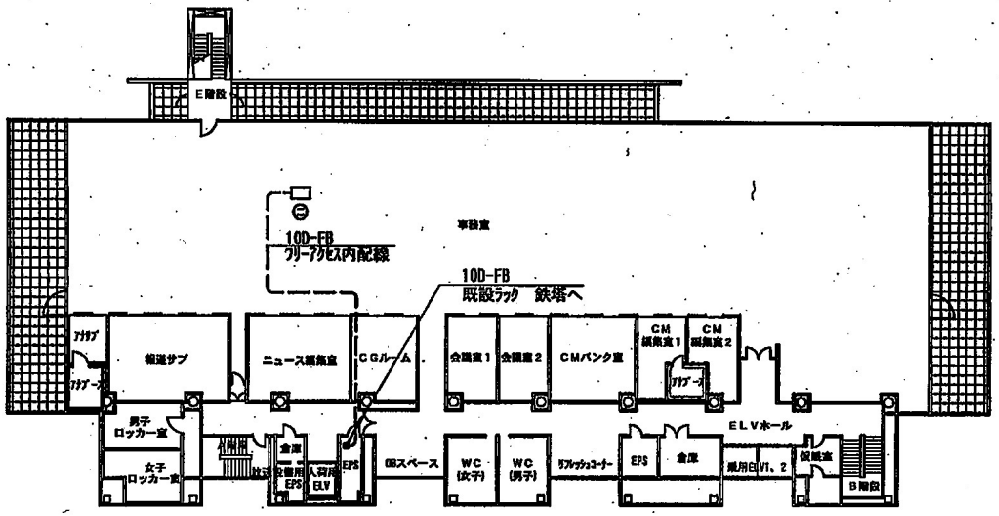



5F 平面図 (1/400)


凡 例

| 記号 | 名称 |
|---|---|
| | 空中線 |
| | 半固定局 |
| | 制御器 |
| | FAX |
| | プルボックス (指定のないものは 300x300x200) |
| | 端子盤 |
| | 分電盤 |
| | コンセント (既設) |
| | コンクリートはつり、コア抜き (貫通) |
| | コンクリートはつり、コア抜き (床貫通) |
| 実線 | 天井ころがし配線 |
| 点線1 | 露出配管配線 |
| 一点鎖1 | ラック配線 |
| 二点鎖1 | 床隠蔽配線 |
| 点線3 | フリーアクセス、床ピット内配線 |
| 点線2 | 隠ぺい配線 |
| 一点鎖2 | 天井既設配管配線 |
| | |
| | コネクタ接続変換部 (例 10-F8⇔5D-FB) |
| | 立ち上がり・立ち下がり |
| | |


| | |
|---|---|
| 工事名 | 防災行政無線デジタル化事業 |
| 図名 | 株式会社新潟総合テレビ (NST) |
| 縮尺 | - |
| 図面番号 | 027 |
| | 完 成 図 |
| 年月 | 平成22年 3月 |
| 承認 | 牧 |
| 請負者 | |

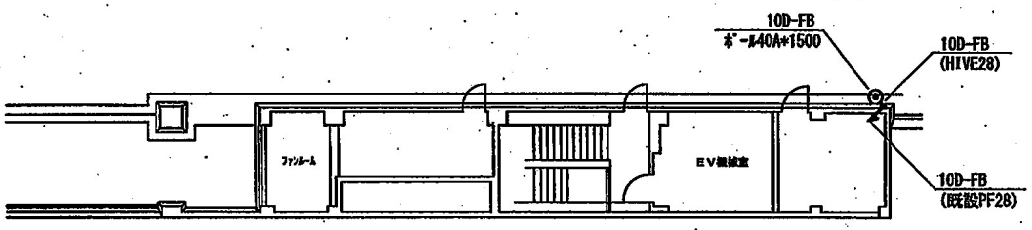


4 F

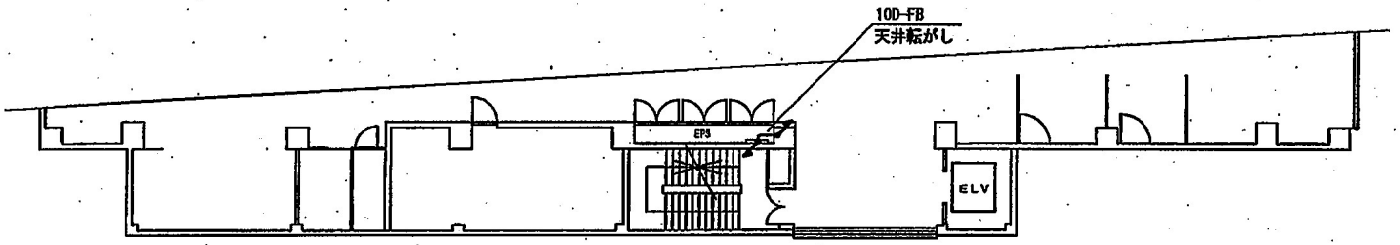


3 F

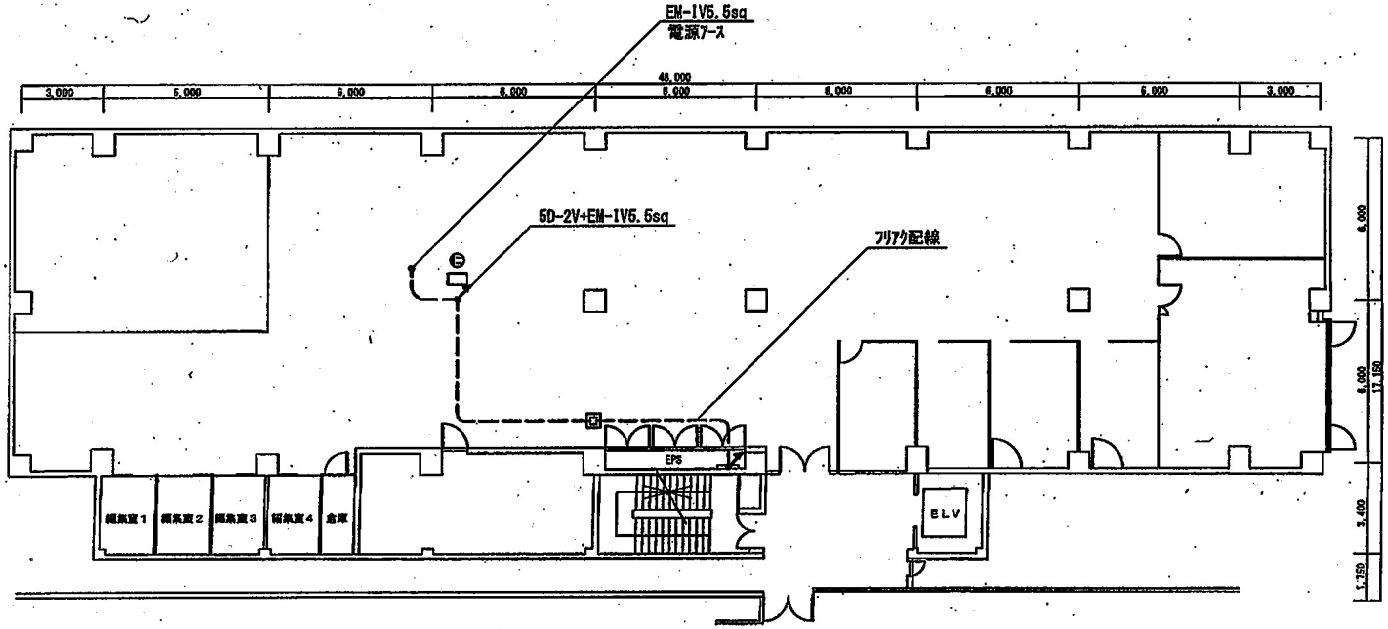


2 F


凡　例

| 記　号 | 名　　称 |
|---|---|
| | 空中線 |
| | 半固定局 |
| | 制御器 |
| | ＦＡＸ |
| | プルボックス　（指定のないものは　200×200×200） |
| | 端子盤 |
| | 分電盤 |
| | コンセント（既設） |
| | コンクリートはつり、コア抜き（壁貫通） |
| | コンクリートはつり、コア抜き（床貫通） |
| 線種 | 天井ころがし配線 |
| 点線1 | 露出配管配線 |
| 一点鎖1 | ラック配線 |
| 二点鎖1 | 床隠蔽配線 |
| 点線3 | フリーアクセス、床ピット内配線 |
| 点線2 | 架空配線 |
| 一点鎖2 | 天井既設配管配線 |
| | |
| | コネクタ接続変換部　（例　10D-FB⇒5D-FB） |
| | 立ち上がり・立ち下がり |
| | |


| | |
|---|---|
| 工事名 | 防災行政無線デジタル化事業 |
| 図　名 | 株式会社テレビ新潟放送網（ＴｅＮＹ） |
| 縮尺 | 1：200 |
| 図面番号 | 028 |
| | 完　成　図 |
| 年月 | 平成２２年．３月 |
| 承認 | 校 |
| 請負者 | |

凡　例

| 記号 | 名称 |
|---|---|
| | 空中線 |
| | 半導定局 |
| | 制御器 |
| | FAX |
| | プルボックス（※記のないものは 200×200×200） |
| | 端子盤 |
| | 分電盤 |
| | コンセント（既設） |
| | コンクリートはつり、コア抜き（壁貫通） |
| | コンクリートはつり、コア抜き（床貫通） |
| 実線 | 天井ころがし配線 |
| 点線1 | 露出配管配線 |
| 一点鎖1 | ラック配線 |
| 二点鎖1 | 床埋設配線 |
| 点線3 | フリーアクセス、床ピット内配線 |
| 点線2 | 架空配線 |
| 一点鎖2 | 天井既設配管配線 |
| | |
| | コネクタ接続変換部（例 10B-FX-SD-FB） |
| | 立ち上がり・立ち下がり |
| | |

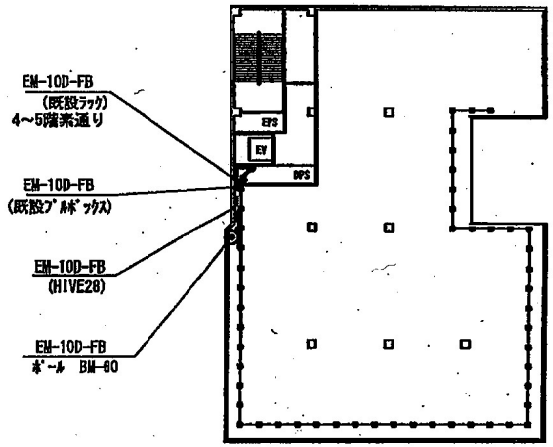



RF

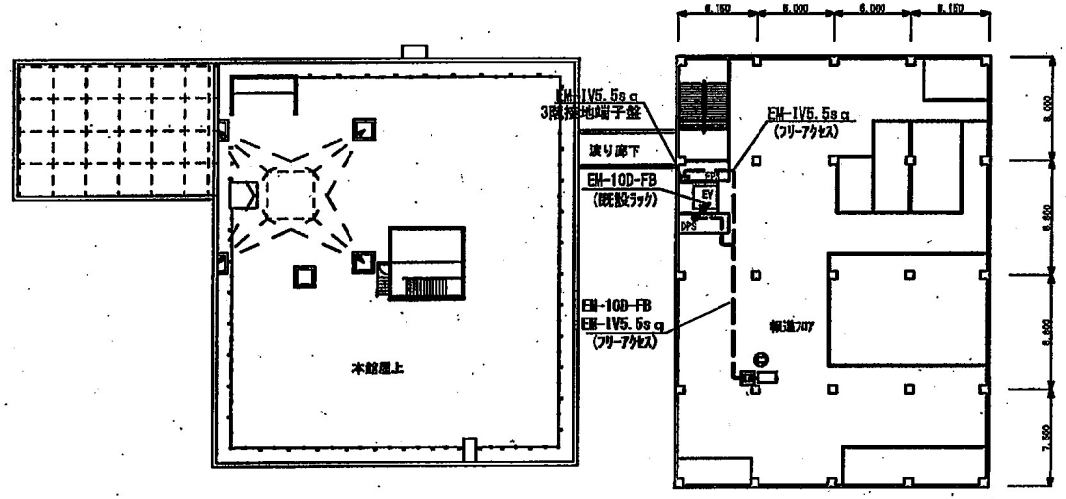



3F


| | |
|---|---|
| 工事名 | |
| 図名 | 株式会社新潟テレビ２１（Ux） |
| 縮尺 | 1：400 |
| 図面番号 | |
| 完成図 | |
| 年月 | 平成２７年　６月 |
| 承認 | |
| 請負者 | |

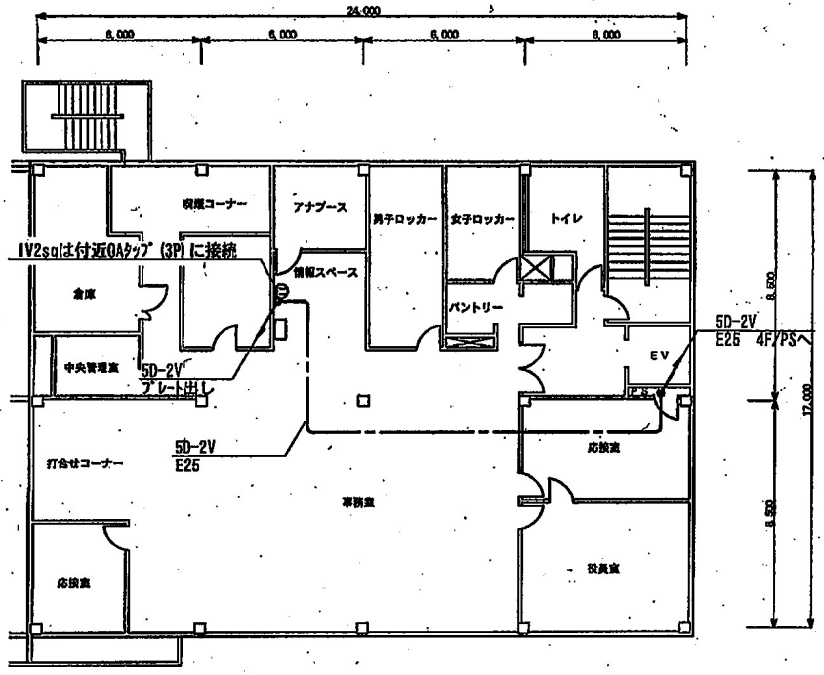


２Ｆ　平面図

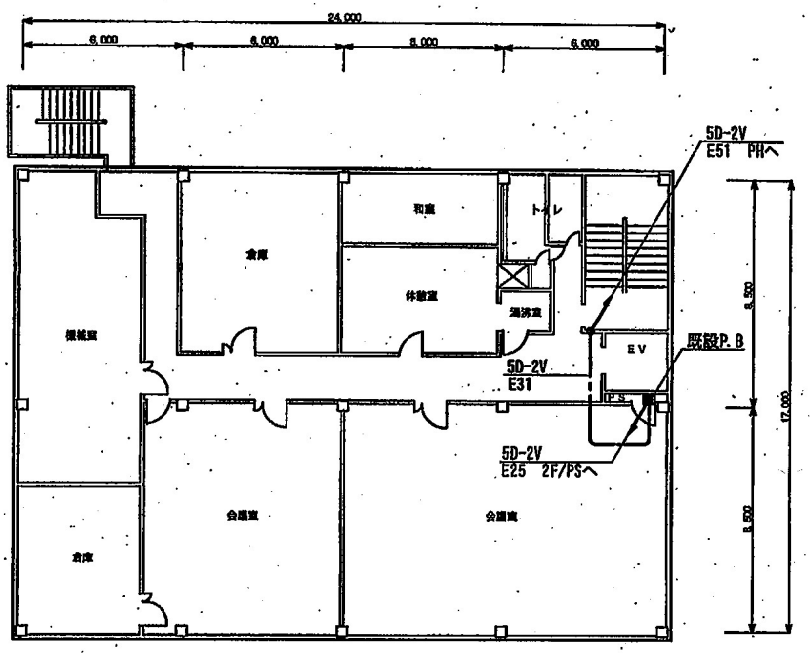


４Ｆ　平面図

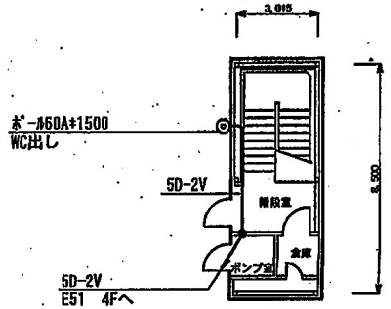



ＰＨ　平面図


凡　例

| 記号 | 名称 |
|---|---|
| | 空中線 |
| | 半固定局 |
| | 制御器 |
| | FAX |
| | プルボックス（既設のないものは 300×300×150） |
| | 電子錠 |
| | 分電盤 |
| | コンセント（既設） |
| | コンクリートはつり、コア抜き（壁貫通） |
| | コンクリートはつり、コア抜き（床貫通） |
| 線色5 実線 | 天井ころがし記線 |
| 線色5 点線1 | 露出配管記線 |
| 線色5 一点鎖1 | ラック記線 |
| 線色5 二点鎖1 | 床埋設記線 |
| 線色5 点線3 | フリーアクセス、床ピット内配線 |
| 線色5 点線2 | 架空記線 |
| 線色5 一点鎖2 | 天井既設配管記線 |
| | |
| | コネクタ接続変換部（例 1M-F5⇔5A-F5） |
| | 立ち上がり・立ち下がり |

| | |
|---|---|
| 工事名 | 防災行政無線デジタル化事業 |
| 図名 | 株式会社エフエムラジオ新潟（FM－ＮＩＩＧＡＴＡ） |
| 縮尺 | 1：200 |
| 図面番号 | 030 |
| | 完　成　図 |
| 年月 | 平成２２年　３月 |
| 承認 | 教 |
| 請負者 | |

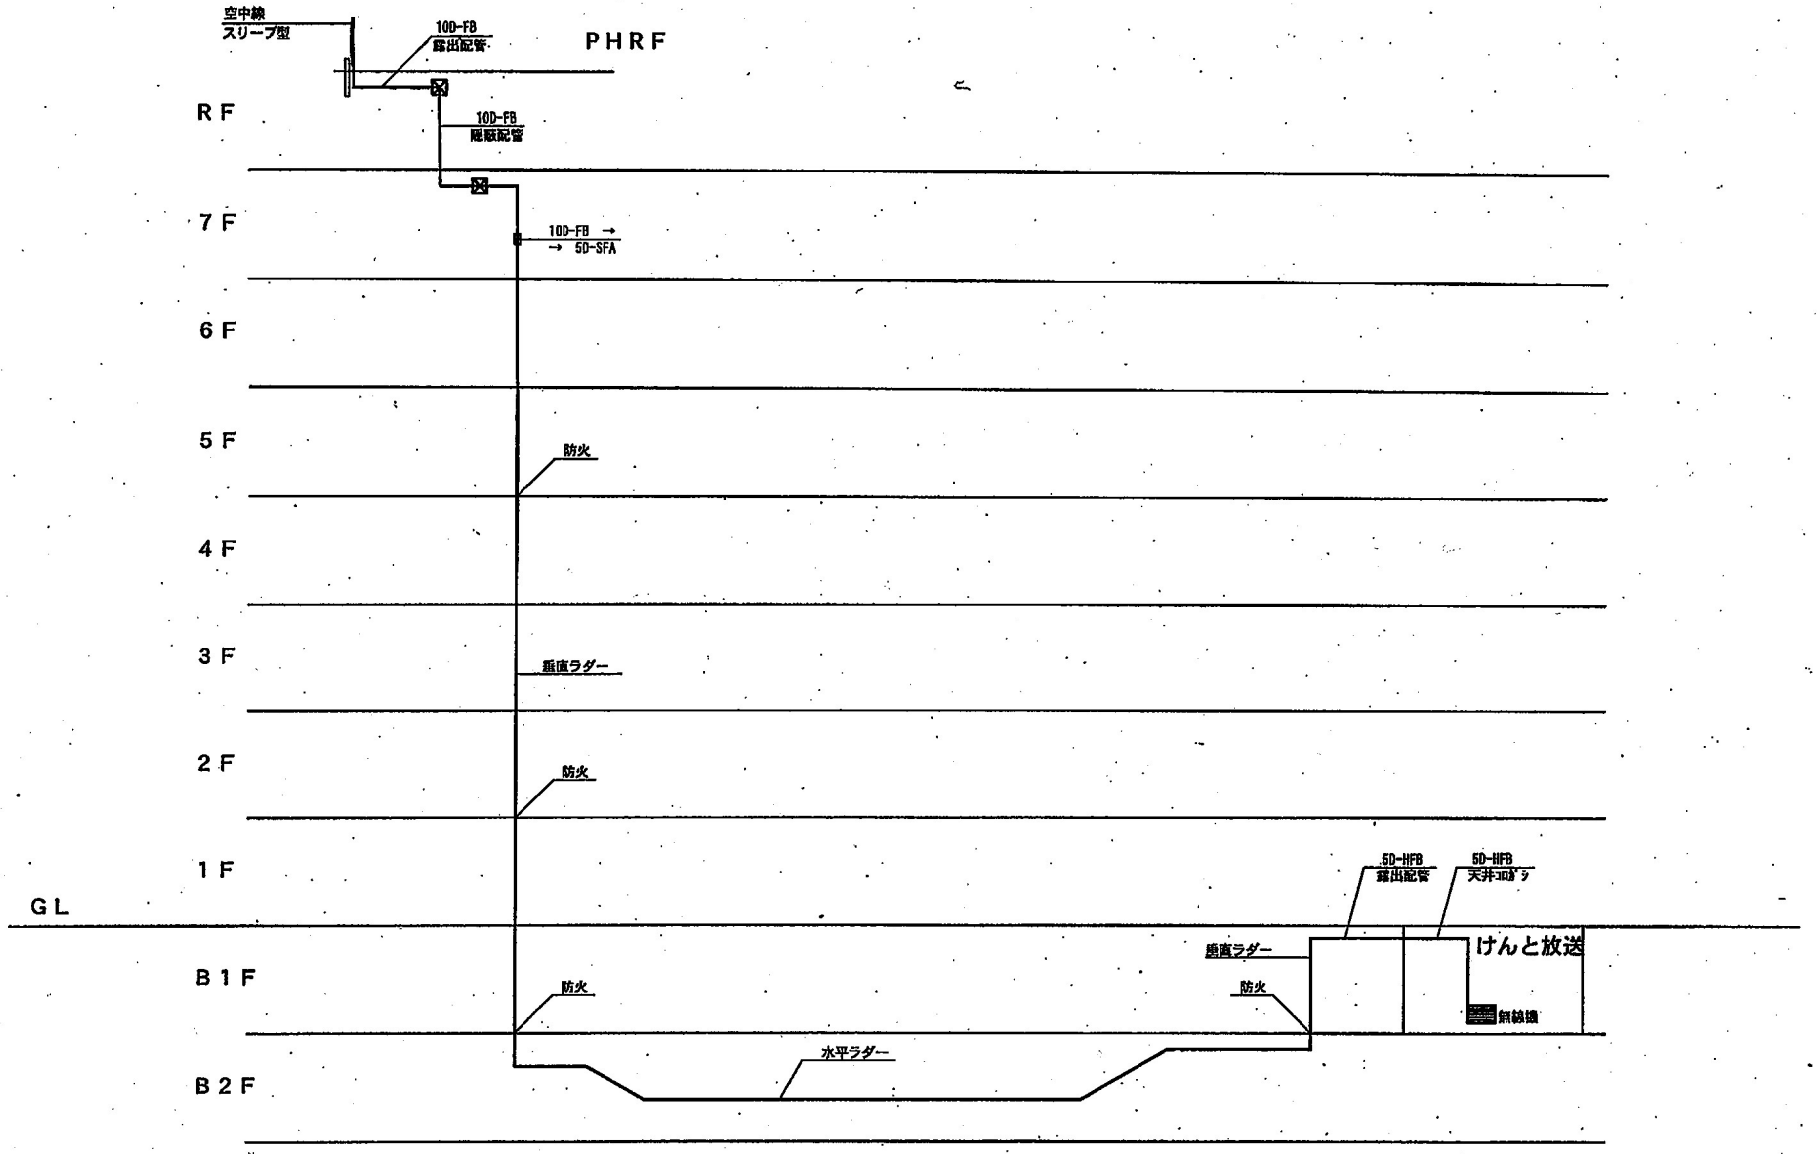



| | |
|---|---|
| 工事名 | 防災行政無線デジタル化事業 |
| 図名 | 株式会社けんと放送（ＦＭけんと） ｹｰﾌﾞﾙ系統 |
| 縮尺 | NS |
| 図面番号 | 031－1 |
| | 完　成　図 |
| 年月 | 平成２２年　３月 |
| 承認 | |
| 請負者 | |

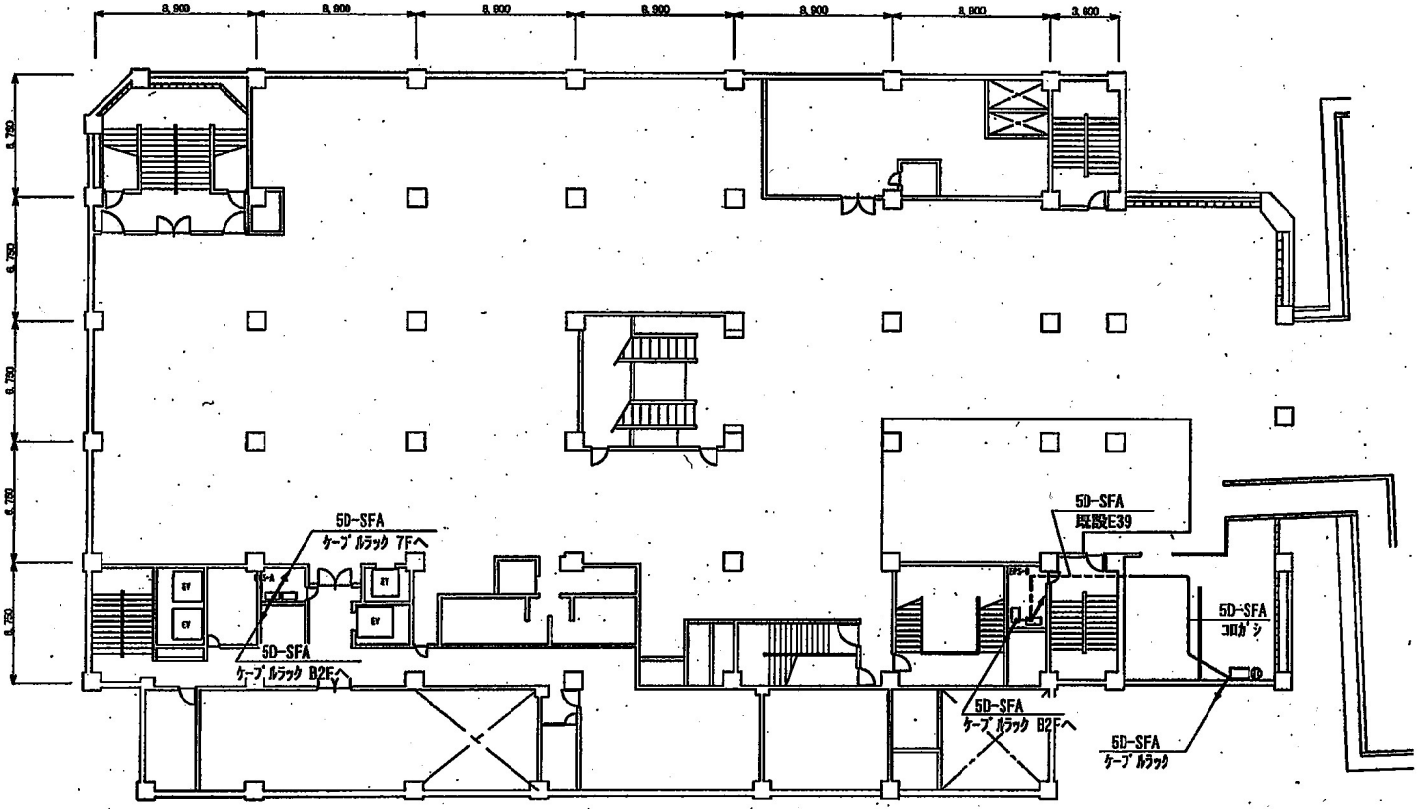


B１F

| | |
|---|---|
| 工事名 | 防災行政無線デジタル化事業 |
| 図名 | 株式会社けんと放送（ＦＭけんと） Ｂ１Ｆ |
| 縮尺 | １：３００ |
| 図面番号 | ０３１－２ |
| | 完　成　図 |
| 年月 | 平成２２年　３月 |
| 承認 | 教 |
| 請負者 | |

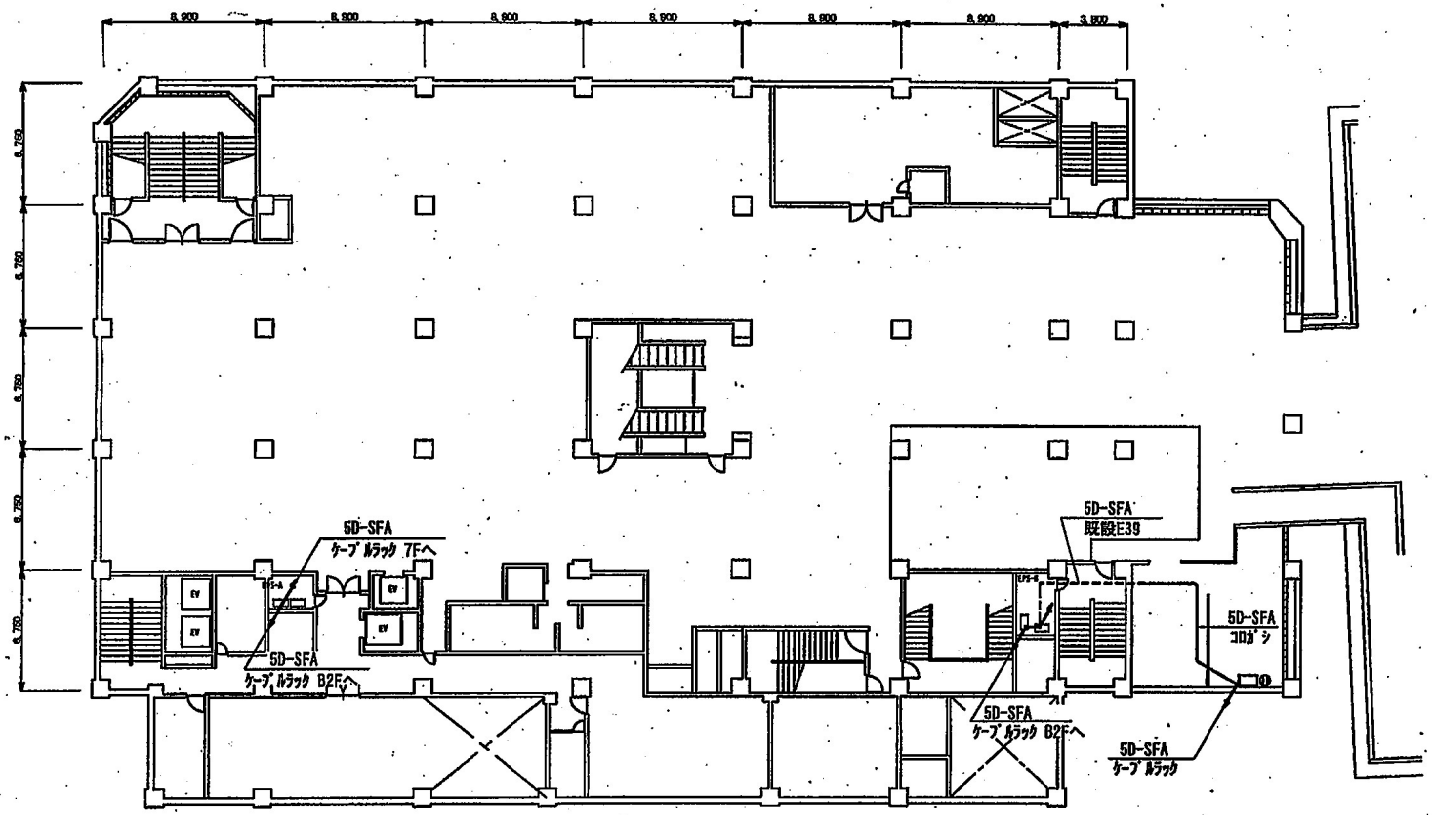



B１F

凡　例

| 記　号 | 名　称 |
|---|---|
| | 空中線 |
| | 半固定局 |
| | 制御部 |
| | ＦＡＸ |
| | プルボックス、（特記のないものは 200x200x200） |
| | 端子盤 |
| | 分電盤 |
| | コンセント（既設） |
| | コンクリートはつり、コア抜き（貫通） |
| | コンクリートはつり、コア抜き（床貫通） |
| 線色5 実線 | 天井ころがし配線 |
| 線色5 点線1 | 露出配管配線 |
| 線色5 一点鎖1 | ラック配線 |
| 線色5 二点鎖1 | 床埋設配線 |
| 線色5 点線3 | フリーアクセス、床ピット内配線 |
| 線色5 点線2 | 架空配線 |
| 線色5 一点鎖2 | 天井既設配管配線 |
| | |
| | コネクタ接続変換部（例 1S-F8⇔3C-F8） |
| | 立ち上がり・立ち下がり |
| | |

| | |
|---|---|
| 工事名 | 防災行政無線デジタル化事業 |
| 図　名 | 株式会社けんと放送（ＦＭけんと）　Ｂ１Ｆ |
| 縮尺 | １：３００ |
| 図面番号 | ０３１－２ |
| | 完　成　図 |
| 年月 | 平成２２年　３月 |
| 承認 | |
| 調負者 | |

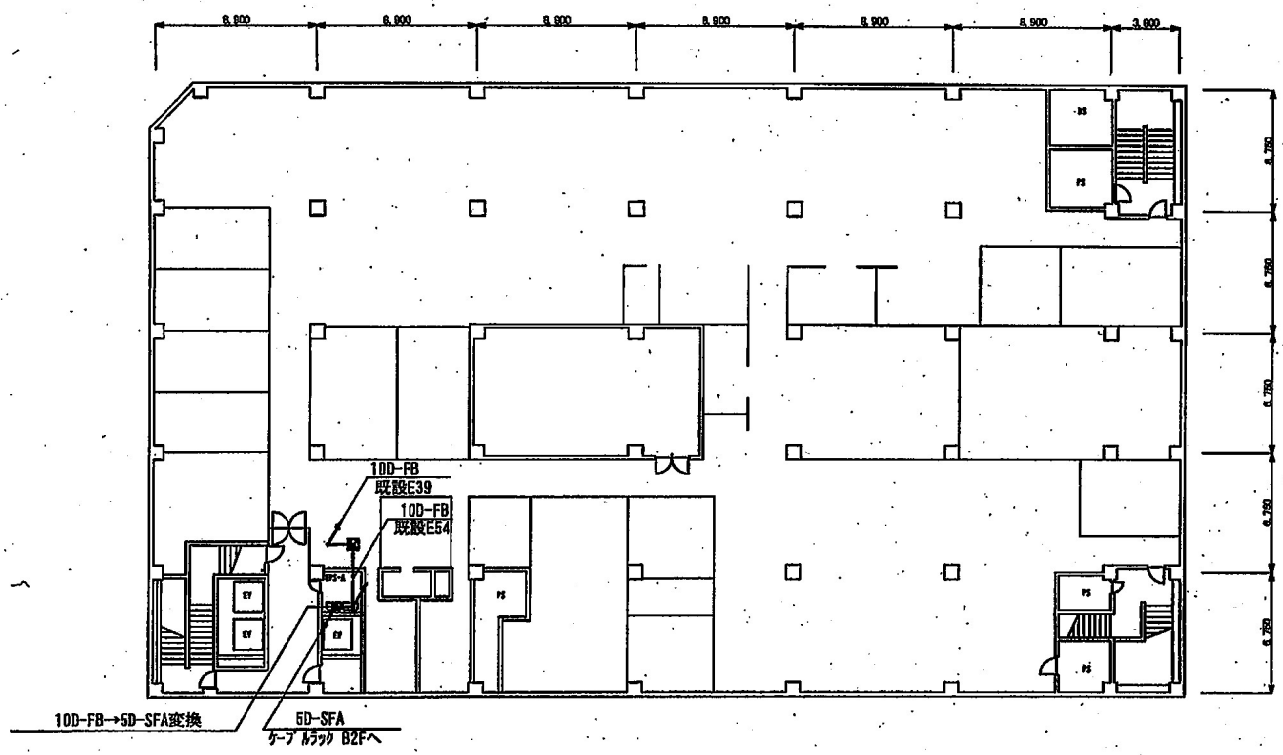



7 F

凡　例

| 記　号 | 名　称 |
|---|---|
| | 空中線 |
| | 半固定局 |
| | 制御器 |
| | ＦＡＸ |
| | プルボックス　（記述のないものは 200×200×200） |
| | 端子盤 |
| | 分電盤 |
| | コンセント（既設） |
| | コンクリートはつり、コア抜き（壁貫通） |
| | コンクリートはつり、コア抜き（床貫通） |
| 実線 | 天井ころがし配線 |
| 点線1 | 露出配管配線 |
| 一点鎖1 | ラック配線 |
| 二点鎖1 | 床埋設配線 |
| 点線3 | フリーアクセス、床ピット内配線 |
| 点線2 | 架空配線 |
| 一点鎖2 | 天井隠蔽配管配線 |
| | コネクタ接続変換部（例 10D-FB⇒5D-FB） |
| | 立ち上がり・立ち下がり |

線色S

| | |
|---|---|
| 工事名 | 防災行政無線デジタル化事業 |
| 図　名 | 株式会社けんと放送（ＦＭけんと）　７Ｆ |
| 縮尺 | １：３００ |
| 図面番号 | ０３１－３ |
| | 完　成　図 |
| 年月 | 平成２２年　３月 |
| 承認 | 牧 |
| 調色者 | — |

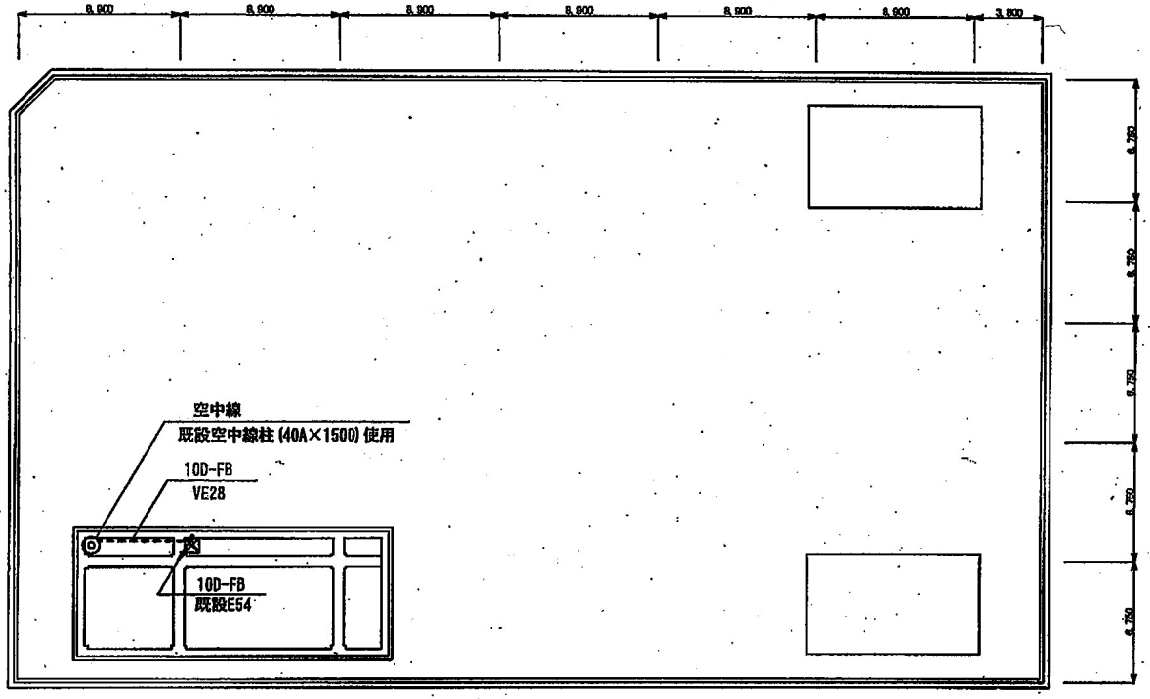



PHRF

凡　例


| 記　号 | 名　称 |
|---|---|
| | 空中線 |
| | 半固定局 |
| | 制御卓 |
| | FAX |
| | プルボックス　（既設のないもの）（200×200×200） |
| | 端子盤 |
| | 分電盤 |
| | コンセント（既設） |
| | コンクリートはつり、コア抜き（壁貫通） |
| | コンクリートはつり、コア抜き（床貫通） |
| 実線 | 天井ころがし配線 |
| 点線1 | 露出配管配線 |
| 一点鎖1 | ラック配線 |
| 二点鎖1 | 床下配線 |
| 点鎖3 | フリーアクセス、床ピット内配線 |
| 点鎖2 | 架空配線 |
| 一点鎖2 | 天井既設配管配線 |
| | |
| | コネクタ接続変換部（例　10BASE-T⇔光ファイバ） |
| | 立ち上がり・立ち下がり |
| | |

| | |
|---|---|
| 工事名 | 防災行政無線デジタル化事業 |
| 図　名 | 株式会社けんと放送（FMけんと）　PHRF |
| 縮尺 | 1：300 |
| 図面番号 | 031－4 |
| | 完　成　図 |
| 年月 | 平成22年　3月 |
| 承認 | 教 |
| 請負者 | |


## 1階　平面図

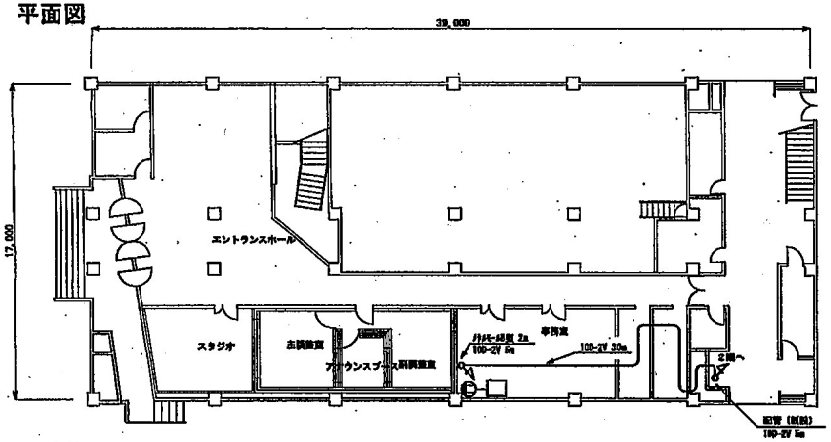



## 2階　平面図

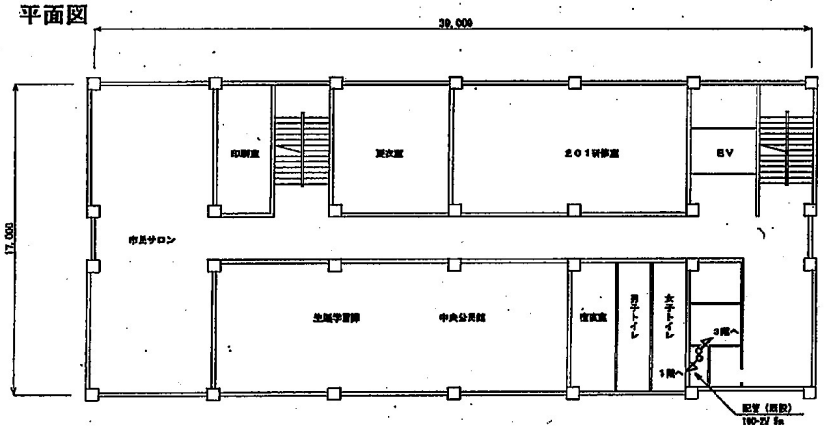



## 3階　平面図

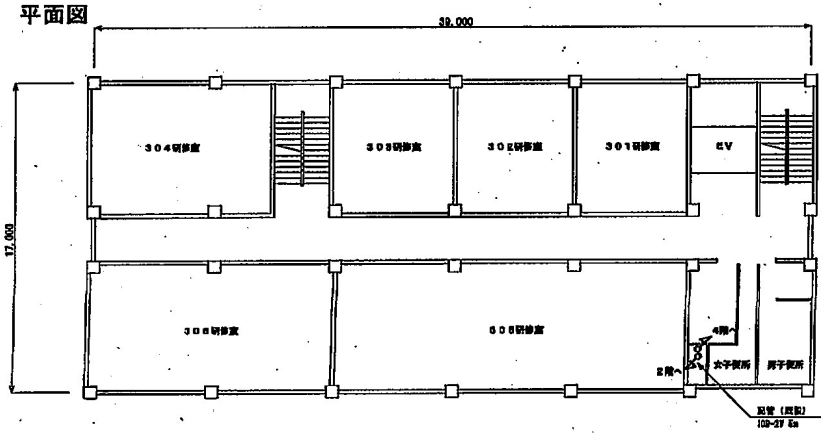



## 4階　平面図

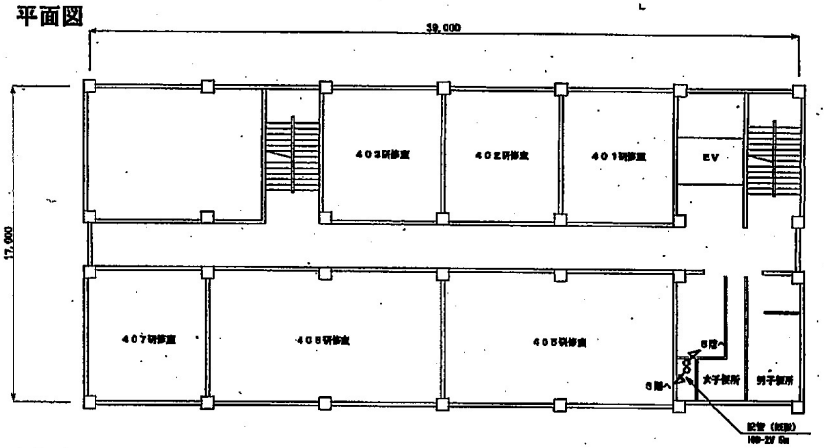



## 5階　平面図

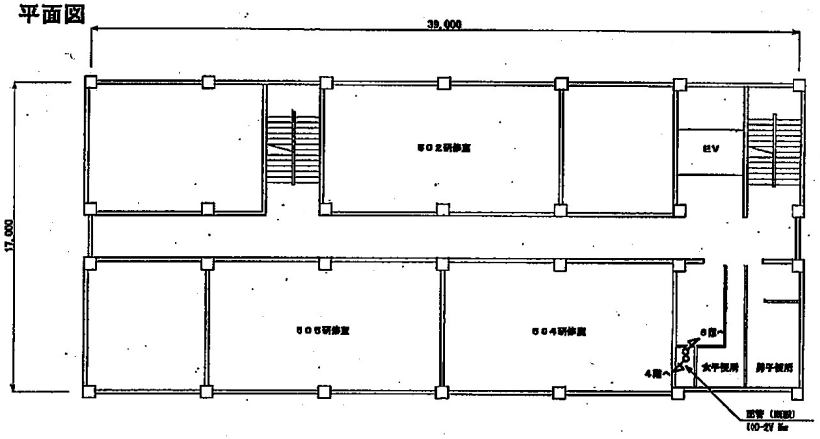




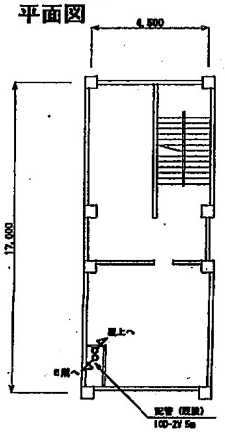



## 屋上　平面図

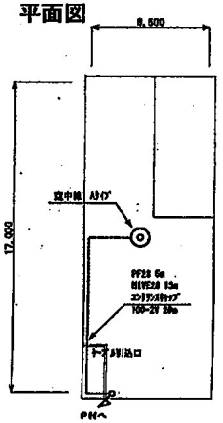


| | |
|---|---|
| 工事名 | 防　災　無　線　移　設 |
| 図　名 | 鯖エフエム新津　平面図 |
| 縮尺 | 1：200 |
| 図面番号 | |
| 承認 | 検図 |
| 設図 | |
| 製図者 | |

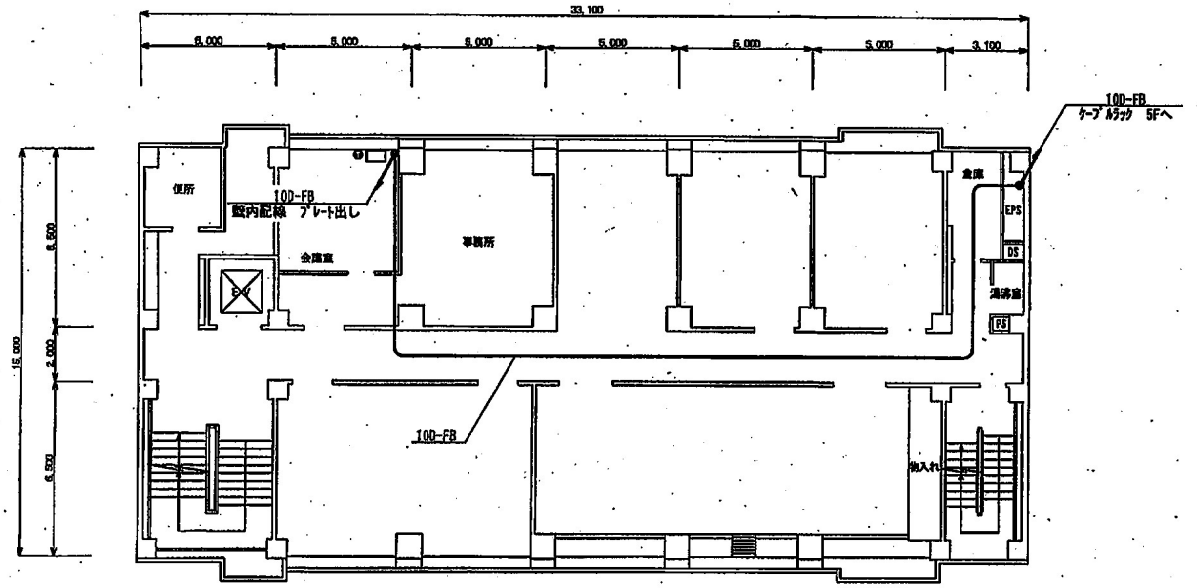


4Ｆ　平面図

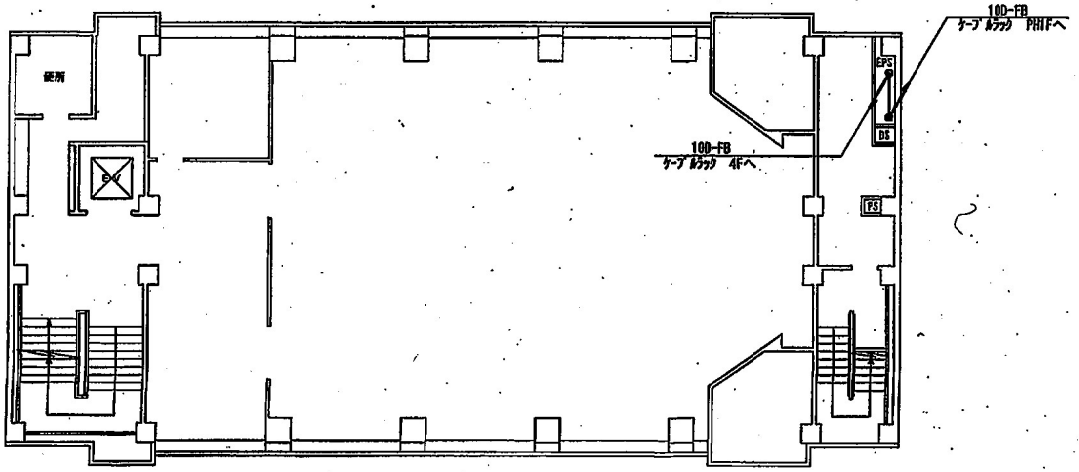



5Ｆ　平面図


凡　例

| 記号 | 名称 |
|---|---|
| | 空中線 |
| | 半田定局 |
| | 制御目 |
| | ＦＡＸ |
| | プルボックス |
| | 端子盤 |
| | 分電盤 |
| | コンセント（既設） |
| | コンクリートはつり、コア抜き（壁貫通） |
| | コンクリートはつり、コア抜き（床貫通） |
| 線色5 実線 | 天井ころがし配線 |
| 線色5 点線1 | 露出配管配線 |
| 線色5 一点鎖1 | ラック配線 |
| 線色5 二点鎖1 | 床埋設配線 |
| 線色5 点線3 | フリーアクセス、床ピット内配線 |
| 線色5 点線2 | 架空配線 |
| 線色5 一点鎖2 | 天井吊設配管配線 |
| | |
| | コネクタ接続変換部 |
| | 立ち上がり・立ち下がり |
| | |

| | |
|---|---|
| 工事名 | 防災行政無線デジタル化事業 |
| 図名 | 社団法人　新潟市建設業協会　４Ｆ、５Ｆ |
| 縮尺 | 1：200 |
| 図面番号 | 関01-5—1 |
| | 完　成　図 |
| 年月 | 平成２３年　３月 |
| 承認 | 青島 |
| 請負者 | |

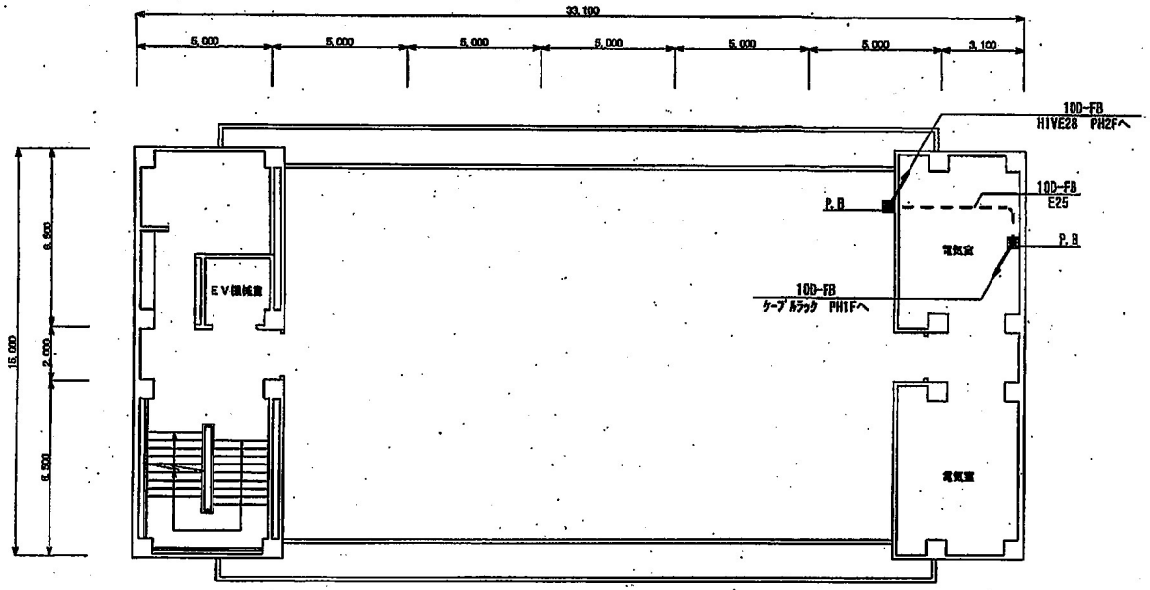


PH１F　平面図

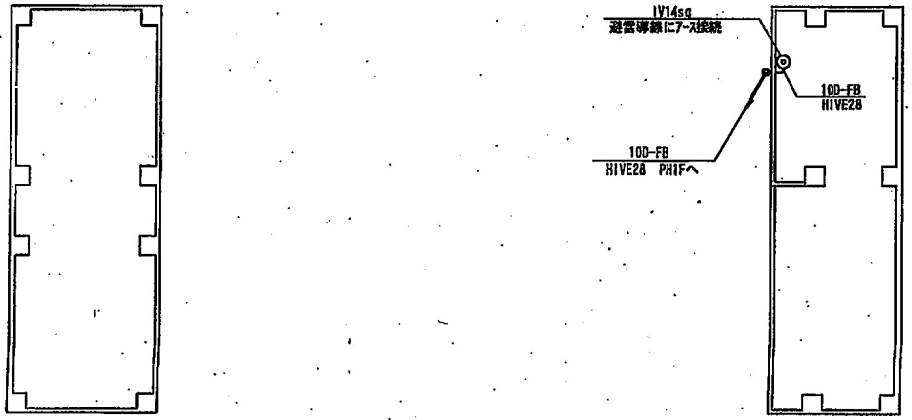



PH２F　平面図

凡　例

| 記　号 | 名　称 |
|---|---|
| | 空中線 |
| | 半固定局 |
| | 制御局 |
| | ＦＡＸ |
| | プルボックス　（図記のないものは 150×150×100） |
| | 端子盤 |
| | 分電盤 |
| | コンセント（床設） |
| | コンクリートはつり、コア抜き（壁貫通） |
| | コンクリートはつり、コア抜き（床貫通） |
| 線色8 実線 | 天井ころがし配線 |
| 線色8 点線1 | 露出配管配線 |
| 線色8 一点鎖1 | ラック配線 |
| 線色8 二点鎖1 | 床埋設配線 |
| 線色8 点線3 | フリーアクセス、床ピット内配線 |
| 線色8 点線2 | 架空配線 |
| 線色8 一点鎖2 | 天井裏設配管配線 |
| | |
| | コネクタ接続区換部（例 10D-F1⇒13-F1） |
| | 立ち上がり・立ち下がり |
| | |

| | |
|---|---|
| 工事名 | 防災行政無線デジタル化事業 |
| 図　名 | 社団法人　新潟市建設業協会　PH1F、PH2F |
| 縮尺 | 1：200 |
| 図面番号 | 関015－2 |
| | 完　成　図 |
| 年月 | 平成２３年　３月 |
| 承認 | 青 |
| 請負者 | |

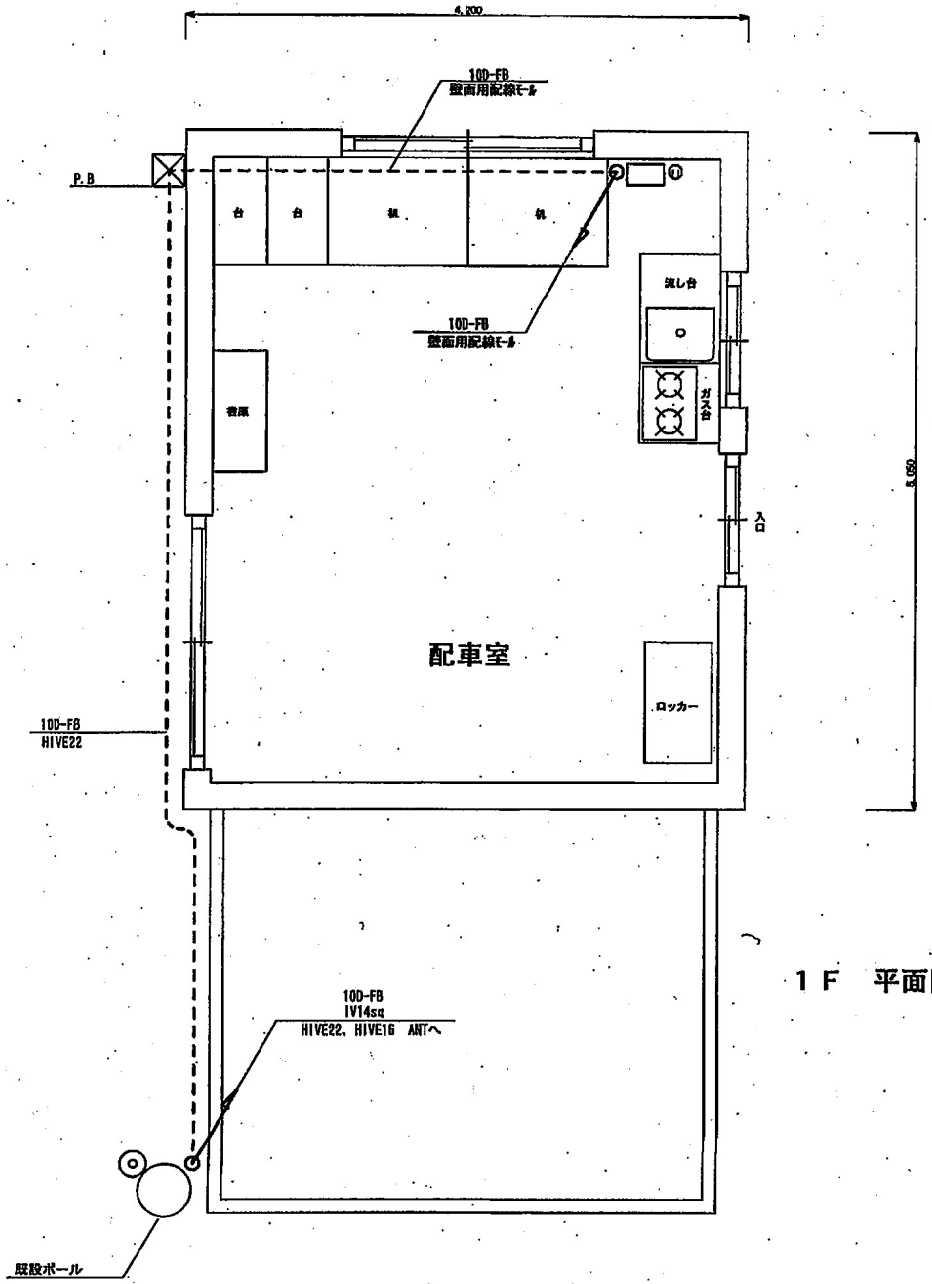



1 F　平面図


凡　例

| 記号 | 名称 |
|---|---|
| | 空中線 |
| | 平面空間 |
| | 制御器 |
| | FAX |
| | プルボックス |
| | 端子盤 |
| | 分電盤 |
| | コンセント（既設） |
| | コンクリートはつり、コア抜き（壁貫通） |
| | コンクリートはつり、コア抜き（床貫通） |
| 実線 | 天井ころがし配線 |
| 点線1 | 露出配管配線 |
| 一点鎖1 | ラック配線 |
| 二点鎖1 | 床隠蔽配線 |
| 点線3 | フリーアクセス、床ピット内配線 |
| 点線2 | 架空配線 |
| 一点鎖2 | 天井既設配管配線 |
| | |
| | コネクタ接続変換部 |
| | 立ち上がり・立ち下がり |
| | |

線色8

| | |
|---|---|
| 工事名 | 防災行政無線デジタル化事業 |
| 図名 | 新潟市個人タクシー事業協同組合 |
| 縮尺 | 1：40 |
| 図面番号 | 関016 |
| | 完　成　図 |
| 年月 | 平成２３年　３月 |
| 承認 | 青島 |
| 請負者 | |

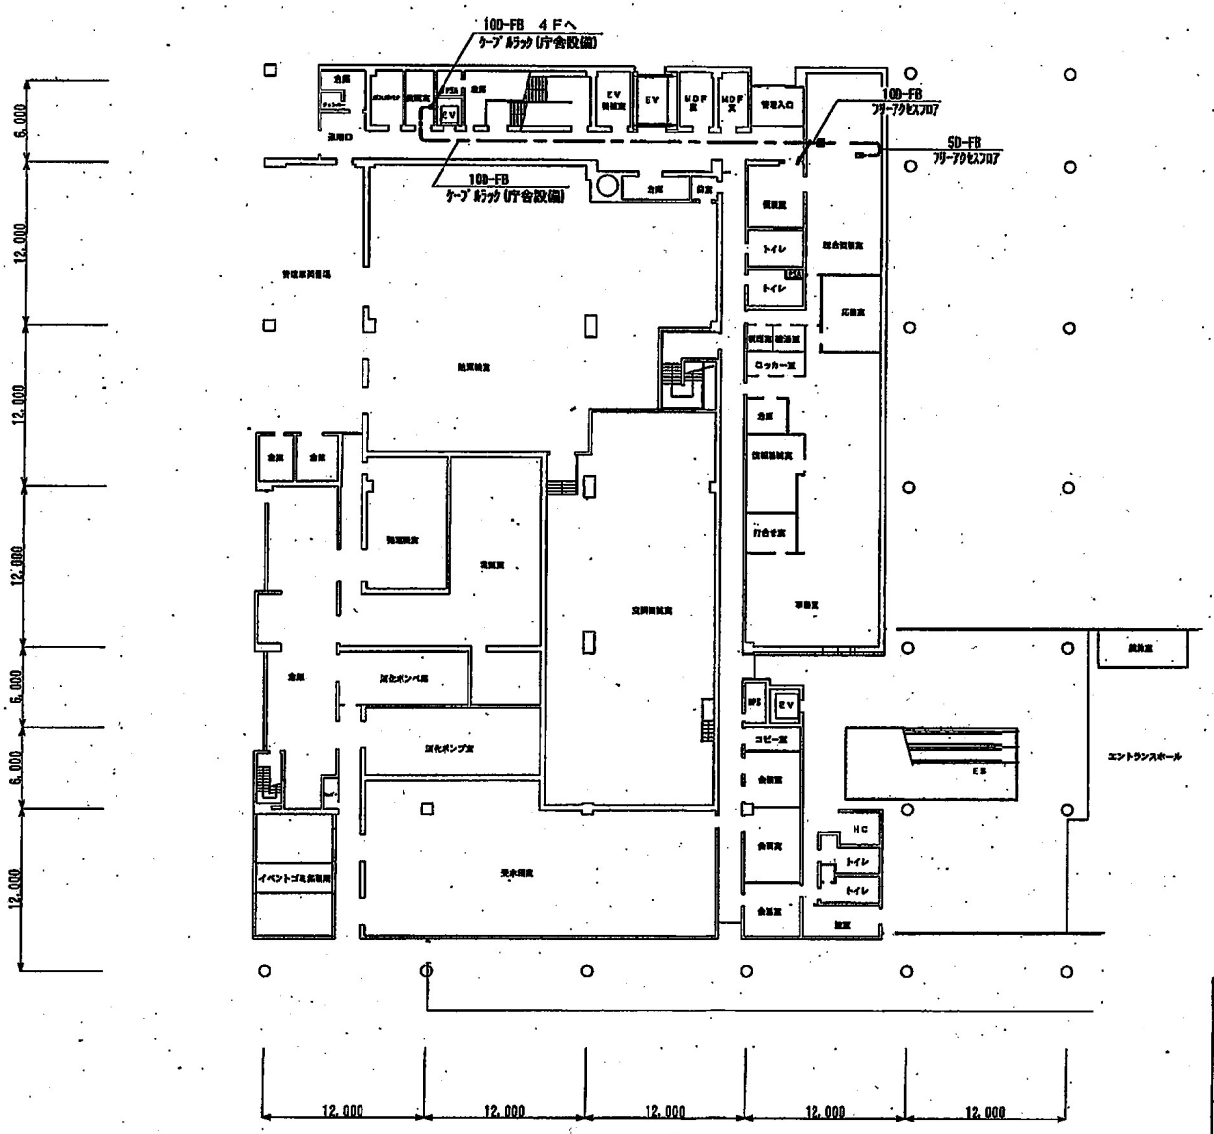
10D-FB　4Fへ
ケーブルラック(庁舎設備)
10D-FB
ケーブルラック(庁舎設備)
10D-FB
フリーアクセスフロア
5D-FB
フリーアクセスフロア
EV
EV
MDF室
MDF室
管理入口
倉庫
倉庫
倉庫

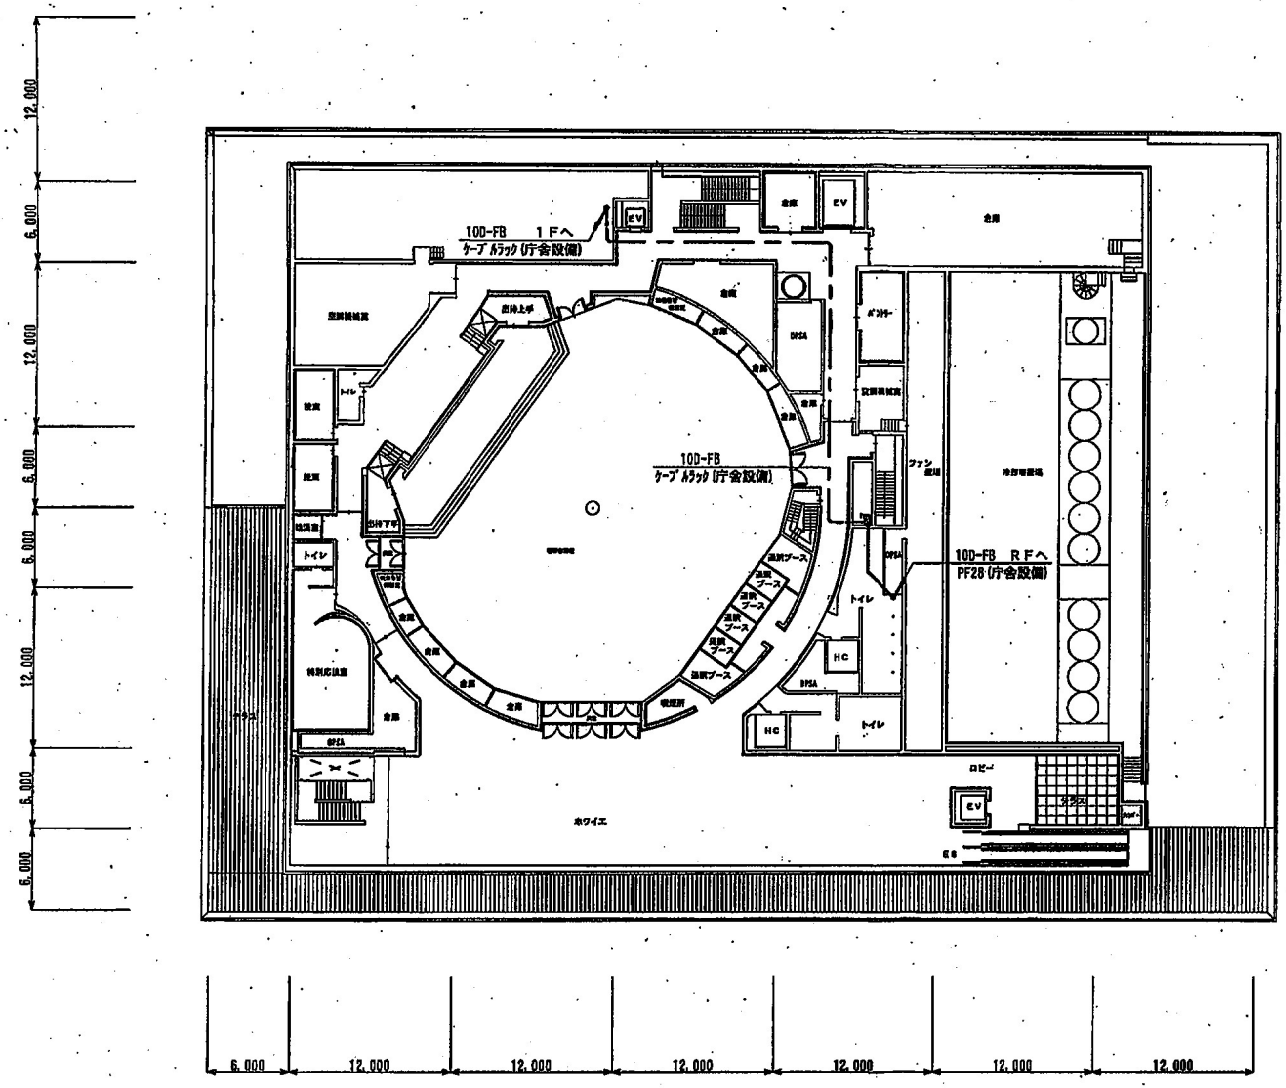



4Ｆ平面図

凡　例

| 記　号 | 名　称 |
|---|---|
| | 空中線 |
| | 平面定局 |
| | 制御器 |
| | ＦＡＸ |
| | プルボックス |
| | 端子盤 |
| | 分電盤 |
| | コンセント（単数） |
| | コンクリートはつり、コア抜き（貫通） |
| | コンクリートはつり、コア抜き（床貫通） |
| 実線 | 天井ころがし配線 |
| 点線1 | 露出配管配線 |
| 一点鎖1 | ラック配線 |
| 二点鎖1 | 床埋設配線 |
| 点線3 | フリーアクセス、床ピット内配線 |
| 点線2 | 架空配線 |
| 一点鎖2 | 天井隠蔽配管配線 |
| | |
| | コネクタ接続変換部 |
| | 立ち上がり・立ち下がり |
| | |

| | |
|---|---|
| 工事名 | 防災行政無線デジタル化事業 |
| 図　名 | コンベンションセンター　４Ｆ |
| 縮尺 | 1：400 |
| 図面番号 | 関018－2 |
| | 完　成　図 |
| 年月 | 平成２３年　３月 |
| 承認 | 青島 |
| 請負者 | |

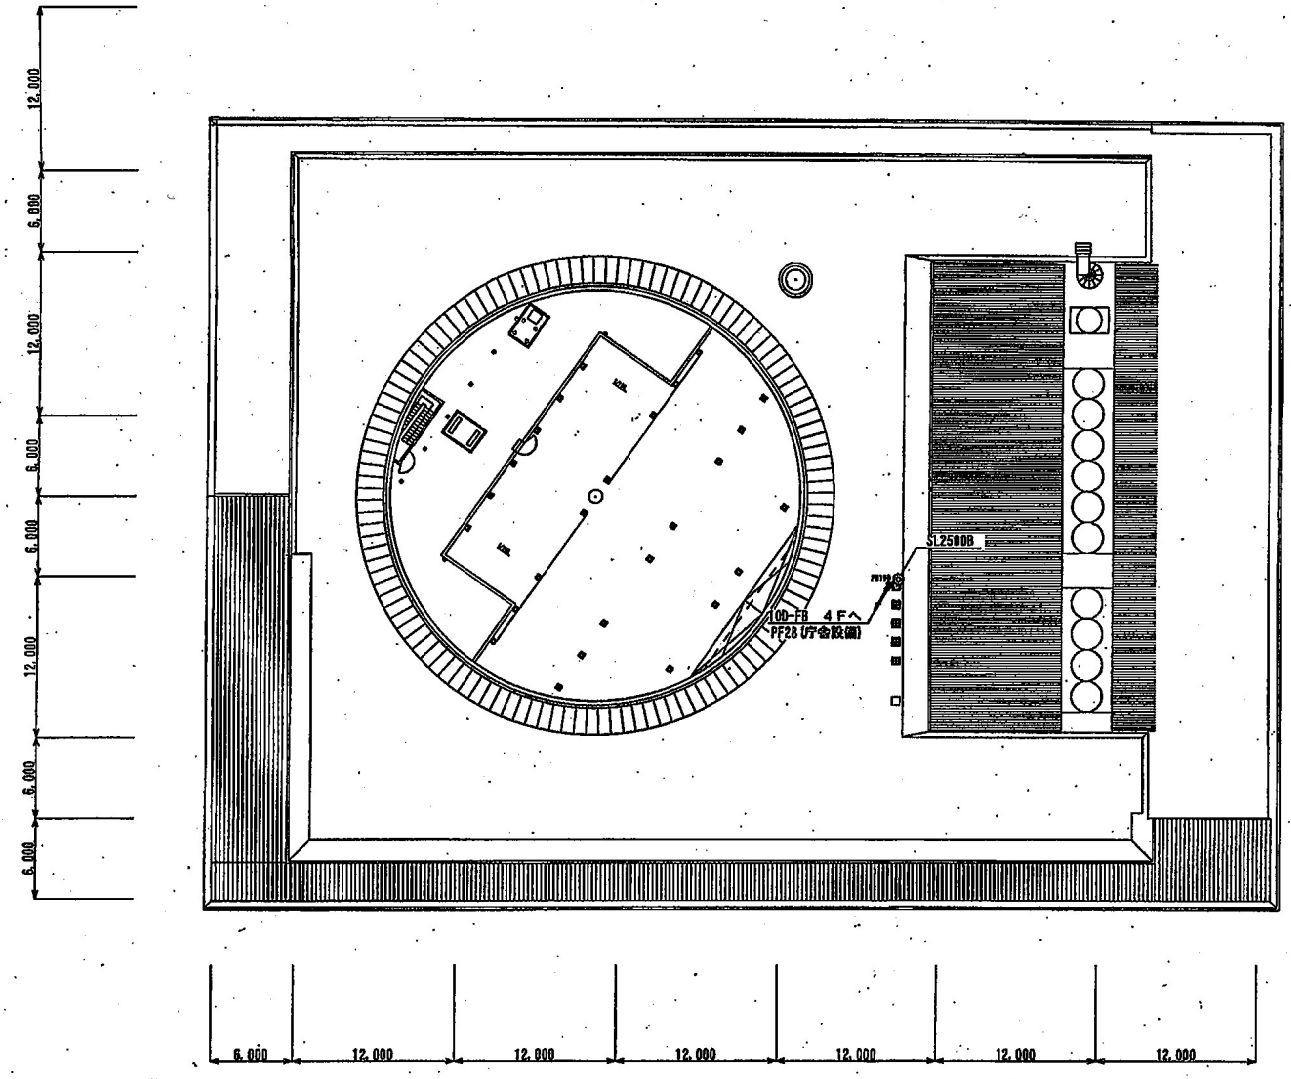



ＲＦ平面図

凡　例


| 記号 | 名称 |
|---|---|
| | 空中線 |
| | 半固定用 |
| | 制御器 |
| | ＦＡＸ |
| | プルボックス　（表記のないものは　200x200x200） |
| | 端子盤 |
| | 分電盤 |
| | コンセント（低設） |
| | コンクリートはつり、コア抜き（壁貫通） |
| | コンクリートはつり、コア抜き（床貫通） |
| 実線 | 天井ころがし配線 |
| 点線1 | 露出配管配線 |
| 一点鎖1 | ラック配線 |
| 二点鎖1 | 床隠蔽配線 |
| 点線3 | フリーアクセス、床ピット内配線 |
| 点線2 | 架空配線 |
| 一点鎖2 | 天井隠蔽配管配線 |
| | |
| | コネクタ接続変換部　（例　100-FB⇒SB-FB） |
| | 立ち上がり・立ち下がり |
| | |

組合せ


| | |
|---|---|
| 工事名 | 防災行政無線デジタル化事業 |
| 図名 | コンベンションセンター　ＲＦ |
| 縮尺 | 1：400 |
| 図面番号 | 関018－3 |
| | 完　成　図 |
| 年月 | 平成２３年　３月 |
| 承認 | 青島 |
| 調負者 | |

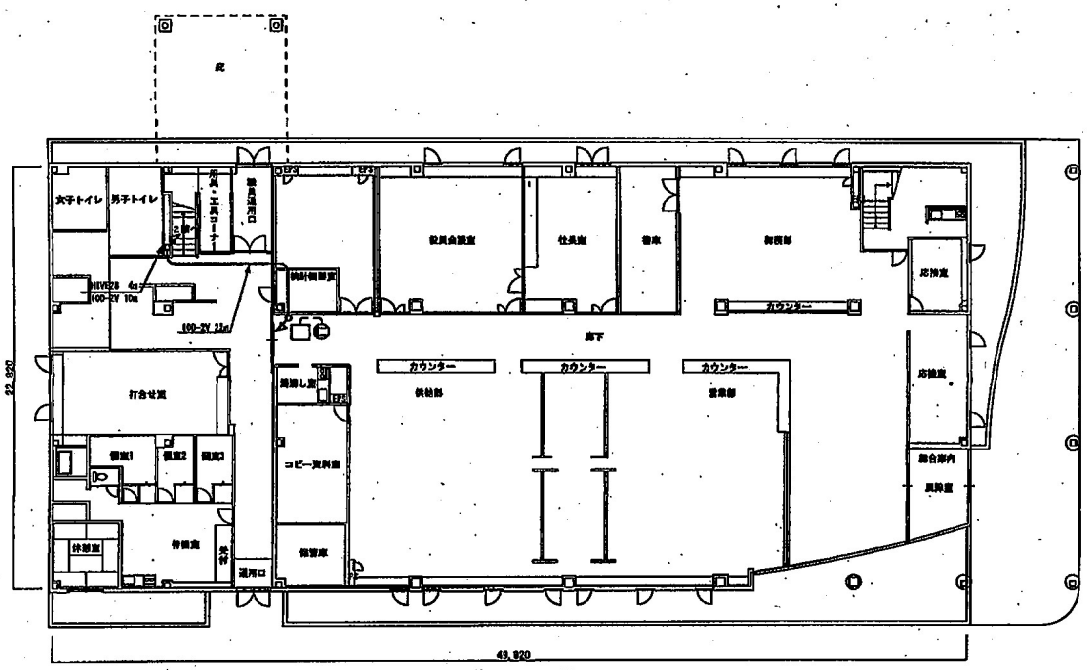


1階　平面図

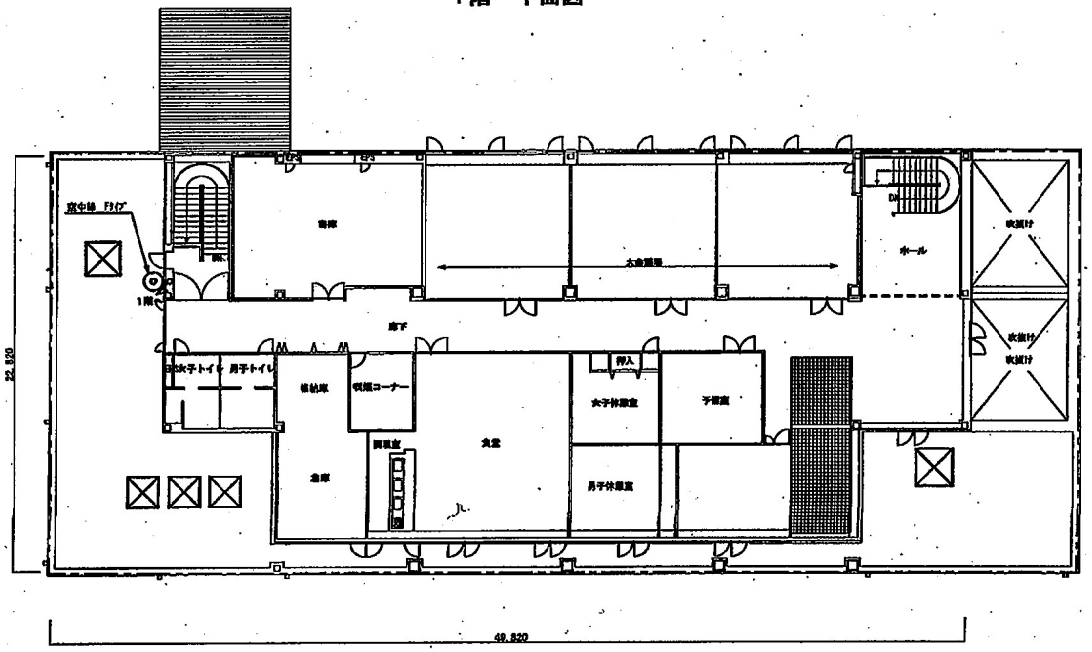



2階　平面図

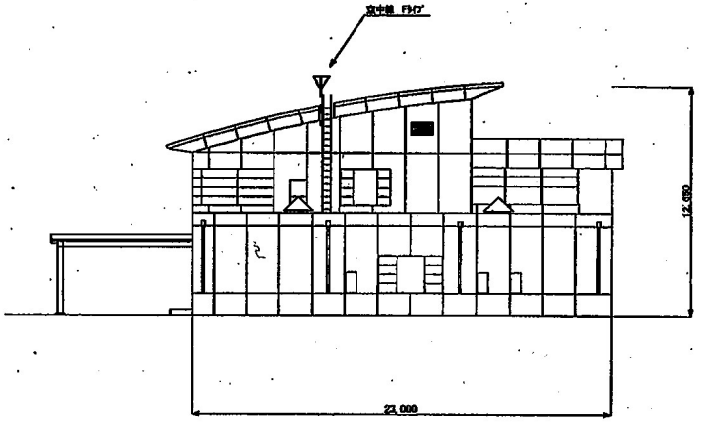



西側　立面図

| | |
|---|---|
| 工事名 | |
| 図名 | 越後天然ガス㈱新津営業所　平面図・立面図 |
| 縮尺 | 1:200 |
| 図面番号 | |
| 完成図 | |
| 承認 | 検図 |
| 図面 | |
| 図集番 | |

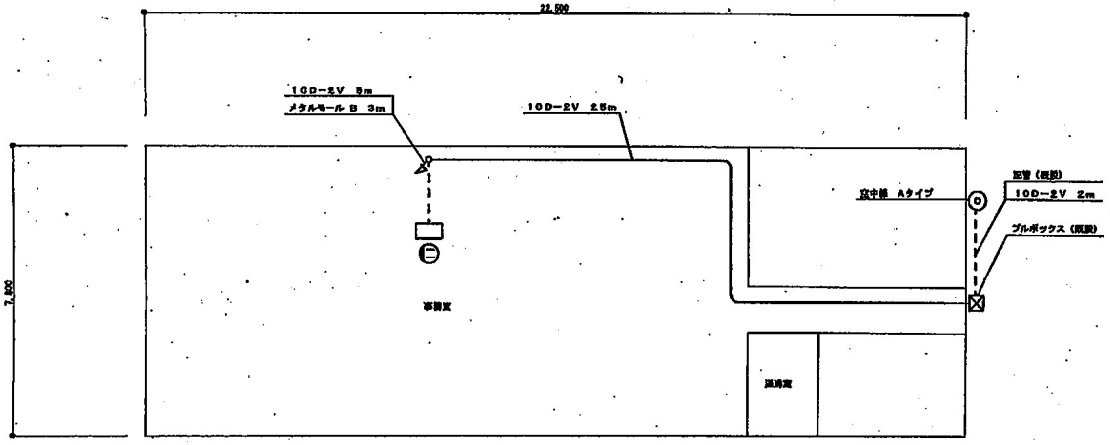



1 階 平 面 図

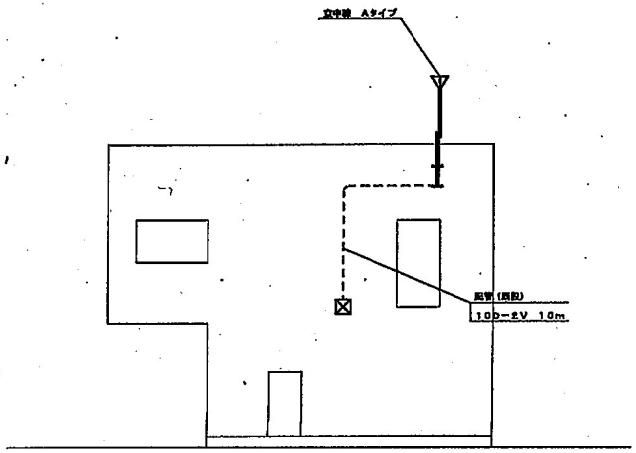


立 面 図

| | |
|---|---|
| 工事名 | |
| 図 名 | 白根瓦斯㈱ 平面図・立面図 |
| 縮尺 | 1:100 |
| 図面番号 | 177 |
| 竣 工 図 | |
| 承認 | 検図 / 製図 |
| 担当者 | |

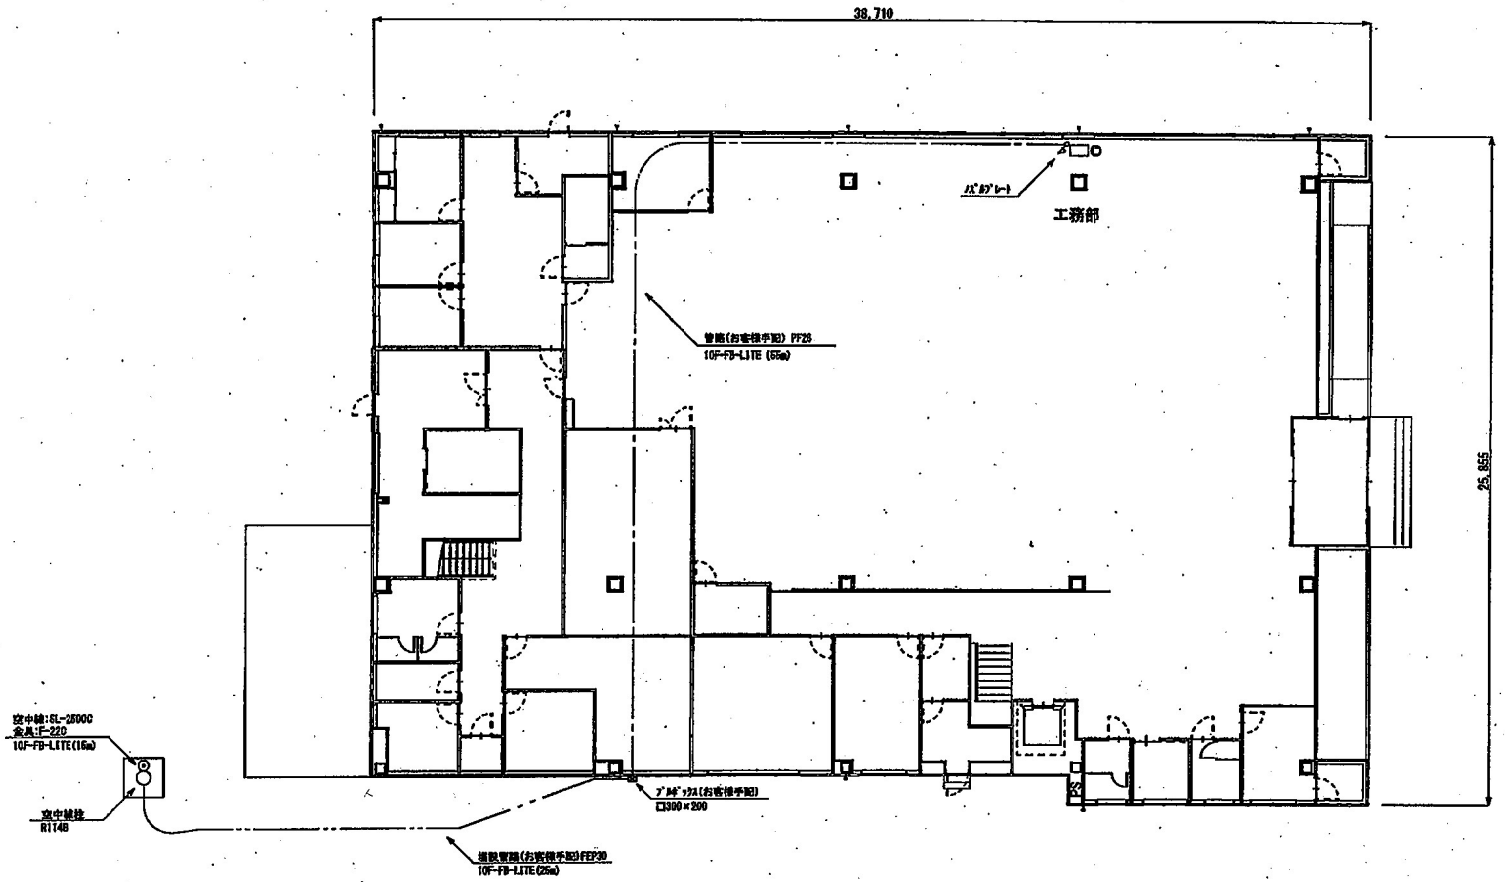


1階平面図　S=1/200

凡　例


| 記　号 | 名　　称 |
|---|---|
| | 空中線 |
| | 半固定局 |
| | 制御盤 |
| | FAX |
| | プルボックス　（既設のないものは　300×300×200） |
| | 端子盤 |
| | 分電盤 |
| | コンセント（既設） |
| | コンクリートはつり、コア抜き（壁貫通） |
| | コンクリートはつり、コア抜き（床貫通） |
| | 天井ころがし配線 |
| | 露出配管配線 |
| | ラック配線 |
| | 床隠蔽配線 |
| | フリーアクセス、ピット内配線 |
| | 架空配線 |
| | 天井隠蔽配管配線 |
| | 埋設配管配線 |
| | コネクタ接続変換部　（例　10B-FB⇔5D-FB） |
| | 立ち上がり・立ち下がり |
| | |

| | |
|---|---|
| 工事名 | |
| 図　名 | 指原ガス |
| 縮尺 | 1：200 |
| 図面番号 | |
| 完　成　図 | |
| 年月 | 令和 元年 8月 |
| 承認 | |
| 施工者 | |

＊同軸ケーブル積算根拠

| | | |
|---|---|---|
| 水平距離 | 1階 | 30.0m |
| | 4階 | 2.0m |
| 垂直距離 | 4階 | 4.0m |
| | 3階 | 4.0m |
| | 2階 | 4.0m |
| | 1階 | 4.0m |
| | 合計 | 48.0m |

積算長は曲がり部分の余長を
考慮し図面上の１．１５倍とする。
48×1.15=55.2≒５５mとする

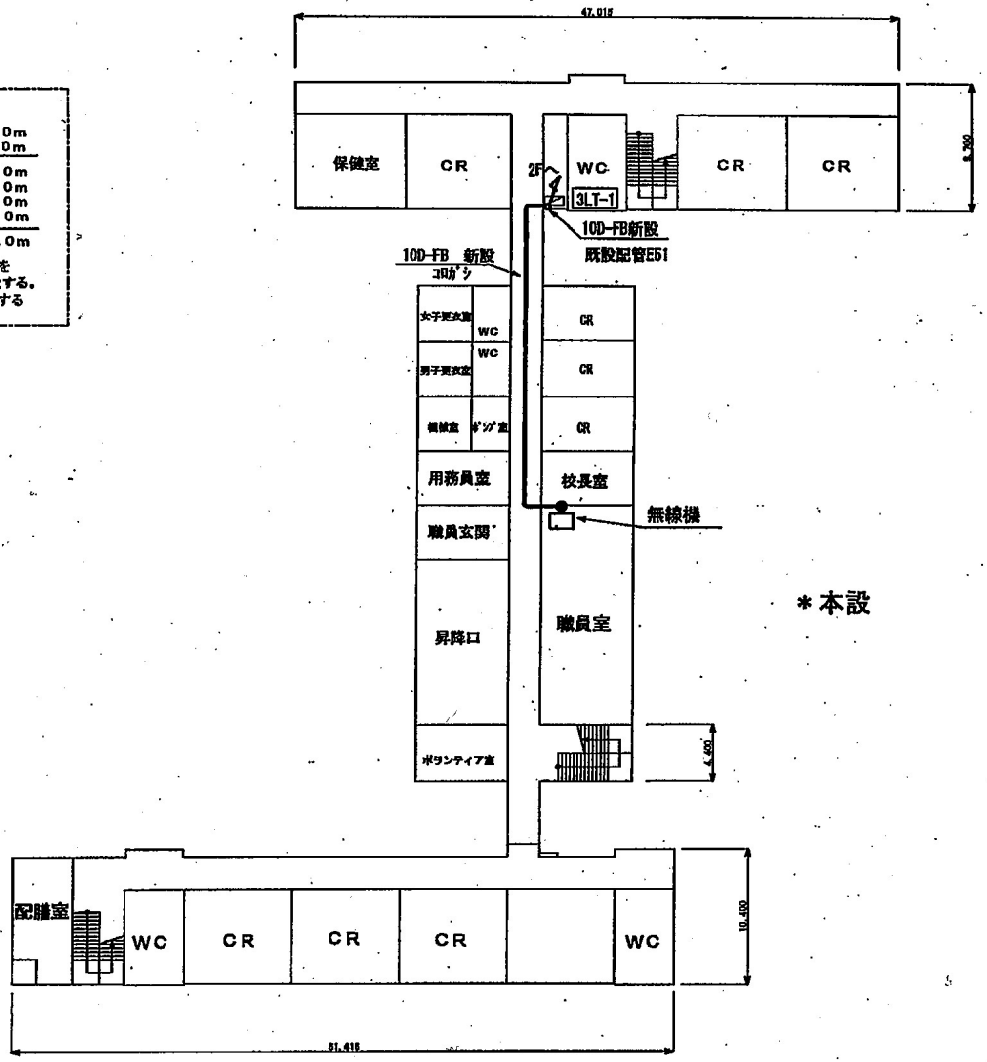



１Ｆ

＊本設

凡　例

| 記号 | 名称 |
|---|---|
| | 支中線 |
| | 半固定用 |
| | 制御器 |
| | ＦＡＸ |
| | プルボックス （表記のない物の寸法 300x200x200） |
| | 端子盤 |
| | 分電盤 |
| | コンセント（既設） |
| | コンクリートはつり、コア抜き（壁貫通） |
| | コンクリートはつり、コア抜き（床貫通） |
| 実線 | 天井ころがし配線 |
| 点線1 | 露出配管配線 |
| 一点鎖1 | ラック配線 |
| 二点鎖1 | 床埋設配線 |
| 点線3 | フリーアクセス、床ピット内配線 |
| 点線2 | 架空配線 |
| 一点鎖2 | 天井既設配管配線 |
| | コネクタ接続変換部 （例 N型-P(+)-SR-P型） |
| | 立ち上がり・立ち下がり |

| | | | |
|---|---|---|---|
| 工事名 | 新潟市防災無線移設工事 | | |
| 図名 | 東青山小学校　１Ｆ | | |
| 縮尺 | １：４００ | 図面番号 | |
| 年月 | 平成２７年　８月 | 承認 | 製図 |
| 調査者 | | | |

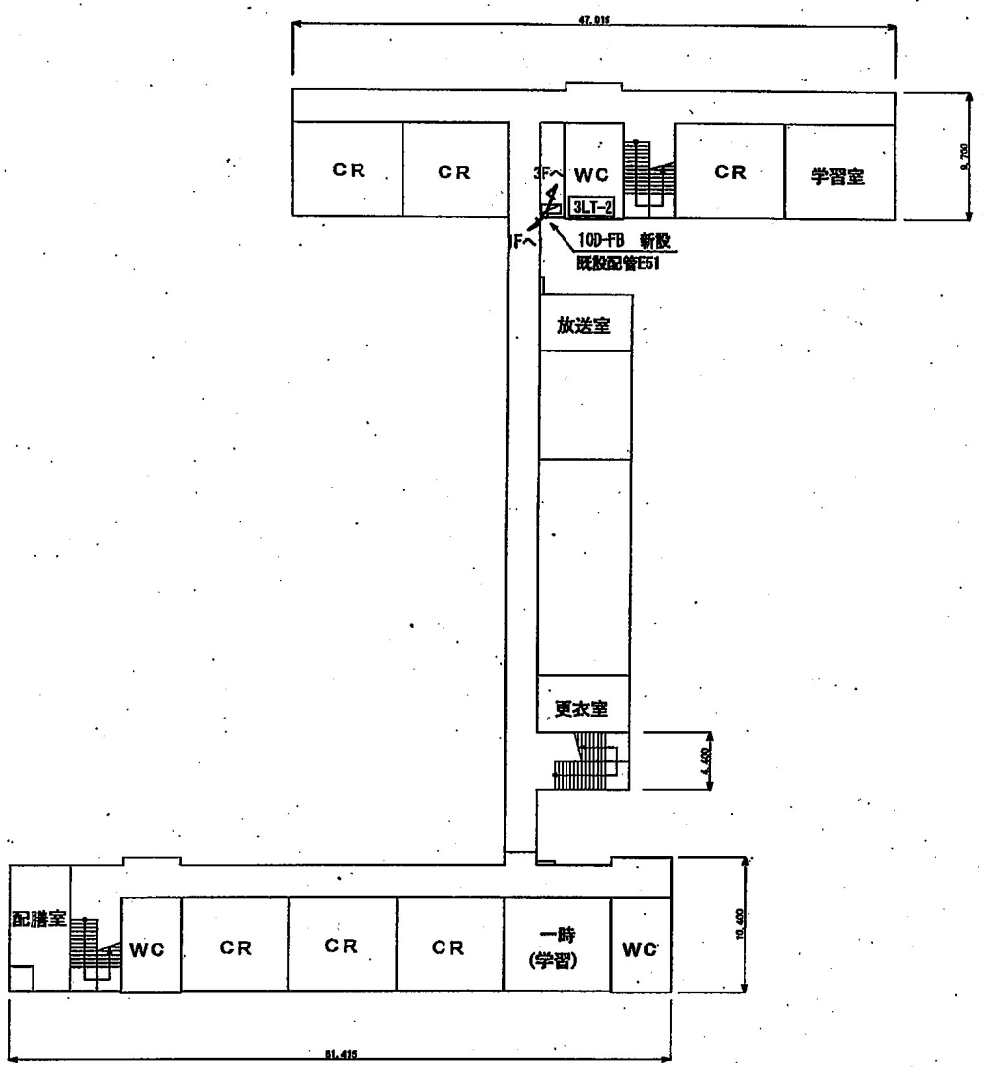



2 F

凡 例

| 記号 | 名称 |
|---|---|
| | 空中線 |
| | 半固定用 |
| | 制御器 |
| | FAX |
| | プルボックス （記号のないものは 200×200×150） |
| | 端子盤 |
| | 分電盤 |
| | コンセント（既設） |
| | コンクリートはつり、コア抜き（貫通） |
| | コンクリートはつり、コア抜き（床貫通） |
| 実線 | 天井ころがし配線 |
| 点線1 | 露出配管配線 |
| 一点鎖1 | ラック配線 |
| 二点鎖1 | 床隠蔽配線 |
| 点線2 | フリーアクセス、床ピット内配線 |
| 点線2 | 架空配線 |
| 一点鎖2 | 天井既設配管配線 |
| | |
| | コネクタ接続変換部 例 M9-F9⇒F9-F9 |
| | 立ち上がり・立ち下がり |

線色5

| | |
|---|---|
| 工事名 | 新潟市防災無線移設工事 |
| 図 名 | 東青山小学校 2F |
| 縮尺 | 1：400 |
| 図面番号 | |
| 年月 | 平成27年 8月 |
| 承認 | |
| 製図 | |
| 請負者 | |

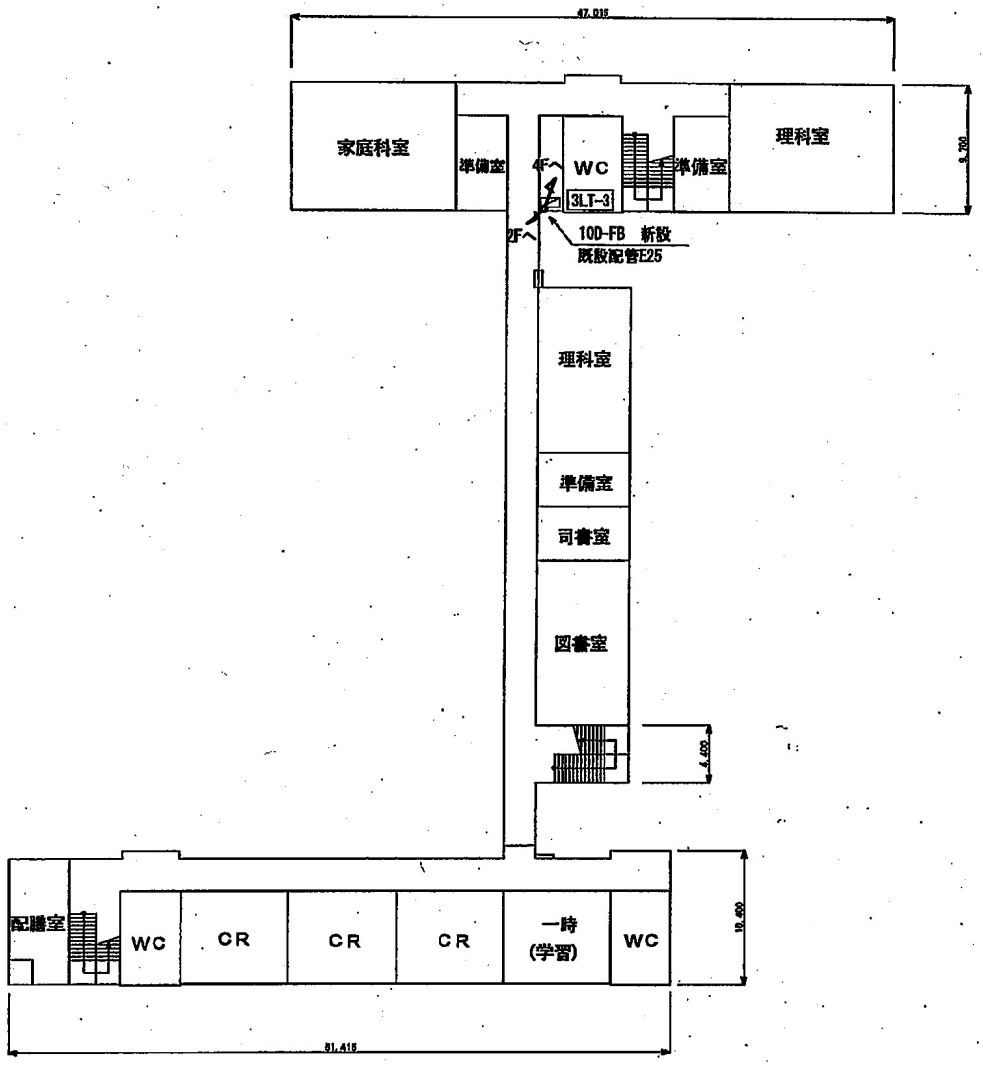




3 F

凡 例

| 記号 | 名称 |
|---|---|
| | 空中線 |
| | 半固定局 |
| | 制御部 |
| | FAX |
| | プルボックス (表記のないものは 200×200×200) |
| | 端子盤 |
| | 分電盤 |
| | コンセント (既設) |
| | コンクリートはつり、コア抜き (壁貫通) |
| | コンクリートはつり、コア抜き (床貫通) |
| 実線 | 天井ころがし配線 |
| 点線1 | 露出配管配線 |
| 一点鎖1 | ラック配線 |
| 二点鎖1 | 床隠蔽配線 |
| 点線3 | フリーアクセス、床ピット内配線 |
| 点線2 | 架空配線 |
| 一点鎖2 | 天井既設配管配線 |
| | コネクタ接続変換部 (例 10-FB⇔10-FB) |
| | 立ち上がり・立ち下がり |

| | |
|---|---|
| 工事名 | 新潟市防災無線移設工事 |
| 図 名 | 東青山小学校 3 F |
| 縮尺 | 1:400 |
| 図面番号 | |
| 年月 | 平成27年 8月 |
| 承認 | |
| 製図 | |
| 請負者 | |

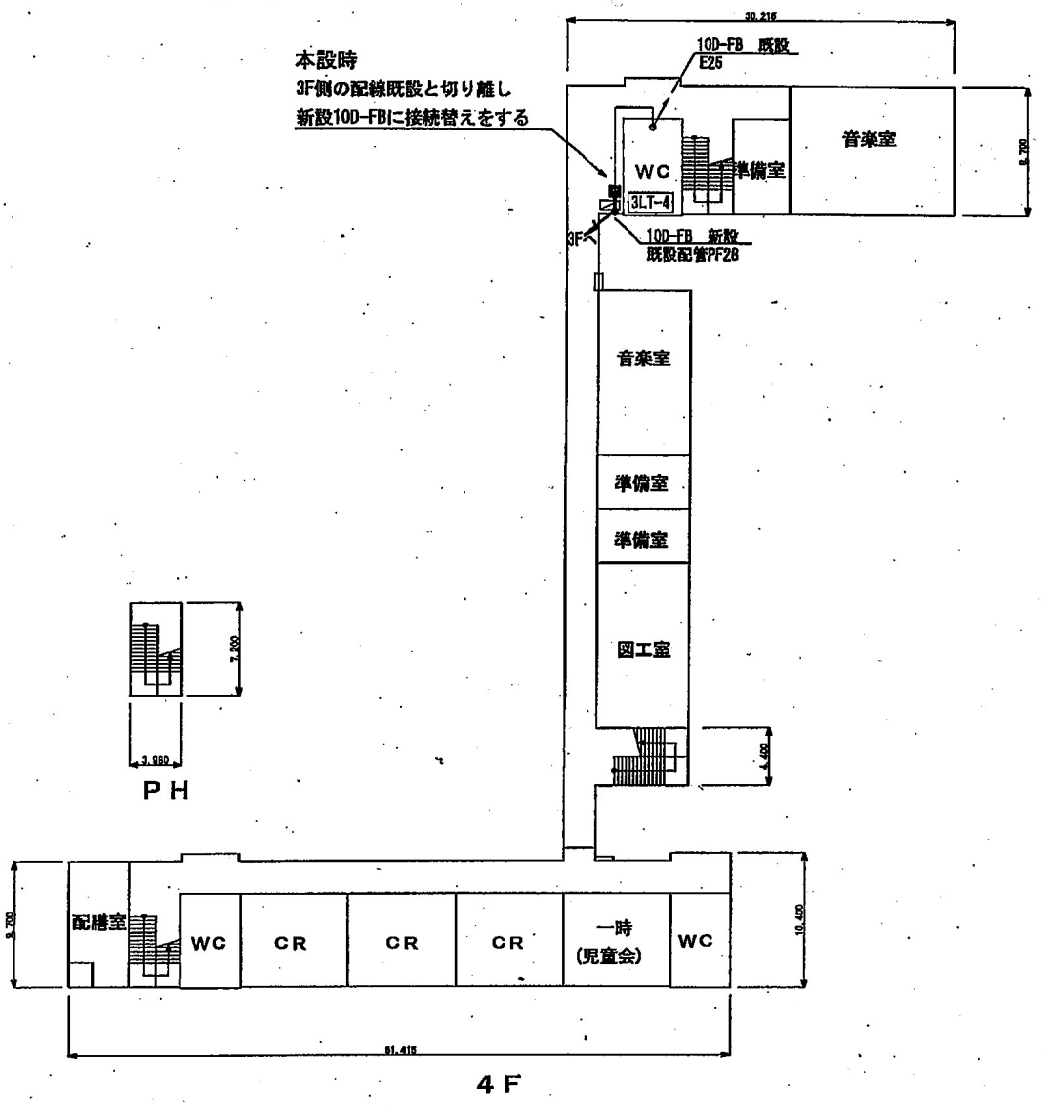


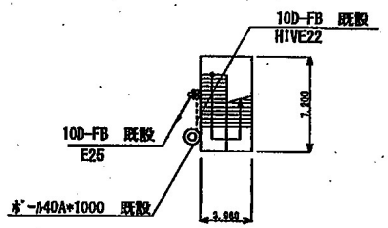



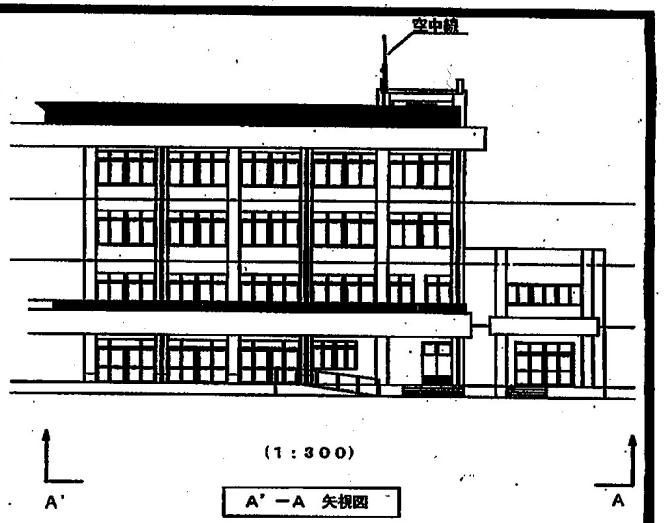

凡　例


| 記号 | 名称 |
|---|---|
| | 空中線 |
| | 半固定局 |
| | 制御器 |
| | FAX |
| | プルボックス　（材質のないものは 200×200×200） |
| | 端子盤 |
| | 分電盤 |
| | コンセント（既設） |
| | コンクリートはつり、コア抜き（壁貫通） |
| | コンクリートはつり、コア抜き（床貫通） |
| 実線 | 天井ころがし配線 |
| 点線1 | 露出配管配線 |
| 一点鎖線1 | ラック配線 |
| 二点鎖線1 | 床隠蔽配線 |
| 点線3 | フリーアクセス、床ピット内配線 |
| 点線2 | 架空配線 |
| 一点鎖線2 | 天井既設配管配線 |
| | |
| | コネクタ接続変換部　（例　100-FB⇒50-FB） |
| | 立ち上がり・立ち下がり |


| | |
|---|---|
| 工事名 | 新潟市防災無線移設工事 |
| 図名 | 東育山小学校　４Ｆ・ＰＨ |
| 縮尺 | 1：400 |
| 図面番号 | |
| 年月 | 平成２７年　８月 |
| 承認 | |
| 製図 | |
| 請負者 | |

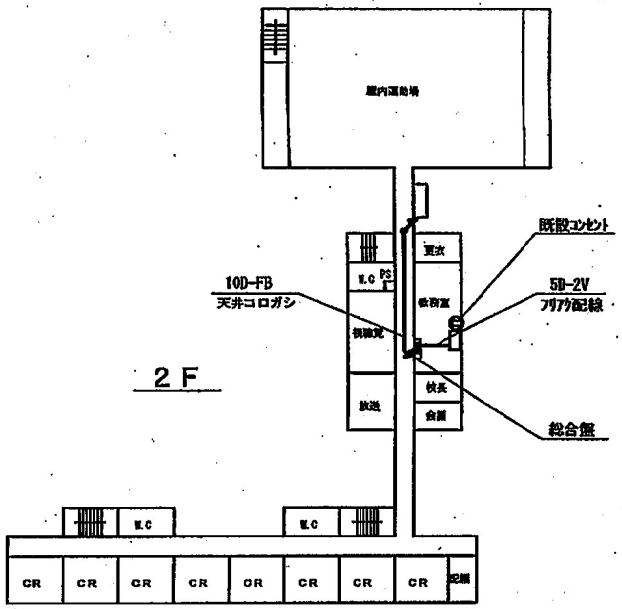

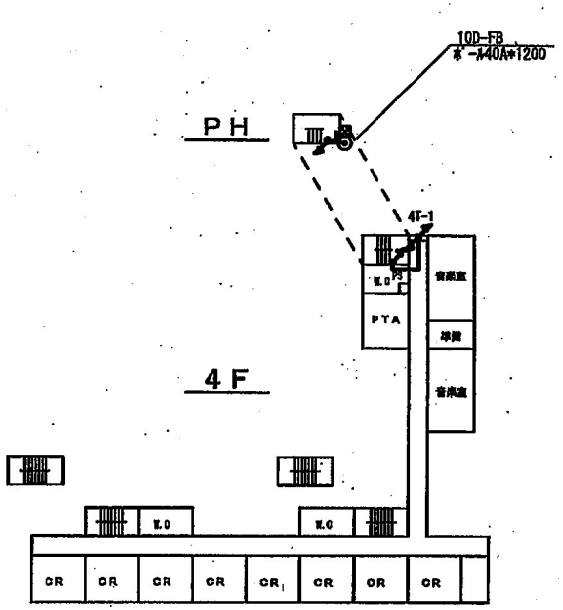



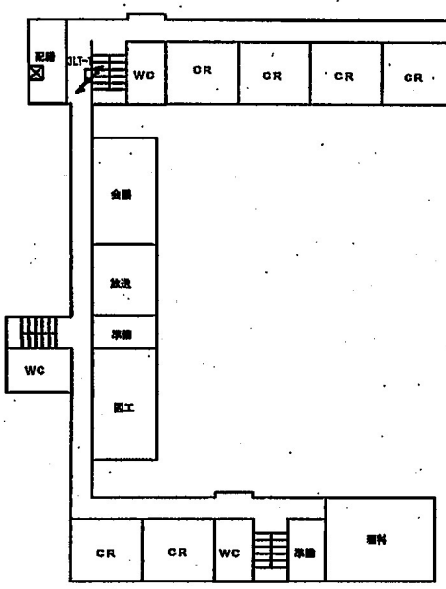

凡 例
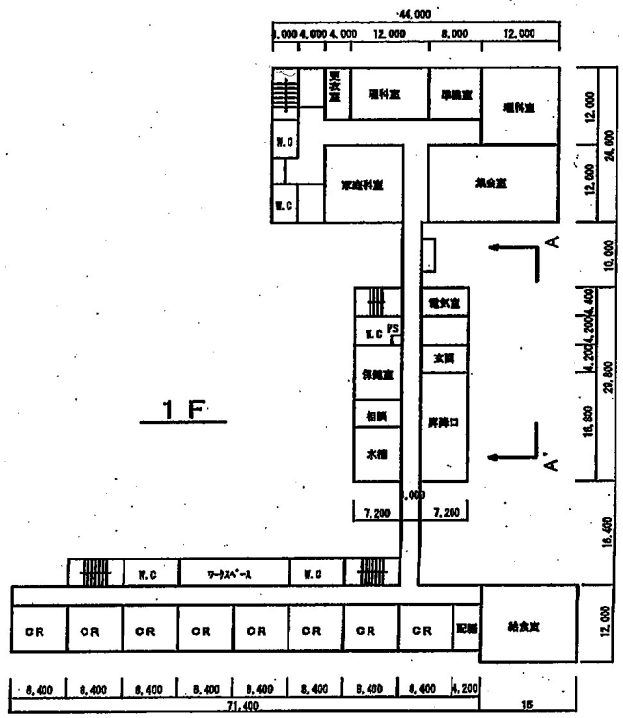
| 記号 | 名称 |
|---|---|
| | 空中線 |
| | 半固定局 |
| | 制御器 |
| | FAX |
| | プルボックス (※記のないもの:200x200x100) |
| | 端子盤 |
| | 分電盤 |
| | コンセント (既設) |
| | コンクリートはつり、コア抜き (壁貫通) |
| | コンクリートはつり、コア抜き (床貫通) |
| 線色5 実線 | 天井ころがし配線 |
| 線色5 点線1 | 露出配管配線 |
| 線色5 一点鎖1 | ラック配線 |
| 線色5 二点鎖1 | 床部埋配線 |
| 線色5 点鎖3 | フリーアクセス、床ピット内配線 |
| 線色5 点鎖2 | 壁埋配線 |
| 線色5 一点鎖2 | 天井吊設配管配線 |
| | コネクタ接続変換部 (例 10D-FB⇔5D-FB) |
| | 立ち上がり・立ち下がり |

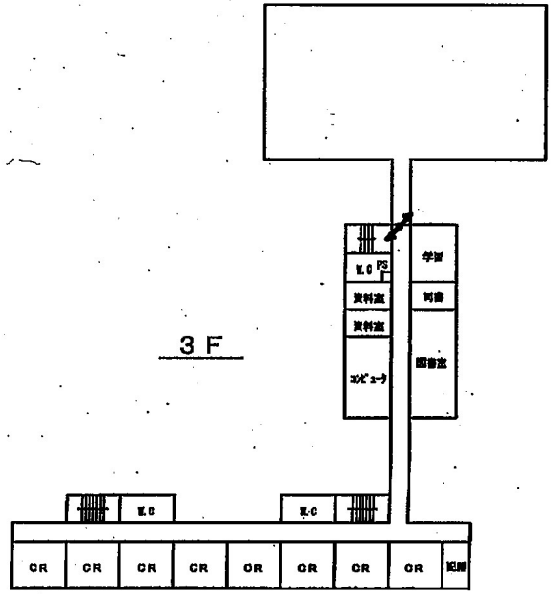
| | |
|---|---|
| 工事名 | |
| 図名 | 桜が丘小学校 平面・立面図 |
| 縮尺 | 1:800 1:300 |
| 図面番号 | |
| | 完 成 図 |
| 年月 | 平成 26年 10月 |
| 承認 | |
| 購負者 | |

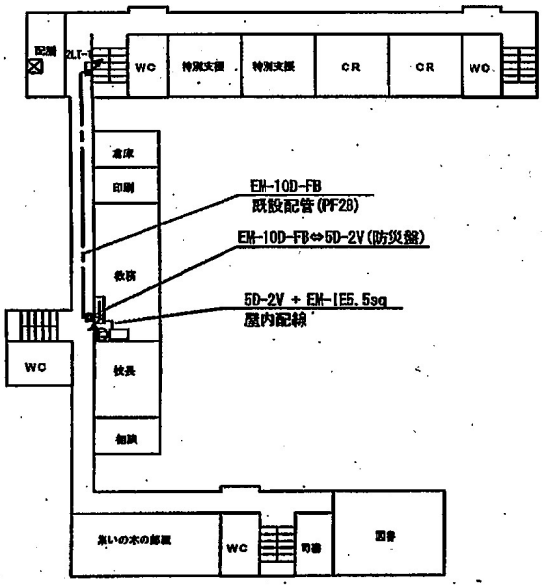



2 F




3 F

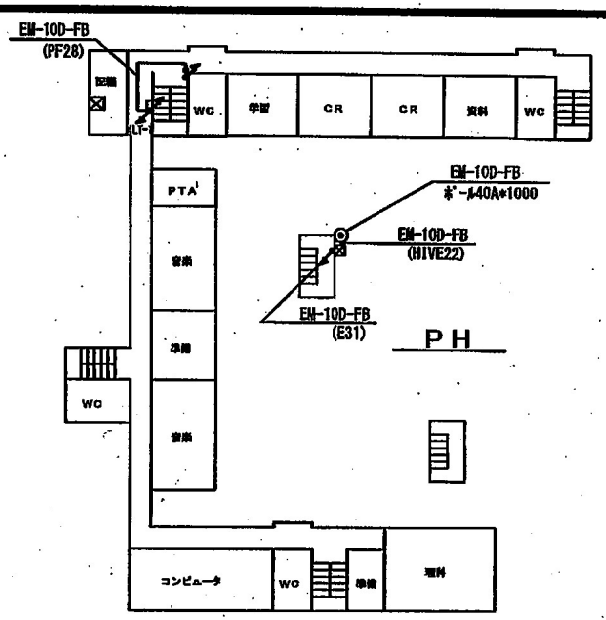


4 F

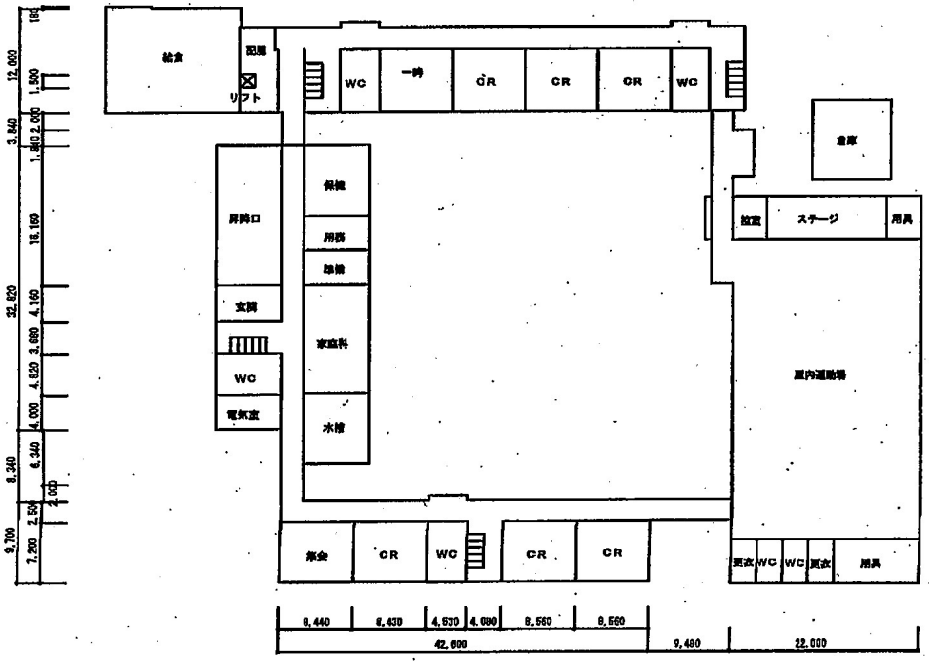



1 F


凡　例

| 記　号 | 名　称 |
|---|---|
| | 空中線 |
| | 半面充用 |
| | 制御器 |
| | FAX |
| | プルボックス |
| | 端子盤 |
| | 分電盤 |
| | コンセント（既設） |
| | コンクリートはつり、コア抜き（壁貫通） |
| | コンクリートはつり、コア抜き（床貫通） |
| 実線 | 天井ころがし配線 |
| 点線1 | 露出配管配線 |
| 一点鎖1 | ラック配線 |
| 二点鎖1 | 床隠蔽配線 |
| 点線3 | フリーアクセス、床ピット内配線 |
| 点線2 | 埋設配線 |
| 一点鎖2 | 天井隠蔽配管配線 |
| | コネクタ接続支持部（例 10P-7P=3P-2P） |
| | 立ち上がり・立ち下がり |


| | |
|---|---|
| 工事名 | |
| 図　名 | 江南小学校 |
| 縮尺 | 1：600 |
| 図面番号 | |
| | 完　成　図 |
| 年月 | 令和　2年10月 |
| 承認 | |
| 請負者 | |

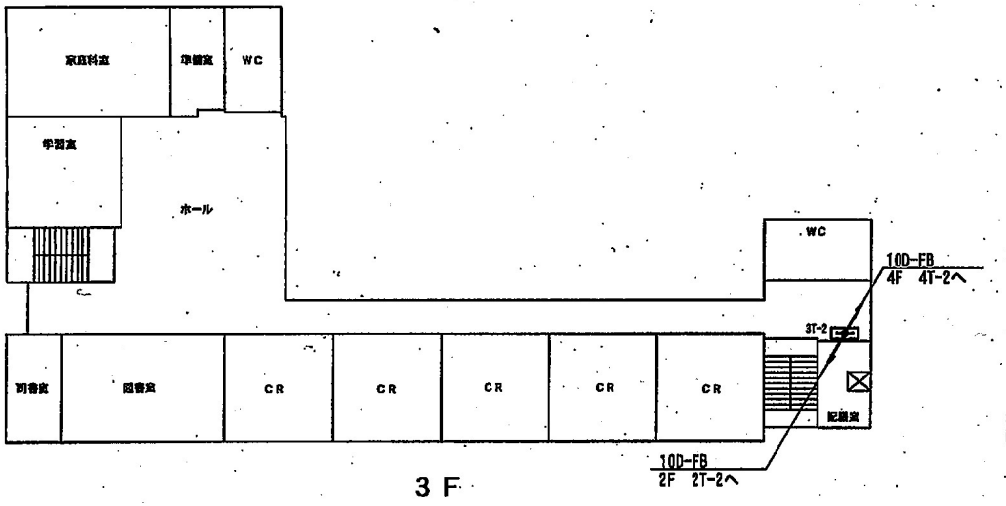


3 F

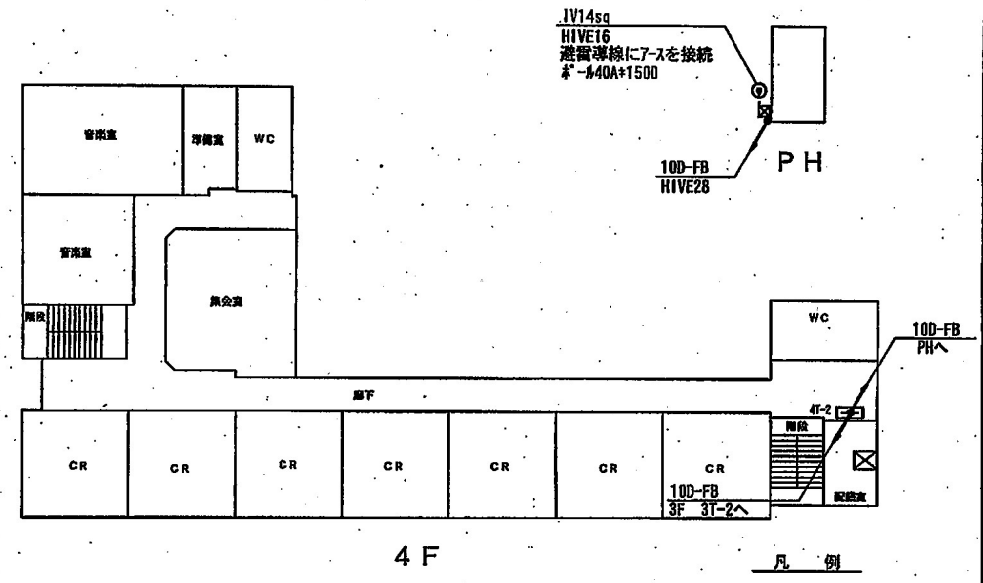


4 F

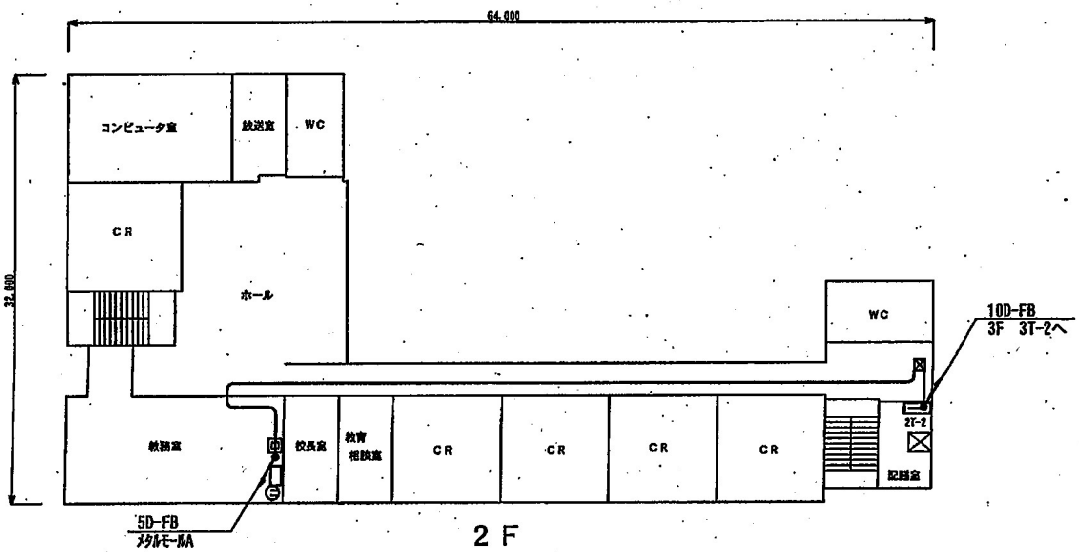



2 F

凡 例

| 記号 | 名称 |
|---|---|
| | 放中線 |
| | 半固定用 |
| | 制御用 |
| | FAX |
| | プルボックス（但記のないものは 240x200x200） |
| | 端子盤 |
| | 分電盤 |
| | コンセント（埋設） |
| | コンクリートはつり、コア抜き（壁貫通） |
| | コンクリートはつり、コア抜き（床貫通） |
| 実線 | 天井ころがし配線 |
| 点線1 | 露出配管配線 |
| 一点鎖1 | ラック配線 |
| 二点鎖1 | 床隠蔽配線 |
| 点線3 | フリーアクセス、床ピット内配線 |
| 点線2 | 架空配線 |
| 一点鎖2 | 天井隠蔽配管配線 |
| | |
| | コネクタ接続変換部（例 10-F8→12-F8） |
| | 立ち上がり・立ち下がり |

線色2


| | |
|---|---|
| 工事名 | 防災行政無線デジタル化事業 |
| 図名 | 紫竹山小学校 |
| 縮尺 | 1：400 |
| 図面番号 | 125 |
| | 完成図 |
| 年月 | 平成２２年 3月 |
| 承認 | |
| 請負者 | |

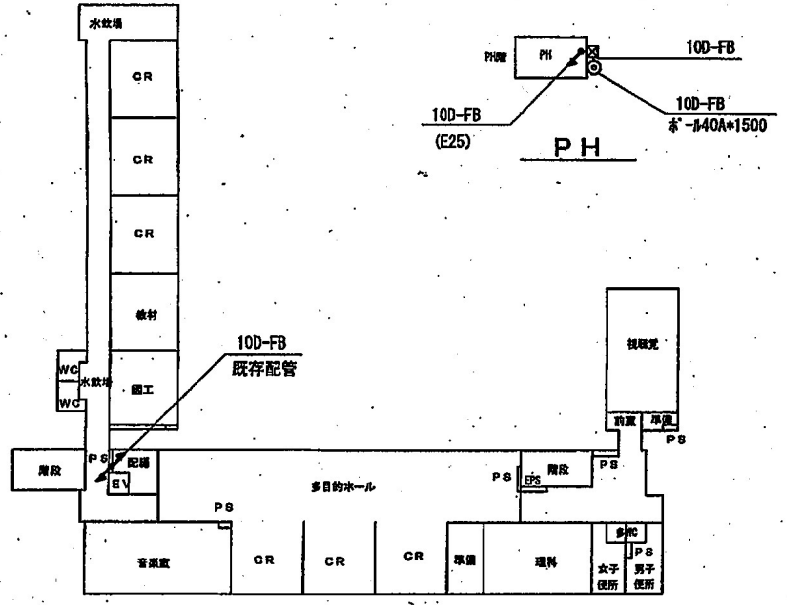



3 F




PH

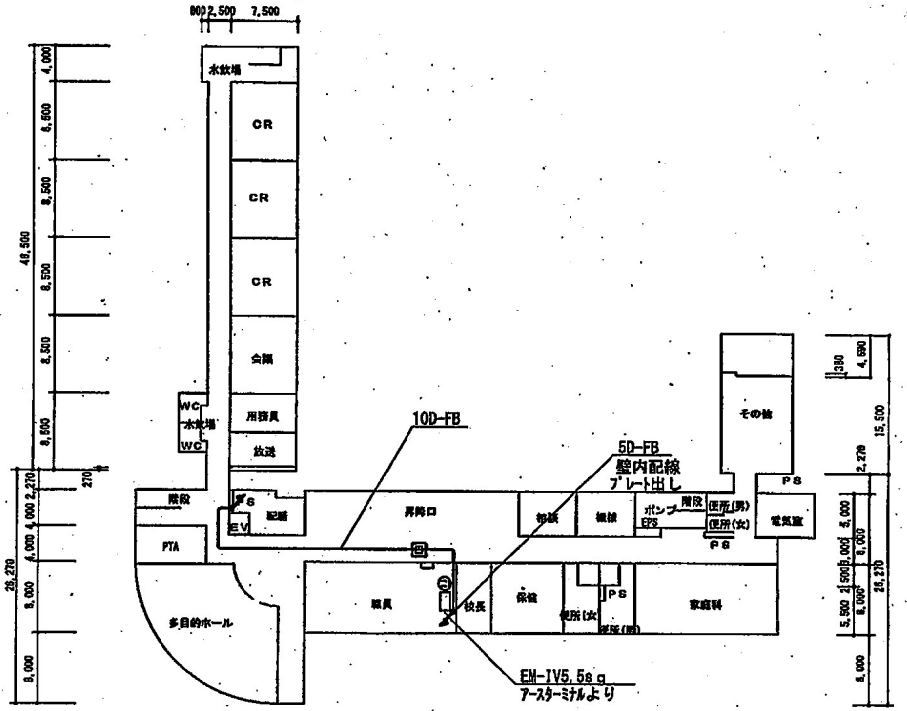


1 F

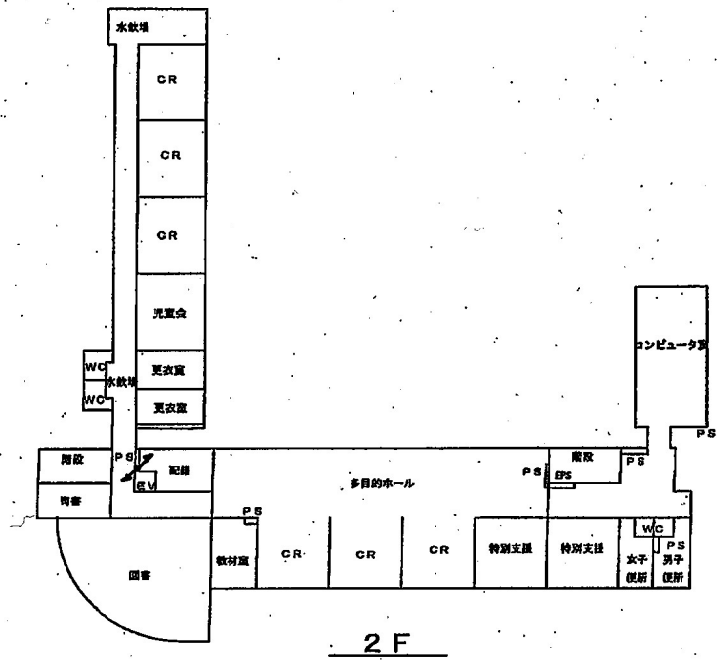



2 F

凡　例

| 記号 | 名称 |
|---|---|
| | 立中線 |
| | 単独定局 |
| | 制御器 |
| | FAX |
| | プルボックス　(特記のないものは 200x200x200) |
| | 端子盤 |
| | 分電盤 |
| | コンセント（既設） |
| | コンクリートはつり、コア抜き（壁貫通） |
| | コンクリートはつり、コア抜き（床貫通） |
| 実線 | 天井ころがし配線 |
| 点線1 | 露出配管配線 |
| 一点鎖1 | ラック配線 |
| 二点鎖1 | 床隠蔽配線 |
| 点線3 | フリーアクセス、ポピット内配線 |
| 点線2 | 埋設配線 |
| 一点鎖2 | 天井既設配管配線 |
| | コネクタ接続実施部　(例　10D-FB⇔5D-FB) |
| | 立ち上がり・立ち下がり |

| | |
|---|---|
| 工事名 | 防災行政無線デジタル化事業 |
| 図名 | 大野小学校 |
| 縮尺 | 1：600 |
| 図面番号 | 126 |
| | 完　成　図 |
| 年月 | 平成２２年　３月 |
| 承認 | |
| 請負者 | |

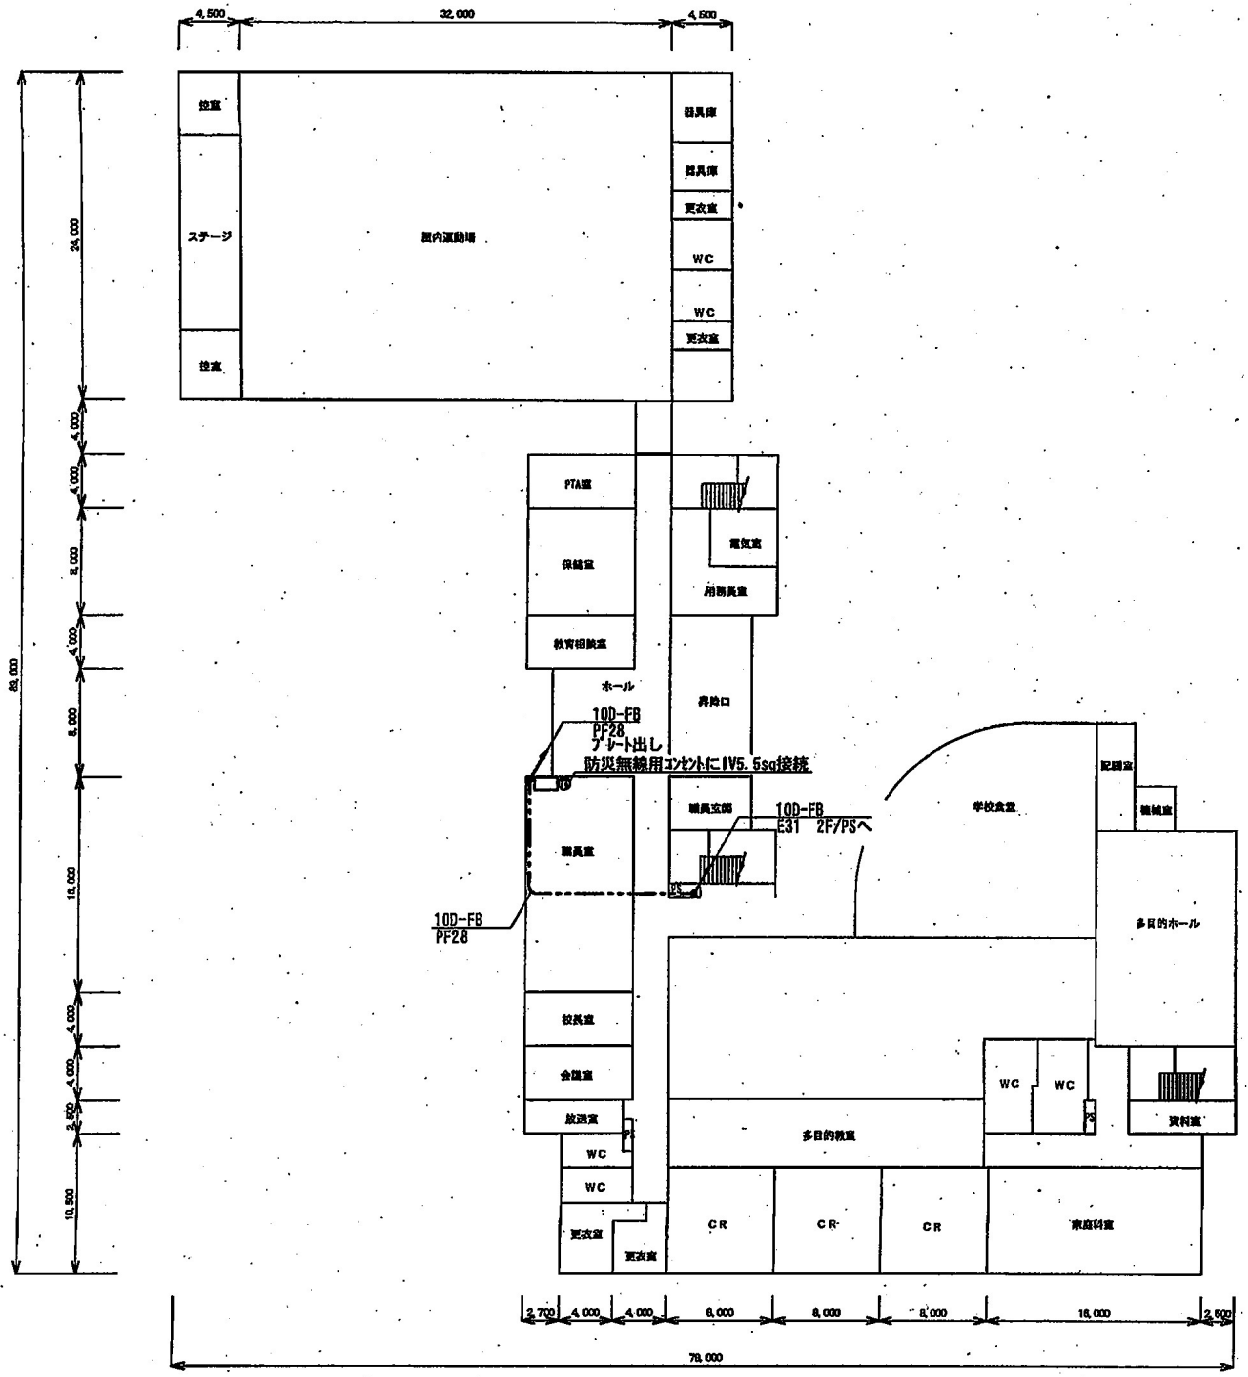



1F 平面図

凡例

| 記号 | 名称 |
|---|---|
| | 空中線 |
| | 半固定局 |
| | 制御器 |
| | FAX |
| | プルボックス (埋込の立ち上り 150φ以上 200×200×200) |
| | 端子盤 |
| | 分電盤 |
| | コンセント (既設) |
| | コンクリートはつり、コア抜き (壁貫通) |
| | コンクリートはつり、コア抜き (床貫通) |
| 線色3 実線 | 天井ころがし配線 |
| 点線1 | 露出配管配線 |
| 一点鎖1 | ラック配線 |
| 二点鎖1 | 床隠蔽配線 |
| 点線3 | フリーアクセス、床ピット内配線 |
| 点線2 | 架空配線 |
| 一点鎖2 | 天井展設配管配線 |
| | |
| | コネクタ接続変換部 (例 10D-FB+PF28-FB) |
| | 立ち上がり・立ち下がり |
| | |


| | |
|---|---|
| 工事名 | 防災行政無線デジタル化事業 |
| 図名 | 黒埼南小学校 1F |
| 縮尺 | 1:400 |
| 図面番号 | 127-1 |
| | 完成図 |
| 年月 | 平成22年 3月 |
| 承認 | |
| 請負者 | |

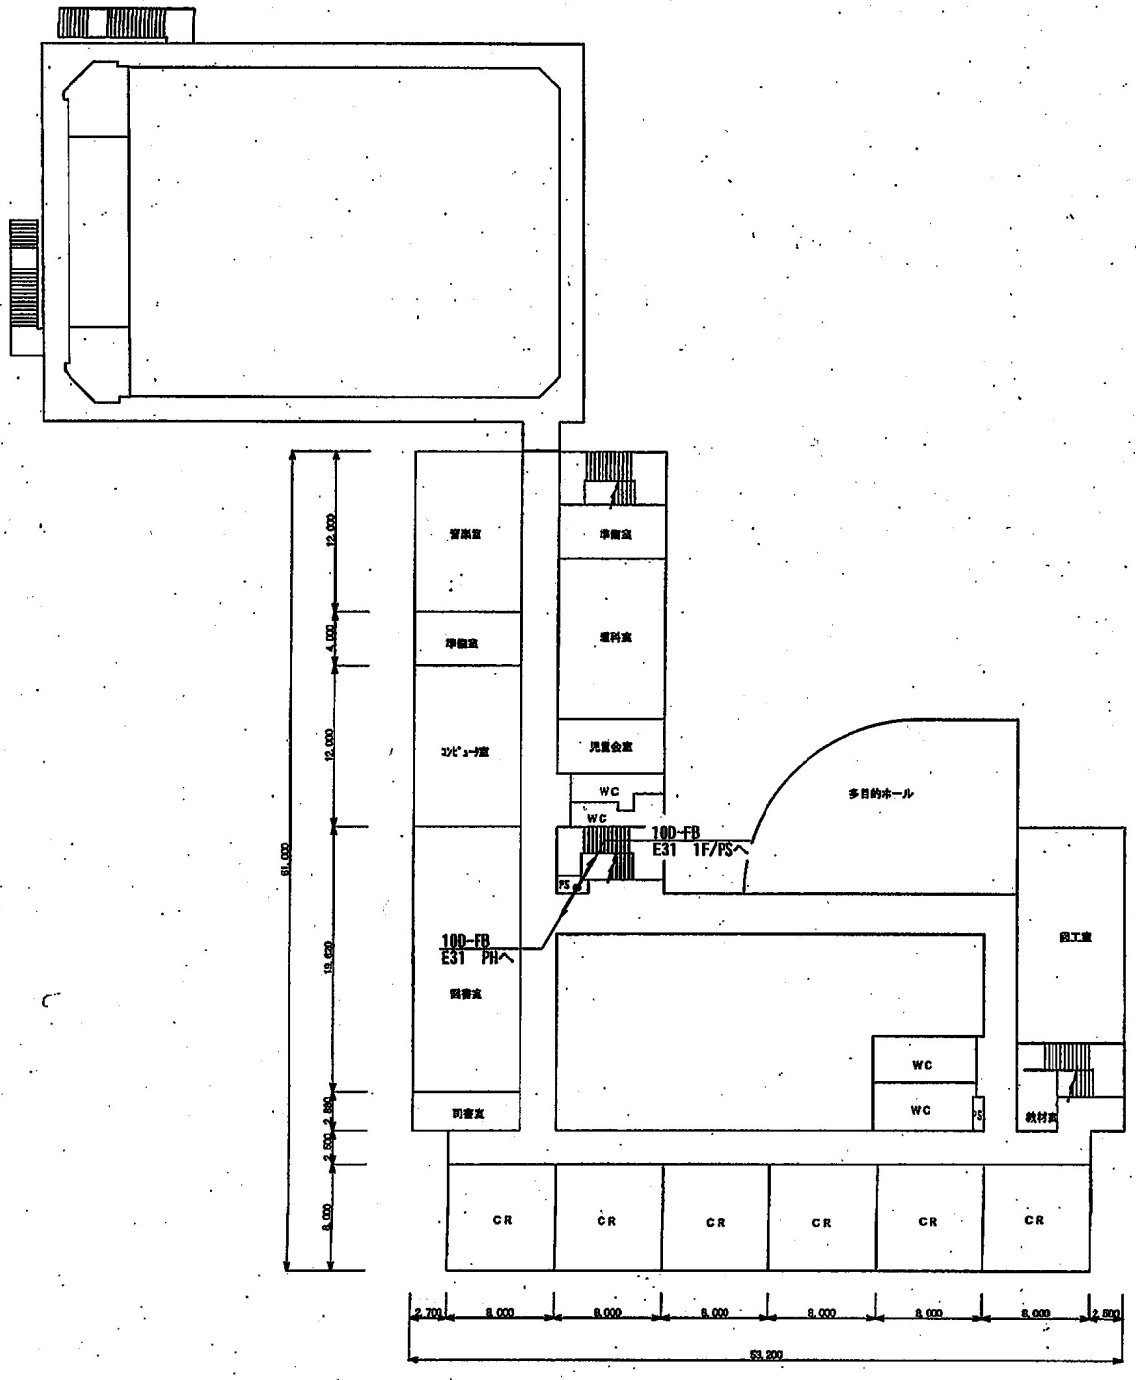


2F 平面図


凡 例

| 記号 | 名称 |
|---|---|
| | 空中線 |
| | 平面定扇 |
| | 制御器 |
| | FAX |
| 図 | プルボックス (既設のないものは 216×216×209) |
| | 端子盤 |
| | 分電盤 |
| | コンセント (既設) |
| | コンクリートはつり、コア抜き (既貫通) |
| | コンクリートはつり、コア抜き (非貫通) |
| 線色8 実線 | 天井ころがし配線 |
| 線色8 点線1 | 露出配管配線 |
| 線色8 一点鎖1 | ラック配線 |
| 線色8 二点鎖1 | 壁隠蔽配線 |
| 線色8 点線3 | フリーアクセス、ホピット内配線 |
| 線色8 点線2 | 架空配線 |
| 線色8 一点鎖2 | 天井根設配管配線 |
| | |
| | コネクタ接続変換部 (例 10-F2⇔D-F2) |
| | 立ち上がり・立ち下がり |
| | |

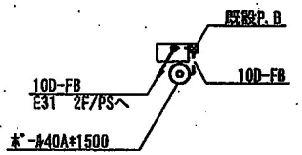



PH 平面図

| | |
|---|---|
| 工事名 | 防災行政無線デジタル化事業 |
| 図名 | 黒埼南小学校 2F・PH |
| 縮尺 | 1:400 |
| 図面番号 | 127-2 |
| | 完成図 |
| 年月 | 平成22年 3月 |
| 承認 | |
| 請負者 | |

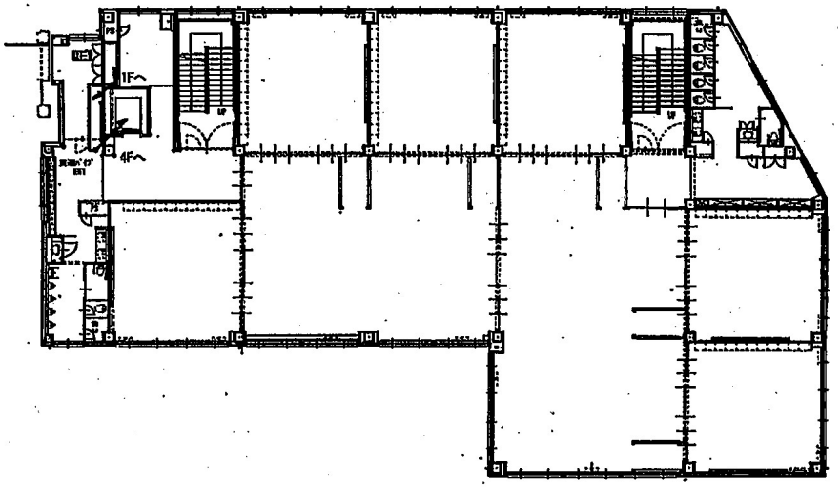


3階平面図

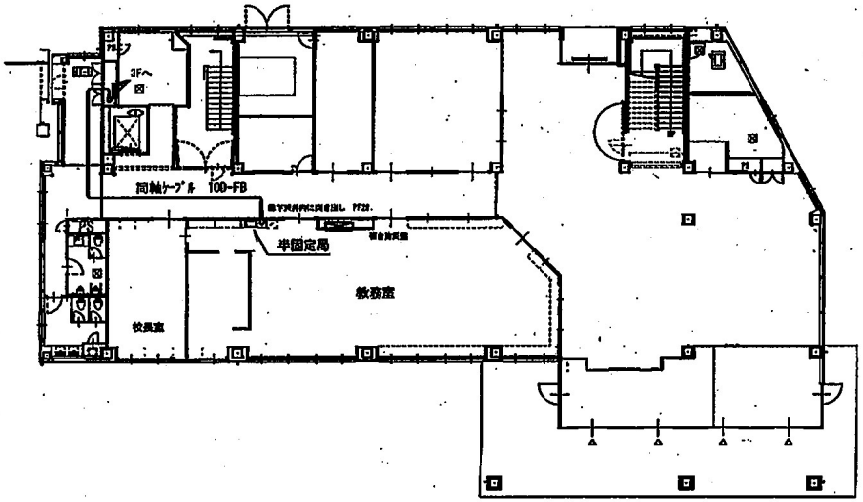



1階平面図


凡　例

| 記　号 | 名　称 |
|---|---|
| | 空中線 |
| | 半固定局 |
| | 制御盤 |
| | FAX |
| | プルボックス |
| | 端子盤 |
| | 分電盤 |
| | コンセント（両口） |
| | コンクリートはつり、コア抜き（鉄筋通） |
| | コンクリートはつり、コア抜き（非貫通） |
| 線色5 実線 | 天井ころがし配線 |
| 線色5 点線1 | 露出配管配線 |
| 線色5 一点鎖1 | ラック配線 |
| 線色5 二点鎖1 | 床面金配線 |
| 線色5 点線3 | フリーアクセス、床ピット内配線 |
| 線色5 点線2 | 壁面配線 |
| 線色5 一点鎖2 | 天井隠蔽配管配線 |
| | |
| | コネクタ接続変換部（例 100-FB⇔50-FB） |
| | 立ち上がり・立ち下がり |
| | |

| | |
|---|---|
| 工事名 | 山田小学校校舎改築に伴う防災無線移設 |
| 図　名 | 山田小学校 |
| 縮尺 | 1：400 |
| 図面番号 | |
| 完　成　図 | |
| 年月 | 平成２３年　７月 |
| 承認 | |
| 請負者 | |

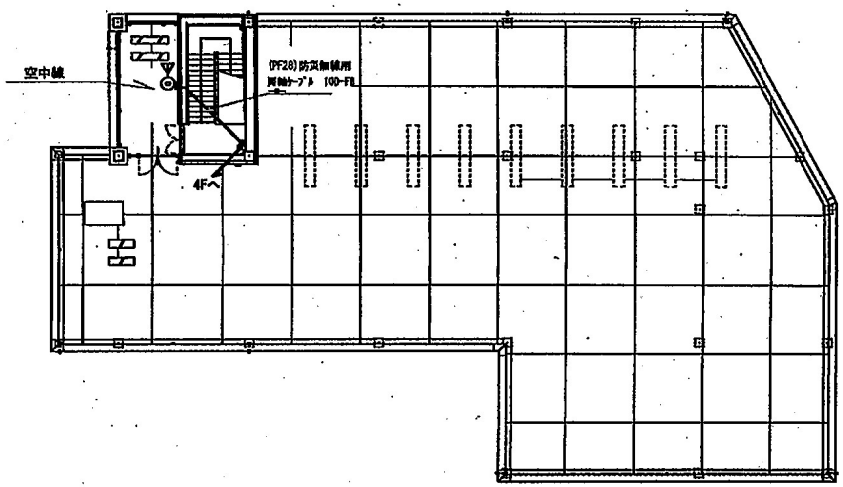


R階平面図

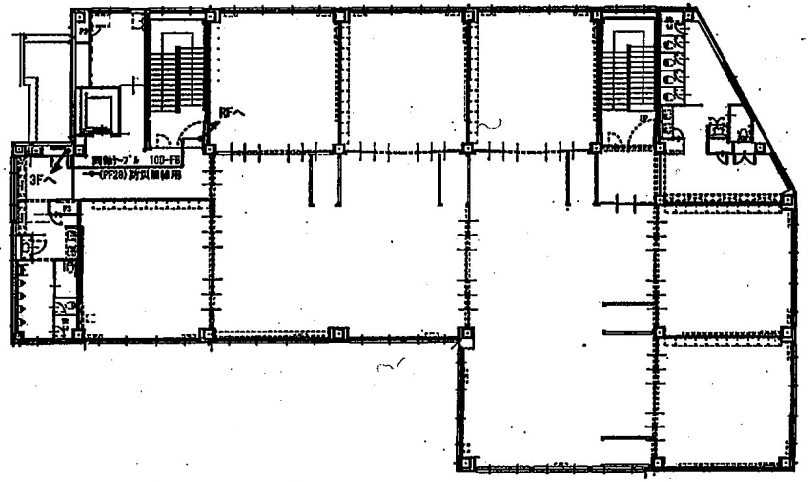



4階平面図

凡　例

| 記　号 | 名　　称 |
|---|---|
| | 空中線 |
| | 平面定局 |
| | 制御器 |
| | FAX |
| | プルボックス |
| | 端子盤 |
| | 分電盤 |
| | コンセント（既設） |
| | コンクリートはつり、コア抜き（壁貫通） |
| | コンクリートはつり、コア抜き（床貫通） |
| 実線 | 天井ころがし配線 |
| 点線1 | 露出配管配線 |
| 一点鎖1 | ラック配線 |
| 二点鎖1 | 床開口配線 |
| 点線3 | フリーアクセス、床ピット内配線 |
| 点線2 | 架空配線 |
| 一点鎖2 | 天井隠蔽配管配線 |
| | |
| | コネクタ接続変換部 (例 10D-FB⇔5D-FB) |
| | 立ち上がり・立ち下がり |
| | |

| | |
|---|---|
| 工事名 | 山田小学校校舎改築に伴う防災無線移設 |
| 図　名 | 山田小学校 |
| 縮尺 | 1：400 |
| 図面番号 | |
| | 完　成　図 |
| 年月 | 平成２３年　７月 |
| 承認 | |
| 請負者 | |

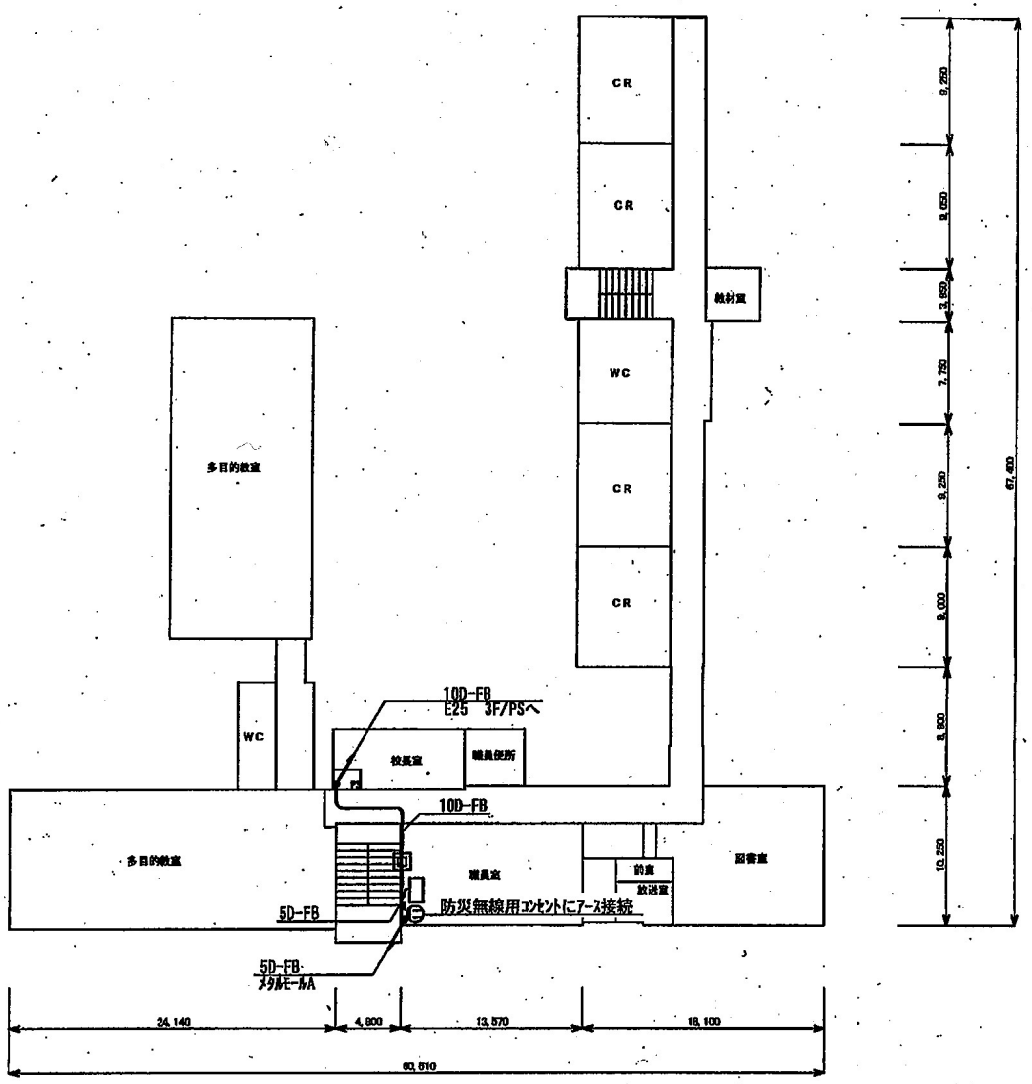



2Ｆ　平面図


凡　例

| 記号 | 名称 |
|---|---|
| | 空中線 |
| | 半固定局 |
| | 制御器 |
| | FAX |
| | プルボックス　（機能のないものは　200x200x100） |
| | 端子盤 |
| | 分電盤 |
| | コンセント（既設） |
| | コンクリートはつり、コア抜き（壁貫通） |
| | コンクリートはつり、コア抜き（床貫通） |
| 線色 実線 | 天井ころがし配線 |
| 線色 点線1 | 露出配管配線 |
| 線色 一点鎖1 | ラック配線 |
| 線色 二点鎖1 | 床面敷配線 |
| 線色 点線3 | フリーアクセス、床ピット内配線 |
| 線色 点線2 | 架空配線 |
| 線色 一点鎖2 | 天井既設配管配線 |
| | |
| | コネクタ接続変換部　（例　10B-F3⇒2D-TP） |
| | 立ち上がり・立ち下がり |
| | |

| | |
|---|---|
| 工事名 | 防災行政無線デジタル化事業 |
| 図名 | 立仏小学校　２Ｆ |
| 縮尺 | 1：400 |
| 図面番号 | 129－1 |
| | 完　成　図 |
| 年月 | 平成２２年　３月 |
| 承認 | |
| 請負者 | |

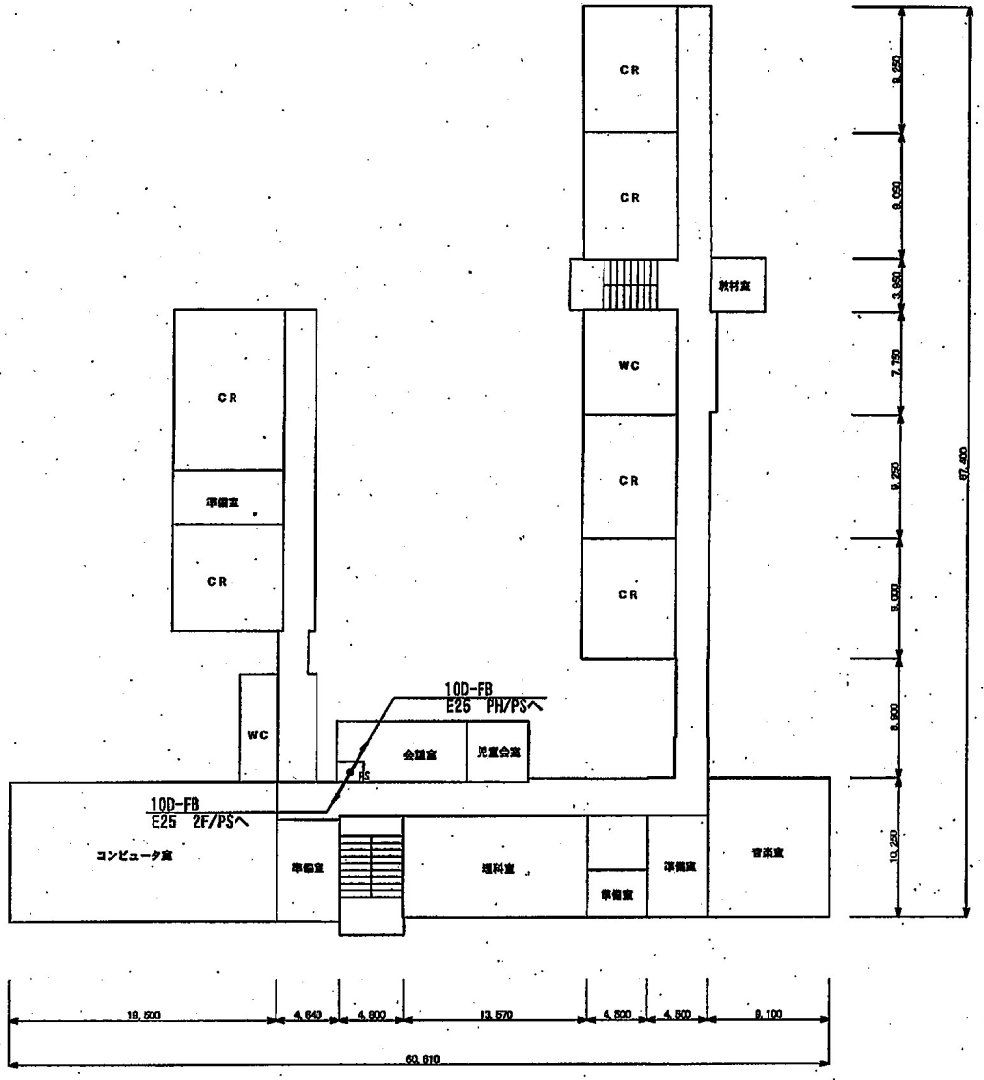


3F 平面図

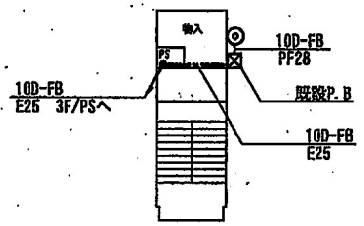



RF 平面図

凡 例


| 記号 | 名称 |
|---|---|
| | 空中線 |
| | 半固定形 |
| | 制御器 |
| | FAX |
| | プルボックス (指定のないものは 150×150×100) |
| | 端子盤 |
| | 分電盤 |
| | コンセント (既設) |
| | コンクリートはつり、コア抜き (壁貫通) |
| | コンクリートはつり、コア抜き (床貫通) |
| 実線 | 天井ころがし配線 |
| 点線1 | 露出配管配線 |
| 一点鎖1 | ラック配線 |
| 二点鎖1 | 床埋設配線 |
| 点線3 | フリーアクセス、床ピット内配線 |
| 点線2 | 架空配線 |
| 一点鎖2 | 天井既設配管配線 |
| | |
| | コネクタ接続変換部 (例 10-10P-S2-F1) |
| | 立ち上がり・立ち下がり |
| | |

線の種別

| | |
|---|---|
| 工事名 | 防災行政無線デジタル化事業 |
| 図名 | 立仏小学校 3F・RF |
| 縮尺 | 1:400 |
| 図面番号 | 129−2 |
| | 完成図 |
| 年月 | 平成22年 3月 |
| 承認 | 教 |
| 請負者 | |

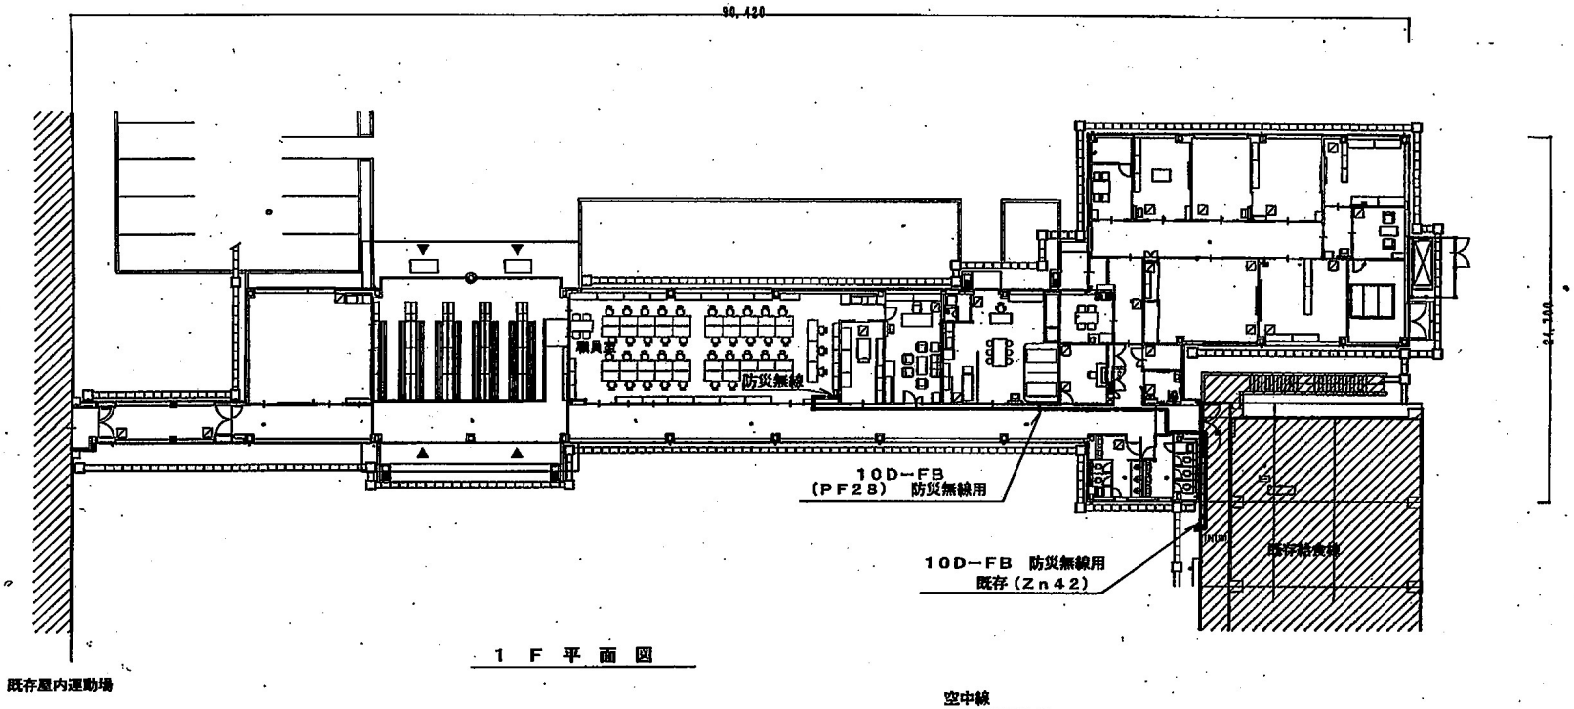


１　Ｆ　平　面　図

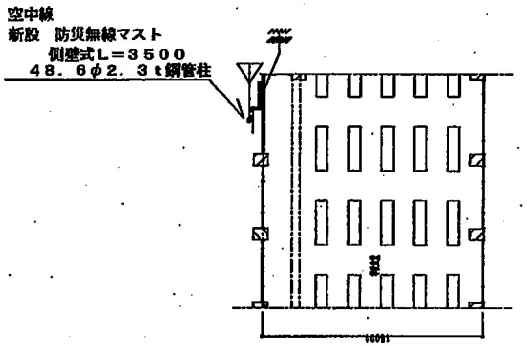



給食棟２階一部平面図


凡　例

| 記　号 | 名　　称 |
|---|---|
| | 空中線 |
| | 半固定局 |
| | 制御器 |
| | ＦＡＸ |
| | プルボックス　（記号のないものは　200x200x150） |
| | 端子箱 |
| | 分電盤 |
| | コンセント（両設） |
| | コンクリートはつり、コア抜き（壁貫通） |
| | コンクリートはつり、コア抜き（床貫通） |
| 実線 | 天井ころがし配線 |
| 点線１ | 露出配管配線 |
| 一点鎖１ | ラック配線 |
| 二点鎖１ | 床暖房配線 |
| 点線８ | フリーアクセス、ホピット内配線 |
| 点線２ | 架空配線 |
| 一点鎖２ | 天井隠蔽配管配線 |
| | |
| | コネクタ接続変換器　（例　10-F8⇔8D-F8） |
| | 立ち上がり・立ち下がり |
| | |


| | |
|---|---|
| 工事名 | 新潟市防災無線移設 |
| 図名 | 新津第一小学校 |
| 縮尺 | 1：350 |
| 図面番号 | |
| | 完　成　図 |
| 年月 | 平成２４年１２月 |
| 承認 | |
| 請負者 | |

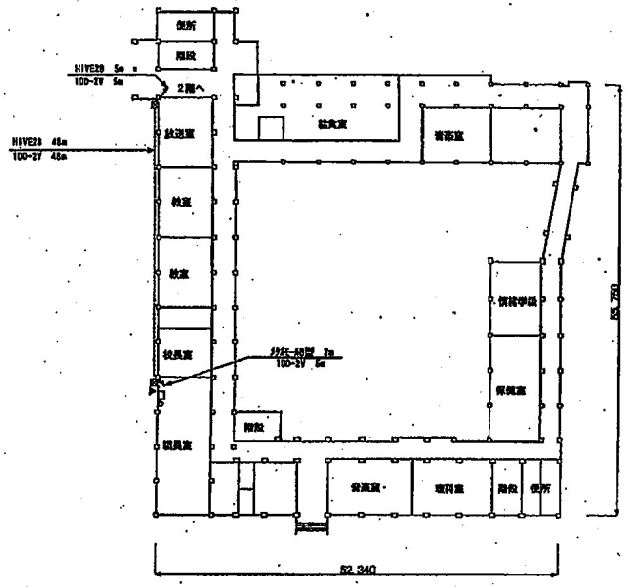



1階　平面図

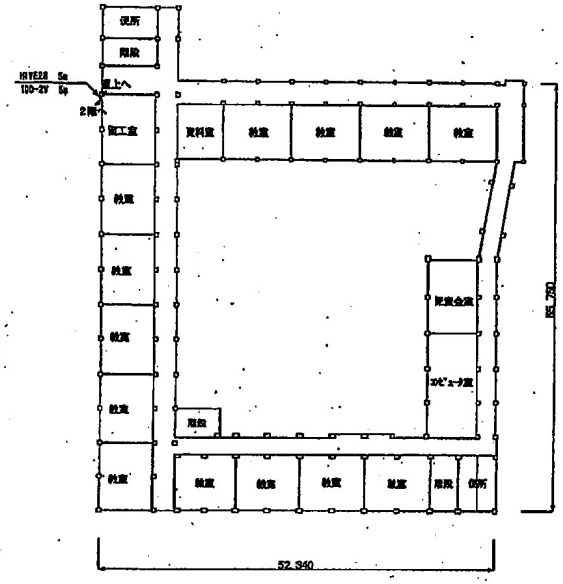


3階　平面図

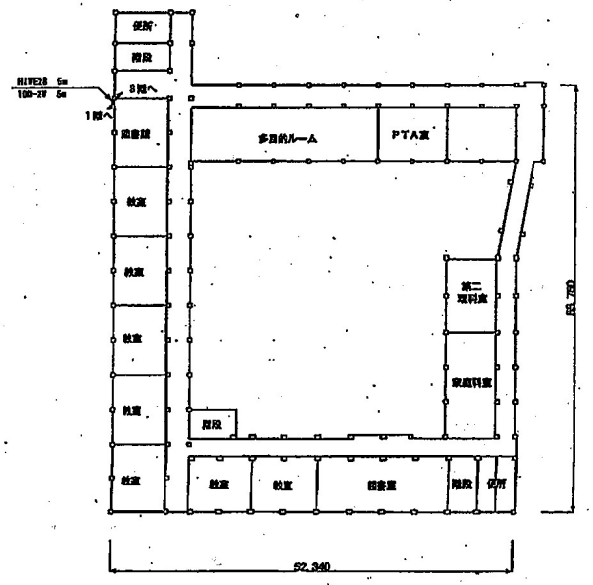



2階　平面図

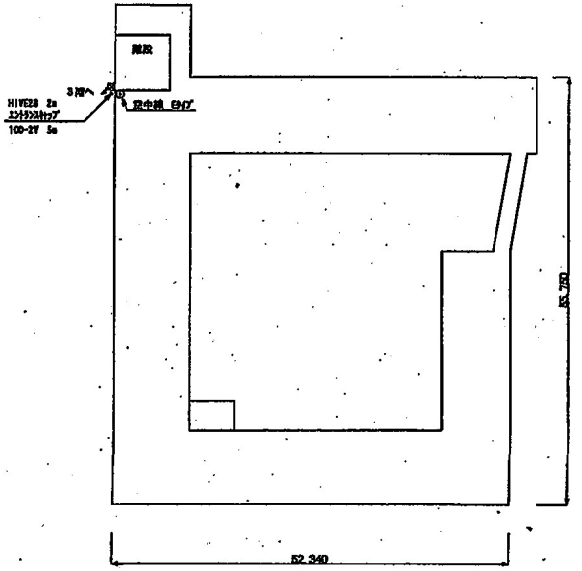



屋上　平面図


| | | | |
|---|---|---|---|
| 工事名 | デジタル地域防災無線整備工事 | | |
| 図名 | 新津第二小学校 平面図 | | |
| 縮尺 | 1:500 | 図面番号 | 34 |
| 新潟市都市整備局開発建築部営繕課 | | | |
| 課長 | 補佐 | 係長 | 係 |
| 設計者 | | | |

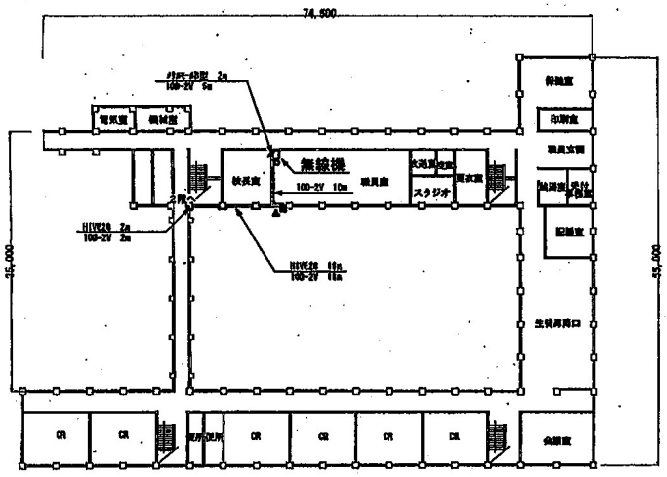



1階　平面図

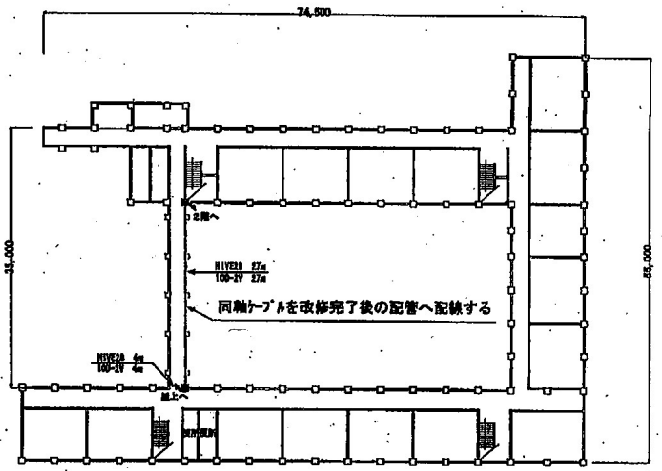



3階　平面図

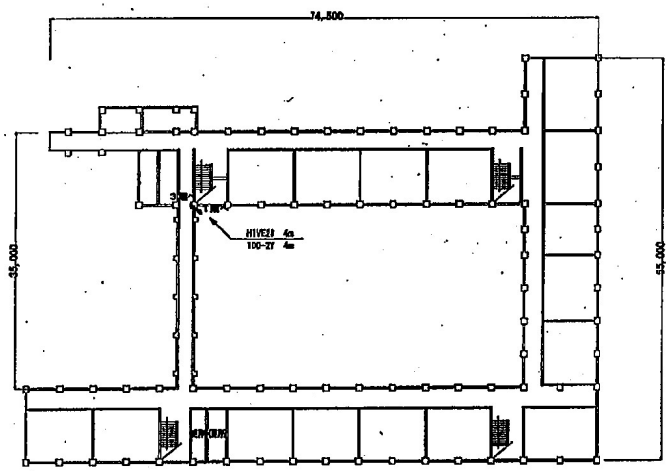


2階　平面図

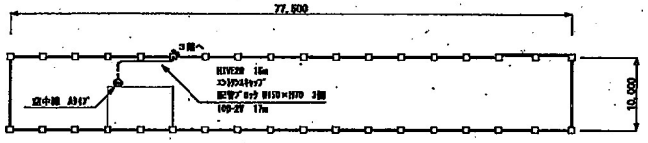



屋上　平面図

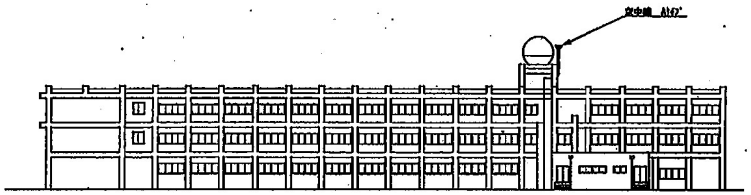


立　面　図


| | |
|---|---|
| 工事名 | 新潟市防災無線移設工事 |
| 図名 | 新津第三小学校　平面図・立面図 |
| 縮尺 | 1:500 |
| 図面番号 | |
| 系図 | 検図 |
| 図図 | |
| 設計者 | |

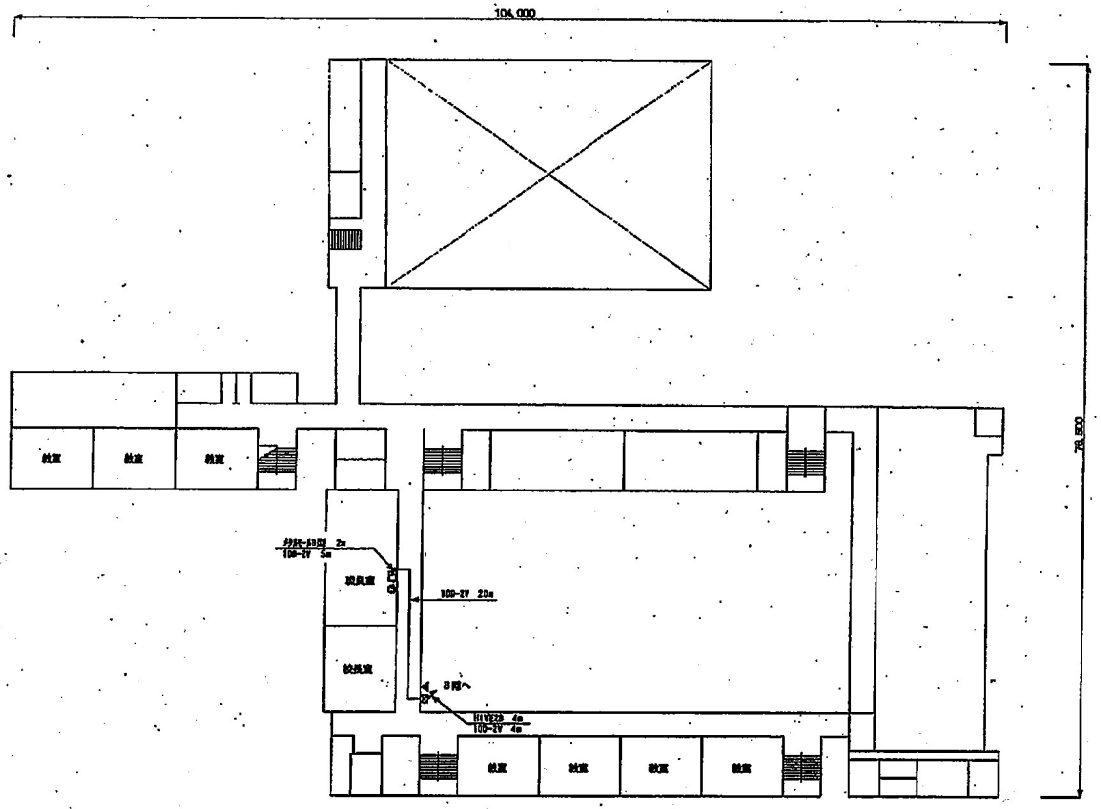



2階　平面図

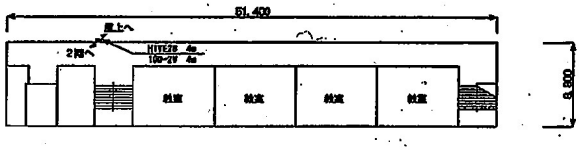


3階　平面図

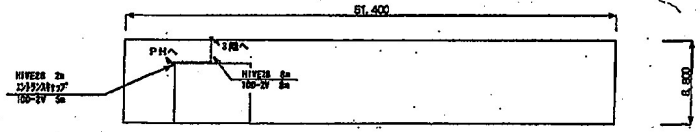



屋上　平面図

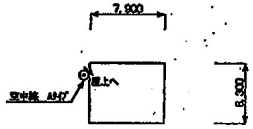



PH　平面図


| | | | |
|---|---|---|---|
| 工事名 | デジタル地域防災無線整備工事 | | |
| 図名 | 阿賀小学校 平面図 | | |
| 縮尺 | 1:400 | 図面番号 | 36 |
| 新潟市都市整備局開発建築部営繕課 | | | |
| 課長 | 補佐 | 係長 | 係 |
| 設計者 | | | |

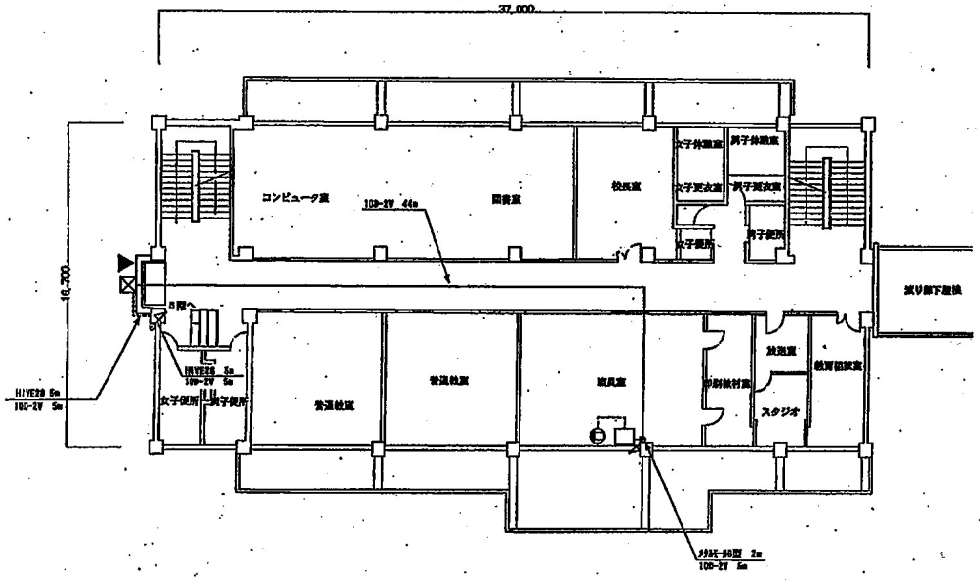


2 階 平 面 図

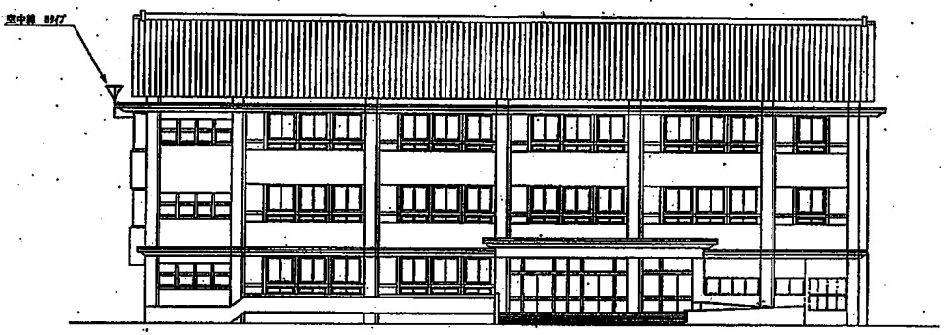


南西側立面図

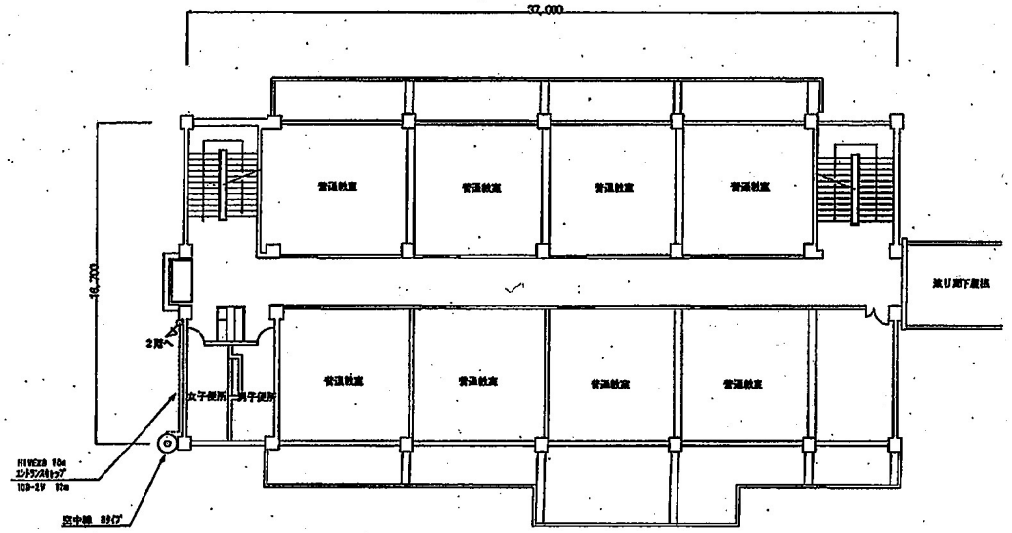



3 階 平 面 図


| | |
|---|---|
| 工事名 | デジタル地域防災無線整備工事 |
| 図名 | 満日小学校 平面図・立面図 |
| 縮尺 | 1：200 |
| 図面番号 | 87 |
| 新潟市都市整備局開発建築部営繕課 | |
| 課長 / 補佐 / 係長 / 係 | |
| 設計 | |

## 凡　例


| 記　号 | 名　　称 |
|---|---|
| | 空中線 |
| | 平面定局 |
| | 時計器 |
| | FAX |
| | プルボックス　（特記のないもの：200x200x200） |
| | 端子盤 |
| | 分電盤 |
| | コンセント（既設） |
| | コンクリートはつり、コア抜き（壁貫通） |
| | コンクリートはつり、コア抜き（床貫通） |
| 線色B 実線 | 天井ころがし配線 |
| 点線1 | 露出配管配線 |
| 一点鎖1 | ラック配線 |
| 二点鎖1 | 床隠蔽配線 |
| 点線3 | フリーアクセス、床ピット内配線 |
| 点線2 | 単空配線 |
| 一点鎖2 | 天井照明配管配線 |
| | |
| | コネクタ接続支持部　（例　100-FB⇔SD-FB） |
| | 立ち上がり・立ち下がり |
| | |

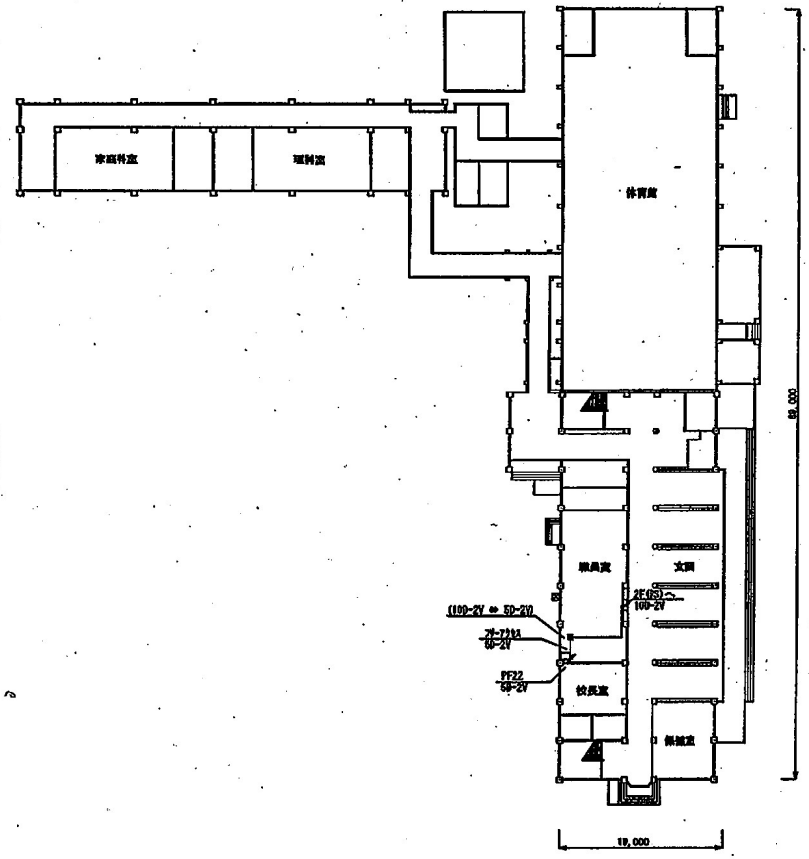



1階　平面図

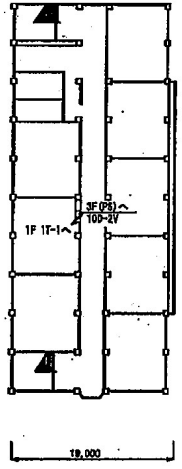


2階　平面図

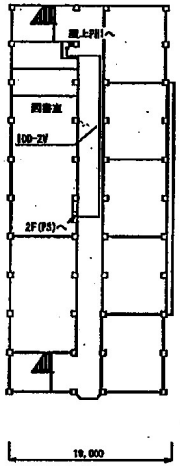



3階　平面図

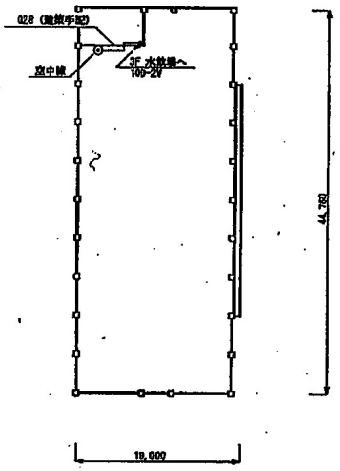



屋上　平面図


| | |
|---|---|
| 工事名 | |
| 図　名 | 結小学校 |
| 縮尺 | 1：600 |
| 図面番号 | |
| | 完　成　図 |
| 年月 | 令和　4年　9月 |
| 承認 | |
| 調査者 | |

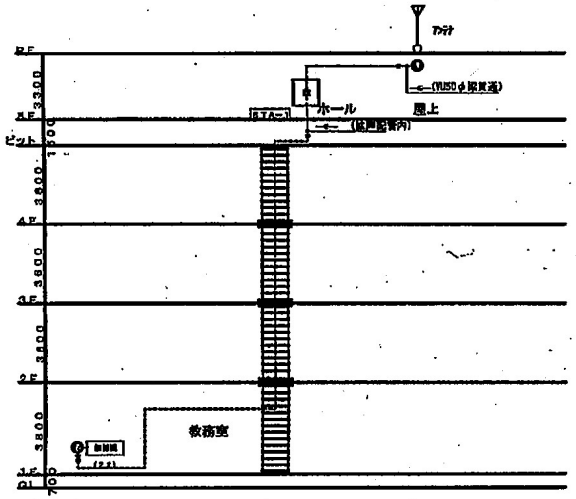



系統図

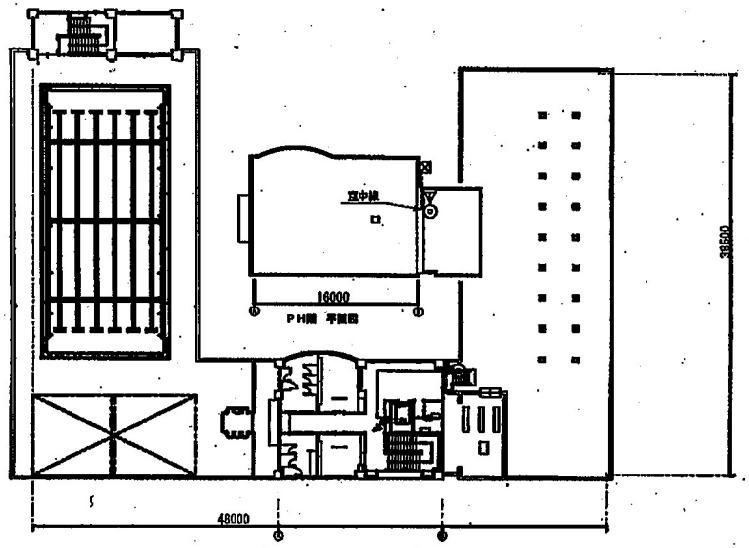


5階平面図

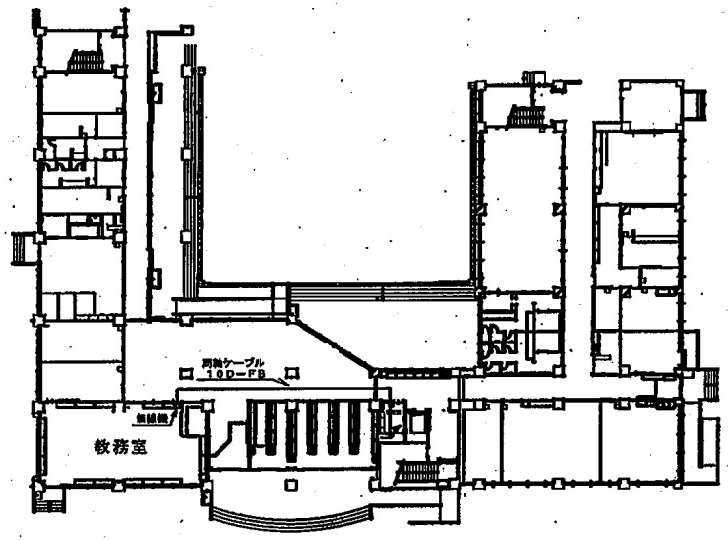


1階平面図

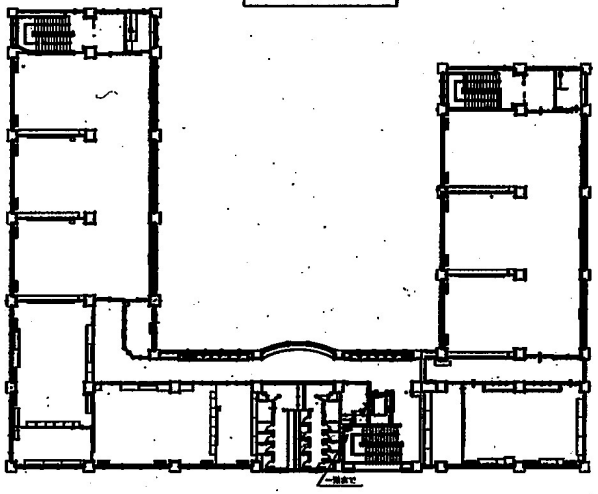


4階平面図


凡　例

| 記　号 | 名　称 |
|---|---|
| | 空中線 |
| | 平面定局 |
| | 制御器 |
| | FAX |
| | プルボックス　（図記のないものは 250×250×200） |
| | 端子盤 |
| | 分電盤 |
| | コンセント（既設） |
| | コンクリートはつり、コア抜き（壁貫通） |
| | コンクリートはつり、コア抜き（床貫通） |
| 実線 | 天井ころがし配線 |
| 点線1 | 露出配管配線 |
| 一点鎖1 | ラック配線 |
| 二点鎖1 | 床隠蔽配線 |
| 点線3 | フリーアクセス、床ピット内配線 |
| 点線2 | 架空配線 |
| 一点鎖2 | 天井隠蔽配管配線 |
| | |
| | コネクタ接続変換部　（例　HD-75→HD-47） |
| | 立ち上がり・立ち下がり |

| | |
|---|---|
| 工事名 | 荻川小学校校舎新築に伴う防災無線移設 |
| 図　名 | 荻川小学校 |
| 縮尺 | 1：400 |
| 図面番号 | |
| | 完　成　図 |
| 年月 | 平成２３年　３月 |
| 承認 | |
| 請負者 | |

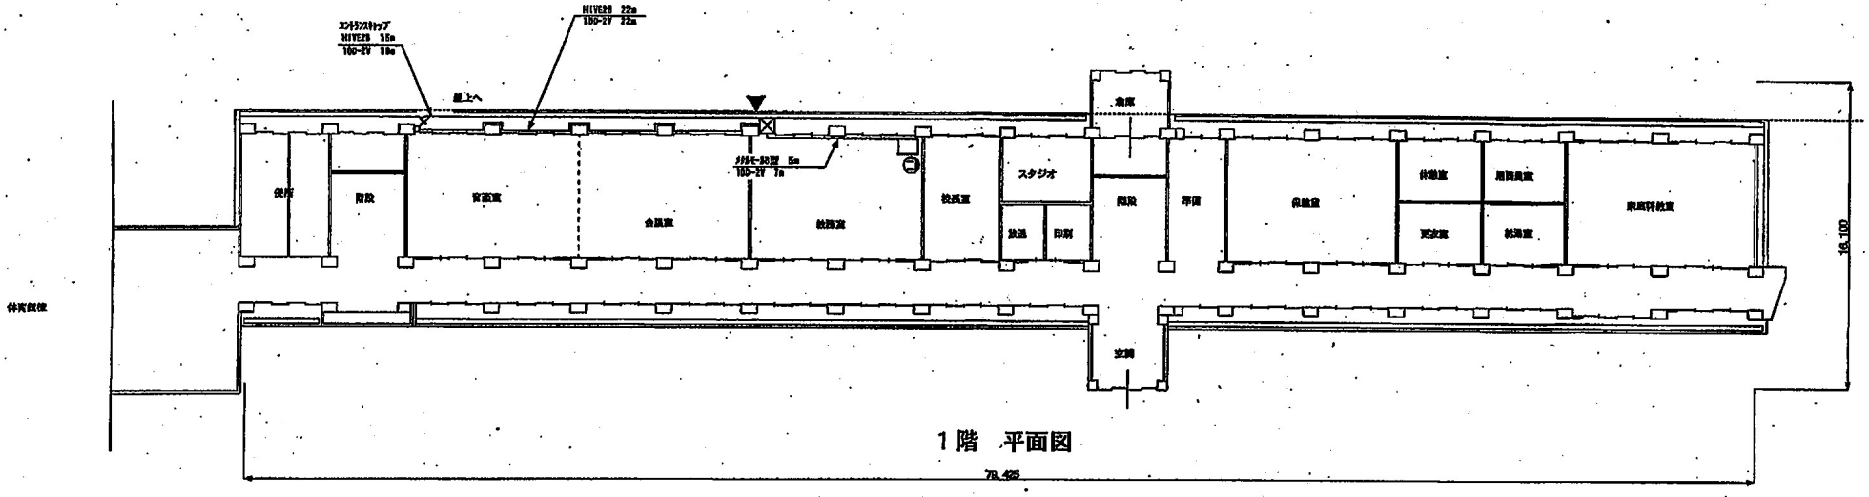



1階　平面図

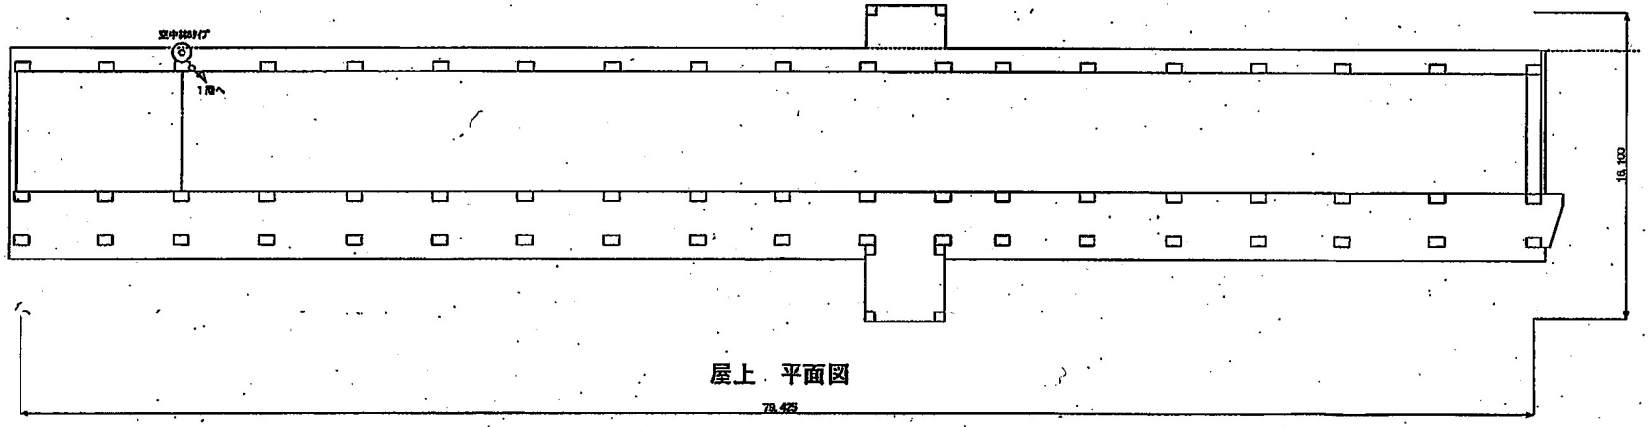



屋上　平面図


| | |
|---|---|
| 工事名 | デジタル地域防災無線整備工事 |
| 図名 | 小合小学校 平面図 |
| 縮尺 | 1:200 |
| 図面番号 | 40 |
| 新潟市都市整備局開発建築部営繕課 | |
| 課長 / 補佐 / 係長 / 係 | |
| 設計者 | |

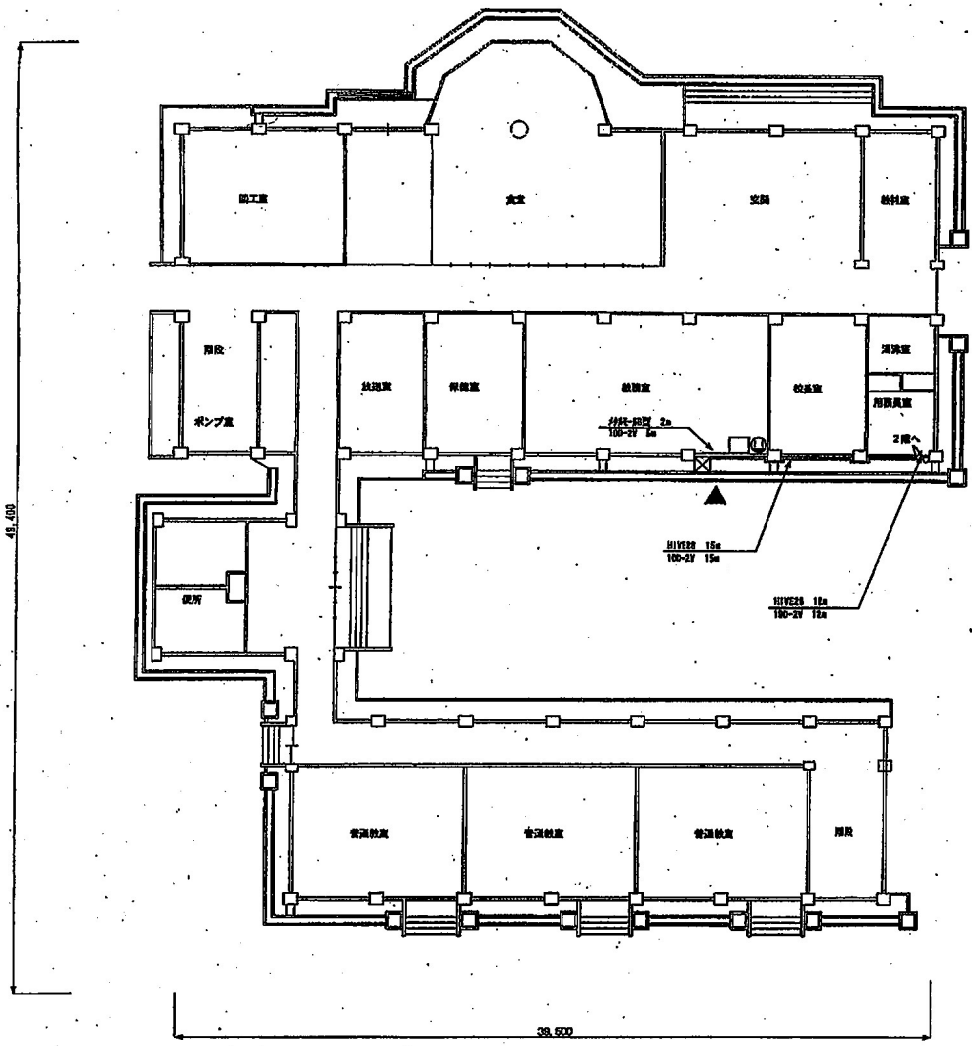


1階　平面図

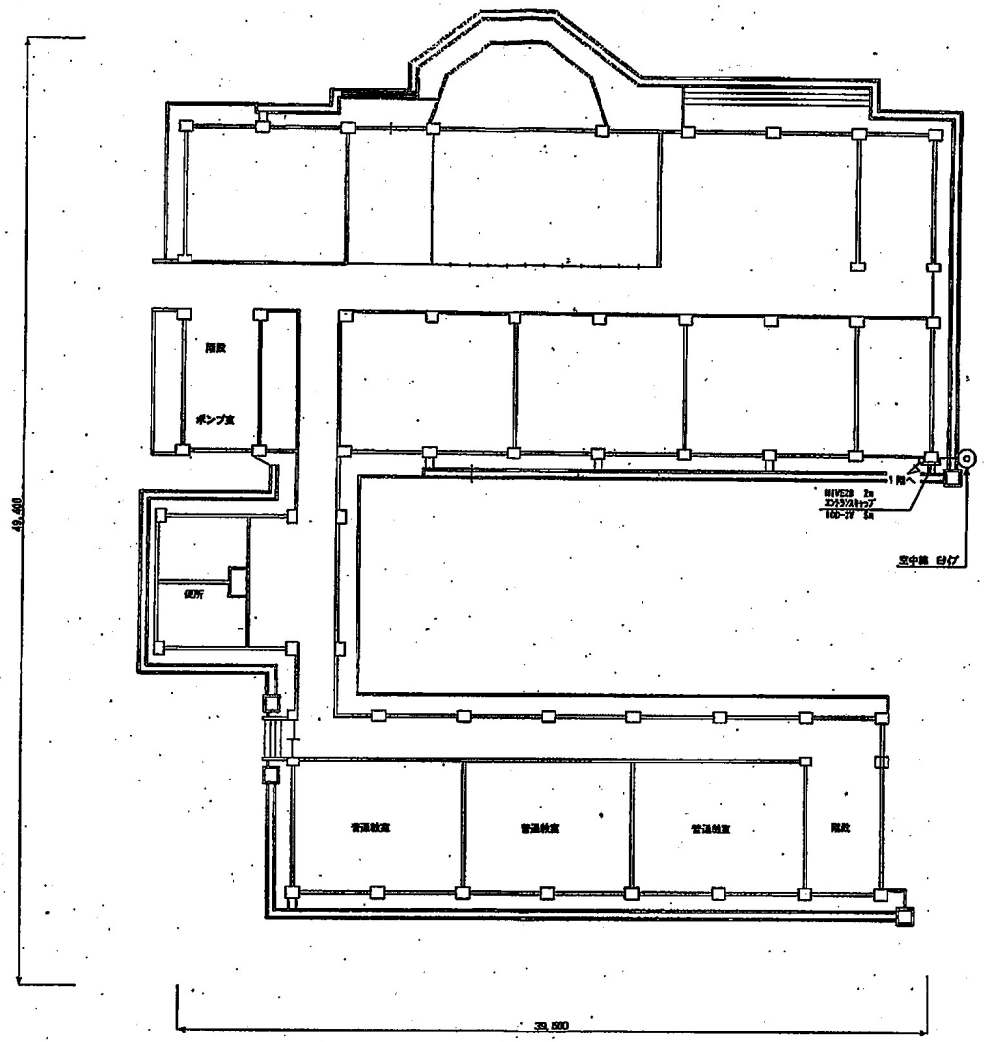



2階　平面図

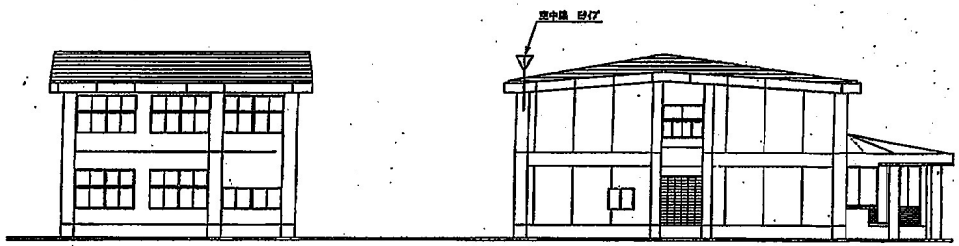



東側　立面図


| | |
|---|---|
| 工事名 | デジタル地域防災無線整備工事 |
| 図名 | 小合東小学校 平面図・立面図 |
| 縮尺 | 1:200 |
| 図面番号 | 41 |
| 新潟市都市整備局開発建築部営繕課 | |
| 課長 | 補佐 / 係長 / 係 |
| 設計者 | |

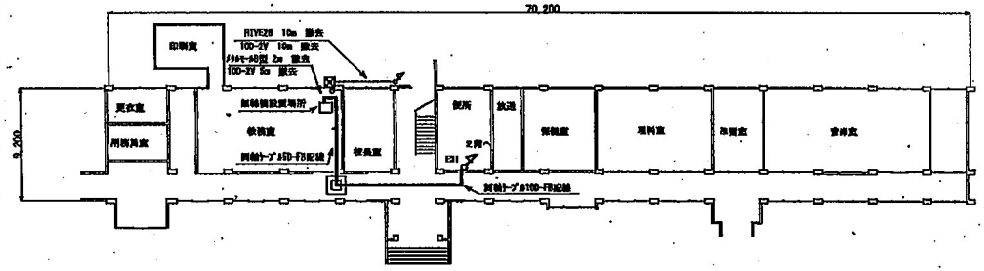



1階　平面図

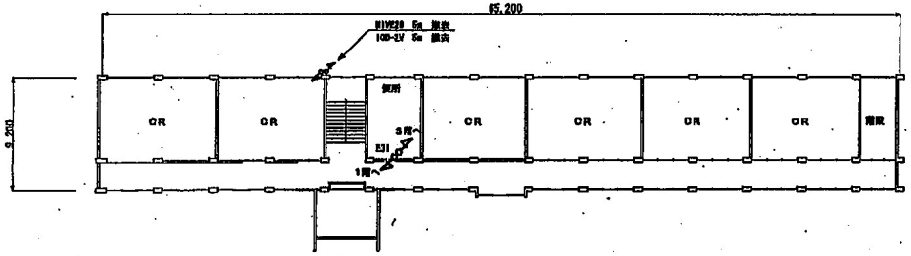



2階　平面図

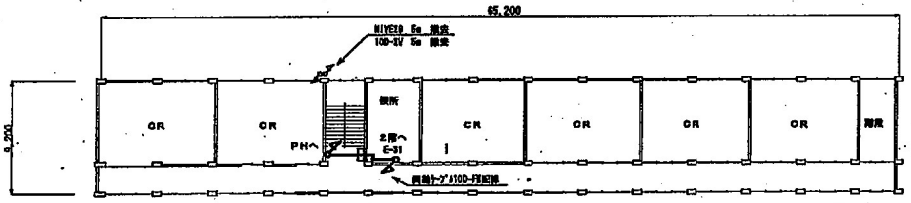


3階　平面図

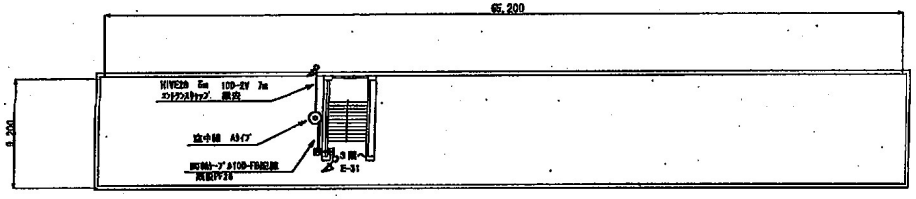


ＰＨ　平面図

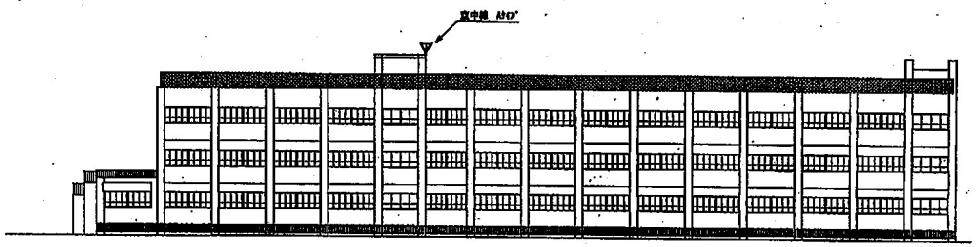



立 面 図

凡　例


| 記　号 | 名　　称 |
|---|---|
| | 空中線 |
| | 平面定局 |
| | 制御器 |
| | ＦＡＸ |
| | プルボックス　（表記のないものは　200x200x200） |
| | 端子盤 |
| | 分電盤 |
| | コンセント（既設） |
| | コンクリートはつり、コア抜き（壁貫通） |
| | コンクリートはつり、コア抜き（床貫通） |
| 線色 実線 | 天井ころがし配線 |
| 線色 点線1 | 露出配管配線 |
| 線色 一点鎖1 | ラック配線 |
| 線色 二点鎖1 | 床隠蔽配線 |
| 線色 点線3 | フリーアクセス、床ピット内配線 |
| 線色 点線2 | 架空配線 |
| 線色 一点鎖2 | 天井既設配管配線 |
| | |
| | コネクタ接続変換部　（例　10D-FB⇒5D-FB） |
| | 立ち上がり・立ち下がり |
| | |

＊同軸ケーブル積算根拠
但し、仮設時のケーブルの再利用とする。
水平距離　84．3m
垂直距離　18m
合計　52．3m
積算長は曲がり部分の余長を
考慮し図面上の１．１倍とする。
52.3×1.1=57.5≒58mとする。


| | | | |
|---|---|---|---|
| 工事名 | 新潟市防災無線移設工事 | | |
| 図名 | 金津小学校　平面図・立面図 | | |
| 縮尺 | 1：300 | 図面番号 | |
| | | | |
| 承認 | 検図 | 製図 | |
| 調査者 | | | |

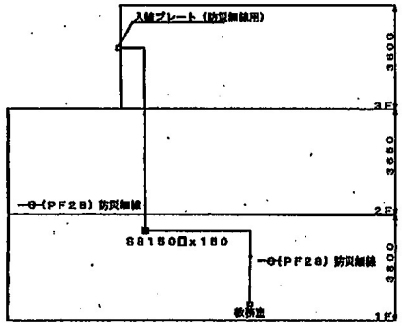



系統図

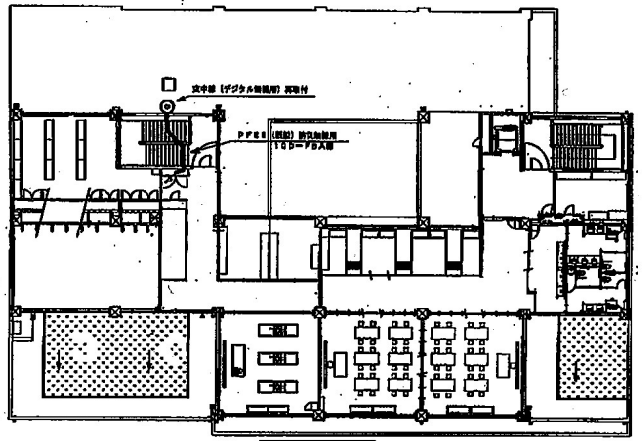

3階平面図

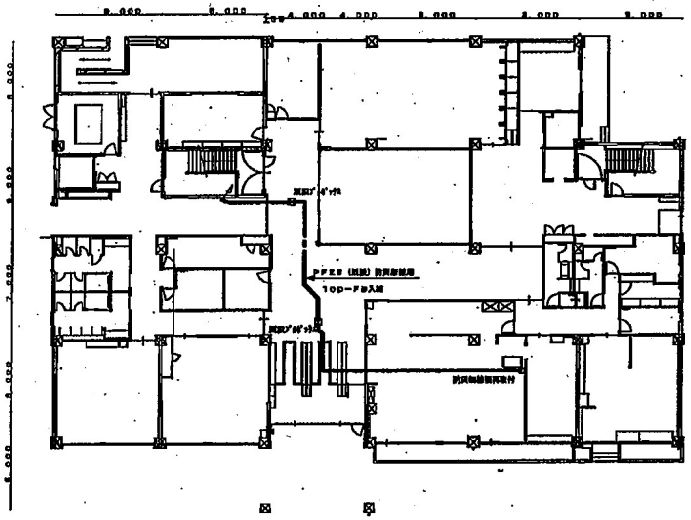

1階平面図

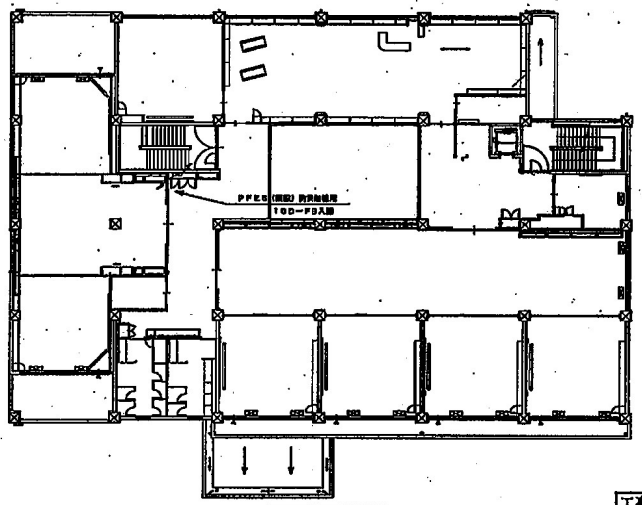


2階平面図


凡　例

| 記号 | 名称 |
|---|---|
| | 空中線 |
| | 半固定局 |
| | 制御器 |
| | FAX |
| | プルボックス　（既設のないものは 200x200x200） |
| | 端子盤 |
| | 分電盤 |
| | コンセント（既設） |
| | コンクリートはつり、コア抜き（壁貫通） |
| | コンクリートはつり、コア抜き（床貫通） |
| 実線 | 天井ころがし配線 |
| 点線1 | 警出配管配線 |
| 一点鎖1 | ラック配線 |
| 二点鎖1 | 床隠蔽配線 |
| 点線3 | フリーアクセス、床ピット内配線 |
| 点線2 | 架空配線 |
| 一点鎖2 | 天井隠蔽配管配線 |
| | |
| | コネクタ接続変換盤　（例　10-F9+10-F9） |
| | 立ち上がり・立ち下がり |
| | |


| | |
|---|---|
| 工事名 | 新関小学校校舎改築に伴う防災無線移設工事 |
| 図名 | 新関小学校 |
| 縮尺 | 1：400 |
| 図面番号 | |
| | 完　成　図 |
| 年月 | 平成２２年　８月 |
| 承認 | |
| 請負者 | |

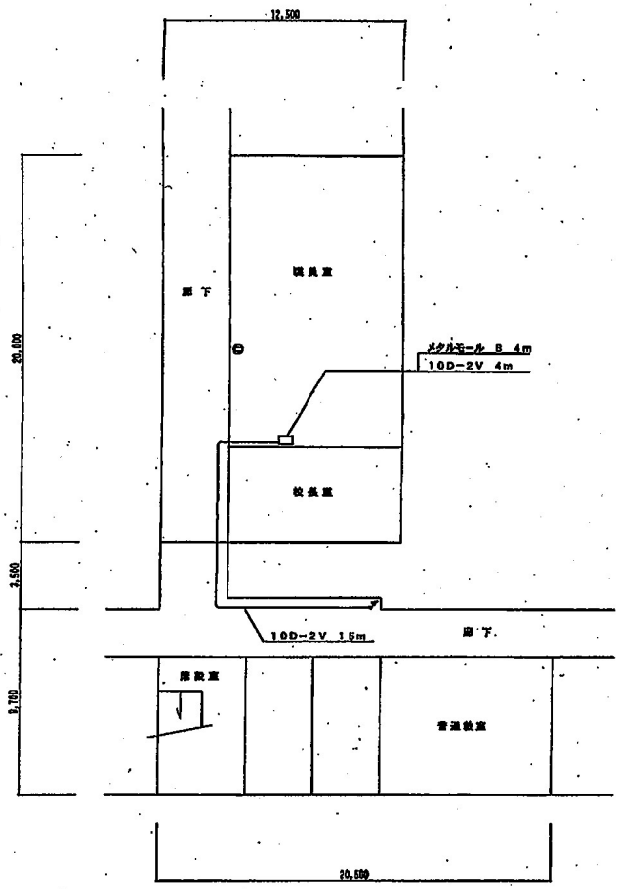



1 階 平 面 図

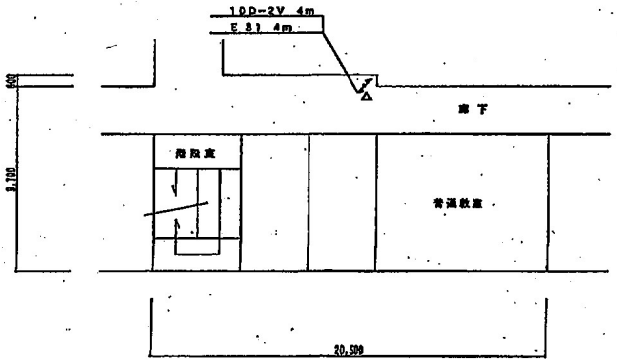



2 階 平 面 図

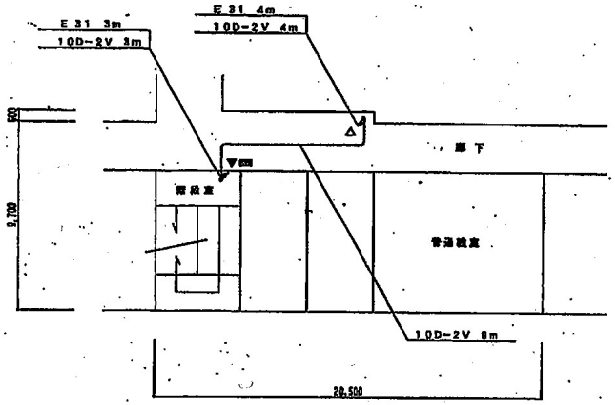



3 階 平 面 図

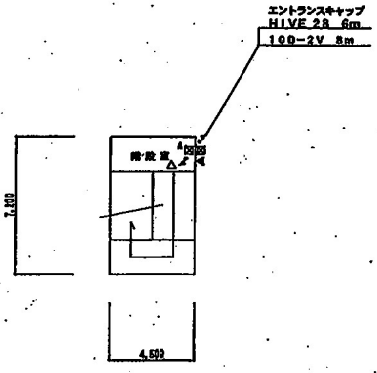


P H 階 平 面 図

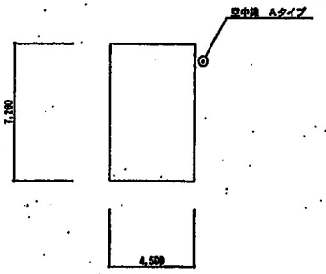



P H 階 屋 上

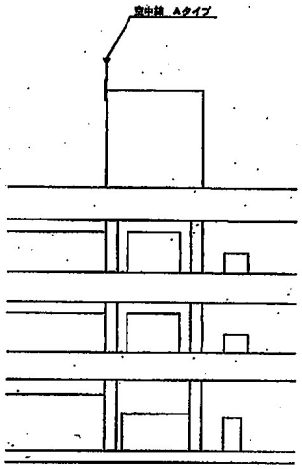



立 面 図


| | | | |
|---|---|---|---|
| 工事名 | デジタル地域防災無線整備工事 | | |
| 図名 | 葛塚小学校 平面図・立面図 | | |
| 縮尺 | 1:200 | 図面番号 | 73 |
| 新潟市都市整備局開発建築部営繕課 | | | |
| 課長 | 補佐 | 係長 | 係 |
| | | | |
| 設計者 | | | |

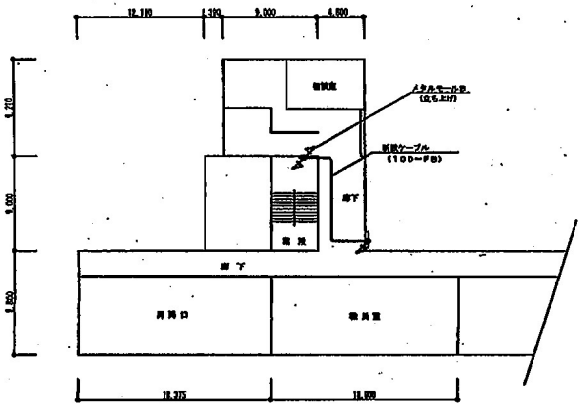


2 階 平 面 図

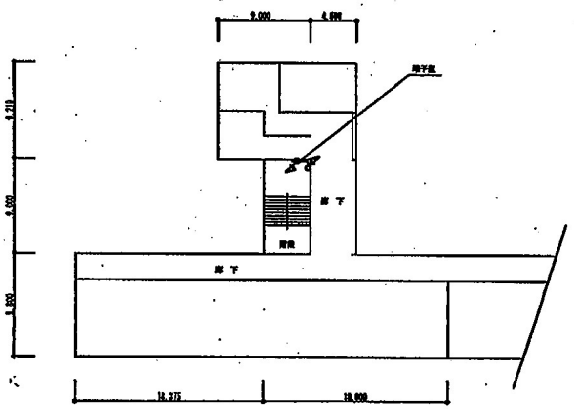


4 階 平 面 図

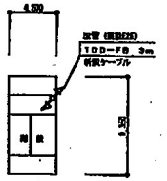


P H 階 平 面 図

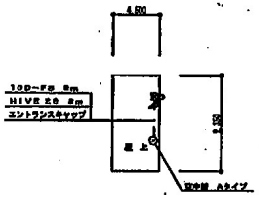


P H 階 屋 上

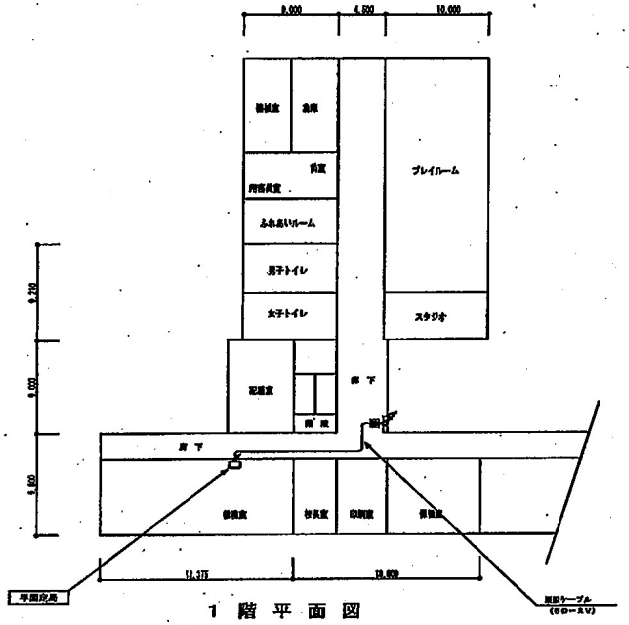


1 階 平 面 図

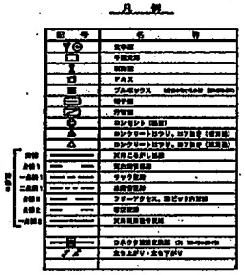

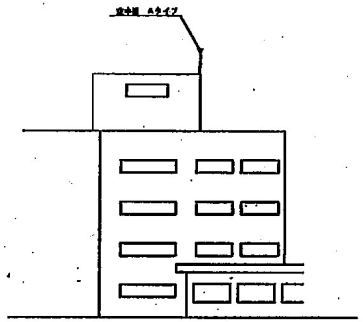


立 面 図


| | |
|---|---|
| 工事名 | |
| 図名 | 葛塚東小学校 |
| 縮尺 | 1：500 |
| 図面番号 | |
| 無線機・空中線　完成図 | |
| 年月 | 平成２５年１０月 |
| 承認 | |
| 請負者 | |

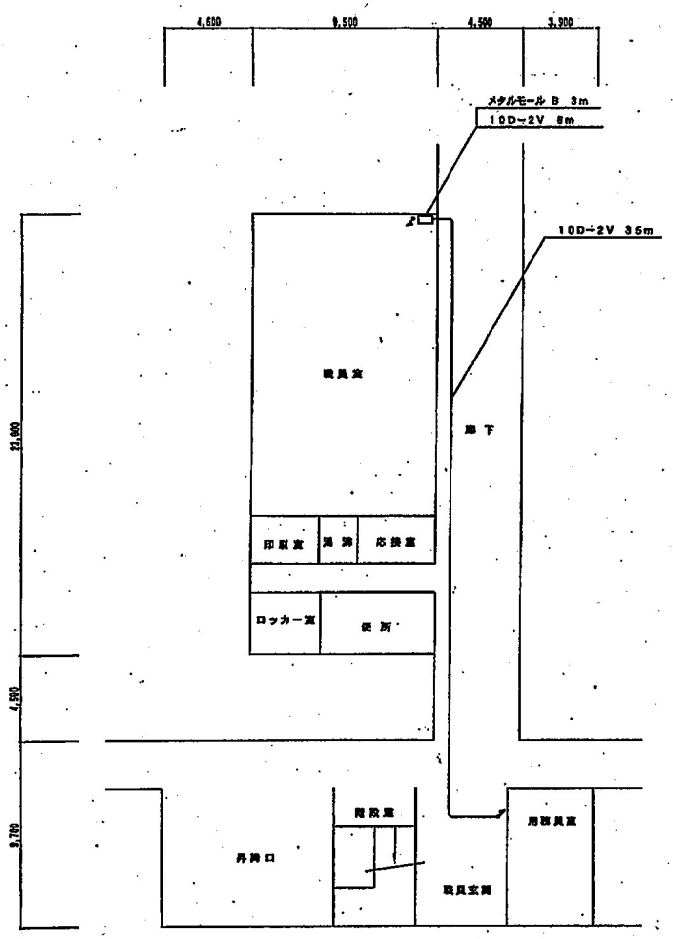



1 階 平 面 図

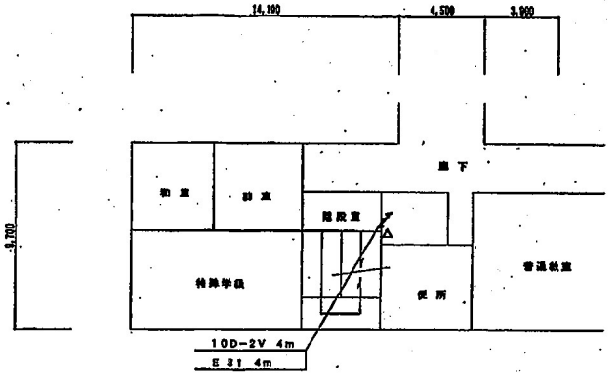



2 階 平 面 図

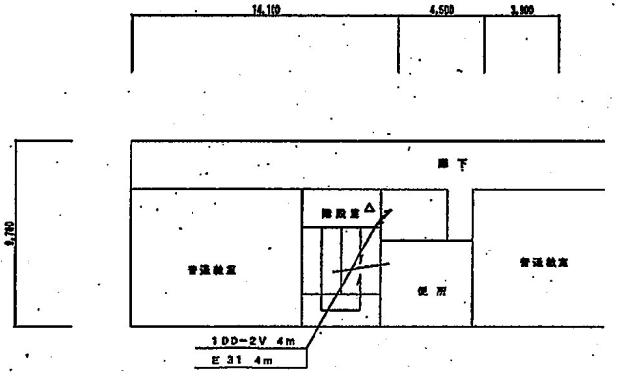


3 階 平 面 図

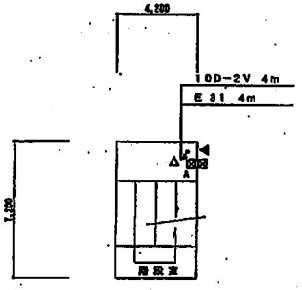



P H 階 平 面 図

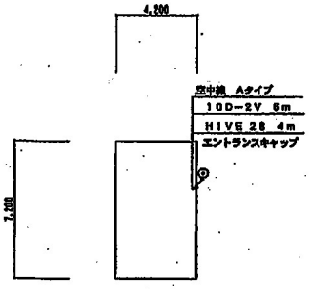



P H 階 屋 上


| | | | |
|---|---|---|---|
| 工事名 | デジタル地域防災無線整備工事 | | |
| 図名 | 豊栄早通南小学校 平面図 | | |
| 縮尺 | 1:200 | 図面番号 | 7S |
| 新潟市都市整備局開発建築部営繕課 | | | |
| 課長 | 補佐 | 係長 | 係 |
| 設計者 | | | |

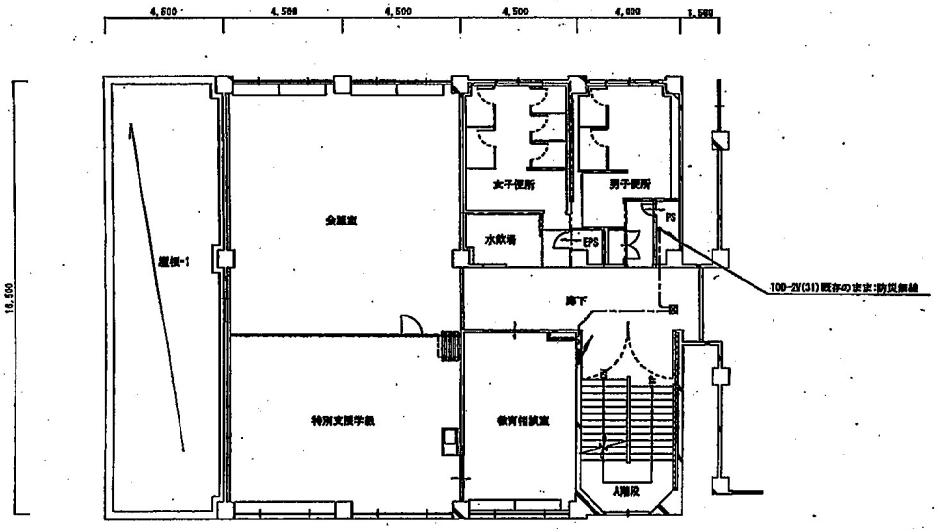



3階平面図

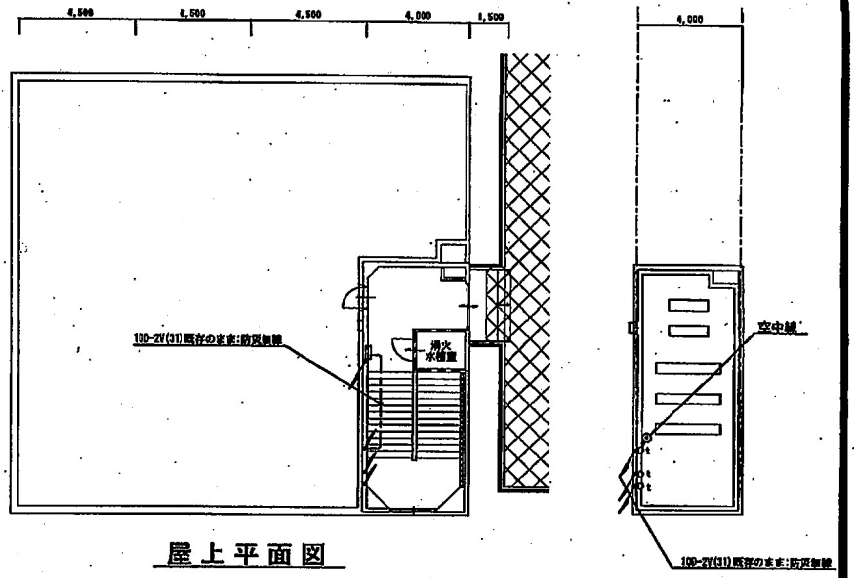


屋上平面図

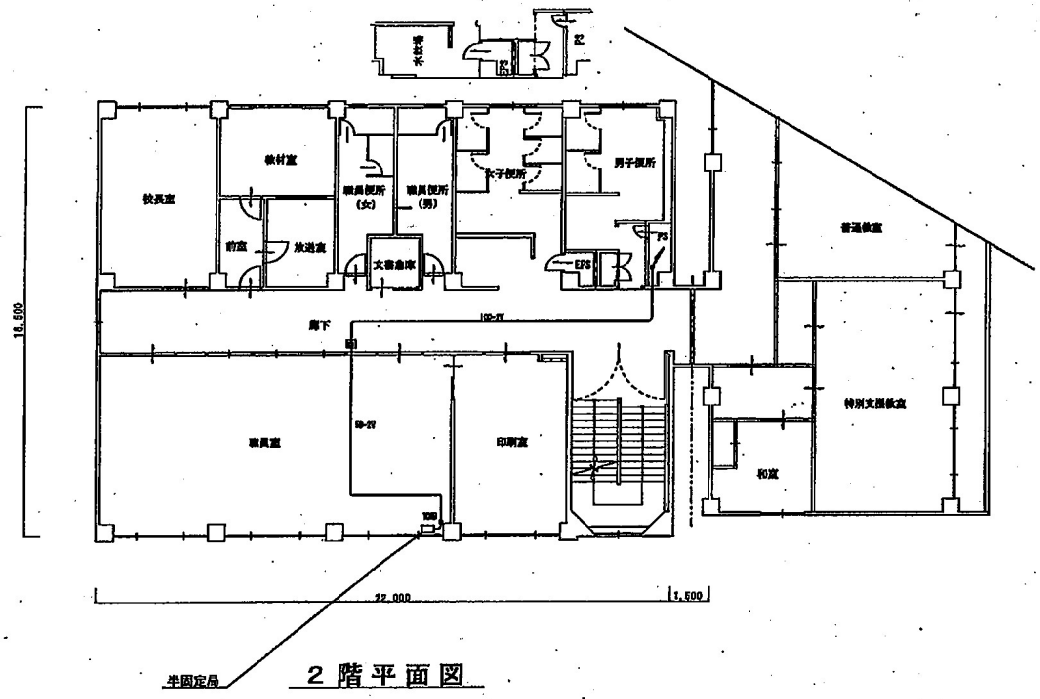


2階平面図

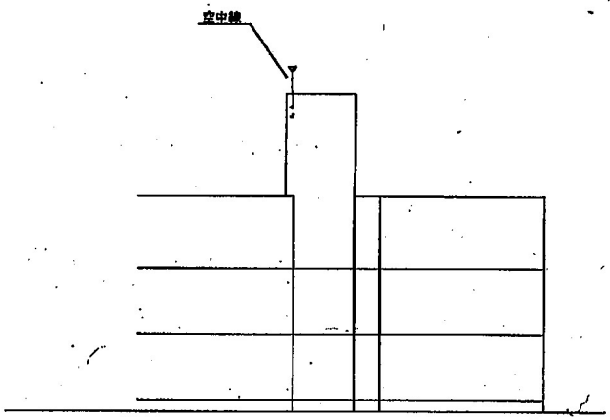



西側立面図
(1/300)


凡例

| 記号 | 名称 |
|---|---|
| | 空中線 |
| | 半固定局 |
| | 制御盤 |
| | FAX |
| | プルボックス(概形のないもの) |
| | 埋込型 |
| | 分岐型 |
| | コンセント(同時) |
| | コンクリートはつり、コア抜き(保育室) |
| | コンクリートはつり、コア抜き(保育室) |
| | 天井ころがし配線 |
| | 露出配管配線 |
| | 埋込配管配線 |
| | 床内配管配線 |
| | フリーアクセス、床ピット内配線 |
| | 埋込配線 |
| | 既存配電盤配管配線 |
| | コルクボード掲示板(例 100-2V×20-2V) |
| | 立ち上がり・立ち下がり |


| | |
|---|---|
| 工事名 | |
| 図名 | 木崎小学校 |
| 縮尺 | 1:200 |
| 図面番号 | |
| | 完成図 |
| 年月 | 令和 4年 10月 |
| 承認 | 承認 |
| 請負者 | |

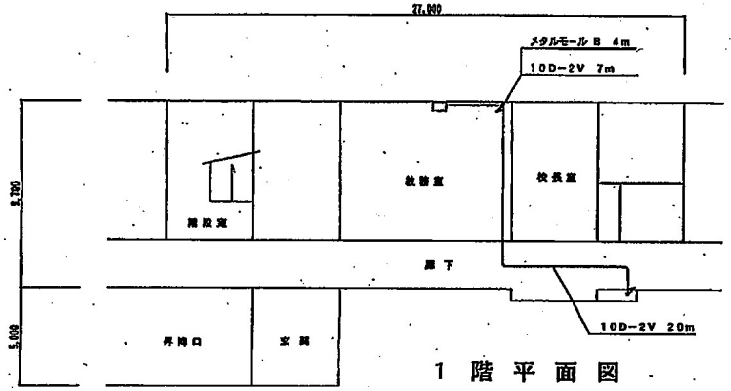



1 階 平 面 図

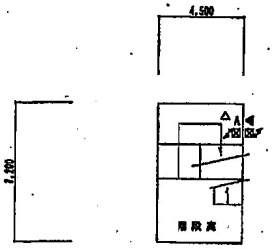



P H 階 平 面 図

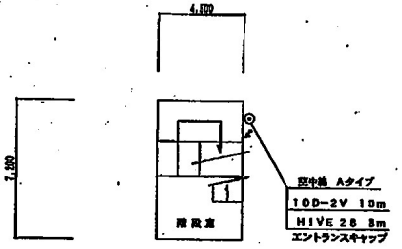



P H 階 屋 根

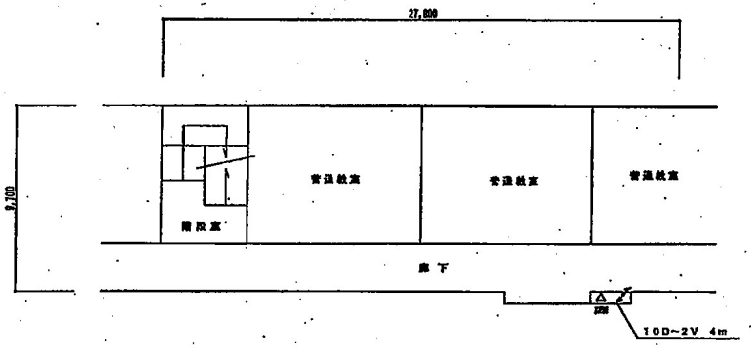


2 階 平 面 図

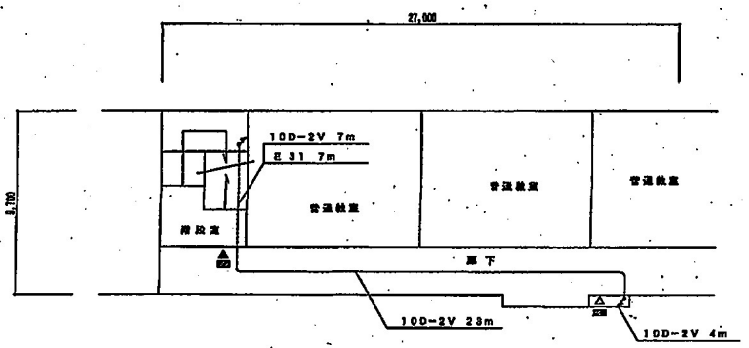



3 階 平 面 図

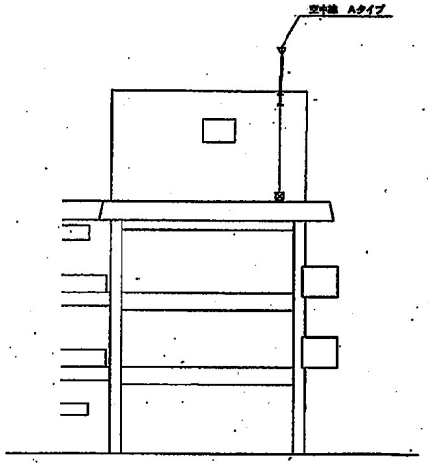



立 面 図


| | |
|---|---|
| 工事名 | デジタル地域防災無線整備工事 |
| 図名 | 豊栄南小学校 平面図・立面図 |
| 縮尺 | 1:300 |
| 図面番号 | 79 |
| 新潟市都市整備局開発建築部営繕課 | |
| 課長 / 補佐 / 係長 / 係 | |
| 設計者 | |

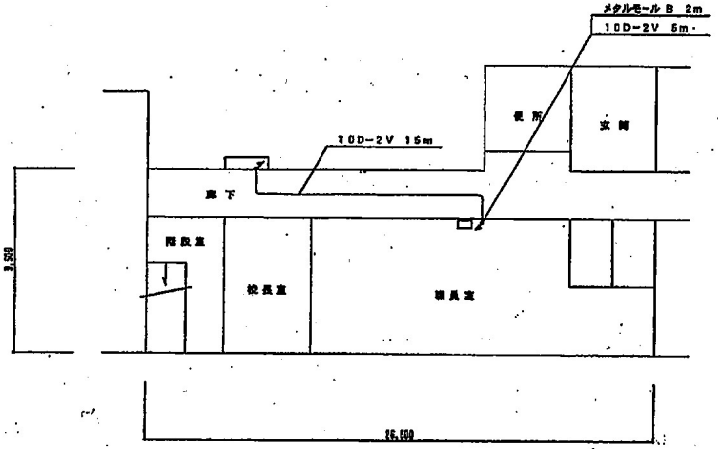



1 階 平 面 図

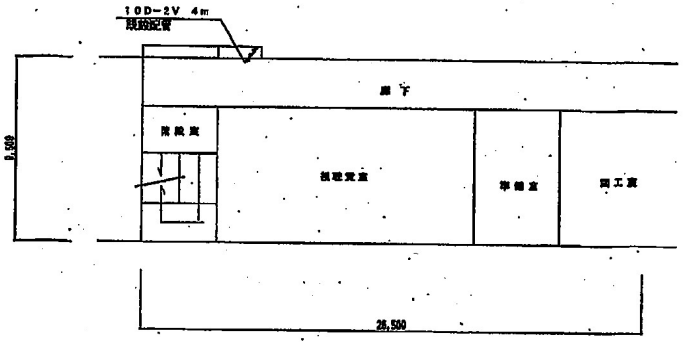



4 階 平 面 図

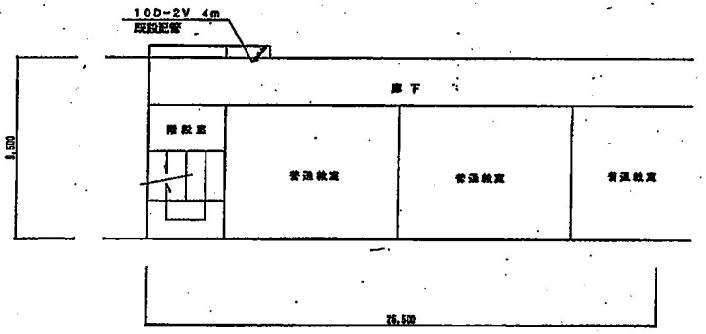



2 階 平 面 図

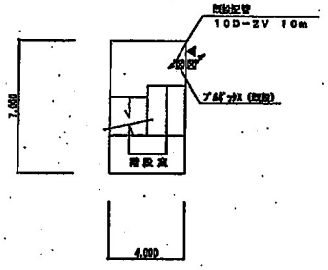



P H 1 階 平 面 図

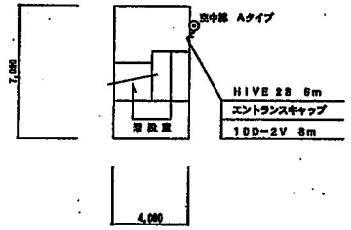


P H 2 階 平 面 図

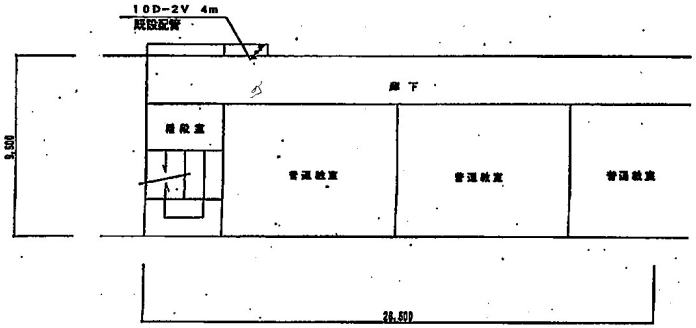



3 階 平 面 図

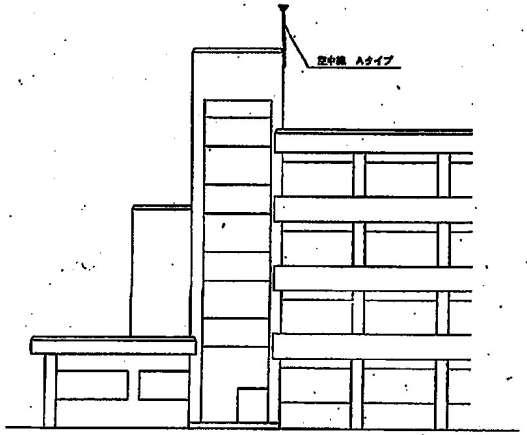



立 面 図


| | | | |
|---|---|---|---|
| 工事名 | デジタル地域防災無線整備工事 | | |
| 図名 | 岡方第一小学校 平面図・立面図 | | |
| 縮尺 | 1:200 | 図面番号 | 80 |
| 新潟市都市整備局開発建築部営繕課 | | | |
| 課長 | 補佐 | 係長 | 係 |

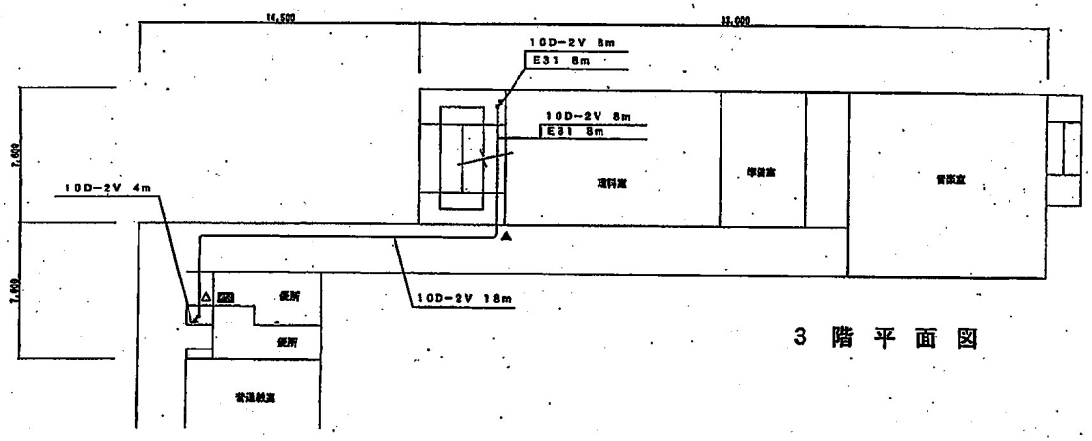



3 階 平 面 図

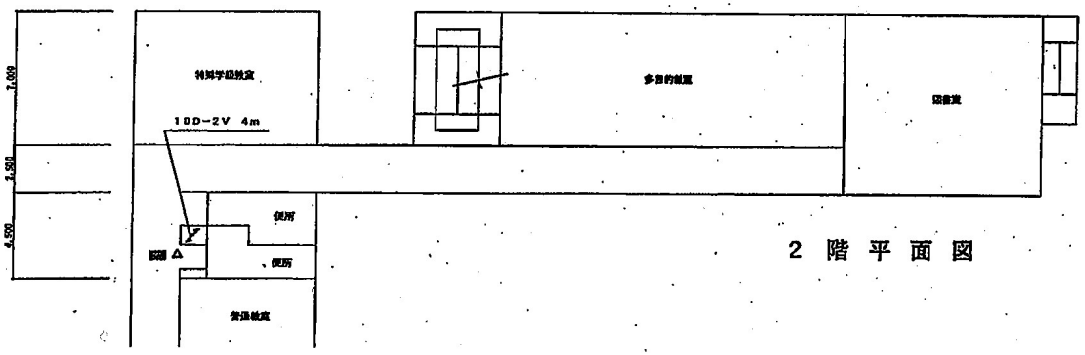



2 階 平 面 図

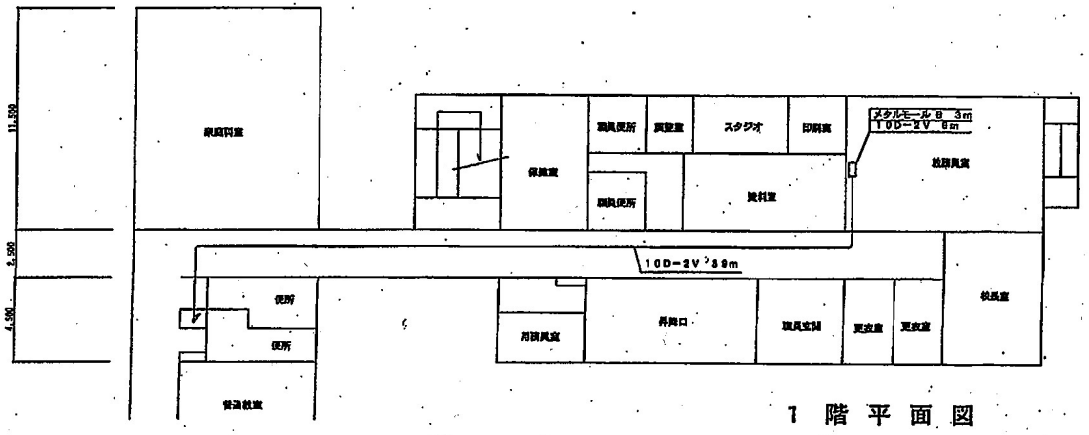


1 階 平 面 図

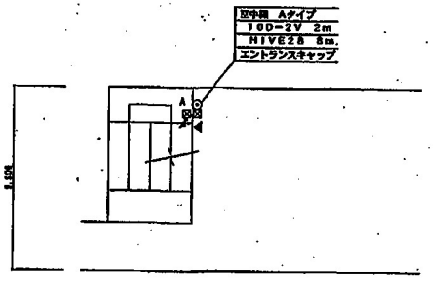



P H 階 平 面 図

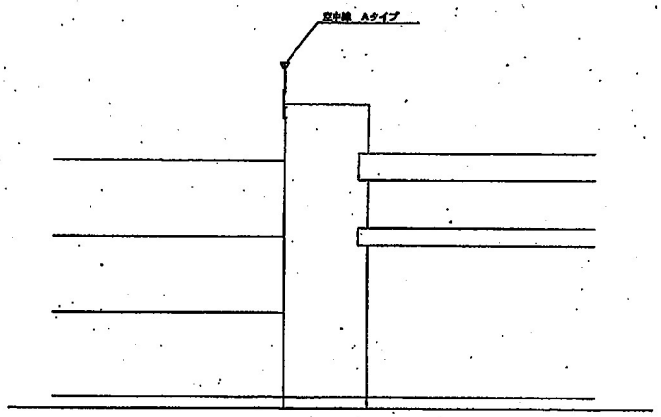



立 面 図


| | | | |
|---|---|---|---|
| 工事名 | デジタル地域防災無線整備工事 | | |
| 図名 | 岡方第二小学校 平面図・立面図 | | |
| 縮尺 | 1:200 | 図面番号 | 51 |
| 新潟市都市整備局開発建築部営繕課 | | | |
| 課長 | 補佐 | 係長 | 係 |
| 設計者 | | | |

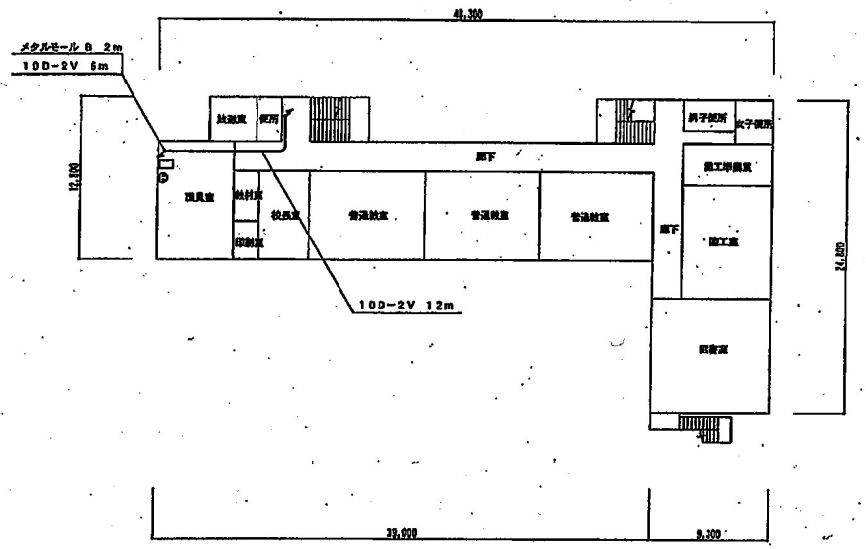


2 階 平 面 図

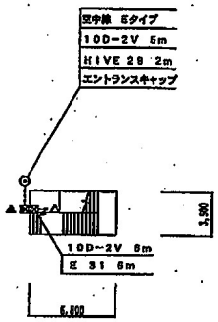



P H 階 平 面 図

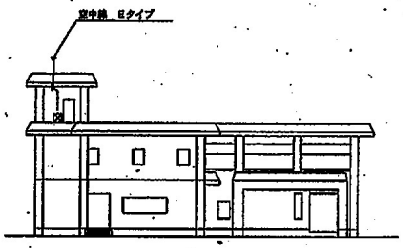



立 面 図


| | | | |
|---|---|---|---|
| 工事名 | デジタル地域防災無線整備工事 | | |
| 図名 | 新飯田小学校 平面図・立面図 | | |
| 縮尺 | 1:300 | 図面番号 | 54 |
| 新潟市都市整備局[illegible]部営繕課 | | | |
| 課長 | 補佐 | 係長 | 係 |
| 設計者 | | | |

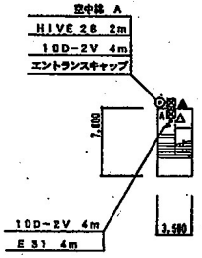



P H 階 平 面 図

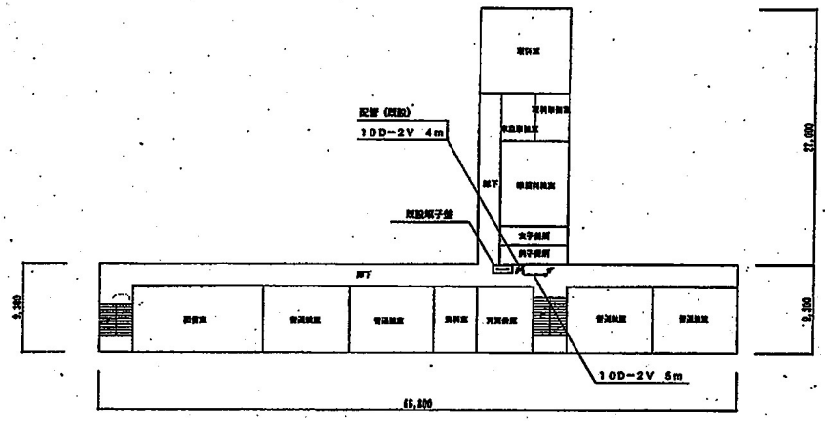


2 階 平 面 図

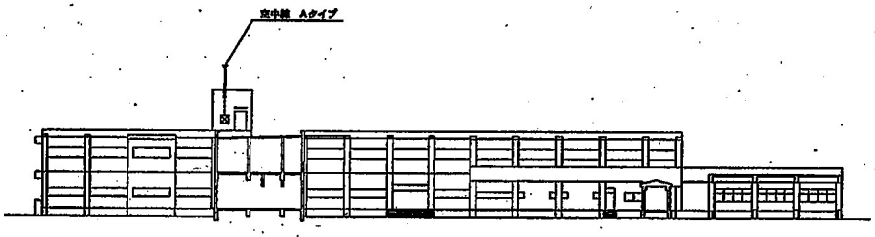



北 立 面 図

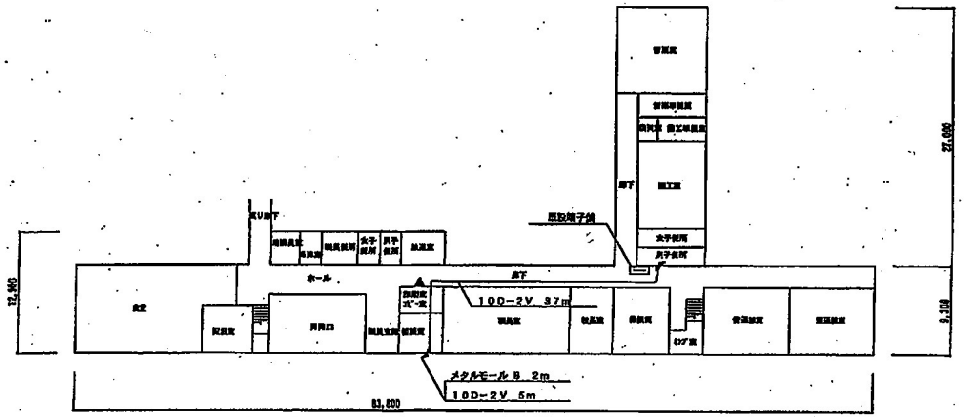



1 階 平 面 図

| | | | |
|---|---|---|---|
| 工事名 | デジタル地域防災無線整備工事 | | |
| 図名 | 茨曽根小学校 平面図・立面図 | | |
| 縮尺 | 1:400 | 図面番号 | 55 |
| 新潟市都市整備局開発建築部営繕課 | | | |
| 課長 | 補佐 | 係長 | 係 |
| | | | |

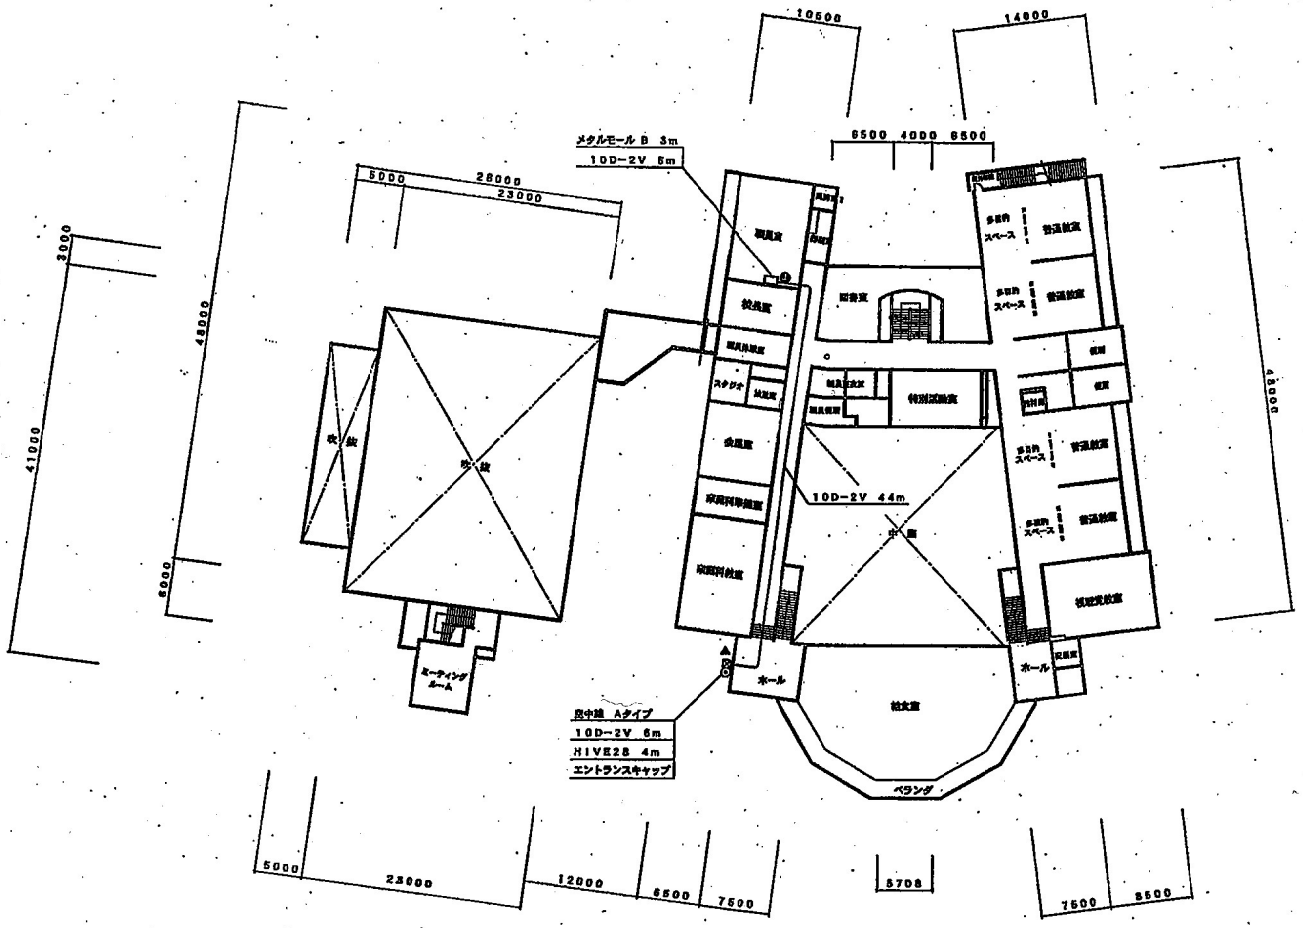



2 階 平 面 図


| | |
|---|---|
| 工事名 | デジタル地域防災無線整備工事 |
| 図 名 | 庄瀬小学校平面図 |
| 縮尺 | 1:200 |
| 図面番号 | 56 |
| 新潟市都市整備局開発建築部営繕課 | |
| 課長 / 補佐 / 係長 / 係 | |

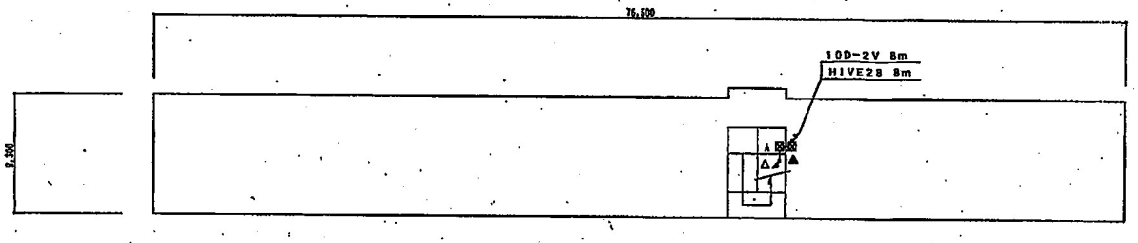



P H 階 平 面 図

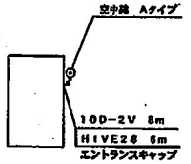


P H 階 屋 根 平 面 図

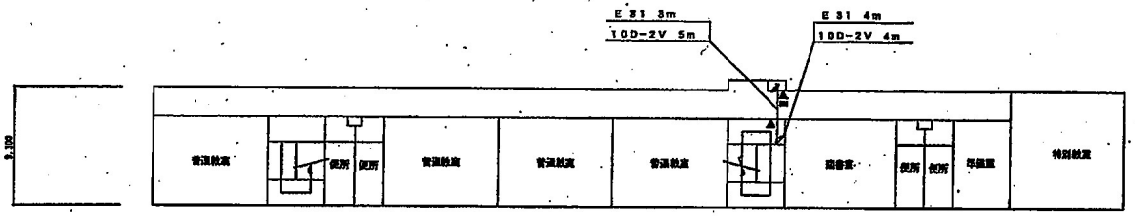



3 階 平 面 図

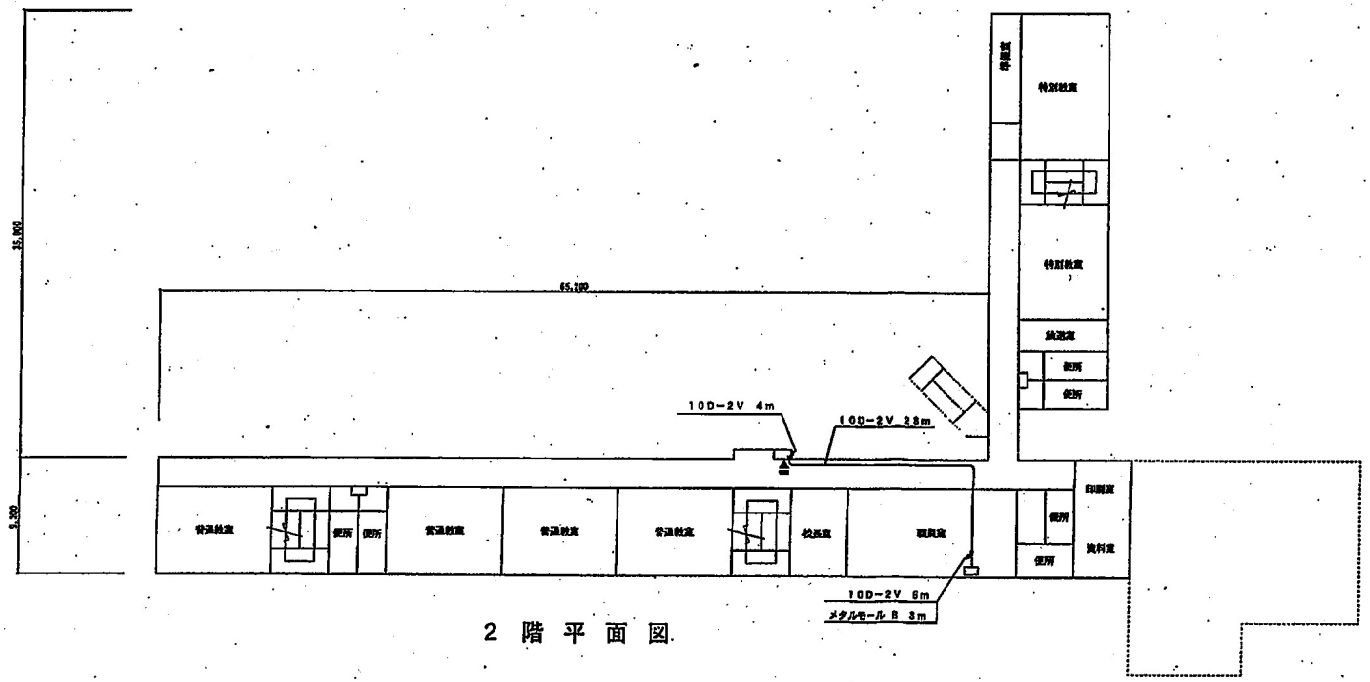



2 階 平 面 図


| | |
|---|---|
| 工事名 | デジタル地域防災無線整備工事 |
| 図名 | 小林小学校 平面図 |
| 1:300 | 図面番号 57 |
| 新潟市都市整備局開発建築部営繕課 | |
| 課長 / 係長 / 係員 / 係 | |
| 設計者 | |

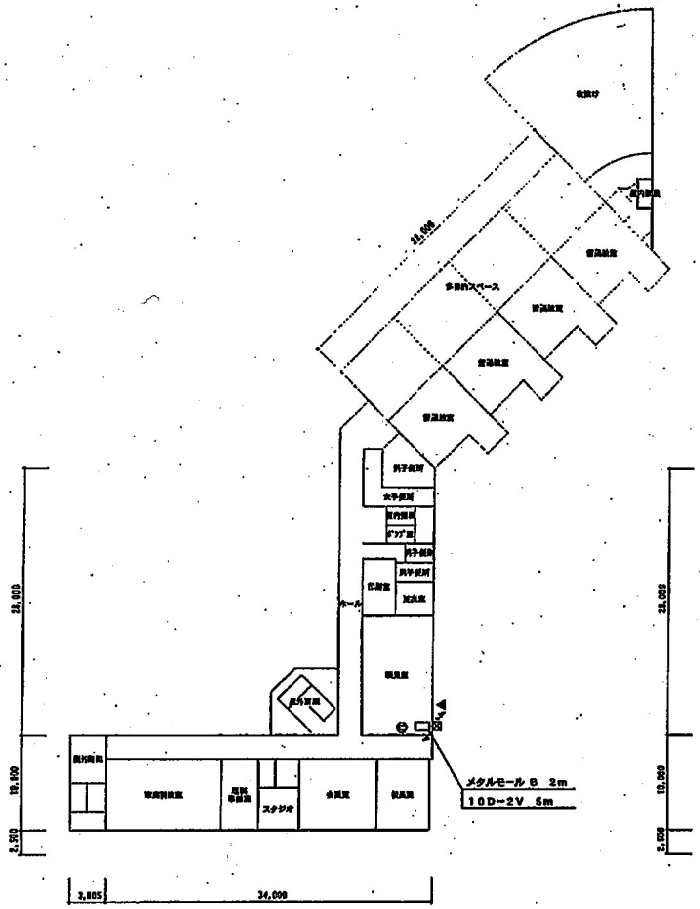



2 階 平 面 図

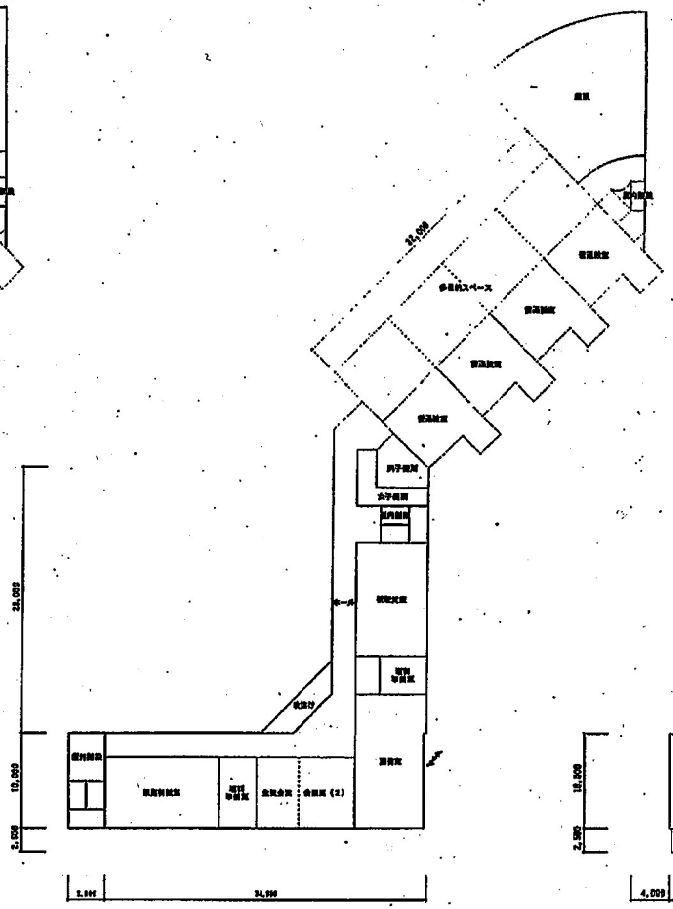

3 階 平 面 図

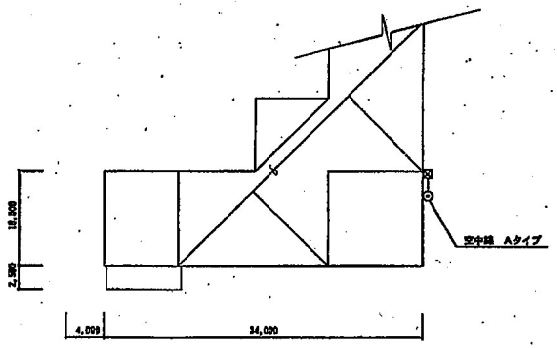



屋 根 平 面 図

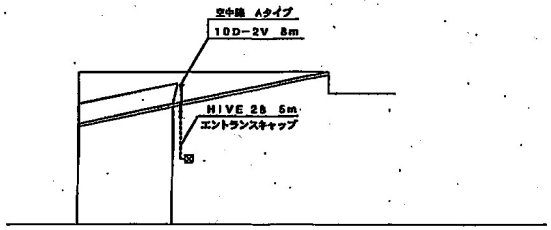



立 面 図


| | | | |
|---|---|---|---|
| 工事名 | デジタル地域防災無線整備工事 | | |
| 図 名 | 白井小学校 平面・立面図 | | |
| 縮尺 | 1:400 | 図面番号 | 58 |
| 新潟市都市整備局開発建築部営繕課 | | | |
| 課長 | 補佐 | 係長 | 係 |
| | | | |

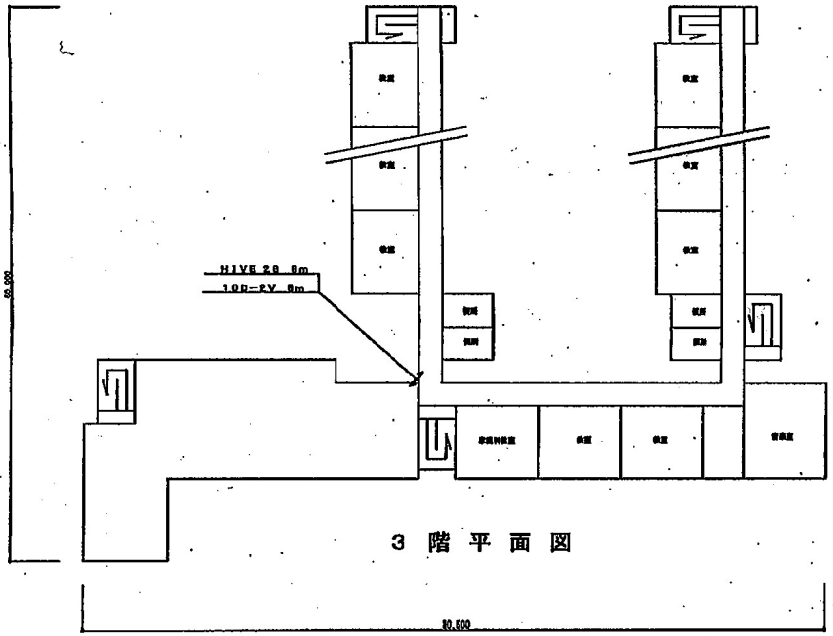



3 階 平 面 図

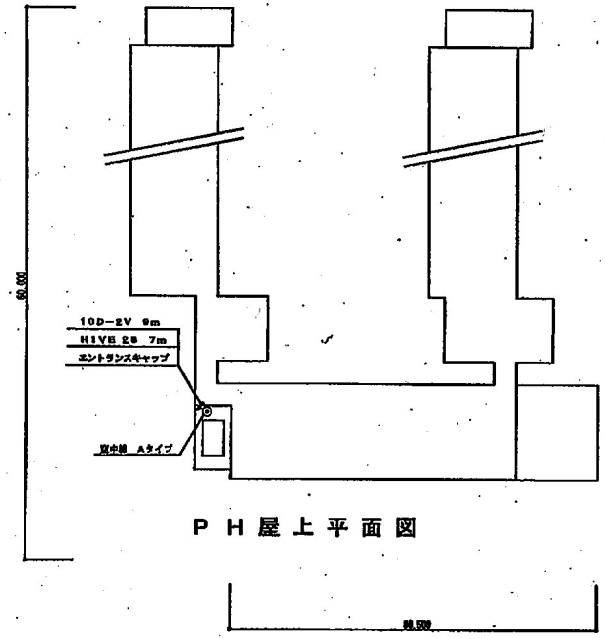



P H 屋 上 平 面 図

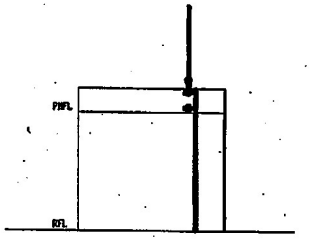


立面図

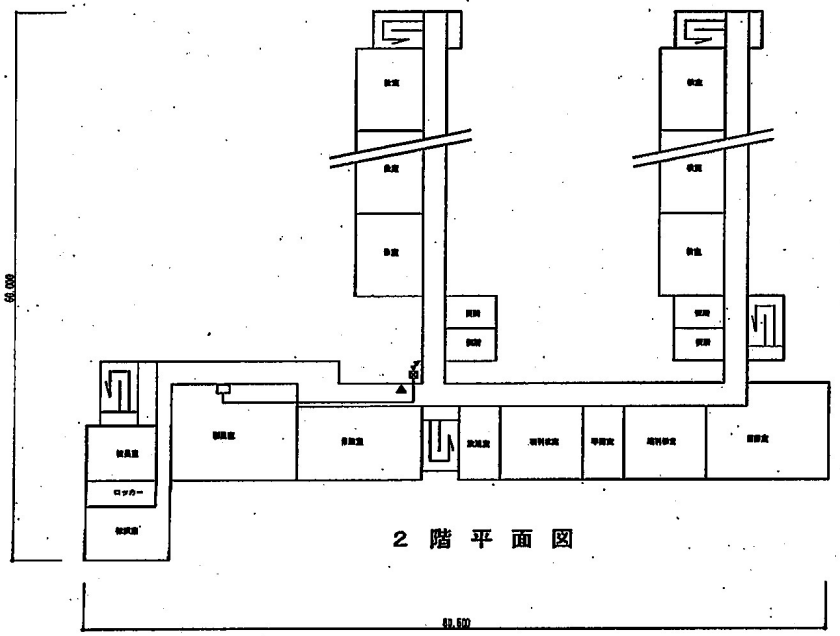

2 階 平 面 図

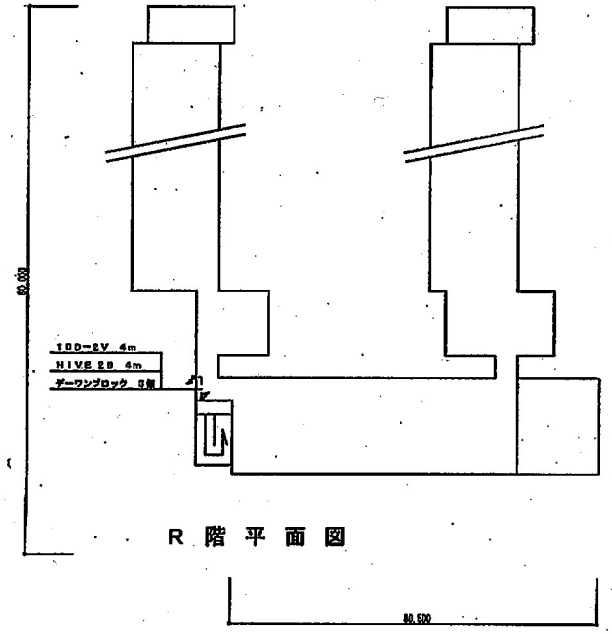



R 階 平 面 図


凡 例

| 記 号 | 名 称 |
|---|---|
| | 放中線 |
| | 中間放線 |
| | 個別線 |
| | FAX |
| | プルボックス |
| | 端子盤 |
| | 分電盤 |
| | コンセント |
| | コンクリート打つ号、コア抜き |
| | コンクリート打つ号、コア抜き |
| | 天井こうがし設備 |
| | 屋外配管設備 |
| | フック設置 |
| | 屋根排水設 |
| | フリーアクセス、床ピット内配線 |
| | 屋内配線 |
| | 天井裏配線管配線 |
| | コネクタ接続変換器 |
| | 立ち上がり・立ち下がり |


| | |
|---|---|
| 工事名 | |
| 図 名 | 白根小学校 平面図・立面図 |
| 縮尺 | 1：400 |
| 図面番号 | |
| | 竣 工 図 |
| 年月 | 平成２４年８月 |
| 承認 | |
| 図面番 | |

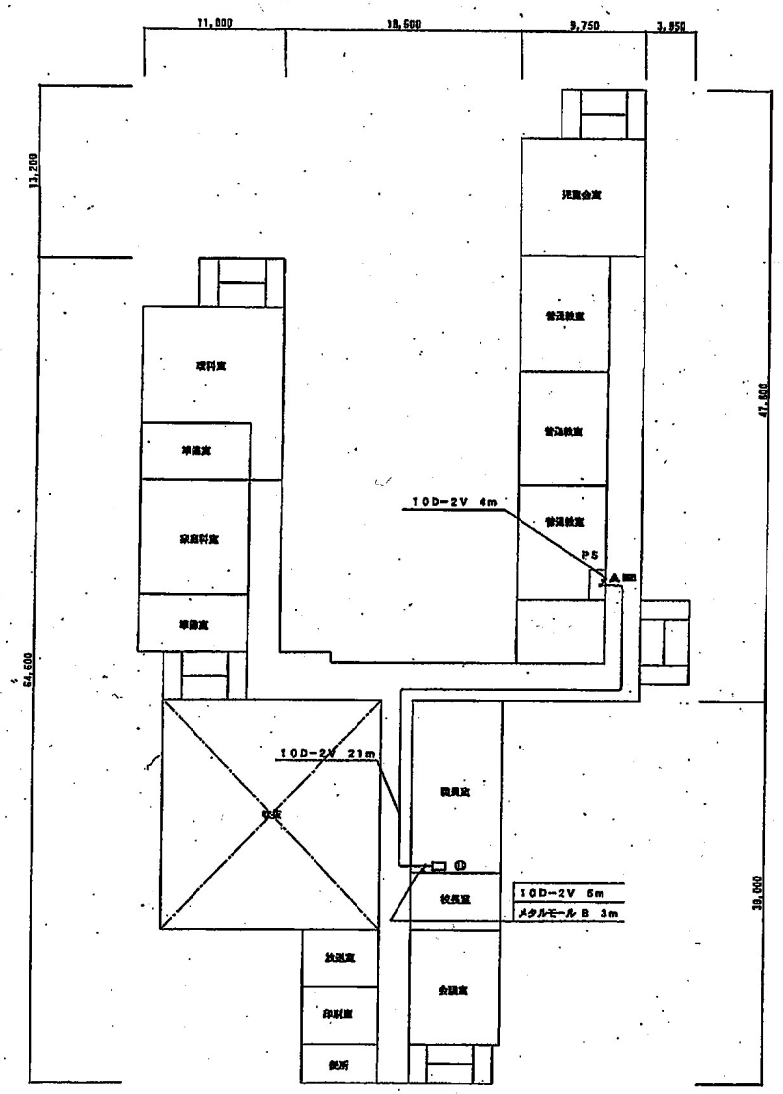


2 階 平 面 図

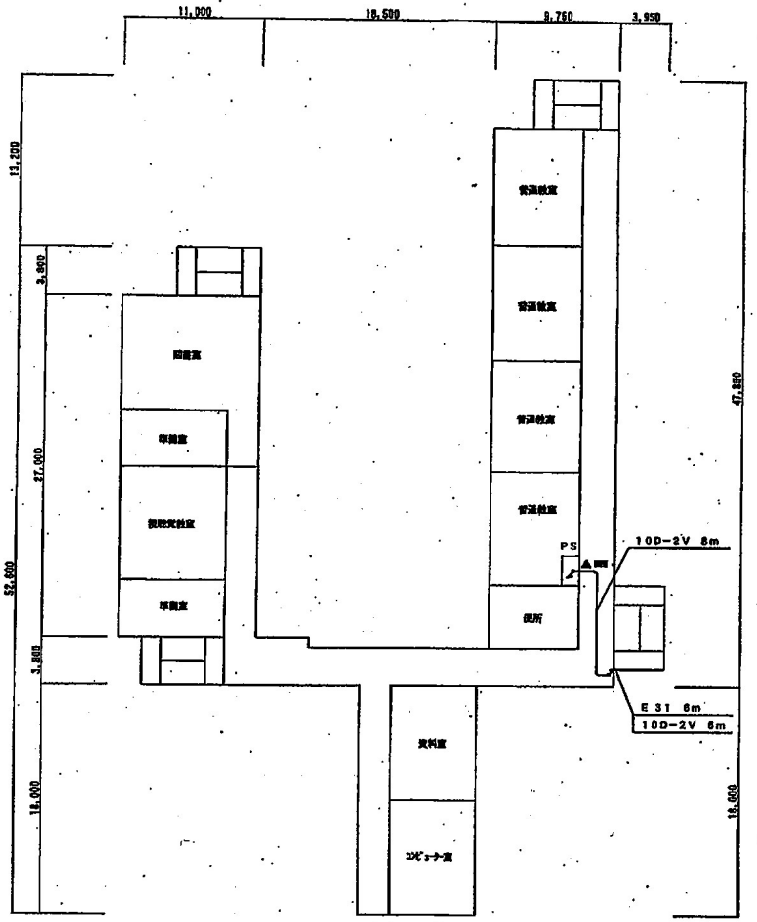



3 階 平 面 図

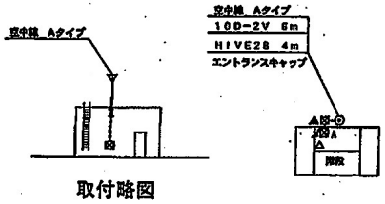



取付略図

P H 階 平 面 図

| | | |
|---|---|---|
| 工事名 | デジタル地域防災無線 | |
| 図名 | 大堂小学校 平面図 | |
| 縮尺 | 1:300 | 図面番号 |
| 新潟市都市整備局開発 | | |
| 課長 | 補佐 | 係長 |
| 設計者 | | |

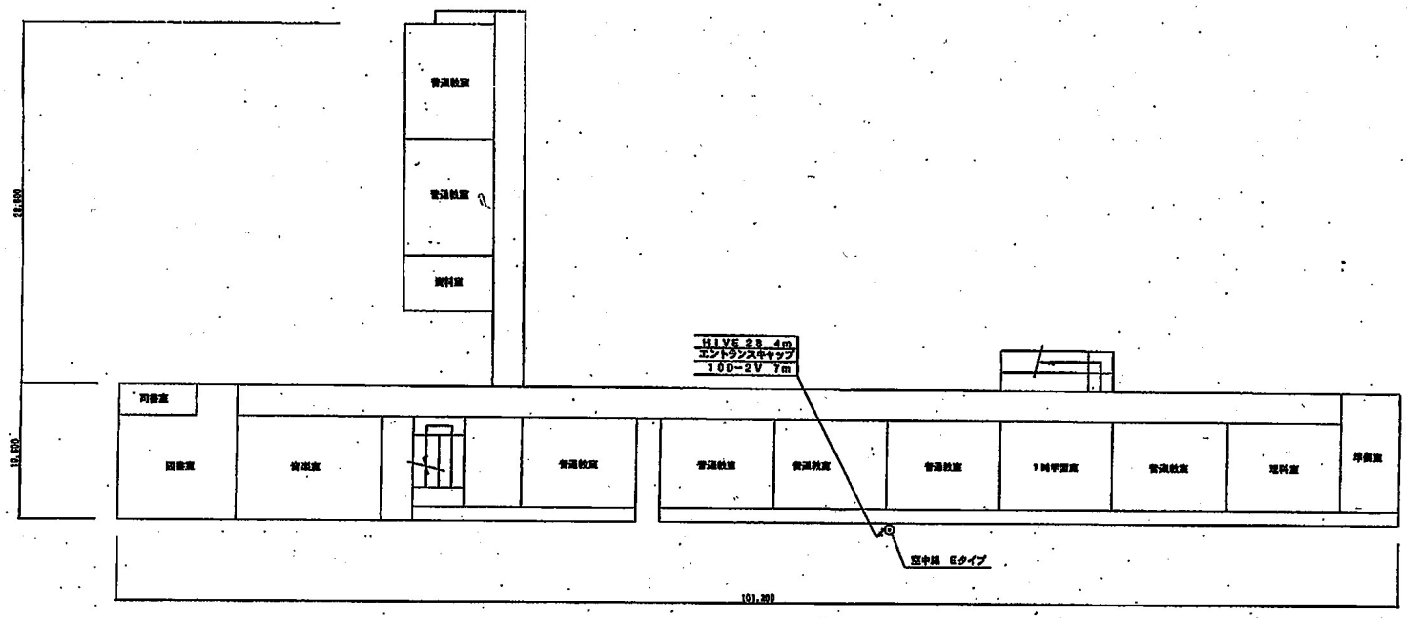



2 階 平 面 図

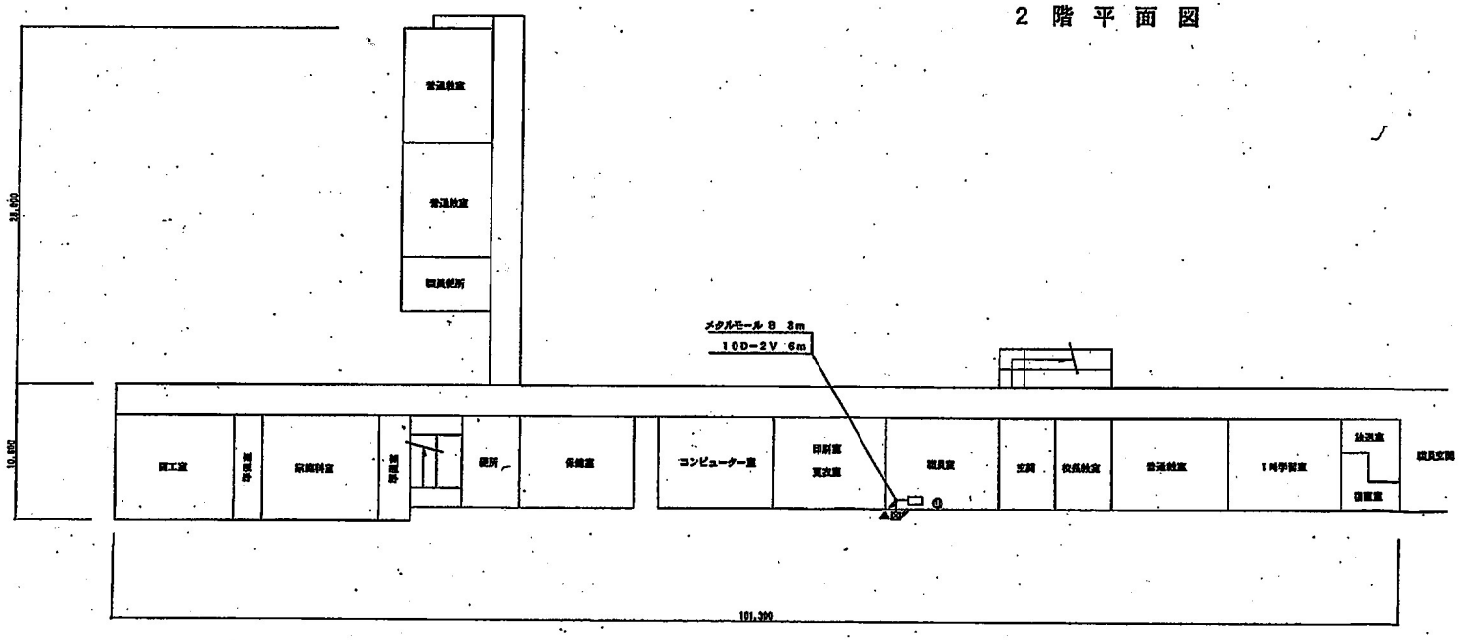



1 階 平 面 図


| | |
|---|---|
| 工事名 | デジタル地域防災無線整備工事 |
| 図名 | 根岸小学校 平面図 |
| 1:300 | 図面番号 E1 |
| 新潟市都市整備局開発建築部営繕課 | |
| 課長 / 補佐 / 係長 / 係 | |
| 設計者 | |

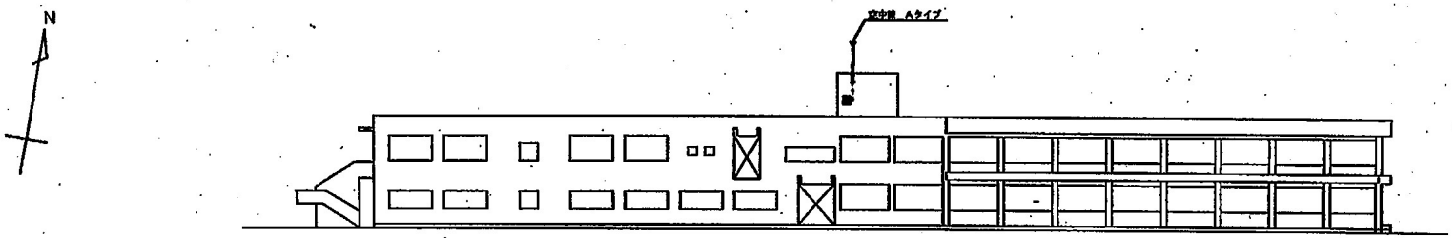



立　面　図

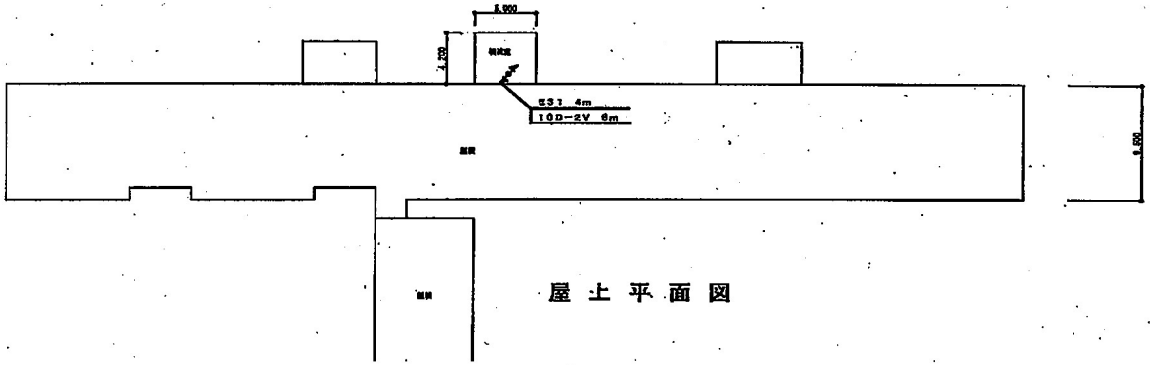


屋上平面図

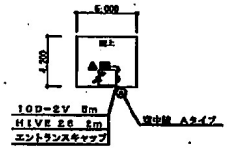


ＰＨ階平面図

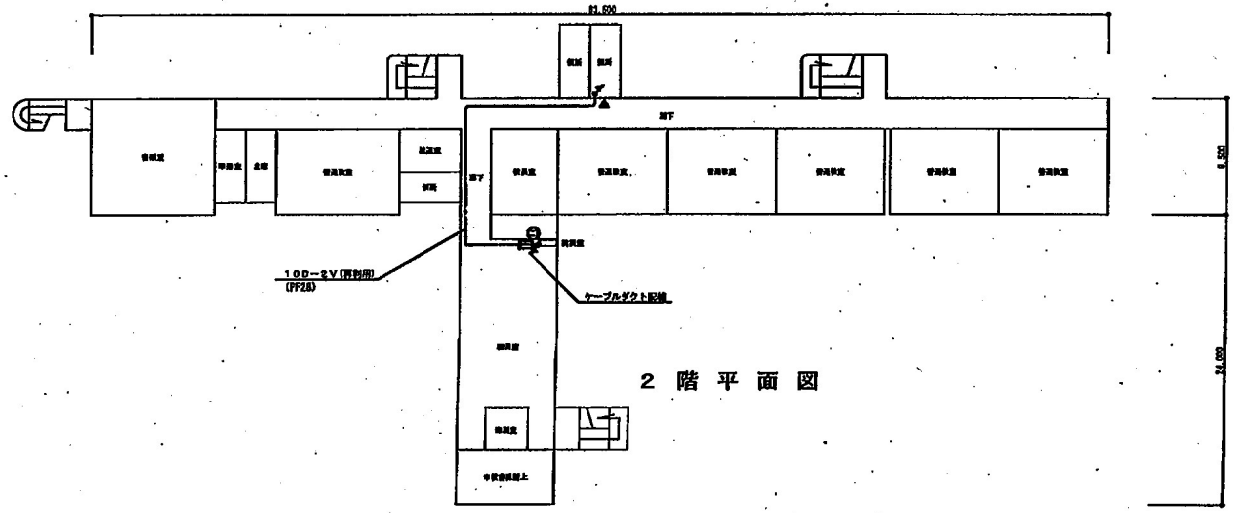



２階平面図


凡　例

| 図　号 | 名　　称 |
|---|---|
| | 立中線 |
| | 引留支柱 |
| | 制御箱 |
| | FAX |
| | プルボックス |
| | 埋甲蓋 |
| | 分電盤 |
| | コンセント（両口） |
| | コンクリートはつり、コア抜き（低圧用） |
| | コンクリートはつり、コア抜き（弱電用） |
| | 天井ヒラがし配管 |
| | 露出配管配線 |
| | ラック設置 |
| | 床隠蔽配管 |
| | フリーアクセス、ボビット内配管 |
| | 埋設配管 |
| | 天井隠蔽配管配線 |
| | コネクタ接続変換器 |
| | 立ち上がり・立ち下がり |


| | |
|---|---|
| 工事名 | |
| 図　名 | 大通小学校 |
| 縮尺 | A2：1/300 |
| 図面番号 | |
| | 完　成　図 |
| 令和 | 令和　1年　8月 |
| 承認 | |
| 作図 | |
| 担当者 | |

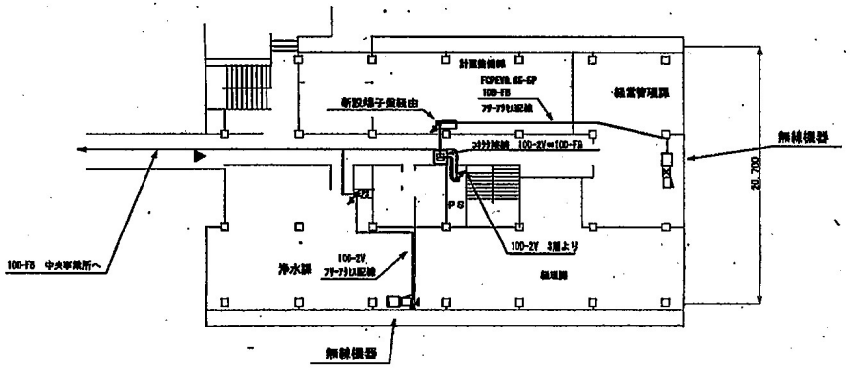



２階　平面図

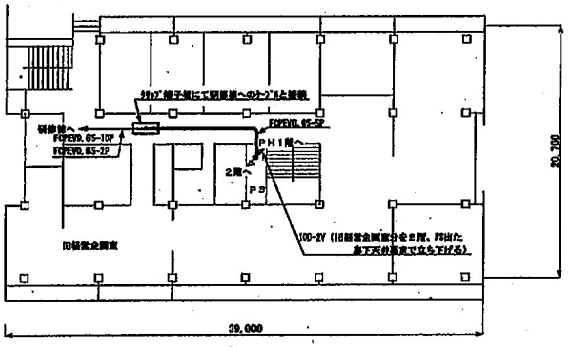



３階　平面図

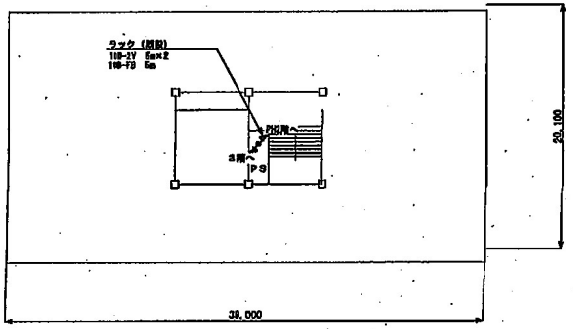


ＰＨ１階　平面図

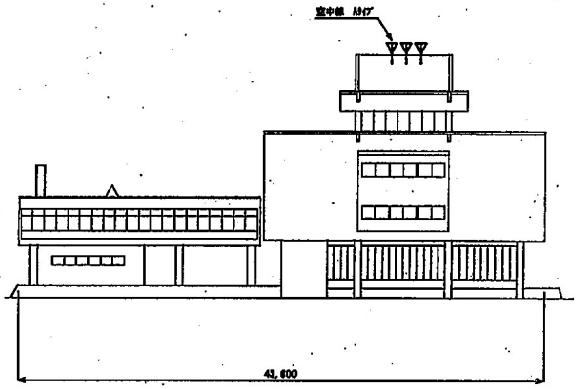


立面図

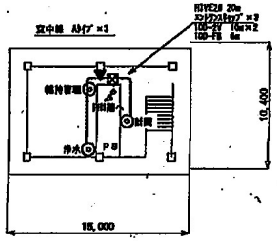



ＰＨ２階　平面図

凡　例

| 記　号 | 名　称 |
|---|---|
| | 立中線 |
| | 半固定局 |
| | 制御器 |
| | ＦＡＸ |
| | プルボックス（表記のないものは　200x200x200） |
| | 端子盤 |
| | 分電盤 |
| | コンセント（既設） |
| | コンクリートはつり、コア抜き（壁貫通） |
| | コンクリートはつり、コア抜き（床貫通） |
| 実線 | 天井ころがし配線 |
| 点線１ | 露出配管配線 |
| 一点鎖１ | ラック配線 |
| 二点鎖１ | 床埋設配線 |
| 点線３ | フリーアクセス、床ピット内配線 |
| 点線２ | 架空配線 |
| 一点鎖２ | 天井隠蔽配管配線 |
| | |
| | コネクタ接続変換部（例　ＩＤＦ－ＦＰ⇔ＳＦ－ＦＰ） |
| | 立ち上がり・立ち下がり |


結合Ｂ

| | |
|---|---|
| 工事名 | 防　災　行　政　無　線　移　設 |
| 図　名 | 水道局（経営管理課・浄水課） |
| 縮尺 | 1：300 |
| 図面番号 | ００１－１ |
| | 竣　工　図 |
| 年月 | 平成２７年　３月 |
| 承認 | |
| 調査者 | |

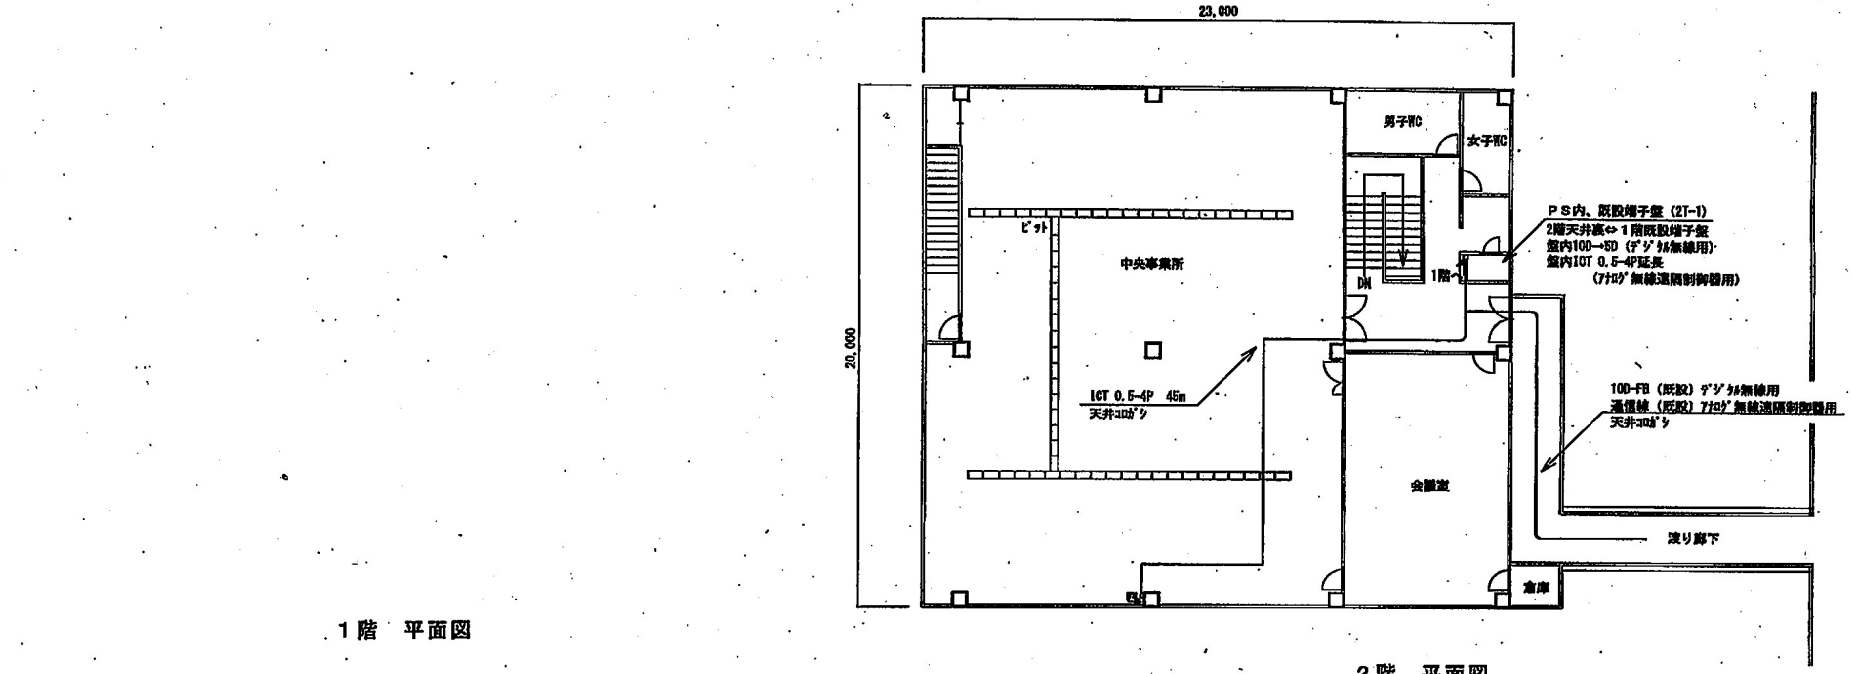



2階　平面図

1階　平面図

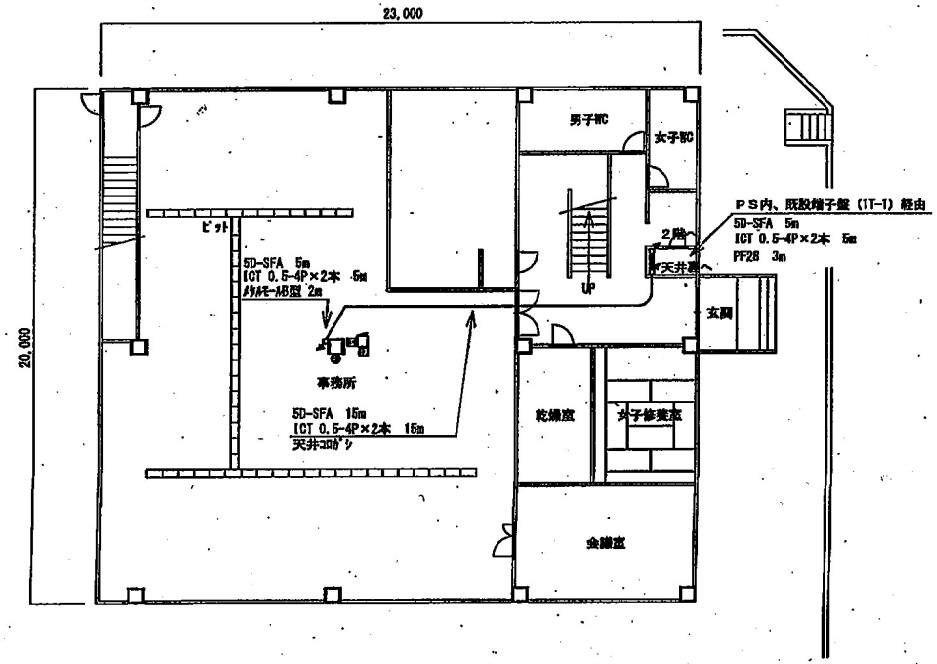



| | | | | | | |
|---|---|---|---|---|---|---|
| 初 | | | | 件　名 | ﾃﾞｼﾞﾀﾙ防災無線移設業務 | |
| | | | | 局　名 | IDNo.801　維持管理課 | 図面番号 |
| | | | | 図面名称 | 中央事業所　施工図 | 縮　尺　1／200 |
| 版 | 年月日 | 訂正記事 | 責任者 | 新　潟　市　水　道　局 | | |

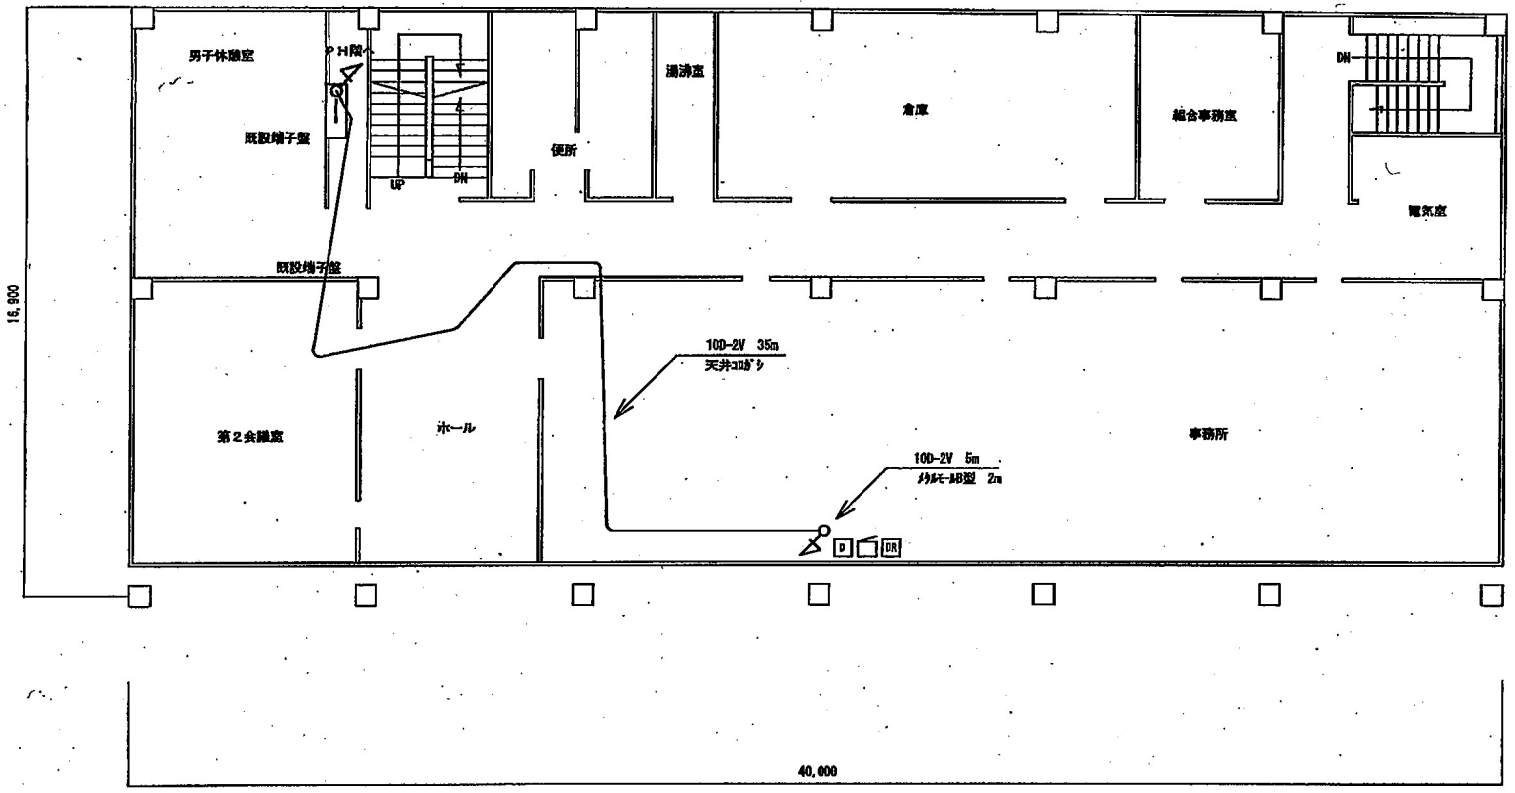



２階　平面図


| | | | | | |
|---|---|---|---|---|---|
| 初 | | | | 件　名 | ﾃﾞｼﾞﾀﾙ防災無線移設業務 |
| | | | | 局　名 | IDNo.803　新津事業所　図面番号 |
| | | | | 図面名称 | 新津事業所　施工図　縮　尺　1／150 |
| 版 | 年月日 | 訂正記事 | 責任者 | 新　潟　市　水　道　局 | |

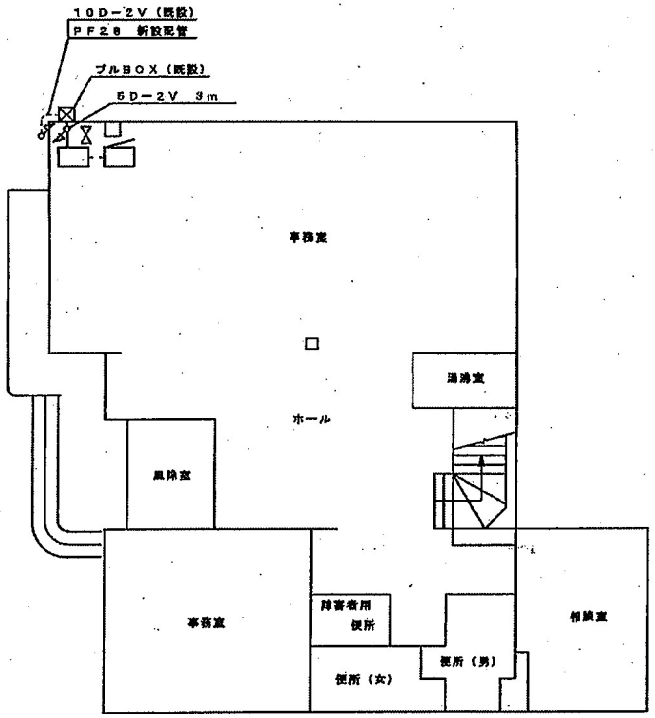


1 階 平 面 図

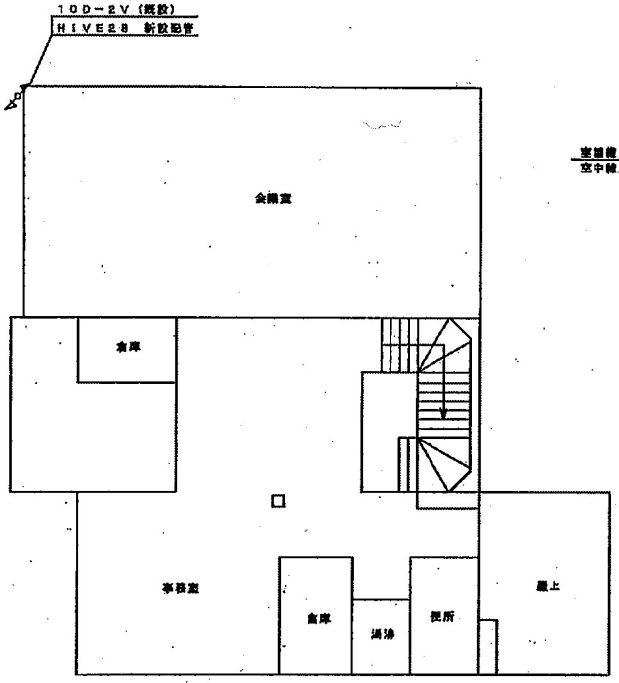



2 階 平 面 図

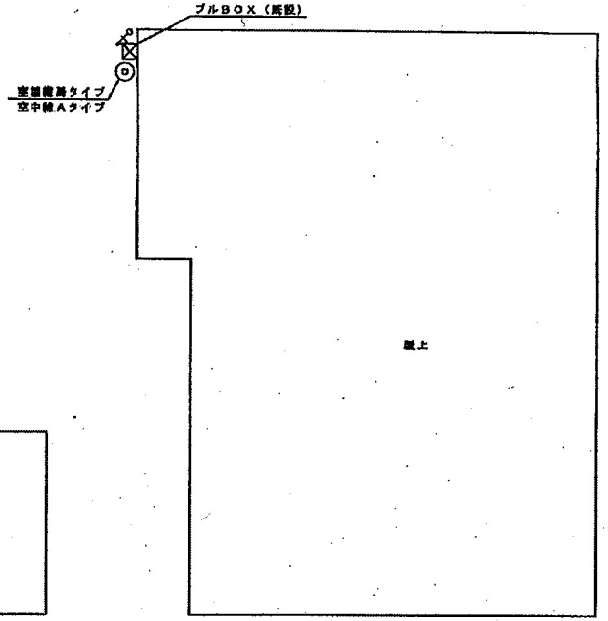


屋 上 平 面 図


凡 例

| 記号 | 名称 |
|---|---|
| | 空中線 |
| | 予備電池 |
| | 制御部 |
| | FAX |
| | プルボックス |
| | 端子盤 |
| | 分電盤 |
| | コンセント（既設） |
| | コンクリートはつり、コア抜き（埋戻し） |
| | コンクリートはつり、コア抜き（新設用） |
| | 天井こうがし配管 |
| | 屋根配管貫通 |
| | サッシ開口 |
| | 壁開口部 |
| | フリーアクセス、点ピット内配線 |
| | 屋内配線 |
| | 天井隠ぺい配線 |
| | コネクタ接続盤 |
| | 立ち上がり・立ち下がり |

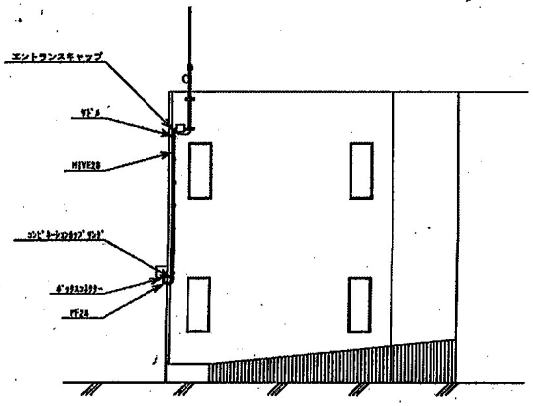



立面図（西側）

| | |
|---|---|
| 工事名 | |
| 図名 | 水道局 北事業所 |
| 縮尺 1:100 | 図面番号 004−3 |
| 無線機移設完成図 | |
| 年月 平成25年 9月 | 承認 |
| 調査者 | |

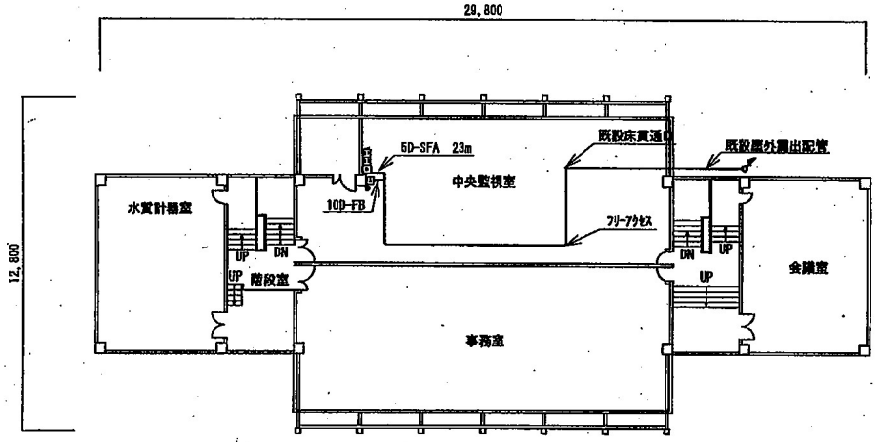




3階　平面図

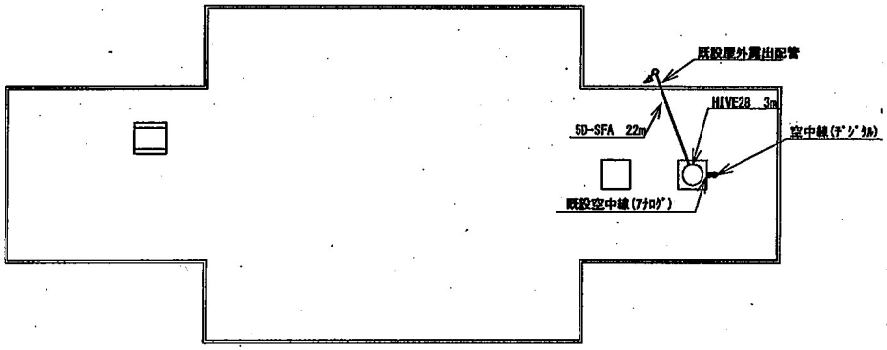



屋上　平面図

| | | | | | | | |
|---|---|---|---|---|---|---|---|
| 初 | | | | 件　名 | デジタル防災無線移設業務 | | |
| | | | | 局　名 | IDNo.805　白根事業所 | 図面番号 | |
| | | | | 図面名称 | 青山浄水場　施工図 | 縮　尺 | 1／200 |
| 版 | 年月日 | 訂正記事 | 責任者 | 新　潟　市　水　道　局 | | | |

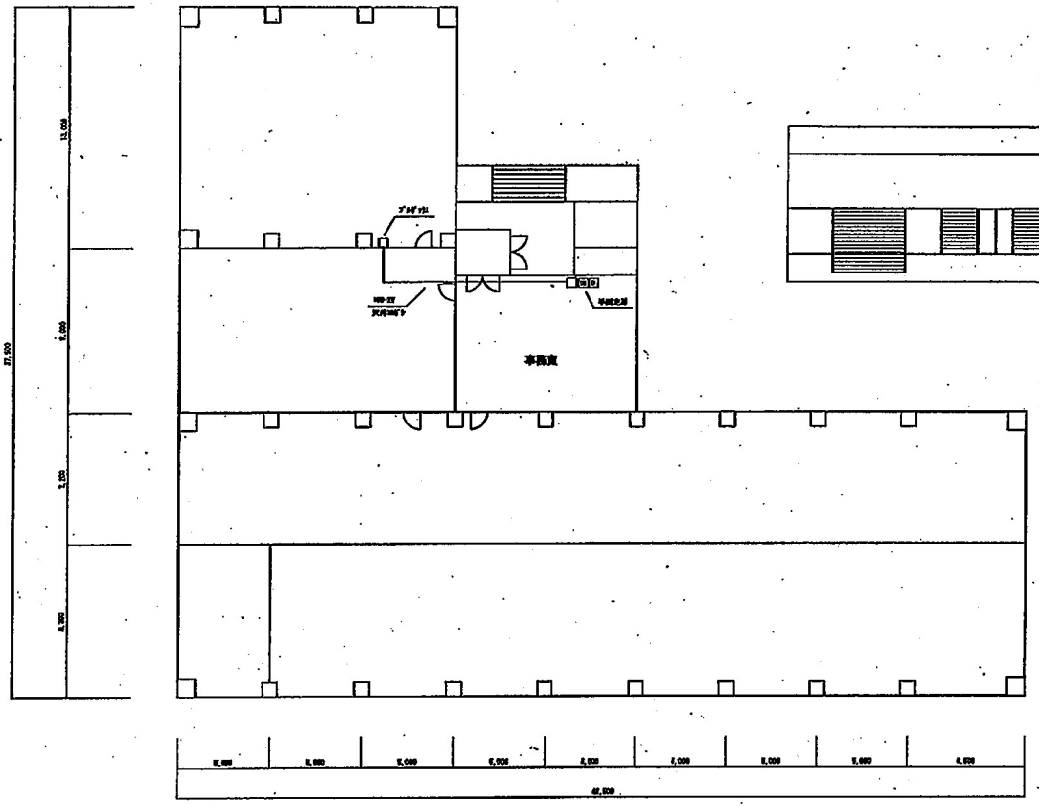

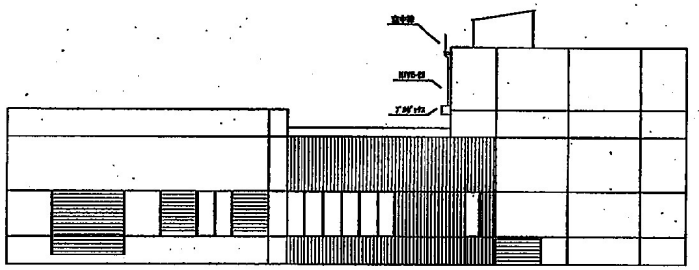
| | |
|---|---|
| 工事名 | |
| 図名 | IDNO、806 竹尾船大場 |
| 縮尺 | 1:200 |
| 図面番号 | |
| 施工図 | |
| 承認 | 検図 / 製図 |
| 請負者 | |

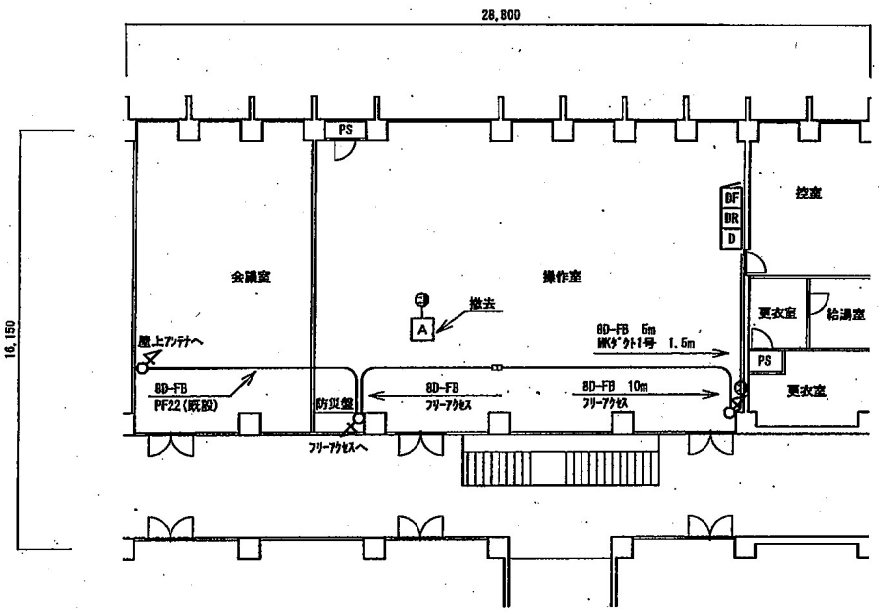



2階 平面図

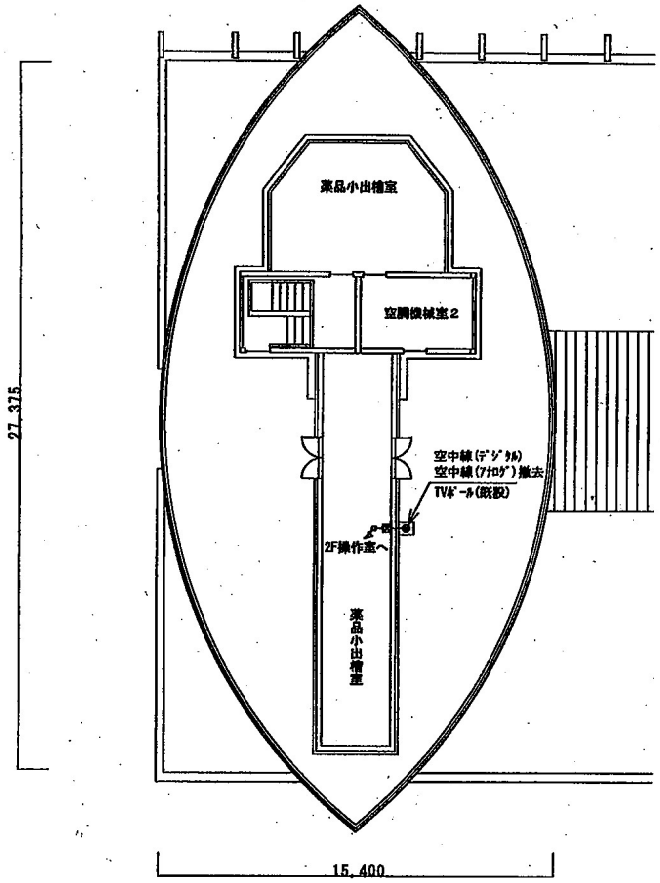



4階 平面図


| | | | | | | | |
|---|---|---|---|---|---|---|---|
| 初 | | | | 件名 | ﾃﾞｼﾞﾀﾙ防災無線移設業務 | | |
| | | | | 局名 | IDNo.807 横越事業所 | 図面番号 | |
| | | | | 図面名称 | 信濃川浄水場 施工図 | 縮尺 | 1／100 |
| 版 | 年月日 | 訂正記事 | 責任者 | 新潟市水道局 | | | |

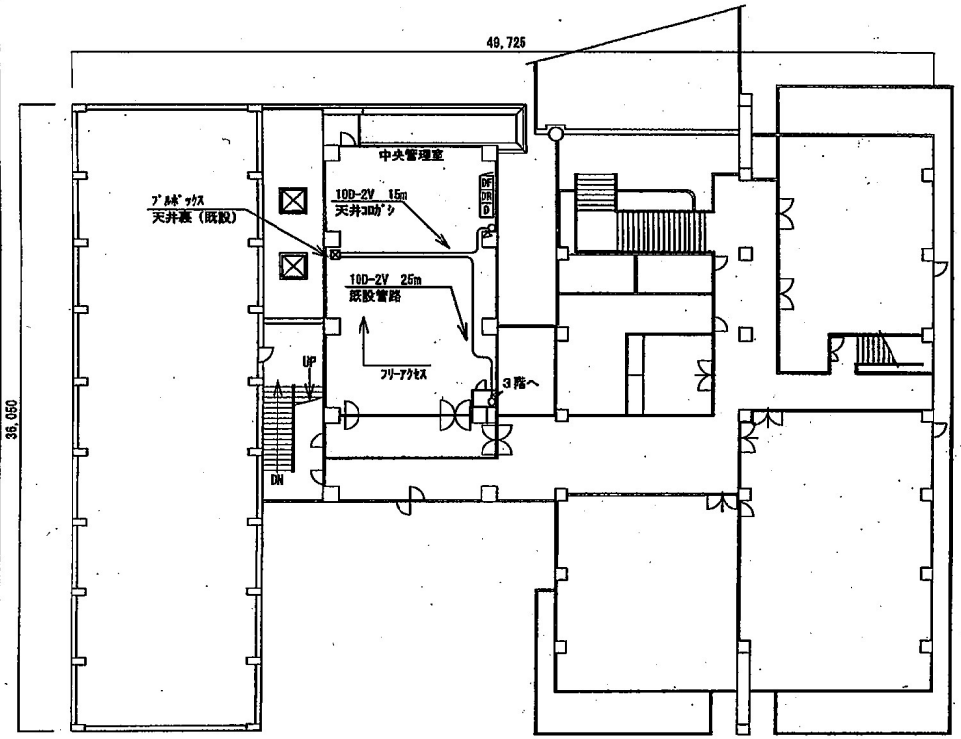


2階　平面図

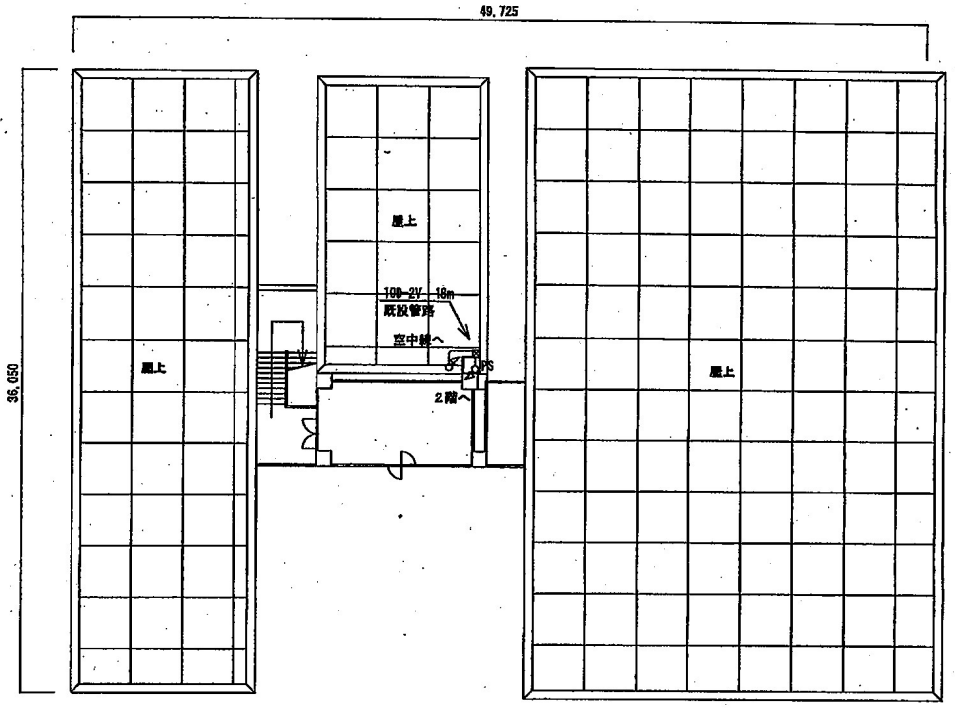



3階　平面図

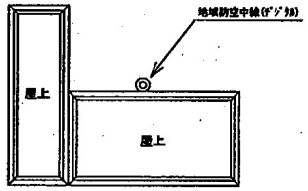



屋上　平面図

| 初 | | | | 件　名 | デジタル防災無線移設業務 | | |
|---|---|---|---|---|---|---|---|
| | | | | 局　名 | IDNo,808　小須戸事業所 | 図面番号 | |
| | | | | 図面名称 | 阿賀野川浄水場　施工図 | 縮　尺 | 1／300 |
| 版 | 年月日 | 訂正記事 | 責任者 | 新　潟　市　水　道　局 | | | |


## 1階　平面図

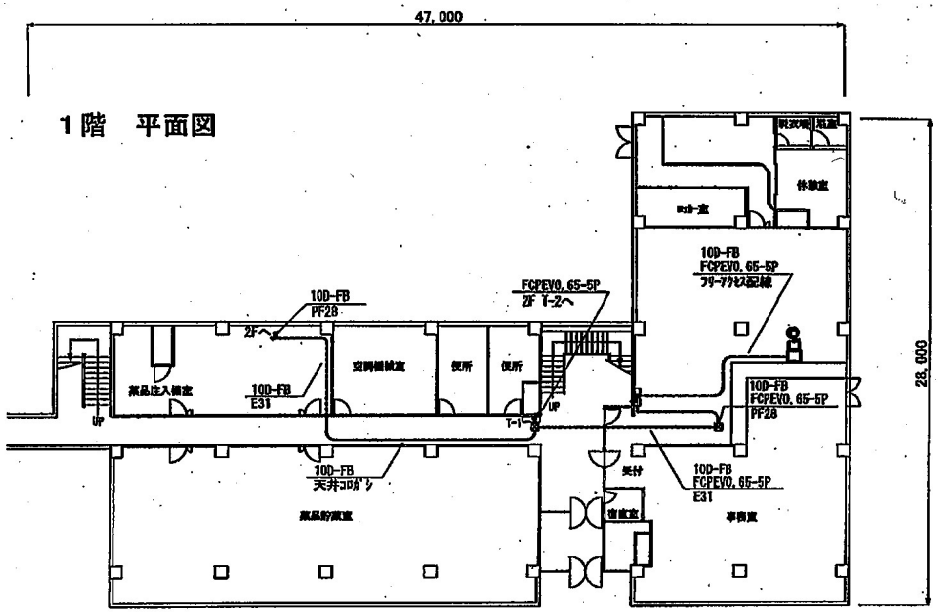



## 3階　平面図

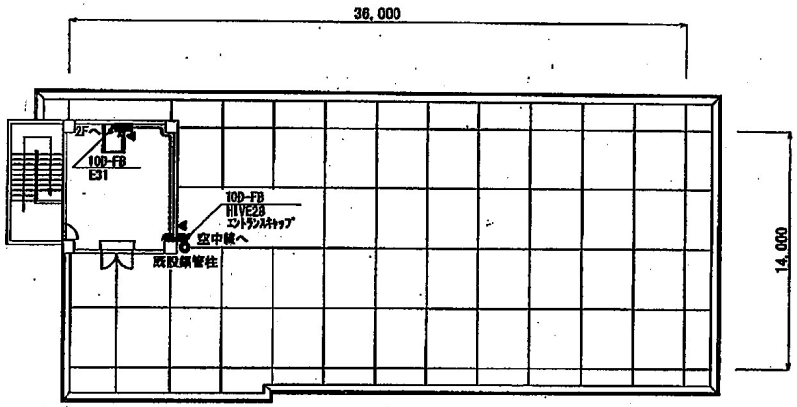


## 2階　平面図

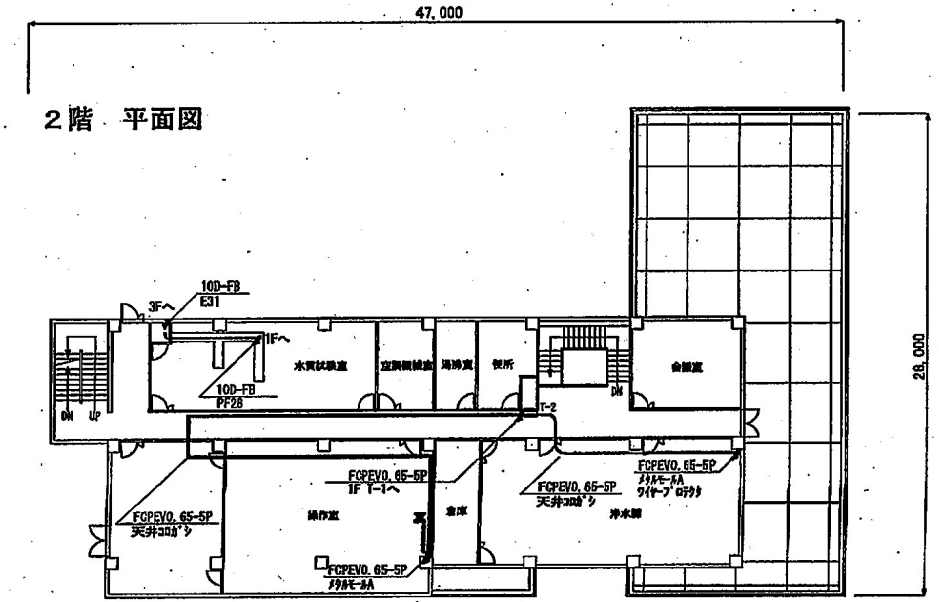


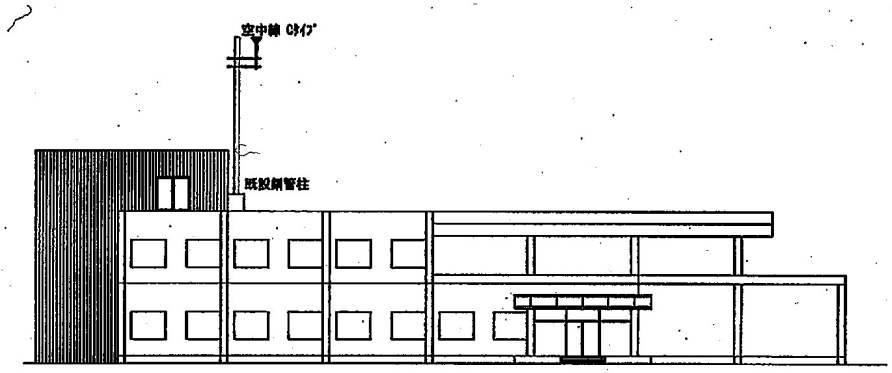

## 正面　立面図

機器移設後

| | |
|---|---|
| 工事名 | 新潟市防災行政無線移設業務 |
| 図名 | 新潟市水道局　西蒲営業所 |
| 縮尺 | 1：300 |
| 図面番号 | |
| 完成図 | |
| 承認 | 検図 |
| 製図 | |
| 製図者 | |

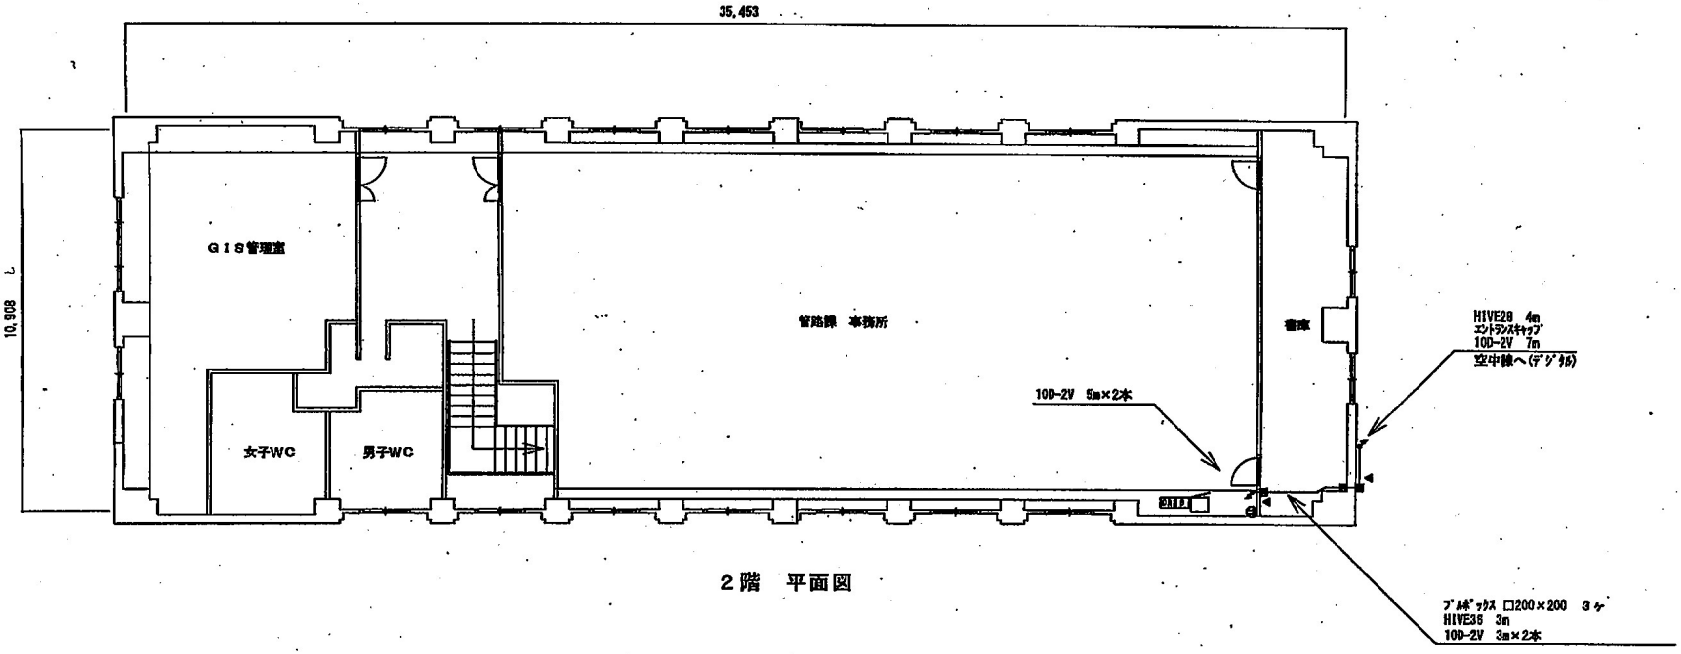



2階 平面図

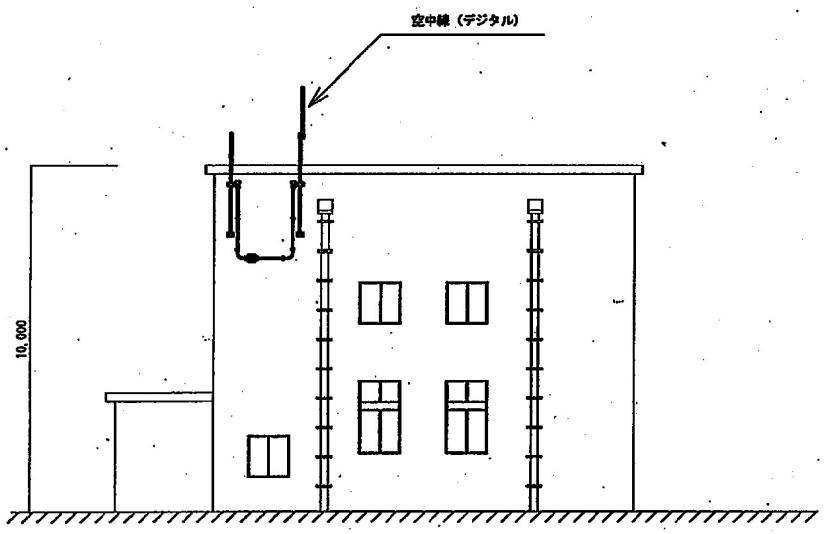



東側 立面図

| | | | | | |
|---|---|---|---|---|---|
| 初 | | | | 件名 | デジタル防災無線移設業務 |
| | | | | 局名 | IDNo.810 東工事事務所 図面番号 |
| | | | | 図面名称 | 管路課（本局別館）施工図 縮尺 1／150 |
| 版 | 年月日 | 訂正記事 | 責任者 | 新潟市水道局 | |

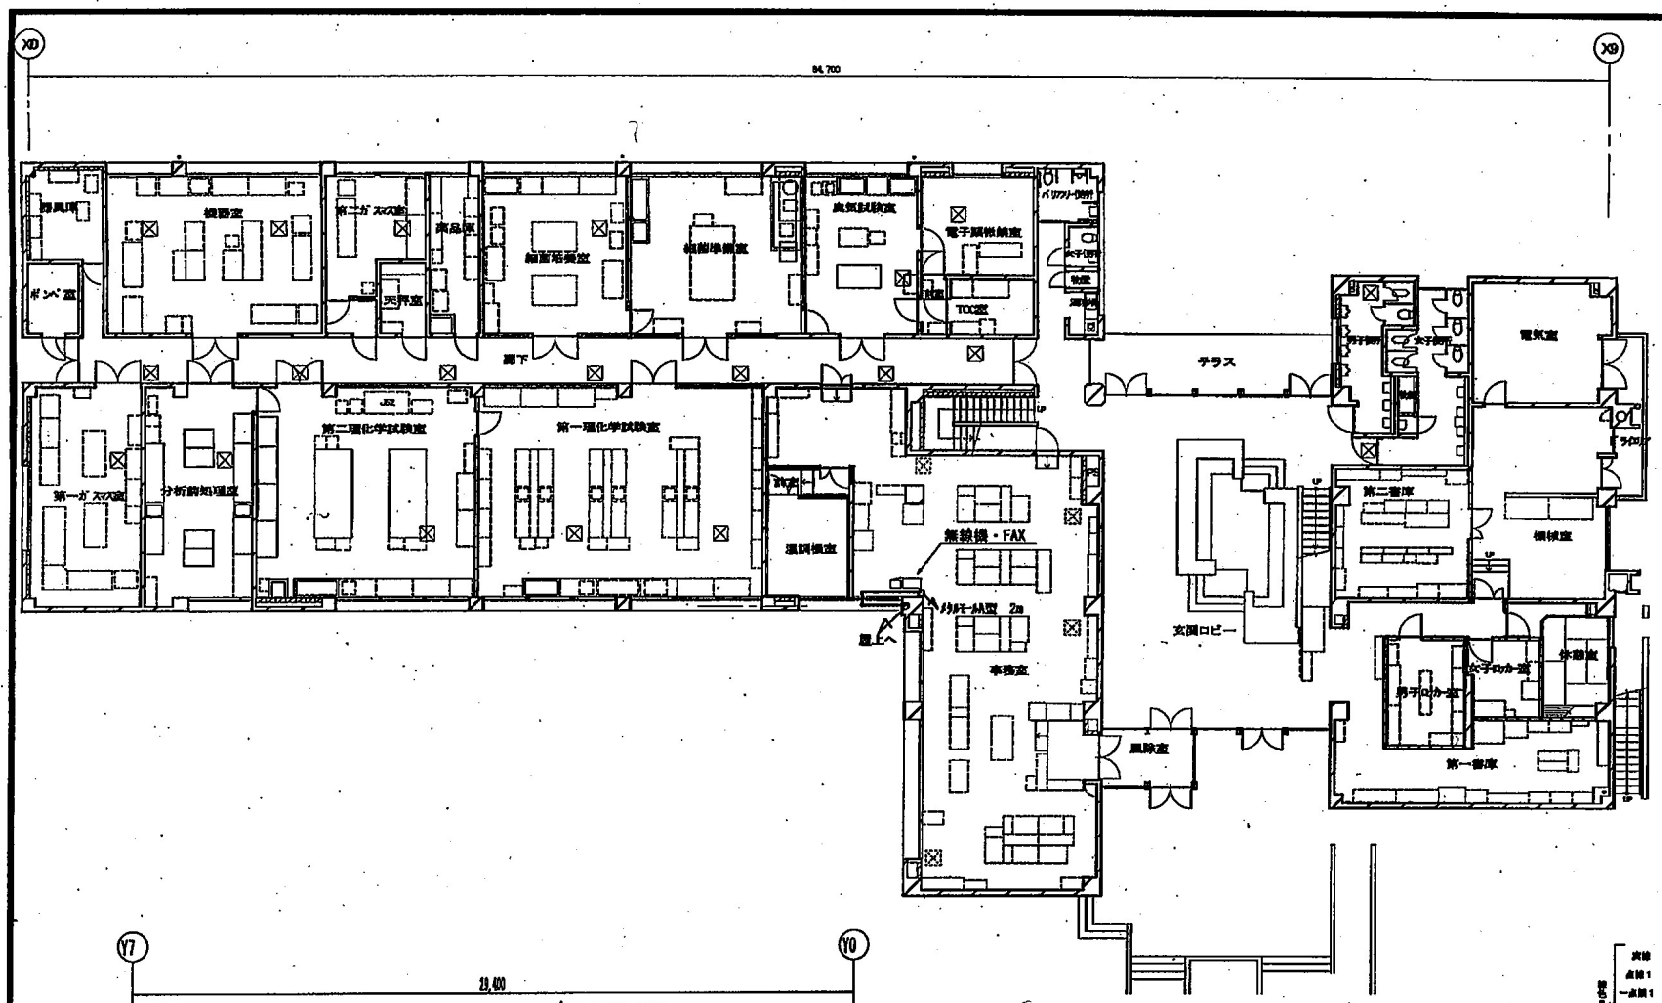


| | |
|---|---|
| 工事名 | 新潟市防災行政無線移設業務 |
| 図名 | 水道局 水質管理センター |
| 縮尺 | 1：160 |
| 図面番号 | |
| | 完 成 図 |
| 年月 | 平成２７年 ３月 |
| 承認 | |
| 担当者 | |

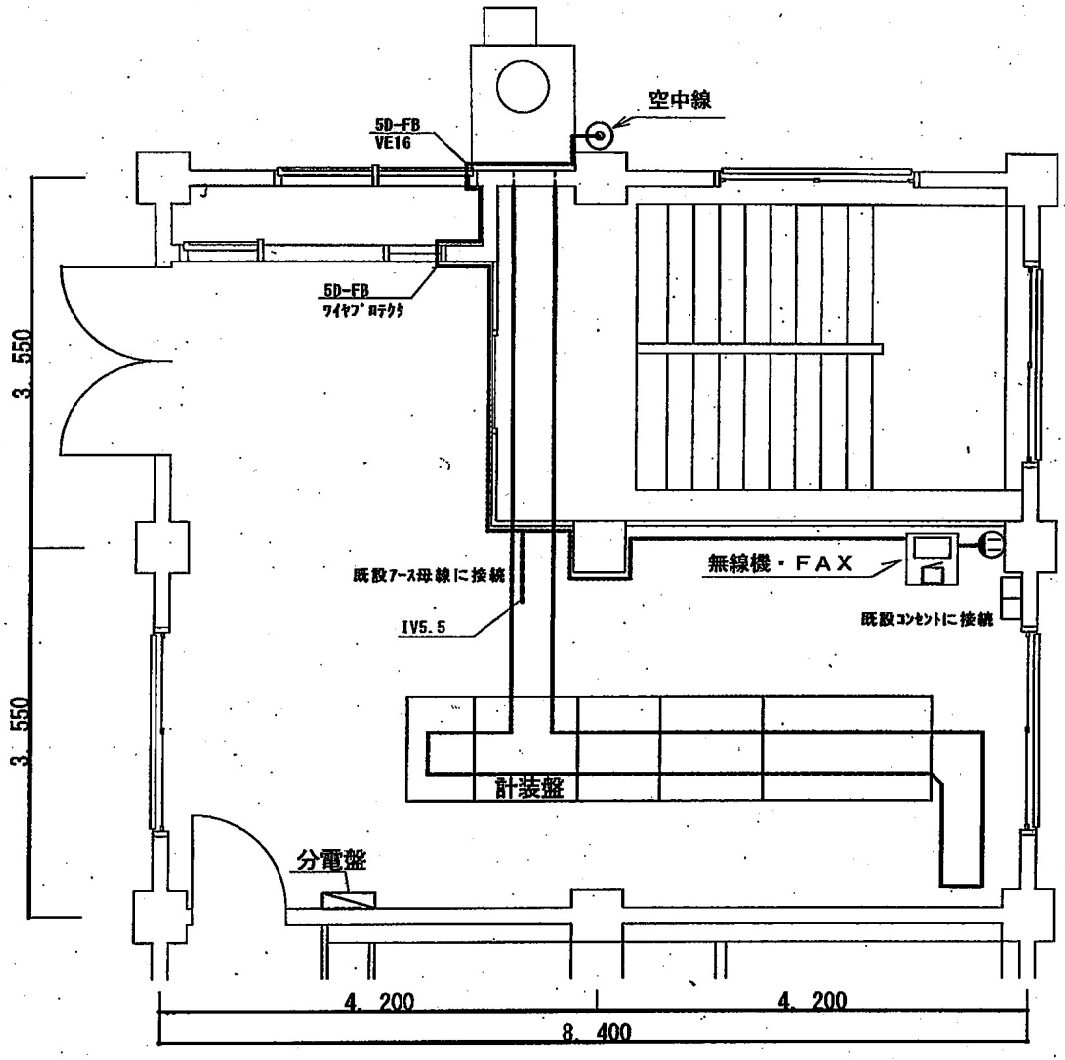



1F 平面図


凡 例

| 記号 | 名称 |
|---|---|
| | 空中線 |
| | 平面支局 |
| | 制御器 |
| | FAX |
| | プルボックス |
| | 端子盤 |
| | 分電盤 |
| | コンセント（既設） |
| | コンクリートはつり、コア抜き（壁貫通） |
| | コンクリートはつり、コア抜き（床貫通） |
| 実線 | 天井ころがし配線 |
| 点線1 | 露出配管配線 |
| 一点鎖1 | ラック配線 |
| 二点鎖1 | 床隠蔽配線 |
| 点線3 | フリーアクセス、床ピット内配線 |
| 点線2 | 架空配線 |
| 一点鎖2 | 天井隠蔽配管配線 |
| | |
| | コネクタ接続変換部 (例 100-FB-FB-FB) |
| | 立ち上がり・立ち下がり |
| | |


| | |
|---|---|
| 工事名 | 新潟市防災無線移設業務 |
| 図名 | 長峰配水場 |
| 縮尺 | 1：50 |
| 図面番号 | |
| 年月 | 平成25年 3月 |
| 承認 | |
| 請負者 | |

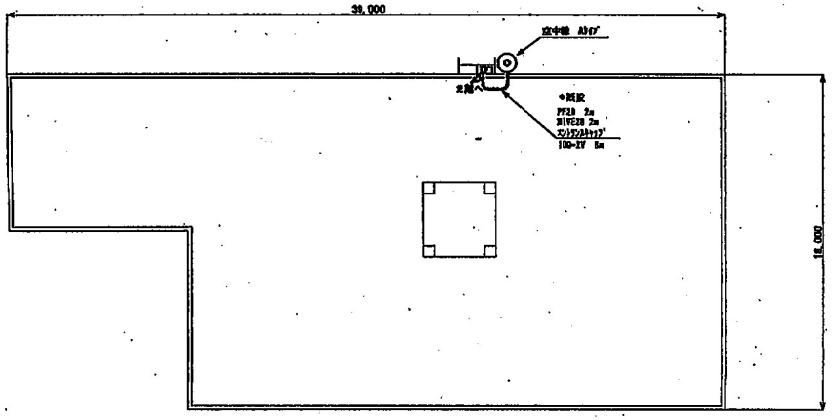



屋上　平面図

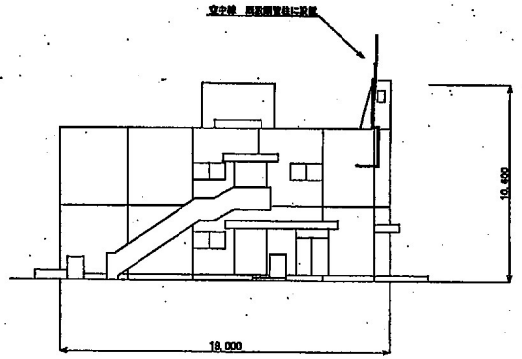


東側　立面図

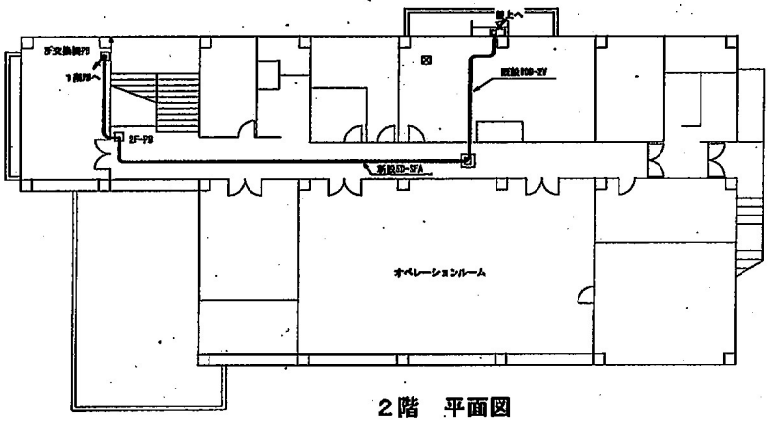


2階　平面図

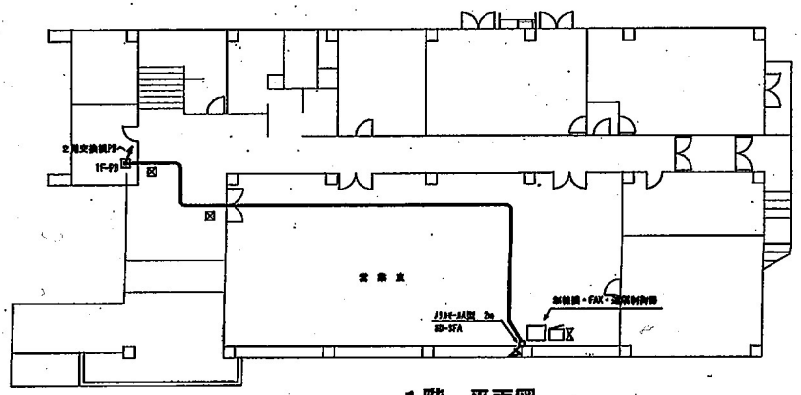


1階　平面図

凡例

| 記号 | 名称 |
|---|---|
| | 立中線 |
| | 平面変形 |
| | 制御盤 |
| | FAX |
| | プルボックス |
| | 端子盤 |
| | 分電盤 |
| | コンセント（壁設） |
| | コンクリートはつり、コア抜き（壁貫通） |
| | コンクリートはつり、コア抜き（床貫通） |
| | 天井ころがし配線 |
| | 露出配管配線 |
| | ラック配線 |
| | 床隠蔽配線 |
| | フリーアクセス、ピット内配線 |
| | 壁隠配線 |
| | 天井或露配管配線 |
| | |
| | コネクト接続変換部 |
| | 立ち上がり・立ち下がり |

| | |
|---|---|
| 工事名 | 新潟市防災行政無線移設業務 |
| 図名 | 水道局　東庁舎 |
| 縮尺 | 1：200 |
| 図面番号 | |
| 年月 | 平成27年　3月 |
| 承認 | |
| 調製者 | |

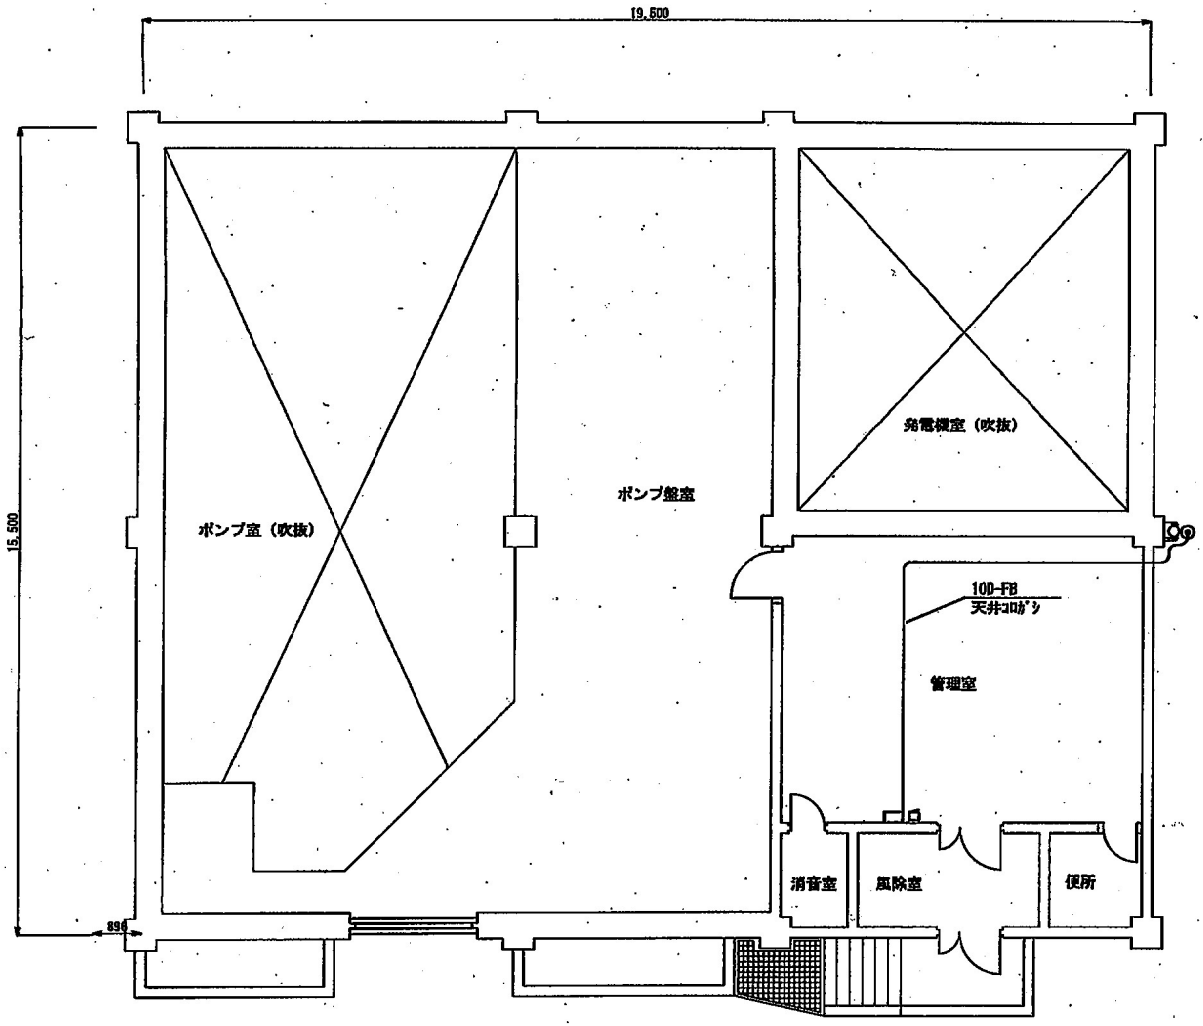



1階平面図

凡　例

| 記　号 | 名　称 |
|---|---|
| | 空中線 |
| | 半固定局 |
| | 制御局 |
| | FAX |
| | プルボックス　（寸法のないものは 240x240x200） |
| | 端子盤 |
| | 分電盤 |
| | コンセント（両数） |
| | コンクリート壁つり、コア抜き（壁貫通） |
| | コンクリート床つり、コア抜き（床貫通） |
| 実線 | 天井ころがし配線 |
| 点線1 | 露出配管配線 |
| 一点鎖1 | ラック配線 |
| 二点鎖1 | 床隠蔽配線 |
| 点線3 | フリーアクセス、床ピット内配線 |
| 点線2 | 御庶配線 |
| 一点鎖2 | 天井隠蔽配管配線 |
| | |
| | コネクタ接続変換部　（例　100-FB+60-FB） |
| | 立ち上がり・立ち下がり |
| | |

線色8

| | |
|---|---|
| 工事名 | 新潟市防災行政無線移設業務 |
| 図　名 | 内野配水場 |
| 縮尺 | 1：100 |
| 図面番号 | 001 |
| 完　成　図 | |
| 年月 | 平成２３年１２月 |
| 承認 | |
| 設備番 | |

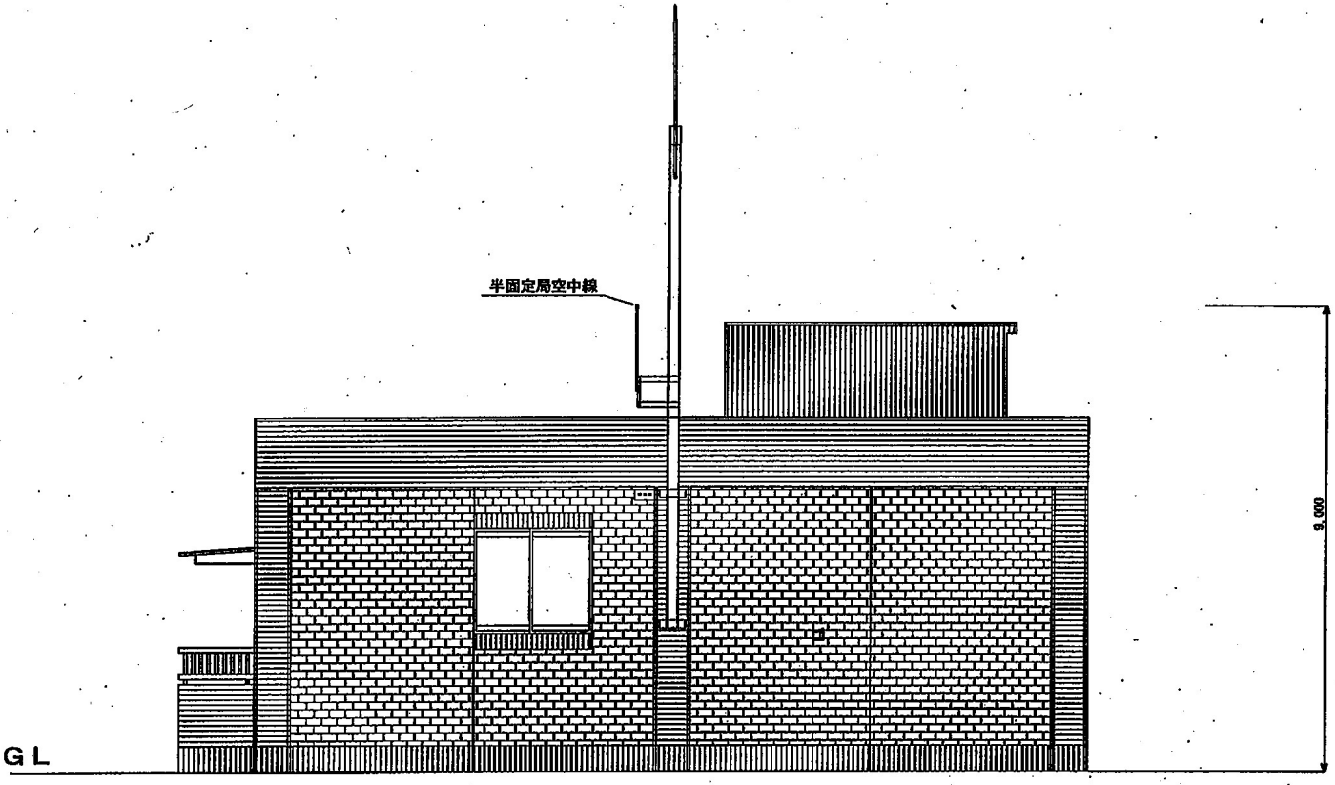



東側立面図


凡　例

| 記　号 | 名　称 |
|---|---|
| | 空中線 |
| | 半固定局 |
| | 制御盤 |
| | FAX |
| | プルボックス |
| | 端子盤 |
| | 分電盤 |
| | コンセント（既設） |
| | コンクリートはつり、コア抜き（壁貫通） |
| | コンクリートはつり、コア抜き（床貫通） |
| 実線 | 天井ころがし配線 |
| 点線1 | 露出配管配線 |
| 一点鎖1 | ラック配線 |
| 二点鎖1 | 床隠蔽配線 |
| 点線3 | フリーアクセス、ピット内配線 |
| 点線2 | 架空配線 |
| 一点鎖2 | 天井隠蔽配管配線 |
| | |
| | コネクタ接続点 |
| | 立ち上がり・立ち下がり |


| | |
|---|---|
| 工事名 | 新潟市防災行政無線移設業務 |
| 図名 | 内野配水場 |
| 縮尺 | 1：100 |
| 図面番号 | 002 |
| | 完成図 |
| 年月 | 平成２３年１２月 |
| 承認 | |
| 調査者 | |

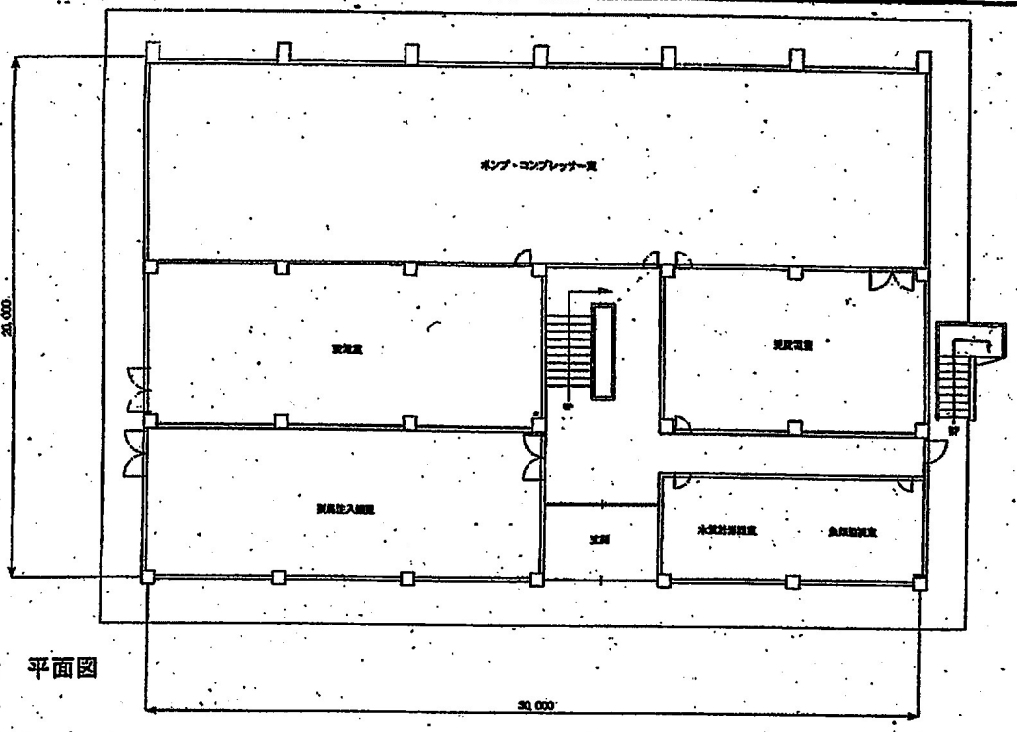


1階　平面図

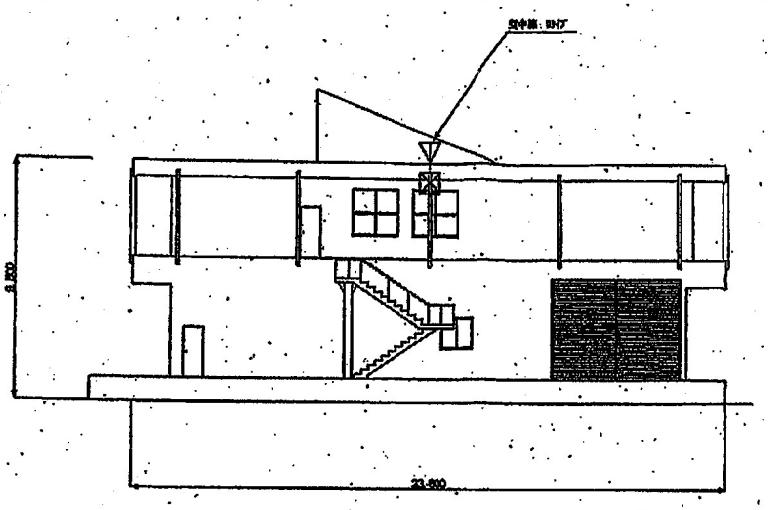



立　面　図

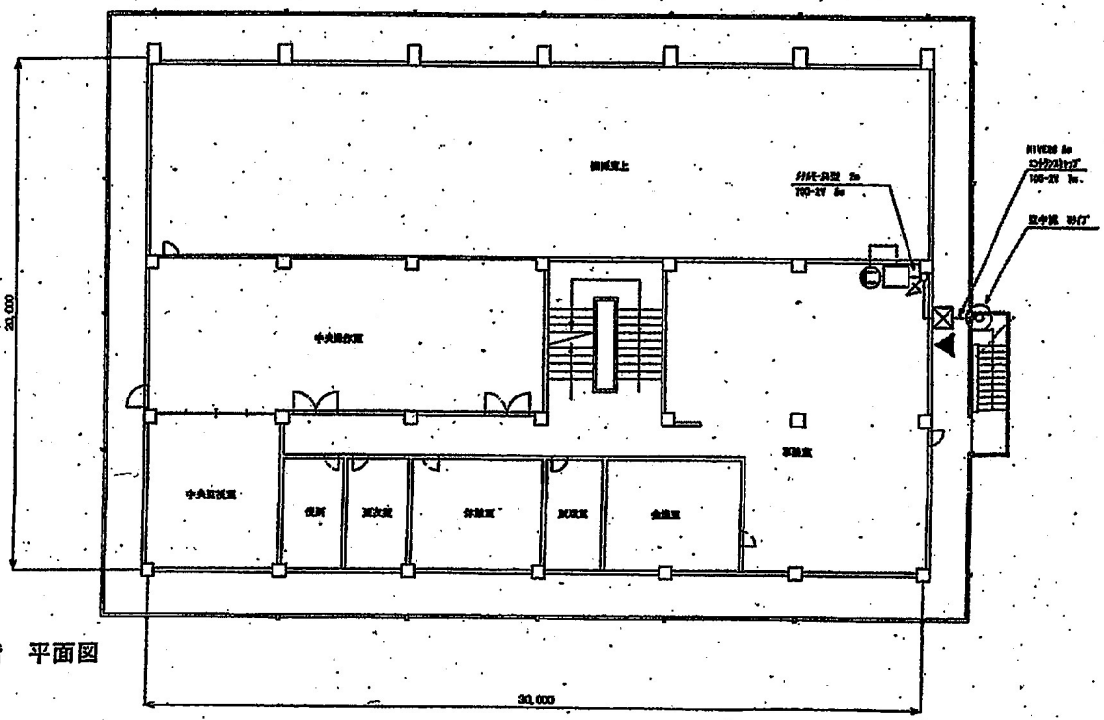



2階　平面図

| | | | |
|---|---|---|---|
| 工事名 | デジタル地域防災無線整備工事 | | |
| 図名 | 洞原(寺浄水場 平面図・立面図 | | |
| 縮尺 | 1:150 | 図面番号 | 44 |
| 新潟市都市整備局開発建築部営繕課 | | | |
| 課長 | 副課 | 係長 | 係 |
| 設計者 | | | |

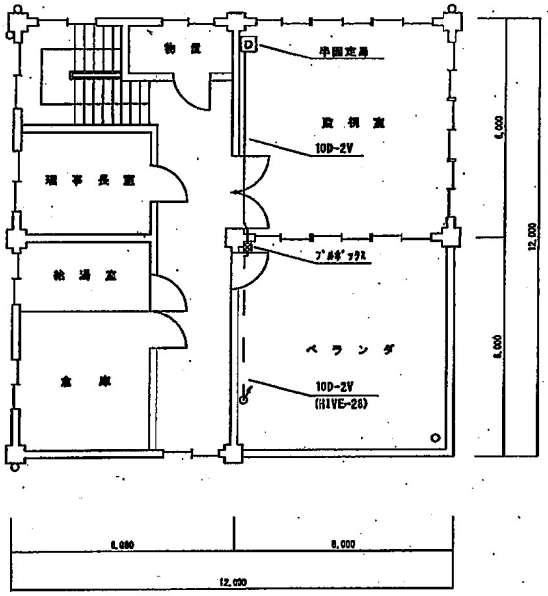



2階 平面図

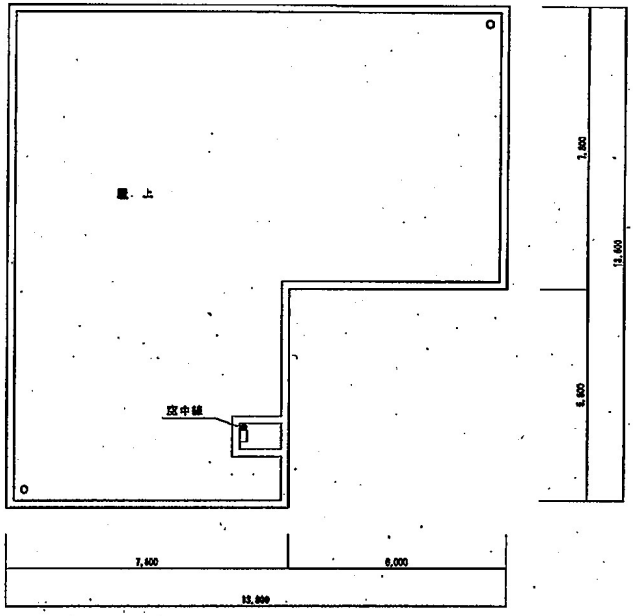



R階 平面図

| | |
|---|---|
| 工事名 | |
| 図名 | IDNO、634 南山配水場 |
| 縮尺 | 1:200 |
| 図面番号 | |
| 施工図 | |
| 承認 | 検図 / 製図 |
| 調査者 | |

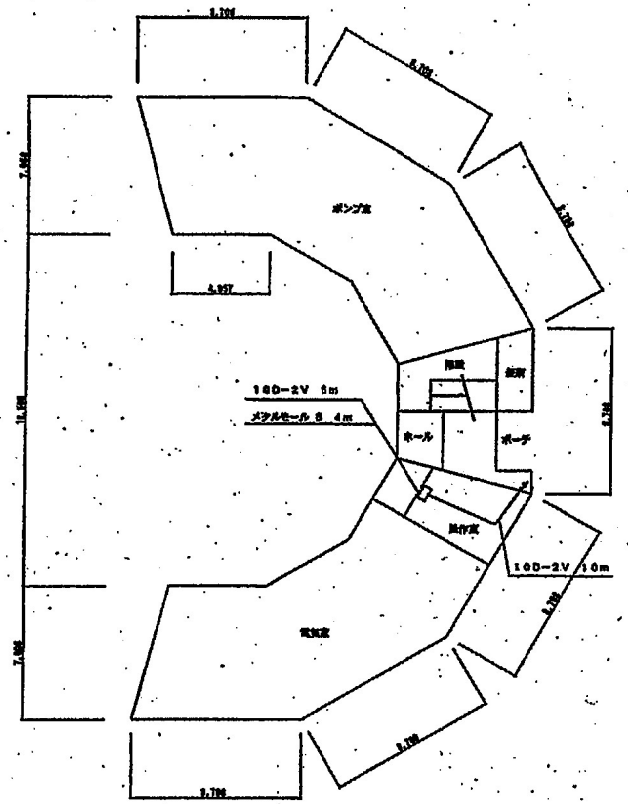



1 階 平 面 図

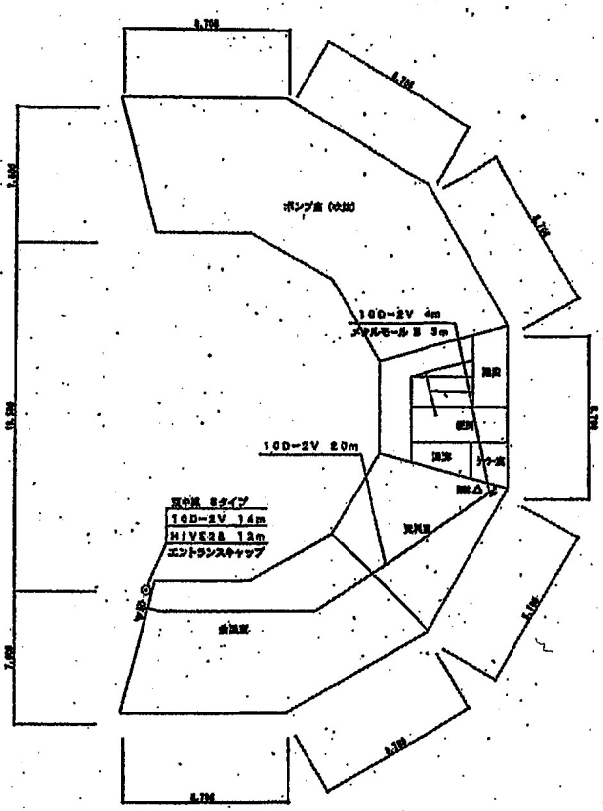



2 階 平 面 図

| | | | |
|---|---|---|---|
| 工事名 | デジタル地域防災無線整備工事 | | |
| 図名 | 内島見配水場 平面図 | | |
| 縮尺 | 1:200 | 図面番号 | S3 |
| 新潟市都市整備局開発建築部営繕課 | | | |
| 課長 | 補佐 | 係長 | 係 |
| | | | |

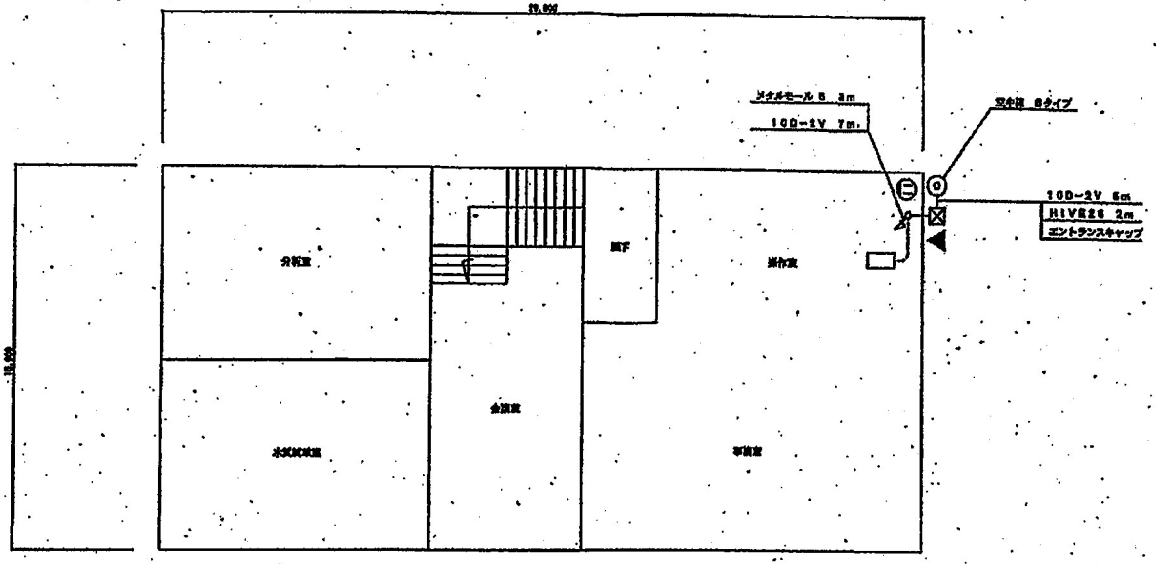




2 階 平 面 図

| | |
|---|---|
| 工事名 | デジタル地域防災無線整備工事 |
| 図名 | 戸頭浄水場 平面図 |
| 縮尺 | 1:100 |
| 図面番号 | 63 |
| 新潟市都市整備局開発建築部営繕課 | |
| 課長 | 補佐 / 係長 / 係 |
| 設計者 | |

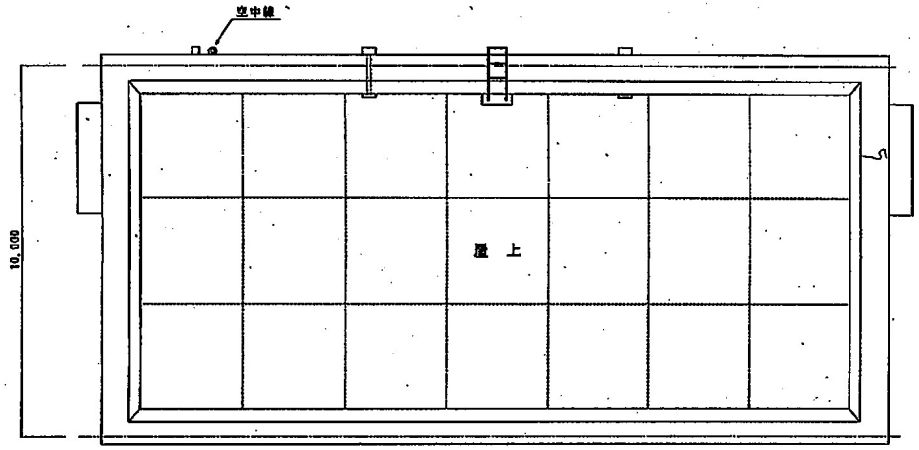



R階 平面図

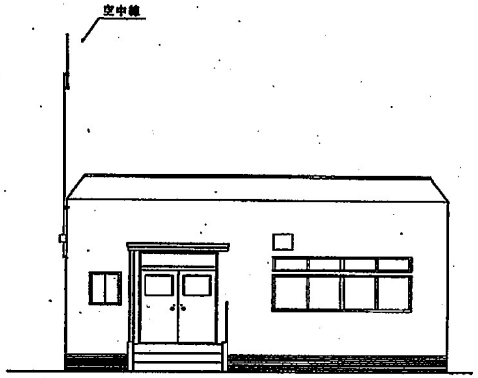

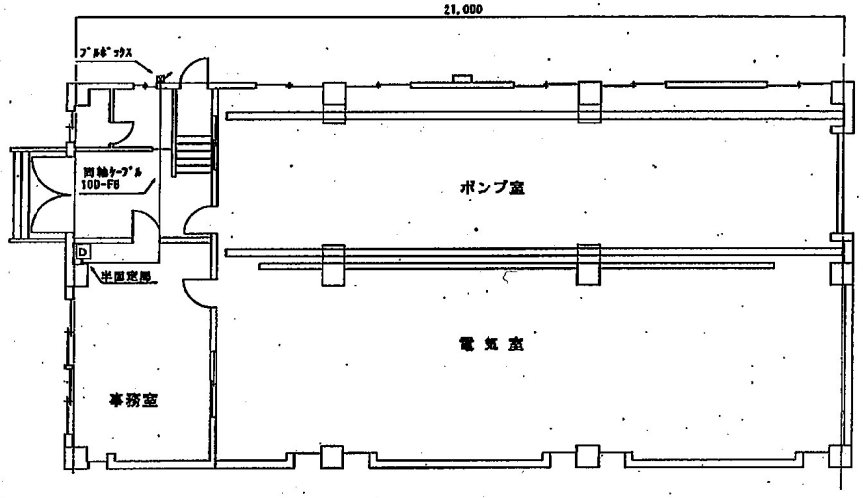




1階 平面図

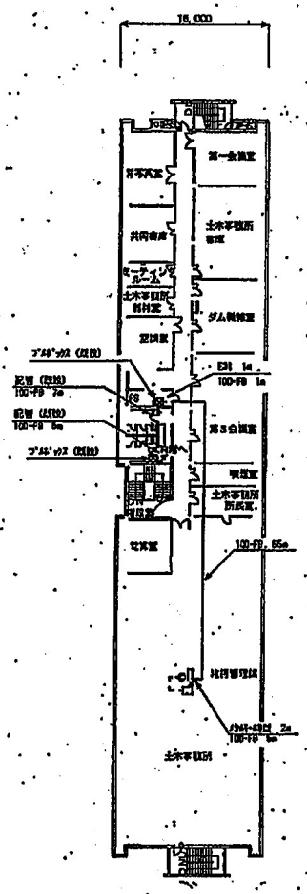
| | |
|---|---|
| 工事名 | |
| 図 名 | 新潟市水道局 南浜配水場 |
| 縮尺 | 1：100 |
| 図面番号 | |
| 竣 工 図 | |
| 承認 | 検図 |
| 製図 | |
| 調査者 | |

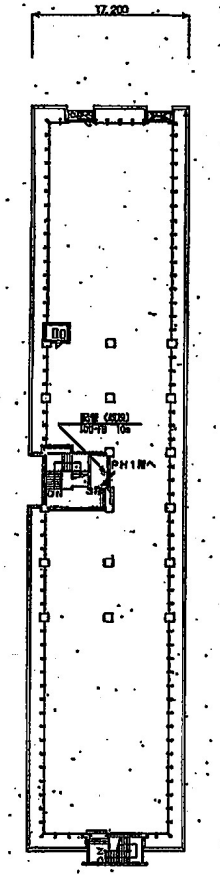


3階平面図




R階平面図

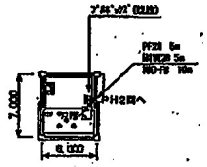

P.H１階平面図

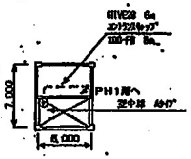


P.H２階平面図

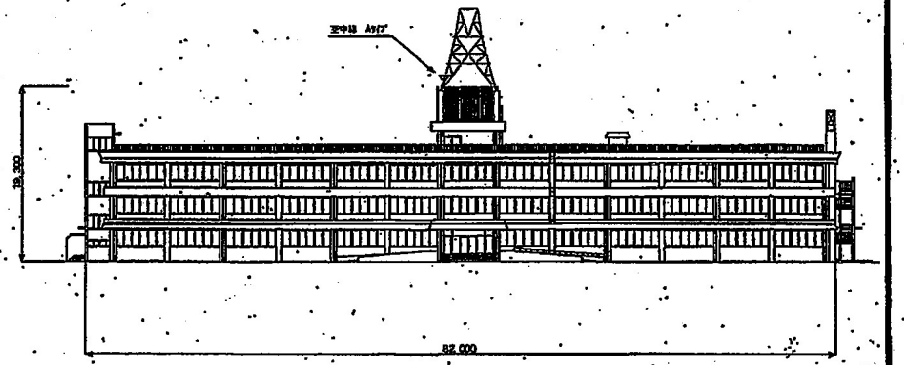


南側立面図


| | |
|---|---|
| 工事名 | デジタル地域防災無線整備工事 |
| 図名 | 新潟県新潟地域振興局新津庁舎 平面図 |
| 縮尺 | 1:400 |
| 図面番号 | 146 |
| 竣工図 | |
| 作図 | 片野 |
| 検図 | 阿部 |
| 図面 | 佐藤 |
| 竣工日 | |

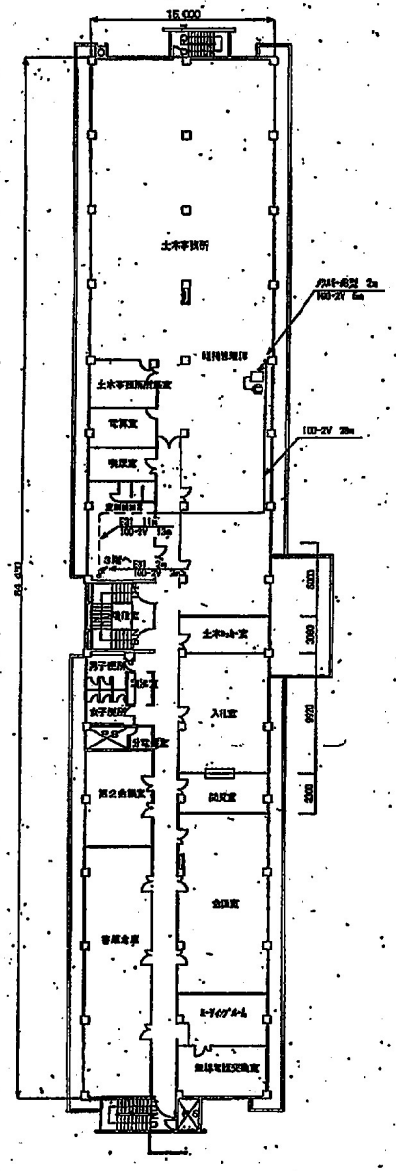


2階　平面図

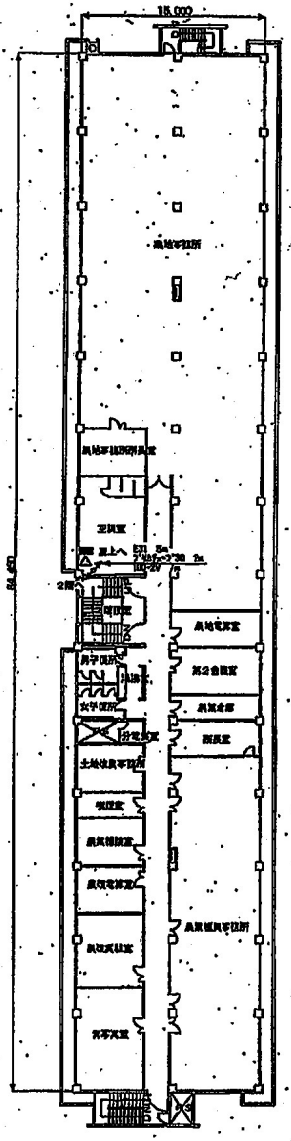


3階　平面図

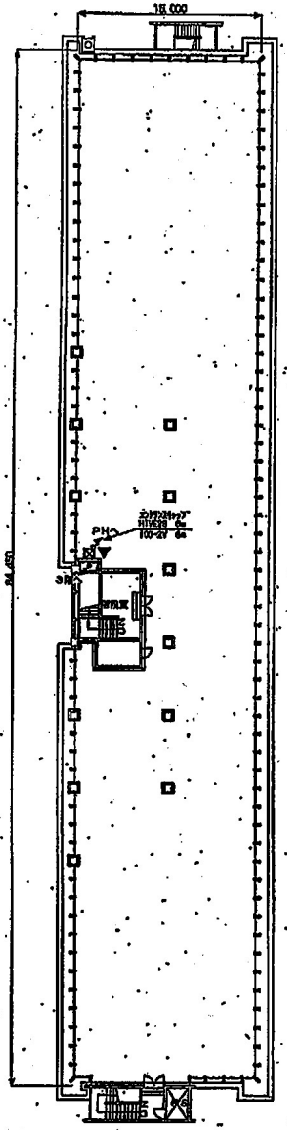

屋上　平面図

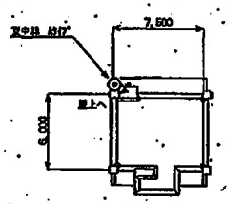


ＰＨ　平面図

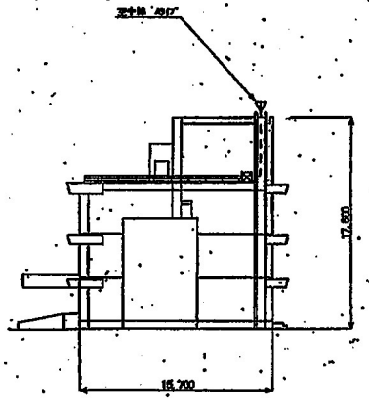


東側　立面図


| | | | |
|---|---|---|---|
| 工事名 | デジタル地域防災無線整備工事 | | |
| 図名 | 新潟県新潟地域振興局巻庁舎・平面図 | | |
| 縮尺 | 1:000 | 図面番号 | 144 |
| 竣工図 | | | |
| 承認 | 片野 | 検図 | 阿部 |
| 製図 | 佐藤 | | |
| 請負者 | | | |

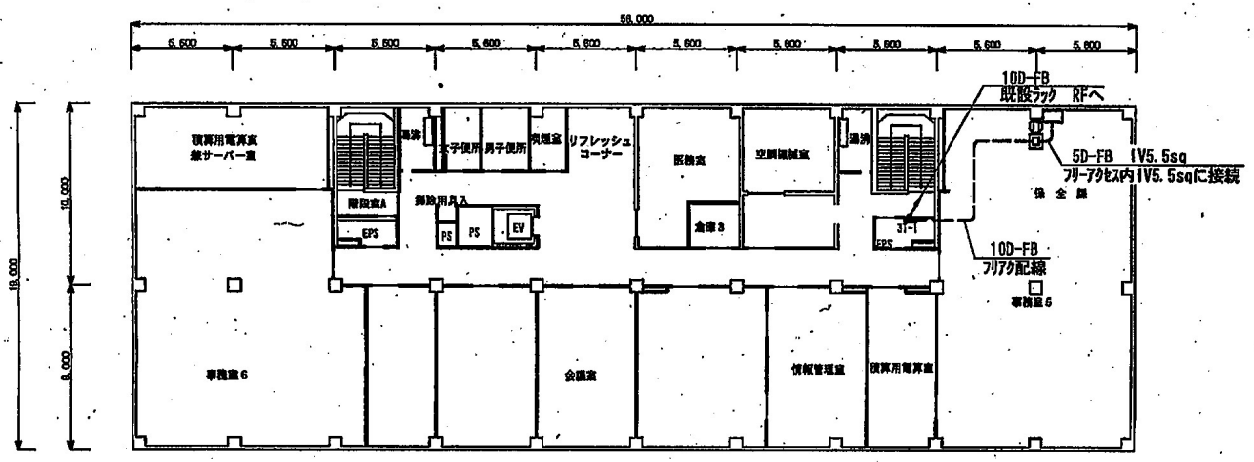


３Ｆ　平面図

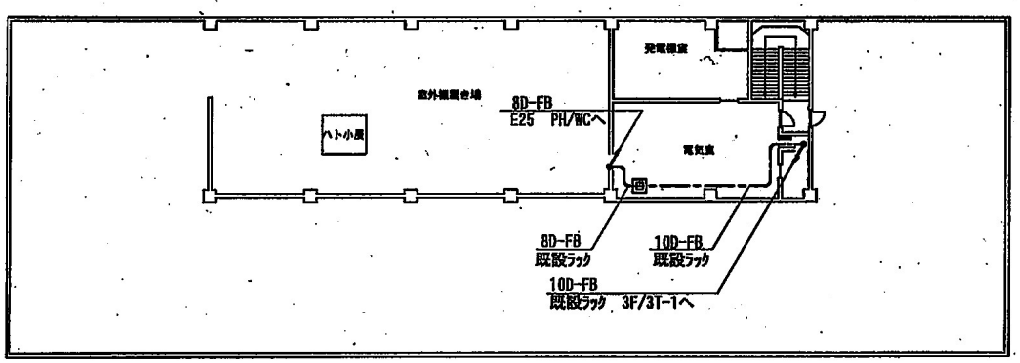


ＲＦ　平面図

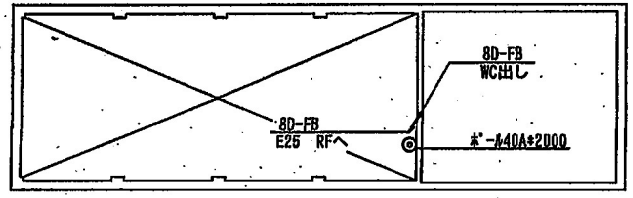



ＰＨ　平面図


凡　例

| 記　号 | 名　称 |
|---|---|
| | 空中線 |
| | 半固定局 |
| | 制御器 |
| | ＦＡＸ |
| | プルボックス　（記号の大きいもの以　200×200×200） |
| | 端子盤 |
| | 分電盤 |
| | コンセント（既設） |
| | コンクリートはつり、コア抜き（壁貫通） |
| | コンクリートはつり、コア抜き（床貫通） |
| 線色5 実線 | 天井ころがし配線 |
| 線色5 点線1 | 露出配管配線 |
| 線色5 一点鎖1 | ラック配線 |
| 線色5 二点鎖1 | 床隠蔽配線 |
| 線色5 点線3 | フリーアクセス、床ピット内配線 |
| 線色5 点線2 | 架空配線 |
| 線色5 一点鎖2 | 天井既設配管配線 |
| | |
| | コネクタ接続変換部　（例　10D-FB⇒5D-FB） |
| | 立ち上がり・立ち下がり |
| | |


| | |
|---|---|
| 工事名 | 防災行政無線デジタル化事業 |
| 図　名 | 新潟港湾空港整備事務所 |
| 縮尺 | 1：300 |
| 図面番号 | 010 |
| | 完　成　図 |
| 年月 | 平成２２年　３月 |
| 承認 | 救 |
| 請負者 | |

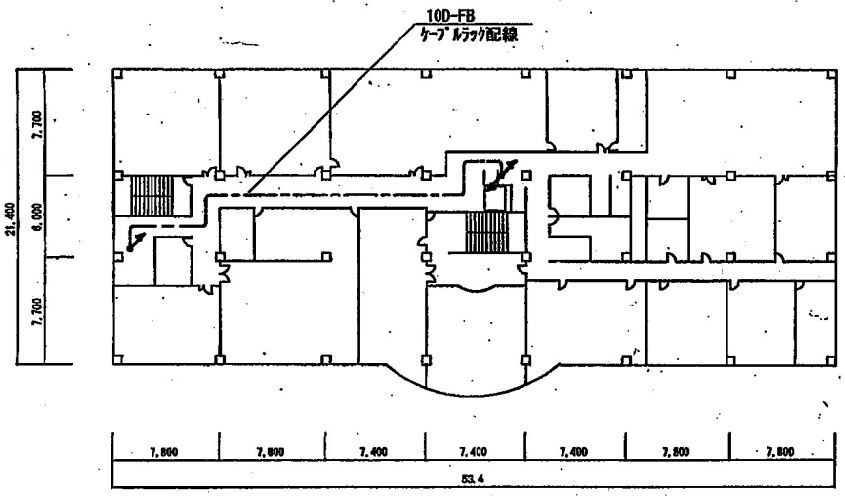


3F

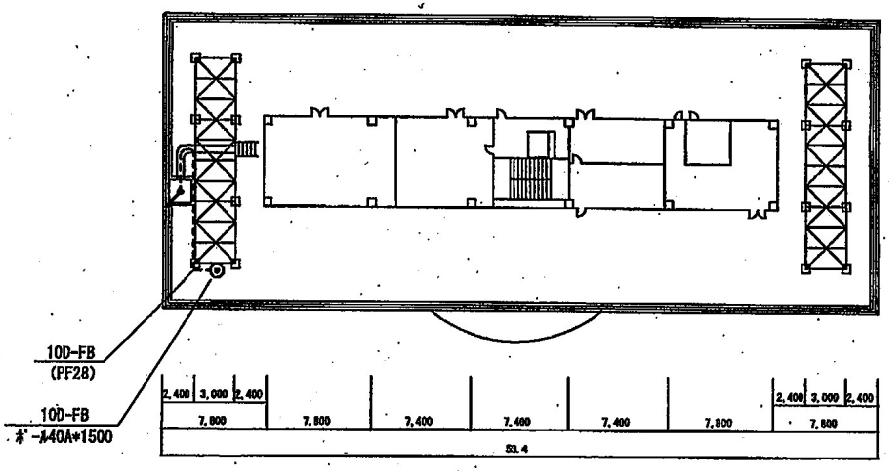


PF

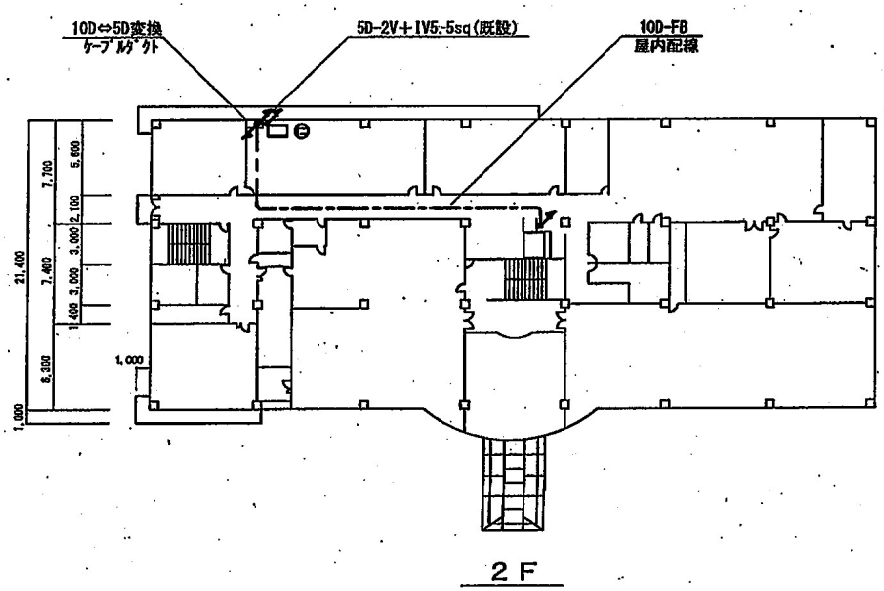



2F

凡　例


| 記　号 | 名　称 |
|---|---|
| | 空中線 |
| | 半固定局 |
| | 制御器 |
| | FAX |
| | プルボックス　(最小のもの)-C-D 200×200×200 |
| | 端子盤 |
| | 分電盤 |
| | コンセント（既設） |
| | コンクリートはつり、コア抜き（壁貫通） |
| | コンクリートはつり、コア抜き（床貫通） |
| 線色 実線 | 天井ころがし配線 |
| 線色 点線1 | 露出配管配線 |
| 線色 一点鎖1 | ラック配線 |
| 線色 二点鎖1 | 床隠蔽配線 |
| 線色 点線3 | フリーアクセス、床ピット内配線 |
| 線色 点線2 | 架空配線 |
| 線色 一点鎖2 | 天井既設配管配線 |
| | |
| | コネクタ接続変換部　(例 10D-FB⇔5D-FB) |
| | 立ち上がり・立ち下がり |
| | |

| | |
|---|---|
| 工事名 | 防災行政無線デジタル化事業 |
| 図　名 | 新潟空港事務所 |
| 縮尺 | 1：400 |
| 図面番号 | 011 |
| | 完　成　図 |
| 年月 | 平成２２年　３月 |
| 承認 | |
| 請負者 | |

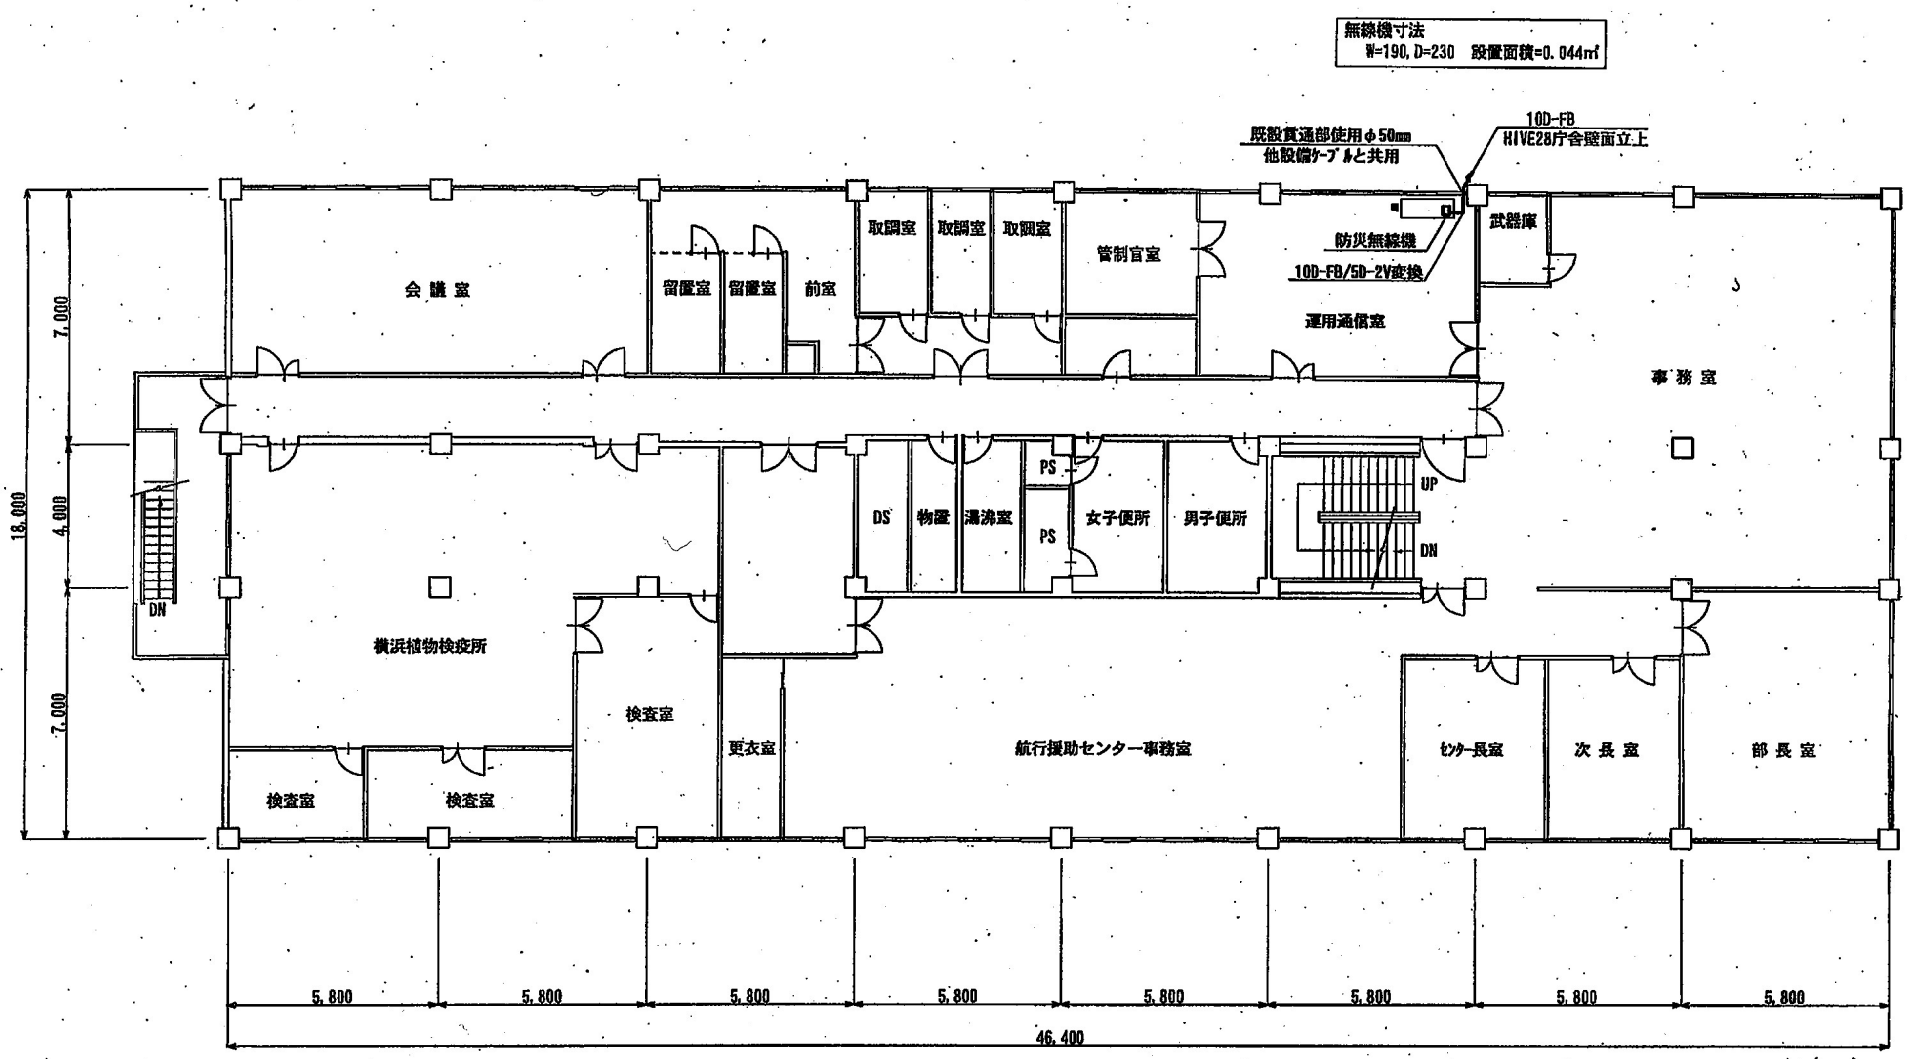




3階　平面図

| 新潟海上保安部 | | | |
|---|---|---|---|
| 図名 | 3階平面図 | | |
| 縮尺 | 1／150 | 図面番号 | 012－1 |
| 完成図 | | | |
| 年月 | 平成22年 3月 | 承認 | |

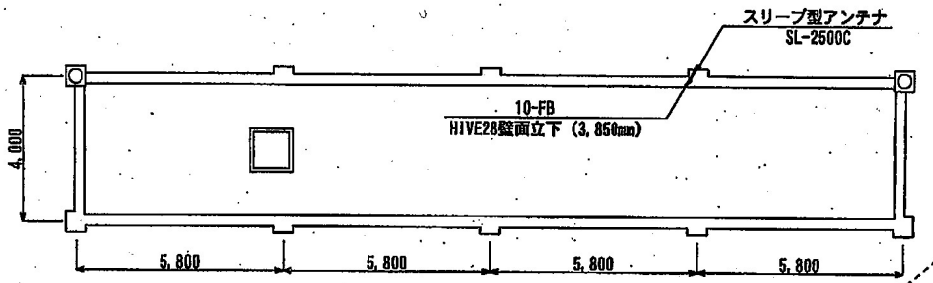



PH・R階　平面図

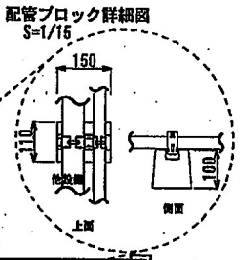

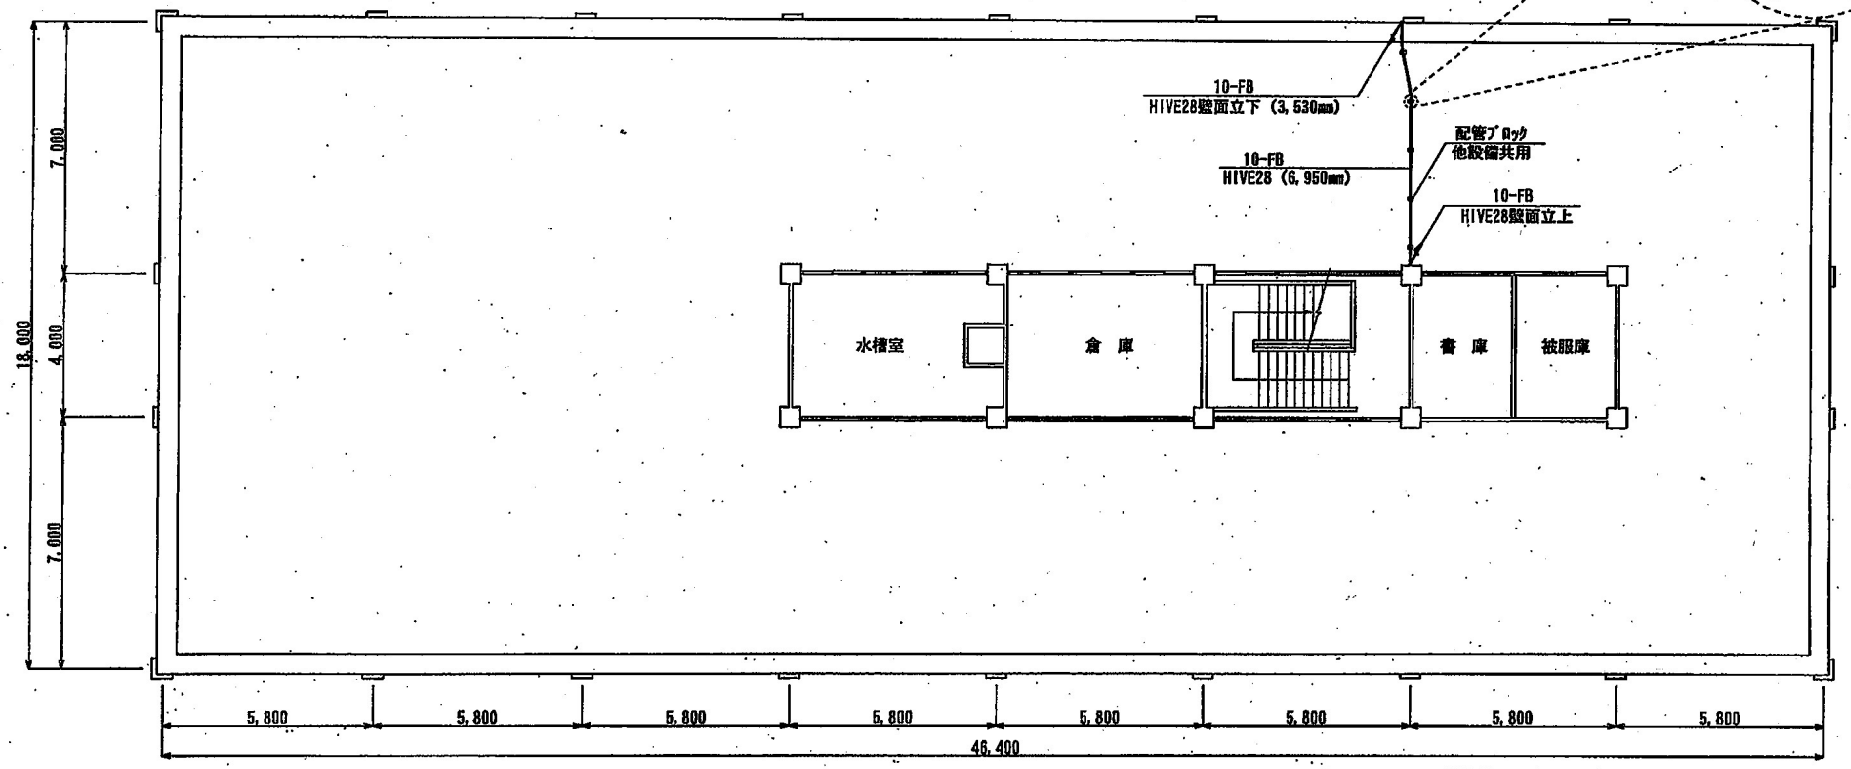




R階　平面図

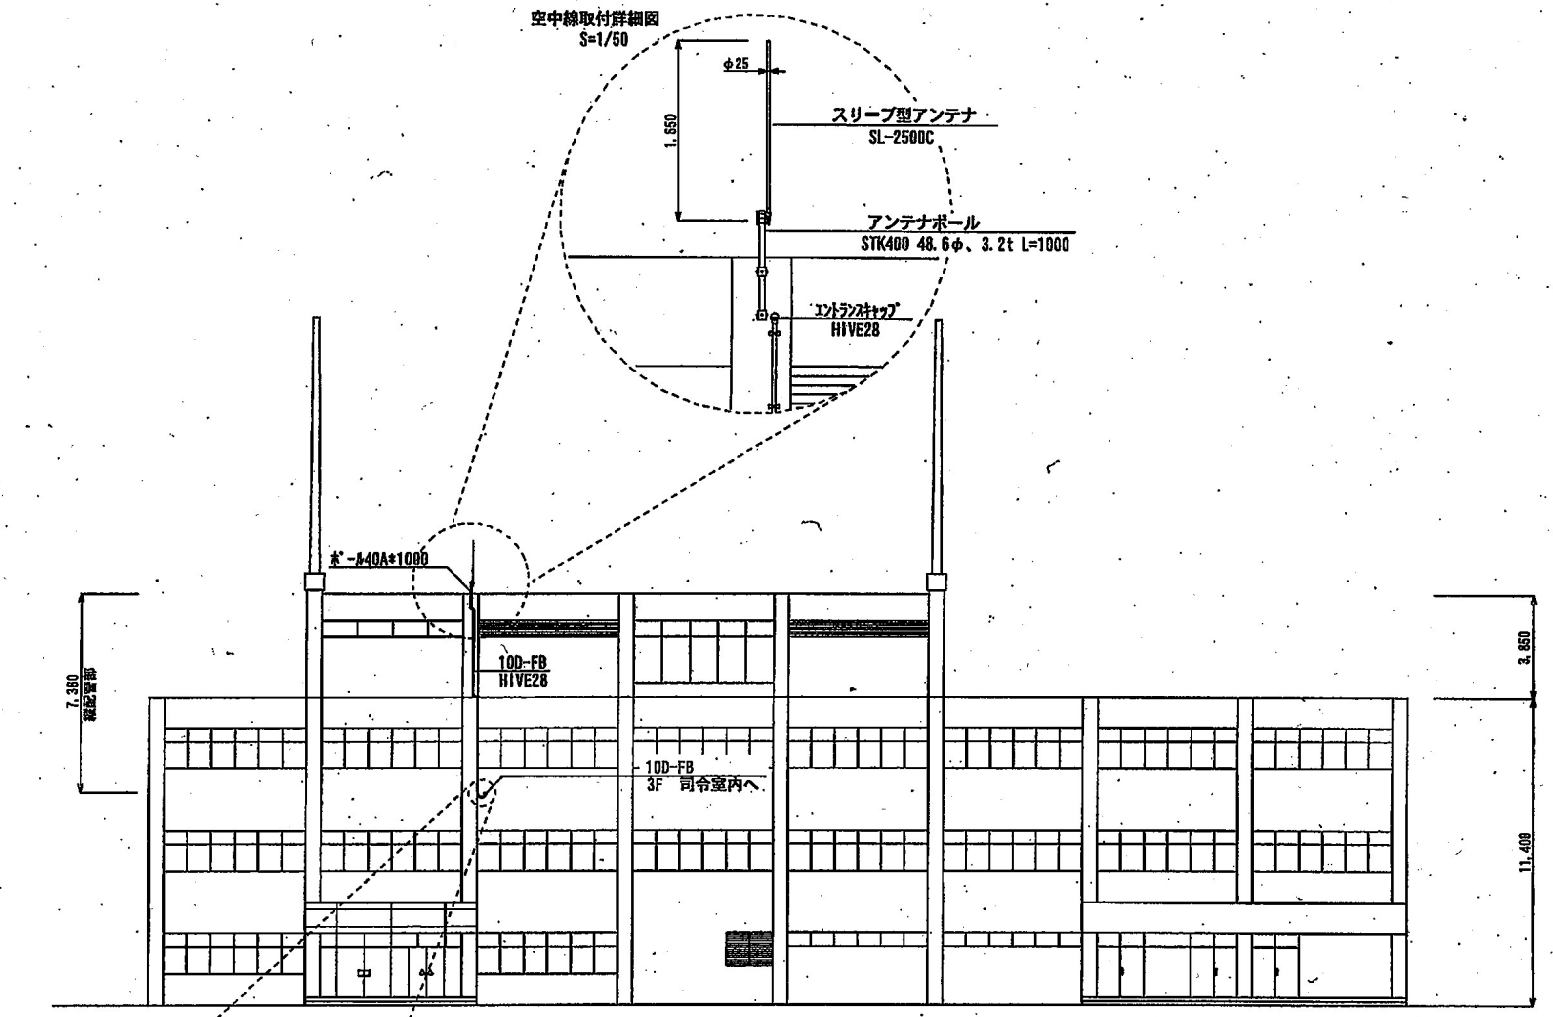
| 新潟海上保安部 | | |
|---|---|---|
| 図名 | R階／PH・R階 平面図 | |
| 縮尺 | 1／150 | 図面番号 012－2 |
| 完　成　図 | | |
| 年月 | 平成２２年　３月 | 承認 |

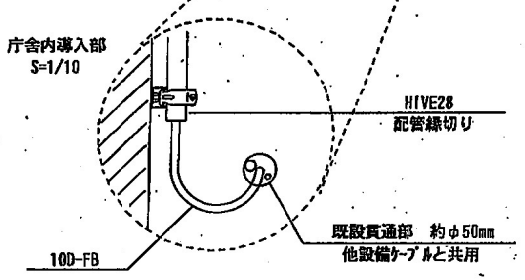


合同庁舎　立面図




| 新潟海上保安部 | | |
|---|---|---|
| 図名 | 立面図1 | |
| 縮尺 1／200 | 図面番号 | 012－3 |
| 完成図 | | |
| 年月 平成22年 3月 | 承認 | |

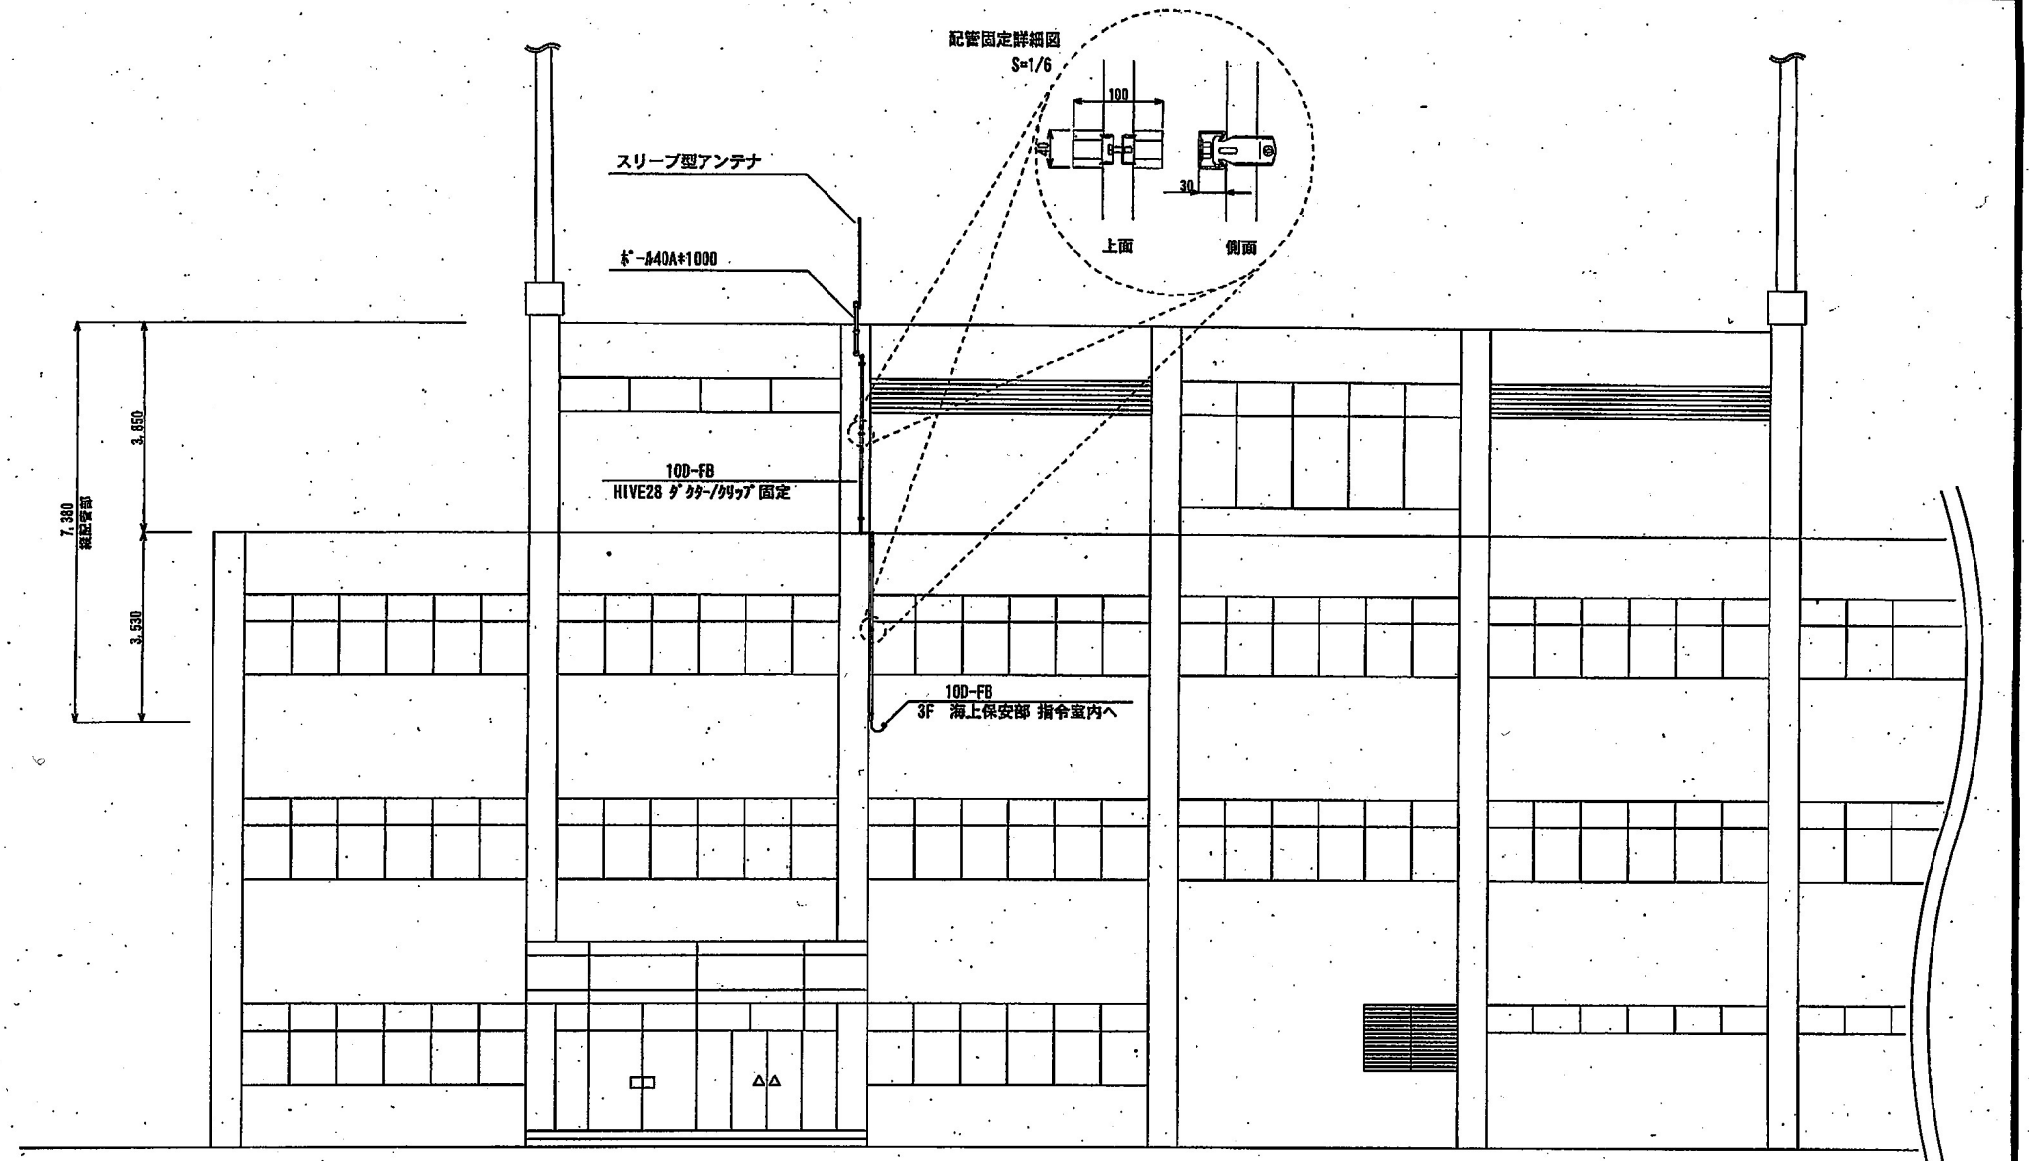



合同庁舎 立面図


縦 配 管 部

| 新潟海上保安部 | | |
|---|---|---|
| 図名 | 立面図2 | |
| 縮尺 1／100 | 図面番号 | 012−4 |
| 完成図 | | |
| 年月 平成22年 3月 | 承認 | |


RF

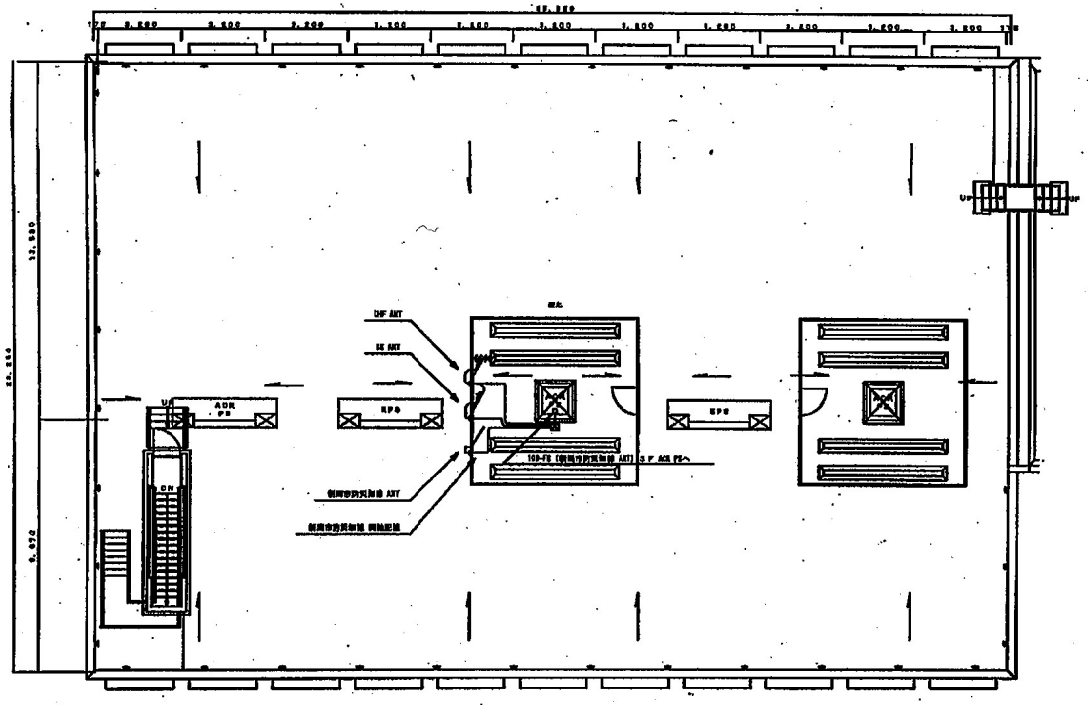



3F

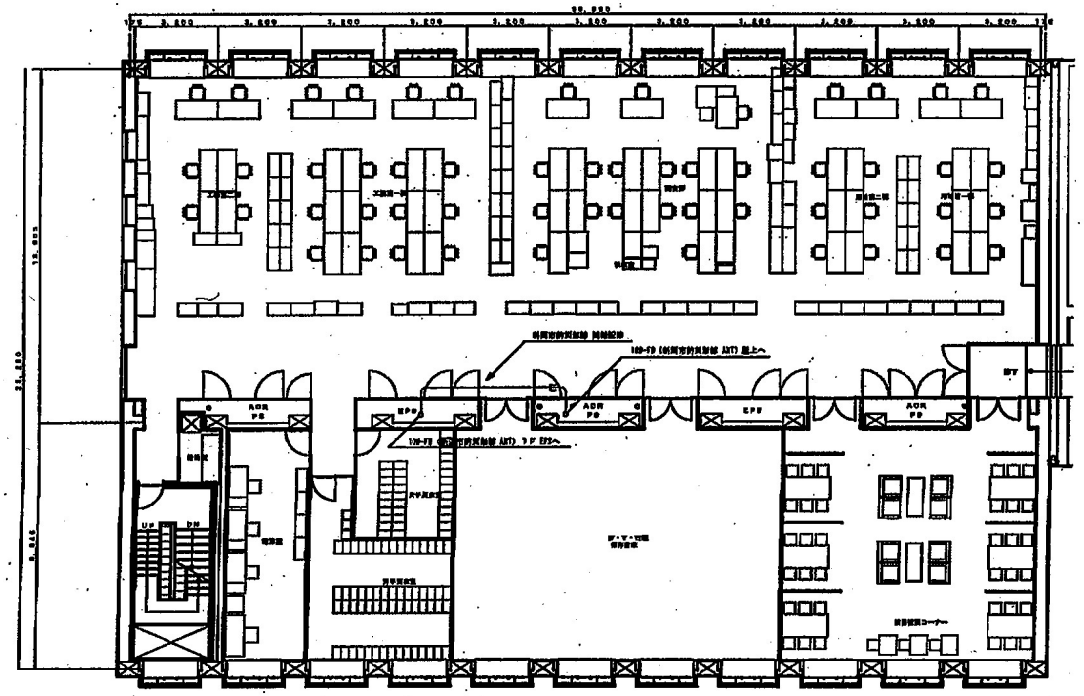



| | |
|---|---|
| 工事名 | |
| 図面名 | A-1棟 屋上・3F 市防災無線同軸配線図 |
| 作成年月日 | 平成21年8月 |
| 縮尺 | 1 / 100 |
| 図面番号 | |
| 会社名 | |
| 事業者名 | 北陸地方整備局 新潟国道事務所 |

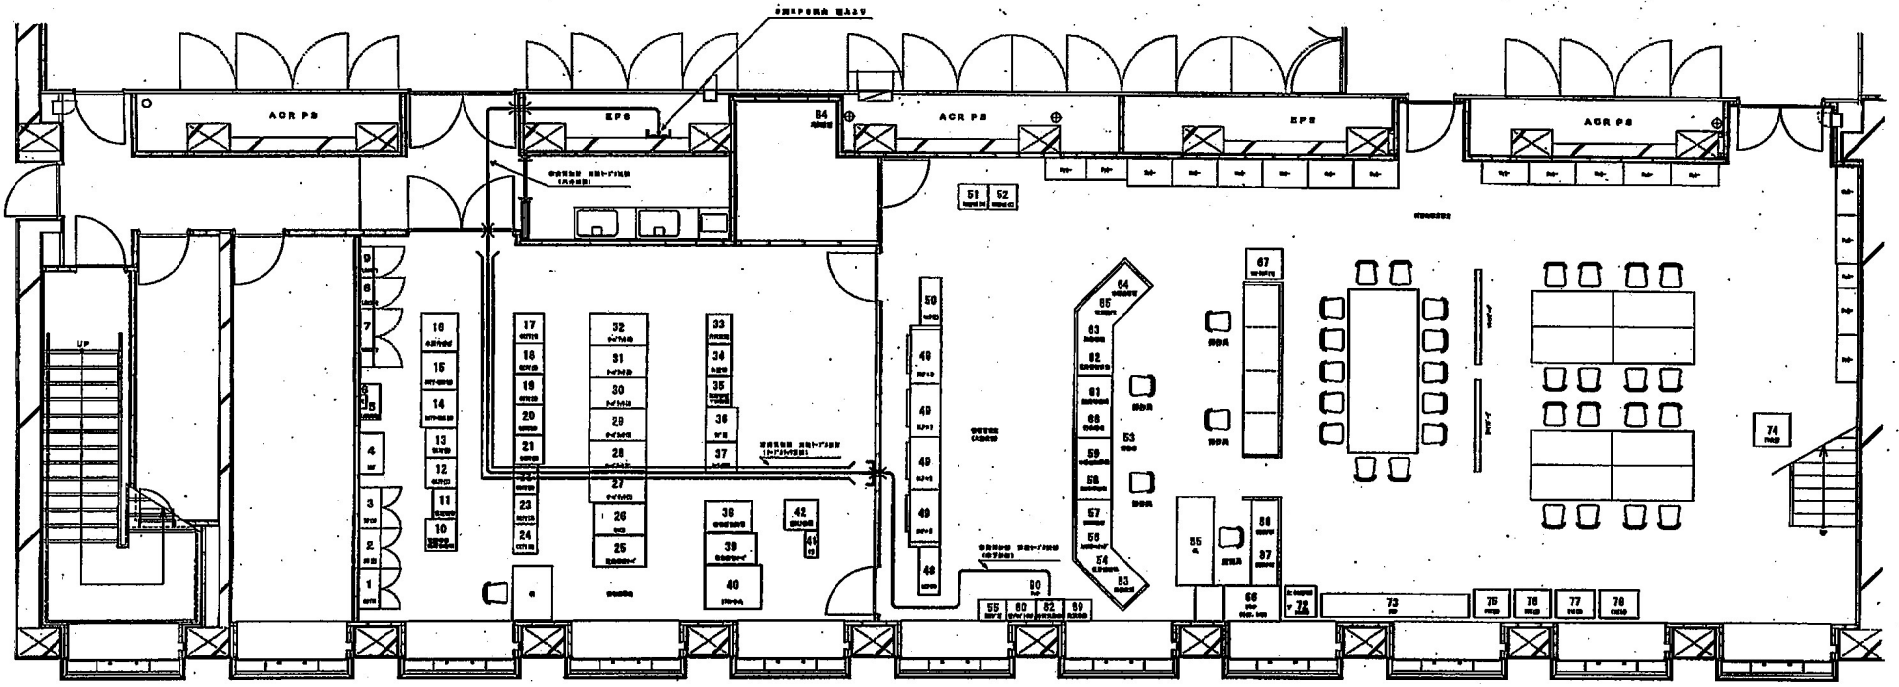



| | |
|---|---|
| 工事名 | |
| 図面名 | 情報管理室・市約災害組　周辺図詳図 |
| 作成年月日 | 平成21年6月 |
| 縮尺 | 1 / 50　図面番号　/ |
| 会社名 | |
| 事務所名 | 北陸地方整備局　新潟国道事務所 |

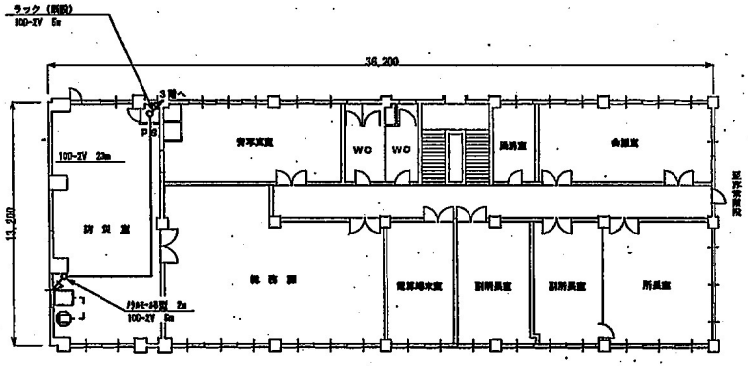



2階　平面図

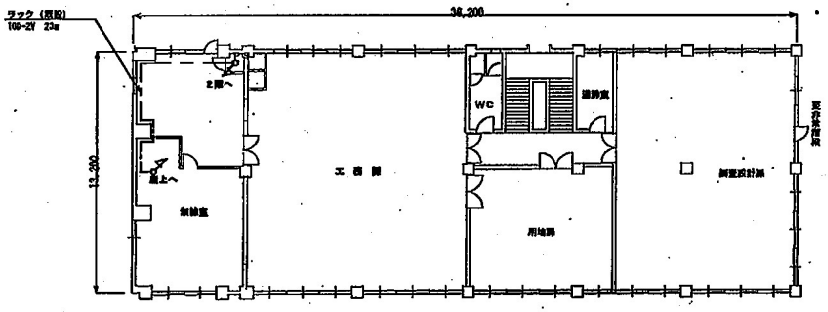


3階　平面図

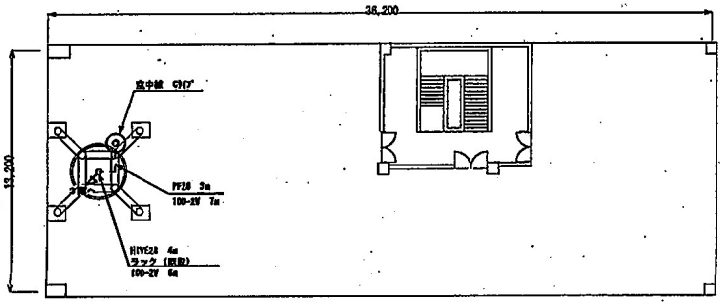



屋上　平面図

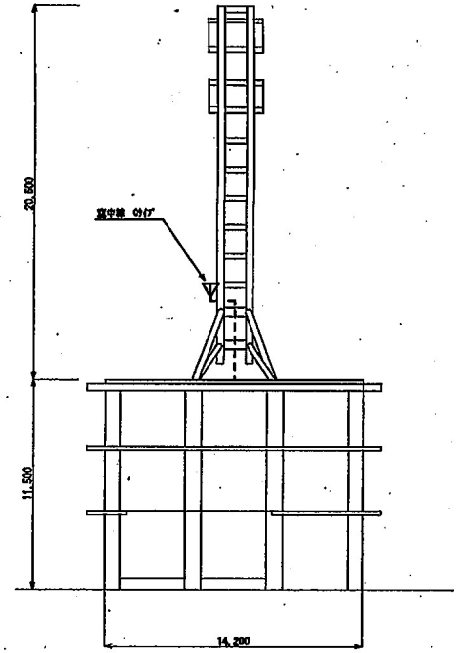



立　面　図

| | | | |
|---|---|---|---|
| 工事名 | | | |
| 図名 | 信濃川下流河川事務所　平面図・立面図 | | |
| 縮尺 | 1:100 | 図面番号 | 141 |
| 完　成　図 | | | |
| 係図 | 検図 | 図図 | |
| 図面番号 | | | |

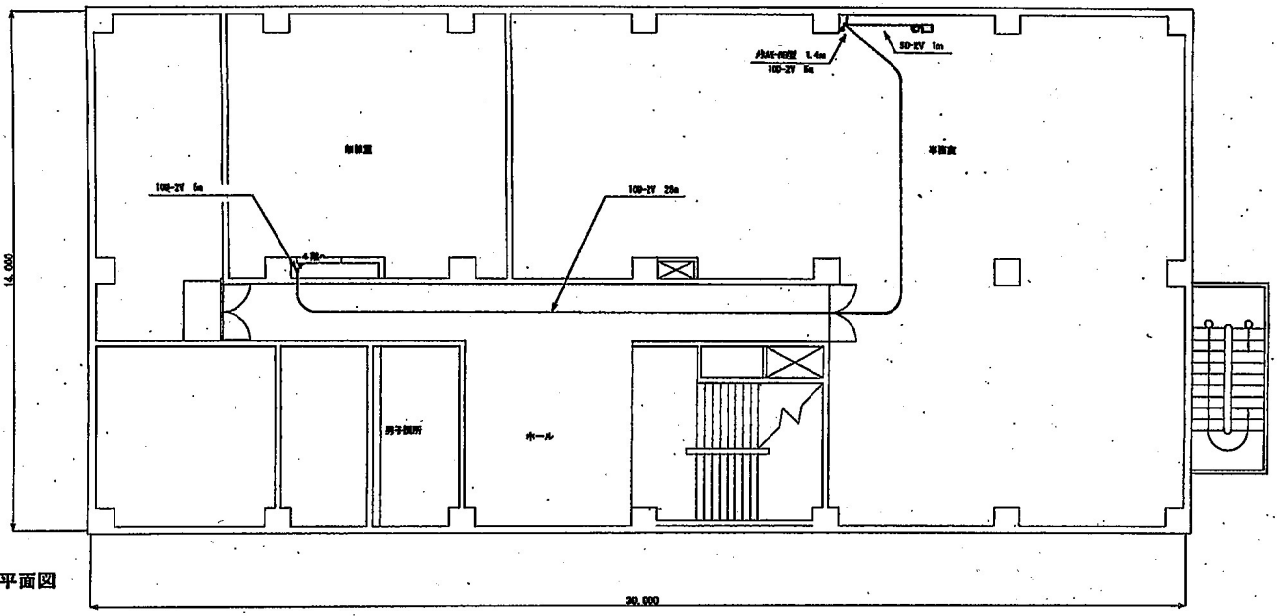



3階平面図

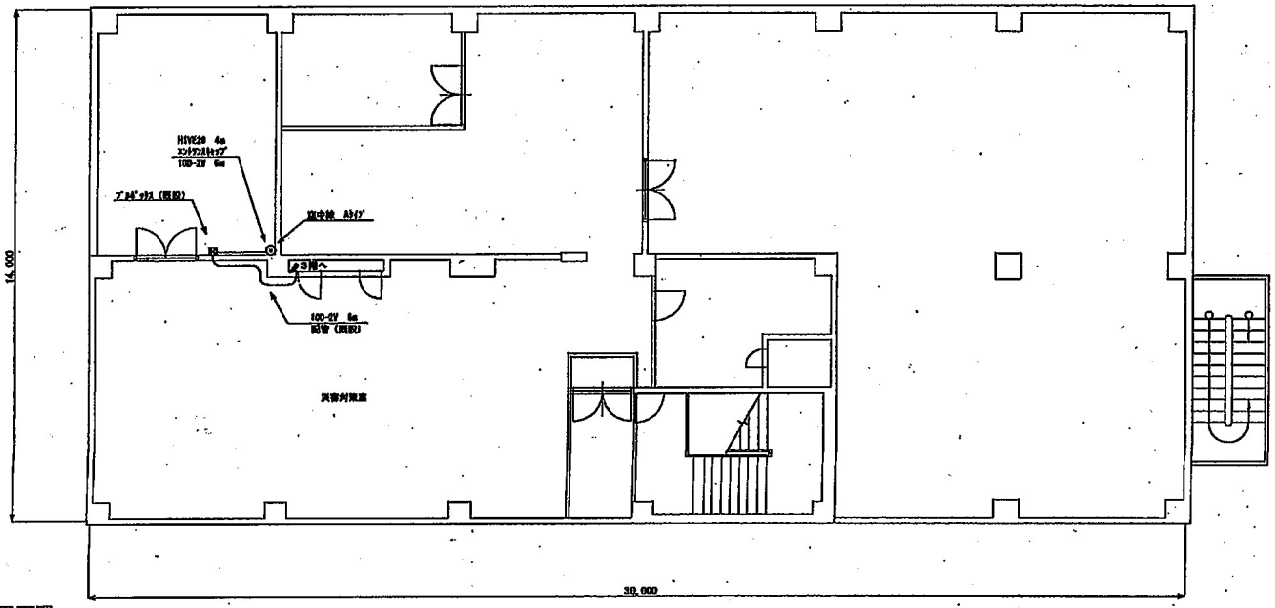



4階平面図

＊平成２８年3月３１日
フロアレイアウト変更の為
無線機位置変更、ケーブルルート変更

| | | |
|---|---|---|
| 工事名 | | |
| 図名 | 阿賀野川河川事務所　平面図 | |
| 縮尺 | 1：100 | 図面番号 |
| 承認 | 検図 | 製図 |
| 関係者 | | |

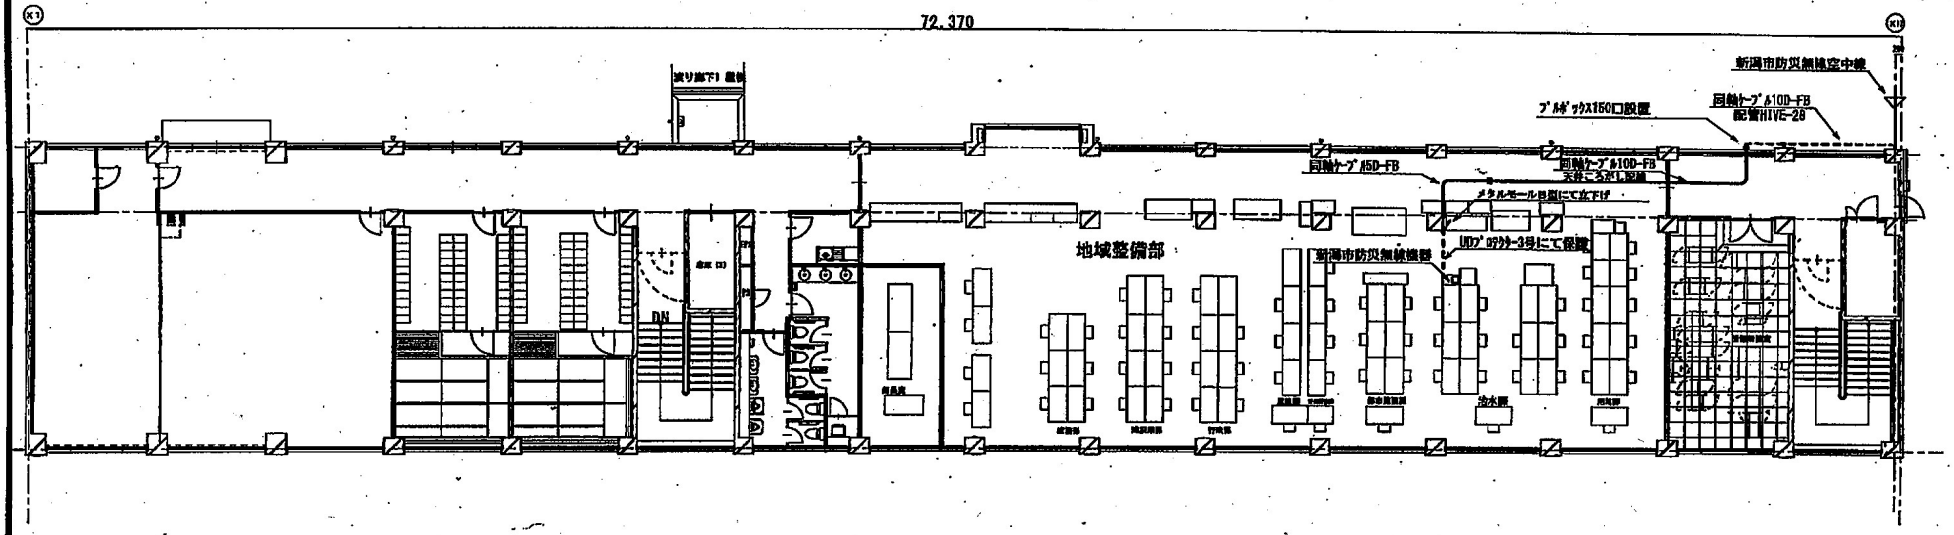


2階 平面図 1/200

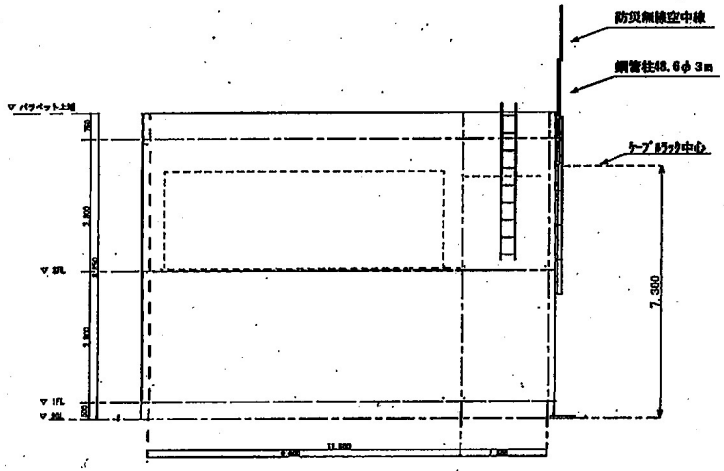



東側 立面図 1/150


凡 例

| 記号 | 名称 |
|---|---|
| | 空中線 |
| | 半固定局 |
| | 制御器 |
| | FAX |
| | プルボックス |
| | 格子盤 |
| | 分電盤 |
| | コンセント（既設） |
| | コンクリートはつり、コア抜き（壁貫通） |
| | コンクリートはつり、コア抜き（床貫通） |
| 線色8 実線 | 天井ころがし配線 |
| 点線1 | 露出配管配線 |
| 一点鎖1 | ラック配線 |
| 二点鎖1 | 床隠蔽配線 |
| 点線3 | フリーアクセス、床ピット内配線 |
| 点線2 | 架空配線 |
| 一点鎖2 | 天井隠蔽配管配線 |
| | |
| | コネクタ抜線変換部 （例 10D-FB⇔5D-FB） |
| | 立ち上がり・立ち下がり |
| | |

| | |
|---|---|
| 工事名 | |
| 部名 | 新潟地域振興局 地域整備部（竹尾） |
| 縮尺 | 1：200 |
| 図面番号 | |
| 完成図 | |
| 年月 | 平成29年 3月 |
| 承認 | |
| 調製者 | |

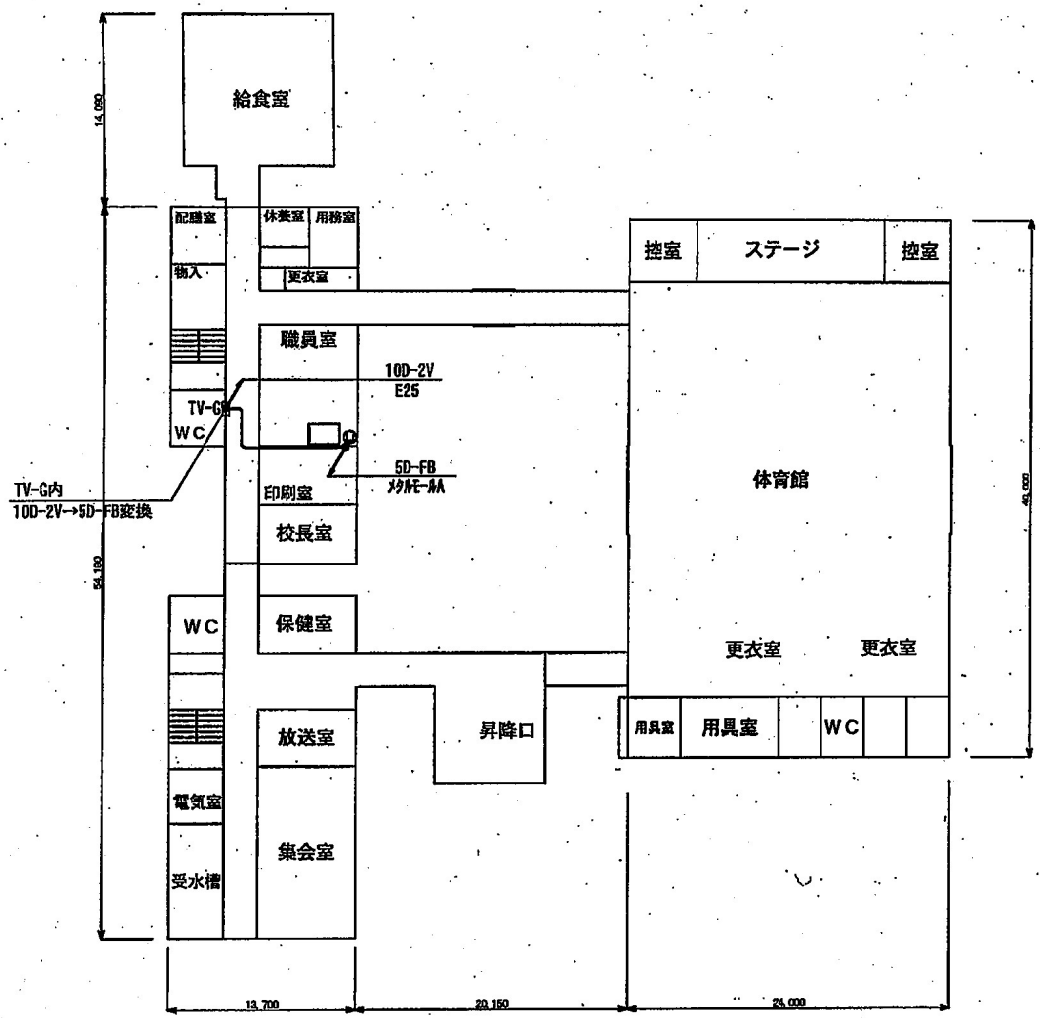


1 F

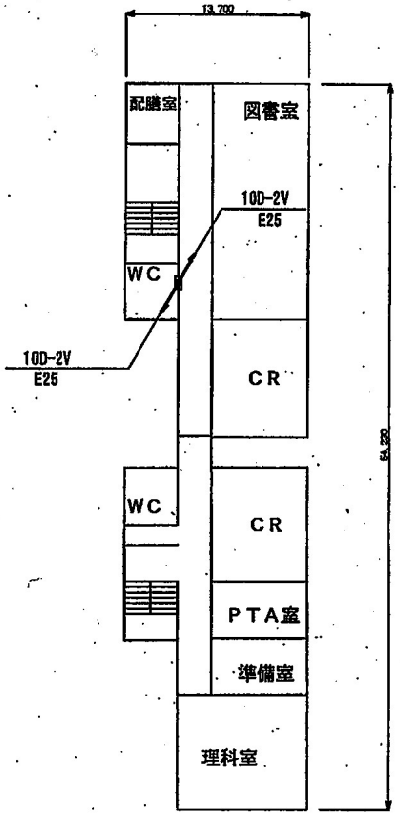



2 F


凡　例

| 記　号 | 名　称 |
|---|---|
| | 空中線 |
| | 半固定局 |
| | 制御器 |
| | FAX |
| | プルボックス　（特記のないものは　200×200×200） |
| | 端子盤 |
| | 分電盤 |
| | コンセント（埋設） |
| | コンクリートはつり、コア抜き（壁貫通） |
| | コンクリートはつり、コア抜き（床貫通） |
| | 天井ころがし配線 |
| | 露出配管配線 |
| | ラック配線 |
| | 床隠蔽配線 |
| | フリーアクセス、床ピット内配線 |
| | 架空配線 |
| | 天井隠蔽配管配線 |
| | |
| | コネクタ接続盤接続部　（例　10B-T8×12-T8） |
| | 立ち上がり・立ち下がり |
| | |


| | |
|---|---|
| 工事名 | 防災行政無線デジタル化事業 |
| 図　名 | 木山小学校　１Ｆ・２Ｆ |
| 縮尺 | １：４００ |
| 図面番号 | １０６－１ |
| | 完　成　図 |
| 年月 | 平成２２年　３月 |
| 承認 | 技 |
| 調負者 | |

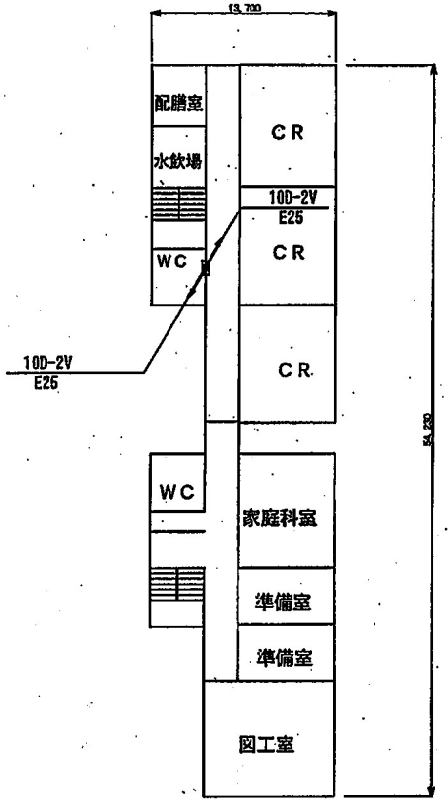


3 F

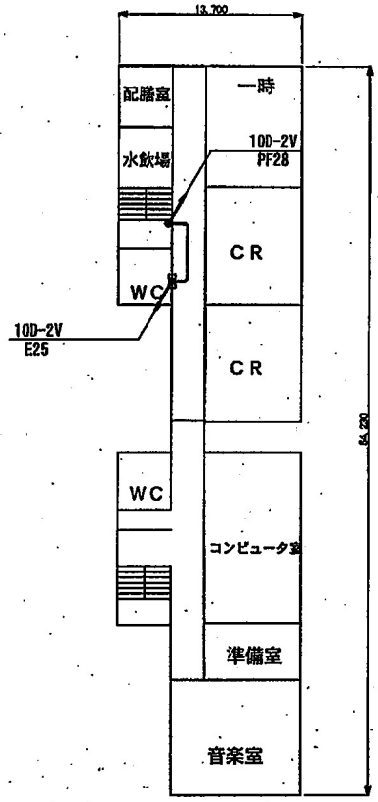


4 F

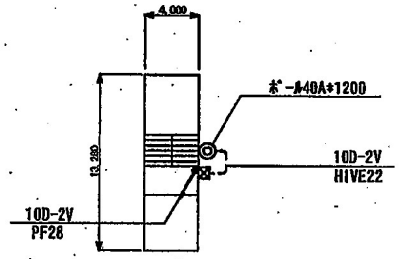



R F

凡　例

| 記　号 | 名　称 |
|---|---|
| | 空中線 |
| | 半固定局 |
| | 制御器 |
| | FAX |
| | プルボックス　（規定のないものは 250×250×250） |
| | 端子盤 |
| | 分電盤 |
| | コンセント（既設） |
| | コンクリートはつり、コア抜き（鉄筋通） |
| | コンクリートはつり、コア抜き（非貫通） |
| 実線 | 天井ころがし配線 |
| 点線1 | 露出配管配線 |
| 一点鎖1 | ラック配線 |
| 二点鎖1 | 余長収容配線 |
| 点線3 | フリーアクセス、床ピット内配線 |
| 点線2 | 架空配線 |
| 一点鎖2 | 天井隠蔽配管配線 |
| | |
| | コネクタ接続変換部（例 10D-FB⇔12-FB） |
| | 立ち上がり・立ち下がり |
| | |

線色5

| | |
|---|---|
| 工事名 | 防災行政無線デジタル化事業 |
| 図　名 | 木山小学校　３Ｆ・４Ｆ・ＰＨ |
| 縮尺 | 1：400 |
| 図面番号 | 106－2 |
| | 完　成　図 |
| 年月 | 平成２２年　３月 |
| 承認 | |
| 請負者 | |

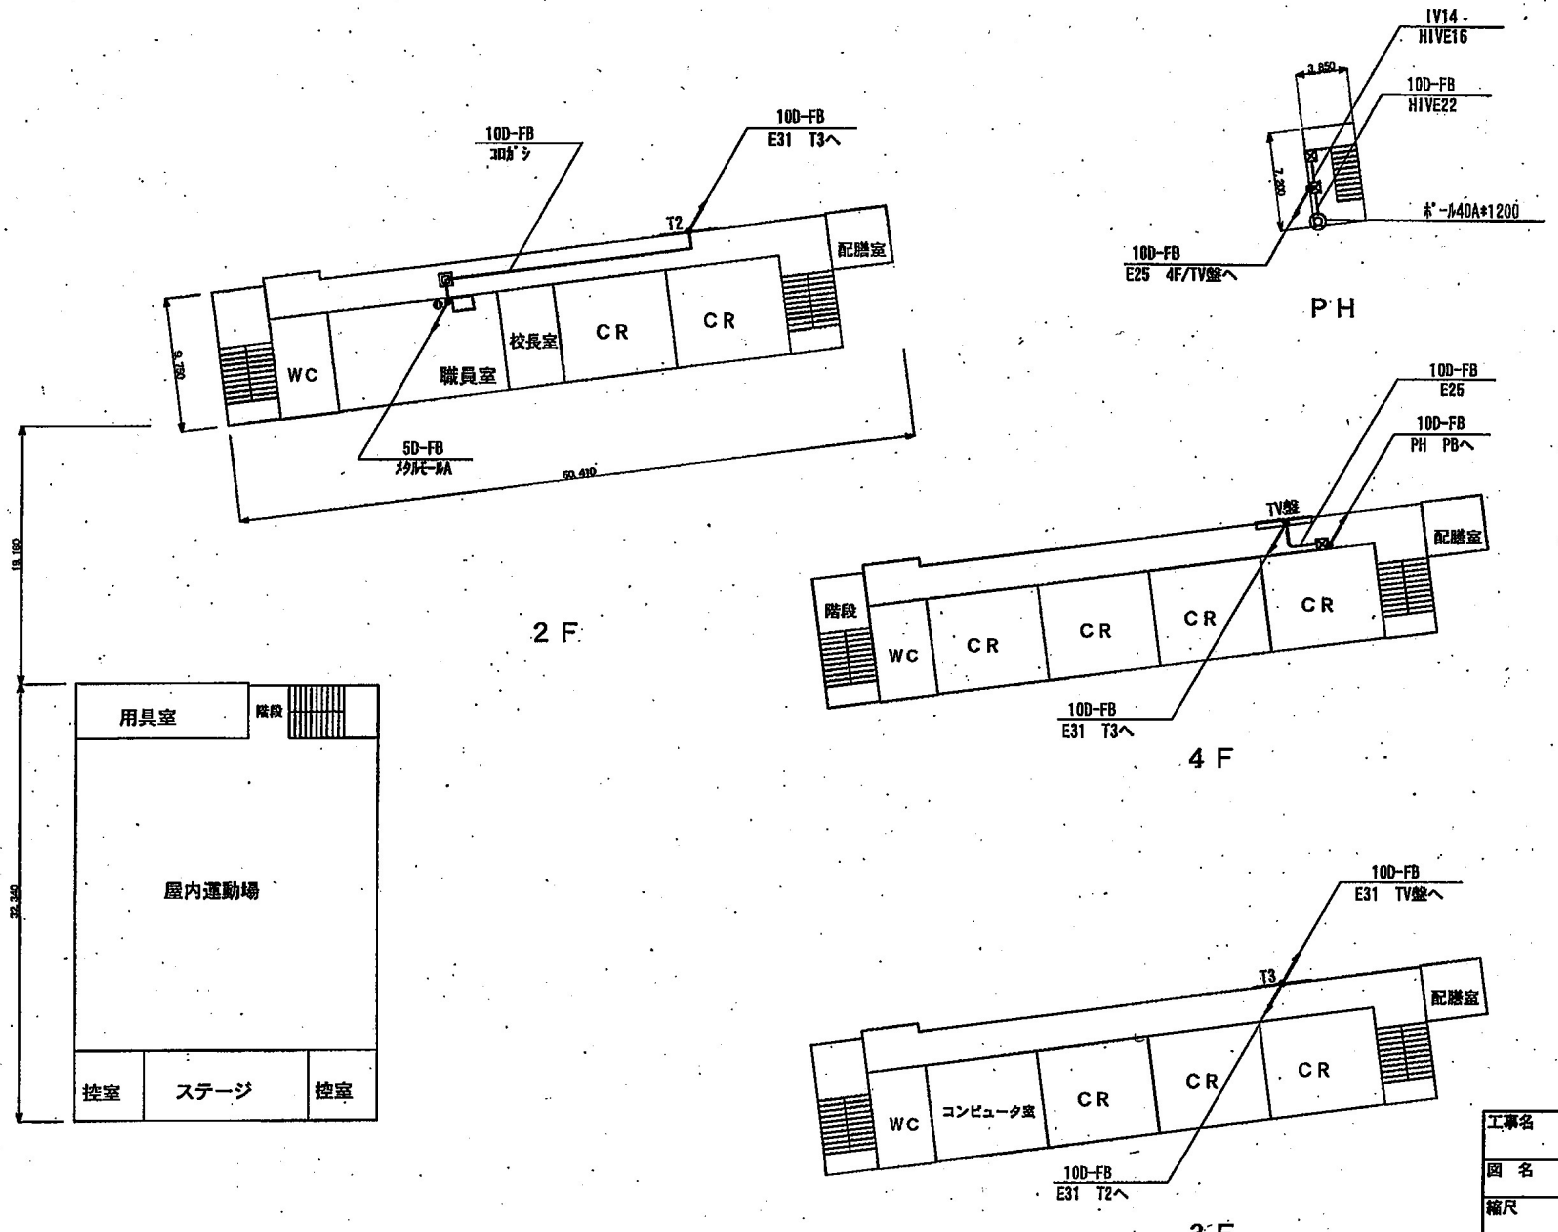



凡　例

| 記　号 | 名　　称 |
|---|---|
| | 空中線 |
| | 平面定局 |
| | 制御器 |
| | FAX |
| | プルボックス　（表記のないものは 200×200×200） |
| | 端子盤 |
| | 分電盤 |
| | コンセント（引設） |
| | コンクリートはつり、コア抜き（壁貫通） |
| | コンクリートはつり、コア抜き（床貫通） |
| 実線 | 天井ころがし配線 |
| 点線1 | 露出配管配線 |
| 一点鎖1 | ラック配線 |
| 二点鎖1 | 床隠蔽配線 |
| 点線3 | フリーアクセス、床ピット内配線 |
| 点線2 | 架空配線 |
| 一点鎖2 | 天井既設配管配線 |
| | |
| | コネクタ接続変換部（H 10D-FB40-FB） |
| | 立ち上がり・立ち下がり |
| | |

線色5

| | |
|---|---|
| 工事名 | 防災行政無線デジタル化事業 |
| 図　名 | 赤塚小学校 |
| 縮尺 | 1：400 |
| 図面番号 | 107 |
| | 完　成　図 |
| 年月 | 平成２２年　３月 |
| 承認 | 校印 |
| 請負者 | |

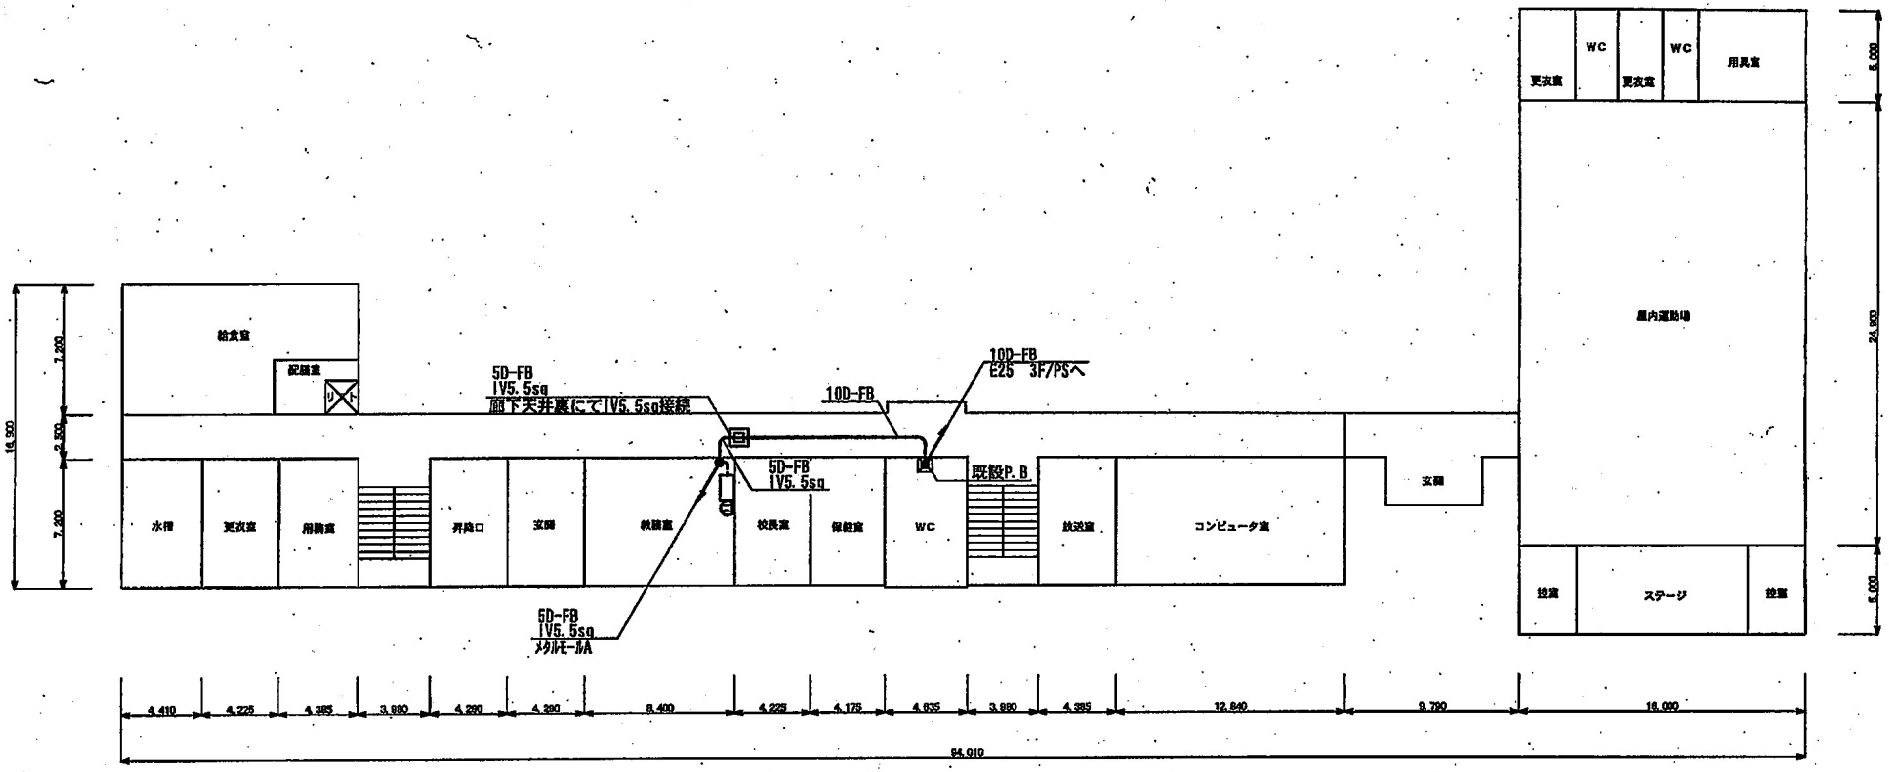



1Ｆ　平面図


凡　例

| 記号 | 名称 |
|---|---|
| | 空中線 |
| | 半固定局 |
| | 制御器 |
| | ＦＡＸ |
| | プルボックス　（既設のないものは　mm×mm×mm） |
| | 端子盤 |
| | 分電盤 |
| | コンセント（既設） |
| | コンクリートはつり、コア抜き（壁貫通） |
| | コンクリートはつり、コア抜き（床貫通） |
| 線色 実線 | 天井ころがし配線 |
| 線色 点線1 | 露出配管配線 |
| 線色 一点鎖1 | ラック配線 |
| 線色 二点鎖1 | 床隠蔽配線 |
| 線色 点線3 | フリーアクセス、床ピット内配線 |
| 線色 点線2 | 架空配線 |
| 線色 一点鎖2 | 天井既設配管配線 |
| | |
| | コネクタ接続変換部　（例　10P-F1×2P-F2） |
| | 立ち上がり・立ち下がり |

| | |
|---|---|
| 工事名 | 防災行政無線デジタル化事業 |
| 図名 | 小瀬小学校　１Ｆ |
| 縮尺 | １：３００ |
| 図面番号 | １０８－１ |
| | 完　成　図 |
| 年月 | 平成２２年　３月 |
| 承認 | |
| 請負者 | |

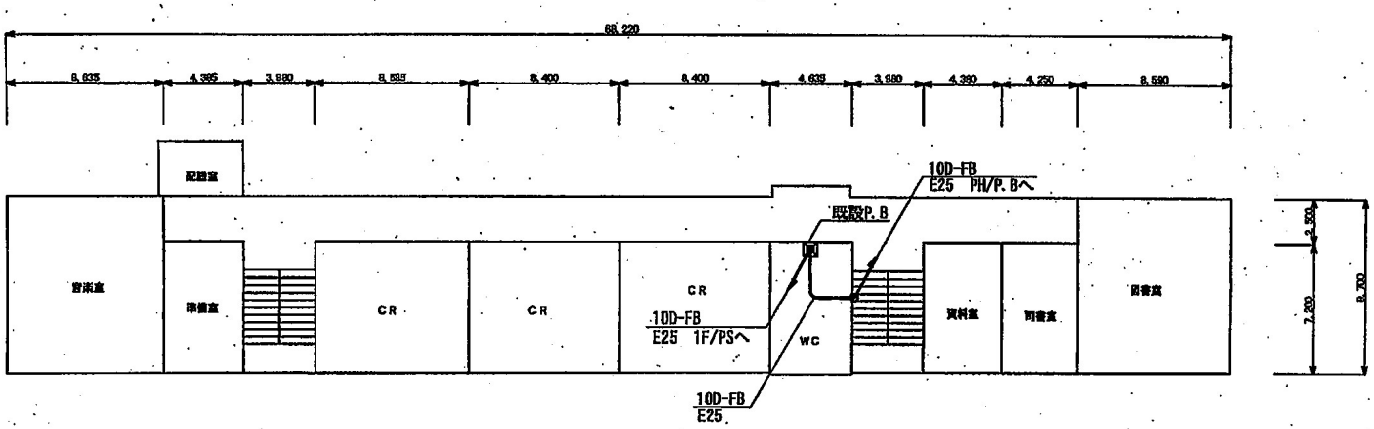


3F 平面図

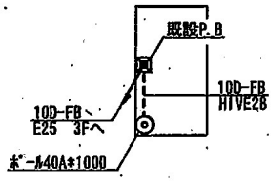



PH 平面図


凡 例

| 記号 | 名称 |
|---|---|
| | 空中線 |
| | 半固定局 |
| | 制御器 |
| | FAX |
| | プルボックス (表記のないものは 200×200×200) |
| | 端子盤 |
| | 分電盤 |
| | コンセント (既設) |
| | コンクリートはつり、コア抜き (壁貫通) |
| | コンクリートはつり、コア抜き (床貫通) |
| 実線 | 天井ころがし配線 |
| 点線1 | 露出配管配線 |
| 一点鎖1 | ラック配線 |
| 二点鎖1 | 床面配線 |
| 点線3 | フリーアクセス、床ピット内配線 |
| 点線2 | 開空配線 |
| 一点鎖2 | 天井隠蔽配管配線 |
| | |
| | コネクタ接続変換部 (例 HD-F8⇔SD-F8) |
| | 立ち上がり・立ち下がり |
| | |

| | | | |
|---|---|---|---|
| 工事名 | 防災行政無線デジタル化事業 | | |
| 図名 | 小瀬小学校 3F・PH | | |
| 縮尺 | 1:300 | 図面番号 | 108-2 |
| 完成図 | | | |
| 年月 | 平成22年 3月 | 承認 | |
| 請負者 | | | |

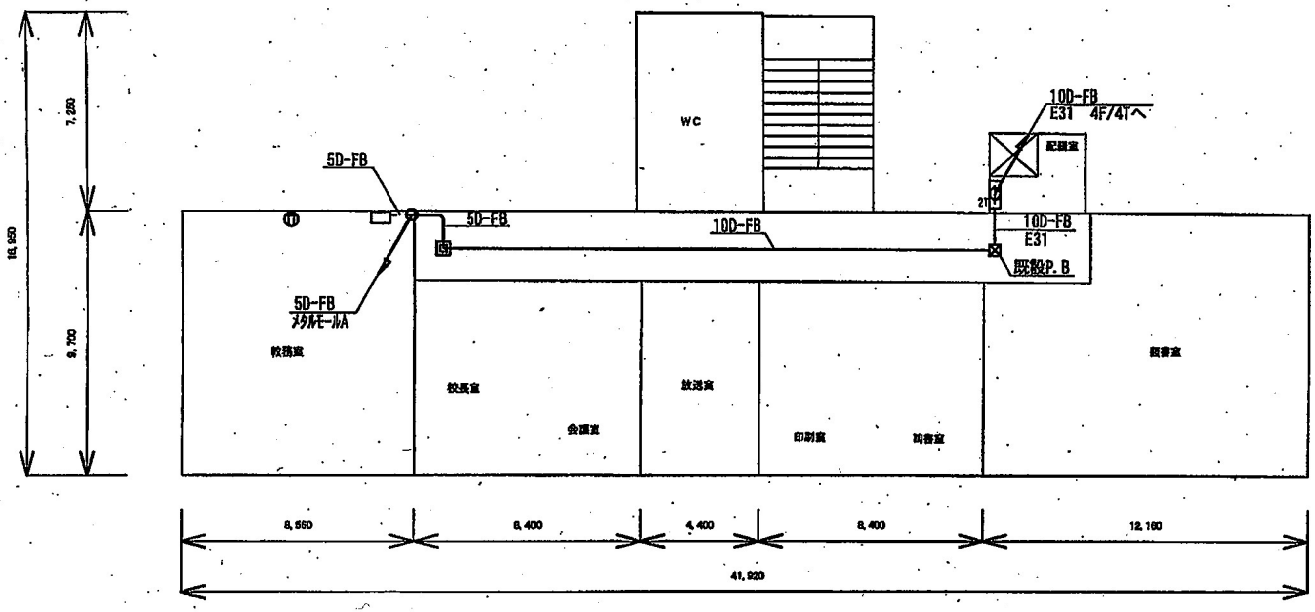



2Ｆ　平面図

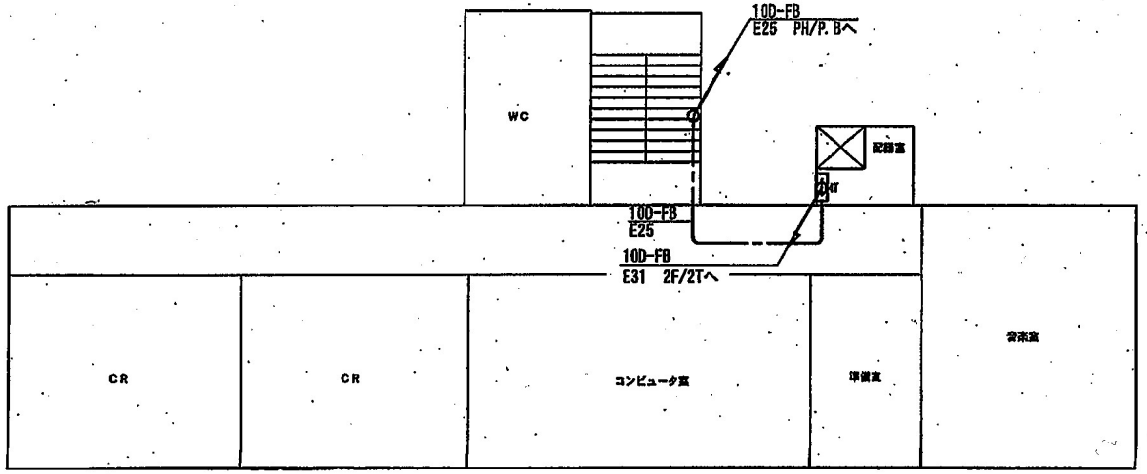


4Ｆ　平面図


凡　例

| 記号 | 名称 |
|---|---|
| | 空中線 |
| | 半固定局 |
| | 制御局 |
| | ＦＡＸ |
| | プルボックス |
| | 端子盤 |
| | 分電盤 |
| | コンセント（既設） |
| | コンクリートはつり、コア抜き（壁貫通） |
| | コンクリートはつり、コア抜き（床貫通） |
| 実線 | 天井ころがし配線 |
| 点線1 | 露出配管配線 |
| 一点鎖1 | ラック配線 |
| 二点鎖1 | 床開口配線 |
| 点線3 | フリーアクセス、床ピット内配線 |
| 点線2 | 架空配線 |
| 一点鎖2 | 天井既設配管配線 |
| | コネクタ接続変換器 |
| | 立ち上がり・立ち下がり |

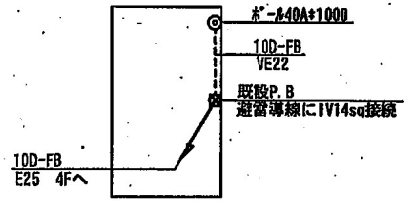



ＰＨ　平面図


| | |
|---|---|
| 工事名 | 防災行政無線デジタル化事業 |
| 図名 | 笠木小学校 |
| 縮尺 | 1：200 |
| 図面番号 | 109 |
| | 完　成　図 |
| 年月 | 平成２２年　３月 |
| 承認 | 教育長 |
| 請負者 | |

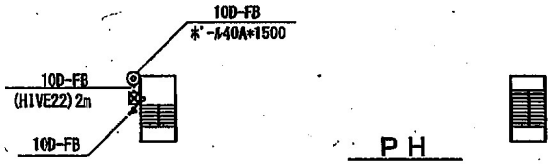



PH

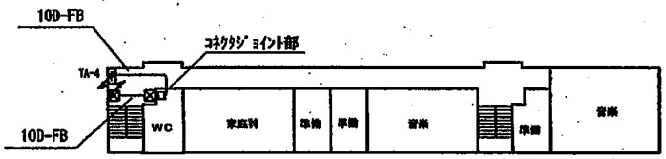



4 F

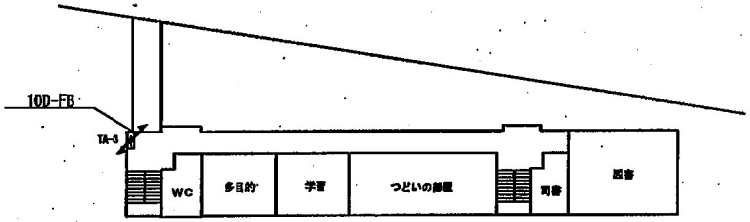


3 F

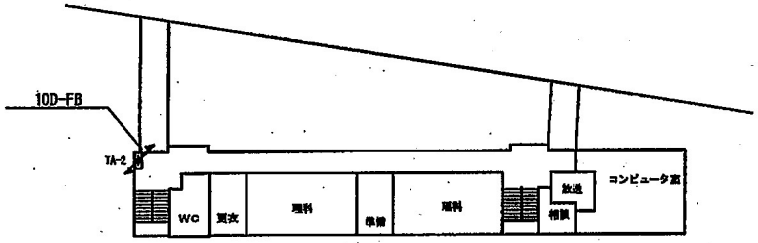


2 F

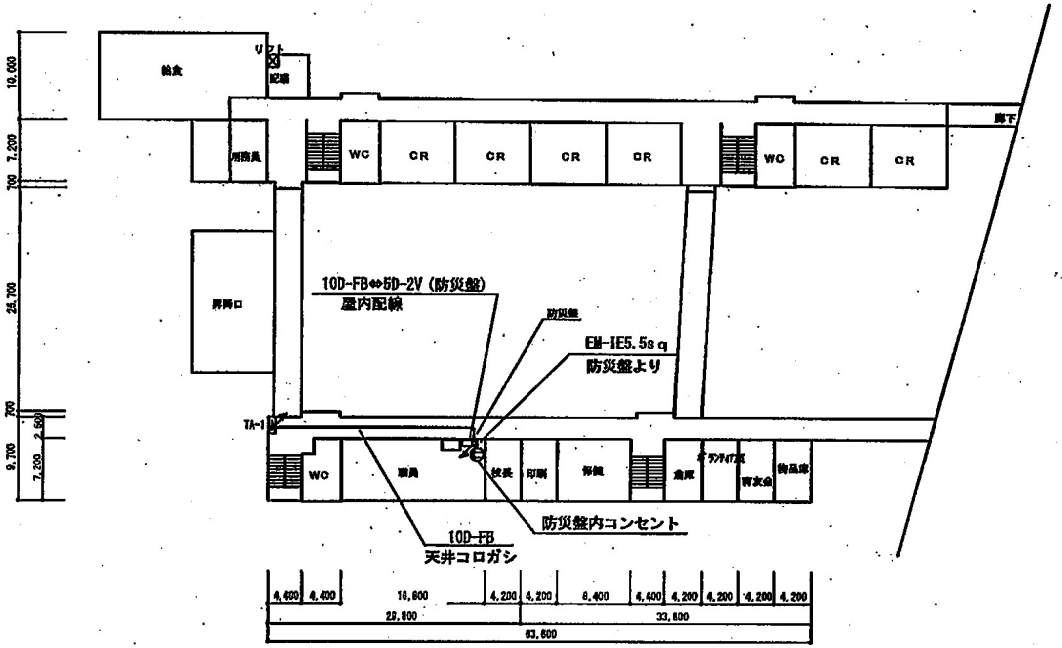



1 F

凡 例

| 記号 | 名称 |
|---|---|
| | 空中線 |
| | 平面空用 |
| | 制御器 |
| | FAX |
| | プルボックス |
| | 端子盤 |
| | 分電盤 |
| | コンセント（埋設） |
| | コンクリートはつり、コア抜き（壁貫通） |
| | コンクリートはつり、コア抜き（床貫通） |
| 実線 | 天井ころがし配線 |
| 点線1 | 露出配管配線 |
| 一点鎖1 | ラック配線 |
| 二点鎖1 | 床隠蔽配線 |
| 点線3 | フリーアクセス・床ピット内配線 |
| 点線2 | 埋空配線 |
| 一点鎖2 | 天井隠蔽配管配線 |
| | |
| | コネクタ接続変換部 (例 10D-FB⇔7D-2V) |
| | 立ち上がり・立ち下がり |
| | |

| | |
|---|---|
| 工事名 | |
| 図名 | 牡丹山小学校 |
| 縮尺 | 1：600 |
| 図面番号 | |
| | 完 成 図 |
| 平成 | 平成２９年 ９月 |
| 承認 | |
| 請負者 | |

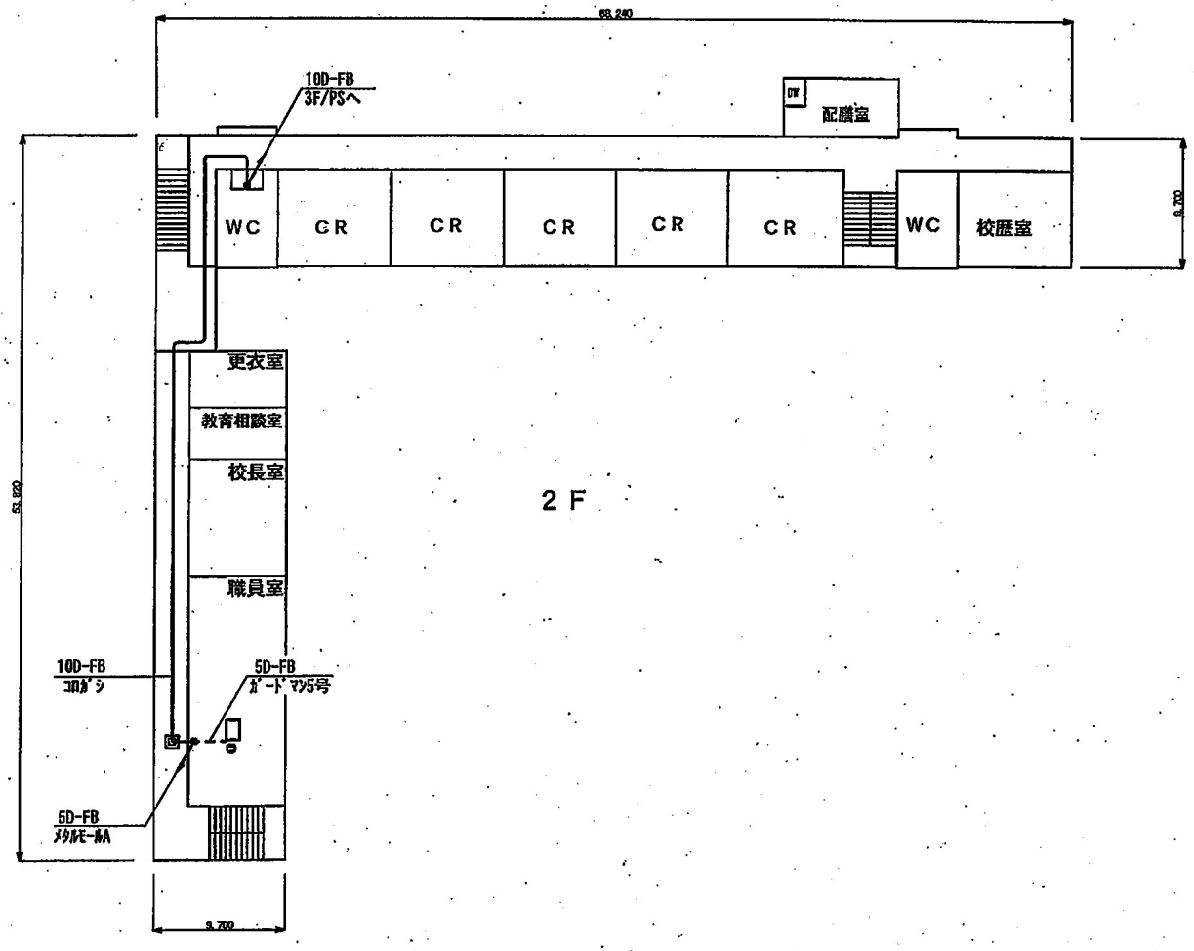



凡　例

| 記　号 | 名　称 |
|---|---|
| | 空中線 |
| | 半固定局 |
| | 制御部 |
| | FAX |
| | プルボックス　（図記のないものは 300x300x150） |
| | 端子盤 |
| | 分電盤 |
| | コンセント（床設） |
| | コンクリートはつり、コア抜き（壁貫通） |
| | コンクリートはつり、コア抜き（床貫通） |
| 実線 | 天井ころがし配線 |
| 点線1 | 露出配管配線 |
| 一点鎖1 | ラック配線 |
| 二点鎖1 | 床埋設配線 |
| 点線3 | フリーアクセス、床ピット内配線 |
| 点線2 | 架空配線 |
| 一点鎖2 | 天井既設配管配線 |
| | |
| | コネクタ接続変換部（例　100-FB×50-FB） |
| | 立ち上がり・立ち下がり |
| | |

色名


| 工事名 | 防災行政無線デジタル化事業 | |
|---|---|---|
| 図　名 | 青山小学校　２Ｆ | |
| 縮尺 | 1：400 | 図面番号　111－1 |
| 完　成　図 | | |
| 年月 | 平成２２年　3月 | 承認 |
| 請負者 | | |

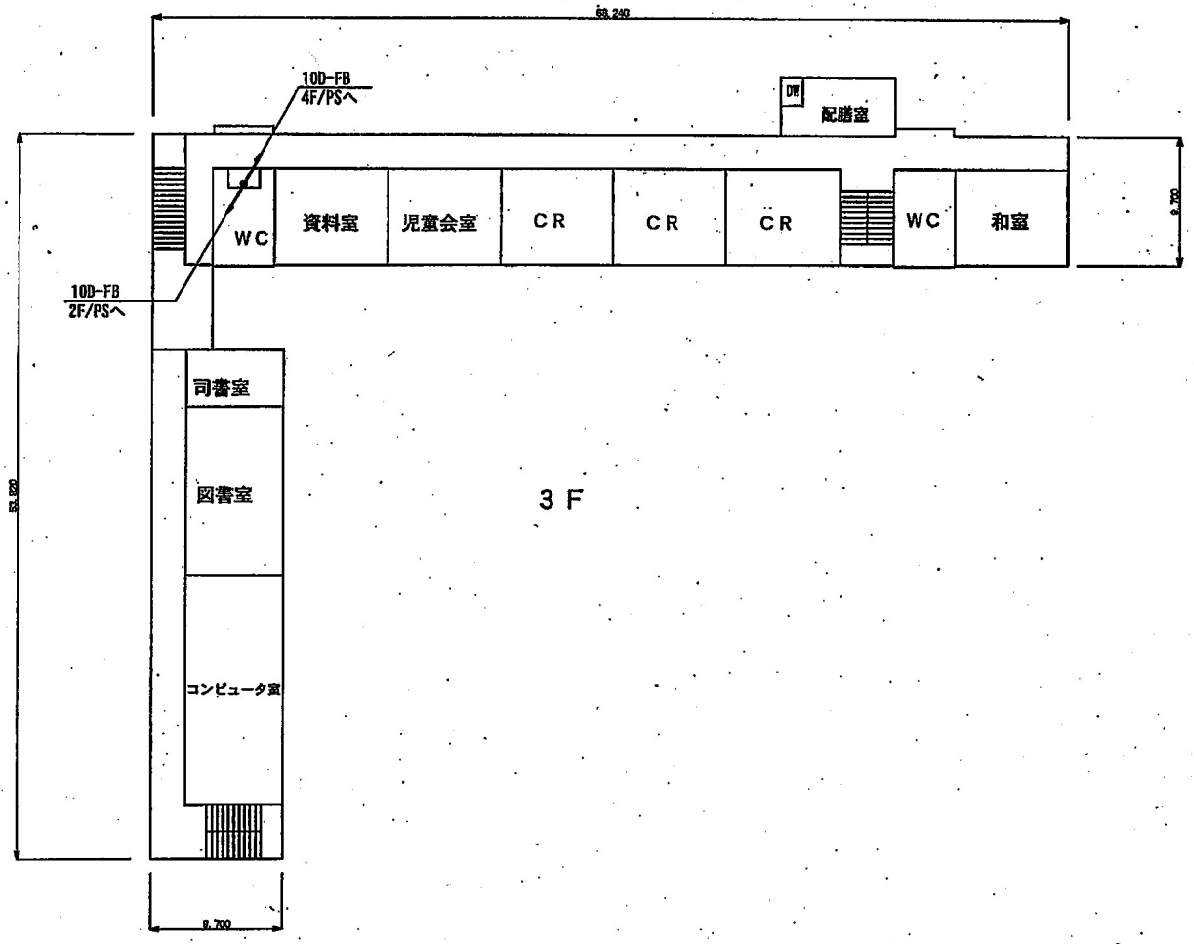



凡　例

| 記号 | 名称 |
|---|---|
| | 空中線 |
| | 半固定局 |
| | 制御部 |
| | FAX |
| | プルボックス　（概記のないもの寸法　200x200x204） |
| | 端子盤 |
| | 分電盤 |
| | コンセント（抜型） |
| | コンクリートはつり、コア抜き（壁貫通） |
| | コンクリートはつり、コア抜き（床貫通） |
| 線色8 実線 | 天井ころがし配線 |
| 線色8 点線1 | 露出配管配線 |
| 線色8 一点鎖1 | ラック配線 |
| 線色8 二点鎖1 | 床隠蔽配線 |
| 線色8 点線3 | フリーアクセス、床ピット内配線 |
| 線色8 点線2 | 架空配線 |
| 線色8 一点鎖2 | 天井隠蔽配管配線 |
| | |
| | コネクタ接続変換部（例　10D-FB⇒5D-FB） |
| | 立ち上がり・立ち下がり |
| | |

| | |
|---|---|
| 工事名 | 防災行政無線デジタル化事業 |
| 図名 | 青山小学校　３Ｆ |
| 縮尺 | 1：400 |
| 図面番号 | 111－2 |
| | 完　成　図 |
| 年月 | 平成２２年　３月 |
| 承認 | |
| 請負者 | |

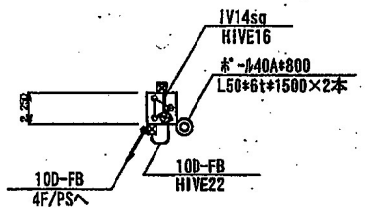



鳩小屋

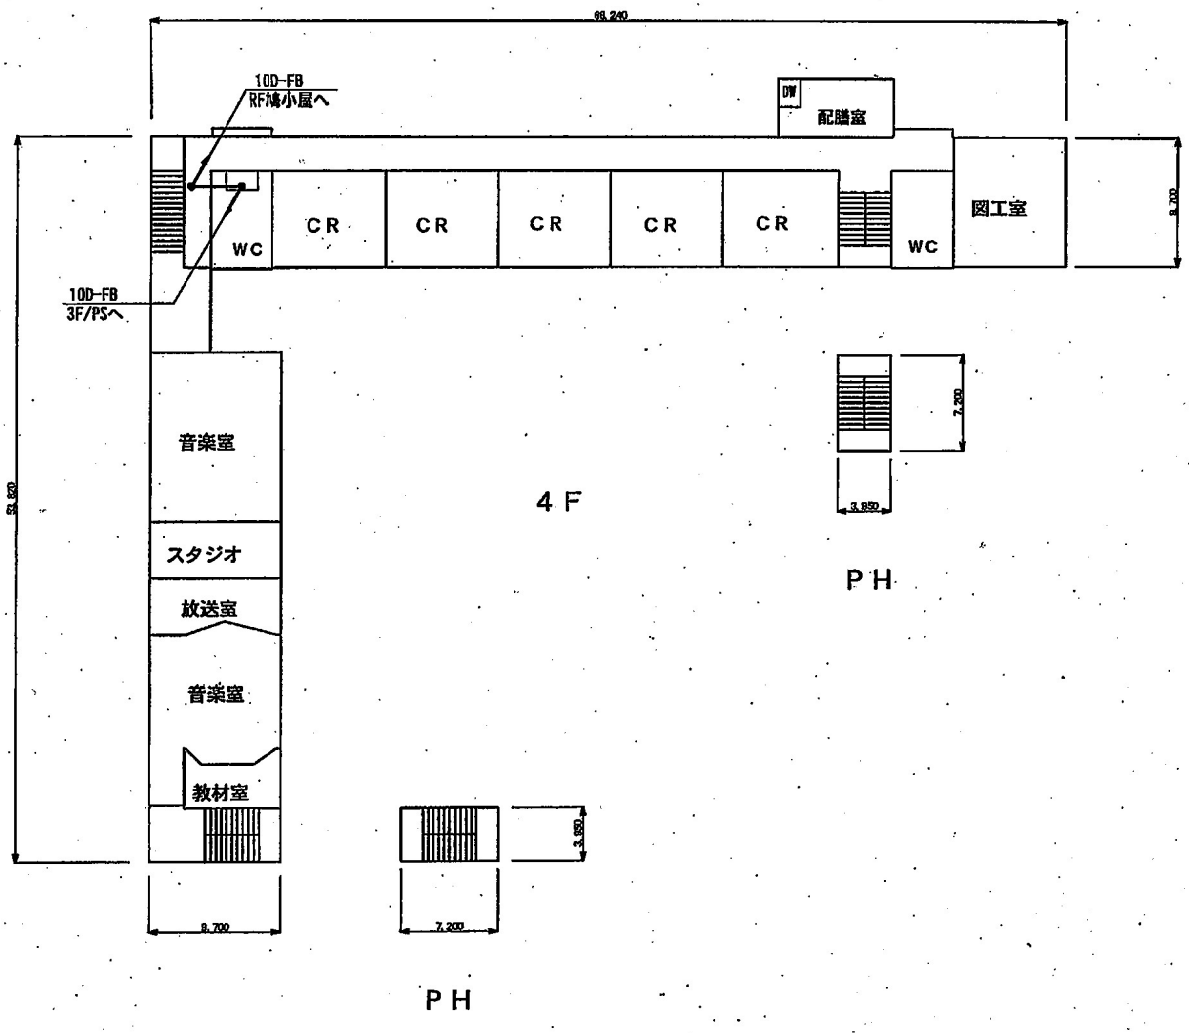


凡　例

| 記号 | 名称 |
|---|---|
| | 空中線 |
| | 半固定局 |
| | 制御器 |
| | FAX |
| | プルボックス（表記のないものは 100×100×100） |
| | 端子盤 |
| | 分電盤 |
| | コンセント（既設） |
| | コンクリートはつり、コア抜き（屋内壁） |
| | コンクリートはつり、コア抜き（床貫通） |
| 線色5 実線 | 天井ころがし配線 |
| 線色5 点線1 | 露出配管配線 |
| 線色5 一点鎖1 | ラック配線 |
| 線色5 二点鎖1 | 床隠蔽配線 |
| 線色5 点線3 | フリーアクセス、床ピット内配線 |
| 線色5 点線2 | 架空配線 |
| 線色5 一点鎖2 | 天井隠蔽配管配線 |
| | |
| | コネクタ接続変換部（例 100-F5⇔10-F5） |
| | 立ち上がり・立ち下がり |
| | |


| | |
|---|---|
| 工事名 | 防災行政無線デジタル化事業 |
| 図名 | 青山小学校　４Ｆ・鳩小屋 |
| 縮尺 | 1：400 |
| 図面番号 | 111－3 |
| | 完　成　図 |
| 年月 | 平成２２年　３月 |
| 承認 | |
| 調負者 | |

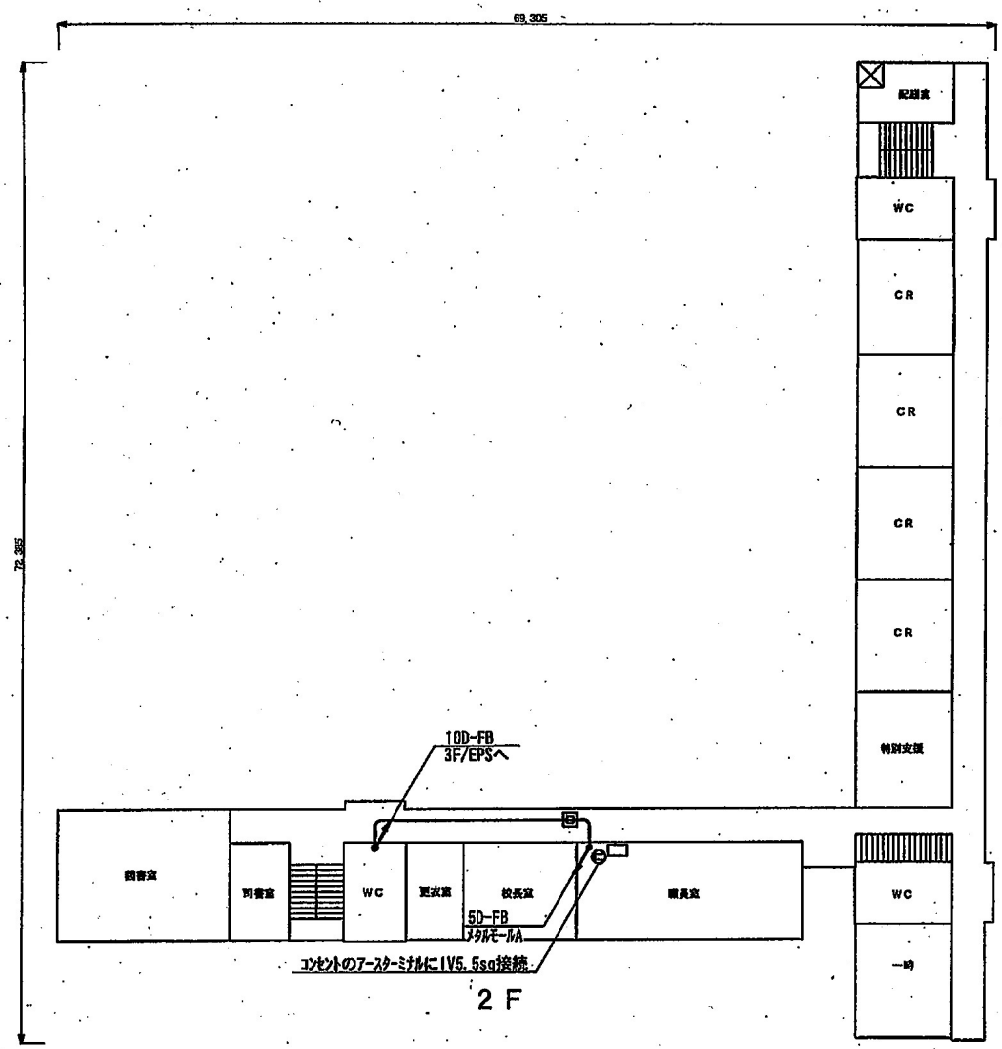



凡　例

| 記号 | 名称 |
|---|---|
| | 空中線 |
| | 中継定局 |
| | 制御器 |
| | FAX |
| | プルボックス　（設定のないものは 200×200×200） |
| | 端子盤 |
| | 分電盤 |
| | コンセント（既設） |
| | コンクリートはつり、コア抜き（壁貫通） |
| | コンクリートはつり、コア抜き（床貫通） |
| 実線 | 天井ころがし配線 |
| 点線1 | 露出配管配線 |
| 一点鎖1 | ラック配線 |
| 二点鎖1 | 床埋設配線 |
| 点線3 | フリーアクセス、床ピット内配線 |
| 点線2 | 架空配線 |
| 一点鎖2 | 天井吸放配管配線 |
| | コネクタ接続変換部　（例 10D-FB⇒5D-FB） |
| | 立ち上がり・立ち下がり |


組合せ

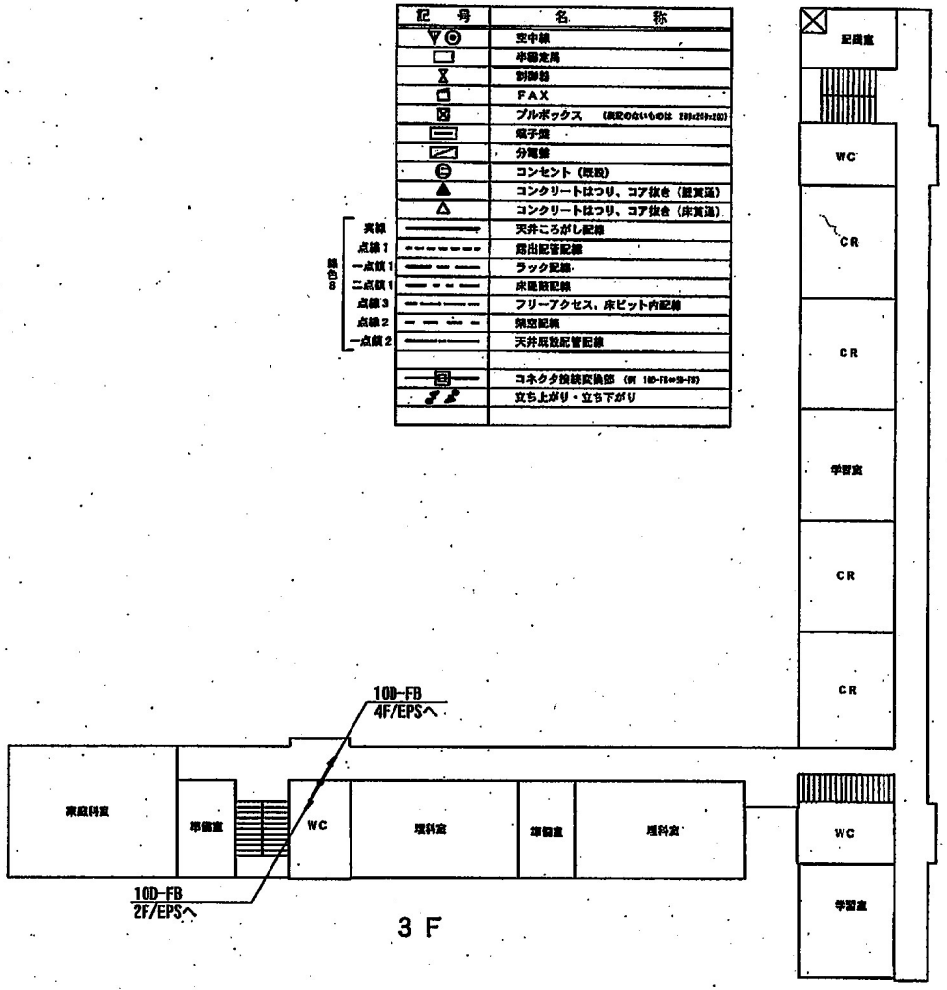


| | |
|---|---|
| 工事名 | 防災行政無線デジタル化事業 |
| 図名 | 真砂小学校　２Ｆ・３Ｆ |
| 縮尺 | １：４００ |
| 図面番号 | １１２－１ |
| | 完　成　図 |
| 年月 | 平成２２年　３月 |
| 承認 | |
| 請負者 | |

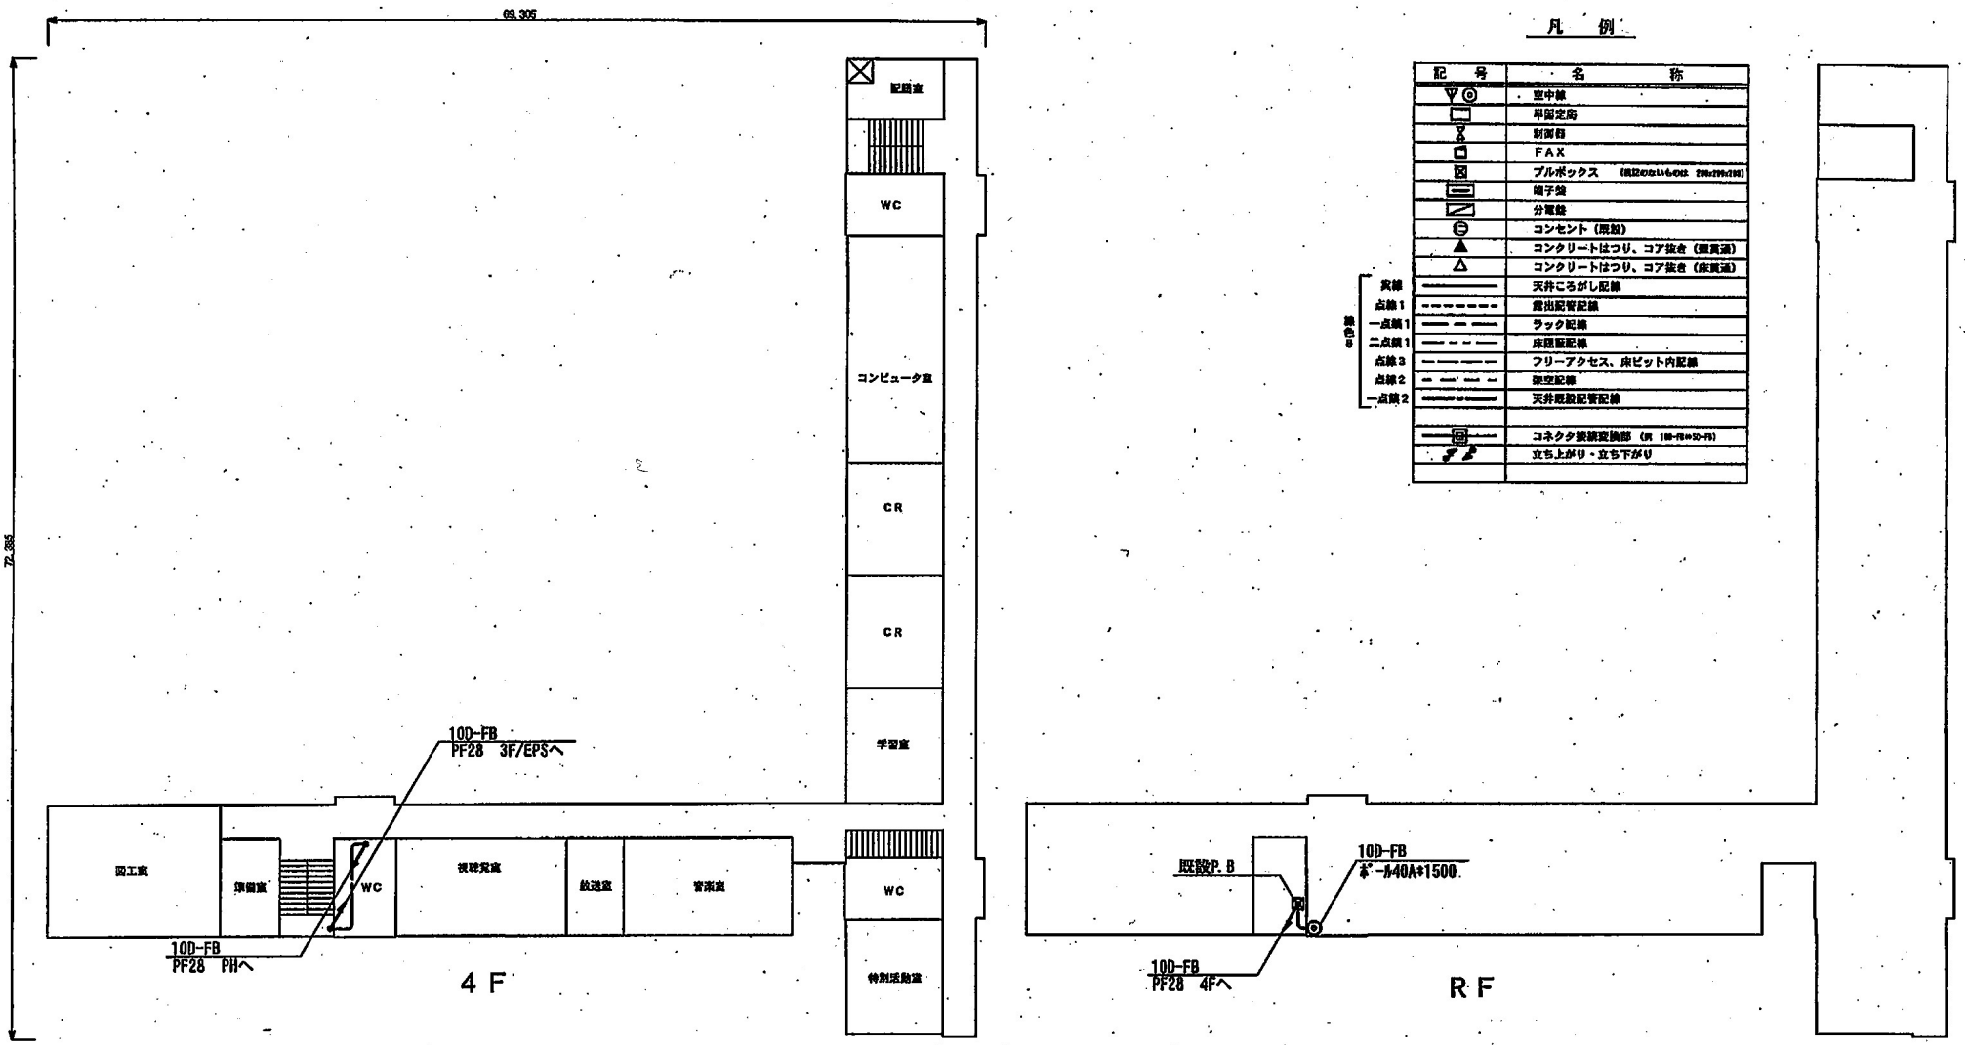


| | |
|---|---|
| 工事名 | 防災行政無線デジタル化事業 |
| 図 名 | 真砂小学校 4F・RF |
| 縮尺 | 1：400 |
| 図面番号 | 112−2 |
| | 完 成 図 |
| 年月 | 平成22年 3月 |
| 承認 | |
| 請負者 | |

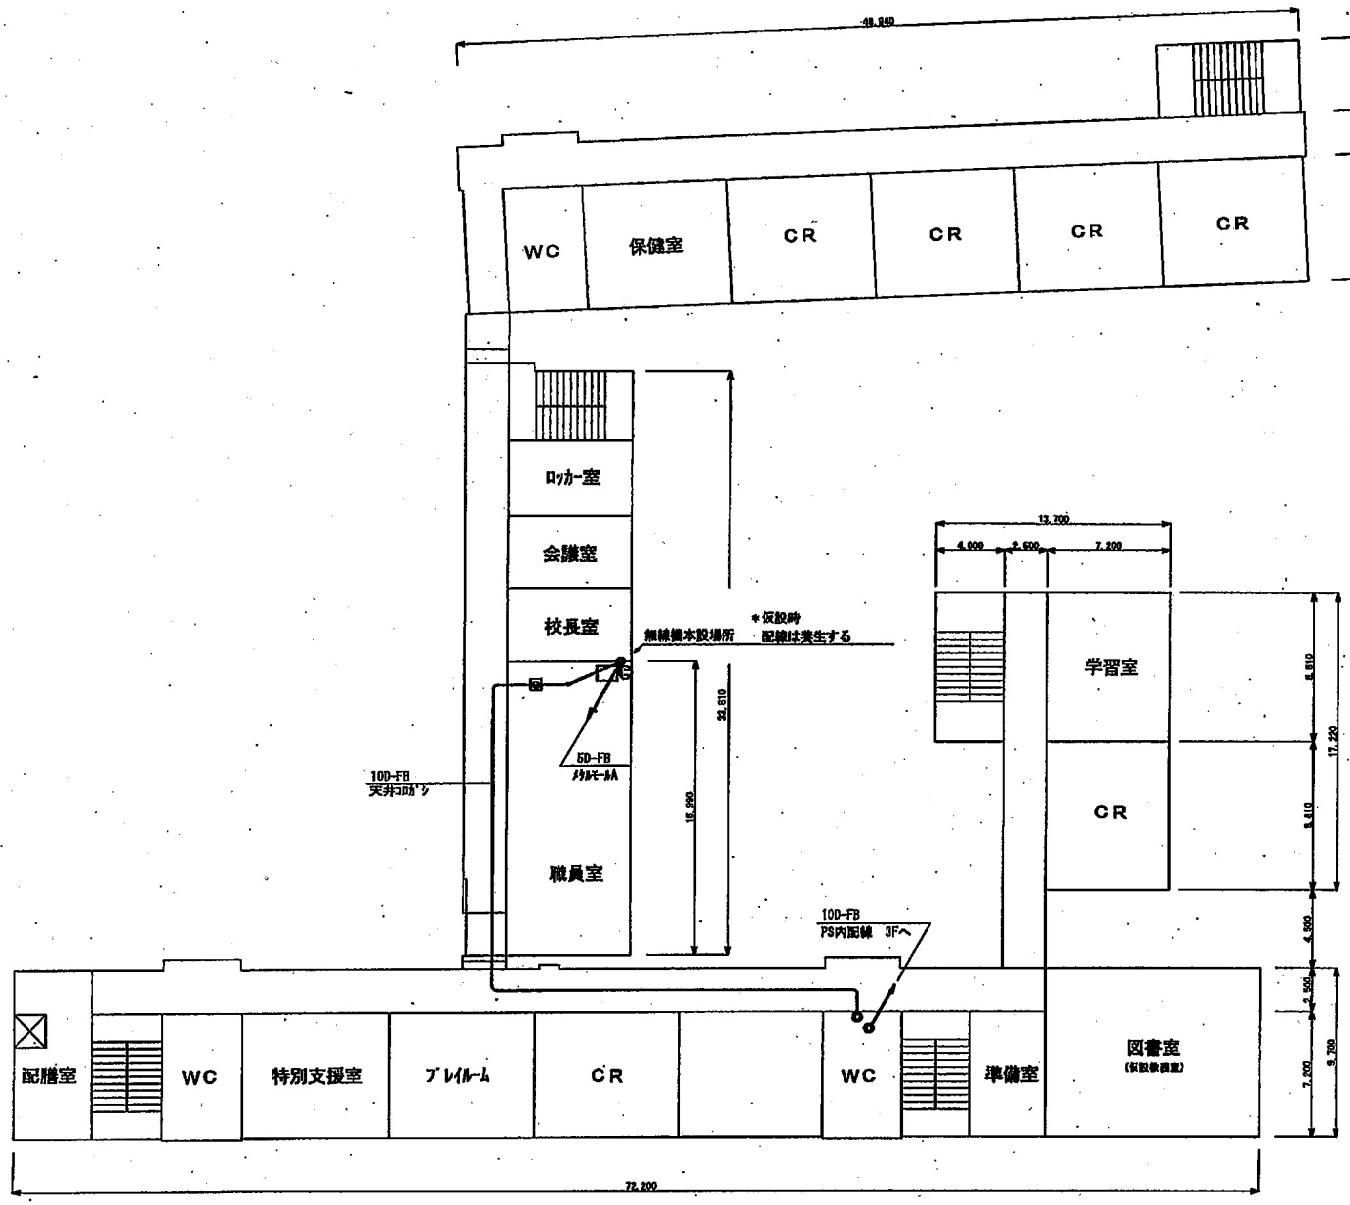


2F

＊同軸ケーブル積算根拠

水平距離　27m
垂直距離　5m
合計　32m

積算長は曲がり部分の余長を
考慮し図面上長の１．１倍とする。
32×1.1=35．2≒36mとする。

凡　例

| 記号 | 名称 |
|---|---|
| | 空中線 |
| | 半固定局 |
| | 制御盤 |
| | FAX |
| | プルボックス　(底面のないもの)は 200×200×200 |
| | 端子盤 |
| | 分電盤 |
| | コンセント（既設） |
| | コンクリートはつり、コア抜き（壁貫通） |
| | コンクリートはつり、コア抜き（床貫通） |
| 実線 | 天井ころがし配線 |
| 点線1 | 露出配管配線 |
| 一点鎖1 | ラック配線 |
| 二点鎖1 | 床隠蔽配線 |
| 点線3 | フリーアクセス、床ピット内配線 |
| 点線2 | 架空配線 |
| 一点鎖2 | 天井隠蔽配管配線 |
| | コネクタ接続変換部　(例 10D-FB→5D-FB) |
| | 立ち上がり・立ち下がり |

| | |
|---|---|
| 工事名 | 新潟市防災無線移設工事 |
| 図名 | 五十嵐小学校　２Ｆ |
| 縮尺 | 1：300 |
| 図面番号 | 113－1 |
| 年月 | 平成２５年　８月 |
| 承認 | |
| 請負者 | |