新潟都市計画事業　豊栄駅北部土地区画整理事業　換地図

S = 1:1,000

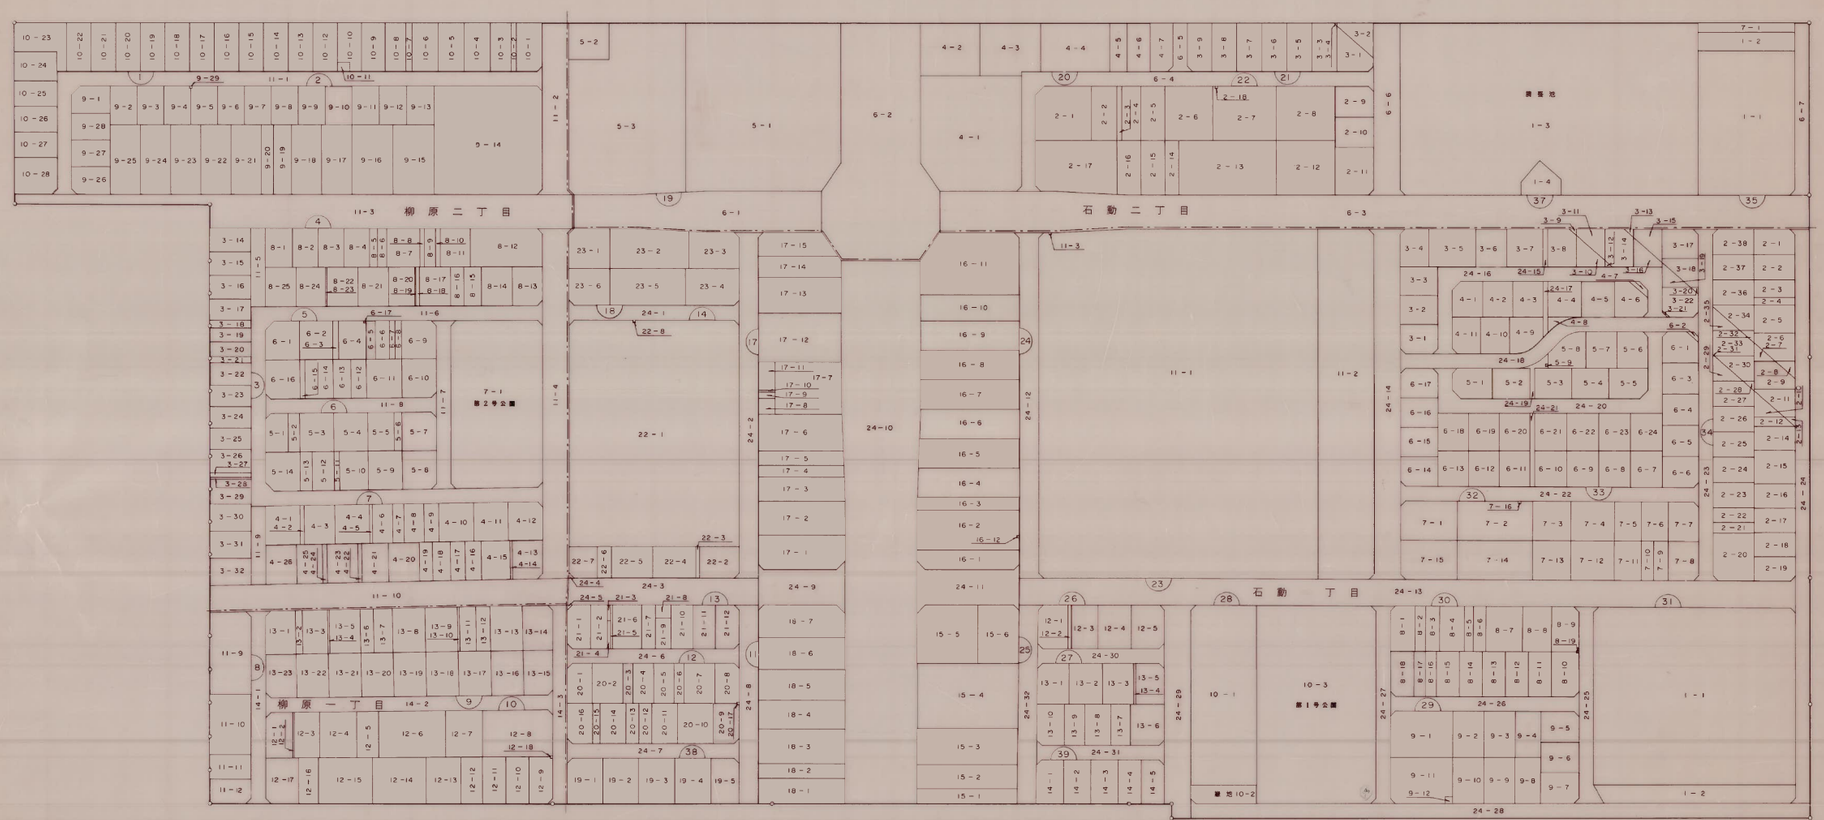

平成7年10月測量

新潟都市計画事業　豊栄駅北部土地区画整理事業　画地出来形確認測量図

縮尺　1：500

1	2
3	4
5	6

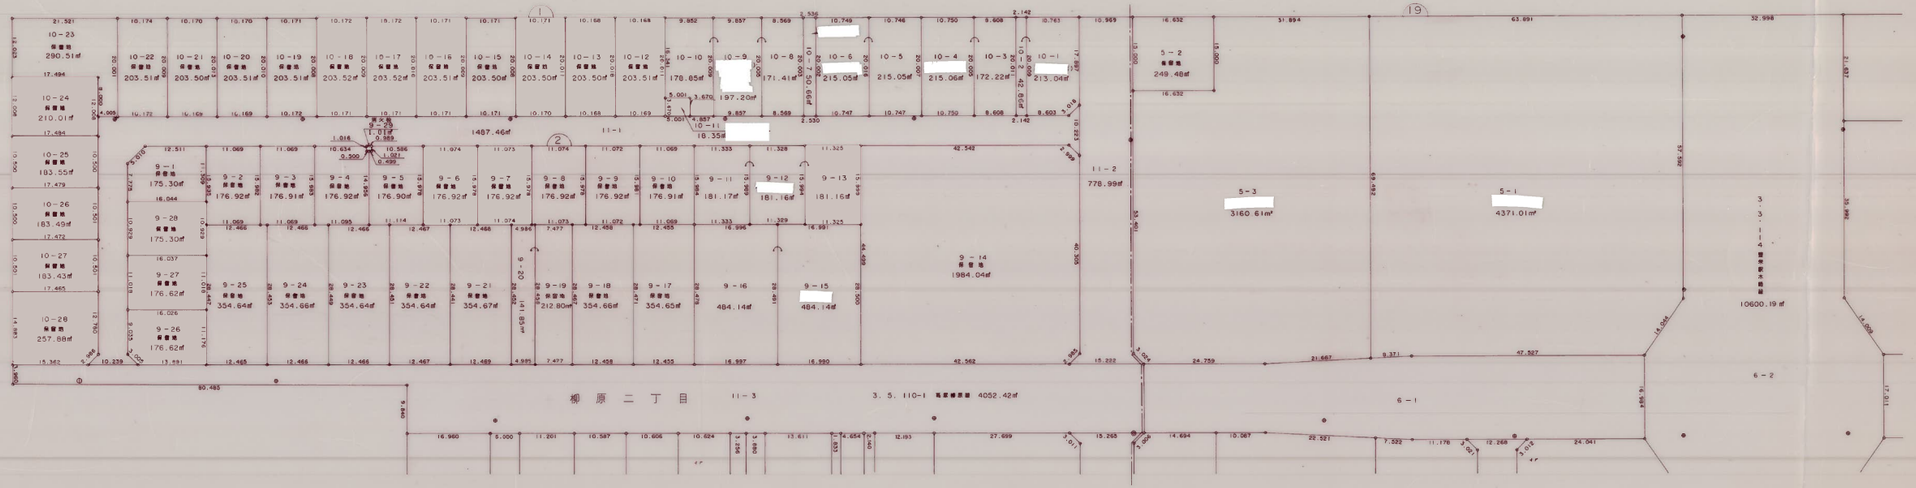

平成7年10月測量

新潟都市計画事業　豊栄駅北部土地区画整理事業　画地出来形確認測量図

縮尺　1：500

1	2
3	4
5	6

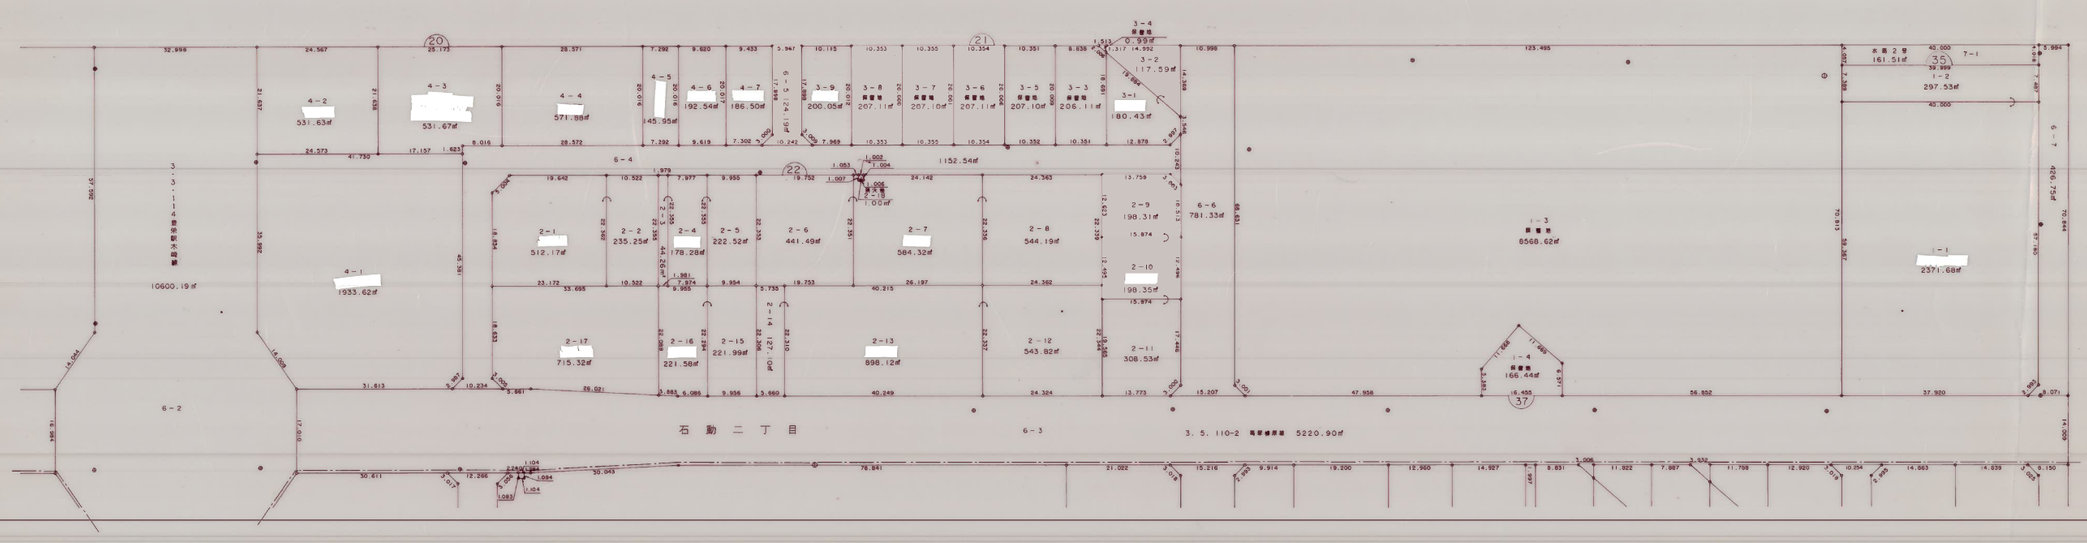

新潟都市計画事業　豊栄駅北部土地区画整理事業　画地出来形確認測量図

縮尺　1：500

平成7年10月測量

1	2
3	4
5	6

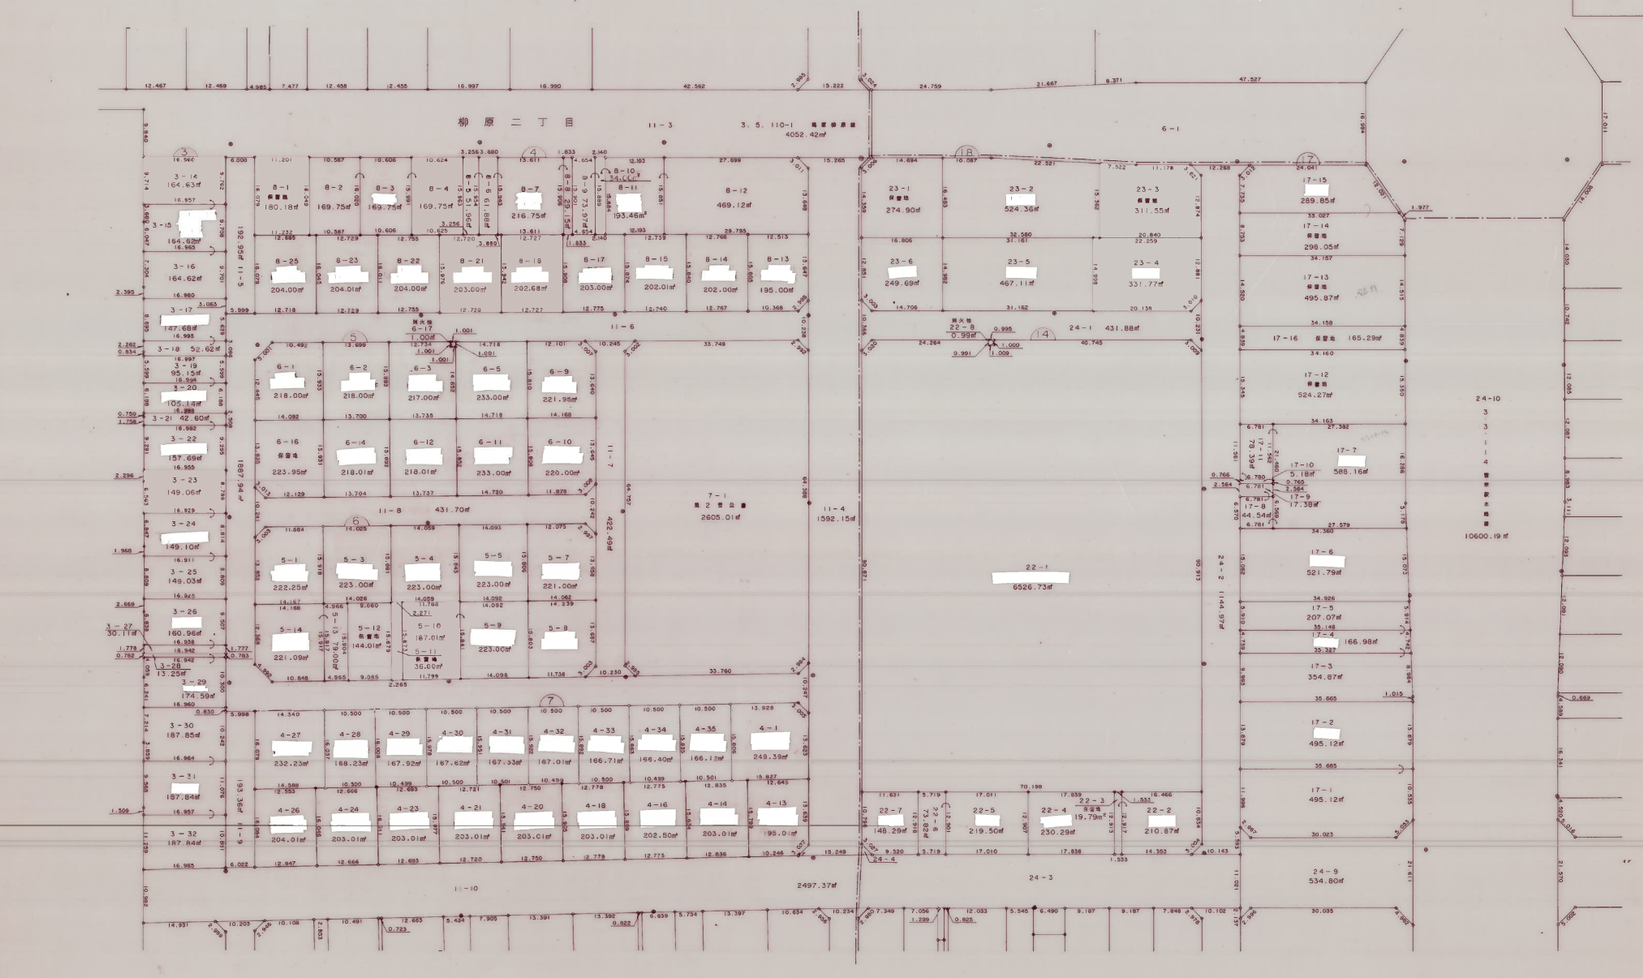

平成7年10月測量

新潟都市計画事業　豊栄駅北部土地区画整理事業　画地出来形確認測量図

縮尺　1：500

1	2
3	4
5	6

石動二丁目

石動一丁目

16-11 保留地 991.75㎡
16-10 保留地 437.72㎡
16-9 保留地 492.40㎡
16-8 保留地 420.53㎡
16-14 保留地 71.86㎡
16-7 保留地 328.15㎡
16-13 保留地 164.63㎡
16-6 保留地 496.55㎡
16-5 保留地 502.01㎡
16-4 保留地 507.35㎡
16-3 222.11㎡
16-2 689.29㎡
16-12 1.01㎡
16-1 332.71㎡
24-11 627.81㎡
6-2 10600.19㎡
11-1 16553.96㎡
11-2 3323.80㎡
24-14 1586.30㎡
24-13 3534.43㎡
24-16 847.37㎡
24-18 779.64㎡
24-20 821.39㎡
24-22 747.90㎡
3-1 182.11㎡
3-2 183.11㎡
3-3 183.11㎡
3-4 184.00㎡
3-5 297.53㎡
3-6 200.82㎡
3-7 231.41㎡
3-8 179.33㎡
3-9 5.52㎡
3-10 91.64㎡
3-11 91.61㎡
3-13 6.70㎡
3-14 172.60㎡
3-15 100.88㎡
3-16 82.36㎡
3-17 177.84㎡
3-18 119.07㎡
3-19 60.77㎡
3-20 4.33㎡
3-21 1.95㎡
3-22 171.54㎡
4-1 179.78㎡
4-2 182.77㎡
4-3 182.77㎡
4-4 201.49㎡
4-5 201.50㎡
4-6 172.86㎡
4-7 19.61㎡
4-8 27.47㎡
4-9 181.11㎡
4-10 181.12㎡
4-11 172.15㎡
5-1 197.87㎡
5-2 194.66㎡
5-3 190.83㎡
5-4 190.84㎡
5-5 195.84㎡
5-6 190.82㎡
5-7 191.84㎡
5-8 192.85㎡
5-9 1.00㎡
6-1 179.40㎡
6-2 8.42㎡
6-3 191.83㎡
6-4 191.83㎡
6-5 191.84㎡
6-6 188.81㎡
6-7 196.35㎡
6-8 195.54㎡
6-9 194.72㎡
6-10 193.95㎡
6-11 185.84㎡
6-12 185.10㎡
6-13 184.35㎡
6-14 185.77㎡
6-15 187.81㎡
6-16 187.76㎡
6-17 182.81㎡
6-18 196.77㎡
6-19 196.78㎡
6-20 196.76㎡
6-21 204.55㎡
6-22 204.55㎡
6-23 204.54㎡
6-24 204.53㎡
7-1 375.89㎡
7-2 504.20㎡
7-3 254.33㎡
7-4 290.29㎡
7-5 180.01㎡
7-6 180.03㎡
7-7 201.51㎡
7-8 202.66㎡
7-11 179.80㎡
7-12 290.06㎡
7-13 254.07㎡
7-14 505.01㎡
7-15 374.29㎡
7-16 1.00㎡
2-1 174.59㎡
2-2 177.00㎡
2-3 122.95㎡
2-4 54.02㎡
2-5 195.24㎡
2-6 162.47㎡
2-7 32.90㎡
2-8 29.94㎡
2-9 165.42㎡
2-11 128.21㎡
2-12 56.08㎡
2-13 9.05㎡
2-14 167.22㎡
2-15 232.36㎡
2-16 169.69㎡
2-17 169.65㎡
2-18 169.64㎡
2-19 166.84㎡
2-20 330.55㎡
2-21 74.55㎡
2-22 102.28㎡
2-23 176.82㎡
2-24 176.82㎡
2-25 176.81㎡
2-26 176.82㎡
2-27 167.79㎡
2-28 9.02㎡
2-29
2-30 109.58㎡
2-31 0.10㎡
2-32 14.49㎡
2-33 162.25㎡
2-34 121.94㎡
2-36 176.99㎡
2-37 176.93㎡
2-38 174.80㎡
保留地 71.86㎡
保留地 1.01㎡
保留地 3.95㎡
保留地 4.00㎡
保留地 0.10㎡
保留地 1.00㎡
保留地 0.10

平成7年10月測量

新潟都市計画事業　豊栄駅北部土地区画整理事業　画地出来形確認測量図

縮尺　1：500

1	2
3	4
5	6

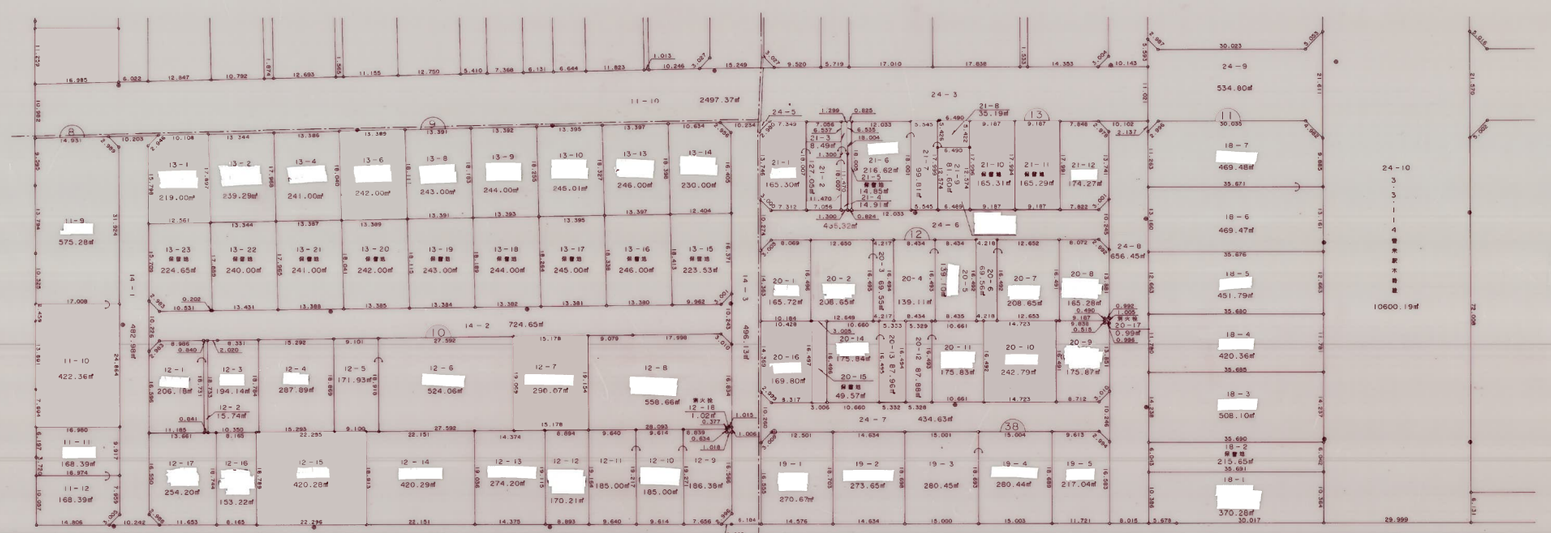

平成7年10月測量

新潟都市計画事業　豊栄駅北部土地区画整理事業　画地出来形確認測量図

縮尺　1：500

1	2
3	4
5	6