長歩土地区画整理事業　画地出来形確認測量図

（美里）

縮尺 1:500

平成7年4月　測量

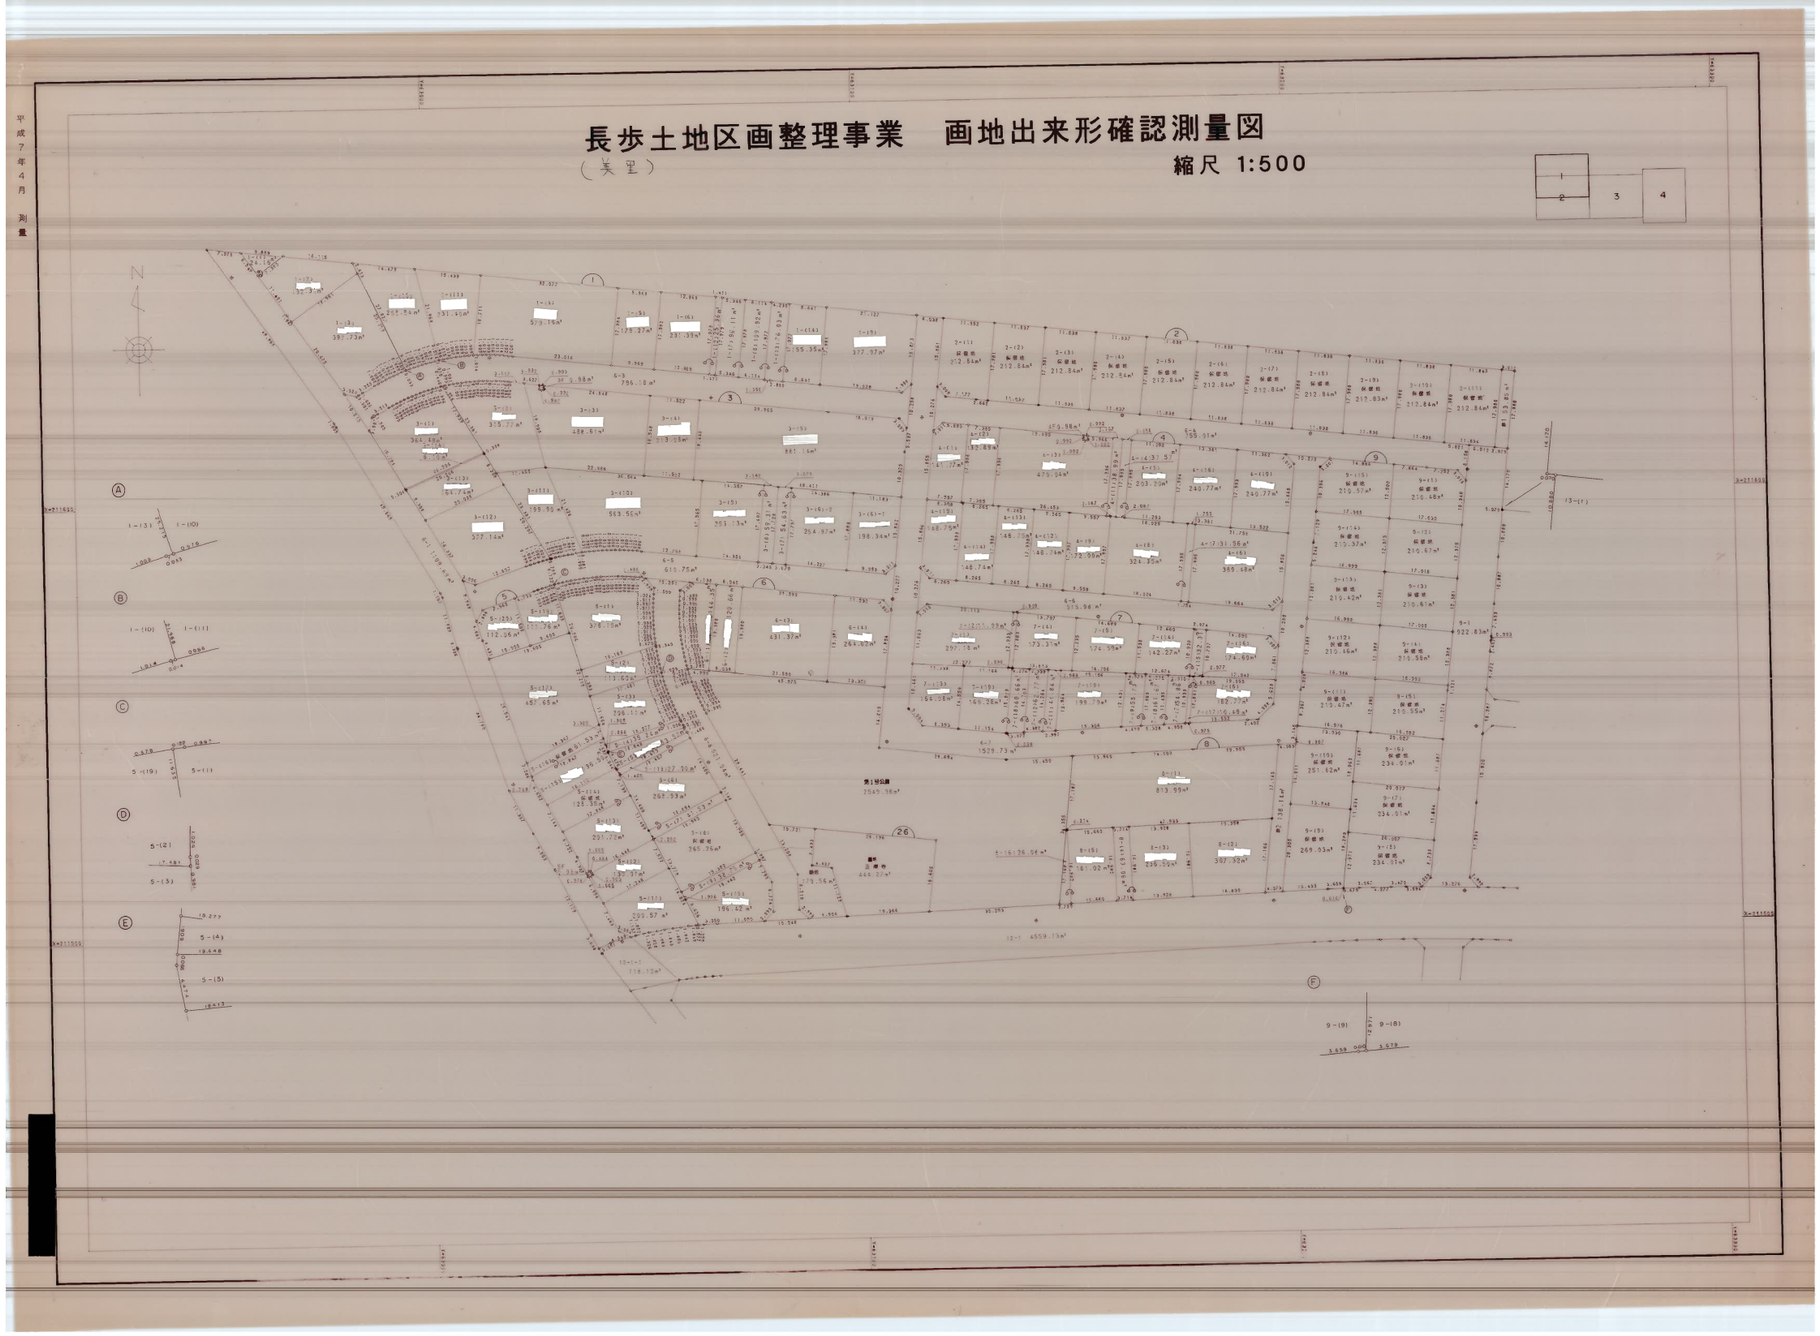

長歩土地区画整理事業　画地出来形確認測量図

縮尺 1:500

平成7年4月　測量

長歩土地区画整理事業　画地出来形確認測量図

縮尺 1:500

平成7年4月　測量

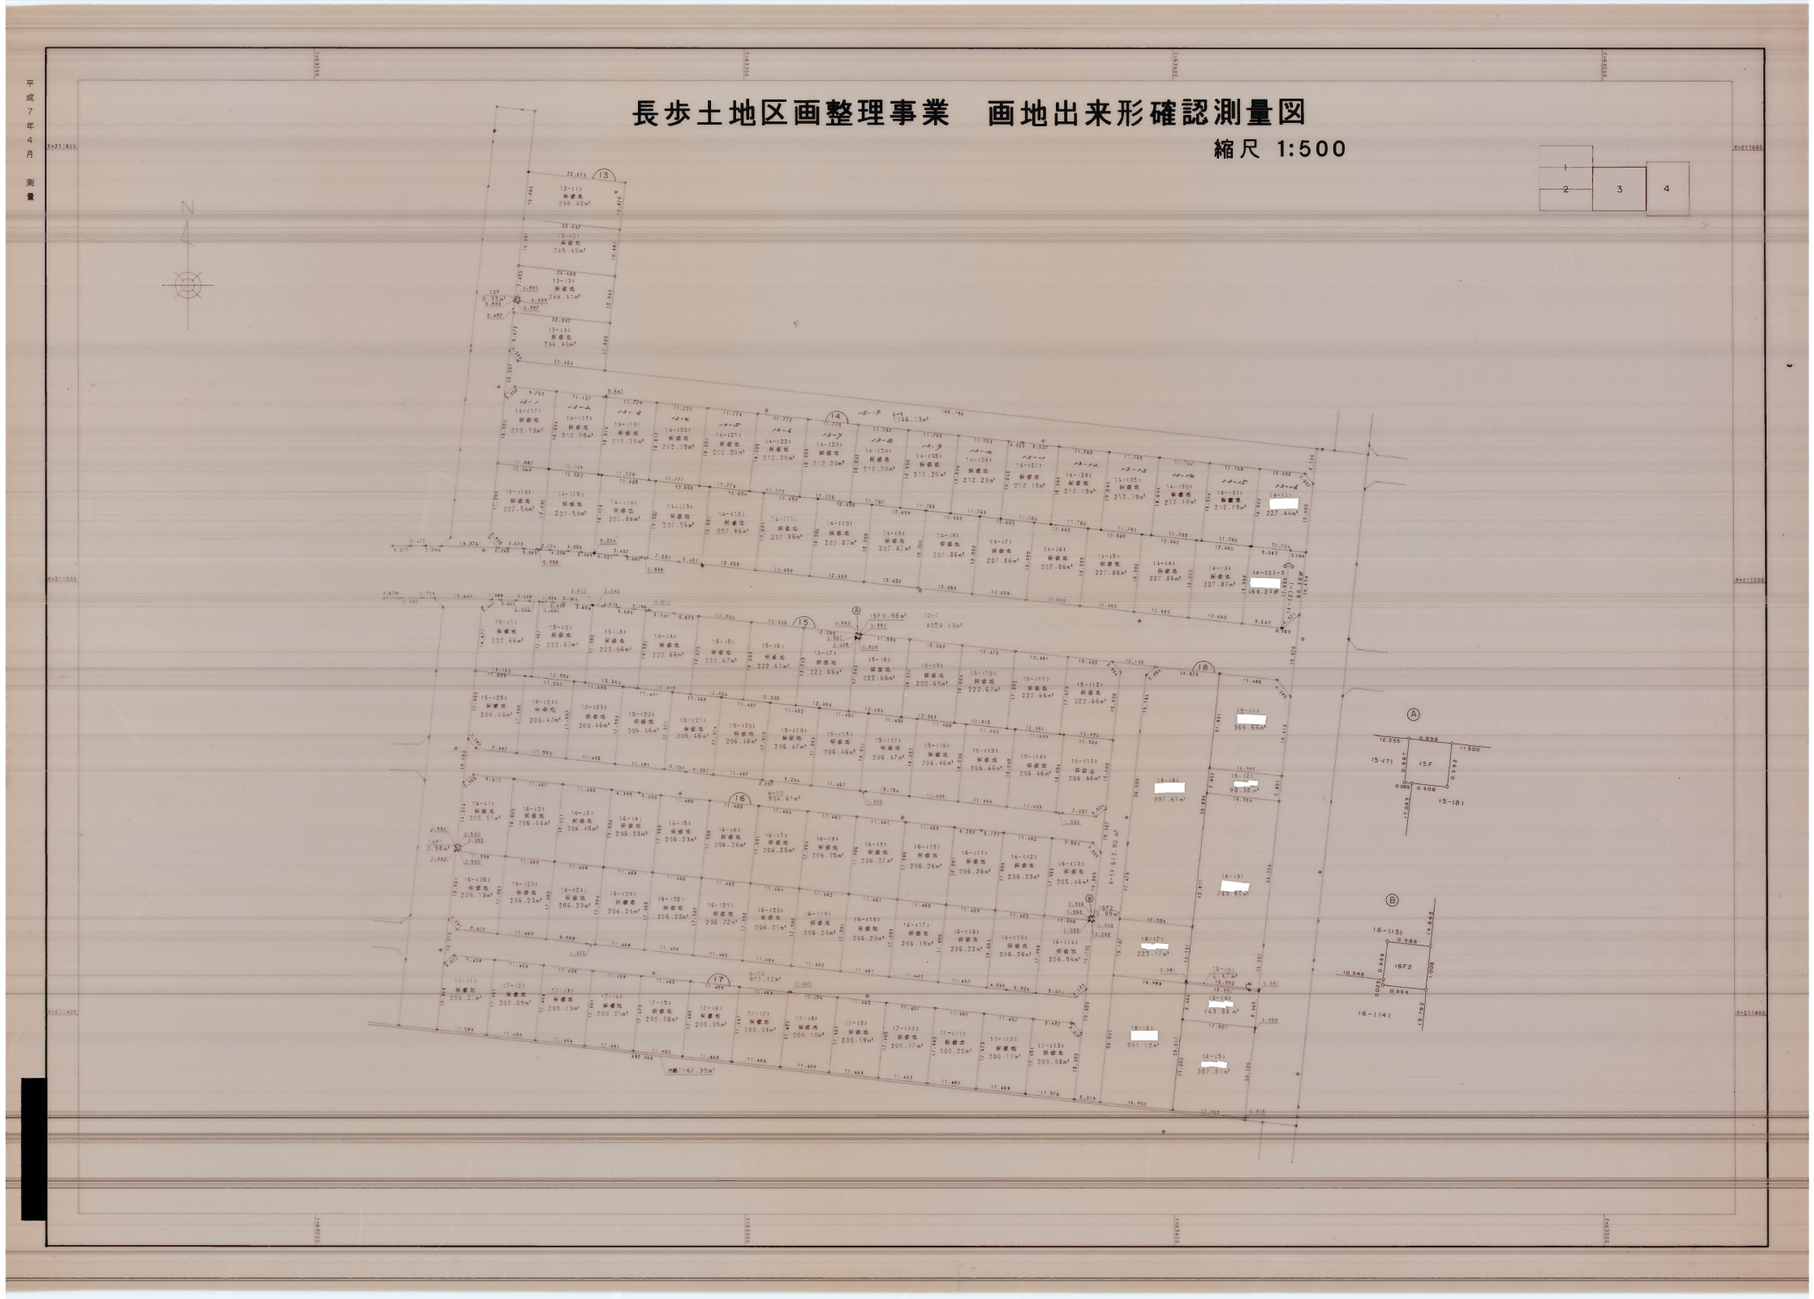

長歩土地区画整理事業　画地出来形確認測量図

（美里）

縮尺 1:500
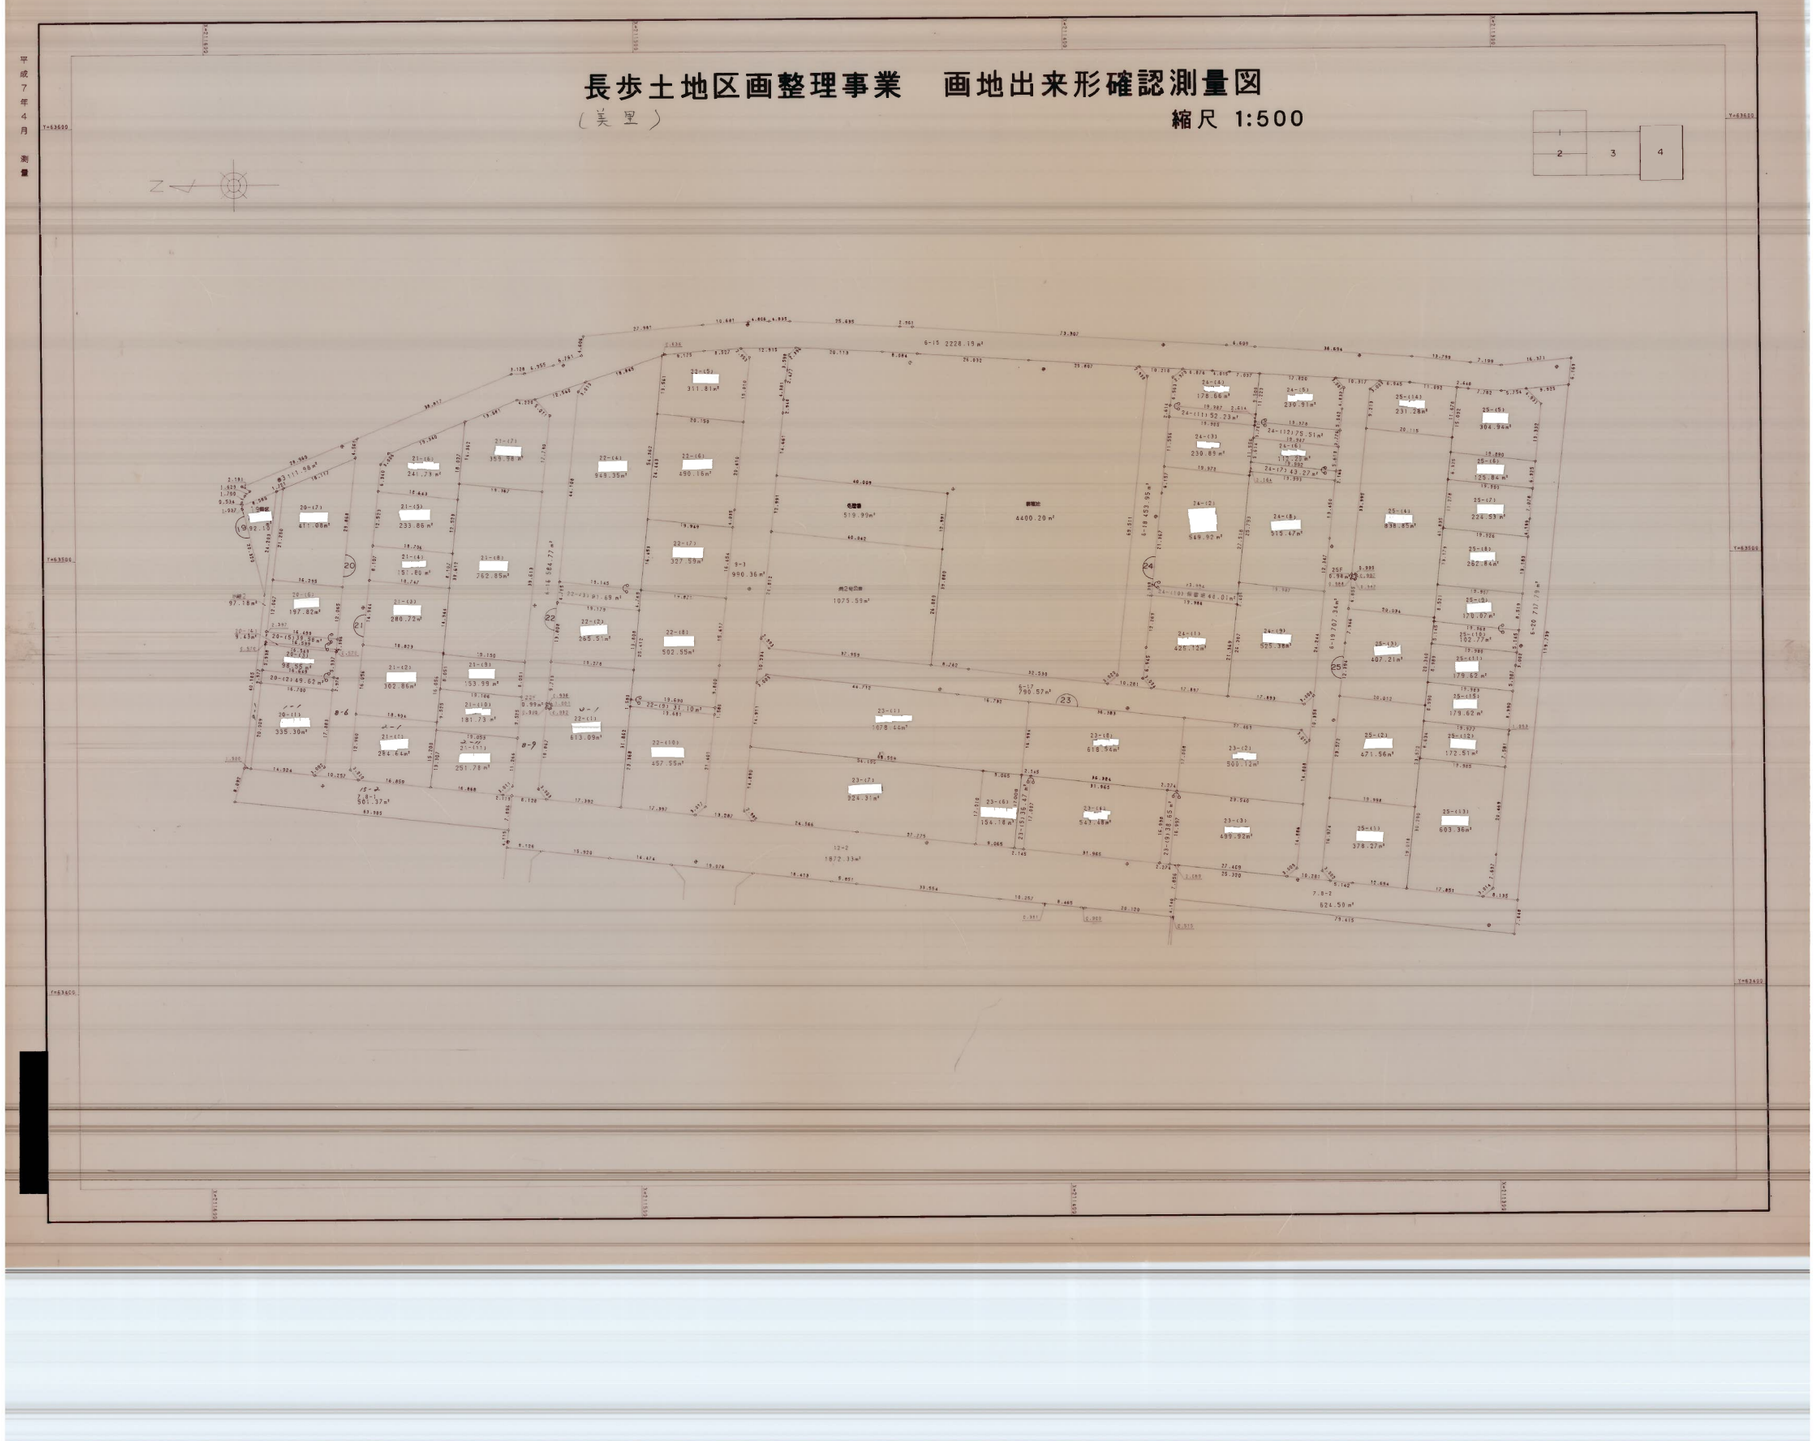
平成7年4月　測量